

令和6年度

常磐自動車道 滝ノ沢橋耐震補強検討業務

参 考 図


令和 6年 4月

東日本高速道路株式会社 関東支社
水戸管理事務所

目 次

- 1 位置図
- 2 滝ノ沢橋 管理用平面図
- 3 滝ノ沢橋 全体一般図
- 4 滝ノ沢橋 骨組寸法図
- 5 ～ 12 滝ノ沢橋 上部工構造一般図
- 13 ～ 14 滝ノ沢橋 支承図

位置図

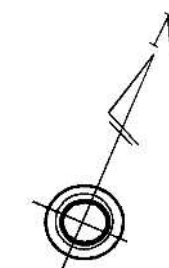

<p align="center">常磐自動車道 滝ノ沢橋耐震補強検討業務</p>			
図面の種類	位置図		
縮尺		図面番号	
設計会社名			
事業所名	<p align="center">東日本高速道路株式会社 関東支社 水戸管理事務所</p>		

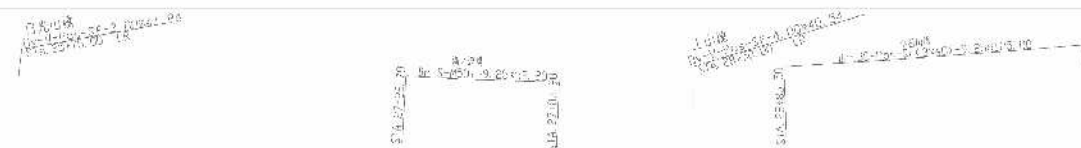
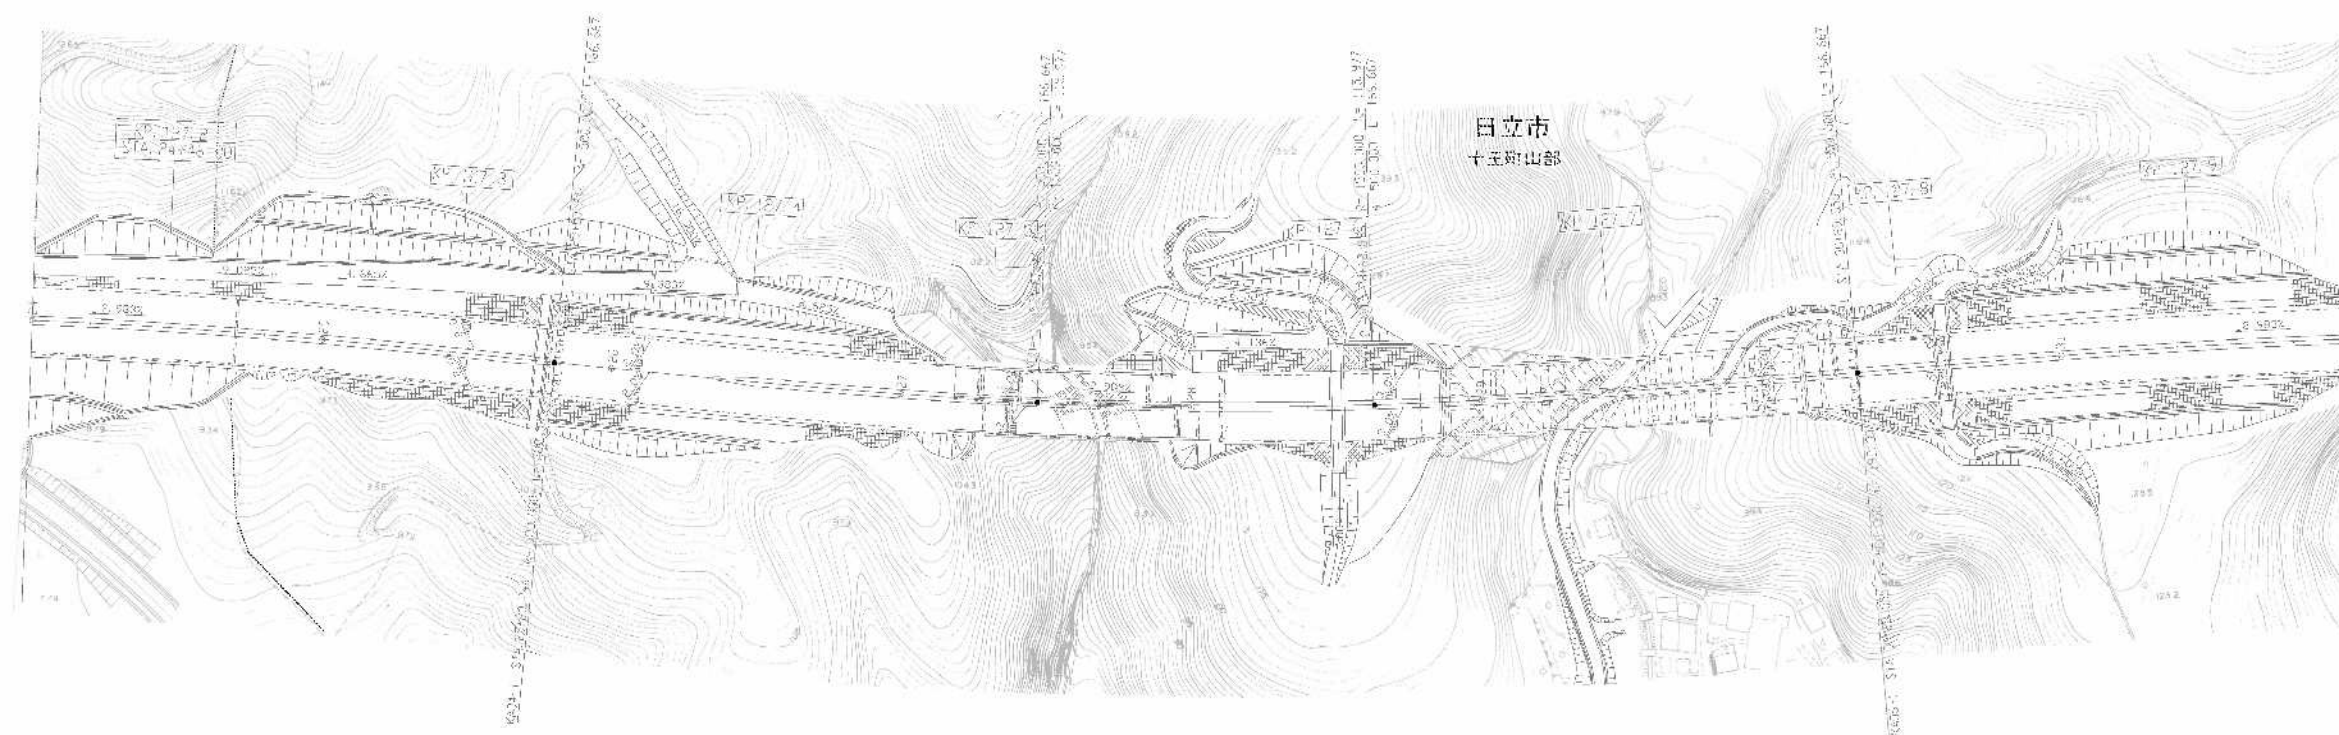


図 表 明		重 要	
第1期 2009年11月			
常磐自動車道		—	
常磐自動車道 (日立-24号線)			
管理庁平面図			
区 間	日立 155~(P. 127. 955	縮 尺	1/1000
標 尺	STA. 24+00~STA. 22+00	冊 数	4
		頁 数	15
東日本高速道路 (株) 関東支社			



側面図 縮尺 1:200

全体一般図


標準断

下り線


110.000
102.000
90.000
DL = 88.000

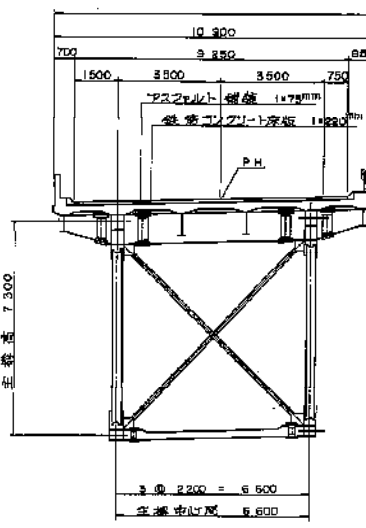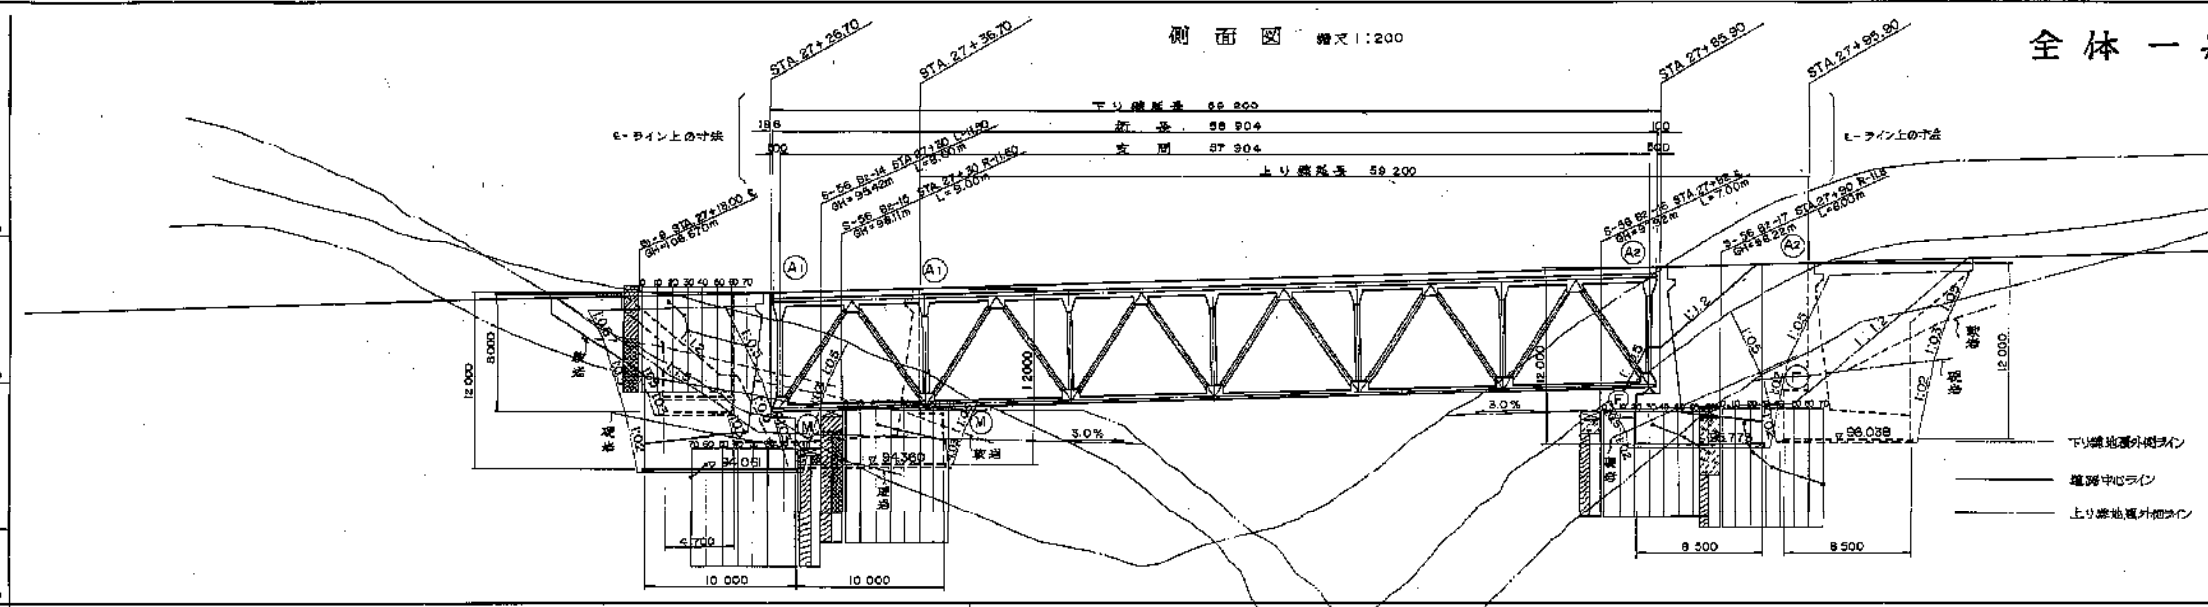


下り線

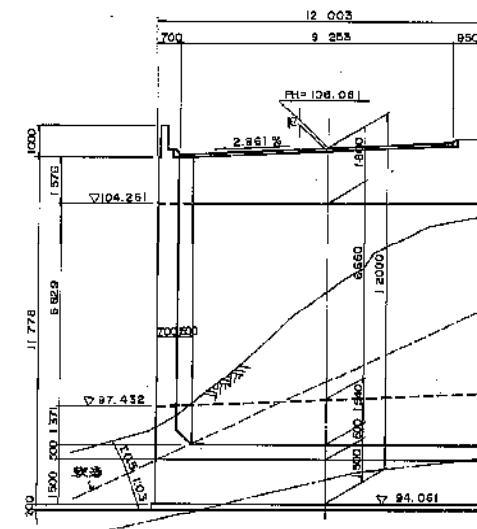




下り線

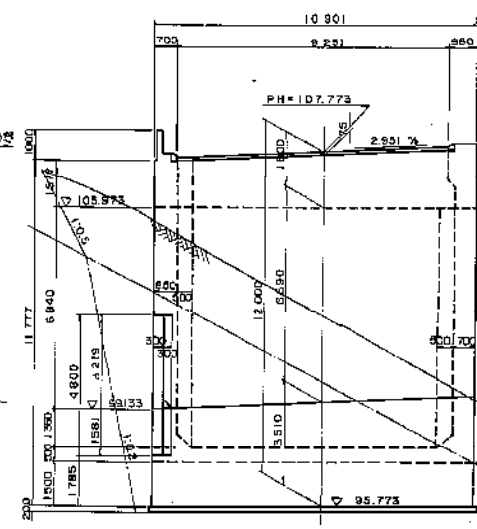

平面曲線	A=500 L=165.667												
片勾配標付図	1/30.59												

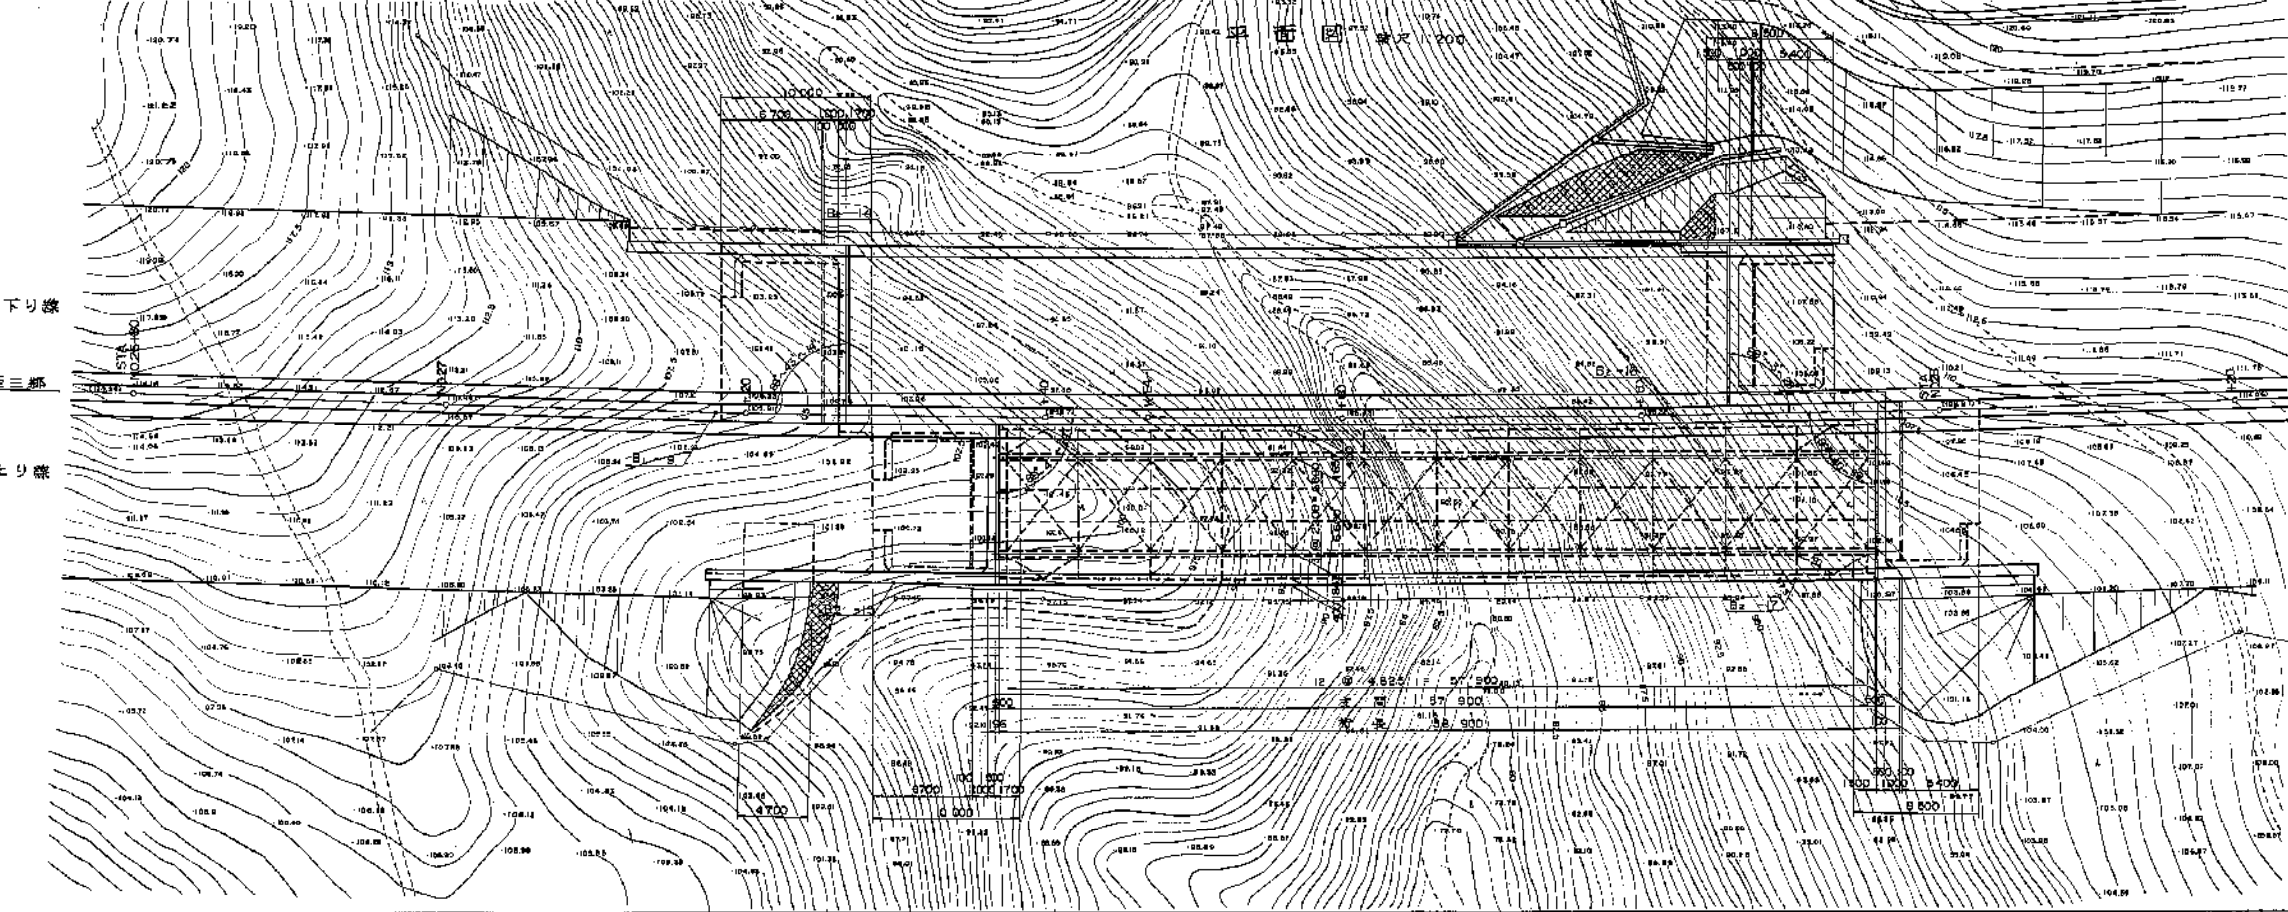


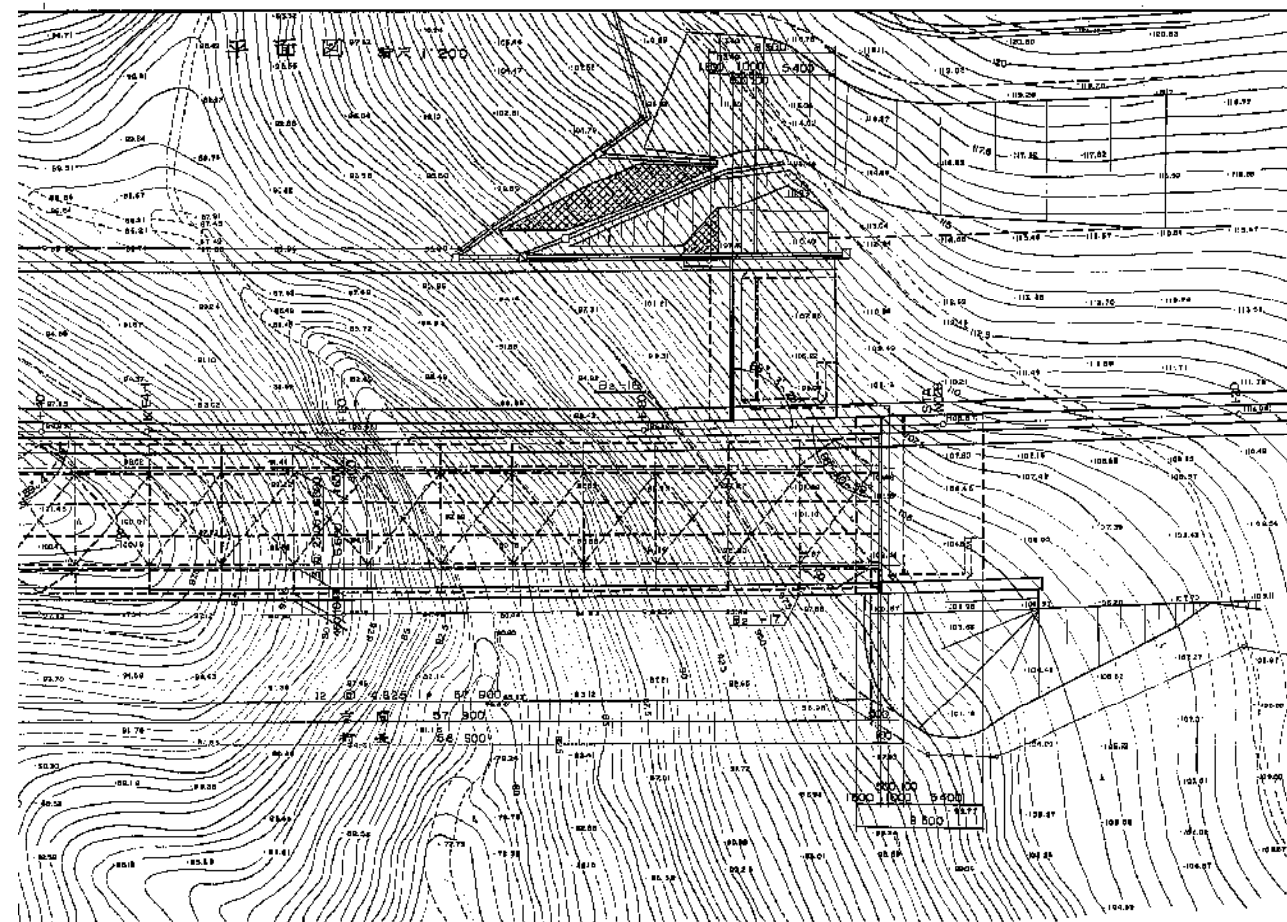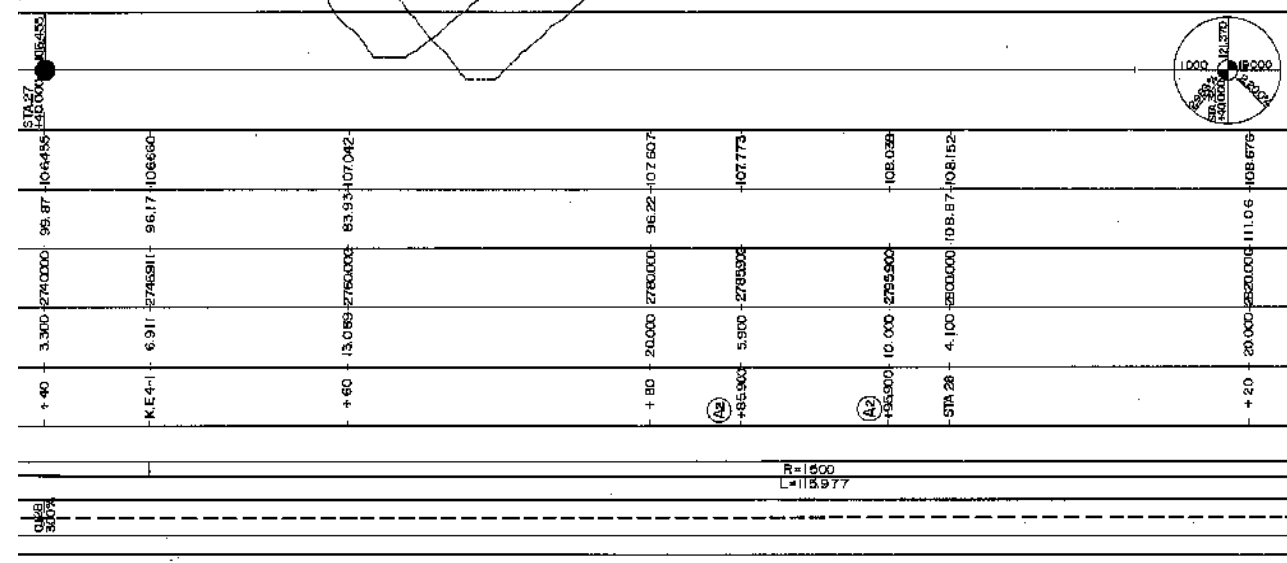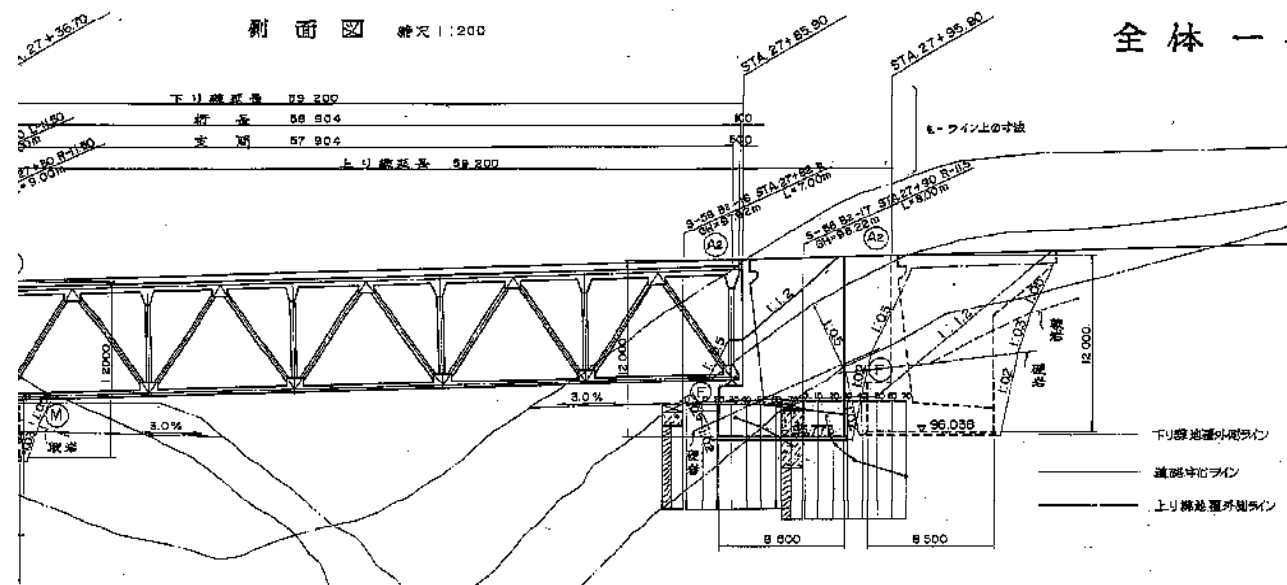


全体一般図

標準断面図 縮尺 1:100

下り線


上り線

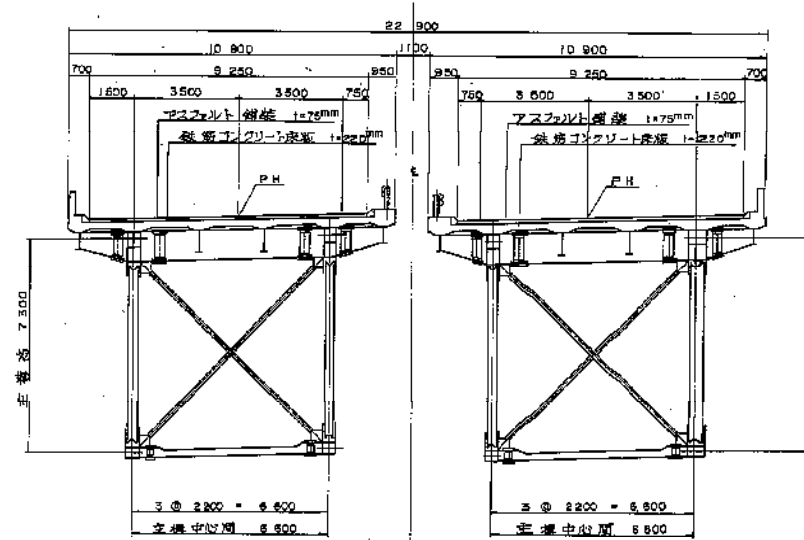

下り線

A1 橋台



上り 乗

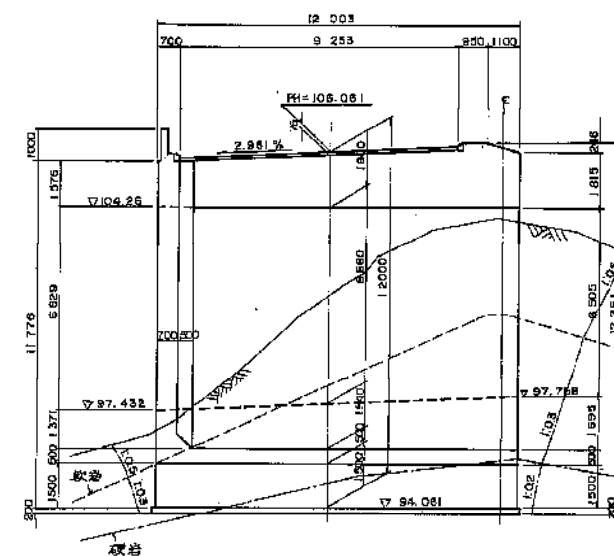

下り線

A2 橋台


上り線

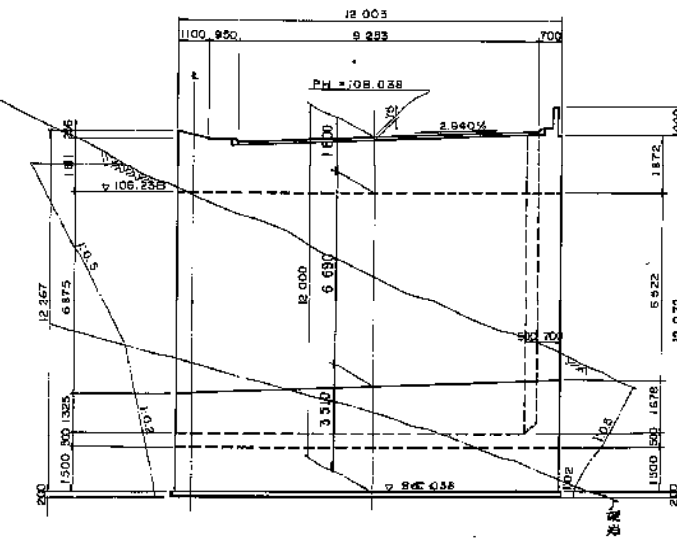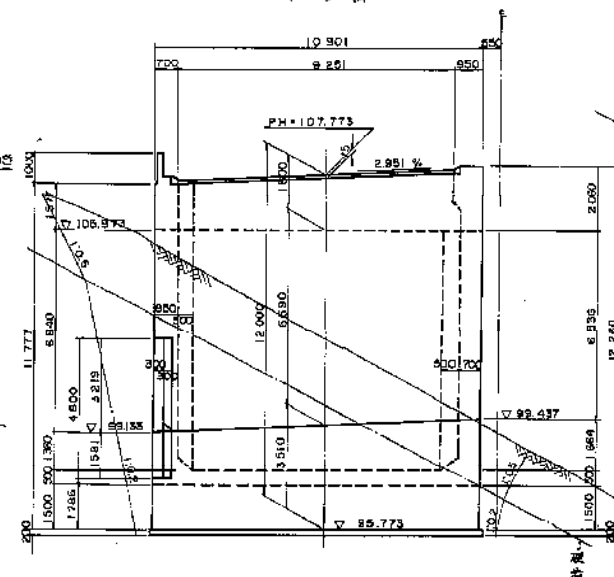


設 計 条 件			
橋 長	59 ^m 200	指長	58 ^m 900
道 路 規 格	第 1 種 2 級 B 基 格		
桁 重	TL-20, TT-43		
型 式	単 軌 上 路 トラス		
支 間	57 ^m 900		
有効幅員	9 ^m 250	斜角	90°~0°~90°
横断勾配	3.00 %		
縱断勾配	2.983 %		
池底係数	K _N = 0.18		
コンクリート	設計基準強度 $\sigma_{ck} = 240 \text{ kg/cm}^2$		
鉄 筋	$\sigma_{sd} = 1,400 \text{ kg/cm}^2$		
適用示方書	昭和55年2月道路橋示方書同解説池		

常盤自動車道(日立北～高萩)完成図		523 3006
工種	長大橋	412 1029
日本道路公団東京第一建設局		1974.10.20


骨組寸法図 5-1/100

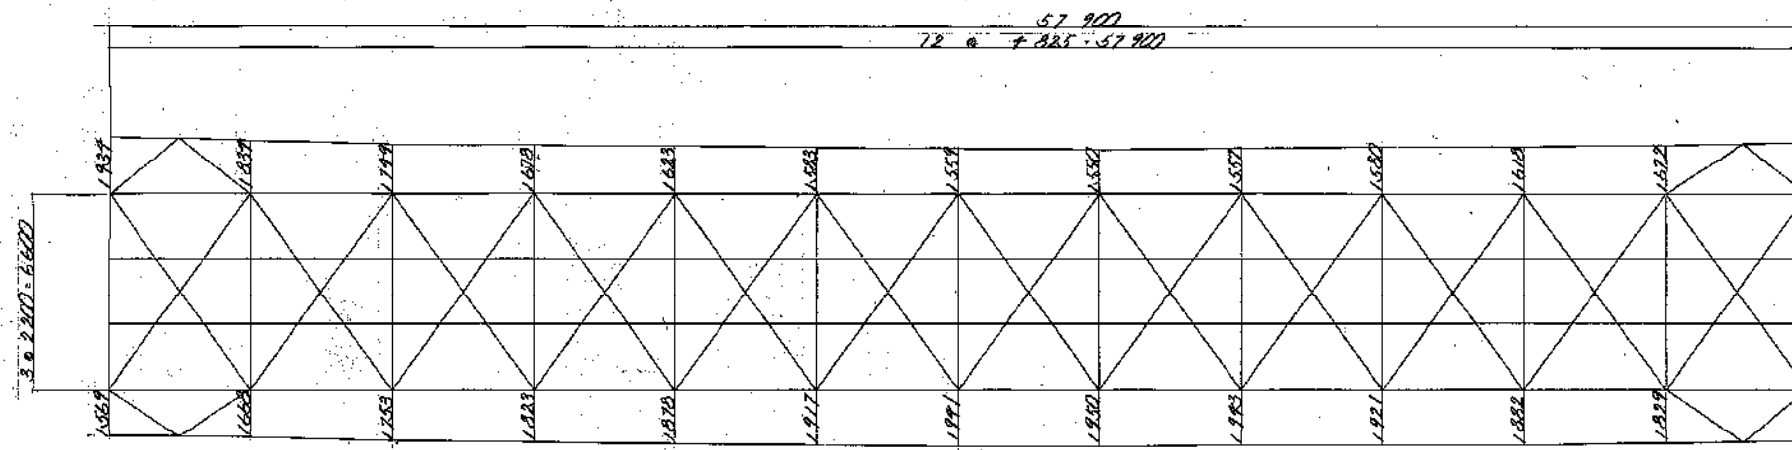

下り線 (B)

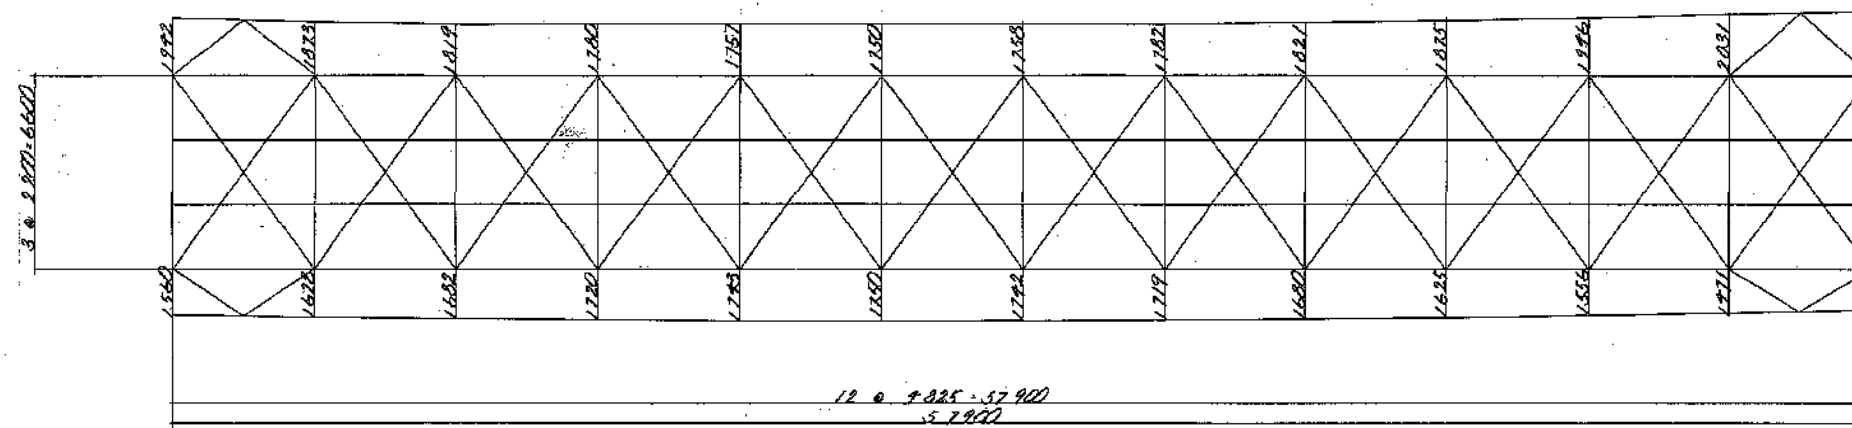



上り線 (A)

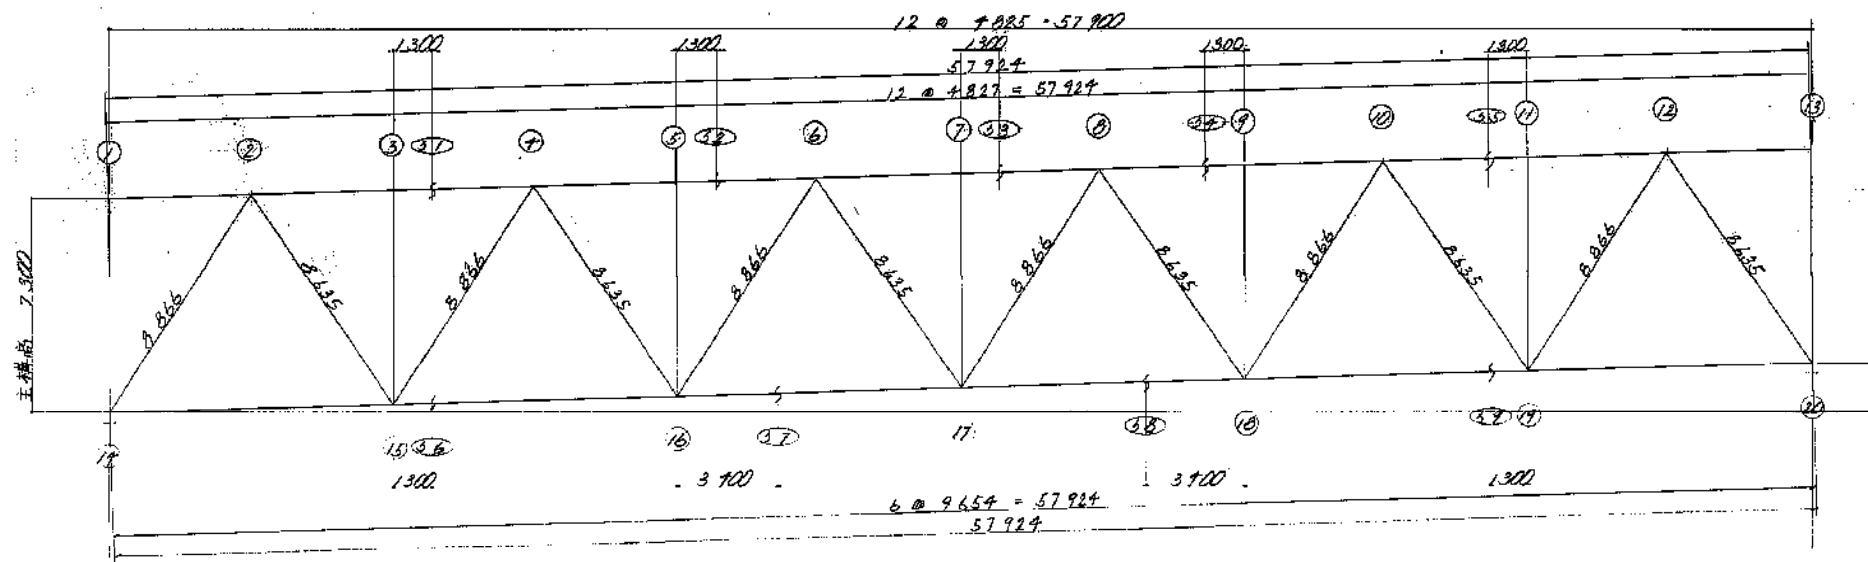

横断面図 5-1/100

下り線 (B)

上り線 (A)

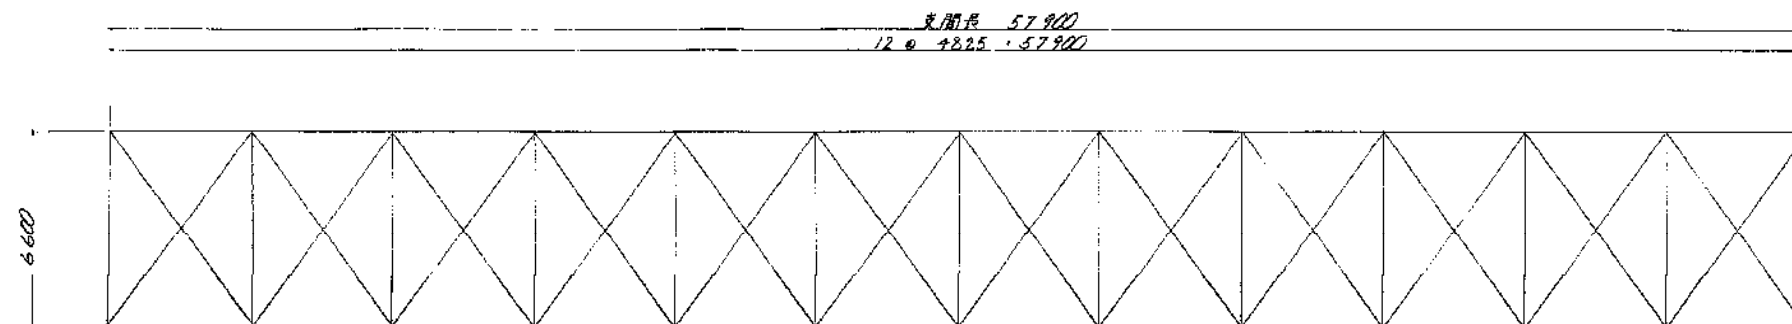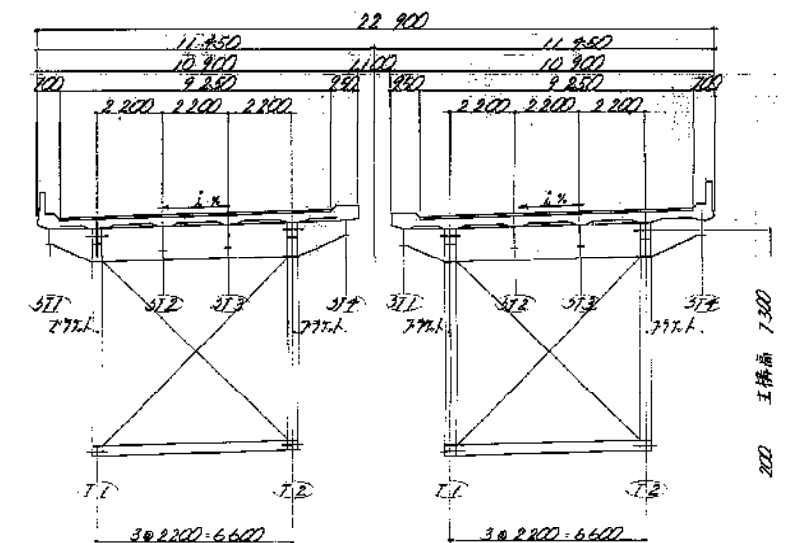

常盤自動車道(日立北~高萩)完成図		627
		3005
工種	長大橋	415
名称	橋ノ新橋	1029
縮尺		1/100
縮尺		1/100
日本道路公団東京第一建設局		216





A, 橋台(上り線)構造一般図(その1) 縮尺 1:100

正面図(1-1)

背面図(2-2)

3-3

6-6

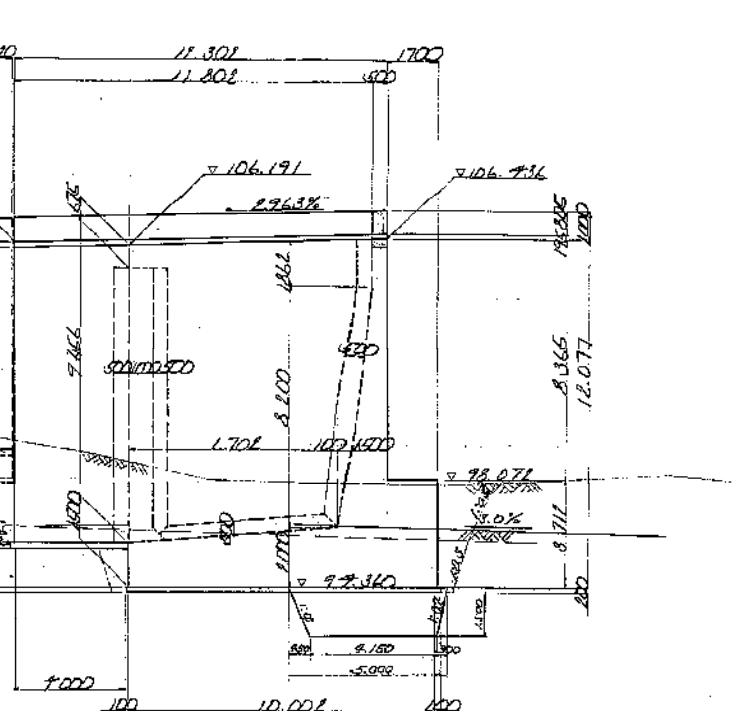
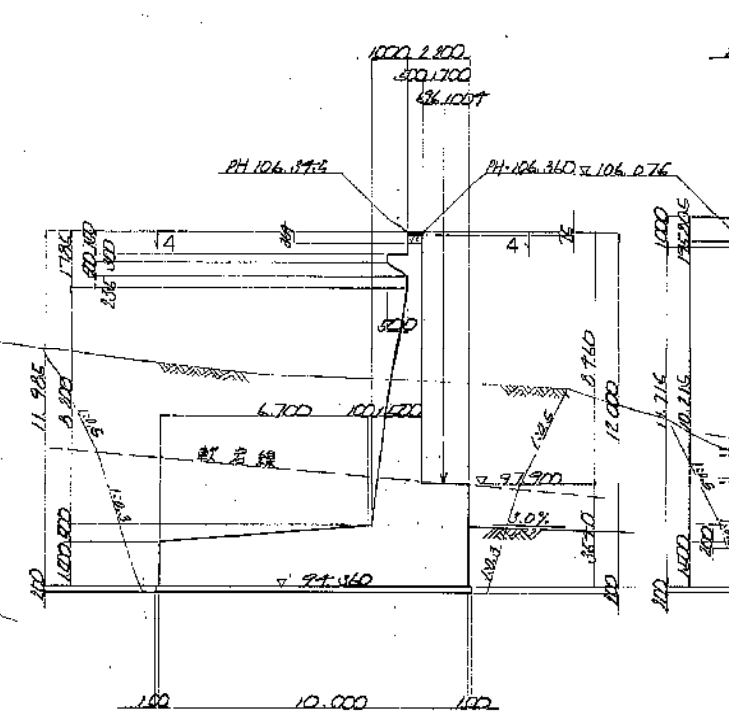
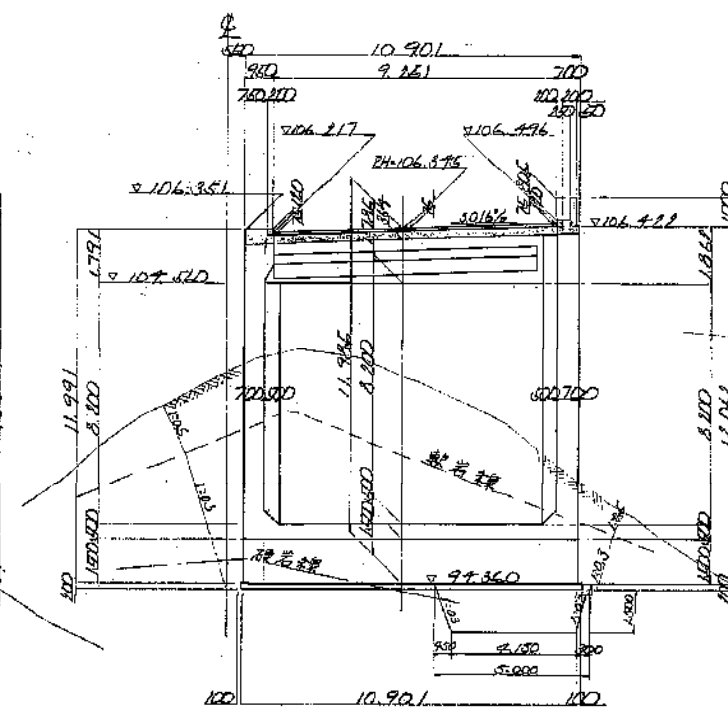
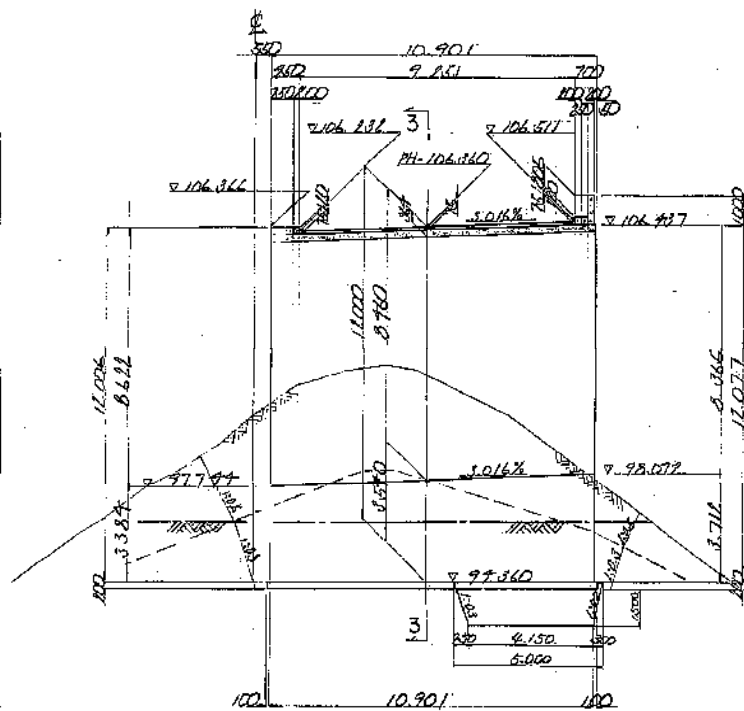


平面図(4-4)

5-5

7-7

8-8

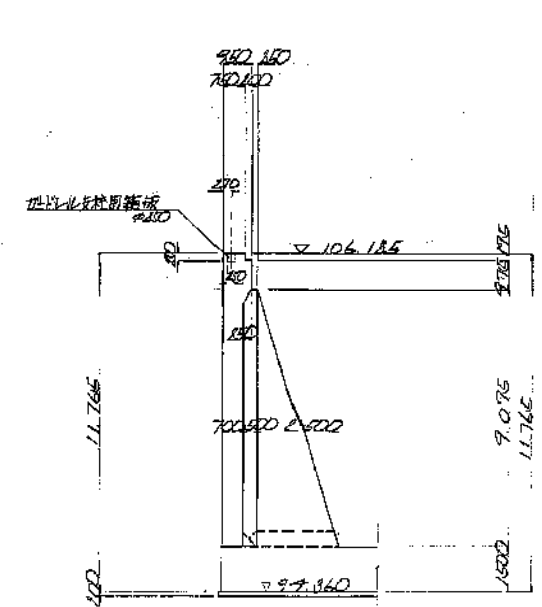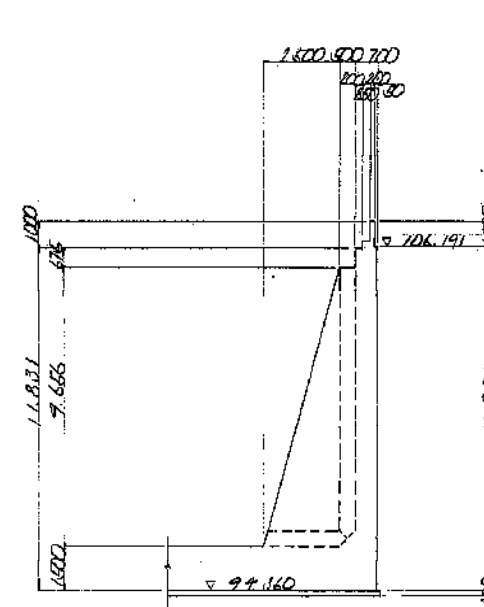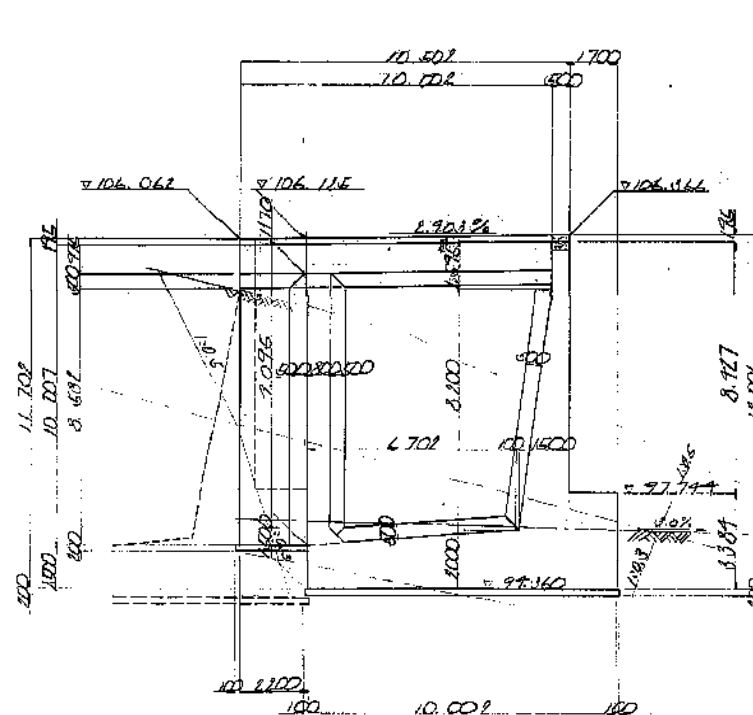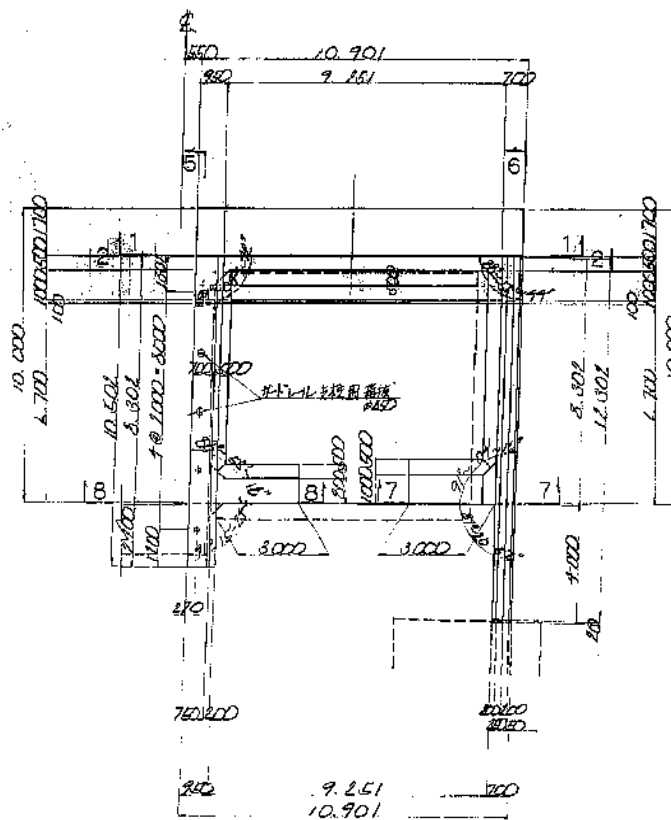



斜率

$\theta = 88^\circ 44' - 36''$
($91^\circ 15' - 24''$)

$\theta = 88^\circ 56' - 18''$

$\theta = 88^\circ 55' - 44''$

$\theta = 89^\circ 20' - 57''$

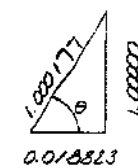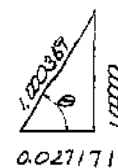


常盤自動車道(日立北~高萩)完成図			665
			3005
工種	長大橋		454
			1029
名称	津ノ沢橋	縮尺	48
			87
日本道路公団東京第一建設局			十三年五月


A1 橋台 (上り線) 構造一般図 (その2) 縮尺 1:100

首座配置図


A - A

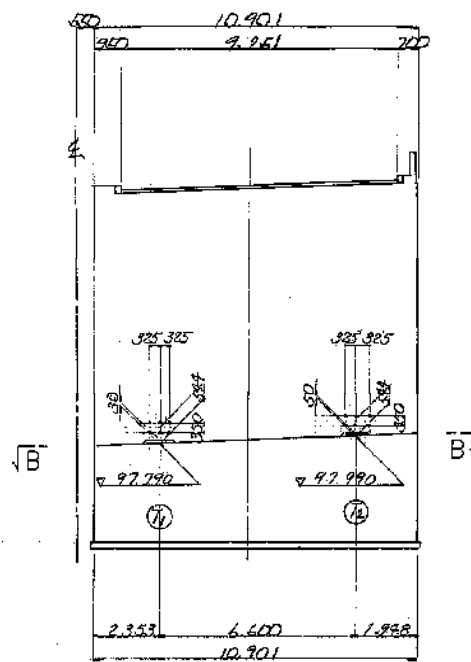


B - B

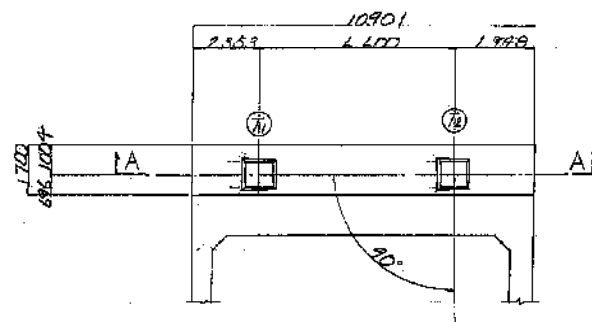



首座モルタル詳細図 S=1:20

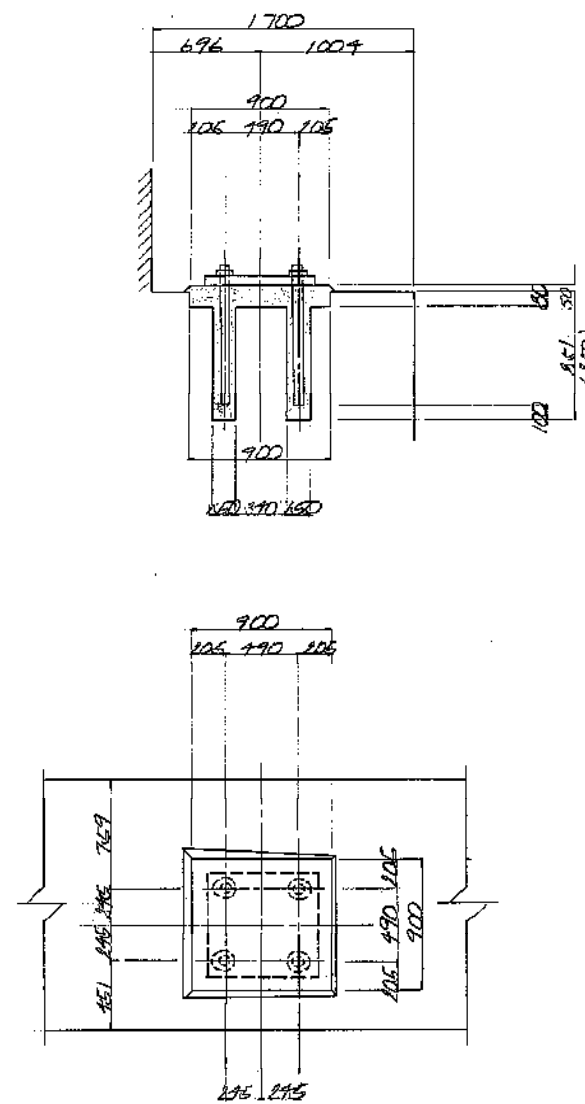

壁高欄詳細図 S=1:20

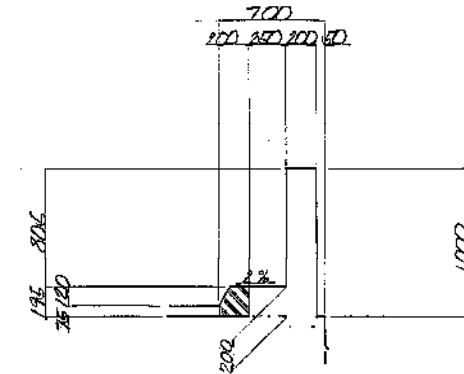


落橋防止装置モルタル詳細図 S=1:20

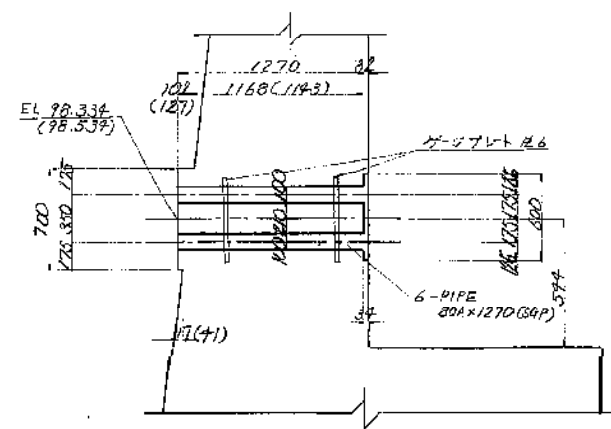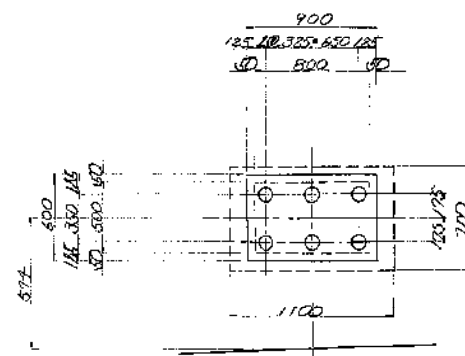

注: () 内数値は ② 側表示す。


落橋防止装置 S=1:20

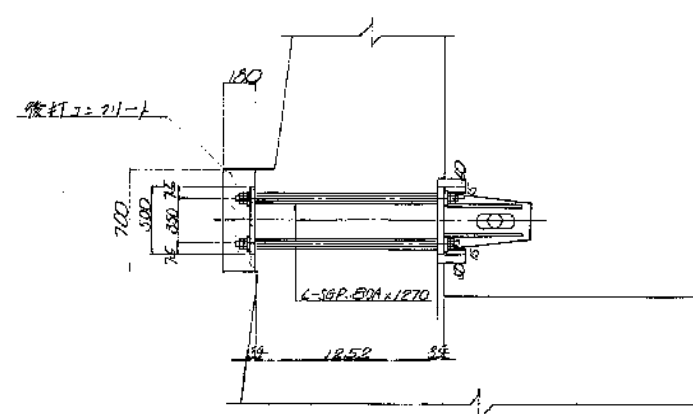


常磐自動車道(日立北~高萩)完成図			566
工種 長大橋			455
名 称			1029
縮尺			1/20
A1 橋台 (上り線)			49
A1 橋台 (上り線) (2)			81
日本道路公団東京第一建設局			大工

月、橋台(下り線)構造一般図 (その2) 縮尺 1:100



省 座 配 置 図
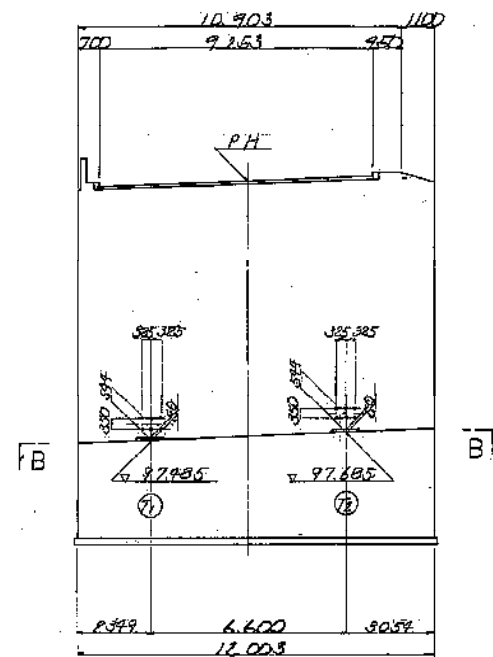
$$A \rightarrow A_*$$


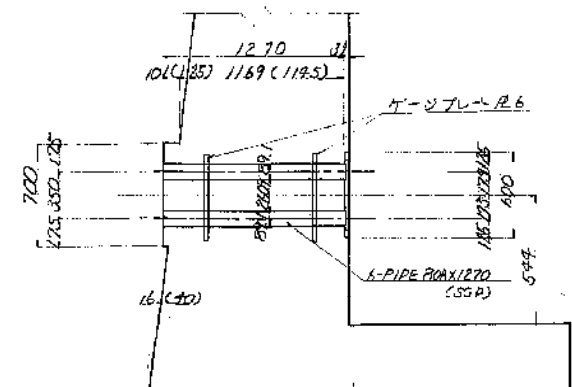
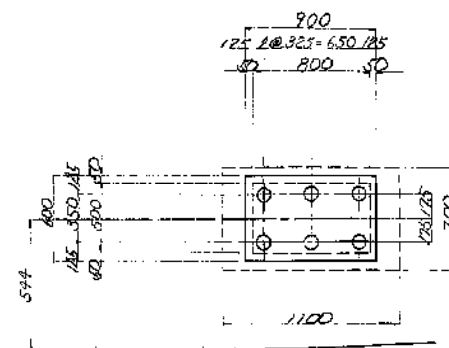
B. — B

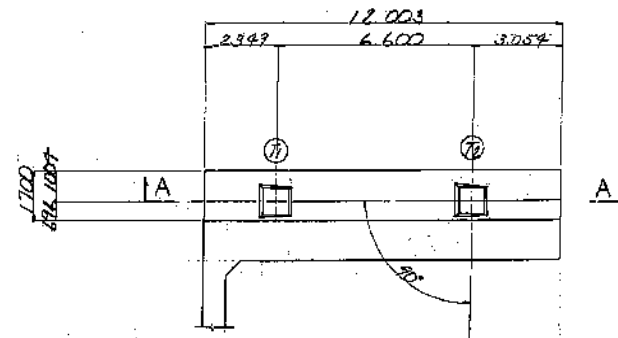

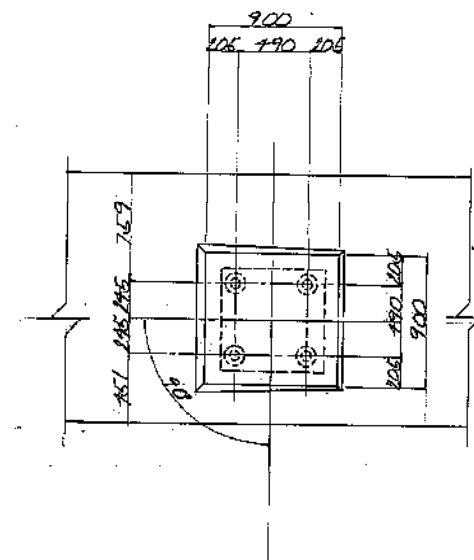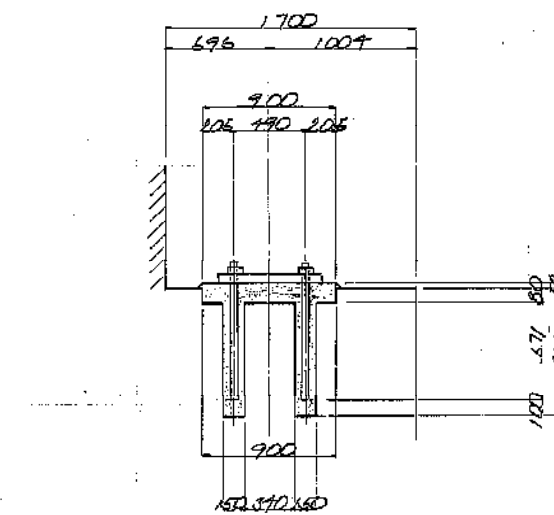



注: () 内数値は ② 側を示す。


壁高欄詳細圖 $S=1:20$

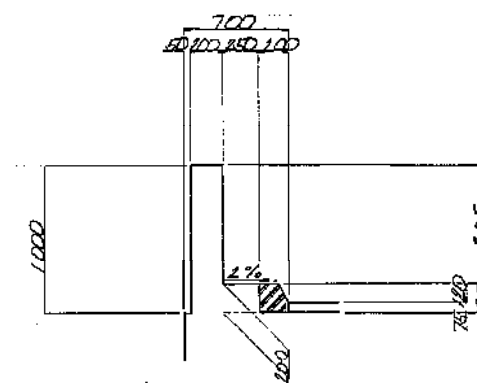

目地部詳細図


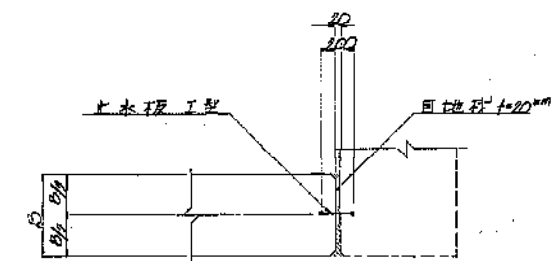


落橋防止装置 $S=1:20$

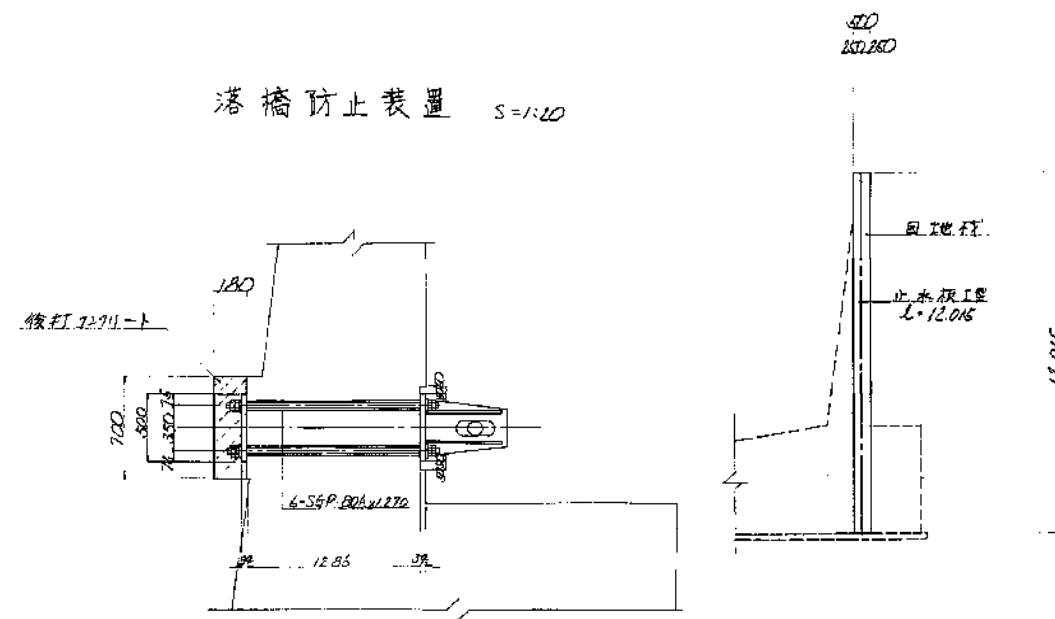


常磐自動車道(日立北～高萩)完成図		675 3005
工種	長大橋	464 1029
名称	滝ノ沢橋	総尺
	A. 橋台 (P. 100)	1700 120
	橋梁一般図 (2P)	58 87
日本道路公団東京第一建設局		十 五 五 五


7 - 7

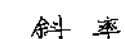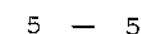

$\Theta = 88^{\circ} \sim 92^{\circ} \sim 55^{\circ}$ $\Theta = 88^{\circ} \sim 93^{\circ} \sim 97^{\circ}$

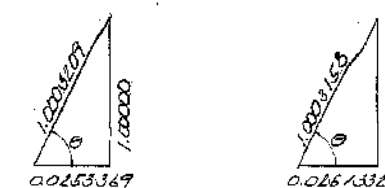


$\theta = 88^\circ \sim 21^\circ \sim 09^\circ$

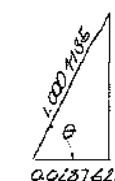


常磐自動車道(日立北~高萩)完成図			68.1 300.5
工種	長大橋		470 162
日本道路公団東京第一建設局			

A2橋台(上り線)構造一般図(※2) 縮尺 1:100


首座配置図

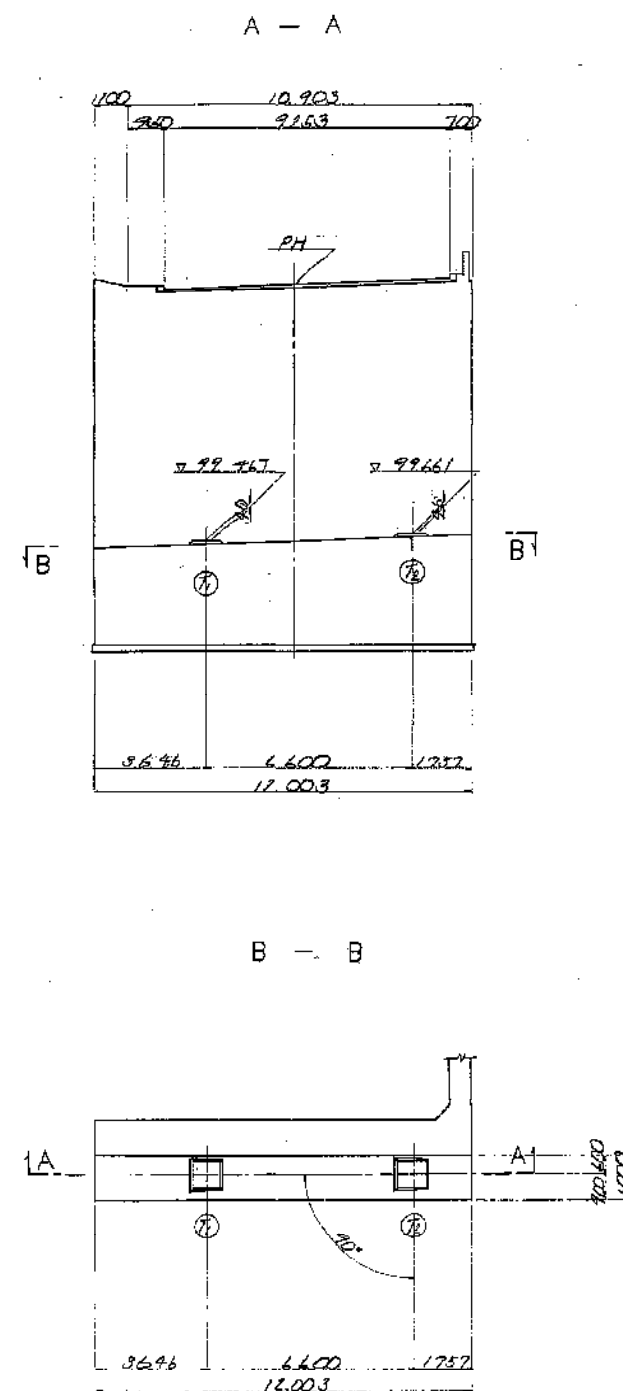


首座モルタル詳細図 S=1:20

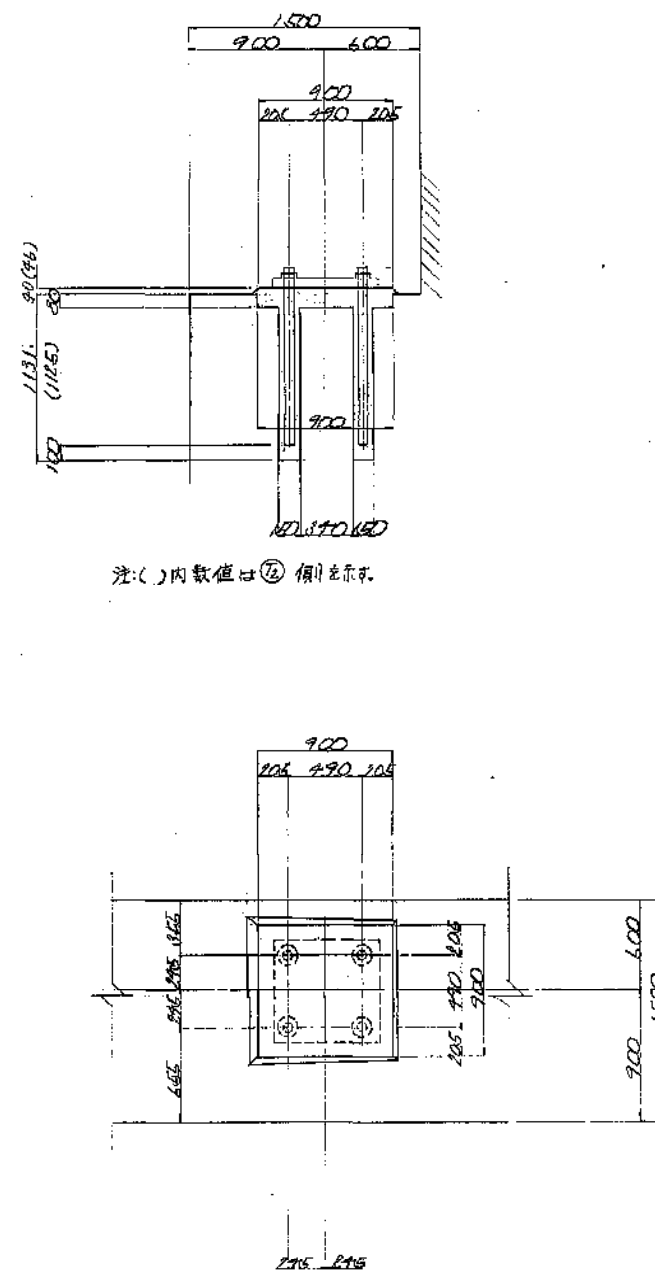

壁高欄詳細図 S=1:20

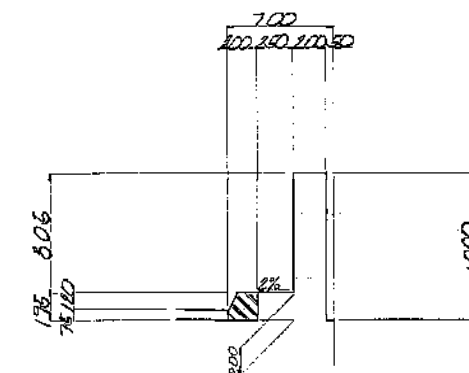


目地部詳細図

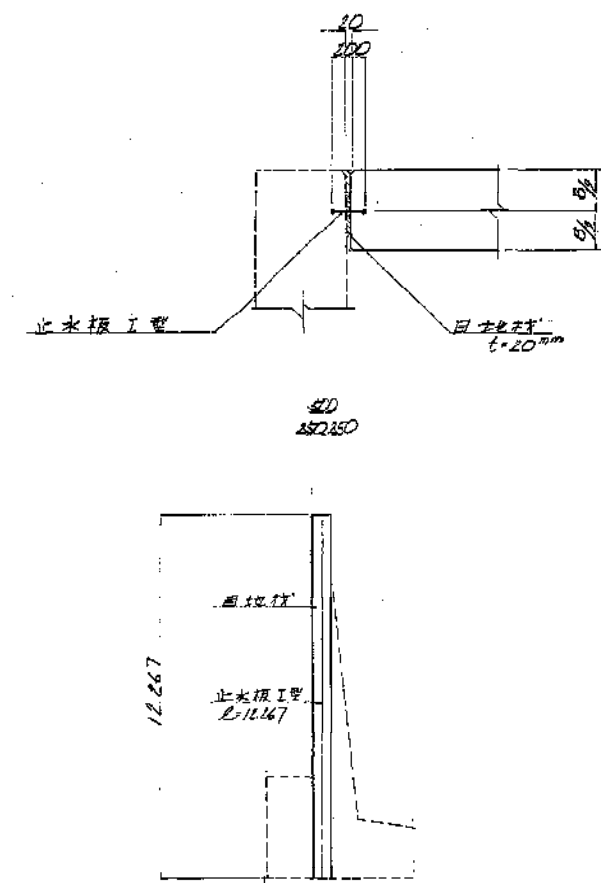


常盤自動車道(日立北~高萩)完成図		682
		3005
工種	長大橋	411
		1029
名称	常盤自動車道(上り線)	65
	常盤自動車道(下り線)	81
日本道路公団東京第一建設局		工事

A₂ 橋台(下り線)構造一般図(その1) 縮尺 1:100


正面图(1-1)

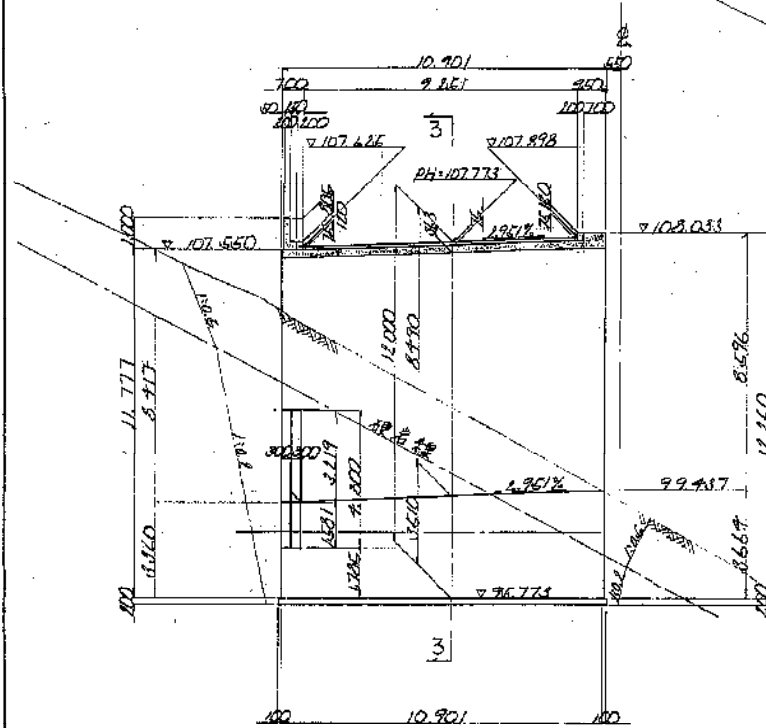


背面图(2-2)

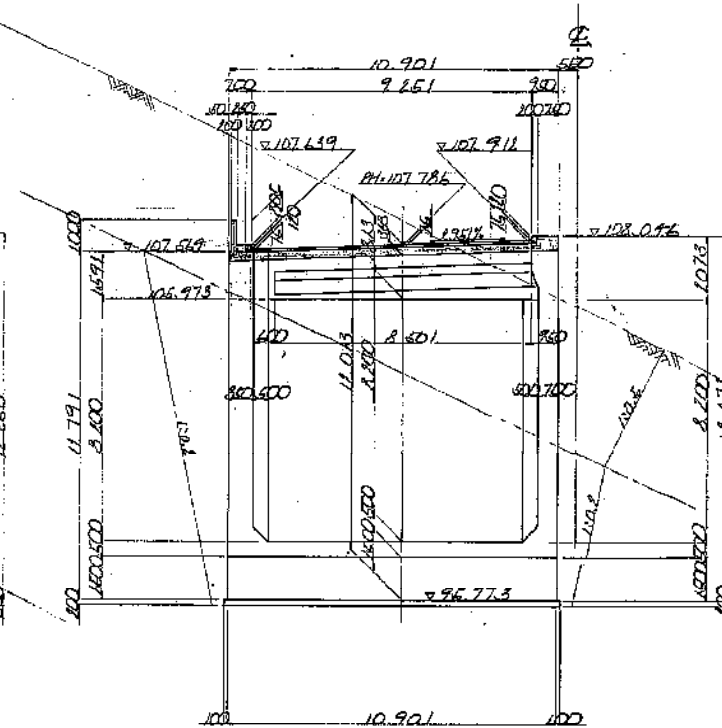


3 - 3

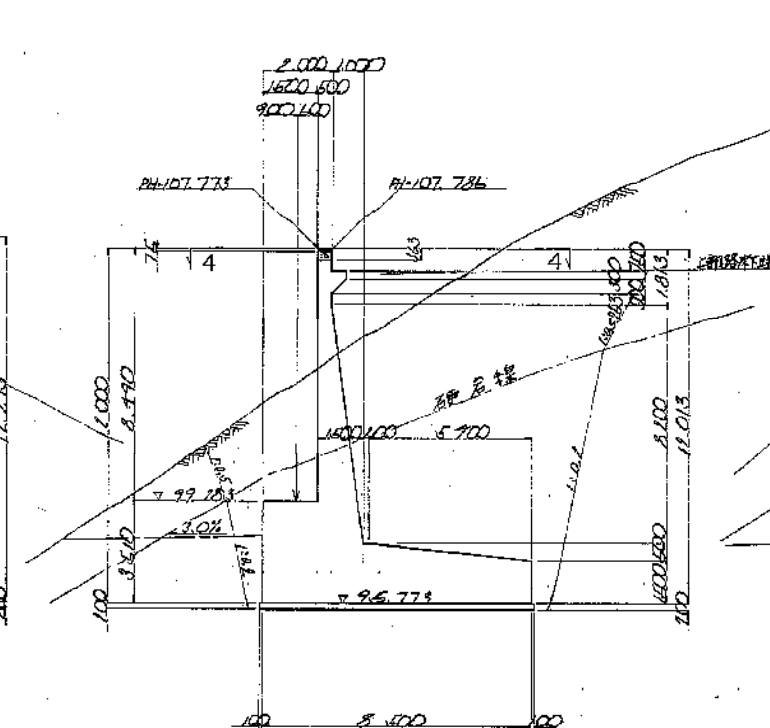


5 - 5

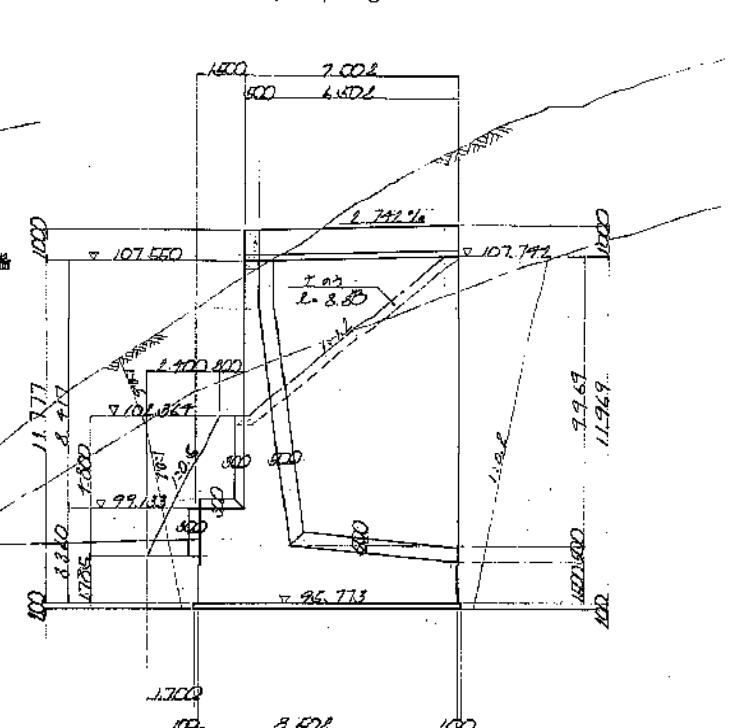


平面图(4-4)

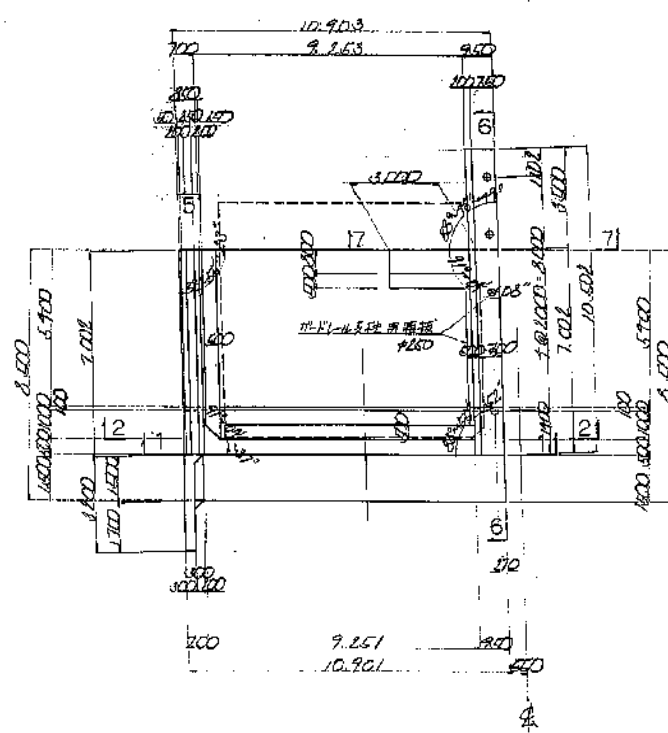

6 — 6

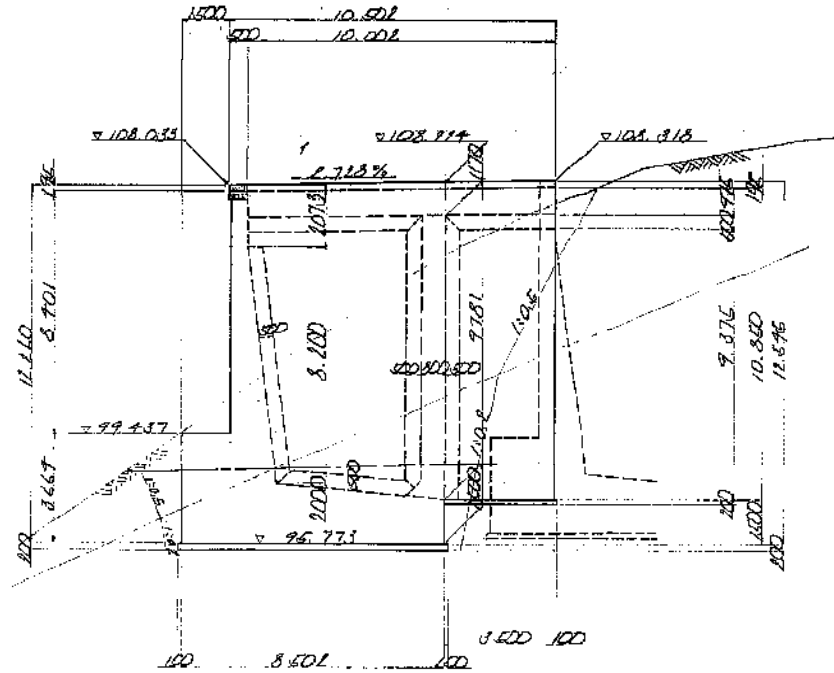



7 - 7

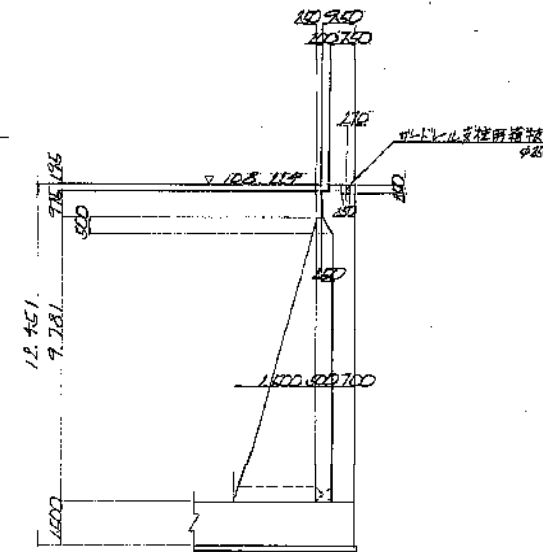


斜率

$\theta = 88^{\circ} \sim 55' \sim 52^{\circ}$ $\theta = 88^{\circ} \sim 55' \sim 23''$

$\theta = 28^{\circ} \sim 45^{\circ} \sim 23^{\circ}$

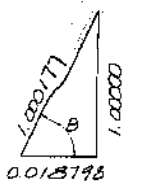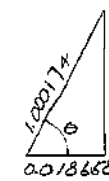

$\theta = 88^{\circ} 43' 49''$

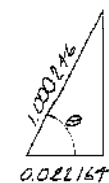


常盤自動車道(日立北～高萩)完成図		886 3005
工種	長大橋	477 1029
名称	滝ノ沢橋 A2開点(7.7.10) 建造一橋院(11)	橋尺 74 BT
日本道路公団東京第一建設局		土木工事


A2 橋台 (下り線) 構造一般図 (その2) 縮尺 1:100

首座配置図


A - A

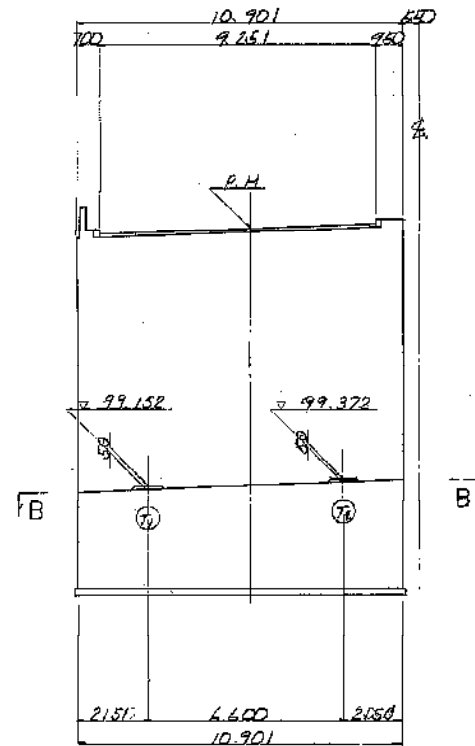



首座モルタル詳細図 S=1:20

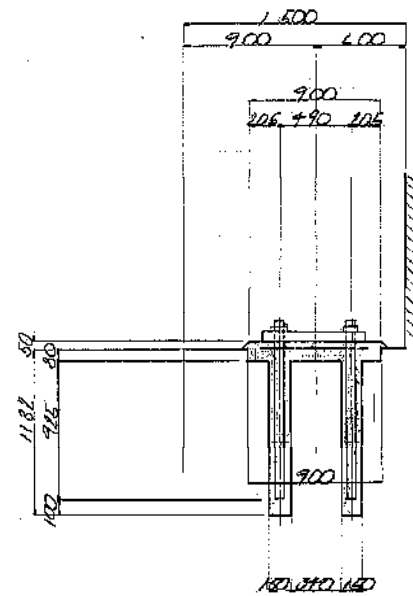

壁高欄詳細図 S=1:20

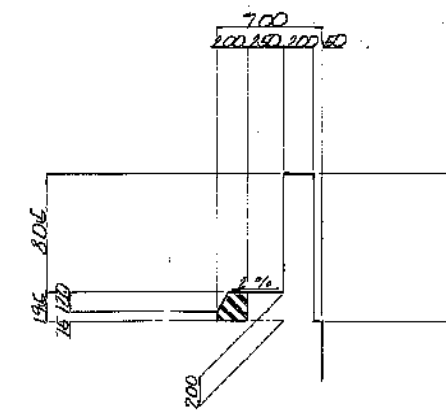

B - B

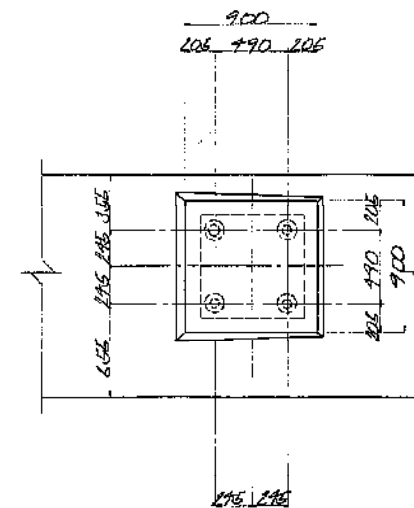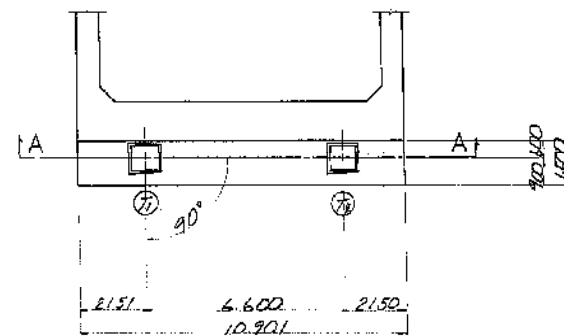

常磐自動車道(日立北~高萩)完成図		639
		3005
工種	長大橋	478
		10291
名	橋	縮尺
称	A2橋台(下り線)	72
	断面一般図(2)	87
日本道路公団東京第一建設局		土木工事
電 63・マ 第 278 号		

310 TON 可動支承 S=1/5

② ~ (▽▽) SC46

4-30×4
4-55サブリ

300

100

100

設計条件

全反力	R	309.9 ton
死荷重反力	R _d	196.8 ton
活荷重反力	R _{live}	112.6 ton
橋軸方向水平力(移動時)	R _{H1F}	96.4 ton
橋軸方向水平力(地震時)	R _{H1E}	47.2 ton
橋軸垂直方向水平力(地震時)	R _{H2E}	47.2 ton
上端力(地震時)	V	19.7 ton
計算移動量	C ₁	100 mm
設計移動量	C ₂	120 mm
全移動可能量	C	160 mm
設計水平変位	K _H	0.24
設計摩擦係数	μ	0.15
許容支圧反力度		
下部工との許容支圧反力度	O _{ba}	80 kg/cm ²

材料表

部材名	材料	個数	重量(kg)	備考
1 下	SC46	1	985.2	
2 上	SC46	1	361.5	
3 ベアリングプレート	HBsC4+SL	1	44.2	
4 ショールリン	7007L36	1	0.6	
5 サイドブロッ	SC46	2	41.5	
6 六角ボルト		4	3.6	10.5 B 1180
7 六角ボルト		4	4.2	10.5 B 1180
8 六角ボルト	SUS41	4	59.3	10.5 B 1180
9 ステンレス板	SUS316	1	4.8	10.5 B 1180
全重量(Kg)			1009.9	

注) 溶融亜鉛メッキ仕様
* 部番 1, 2, 5, 6, 7, 8 は溶融亜鉛メッキ
施工の必要(メッキ付重量は 5.50g/cm²以上)

⑤ ~ (▽) SC46

2-36×4

120

290

128

128

⑥ 六角ボルト 中

M33×90 4.6

72

90

72

90

⑦ 六角ボルト 中 M27×130(150) 4.6

六角ナット 1 個 中 M27 4

注) 1. テーパー座金付。

2. ボルトは() 外寸法及び() 内寸法で

各 2 本製作のこと。

テーパー座金(SUS41)

30×4

22

66

130

150

22

66

130

150

22

66

130

⑧ ~ SUS41

注) 全面メッキ

86.5

M48

115

80

900

78.5

150

13×50=650

150

13×50=650

常磐自動車道(日立北~高萩)完成図		646
		3005
工種	長大橋	433
		10.29
名称	常磐自動車道	29
		87
日本道路公団東京第一建設局		

