


八戸自動車道 滝野橋床版更新工事発注用図面作成

参 考 図

令和6年5月


東日本高速道路株式会社 東北支社
管理事業部 構造設計チーム

検討業務位置図

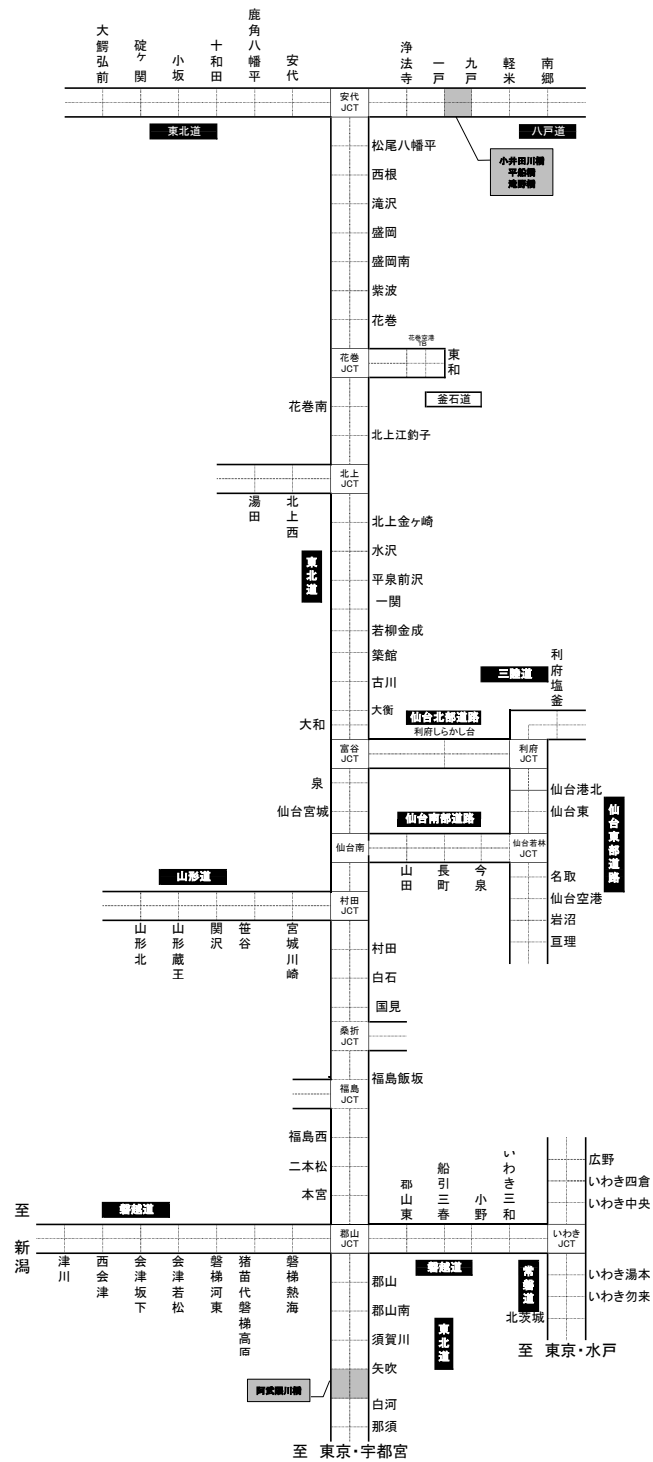


小井田川橋一般図

側面図 縮尺 1:200

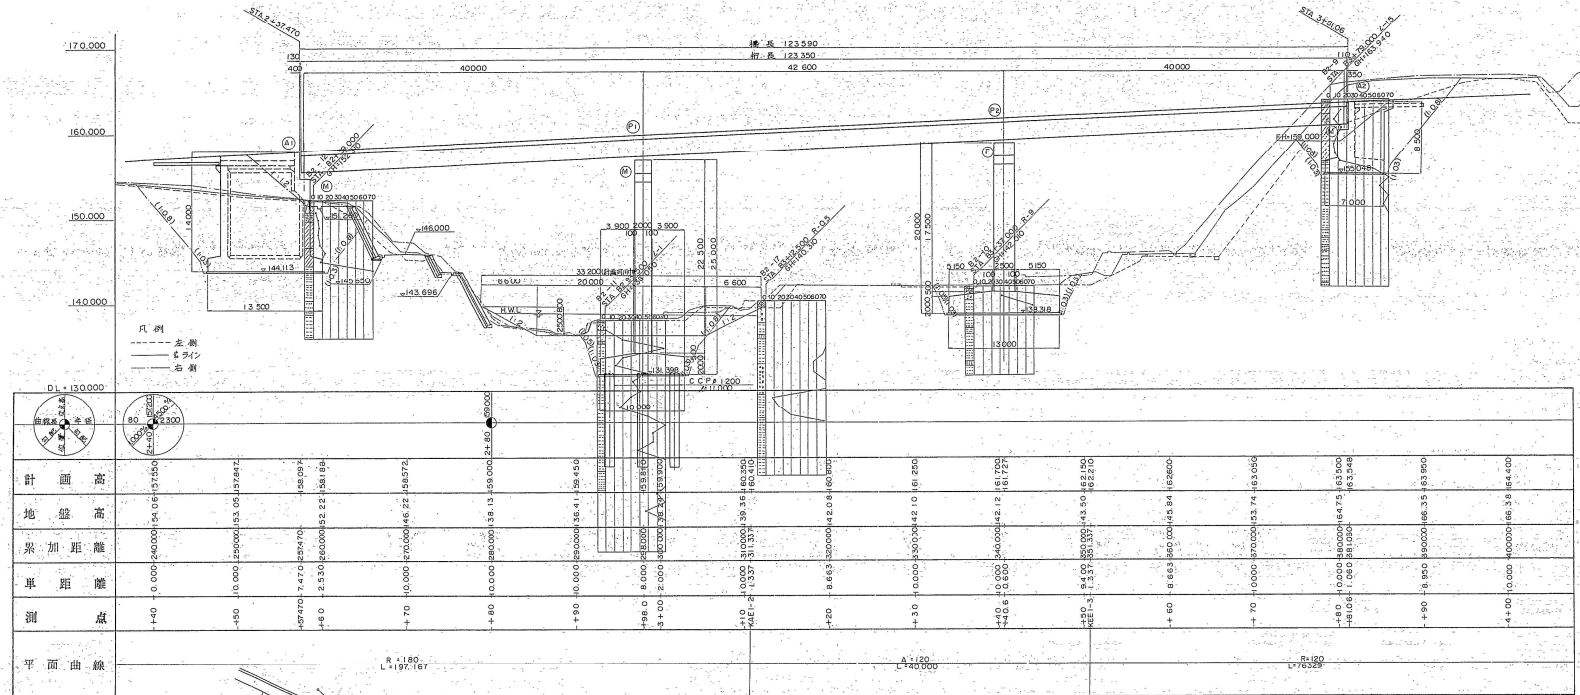

平面図 縮尺 1:200


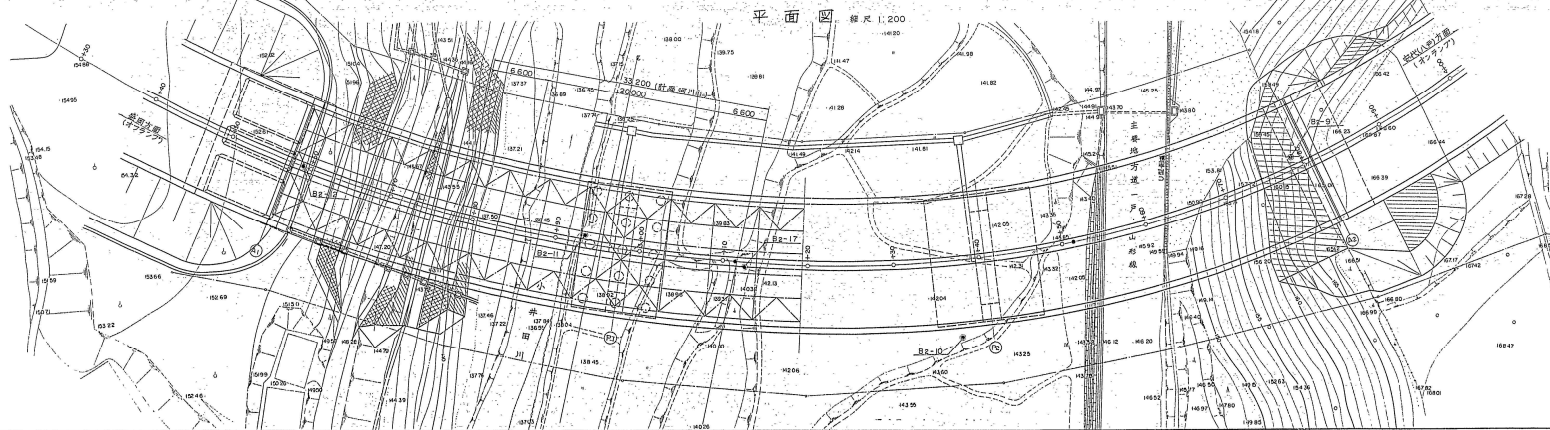


設計条件


橋長	123.90	桁長	123.90
道路規格	第2種1級一般道路		
規格	TL=20 TT=43		
型式	鋼桁橋		
支間	40.000+42.600+40.000		
有効幅員	2×6.75m	斜角	90°
橋桁配置	1×5.0×6.0%		
地震耐震	K=1.0×0.9×1.0×0.2×0.18		
床版コンクリート	圧縮強度 f _{ck} ×24.0 N/mm ²		
床版鉄筋	材質 S530 引張強度 f _{yk} 530 N/mm ²		
適用参考書	昭和55年2月 道路橋示方書		
使用材料	S53B S41A		

側面図 橋尺 1:200 小井田川橋一般図


6 / 100

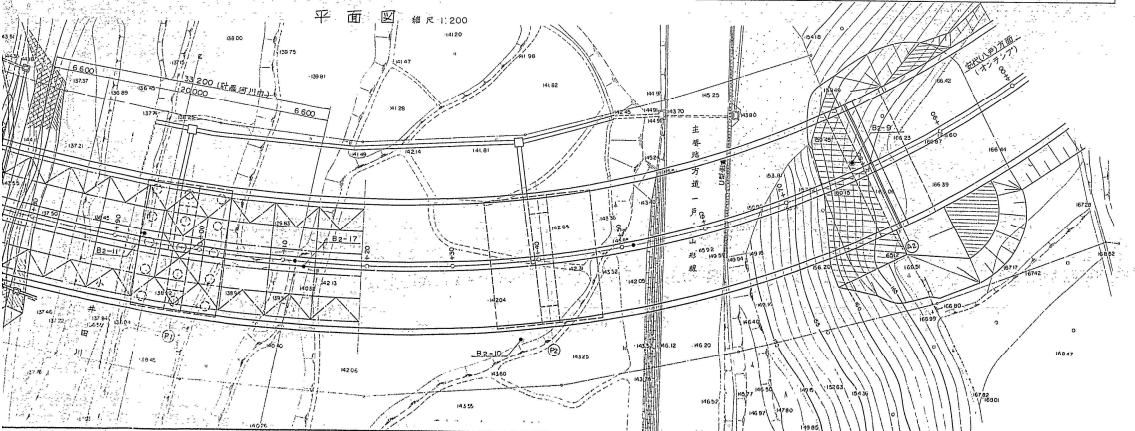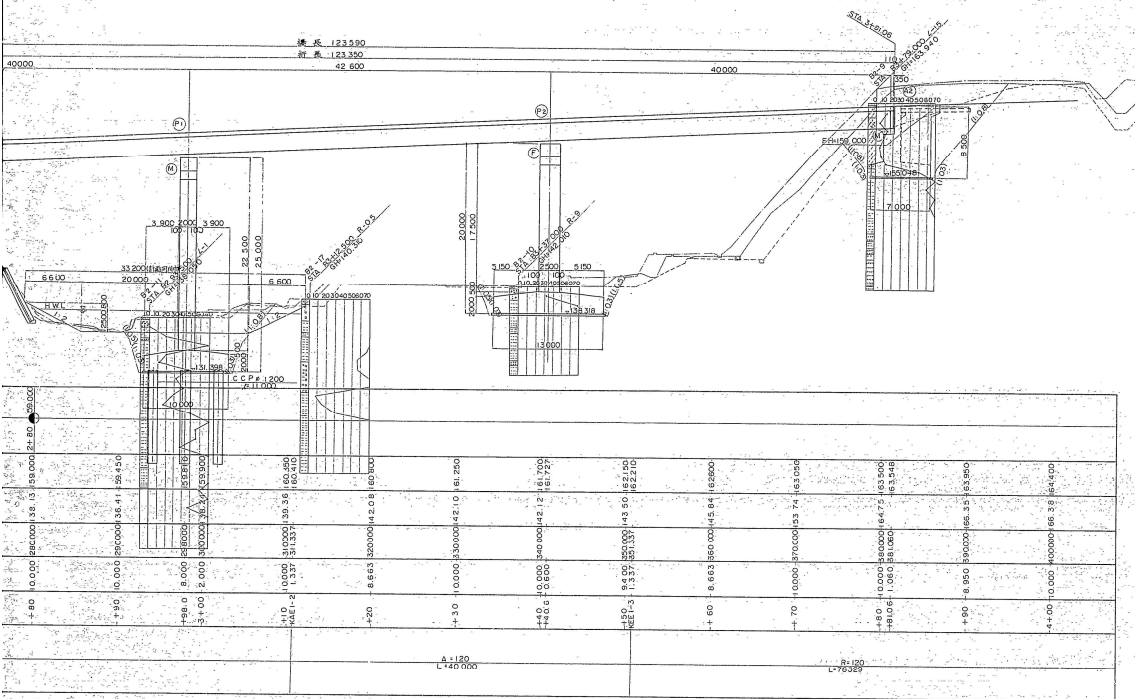


標準横断面

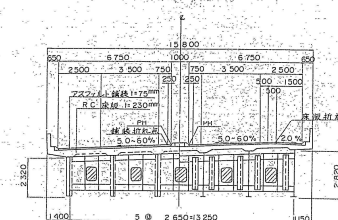


A1橋台

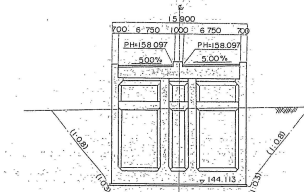


A2橋台

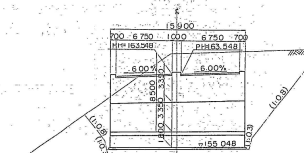

P1橋脚

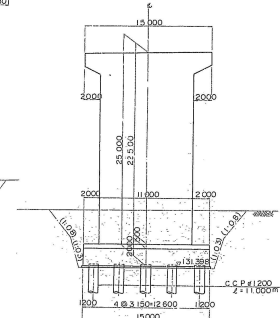

P2橋脚


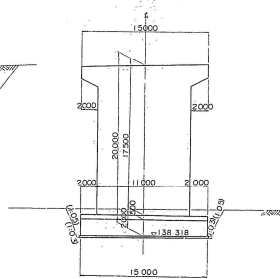




設計条件

橋長	123.590	橋尺	123.350
道路規格	第2種1級-A規格		
荷重	TL=20, TT=43		
型式	鋼3径間連続桁橋		
支間	40.000+226.00+40.000		
有効橋長	2 x 6.75m	斜度	90°0'0"
橋脚勾配	1:5.0 ~ 6.0%		
橋脚勾配	1:4.5%		
床版橋数	KH+10+0.9+10+0.2+0.18		
床版コンクリート	圧縮強度 $f_{ck} \geq 24.0 \text{ N/mm}^2$		
床版鉄筋	計算5030 鋼材引張強度 $f_{yk} \geq 400 \text{ N/mm}^2$		
竣工年月	昭和25年2月 道路橋検査方審 再検査		
使用材料	SM53B, SM41A		





八戸自動車道 (一戸-九戸) 完成図		239 3930
工 種	長 大 橋	5 2025
名	小井田川橋 (上部工)	橋 尺
図 種	全 体 一 般 図	5 136
日本道路公団仙台建設局		

平船橋

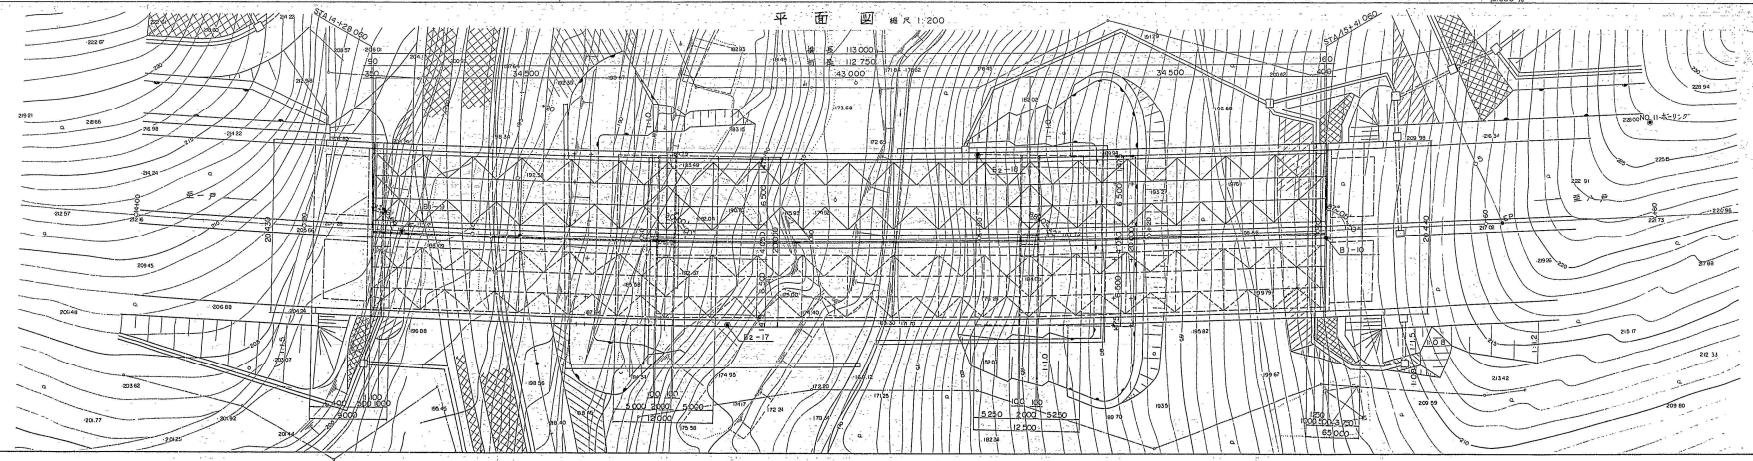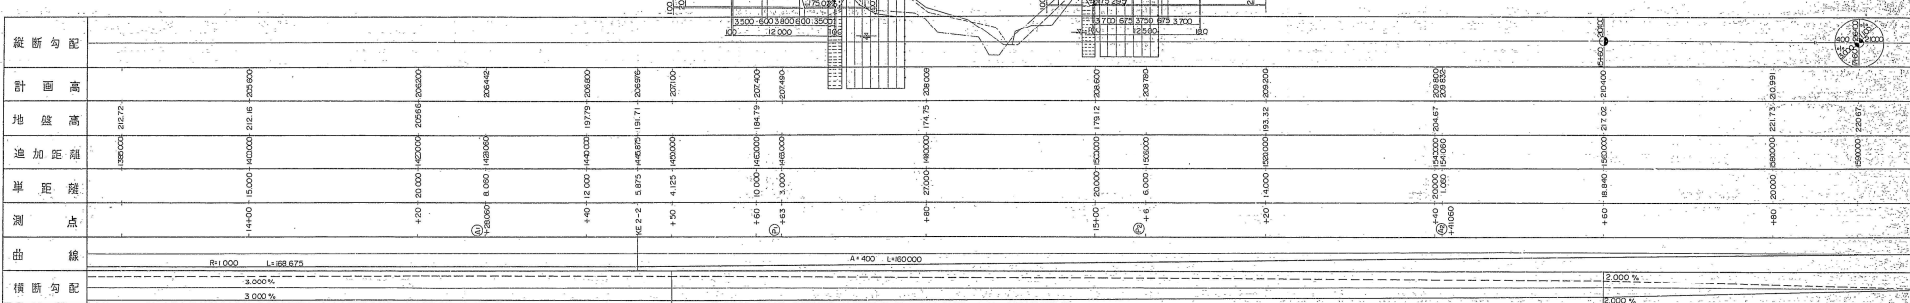[illegible]

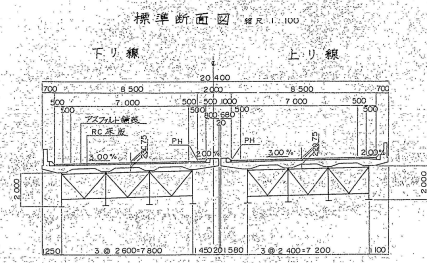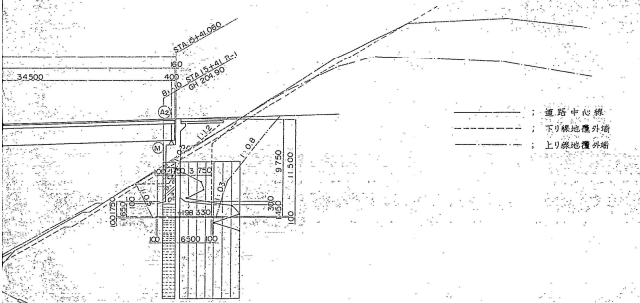


正面図 縮尺 1:200

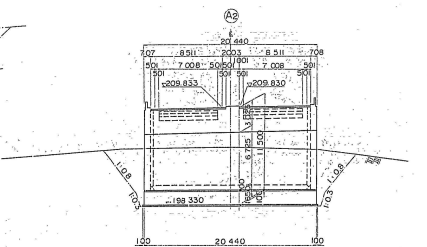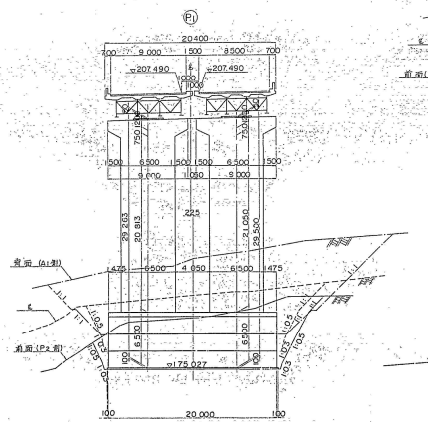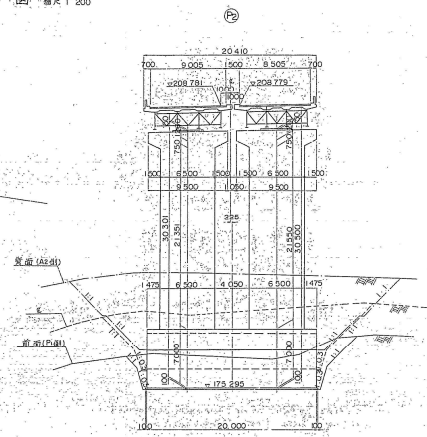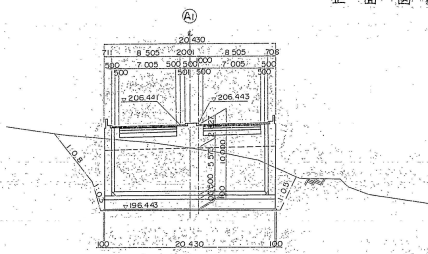


設計条件	
橋 点	113.005M 112.750M
道路規格	1 種 3 級 B
骨 格	TT=43, TL=20
橋 式	鋼管橋脚連続桁橋
全 長	34.500+43.000+34.500M
有効幅員	8.500 (9.000) 斜角 87°~5'~50"
横断勾配	3.000% ~ 2.15%
縦断勾配	3.000%
地盤地質	K=1.00+0.9+1.0+0.2+0.8, K ₁ =0.0
基礎コンクリート	圧縮強度 f _{ck} = 240 N/cm ²
床版鉄筋	材質 SD 30 許容引張応力 f _{st} = 1400 N/cm ²
適用示方書	昭和55年2月道路橋示方書同解説
使用材質	SS41, SM41, SM53


八戸自動車道 (一戸~九戸) 完成図		375 3930
工 程	長 大 橋	141 2025
名 称	平 船 橋 (上部工)	5 160
図 種	全 体 一 般 図	5 160
日本道路公団仙台建設局		
図02・マ根 号		

側 面 図 $S:1:400$


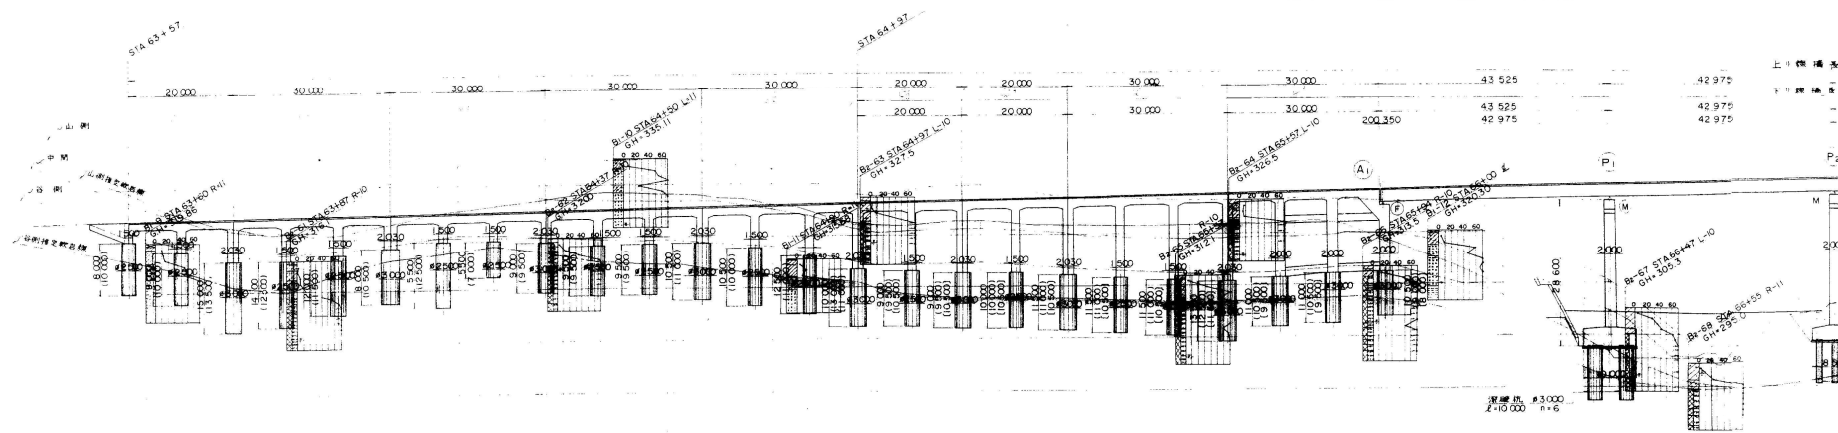



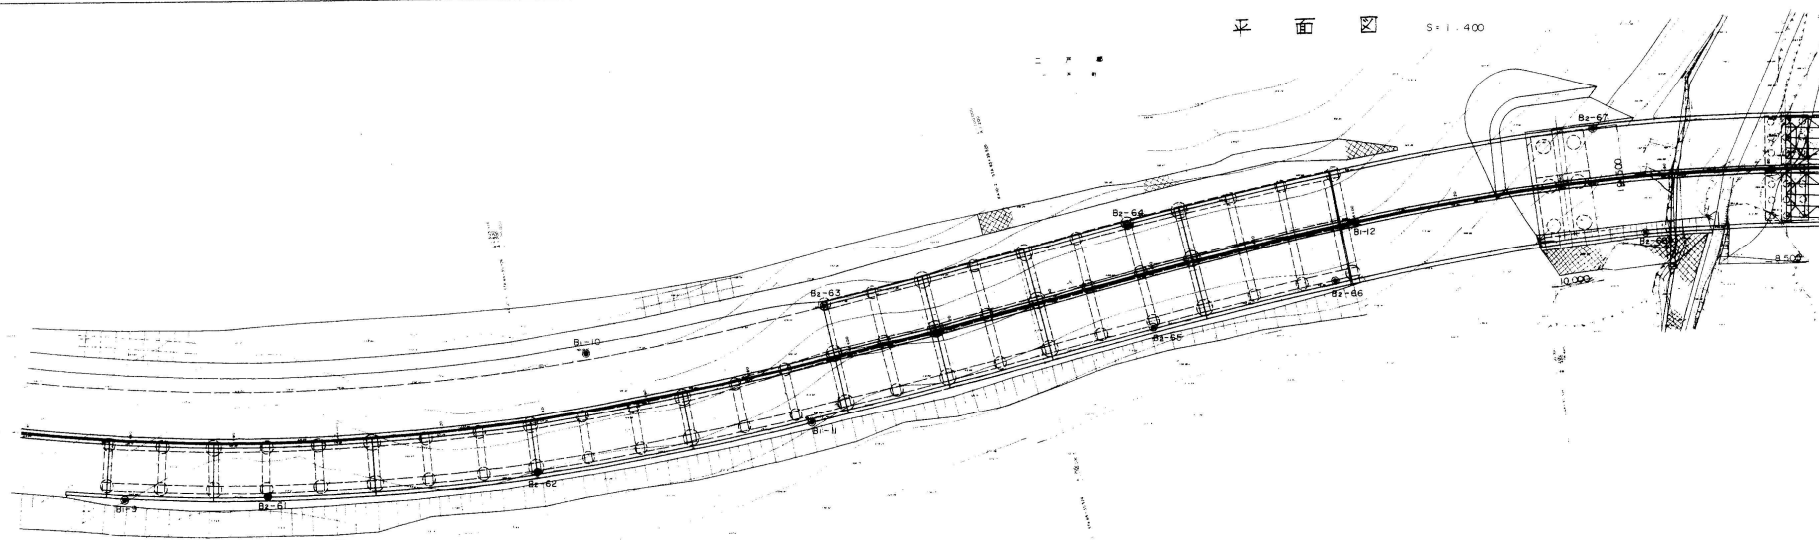


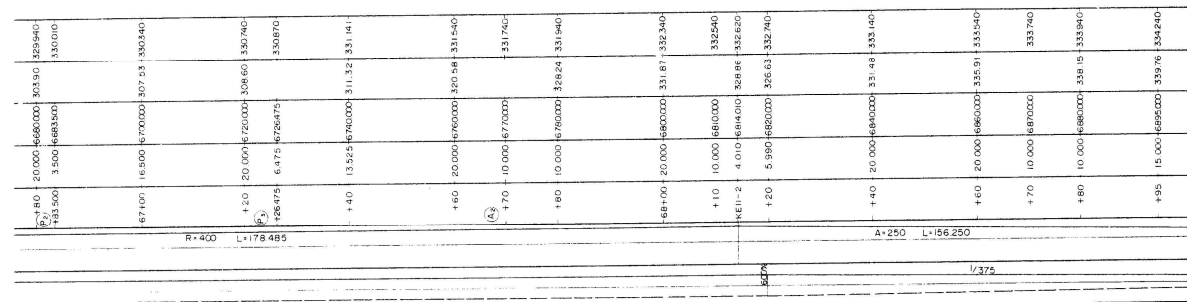


¥3 000	：	濕 礎 基 怪
16 500	：	山 剛 濕 礎 基
(17 000)	：	中 間 濕 礎 基
(18 000)	：	谷 剛 濕 礎 基

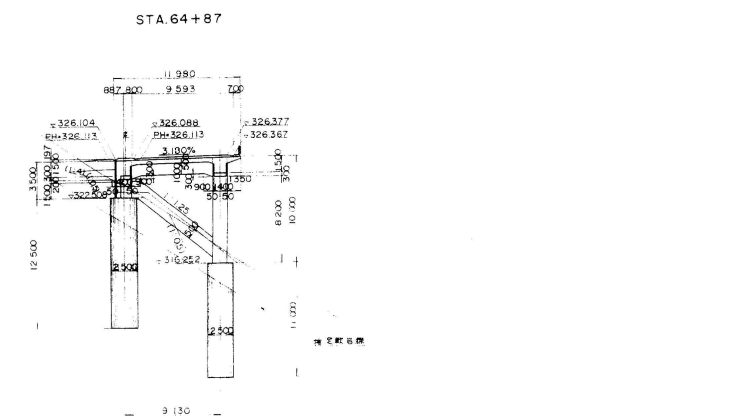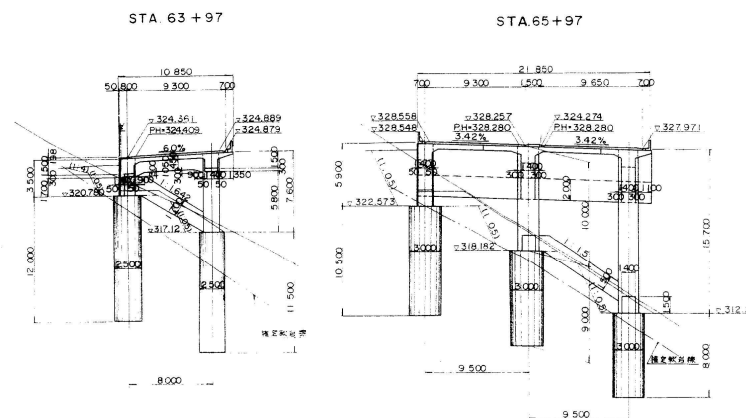


P1 橋脚

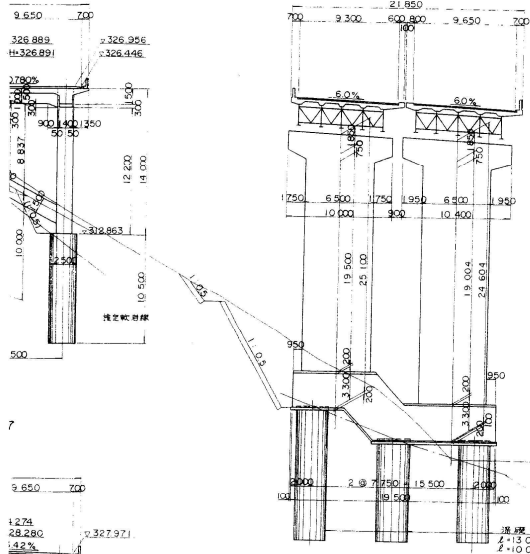


P3 橋脚

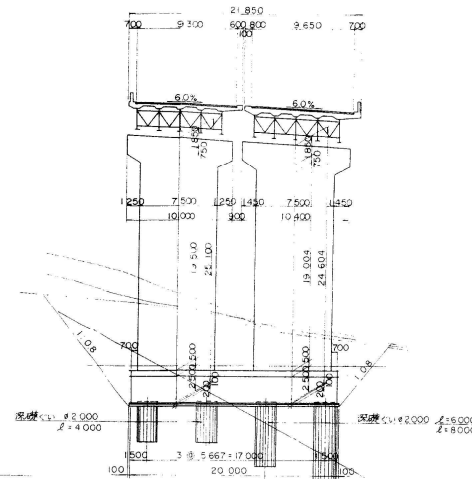


P2 橋脚

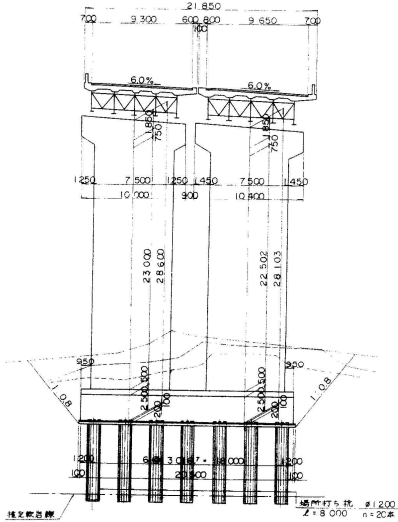


STA. 67+70

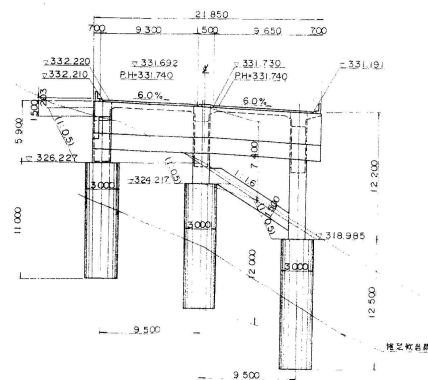


STA. 67+88.75

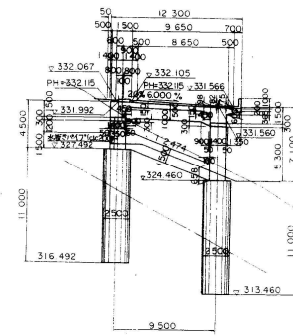


STA. 68+30

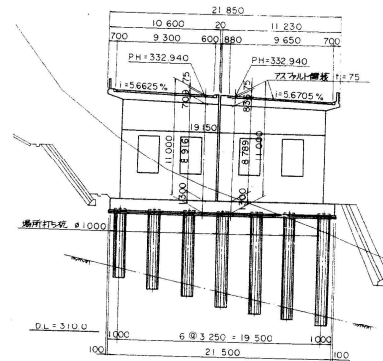

STA. 68+60

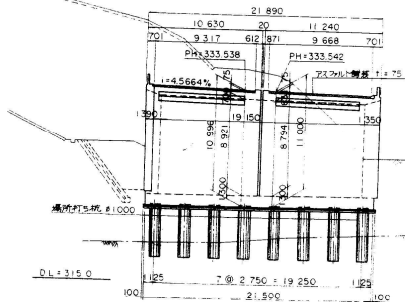

標準桁配置図 1:100

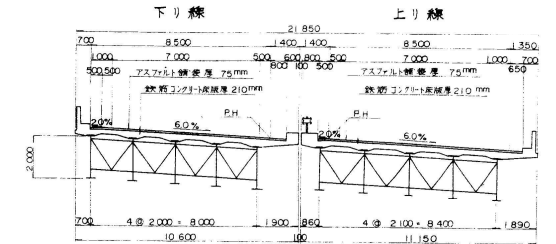

設計条件	
橋長	上り線 513.00M 下り線 273.00M 桁長 172.700M
道路規格	第1種3級B
桁架	TL-20, TT-43
型式	4径間連続鋼桁架, RCコンクリート橋脚
支間	4径 42.975m 鋼桁架 3,273㎡ n径 10.000m 橋脚 3,860㎡
有効幅員	上り線 9.650m 斜角 90° 下り線 9.300m
橋脚勾配	0~6%
縦断勾配	1.6% ~ 2%
地震係数	K _h =0.18 (STA. 63+57~STA. 65+97) K _h =0.20 (STA. 65+97~STA. 68+70)
床版コンクリート	σ _{ck} =24.0 N/cm ² (σ _{ca} =68.5 N/cm ²)
床版鉄筋	SD30 (σ _{sk} =140.0 N/cm ²)
適用示方書	道路橋示方書
使用鋼材	SM41A, SM53B

八戸自動車道(一戸~九戸)完成図		1827
工 橋		3930
名 長大橋		1593
称 滝野橋(RC)		2025
全体般一図		6/438
日本道路公団仙台建設局		

阿武隈川橋

SIDE ELEVATION SCALE 1:200

TOTAL BRIDGE LENGTH 99.800


PLAN SCALE 1:200


TOKYO

B-LINE


A-LINE

SENDAI




SIDE ELEVATION SCALE 1:200

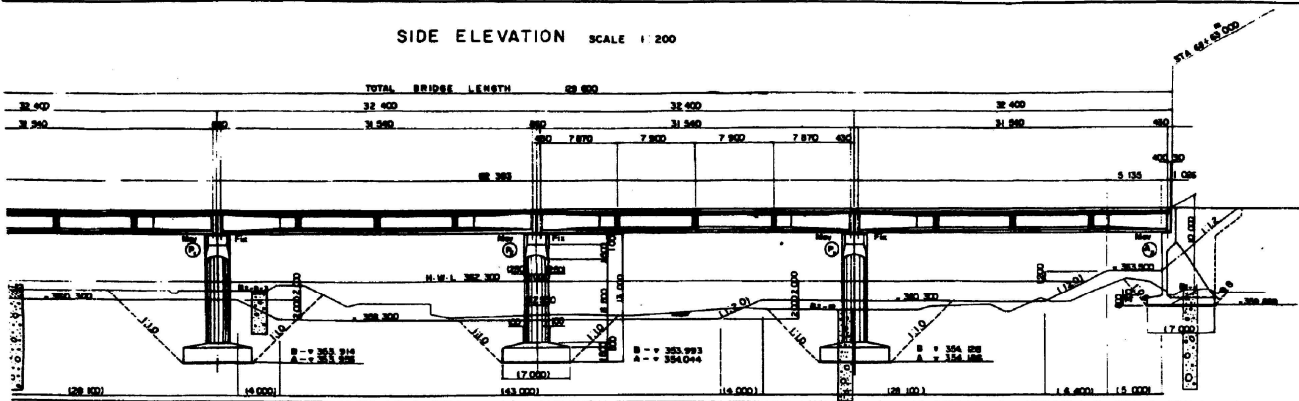

PLAN SCALE 1:200

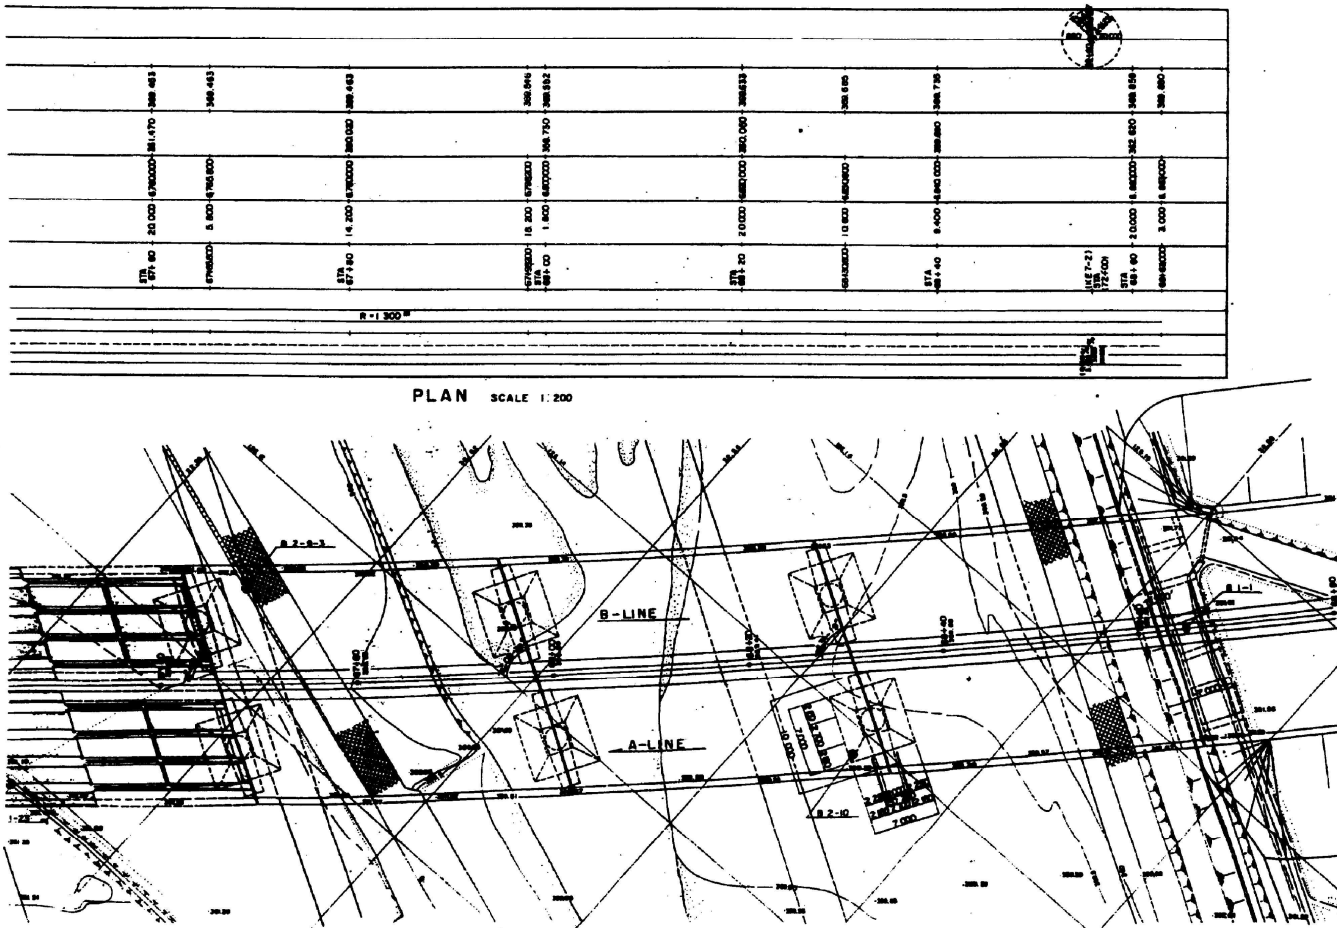

CROSS SECTION SCALE 1:200

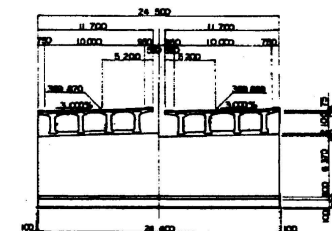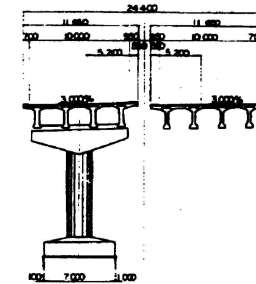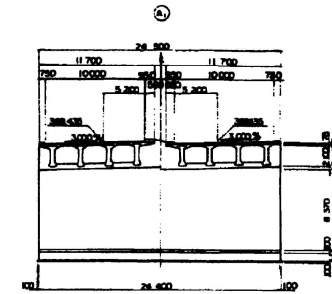

東北高速道路(白河-矢吹)完成図		299
工		1351
名		星大橋
称		西武河川橋
日本道路公団仙台建設局		2
		52
		14

昭50年マオ UU299号 1/2

昭50年マオ 00299号 2/2