



側面図 $S=1:200$






景 4 上り線

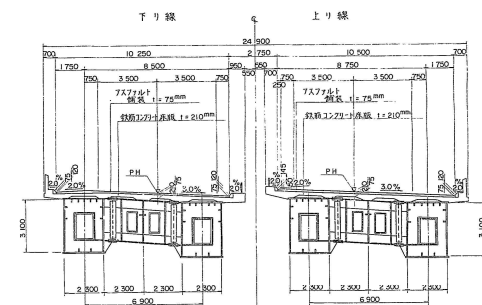







線 上り線

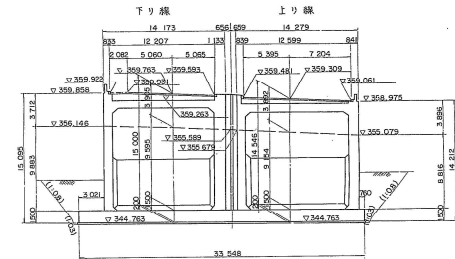








線 6 上り線
268 709 718 15 607

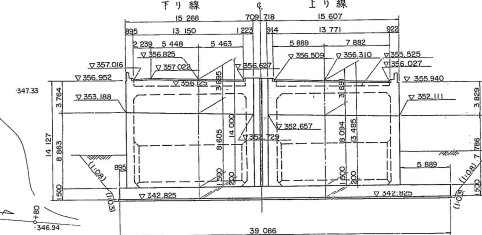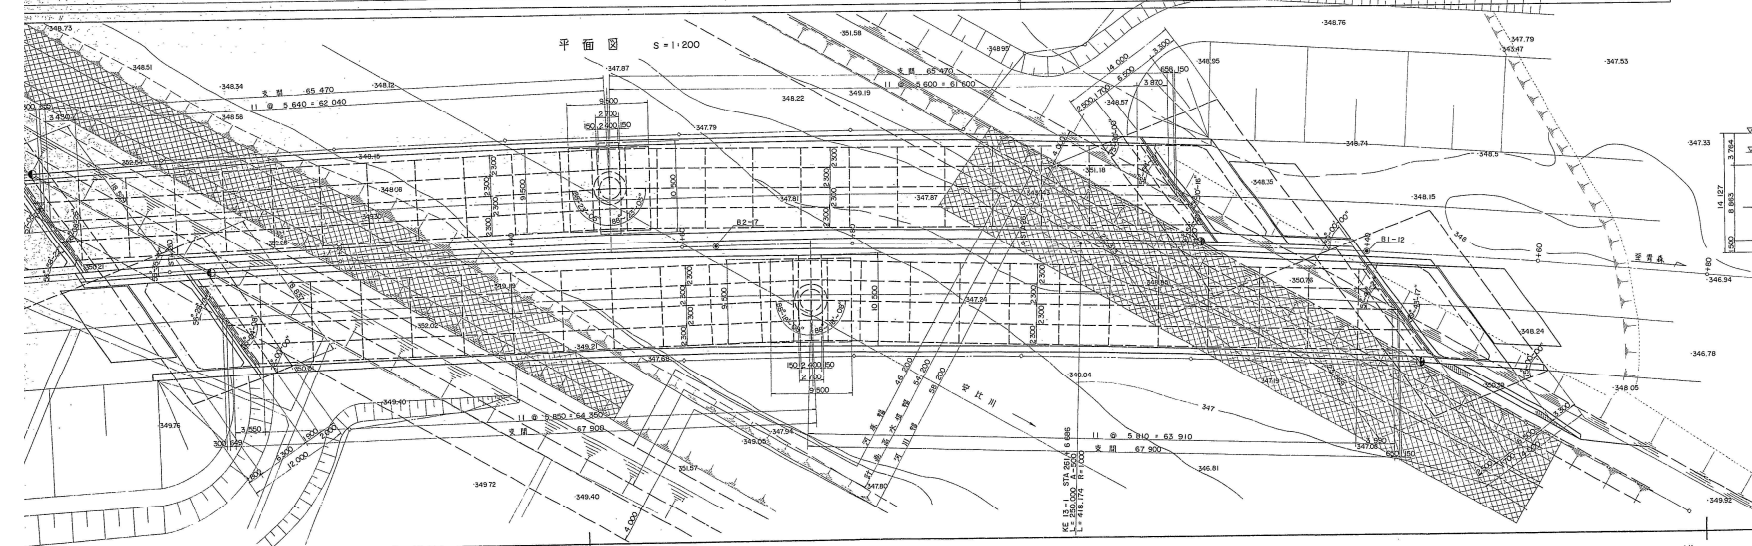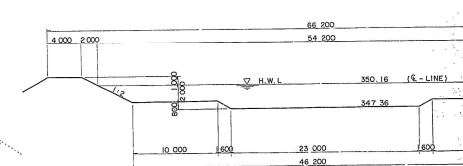
$$S = 1,200$$


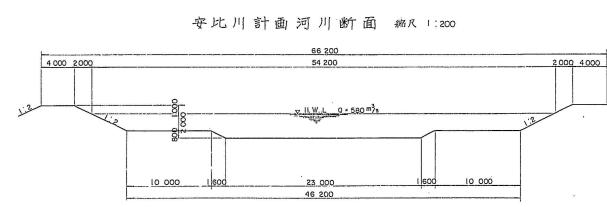
保戸坂橋

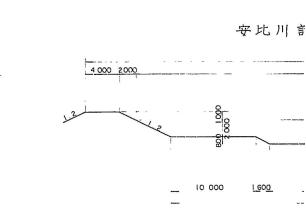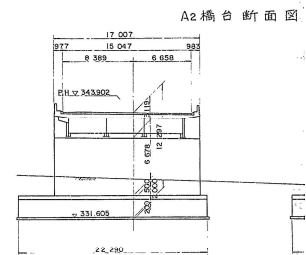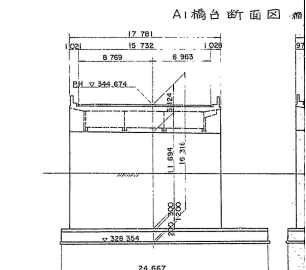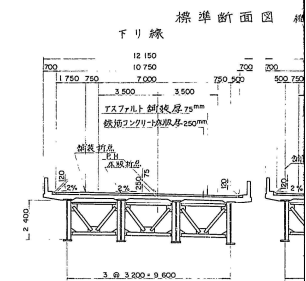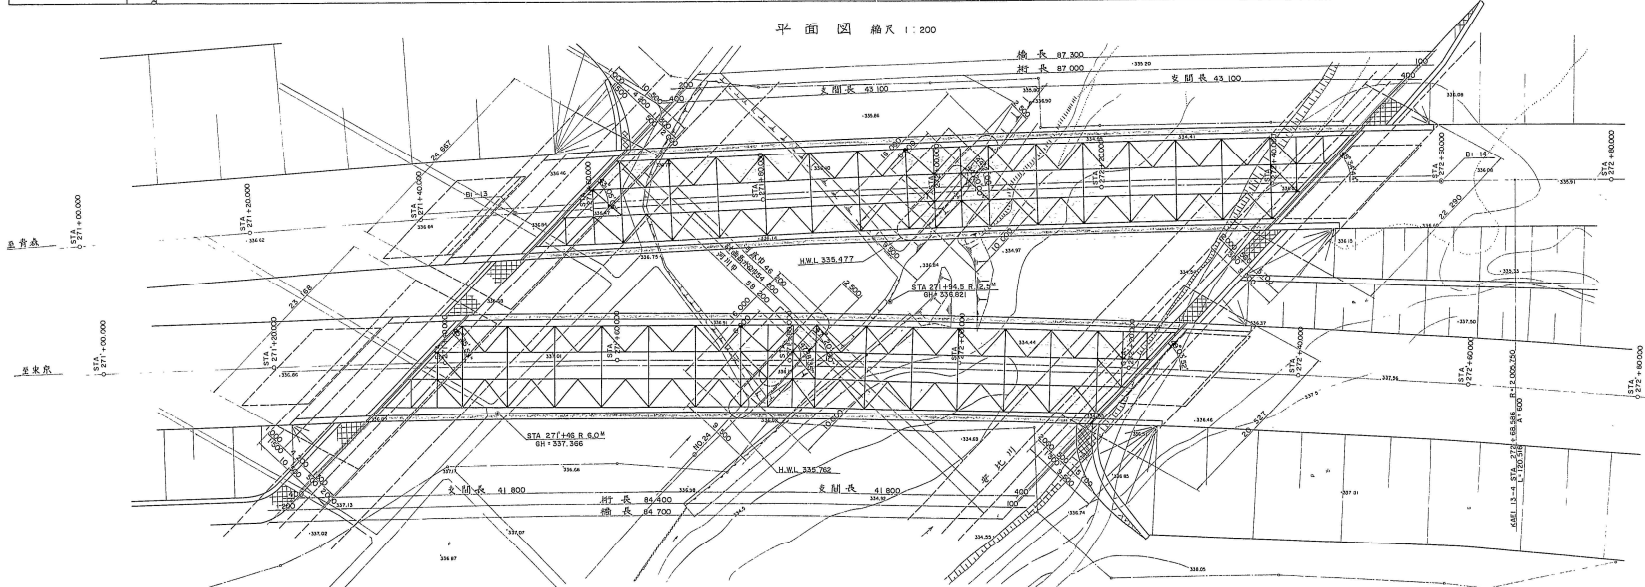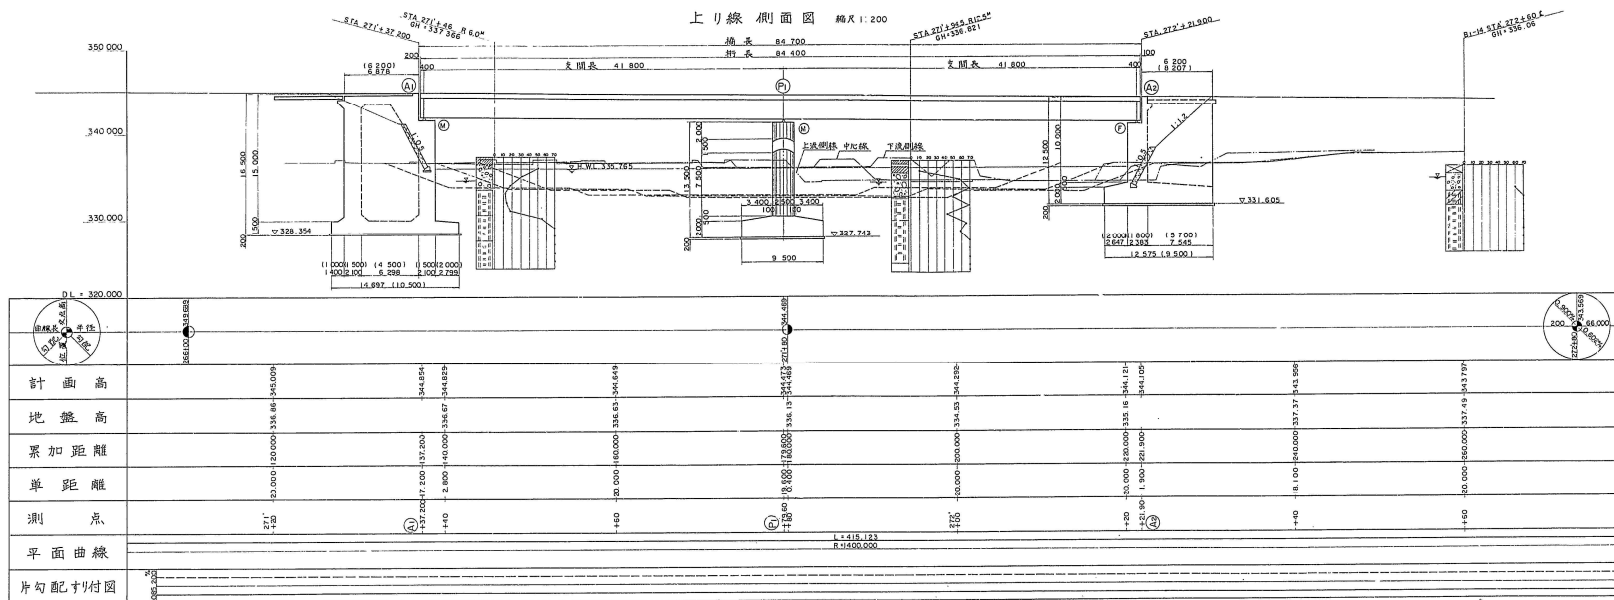


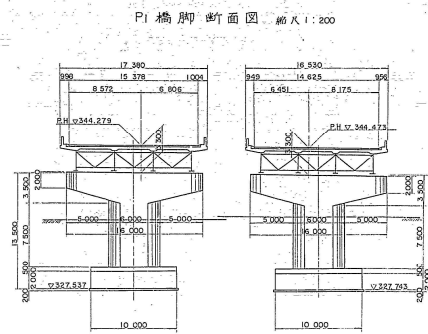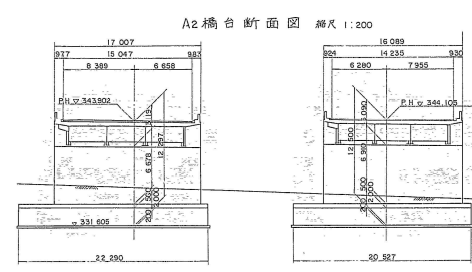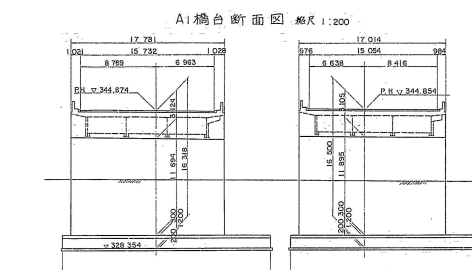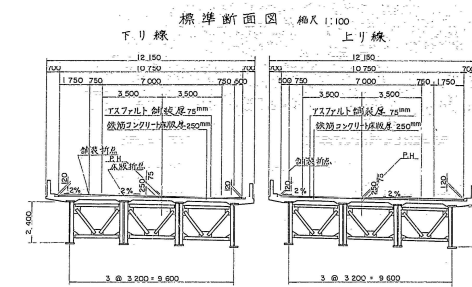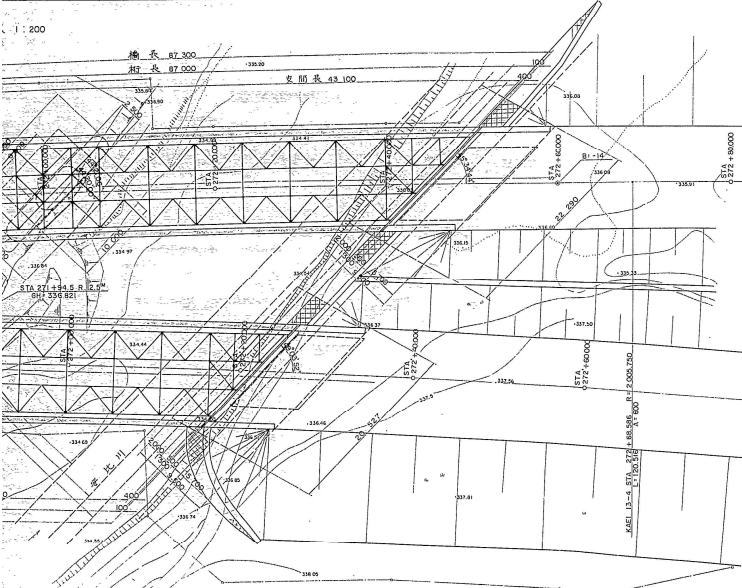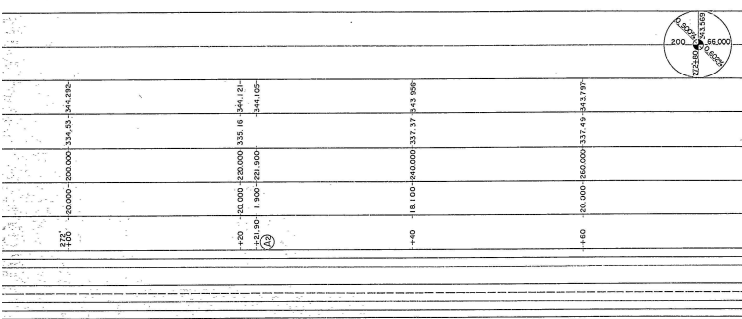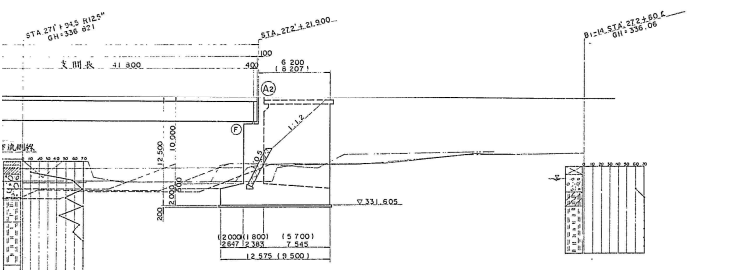




設計条件	
橋長	84m (167m 300)
道路規格	第1種2級B
橋型	鋼2径間連続鋼桁橋
支間	4m 900 + 41m 800 (43m 100 + 43m 100)
有効幅員	10.250
縦断勾配	2.0%
横断勾配	0.2%
地震係数	K _h = 1.0 + 0.9 × 1.0 × 0.20 = 1.18
床版コンクリート	圧縮強度 f _{cc} = 24.0 N/mm ²
床版鉄筋	材質 S55D, 許容引張応力 σ _{ss} = 140.0 N/mm ²
適用示方書	昭和55年2月, 道路橋示方書, 鋼桁橋
使用鋼材	S541, SM41, SM53




側面図


漆畑橋一般図 縮尺 1:200

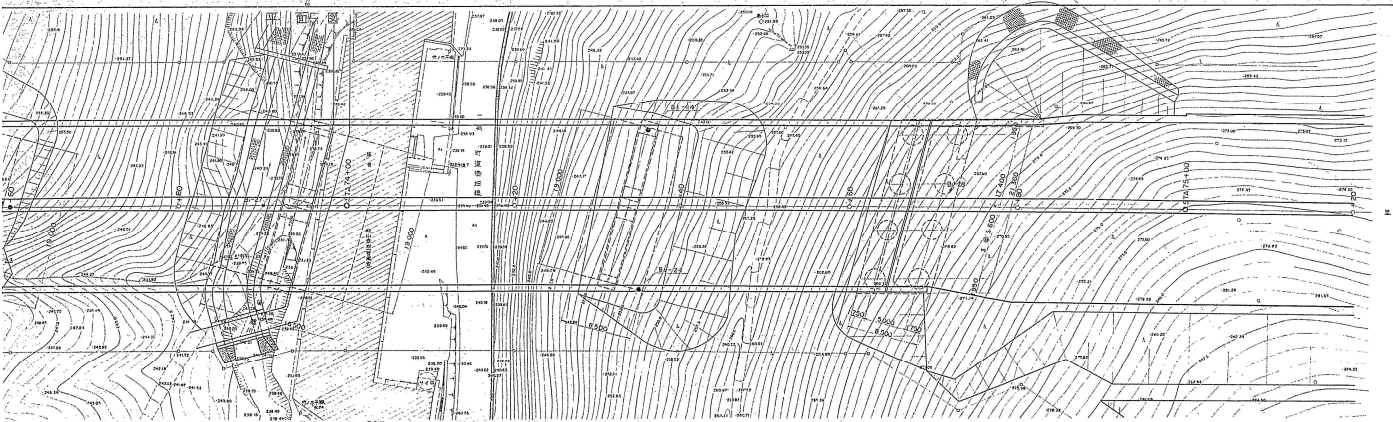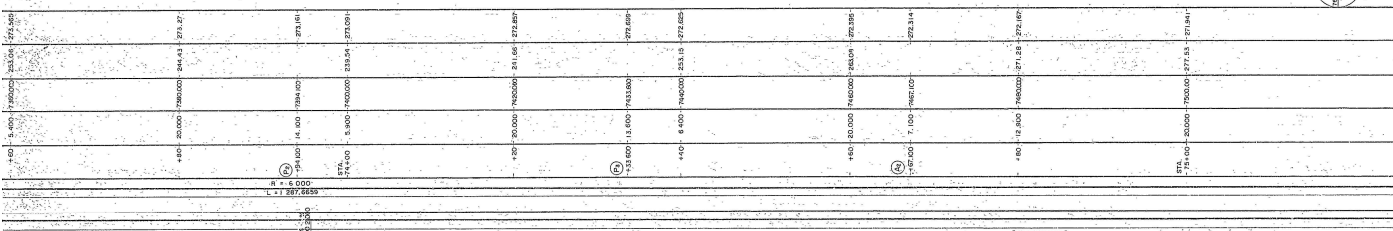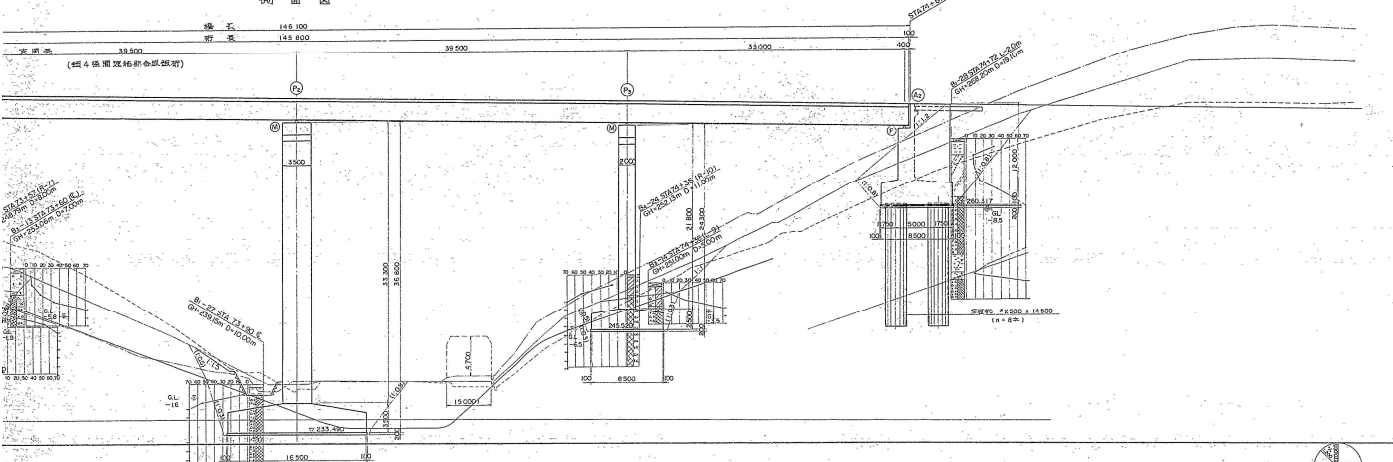

標準断面図 縮尺 1:100


B-LINE
中間部

A-LINE
支点部

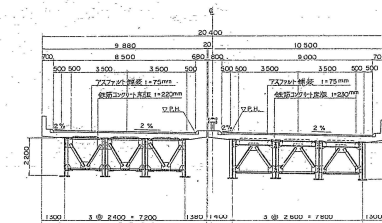


横断面図 縮尺 1:200

A: 橋台

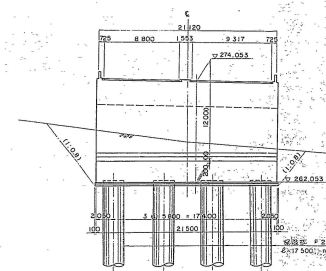


普通河川下流川 縮尺 1:100

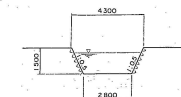

二級町道 漆畑線 縮尺 1:100



P: 橋脚

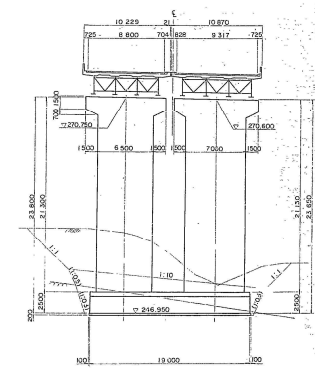


設計条件


橋長	146.100m	17主軸	145.800m
道路規格	I 種 3 級 B		
荷重	TL - 20, TT - 43		
上部工形式	鋼 4 径鋼管部桁		
下部工形式	造 T 式橋台、壁式橋脚		
支間	33.000m + 39.500m + 39.500m + 33.000m		
有効幅員	8.50m + 9.00m 斜角 ± 75°		
横断勾配	2.0%		
縦断勾配	1.200% 縦断面縦断		

3 / 131


標準断面図 縮尺 1:100

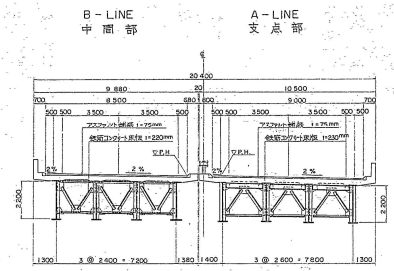


横断面図 縮尺 1:200

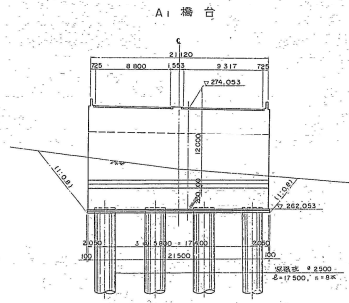


P2 橋脚

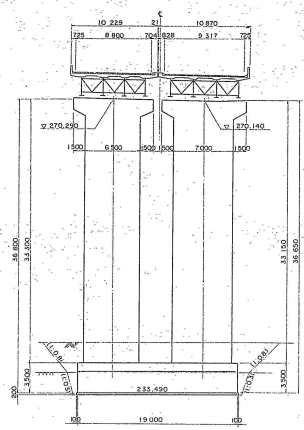


A2 橋台

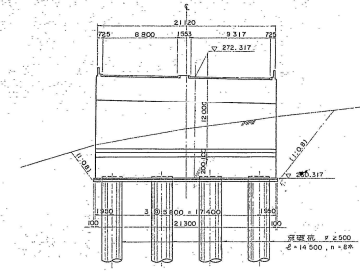

普通河川下流川 縮尺 1:100

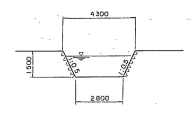


二級町道 築堤線 縮尺 1:100

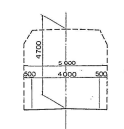


設計条件

橋 長	146.100m	付主線	145.800m
道路規格	I 種 3 級 B		
荷 重	TL-20, TT-43		
上部工形式	鋼 4 低床連続桁		
下部工形式	造丁式橋台・橋式橋脚		
支 間	33,000m + 39,500m + 39,500m + 33,000m		
有効橋長	8,500m + 9,000m	橋 角	至 75°
縦断勾配	-2.0%		
縦断勾配	-2.00%		

P1 橋脚

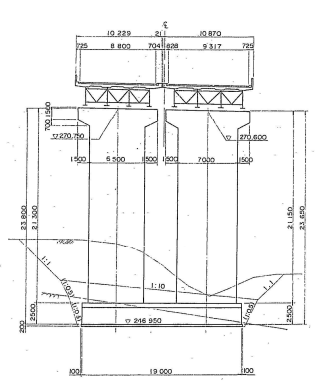

P3 橋脚

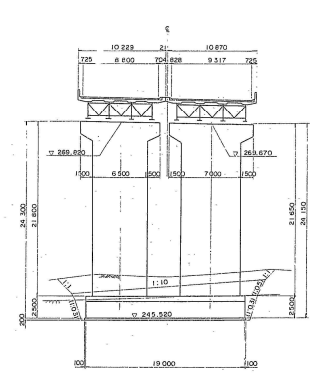


八戸自動車道(安代~浄法寺)完成図		6.10 4264
工種	長 大 橋	314 1631
名 称	漆 畑 橋	縮尺 1/200
	全 体 一 般 図	4 182
日本道路公団仙台建設局		

3-3 号 表・断面 205 号




側面図 縮尺 1:200



橋梁一般図

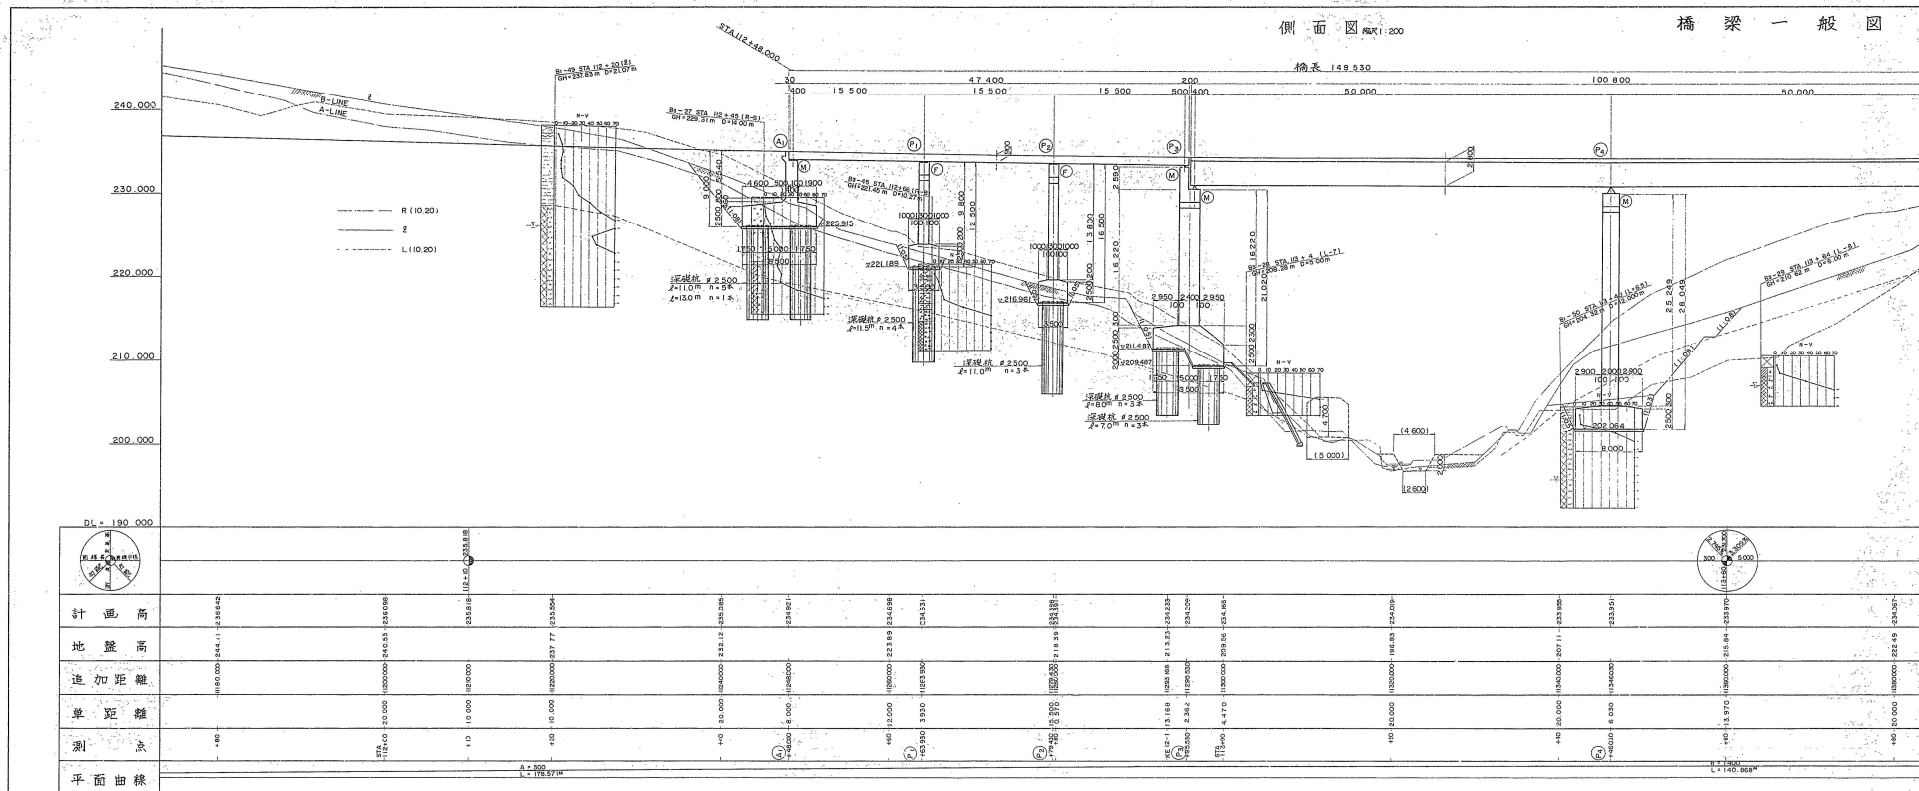


平面図 縮尺 1:200

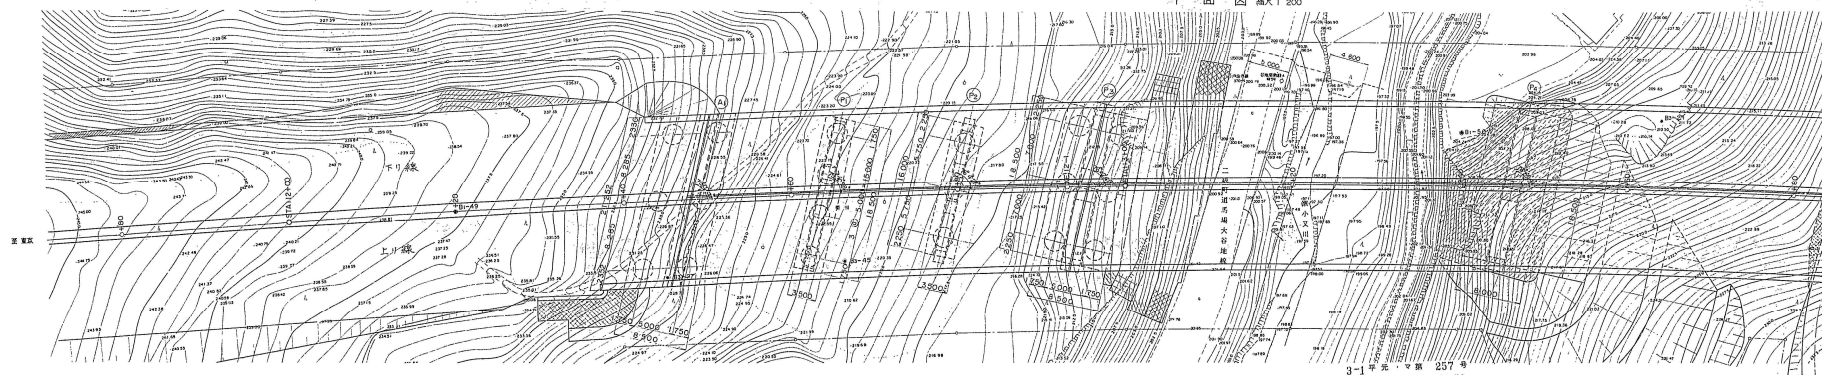


橋 梁 一 般 圖

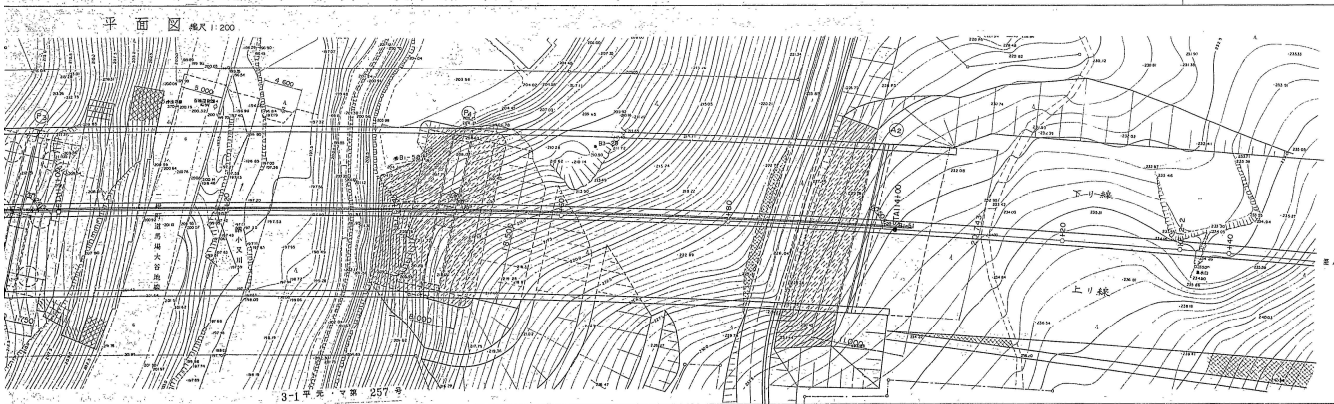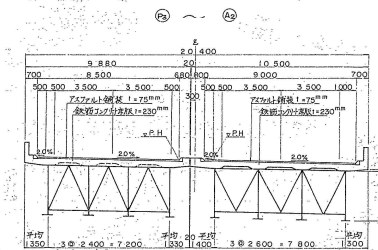


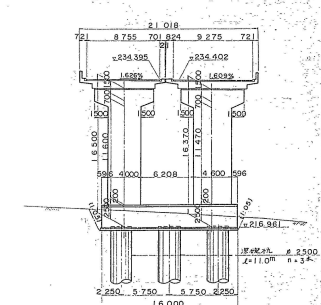
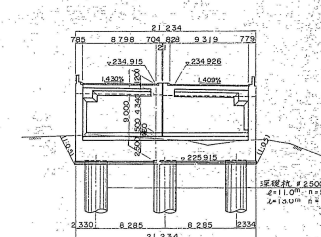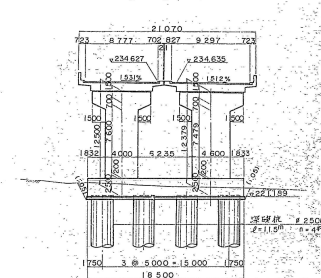


設計條件	
橋長	148.530m 計長 147.400+100.8'
道路規格	第1號3級B規格
形式	TL-20, TT-43
断面	RC箱形断面(2車線対称断面), 断面形状は設計図表参照
使用材料	SM 53B

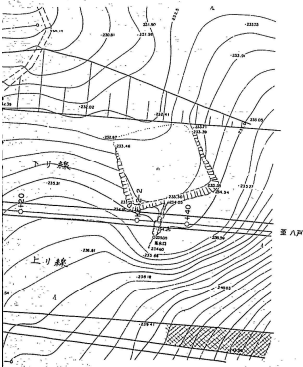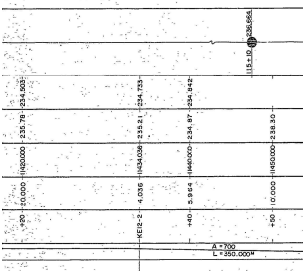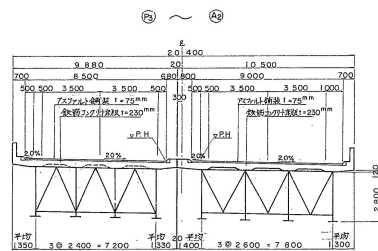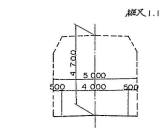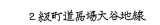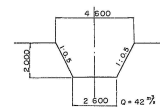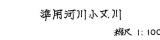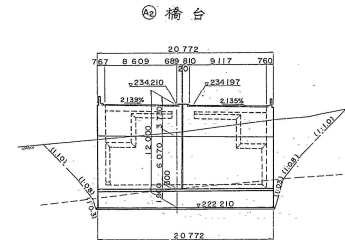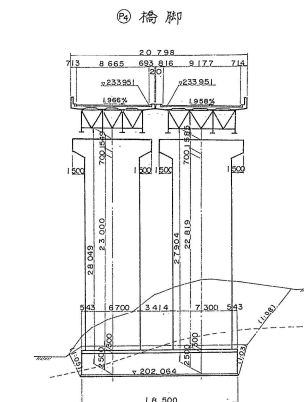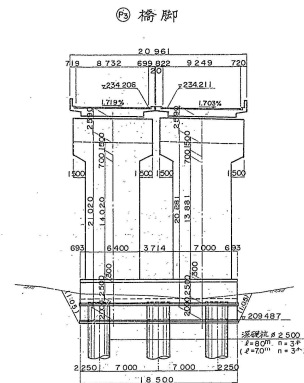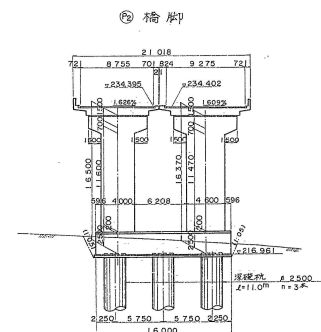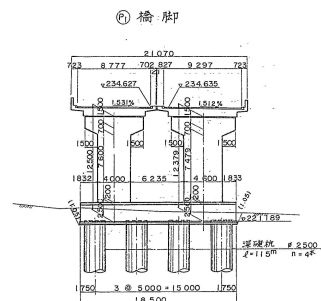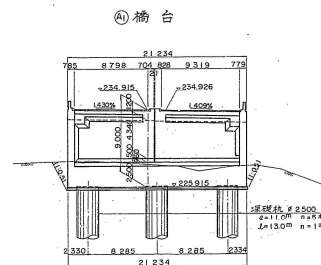

[illegible]

八戸自動車道(安代～浄法寺)完成図		1510 4264
工 程	長 大 橋	1194 1631
名 称	<div>  </div> 縮尺 1/200	<div>  </div> 4 171
日本道路公団仙台建設局		