



草加BP高架橋

全 体 一 般 図 縮 尺:1:500 側 面 図

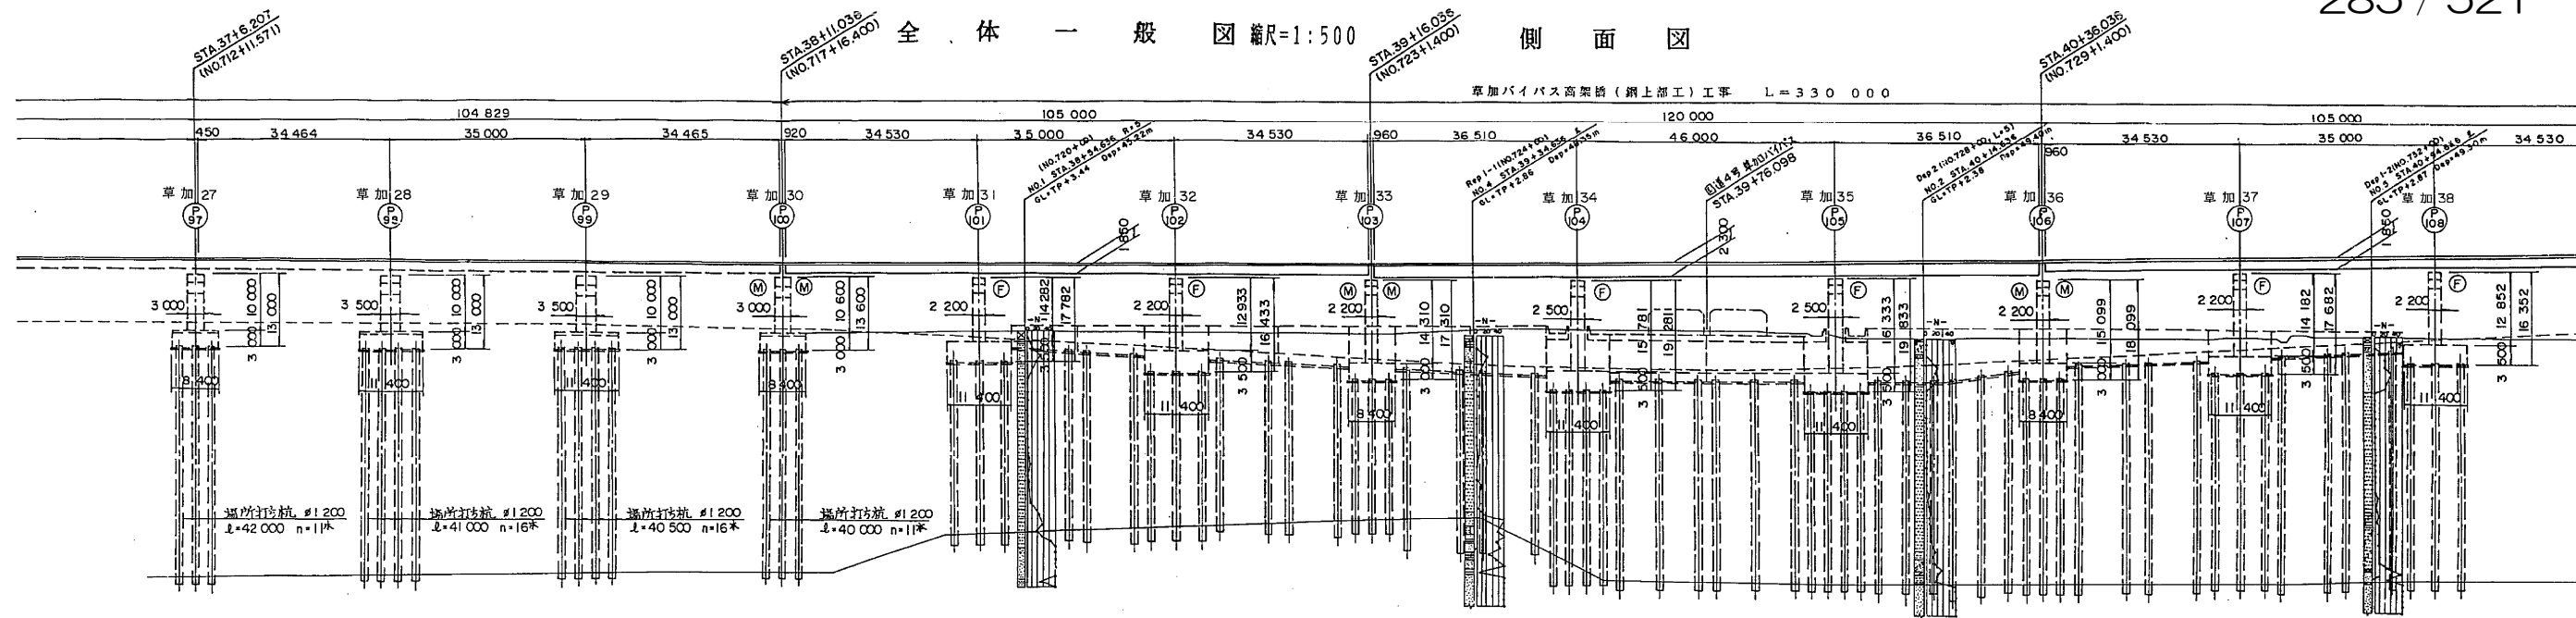

DL = -55.00			
本線計画高		16.013	15.978
一計 般面 部高	勾配	1.0300%	1.0300%
計画高		4.764	4.745
地盤高		2.84	2.83
追加距離		370000	370000
測点		STA 37+00	STA 38+00
平面曲線		A=750 L=281250	R=2000 L=307330
片勾配すり付図			

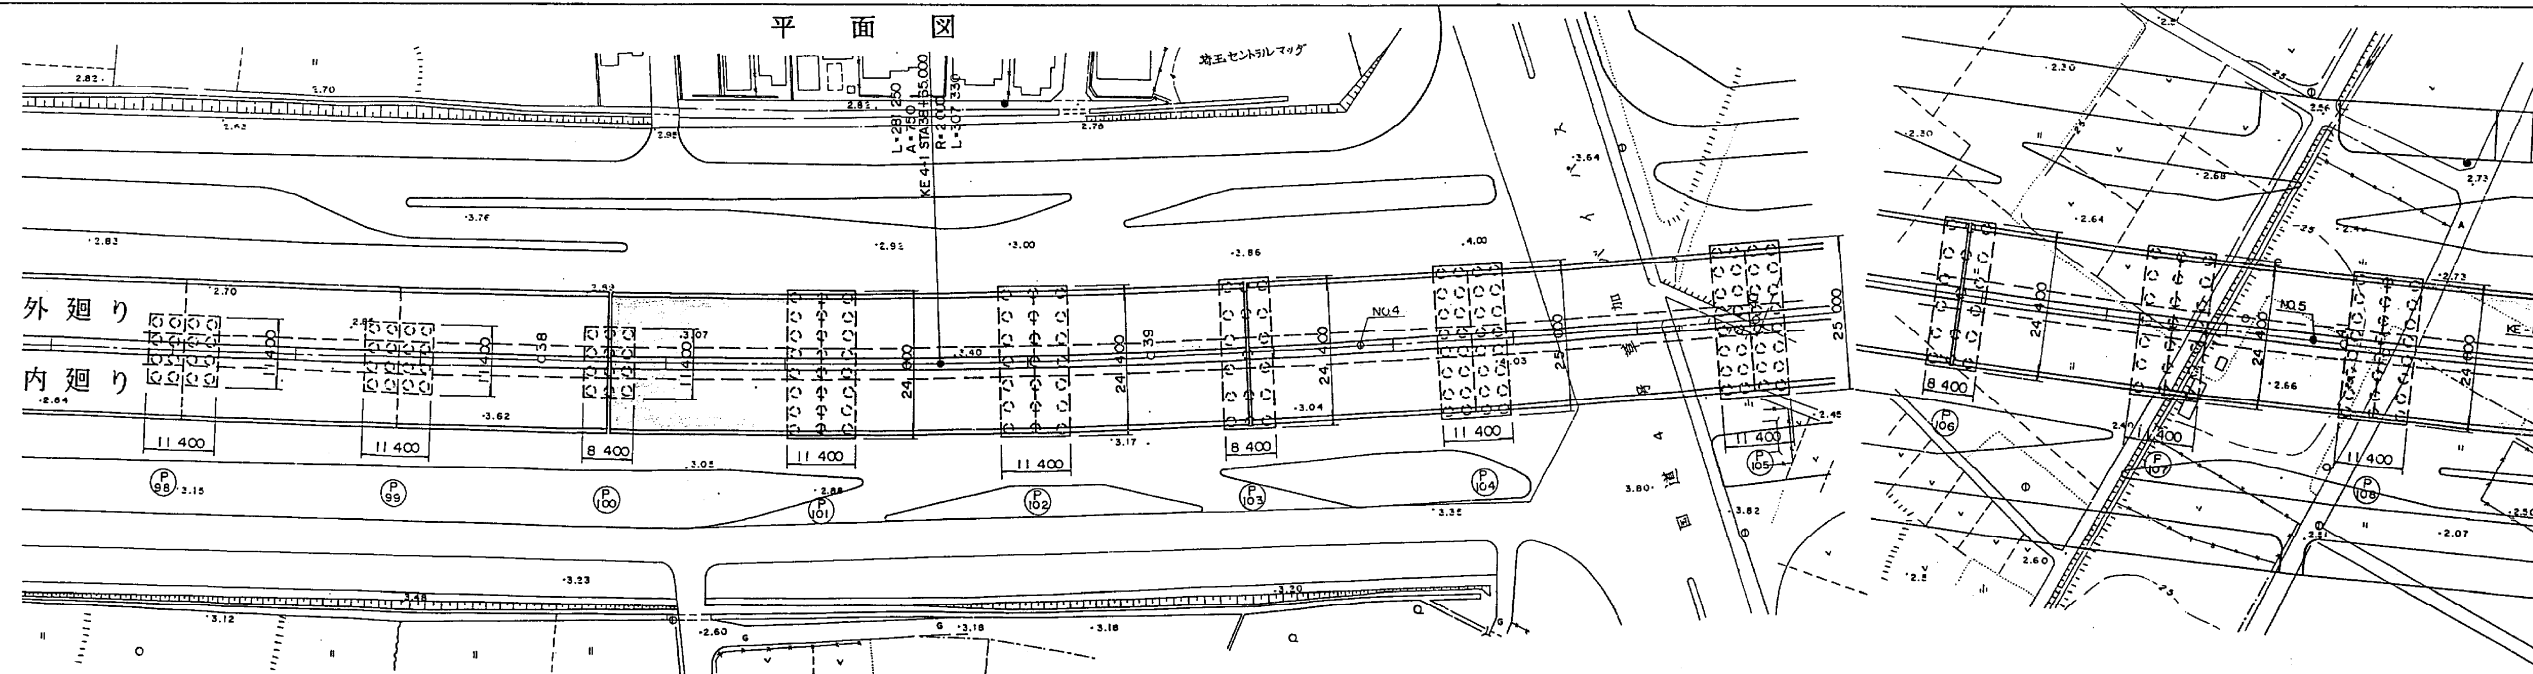


東京外環自動車道(川口～三郷)完成図		5888 23538
工 種	高 架 橋	5944 14944
名 称	車 加 B P 橋 全 体 一 般 図 (1)	縮 尺 1/500 4 479
日本道路公団東京第一建設局		


標準断面図 縮尺 1:100

断面図 縮尺 1:200


STA 39 + .036 付近 (桁高 H=1850)

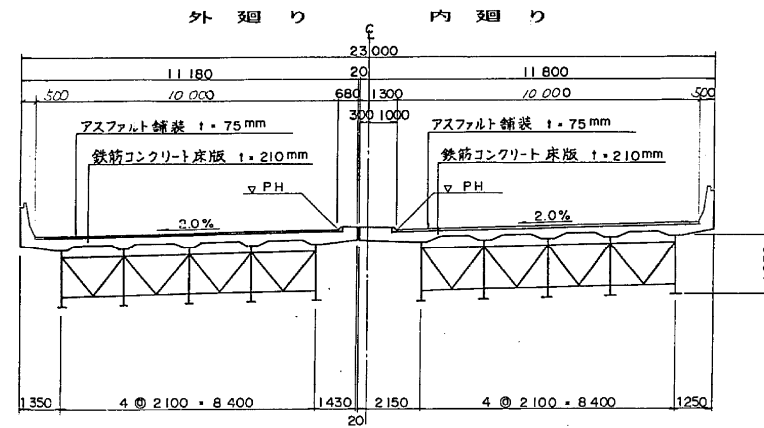


STA 39 + 53.036 付近 (桁高 H=2300)

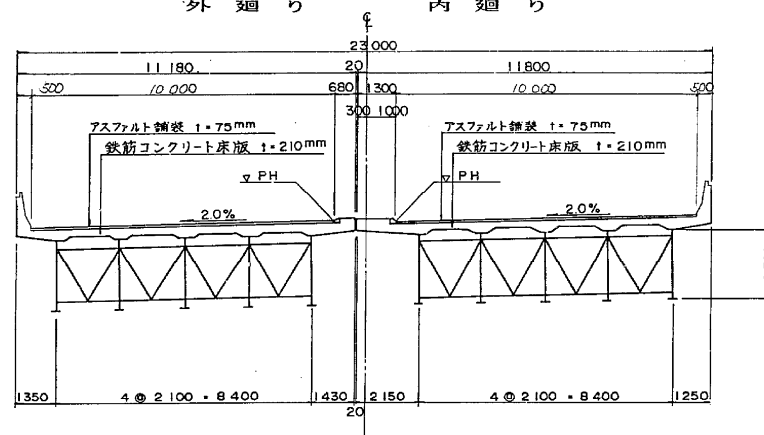


P100

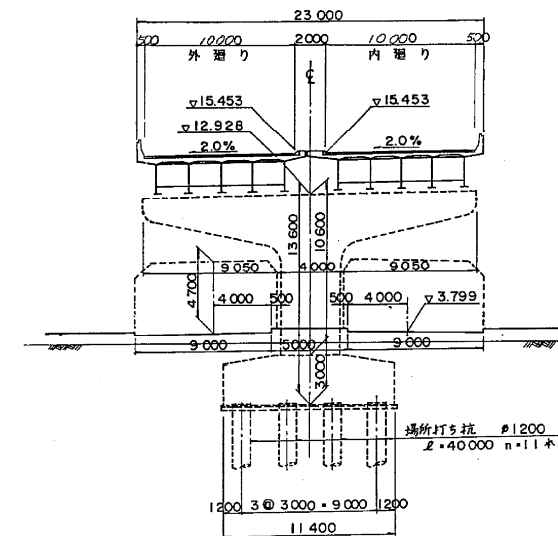


P102

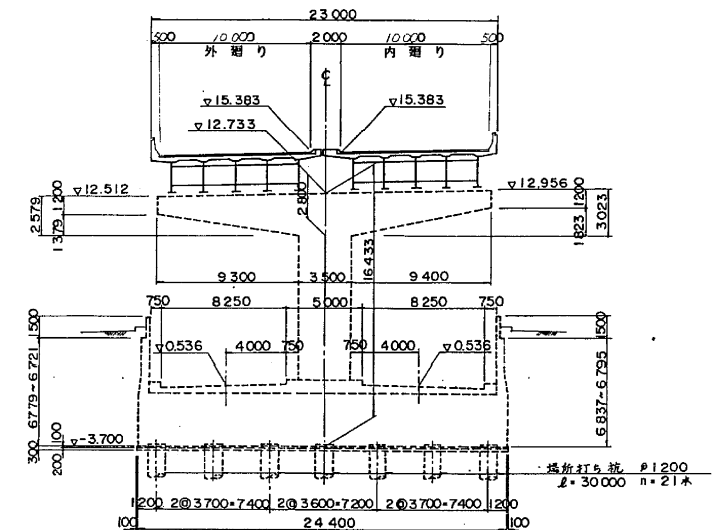

P101







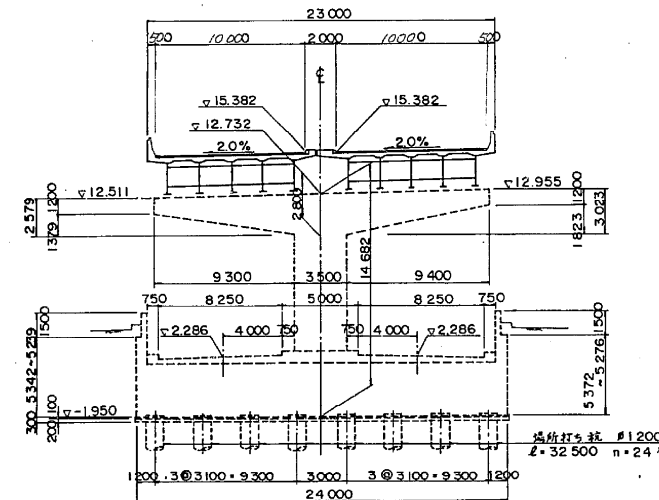


P103

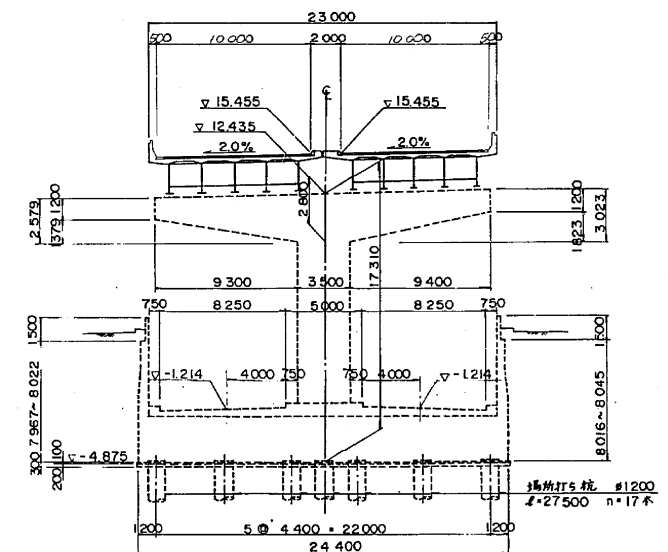



東京外環自動車道(川口～三郷)完成図		5988 23538
工種	高架橋	5945 14944
名称	車道加幅橋 全体一般図(2)	縮尺 1/100 1/200 5 470
日本道路公団東京第一建設局		

全体一般図 (その3) 縮尺 1:200

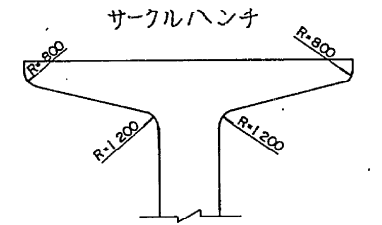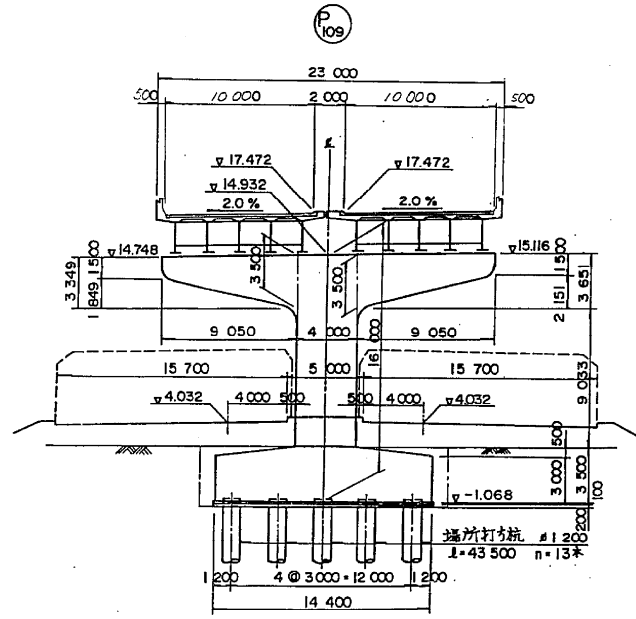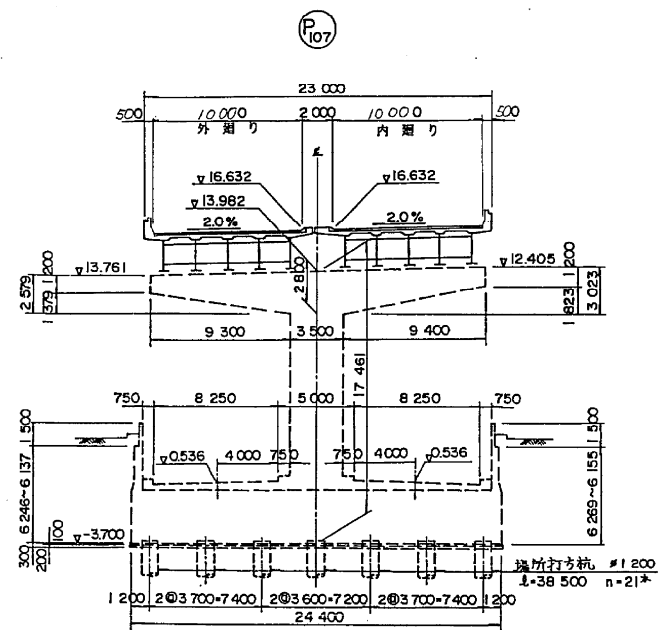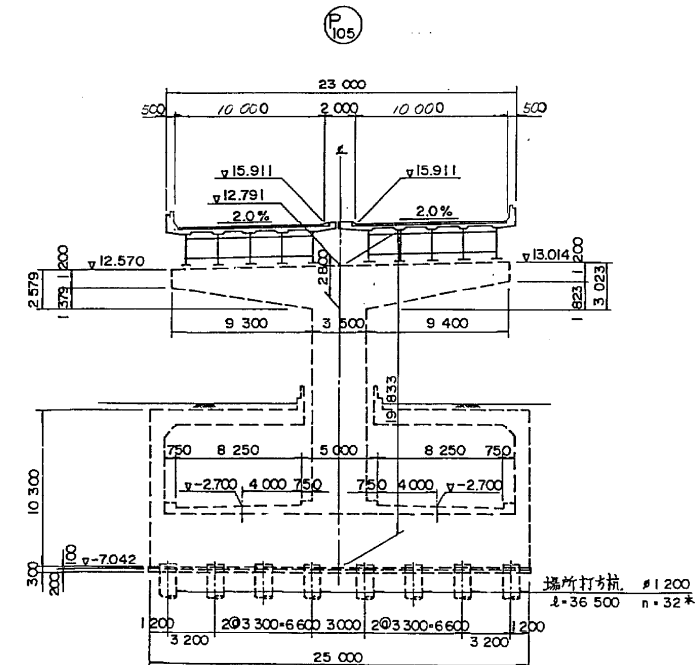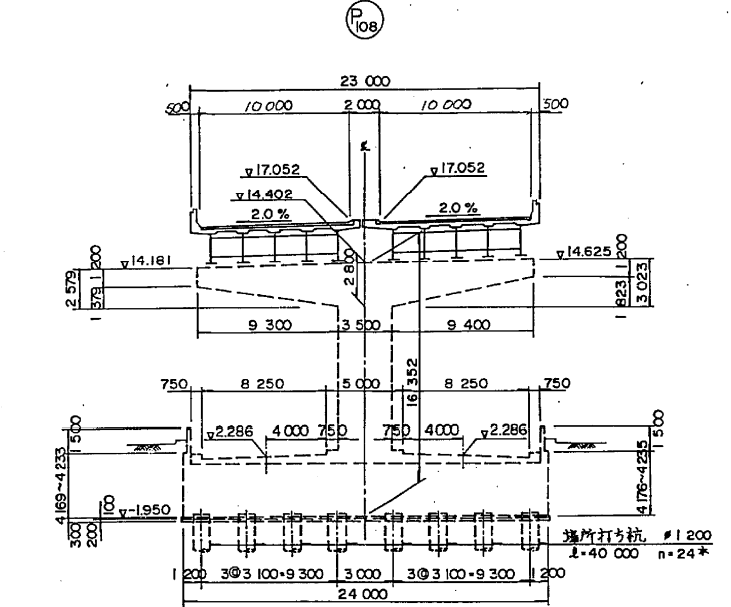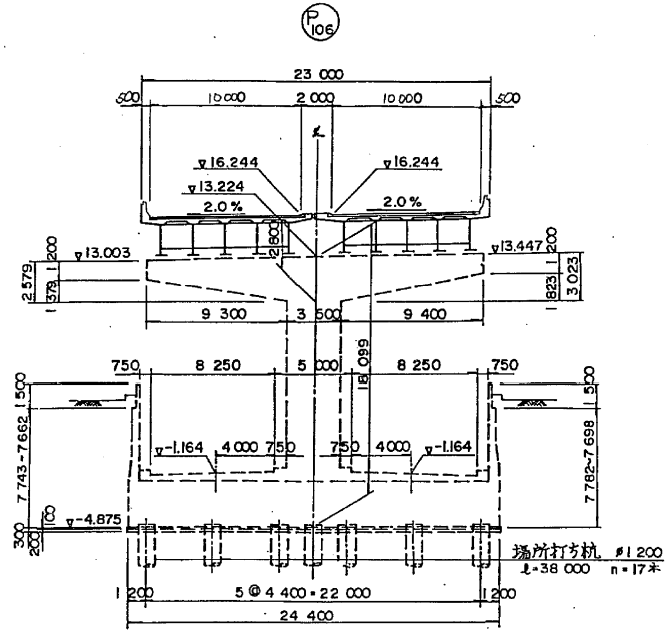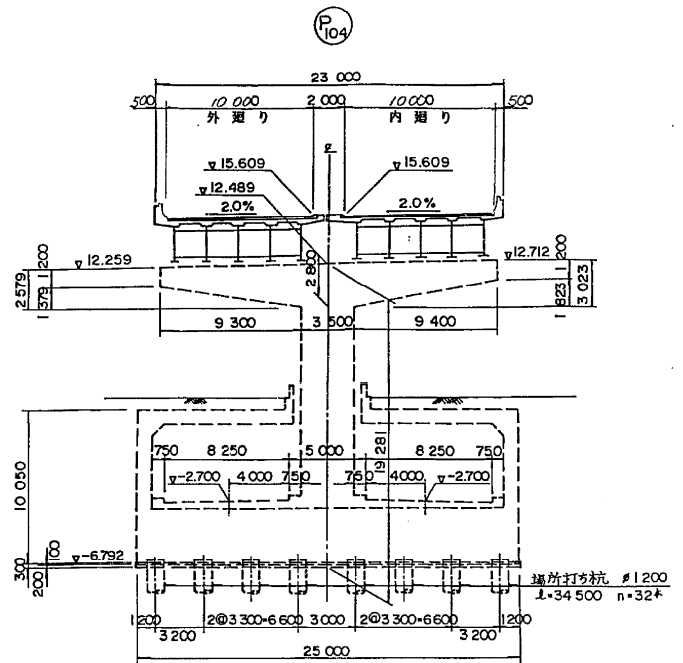

東京外環自動車道(川口〜三郷)完成図		5990 23698
工種	高架橋	5946 14944
名称	草加B.P.橋	縮尺 1/200
全体一般図<3>		6 479
日本道路公団東京第一建設局		

支承配置図
P103 ~ P106

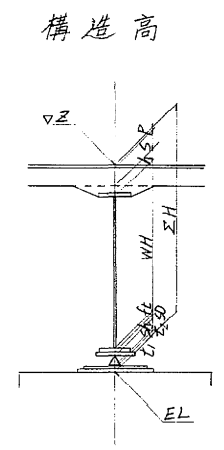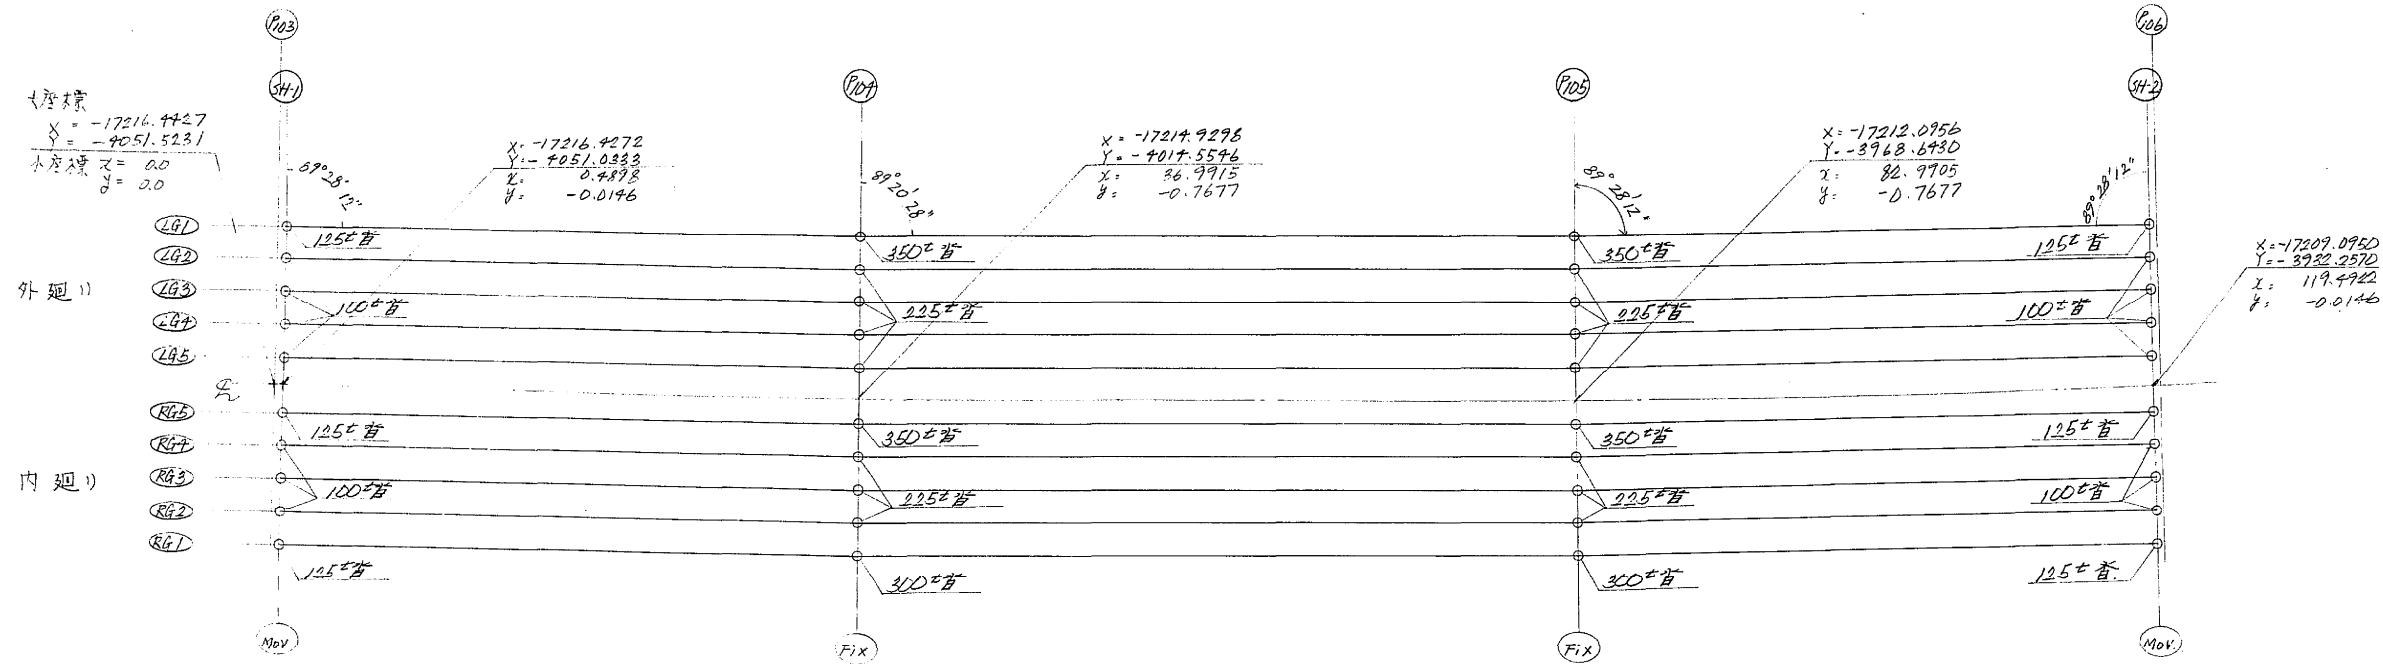

支承位置の座標及び路面高 (x, y は小座標位置)


	P103-SH1			P104			P105			P106-SH2		
	x	y	z	x	y	z	x	y	z	x	y	z
LG1	0.7944	10.1353	15.2733	37.1082	9.3816	15.4257	82.8738	9.3816	15.7282	119.1876	10.1353	16.0561
LG2	0.7314	8.0362	15.3153	37.0841	7.2818	15.4677	82.8779	7.2818	15.7702	119.2506	8.0362	16.0981
LG3	0.6684	5.9372	15.3573	37.0599	5.1819	15.5097	82.9221	5.1819	15.8122	119.3136	5.9372	16.1401
LG4	0.6054	3.8381	15.3993	37.0358	3.0821	15.5517	82.9762	3.0821	15.8542	119.3766	3.8381	16.1821
LG5	0.5424	1.7390	15.4413	37.0116	0.9822	15.5937	83.0294	0.9822	15.8962	119.4396	1.7390	16.2241

外廻り

	P103-SH1 (Mov)					P104 (Fix)					P105 (Fix)					P106-SH2 (Mov)				
	LG1	LG2	LG3	LG4	LG5	LG1	LG2	LG3	LG4	LG5	LG1	LG2	LG3	LG4	LG5	LG1	LG2	LG3	LG4	LG5
路面計画高	15.273	15.315	15.357	15.399	15.441	15.427	15.468	15.510	15.552	15.594	15.728	15.770	15.812	15.854	15.896	16.056	16.098	16.140	16.182	16.224
舗装厚	75	75	75	75	75	75	75	75	75	75	75	75	75	75	75	75	75	75	75	75
床版厚	210	210	210	210	210	210	210	210	210	210	210	210	210	210	210	210	210	210	210	210
ハッチ高	130	130	130	130	130	130	130	130	130	130	130	130	130	130	130	130	130	130	130	130
腹板高	2300	2300	2300	2300	2300	2300	2300	2300	2300	2300	2300	2300	2300	2300	2300	2300	2300	2300	2300	2300
トラス高	16	12	12	12	12	86	28	28	28	32	36	28	28	28	32	16	12	12	12	12
トラス厚	16	12	12	12	12	86	28	28	28	32	36	28	28	28	32	16	12	12	12	12
トラス厚	23	23	23	23	23	29	25	25	25	25	29	25	25	25	25	25	25	25	25	25
省高	165	155	155	155	155	260	215	215	215	215	265	225	225	225	225	165	155	155	155	155
省座高	96	107	105	107	103	112	158	152	144	136	86	133	132	131	127	100	110	108	108	107
トラス厚	30	30	30	30	30	30	30	30	30	30	30	30	30	30	30	30	30	30	30	30
全高	3045	3042	3040	3042	3038	3182	3171	3165	3157	3153	3161	3156	3155	3154	3154	3051	3047	3045	3045	3044
省座面高	12228	12273	12317	12357	12403	12474	12497	12545	12575	12591	12567	12614	12657	12700	12742	13005	13051	13095	13137	13180
使用省	1254	1202	1202	1202	1202	3502	2254	2254	2254	2254	3502	2254	2254	2254	2254	1254	1202	1202	1202	1202

内廻り

	P103-SH1 (Mov)					P104 (Fix)					P105 (Fix)					P106-SH2 (Mov)				
	RG5	RG4	RG3	RG2	RG1	RG5	RG4	RG3	RG2	RG1	RG5	RG4	RG3	RG2	RG1	RG5	RG4	RG3	RG2	RG1
路面計画高	15.473	15.515	15.557	15.599	15.641	15.626	15.668	15.710	15.752	15.794	15.928	15.970	16.012	16.054	16.096	16.256	16.298	16.340	16.382	16.424
舗装厚	75	75	75	75	75	75	75	75	75	75	75	75	75	75	75	75	75	75	75	75
床版厚	210	210	210	210	210	210	210	210	210	210	210	210	210	210	210	210	210	210	210	210
ハッチ高	130	130	130	130	130	130	130	130	130	130	130	130	130	130	130	130	130	130	130	130
腹板高	2300	2300	2300	2300	2300	2300	2300	2300	2300	2300	2300	2300	2300	2300	2300	2300	2300	2300	2300	2300
トラス高	16	12	12	12	16	86	28	28	28	86	36	28	28	28	36	16	12	12	12	16
トラス厚	16	12	12	12	16	86	28	28	28	86	36	28	28	28	36	16	12	12	12	16
トラス厚	23	23	23	23	23	29	25	25	25	29	29	25	25	25	29	25	25	25	25	25
省高	165	155	155	155	165	260	215	215	215	240	265	225	225	225	260	165	155	155	155	165
省座高	97	63	62	63	97	31	82	72	69	32	38	87	84	86	98	54	65	63	62	51
トラス厚	30	30	30	30	30	30	30	30	30	30	30	30	30	30	30	30	30	30	30	30
全高	2998	2997	2997	2998	2998	3101	3075	3085	3082	3082	3113	3110	3107	3107	3108	3005	3002	3000	2999	3002
省座面高	12475	12518	12560	12601	12643	12525	12573	12625	12670	12712	12815	12860	12905	12945	12988	13251	13296	13340	13383	13422
使用省	1254	1202	1202	1202	1254	3502	2254	2254	2254	3002	3502	2254	2254	2254	3002	1254	1202	1202	1202	1254

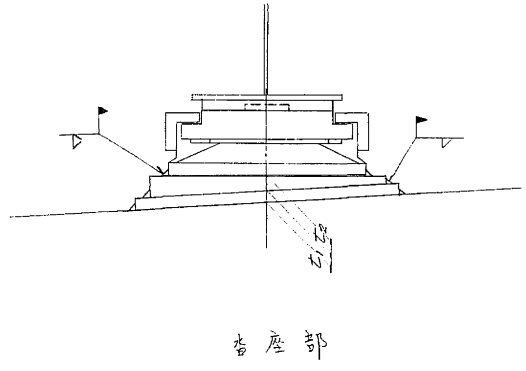


注記 1. ELの値は下部工出来形を案測し、鋼製脚Kに対しては、上部工載荷時の鋼製脚サリ量を考慮の上算出する。t2の値を上記の条件から決定する。

東京外環自動車道(川口~三郷)完成図		6144 23538
工種	高架橋	6100 14944
名称	草加R.P.橋 P103~P106 支承配置図	180 479
日本道路公団東京第一建設局		

支 承 配 置 図
P106 ~ P109

290 / 521.8

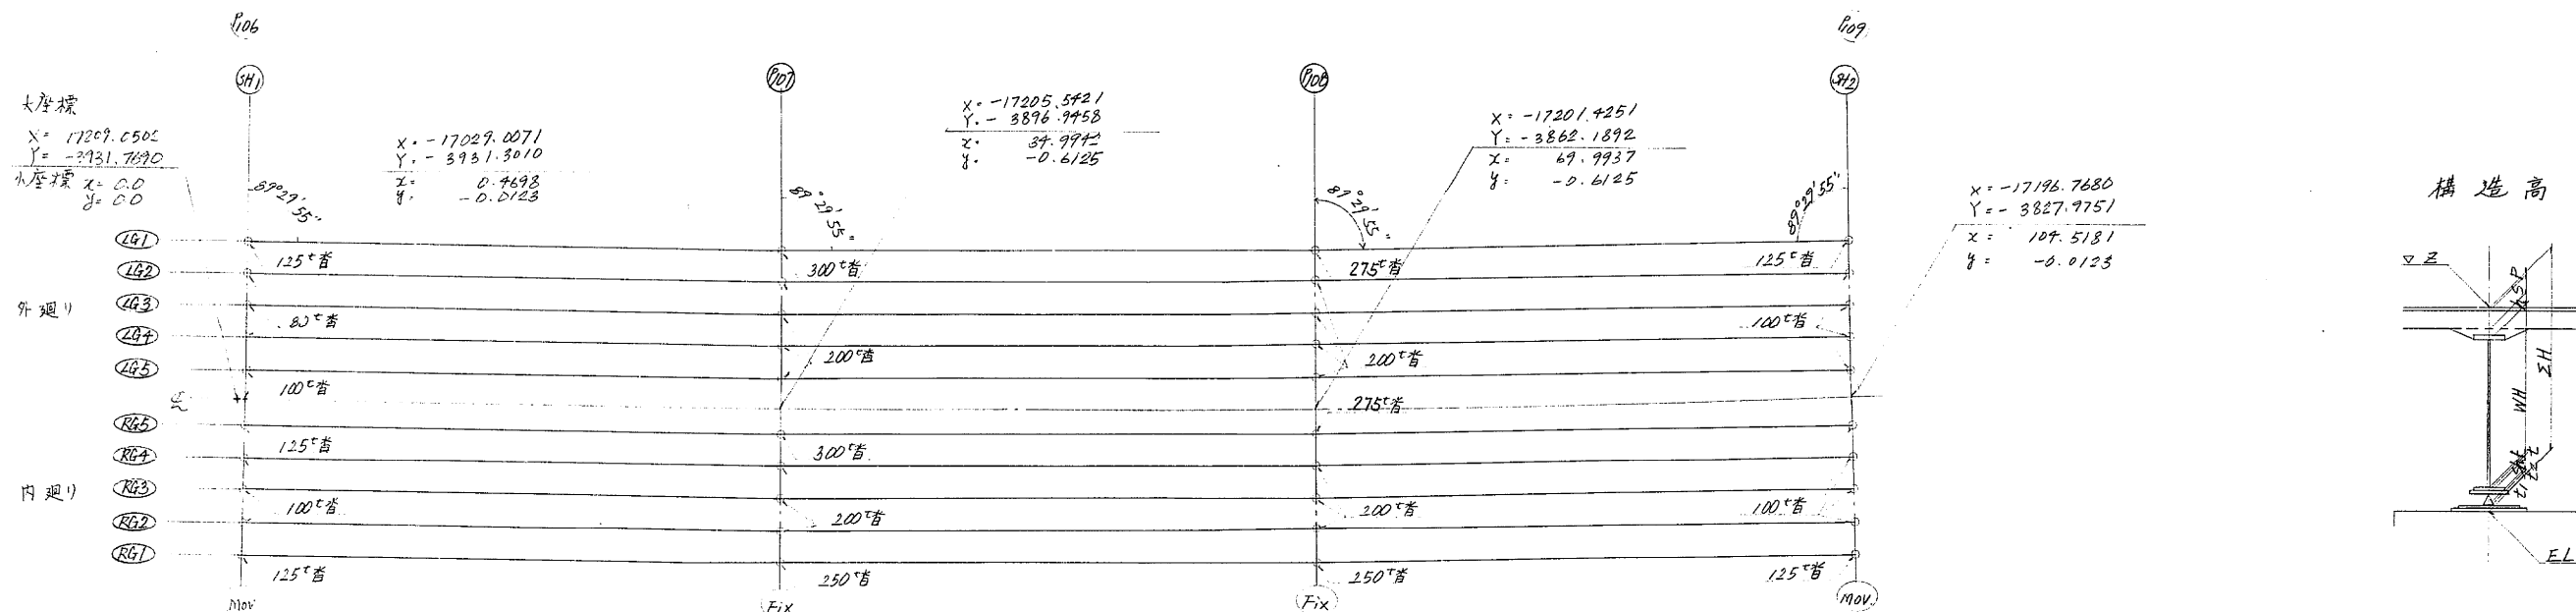

支 承 位 置 の 座 標 お 及 路 面 高 (X, Y は 小 座 標)

	P106-SH1 (Mov)			P107			P108			P109-SH2		
	X	Y	Z	X	Y	Z	X	Y	Z	X	Y	Z
LG1	0.7364	10.1383	16.0658	35.0830	9.5372	16.4494	69.9099	9.5372	16.8694	104.2516	10.1383	17.2837
LG2	0.6812	8.0390	16.1078	35.0646	7.4372	16.4914	69.7233	7.4372	16.9114	104.3067	8.0390	17.3257
LG3	0.6261	5.9397	16.1495	35.0463	5.3373	16.5334	69.7417	5.3373	16.9534	104.3618	5.9397	17.3677
LG4	0.5710	3.8404	16.1913	35.0279	3.2374	16.5754	69.7601	3.2374	16.9954	104.4169	3.8404	17.4097
LG5	0.5159	1.7412	16.2338	35.0095	1.1375	16.6174	69.7784	1.1375	17.0374	104.4721	1.7412	17.4517
RG5	0.4214	-1.8576	16.2658	34.9780	-2.4624	16.6494	70.0099	-2.4624	17.0674	104.5666	-1.8576	17.4837
RG4	0.3663	-3.9567	16.3078	34.9596	-4.5623	16.6914	70.0283	-4.5623	17.1114	104.6217	-3.9567	17.5257
RG3	0.3112	-6.0561	16.3498	34.9413	-6.6622	16.7334	70.0467	-6.6622	17.1534	104.6768	-6.0561	17.5677
RG2	0.2560	-8.1554	16.3918	34.9229	-8.7621	16.7754	70.0651	-8.7621	17.1954	104.7319	-8.1554	17.6097
RG1	0.2009	-10.2547	16.4338	34.9045	-10.8621	16.8174	70.0834	-10.8621	17.2374	104.7870	-10.2547	17.6517


外 廻 り

	P106-SH1 (Mov)					P107 (Fix)					P108 (Fix)					P109-SH2 (Mov)				
	LG1	LG2	LG3	LG4	LG5	LG1	LG2	LG3	LG4	LG5	LG1	LG2	LG3	LG4	LG5	LG1	LG2	LG3	LG4	LG5
路面計面高	16.066	16.108	16.150	16.192	16.234	16.447	16.491	16.533	16.575	16.617	16.869	16.911	16.953	16.995	17.037	17.289	17.326	17.368	17.410	17.452
舗装厚	75	75	75	75	75	75	75	75	75	75	75	75	75	75	75	75	75	75	75	75
床版厚	210	210	210	210	210	210	210	210	210	210	210	210	210	210	210	210	210	210	210	210
ハッチ高	130	130	130	130	130	130	130	130	130	130	130	130	130	130	130	130	130	130	130	130
腹板高	1850	1850	1850	1850	1850	1850	1850	1850	1850	1850	1850	1850	1850	1850	1850	1850	1850	1850	1850	1850
下フランジ厚	19	14	14	14	19	34	25	25	25	28	34	25	25	25	28	19	14	14	14	19
ソール厚	25	25	25	25	25	28	26	26	26	26	28	26	26	26	26	25	25	25	25	25
省高	165	145	145	145	155	240	205	205	205	205	240	210	210	210	210	185	175	175	175	175
省座高	558	577	575	576	561	103	144	138	136	133	87	123	122	122	121	50	44	48	43	56
↑スラブ厚	30	30	30	30	30	30	30	30	30	30	30	30	30	30	30	-	-	-	-	-
全高	3062	3056	3054	3055	3055	2720	2695	2689	2687	2687	2684	2679	2678	2678	2680	2544	2513	2507	2522	2540
省座面高	13.004	13.061	13.096	13.187	13.179	13.747	13.746	13.844	13.888	13.930	14.185	14.282	14.275	14.317	14.357	14.740	14.813	14.861	14.888	14.942
使用省	125°	80°	80°	80°	100°	300°	200°	200°	200°	200°	275°	200°	200°	200°	200°	125°	100°	100°	100°	100°

内 廻 り

	P106-SH1 (Mov)					P107 (Fix)					P108 (Fix)					P109-SH2 (Mov)				
	RG5	RG4	RG3	RG2	RG1	RG5	RG4	RG3	RG2	RG1	RG5	RG4	RG3	RG2	RG1	RG5	RG4	RG3	RG2	RG1
路面計面高	16.266	16.308	16.350	16.392	16.434	16.647	16.691	16.733	16.775	16.817	17.067	17.111	17.153	17.195	17.237	17.489	17.526	17.568	17.610	17.652
舗装厚	75	75	75	75	75	75	75	75	75	75	75	75	75	75	75	75	75	75	75	75
床版厚	210	210	210	210	210	210	210	210	210	210	210	210	210	210	210	210	210	210	210	210
ハッチ高	130	130	130	130	130	130	130	130	130	130	130	130	130	130	130	130	130	130	130	130
腹板高	1850	1850	1850	1850	1850	1850	1850	1850	1850	1850	1850	1850	1850	1850	1850	1850	1850	1850	1850	1850
下フランジ厚	19	14	14	14	19	34	25	25	25	34	34	25	25	25	34	19	14	14	14	19
ソール厚	25	25	25	25	25	28	26	26	26	26	28	26	26	26	26	25	25	25	25	25
省高	165	155	155	155	165	240	205	205	205	225	240	210	210	210	230	175	175	175	175	185
省座高	512	522	522	521	509	50	89	85	88	88	45	85	86	86	58	45	88	49	61	53
↑スラブ厚	30	30	30	30	30	30	30	30	30	30	30	30	30	30	30	-	-	-	-	-
全高	3016	3011	3011	3010	3018	2647	2640	2636	2639	2638	2642	2641	2642	2642	2643	2529	2517	2528	2530	2547
省座面高	13.250	13.297	13.337	13.381	13.421	14.002	14.051	14.097	14.136	14.177	14.427	14.470	14.511	14.553	14.594	14.765	14.809	14.840	14.880	14.945
使用省	125°	100°	100°	100°	125°	300°	200°	200°	200°	250°	275°	200°	200°	200°	250°	100°	100°	100°	100°	125°

支 承 部


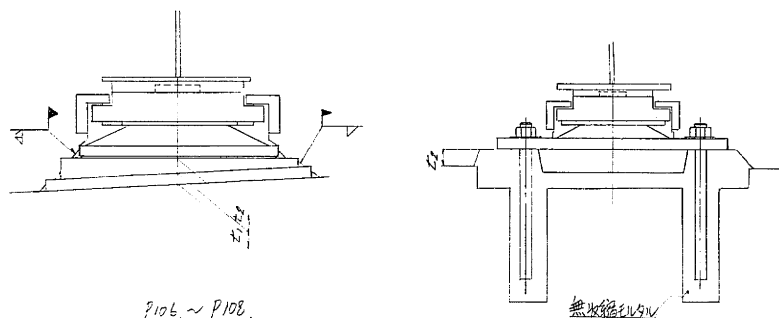


注 記 1. ELの値は下部工出来形を要測し、
鋼製脚に対しては、上部工載荷時の
鋼製脚49ミリの量を考慮の上算出する。
t20の値も上記の条件で決定する。



東京外環自動車道(川口~三郷)完成図		8145
		23538
工 種	高 架 橋	8101
名 称	草 加 B P 橋 P106~P109 支承配置図	14944
		181
		479
日本道路公団東京第一建設局		

東京外環自動車道(川口〜三郷)完成図			<u>6148</u> 23538
工 種	高 架 橋		<u>6102</u> 14944
名 称	草 加 B P 橋 支 承 (1)	縮 尺 1/5	<u>162</u> 479
日本道路公団東京第一建設局			

BP・A-100^t 可動柵 (M) $S=1/5$

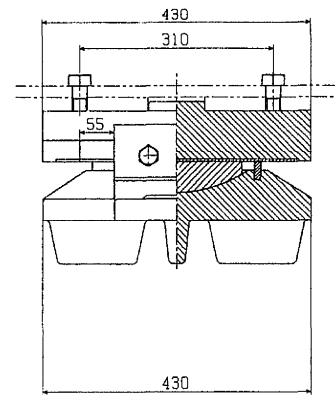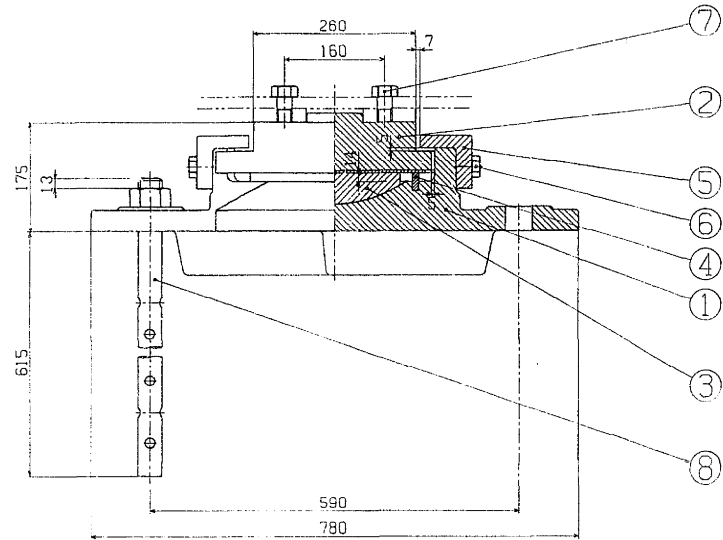

②~(▽▽) SS41

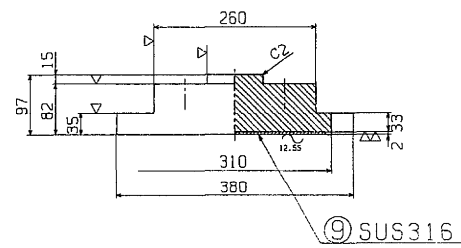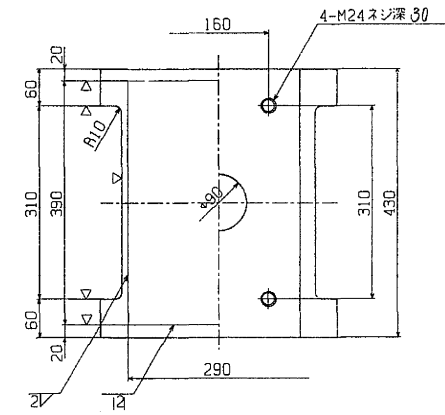

設計条件


反 力		方
全 反 力	R	103.1 ton
死 荷 重 反 力	R _d	60.6 ton
活 荷 重 反 力	R _(L+I)	42.5 ton
橋 軸 方 向 水 平 力 (移動時)	R _{Hlf}	15.5 ton
橋 軸 方 向 水 平 力 (地震時)	R _{Hie}	14.5 ton
橋 軸 直 角 方 向 水 平 力 (地震時)	R _{H2e}	18.2 ton
上 揚 力 (地震時)	V	6.1 ton
移 動 量		
計 算 移 動 量	e ₁	50 mm
設 計 移 動 量	e ₂	70 mm
全 移 動 可 能 量	e	110 mm
水 平 変 位		
設 計 水 平 変 位	K _{H1} 0.24	K _{H2} 0.30
摩 擦 係 数		
設 計 摩 擦 係 数	f	0.15
許 容 支 座 応 力 度		
下 部 工 事 の 許 容 支 座 応 力 度	σ _{sa}	80 kg/cm ²

材 料 表


部 番	部 品 名	材 質	個 数	重 量 (kg)	備 考
1	下 板	SC46	1	111.6	
2	上 板	SS41	1	78.6	
3	ベアリングプレート	HBsC4+SL	1	9.5	
4	ベアリング	クロロブレンゴム	1	0.4	
5	サイドブロック	SS41	2	10.0	
6	六角ボルト	-	4	0.7	JIS B 1180
7	六角ボルト	-	4	1.4	JIS B 1180
8	アンカーボルト・ナット	SS41	2	13.3	JIS B 1181 (規格 36)
9	ステンレス板	SUS316	1	1.8	290×386×2
全 重 量 (kg)				227.3	

注1) 溶融亜鉛メッキ仕様 (部番1, 2, 5, 6, 7, 8)


①~(▽▽) SC46

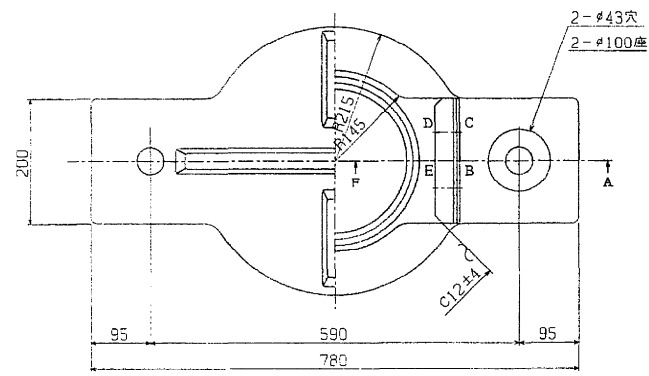


③▽(▽) HBsC4+SL

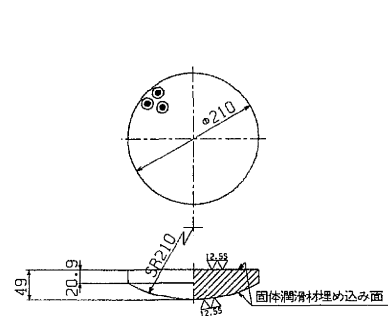


④~ クロロブレンゴム

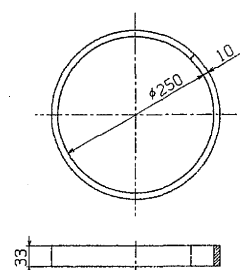

⑤~(▽) SS41

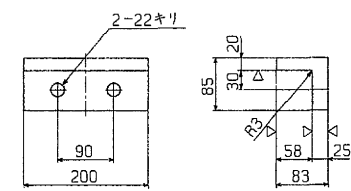


⑧~ SS41

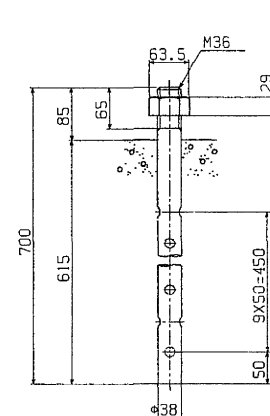


- ⑥ 六角ボルト 中 M 20 × 50 4.6
- ⑦ 六角ボルト 中 M 24 × 65-70 4.6

皿ばね座金 (SUP 10)

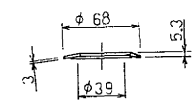


配置図

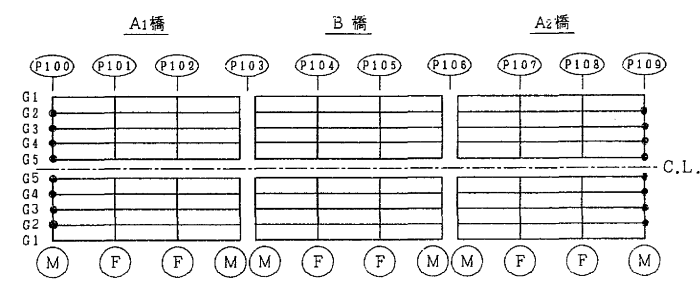


呼称反力: BP・A MOV 100t

東京外環自動車道(川口〜三郷)完成図		6147 23538
工 種	高 架 橋	6103 14944
名 称	早 加 B P 橋 支 承 (2)	縮 尺 1/5 163 479
日本道路公団東京第一建設局		



BP.A-300.t 固定管 (F, 鋼製脚用) $S = 1/5$

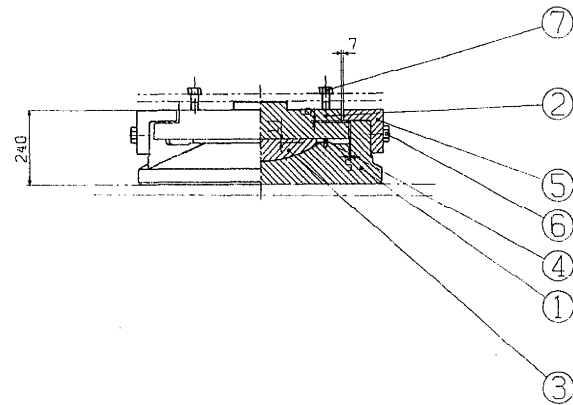


D ~ ($\nabla \frac{12.55}{\nabla \nabla}$) SCW49

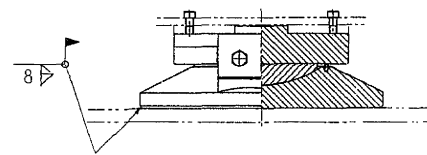

② $\sim (\nabla \nabla \nabla)$ SS41


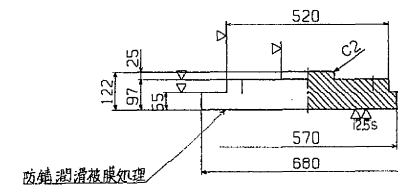
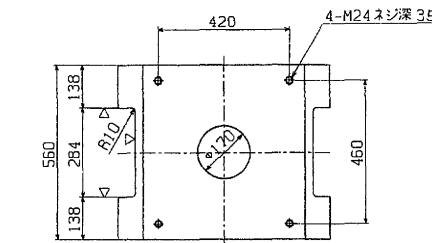


⑤ ~ (▽) SC46

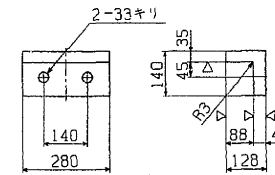


③ $\nabla \left(\frac{12.55}{\nabla \nabla} \right)$ HB s C 4 + SL

④～ クロコプレシゴム

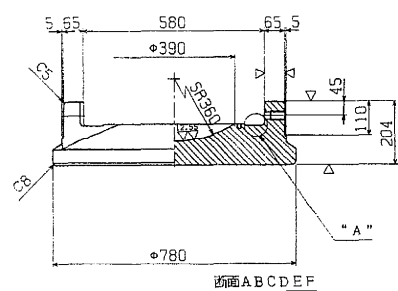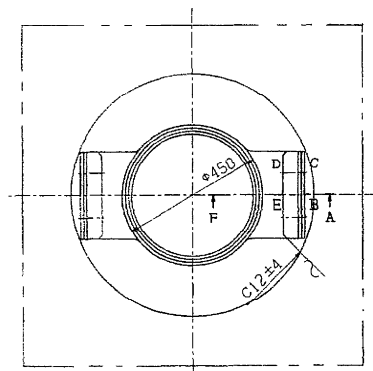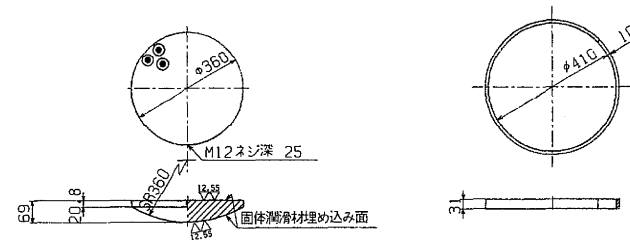

"A"部詳細S=1/5

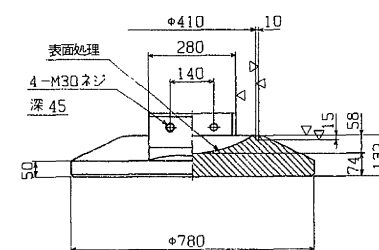

⑥ 六角ボルト 中
M 30 × 80 4.6


⑦ 六角ボルト 中
M 24 × 90-95 4.6

配置図

呼称反力: BP Fix 300 t


東京外環自動車道(川口〜三郷)完成図			6148 23558
工 種	高 架 橋		6104 14944
名 称	草 加 B P 橋 支 承 (3)	縮 尺 1/5	164 479
日本道路公団東京第一建設局			

BP.A-250^t 固定省 (F. 鋼製脚用) $s = 1/5$

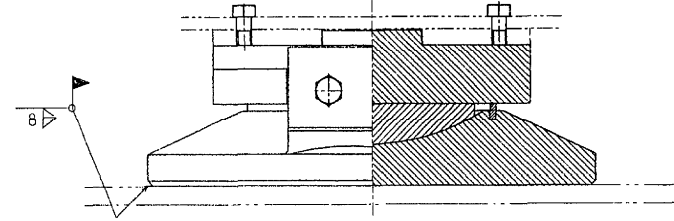


22.7 (2.55) SCN49

 ② ~ (▽ ▽▽) SS41




反		力	
全	反力	R	242.7 ton
死荷重	反力	R _d	163.9 ton
活荷重	反力	R ₍₁₊₁₎	78.8 ton
橋軸方向	水平力 (温度時)	R _{H1}	9.9 ton
橋軸方向	水平力 (温度+地震時)	R _{H1+E}	78.1 ton
橋軸直角方向	水平力 (地震時)	R _{H2}	49.2 ton
上	揚力 (地震時)	V	16.4 ton
水		平	度
設計	水平震度	K _H	0.30
摩		擦	係
設計	摩擦係数	f	0.15
許容		支	反
力		度	度
下部工との許容支圧応力度		σ _{ca}	210 kg/cm ²


部 品 名	材 質	個 数	重 量 (kg)	備 考
1 下 番	SCW49	1	314.3	
2 上 番	SS41	1	205.0	
3 ベアリングプレート	HBsC4+SL	1	29.0	
4 シールリング	クロコブレムG	1	0.5	
5 サイドブロック	SS41	2	31.7	
6 六角ボルト	-	4	2.0	JIS B 1180
7 六角ボルト	-	4	1.7	JIS B 1180
-	-	-	-	
-	-	-	-	
全 重 量	(kg)		584.2	
塗 装 面 積	(㎡)		2.17	

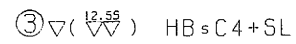

④～ クロロプレンゴム

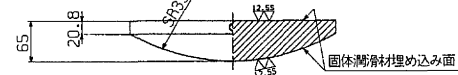


⑤ $\sim (\nabla)$ SS41

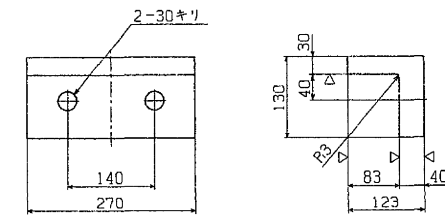

⑥ 六角ボルト 中
M27 × 75 4.6

⑦ 六角ボルト 中
M24 × 90 4.6


配置图

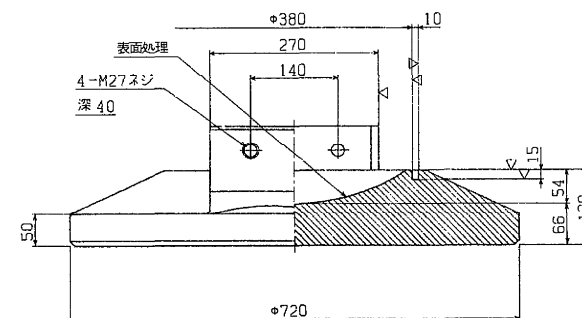


呼称反力: BP Fix 250 t

東京外環自動車道(川口～三郷)完成図		-6149 23538
工 種	高 架 橋	6105 14944
名 称	草 加 B P 橋 支 承 (4)	縮 尺 1/5 165 479
日本道路公団東京第一建設局		



BP. A-200.^t 固定沓 (F 鋼製脚用) $S = 1/5$

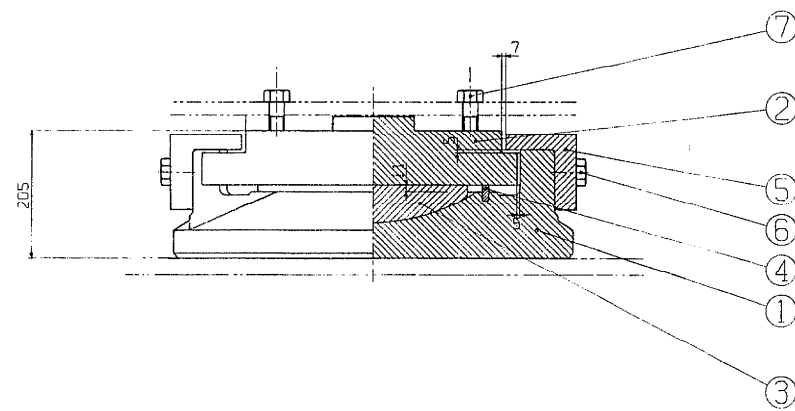

① (▽ 12.5%) SCW49

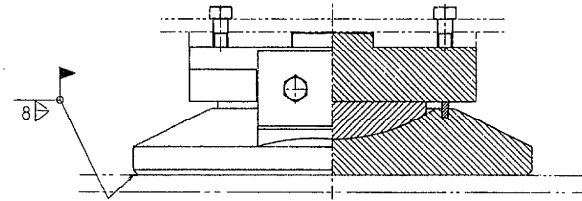

② $\sim (\nabla \nabla) \text{ SS41}$

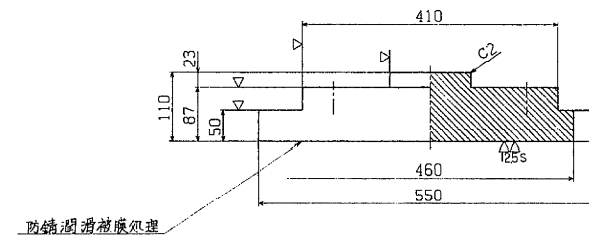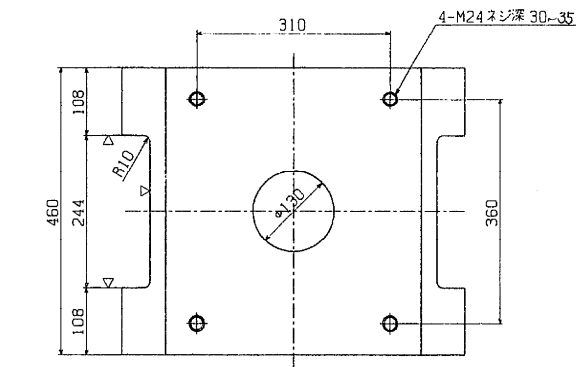


防銹潤滑被膜処理

設計条件


反		力	
全反力	R	187.9	ton
死荷重反力	R_d	114	ton
活荷重反力	$R_{(1+1)}$	73.9	ton
橋軸方向水平力 (温度時)	R_{H1t}	9.9	ton
橋軸方向水平力 (温度+地震時)	R_{H1te}	58.4	ton
橋軸直角方向水平力 (風時)	R_{H2w}	25.8	ton
上揚力 (地震時)	V	11.4	ton
水 平 廣 度			
設計水平震度	K_H	0.30	
摩 擦 係 数			
設計摩擦係数	f	0.15	
許 容 支 圧 応 力 度			
下部工との許容支圧応力度	σ_b	2100 $k \# / cm^2$	

材料表


部 品 名	材 質	個 数	重 量 (kg)	備 考
1 下 番	SCW49	1	221.7	
2 上 番	SS41	1	147.4	
3 ベアリングプレート	HBsC4+SL	1	22.8	
4 シールリング	クロロブレンコム	1	0.5	
5 サイドブロック	SS41	2	22.6	
6 六角ボルト	—	4	1.3	JIS B 1180
7 六角ボルト	—	4	1.6	JIS B 1180
—	—	—	—	
—	—	—	—	
全 重 量	(kg)		417.9	
塗 装 面 積	(m ²)		1.76	

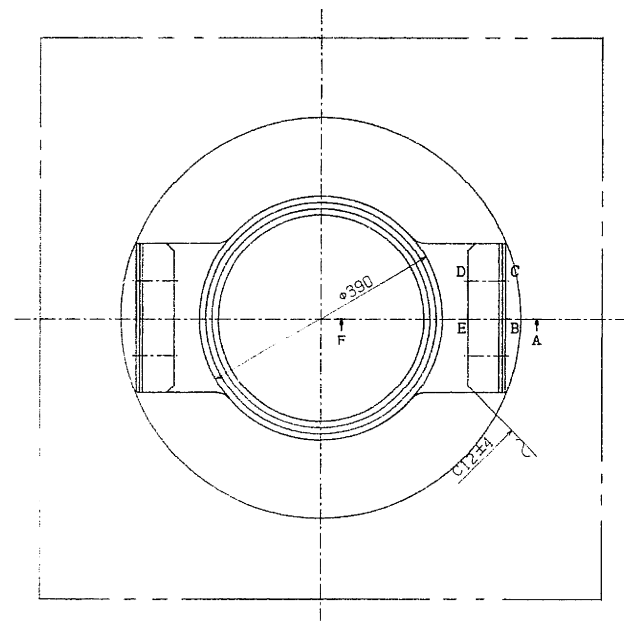


③ $\nabla \left(\frac{12.55}{\nabla \nabla} \right)$ HB s C 4 + SL

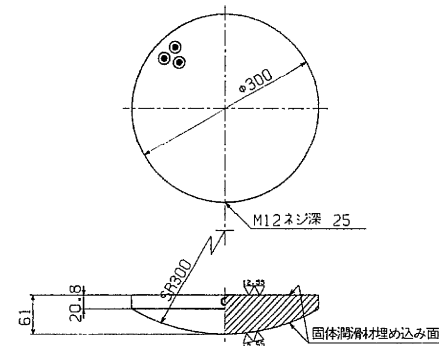

④～ クロロプレンゴム

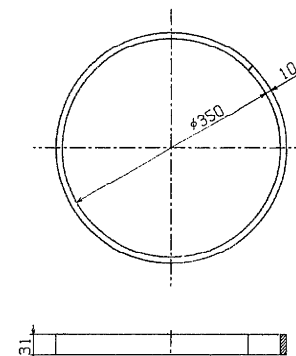


⑤ $\sim (\nabla)$ SS41

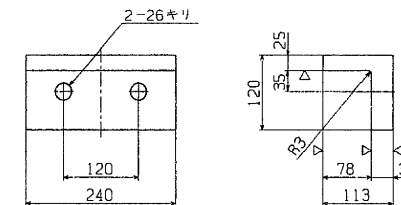

⑥ 六角ボルト 中
M24 × 65 4.6

⑦ 六角ボルト 中
M24 × 80-85 4.6

配置図

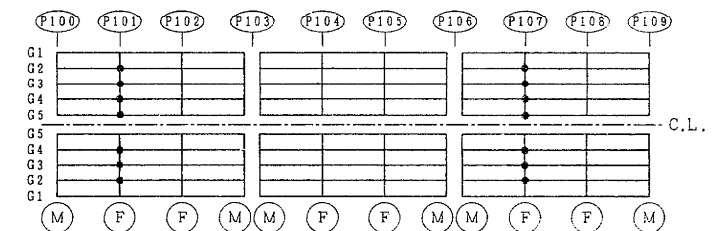


呼称反力: BP Fix 200t



東京外環自動車道(川口～三郷)完成図			<u>6150</u> 23538
工 種	高 架 橋		<u>6106</u> 14944
名 称	草 加 B P 橋 支 承 (5)	縮 尺 1/5	<u>186</u> 479
日本道路公団東京第一建設局			

東京外環自動車道(川口～三郷)完成図		<u>6151</u> 23538
工 種	高 架 橋	<u>6107</u> 14944
名 称	草 加 B F 橋 支 承 (6)	縮 尺 1/5 <u>167</u> 479
日本道路公団東京第一建設局		


B.P.A-275^t 可動力 沓 (M→F、鋼製脚用) s=1/5

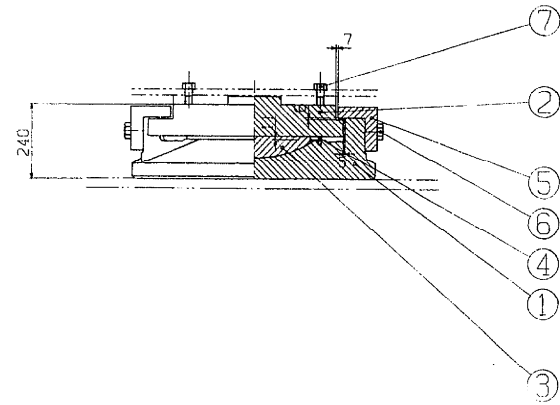


①～(▽^{12.55}) SCW49

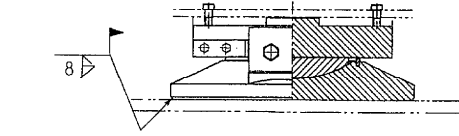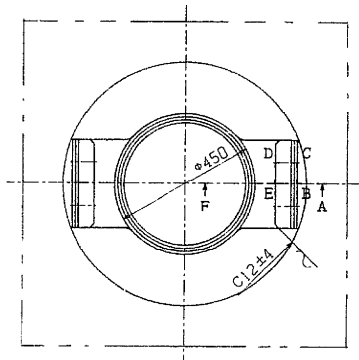


③▽(12.55) HB=C4+SL

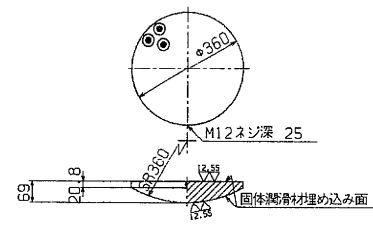


④～ クロコプレングム

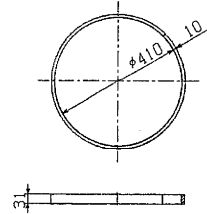

②～(▽^{12.55}) SS41

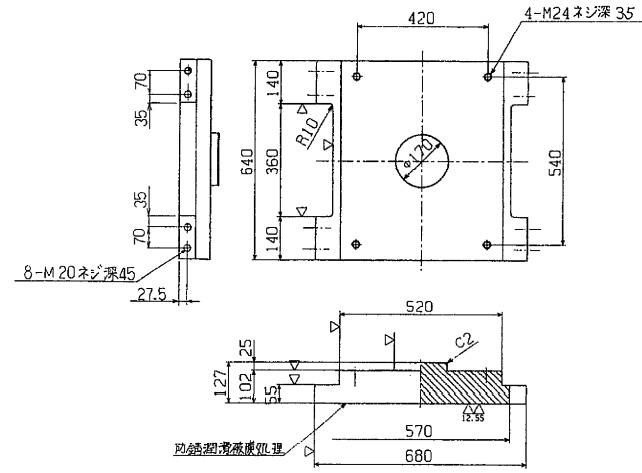


⑤～(▽) SC46

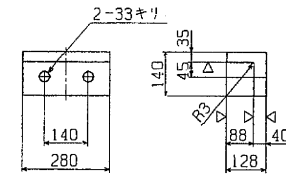

⑥ 六角ボルト 中 M30 × 80 4.6

⑦ 六角ボルト 中 M24 × 90 4.6

⑧～(▽) SS41

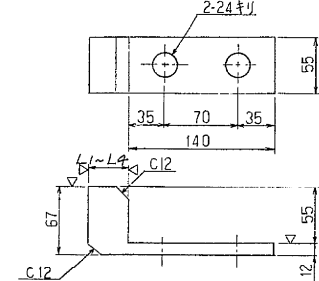

⑨ 六角ボルト 中 0.8 M20 × 50 1枚厚金付 1枚厚金 2号 22 SUS


設計条件

反 力		力
全 反 力	R	263.8 ton
死 荷 重 反 力	R _d	178.2 ton
活 荷 重 反 力	R ₍₁₊₁₎	85.6 ton
橋 軸 方 向 水 平 力 (通 車 時)	R _{hit}	9.9 ton
橋 軸 方 向 水 平 力 (通 車 + 地 震 時)	R _{hit}	82.9 ton
橋 軸 直 角 方 向 水 平 力 (地 震 時)	R _{h2e}	53.5 ton
上 揚 力 (地 震 時)	V	17.8 ton
移 動 量		
計 算 移 動 量	e ₁	— mm
設 計 移 動 量	e ₂	— mm
全 移 動 可 能 量	e	80 mm
水 平 震 度		
設 計 水 平 震 度	K _H	0.30
摩 擦 係 数		
設 計 摩 擦 係 数	f	0.15
許 容 支 圧 応 力 度		
下 部 工 と の 許 容 支 圧 応 力 度	σ _{ss}	2100 kg / cm ²


材 料 表

部 品 名	材 質	個 数	重 量 (kg)	備 考
1 下 査	SCW49	1	381.8	
2 上 査	SS41	1	297.6	
3 ベアリングプレート	HB=C4+SL	1	36.1	
4 シールリング	クロコプレングム	1	0.5	
5 サイドブロック	SC46	2	37.1	
6 六角ボルト	—	4	2.7	M18 B 1180
7 六角ボルト	—	4	1.7	M18 B 1180
8 固定金具	SS41	4	6.8	ボルト金具 1180 55
9 六角ボルト	—	8	1.7	M18 B 1180
全 重 量 (kg)			766.0	
塗 装 面 積 (m ²)			2.07	

配 置 図

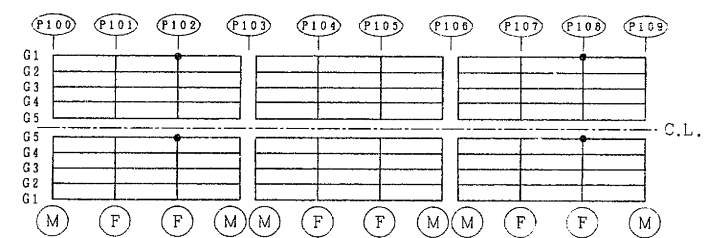

固定金具取付図


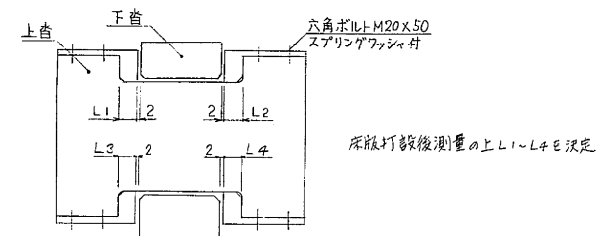


呼称反力: B.P. コマ止 275 t



注: 1) 部番 0.9 (ボルト等)は溶融亜鉛メッキを施す。

東京外環自動車道(川口～三郷)完成図		0152 23538
工 種	高 架 橋	0108 14944
名 称	車 加 B P 橋 縮 尺 1/5	168 479
日本道路公団東京第一建設局		

BP-A-200.t 可動部 (M→F.鋼製脚用) S=1/5

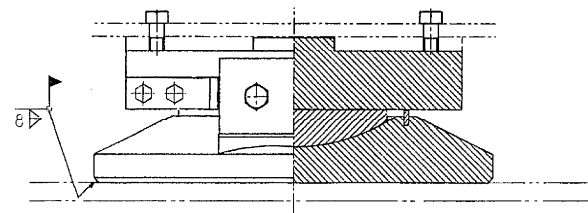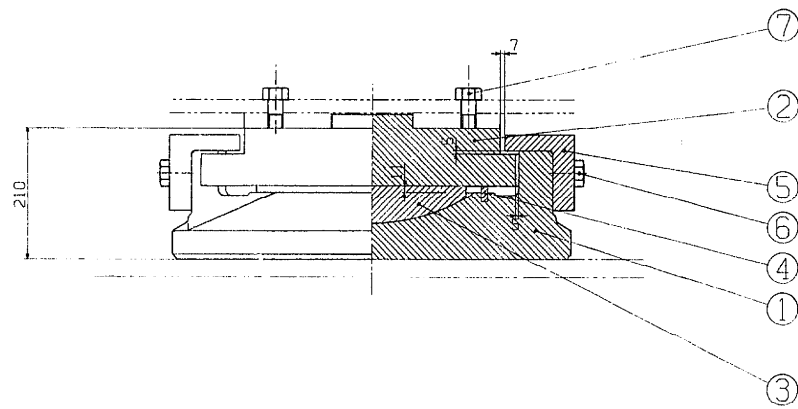

②~(▽) SS41

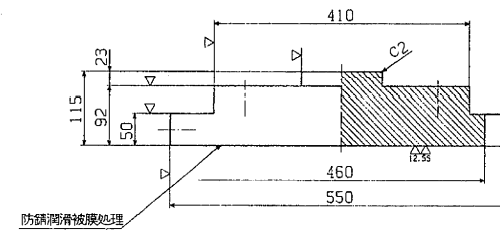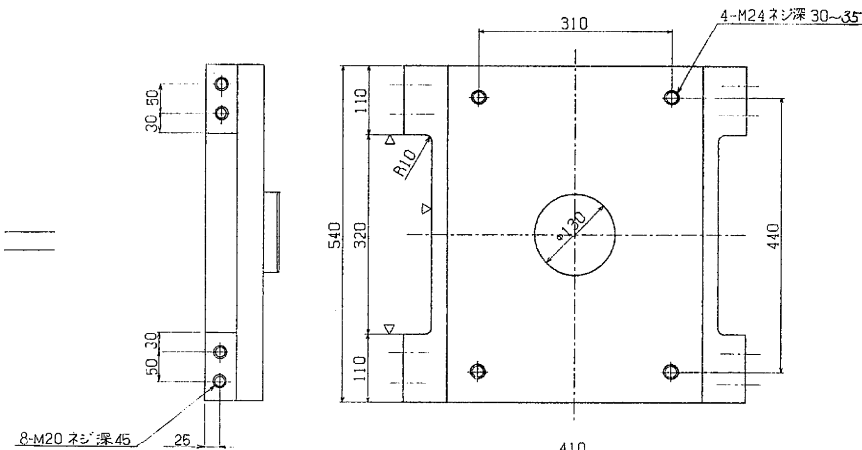

設計条件

反力		力
全反力	R	187.7 ton
死荷重反力	R _d	114 ton
活荷重反力	R ₍₊₁₎	73.7 ton
橋軸方向水平力(温度時)	R _{H1t}	9.9 ton
橋軸方向水平力(温度+地震時)	R _{H1et}	58.4 ton
橋軸直角方向水平力(風時)	R _{H2W}	25.8 ton
上揚力(地震時)	V	11.4 ton
計算移動量	e ₁	— mm
設計移動量	e ₂	— mm
全移動可能量	e	80 mm
設計水平変位	K _H	0.30
設計摩擦係数	f	0.15
許容支圧応力度	σ _s	2100 kg/cm ²


材料表

部番	部品名	材質	部数	重量(kg)	備考
1	下 蓋	SCW49	1	221.7	
2	上 蓋	SS41	1	179.3	
3	ベアリングプレート	HBsC4+SL	1	22.8	
4	シーリング	クロロプレナム	1	0.5	
5	サイドブロック	SS41	2	22.6	
6	六角ボルト	—	4	1.3	JIS B 1180
7	六角ボルト	—	4	1.6	JIS B 1180
8	固定金具	SS41	4	4.9	ボルト合わせ
9	六角ボルト	—	8	1.7	JIS B 1180
全 重 量 (kg)				456.4	
塗 装 面 積 (m ²)				1.58	


注1) ソールプレート厚は、上蓋中心部で図示寸法を標準としかつ最小厚は22mmとする。
注2) 部番 8, 9 (本図時)には、溶融亜鉛メッキを施す。

	P102								P108							
	LG2	LG3	LG4	LG5	RG4	RG3	RG2		LG2	LG3	LG4	LG5	RG4	RG3	RG2	
L1	38	40	38	41	42	43	43		31	33	34	34	40	39	40	
L2	37	35	37	34	33	32	33		43	43	42	42	36	36	36	
L3	40	40	39	41	41	41	42		33	34	33	35	40	38	39	
L4	34	35	35	33	33	34	33		43	42	42	41	35	37	36	
L1+L2=T6	75	75	75	75	75	76	76		74	76	76	76	76	75	76	
L3+L4=T7	74	75	74	74	74	75	75		76	76	75	76	75	75	75	


②~(▽) SCW49

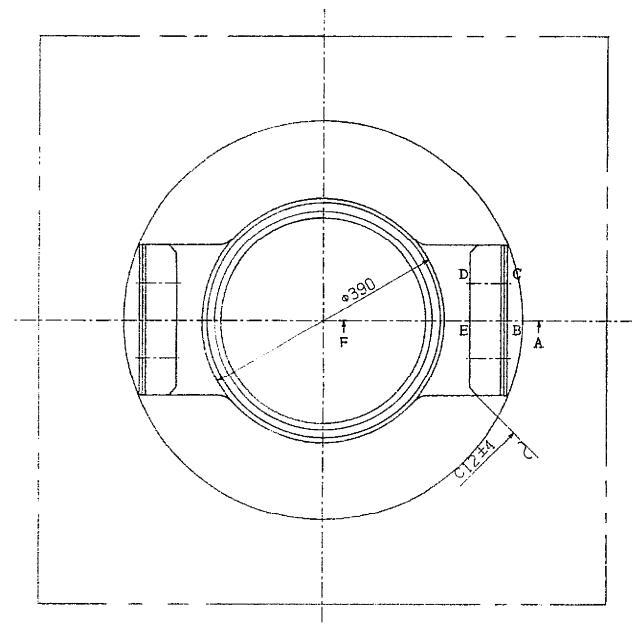


③▽(▽) HBsC4+SL

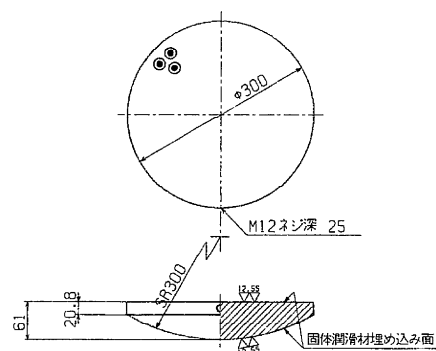

④~ クロロプレナム

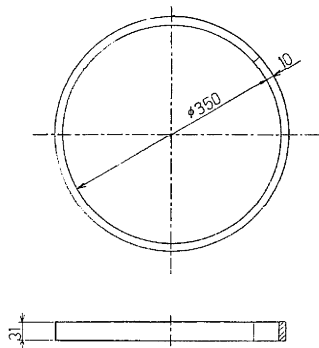


⑤~(▽) SS41

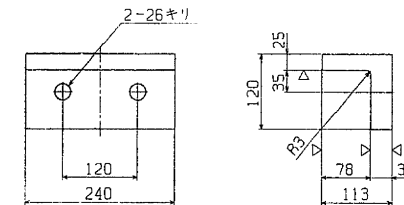

⑥ 六角ボルト 中
M 24 × 65 4.6


⑦ 六角ボルト 中
M 24 × 80-85 4.6

⑧~(▽) SS41

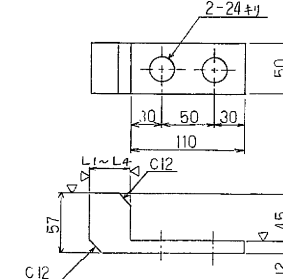


⑨ 六角ボルト 中 0.8
M 20 × 50
ボルト座金付き
ボルト座金 2号 22 SUS

配置図

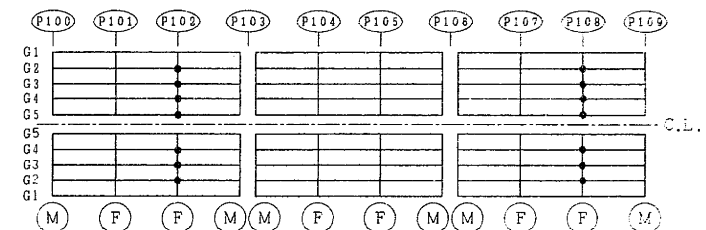



固定金具取付図

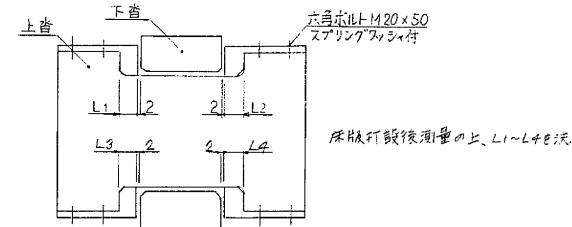



呼称反力: BP コマ止 200 t

東京外環自動車道(川口〜三郷)完成図		G153 23538
工 種	高 架 橋	G109 14944
名 称	車 加 B P 橋 支 承 < S >	縮 尺 1/5 189 479
日本道路公団東京第一建設局		

BP-A-125^t 可動車(M鋼製脚用)S=1/5

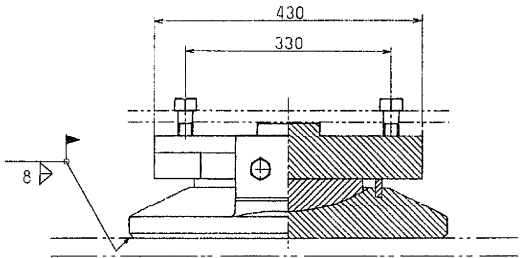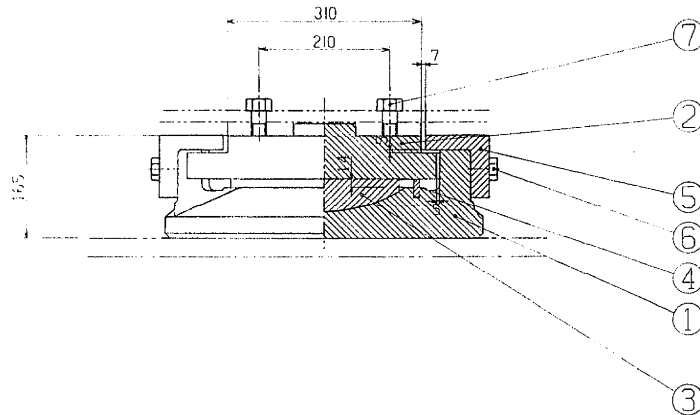

②~(▽^{12.55}) SS41

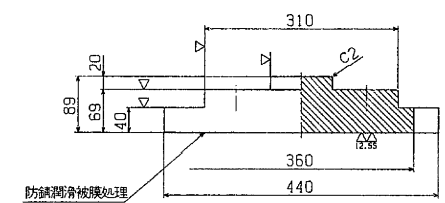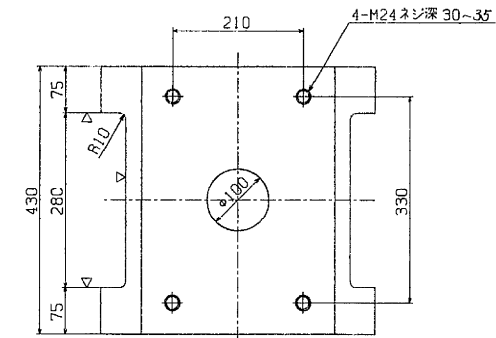

設計条件


反力		
全反力	R	107.6 ton
死荷重反力	R _d	65.1 ton
活荷重反力	R _{h11}	42.5 ton
橋軸方向水平力(移動時)	R _{h1f}	16.1 ton
橋軸方向水平力(地震時)	R _{h1e}	19.5 ton
橋軸直角方向水平力(地震時)	R _{h2e}	19.5 ton
上揚力(地震時)	V	6.5 ton
移動量		
計算移動量	e ₁	50 mm
設計移動量	e ₂	70 mm
全移動可能量	e	110 mm
水平摩擦度		
設計水平摩擦度	K _H	0.30
摩擦係数	f	0.15
設計摩擦係数	f	0.15
下部工との許容支圧応力度	σ _{ss}	2100 kg/cm ²

材料表

部番	部品名	材質	個数	重量(kg)	備考
1下	車	SCW49	1	109.2	
2上	車	SS41	1	83.5	
3	ベアリングプレート	HBsC4+SL	1	13.2	
4	シールリング	クロロレンゴム	1	0.4	
5	サイドブロック	SS41	2	12.5	
6	六角ボルト	-	4	0.8	JIS B 1180
7	六角ボルト	-	4	1.4	JIS B 1180
全重量(kg)				221.0	
塗装面積(m ²)				1.07	


注1) ソールプレート厚は、上車中心部で図示寸法を標準としかつ最小厚は22mmとする。

⑤~(▽) SS41

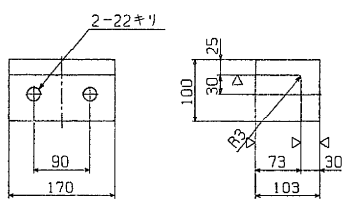

③▽^{12.55} HBsC4+SL


④~ クロロレンゴム

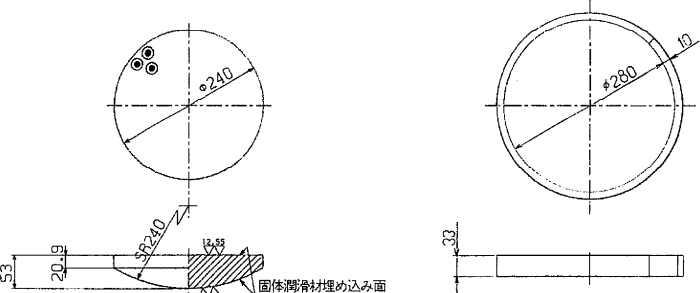

⑥ 六角ボルト 中
M 20 × 55 4.6

⑦ 六角ボルト 中
M 24 × 65-70 4.6


配置図

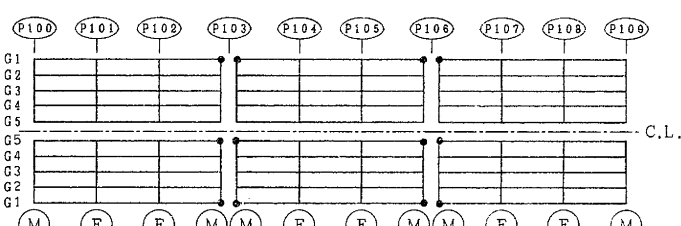


呼称反力: BP MOV 125 t

東京外環自動車道(川口〜三郷)完成図		6154 23538
工種	高架橋	6110 14944
名称	草加BP橋 支保(9)	縮尺 1/5 170 479
土木建設局		


BP-A-80.7 可動沓(M,鋼製脚用) S=1/5

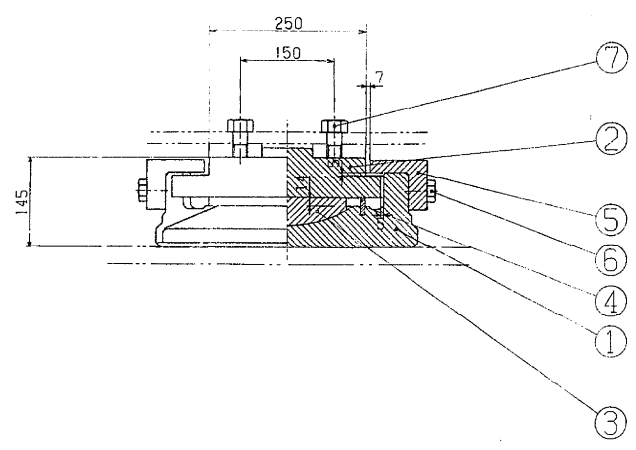


① ~ (▽ 12.55) SCW49

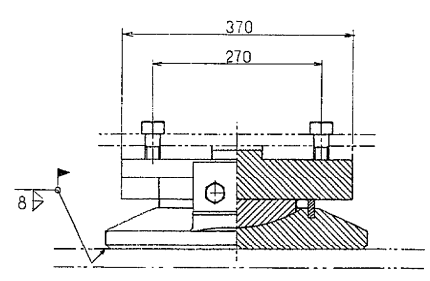

② ~ (▽ 12.55) SS41

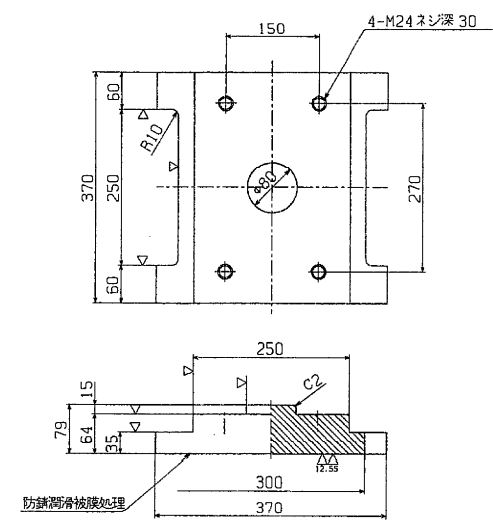

⑤ ~ (▽) SS41

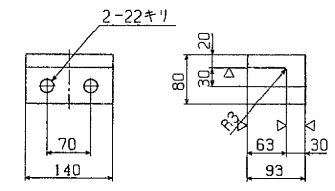

設計条件



反力		
全反力	R	81.9 ton
死荷重反力	R _d	44.9 ton
活荷重反力	R ₍₁₊₁₎	37 ton
橋軸方向水平力(移動時)	R _{H1f}	12.3 ton
橋軸方向水平力(地震時)	R _{H1e}	13.5 ton
橋軸直角方向水平力(風時)	R _{H2W}	9.6 ton
上揚力(地震時)	V	4.5 ton
移動量		
計算移動量	e ₁	50 mm
設計移動量	e ₂	70 mm
全移動可能量	e	110 mm
水平震度		
設計水平震度	K _H	0.30
摩擦係数		
設計摩擦係数	f	0.15
許容支圧応力度		
下部工との許容支圧応力度	σ _{ss}	2100 kg/cm ²

材料表

部番	部品名	材質	個数	重量(kg)	備考
1	下 盒	SCW49	1	61.1	
2	上 盒	SS41	1	54.0	
3	ベアリングプレート	HBsC4+SL	1	7.4	
4	シールリング	クロロレンゴム	1	0.3	
5	サイドブロック	SS41	2	7.7	
6	六角ボルト	-	4	0.8	JIS B 1180
7	六角ボルト	-	4	1.3	JIS B 1180
-	-	-	-	-	-
-	-	-	-	-	-
全重量 (kg)				132.6	
塗装面積 (m ²)				0.77	


注1) ソールプレート厚は、上盒中心部で図示寸法を標準としかつ最小厚は22mmとすること。

配置図

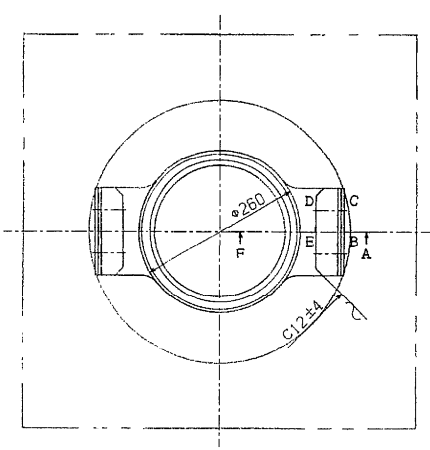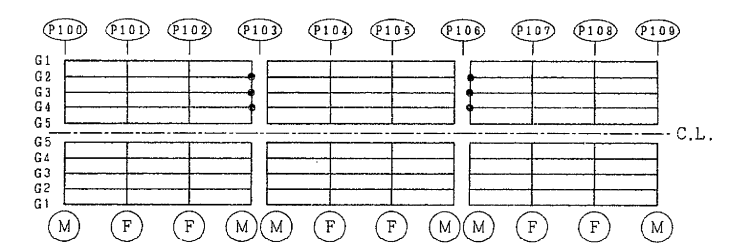



③ ~ (▽ 12.55) HBsC4+SL

④ ~ クロロレンゴム

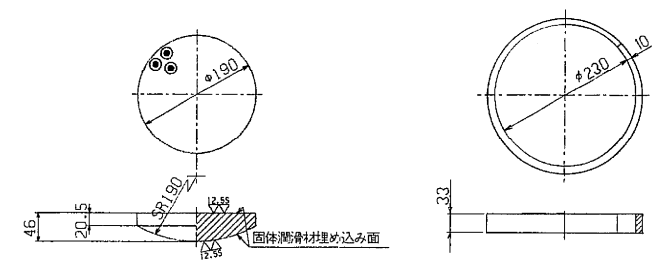

⑥ 六角ボルト 中
M 20 × 55 4.6



⑦ 六角ボルト 中
M 24 × 65 4.6

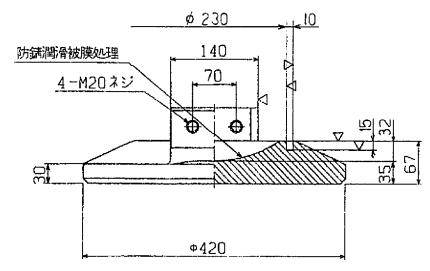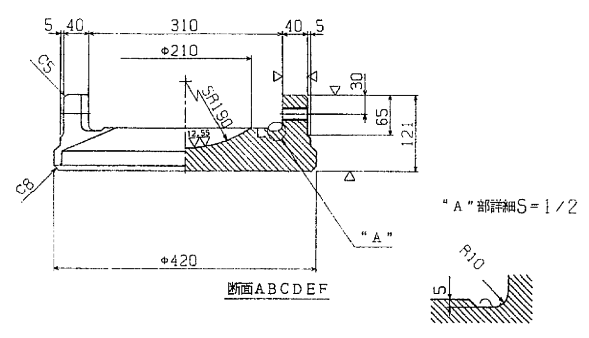



呼称反力: BP MOV 80 t

東京外環自動車道(川口〜三郷)完成図			6155 23538
工種	高架橋		6111 14944
名称	草加BP橋 支承(10)	縮尺 1/5	171 479
日本道路公団東京第一建設局			


BP.A-100. ^t 叮動省 (M, 鋼製脚用) $S=1/5$

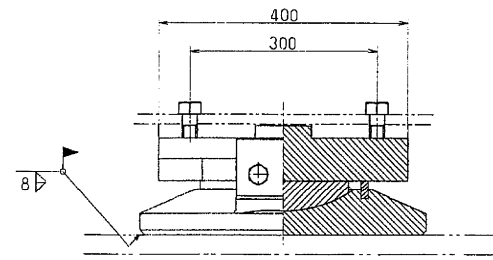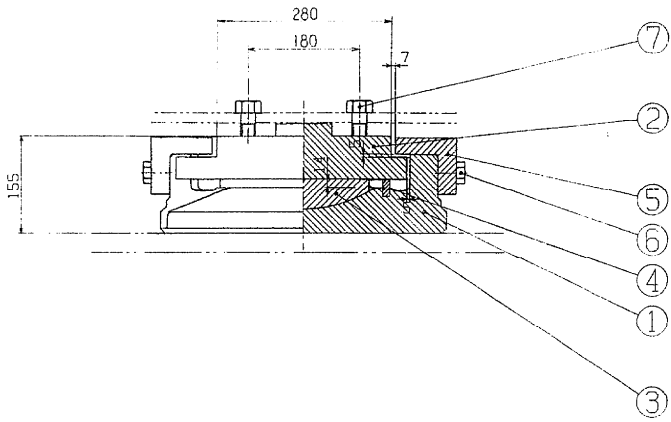

② $\sim (\nabla \frac{12.55}{\nabla \nabla})$ SS41

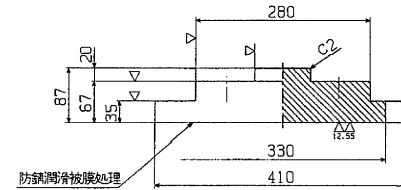
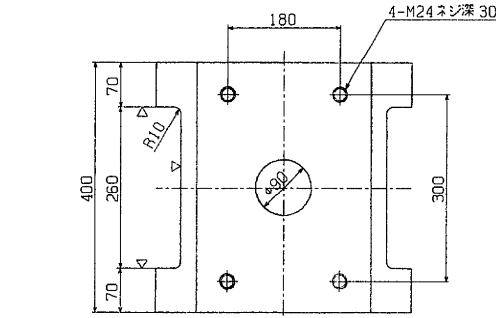


① ~ (∇ $\frac{12.55}{\nabla \nabla}$) SCW49

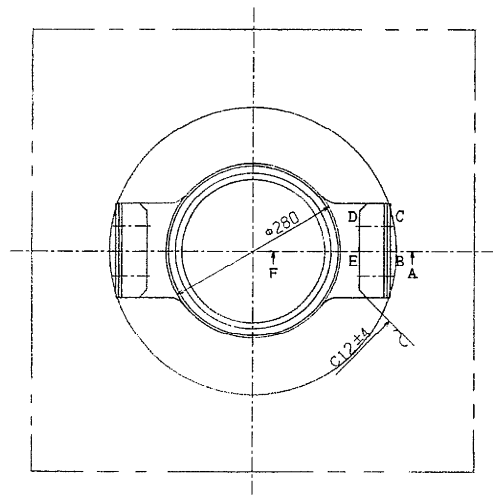



③ $\nabla \left(\frac{12.55}{\nabla \nabla} \right)$ HB s C 4 + SL

④～ クロコブレンゴム

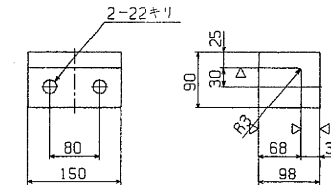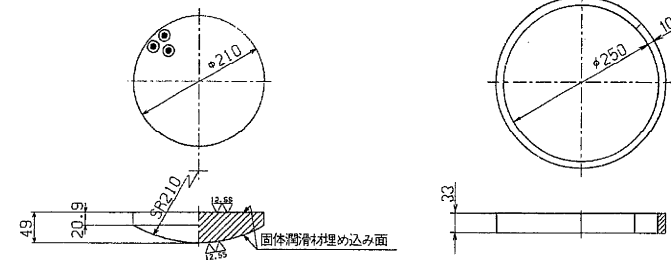

⑥ 六角ボルト 中
M 20 × 55 4.6

⑦ 六角ボルト 中
M 24 × 65~70 4.6

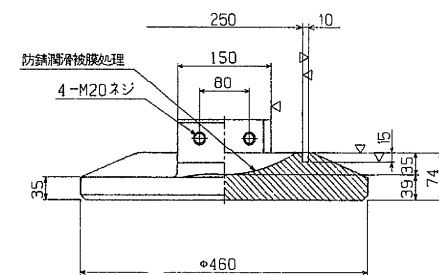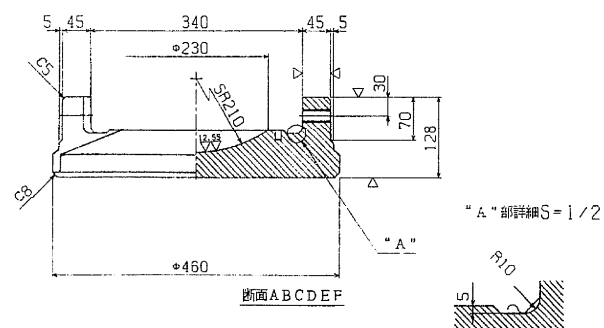

設計条件

反		力	
全	反 力	R	85.6 ton
死	荷 重 反 力	R _d	47.7 ton
活	荷 重 反 力	R ₍₁₊₁₎	37.9 ton
橋	軸 方 向 水 平 力 (移動時)	R _{H1f}	12.8 ton
橋	軸 方 向 水 平 力 (地震時)	R _{H1e}	14.3 ton
橋	軸直交方向水水平力 (風 時)	R _{H2W}	11.0 ton
上	揚 力 (地震時)	V	4.8 ton
移 動 量			
計 算	移 動 量	e ₁	50 mm
設 計	移 動 量	e ₂	70 mm
全	移 動 可 能 量	e	110 mm
水 平 震 度			
設 計	水 平 震 度	K _H	0.30
摩 擦 係 数			
設 計	摩 擦 係 数	f	0.15
許 容 圧 縮 力 度			
下 部 工 事 の 許 容 支 圧 力 度	σ ₀	2100 kg / cm ²	


材料表

部番	部 品 名	材 質	個数	重 量(kg)	備 考
1	下 番	SCW49	1	81.0	
2	上 番	SS41	1	68.1	
3	ベアリングプレート	HBsC4+SL	1	9.5	
4	シーリング	クロコプレム	1	0.4	
5	サイドブロック	SS41	2	10.0	
6	六角ボルト	—	4	0.8	JIS B 1180
7	六角ボルト	—	4	1.4	JIS B 1180
—	—	—	—	—	—
—	—	—	—	—	—
全 重 量 (kg)				171.2	
塗 装 面 積 (㎡)				0.94	

注1) ソールプレート厚は、上巻中心部で図示寸法を標準としかつ最小厚は22mmとすること。

⑤ ~ (▽) SS41


配置図

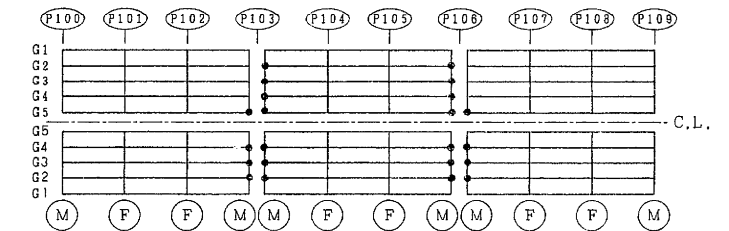

呼称反力: BP MOV 100 t


東京外環自動車道(川口～三郷)完成図		6156 23538
工 種	高 架 橋	6112 14944
名 称	華 加 B P 橋 支 承 (1 1)	縮 尺 1/5 172 479
日本道路公団東京第一建設局		

BP-A-225^t 固定省(F, 鋼製脚用) $s = 1/5$

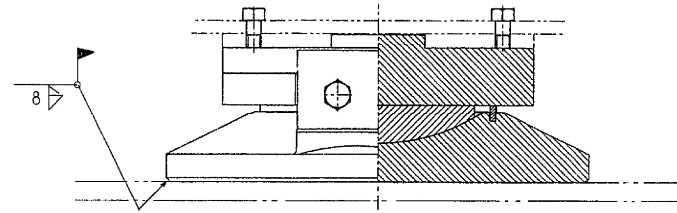

① ~ ($\nabla \frac{12.55}{\nabla \nabla}$) SCW49

 ② $\sim (\nabla \nabla \nabla)$ SS41




設計条件


反		力	
全反力	R	218.7	ton
死荷重反力	R_d	140.9	ton
活荷重反力	$R_{(1+1)}$	77.8	ton
橋軸方向水平力(温度時)	R_{H1}	6.3	ton
橋軸方向水平力(地震・温度時)	R_{H1+2}	62	ton
橋軸直角方向水平力(風時)	R_{H2W}	32.1	ton
上揚力(地震時)	V	14.1	ton
水		摩 度	
設計水平摩度	K_H	0.30	
摩 擦	μ	係 数	
設計摩擦係数	μ	0.15	
許容支圧力		度	
下部工との許容支圧応力	σ_a	2100	kg/cm^2

材 料 表


部番	部 品 名	材 質	個数	重 量(kg)	備 考
1	下 蓋	SCW49	1	264.3	
2	上 蓋	SS41	1	180.8	
3	ベアリングプレート	HBsC4+SL	1	24.6	
4	シールリング	クロロブレンGM	1	0.5	
5	サイドフロツク	SS41	2	26.6	
6	六角ボルト	-	4	1.9	JIS B 1180
7	六角ボルト	-	4	1.6	JIS B 1180
-	-	-	-	-	
-	-	-	-	-	
-	-	-	-	-	
全 重 量 (kg)				500.3	
塗 装 面 積 (m ²)				1.96	

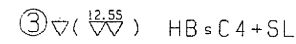

④～ クロロプレンゴム

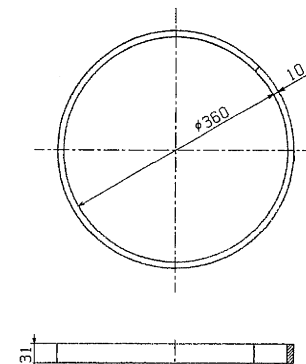




⑤ ~ (▽) SS41

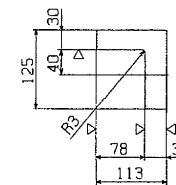

⑥ 六角ボルト 中
M 27 × 70 4.6


⑦ 六角ボルト 中
M 24 × 80~85 4.6

 配置図

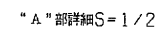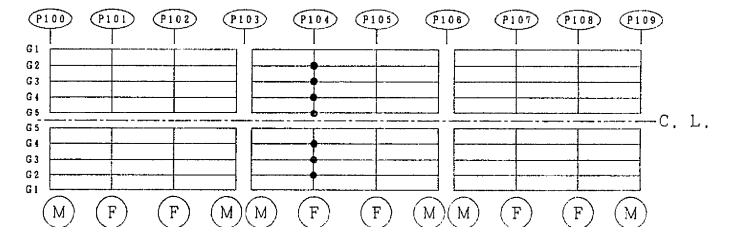


東京外環自動車道(川口～三郷)完成図		<u>8157</u> 23538
工 種	高 架 橋	<u>8113</u> 14944
名 称	草 加 B P 橋 支 承 (1 2)	縮 尺 <u>173</u> 479
日本道路公団東京第一建設局		



BP-A-350^t 固定沓 (F鋼製脚用) $s = 1/5$

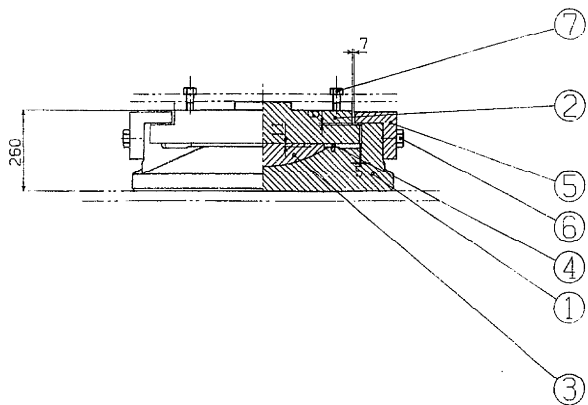

① ~ (▽▽) SCW49

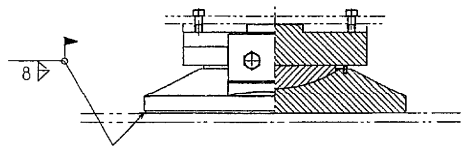

② ~ (▽▽) SS41

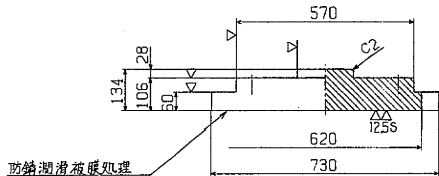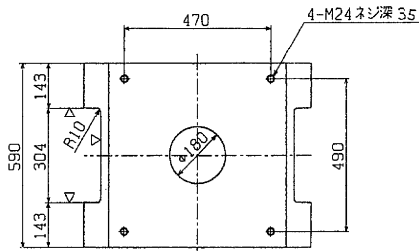


防錆潤滑板取付

設計条件

反力		
全反力	R	318.8 ton
死荷重反力	R _d	219.6 ton
活荷重反力	R ₍₁₊₁₎	99.2 ton
橋軸方向水平力 (温度時)	R _{hit}	6.3 ton
橋軸方向水平力 (地震+温度時)	R _{hit}	90.4 ton
橋軸直角方向水平力 (地震時)	R _{hze}	65.9 ton
上揚力 (地震時)	V	22 ton
水平震度		
設計水平震度	K _H	0.30
摩擦係数		
設計摩擦係数	f	0.15
許容支圧応力度		
下部工との許容支圧応力度	σ _u	2100 kg / cm ²



材料表

部番	部品名	材質	個数	重量(kg)	備考
1	下 合	SCW49	1	497.4	
2	止 合	SS41	1	313.7	
3	ベアリングプレート	HBsC4+SL	1	44.2	
4	シーリング	クロロプレンゴム	1	0.6	
5	サイドブロック	SC46	2	45.7	
6	六角ボルト	-	4	3.6	JIS B 1180
7	六角ボルト	-	4	1.8	JIS B 1180
-	-	-	-	-	
-	-	-	-	-	
全重量 (kg)				907.0	
塗装面積 (m ²)				2.82	

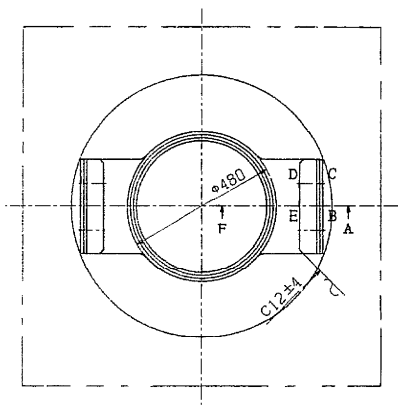


③ (▽▽) HBsC4+SL

④ ~ クロロプレンゴム

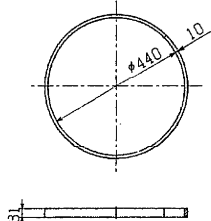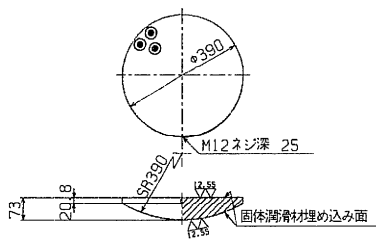

⑤ ~ (▽) SC46


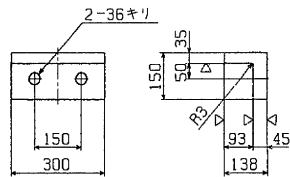


配置図

P100	P101	P102	P103	P104	P105	P106	P107	P108	P109
G1									
G2									
G3									
G100									

⑥ 六角ボルト 中
M 33 × 90 4.6


⑦ 六角ボルト 中
M 24 × 95 4.6

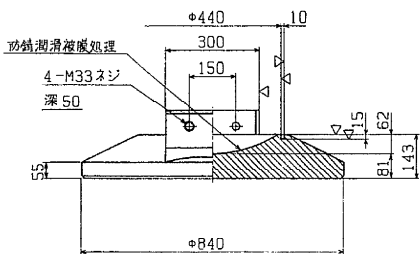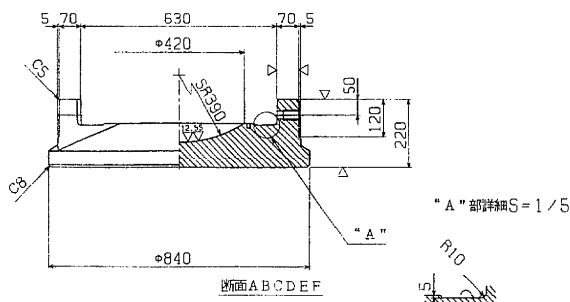



東京外環自動車道(川口～三郷)完成図		6158 23538
工種	高架橋	6114 14944
名	草加B.P.橋	縮尺 1/5
称	支承(13)	174 479
日本道路公団東京第一建設局		

BP-A-225^t 可動省 (M→F 鋼製脚用) S=1/5

② $\sim (\nabla \frac{12.55}{\nabla \nabla})$ SS41

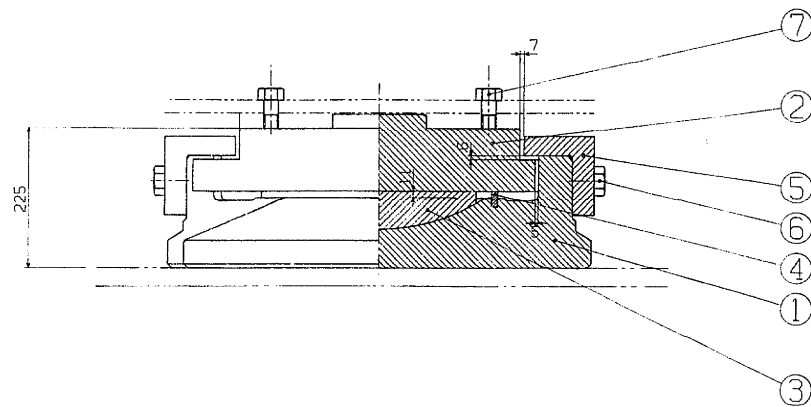


① ~ ($\nabla \frac{12.55}{\nabla \nabla}$) SCW49

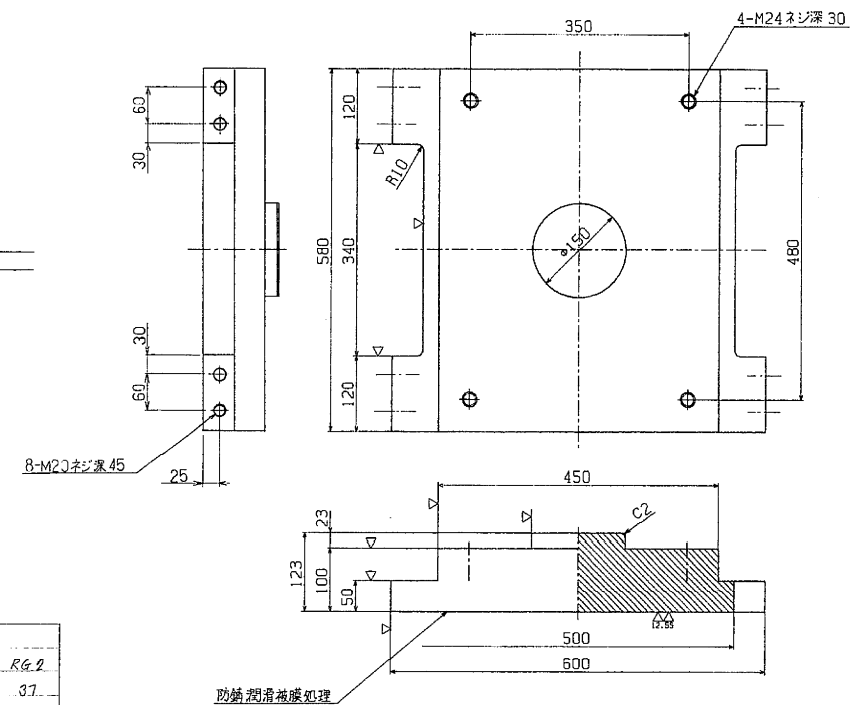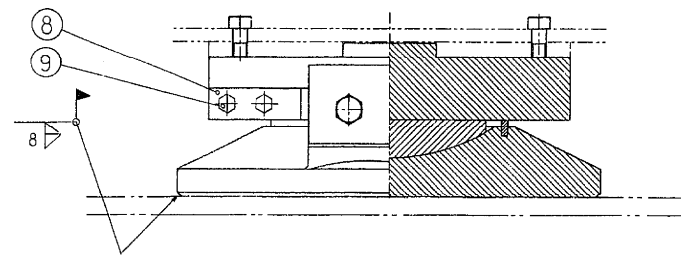



	P 105						
	L _{G2}	L _{G3}	L _{G4}	L _{G5}	R _{G4}	R _{G3}	R _{G2}
L1	33	38	39	39	37	36	37
L2	44	39	38	39	40	41	39
L3	35	39	41	40	39	35	38
L4	43	38	36	37	38	41	39
L1+L2=T ₀	77	77	77	77	77	77	76
L3+L4=T ₇	76	77	77	77	77	76	77

⑤ $\sim (\nabla)$ SS41

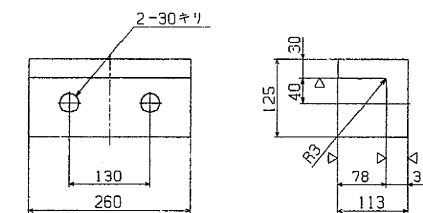


配置図


注.1) 部番 8, 9 (ボルトのみ) には, 溶融亜鉛メッキを施すこと。
注.2) “A” 視

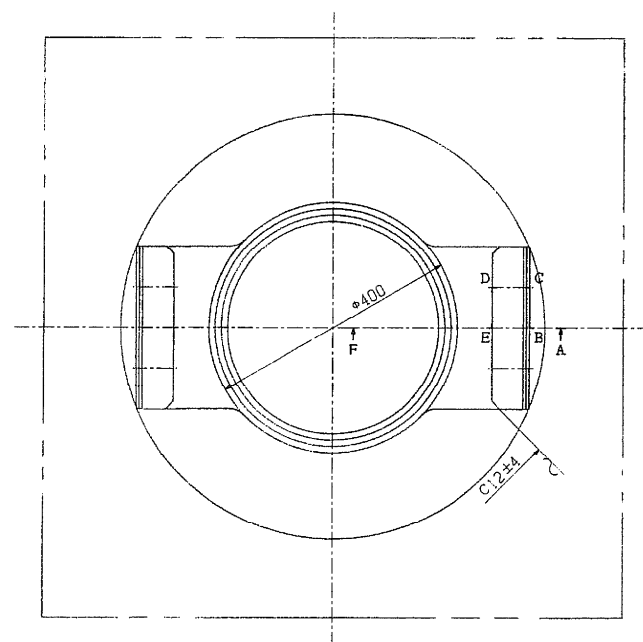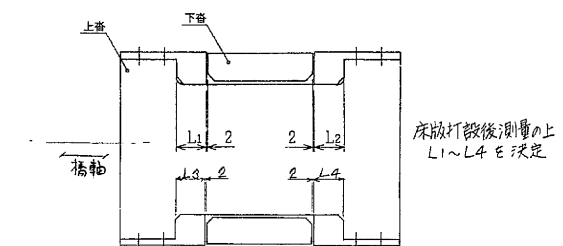

③▽($\frac{12.55}{\nabla \nabla}$) HB s C 4+SL

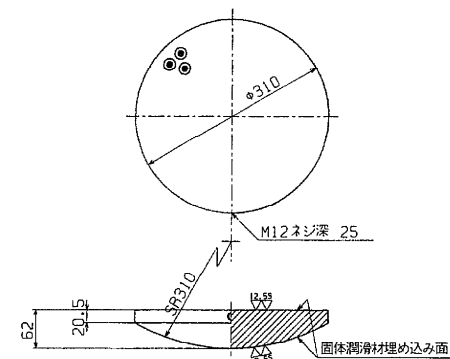


④～ クロロプレンゴム

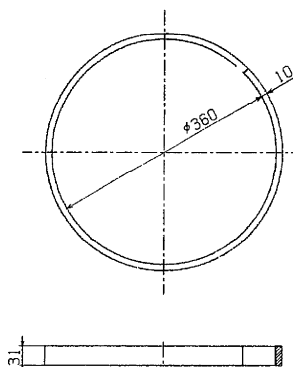


⑥ 六角ボルト 中
M27 × 70 4.6

⑧ 固定金具 ~ (▽) SS 4 1

⑦ 六角ボルト 中
M 24 × 80~85 4.6

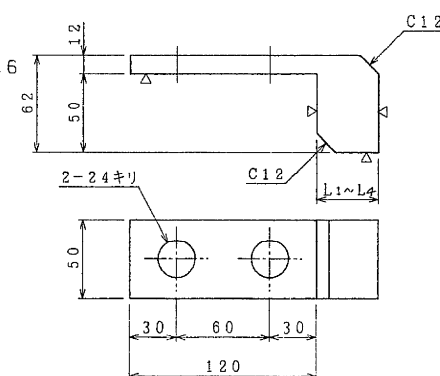

⑨ 六角ボルト 中 8.8
M20×50
ばね座金付き
ばね座金 2号 22 SUS

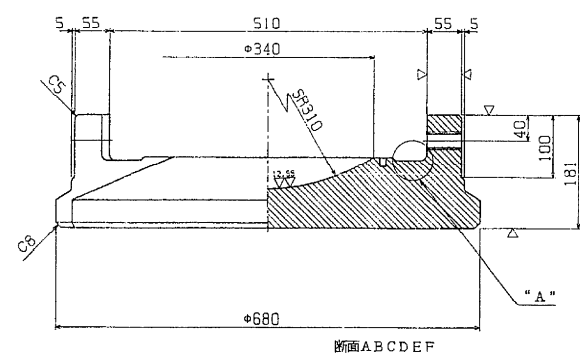


“ A ” 部詳細 S = 1 / 2




東京外環自動車道(川口～三郷)完成図		$\frac{8159}{23538}$
工 種	高 架 橋	$\frac{8116}{14944}$
名 称	草 加 B P 橋 支 承 (1 4)	縮 尺 $\frac{175}{479}$
日本道路公団東京第一建設局		


BP-A-300^t 可動部 (M→F、鋼製脚用) S=1/5

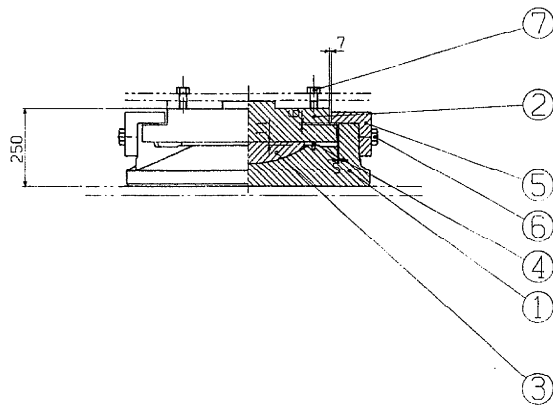

①～(▽▽) SCW49

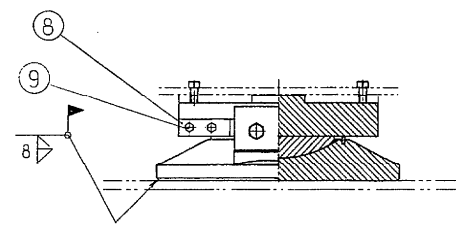

②～(▽▽) SS41

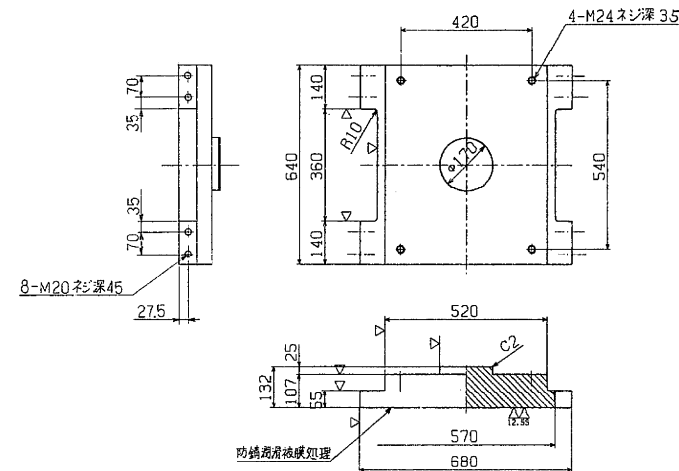


設計条件

反力		
全反力	R	285.7 ton
死荷重反力	R _d	196.9 ton
活荷重反力	R ₍₁₊₁₎	88.8 ton
橋軸方向水平力(温度時)	R _{H1t}	6.3 ton
橋軸方向水平力(地震時)	R _{H1e}	63.1 ton
橋軸直方向水平力(地震時)	R _{H2e}	59.1 ton
上揚力(地震時)	V	19.7 ton
移動量		
計算移動量	e ₁	— mm
設計移動量	e ₂	— mm
全移動可能量	e	80 mm
水平摩擦度		
設計水平摩擦度	K _H	0.30
摩擦係数		
設計摩擦係数	f	0.15
許容支圧応力度		
下部工との許容支圧応力度	σ _{sa}	2100 kg/cm ²

材料表


部番	部品名	材質	個数	重量(kg)	備考
1	下番	SCW49	1	395.2	
2	上番	SS41	1	310.7	
3	ベアリングプレート	HBsC4+SL	1	36.1	
4	シーリング	クロオブレングム	1	0.5	
5	サイドブロック	SC46	2	37.1	
6	六角ボルト	—	4	2.7	M16 B 1180
7	六角ボルト	—	4	1.8	M15 B 1180
8	固定金具	SS41	4	7.0	M16 B 1180
9	六角ボルト	—	8	1.7	M16 B 1251
全重量(kg)				792.8	
塗装面積(m ²)				2.09	

⑤～(▽) SC46

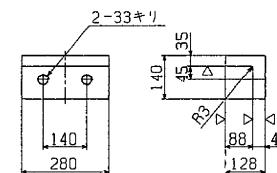


③▽(▽▽) HBsC4+SL

④～クロオブレングム


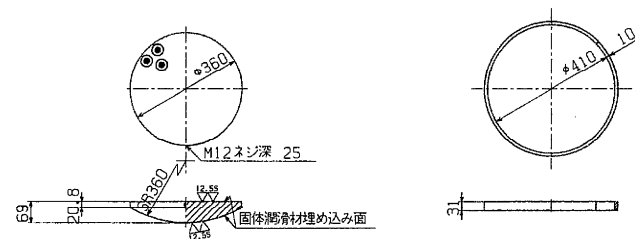


配置図

	P100	P101	P102	P103	P104	P105	P106	P107	P108	P109
G1										
G2										
G3										
G100										

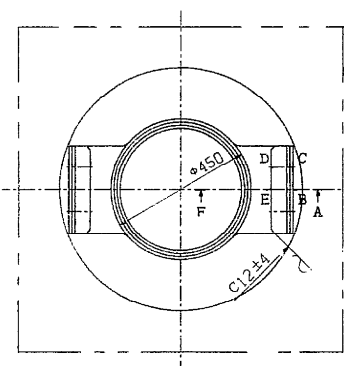


"A"部詳細S=1/5

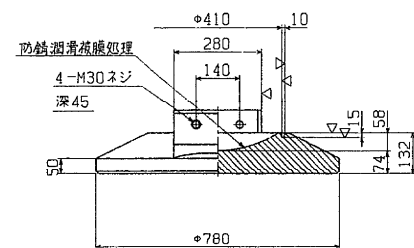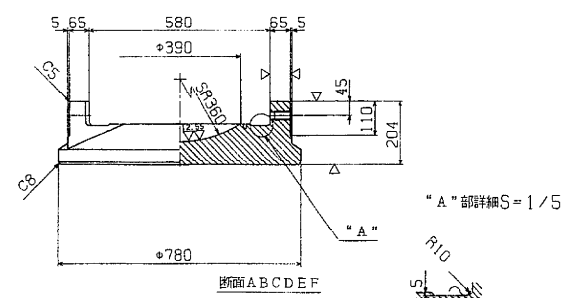

⑥ 六角ボルト 中
M30 × 80 4.6


⑦ 六角ボルト 中
M24 × 95 4.6

⑧ 固定金具 ～(▽) SS41 S=1/2

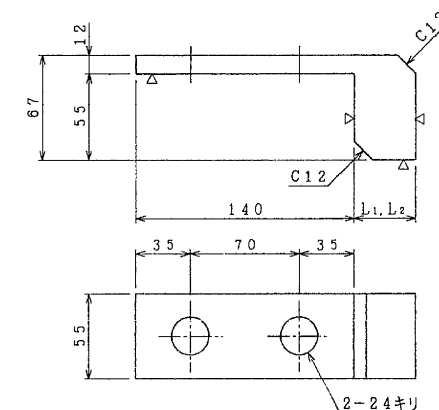

⑨ 六角ボルト 中 8.8
M20 × 50
ばね座金付き
ばね座金 2号 22 SUS


注1) 部番 8, 9 (ボルトのみ) には、溶融亜鉛メッキを施すこと。
注2) "A" 視

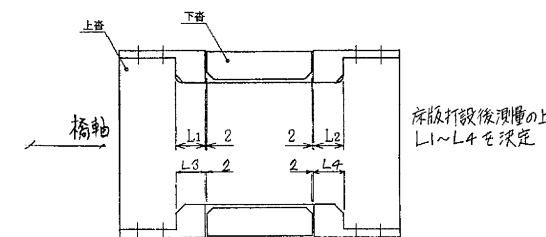


呼称反力: BP コマ止 300t

東京外環自動車道(川口～三郷)完成図		6160 23538
工種	高架橋	6118 14844
名	草加B.P.橋	178 479
称	支保<15>	1/5
日本道路公団東京第一建設局		


BP-A-350^t 可動沓 (M→F. 鋼製脚用) $s=1/5$

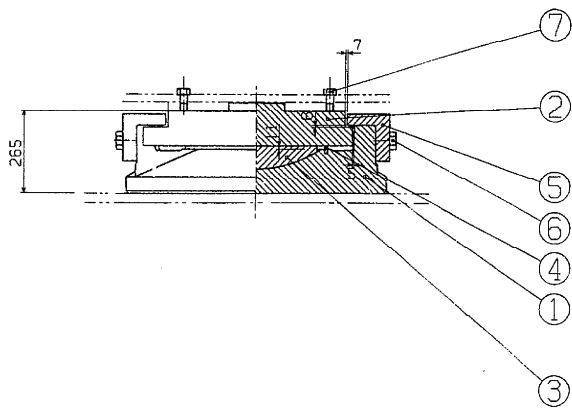



①～(▽^{12.55}) SCW49

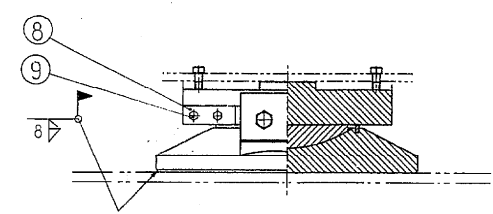

②～(▽^{12.55}) SS41

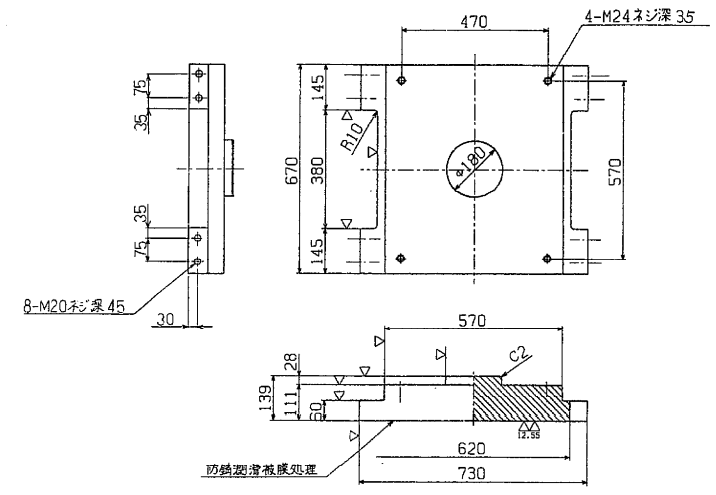


⑤～(▽) SC46

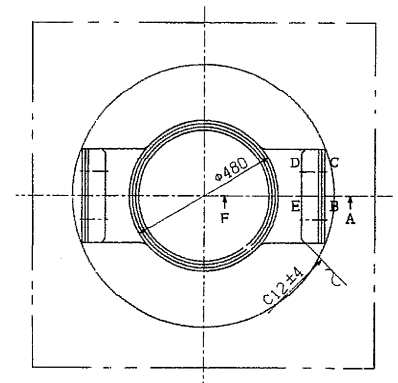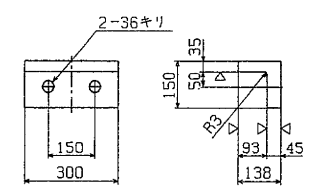

③▽^{12.55} HBsC4+SL


④～ クロオブレングム

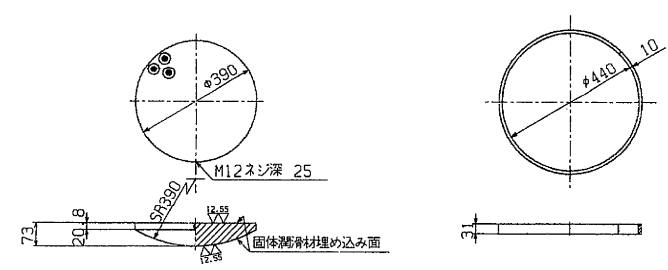

⑥ 六角ボルト 中
M33 × 90 4.6

⑦ 六角ボルト 中
M24 × 95 4.6

⑧ 固定金具 ～ (▽) SS41

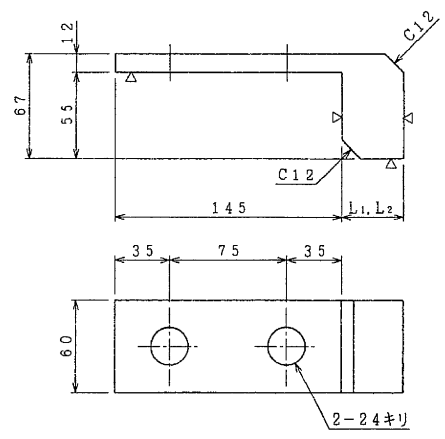

⑨ 六角ボルト 中 8.8
M20×50
ばね座金付き
ばね座金 2号 22 SUS

設計条件

反力		
全反力	R_d	318.8 ton
死荷重反力	R_{d1}	219.6 ton
活荷重反力	R_{d2}	99.2 ton
橋軸方向水平力(温度時)	R_{H1H}	6.3 ton
橋軸方向水平力(地震+温度時)	R_{H1H}	90.4 ton
橋軸垂直方向水平力(地震時)	R_{H2H}	65.9 ton
上揚力(地震時)	V	22 ton


移動量		
計算移動量	e_1	— mm
設計移動量	e_2	— mm
全移動可能量	e	80 mm

水平度		
設計水平度	K_H	0.30
設計摩擦係数	f	0.15
許容支圧応力度	$\sigma_{b.s.}$	2100 kg/cm ²


材料表

部番	部品名	材質	個数	重量(kg)	備考
1下	沓	SCW49	1	497.4	
2上	沓	SS41	1	368.7	
3	ベアリングプレート	HBsC4+SL	1	44.2	
4	シールリング	クロオブレングム	1	0.6	
5	サイドブロック	SC46	2	45.7	
6	六角ボルト	—	4	3.6	M15 B 1180
7	六角ボルト	—	4	1.8	M15 B 1180
8	固定金具	SS41	4	7.7	M15 B 1180
9	六角ボルト	—	8	1.7	M15 B 1231
全重量				971.4	
塗装面積(m ²)				2.34	

配置図

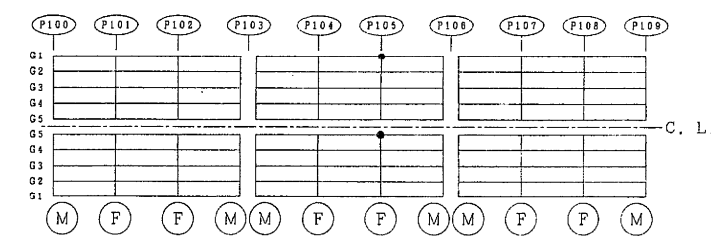

注.1) 部番 8, 9 (ボルトのみ) には、溶融亜鉛メッキを施すこと。
注.2) "A" 視

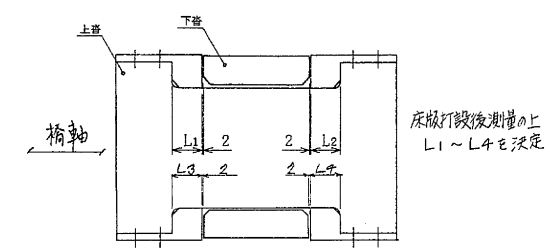

東京外環自動車道(川口～三郷)完成図			—6161— 23538
工種	高架橋		—6117— 14944
名称	草加B.P.橋	縮尺	1/5
	支保<16>		177 479
日本道路公団東京第一建設局			

417° A-1
(10)は表の※印用を示す。

417° A-2

417° A-1

		A1	A2	A3	A4	A5	B1	B2	B3	B4	B5	H1	H2	H3	H4	i %	L1	L2	L3	L4	t1	t2	t3	t4	φ	M1	a	b
P101	LG-1	940	467	473	910	880	940.5	492.5	448	410.5	※890.5	72	34	76	29	1.08	891	880	911	910	36	34	50	76	180	SM41B	77	33
	RG-4	861	420.5	440.5	831	801	861.5	442	419.5	831.5	801.5	72	30	50	33	2.09	802	801	832	831	32	30	50	50	640	SM41A	71	70
	"-3	860	419	441	830	800	860	443	417	830	800	76	30	44	31	1.56	800	800	830	830	40	38	50	77	640	SM41B	69	67
	"-2	859.5	419.5	440	829.5	799.5	860	442.5	417.5	830	800	77	38	76	31	1.77	800	800	830	830	40	38	50	76	640	"	70	68

1-PL $l_1 \times t_1(t_2) \times l_2$ (M1)
1-PL $l_3 \times t_3(t_4) \times l_4$ (SM41B)

1-PL $l_1 \times t_1(t_2) \times l_2$ (SM41B)
1-PL $l_3 \times t_3(t_4) \times l_4$ (SM41B)

417° A-2

		A1	A2	A3	A4	A5	B1	B2	B3	B4	B5	H1	H2	H3	H4	i %	L1	L2	L3	L4	t1	t2	t3	t4	φ	a	b
P104	RG-4	900.5	522	378.5	870.5	770.5	901.5	467	434.5	871.5	841.5	82	43	48	32	1.01	842	771	872	871	45	43	50	48	680	29	65
	"-3	902	518.5	383.5	872	772	901.5	470	431.5	871.5	841.5	72	38	74	26	2.23	842	772	872	871	40	38	50	77	680	37	62
	"-2	901	517.5	383.5	871	771	900.5	470	430.5	870.5	840.5	69	34	44	28	1.85	841	771	871	871	36	34	50	44	680	37	61


417° A-3

		A1	A2	A3	A4	B1	B2	B3	B4	H1	H2	H3	i %	L1	L2	t1	t2	φ	a	b
P101	RG-5	901	443	498	871	849.5	462.5	437	※877.5	29	36	22	1.68	875	871	38	36	780	38	37
P102	RG-5	900.5	440.5	490.5	870.5	848.5	464.5	437	870	31	38	25	1.52	870	871	40	38	780	35	70
"	-1	900.5	440.5	490.5	870.5	848.5	464.5	437	870	31	38	25	1.52	870	871	40	38	780	35	70
P103 (P104側)	RG-5	900.5	440.5	490.5	870.5	848.5	464.5	437	870	31	38	25	1.52	870	871	40	38	780	35	70
P106	RG-5	901	443	498	871	849.5	462.5	437	※877.5	29	36	22	1.68	875	871	38	36	780	38	37
"	-1	900.5	440.5	490.5	870.5	848.5	464.5	437	870	31	38	25	1.52	870	871	40	38	780	35	70
P107	RG-5	901	443	498	871	849.5	462.5	437	※877.5	29	36	22	1.68	875	871	38	36	780	38	37
P108	RG-5	900.5	440.5	490.5	870.5	848.5	464.5	437	870	31	38	25	1.52	870	871	40	38	780	35	70

417° A-4

		A1	A2	A3	A4	B1	B2	B3	B4	H1	H2	H3	i %	L1	L2	t1	t2	φ	a	b
P104	RG-5	1061	552	507	961	961	496	465	436	31	72	20	2.20	436	761	50	72	870	57	35
"	-1	961	549.5	511.5	861	961	501	460	431	32	70	27	1.84	431	861	50	70	780	22	55

配置図

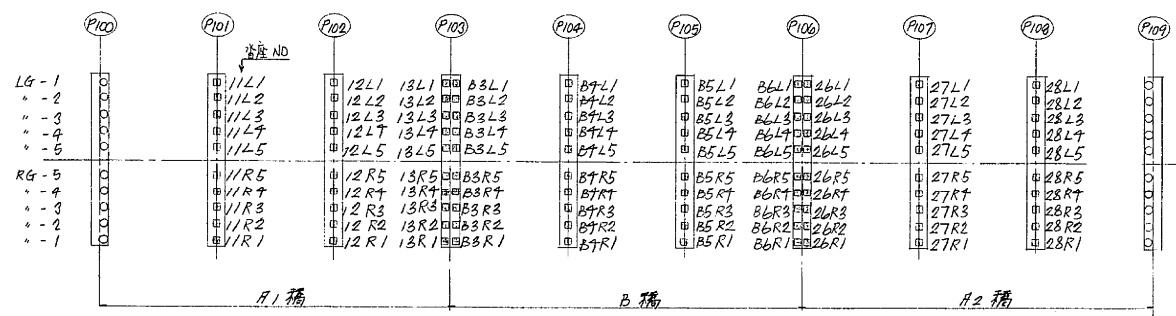


注記

1. 枕木SM41Aは、素材板厚32mmで、L33mm以上はSM41Bとす。

東京外環自動車道(川口～三郷)完成図			8182 28558
工種	高架橋		6118 14944
名称	加加B橋 支承台座(1)	縮尺 1/10	178 478




P109 LG-1

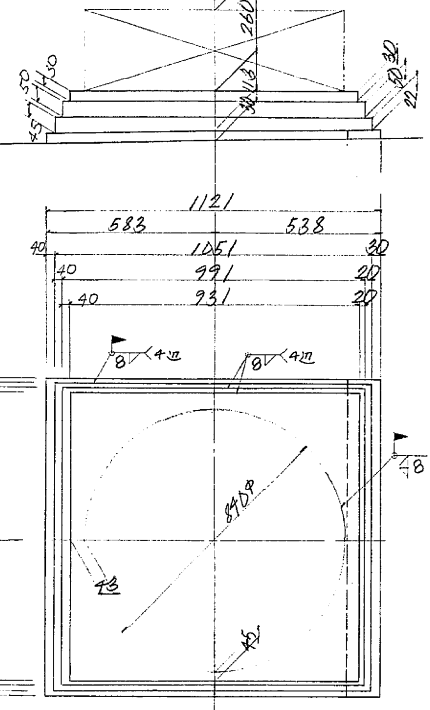

1-PL 936 x 32(3D) x 931(SM4/A)
1-PL 961 x 50(50) x 991(SM4/B)
1-PL 991 x 50(45) x 1051(")

		A1	A2	A3	A4	A5	A6	B1	B2	B3	B4	B5	B6	H1	H2	H3	H4	H5	i%	l1	l2	l3	l4	l5	l6	t1	t2	t3	t4	t5	t6	g ⁰	a	b
P109	L4-2	901	301	260	536	526	516	560	209	271	570	530	530	107	30	70	72	32	1.09	530	516	930	526	570	536	32	30	40	70	50	72	460	20	31
(P104#)	" - 3	559	298	261	537	524	517	560	205.5	274.5	570	530	530	105	30	70	71	30	2.08	530	517	930	524	570	537	32	30	40	70	45	71	460	21	35
	" - 4	559	298	261	537	524	517	560	194	276	570	530	530	107	30	75	38	1.70	530	517	930	524	570	537	32	30	45	75	45	77	460	21	35	


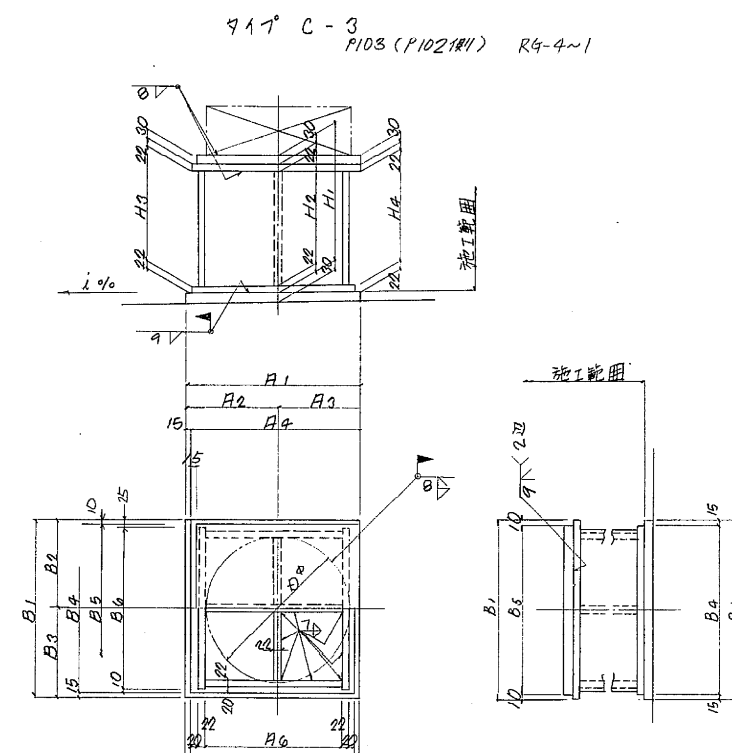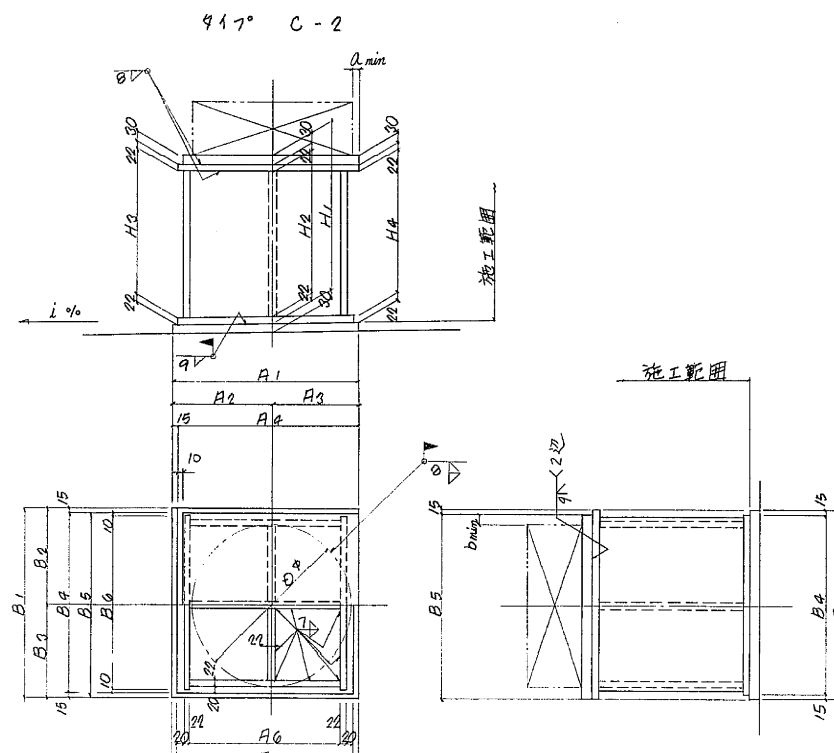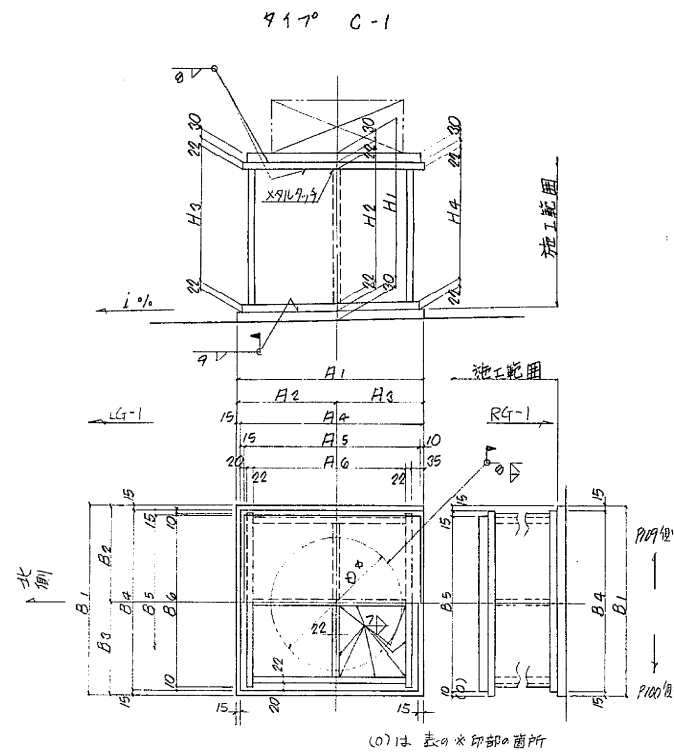

917° C-3
P104 LG-2~5

- 1-PL $l_1 \times 32(30) \times l_2$ (SM41A)
- 1-PL $l_3 \times 22 \times l_4$ (")
- 1-PL $l_5 \times 22 \times l_6$ (")
- 1-PL $l_1 \times 22 \times l_7$ (")
- 1-PL $l_2 \times 22 \times l_7$ (")
- 3-PL $l_3 \times 22 \times l_8$ (")
- 1-PL $l_4 \times 22 \times l_9$ (")
- 1-PL $l_4 \times 22 \times l_{10}$ (")

917° C-1

		A1	A2	A3	A4	A5	A6	B1	B2	B3	B4	B5	B6	H1	H2	H3	H4	i %	L1	L2	L3	L1486	L1

支承配置図
P100 ~ P103

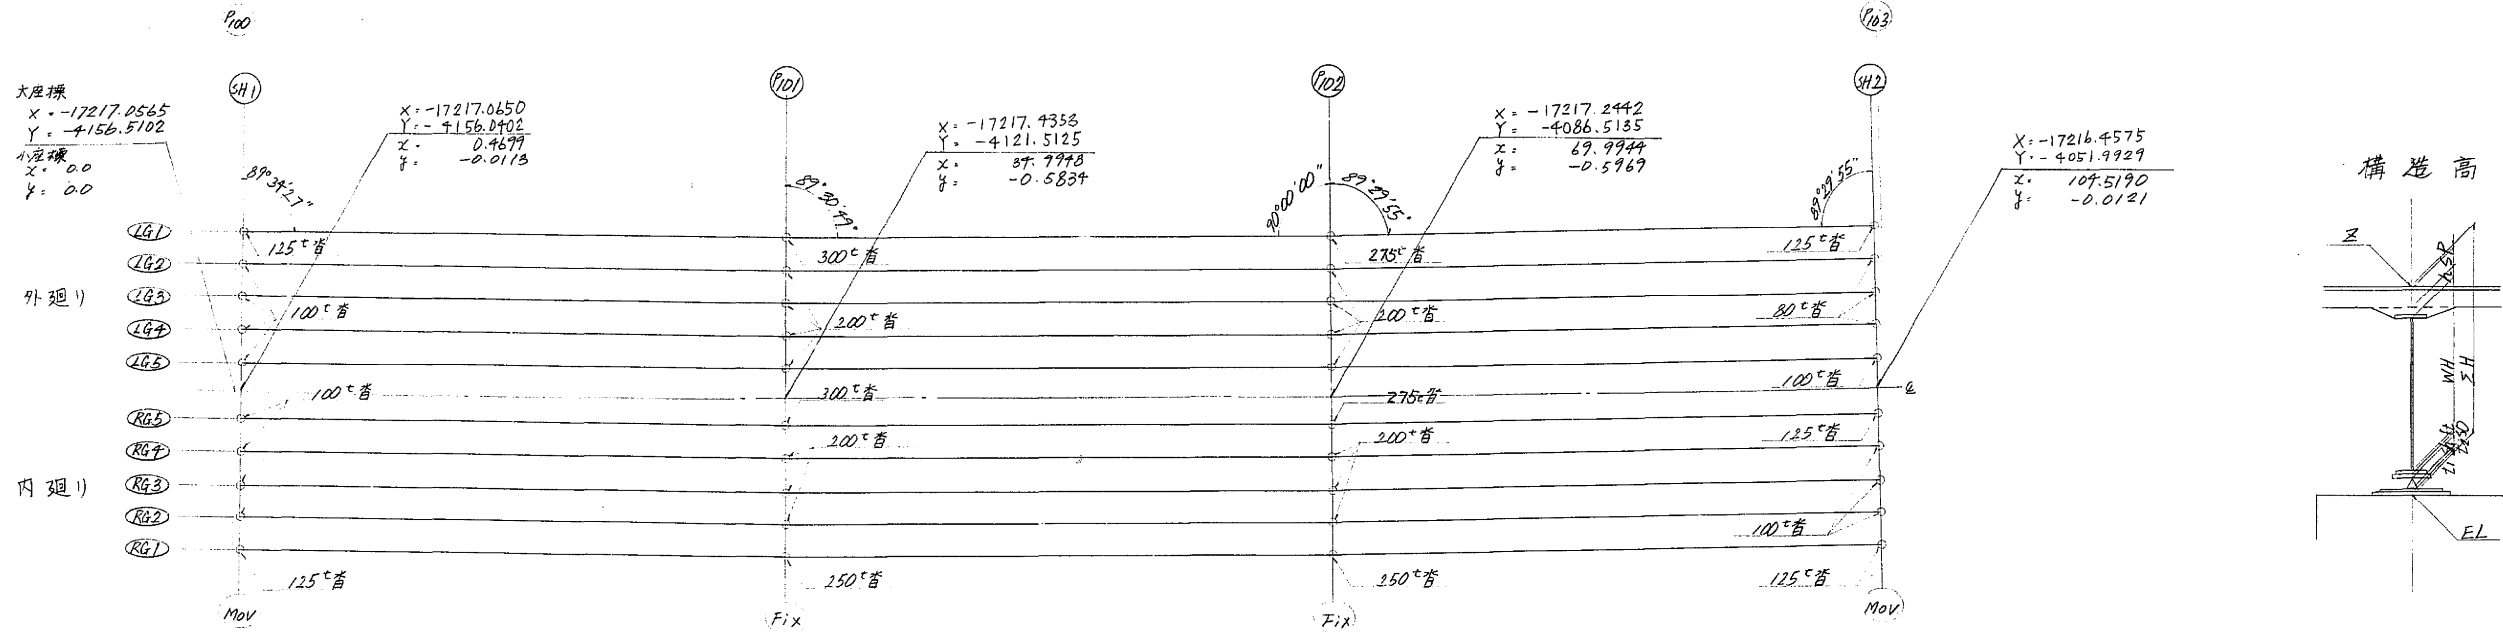

支承位置の座標および路面高(X, Yは小座標)


	P100-SH1			P101			P102			P103-SH2		
	X	Y	Z	X	Y	Z	X	Y	Z	X	Y	Z
LG1	0.7146	10.1372	15.2688	35.0849	9.5462	15.1994	67.9101	9.5527	15.1999	104.7267	10.1946	15.2719
LG2	0.6690	8.0398	15.3108	35.0662	7.4662	15.2444	67.9275	7.4528	15.2419	104.7811	8.0473	15.3137
LG3	0.6134	5.9408	15.3528	35.0476	5.3663	15.2834	67.9450	5.3528	15.2837	104.8353	5.9480	15.3557
LG4	0.5627	3.8410	15.3748	35.0270	3.2664	15.3254	67.9624	3.2527	15.3257	104.8875	3.8487	15.3777
LG5	0.5121	1.7417	15.4368	35.0103	1.1665	15.3674	67.9797	1.1530	15.3677	104.9437	1.7444	15.4397
RG1	0.4254	-1.8573	15.4688	34.9784	-2.4333	15.3994	70.0078	-2.4468	15.3999	104.9666	-1.8574	15.4704
RG2	0.3747	-3.7567	15.5108	34.9577	-4.5333	15.4414	70.0272	-4.5468	15.4419	104.9808	-3.7567	15.5124
RG3	0.3241	-6.0561	15.5528	34.9411	-6.6332	15.4834	70.0446	-6.6467	15.4837	104.9950	-6.0560	15.5544
RG4	0.2735	-8.1555	15.5948	34.9225	-8.7331	15.5254	70.0621	-8.7467	15.5259	105.0092	-8.1553	15.5964
RG5	0.2227	-10.2549	15.6367	34.9038	-10.3330	15.5674	70.0795	-10.3466	15.5677	105.0234	-10.2546	15.6384

外廻り

	P100-SH1 (MOV)					P101 (Fix)					P102 (Fix)					P103-SH2 (MOV)				
	LG1	LG2	LG3	LG4	LG5	LG1	LG2	LG3	LG4	LG5	LG1	LG2	LG3	LG4	LG5	LG1	LG2	LG3	LG4	LG5
路面計画高	▽Z	15.267	15.311	15.353	15.395	15.437	15.199	15.241	15.283	15.325	15.367	15.200	15.242	15.284	15.326	15.270	15.312	15.354	15.396	15.438
舗装厚	P	75	75	75	75	75	75	75	75	75	75	75	75	75	75	75	75	75	75	75
床版厚	S	210	210	210	210	210	210	210	210	210	210	210	210	210	210	210	210	210	210	210
ハッチ高	H	130	130	130	130	130	130	130	130	130	130	130	130	130	130	130	130	130	130	130
腹板高	WH	1850	1850	1850	1850	1850	1850	1850	1850	1850	1850	1850	1850	1850	1850	1850	1850	1850	1850	1850
下フランジ厚	ft	19	14	14	14	19	34	25	25	25	28	34	25	25	28	19	14	14	14	19
ソールプレート厚	SO	23	23	23	23	26	25	25	25	25	26	25	25	25	25	23	23	23	23	23
省高	SH	185	175	175	175	175	245	205	205	205	245	210	210	210	210	165	175	175	175	155
省座高	cz	63	81	81	76	58	72	117	117	116	111	60	101	106	109	54	56	56	56	54
ソールプレート厚	ti	—	—	—	—	—	30	30	30	30	30	30	30	30	30	30	30	30	30	30
全高	SH	2555	2558	2558	2553	2540	2667	2667	2667	2666	2664	2655	2656	2661	2663	3048	3089	3089	3090	3035
省座面高	EL	12.714	12.753	12.795	12.842	12.897	12.532	12.574	12.616	12.659	12.703	12.545	12.586	12.628	12.672	12.227	12.273	12.315	12.356	12.403
使用省		125°	100°	100°	100°	100°	300°	200°	200°	200°	200°	275°	200°	200°	200°	125°	80°	80°	80°	100°

内廻り


	P100-SH1 (MOV)					P101 (Fix)					P102 (Fix)					P103-SH2 (MOV)				
	RG5	RG4	RG3	RG2	RG1	RG5	RG4	RG3	RG2	RG1	RG5	RG4	RG3	RG2	RG1	RG5	RG4	RG3	RG2	RG1
路面計画高	▽Z	15.467	15.511	15.553	15.595	15.637	15.399	15.441	15.483	15.525	15.567	15.400	15.442	15.484	15.526	15.470	15.512	15.554	15.596	15.638
舗装厚	P	75	75	75	75	75	75	75	75	75	75	75	75	75	75	75	75	75	75	75
床版厚	S	210	210	210	210	210	210	210	210	210	210	210	210	210	210	210	210	210	210	210
ハッチ高	H	130	130	130	130	130	130	130	130	130	130	130	130	130	130	130	130	130	130	130
腹板高	WH	1850	1850	1850	1850	1850	1850	1850	1850	1850	1850	1850	1850	1850	1850	1850	1850	1850	1850	1850
下フランジ厚	ft	19	14	14	14	19	34	25	25	25	34	34	25	25	25	19	14	14	14	19
ソールプレート厚	SO	23	23	23	23	23	26	25	25	25	26	25	25	25	25	23	23	23	23	23
省高	SH	175	175	175	175	185	240	210	210	210	240	210	210	210	240	165	155	155	155	165
省座高	cz	42	54	54	38	30	29	72	76	77	51	31	74	76	77	44	50	50	50	44
ソールプレート厚	ti	—	—	—	—	—	30	30	30	30	30	30	30	30	30	30	30	30	30	30
全高	SH	2524	2531	2531	2515	2520	2624	2622	2626	2627	2630	2626	2629	2631	2632	2996	2994	2995	2994	2997
省座面高	EL	12.745	12.780	12.822	12.860	12.897	12.715	12.757	12.807	12.858	12.907	12.744	12.786	12.834	12.882	12.744	12.786	12.834	12.882	12.931
使用省		100°	100°	100°	100°	125°	300°	200°	200°	200°	250°	275°	200°	200°	200°	125°	100°	100°	100°	125°

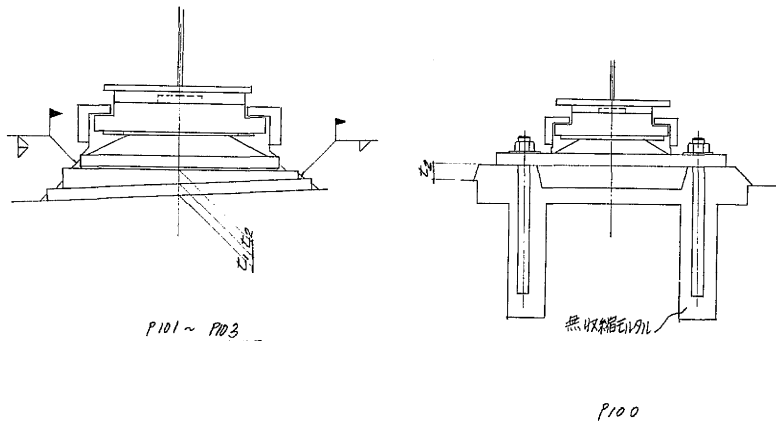

注記 1. ELの値は下部工出来形を参照し、鋼製版に示すは、上部工載荷時の鋼製版のたわみ量を考慮の上算出する。この値を上記の条件から決定する。











東京外環自動車道(川口〜三郷)完成図		6143 23538
工種	高架橋	6099 14944
名称	草加B.P.橋 P100〜P103 支承配置図	縮尺 — 159 479
日本道路公団東京第一建設局		

草加高架橋

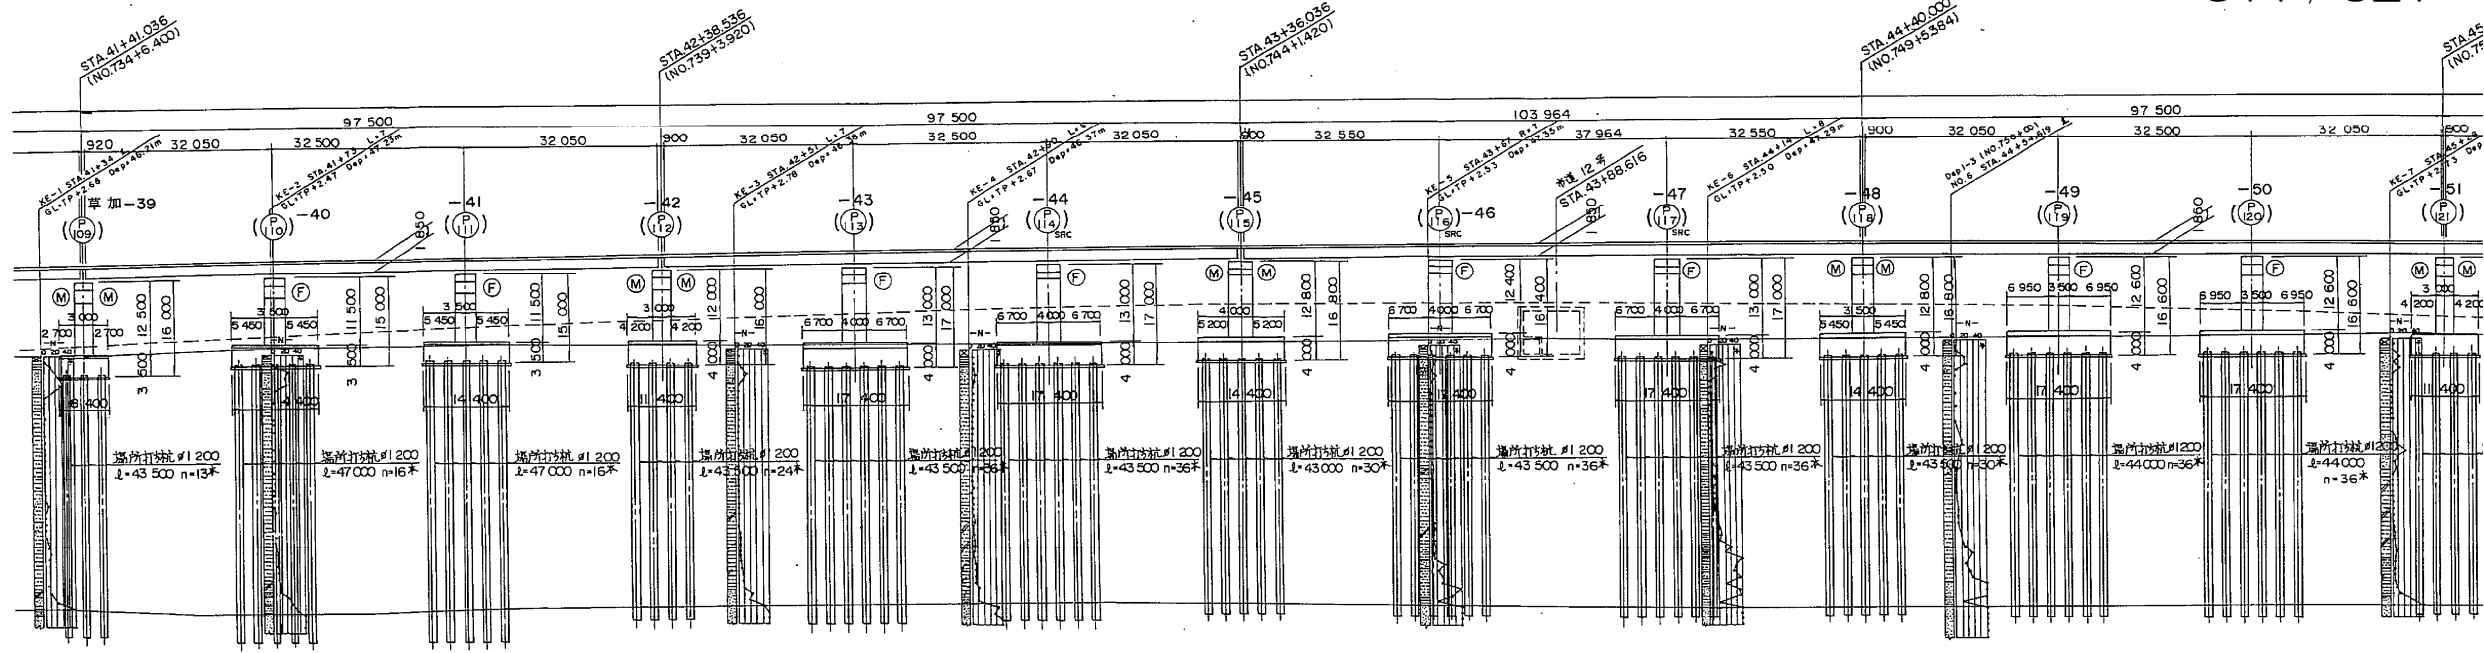











DL = -55.00			
本設計箇所		16.980	
一般断面	勾配	17.052	
	断面	17.220	
地盤面		17.480	
追加距離		17.472	
測点		17.700	
平面曲線		17.862	
片勾配付図		17.940	
STA 41+00		18.180	
+6.036/405036		18.252	
+20-412000		18.420	
+40-414000		18.642	
+41.036/411036		18.660	
+60-416000		18.882	
KE 4-2		18.992	
+72.330/472330		19.074	
+73.536/473536		19.232	
+80-480000		19.253	
STA 42+00		19.420	
+6.036/4235036		19.546	
+20-422000		19.570	
+40-424000		19.590	
+60-426000		19.604	
+71.036/427036		19.601	
+80-428000		19.588	
STA 43+00		19.542	
+3.536/430356		19.466	
+20-432000		19.404	
+40-434000		19.361	
+60-436000		19.226	
+72.500/437500		19.186	
+80-438000		19.061	

全体一般図 (その2) 縮尺 1:200

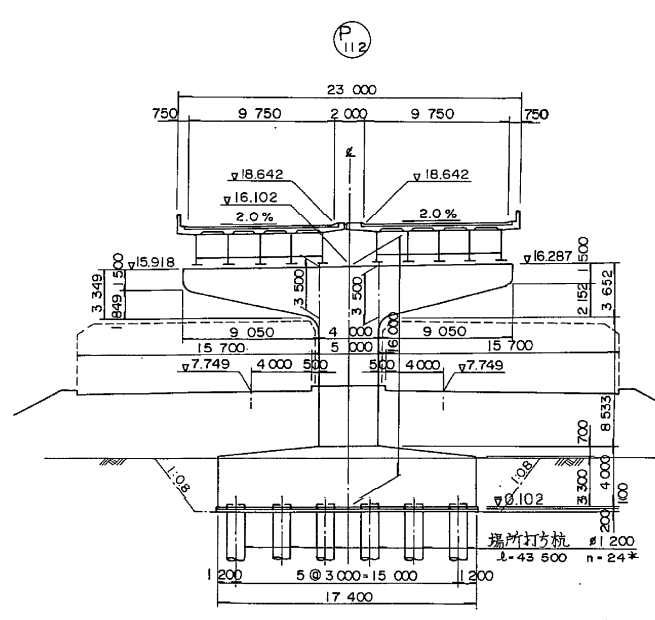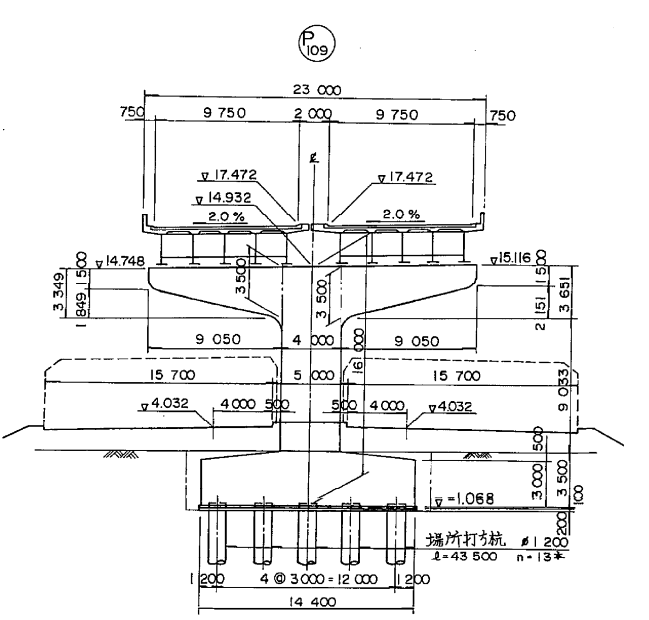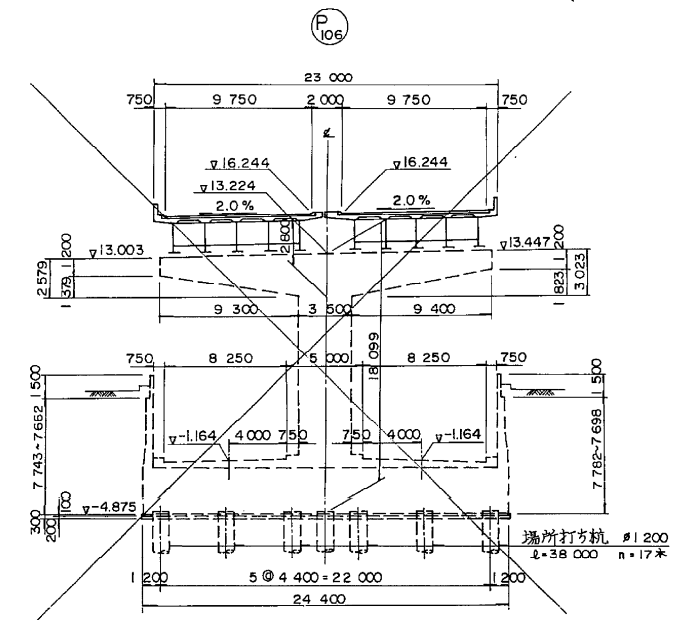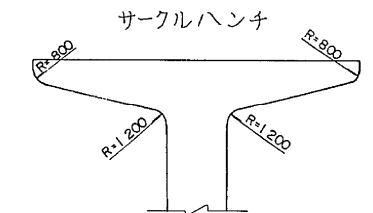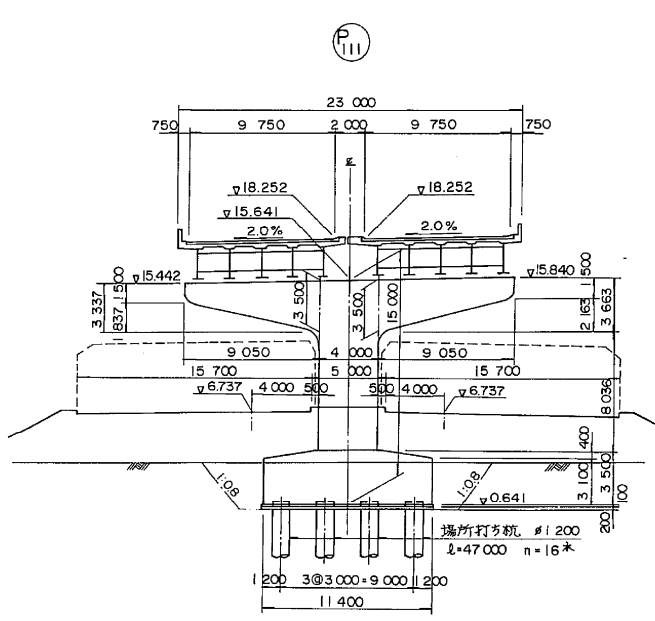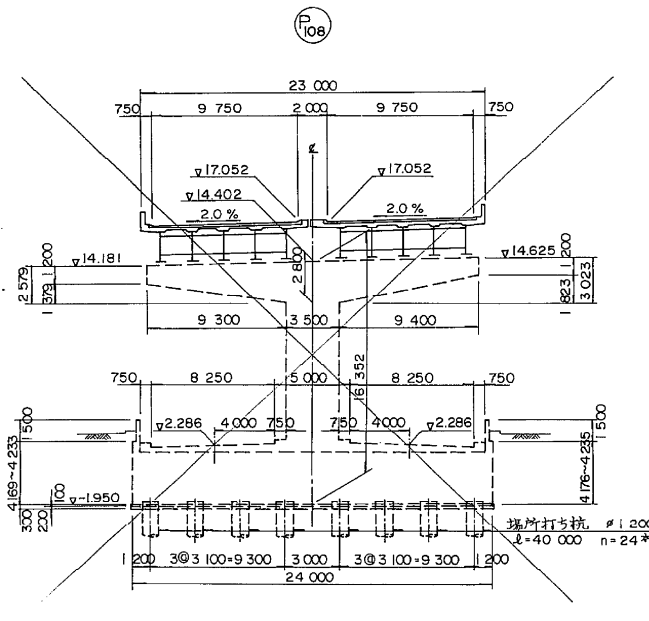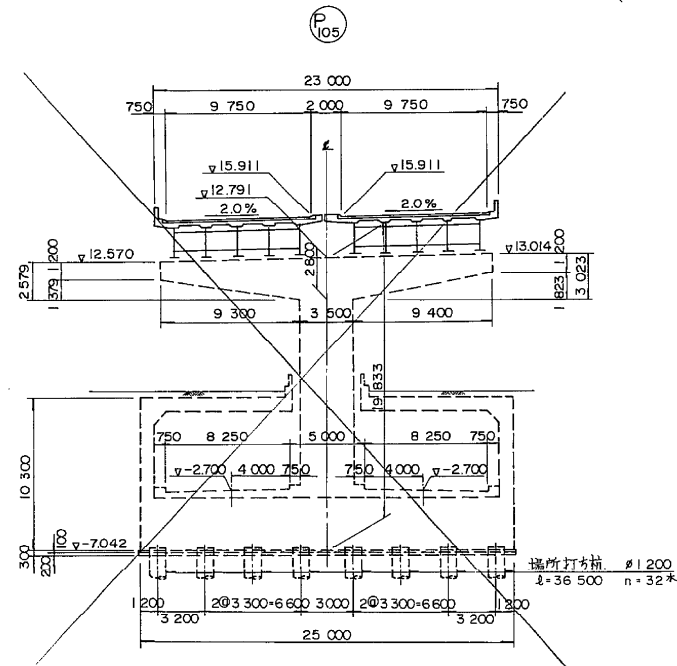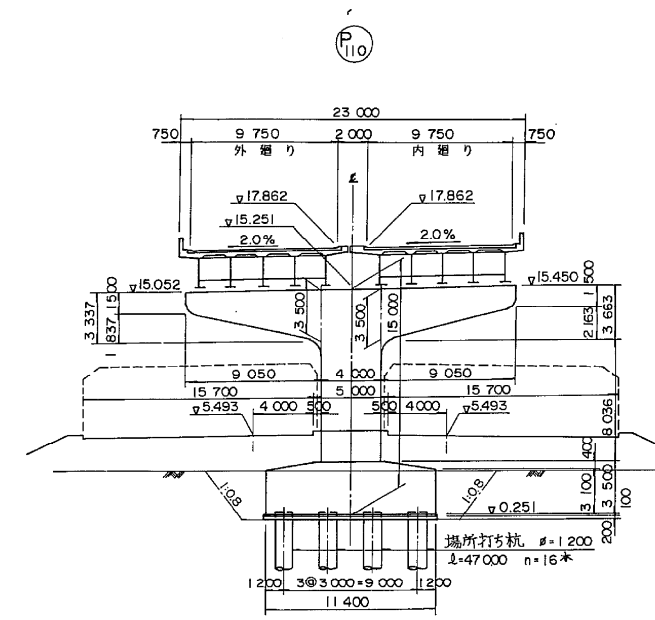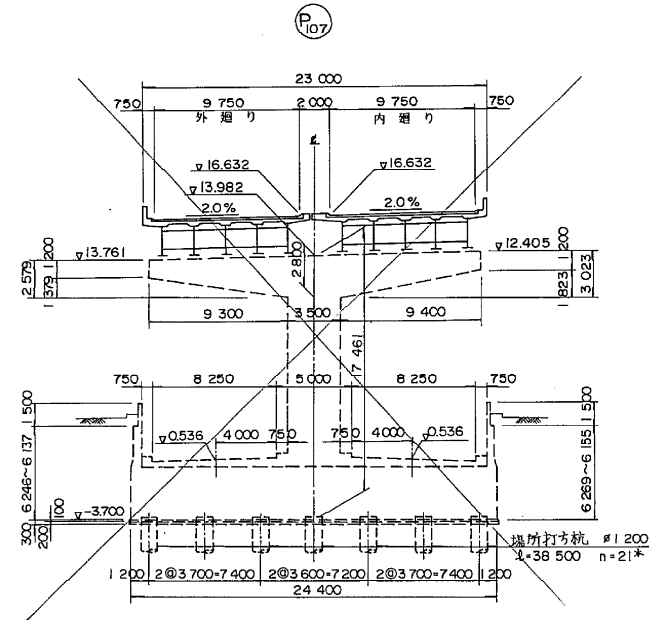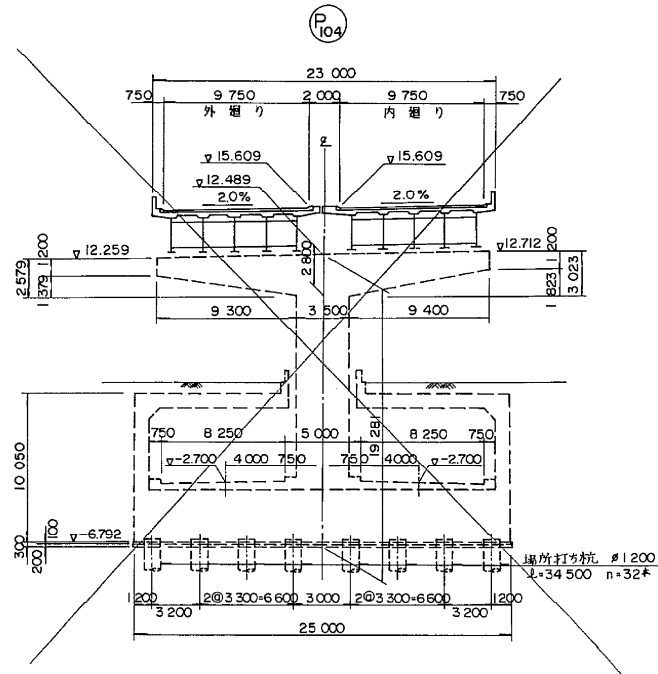








東京外環自動車道(川口~三郷)完成図				7202
				23538
工種	高架橋			7158
				14944
名	草加高架橋	縮尺	1/200	739
称	全体一般図 (2)			940
日本道路公団東京第一建設局				

全体一般図 (その3) 縮尺 1:200

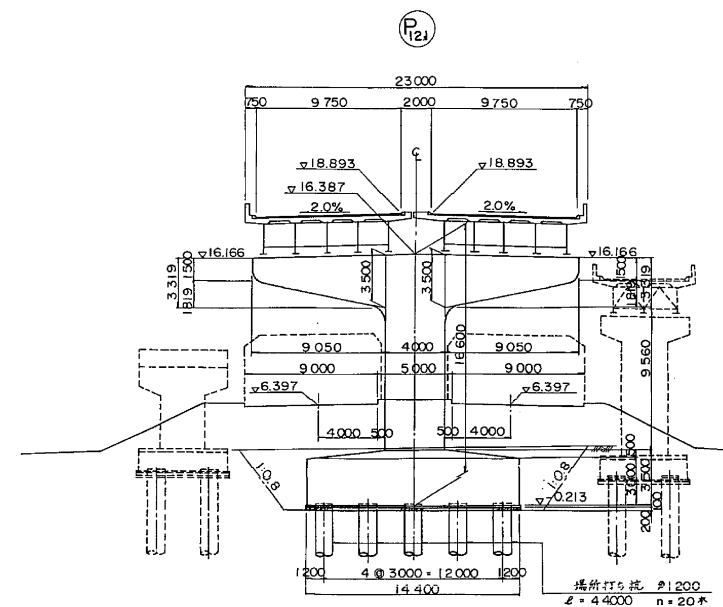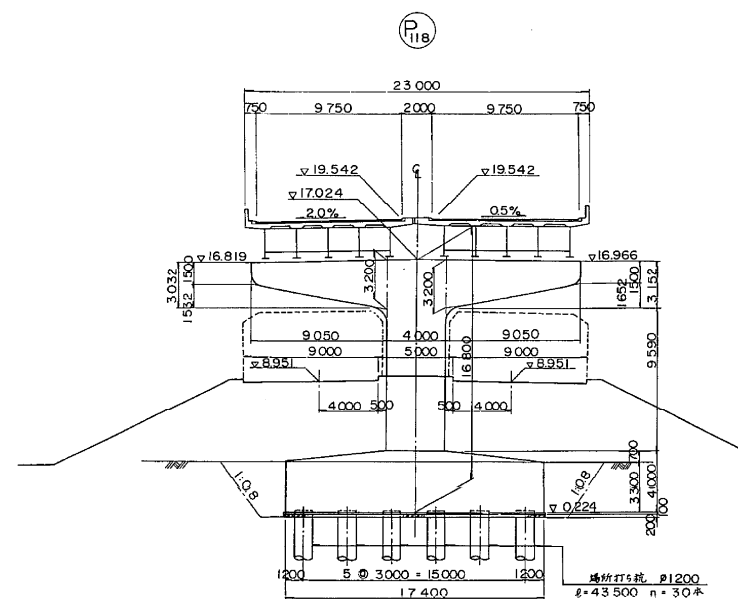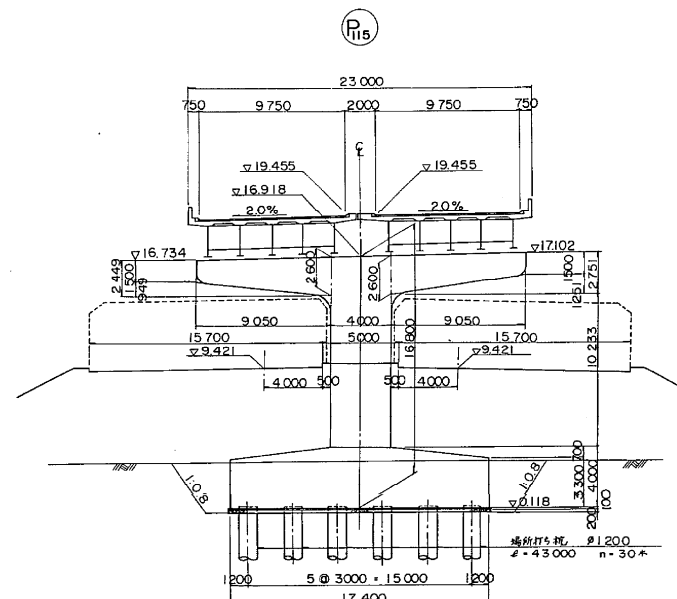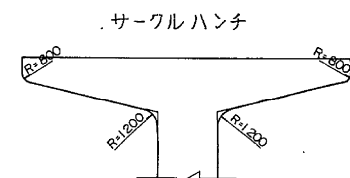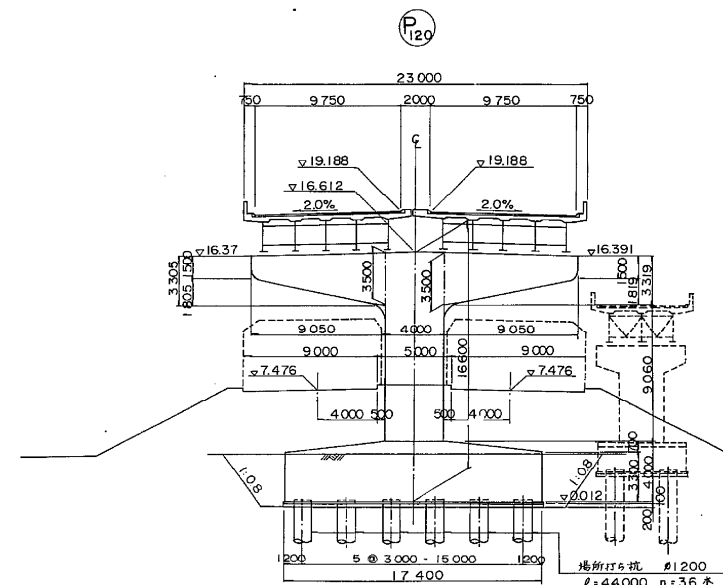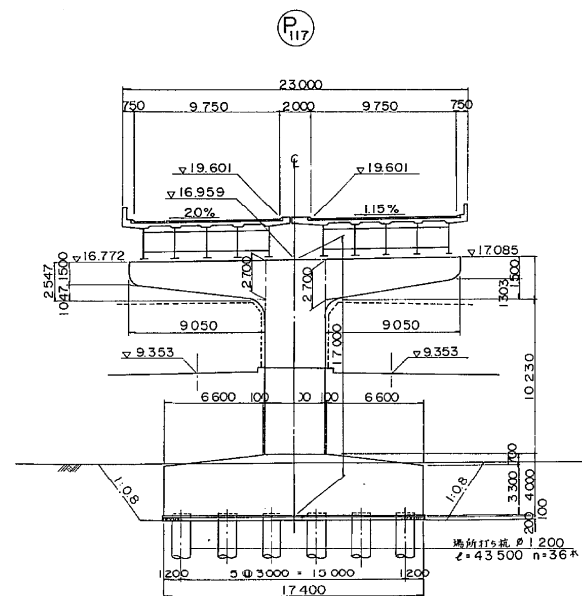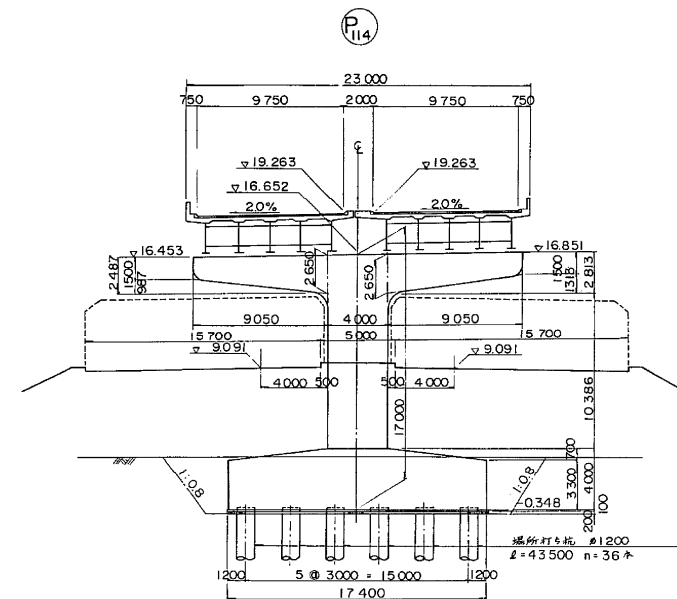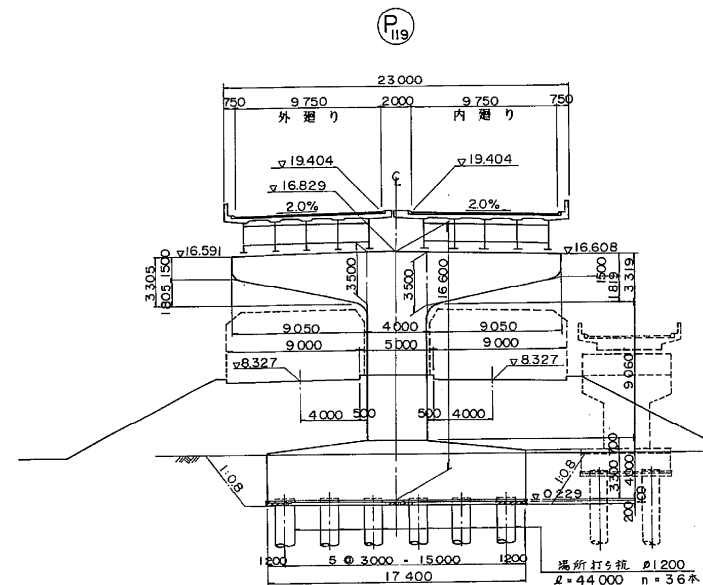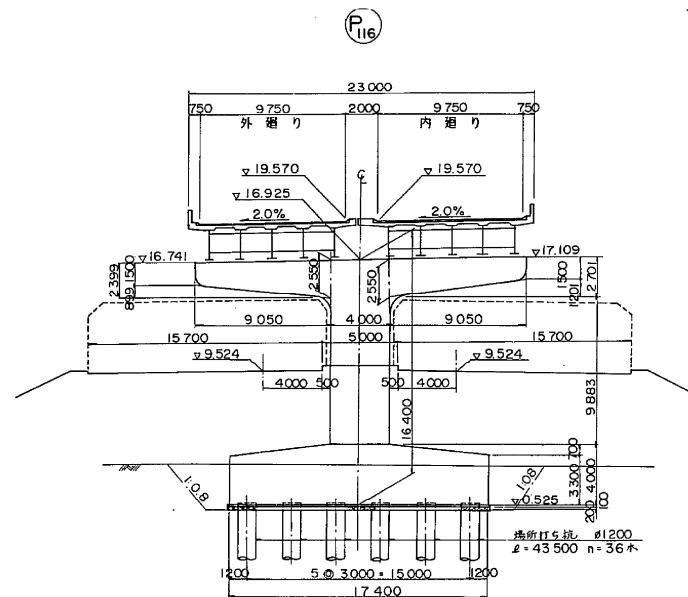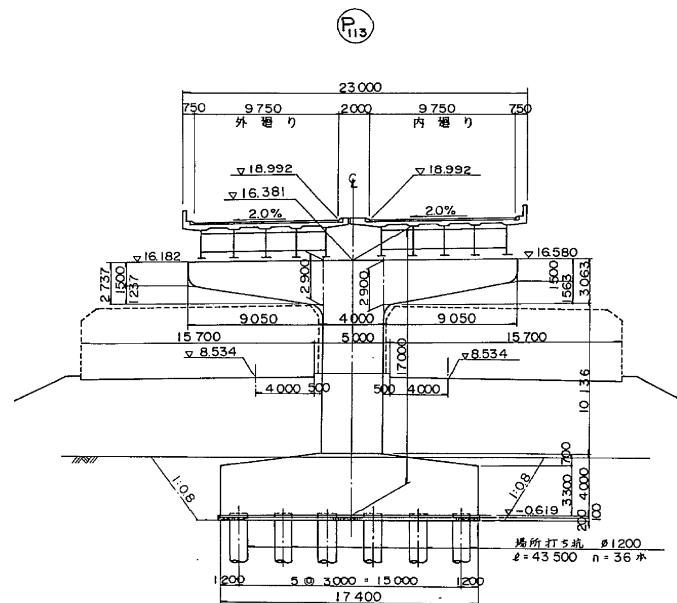

東京外環自動車道(川口～三郷)完成図		7203 23538
工種	高架橋	7159 14944
名	高加高架橋	縮尺 1/200
称	全体一般図(3)	740 940
日本道路公団東京第一建設局		


全体一般図(その5) S=1:200

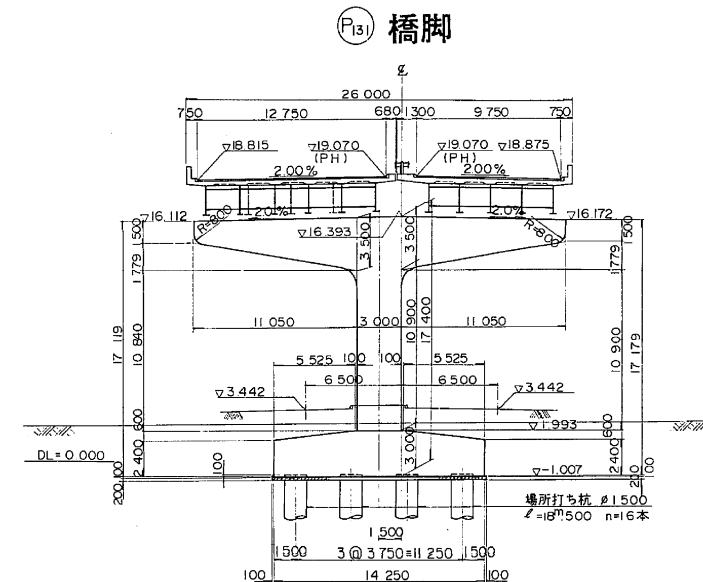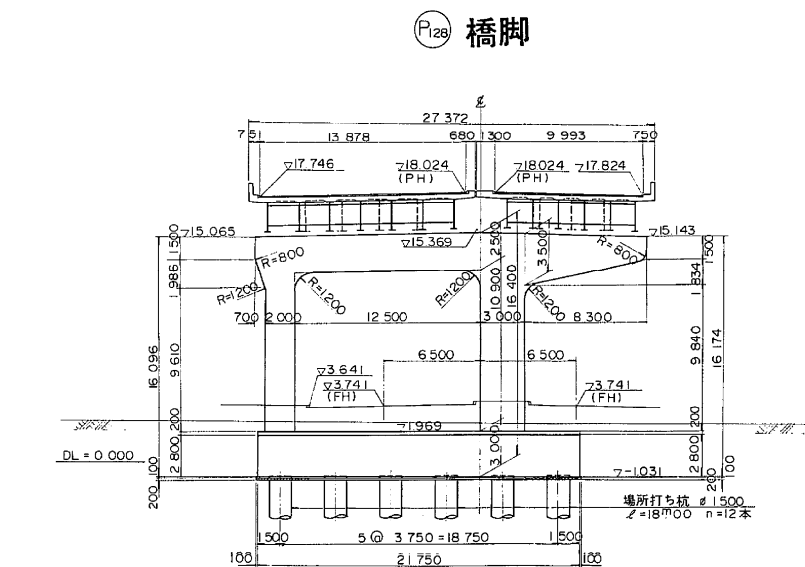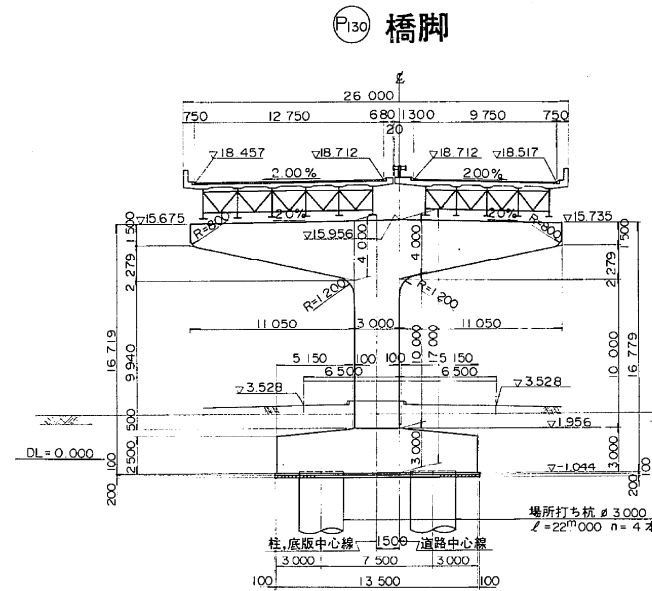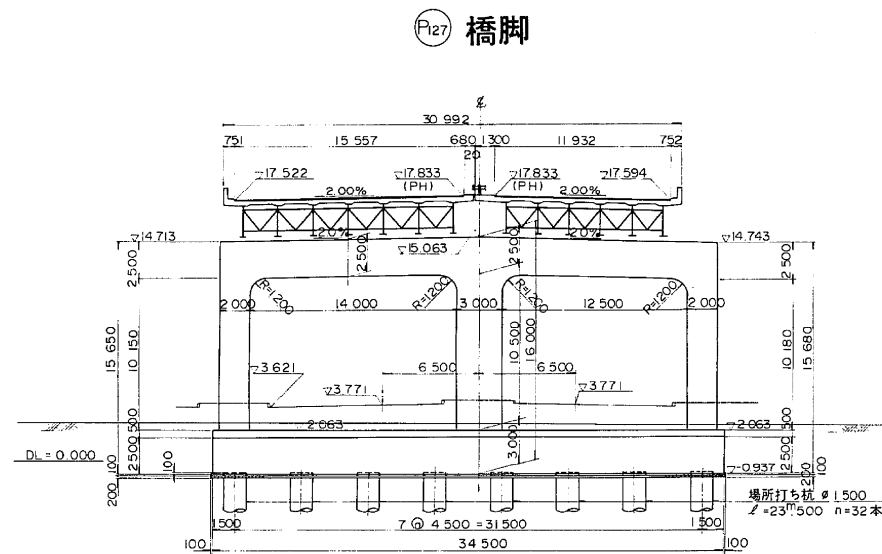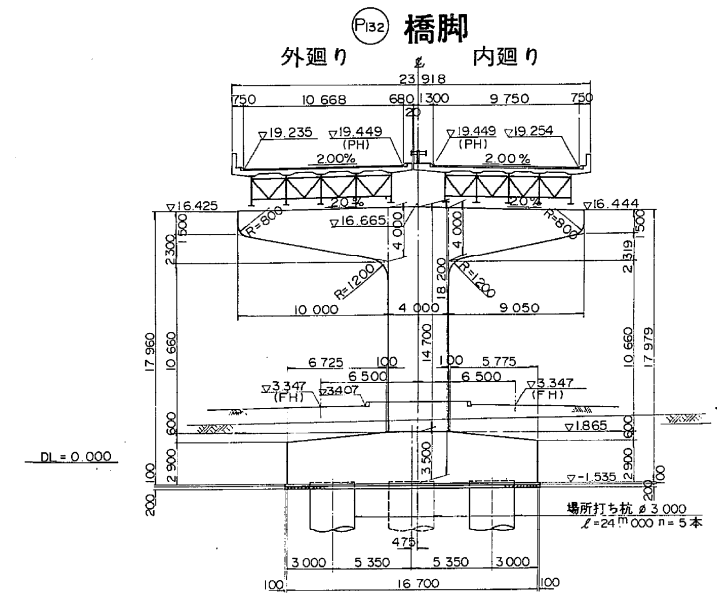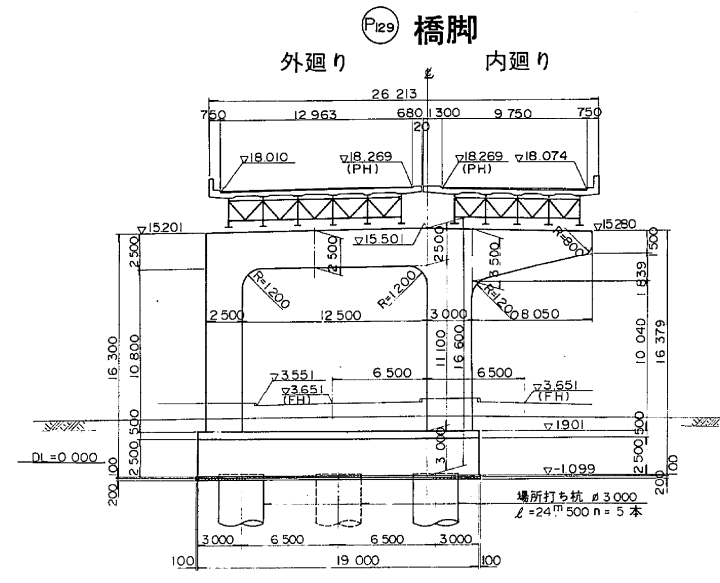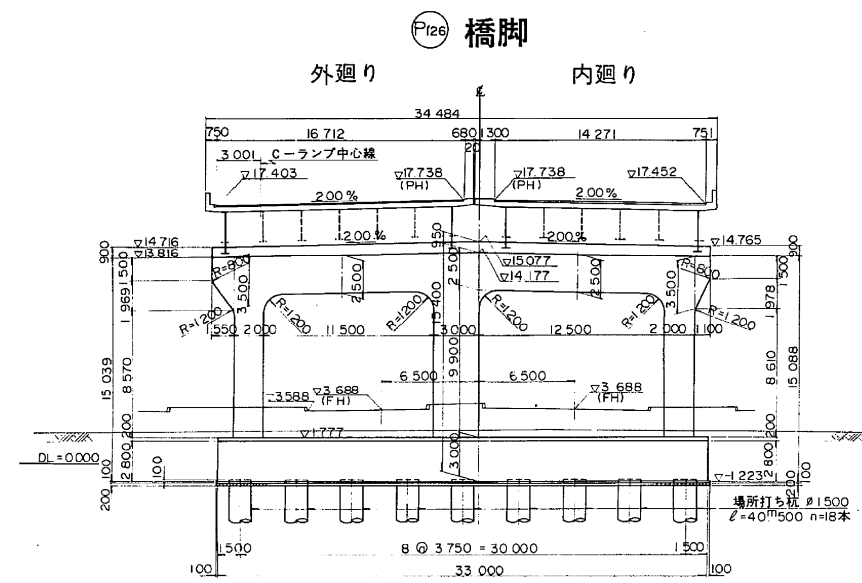




東京外環自動車道(川口～三郷)完成図			7205 23538
工種	高架橋		7161 14944
名	単加高架橋	橋尺 1/200	742 940
称	全体一般図(5)		
日本道路公団東京第一建設局			

支 承 全 体 配 置 図

本 線

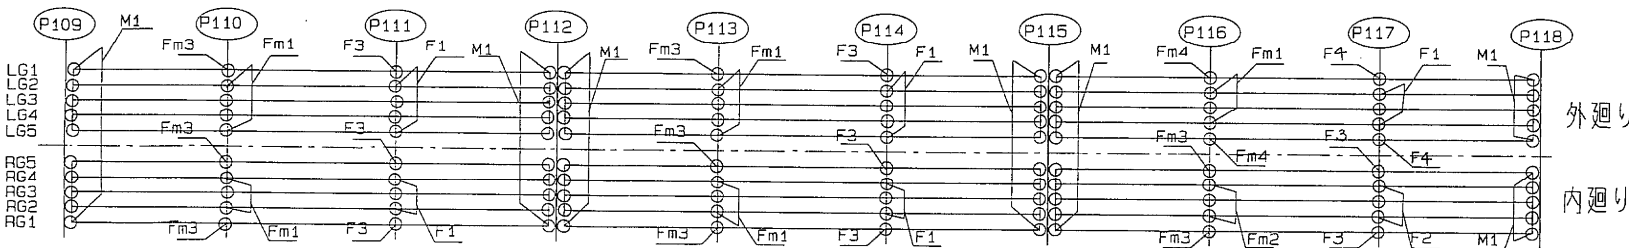

C ランプ

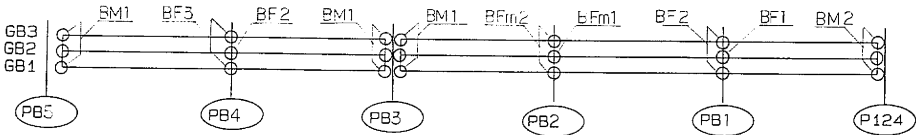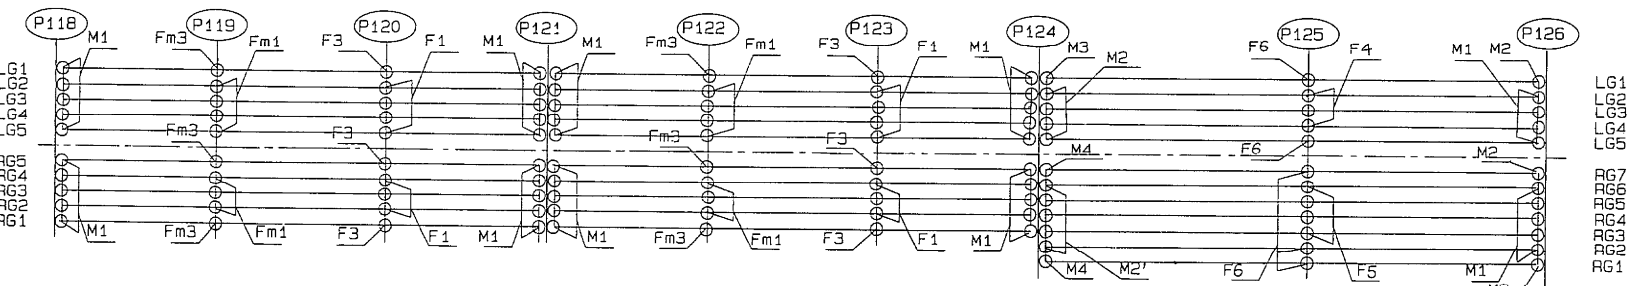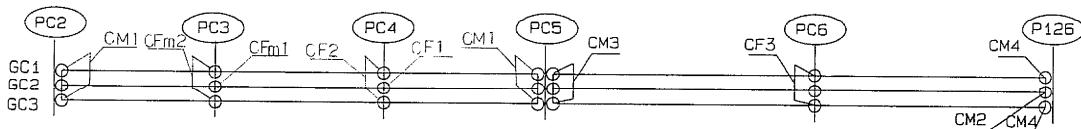

B ランプ

本 線

可 動 沓		固 定 沓		仮 可 動 沓	
記 号	使 用 沓	記 号	使 用 沓	記 号	使 用 沓
M1	100 ton	F1	175 ton	Fm1	175 ton
M2	125 ton	F2	200 ton	Fm2	200 ton
M3	150 ton	F3	250 ton	Fm3	250 ton
M4	175 ton	F4	275 ton	Fm4	275 ton
		F5	300 ton		
		F6	400 ton		

B ランプ


可 動 沓		固 定 沓		仮 可 動 沓	
記 号	使 用 沓	記 号	使 用 沓	記 号	使 用 沓
BM1	100 ton	BF1	175 ton	BfM1	175 ton
BM2	100 ton	BF2	200 ton	BfM2	200 ton
		BF3	225 ton		

C ランプ




可 動 沓		固 定 沓		仮 可 動 沓	
記 号	使 用 沓	記 号	使 用 沓	記 号	使 用 沓
CM1	100 ton	CF1	175 ton	CfM1	175 ton
CM2	100 ton	CF2	200 ton	CfM2	200 ton
CM3	125 ton	CF3	350 ton		
CM4	125 ton				

東京外環自動車道(川口〜三郷)完成図			6745 2353
工 種	高 架 橋		6705 1494
名 称	単加高架橋	橋 尺	286 940
日本道路公団東京第一建設局			



支承図(その2-1/2) 125ton可動沓(M2)

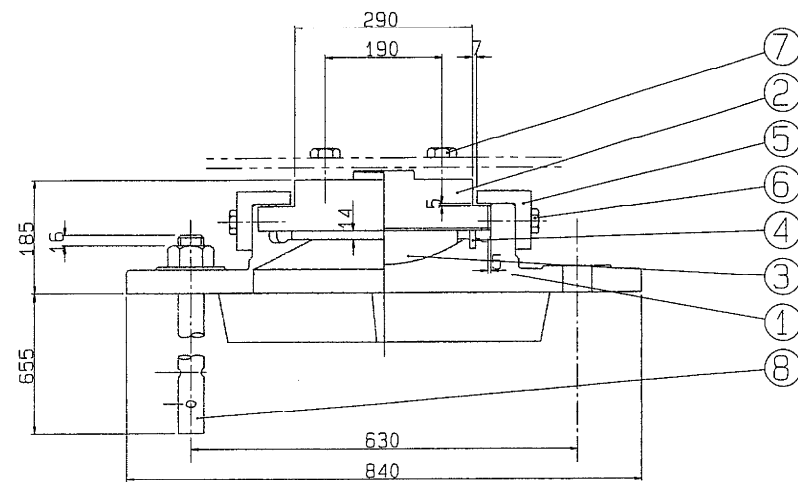

①~(▽▽)SC450

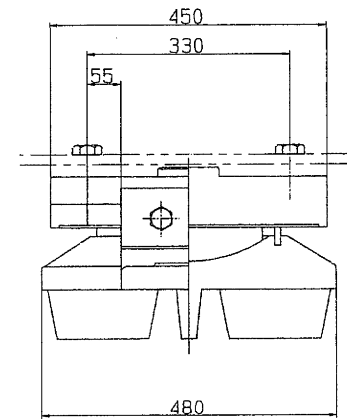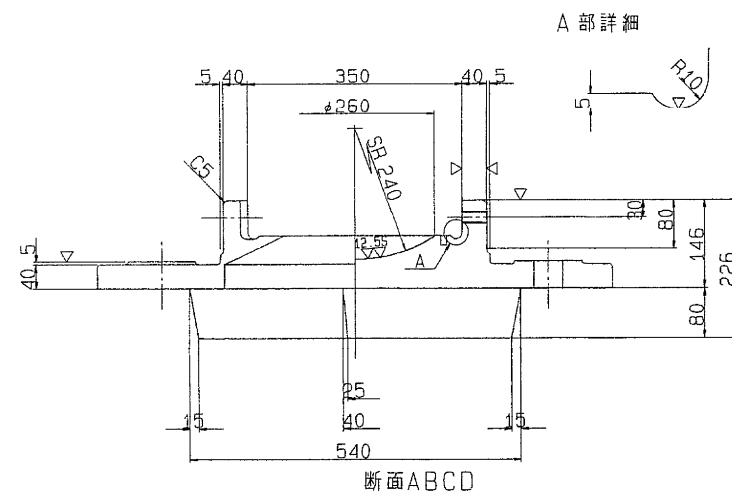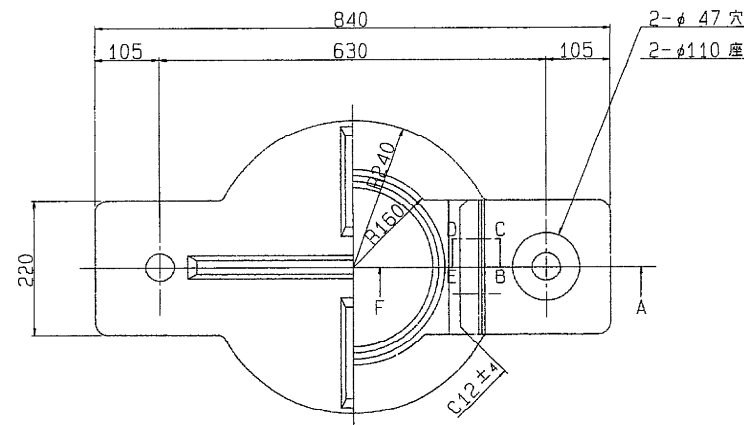


③▽(▽▽)HBsC4+SL ④~クロロpreneゴム

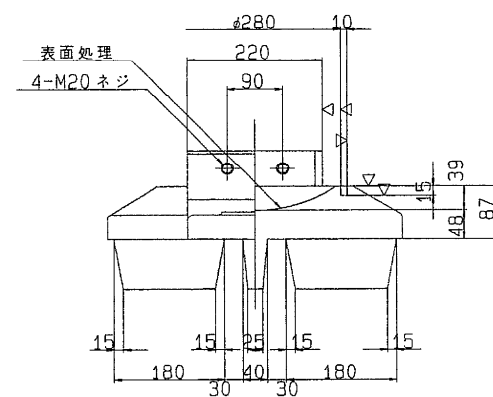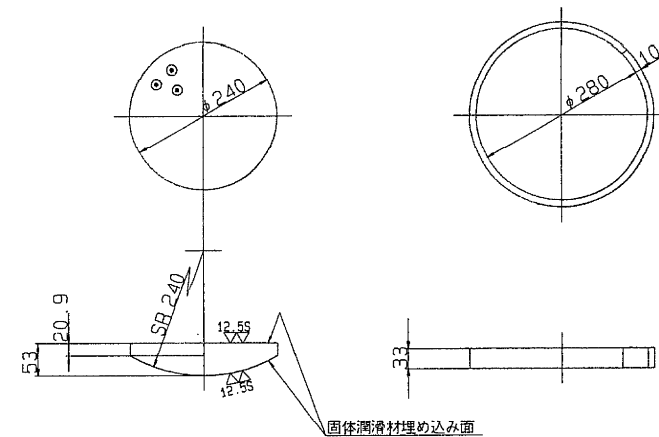


⑥ 六角ボルト 中
M20 X 50 4.6

⑦ 六角ボルト 中
M24 X 65 4.6


②~(▽▽)SS400

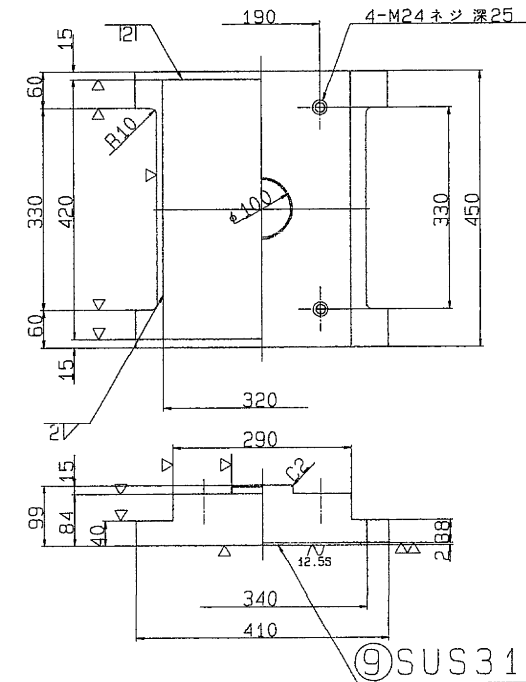

⑤~(▽)SS400

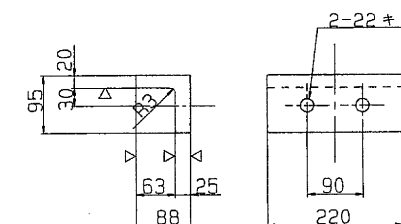

⑧~SS400

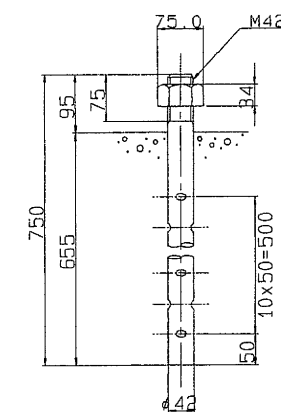

設計条件

反		力	
全	反	力	R
死	荷	重	Rd
活	荷	重	R(H+I)
橋	軸	方	向
橋	軸	方	向
橋	軸	方	向
上	揚	力	V
計	算	移	動
設	計	移	動
全	移	動	可
設	計	水	平
設	計	摩	擦
設	計	摩	擦
上	部	工	と
下	部	工	と


材料表

部	部	品	名	称	材	質	個	数	重	量	(kg)	備	考
1	下	沓	SC450	1	149.5								
2	上	沓	SS400	1	94.0								
3	ベ	ア	リ	ン	グ	ブ	レ	ー	ト	1	13.2		
4	シ	ー	ル	リ	ン	グ	ク	ロ	ロ	1	0.4		
5	サ	イ	ド	ブ	ロ	ク	ク	2	12.3				
6	ボ	ル	ト	-	4	0.7							
7	ボ	ル	ト	-	4	0.7							
8	ア	ン	カ	ー	ボ	ル	ト	・	ナ	ツ	2	17.6	
9	ス	テ	ン	レ	ス	板	SUS316	1	2.1				
全		重	量	(kg)	289.8								


注) 1. 溶融亜鉛メッキ仕様
2. 下沓の表示については支承標準設計第3章による
又、反力表示はH 125とする。

S=1/ 5



東京外環自動車道(川口~三郷)完成図		67 23
工	種	高 架 橋
名	称	車 道 高 架 橋
支	承	図(2)
125ton	可	動 沓(M2)
日	本	道 路 公 団 東 京 第 一 建 設 局

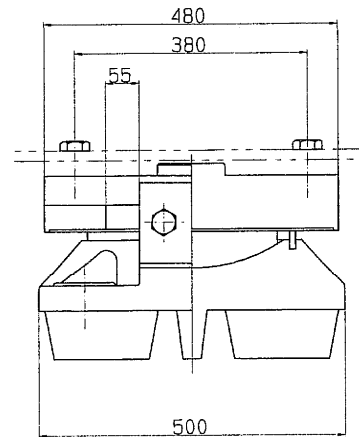




② $\sim (\nabla \nabla \nabla) \text{SS} 41$

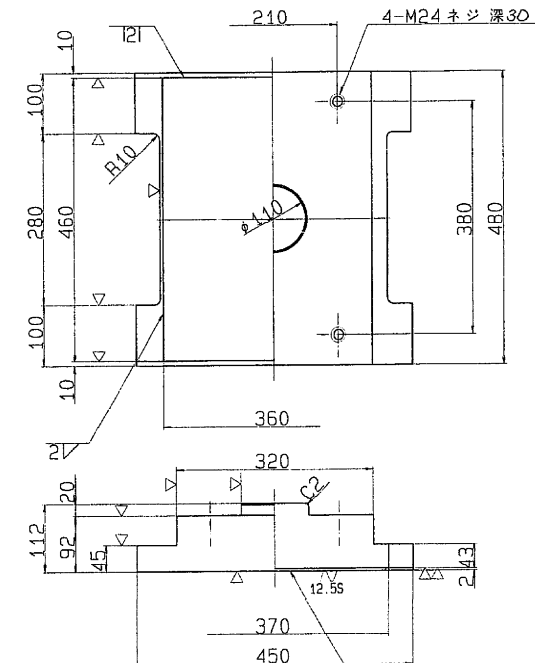


③ ∇ ($\nabla \nabla$) ^(12.5S) HBsC4 + SL ④ \sim クロロpreneゴム

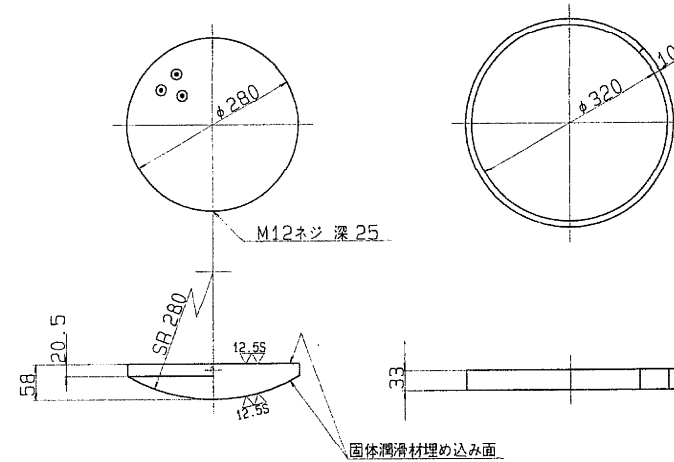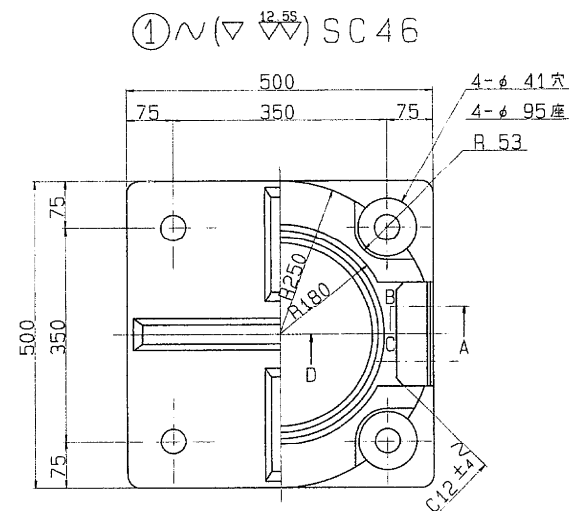

⑤ $\sim (\nabla) SC 46$

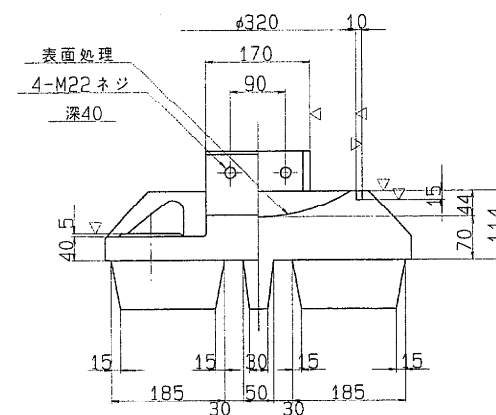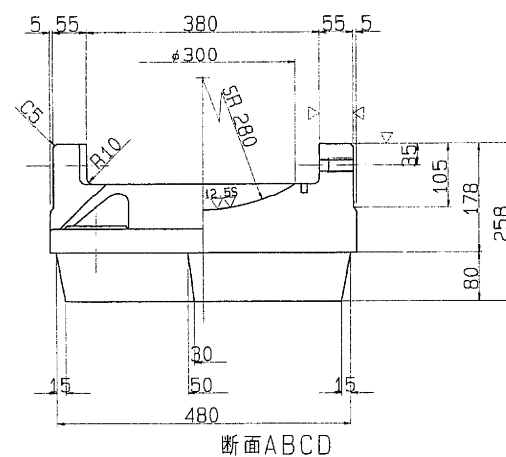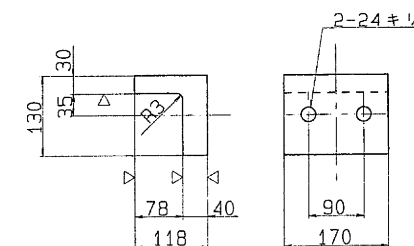

⑧NSS41

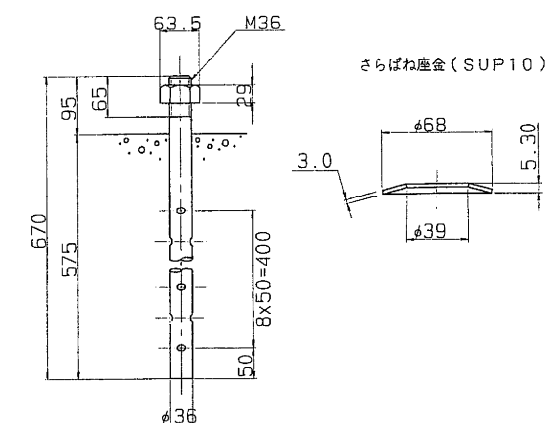

⑥ 六角ボルト 中
M22 X 70 4.6

⑦ 六角ボルト 中
M24 X 70 4.6

反 力			
全 反 力		R	178.7 ton
死 荷 重 反 力		R _d	120.9 ton
活 荷 重 反 力		R (I+II)	57.8 ton
橋軸方向水平力(移動時)		R _{H1f}	26.8 ton
橋軸方向水平力(地震時)		R _{H1e}	36.3 ton
橋軸直角方向水平力(地震時)		R _{H2e}	36.3 ton
上 揚 力(地震時)		V	12.1 ton
移 動 量			
計 算 移 動 量		e ₁	50 mm
設 計 移 動 量		e ₂	70 mm
全 移 動 可 能 量		e	110 mm
水 平 震 度			
設 計 水 平 震 度		K _H	0.30
摩 擦 係 数			
設 計 摩 擦 係 数		f	0.15
許 容 支 圧 応 力 度			
上部工との許容支圧応力度		σ _{ba}	2100 Kg/cm ²
下部工との許容支圧応力度		σ _{ba}	80 Kg/cm ²

番	部 品 名 称	材 質	個 数	重 量(kg)	備 考
(1)	下 沓	SC46	1	181.7	
(2)	上 沓	SS41	1	123.3	
3	ベアリングプレート	HBS44SL	1	19.1	
4	シールリング	クモブレンゾム	1	0.4	
(5)	サイドブロック	SC46	2	19.6	
(6)	ボ ル ト	-	4	1.1	JIS B 1180
(7)	ボ ル ト	-	4	1.4	JIS B 1180
(8)	アンカーボルト・ナット	SS41	4	23.2	JIS B 1180 鋼 丸 筋 450mm
9	ステンレス板	SUS316	1	260	456x2
全 重 量 (kg)				372.4	


注) 1. 溶融亜鉛メッキ仕様
(部番○印部品を溶融亜鉛メッキのこと。)

2. 下省の表示については支承標準設計第3章による。
又、反力表示はH 175とする。



$$S=1/5$$

東京外環自動車道(川口~三郷)完成図			675 2353
工 種	高 架 橋		671 1494
名 称	車加高架橋 支承図(5) 175ton 可動審(M4)	縮 尺 1/5	291 940
日本道路公団東京第一建設局			


支 承 図 (その7) 250ton 固定沓(F3)

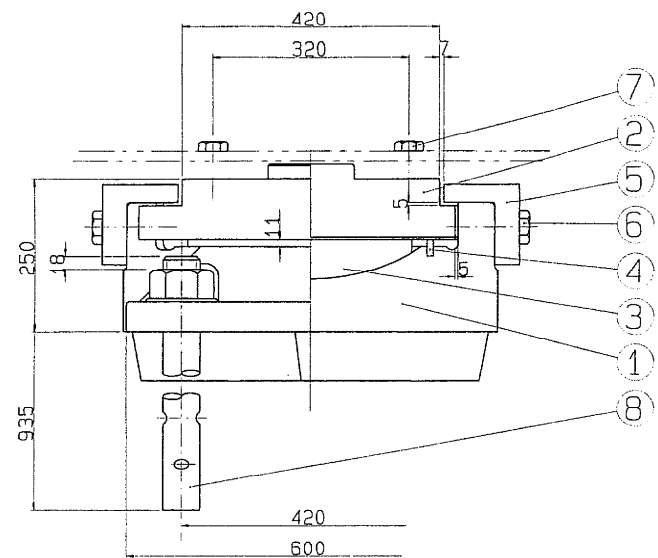


① \sim (∇ ∇) SC46

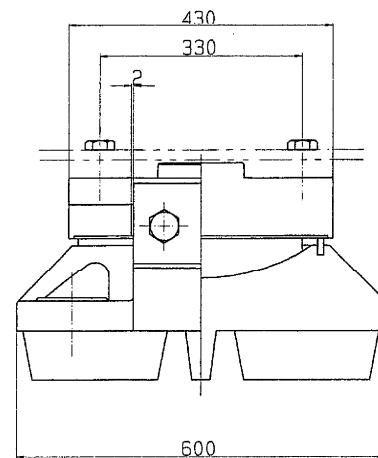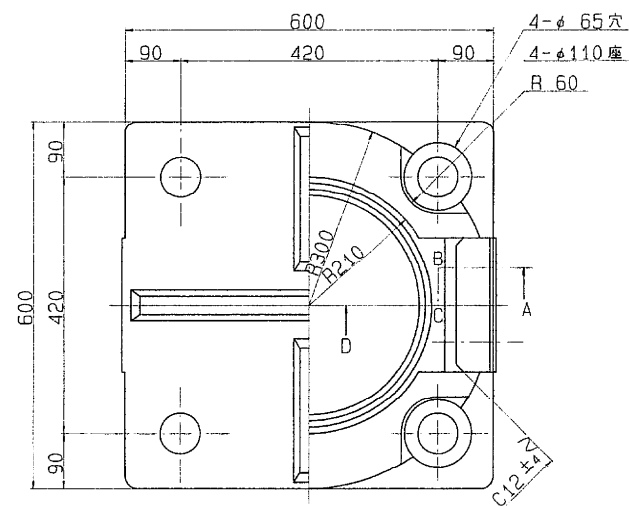


③ ∇ (∇) HBsC4+SL ④ \sim クロロプレンゴム

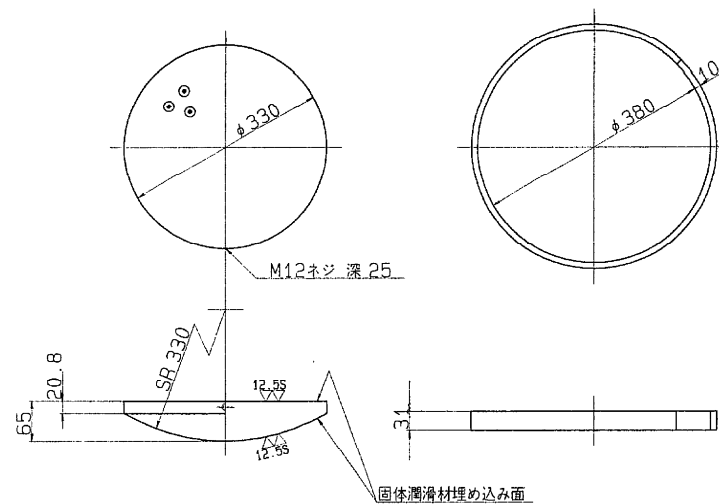


② \sim (∇ ∇) SC46

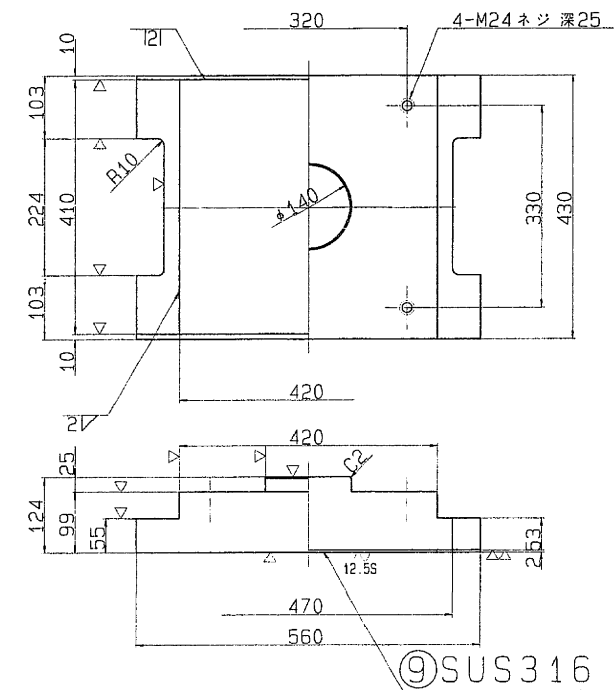

⑤ \sim (∇) SC46

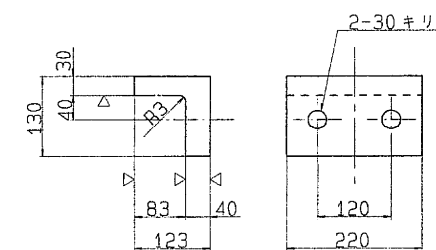

⑧ \sim SS41

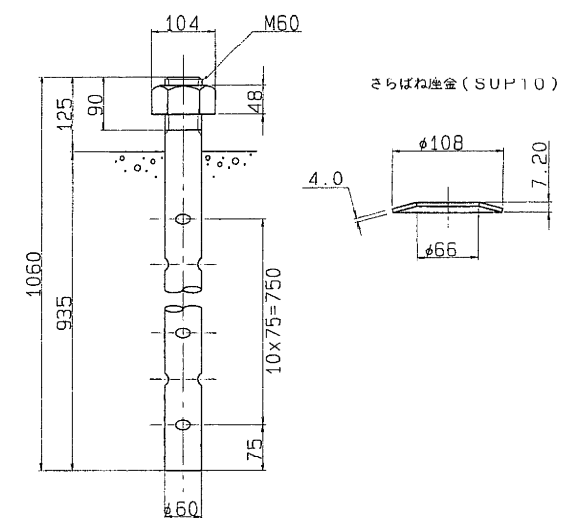

設計条件



反 力		
全 反 力	R	256.1 ton
死 荷 重 反 力	R _d	173.6 ton
活 荷 重 反 力	R _(l+t)	82.5 ton
橋 軸 方 向 水 平 力 (移動時)	R _{Hl}	15.0 ton
橋 軸 方 向 水 平 力 (地+温)	R _{Hte}	91.2 ton
橋 軸 直 角 方 向 水 平 力 (地震時)	R _{H2e}	52.1 ton
上 揚 力 (地震時)	V	17.4 ton
水 平 震 度		
設 計 水 平 震 度	K _H	0.30
摩 擦 係 数		
設 計 摩 擦 係 数	f	0.15
許 容 支 圧 応 力 度		
上 部 工 と の 許 容 支 圧 応 力 度	σ_{ba}	2100 Kg/cm ²
下 部 工 と の 許 容 支 圧 応 力 度	σ_{ba}	80 Kg/cm ²

材 料 表

部 番	部 品 名 称	材 質	個 数	重 量 (kg)	備 考
1	下 沓	SC46	1	310.5	
2	上 沓	SC46	1	157.0	
3	ベアリングプレート	HBsC4+SL	1	29.0	
4	シールリング	クロロプレン	1	0.5	
5	サイドブロック	SC46	2	25.7	
6	ボ ル ト	-	4	2.0	JIS B 1180
7	ボ ル ト	-	4	1.5	JIS B 1180
8	アンカーボルト・ナット	SS41	4	101.4	JIS B 1180
9	ス テ ン レ ス 板	SUS316	1	2.7	420X 406X2
全 重 量 (kg)				630.3	

注) 1. 溶融亜鉛メッキ仕様
(部番0印部品を溶融亜鉛メッキのこと。)
2. 下沓の表示については支承標準設計第3章による。
又、反力表示はH 250とする。

S=1/ 5

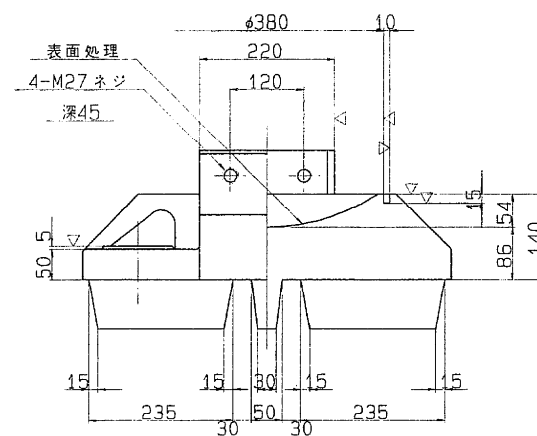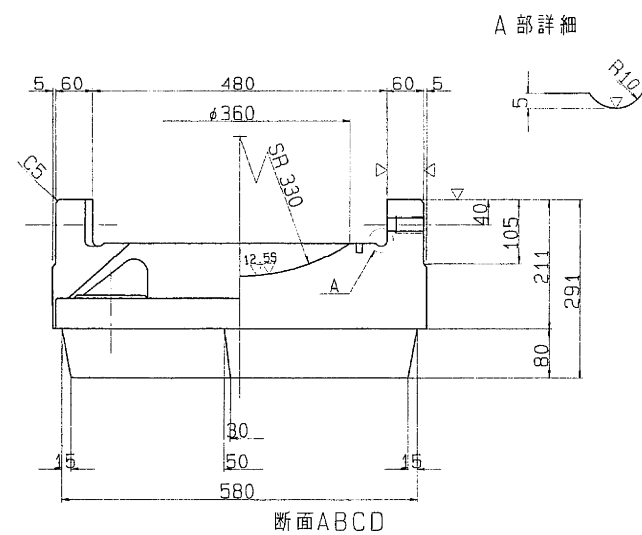


⑥ 六角ボルト 中
M27 X 75 4.6

⑦ 六角ボルト 中
M24 X 75 4.6


東京外環自動車道(川口~三郷)完成図		675/2353
工 種	高 架 橋	671/1494
名 称	草加高架橋 支 承 図 (8) 250ton 固 定 沓 (F3)	総 尺 1/5 294/940
日本道路公団東京第一建設局		

平5・マ第 295号



支承図(その9) 300^{ton} 固定番(F5)

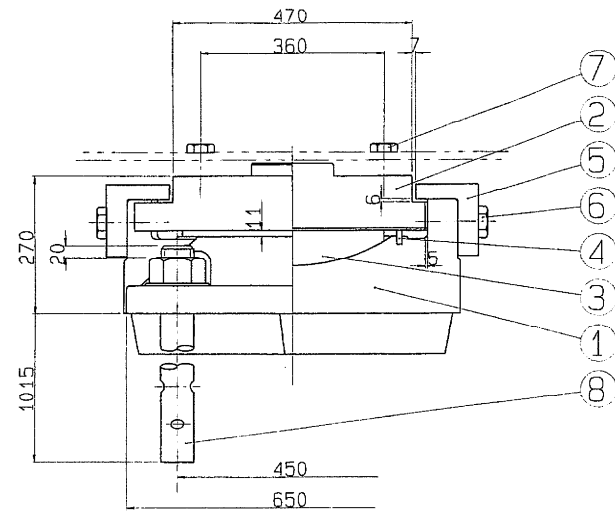


① $\sim(\nabla^{12.55})$ SC46

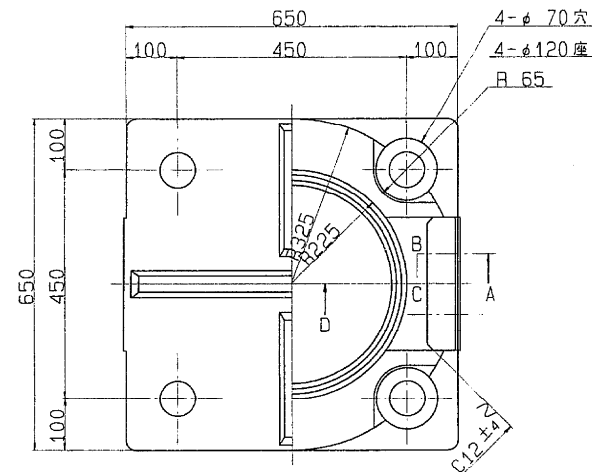


A 部詳細

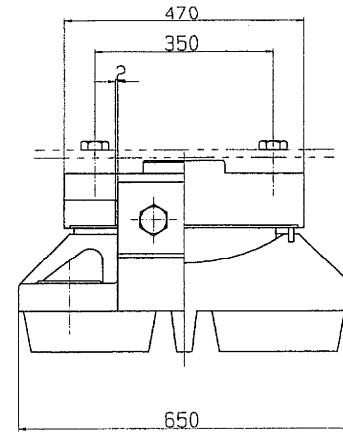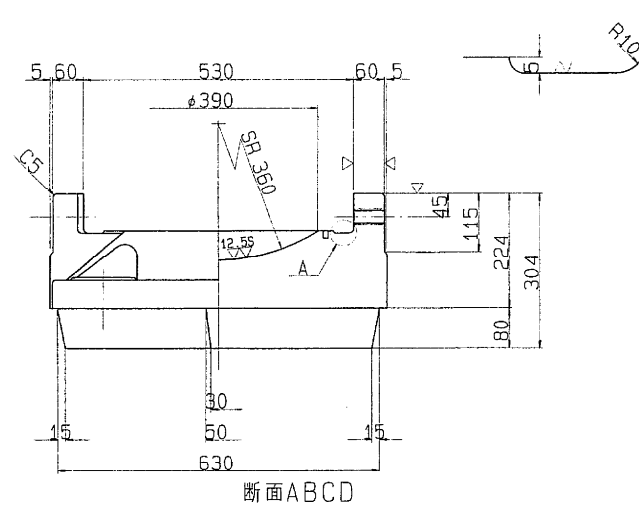


③ $\nabla(\nabla^{12.55})$ HBSC4+SL ④ \sim クロロプレンゴム

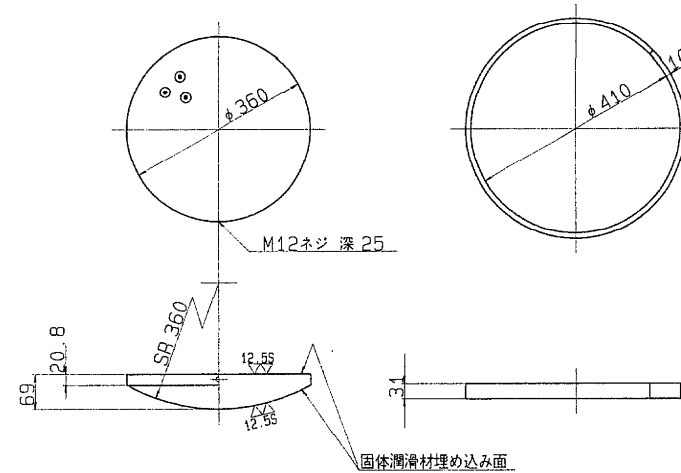


② $\sim(\nabla \nabla)$ SC46

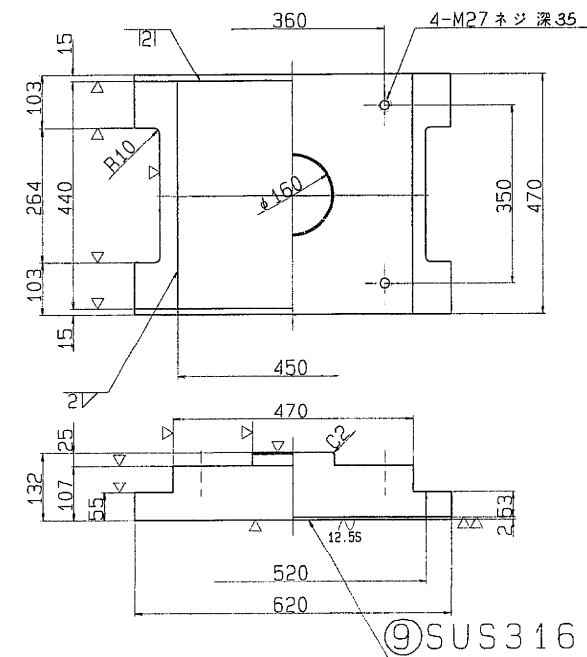


⑤ $\sim(\nabla)$ SC46

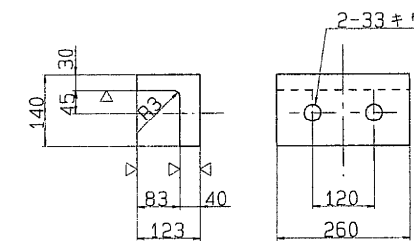

⑧ \sim SS41

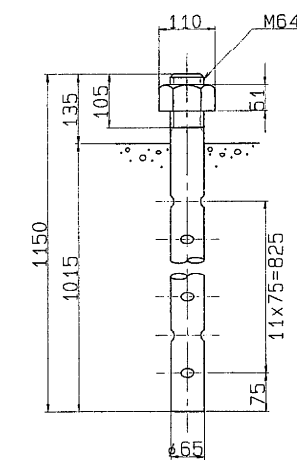

さらばね座金 (SUP10)

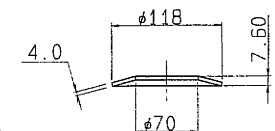

⑥ 六角ボルト 中
M30 X 80 4.6

⑦ 六角ボルト 中
M27 X 85 4.6

設計条件

反力		
全反力	R	301.6 ton
死荷重反力	R _d	208.7 ton
活荷重反力	R _(L+I)	92.9 ton
橋軸方向水平力(移動時)	R _{H1f}	20.0 ton
橋軸方向水平力(地震時)	R _{H1e}	106.1 ton
橋軸直角方向水平力(地震時)	R _{H2e}	62.6 ton
上橋力(地震時)	V	20.9 ton
水平震度		
設計水平震度	K _H	0.30
摩擦係数		
設計摩擦係数	f	0.15
許容支圧応力度		
上部工との許容支圧応力度	σ _{ba}	2100 Kg/cm ²
下部工との許容支圧応力度	σ _{ba}	80 Kg/cm ²

材料表

部番	部品名称	材質	個数	重量(kg)	備考
①	下省	SC46	1	392.6	
②	上省	SC46	1	204.1	
3	ベアリングプレート	HBSC4+SL	1	36.1	
4	シーリングリング	クロロプレンゴム	1	0.5	
⑤	サイドブロック	SC46	2	31.9	
⑥	ボルト	-	4	2.6	JIS B 1180
⑦	ボルト	-	4	2.2	JIS B 1180
⑧	アンカーボルト・ナット	SS41	4	128.4	JIS B 1180
9	ステンレス板	SUS316	1	3.1	450X 435X2
全重量(kg)				807.5	

注) 1. 溶融亜鉛メッキ仕様
(部番○印部品を溶融亜鉛メッキのこと。)
2. 下省の表示については支承標準設計第3章による。
又、反力表示は H 300 とする。

S=1/6

東京外環自動車道(川口~三郷)完成図			675 2352
工種	高架橋		671 1494
名称	高架橋 支承図(10) 300 ^{ton} 固定番(F5)	縮尺 1/6	296 940
日本道路公団東京第一建設局			

支 承 図(その11)175 ton 仮可動沓(Fm1)

330 / 521³

設計条件



反 力		
全 反 力	R	180.8 ton
死 荷 重 反 力	R _d	110.8 ton
活 荷 重 反 力	R _(H+I)	70.0 ton
橋 軸 方 向 水 平 力(移動時)	R _{H1f}	12.1 ton
橋 軸 方 向 水 平 力(地+温)	R _{H1e}	61.8 ton
橋 軸 直 角 方 向 水 平 力(風 時)	R _{H2w}	25.8 ton
上 揚 力(地震時)	V	11.1 ton
水 平 震 度		
設 計 水 平 震 度	K _H	0.30
摩 擦 係 数		
設 計 摩 擦 係 数	f	0.15
許 容 支 圧 応 力 度		
上 部 工 と の 許 容 支 圧 応 力 度	σ _{ba}	2100 Kg/cm ²
下 部 工 と の 許 容 支 圧 応 力 度	σ _{ba}	80 Kg/cm ²

材 料 表



部 番	部 品 名 称	材 質	個 数	重 量(kg)	備 考
①	下 沓	SC46	1	180.5	
②	上 沓	SS41	1	116.0	
3	ベアリングプレート	HBsC4+SL	1	19.1	
4	シールリング	クロロプレンゴム	1	0.4	
⑤	サイドブロック	SC46	2	19.6	
⑥	ボルト	-	4	1.1	JIS B 1180
⑦	ボルト	-	4	1.5	JIS B 1180
⑧	アンカーボルト・ナット	SS41	4	53.2	JIS B 1181 14φ
9	ステンレス板	SUS316	1	2.4	360×426×2
⑩	固定金具	SS41	4	5.1	ボルト兼付
全 重 量(kg)				398.9	

- 注) 1. 溶融亜鉛メッキ仕様
(部番○印部品を溶融亜鉛メッキのこと。)
2. 下沓の表示については支承標準設計第3章による。
又、反力表示は 175 とする。


S=1/ 5

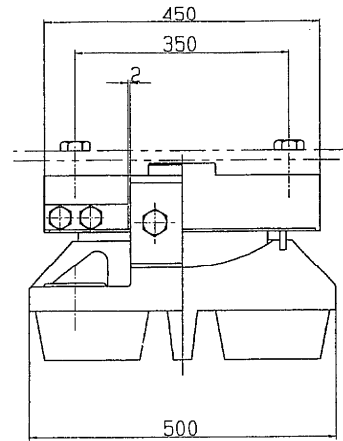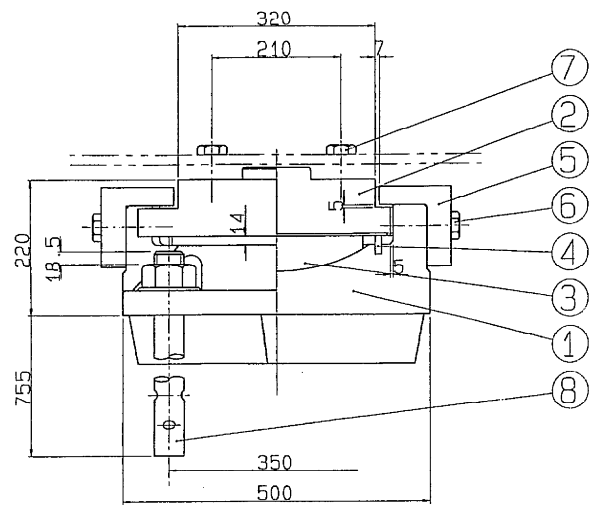


③▽(▽▽) HBsC4+SL ④〜クロロプレンゴム

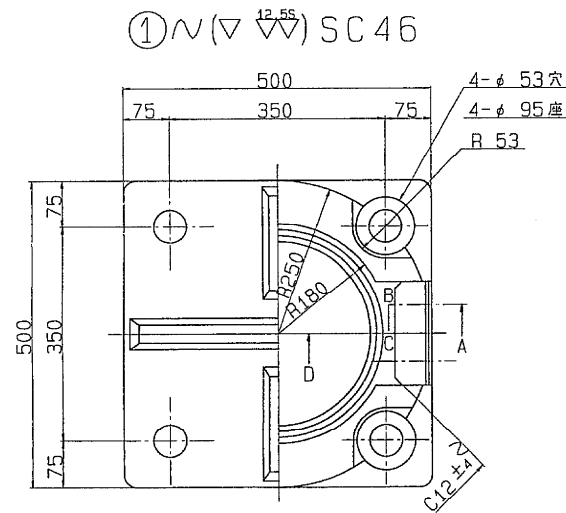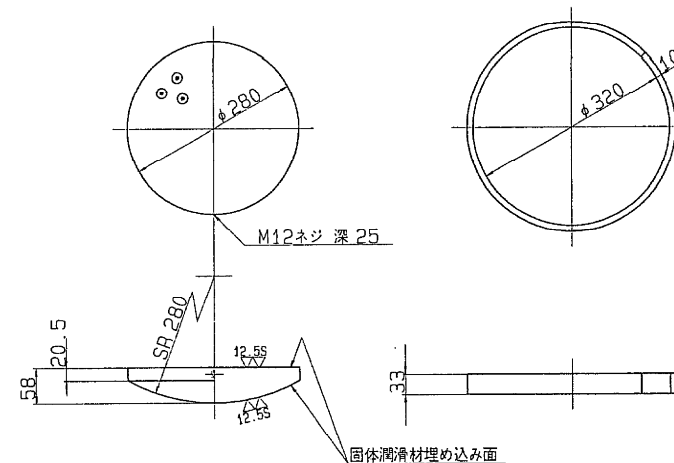


②▽(▽▽) SS41

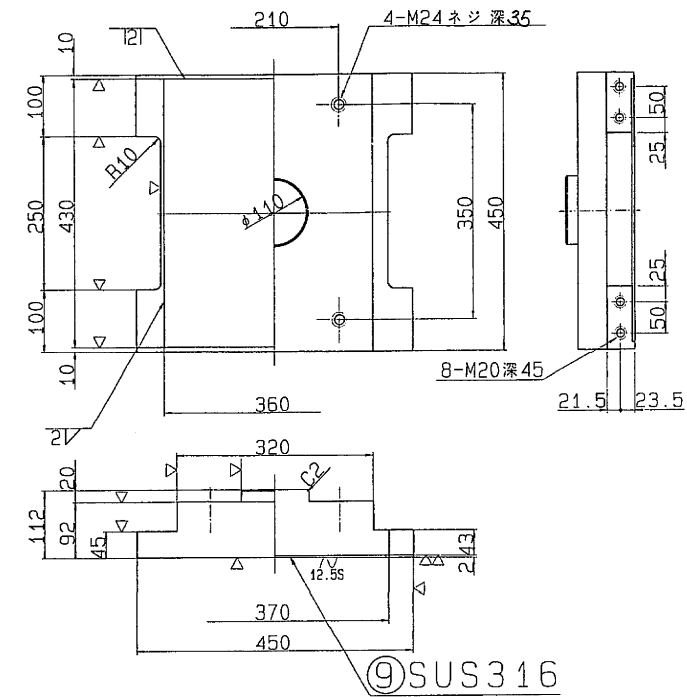

⑤▽(▽) SC46

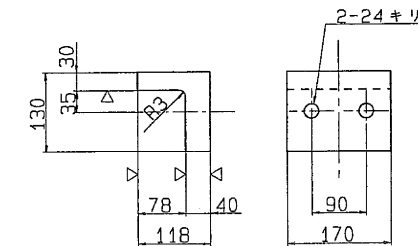


⑧▽SS41

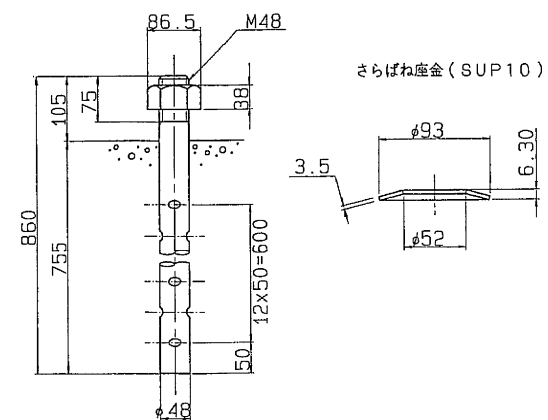


⑥ 六角ボルト 中
M22 X 70 4.6

⑦ 六角ボルト 中
M24 X 80 4.6


テ-パ-座金

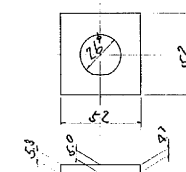

固定金具詳細図

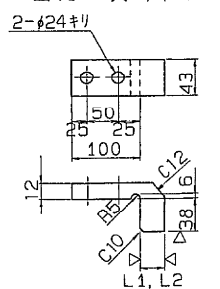

固定金具取付図

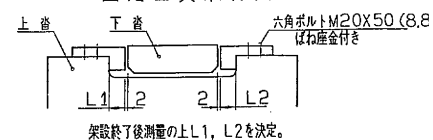

東京外環自動車道(川口〜三郷)完成図		6761 2353
工 種	高 架 橋	6717 1494
名 称	準加高架橋 支 承 図(12) 175ton 仮可動沓(Fm1)	縮 尺 1/5 298 940
日本道路公団東京第一建設局		

支承図(その12) 200ton 仮可動番 (Fm2)

設計条件









反力		
全反力	R	187.7 ton
死荷重反力	R _d	118.1 ton
活荷重反力	R _(H+I)	69.6 ton
橋軸方向水平力(移動時)	R _{H1f}	11.9 ton
橋軸方向水平力(地震時)	R _{H1e}	61.8 ton
橋軸直角方向水平力(地震時)	R _{H2e}	35.4 ton
上揚力(地震時)	V	11.8 ton
水平震度		
設計水平震度	K _H	0.30
摩擦係数		
設計摩擦係数	f	0.15
許容支圧応力度		
上部工との許容支圧応力度	σ _{ba}	2100 Kg/cm ²
下部工との許容支圧応力度	σ _{ba}	80 Kg/cm ²

材料表

部番	部品名称	材質	個数	重量(Kg)	備考
①	下 番	SC46	1	226.0	
②	上 番	SS41	1	141.7	
③	ベアリングプレート	HBsC4+SL	1	22.8	
④	シールリング	クロロプレンゴム	1	0.5	
⑤	サイドブロック	SC46	2	21.8	
⑥	ボルト	-	4	1.4	JIS B 1180
⑦	ボルト	-	4	1.5	JIS B 1180
⑧	アンカーボルト・ナット	SS41	4	77.7	JIS B 1181 100φ
⑨	ステンレス板	SUS316	1	2.8	390X 456X2
⑩	固定金具	SS41	4	5.6	ボルト含む
全重量(Kg)				501.8	

- 注) 1. 溶融亜鉛メッキ仕様
(部番⑩印部品を溶融亜鉛メッキのこと。)
2. 下省の表示については支承標準設計第3章による。
又、反力表示は 200 とする。



S=1/ 5

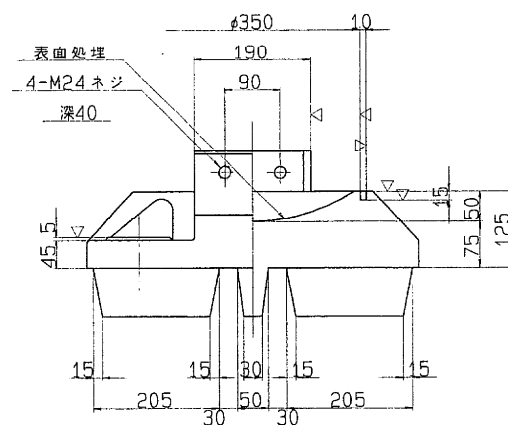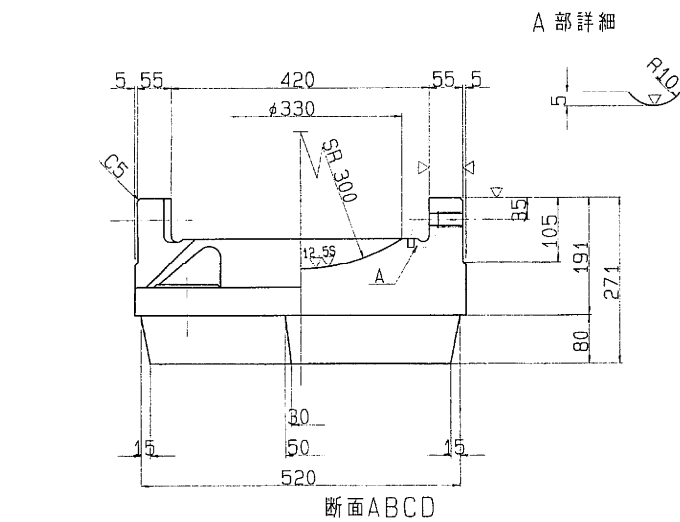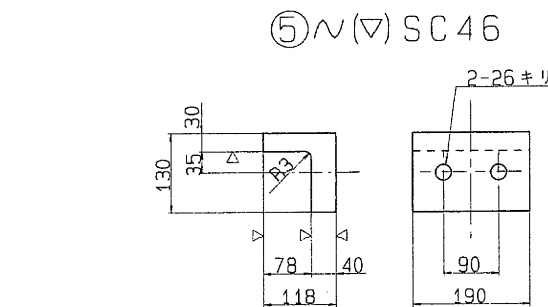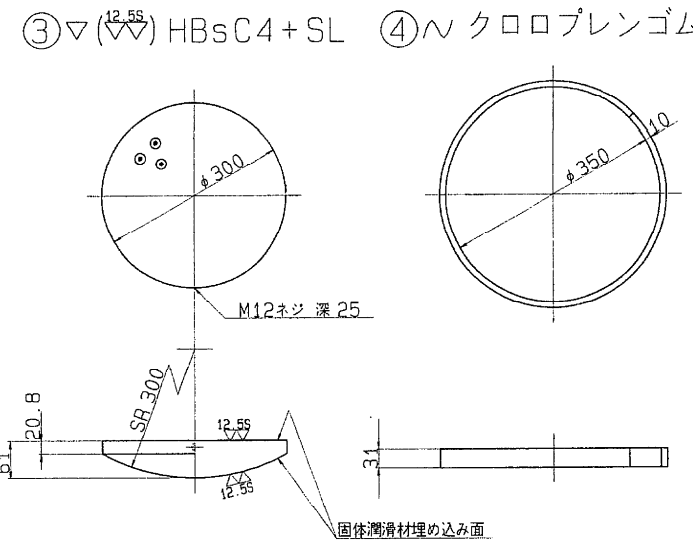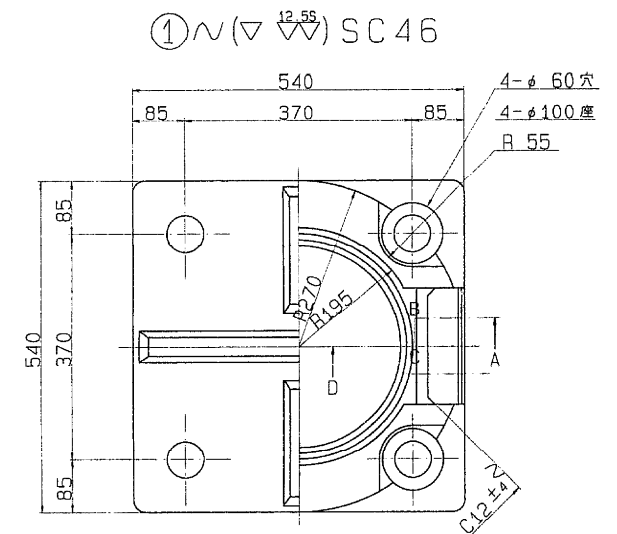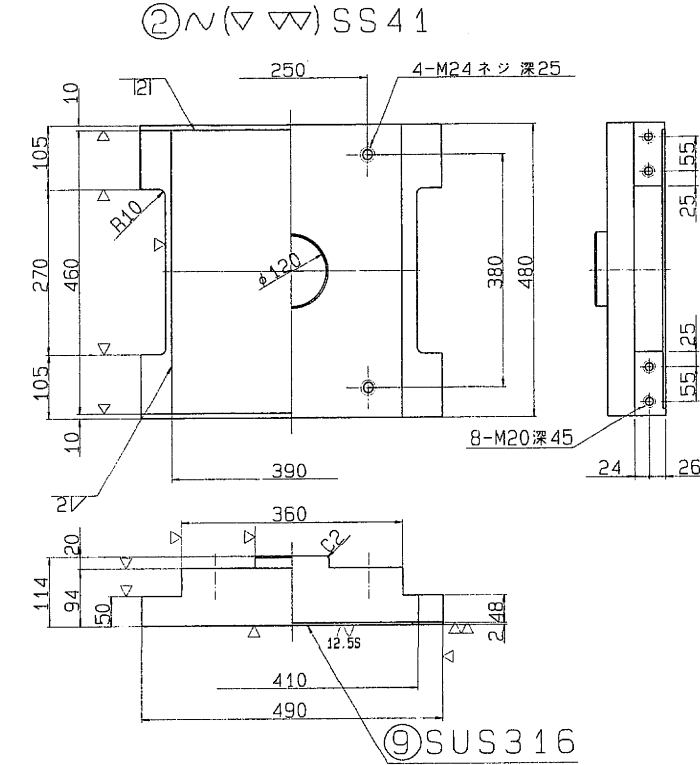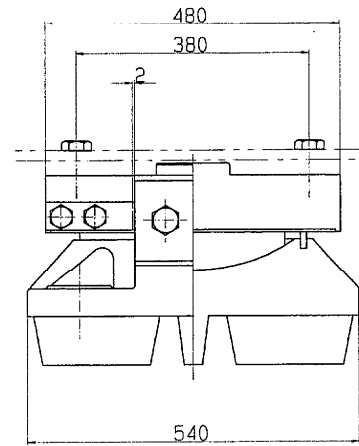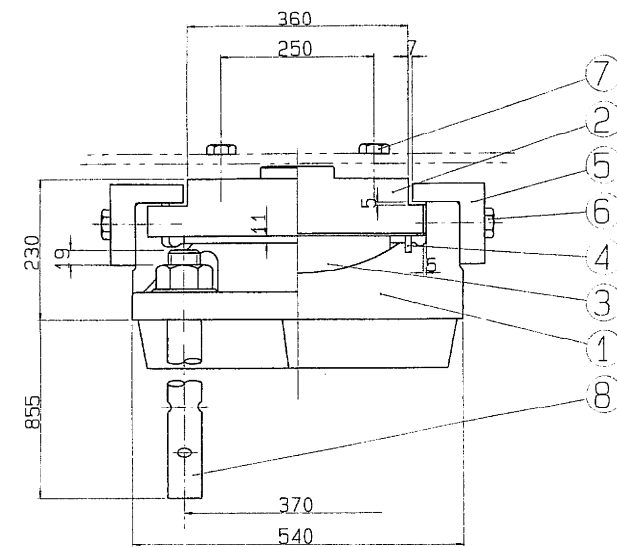











- ⑥ 六角ボルト 中
M24 X 70 4.6
- ⑦ 六角ボルト 中
n-M24 X 2 4.6

セットボルト首下長表

	P116
R44	75
R43	75
R42	75

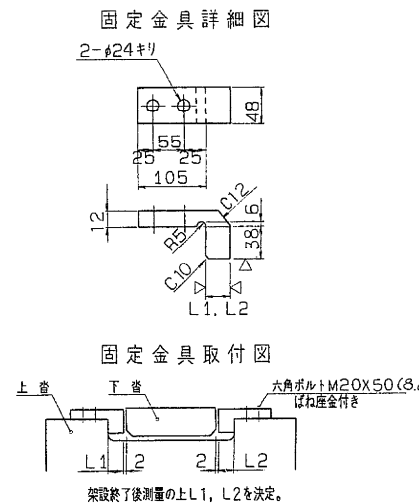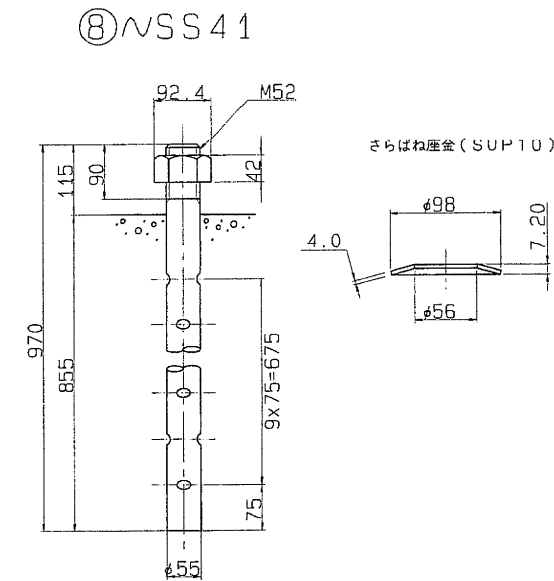

東京外環自動車道(川口~三郷)完成図			676 235
工種	高架橋		671 149
名	草加高架橋	縮尺	1/5
称	支承図(13) 200ton 仮可動番(Fm2)		29 94
日本道路公団東京第一建設局			

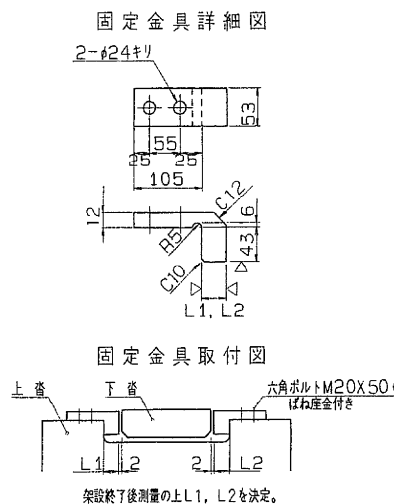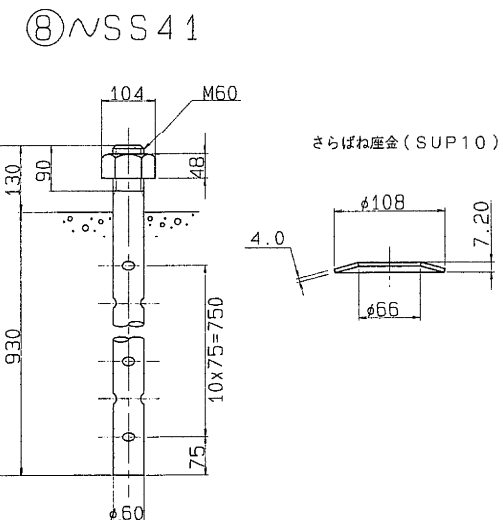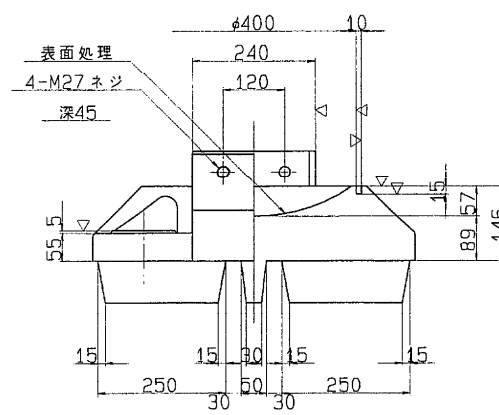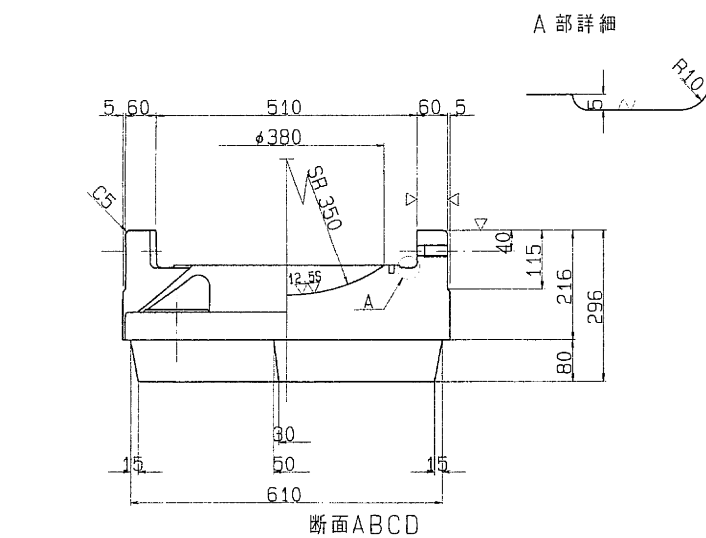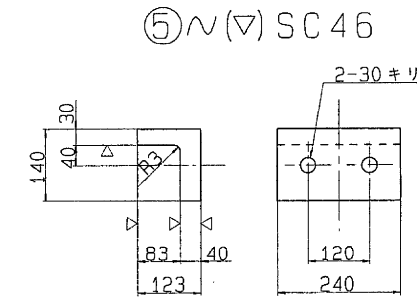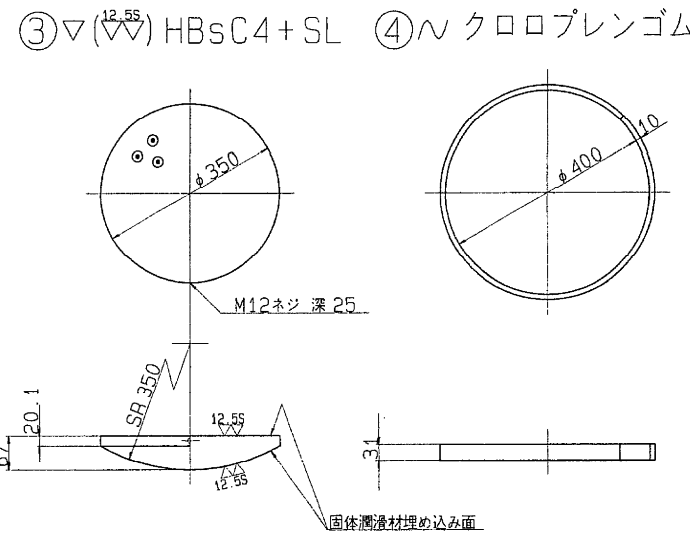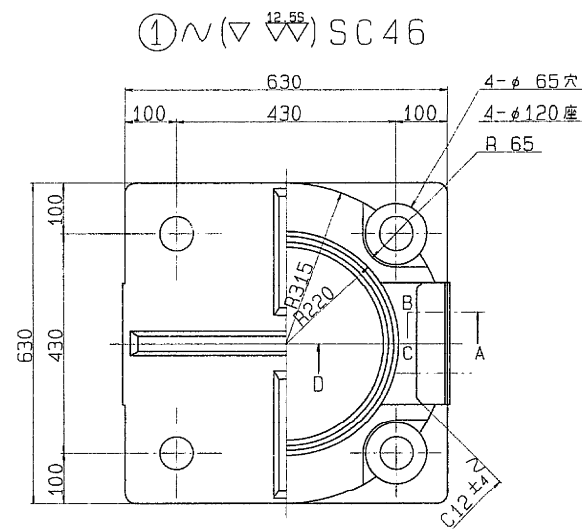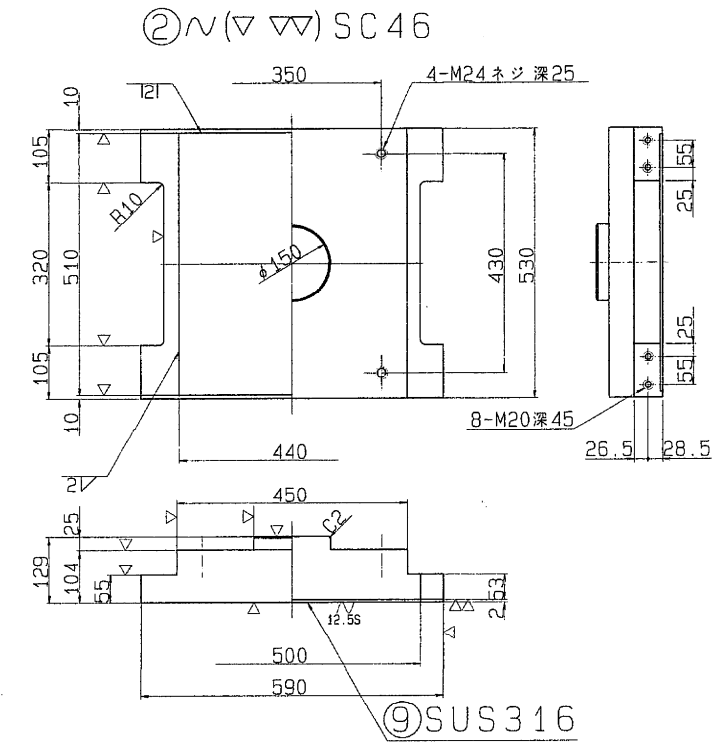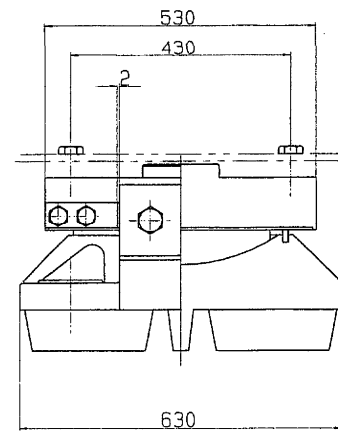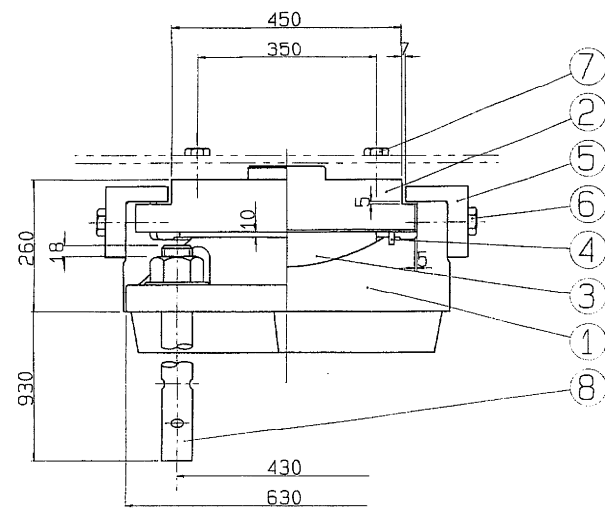

反		力	
全	反力	R	263.0 tor
死	荷重反力	R _d	179.5 tor
活	荷重反力	R(1+i)	83.5 tor
橋軸方向水平力(移動時)		R _{H1f}	14.9 tor
橋軸方向水平力(地+溫)		R _{H1e}	82.9 tor
橋軸直角方向水平力(地震時)		R _{H2e}	53.9 tor
上	揚力(地震時)	V	18.0 tor
水 平 震 度			
設 計	水 平 震 度	K _H	0.30
摩 擦 係 数		f	0.15
許容支圧応力度			
上部工との許容支圧応力度	σ _{ba}	2100	Kg/cm ²
下部工との許容支圧応力度	σ _{ba}	80	Kg/cm ²

部番	部 品 名 称	材 質	個数	重量(Kg)	備 考
(1)	下 沓	SC46	1	356.2	
(2)	上 沓	SC46	1	213.2	
3	ベアリングプレート	HBSC4+SL	1	33.1	
(5)	サイドブロック	SC46	2	29.6	
(6)	ボ ル ト	-	4	2.0	JIS B 11
(7)	ボ ル ト	-	4	1.6	JIS B 11 JIS B 1101 1 M 60 45mm
(8)	アンカーボルト・ナット	SS41	4	101.4	
9	ステンレス板	SUS316	1	3.6	440X 506
(10)	固 定 金 具	SS41	4	6.5	ボルト・ナット
全 重 量 (Kg)				747.7	

注) 1. 溶融亜鉛メッキ仕様
(部番○印部品を溶融亜鉛メッキのこと。)

2. 下省の表示については支那標準設計第3章による
又、反力表示は 275 とする。

$$S = 1/6$$




⑥ 六角ボルト 中
M27 X 75 4.6

⑦ 六角ボルト 中
n-M24 X ℓ 4.6

セツトボルト首下長表

	PI16	
	n (本)	l (mm)
LG1	4	85
LG5	4	80

東京外環自動車道(川口~三郷)完成図		6 2
工 種	高 架 橋	6 1
名 称	草加高架橋 支 承 図(15) 275ton 仮可動番(Fm4)	縮 尺 1/5 3 9
日本道路公団東京第一建設局		

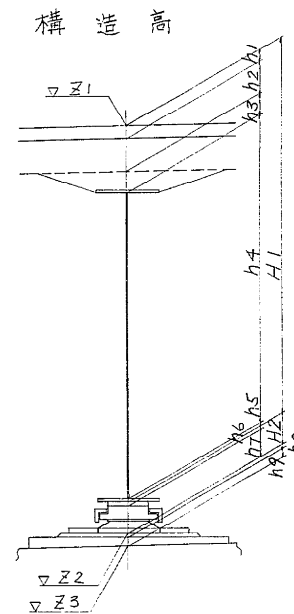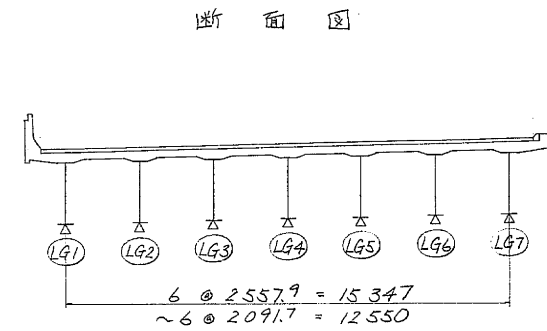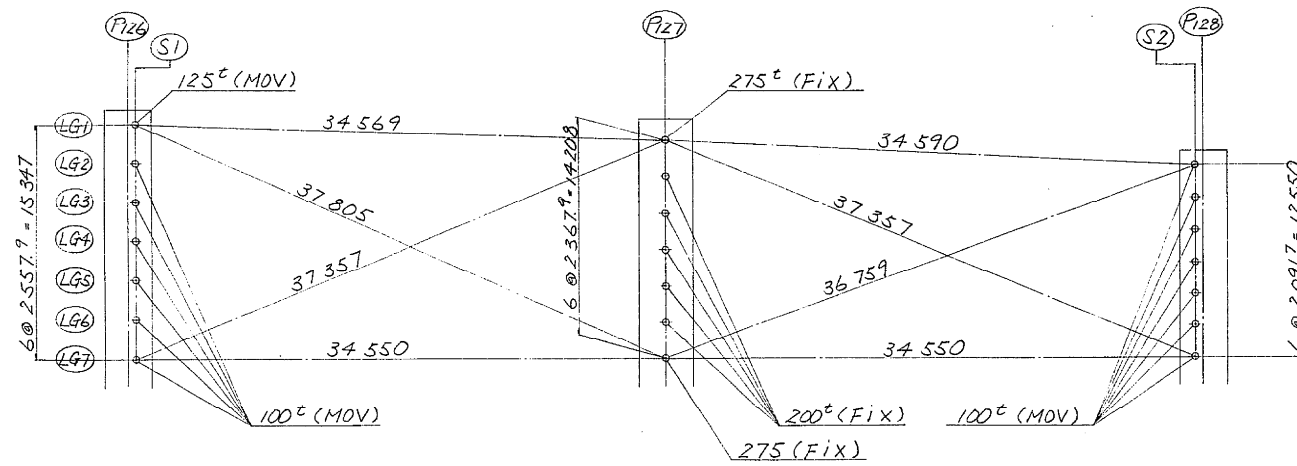

支承位置の座標 (大座標値)

P126 (S1)							P127							P128 (S2)						
LG1	LG2	LG3	LG4	LG5	LG6	LG7	LG1	LG2	LG3	LG4	LG5	LG6	LG7	LG1	LG2	LG3	LG4	LG5	LG6	LG7
-17054.3016	-17056.7920	-17059.2825	-17061.7729	-17064.2633	-17066.7538	-17069.2442	-17047.5307	-17049.3362	-17052.1417	-17054.4473	-17056.7528	-17059.0583	-17061.3638	-17041.2638	-17043.3004	-17045.3370	-17047.3736	-17049.4102	-17051.4468	-17053.4834
-3255.2252	-3254.6417	-3254.0583	-3253.4749	-3252.8915	-3252.3081	-3251.7247	-3221.3260	-3220.7859	-3220.2458	-3219.7057	-3219.1656	-3218.6255	-3218.0854	-3187.3087	-3186.8516	-3186.3545	-3185.8774	-3185.4003	-3184.9232	-3184.4461

支点上構造高表





P126 (S1)										P127							P128 (S2)						
	LG1	LG2	LG3	LG4	LG5	LG6	LG7	LG1	LG2	LG3	LG4	LG5	LG6	LG7	LG1	LG2	LG3	LG4	LG5	LG6	LG7		
計測値	路面計画高	Z1	17415	17466	17517	17569	17620	17671	17722	17533	17580	17627	17675	17722	17769	17817	17754	17795	17837	17879	17921	17963	18005
	舗装厚	h1	75	75	75	75	75	75	75	75	75	75	75	75	75	75	75	75	75	75	75	75	75
	床版厚	h2	230	230	230	230	230	230	220	220	220	220	220	220	220	220	220	220	220	220	220	220	220
	ハッチ高	h3	120	120	120	120	120	120	130	130	130	130	130	130	130	130	130	130	130	130	130	130	130
	腹板高	h4	2000	2000	2000	2000	2000	2000	2000	2000	2000	2000	2000	2000	2000	2000	2000	2000	2000	2000	2000	2000	2000
	下フランジ厚	h5	19	16	13	13	13	16	19	38	28	25	25	25	28	32	19	14	12	12	12	14	16
	構造高	H1	2444	2441	2438	2438	2438	2441	2444	2463	2453	2450	2450	2453	2457	2444	2439	2437	2437	2437	2437	2439	2441
	V-バルト厚	h6	23	23	23	23	23	23	27	29	23	34	44	33	27	24	24	24	24	24	24	24	23
	支承高	h7	185	175	175	175	175	175	260	230	230	230	230	230	260	175	175	175	175	175	175	175	175
測値	構造高	H2	208	198	198	198	198	198	287	259	253	264	274	263	287	199	199	199	199	199	199	199	198
	支承下端高	Z2	14763	14827	14881	14933	14984	15032	15080	14783	14868	14924	14961	14998	15053	15073	15111	15157	15201	15243	15285	15325	15366
	上端高	h8	30	40	47	48	48	50	32	47	66	58	71	81	70	51	17	36	41	40	42	48	44
	台座高	h9	0	0	0	0	0	0	0	40	40	40	40	40	40	0	0	0	0	0	0	0	0
	下部工天端高	Z3	14733	14787	14834	14885	14936	14982	15048	14736	14762	14826	14850	14877	14943	15022	15094	15121	15160	15203	15243	15277	15322

支承箱板き及び台座寸法表



	形状	a1	a2	a3	a4	a5	a6	a7	a8	a9	a10	a11	a12	a13	a14	a15	φ1	φ2	ℓ	h	θ
P126 (S1)	LG1	②	—	—	—	—	—	—	—	—	—	—	—	—	—	—	—	—	—	—	—
	LG2	②	—	—	—	—	—	—	—	—	—	—	—	—	—	—	—	—	—	—	—
	LG3	②	—	—	—	—	—	—	—	—	—	—	—	—	—	—	—	—	—	—	—
	LG4	②	—	—	—	—	—	—	—	—	—	—	—	—	—	—	—	—	—	—	—
	LG5	②	—	—	—	—	—	—	—	—	—	—	—	—	—	—	—	—	—	—	—
	LG6	②	—	—	—	—	—	—	—	—	—	—	—	—	—	—	—	—	—	—	—
	LG7	②	—	—	—	—	—	—	—	—	—	—	—	—	—	—	—	—	—	—	—
P127	LG1	①	—	—	—	—	—	—	—	—	—	—	—	—	—	—	—	—	—	—	—
	LG2	①	—	—	—	—	—	—	—	—	—	—	—	—	—	—	—	—	—	—	—
	LG3	①	—	—	—	—	—	—	—	—	—	—	—	—	—	—	—	—	—	—	—
	LG4	①	—	—	—	—	—	—	—	—	—	—	—	—	—	—	—	—	—	—	—
	LG5	①	—	—	—	—	—	—	—	—	—	—	—	—	—	—	—	—	—	—	—
	LG6	①	—	—	—	—	—	—	—	—	—	—	—	—	—	—	—	—	—	—	—
	LG7	①	—	—	—	—	—	—	—	—	—	—	—	—	—	—	—	—	—	—	—
P128 (S2)	LG1	②	—	—	—	—	—	—	—	—	—	—	—	—	—	—	—	—	—	—	—
	LG2	②	—	—	—	—	—	—	—	—	—	—	—	—	—	—	—	—	—	—	—
	LG3	②	—	—	—	—	—	—	—	—	—	—	—	—	—	—	—	—	—	—	—
	LG4	②	—	—	—	—	—	—	—	—	—	—	—	—	—	—	—	—	—	—	—
	LG5	②	—	—	—	—	—	—	—	—	—	—	—	—	—	—	—	—	—	—	—
	LG6	②	—	—	—	—	—	—	—	—	—	—	—	—	—	—	—	—	—	—	—
	LG7	②	—	—	—	—	—	—	—	—	—	—	—	—	—	—	—	—	—	—	—

注) h8, h9, Z2, Z3 は支点上構造高表参照。

支承セット方向

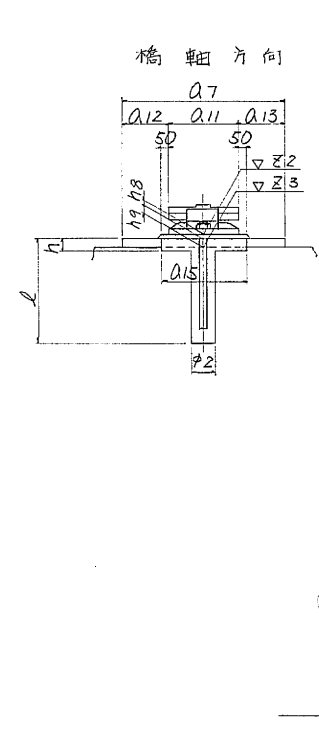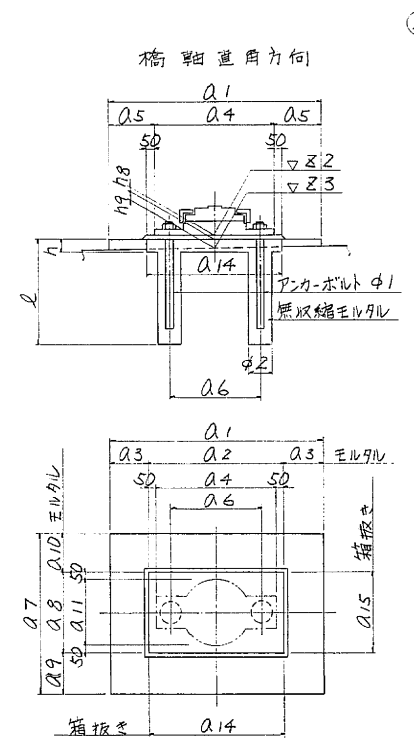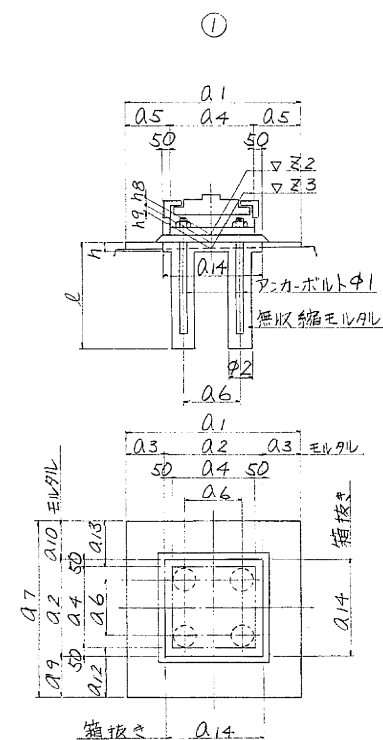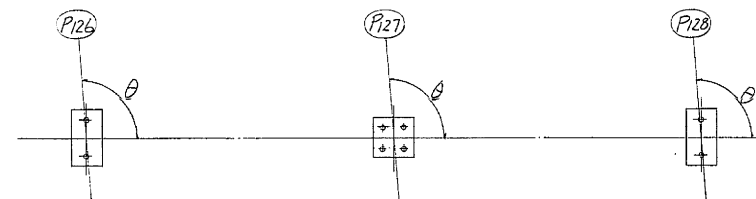

東京外環自動車道(川口〜三郷)完成図		6890 23538
工種	高架橋	6846 14944
名	単加高架橋	橋尺 1/20
称	P126~P128外廻り 支承配置図	427 940
日本道路公団東京第一建設局		

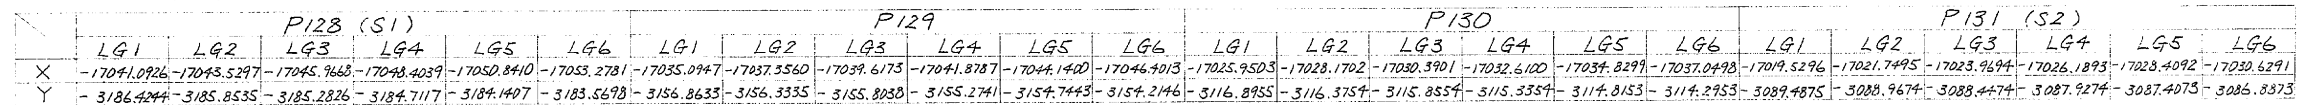
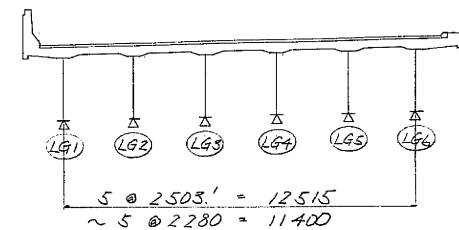


		P128 (S1)						P129						P130						P131 (S2)						
		L91	L92	L93	L94	L95	L96	L91	L92	L93	L94	L95	L96	L91	L92	L93	L94	L95	L96	L91	L92	L93	L94	L95	L96	
計測値	路面計測高	Z1	17760	17810	17860	17911	17961	18011	18067	18113	18160	18206	18253	18468	18514	18559	18605	18650	18696	18821	18866	18912	18958	19003	19049	
	舗装厚	h1	75	75	75	75	75	75	75	75	75	75	75	75	75	75	75	75	75	75	75	75	75	75	75	
	床版厚	h2	230	230	230	230	230	230	220	220	220	220	220	220	220	220	220	220	220	220	220	220	220	220	220	
	ハンチ高	h3	120	120	120	120	120	130	130	130	130	130	130	130	130	130	130	130	130	130	130	130	130	130	130	
	腹板高	h4	2000	2000	2000	2000	2000	2000	2000	2000	2000	2000	2000	2000	2000	2000	2000	2000	2000	2000	2000	2000	2000	2000	2000	
	下フランジ厚	h5	19	13	12	12	13	16	32	28	25	25	28	30	32	25	22	22	25	28	19	13	12	12	13	16
	構造高	H1	2444	2438	2437	2437	2438	2441	2457	2453	2450	2450	2453	2455	2457	2450	2447	2447	2450	2453	2444	2438	2437	2437	2438	2441
	ソールプレート厚	h6	24	24	24	24	24	24	27	25	24	24	24	24	27	25	26	25	25	27	25	37	39	45	38	25
断面寸法	支承高	h7	175	175	175	175	175	175	260	230	230	230	260	260	220	220	220	220	260	175	155	155	155	155	175	
	構造高	H2	199	199	199	199	199	287	255	254	254	254	287	287	245	246	245	245	287	200	192	194	200	193	200	
	支承下端高	Z2	15117	15173	15224	15275	15324	15371	15277	15359	15409	15456	15499	15511	15724	15819	15866	15913	15955	15956	16177	16236	16281	16321	16372	16408
	ソール板高	h8	27	45	43	49	46	51	38	18	34	44	37	47	32	41	43	44	41	36	47	60	60	60	60	31
断面寸法	台座高	h9	0	0	0	0	0	0	50	50	50	50	50	0	0	40	40	40	40	0	0	0	0	0	0	
	下部工端高	Z3	15090	15228	15181	15226	15278	15320	15239	15291	15325	15362	15412	15464	15692	15738	15783	15829	15874	15920	16130	16176	16221	16261	16312	16377


[illegible]

		形式	A1	A2	A3	A4	A5	A6	A7	A8	A9	A10	A11	A12	A13	A14	A15	Φ1	Φ2	L	h	θ
P128 (S1)	LG1	②	—	880	—	780	—	590	—	530	—	—	430	—	—	880	530	38	150	700	74°1'42"53"	
	LG2	②	—	"	—	"	—	"	—	"	—	—	"	—	—	790	480	"	"	670	54°9'22"19"	
	LG3	②	—	"	—	"	—	"	—	"	—	—	"	—	—	"	"	"	"	660	49°9'01"45"	
	LG4	②	—	"	—	"	—	"	—	"	—	—	"	—	—	"	"	"	"	680	51°0'41"10"	
	LG5	②	—	"	—	"	—	"	—	"	—	—	"	—	—	"	"	"	"	660	65°40'20"55"	
	LG6	②	—	"	—	"	—	"	—	"	—	—	"	—	—	880	530	"	"	690	36°20'00"00"	
P129	LG1	①	—	730	—	630	—	430	—	—	—	—	—	—	—	750	—	60	180	1140	78	
	LG2	①	1200	640	280	540	330	370	1500	—	430	430	—	480	480	640	—	55	"	950	41	
	LG3	①	"	"	"	"	"	"	"	—	"	"	—	"	"	"	—	"	"	950	26	
	LG4	①	"	"	"	"	"	"	"	—	"	"	—	"	"	"	—	"	"	930	22	
	LG5	①	"	"	"	"	"	"	"	—	"	"	—	"	"	"	—	"	"	950	25	
	LG6	①	—	730	—	630	—	430	—	—	—	—	—	—	—	750	—	60	"	1110	76	
P130	LG1	①	—	730	—	630	—	430	—	—	—	—	—	—	—	730	—	60	180	1025	110	
	LG2	①	1200	600	300	500	350	350	1500	—	450	450	—	500	500	640	—	48	"	940	"	
	LG3	①	"	"	"	"	"	"	"	—	"	"	—	"	"	"	—	"	"	940	"	
	LG4	①	"	"	"	"	"	"	"	—	"	"	—	"	"	"	—	"	"	940	"	
	LG5	①	"	"	"	"	"	"	"	—	"	"	—	"	"	"	—	"	"	940	"	
	LG6	①	"	730	—	630	—	430	—	—	—	—	—	—	—	730	—	60	"	1025	"	
P131 (S2)	LG1	②	—	880	—	780	—	590	—	530	—	—	430	—	—	880	530	38	150	640	73	
	LG2	②	—	790	—	690	—	530	—	480	—	—	380	—	—	790	480	36	"	620	42	
	LG3	②	—	"	—	"	—	"	—	"	—	—	"	—	—	"	"	"	"	620	49	
	LG4	②	—	"	—	"	—	"	—	"	—	—	"	—	—	"	"	"	"	620	36	
	LG5	②	—	"	—	"	—	"	—	"	—	—	"	—	—	"	"	"	"	610	27	
	LG6	②	—	880	—	780	—	590	—	530	—	—	430	—	—	"	"	38	"	620	50	

東京外環自動車道(川口～三郷)完成図		6891 23538
工種	高架橋	6847 14944
名	華加高架橋 P128～P131外廻U 支承配置図	縮尺 1/20 428 940
称		
日本道路公団東京第一建設局		

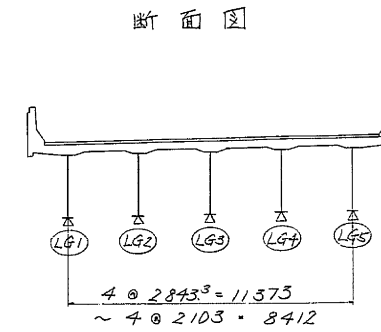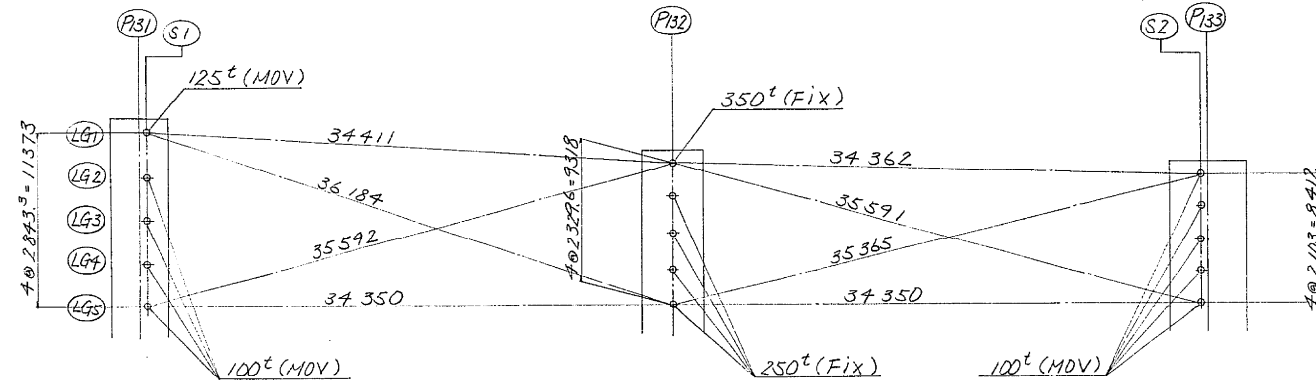

構造高

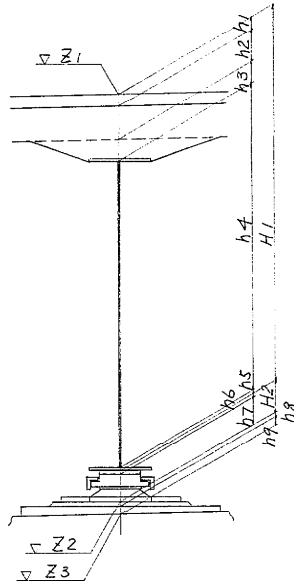

支承位置の座標 (大座標値)

P131 (S1)					P132					P133 (S2)				
LG1	LG2	LG3	LG4	LG5	LG1	LG2	LG3	LG4	LG5	LG1	LG2	LG3	LG4	LG5
X	-17019.3506	-17022.1189	-17024.8872	-17027.6555	-17030.4239	-17013.5164	-17015.7846	-17018.0527	-17020.3209	-17006.5642	-17008.6117	-17010.6593	-17012.7068	-17014.7543
Y	-3088.6051	-3087.9565	-3087.3080	-3086.6595	-3086.0110	-3084.6918	-3084.1605	-3083.6291	-3083.0978	-3082.5665	-3081.0405	-3080.5609	-3080.0812	-3079.6015

支点上構造高表

P131 (S1)					P132					P133 (S2)				
路面計画高	Z1	18832	18889	18946	19003	19059	19246	19293	19340	19386	19433	19571	19614	19656
舗装厚	h1	75	75	75	75	75	75	75	75	75	75	75	75	75
床版厚	h2	240	240	240	240	240	220	220	220	220	220	220	220	220
ハッチ高	h3	110	110	110	110	110	130	130	130	130	130	130	130	130
腹板高	h4	2000	2000	2000	2000	2000	2000	2000	2000	2000	2000	2000	2000	2000
下フランジ厚	h5	19	16	16	16	19	36	28	28	28	32	16	12	12
構造高	H1	2444	2441	2441	2441	2444	2453	2453	2453	2457	2441	2437	2437	2441
V-バルブ厚	h6	25	43	31	39	25	27	39	35	43	27	42	28	24
計	h7	185	175	175	175	175	285	250	250	250	175	175	175	175
測	h8	210	218	206	214	200	312	289	285	293	277	217	203	199
値	h9	54	50	70	50	42	44	60	60	60	58	50	50	45
台座高	Z2	16178	16230	16299	16348	16415	16473	16551	16602	16640	16699	16913	16974	17020
下部工端高	Z3	16124	16180	16229	16298	16373	16429	16461	16512	16550	16611	16813	16844	16895


支承箱板さば台座詳細 S=1/20

支承箱板さば台座寸法表

		形状	A1	A2	A3	A4	A5	A6	A7	A8	A9	A10	A11	A12	A13	A14	A15	φ1	φ2	ℓ	h	θ
P131 (S1)	LG1	②	—	940	—	840	—	630	—	580	—	—	480	—	—	940	580	42	150	680	82	93°25'24"
	LG2	②	—	880	—	780	—	590	—	530	—	—	430	—	—	880	530	38	•	650	54	92°54'08"
	LG3	②	—	—	—	—	—	—	—	—	—	—	—	—	—	—	—	•	•	650	50	91°42'47"
	LG4	②	—	—	—	—	—	—	—	—	—	—	—	—	—	—	—	•	•	660	48	90°51'04"
	LG5	②	—	—	—	—	—	—	—	—	—	—	—	—	—	—	—	•	•	650	62	90°00'00"
P132	LG1	①	—	800	—	700	—	490	—	—	—	—	—	—	—	800	—	70	180	1180	80	90°00'00"
	LG2	①	1200	700	250	600	300	420	1500	—	400	400	—	450	450	700	—	60	•	1020	6	•
	LG3	①	—	—	—	—	—	—	—	—	—	—	—	—	—	—	—	•	•	1000	52	•
	LG4	①	—	—	—	—	—	—	—	—	—	—	—	—	—	—	—	•	•	990	63	•
	LG5	①	—	—	—	—	—	—	—	—	—	—	—	—	—	—	—	•	•	1020	70	•
P133 (S2)	LG1	②	1380	880	250	780	300	590	1030	530	250	250	430	300	300	880	530	38	150	710	57	91°30'42"
	LG2	②	1290	—	205	—	255	—	980	—	225	225	—	—	275	275	—	480	•	650	58	91°08'02"
	LG3	②	—	—	—	—	—	—	—	—	—	—	—	—	—	—	—	•	•	670	55	90°45'21"
	LG4	②	—	—	—	—	—	—	—	—	—	—	—	—	—	—	—	•	•	660	64	90°22'41"
	LG5	②	1380	—	250	—	320	—	1030	—	250	250	—	—	300	300	880	530	•	700	50	90°00'00"


注) h8, h9, Z2, Z3 は支点上構造高表参照

支承セット方向

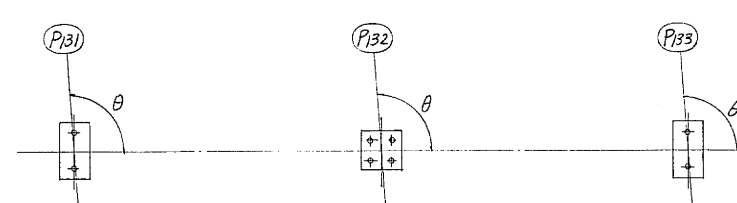


東京外環自動車道(川口~三郷)完成図		6892
高架橋		23538
工種	高架橋	6848
名	高架橋	14944
称	P131~P133外廻U 支承配置図	429
日本道路公団東京第一建設局		940

P126 ~ P128 (内廻り) 支承配置図

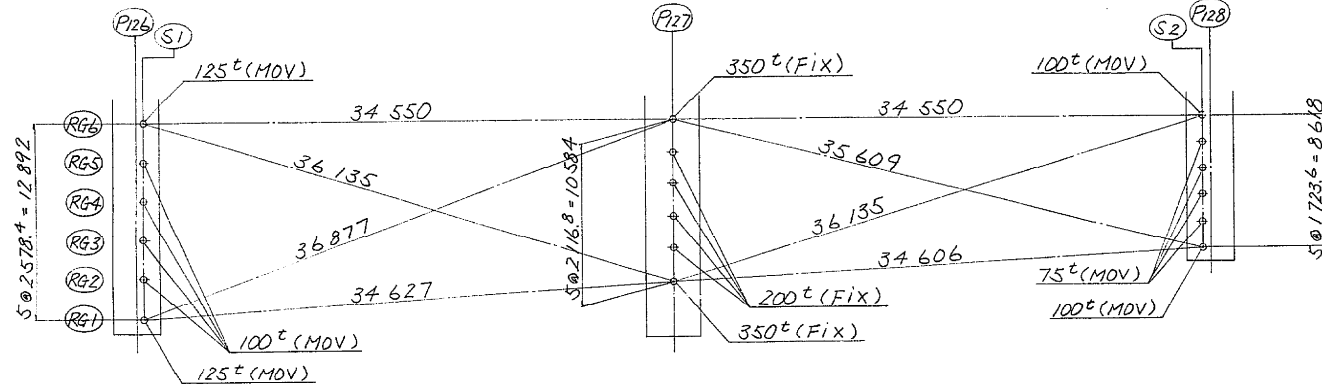


断面図

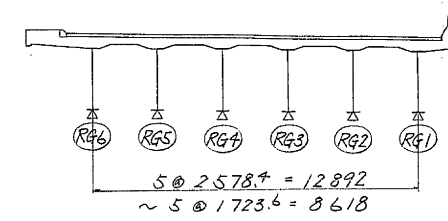

支承位置の座標 (大座標値)

	P126 (S1)						P127						P128 (S2)					
	RG6	RG5	RG4	RG3	RG2	RG1	RG6	RG5	RG4	RG3	RG2	RG1	RG6	RG5	RG4	RG3	RG2	RG1
X	-17072.7493	-17075.2597	-17077.7701	-17080.2804	-17082.7908	-17085.3012	-17064.8689	-17066.9299	-17068.9910	-17071.0520	-17073.1130	-17075.1741	-17056.9885	-17058.6667	-17060.3449	-17062.0231	-17063.7013	-17065.3795
Y	-3250.9036	-3250.3155	-3249.7274	-3249.1393	-3248.5512	-3247.9631	-3217.2643	-3216.7815	-3216.2987	-3215.8158	-3215.3330	-3214.8502	-3183.6250	-3183.2319	-3182.8387	-3182.4456	-3182.0524	-3181.6593

構造高

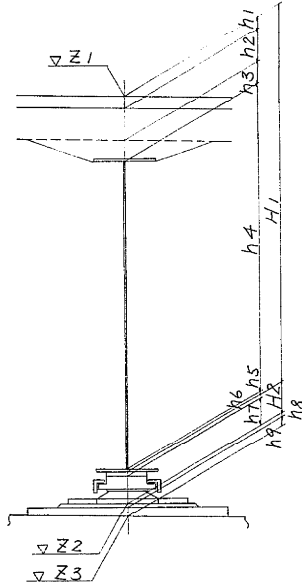

支点上構造高表


		P126 (S1)							P127							P128 (S2)						
		RG6	RG5	RG4	RG3	RG2	RG1	RG6	RG5	RG4	RG3	RG2	RG1	RG6	RG5	RG4	RG3	RG2	RG1			
計測値	路面計画高	Z1	17.722	17.671	17.619	17.567	17.516	17.464	17.817	17.774	17.732	17.690	17.647	17.605	18.005	17.970	17.936	17.901	17.867	17.832		
	舗装厚	h1	75	75	75	75	75	75	75	75	75	75	75	75	75	75	75	75	75	75		
	床版厚	h2	230	230	230	230	230	230	210	210	210	210	210	210	210	210	210	210	210	210		
	ハッチ高	h3	120	120	120	120	120	120	140	140	140	140	140	140	140	140	140	140	140	140		
	腹板高	h4	2000	2000	2000	2000	2000	2000	2000	2000	2000	2000	2000	2000	2000	2000	2000	2000	2000	2000		
	下フランジ厚	h5	19	16	12	12	16	19	38	28	25	25	28	34	19	14	12	12	12	16		
	構造高	H1	2444	2441	2437	2437	2441	2444	2465	2453	2450	2450	2453	2459	2444	2439	2437	2437	2437	2441		
	ソールプレート厚	h6	23	23	28	34	24	23	29	24	34	30	30	29	24	45	47	36	39	24		
	支承高	h7	185	175	175	175	175	185	285	230	230	230	230	285	175	155	155	155	155	175		
	構造高	H2	208	198	203	209	199	208	314	254	264	260	260	314	199	200	202	191	194	199		
計測値	支承下端高	Z2	15.070	15.032	14.979	14.921	14.876	14.812	15.040	15.067	15.018	14.980	14.934	14.832	15.362	15.331	15.297	15.273	15.236	15.192		
	支承上端高	h8	33	46	50	50	50	30	15	56	60	60	60	28	32	40	40	60	60	49		
	台座高	h9	0	0	0	0	0	0	0	0	40	40	40	0	0	0	0	0	0	0		
	下部工天端高	Z3	15.037	14.986	14.929	14.871	14.826	14.782	15.025	14.971	14.918	14.880	14.834	14.804	15.330	15.291	15.257	15.213	15.176	15.143		

支承箱板及び台座寸法表

	形状	A1	A2	A3	A4	A5	A6	A7	A8	A9	A10	A11	A12	A13	A14	A15	φ1	φ2	ℓ	h	θ
P126 (S1)	RG6 ②	—	940	—	840	—	630	—	580	—	—	480	—	—	940	580	42	150	750	83	90°00'
	RG5 ②	—	880	—	780	—	590	—	530	—	—	430	—	—	880	530	38	—	690	56	89°14'05"
	RG4 ②	—	—	—	—	—	—	—	—	—	—	—	—	—	—	—	—	—	680	54	88°28'11"
	RG3 ②	—	—	—	—	—	—	—	—	—	—	—	—	—	—	—	—	—	670	38	87°42'19"
	RG2 ②	—	—	—	—	—	—	—	—	—	—	—	—	—	—	—	—	—	680	59	86°56'29"


注) h8, h9, Z2, Z3は支点上構造高表参照。

支承セット方向

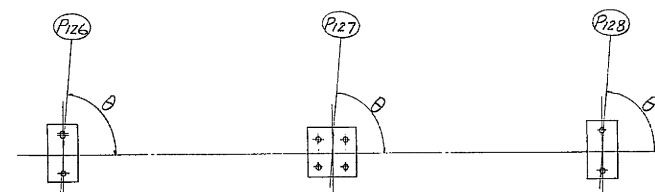


支承箱板及び台座詳細 S=1/20

①



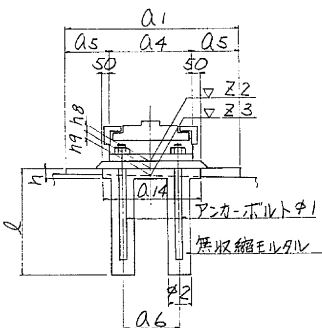


②

橋軸直角方向


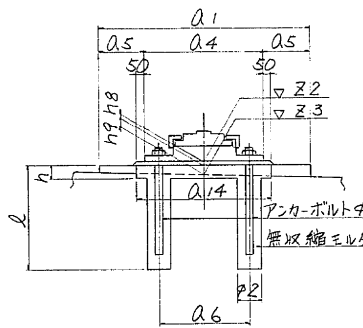


橋軸方向

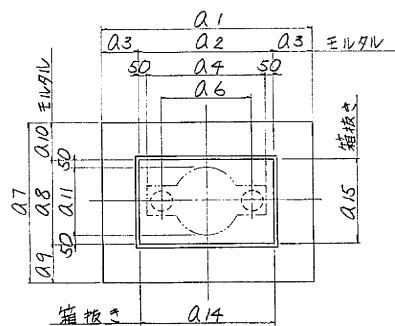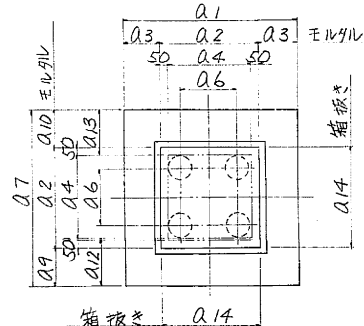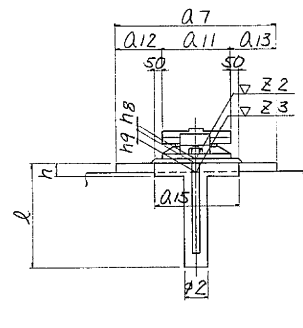

東京外環自動車道(川口~三郷)完成図		6893
高架橋		23538
工種	高架橋	6849
名	単加高架橋	14944
称	P126~P128内廻り 支承配置図	縮尺 1/20 430 940
日本道路公団東京第一建設局		

断面図

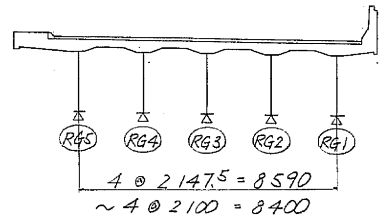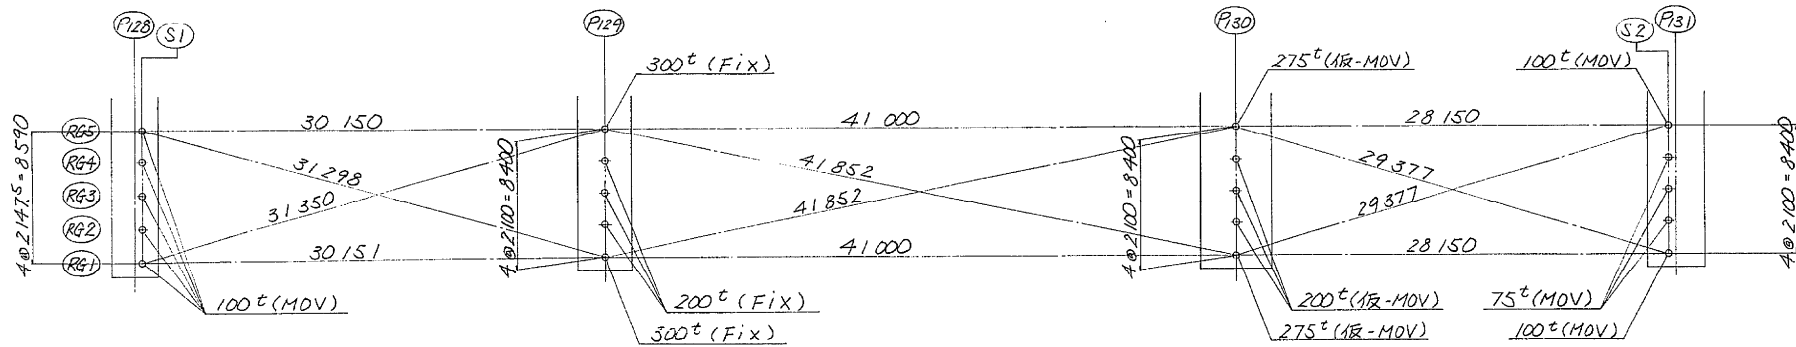

支承位置の座標 (大座標値)

	P128 (S1)					P129					P130					P131 (S2)				
	RG5	RG4	RG3	RG2	RG1	RG5	RG4	RG3	RG2	RG1	RG5	RG4	RG3	RG2	RG1	RG5	RG4	RG3	RG2	RG1

支点上構造高表


計測値			P128 (S1)					P129					P130					P131 (S2)				
			RG5	RG4	RG3	RG2	RG1	RG5	RG4	RG3	RG2	RG1	RG5	RG4	RG3	RG2	RG1	RG5	RG4	RG3	RG2	RG1
	路面計画高	Z1	18.011	17.968	17.925	17.882	17.839	18.253	18.211	18.169	18.127	18.085	18.696	18.654	18.612	18.570	18.528	19.049	19.007	18.965	18.923	18.881
	舗装厚	h1	75	75	75	75	75	75	75	75	75	75	75	75	75	75	75	75	75	75	75	75
	床版厚	h2	210	210	210	210	210	210	210	210	210	210	210	210	210	210	210	210	210	210	210	210
	ハッチ高	h3	140	140	140	140	140	140	140	140	140	140	140	140	140	140	140	140	140	140	140	140
	腹板高	h4	2000	2000	2000	2000	2000	2000	2000	2000	2000	2000	2000	2000	2000	2000	2000	2000	2000	2000	2000	2000
	下フランジ厚	h5	19	12	12	12	19	36	25	22	25	32	34	25	22	35	32	19	12	12	12	19
	構造高	H1	2444	2437	2437	2437	2444	2461	2450	2447	2450	2457	2459	2450	2447	2450	2457	2444	2437	2437	2437	2444
	ソールプレート厚	h6	24	24	29	32	29	24	32	24	45	30	26	26	26	29	25	42	48	48	48	33
支承高	h7	175	175	175	175	175	270	230	230	230	270	260	230	230	230	260	175	155	155	155	175	
構造高	H2	199	199	204	207	204	299	254	262	254	315	290	256	256	289	200	197	203	203	208		
支承下端高	Z2	15.368	15.332	15.284	15.238	15.191	15.493	15.507	15.460	15.423	15.313	15.947	15.948	15.909	15.864	15.782	16.405	16.373	16.325	16.283	16.229	
ソール高	h8	37	45	50	50	50	31	33	60	52	38	27	30	33	30	30	46	60	60	64	50	
台座高	h9	0	0	0	0	0	50	50	50	50	0	0	40	40	40	0	0	0	0	0	0	
下部工端高	Z3	15.331	15.287	15.234	15.188	15.141	15.462	15.424	15.350	15.321	15.275	15.920	15.878	15.836	15.794	15.752	16.359	16.313	16.265	16.219	16.179	

支承箱板の台座寸法表


	形状	A1	A2	A3	A4	A5	A6	A7	A8	A9	A10	A11	A12	A13	A14	A15	φ1	φ2	ℓ	h	θ
P128 (S1)	RG5	②	880	—	780	—	590	—	530	—	—	430	—	—	880	530	38	150	670	53	70°20'20"
	RG4	②	—	—	—	—	—	—	—	—	—	—	—	—	790	480	—	—	660	37	87°54'35"
	RG3	②	—	—	—	—	—	—	—	—	—	—	—	—	—	—	—	—	670	48	87°49'11"
	RG2	②	—	—	—	—	—	—	—	—	—	—	—	—	—	—	—	—	670	55	87°53'46"
P129	RG1	②	—	—	—	—	—	—	—	—	—	—	—	—	—	—	—	—	680	38	87°58'22"
	RG5	①	750	—	650	—	450	—	—	—	—	—	—	—	880	530	—	—	750	65	175
	RG4	①	1200	640	280	540	330	370	1500	—	430	430	—	480	480	640	—	—	55	930	70
	RG3	①	—	—	—	—	—	—	—	—	—	—	—	—	—	—	—	—	—	—	—
P130	RG2	①	—	—	—	—	—	—	—	—	—	—	—	—	—	—	—	—	—	—	—
	RG1	①	—	—	—	—	—	—	—	—	—	—	—	—	—	—	—	—	—	—	—
	RG5	①	750	—	650	—	450	—	—	—	—	—	—	—	750	—	65	—	1120	72	—
	RG4	①	1200	640	280	540	330	370	1500	—	430	430	—	480	480	640	—	—	60	175	1025
P131 (S2)	RG3	①	—	—	—	—	—	—	—	—	—	—	—	—	—	—	—	—	—	—	—
	RG2	①	—	—	—	—	—	—	—	—	—	—	—	—	—	—	—	—	—	—	—
	RG1	①	—	—	—	—	—	—	—	—	—	—	—	—	—	—	—	—	—	—	—
	RG5	②	880	—	780	—	590	—	530	—	—	430	—	—	880	530	38	150	660	58	90°20'20"
P131 (S2)	RG4	②	—	—	—	—	—	—	—	—	—	—	—	—	790	480	—	—	610	35	—
	RG3	②	—	—	—	—	—	—	—	—	—	—	—	—	—	—	—	—	—	—	—
	RG2	②	—	—	—	—	—	—	—	—	—	—	—	—	—	—	—	—	—	—	—
	RG1	②	—	—	—	—	—	—	—	—	—	—	—	—	—	—	—	—	—	—	—

注) h8, h9, Z2, Z3 は支点上構造高表参照。



支承セツト方向

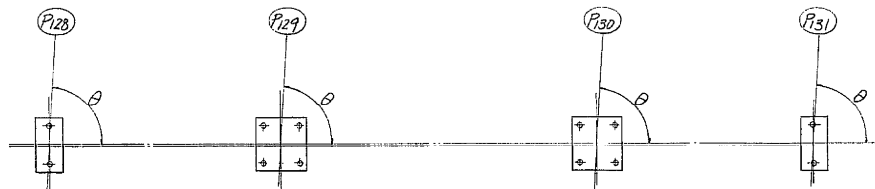

支承箱板の台座詳細 S=1/20

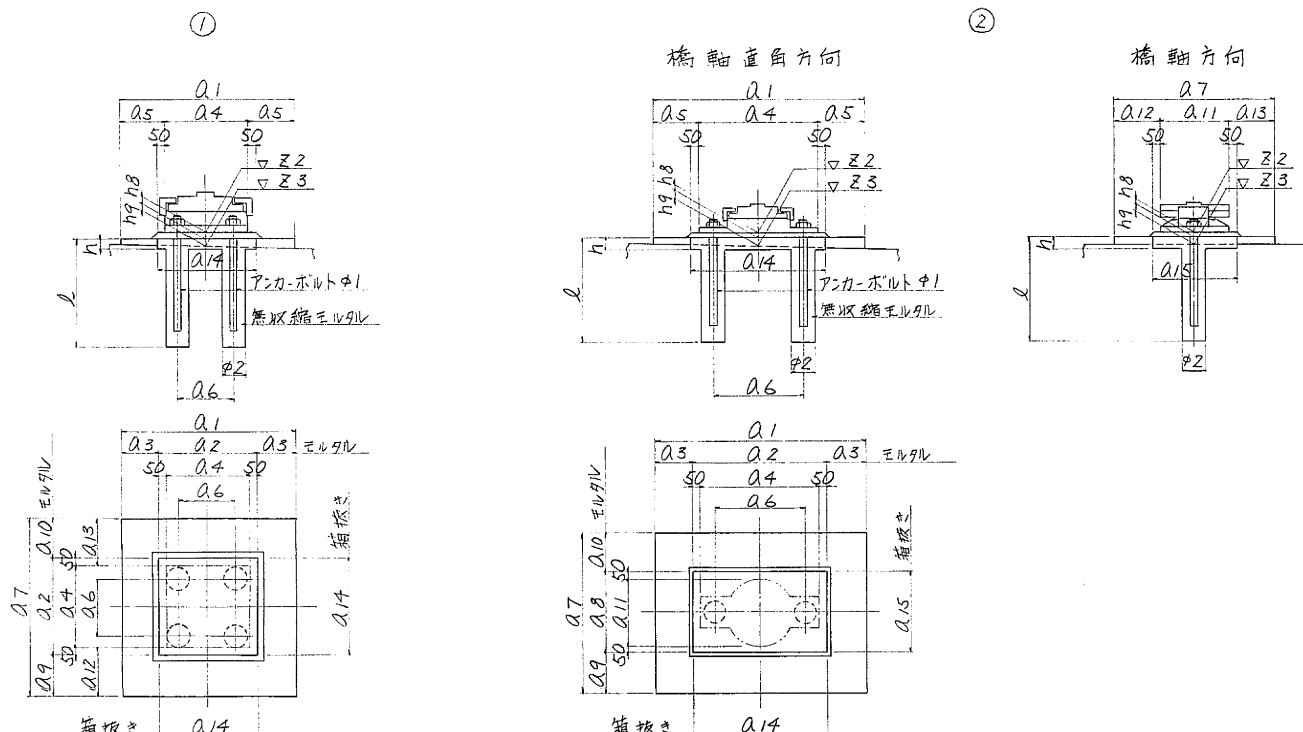

東京外環自動車道(川口~三郷)完成図		6894 2353
工種	高架橋	685C 1494
名	草加高架橋	縮尺 1/20
称	P128~P131内廻り 支承配置図	431 940
日本道路公団東京第一建設局		

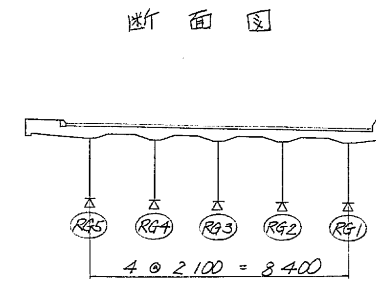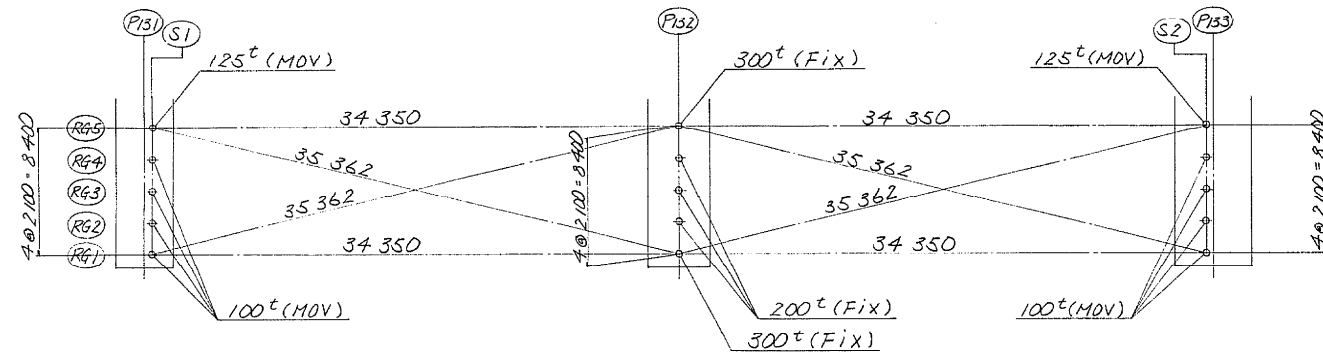

支承位置の座標 (大屋標値)

	P131 (S1)					P132					P133 (S2)				
	RG5	RG4	RG3	RG2	RG1	RG5	RG4	RG3	RG2	RG1	RG5	RG4	RG3	RG2	RG1
X	-17033.9290	-17035.9736	-17038.0183	-17040.0629	-17042.1076	-17026.0942	-17028.1389	-17030.1835	-17032.2281	-17034.2728	-17018.2594	-17020.3041	-17022.3487	-17024.3934	-17026.4380
Y	-3085.1899	-3084.7109	-3084.2319	-3083.7530	-3083.2740	-3051.7453	-3051.2664	-3050.7874	-3050.3084	-3049.8294	-3018.3008	-3017.8218	-3017.3428	-3016.8638	-3016.3848

支点上構造高表


		P131 (S1)					P132					P133 (S2)				
		RG5	RG4	RG3	RG2	RG1	RG5	RG4	RG3	RG2	RG1	RG5	RG4	RG3	RG2	RG1
路面計画高	Z1	19.059	19.017	18.975	18.933	18.891	19.433	19.391	19.349	19.307	19.265	19.740	19.698	19.656	19.614	19.572
舗装厚	h1	75	75	75	75	75	75	75	75	75	75	75	75	75	75	75
床版厚	h2	210	210	210	210	210	210	210	210	210	210	210	210	210	210	210
ハコ高	h3	140	140	140	140	140	140	140	140	140	140	140	140	140	140	140
腹板高	h4	2,000	2,000	2,000	2,000	2,000	2,000	2,000	2,000	2,000	2,000	2,000	2,000	2,000	2,000	2,000
下フランジ厚	h5	19	14	12	14	19	36	28	25	28	32	19	14	12	14	19
構造高	H1	2,444	2,439	2,437	2,439	2,444	2,461	2,453	2,450	2,453	2,457	2,444	2,439	2,437	2,439	2,444
ソールプレート厚	h6	25	25	46	42	43	29	50	50	50	31	25	25	25	31	25
計 支 承 高	h7	185	175	175	175	175	270	230	230	230	270	185	175	175	175	175
構造高	H2	210	221	217	217	218	299	280	280	280	301	210	200	200	206	200
測 支 承 下 端 高	Z2	16.405	16.357	16.321	16.277	16.229	16.673	16.658	16.619	16.574	16.507	17.086	17.059	17.019	16.969	16.928
ソール高	h8	43	50	60	60	50	50	67	64	79	60	48	39	47	50	44
台座高	h9	0	0	0	0	0	0	30	30	30	0	50	80	80	80	50
値 下部工床端高	Z3	16.362	16.307	16.261	16.217	16.179	16.623	16.561	16.525	16.465	16.447	16.988	16.940	16.892	16.839	16.834

支承箱板寸法台座寸法表


	形状	A1	A2	A3	A4	A5	A6	A7	A8	A9	A10	A11	A12	A13	A14	A15	φ1	φ2	ℓ	h
P131 (S1)	RG5 ②	—	940	—	840	—	630	—	580	—	—	480	—	—	880	530	42	150	660	55
	RG4 ②	—	880	—	780	—	590	—	530	—	—	430	—	—	—	—	38	—	650	48
	RG3 ②	—	—	—	—	—	—	—	—	—	—	—	—	—	—	—	—	—	650	50
	RG2 ②	—	—	—	—	—	—	—	—	—	—	—	—	—	—	—	—	—	660	43
	RG1 ②	—	—	—	—	—	—	—	—	—	—	—	—	—	—	—	—	—	650	63
P132	RG5 ①	—	750	—	650	—	450	—	—	—	—	—	—	—	800	—	65	175	1,150	83
	RG4 ①	1,200	640	280	540	330	370	1,500	—	430	430	—	480	480	700	—	55	—	1,010	56
	RG3 ①	—	—	—	—	—	—	—	—	—	—	—	—	—	—	—	—	—	1,000	61
	RG2 ①	—	—	—	—	—	—	—	—	—	—	—	—	—	—	—	—	—	1,000	51
	RG1 ①	—	750	—	650	—	450	—	—	—	—	—	—	—	800	—	65	—	1,170	79
P133 (S2)	RG5 ②	1,380	940	220	840	270	630	1,030	580	225	225	480	275	275	880	530	42	150	710	62
	RG4 ②	1,290	880	205	780	255	590	980	530	—	—	430	—	—	790	480	38	—	660	54
	RG3 ②	—	—	—	—	—	—	—	—	—	—	—	—	—	—	—	—	—	650	47
	RG2 ②	—	—	—	—	—	—	—	—	—	—	—	—	—	—	—	—	—	650	59
	RG1 ②	1,380	—	250	—	300	—	1,030	—	250	250	—	300	300	880	530	—	—	700	76

注) h8, h9, Z2, Z3 は支点上構造高表参照。

支承箱板寸法台座詳細 S=1/20

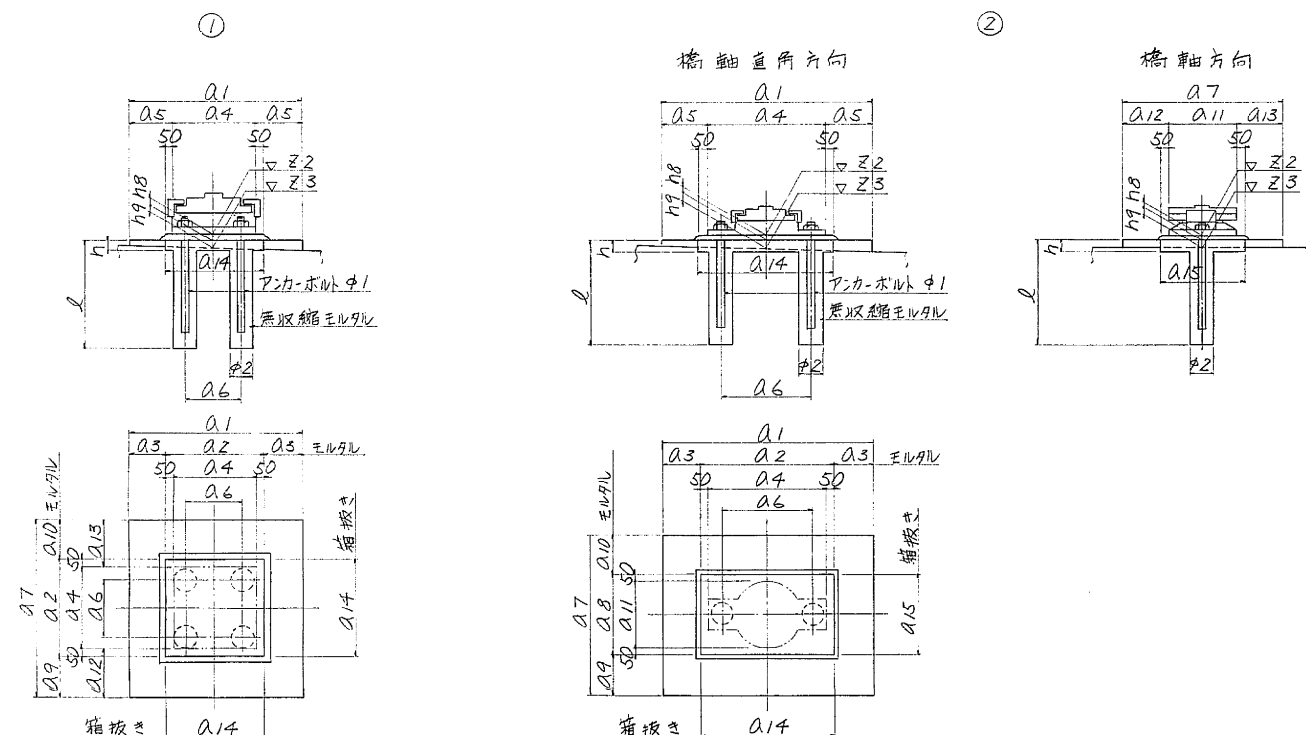






支承セリト方向

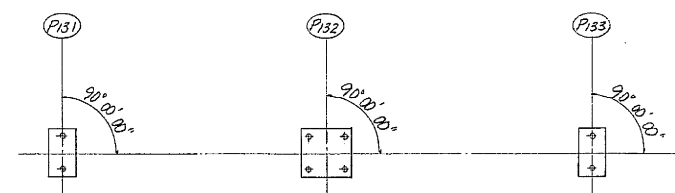




東京外環自動車道(川口~三郷)完成図		6895
高 架 橋		6851
草加高架橋		14944
名 称	P131~P133内廻り 支承配置図	縮 尺 1/20
日本道路公団東京第一建設局		432 940

東京外環自動車道(川口～三郷)完成図		704 2353
工 種	高 架 橋	699 1494
名	華加高架橋 支 承 (1) 75t-Mov	縮 尺 1/5 579 940
称	日本道路公団東京第一建設局	

100T 可動支承 S=1/5

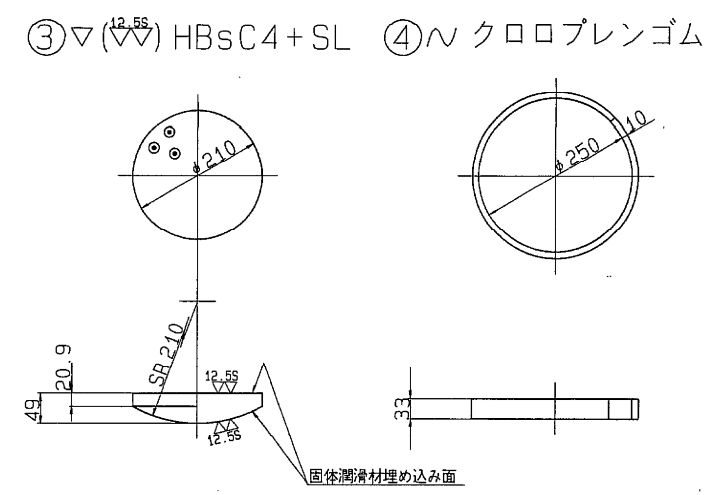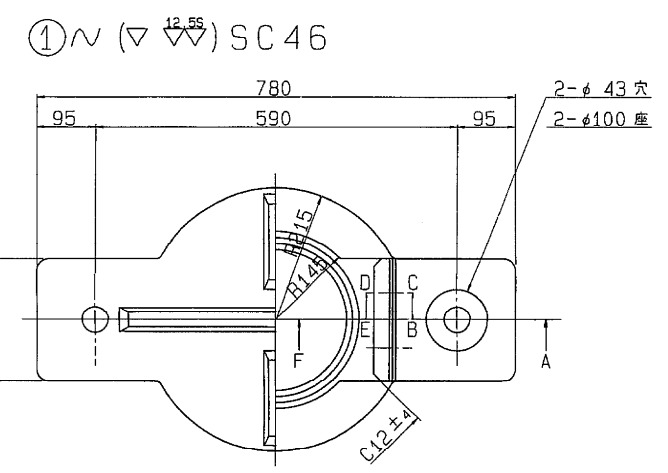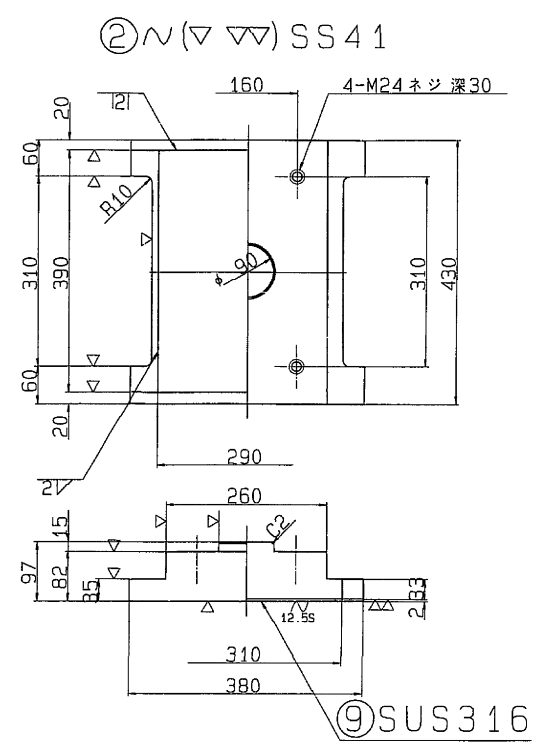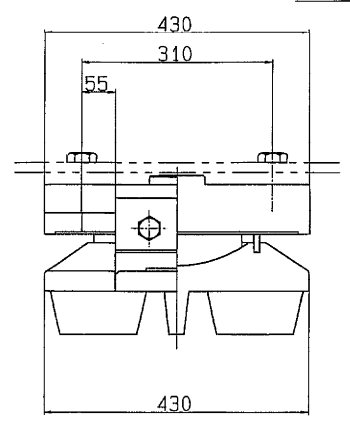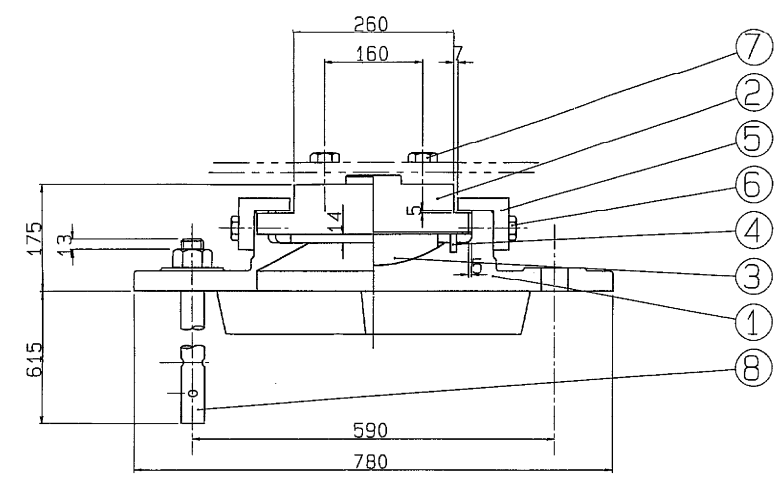


⑤ ∇ SS41

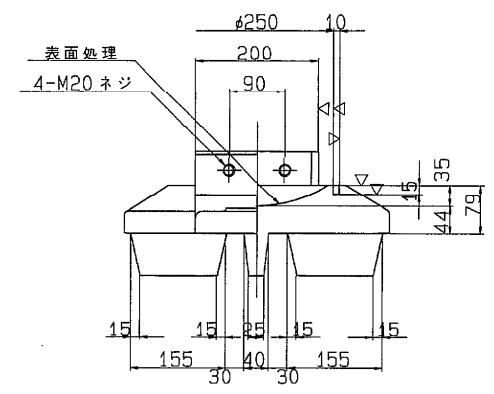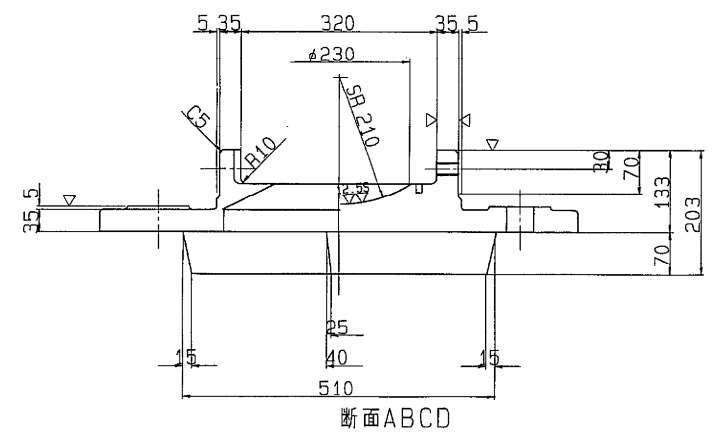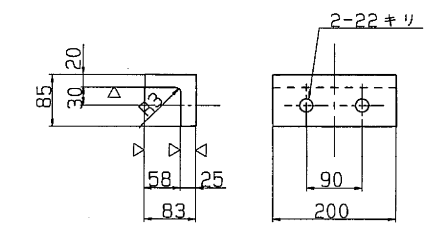


- ⑥ 六角ボルト 中
M20 X 50 4.6
- ⑦ 六角ボルト 中
M24 X l 4.6

⑧ ∇ SS41

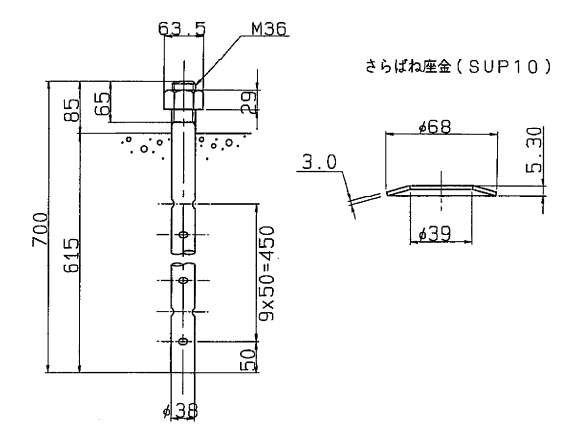

さらばね座金 (SUP10)

配置図

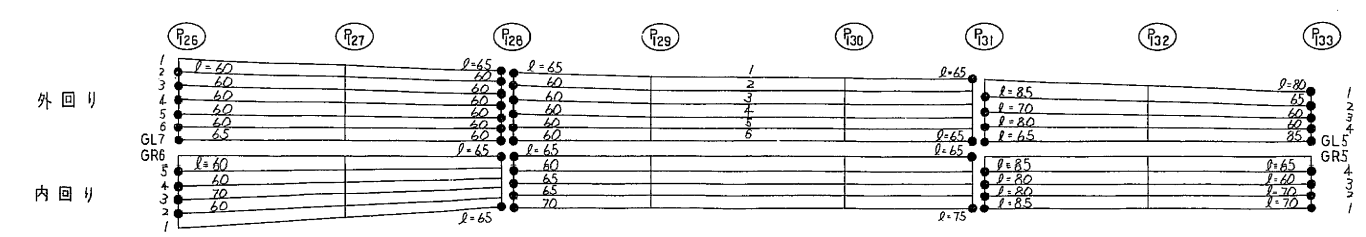

設計条件

反力		
全反力	R	103.8 ton
死荷重反力	Rd	64.9 ton
活荷重反力	R(H+I)	- ton
橋軸方向水平力(移動時)	RHi	15.6 ton
橋軸方向水平力(地震時)	RHe	19.5 ton
橋軸直角方向水平力(地震時)	RHe	19.5 ton
上揚力(地震時)	V	6.5 ton
移動量		
計算移動量	e1	50 mm
設計移動量	e2	70 mm
全移動可能量	e0	110 mm
水平震度		
設計水平震度	KH	0.30
摩擦係数		
設計摩擦係数	f	0.15
許容支圧応力度		
上部工との許容支圧応力度	σba	2100 Kg/cm ²
下部工との許容支圧応力度	σba	2100 Kg/cm ²

材料表

部番	部品名称	材質	個数	重量(kg)	備考
①	下	SC46	1	111.6	
②	上	SS41	1	78.5	
3	ベアリングプレート	HBsC4+SL	1	9.5	
4	シールリング	クロロブレンゴム	1	0.4	
⑤	サイドブロック	SS41	2	10.0	
⑥	ボルト	-	4	0.7	JIS B 1180
⑦	ボルト	-	4	W/B	JIS B 1180
⑧	アンカーボルト・ナット	SS41	2	13.3	JIS B 1181 10φ
9	ステンレス板	SUS316	1	1.8	280X 385X2
全重量(kg)				W	


- 注 1. 溶融亜鉛メッキ仕様
(部番①印部品を溶融亜鉛メッキのこと。)
- 2. 下省の表示については支保標準設計第3章による。
又、反力表示はH 100とする。

S=1/ 5


l	W(kg)	W(kg)	個数
65)60	1.3	227.1	37
70	1.4	227.2	5
75)80	1.5	227.3	5
85	1.6	227.4	4

東京外環自動車道(川口〜三郷)完成図			7043
			23538
工種	高架橋		6999
			14944
名	単加高架橋	縮尺	
		1/5	
称	支承(2) 100t-Mov		580
			940
日本道路公団東京第一建設局			


125^T可動支承 S=1/5

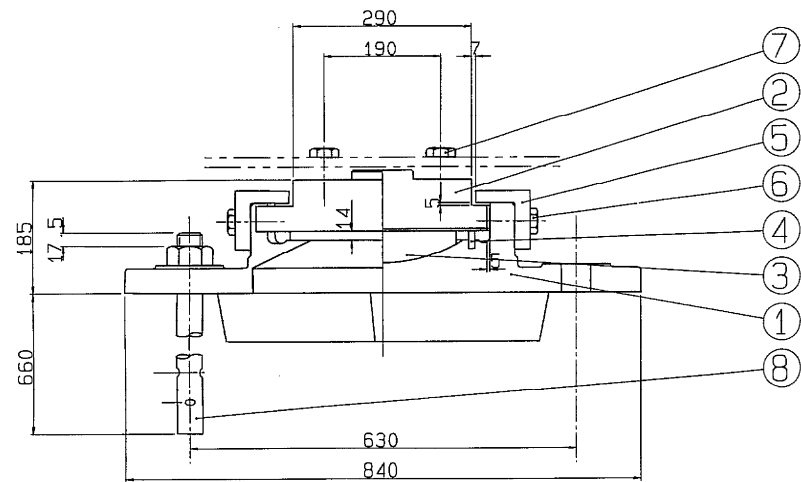


① ~ (▽▽) SC46

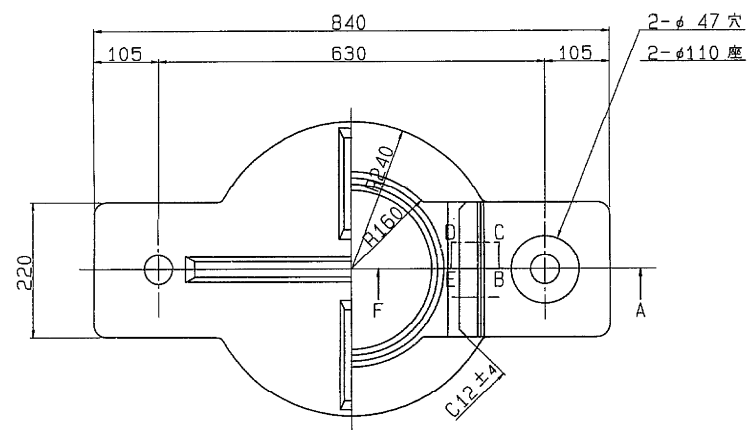



A部詳細

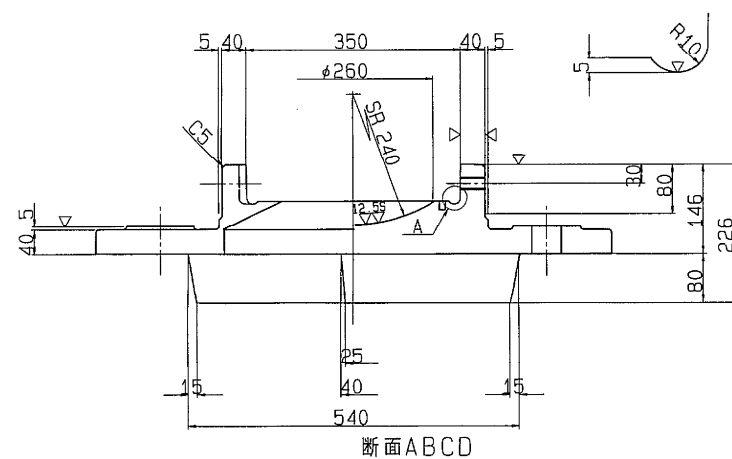

断面ABCD

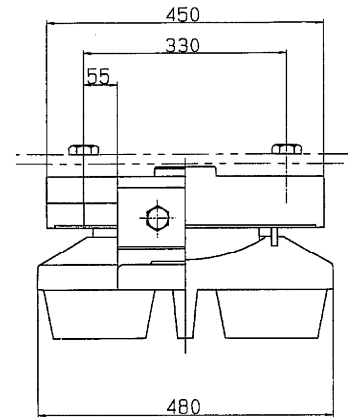


③ ~ (▽▽) HBsC4+SL ④ ~ クロロブレンゴム

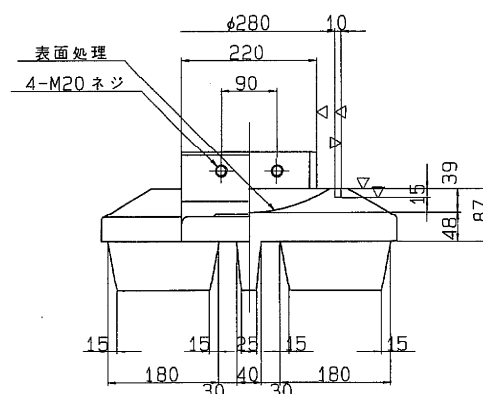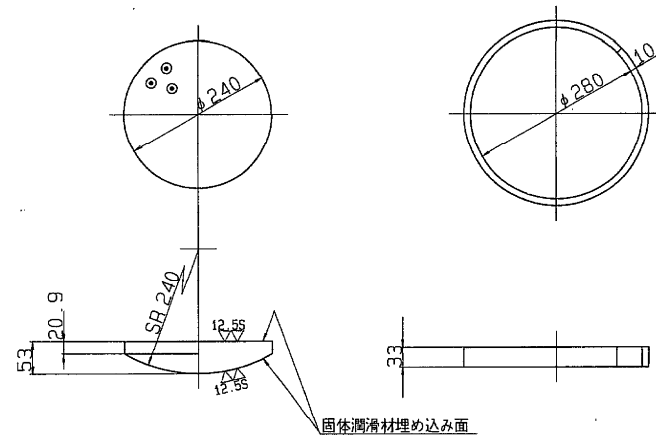


⑥ 六角ボルト 中
M20 X 50 4.6

⑦ 六角ボルト 中
M24 X l 4.6


② ~ (▽▽) SS41

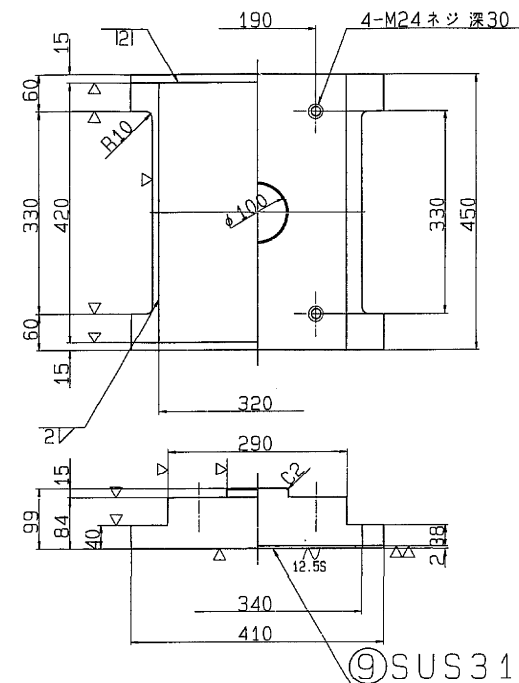


⑤ ~ (▽) SS41

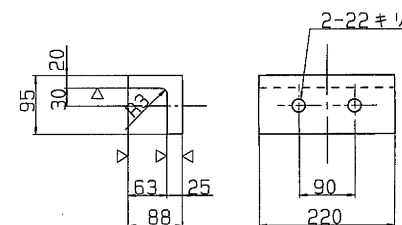

⑧ ~ SS41

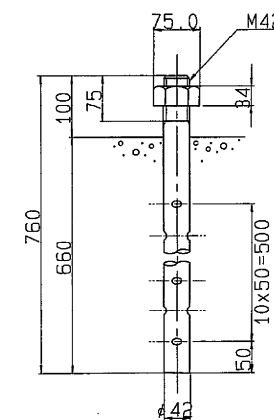

さらばね座金 (SUP10)

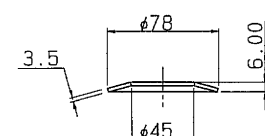

設計条件

力	反	全
死荷重反力	R _d	117.4 ton
活荷重反力	R _(H+I)	73.3 ton
橋軸方向水平力(移動時)	R _{H1f}	44.1 ton
橋軸方向水平力(地震時)	R _{H1e}	17.6 ton
橋軸直角方向水平力(地震時)	R _{H2e}	22.0 ton
上揚力(地震時)	V	7.3 ton
移動量	e ₁	50 mm
計算移動量	e ₂	70 mm
設計移動量	e ₀	110 mm
全移動可能量		
水平震度	K _H	0.30
設計水平震度	f	0.15
設計摩擦係数		
許容支圧応力度	σ _{ba}	2100 Kg/cm ²
上部工との許容支圧応力度		
下部工との許容支圧応力度		

材料表


部番	部品名	材	質	個数	重量(kg)	備考
①	下	SC46		1	149.5	
②	上	SS41		1	93.9	
③	ベアリングプレート	HBsC4+SL		1	13.2	
④	シーリングリング	クロロブレンゴム		1	0.4	
⑤	サイドブロック	SS41		2	12.3	
⑥	ボルト	-		4	0.7	JIS B 1180
⑦	ボルト	-		4	0.8	JIS B 1180
⑧	アンカーボルト・ナット	SS41		2	18.0	JIS B 1181 180
⑨	ステンレス板	SUS316		1	2.1	320x 416x2
	全重量				17	

注) 1. 溶融亜鉛メッキ仕様
(部番○印部品を溶融亜鉛メッキのこと。)
2. 下巻の表示については支保標準設計第3章による。
又、反力表示はH 125とする。

S=1/ 5



ℓ	W _B (kg)	W _N (kg)	個数
65	1.3	291.4	4
70	1.4	291.5	2

配置図

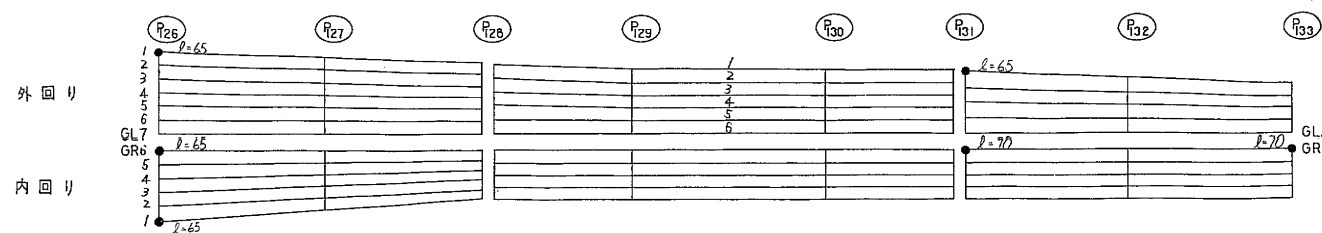


東京外環自動車道(川口〜三郷)完成図		7044 23538
工種	高架橋	7000 14944
名	草加高架橋	総尺 1/5
称	支保(3) 125t-Mov	581 940
日本道路公団東京第一建設局		


175^T 固定支承(M→F) S=1/5

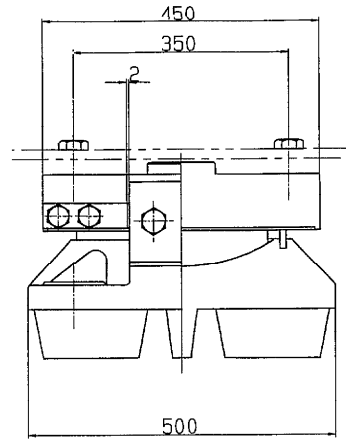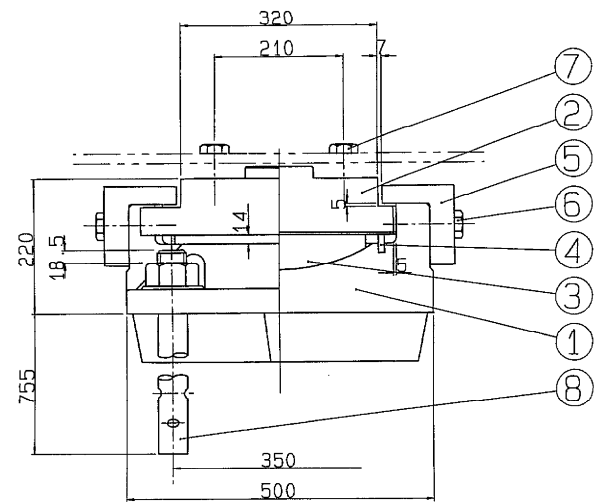


② ∇ SS41

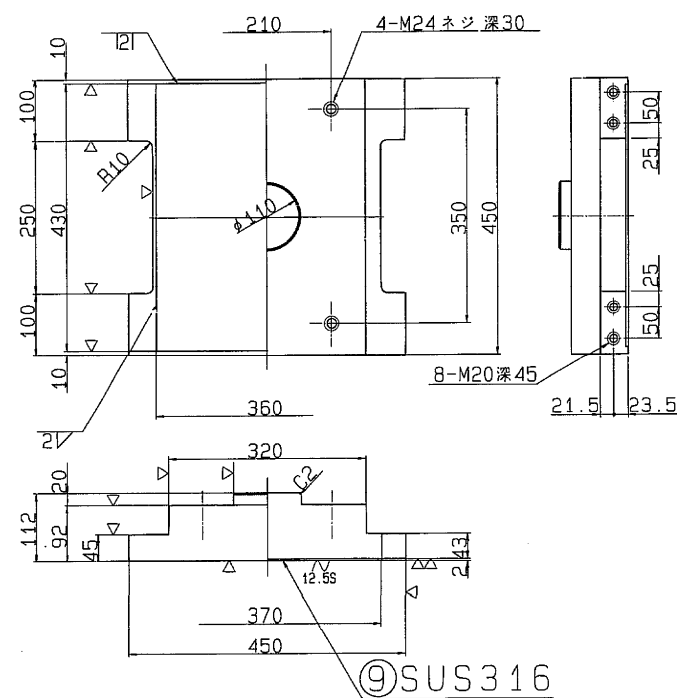


③ ∇ HBsC4+SL ④ ∇ クロロプレンゴム

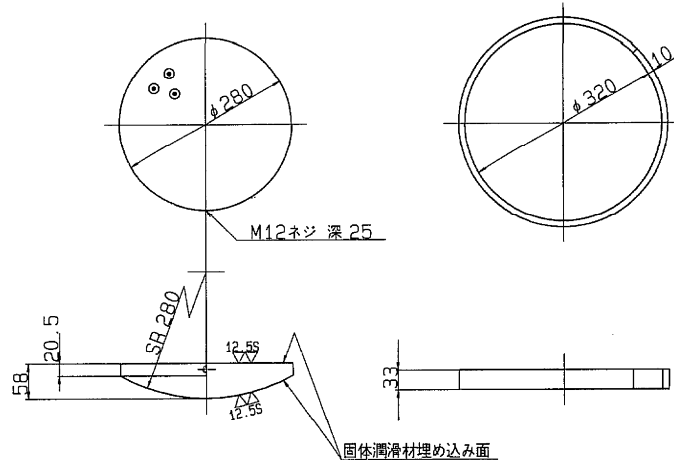


① ∇ SC46

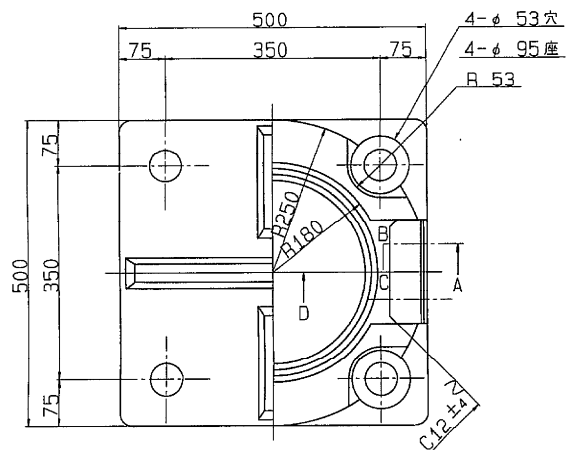

⑤ ∇ SS41

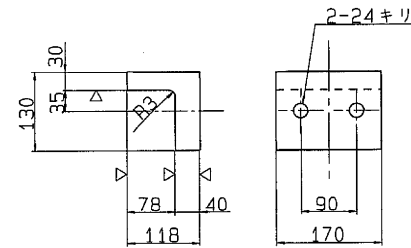

⑧ ∇ SS41

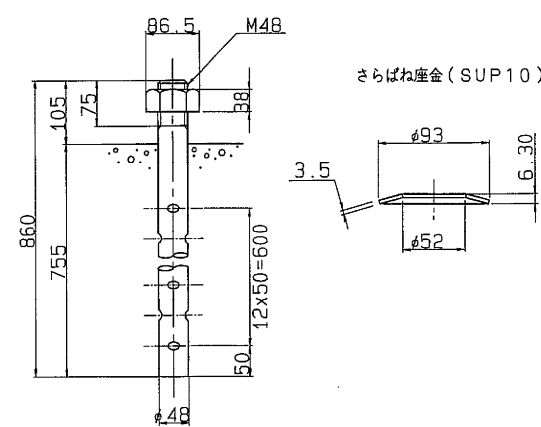

設計条件

反力		
全反力	R	182.5 ton
死荷重反力	R _d	111.5 ton
活荷重反力	R _(H+I)	71.0 ton
橋軸方向水平力(移動時)	R _{Hlf}	- ton
橋軸方向水平力(地震時)	R _{Hle}	52.9 ton
橋軸直角方向水平力(地震時)	R _{H2e}	33.5 ton
上揚力(地震時)	V	11.2 ton
水平震度		
設計水平震度	K _H	0.30
摩擦係数		
設計摩擦係数	f	0.15
許容支圧応力度		
上部工との許容支圧応力度	σ _{ba}	2100 Kg/cm ²
下部工との許容支圧応力度	σ _{ba}	80 Kg/cm ²

材料表


部番	部品名称	材質	個数	重量(Kg)	備考
①	下	省	SC46	1	180.5
②	上	省	SS41	1	115.9
3	ベアリングプレート	HBsC4+SL	1	19.1	
4	シールリング	クロロプレンゴム	1	0.4	
⑤	サイドブロック	SS41	2	19.6	
⑥	ボルト	-	4	1.1	JIS B 1180
⑦	ボルト	-	4	5.3	JIS B 1180
⑧	アンカーボルト・ナット	SS41	4	53.2	JIS B 1181
9	ステンレス板	SUS316	1	2.4	350X 425X2
⑩	固定金具	SS41	4	5.3	ボルト含む
全重量(Kg)				W	

注) 1. 溶融亜鉛メッキ仕様
(部番○印部品を溶融亜鉛メッキのこと。)
2. 下省の表示については支承標準設計第3章による。
又、反力表示は 175とする。


S=1/ 5

ℓ	W _B (kg)	W _K (kg)	個数
70	1.4	398.9	2
75	1.5	399.0	2


固定金具詳細図

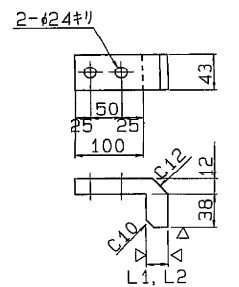

固定金具取付図

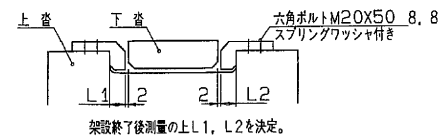


配置図


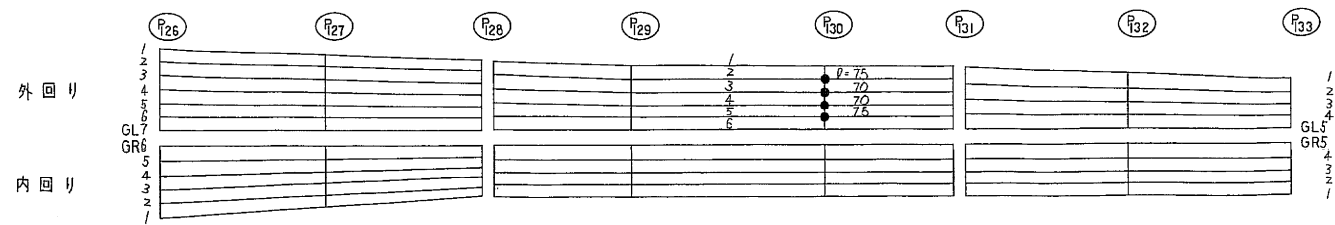


東京外環自動車道(川口〜三郷)完成図			704 2353
工種	高架橋		700 1494
名	単加高架橋	縮尺	1/5
称	支承(4) 175+ 固定支承(M→F)		582 940
日本道路公団東京第一建設局			


200^T 固定支承(M→F) S=1/5

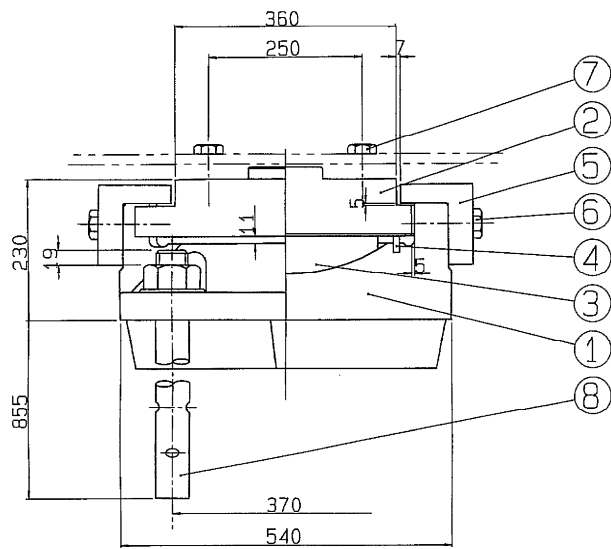


① ∇(▽▽) SC46

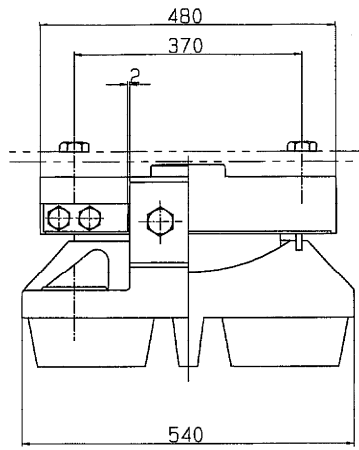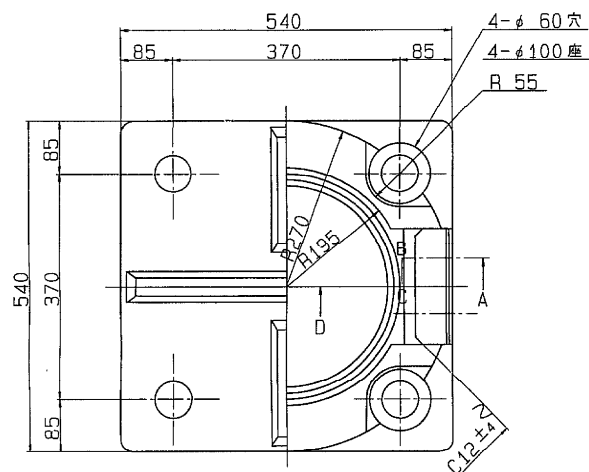


② ∇(▽▽) SS41

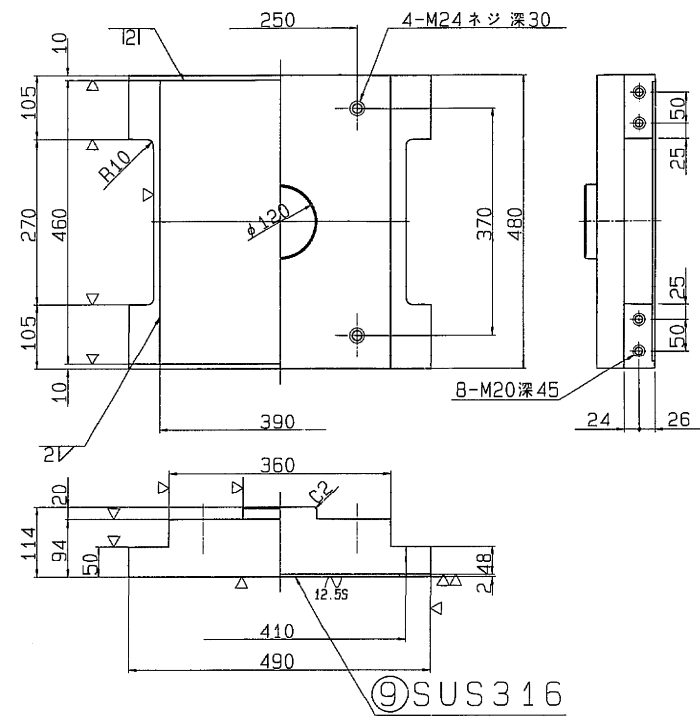


⑤ ∇(▽) SS41

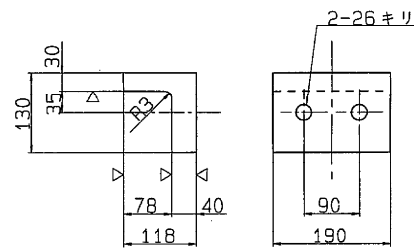

③ ∇(▽▽) HBsC4+SL ④ ∇クロロpreneゴム

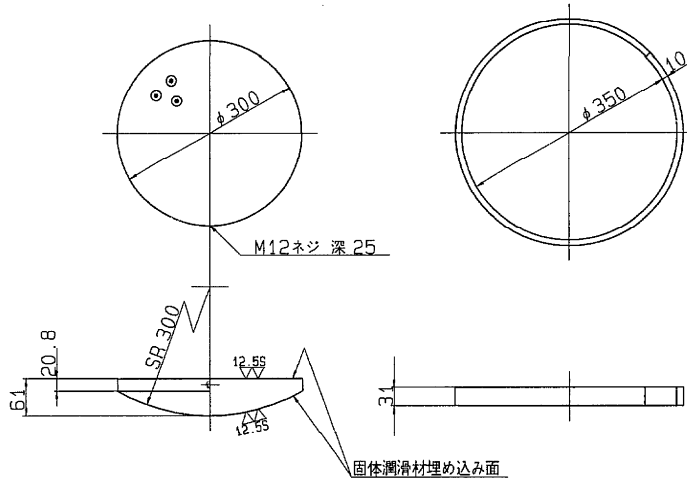

⑧ ∇SS41

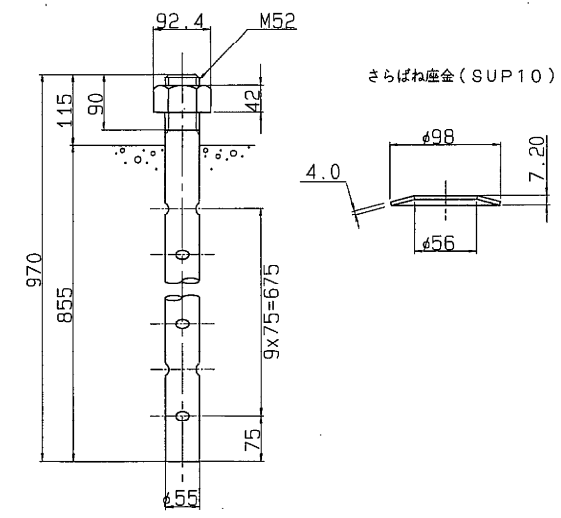

設計条件

反力		
全反力	R	190.4 ton
死荷重反力	R _d	121.8 ton
活荷重反力	R _(H+I)	68.6 ton
橋軸方向水平力(移動時)	R _{H1f}	- ton
橋軸方向水平力(地+温)	R _{H1e}	56.4 ton
橋軸直角方向水平力(地震時)	R _{H2e}	36.5 ton
上揚力(地震時)	V	12.2 ton
水平震度		
設計水平震度	K _H	0.30
摩擦係数		
設計摩擦係数	f	0.15
許容支圧応力度		
上部工との許容支圧応力度	σ _{ba}	2100 Kg/cm ²
下部工との許容支圧応力度	σ _{ba}	80 Kg/cm ²

材料表


部番	部品名称	材質	個数	重量(Kg)	備考
①	下	SC46	1	226.0	
②	上	SS41	1	141.7	
3	ベアリングプレート	HBsC4+SL	1	22.8	
4	シールリング	クロロprene	1	0.5	
⑤	サイドブロック	SS41	2	21.8	
⑥	ボルト	-	4	1.4	JIS B 1180
⑦	ボルト	-	4	1.4	JIS B 1180
⑧	アンカーボルト・ナット	SS41	4	77.7	JIS B 1181 18φ
9	ステンレス板	SUS316	1	2.8	380X 455X2
⑩	固定金具	SS41	4	5.8	ボルト含む
全重量(Kg)				W	

注) 1. 溶融亜鉛メッキ仕様
(部番○印部品を溶融亜鉛メッキのこと。)
2. 下巻の表示については支承標準設計第3章による。
又、反力表示は 200 とする。


S=1/ 5

ℓ	WB(Kg)	W(Kg)	個数
70	1.4	501.9	1
75	1.5	502.0	2


固定金具詳細図

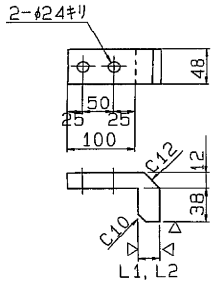

固定金具取付図


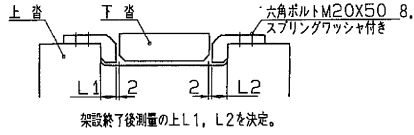


配置図

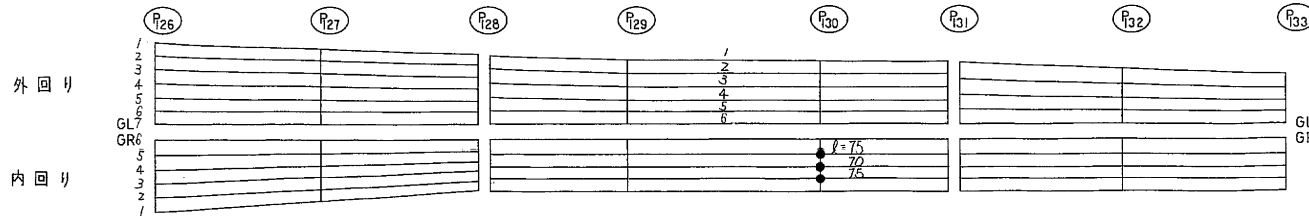


東京外環自動車道(川口～三郷)完成図		7046 2353
工種	高架橋	7002 1494
名	草加高架橋	橋尺 1/5
称	支承(5) 200 ^T 固定支承(M→F)	583 940
日本道路公団東京第一建設局		


275^T 固定支承 (M→F) S=1/6

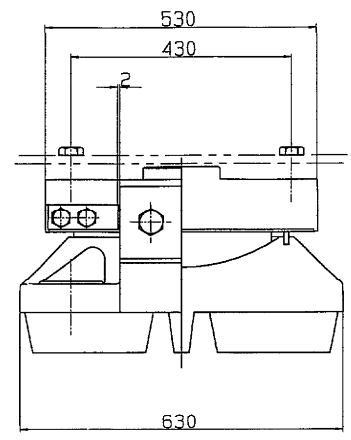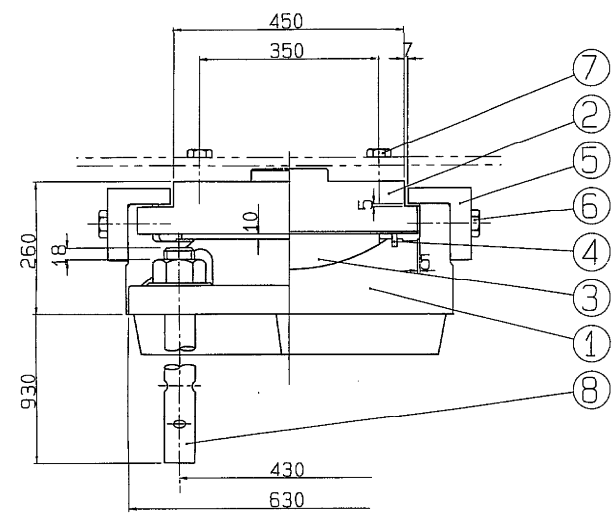


② ∇ SS41

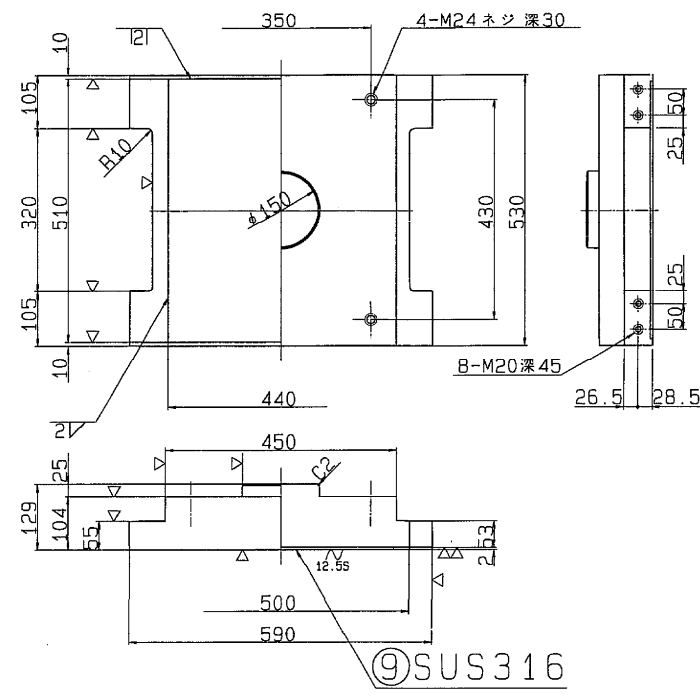


① ∇ SC46

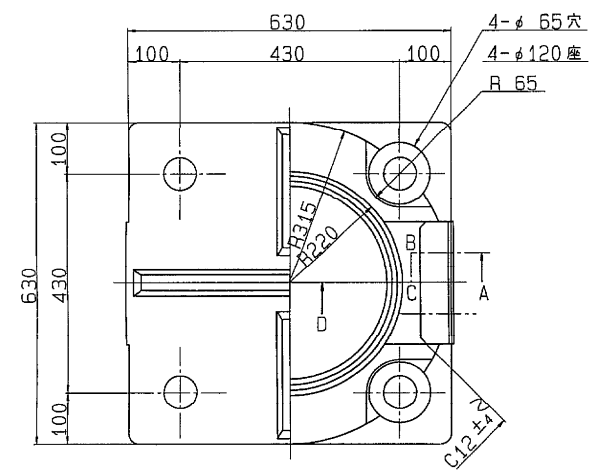


③ ∇ HBsC4+SL ④ ∇ クロロpreneゴム

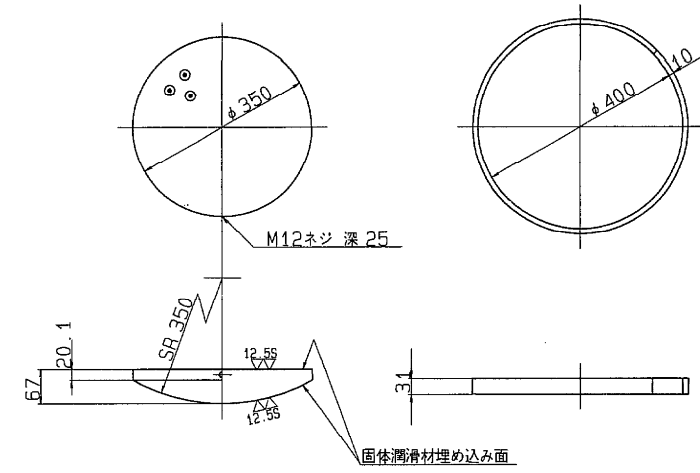

⑤ ∇ SS41

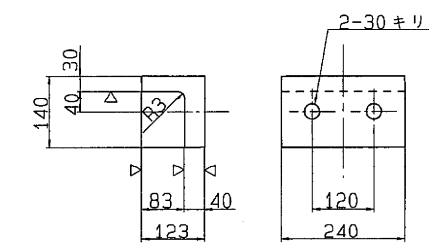

⑧ ∇ SS41

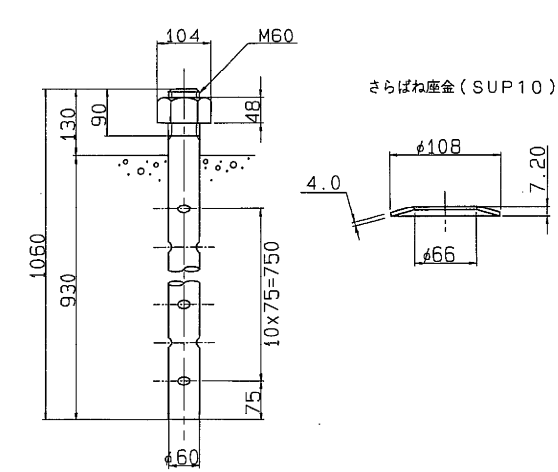

設計条件

反力		
全反力	R	292.0 ton
死荷重反力	R _d	198.5 ton
活荷重反力	R _(H+I)	83.5 ton
橋軸方向水平力(移動時)	R _{H1f}	- ton
橋軸方向水平力(地+温)	R _{H1e}	85.0 ton
橋軸直角方向水平力(地震時)	R _{H2e}	59.6 ton
上揚力(地震時)	V	19.9 ton
水平震度		
設計水平震度	K _H	0.30
摩擦係数		
設計摩擦係数	f	0.15
許容支圧応力度		
上部工との許容支圧応力度	σ _{ba}	2100 Kg/cm ²
下部工との許容支圧応力度	σ _{ba}	80 Kg/cm ²

材料表


部番	部品名	材質	個数	重量(Kg)	備考
①	下	SC46	1	356.2	
②	上	SS41	1	213.1	
③	ベアリングプレート	HBsC4+SL	1	33.1	
④	シールリング	クロロpreneゴム	1	0.5	
⑤	サイドブロック	SS41	2	29.6	
⑥	ボルト	-	4	2.0	JIS B 1180
⑦	ボルト	-	4	W3	JIS B 1180
⑧	アンカーボルト・ナット	SS41	4	101.4	JIS B 1181 10φ
⑨	ステンレス板	SUS316	1	3.6	440X 505X2
⑩	固定金具	SS41	4	6.6	ボルト含む
全重量(Kg)				W	

- 注) 1. 溶融亜鉛メッキ仕様 (部番①印部品を溶融亜鉛メッキのこと。)
2. 下省の表示については支承標準設計第3章による。又、反力表示は 275とする。


S=1/ 6

ℓ	WB (kg)	W (kg)	個数
80	1.5	747.6	1
85	1.6	747.7	2
90	1.7	747.8	1




固定金具詳細図

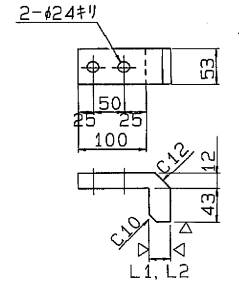

固定金具取付図

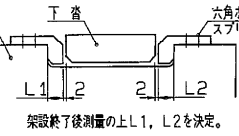


A 部詳細

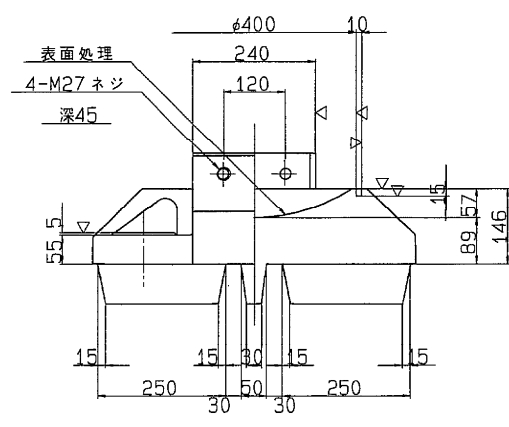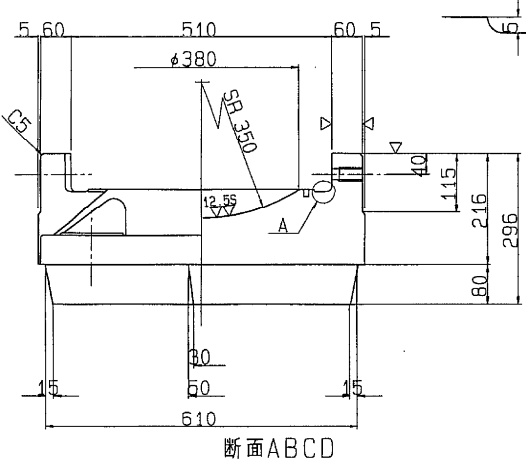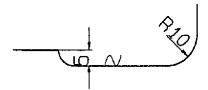




- ⑥ 六角ボルト 中 M27 X 75 4.6
⑦ 六角ボルト 中 M24 X ℓ 4.6

配置図

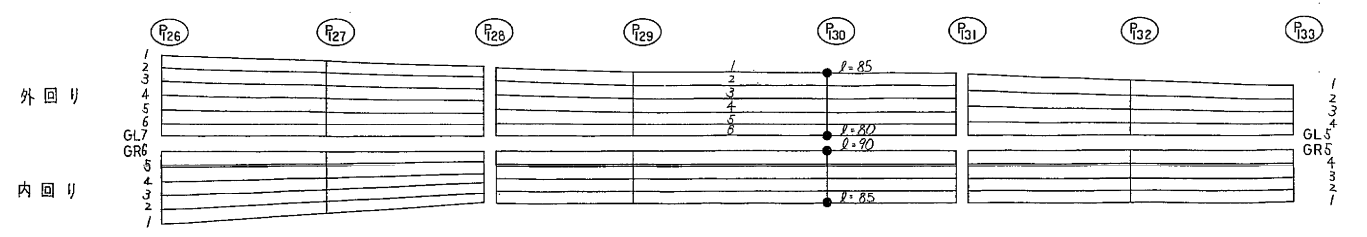

東京外環自動車道(川口～三郷)完成図		7047
工種		23538
名	高架橋	7003
		14944
称	単加高架橋	縮尺
	支承(6) 275 ^T 固定支承(M→F)	1/6
日本道路公団東京第一建設局		584
		940

200^T 固定支承 S=1/5

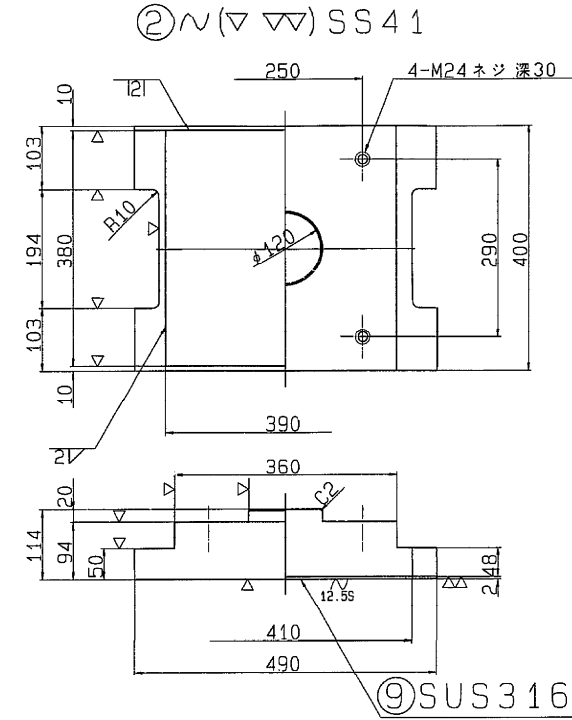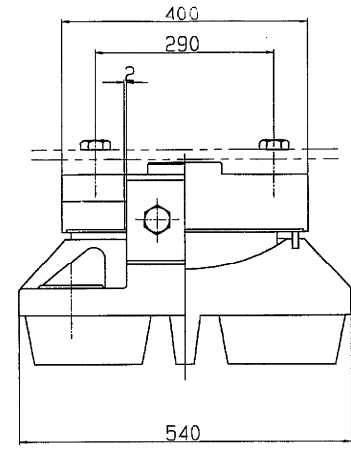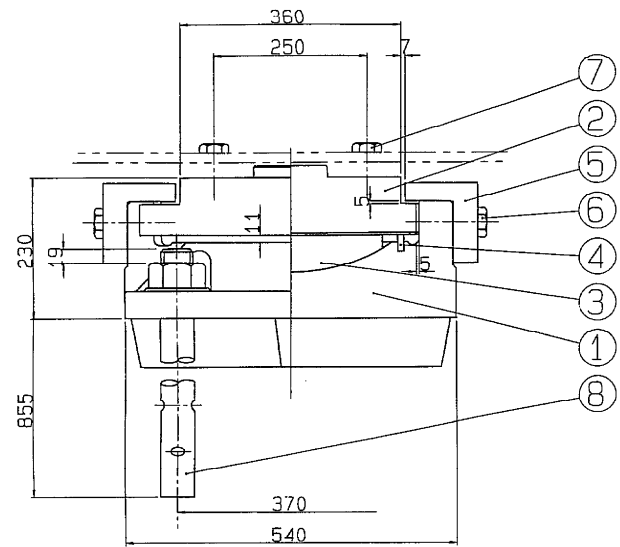

設計条件

反力		
全反力	R	208.8 ton
死荷重反力	R _d	137.9 ton
活荷重反力	R ₍₁₊₁₎	70.9 ton
橋軸方向水平力(移動時)	R _{H1f}	- ton
橋軸方向水平力(地震時)	R _{H1e}	69.4 ton
橋軸直角方向水平力(地震時)	R _{H2e}	41.4 ton
上揚力(地震時)	V	13.8 ton
設計水平震度	K _H	0.30
設計摩擦係数	f	0.15
許容支圧応力度		
上部工との許容支圧応力度	σ _{ba}	2100 Kg/cm ²
下部工との許容支圧応力度	σ _{ba}	2100 Kg/cm ²


材料表

部番	部品名	材質	個数	重量(kg)	備考
①	下	SC46	1	226.0	
②	上	SS41	1	119.3	
③	ベアリングプレート	HBsC4+SL	1	22.8	
④	シールリング	クロロブレンゴム	1	0.5	
⑤	サイドブロック	SS41	2	21.8	
⑥	ボルト	-	4	1.4	JIS B 1180
⑦	ボルト	-	4	W.B	JIS B 1180
⑧	アンカーボルト・ナット	SS41	4	77.7	JIS B 1180
⑨	ステンレス板	SUS316	1	2.3	350X 375X2
全重量(kg)				W	


- 注) 1. 溶融亜鉛メッキ仕様
(部番○印部品を溶融亜鉛メッキのこと。)
2. 下省の表示については支承標準設計第3章による。
又、反力表示はH 200とする。

S=1/ 5


ℓ	W _D (kg)	W _K (kg)	個数
70	1.4	473.2	5
(80) 75	1.5	473.3	9
85	1.6	473.4	1
90	1.7	473.5	1
100	1.8	473.6	3

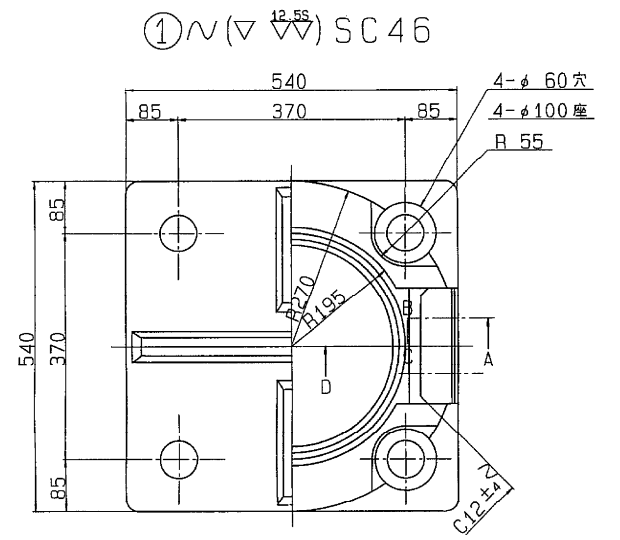




③▽(12.55) HBsC4+SL ④▽クロロブレンゴム

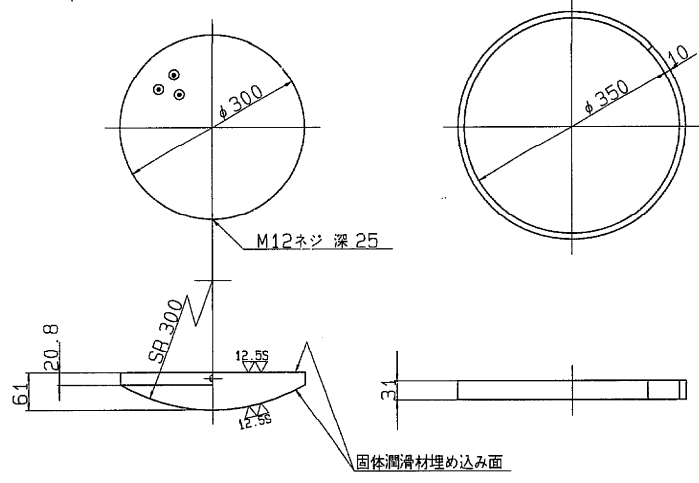

⑤▽SS41

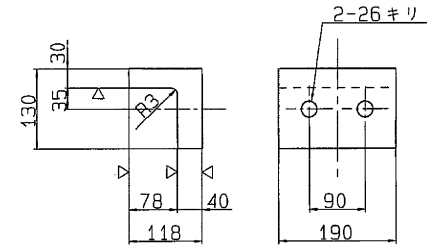


⑧▽SS41

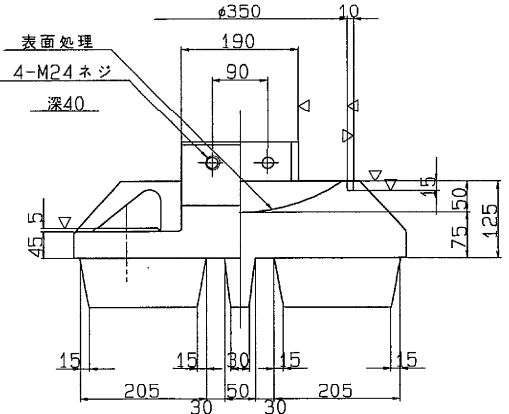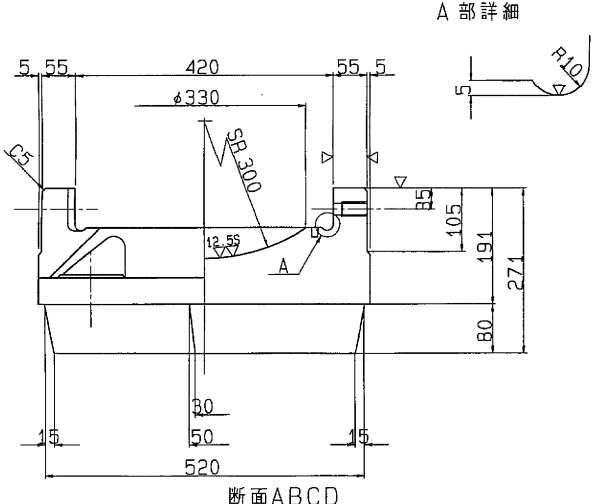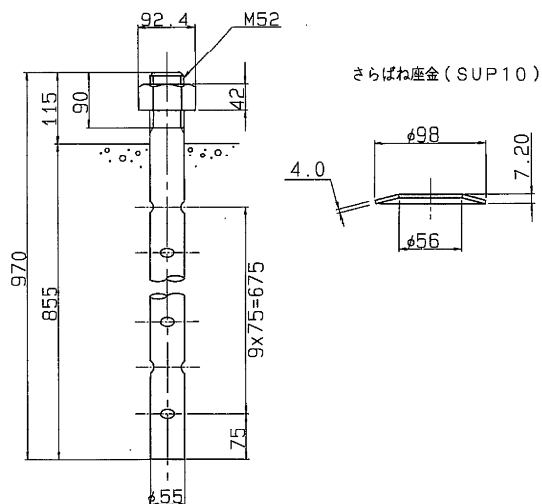




- ⑥ 六角ボルト 中
M24 X 70 4.6
⑦ 六角ボルト 中
M24 X ℓ 4.6

配置図

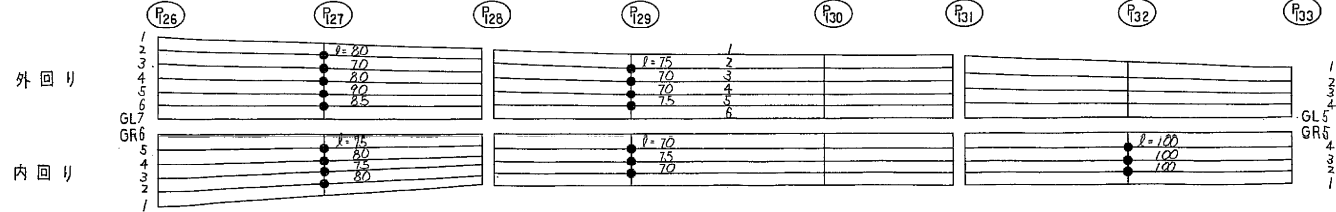

東京外環自動車道(川口~三郷)完成図			704E 2353
工種	高架橋		7004 1494
名	単加高架橋	縮尺	1/5
称	支承(7) 200t-Fix		585 940
日本道路公団東京第一建設局			

250^T 固定支承 S=1/6

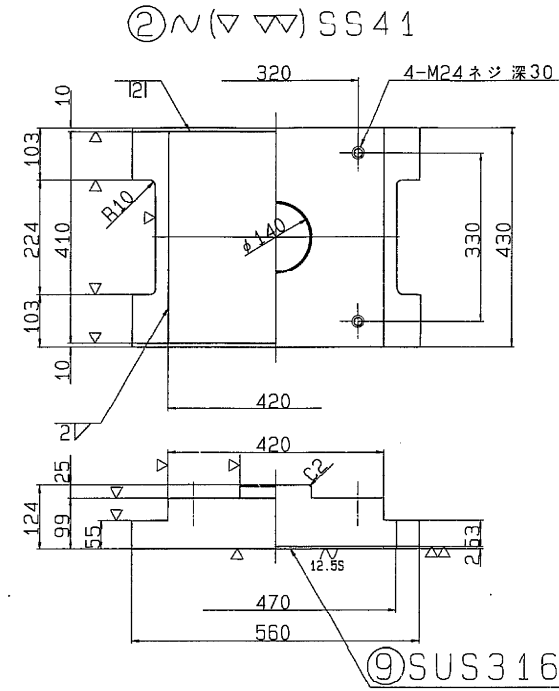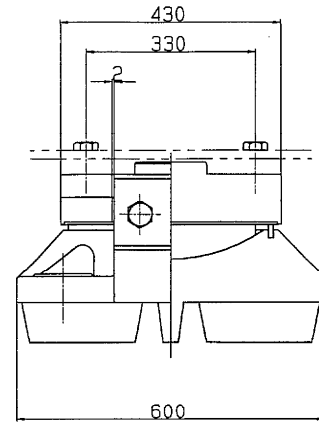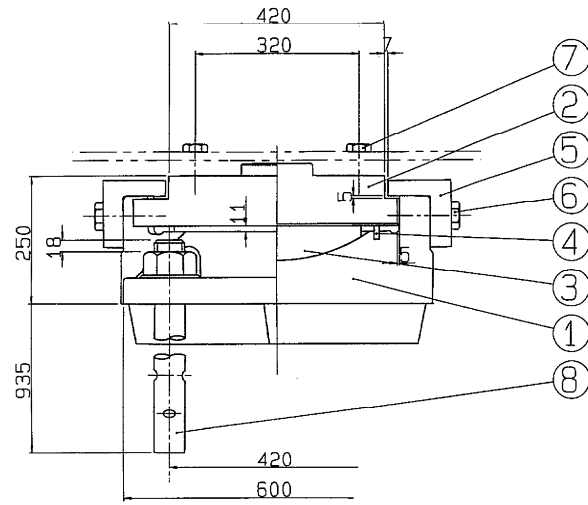

設計条件

力		
全反力	R	235.3 ton
死荷重反力	R _d	149.4 ton
活荷重反力	R _(L+I)	85.9 ton
橋軸方向水平力(移動時)	R _{H1f}	- ton
橋軸方向水平力(地震時)	R _{H1e}	73.9 ton
橋軸直角方向水平力(地震時)	R _{H2e}	44.8 ton
上揚力(地震時)	V	14.9 ton
水平震度		
設計水平震度	K _H	0.30
摩擦係数		
設計摩擦係数	f	0.15
許容支圧応力度		
上部工との許容支圧応力度	σ _{ba}	2100 Kg/cm ²
下部工との許容支圧応力度	σ _{ba}	2100 Kg/cm ²

材料表


部番	部 品 名	材 質	個数	重量(Kg)	備 考
①	下 省	SC46	1	310.5	
②	上 省	SS41	1	157.0	
3	ベアリングプレート	HBsC4+SL	1	29.0	
4	シールリング	クロムブレンゾム	1	0.5	
⑤	サイドブロック	SS41	2	25.7	
⑥	ボルト	-	4	2.0	JIS B 1180
⑦	ボルト	-	4	W/B	JIS B 1180
⑧	アンカーボルト・ナット	SS41	4	101.4	JIS B 1181 100φ
9	ステンレス板	SUS316	1	2.7	420X 406X2
全 重 量 (Kg)				W	

- 注) 1. 溶融亜鉛メッキ仕様
(部番○印部品を溶融亜鉛メッキのこと。)
2. 下省の表示については支承標準設計第3章による。
又、反力表示はH 250とする。


S=1/ 6

ℓ	W _B (kg)	W _L (kg)	個 数
80	1.5	630.3	1
85	1.6	630.4	1
90	1.7	630.5	1
95	1.8	630.6	1


① ∇(∇^{12.5S}) SC46

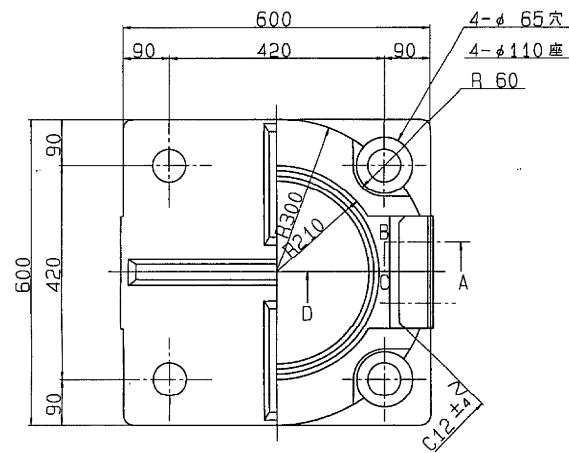


③ ∇(∇^{12.5S}) HBsC4+SL ④ ∇ クロロブレンゾム

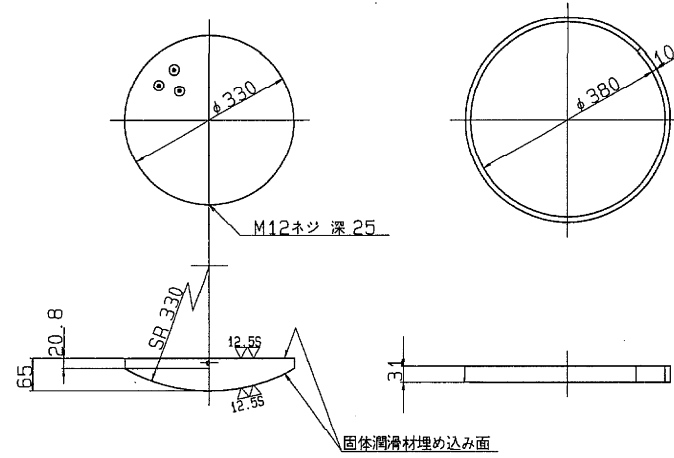

⑤ ∇(∇) SS41

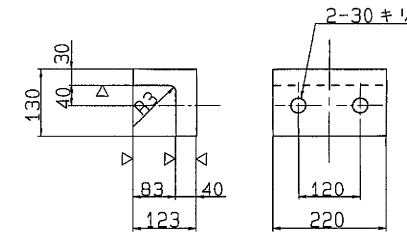



⑧ ∇SS41

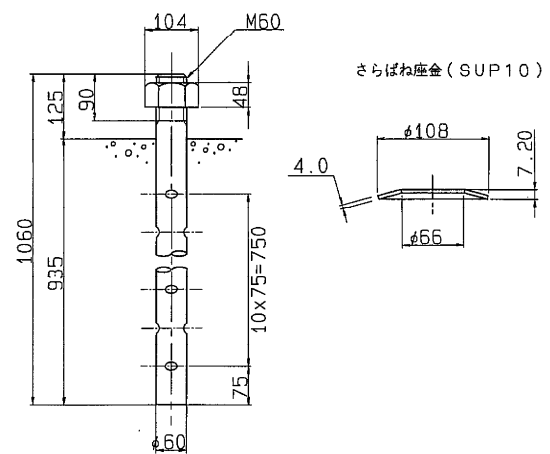


⑥ 六角ボルト 中
M27 X 75 4.6

⑦ 六角ボルト 中
M24 X ℓ 4.6

A 部詳細

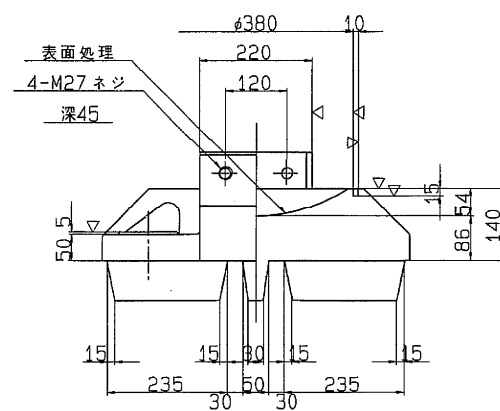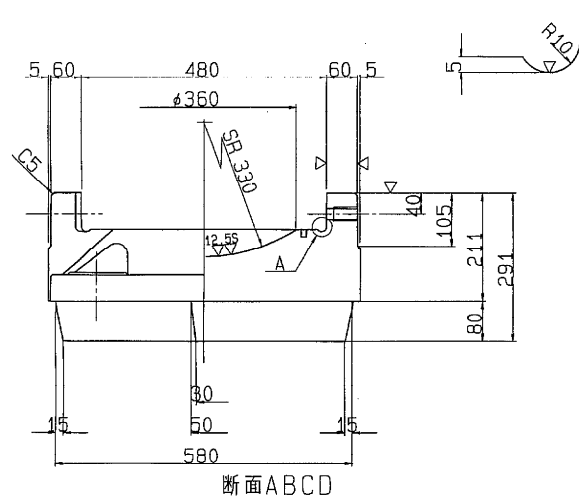


配置図


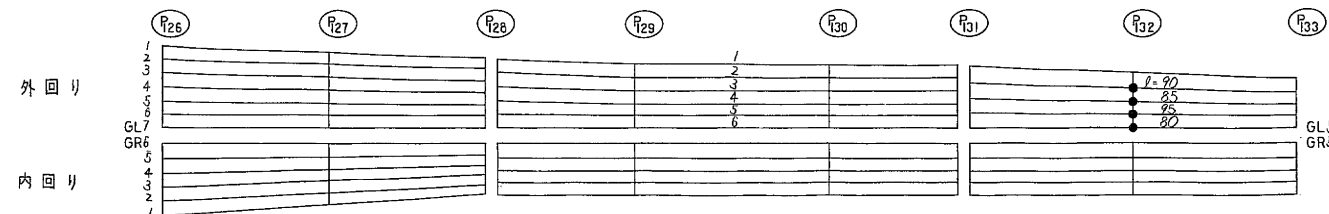


東京外環自動車道(川口～三郷)完成図			7049 23538
工 種	高 架 橋		7005 14944
名 称	単加高架橋	縮 尺	1/6
	支承(8) 250 ^T -Fix		586 940
日本道路公団東京第一建設局			


275^T 固定支承 S=1/6

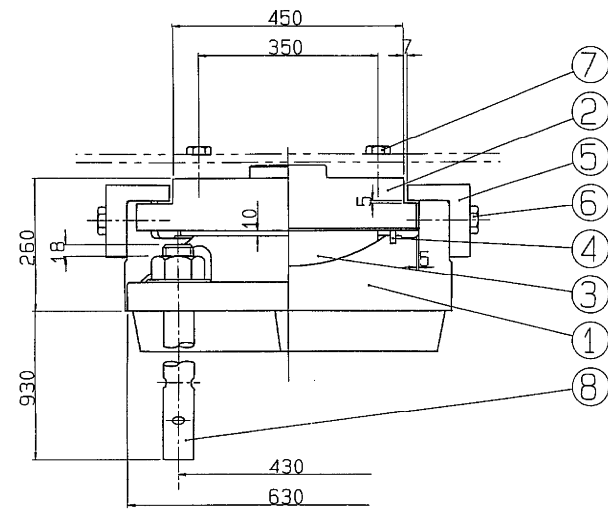


① ∇(▽▽) SC46

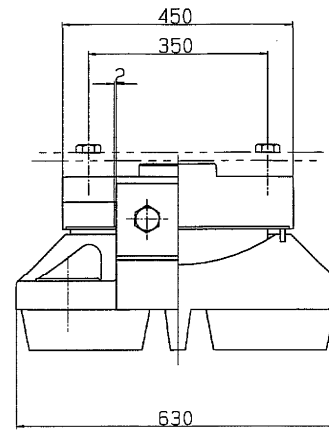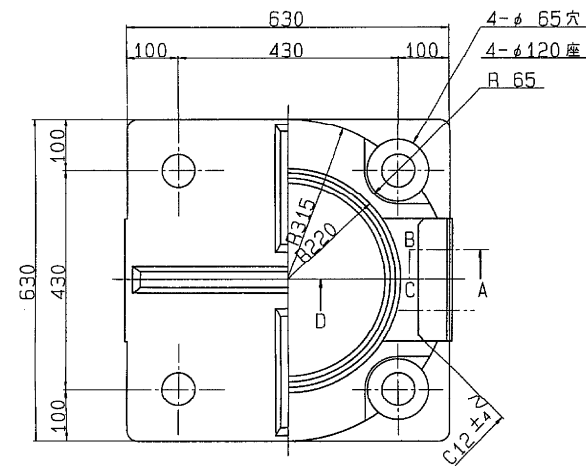


③ ∇(▽▽) HBSC4+SL ④ ∇クロロプレナム

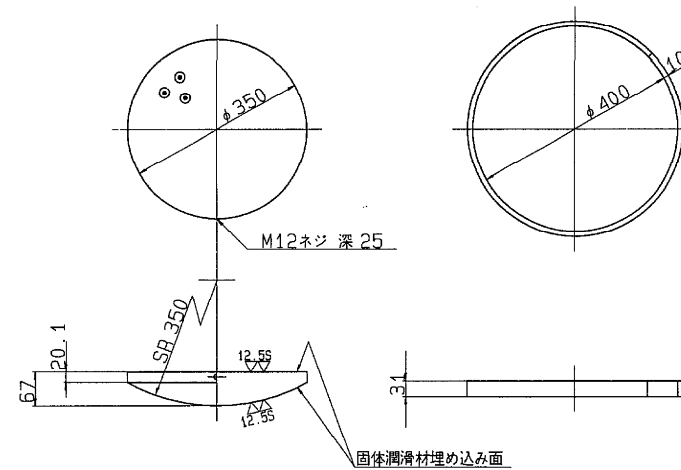


② ∇(▽▽) SS41

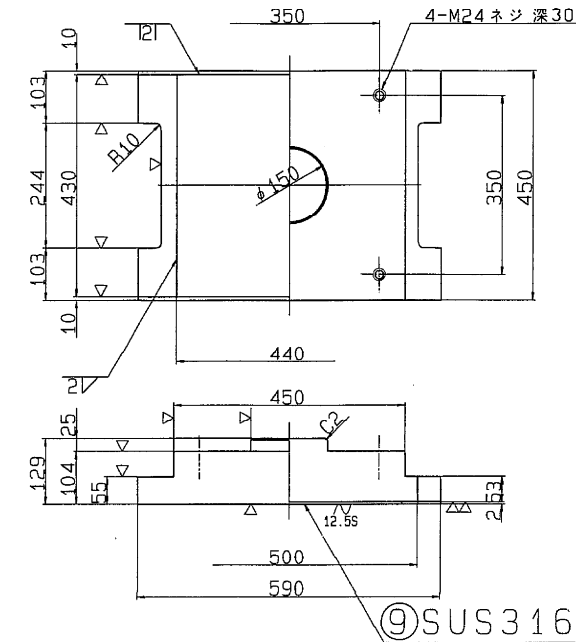

⑤ ∇(▽) SS41

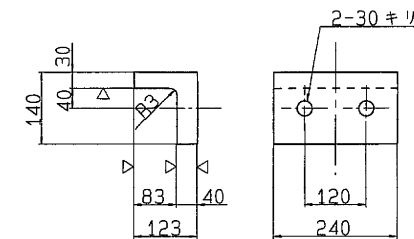

⑧ ∇SS41

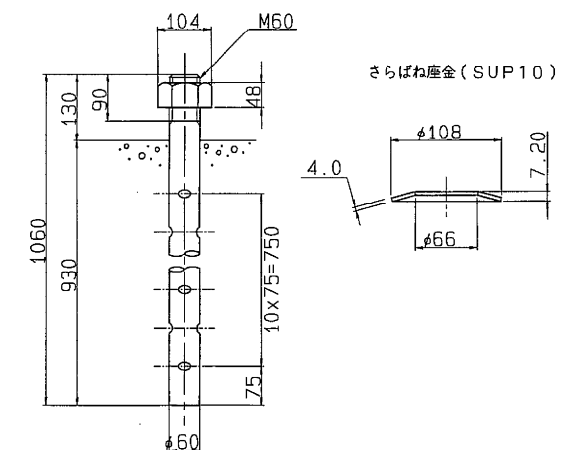

設計条件

全反力	R	288.0 ton
死荷重反力	Rd	201.7 ton
活荷重反力	R(H+I)	86.3 ton
橋軸方向水平力(移動時)	R(HI)	- ton
橋軸方向水平力(地震時)	R(HIe)	99.1 ton
橋軸直角方向水平力(地震時)	R(H2e)	60.5 ton
上揚力(地震時)	V	20.2 ton
設計水平震度	KH	0.30
摩擦係数	f	0.15
許容支圧応力度		
上部工との許容支圧応力度	σ _{ba}	2100 Kg/cm ²
下部工との許容支圧応力度	σ _{ba}	2100 Kg/cm ²

材料表


部番	部品名称	材質	個数	重量(Kg)	備考
①	下	SC46	1	356.2	
②	上	SS41	1	182.5	
③	ベアリングプレート	HBSC4+SL	1	33.1	
④	シーリング	クロロプレナム	1	0.5	
⑤	サイドブロック	SS41	2	29.6	
⑥	ボルト	-	4	2.0	JIS B 1180
⑦	ボルト	-	4	W/B	JIS B 1180
⑧	アンカーボルト・ナット	SS41	4	101.4	JIS B 1180
⑨	ステンレス板	SUS316	1	3.0	440X 425X2
全重量(Kg)				W	

注) 1. 溶融亜鉛メッキ仕様
(部番○印部品を溶融亜鉛メッキのこと。)
2. 下省の表示については支承標準設計第3章による。
又、反力表示はH 275とする。


S=1/ 6

ℓ	W _B (Kg)	W _T (Kg)	個数
80	1.5	709.8	3
85	1.6	709.9	1

A部詳細

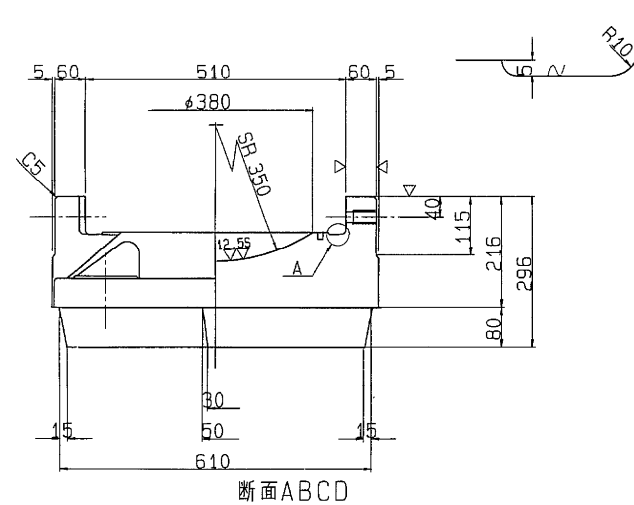


断面ABCD

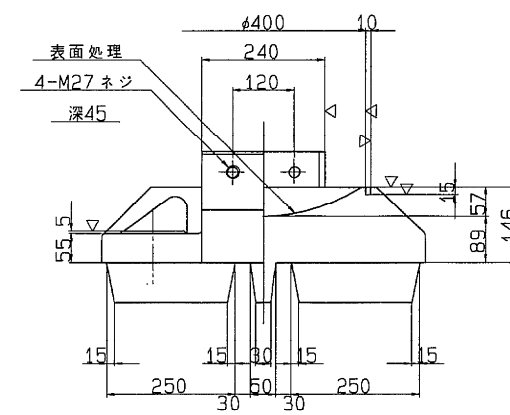

⑥ 六角ボルト 中
M27 X 75 4.6




⑦ 六角ボルト 中
M24 X ℓ 4.6

配置図

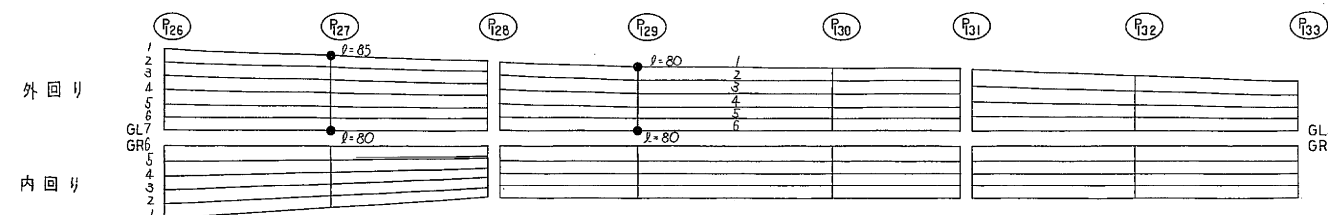

東京外環自動車道(川口〜三郷)完成図			7050
工種			23538
高架橋			7006
名			14944
車道高架橋			
支承(9) 275t-Fix			
縮尺			1/6
称			587
			940
日本道路公団東京第一建設局			

300^T 固定支承 $S=1/6$

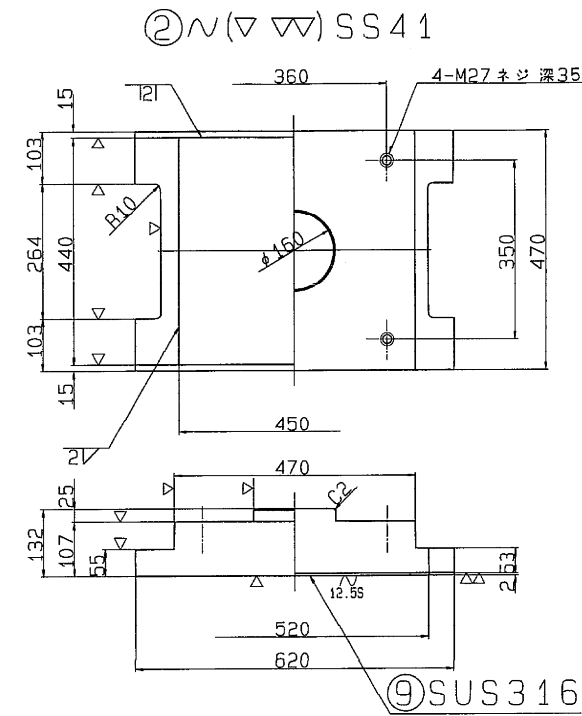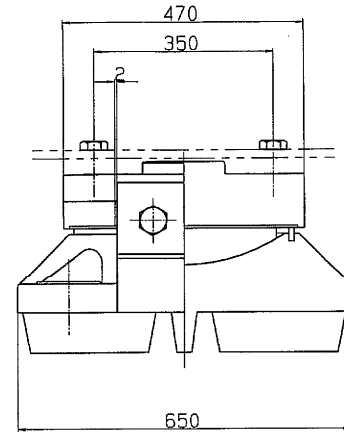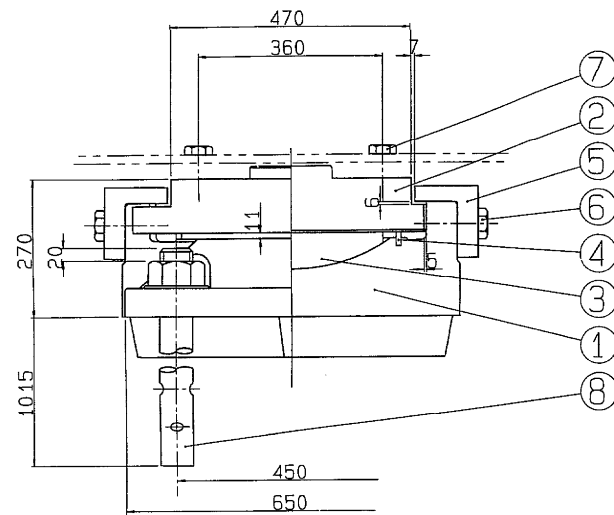

設計条件

反 力		
全 反 力	R	296.0 ton
死 荷 重 反 力	R _D	214.5 ton
活 荷 重 反 力	R(I+II)	81.5 ton
橋 軸 方 向 水 平 力 (移動時)	R _{H1f}	- ton
橋 軸 方 向 水 平 力 (地震時)	R _{H1E}	104.6 ton
橋 軸 直 角 方 向 水 平 力 (地震時)	R _{H2E}	64.4 ton
上 揚 力 (地震時)	V	21.5 ton
水 平 震 度		
設 計 水 平 震 度	K _H	0.30
摩 擦 係 数		
設 計 摩 擦 係 数	f	0.15
許 容 支 圧 応 力 度		
上部工との許容支圧応力度	σ_{ba}	2100 Kg/cm ²
下部工との許容支圧応力度	σ_{ba}	2100 Kg/cm ²

材 料 表

部番	部 品 名 称	材 質	個数	重量(Kg)	備 考
①	下 沓	SC46	1	392.6	
②	上 沓	SS41	1	204.1	
3	ベアリングプレート	HBSC4+SL	1	36.1	
4	シー ル リ ン グ	タロ7mm	1	0.5	
⑤	サイドブロック	SS41	2	31.9	
⑥	ボ ル ト	-	4	2.6	JIS B 1180
⑦	ボ ル ト	-	4	W/B	JIS B 1180
⑧	アンカーボルト・ナット	SS41	4	128.4	JIS B 1181 1番 W 4.2 2.5 2.5 2.5
9	ステンレス板	SUS316	1	3.1	450X 435X2
全 重 量 (Kg)				W	


注) 1. 溶融亜鉛メッキ仕様
(部番○印部品を溶融亜鉛メッキのこと。)

2. 下査の表示については支承標準設計第3章による。
又、反力表示はH 300とする。


$$S = 1/6$$

l	$WB(kg)$	$W(kg)$	個数
90	2.2	801.5	3
105	2.5	801.8	1


① $\sim (\nabla \nabla^{12.5S})$ SC 46

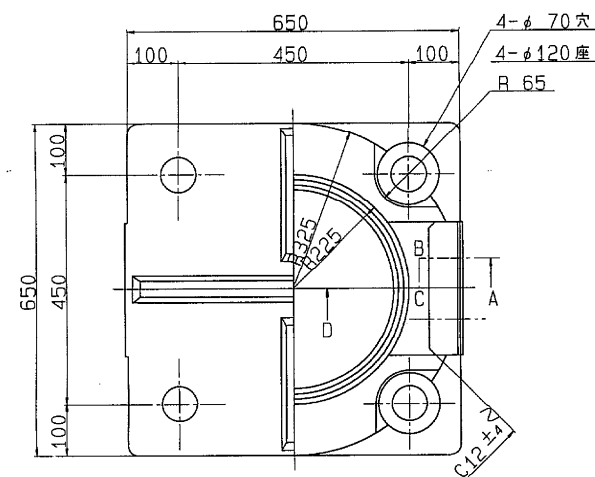


③▽^(12.5S) HBsC4 + SL ④〜クロロブレンゴム

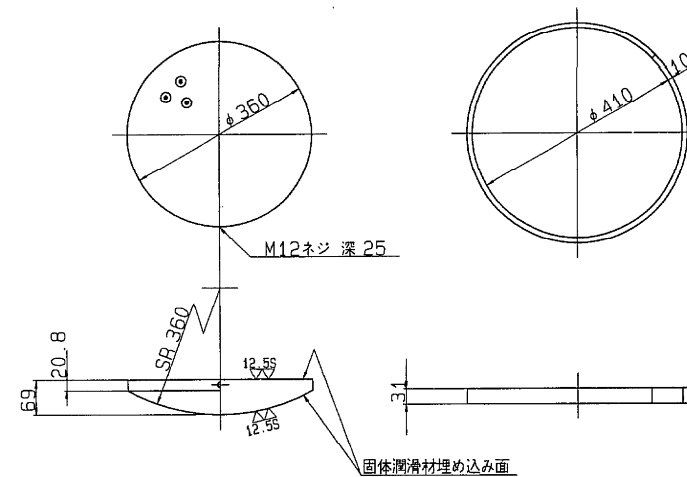

⑤ $\sim (\nabla) \text{SS} 41$


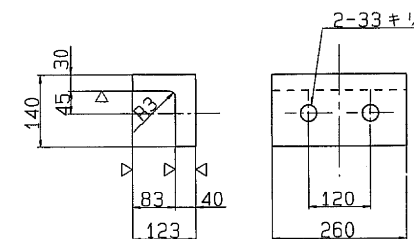


⑧NSS41

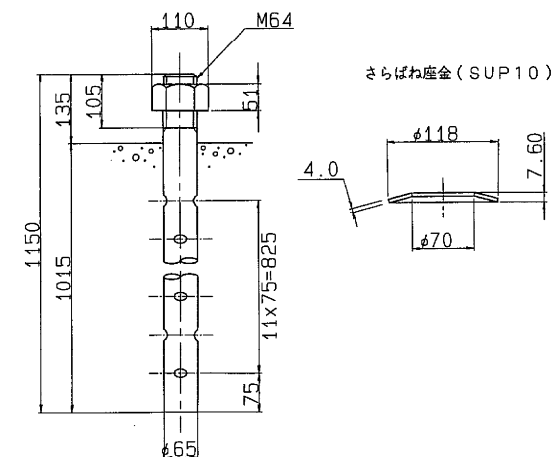


⑥ 六角ボルト 中
M30 X 80 4.6

⑦ 六角ボルト 中
M27 X ℓ 4.6

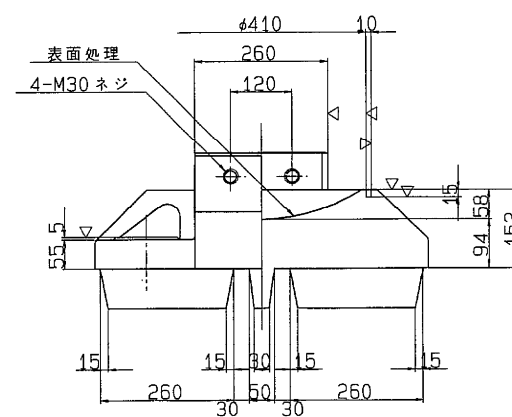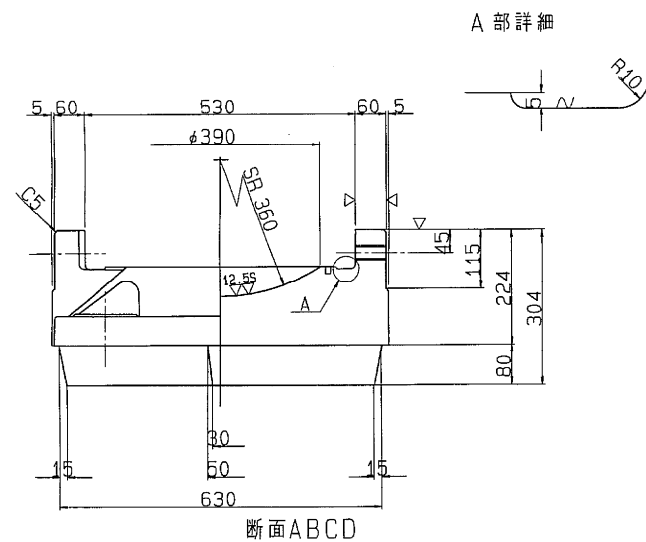


配置図


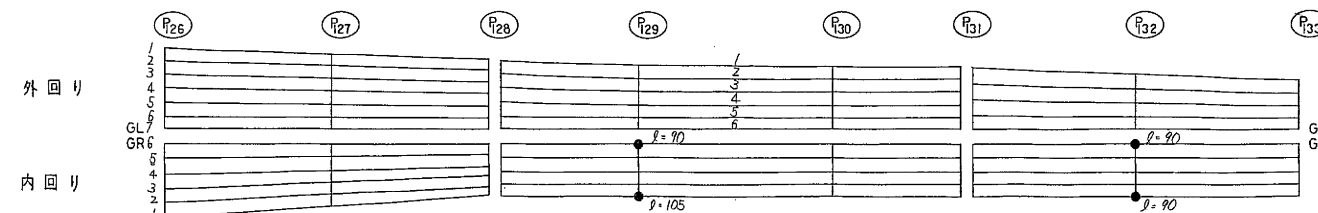


東京外環自動車道(川口～三郷)完成図		7051 23538
工種	高架橋	7007 14944
名	草加高架橋 支承(10) 300+~Fix	総尺 1/6 588 940
称	日本道路公団東京第一建設局	


350^T 固定支承 $S=1/6$

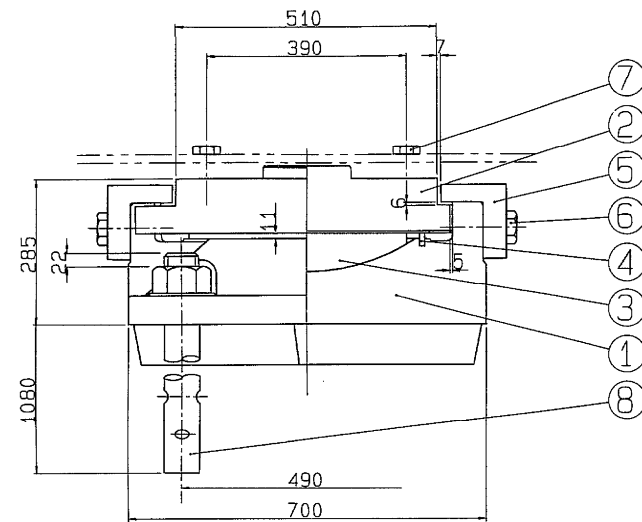


① $\sim (\nabla \nabla^{12.55})$ SC 46

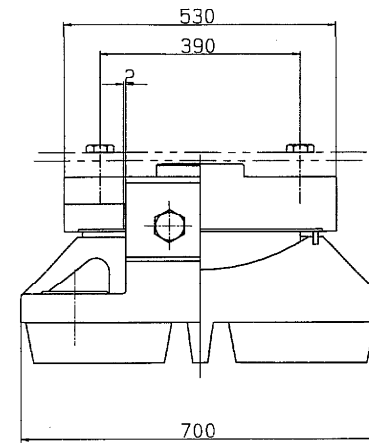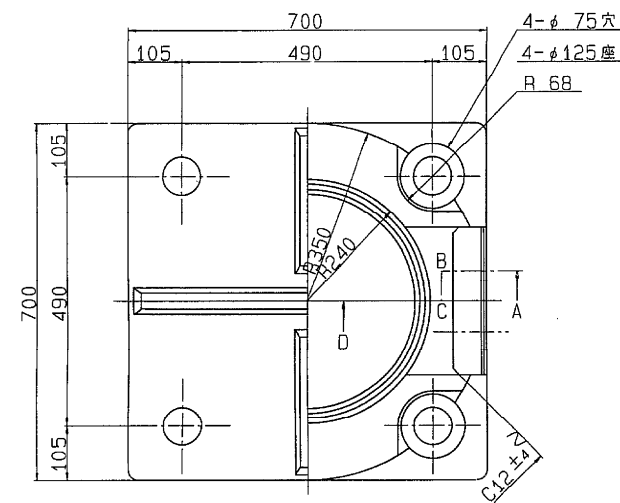


③▽^(12.55) HBsC4+SL ④~クロロpreneゴム

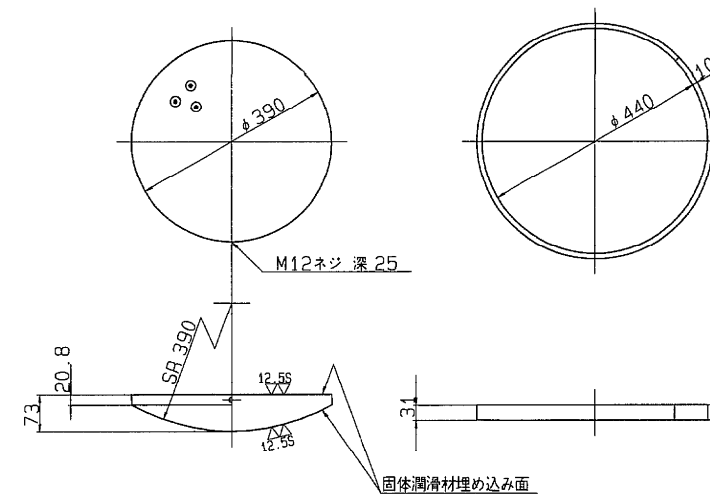

② $\mathcal{N}(\nabla \nabla) \text{ SS } 41$

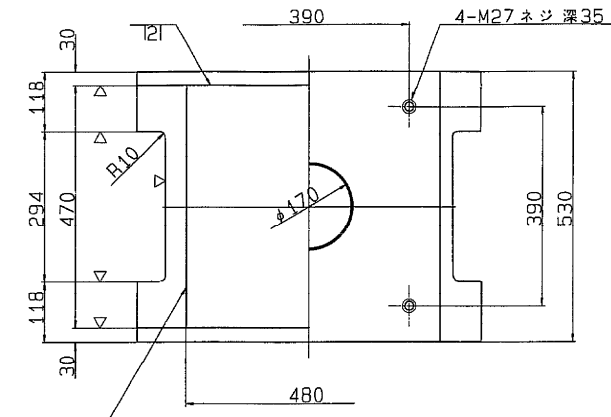


⑨ SUS 316

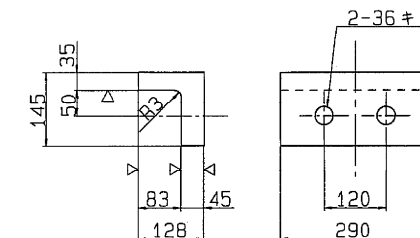


⑤ $\sim (\nabla)$ SC 46

⑧NSS41

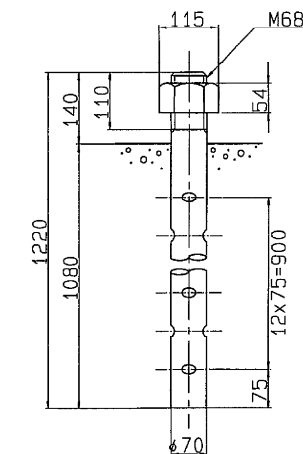


さらばね座金 (SUP10)

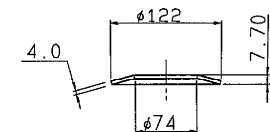

⑥ 六角ボルト 中
M33 X 90 4.6


⑦ 六角ボルト 中
M27 X ℓ 4.6

配置図

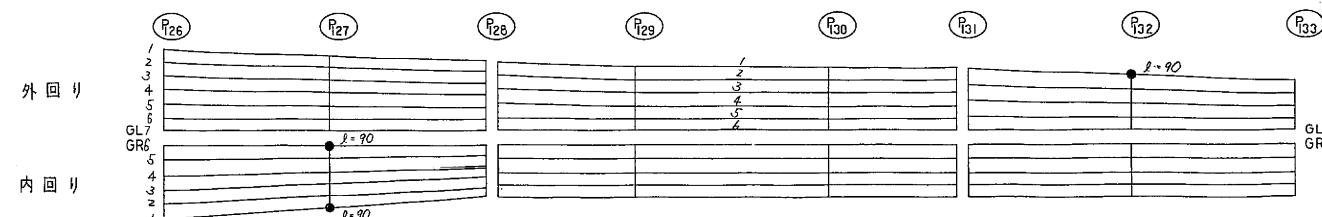

断面ABCD

A 部詳細

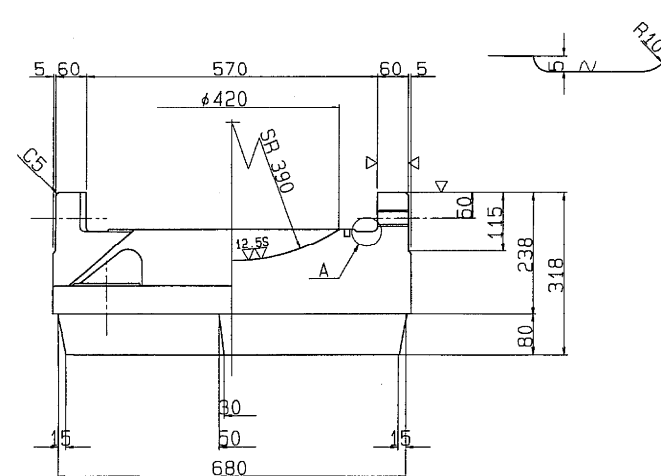

設計条件

反 力		
全 反 力	R	309.3 ton
死 荷 重 反 力	R _d	225.5 ton
活 荷 重 反 力	R (I+i)	83.8 ton
橋 軸 方 向 水 平 力 (移動時)	R _{H1f}	- ton
橋 軸 方 向 水 平 力 (地震時)	R _{H1e}	109.1 ton
橋 軸 直 角 方 向 水 平 力 (地震時)	R _{H2e}	67.7 ton
上 揚 力 (地震時)	V	22.6 ton
水 平 震 度		
設 計 水 平 震 度	K _H	0.30
摩 擦 係 数		
設 計 摩 擦 係 数	f	0.15
許 容 支 圧 力 度		
上部工との許容支圧圧力度	σ_{ba}	2100 Kg/cm ²
下部工との許容支圧圧力度	σ_{ba}	2100 Kg/cm ²

材 料 表

部番	部 品 名 称	材 質	個数	重量(Kg)	備 考
①	下 沓	SC46	1	481.4	
②	上 沓	SS41	1	251.2	
③	ベアリングプレート	HBsC4SL	1	44.2	
4	シールリング	クロツレンゴム	1	0.6	
⑤	サイドブロック	SC46	2	41.5	
⑥	ボ ル ト	-	4	3.6	JIS B 1180
⑦	ボ ル ト	-	4	2.2	JIS B 1180
⑧	アンカーボルト・ナット	SS41	4	157.2	JIS B 1101・JIS B 1102
9	ステンレス板	SUS316	1	3.6	480X 466X2
全 重 量 (Kg)				985.5	

- 注) 1. 溶融亜鉛メッキ仕様
(部番○印部品を溶融亜鉛メッキのこと。)
2. 下査の表示については支承標準設計第3章による。
又、反力表示はH 350とする。

$$S = 1/6$$


東京外環自動車道(川口～三郷)完成図			7052 23538
工 種	高 架 橋		7008 14944
名 称	草加高架橋 支 承(11) 350t-Fix	箱 尺 1/6	589 940
日本道路公団東京第一建設局			

旭町高架橋


側面図 縮尺 1:500

縮尺 1 : 500

(下部工)工事 $L = 242.457^m$

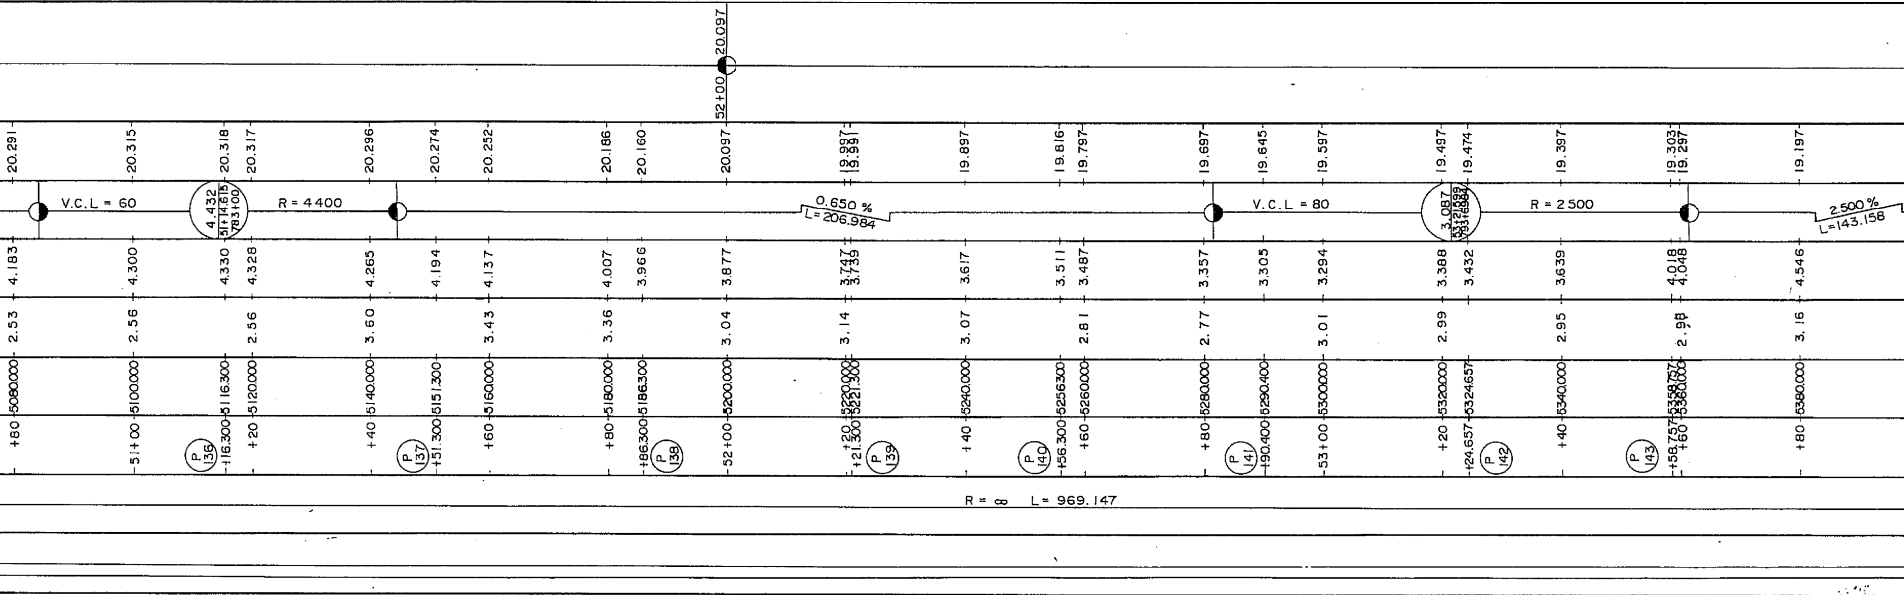

平面图 縮尺 1:500

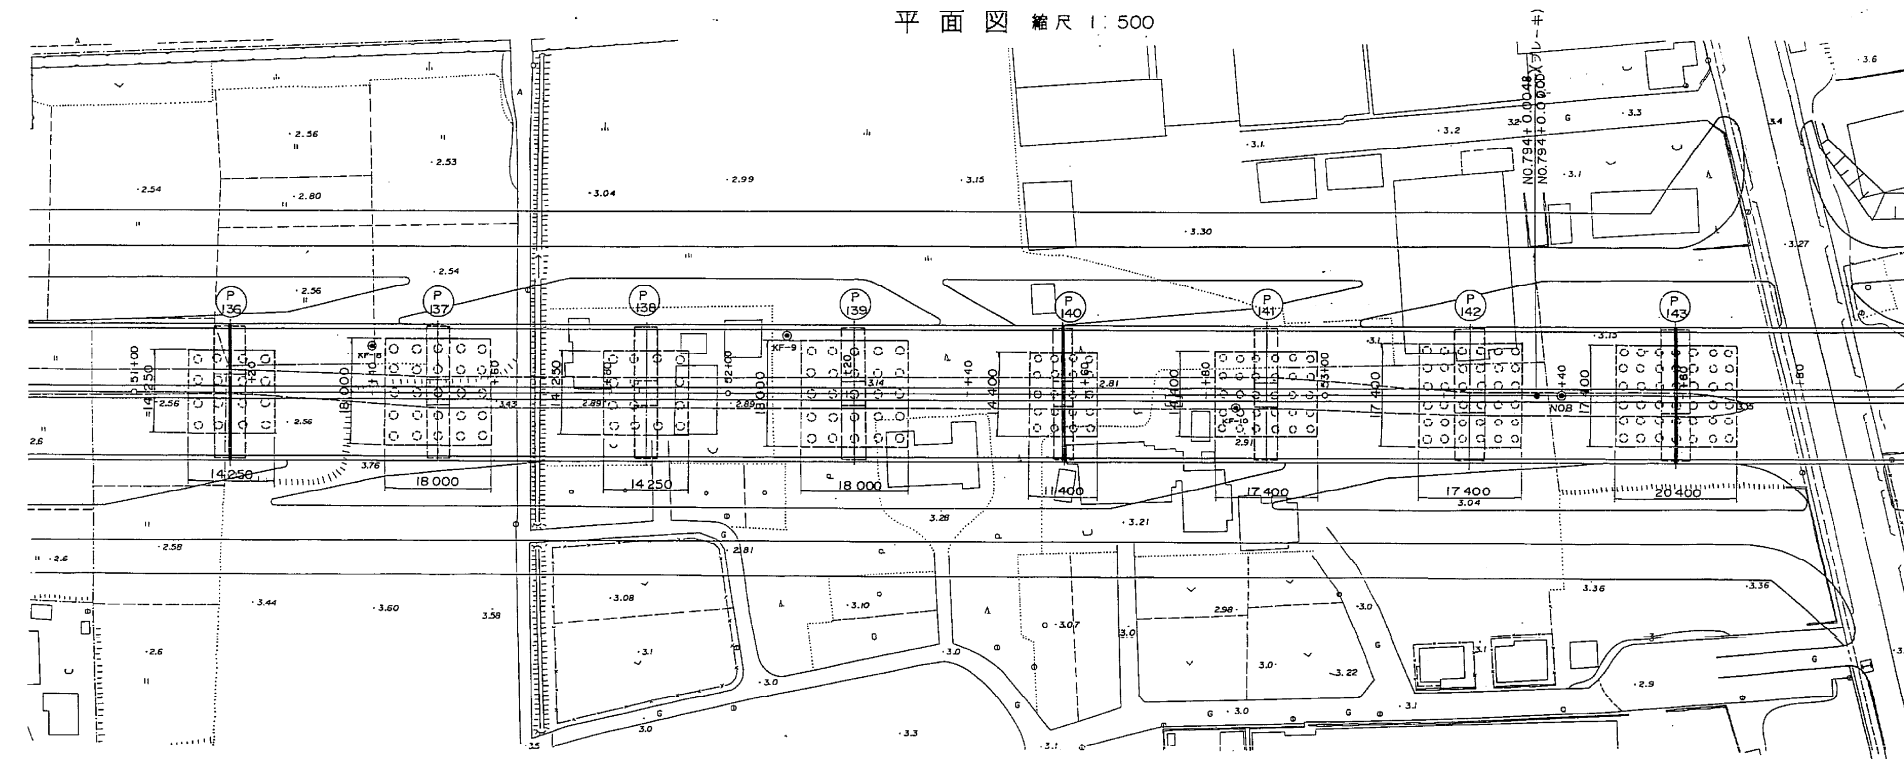

設 計 条 件	
橋 長	圖 示
道路規格	第 1 種 第 3 級 A 規格
荷 重	TL-20, TT-43
型 式	3x1/4 倍間道環鋼板桁
支 間	圖 示
有効幅員	9'7.50
横断勾配	材料 90°00'
縱断勾配	2.0%
設計坡度	2.0%
床版コンクリート	設計基準強度 240 kg/cm ²
床版鉄筋	材質 SD35 許容引張応力 1400 kg/cm ²
適用方番	昭和 55 年 5 月 道路橋示方書
使用材質	SS41, SM50Y









注) 新旧橋脚番号: 上段 = 新番号
下段 = 旧番号

東京外環自動車道(川口～三郷)5

工種	高架橋
名	旭町高架橋
称	全体一般図(1)


日本道路公団東京第一建設

全体一般図 (その3)

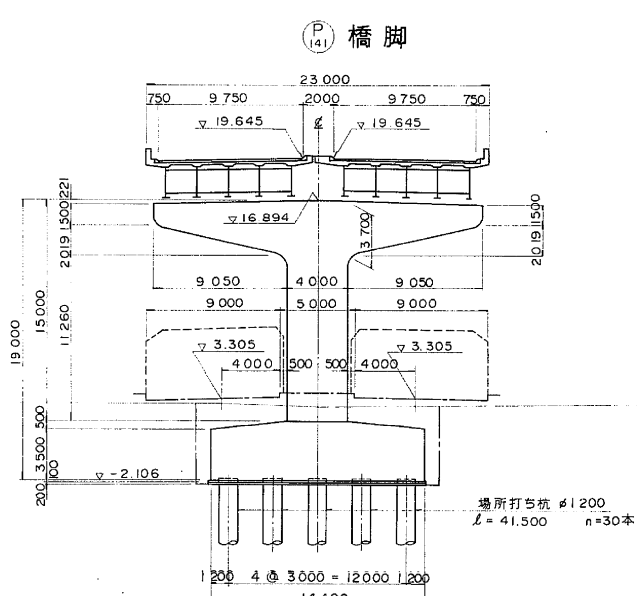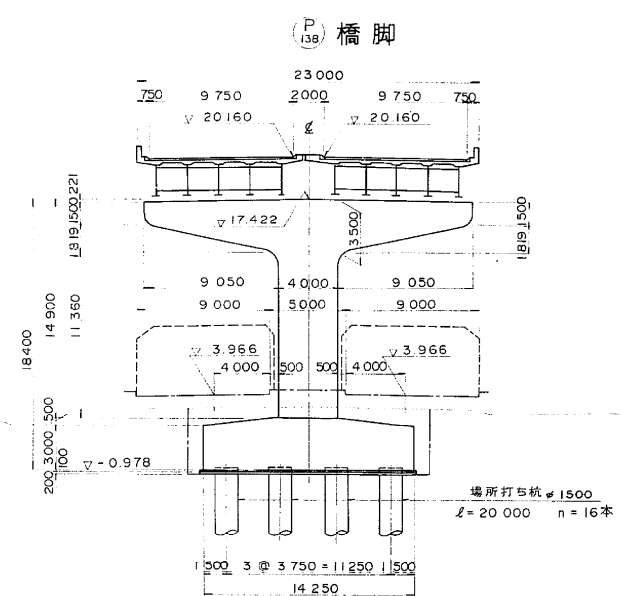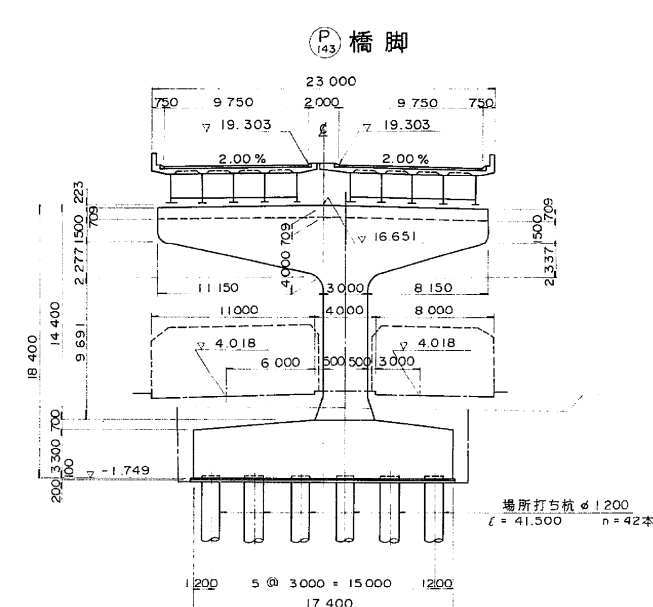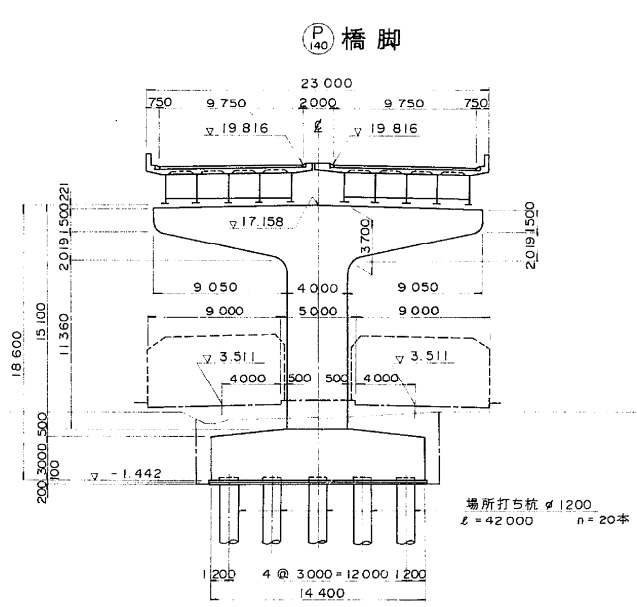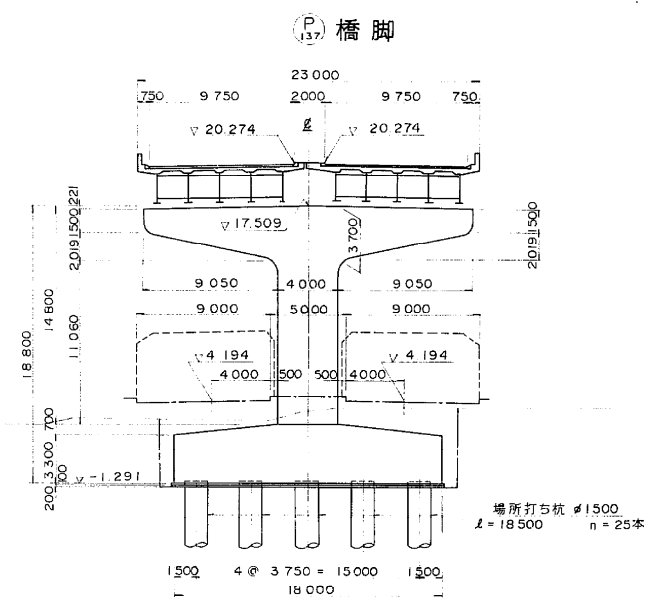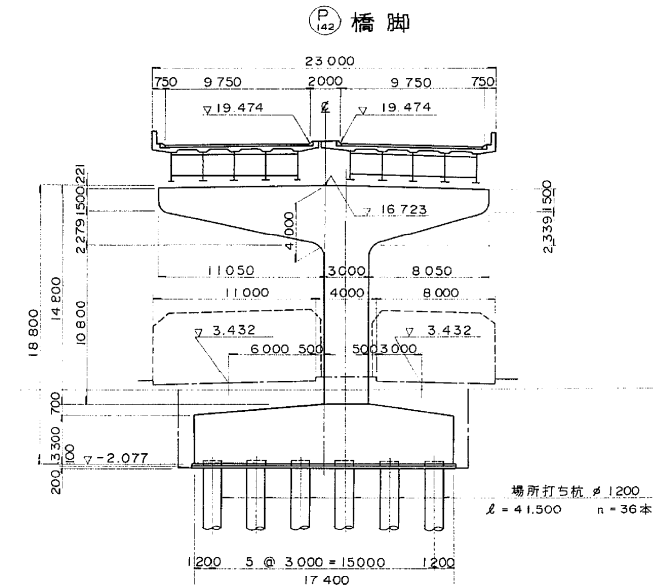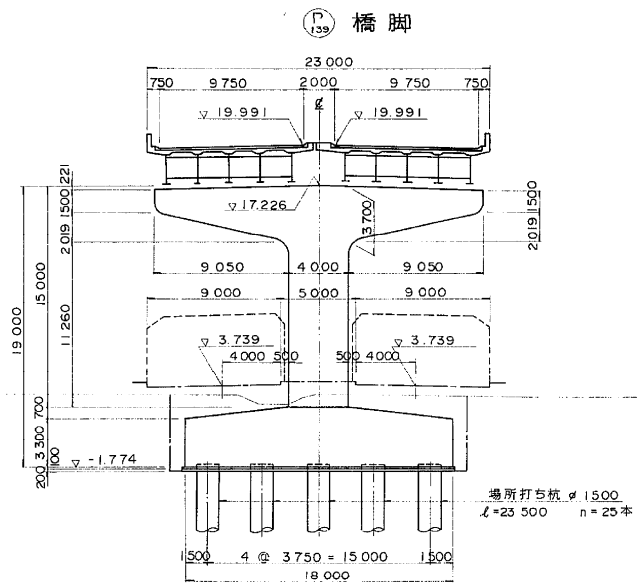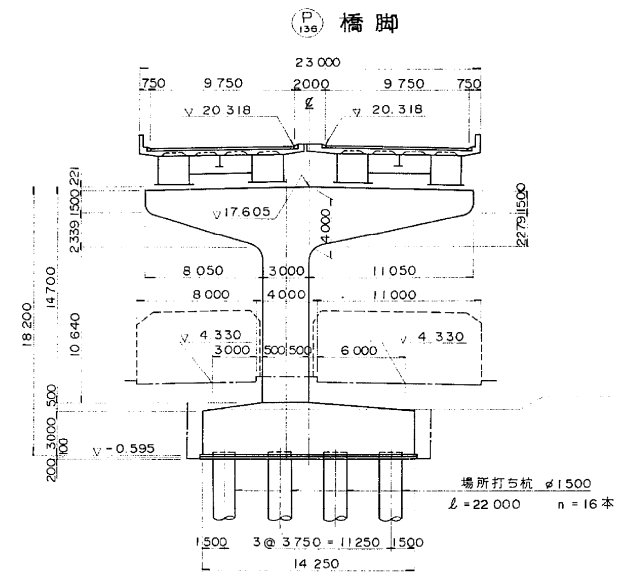


東京外環自動車道(川口～三郷)完成図			7766 23538
工種	高架橋		7722 14944
名	旭町高架橋	縮尺	1/200
称	全体一般図(3)		231 276
日本道路公団東京第一建設局			


125^T 可動支承 S=1/5

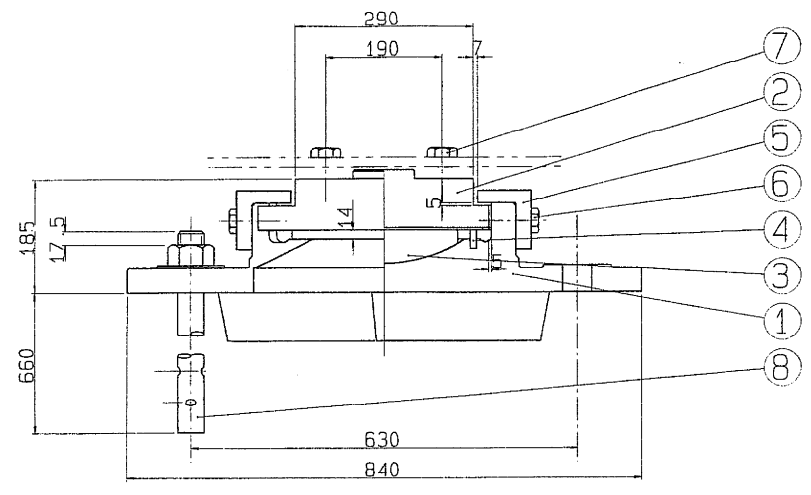


① ~ (▽▽) SC46

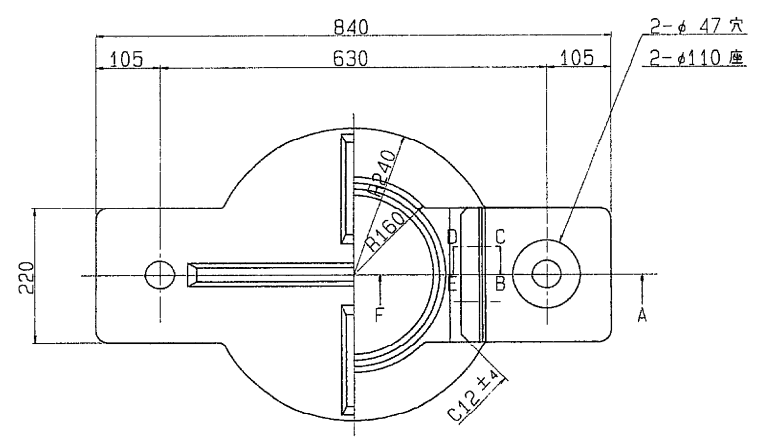


③ (▽▽) HBsC4+SL ④ ~ クロロpreneゴム

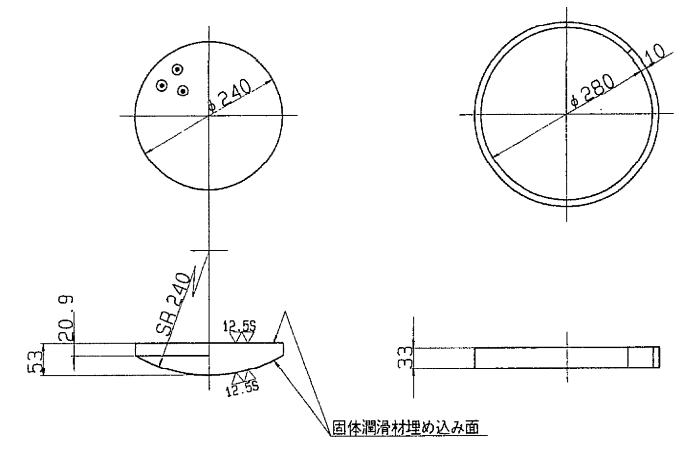


② ~ (▽▽) SS41

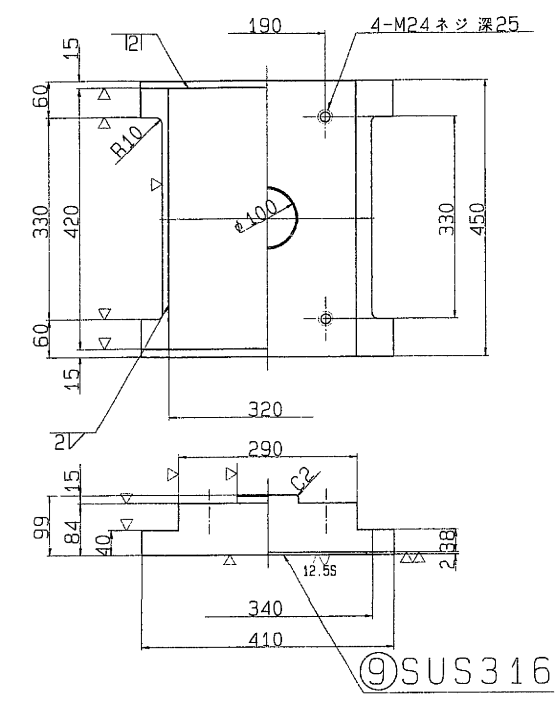

⑤ ~ (▽) SS41

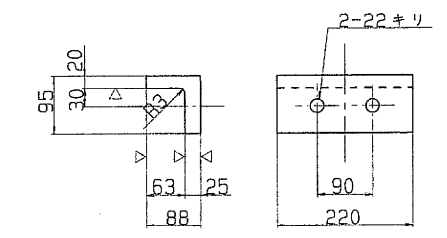

⑧ ~ SS41

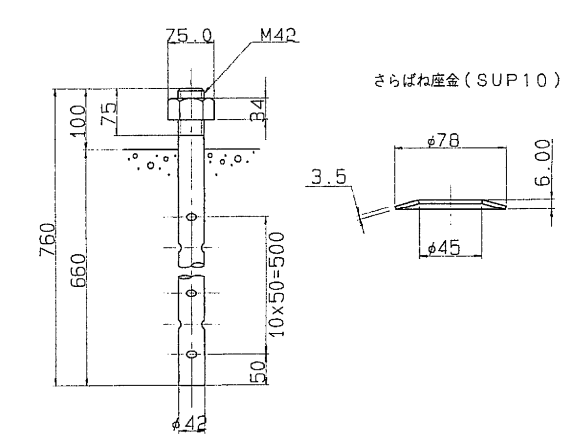



設計条件

力		
全反力	R	118.3 ton
死荷重反力	R _d	74.5 ton
活荷重反力	R _(H+I)	43.8 ton
橋軸方向水平力(移動時)	R _{Hlf}	17.7 ton
橋軸方向水平力(地震時)	R _{Hle}	22.4 ton
橋軸直角方向水平力(地震時)	R _{H2e}	22.4 ton
上揚力(地震時)	V	7.5 ton
移動量		
計算移動量	e ₁	50 mm
設計移動量	e ₂	70 mm
全移動可能量	e ₀	110 mm
水平震度		
設計水平震度	K _H	0.30
摩擦係数		
設計摩擦係数	f	0.15
許容支圧応力度		
上部工との許容支圧応力度	σ _{ba}	2100 Kg/cm ²
下部工との許容支圧応力度	σ _{ba}	2100 Kg/cm ²

材料表


部番	部品名称	材質	個数	重量(Kg)	備考
①	下	SC46	1	149.5	
②	上	SS41	1	94.0	
3	ベアリングプレート	HBsC4+SL	1	13.2	
4	シールリング	クロロpreneゴム	1	0.4	
⑤	サイドブロック	SS41	2	12.3	
⑥	ボルト	-	4	0.7	JIS B 1180
⑦	ボルト	-	4	1.3	JIS B 1180
⑧	アンカーボルト・ナット	SS41	2	18.0	JIS B 1180
9	ステンレス板	SUS316	1	2.1	320X 415X2
全重量(Kg)				291.5	

- 注) 1. 溶融亜鉛メッキ仕様
(部番○印部品を溶融亜鉛メッキのこと。)
2. 下省の表示については支承標準設計第3章による。
又、反力表示はH 125とする。
S=1/5
3. ⑦ボルト l=75 mm時15 kg全重量291.7 kgとなる。

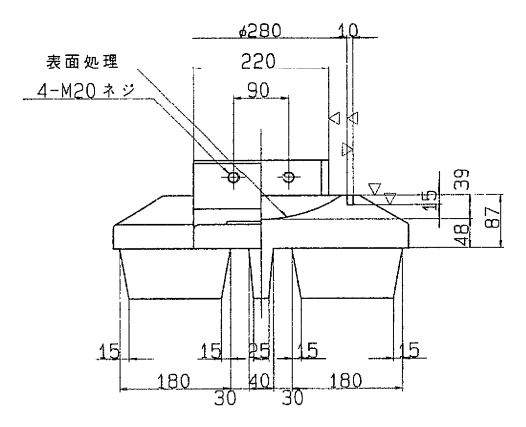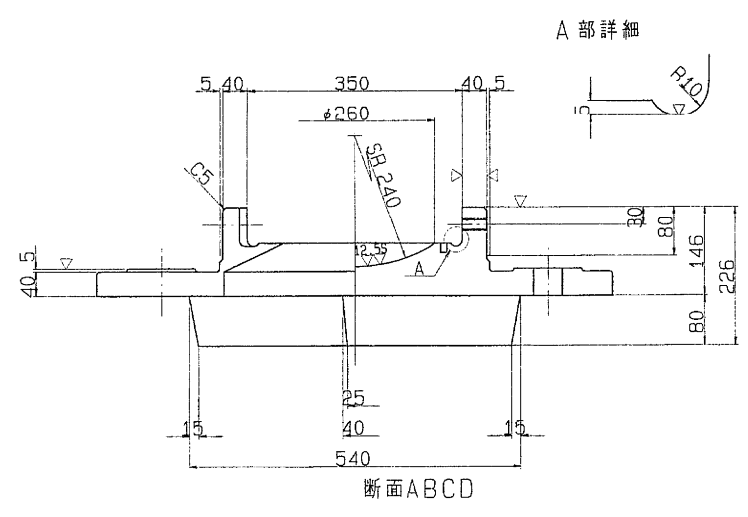










⑥ 六角ボルト 中
M20 X 50 4.6

⑦ 六角ボルト 中
M24 X l 4.6

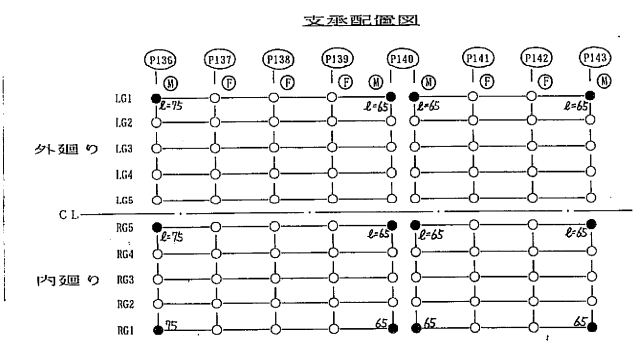

東京外環自動車道(川口~三郷)完成図			7667 23538
工種	高架橋		7623 14944
名	旭町高架橋	縮尺 1/5	132 276
称	支 承 (2) 125t-Mov		
日本道路公団東京第一建設局			

250^T 固定支承 $S = 1/5$

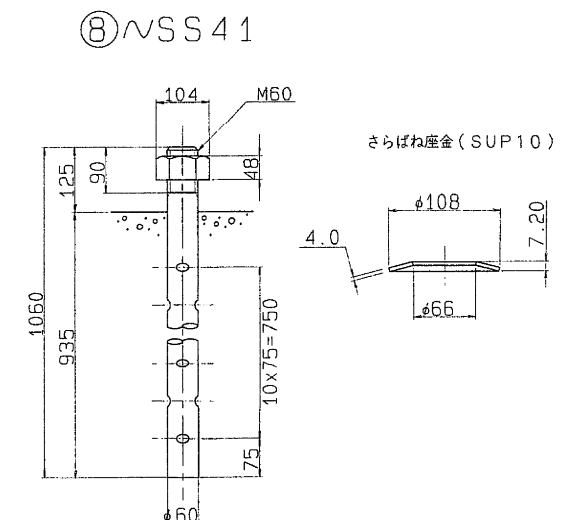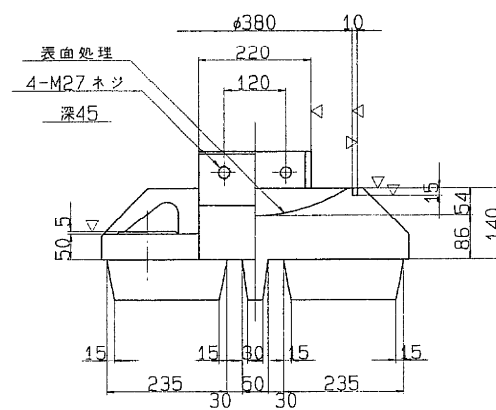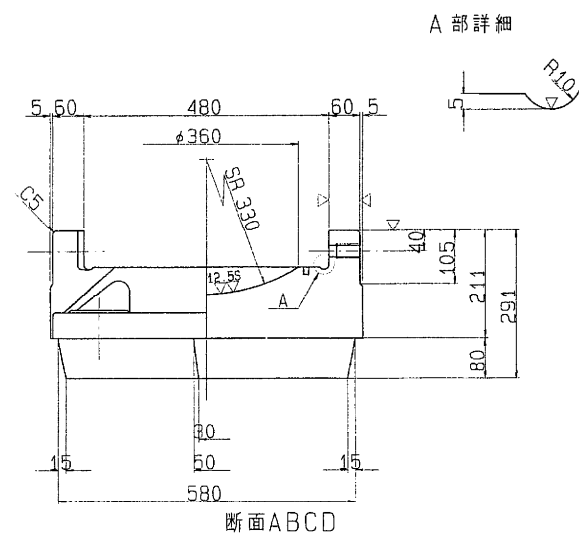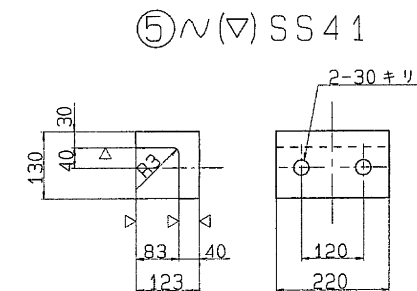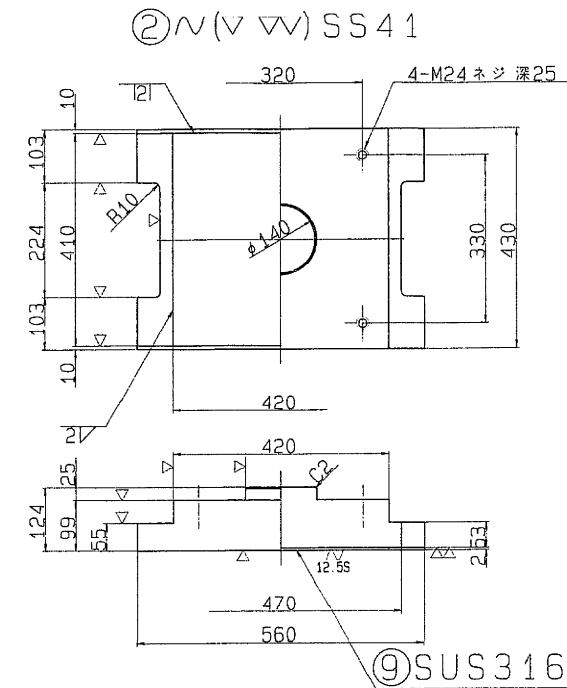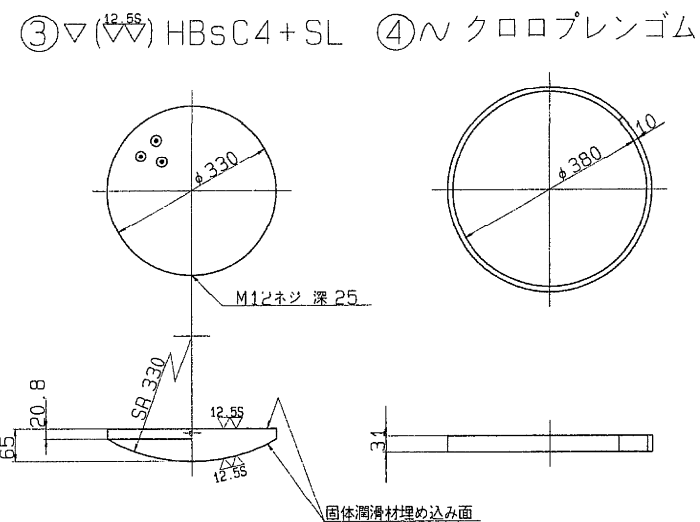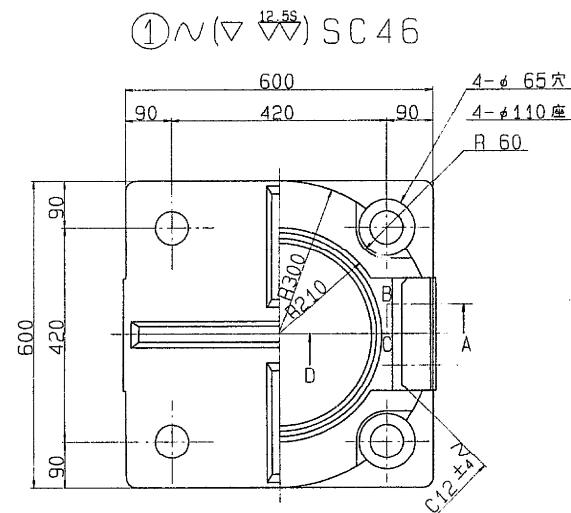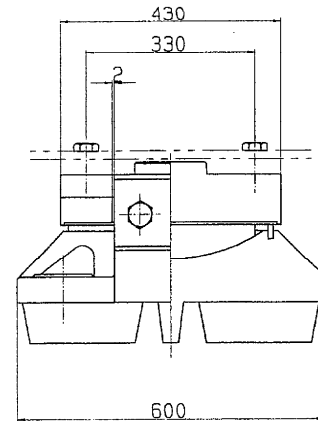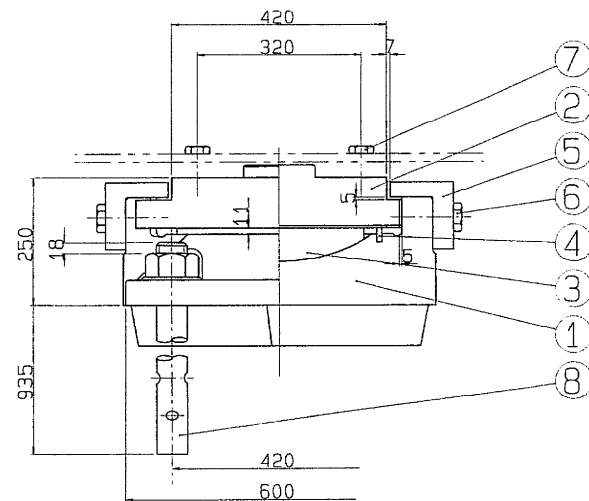

設計条件


反		力	
全	力	R	202.9 ton
死 荷 重	反 力	R _d	122.1 ton
活 荷 重	反 力	R (1+i)	80.8 ton
橋 軸 方 向	水 平 力 (移動時)	R _{H1s}	- ton
橋 軸 方 向	水 平 力 (地+温)	R _{H1e}	60.1 ton
橋 軸 直 角 方 向	水 平 力 (地震時)	R _{H2e}	36.6 ton
上 揚	力 (地震時)	V	12.2 ton
水 平 震 度			
設 計 水 平 震 度		K _H	0.30
摩 擦 係 数			
設 計 摩 擦 係 数		f	0.15
許 容 支 圧 力 度			
上部工との許容支圧圧力度		σ _{ba}	2100 Kg/cm ²
下部工との許容支圧圧力度		σ _{sa}	80 Kg/cm ²

材 料 表

部番	部 品 名 称	材 質	個数	重量(Kg)	備 考
①	下 管	SC46	1	310.5	
②	上 管	SS41	1	157.0	
3	ベアリングプレート	HBSC4+SL	1	29.0	
4	シールリング	クロムレンゾム	1	0.5	
⑤	サイドブロック	SS41	2	25.7	
⑥	ボ ル ト	-	4	2.0	JIS B 1180
⑦	ボ ル ト	-	4	1.5	JIS B 1183
⑧	アンカーボルト・ナット	SS41	4	101.4	JIS B 1181 標準 M 50 150mm
9	ステンレス板	SUS316	1	2.7	420X 406X2
	全 重 量 (Kg)			630.3	


注) 1. 溶融亜鉛メッキ仕様
(部番○印部品を溶融亜鉛メッキのこと。)

2. 下省の表示については支那標準設計第3章による。
又、反力表示はH 250とする。


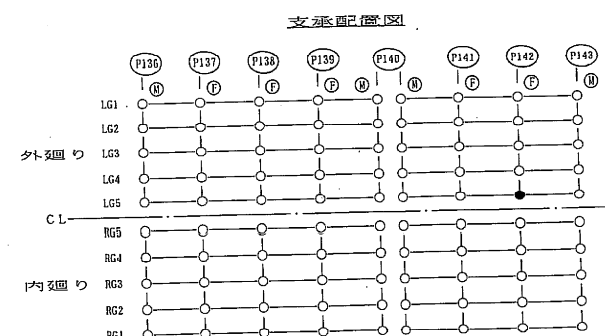
$$S = 1/6$$


東京外環自動車道(川口~三郷)完成図		766 235
工 種	高 架 橋	762 149
名 称	旭町高架橋 支 承 (4) 250t-Fix	縮 尺 1/5 134 276
日本道路公団東京第一建設局		


275^T 固定支承 S=1/6

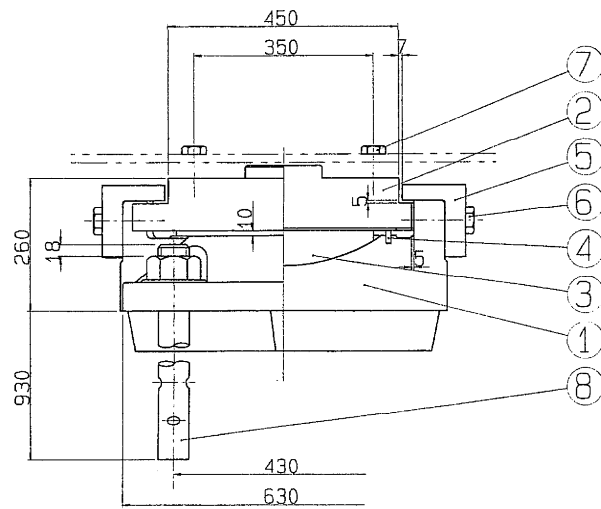


① $\sim(\nabla \nabla)$ SC46

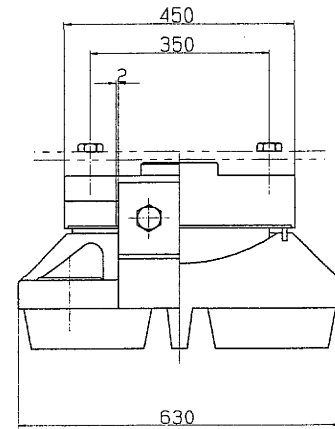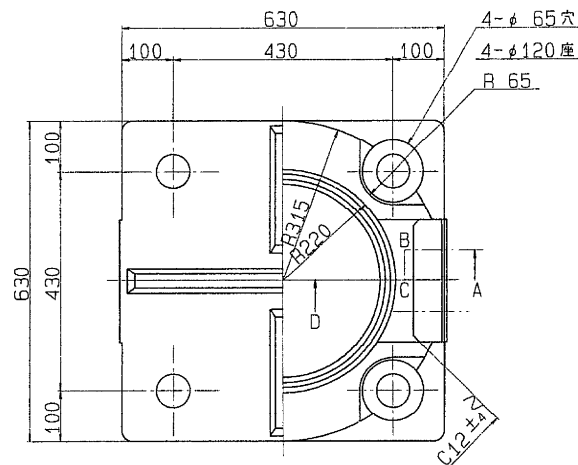


③ $\nabla(\nabla \nabla)$ HBsC4+SL ④ \sim クロロプレンゴム

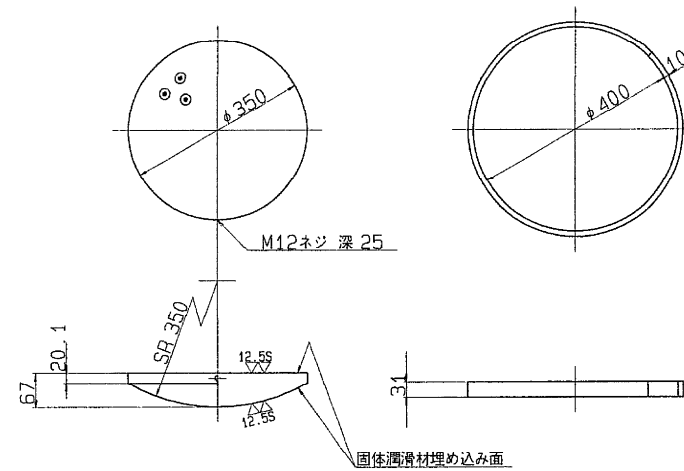


② $\sim(\nabla \nabla)$ SS41

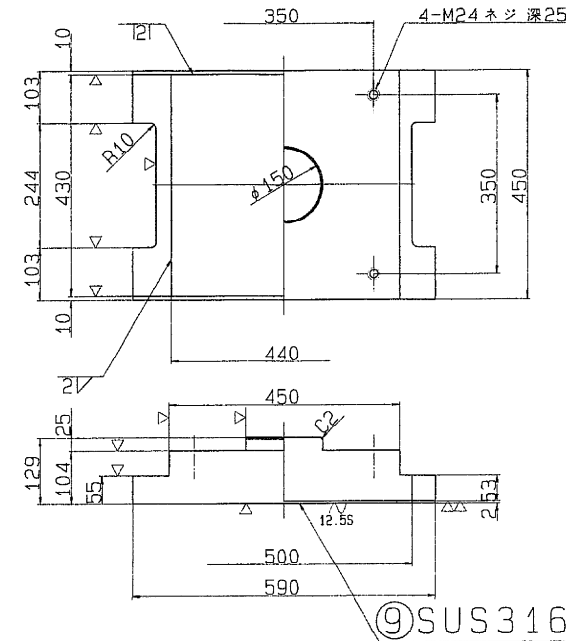

⑤ $\sim(\nabla)$ SS41

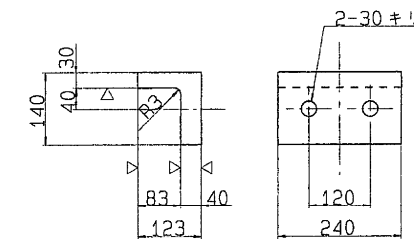

⑧ \sim SS41

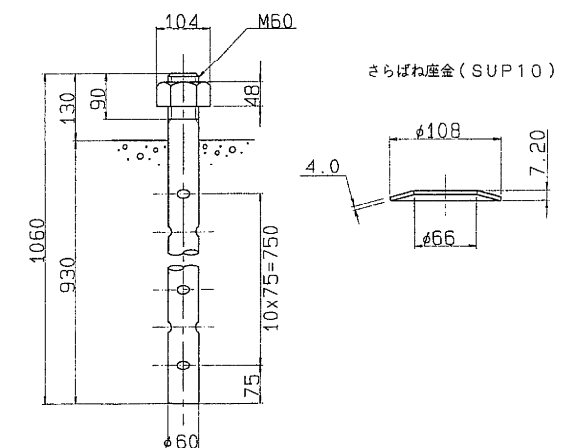

設計条件

反力		
全反力	R	275.2 ton
死荷重反力	R _d	193.7 ton
活荷重反力	R _(H+V)	81.5 ton
橋軸方向水平力(移動時)	R _{H1t}	- ton
橋軸方向水平力(地+温)	R _{H1e}	81.0 ton
橋軸直角方向水平力(地震時)	R _{H2e}	58.1 ton
上揚力(地震時)	V	19.4 ton
水平変位		
設計水平変位	K _H	0.30
摩擦係数		
設計摩擦係数	f	0.15
許容支圧応力度		
上部工との許容支圧応力度	σ_{ba}	2100 Kg/cm ²
下部工との許容支圧応力度	σ_{ba}	2100 Kg/cm ²


材料表

部番	部品名称	材質	個数	重量(Kg)	備考
①	下	SC46	1	356.2	
②	上	SS41	1	182.5	
3	ベアリングプレート	HBsC4+SL	1	33.1	
4	シールリング	クロロプレン	1	0.5	
⑤	サイドブロック	SS41	2	29.6	
⑥	ボルト	-	4	2.0	JIS B 1180
⑦	ボルト	-	4	1.5	JIS B 1180
⑧	アンカーボルト・ナット	SS41	4	101.4	JIS B 1180
9	ステンレス板	SUS316	1	3.0	440X 426X2
全重量				709.8	


- 注) 1. 溶融亜鉛メッキ仕様
(部番①印部品を溶融亜鉛メッキのこと。)
2. 下省の表示については支保標準設計第3章による。
又、反力表示はH 275とする。

S=1/ 6

A部詳細

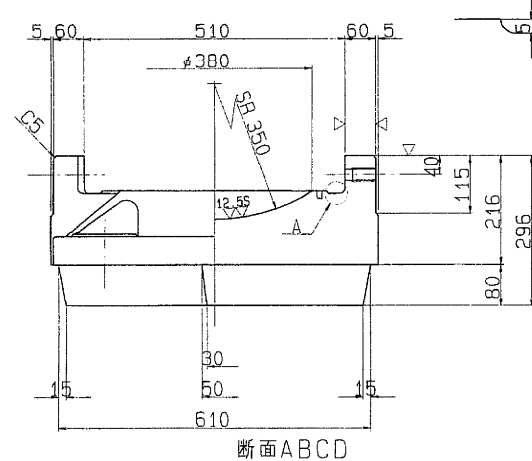


断面ABCD

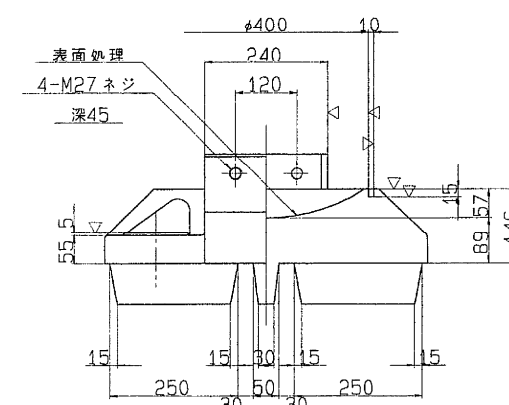

⑥ 六角ボルト 中
M27 X 75 4.6


⑦ 六角ボルト 中
M24 X 4 4.6

支保配置図

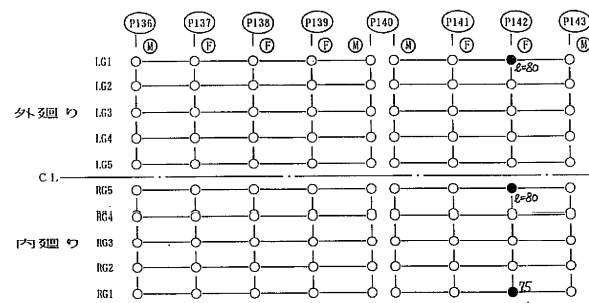


東京外環自動車道(川口～三郷)完成図			7670 23538
工 種	高 架 橋		7626 14944
名	旭町高架橋	縮 尺 1/6	135 276
称	支 承 (5) 275t-Fix		
日本道路公団東京第一建設局			


175^T 仮可動支承 $S=1/5$

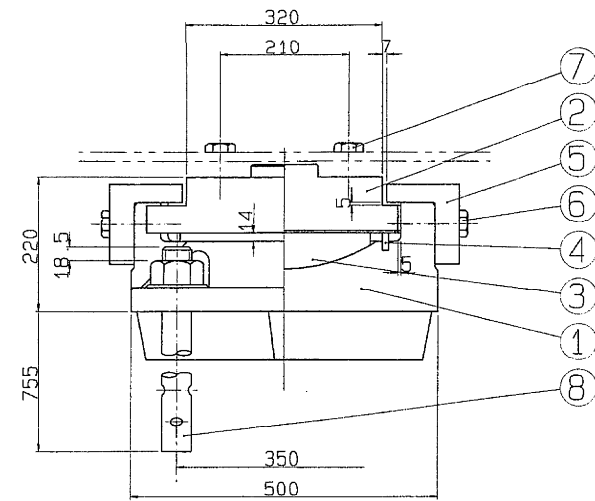


① $\sim(\nabla \nabla) SC46$

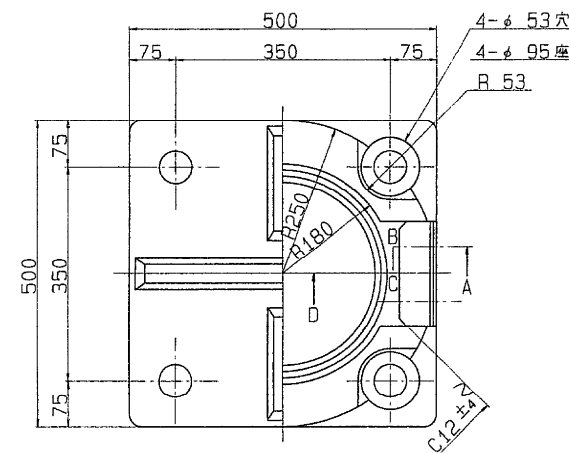


③ $\nabla(\nabla) HBsC4+SL$ ④ \sim クロロプレンゴム

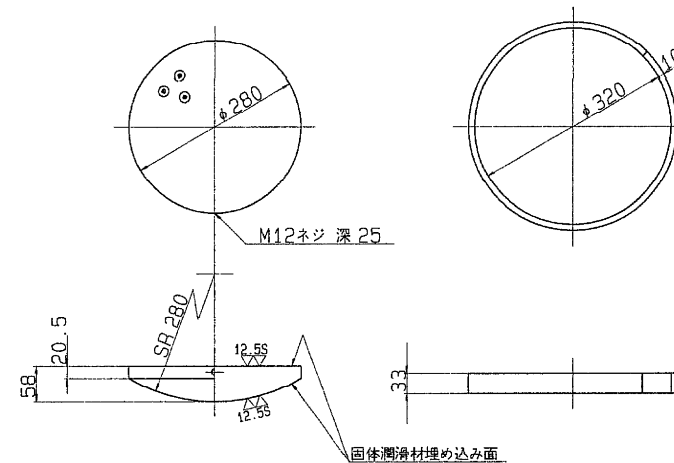


② $\sim(\nabla \nabla) SS41$

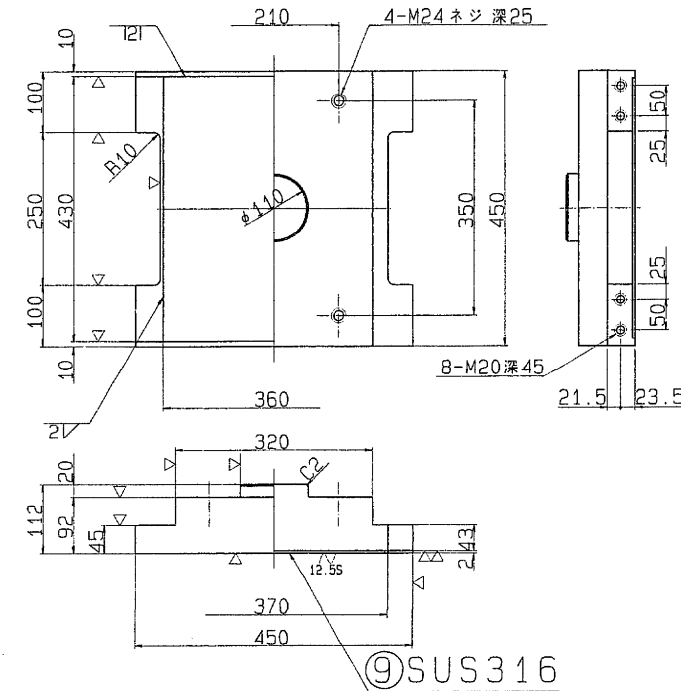

⑤ $\sim(\nabla) SS41$

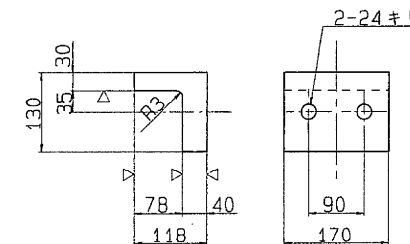


⑥ $\sim SS41$


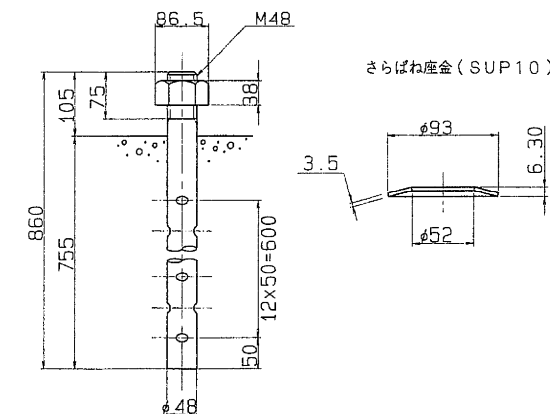


⑥ 六角ボルト 中
M22 X 70 4.6

⑦ 六角ボルト 中
M24 X 4 4.6

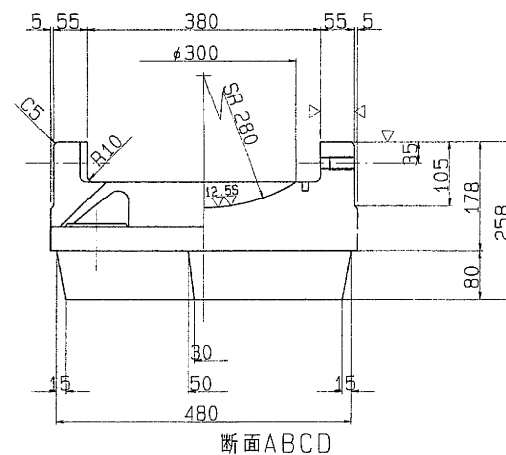

断面ABCD

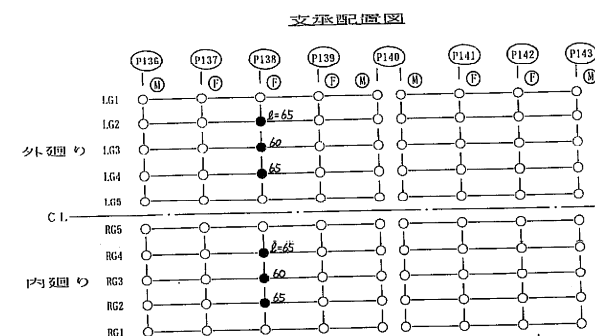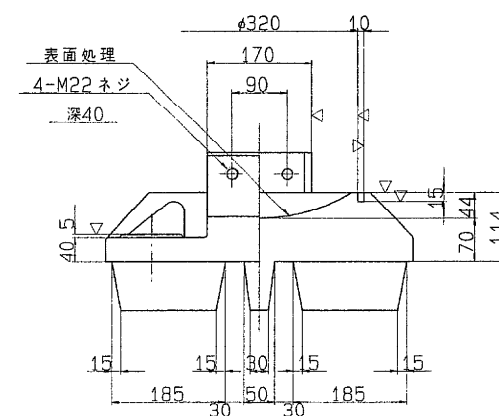

設計条件

全反力	R	172.8 ton
死荷重反力	R _d	101.4 ton
活荷重反力	R _(H+I)	66.4 ton
橋軸方向水平力(移動時)	R _{H1f}	- ton
橋軸方向水平力(地+温)	R _{H1e}	35.1 ton
橋軸直角方向水平力(地震時)	R _{H2e}	32.4 ton
上揚力(地震時)	V	10.1 ton
水平震度		
設計水平震度	K _H	0.30
摩擦係数		
設計摩擦係数	f	0.15
許容支圧応力度		
上部工との許容支圧応力度	σ _{ba}	2100 Kg/cm ²
下部工との許容支圧応力度	σ _{ba}	80 Kg/cm ²


材料表

部番	部品名称	材質	個数	重量(Kg)	備考
(1)	下	SC46	1	180.5	
(2)	上	SS41	1	116.0	
3	ベアリングプレート	HBsC4+SL	1	19.1	
4	シールリング	クロロプレンゴム	1	0.4	
(5)	サイドブロック	SS41	2	19.6	
(6)	ボルト	-	4	1.1	JIS B 1180
(7)	ボルト	-	4	1.3	JIS B 1180
(8)	アンカーボルト・ナット	SS41	4	53.2	JIS B 1180 18x40 4.6 25 25 25 25
9	ステンレス板	SUS316	1	2.4	350X 425X2
(10)	固定金具	SS41	4	5.3	ボルト含む
	全重量			398.9	


- 注) 1. 溶融亜鉛メッキ仕様
(部番○印部品を溶融亜鉛メッキのこと。)
2. 下省の表示については支承標準設計第3章による。
又、反力表示は 175とする。

S=1/ 5

固定金具詳細図

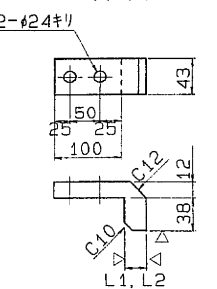


固定金具取付図


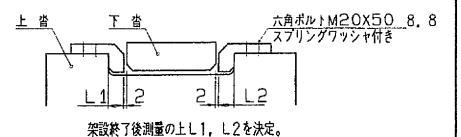


東京外環自動車道(川口～三郷)完成図		7671 23538
工種	高架橋	7627 14944
名	旭町高架橋	橋尺 1/5
	支 承 (6)	136 276
称	175t－仮可動	
日本道路公団東京第一建設局		


200^T 仮可動支承 S=1/5

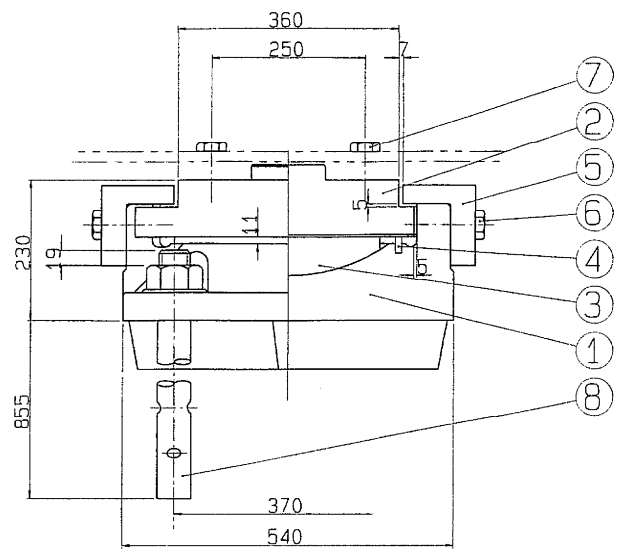


①~(▽▽) SC46

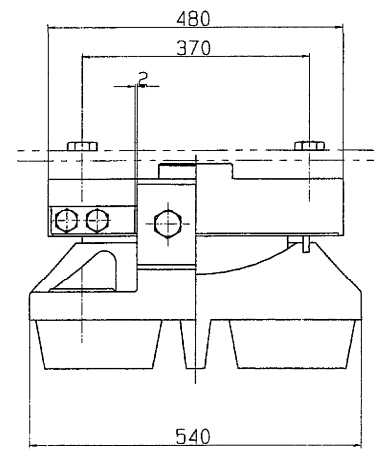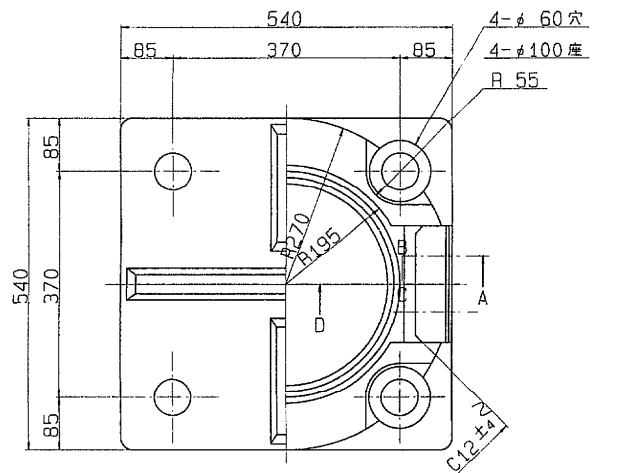

②~(▽▽) SS41

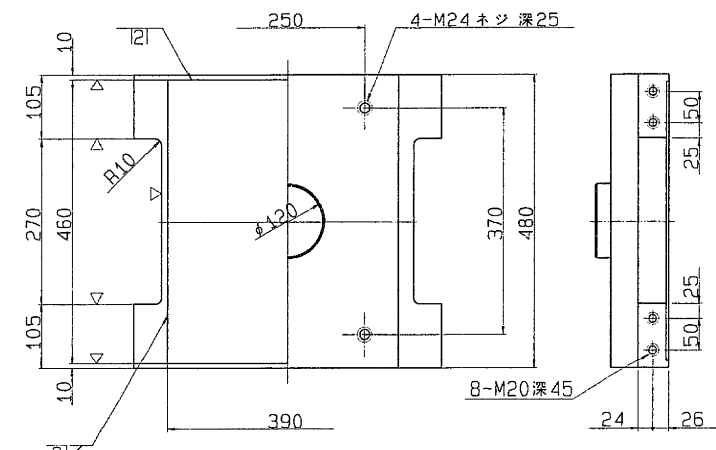



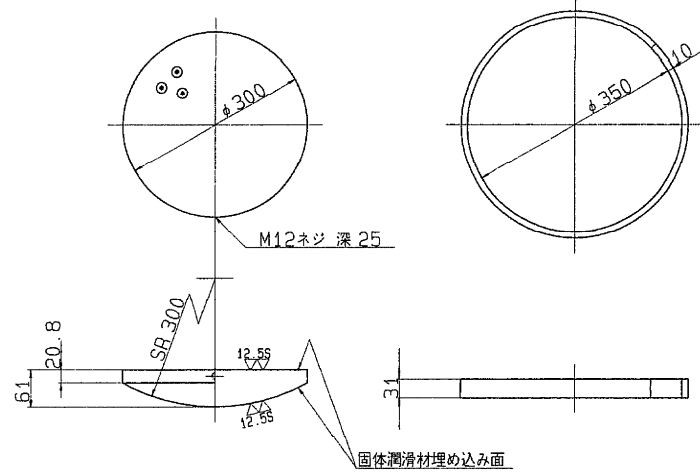


⑨SUS316


⑤~(▽) SS41

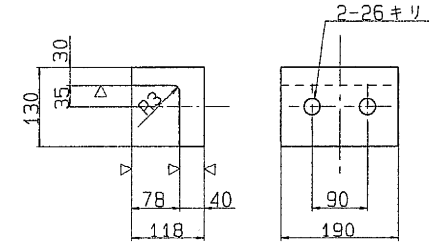



⑧~SS41

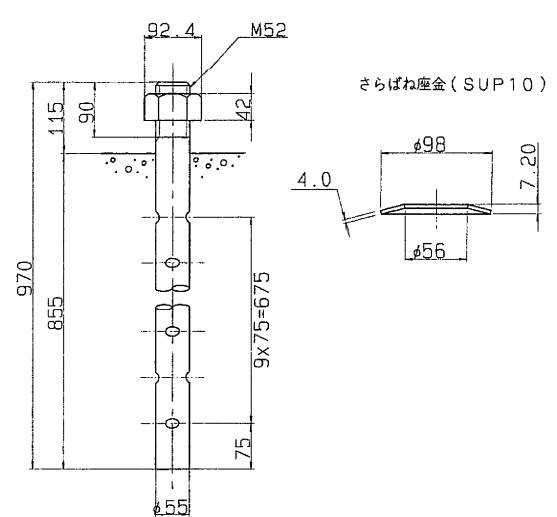


固定金具詳細図

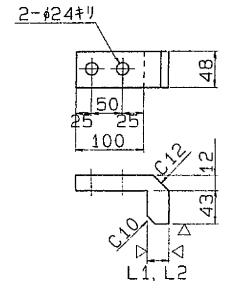

固定金具取付図

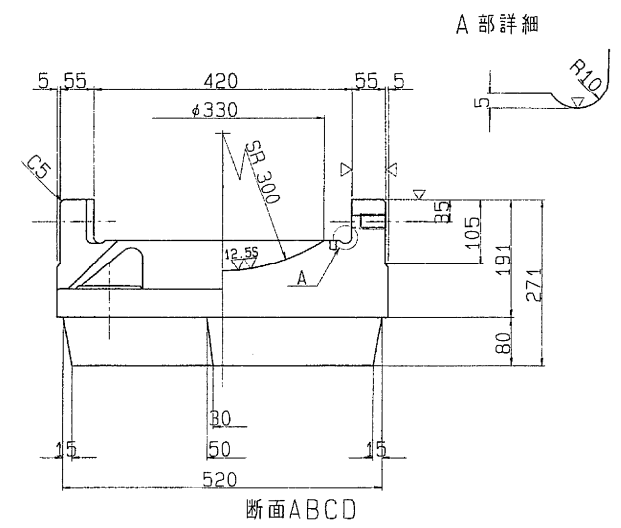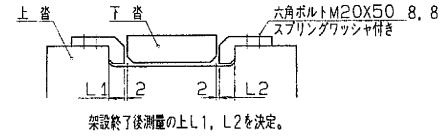


断面ABCD

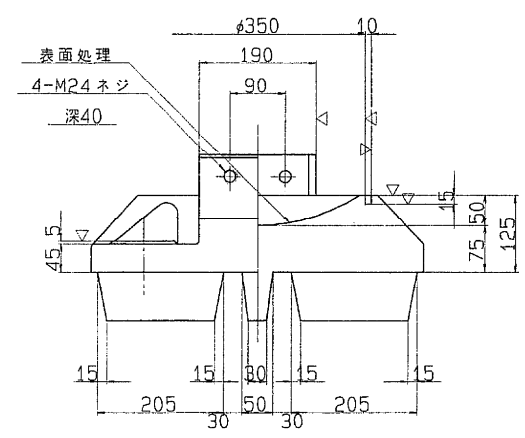

⑥ 六角ボルト 中 M24 X 70 4.6

⑦ 六角ボルト 中 M24 X 9 4.6

支承配置図

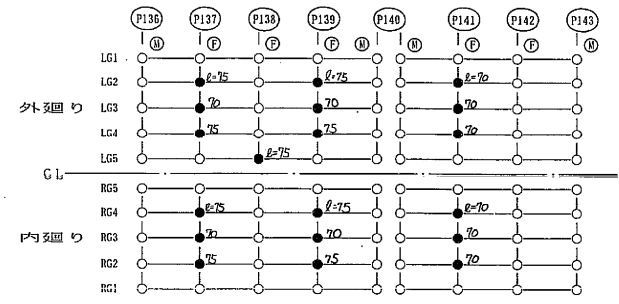

設計条件














反力		
全反力	R	200.3 ton
死荷重反力	R _d	129.4 ton
活荷重反力	R _{H1}	70.0 ton
橋軸方向水平力(移動時)	R _{H1f}	- ton
橋軸方向水平力(地+温)	R _{H1e}	81.0 ton
橋軸直角方向水平力(地震時)	R _{H2e}	38.8 ton
上揚力(地震時)	V	12.9 ton
水平震度		
設計水平震度	K _H	0.30
摩擦係数		
設計摩擦係数	f	0.15
許容支圧応力度		
上部工との許容支圧応力度	σ _{ba}	2100 Kg/cm ²
下部工との許容支圧応力度	σ _{ba}	80 Kg/cm ²

材料表

部番	部品名	材質	個数	重量(Kg)	備考
①	下	SC46	1	226.0	
②	上	SS41	1	143.0	
3	ベアリングプレート	HBsC4+SL	1	22.8	
4	シールリング	クロロprene	1	0.5	
5	サイドブロック	SS41	2	21.8	
6	ボルト	-	4	1.4	JIS B 1180
7	ボルト	-	4	1.4	JIS B 1180
8	アンカーボルト・ナット	SS41	4	77.7	JIS B 1180
9	ステンレス板	SUS316	1	2.8	390X 455X2
10	固定金具	SS41	4	6.1	ボルト含む
全重量				503.5	

- 注) 1. 溶融亜鉛メッキ仕様
(部番の印部品を溶融亜鉛メッキのこと。)
2. 下蓋の表示については支承標準設計第3章による。
又、反力表示は 200 とする。
3. ⑦ボルトφ75mm時は1.5kg全重量503.6kgとなる。
S=1/ 5

東京外環自動車道(川口~三郷)完成図		7672 23538
工種	高架橋	7628 14944
名	旭町高架橋	縮尺 1/5
称	支 承 (7) 200t-仮可動	137 276
日本道路公団東京第一建設局		

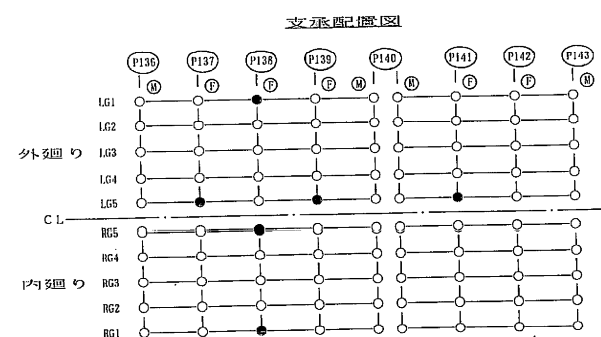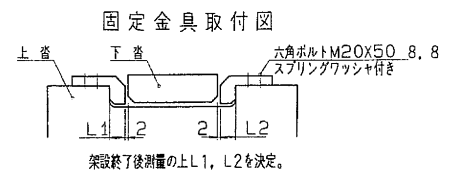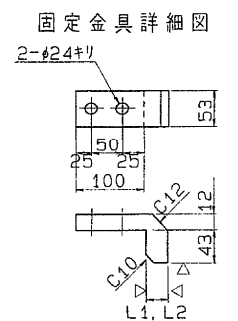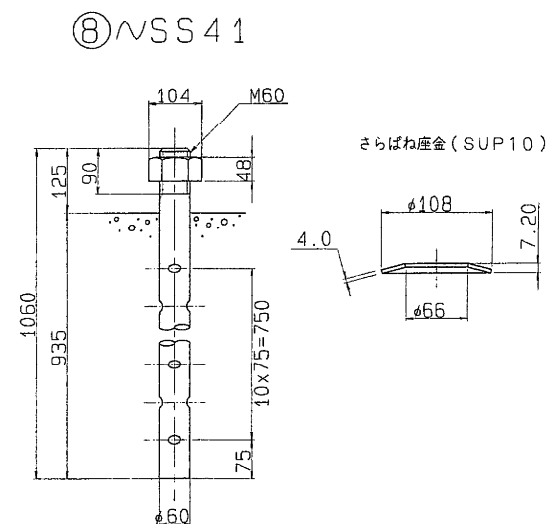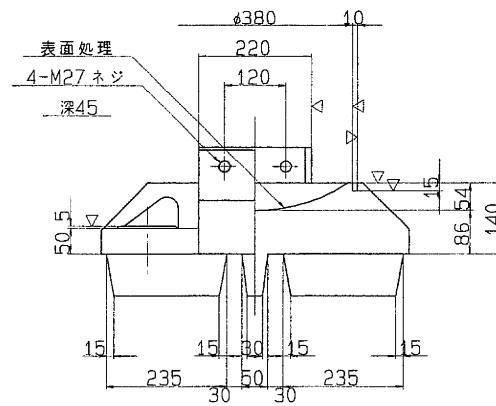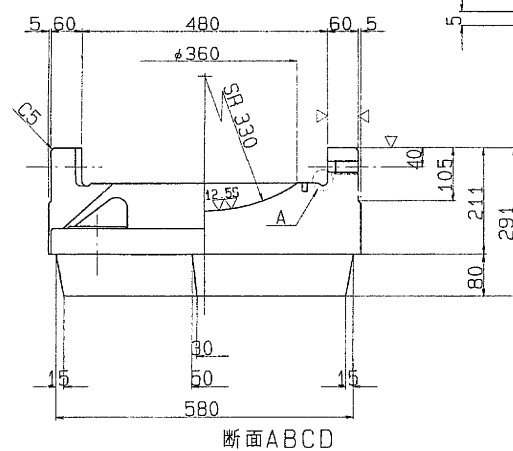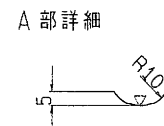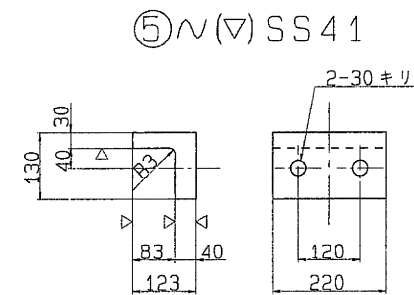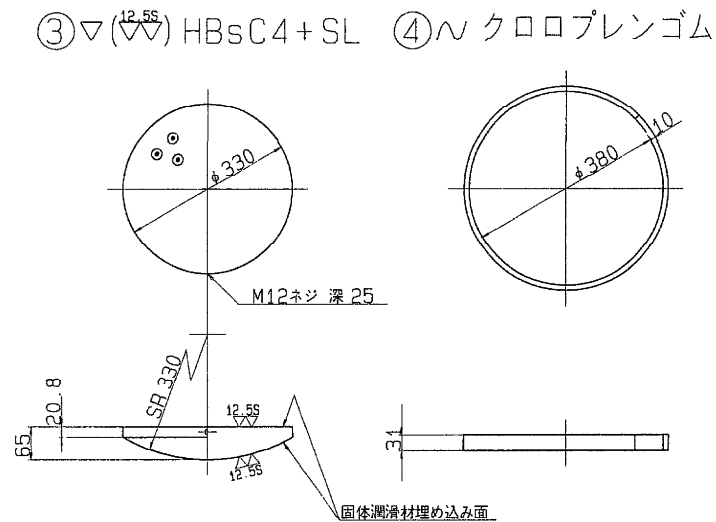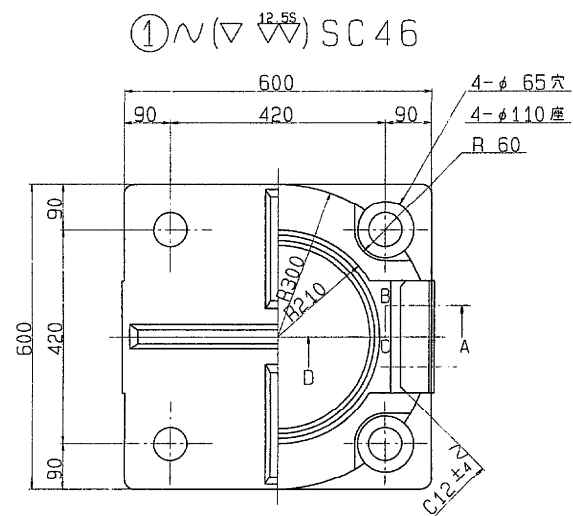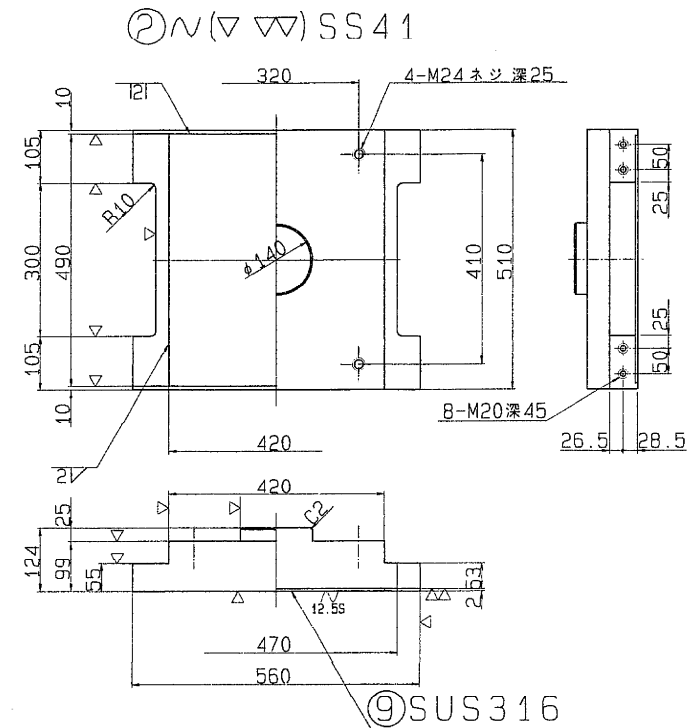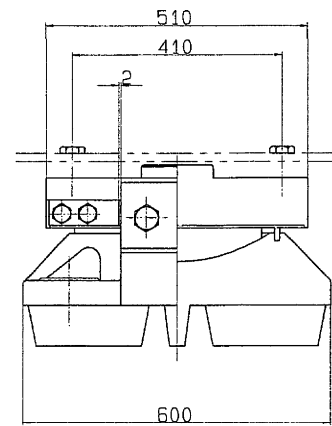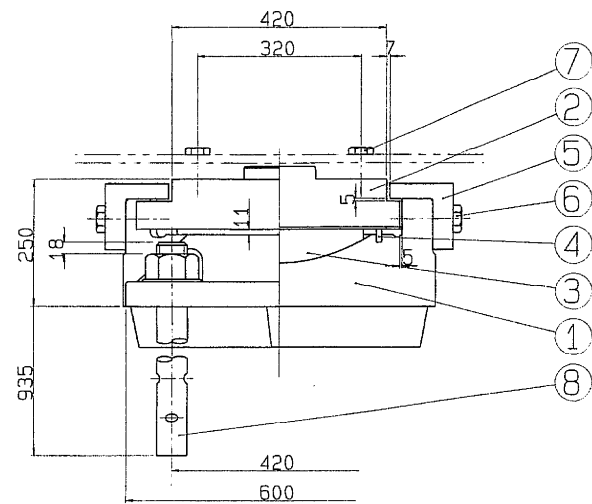

反		力	
全	反力	R	242.1 ton
死	荷重反力	R _d	165.2 ton
活	荷重反力	R(1+i)	76.9 ton
橋軸方向	水平力(移動時)	RH1	- ton
橋軸方向	水平力(地+温)	RH1e	81.0 ton
橋軸直角方向	水平力(地震時)	RH2e	49.6 ton
上	揚力(地震時)	V	16.5 ton
水 平 震 度			
設 計	水 平 震 度	K _H	0.30
摩 擦 係 数			
設 計	摩 擦 係 数	f	0.15
許 容 支 圧 応 力 度			
上部工との許容	支圧応力度	σ _{ba}	2100 Kg/cm ²
下部工との許容	支圧応力度	σ _{ba}	80 Kg/cm ²

部番	部 品 名 称	材 質	個数	重量 [Kg]	備 考
(1)	下 蓋	SC46	1	310.5	
(2)	上 蓋	SS41	1	184.4	
3	ベアリングプレート	HBsC4+SL	1	29.0	
4	シールリング	ハナフツユク	1	0.5	
(5)	サイドブロック	SS41	2	25.7	
(6)	ボ ル ト	-	4	2.0	JIS B 1180
(7)	ボ ル ト	-	4	1.5	JIS B 1180
(8)	アンカーボルト・ナット	SS41	4	101.4	JIS B 1181 1個付 M 60 2.5分ねじ用
9	ステンレス板	SUS316	1	3.3	420X 496X2
(10)	固 定 金 具	SS41	4	6.6	ボルト含む
全 重 量 [Kg]				654.9	


注) 1. 溶融亜鉛メッキ仕様
(部番○印部品を溶融亜鉛メッキのこと。)

2. 下巻の表示については支承標準設計第3章による。
又、反力表示は 250 とする。



$$S = 1/6$$

東京外環自動車道(川口～三郷)完成図		7673 23538
工 種	高 架 橋	7629 14944
名	旭町高架橋	縦 尺 1/8 138 276
称	支 承 (8) 250t-坂可動	
日本道路公団東京第一建設局		


275^T 仮可動支承 S=1/6

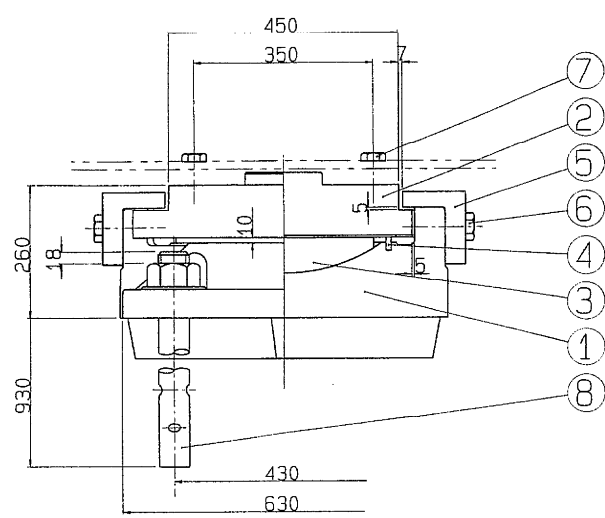


①~(▽▽) SC46

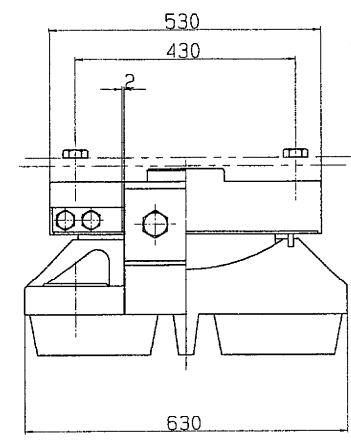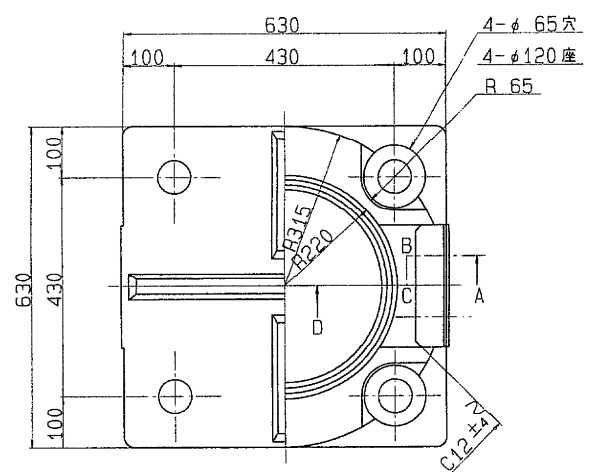


②~(▽▽) SS11

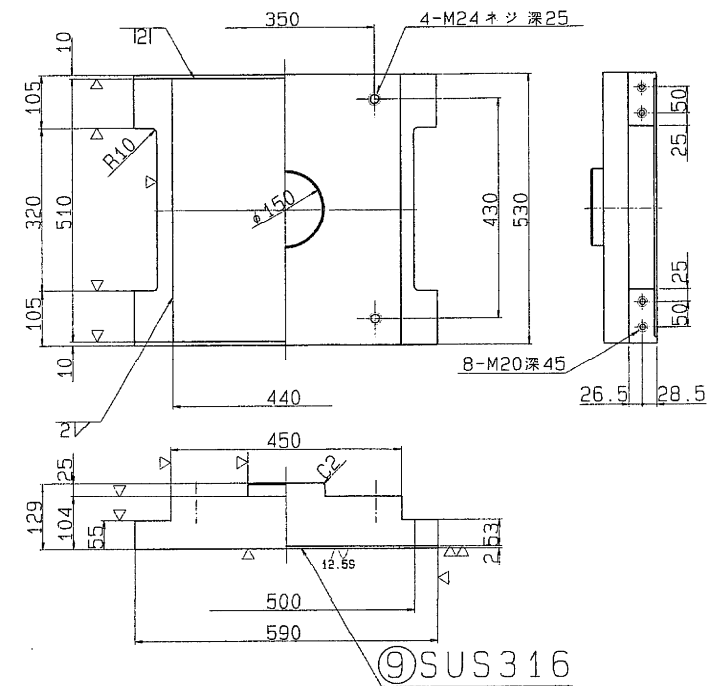


③▽(▽▽) HBsC4+SL ④~クロロブレンゴム

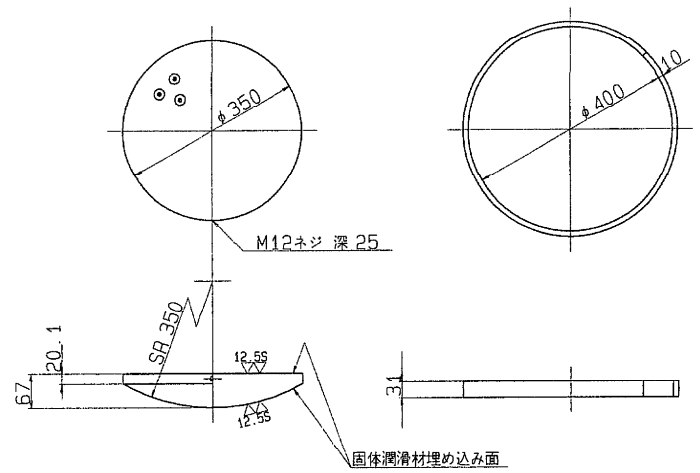


⑤~(▽) SS41

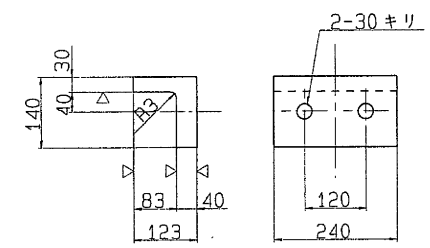


⑥~SS41

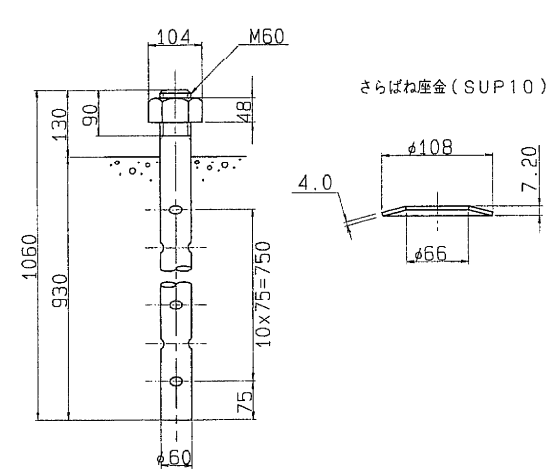


A 部詳細

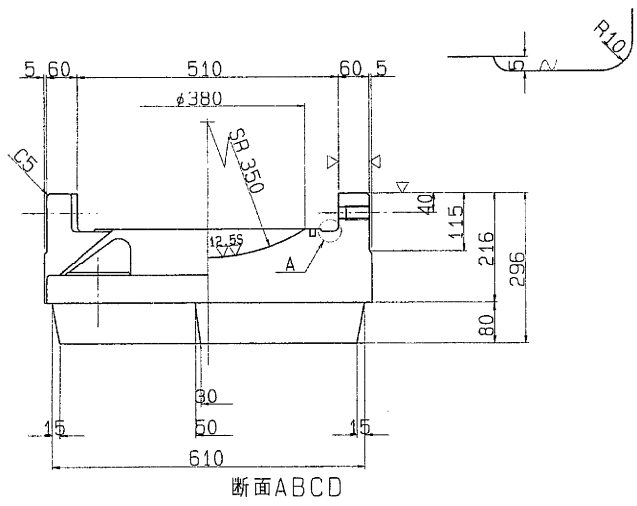

断面ABCD

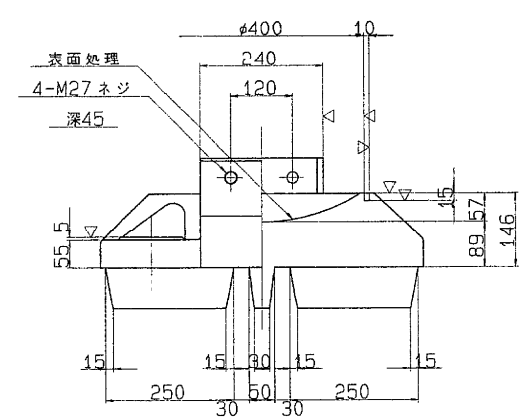

- ⑥ 六角ボルト 中 M27 X 75 4.6
- ⑦ 六角ボルト 中 M24 X 4 4.6

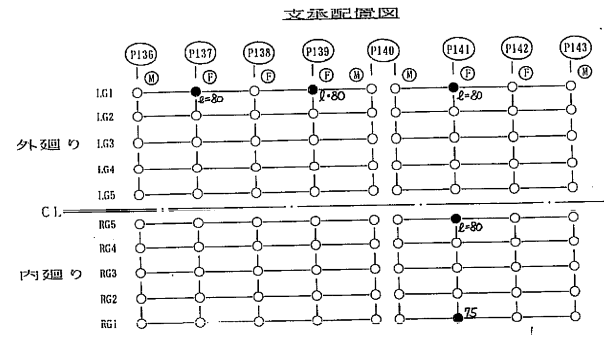

設計条件

全反力	R	275.1 ton
死荷重反力	Rd	193.6 ton
活荷重反力	R(H+I)	81.5 ton
橋軸方向水平力(移動時)	R(H+I)	- ton
橋軸方向水平力(地+温)	R(H+I)	81.0 ton
橋軸直角方向水平力(地震時)	R(H+I)	58.1 ton
上揚力(地震時)	V	19.4 ton
設計水平震度	KH	0.30
設計摩擦係数	f	0.15
許容支圧応力度		
上部工との許容支圧応力度	σ_{ba}	2100 Kg/cm ²
下部工との許容支圧応力度	σ_{ba}	80 Kg/cm ²


材料表

部番	部品名称	材質	個数	重量(kg)	備考
①	下	SC46	1	356.2	
②	上	SS41	1	213.2	
③	ベアリングプレート	HBsC4+SL	1	33.1	
④	シールリング	クロロブレンゴム	1	0.5	
⑤	サイドブロック	SS41	2	29.6	
⑥	ボルト	-	4	2.0	JIS B 1180
⑦	ボルト	-	4	1.5	JIS B 1180
⑧	アンカーボルト・ナット	SS41	4	101.4	JIS B 1181 100
⑨	ステンレス板	SUS316	1	3.6	440X 505X2
⑩	固定金具	SS41	4	6.6	ボルト付き
全重量				747.7	


- 注) 1. 溶融亜鉛メッキ仕様 (部番○印部品を溶融亜鉛メッキのこと。)
- 2. 下巻の表示については支保標準設計第3章による。又、反力表示は 275 とする。

S=1/ 6

固定金具詳細図

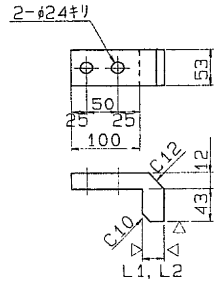


固定金具取付図

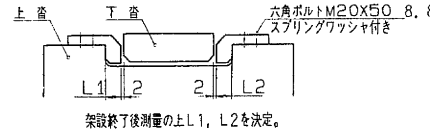


東京外環自動車道(川口~三郷)完成図		7674 23538
工種	高架橋	7630 14944
名	旭町高架橋	縮尺 1/6
称	支 承 (9) 275t-仮可動	139 276
日本道路公団東京第一建設局		

平5・マ第 272号


350^T 仮可動支承 S = 1/6

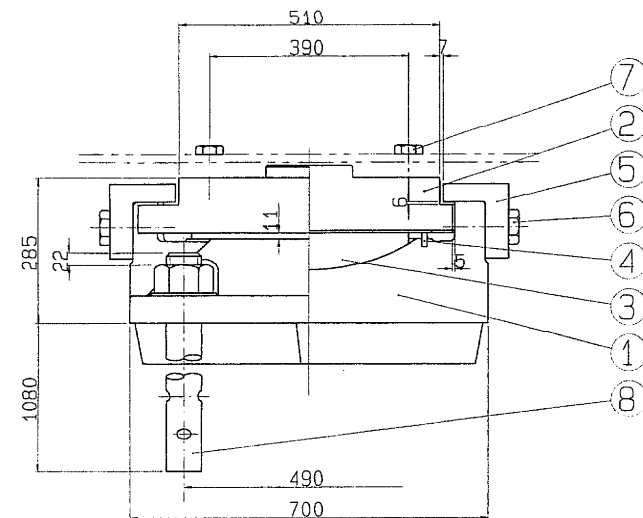


① \sim (∇ ∇) SC46

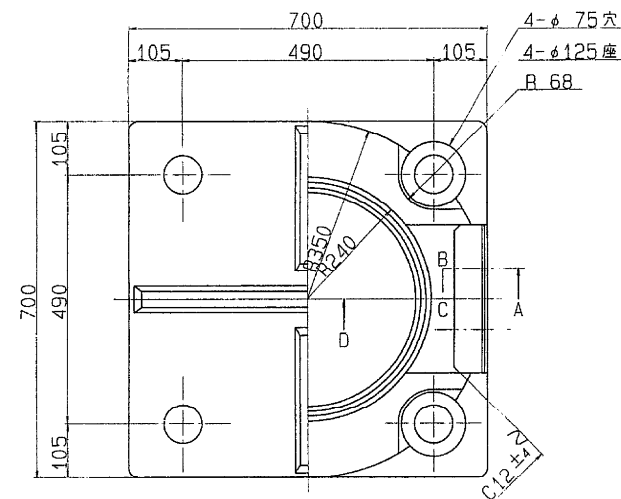


A 部詳細

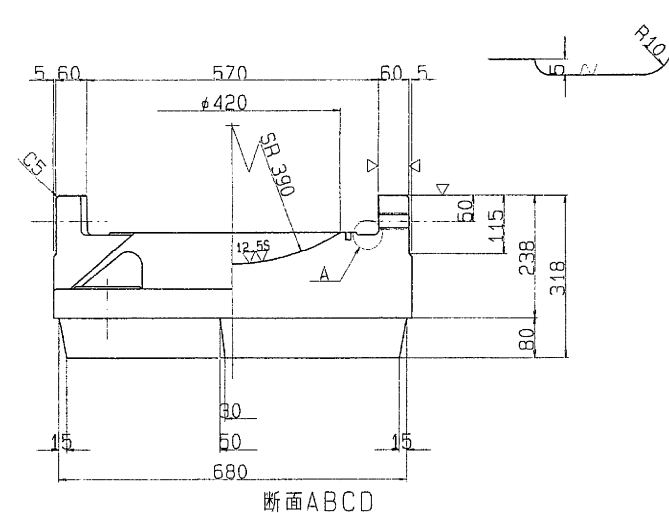


断面ABCD

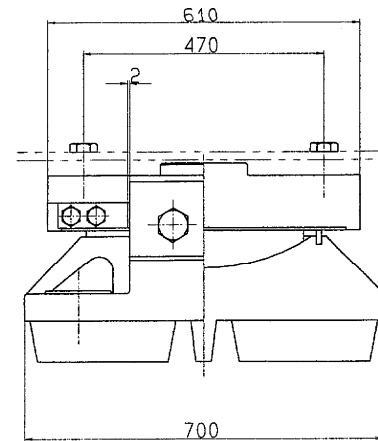


③ ∇ (∇) HBsC4+SL ④ \sim クロロpreneゴム

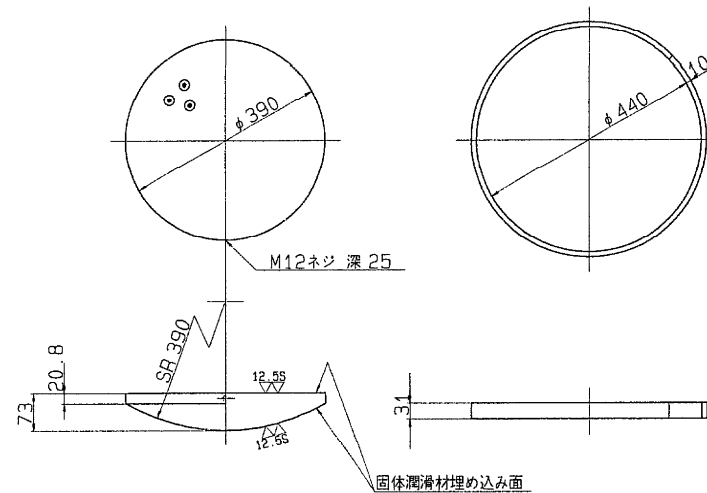


② \sim (∇ ∇) SS41

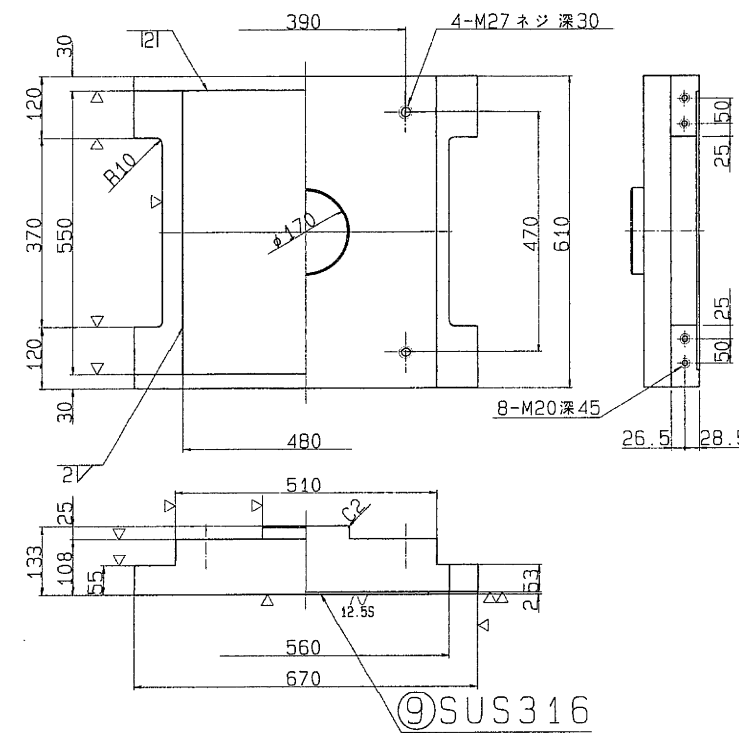

⑤ \sim (∇) SC46

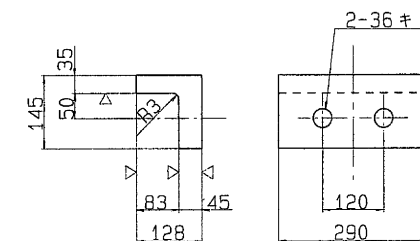


⑧ \sim SS41

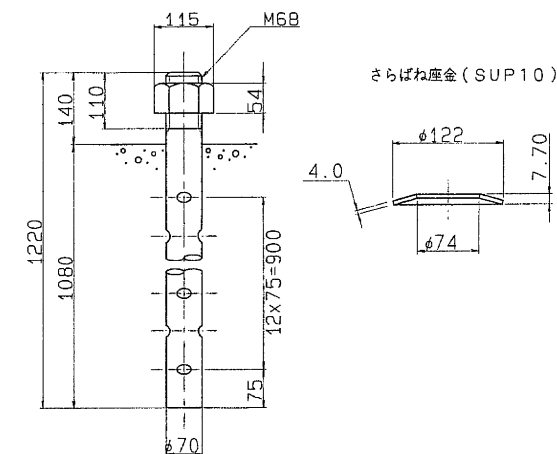

⑥ 六角ボルト 中
M33 X 90 4.6

⑦ 六角ボルト 中
M27 X 85 4.6

支承配置図

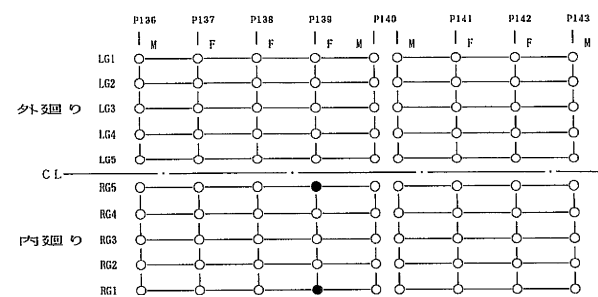

設計条件

力		
全反力	R	306.6 ton
死荷重反力	R _d	219.8 ton
活荷重反力	R _h	86.8 ton
橋軸方向水平力(移動時)	R _{h1}	- ton
橋軸方向水平力(地+温)	R _{h1e}	81.0 ton
橋軸直角方向水平力(地震時)	R _{h2e}	65.9 ton
上揚力(地震時)	V	22.0 ton
水平震度		
設計水平震度	K _H	0.30
摩擦係数		
設計摩擦係数	f	0.15
許容支圧応力度		
上部工との許容支圧応力度	σ_{ba}	2100 Kg/cm ²
下部工との許容支圧応力度	σ_{ba}	80 Kg/cm ²


材料表

部番	部品名	材	質	個数	重量(Kg)	備考
①	下	省	SC46	1	481.4	
②	上	省	SS41	1	287.1	
3	ベアリングプレート	HBsC4+SL		1	44.2	
4	シールリング	クロロprene		1	0.6	
⑤	サイドブロック	SC46		2	41.5	
⑥	ボルト	-		4	3.6	JIS B 1180
⑦	ボルト	-		4	2.2	JIS B 1180
⑧	アンカーボルト・ナット	SS41		4	157.2	JIS B 1180
9	ステンレス板	SUS316		1	4.2	400X 540X2
⑩	固定金具	SS41		4	7.2	ボルト穴付
全重量(Kg)					1029.2	


注) 1. 溶融亜鉛メッキ仕様
(部番○印部品を溶融亜鉛メッキのこと。)
2. 下省の表示については支承標準設計第3章による。
又、反力表示は 350 とする。

S=1/6

固定金具詳細図



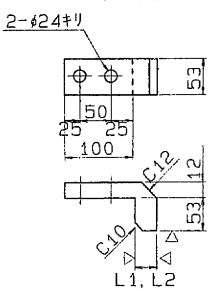


固定金具取付図

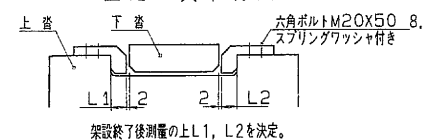

東京外環自動車道(川口～三郷)完成図		7676 23538
工種	高架橋	7632 14944
名	旭町高架橋	総尺 1/6
称	支 承 (11) 350t 一仮可動	141 276
日本道路公団東京第一建設局		


100^T 可動支承 S=1/5

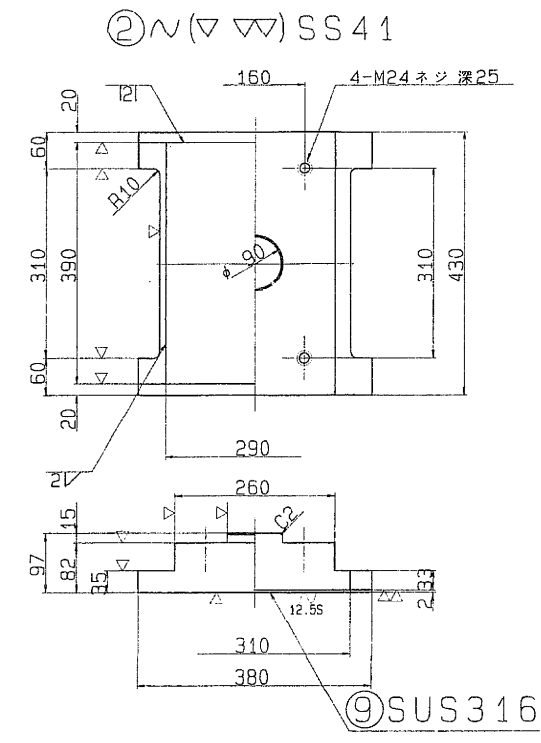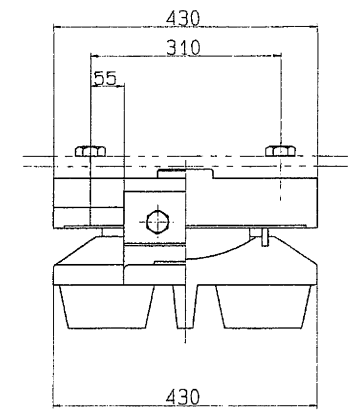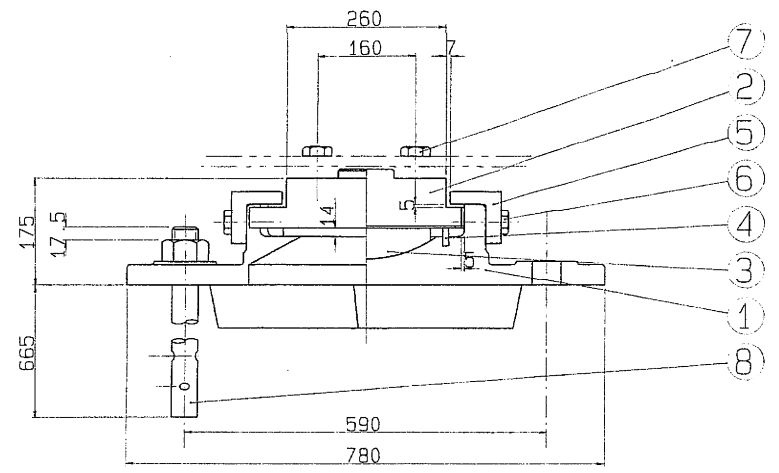


設計条件

反力		力
全反力	R	92.6 ton
死荷重反力	R _d	49.3 ton
活荷重反力	R _{h1}	43.3 ton
橋軸方向水平力(移動時)	R _{H1f}	13.9 ton
橋軸方向水平力(地震時)	R _{H1e}	14.8 ton
橋軸直角方向水平力(地震時)	R _{H2e}	21.6 ton
上揚力(地震時)	V	4.9 ton
移動量		
計算移動量	e ₁	50 mm
設計移動量	e ₂	70 mm
全移動可能量	e ₀	110 mm
水平震度		
設計水平震度	K _H	0.30
摩擦係数		
設計摩擦係数	f	0.15
許容支圧応力度		
上部工との許容支圧応力度	σ _{ba}	2100 Kg/cm ²
下部工との許容支圧応力度	σ _{ba}	80 Kg/cm ²


①~(▽▽) SC46

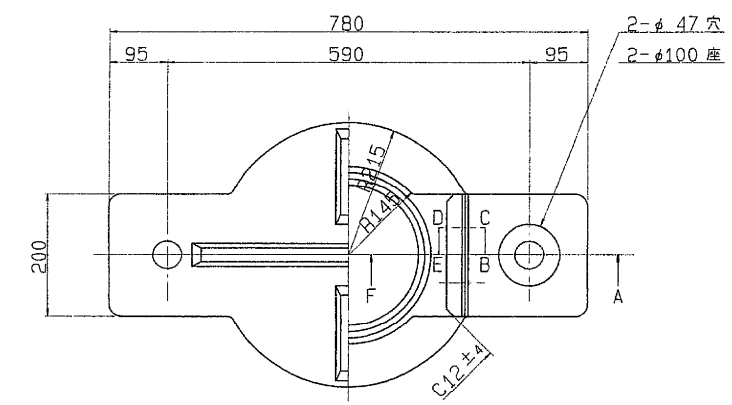




③(▽▽) HBsC4+SL ④~クロロpreneゴム

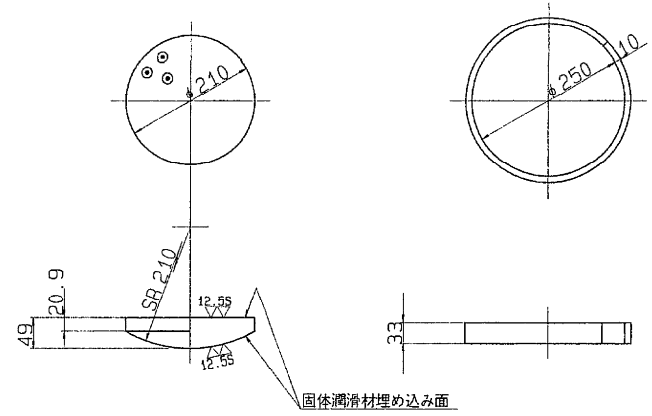

⑤~(▽) SS41

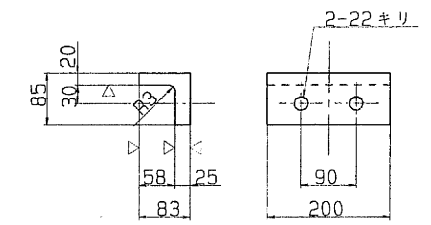


⑧~SS41

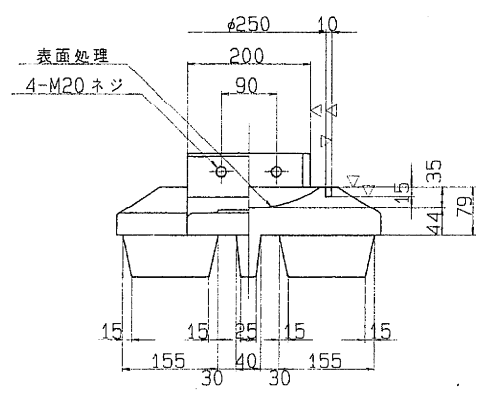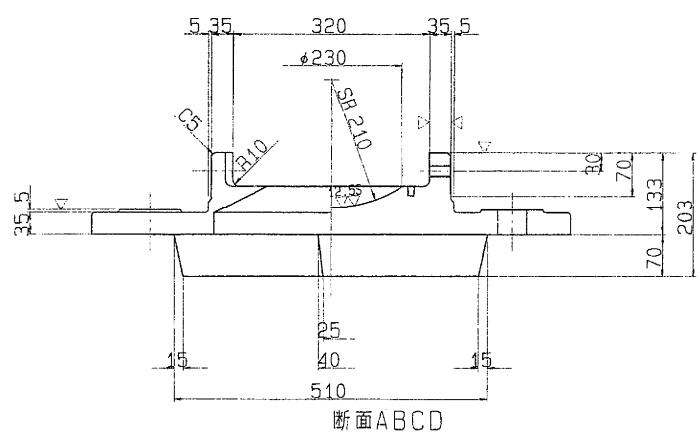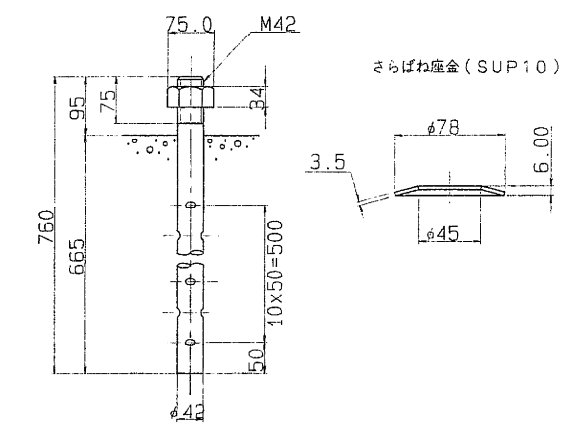

⑥ 六角ボルト 中
M20 X 50 4.6



⑦ 六角ボルト 中
M24 X 4 4.6

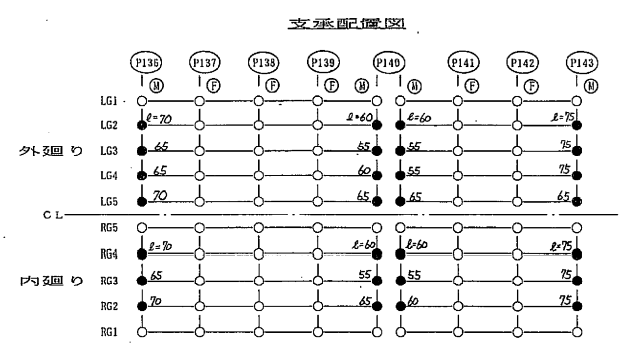


- 注) 1. 溶融亜鉛メッキ仕様
(部番○印部品を溶融亜鉛メッキのこと。)
2. 下巻の表示については支承標準設計第3章による。
又、反力表示は 100 とする。
- S=1/ 5
3. ⑦ボルト L=55mm時は1.2kg L=70mm時は1.4kg
L=75mm時は1.5kg 全重量はそれぞれ
231.7kg, 231.9kg, 232.0kgとなる。

東京外環自動車道(川口~三郷)完成図		7666 23538
工種	高架橋	7622 14944
名	旭町高架橋	縮尺 1/5
称	支 承 (1) 100t-Mov	131 276
日本道路公団東京第一建設局		


中根高架橋

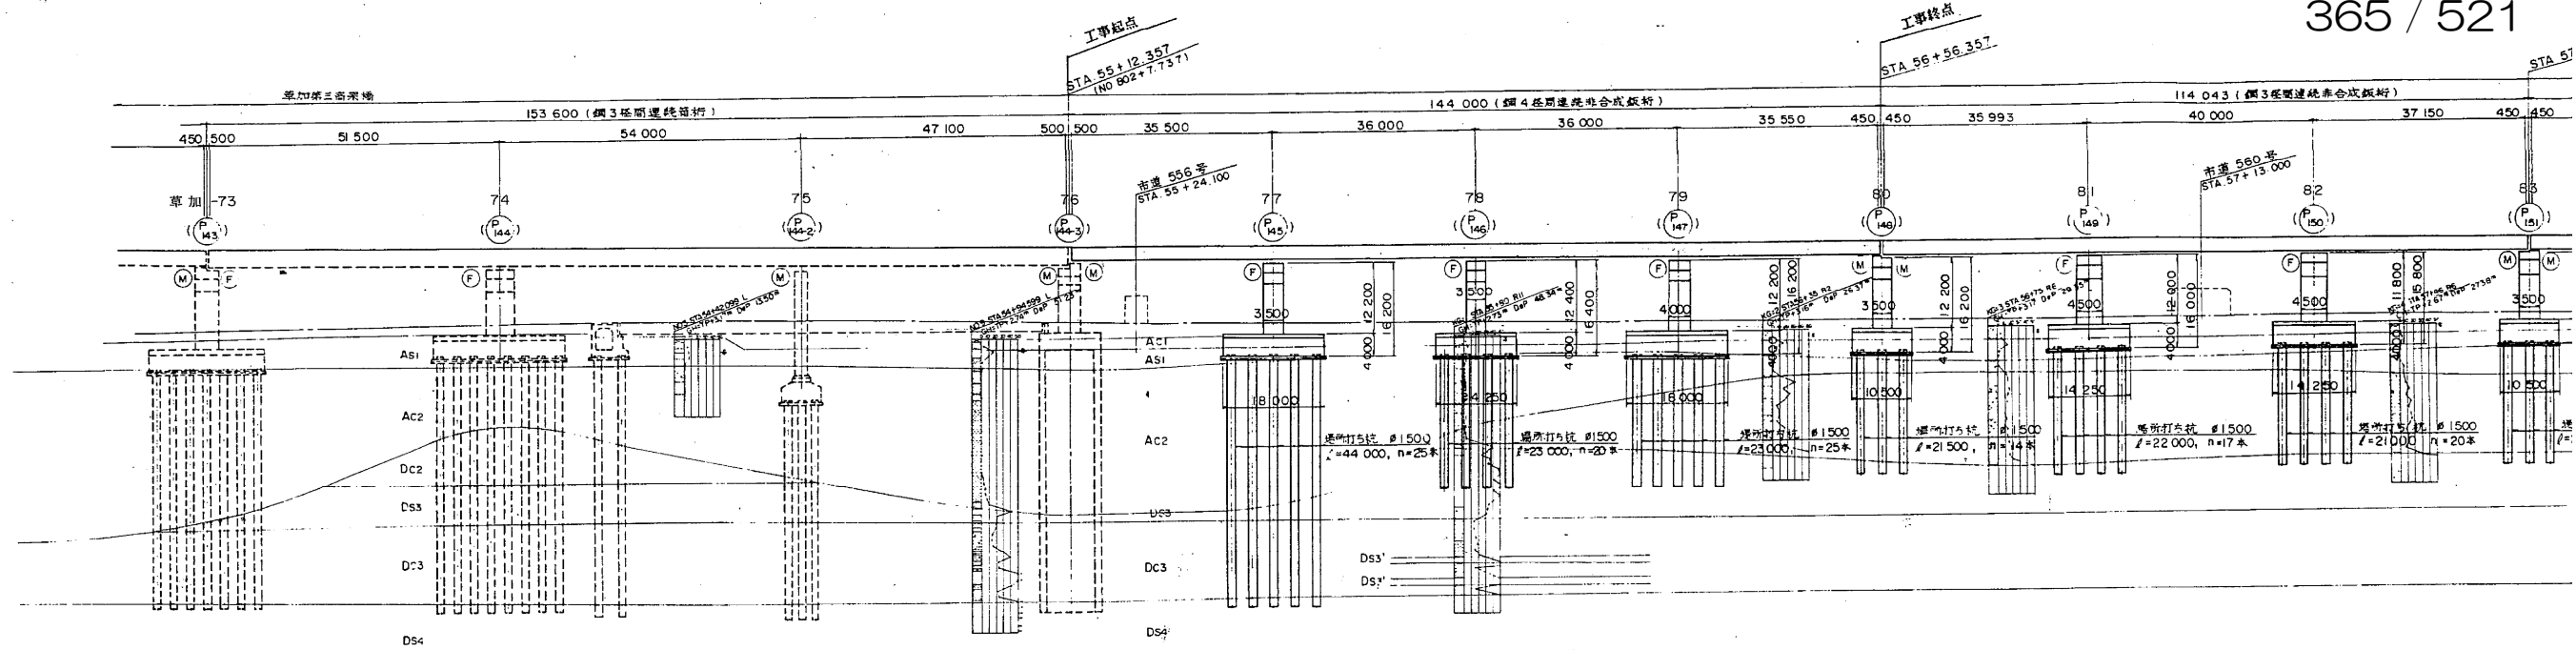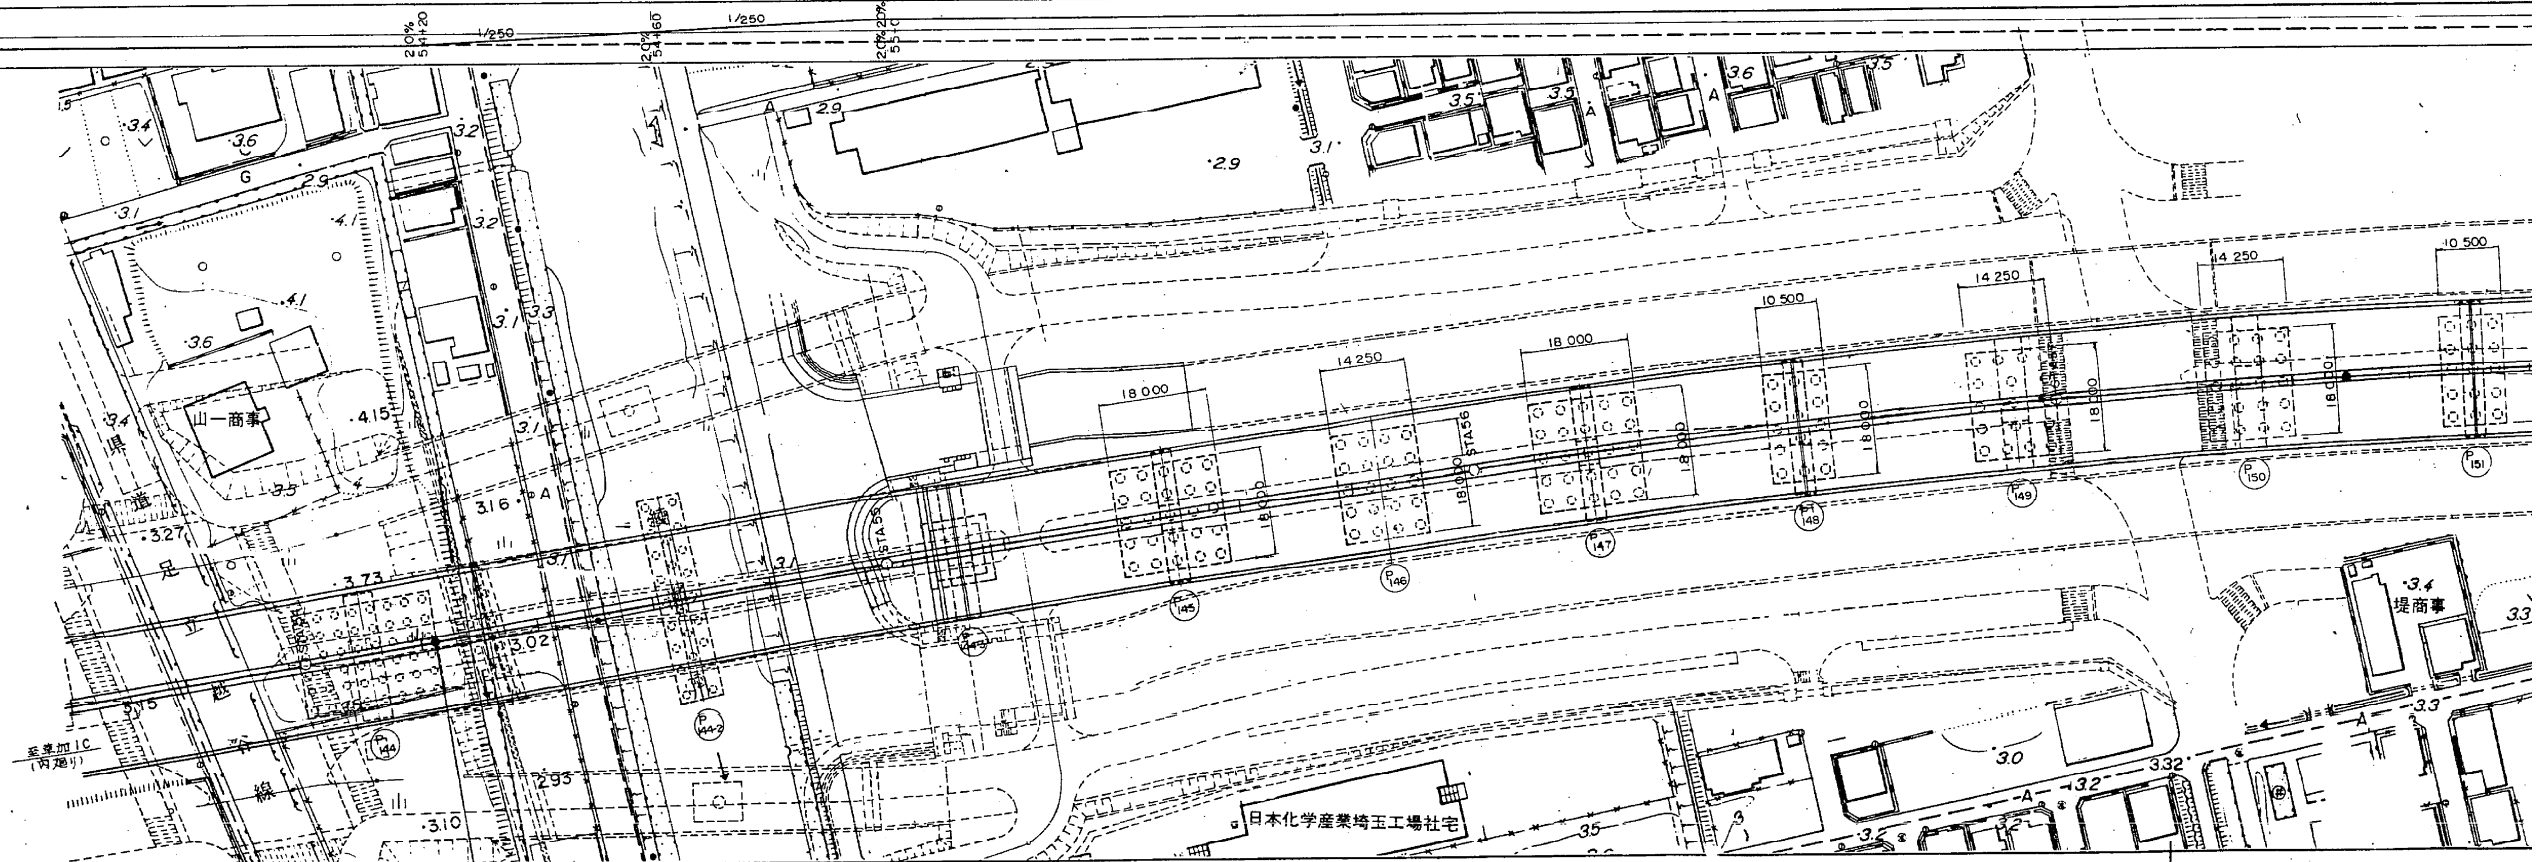
[illegible]

側面圖 縮尺 1:500

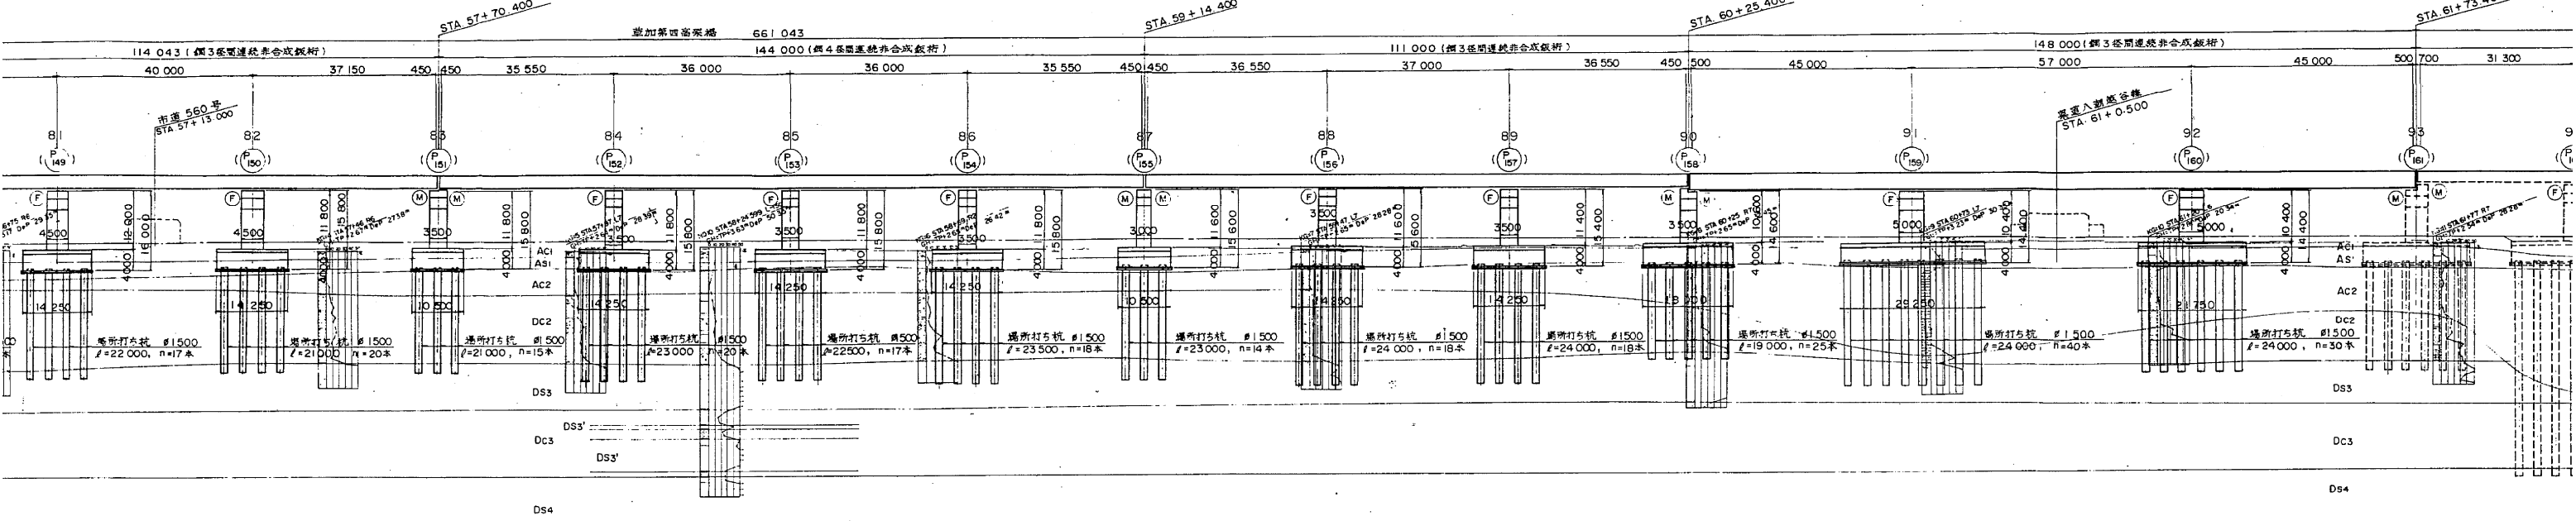


17 942	17 924	17 875	17 843	17 825	17 802	17 775	17 749	17 726	17 676	17 660	17 626	17 577	17 571	17 540	17 527	17 481	17 477	17 428	17 392	17 378	17 328	17 300	17 279	17 229	17 210	17 208	17 179	17 130	17 116	17 080	17 044	17 030	17 003	16 981	16 881	16 862	16 832	16 782	16 749	16 732	16 683
4 551 (4 551)	4 547 (4 547)	4 537 (4 537)	4 531 (4 531)	4 527 (4 527)	4 527 (4 527)	4 517 (4 517)	4 512 (4 512)	4 507 (4 507)	4 497 (4 497)	4 494 (4 494)	4 487 (4 487)	4 477 (4 477)	4 476 (4 476)	4 467 (4 467)	4 467 (4 467)	4 458 (4 458)	4 457 (4 457)	4 447 (4 447)	4 440 (4 440)	4 437 (4 437)	4 427 (4 427)	4 422 (4 421)	4 417 (4 417)	4 407 (4 407)	4 403 (4 403)	4 397 (4 397)	4 387 (4 387)	4 385 (4 384)	4 377 (4 377)	4 367 (4 367)	4 362 (4 362)	4 357 (4 357)	4 347 (4 347)	4 337 (4 337)	4 333 (4 333)	4 327 (4 327)	4 317 (4 317)	4 311 (4 310)	4 307 (4 307)	4 297 (4 297)	
3 10	3 10	3 10	3 00	2 90	2 90	2 90	2 90	2 95	2 90	2 90	3 15	3 25	3 25	2 66	2 90	2 90	2 90	2 90	2 90	3 10	3 20	2 90	2 90	2 90	2 90	2 90	2 85	2 90	3 50	2 62	3 50	3 50	3 50	3 50	2 90	2 90	2 80	2 90	3 00	2 90	
42 800	42 800	STA 57	STA 57	L=238.3936										L=326.6667										L=326.6667										L=326.6667											
R=1500										R=1500										R=1500										R=1500											

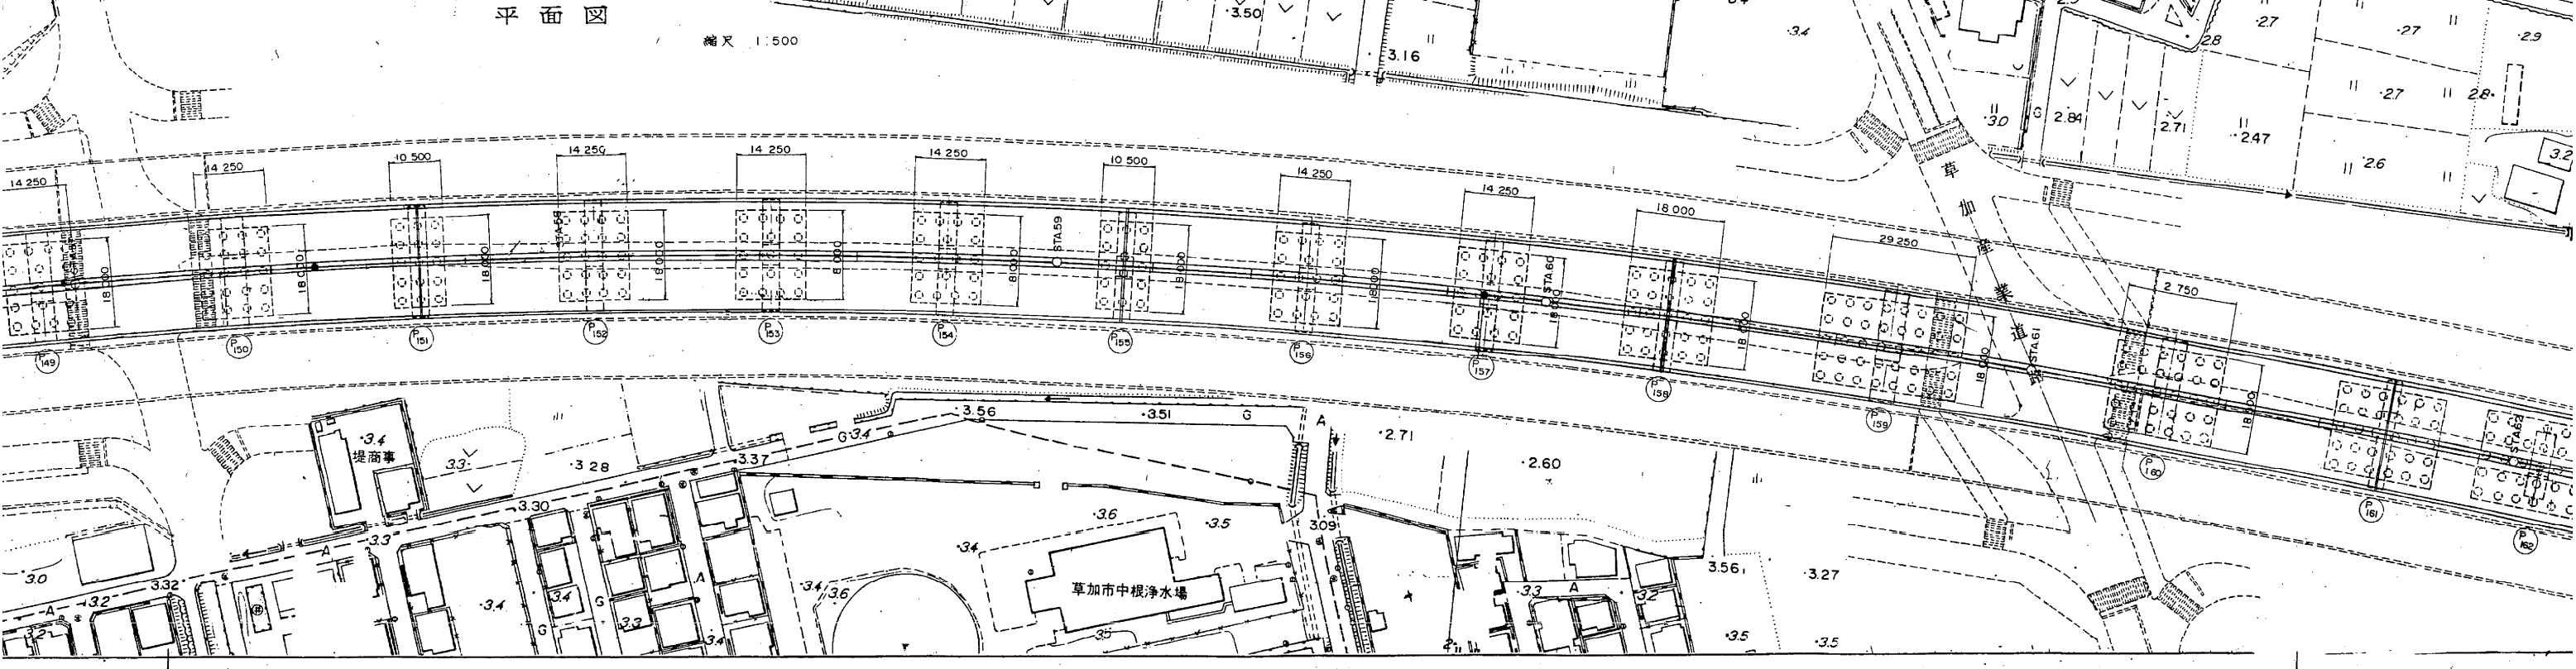

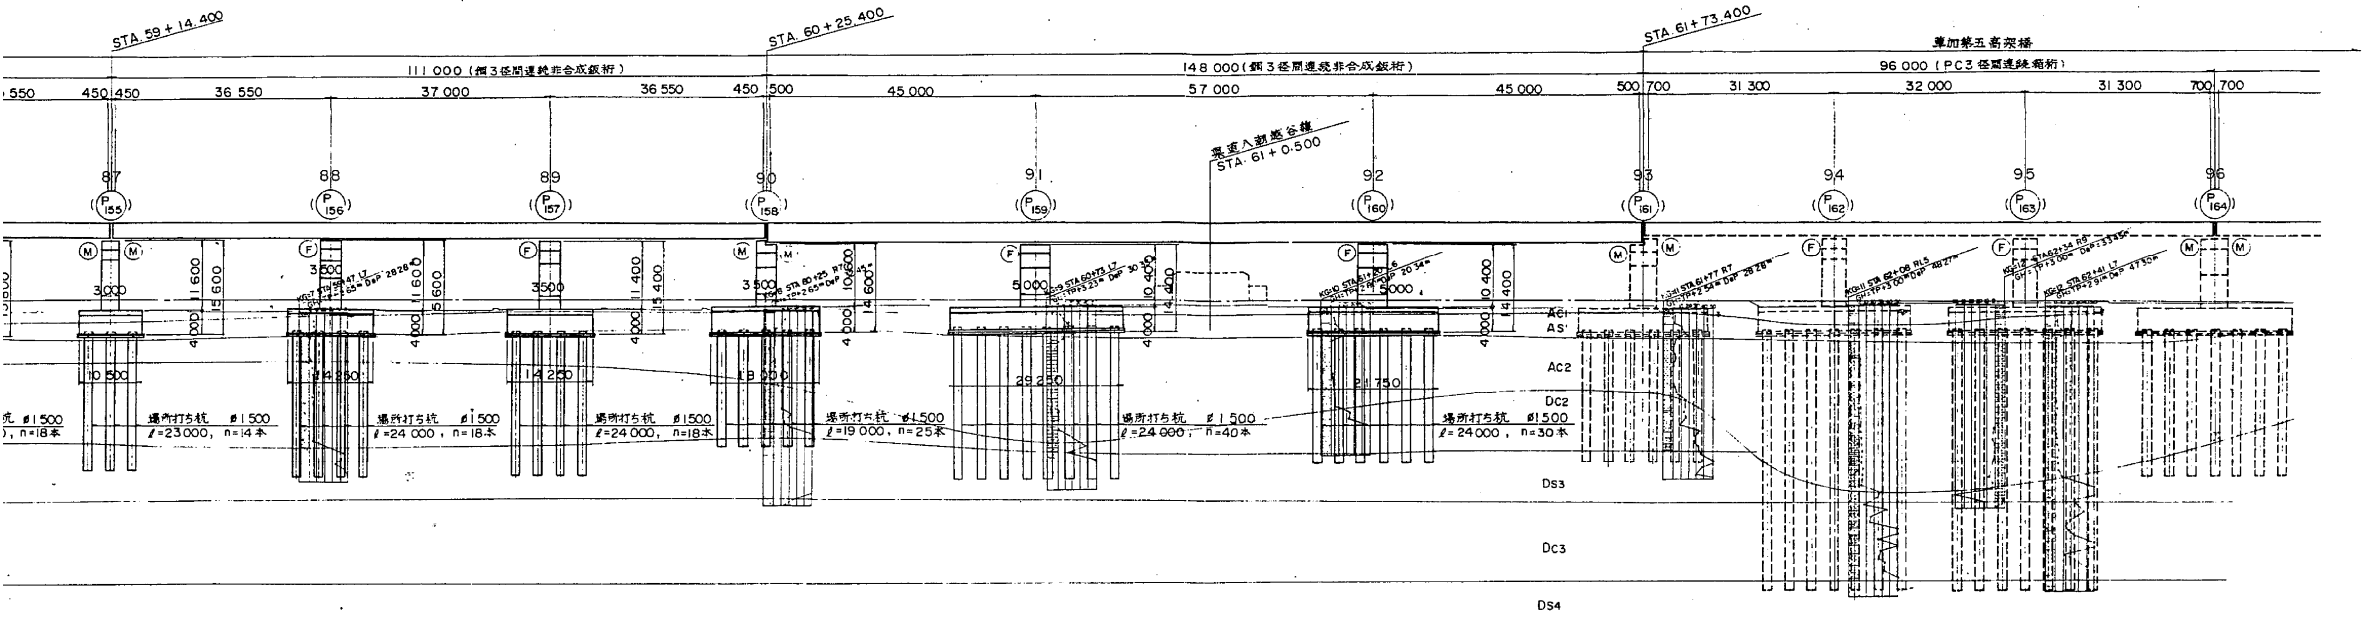

設計条件		
橋長	661.043	桁長 143.800+13.843+143.800+110.800+147.800
道路区分	第1種 3級 A	
荷重	TT-43, TL-20	
型式	鋼3径間連続非合成板桁, 鋼4径間連続非合成板桁	
支間	3径間: 120.000+35.550+35.550+37.000+36.250 4径間: 143.800+13.843+143.800+110.800+147.800	
有効幅員	9.750+9.750	斜角 90°
横断勾配	2.0%	
縦断勾配	0.50%, 0.24%, 0.30%	
地震係数	水平震度 Hk=0.24, 鉛直震度 Kv=±0	
床版コンクリート	圧縮強度 σck=24.0 kg/cm²	
床版鉄筋	材質 SD35	
適用示方書	昭和55年5月 道路橋示方書 簡解説 I-V	
採用材質	SS41, SM50Y, SM53	


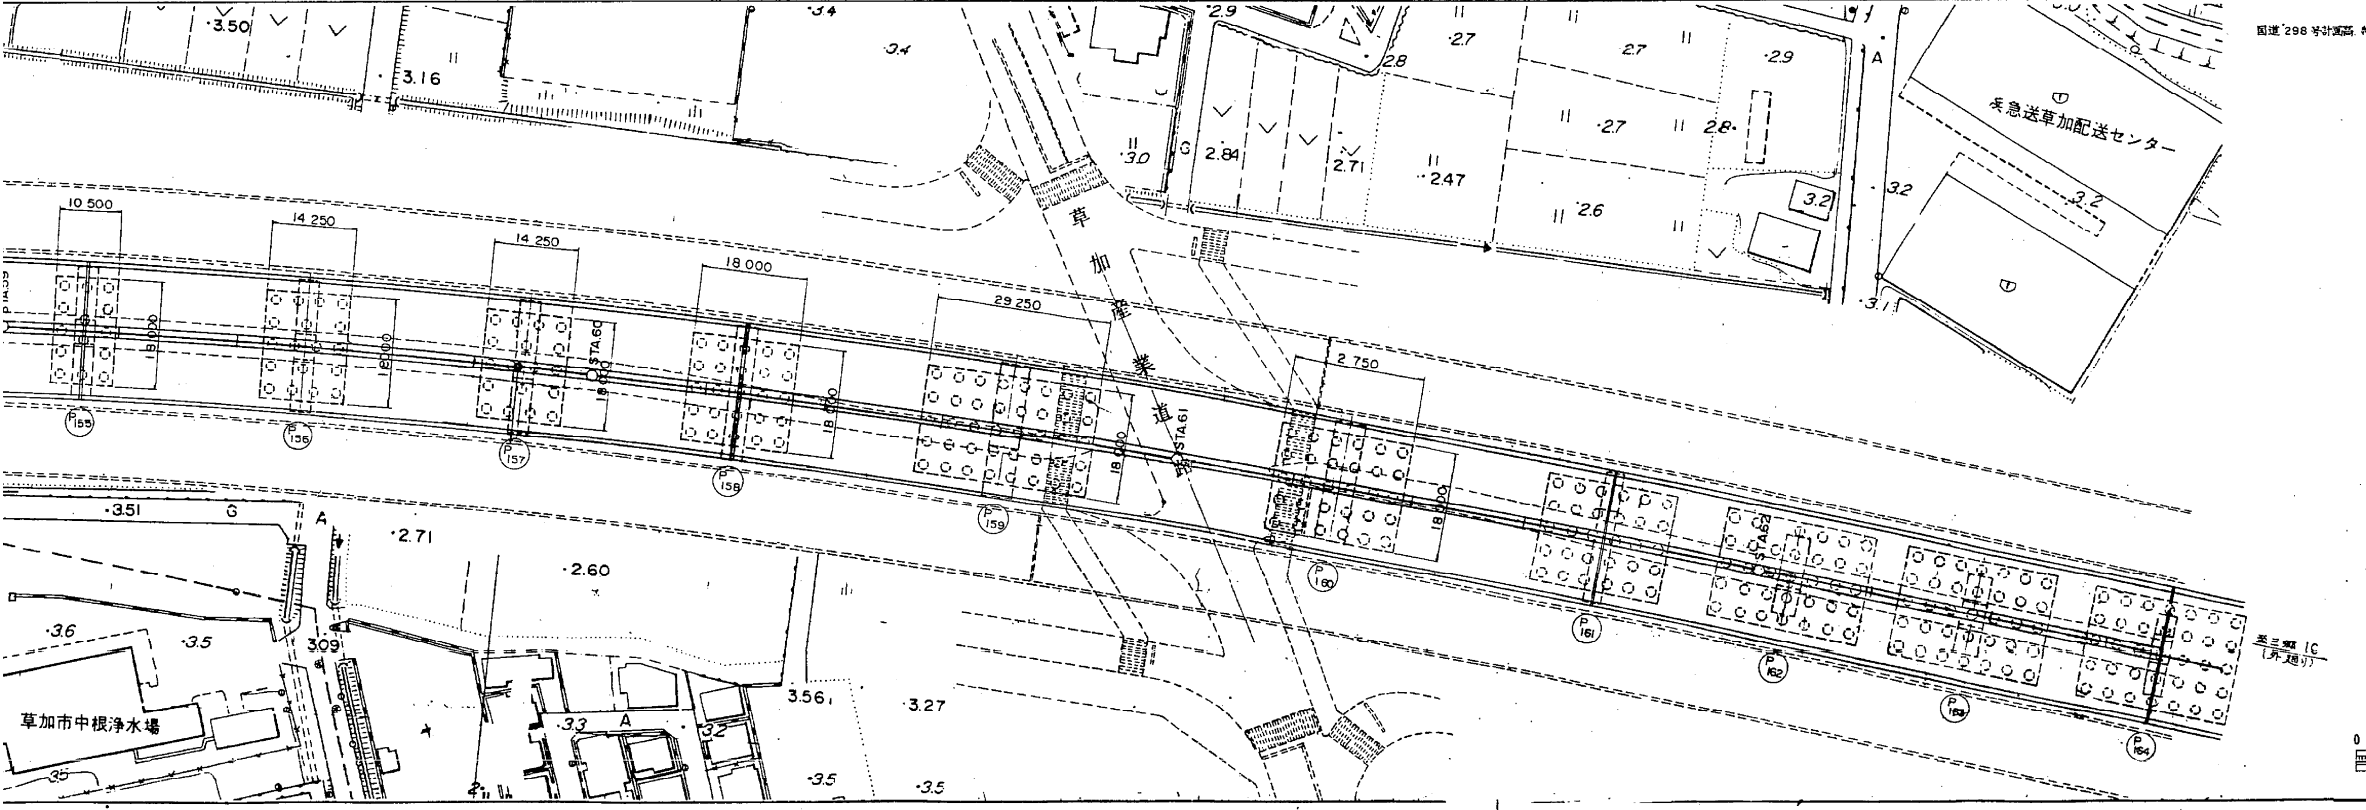

国道298号計画線、地形線形()は外通りを示す。


(※注) 新旧橋脚番号: 上段=新番号
下段=旧番号

東京外環自動車道(川口〜三郷)完成図			8059 23538
工 種	高 架 橋		8015 14944
名 称	中根高架橋	縮尺 1/500	6 933
	全体一般図 (1)		
	(草加 76〜80)		
日本道路公団 東京第一建設局			





平 5 マ 第 6 号

標準断面図 縮尺 1:100


鋼 3,4 径間連続非合成鈹桁

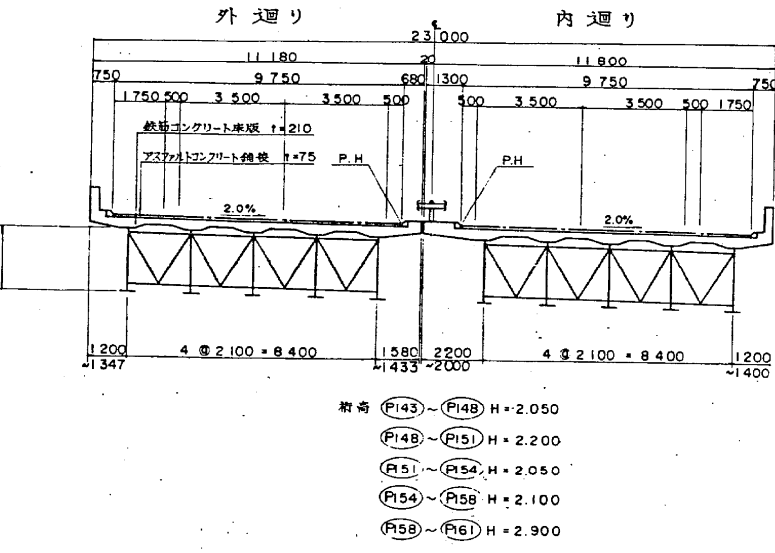


横断面図 縮尺 1:200

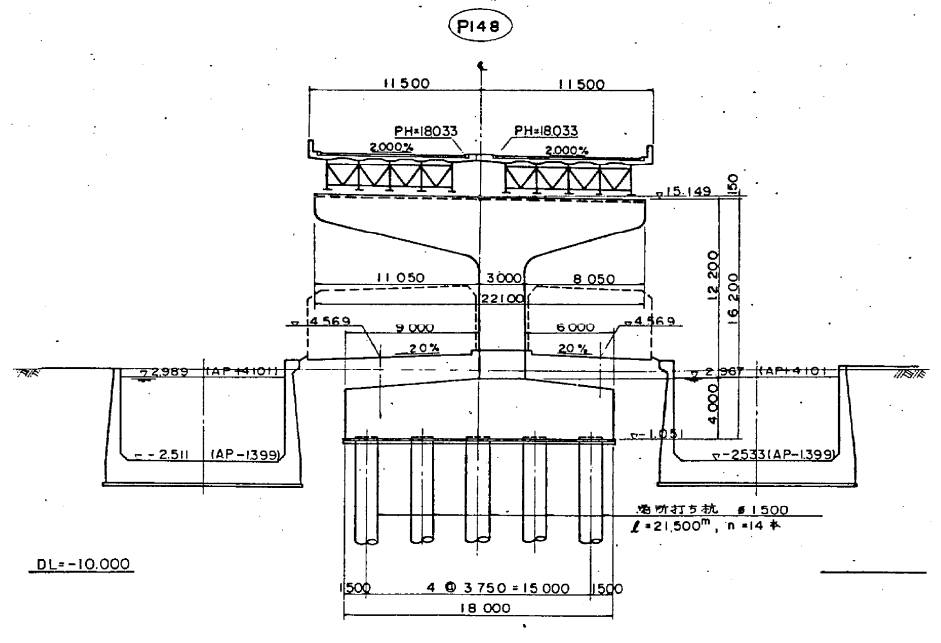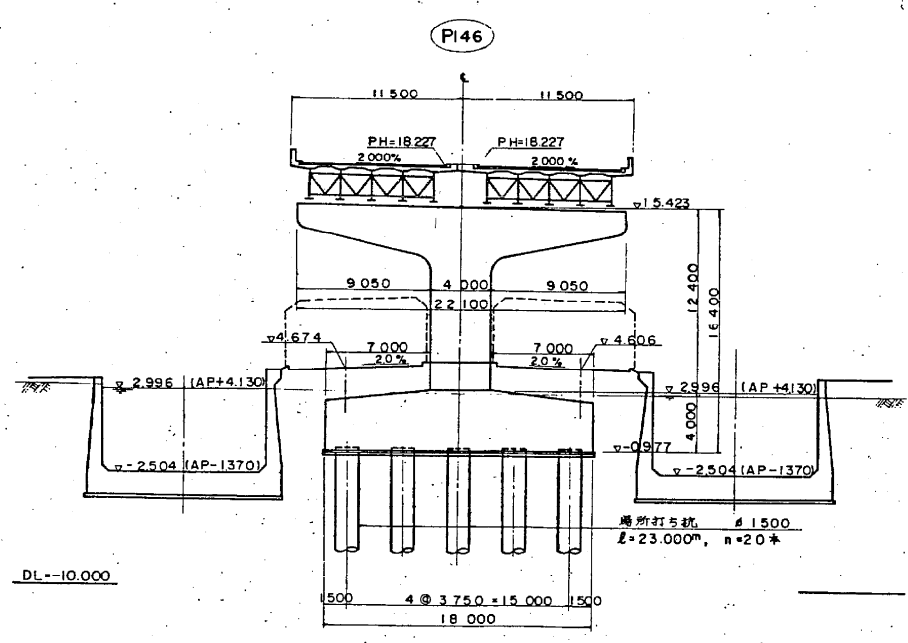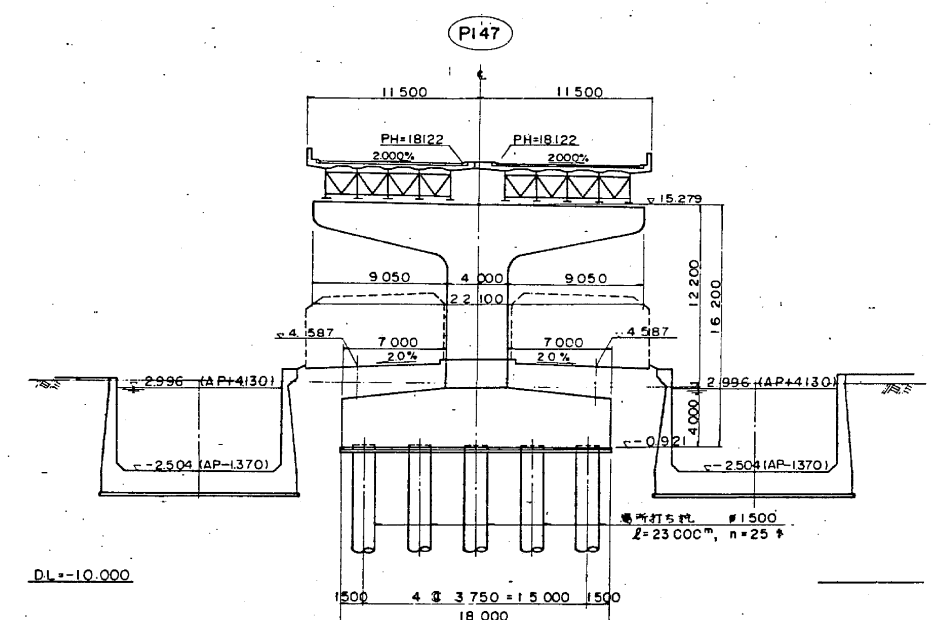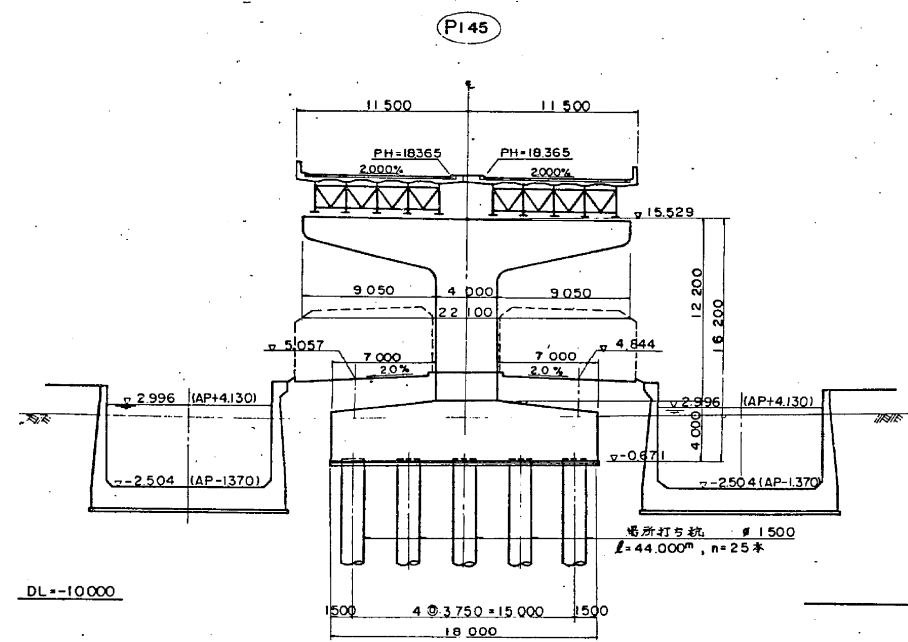



東京外環自動車道(川口~三郷)完成図		8060
		23538
工種	高架橋	8016
		14944
名	中根高架橋	縮尺 1/200 7
称	全体一般図(2)	1/100 933
日本道路公団 東京第一建設局		

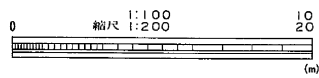

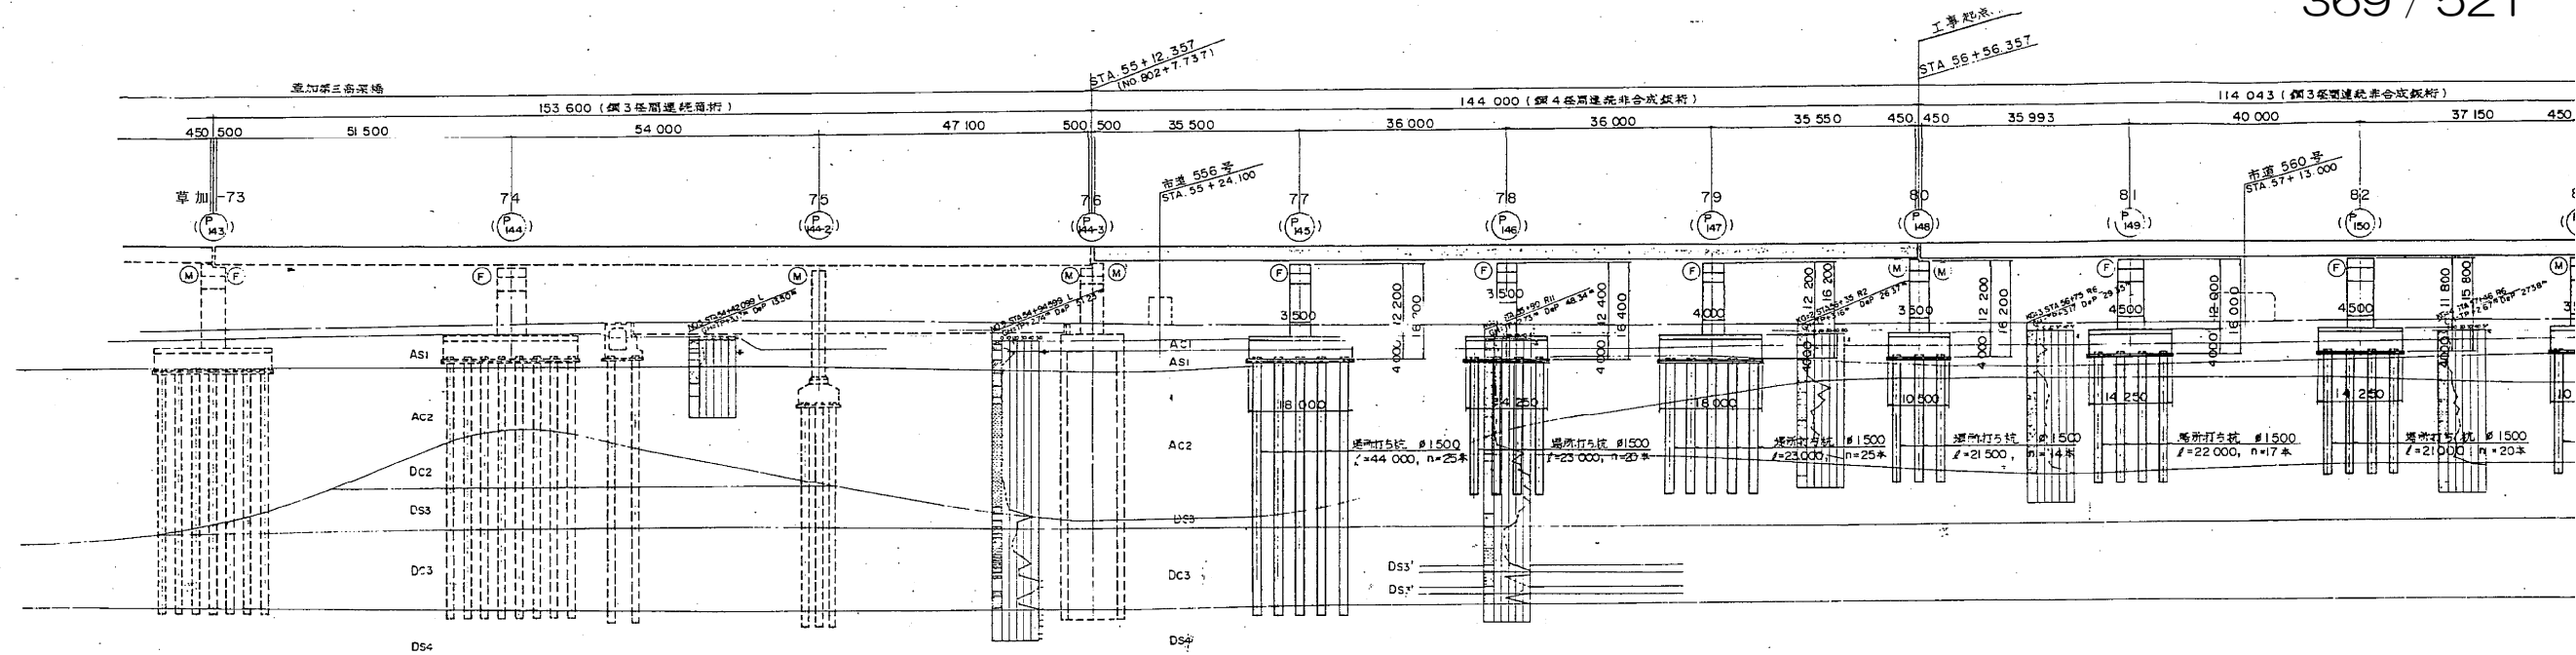

片勾配すり付図	平面曲線	測点	追加距離	地盤高	一般国道		本線計画高	DL = -55.000
					勾配	計画高		
		+40	5340000	3.20	3.546 (3.546)		19.997	
		(P143)	5356727 150 5356877	3.20	4.018 (4.018) 4.046 (4.046)		19.997 19.997 19.997	
		+80	5390000	3.20	4.546 (4.546)		19.997	
		STA. 54	5400000	3.90	5.046 (5.046)		19.997	
		(P144)	5464736		5.314 (5.314)		19.043	
		+20	5420000	4.00	5.546 (5.546)		19.997	
		422726	5422726	4.00	5.546 (5.546)		19.983	
		KA 5-1						
		+40	5440000	2.80	6.009 (6.009)		18.997	
		(P145)	5464599	1.50	6.219 (6.219)		18.924	
		+60	5460000	0.95	6.219 (6.219)		18.797	
		64736	5464736		6.685 (6.685)		18.773	
		(P146)					18.697	
		+80	5480000	1.50	6.145 (6.145)		18.597	
		STA. 55	5500000	2.60	5.784 (5.784)		18.535	
		(P147)	552357	2.30	5.480 (5.480)		18.497	
		+20	5520000	2.10	5.312 (5.312)		18.402	
		+40	5540000	2.25	4.957 (4.957)		18.365	
		(P148)	5594357	2.30	4.845 (4.845)		18.317	
		+60	5560000	2.45	4.724 (4.724)		18.242	
		STA. 56	5560000	3.20	4.597 (4.597)		18.227	
		(P149)	5620000	3.20	4.567 (4.567)		18.178	
		+20	5620000	3.20	4.567 (4.567)		18.123	
		(P150)	5654599	3.28	4.569 (4.569)		18.073	
		+80	5680000	3.20	4.557 (4.557)		17.942	
		STA. 57	5700000	3.10	4.547 (4.547)		17.924	
		(P151)	5720000	3.10	4.537 (4.537)		17.875	
		+20	5720000	3.00	4.531 (4.531)		17.843	
		422726	5722726	2.90	4.527 (4.527)		17.802	
		KA 5-1	5749393	2.90	4.517 (4.517)		17.775	
		+60	5760000	2.90	4.517 (4.517)		17.775	
		(P152)	5760000	2.90	4.517 (4.517)		17.775	

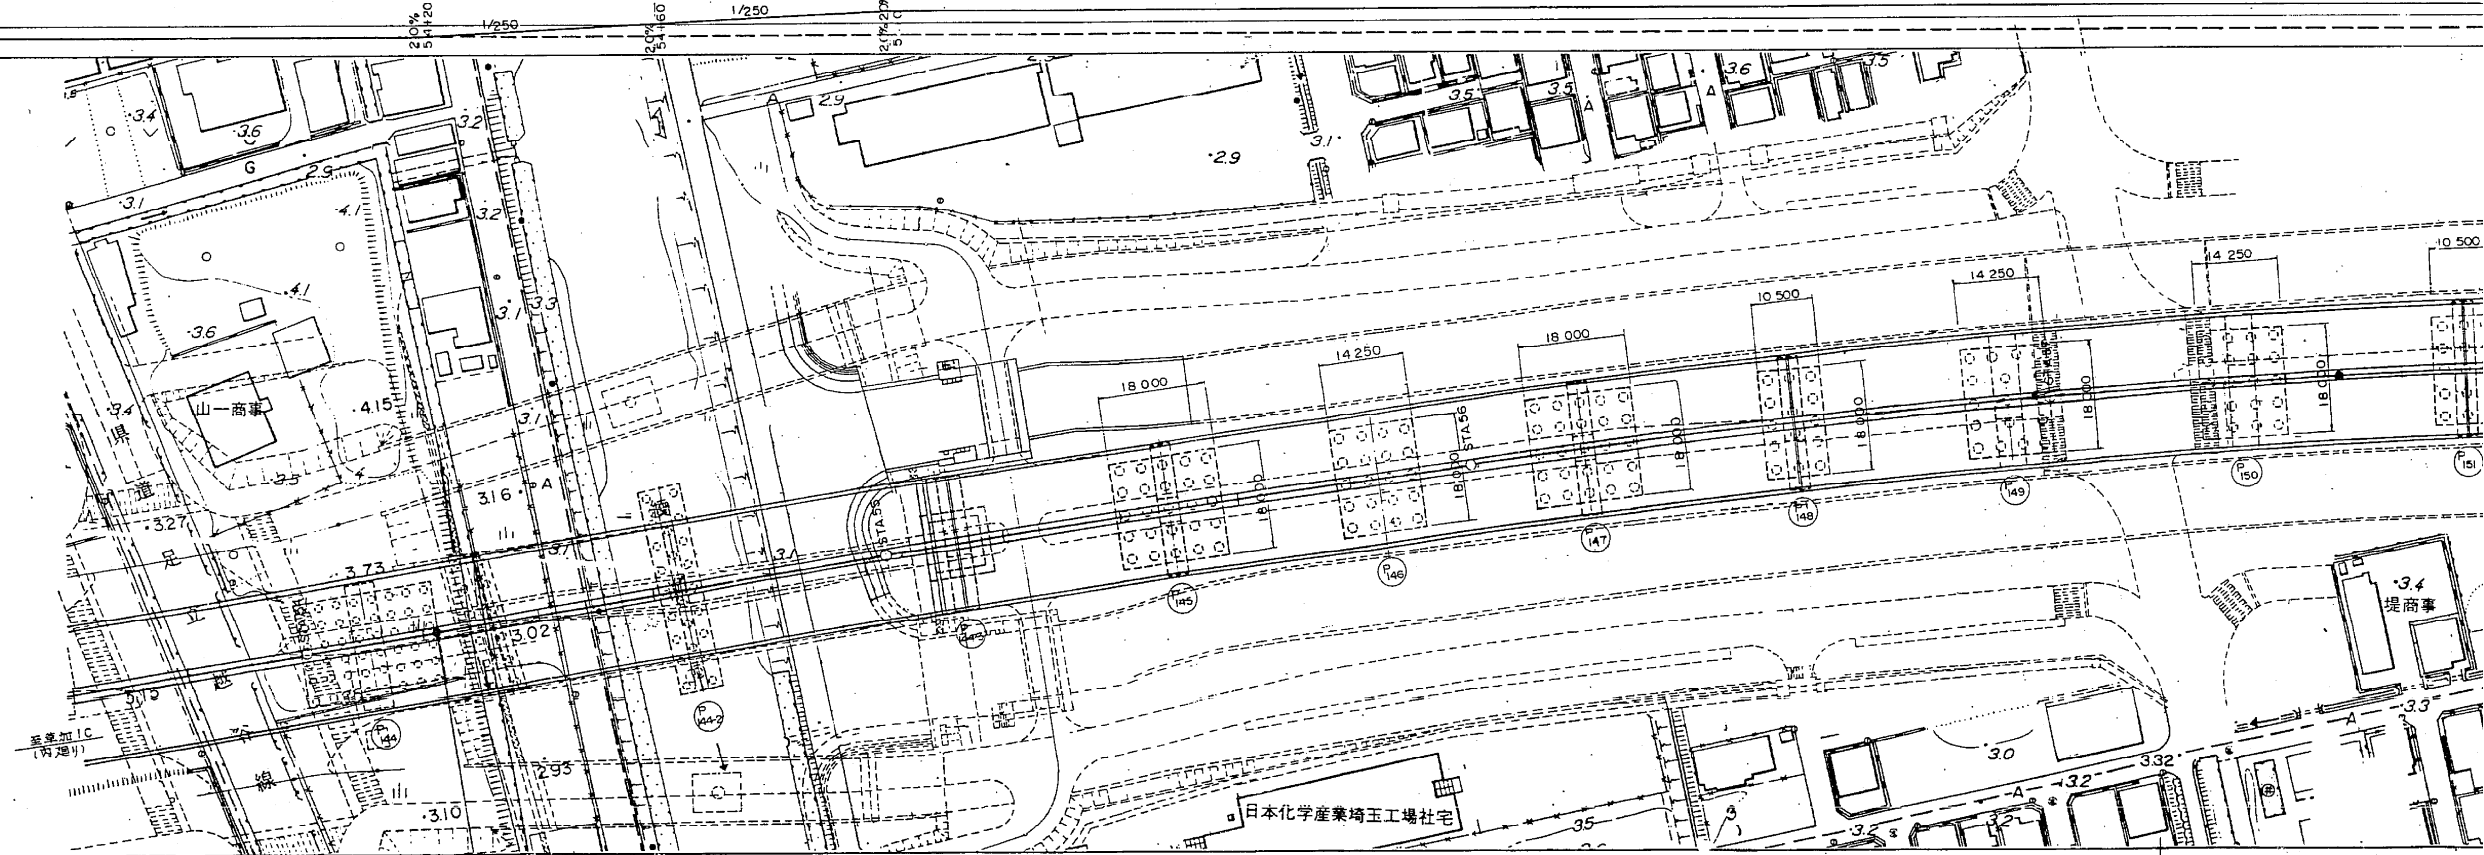

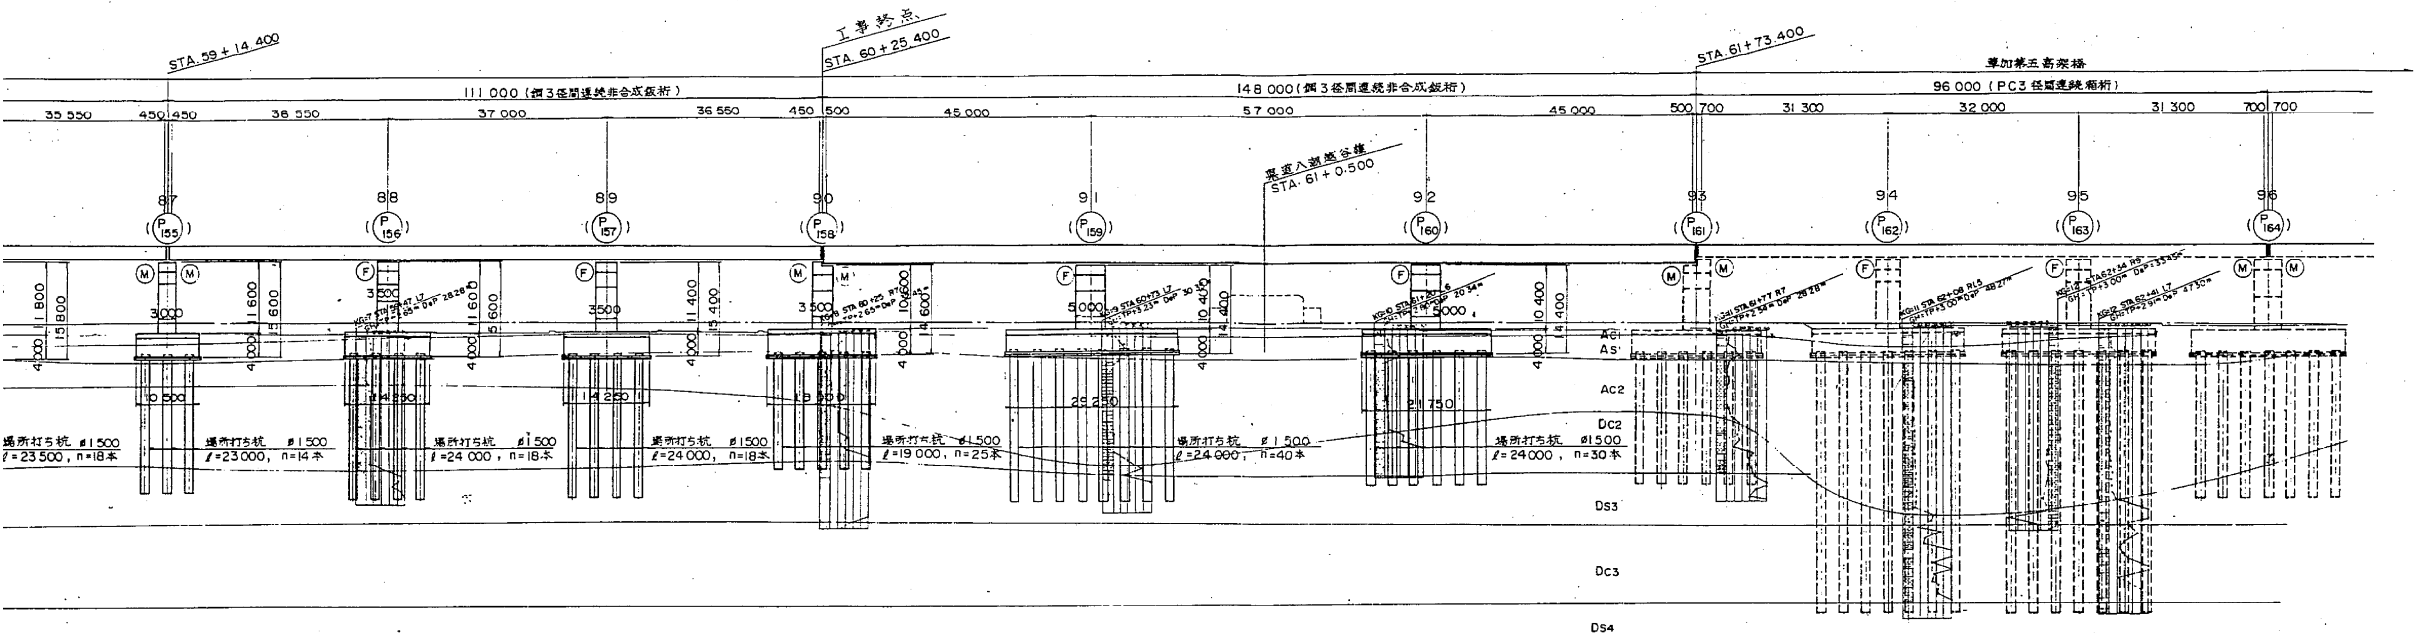

設計条件	
橋長	661.043 桁長 110.800+113.800+143.800+110.800+147.800
道路区分	第1種 3級 A
桁重	TT-43, TL-20
型式	鋼3径間連続非合成鉄桁, 鋼4径間連続非合成鉄桁
支間	35.50+28.35+35.50+35.50+37.00+36.25 35.50+28.35+35.50+35.50+37.00+36.25
有効幅員	9.750+9.750 斜角 90°
横断勾配	2.0% 2.0%
縦断勾配	0.50% 0.248% 0.30%
地震係数	水平震度 4(4.0) 鉛直震度 Kv=2.0
床版コンクリート	圧縮強度 σck=24.0 kg/cm²
床版鉄筋	材質 SD35
適用示方書	昭和55年5月 道路橋示方書 同解説 I-V
使用材質	SS41, SM50Y, SM53

STA 59	5900000	2.90	4.447 (4.447)	7.428
(P ₁₅₅)				
144.000	5940000	2.90	4.440 (4.440)	17.392
+20	5920000	2.90	4.437 (4.437)	17.378
(P ₁₅₆)				
+40	5940000	2.95	4.427 (4.427)	17.328
(P ₁₅₇)				
+51.400	5951400	3.10	4.422 (4.421)	17.300
+60	5960000	3.20	4.417 (4.417)	17.279
(P ₁₅₈)				
+80	5980000	2.90	4.407 (4.407)	17.229
ME 5-2	5987766	2.90	4.403 (4.403)	17.210
148.400	5984000	2.90	4.397 (4.397)	17.208
(P ₁₅₉)				
STA 60	6000000	2.90	4.387 (4.387)	17.179
(P ₁₆₀)				
+20	6020000	2.85	4.387 (4.387)	17.130
+25.400	6025400	2.90	4.385 (4.384)	17.116
(P ₁₆₁)				
+40	6040000	3.50	4.377 (4.377)	17.080
(P ₁₆₂)				
NO 630	6054599	2.62	4.367 (4.367)	17.044
+60	6060000	3.50	4.362 (4.362)	17.030
(P ₁₆₃)				
+70.900	6070900	3.50	4.357 (4.357)	17.003
+80	6080000	3.50	4.357 (4.357)	16.981
(P ₁₆₄)				
STA 61	6100000	3.45	4.347 (4.347)	16.931
(P ₁₆₅)				
+20	6120000	2.90	4.337 (4.337)	16.881
+27.900	6127900	2.90	4.333 (4.333)	16.862
(P ₁₆₆)				
+40	6140000	2.80	4.327 (4.327)	16.832
(P ₁₆₇)				
+60	6160000	2.80	4.317 (4.317)	16.782
(P ₁₆₈)				
+73.400	6173400	2.90	4.311 (4.310)	16.749
+80	6180000	3.00	4.307 (4.307)	16.732
(P ₁₆₉)				
STA 62	6200000	2.90	4.297 (4.297)	16.683
+5.400	6205000	2.90	4.294 (4.294)	16.669
(P ₁₇₀)				
+20	6220000	3.10	4.287 (4.287)	16.633
(P ₁₇₁)				
+37.400	6237400	2.70	4.278 (4.278)	16.590
+40	6240000	2.70	4.277 (4.277)	16.583
(P ₁₇₂)				
NO 640	6254599	2.96	4.267 (4.267)	16.547
+60	6260000	3.10	4.262 (4.262)	16.534
(P ₁₇₃)				
+69.400	6269400	3.10	4.257 (4.257)	16.510
+80	6280000	3.10	4.257 (4.257)	16.484

1/250

0+52+10

0+52+60


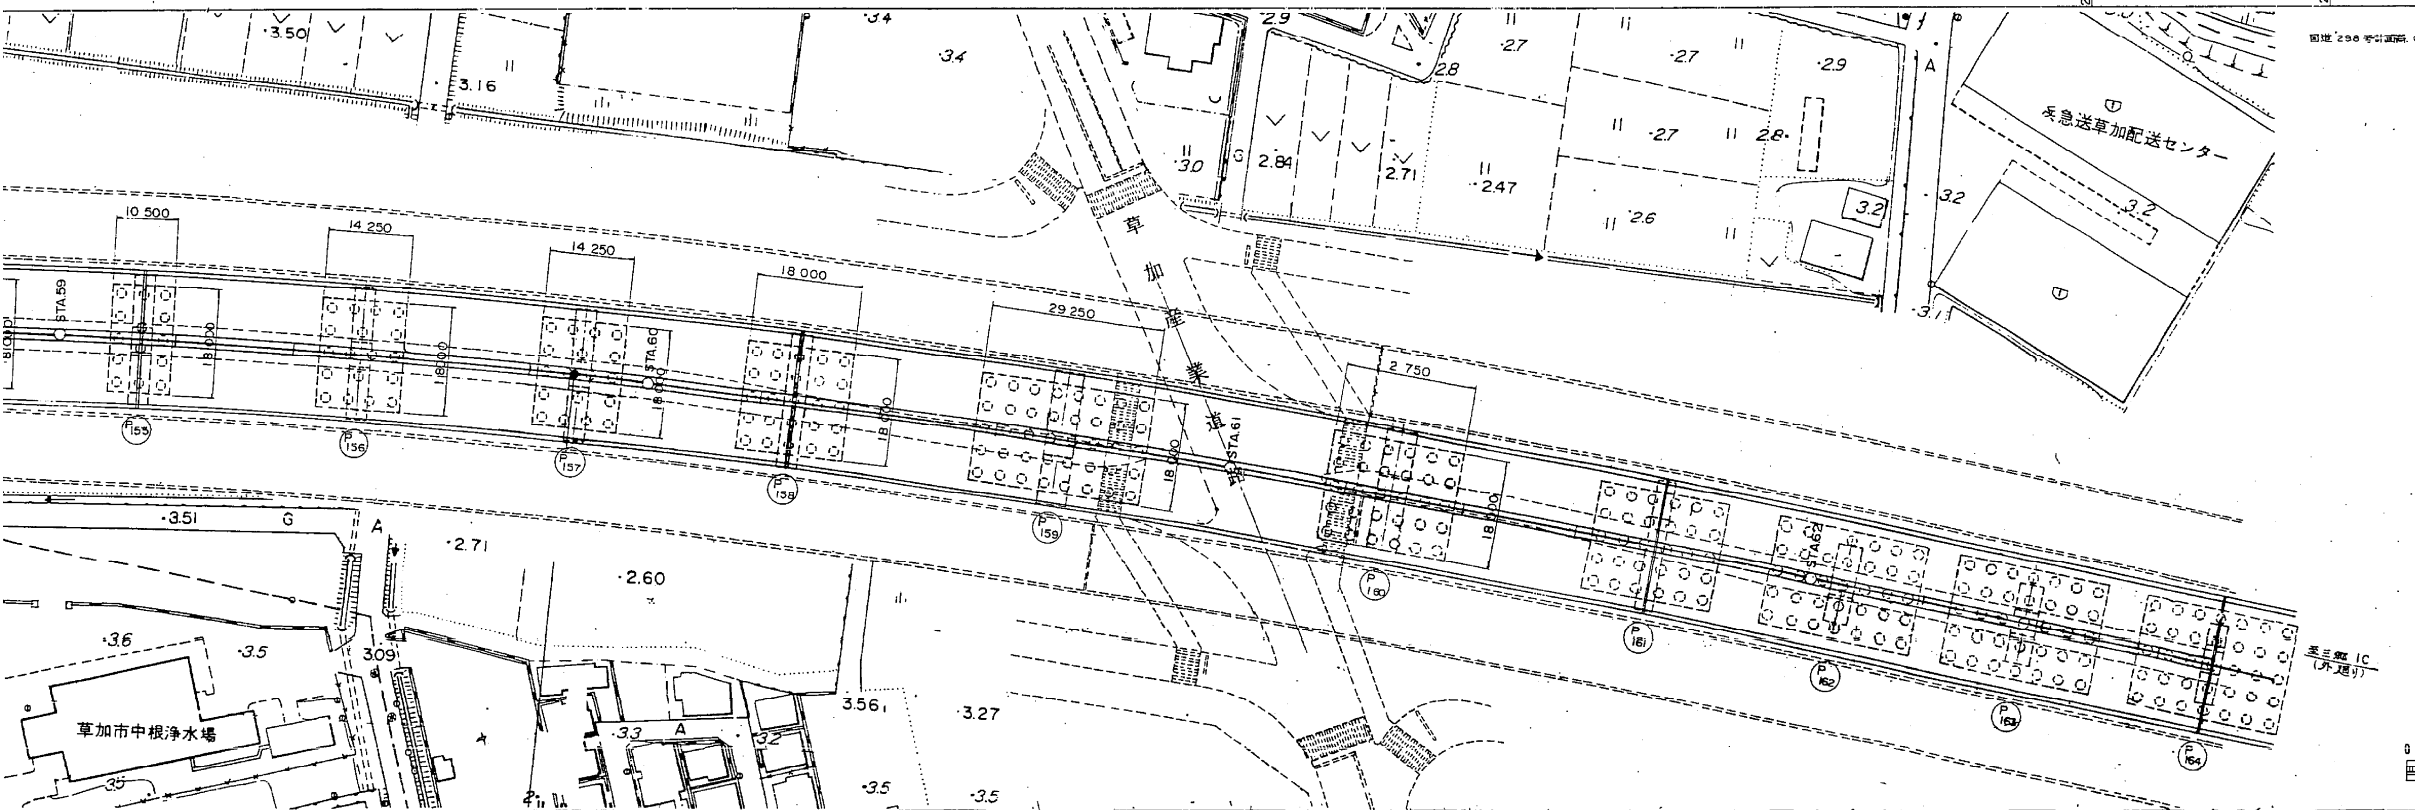

図面 206 等価断面 (橋脚形状) は片側り表示。


※注) 新旧橋脚番号: 上段=新番号
下段=旧番号

東京外環自動車道(川口〜三郷)完成図		8146
工種		23538
高 架 橋		8102
名 称		14944
中根高架橋		縮尺 1/500
全体一般図 (1)		93
(草加 80~90)		933
日本道路公団 東京第一建設局		
		平 5 マ 第 98 号


横断図 縮尺 1 : 200

標準断面図 縮尺 1 : 100


鋼 3, 4 径間連続非合成板桁

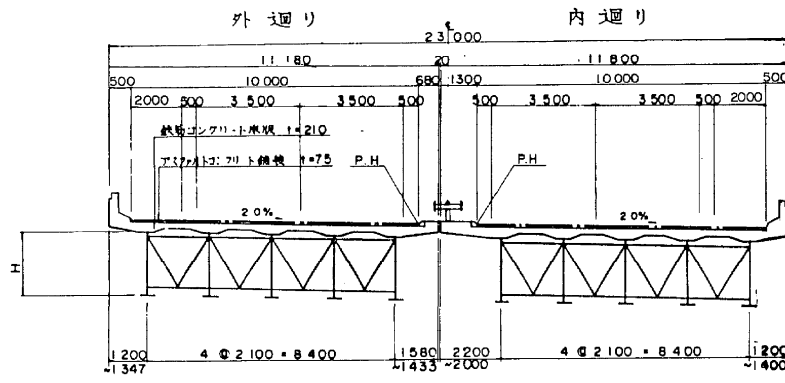


- 桁高 (P143 ~ P148) H = 2,050
- (P148 ~ P151) H = 2,200
- (P151 ~ P154) H = 2,050
- (P154 ~ P158) H = 2,100
- (P158 ~ P161) H = 2,900

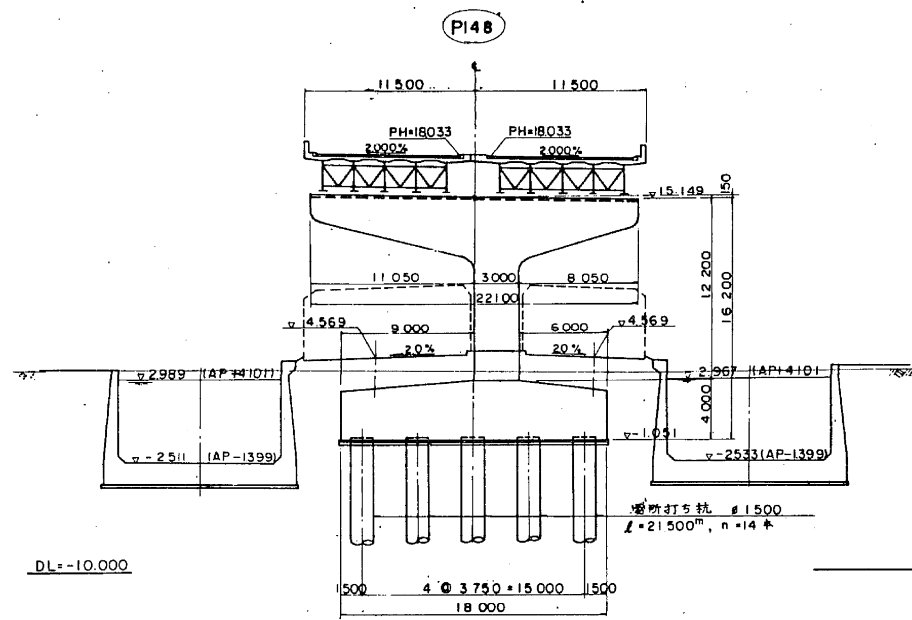


DL = -10,000

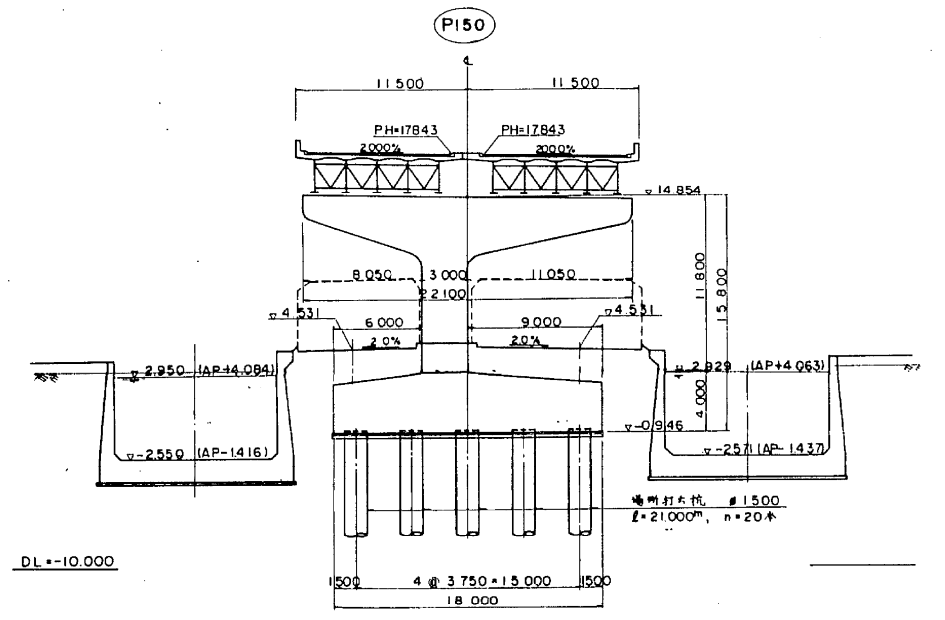

DL = -10,000

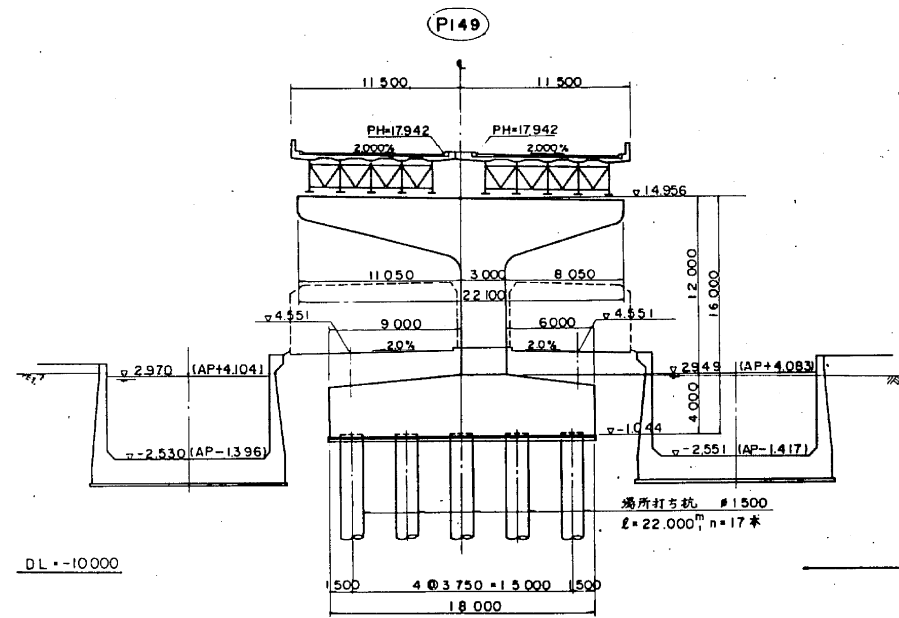


DL = -10,000

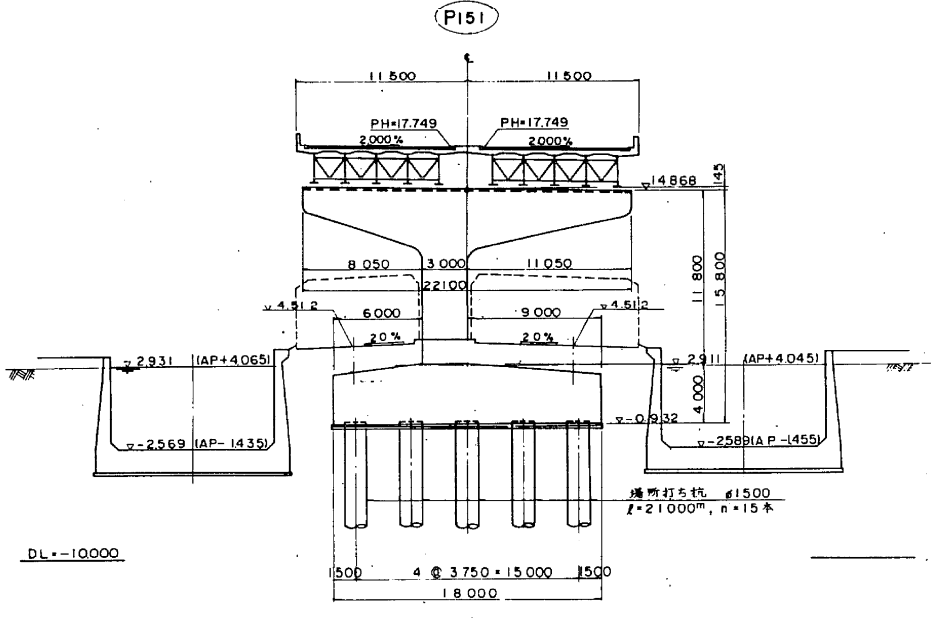



DL = -10,000

東京外環自動車道(川口~三郷)完成図		
工種	高架橋	
名	中根高架橋	縮尺 1/200
称	全体一般図(2)	1/100
日本道路公団 東京第一建設		



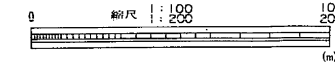


草加第四高架橋全体一般図

側面図 縮尺 1:500

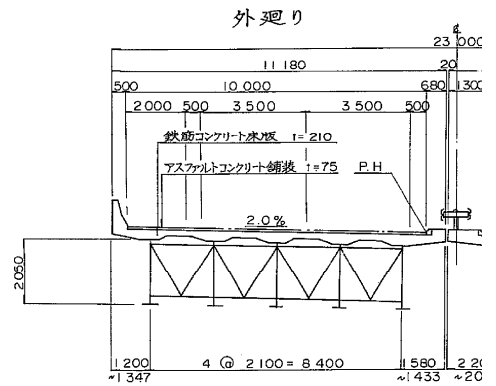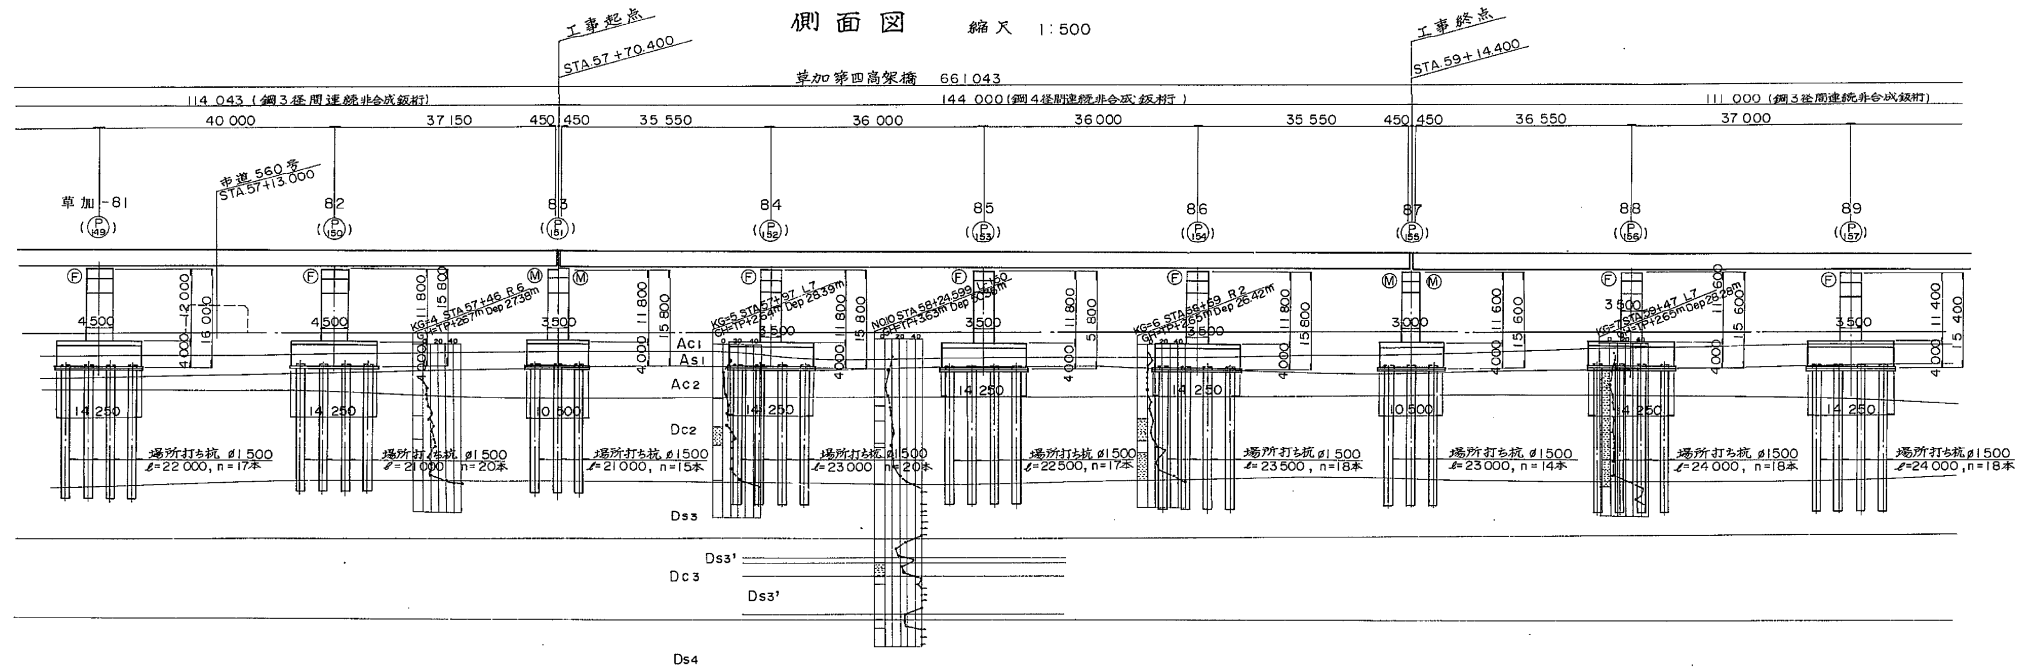

本線計画高		17.974	
一般 道号	勾配		
	計画高	17.942	
		17.924	
		17.875	
		17.843	
		17.825	
		17.802	
		17.775	
		17.749	
		17.726	
		17.676	
		17.660	
		17.626	
		17.577	
		17.571	
		17.540	
		17.527	
		17.481	
		17.477	
		17.428	
		17.392	
		17.378	
		17.328	
		17.300	
		17.279	
		17.229	
		17.210	
		17.208	
		17.179	

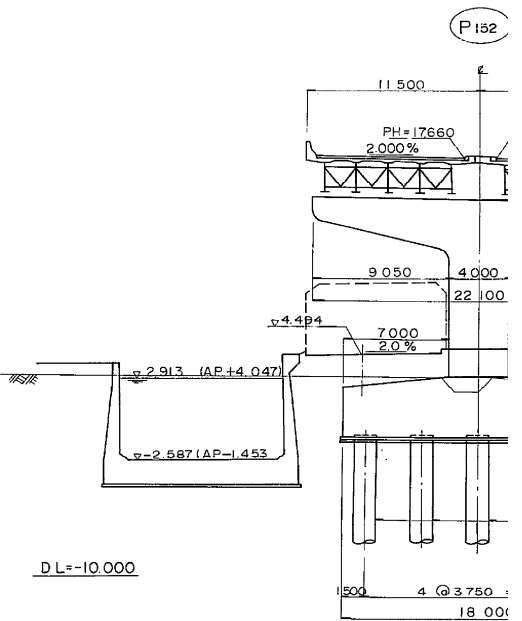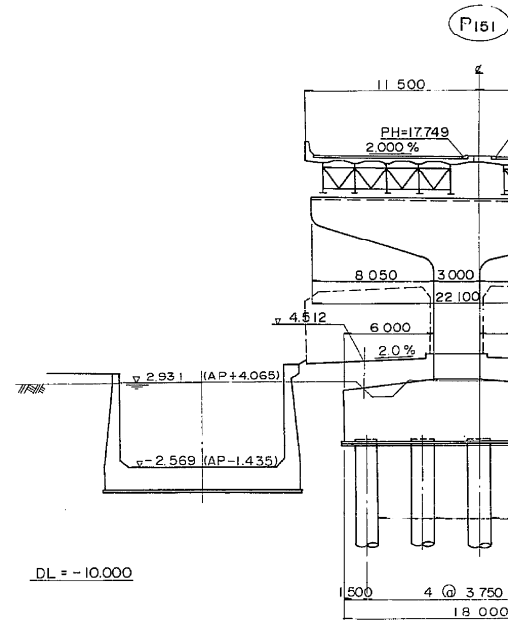
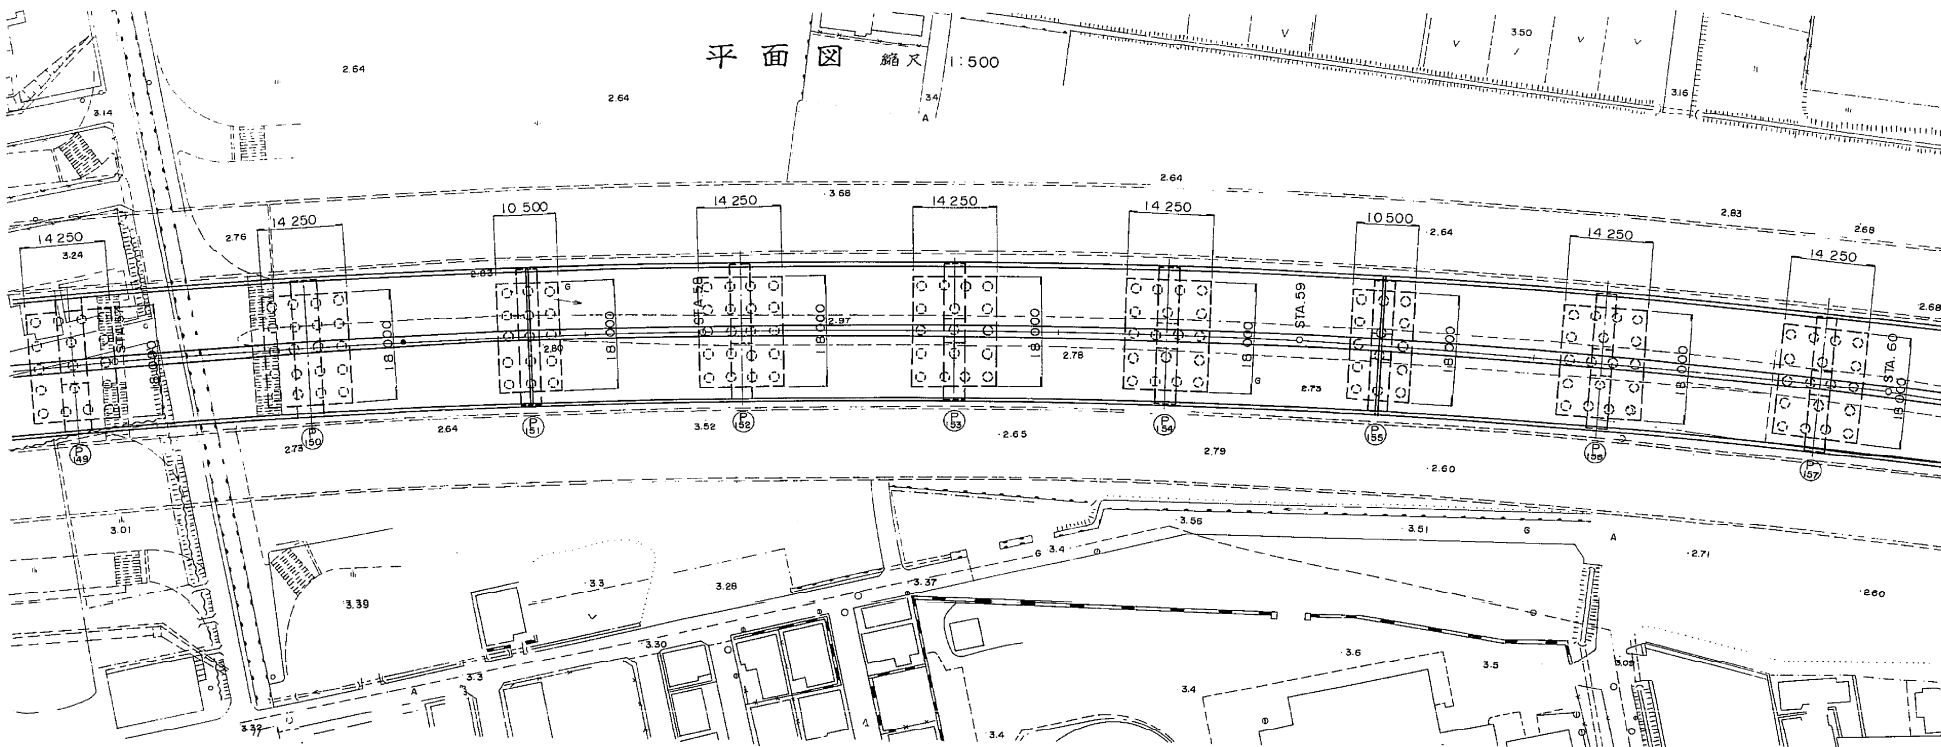


標準断面図 縮尺 1:100


鋼 4 径間連続非合流鉄桁

外廻り


内廻り

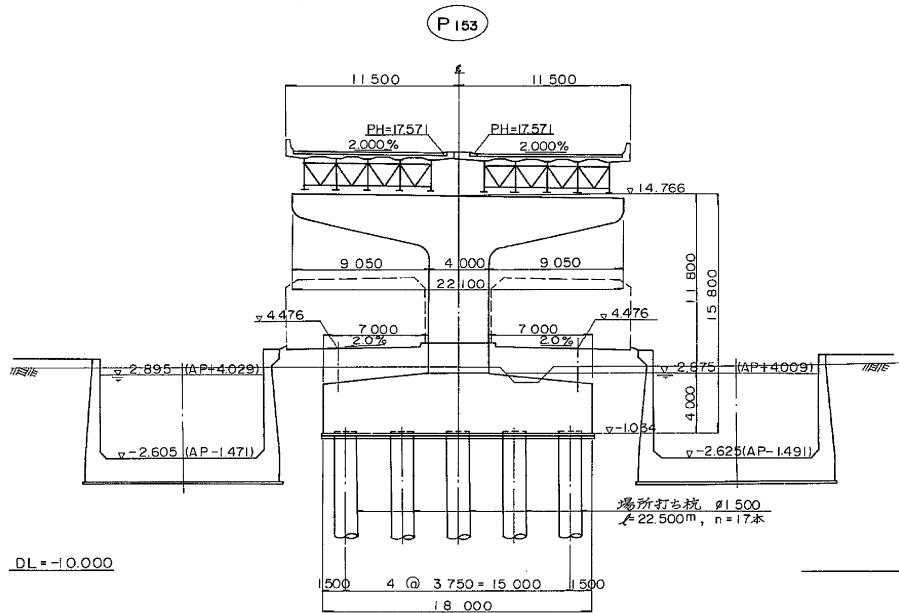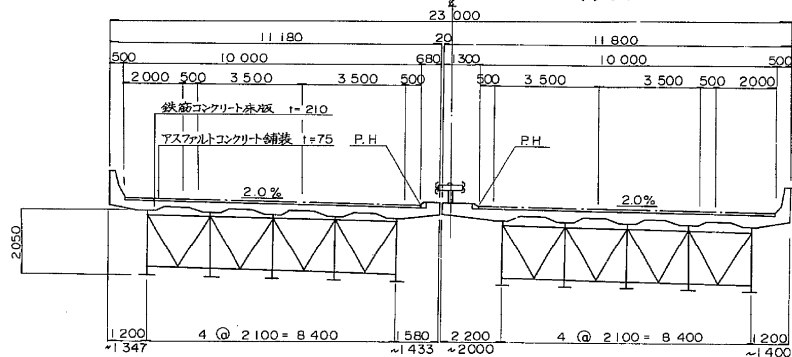


DL=-10.000

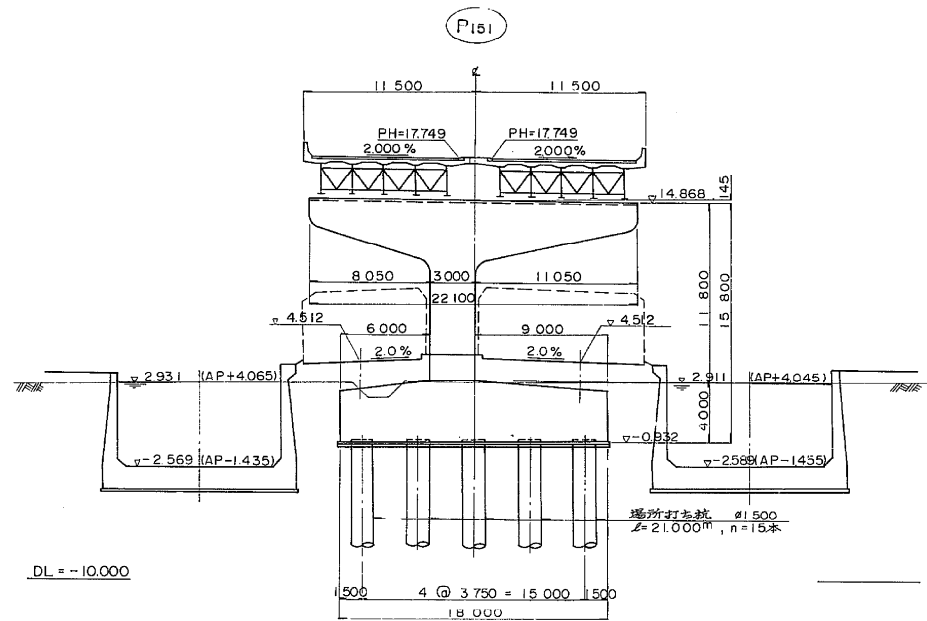


DL=-10.000

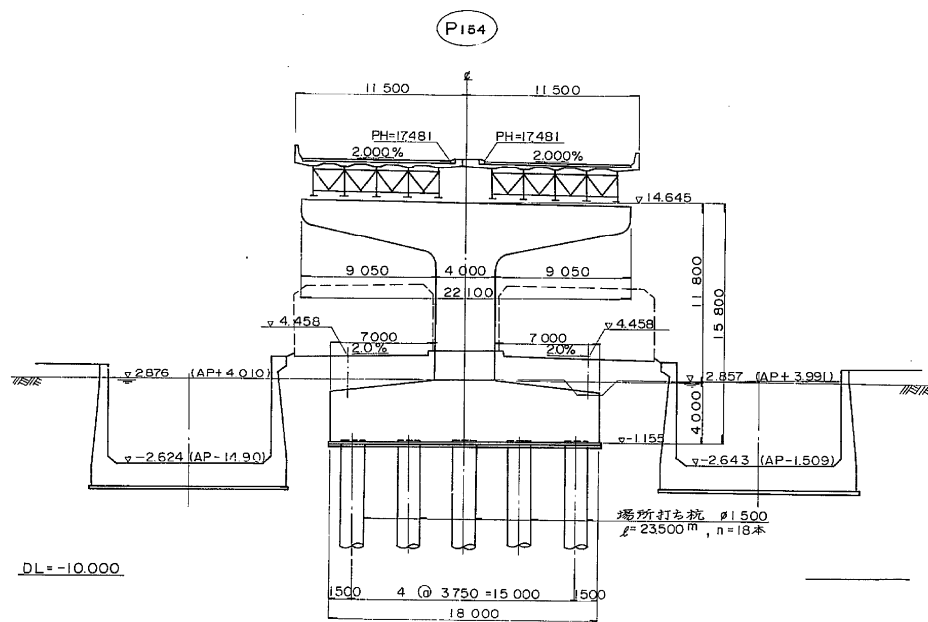

DL=-10.000

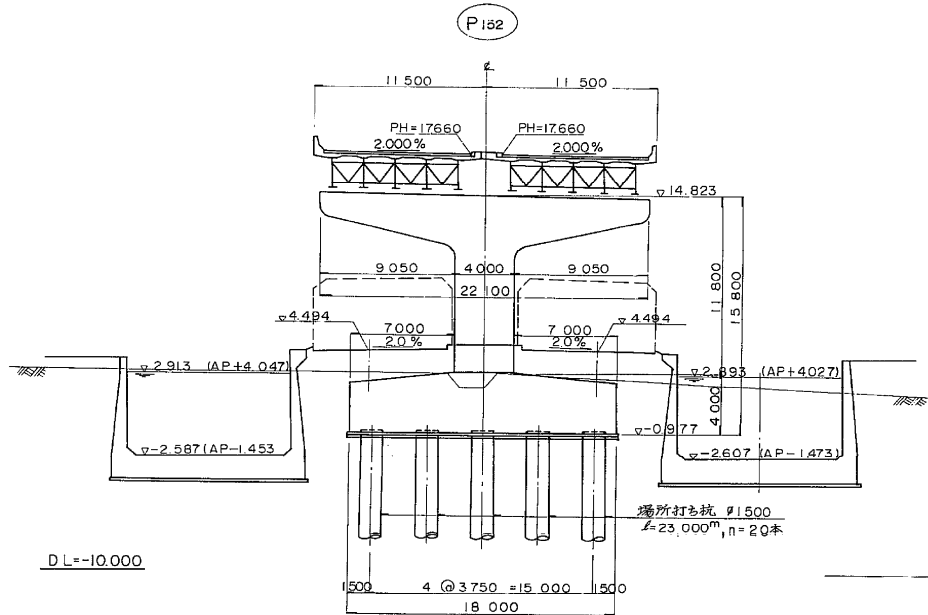

DL=-10.000

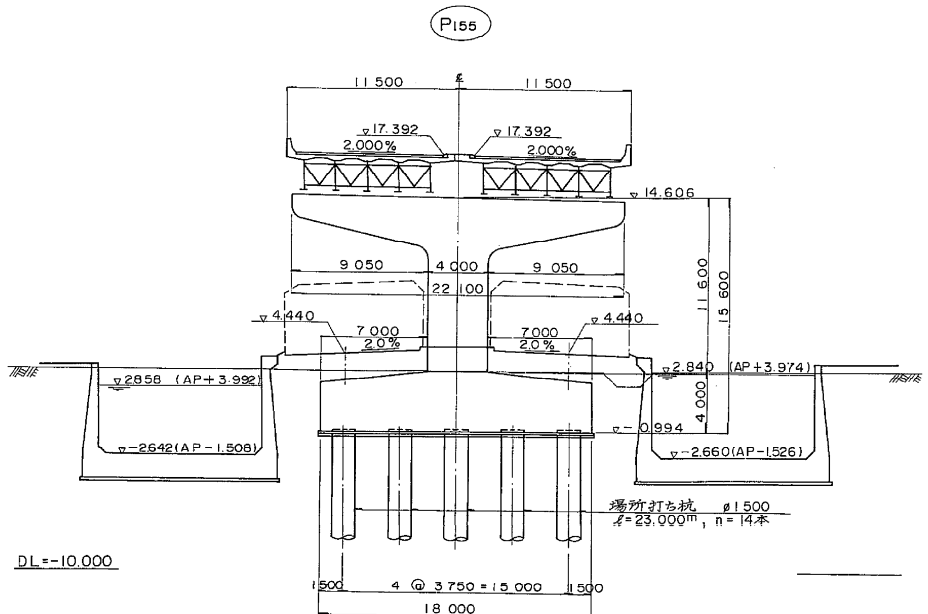


DL=-10.000

設計条件	
橋長	143 ^M 800
道路区分	第1種 3級 A
荷重	TT-43, TL-20
型式	鋼 4 径間連続非合流鉄桁
支間	35.550+2@35.000+35.550
有効幅員	9 ^M 750+9 ^M 750 斜角 90°
横断勾配	2.0% 2.0%
縦断勾配	0.50% 0.2483% 0.30%
地震係数	水平震度 kh = 0.24 鉛直震度 kv = ±0
床版コンクリート	圧縮強度 fck = 240 kg/cm ²
床版鉄筋	材質 SD 35
適用示方書	昭和55年5月道路橋示方書・同解説 I-V
使用材質	SS41, SM50Y, SM53

注) 1. 地盤形状は図番3番、4番の線形図を参照のこと。

(※注) 新旧橋脚番号: 上段=新番号 下段=旧番号

東京外環自動車道(川口～三郷)完成図		8266
工 高 架 橋		23538
名 中根高架橋		8222
称 全体一般図 (草加 8 3 ~ 8 7)		14944
縮尺	1/500	213
	1/100	933
日本道路公団 東京第一建設局		

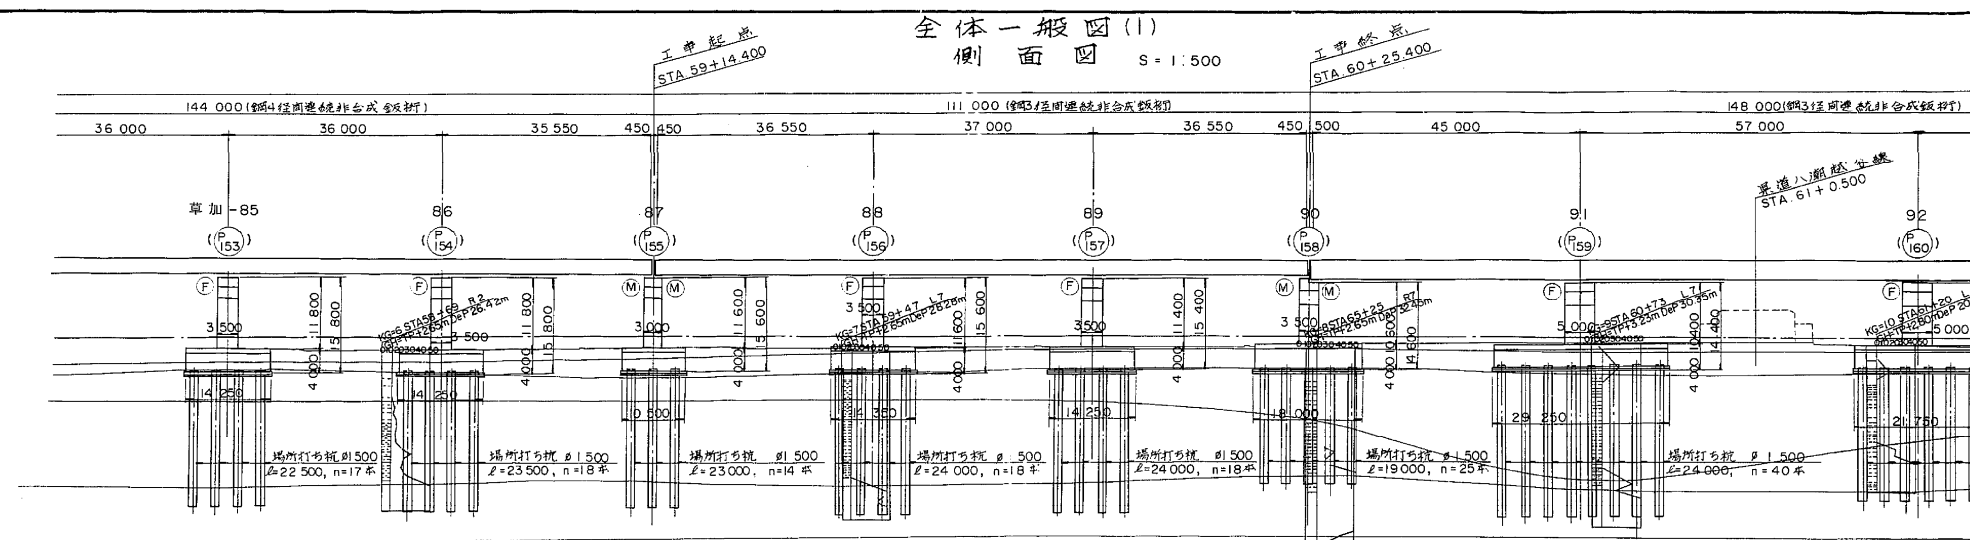

設計条件		
橋長	M 661.043	桁長 143.800+13.843+143.800+110.800+147.800
道路区分	第1種 3級 A	
荷重	TT-43, TL-20	
型式	鋼3径間連続非合成鋼桁	
支間	36.550+37.000+36.550	
有効幅員	10.000+10.000 斜角 90°	
横断勾配	2.0% 2.0%	
縦断勾配	0.50% 0.248% 0.30%	
地震係数	水平震度 $K_h = 0.30$ 鉛直震度 $K_v = \pm 0$	
床版コンクリート	圧縮強度 $\sigma_{ck} = 24.0 \text{ kg/cm}^2$	
床版鉄筋	材質 SD35	
適用示方書	昭和55年5月 道路橋示方書・解説 Ⅰ-Ⅶ	
使用材質	SS41, SM50Y, SM53	







AC
DC
DS

DL = -55.000		
本線計画高		17.626 17.577 17.571 17.540 17.527 17.481 17.428 17.392 17.378 17.328 17.300 17.279 17.228 17.188 17.179 17.130 17.116 17.080 17.044 17.030 17.003 16.981 16.931 16.881 16.862 16.832 16.782
一般国道 2号	勾配	
	計画高	4.487 (4.487) 4.477 (4.477) 4.476 (4.476) 4.467 (4.467) 4.458 (4.458) 4.447 (4.447) 4.440 (4.440) 4.437 (4.437) 4.427 (4.427) 4.422 (4.422) 4.417 (4.417) 4.407 (4.407) 4.403 (4.403) 4.397 (4.397) 4.387 (4.387) 4.385 (4.385) 4.377 (4.377) 4.367 (4.367) 4.362 (4.362) 4.357 (4.357) 4.347 (4.347) 4.337 (4.337) 4.333 (4.333) 4.327 (4.327) 4.317 (4.317)
地盤高		3.15 3.25 3.25 2.66 2.90 2.90 2.90 2.90 2.90 2.95 3.10 3.20 2.90 2.90 2.90 3.50 2.62 3.50 3.50 3.50 3.50 3.45 2.90 2.90 2.80 2.80 2.80
追加距離		5920.000 5940.000 5942.400 5954.959 5960.000 5978.000 5980.000 5990.000 5994.400 5998.000 6000.000 6004.000 6008.000 6012.000 6016.000 6020.000 6025.400 6030.000 6035.000 6040.000 10990

全体一般図(2)


標準断面図 S=1:100

鋼 3,4 径間連続非合成鉄桁

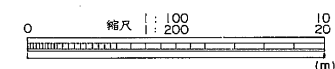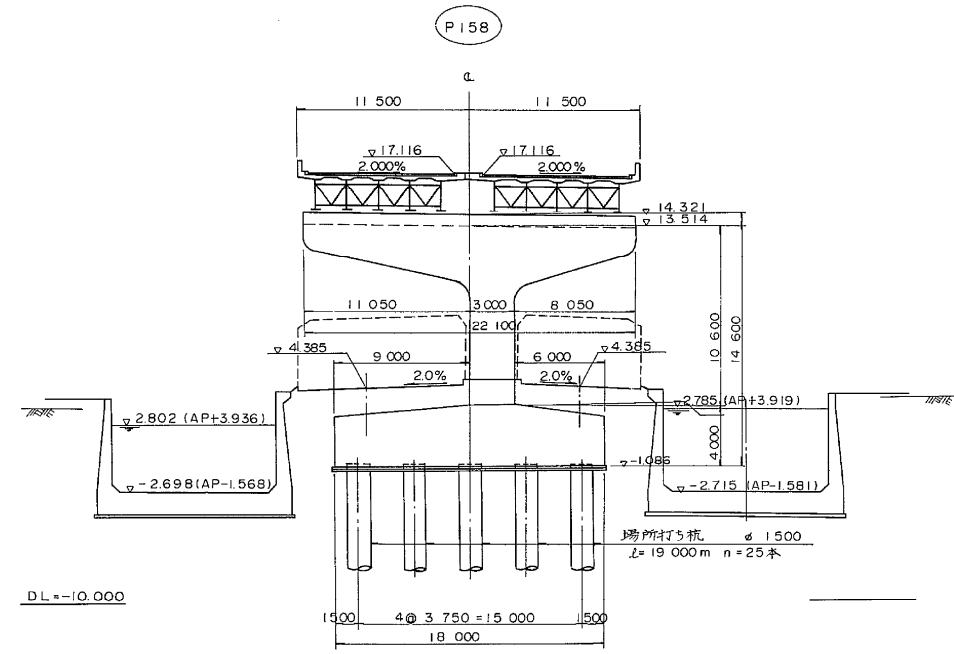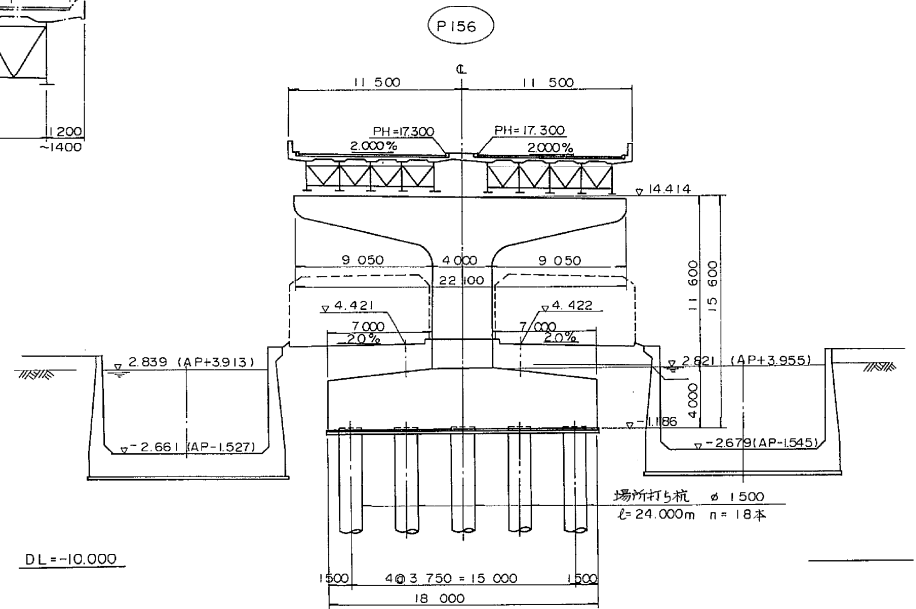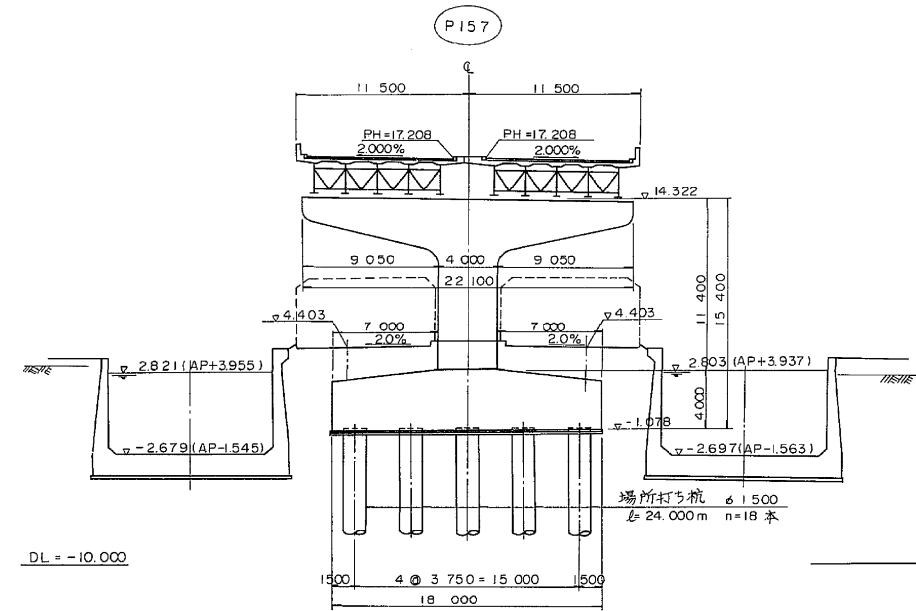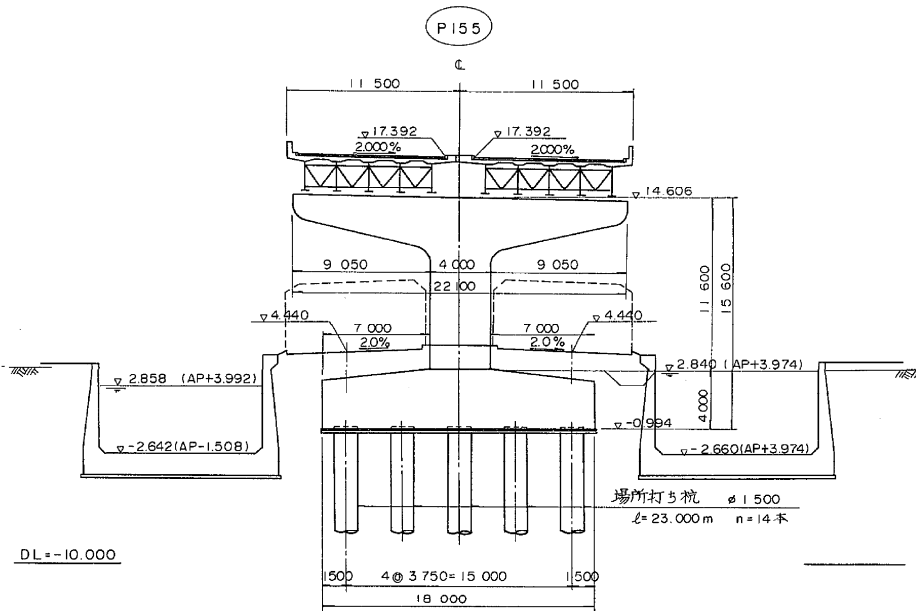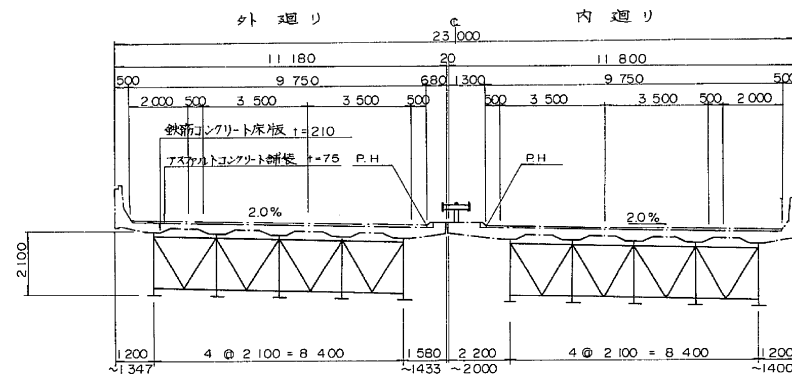


東京外環自動車道(川口～三郷)完成図		8342 23538
工 種	高 架 橋	8298 14944
名 称	中根高架橋	縮尺
	全体一般図 (2)	1/200 289
		1/100 933
日本道路公団 東京第一建設局		

全体一般図
側面図 縮尺 1:500

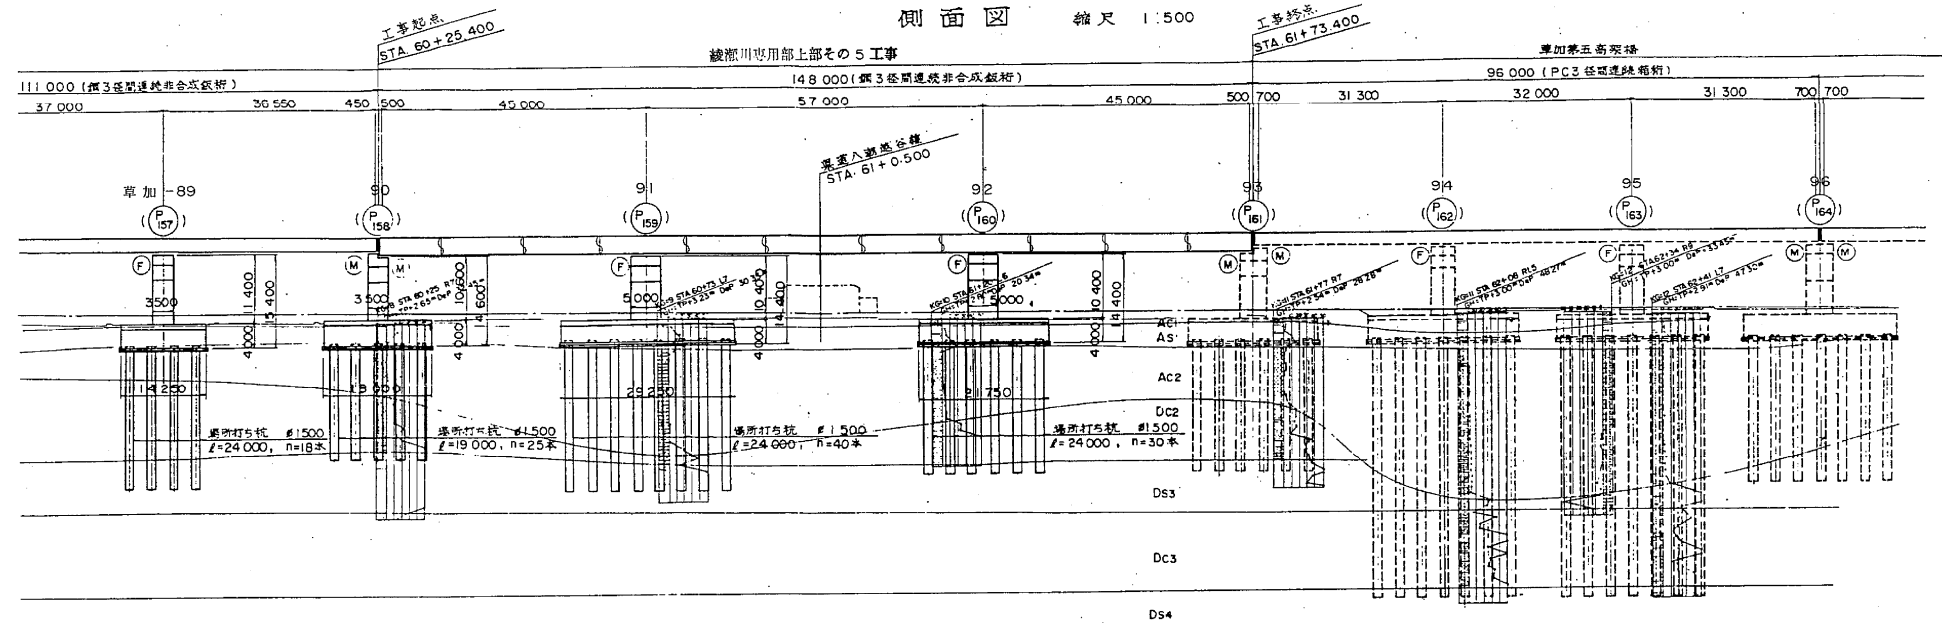

設計条件	
橋長	661.043
道路区分	第1種 3級 A
荷重	TT-43, TL-20
型式	鋼3径間連続非合成板橋
支間	45.000 + 57.000 + 45.000
有効幅員	9.750 + 9.750 + 斜角 90°
横断勾配	2.0%
縦断勾配	0.50% 0.248% 0.30%
地震係数	水平震度 Kh=0.24 鉛直震度 Kv=±0
床版コンクリート	圧縮強度 σck=24.0 kg/cm²
床版鉄筋	材質 SD35
適用示方書	昭和55年5月 道路橋示方書 簡解 Ⅰ-V
使用材質	SS41, SM50Y, SM53

DL = -55.000	
本線計画高	
12	勾配
9	計画高
8	地盤高
道号	追加距離
	測点
平面曲線	
片勾配すり付図	

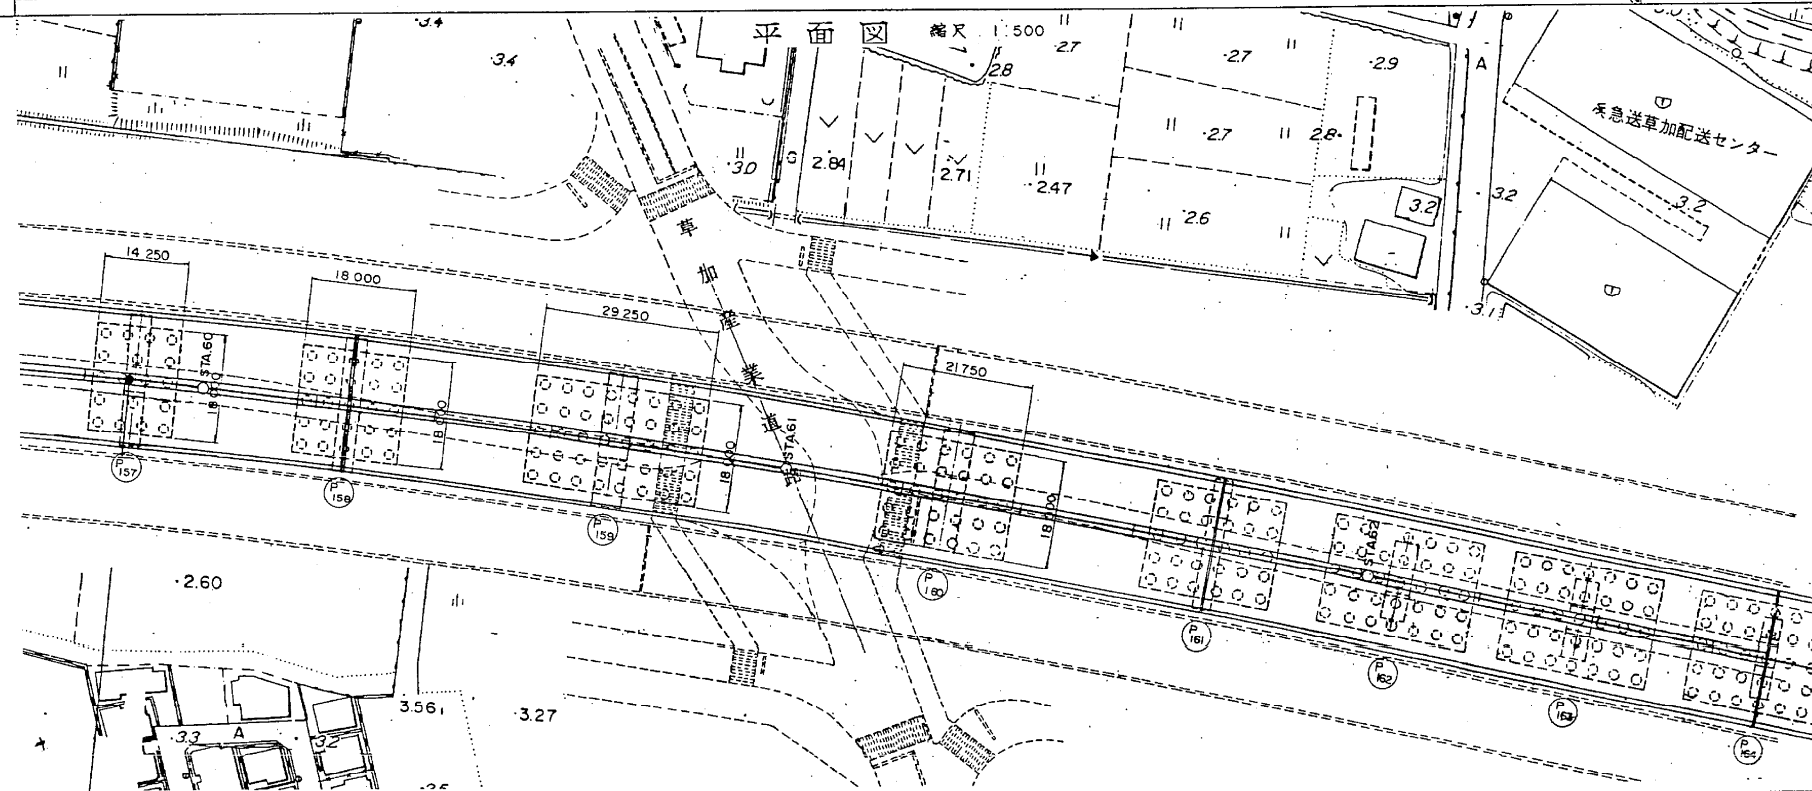


国道 298 号計画高、橋脚断面 (1) は外通りを示す。

※注) 新旧線脚番号: 上段=新番号
下段=旧番号





東京外環自動車道(川口〜三郷)完成図		8429
工種		23538
高 架 橋		8385
名 称		14944
中根高架橋		縮尺
全体一般図 (1)		376
(草加 90〜93)		933
日本道路公団 東京第一建設局		

標準断面図 縮尺 1/100

鋼 3,4 径間連続非合成鉄桁

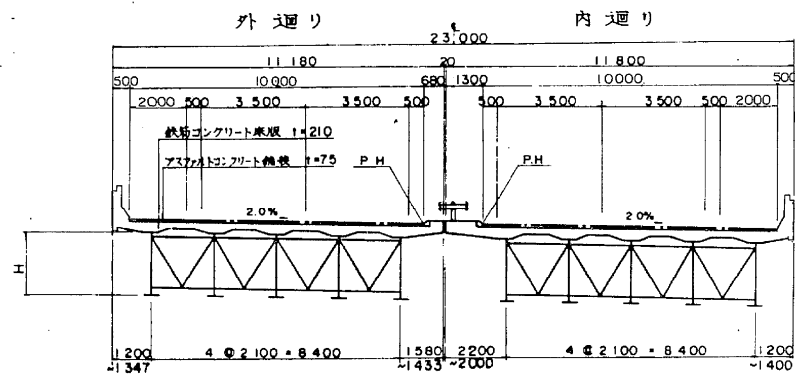

- 桁高 (P143)~(P148) H=2.050
- (P148)~(P151) H=2.200
- (P151)~(P154) H=2.050
- (P154)~(P158) H=2.100
- (P158)~(P161) H=2.900

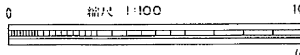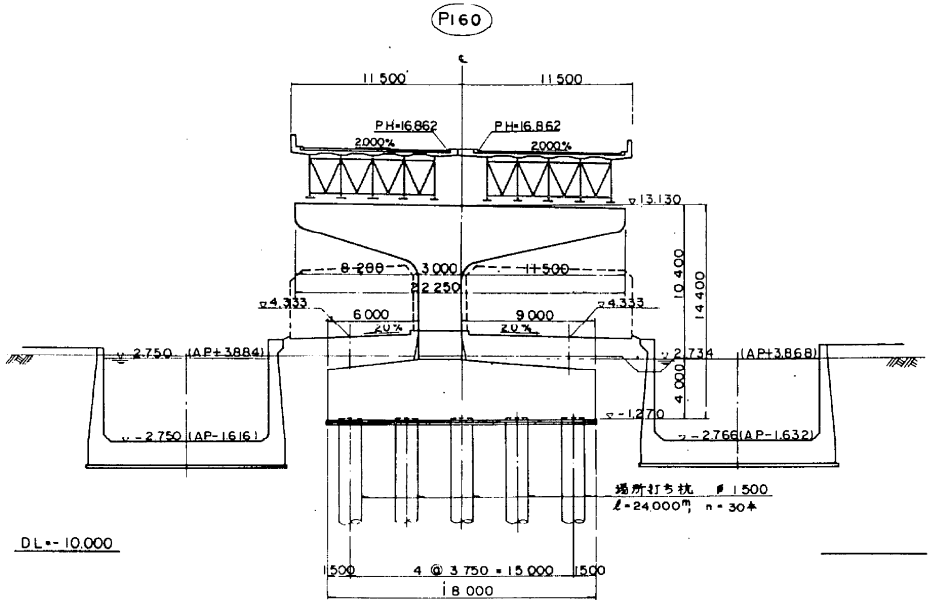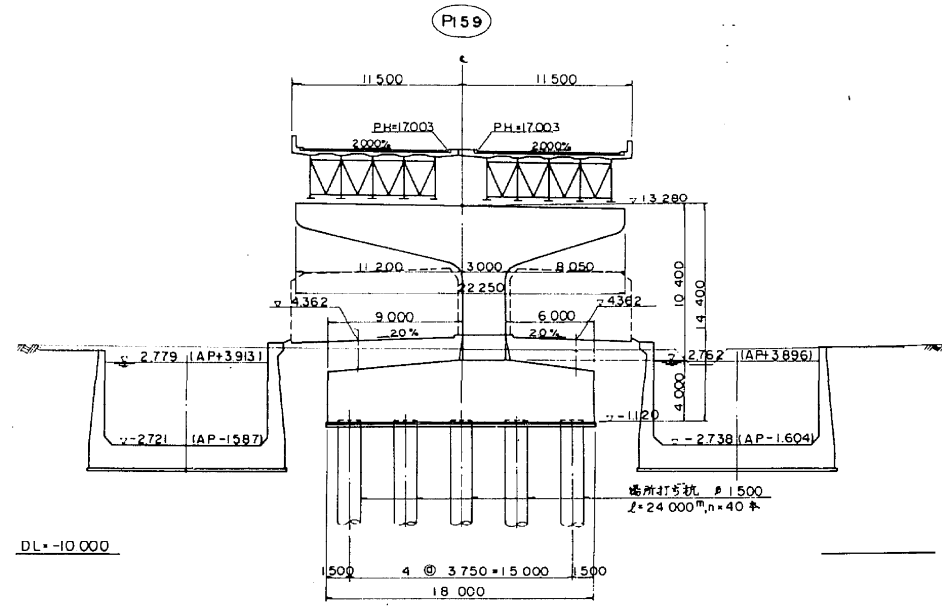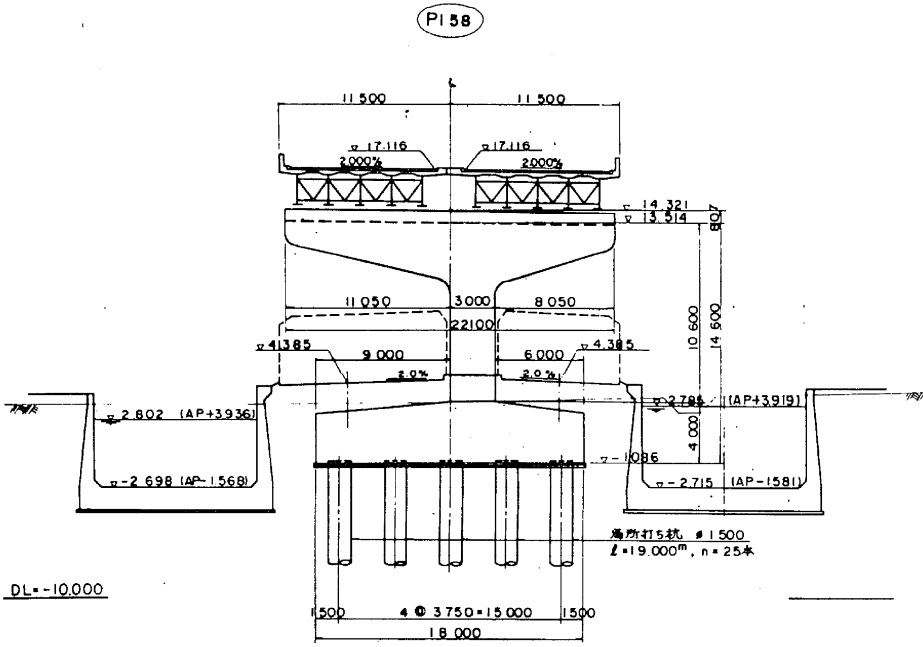


東京外環自動車道(川口〜三郷)完成図		8430 23538
工種	高架橋	8386 14944
名称	中根高架橋 全体一般図(2)	縮尺 1/100 377 933
日本道路公団 東京第一建設局		平 5 号第 377 号


支 承 設 置 図 (その1)

支 承 設 置 方 向


P144-3 ~ P148 4径間連続桁

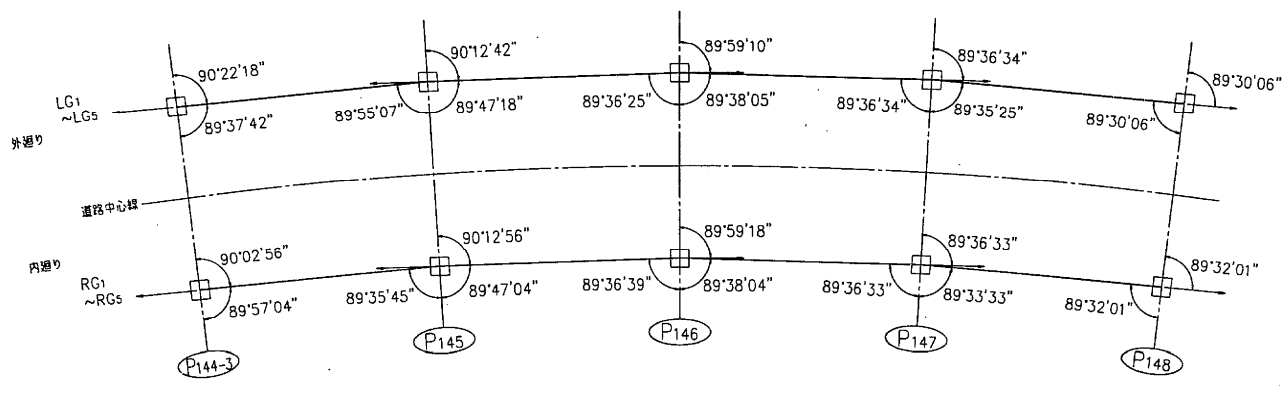


P155 ~ P158 3径間連続桁

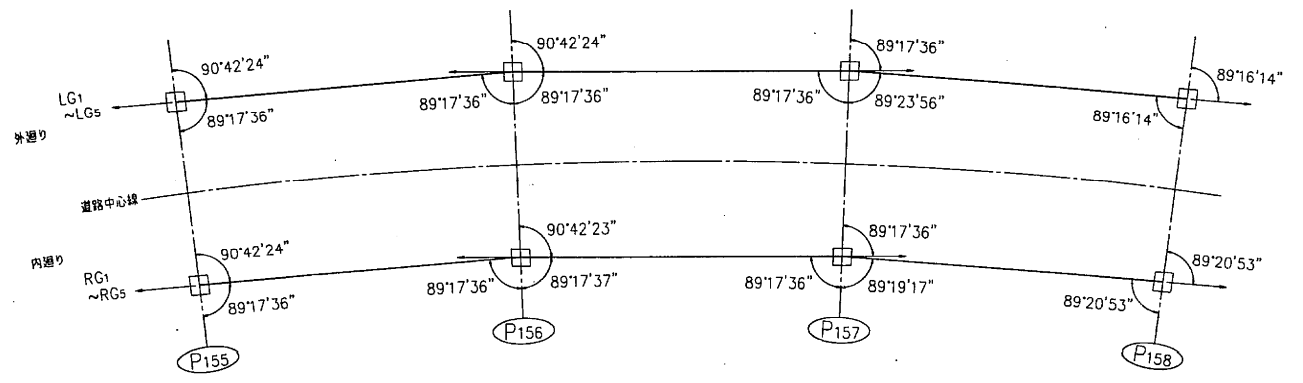


P148 ~ P151 3径間連続桁

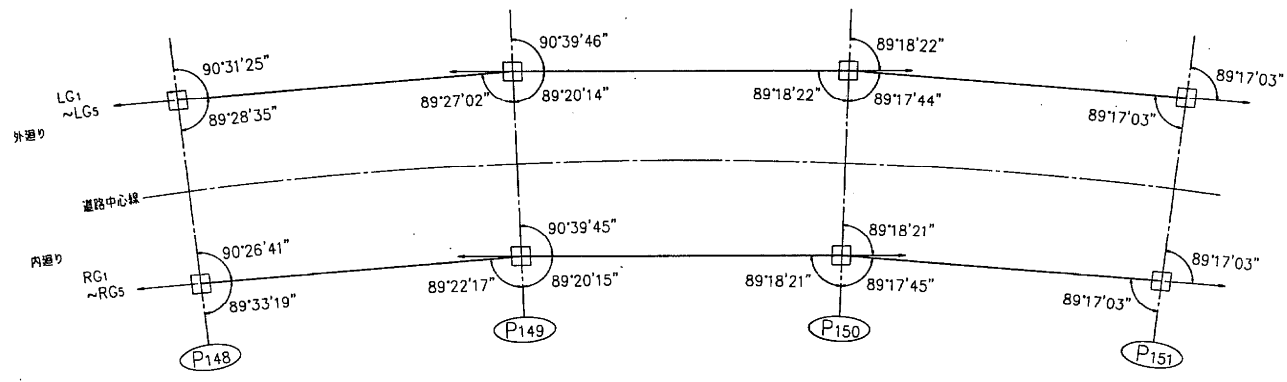

P158 ~ P161 3径間連続桁

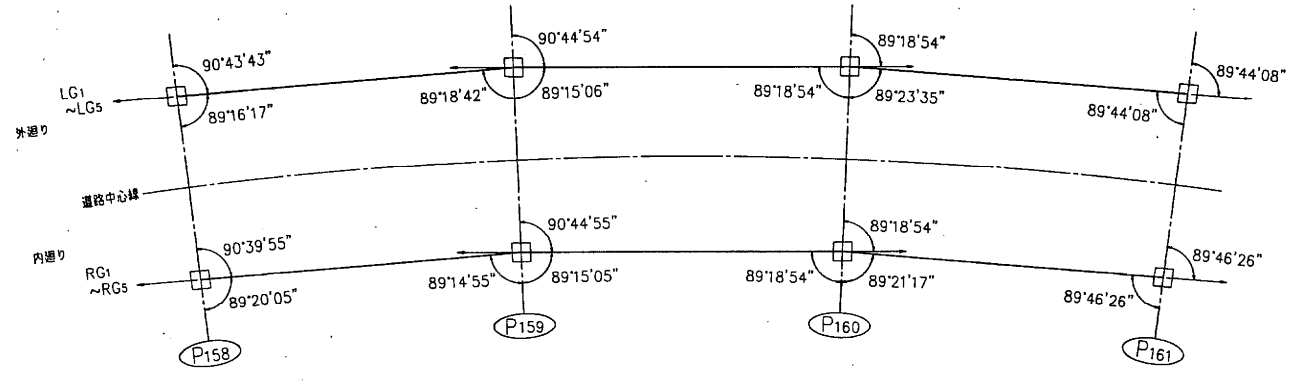

P151 ~ P155 4径間連続桁

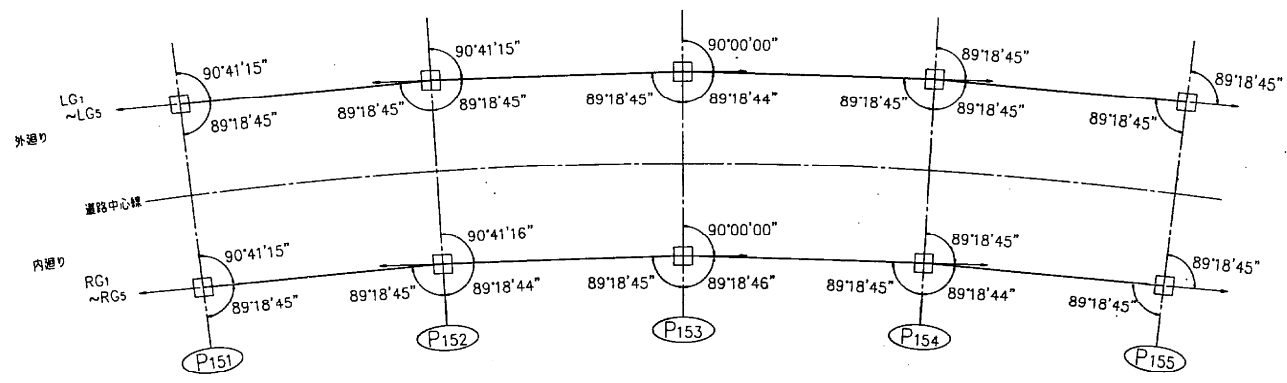


支承設定方向の説明


- 4径間連続桁の場合
 - ・ 端支点上可動支承は 隣径間主桁軸方向とする
 - ・ 第2,4中間支点上固定支承は 第2,3径間主桁軸方向とする
 - ・ 第3中間支点上固定支承は 第2,3径間主桁の折れ角の二等分角に直角とする
- 3径間連続桁の場合
 - ・ 端支点上可動支承は 隣径間主桁軸方向とする
 - ・ 中間支点上固定支承は 中央径間主桁軸方向とする

東京外環自動車道(川口~三郷)完成図			8063 23538
工種	高 架 橋		8019 14944
名 称	中根高架橋	縮尺	10 933
日本道路公団 東京第一建設局			




注) 溶融亜鉛メッキ仕様

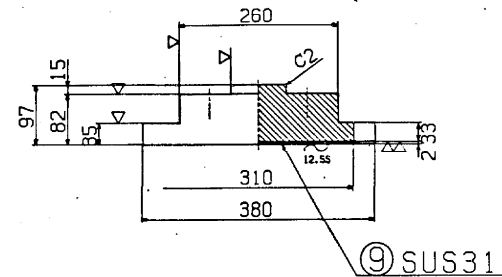




⑧ ~ SS41

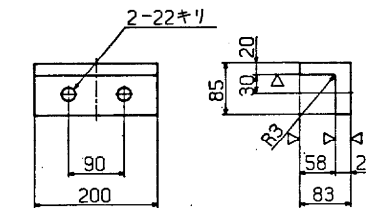

⑦ 六角ボルト 中
M 24 × 55 4.6

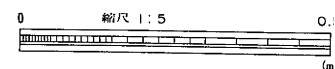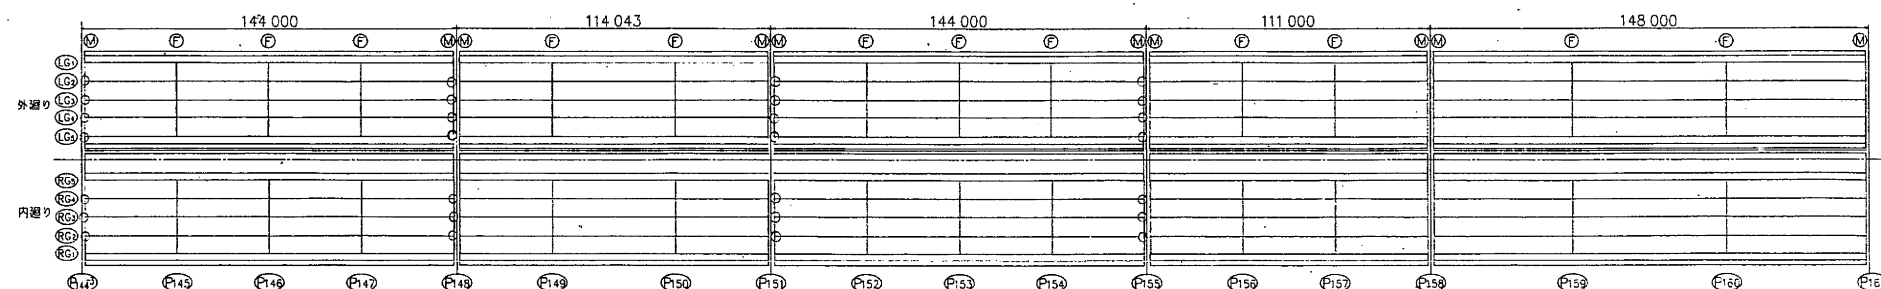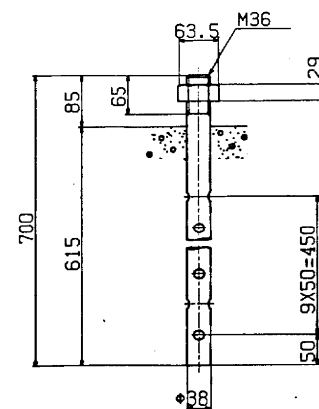

東京外環自動車道(川口～三郷) 完成図			8103 23538
工 種	高 架 橋		8059 14944
名 称	中根高架橋 支 承 (1)	縮尺 1/5	50 933
日本道路公団 東京第一建設局			

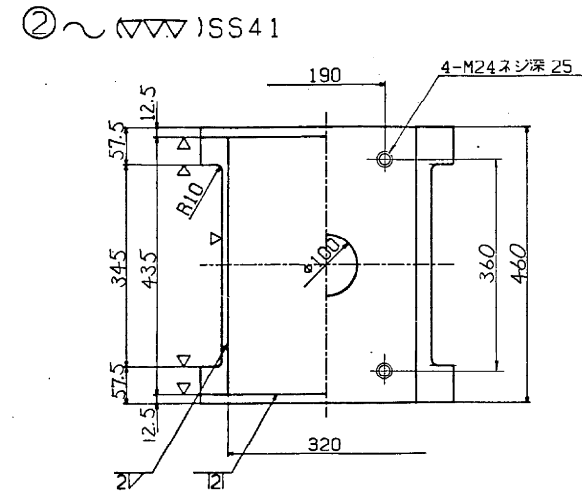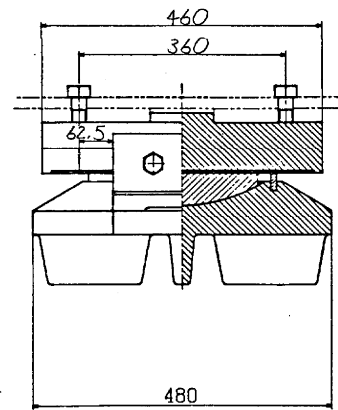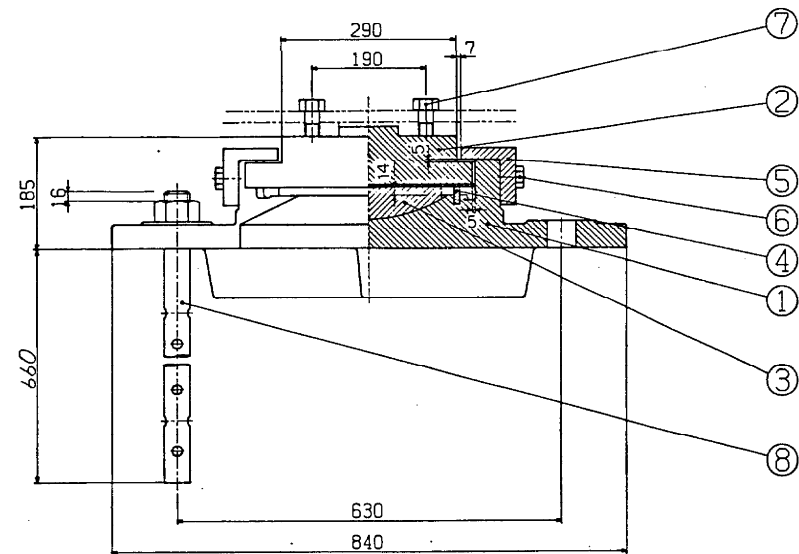













設計条件

反		力	
全反力	R	109.7	ton
死荷重反力	R _d	70.3	ton
活荷重反力	R ₍₁₊₁₎	39.4	ton
橋軸方向水平力 (移動時)	R _{H1f}	16.5	ton
橋軸方向水平力 (地震時)	R _{H1e}	21.1	ton
橋軸垂直方向水平力 (地震時)	R _{H2e}	21.1	ton
上揚力 (地震時)	V	7.0	ton
移動量			
計算移動量	e ₁	65	mm
設計移動量	e ₂	85	mm
全移動可能量	e	125	mm
水平摩擦係数			
設計水平摩擦係数	K _H	0.3	
摩擦係数			
設計摩擦係数	f	0.15	
許容支圧応力度			
下部工との許容支圧応力度	σ _s	80	kg/cm ²

材 料 表

部 品 名	材 質	試 験	重 量 (kg)	備 考
1F 管	SC46	1	149.5	
2止 管	SS41	1	95.9	
3ベアリングプレート	HBsC4+SL	1	13.2	
4シールリング	クロロブレンゴム	1	0.4	
5サイドブロック	SS41	2	12.3	
6六角ボルト	—	4	0.7	JIS B 1180
7六角ボルト	—	4	1.3	JIS B 1180
8アンカーボルト・ナット	SS41	2	17.7	JIS B 1181: 100×142
9ステンレス板	SUSJ316	1	2.2	320X43/X2
全 重 量 (kg)			293.2	




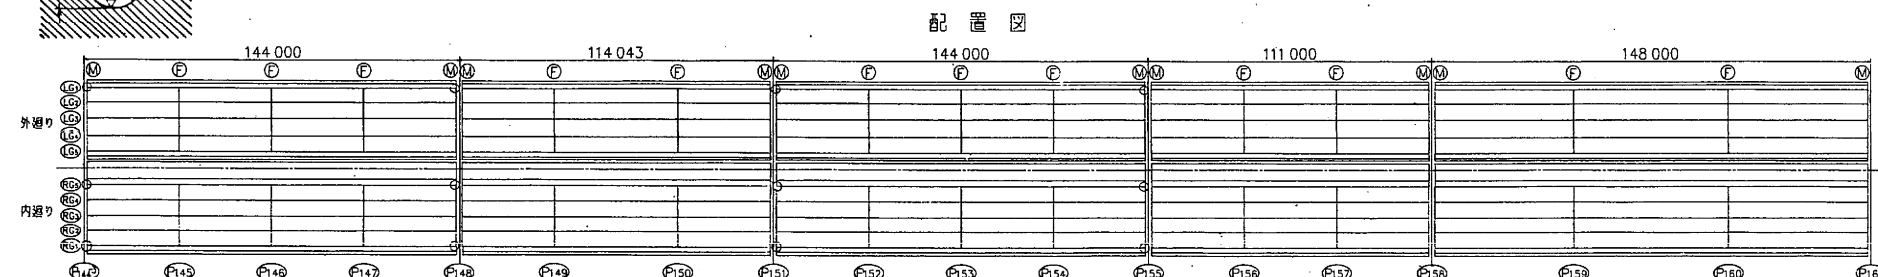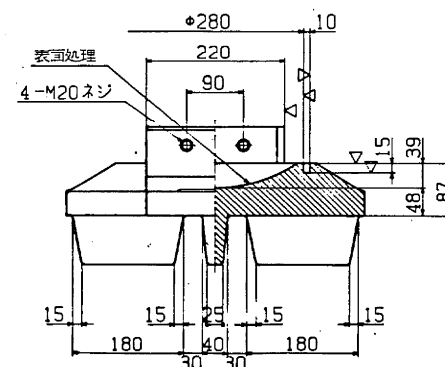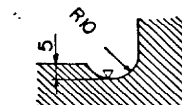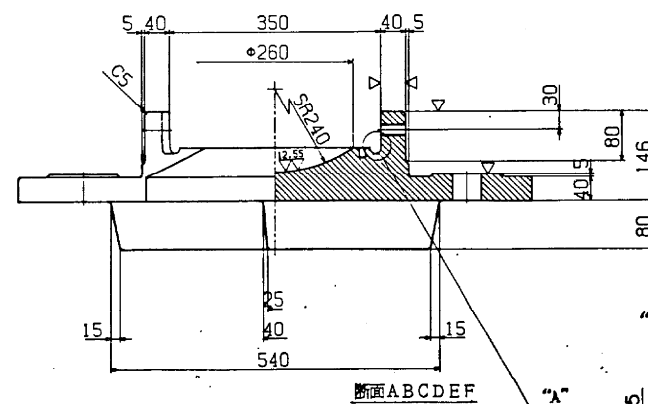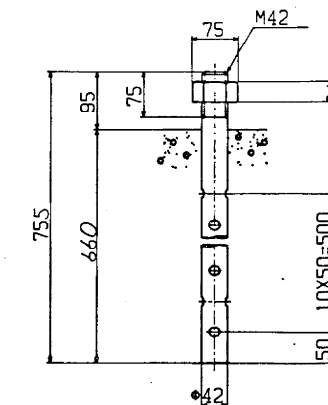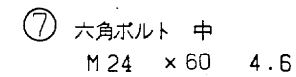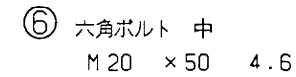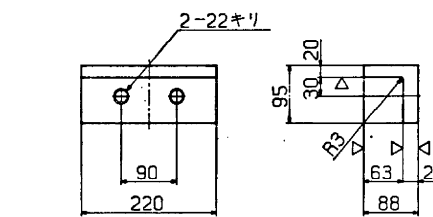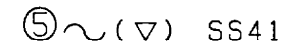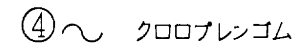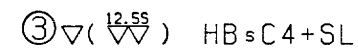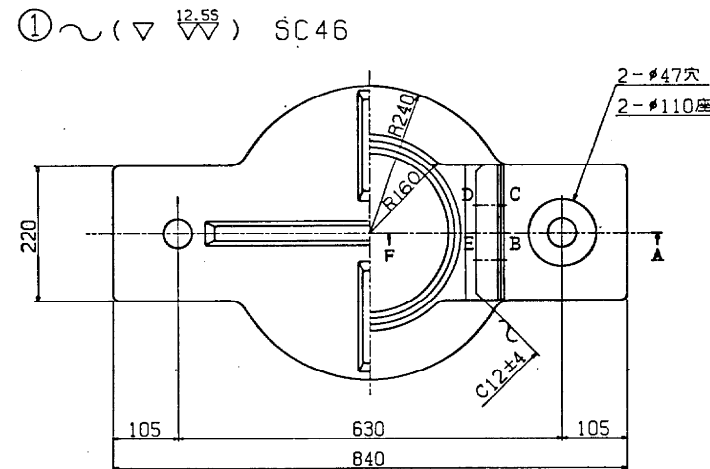

東京外環自動車道(川口～三郷) 完成図			8104 23538
工 種	高 架 橋		8060 14944
名 称	中根高架橋 支 承 (2)	縮尺 1/5	51 933
日本道路公団 東京第一建設局			

② ~ (▽▽▽) SS41


382 / 521

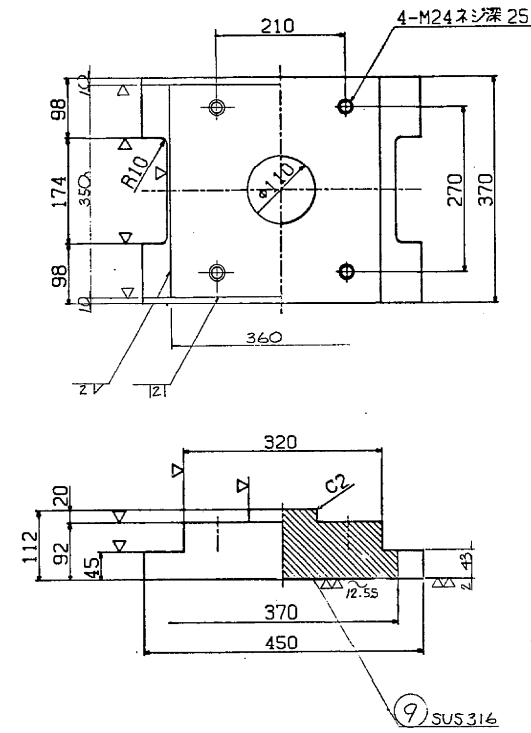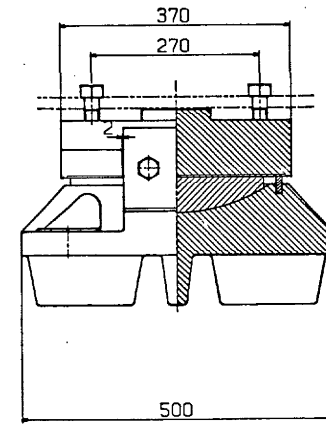


材料表

部 品 名	材 質	個 数	重 量 (kg)	備 考
1 下 番	SC46	1	180.5	
2 上 番	SS41	1	96.5	
3 ベアリングプレート	H8C4+SL	1	19.1	
4 シールリング	クロコブレンゴム	1	0.4	
5 サイドブロック	SC46	2	19.6	
6 六角ボルト	-	4	1.1	JIS B 1180
7 六角ボルト	-	4	1.3	JIS B 1180
8 アンカーボルト・ナット	SS41	4	52.1	JIS B 1181 100mm 45
9 ステンレス板	SUS 316	1	2.0	360×346×2
全 重 量 (kg)			372.6	


① ~ (▽ $\frac{12.5S}{\nabla \nabla}$) SC46

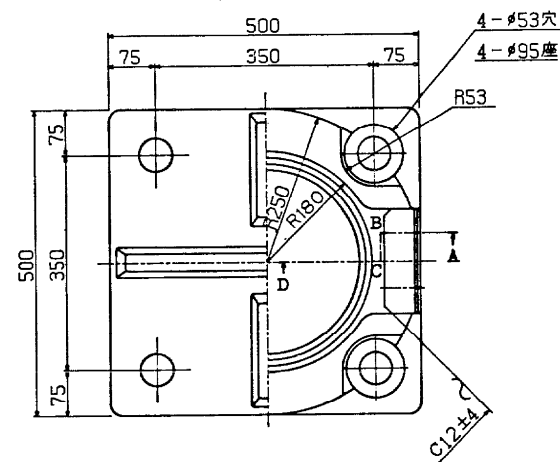


③ $\nabla \left(\frac{12.55}{\nabla \nabla} \right)$ HB s C4+SL

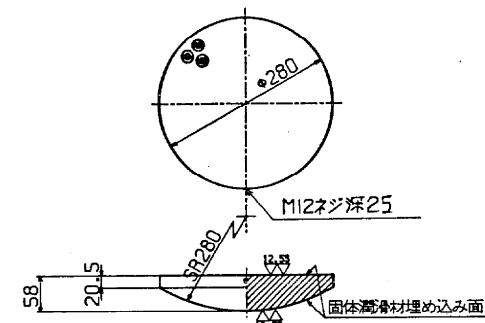




④ ～ クロロプレンゴム

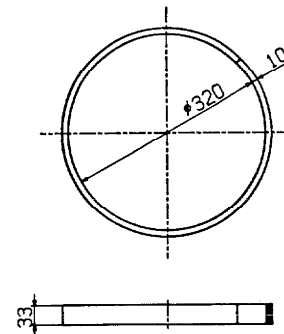


⑤ ~ (▽) SC46

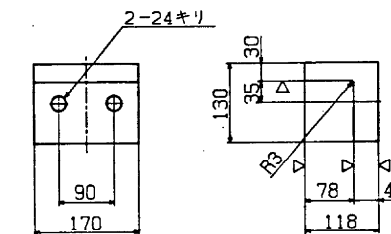

⑧ ~ SS41

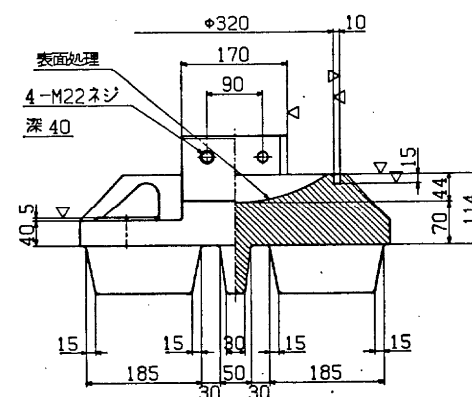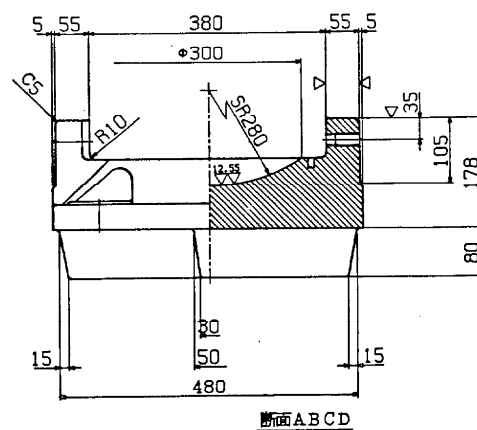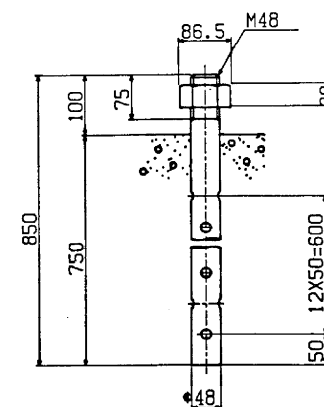

圖置配

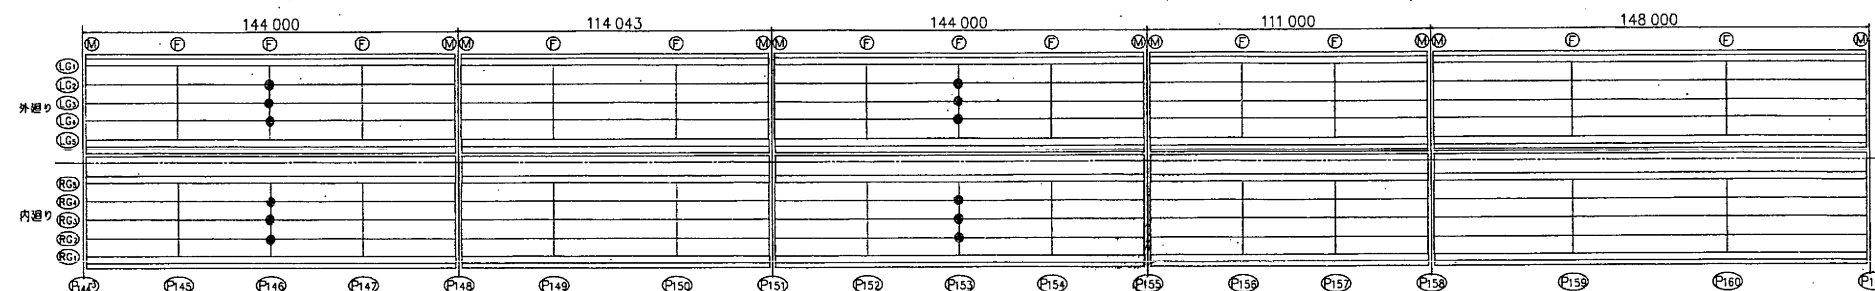

東京外環自動車道(川口～三郷) 完成図		810 235/
工 種	高 架 橋	806 149/
名 称	中根高架橋 支 承 (3)	縮尺 1/5 52 93/
日本道路公団 東京第一建設局		

R = 200^{ton} 固定支承 (R_{Hie} = 83.4 t)
② ~ (▽▽) SS41




設計条件

反		力	
全	力	R	196.3 ton
死 荷 重 反 力		R _d	125.7 ton
活 荷 重 反 力		R ₍₁₊₂₎	70.6 ton
橋 軸 方 向 水 平 力 (移動時)		R _{H1f}	ton
橋 軸 方 向 水 平 力 (地震+温度)		R _{H1e}	83.4 ton
橋 軸 直 角 方 向 水 平 力 (風 時)		R _{H2w}	27.9 ton
上 揚 力 (地震時)		V	12.6 ton
水 平 変 度			
設 計 水 平 変 度		K _H	0.3
摩 擦 係 数			
設 計 摩 擦 係 数		f	0.15
許 容 支 圧 応 力 度			
下部工との許容支圧応力度		σ _s	80 kg/cm ²


材 料 表

部 品 名	材 質	個 数	重 量 (kg)	備 考
1 下 番	SC46	1	226.0	
2 上 番	SS41	1	120.5	
3 ベアリングプレート	HBsC4+SL	1	22.8	
4 シールリング	クロムレンゴム	1	0.5	
5 サイドブロック	SC46	2	21.8	
6 六角ボルト	—	4	1.4	JIS B 1180
7 六角ボルト	—	4	1.5	JIS B 1180
8 アンカーボルト・ナット	SS41	4	76.7	JIS B 1181 10mm S2
9 ステンレス板	SUS 316	1	2.3	370×376×2
全 重 量 (kg)			473.5	


注) 溶融亜鉛メッキ仕様

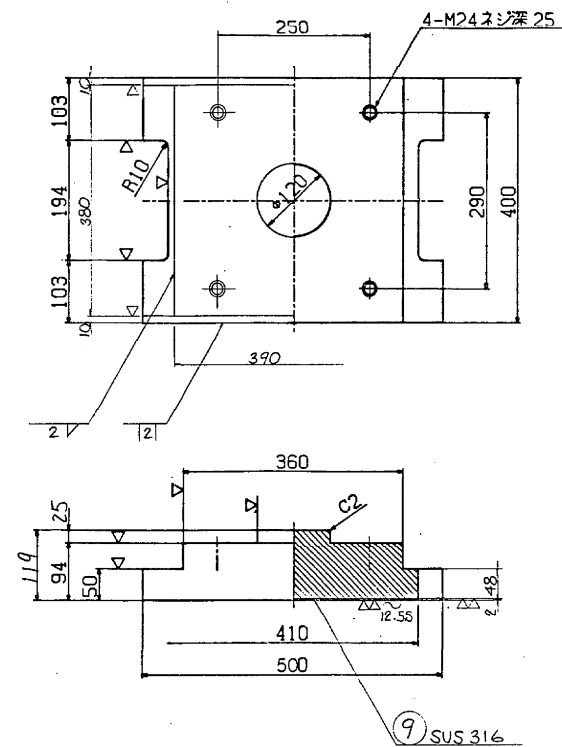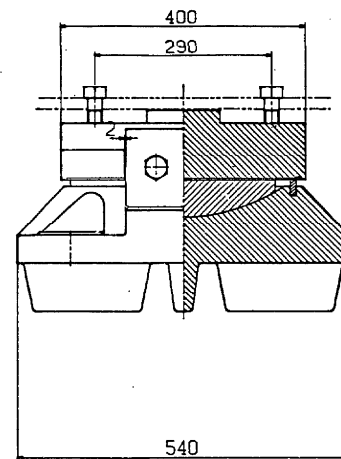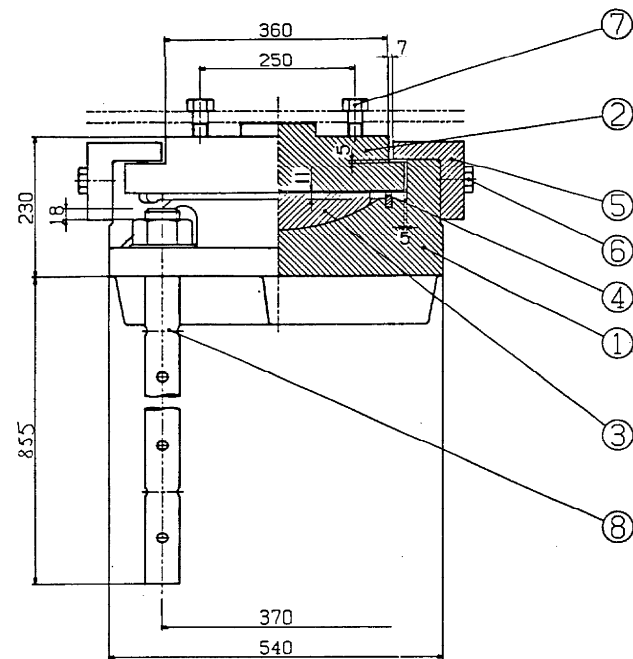


① $\sim (\nabla \frac{12.5S}{\nabla \nabla})$. SC46

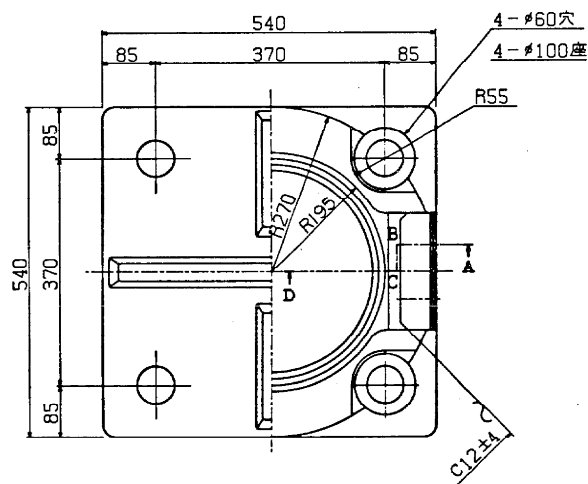


③ $\nabla \left(\frac{12.55}{\nabla \nabla} \right)$ HB s C 4 + SL

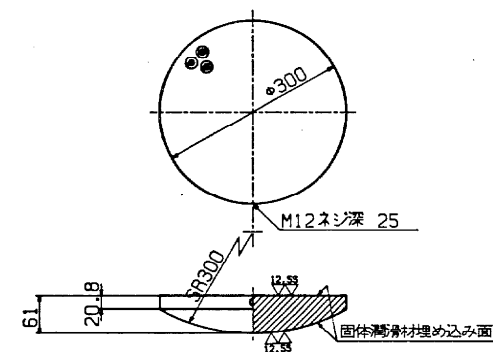



④～ クロコブレンゴム

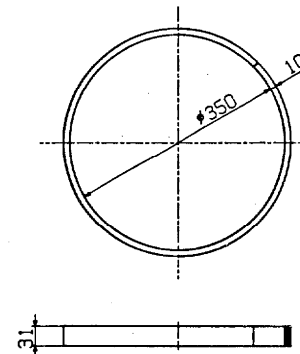

⑤ $\sim (\nabla)$ SC46

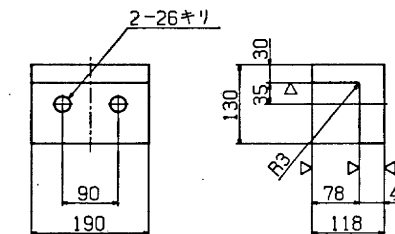

⑧ ~ SS41

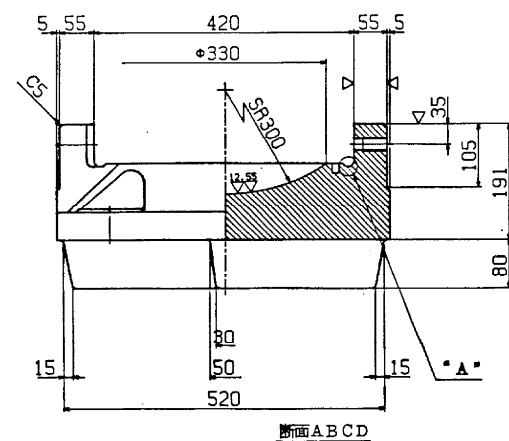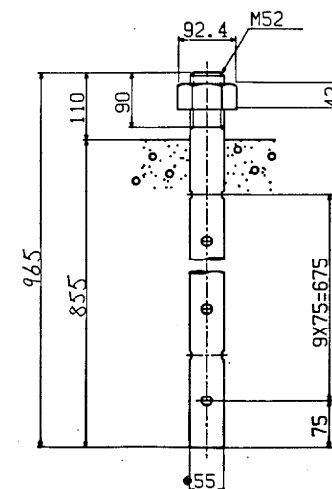

“ A ” 部詳細S=1/1




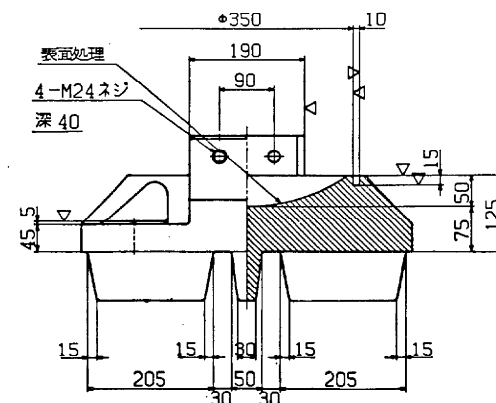


圖 置 配

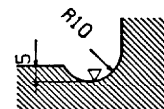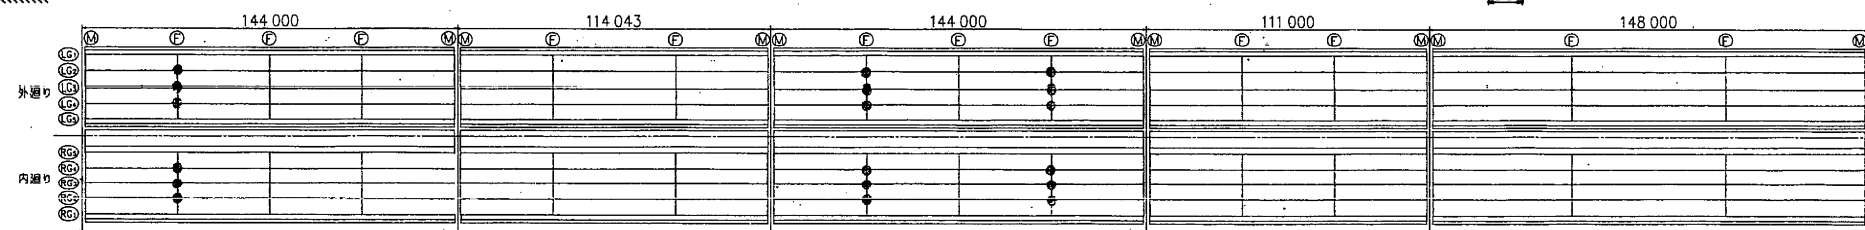

0 縮尺 1:5

東京外環自動車道(川口～三郷) 完成図			8106 23538
工 種	高 架 橋		8062 14944
名 称	中根高架橋 支 承 (4)	橋尺 1/5	53 933
日本道路公団 東京第一建設局			

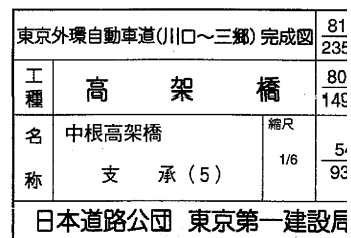

② $\sim (\nabla \nabla \nabla) SS41$

$$385 \quad / \quad 521$$




設計条件

反		力	
全反力	R	217.0	ton
死荷重反力	R _d	150.9	ton
活荷重反力	R ⁽¹⁺¹⁾	66.1	ton
橋軸方向水平力 (移動時)	R _{H1f}	—	ton
橋軸方向水平力 (地震+温度)	R _{H1θ}	76.1	ton
橋軸直角方向水平力 (地震時)	R _{H2θ}	52.1	ton
上揚力 (地震時)	V	15.1	ton
水		平	
設計水平摩度		度	
	K _H	0.3	
摩		擦	
係		數	
設計摩擦係數	f	0.15	
許容支圧		力度	
下部工の許容支圧力度	σ _a	80	kg/cm ²


材 料 表

部 品 名	材 質	個 数	重 量 (kg)	備 考
1 下 蓋	SC46	1	266.0	
2 上 蓋	SS41	1	135.5	
3 ベアリングプレート	HBS C4+SL	1	24.6	
4 シールリング	クロロブレンゴム	1	0.5	
5 サイドブロック	SC46	2	23.3	
6 六角ボルト	—	4	2.0	JIS B 1180
7 六角ボルト	—	4	1.4	JIS B 1180
8 ワンカール・ナット	SS41	4	77.1	JIS B 1181 10mm 52
9 ステンレス板	SUS 316	1	2.5	400×384×2
全 重 量	(kg)		532.9	


注) 溶融亜鉛メッキ仕様

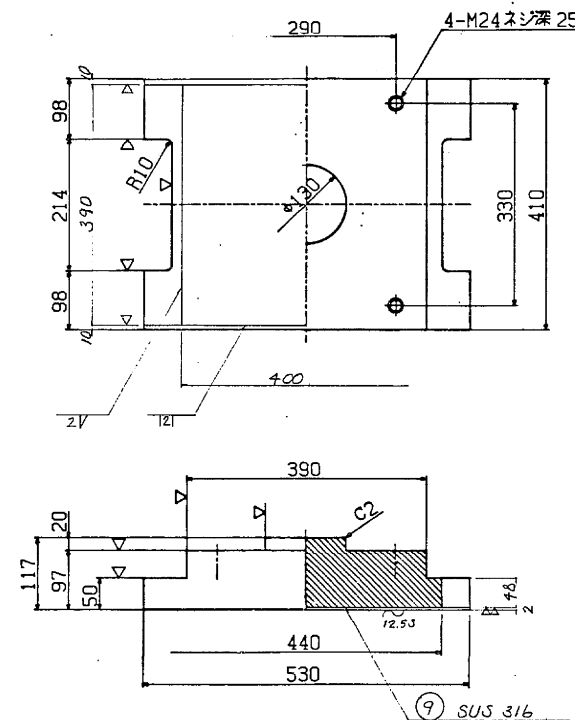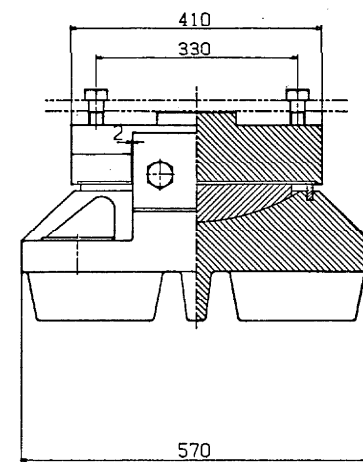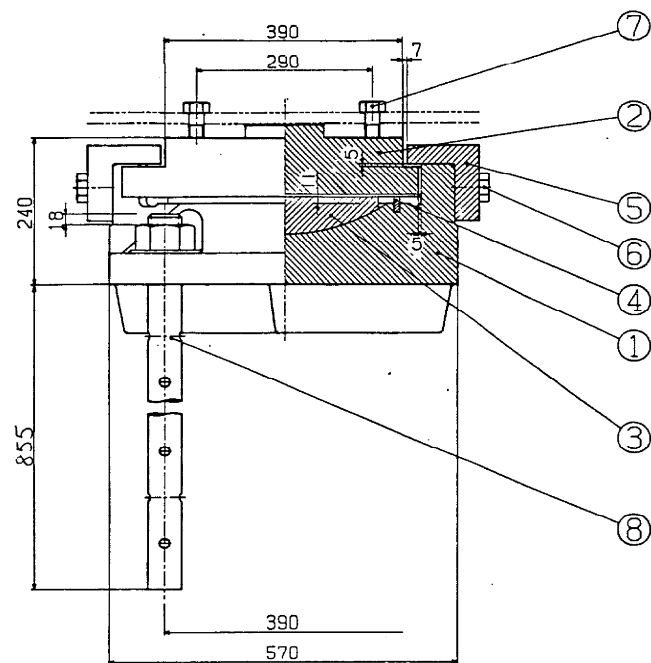


① $\sim (\nabla \frac{12.55}{\nabla \nabla})$ SC46

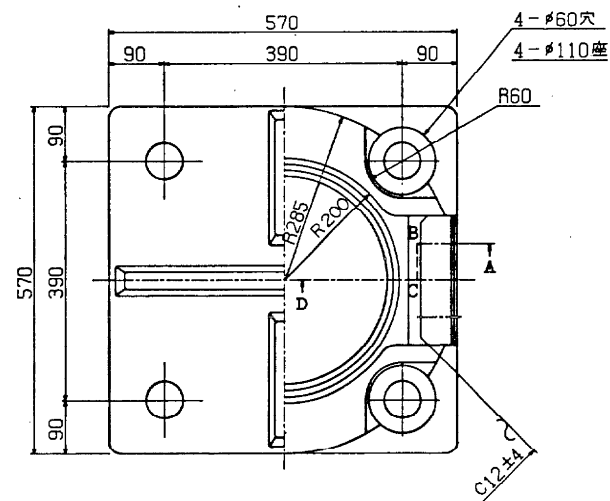


③ $\nabla \left(\frac{12.55}{\nabla \nabla} \right)$ HB s C4+SL

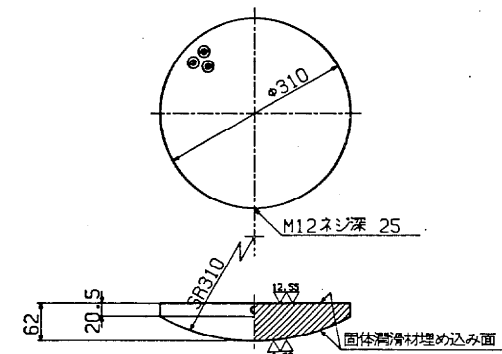



④～ クロロプレンゴム

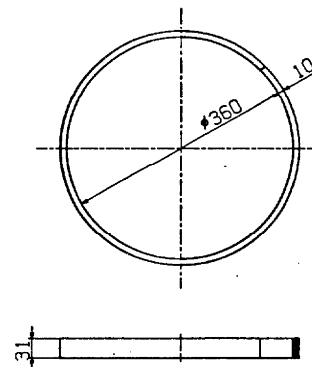



⑤ $\sim (\nabla)$ SC46

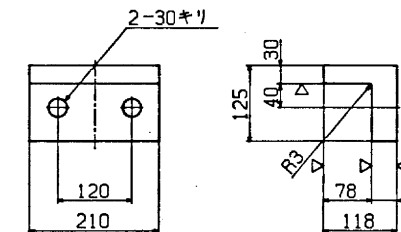

⑧ ~ SS41

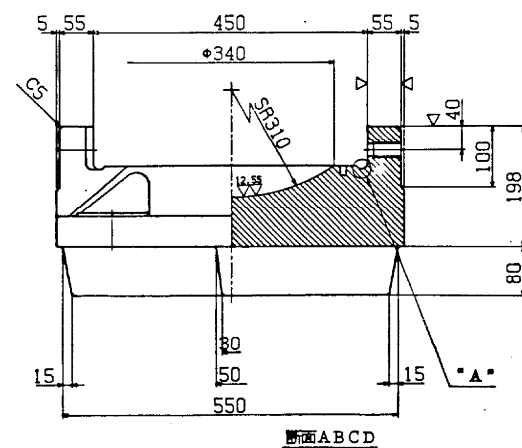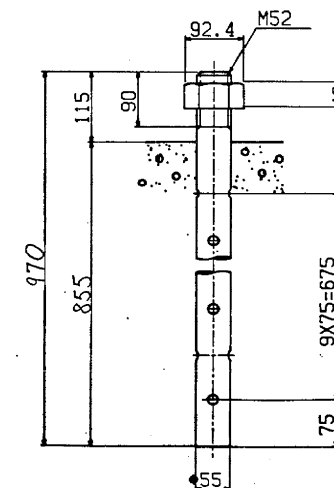

“ A ”部詳細S=1/1

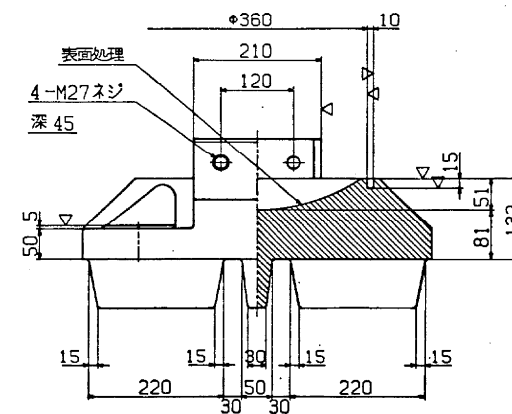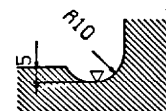

⑥ 六角ボルト 中
M 27 × 75 4.6

⑦ 六角ボルト 中
M 24 × 70 4.6


配置図

	144 000				114 043				144 000				111 000				148 000			
	M	F	F	M	M	F	F	M	M	F	F	M	M	F	F	M	M	F		
外廻り																				
内廻り																				

0 縮尺 1:5



東京外環自動車道(川口～三郷) 完成図		8/23
工種	高架橋	8/14
名称	中根高架橋 支 承 (6)	縮尺 1/5 5/9
日本道路公団 東京第一建設局		

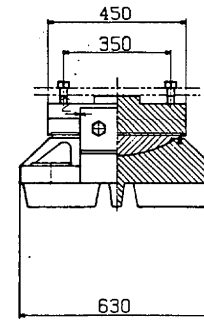




反		力	
全反力	R	269.3	ton
死荷重反力	R _d	194.4	ton
活荷重反力	R ₍₁₊₁₎	74.9	ton
橋軸方向水平力 (移動時)	R _{H1f}	—	ton
橋軸方向水平力 (地震+温度)	R _{H1e}	103.4	ton
橋軸直角方向水平力 (風時)	R _{H2w}	43.2	ton
上揚力 (地震時)	V	19.4	ton
水平震度			
設計水平震度	K _H	0.3	
摩擦係數			
設計摩擦係數	f	0.15	
許容支圧力度			
下部工との許容支圧力度	σ _{..}	80	kg/cm ²



部番	部 品 名	材 質	個数	重 量 (kg)	備 考
1	下 番	SC46	1	356.2	
2	上 番	SC46	1	182.5	
3	ベアリングプレート	H8cS4+SL	1	33.1	
4	シールリング	クロコブレンゴム	1	0.5	
5	サイドブロック	SC46	2	29.6	
6	六角ボルト	—	4	2.0	JIS B 1180
7	六角ボルト	—	4	1.5	JIS B 1180
8	アンカーボルト・ナット	SS41	4	100.3	JIS B 1181 10mm 50
9	ステンレス板	SUS 316	1	3.0	440×426×2
全 重 量 (kg.)				708.7	

[illegible]

⑥ 六角ボルト 中
M 27 × 75 4.6

⑦ 六角ボルト 中
M 24 × 80 4.6

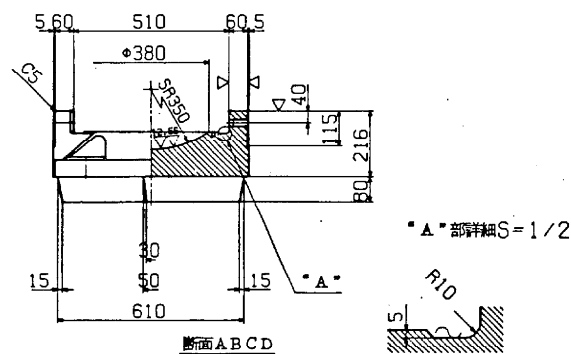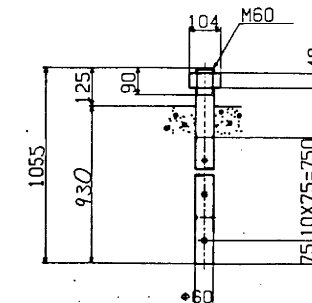


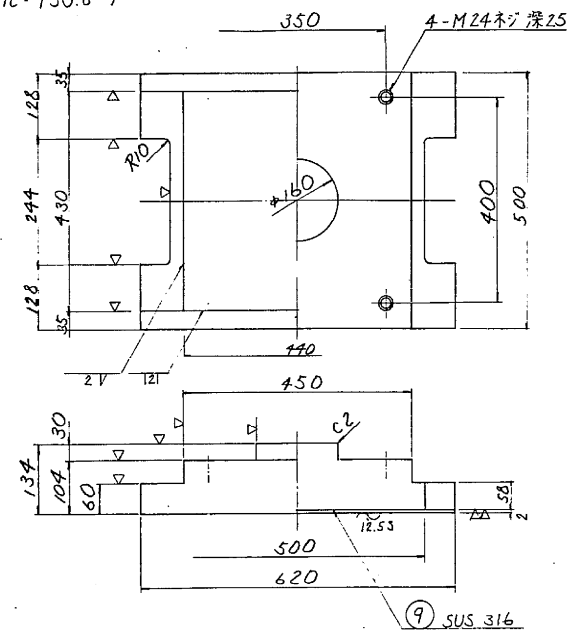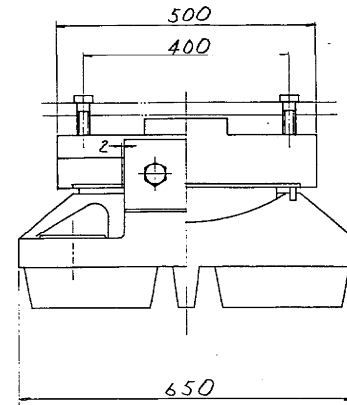

全反力	R	268.5	ton
死荷重反力	R _d	191.0	ton
活荷重反力	R(1+i)	77.5	ton
橋軸方向水平力 (地震 + 温度)	RH _{1c}	150.6	ton
橋軸垂直方向水平力 (地震時)	RH _{2c}	79.1	ton
上揚力 (地震時)	V	19.1	ton
設計水平震度	水平震度		
設計摩擦係數	KH	0.3	
設計摩擦係數	摩擦係數		
設計摩擦係數	μ	0.15	
下部工の許容支圧能力	許容支圧能力		
下部工の許容支圧能力	σ _{ba}	80	kg/cm ²

番	部 品 名	材 質	個 数	重 量 (Kg)	備 考
1	下 管	SC #6	1	373.4	
2	上 管	SC #6	1	210.6	
3	ベアリングプレート	HBsC4+SL	1	33.1	
4	シールリング	フロアリングゴム	1	0.5	
5	ナイドグロップ	SC #6	2	30.2	
6	六角ボルト	—	4	2.0	JIS B 1180
7	六角ボルト	—	4	1.7	JIS B 1180
8	アナーボルトナット	SS #1	4	155.7	JIS B 1181 1種×14&8
9	ステンレス板	SUS 316	1	3.0	440×226×2
全 重 量 (Kg)				810.2	

① ~ (▽ ^{12.5S} ▽ ▽) SC 4b

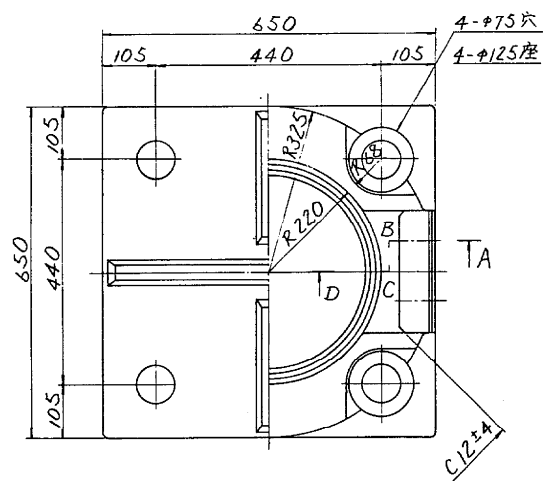

③ $\nabla (\overset{12.5S}{\nabla\nabla}) HBSc4 + SL$

67

20.1

350

M12ネジ 深 25

12.5S

12.5S

面床間滑材埋め込み面




⑦六角ボルト 中
M24 x 90 4.6

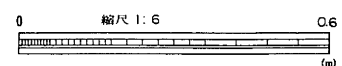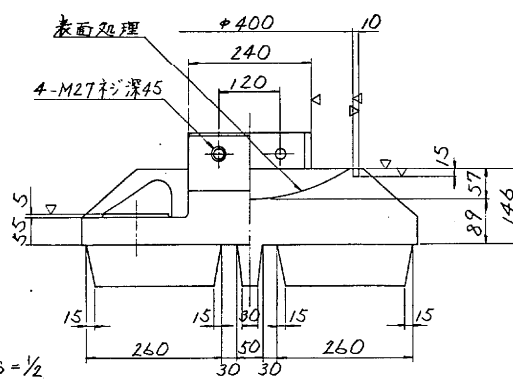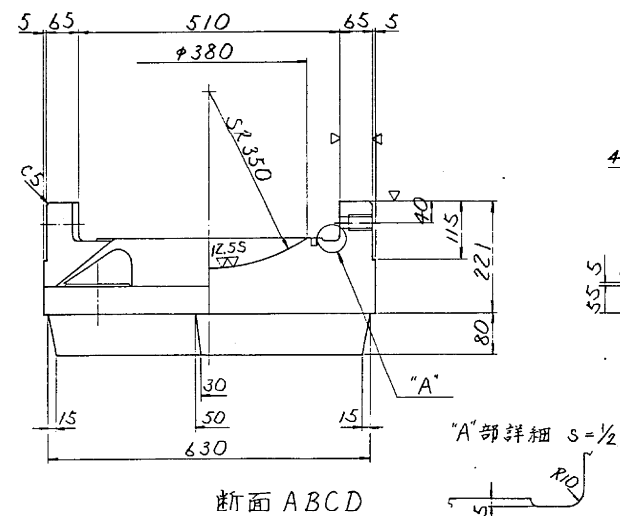


東京外環自動車道(川口～三郷) 完成図			8110 23538
工 種	高 架 橋		8066 14944
名 称	中根高架橋 支 承 (8)	縮尺 1/6	57 933
日本道路公団 東京第一建設局			

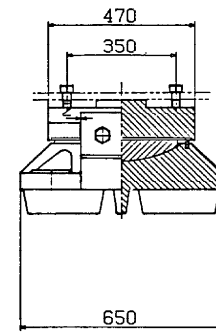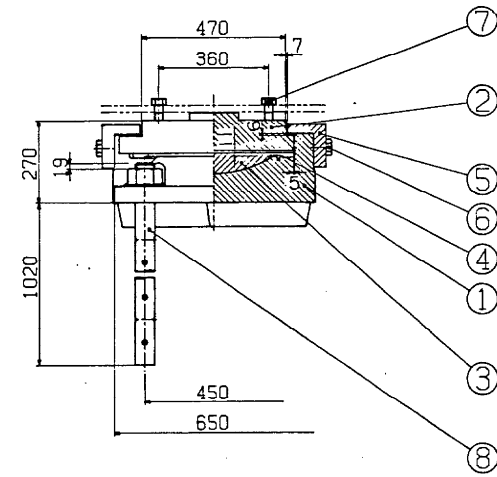


② ~ (▽▽) SC46

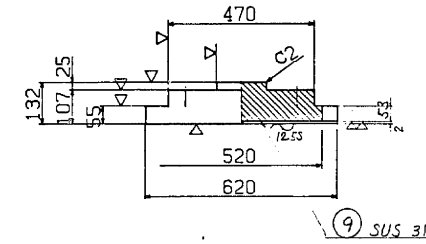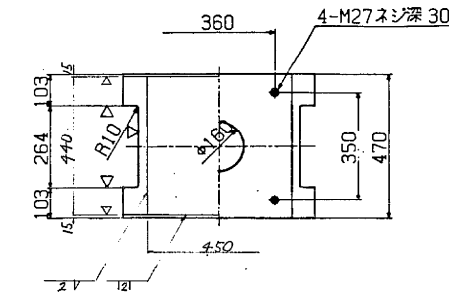


① ~ (▽▽) SC46

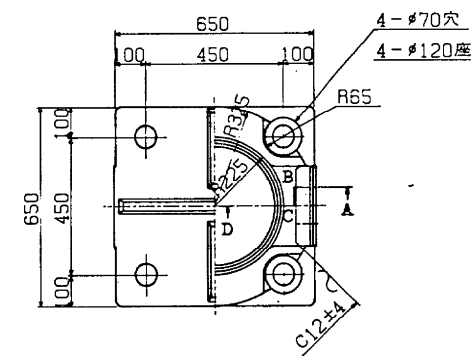


③ (▽▽) HBsC4+SL

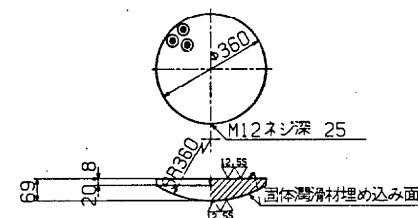

④ ~ クロロブレンゴム

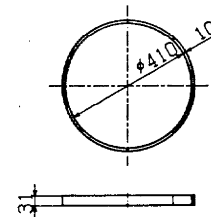


⑤ ~ (▽) SC46

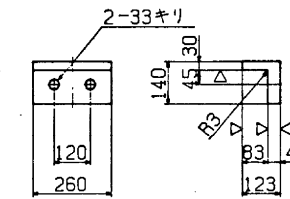

⑧ ~ SS41

- ⑥ 六角ボルト 中 M30 × 80 4.6
- ⑦ 六角ボルト 中 M27 × 85 4.6

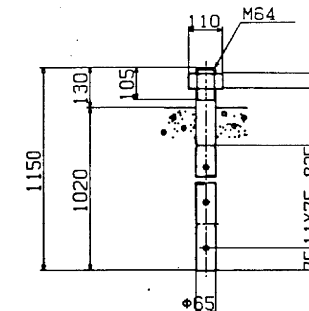


設計条件

全反力	R	294.2 ton
死荷重反力	R _d	208.0 ton
活荷重反力	R _l	86.2 ton
橋軸方向水平力 (移動時)	R _{H1f}	ton
橋軸方向水平力 (地震+温度)	R _{H1e}	107.5 ton
橋軸直角方向水平力 (地震時)	R _{H2e}	49.7 ton
上揚力 (地震時)	V	20.8 ton
水平摩度	K _H	0.3
設計摩擦係数	f	0.15
許容支圧応力度	σ _{sa}	80 kg/cm ²


材料表

部番	部品名	材質	個数	重量(kg)	備考
1F	各	SC46	1	392.6	
2E	各	SC46	1	204.1	
3	ベアリングプレート	HBsC4+SL	1	36.1	
4	シーリング	クロロブレンゴム	1	0.5	
5	サイドブロック	SC46	2	31.9	
6	六角ボルト	-	4	2.6	JIS B 1180
7	六角ボルト	-	4	2.2	JIS B 1180
8	アンカーボルト・ナット	SS41	4	127.5	JIS B 1181 100×M64
9	ステンレス板	SUS 316	1	3.1	750×750×2
全重量 (kg)				800.6	


注) 溶融亜鉛メッキ仕様

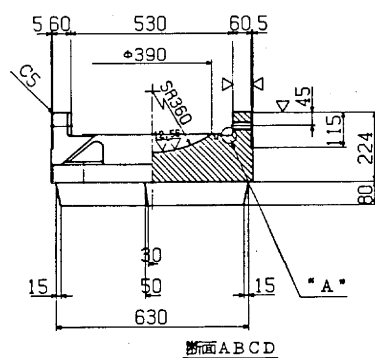

A 部詳細 S=1/2


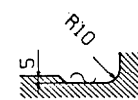


配置図

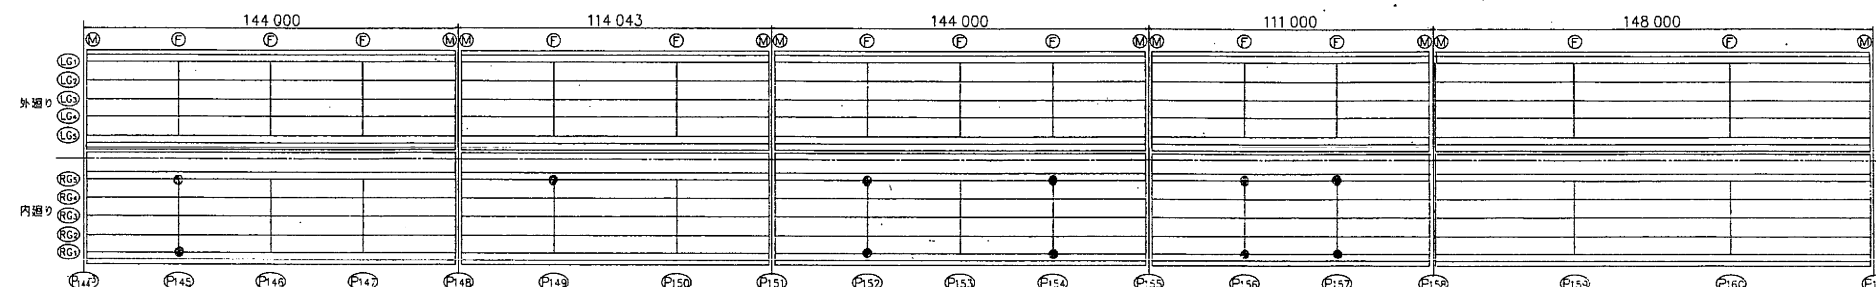

縮尺 1:10


東京外環自動車道(川口~三郷)完成図		8111
工種		23538
高 架 橋		8067
名 称		14944
中根高架橋		縮尺
支 承 (9)		1/10
日本道路公団 東京第一建設局		58
		933

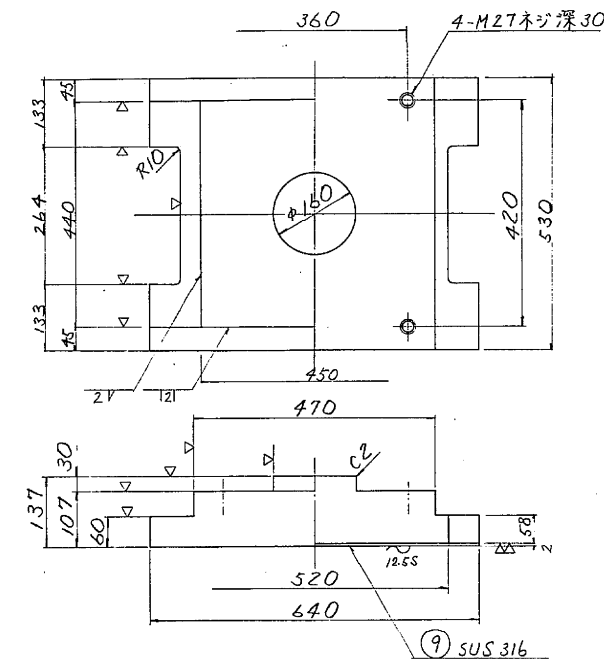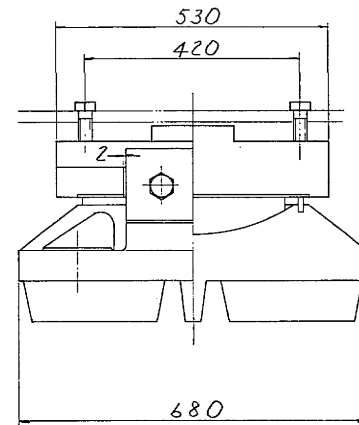


全反力	R	282.0	ton
死荷重反力	Rd	199.6	ton
活荷重反力	$R(l+i)$	82.4	ton
橋軸方向水平力 (地震+溫度)	RH_1e	155.2	ton
橋軸垂直方向水平力 (地震時)	RH_2e	82.7	ton
上揚力 (地震時)	V	20.0	ton
水平震度	水平震度		
設計水平震度	KH	0.3	
摩擦係數	摩擦係數		
設計摩擦係數	μ	0.15	
下部工の許容支圧能力	許容支圧能力		
下部工の許容支圧能力	σ_{ba}	80	kg/cm^2

部番	部 品 名	材 質	個 数	重量 (kg)	備 考
1	下 管	SC 46	1	424.0	
2	上 管	SC 46	1	237.0	
3	バッキングプレート	HBsC4+SL	1	36.1	
4	シールリング	アロアレンゴム	1	0.5	
5	サイドブロック	SC 46	2	32.6	
6	六角ボルト	—	4	2.6	JIS B 180
7	六角ボルト	—	4	2.2	JIS B 180
8	アンカーボルトナット	SS 41	4	190.8	JIS B 121.1 規格 H72-6
9	ステンレス板	SUS 316	1	3.1	450 × 436 × 2
	全重量	(kg)		928.9	


① $\sim (\nabla \frac{12.5s}{\nabla \nabla}) SC 46$

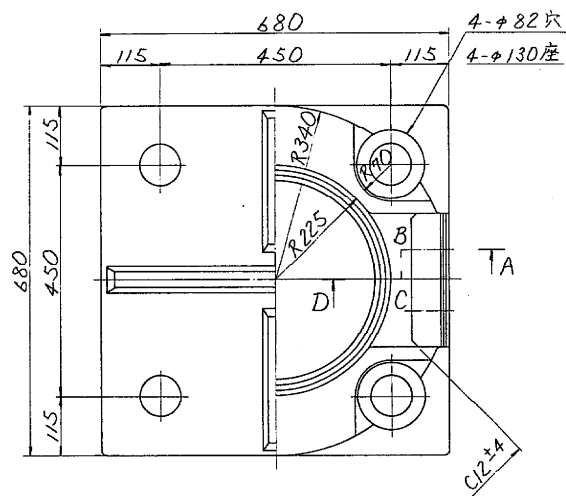


③ $\nabla \left(\frac{12.5S}{\nabla \nabla} \right) HBsC4 + SL$

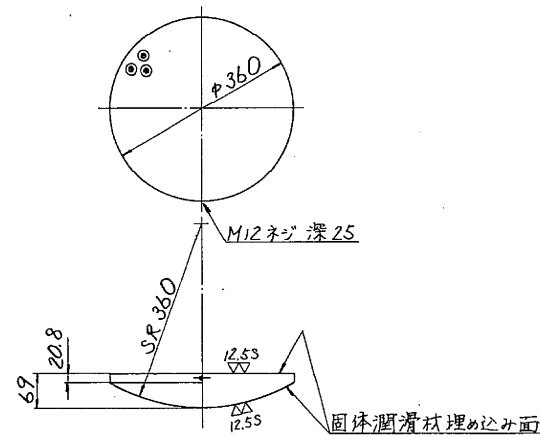

④ ～ グロブレン ゴム



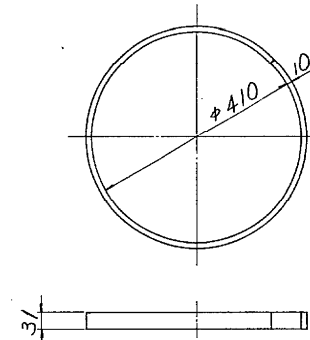


⑤ ~ (▽) SC 46

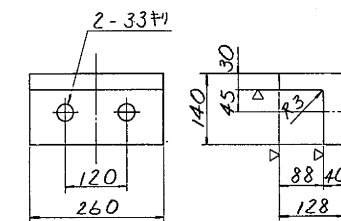

⑦六角ボルト中
M27×90 4.6

⑧ ~ SS 41

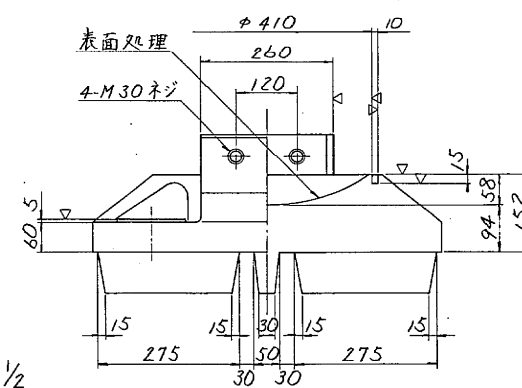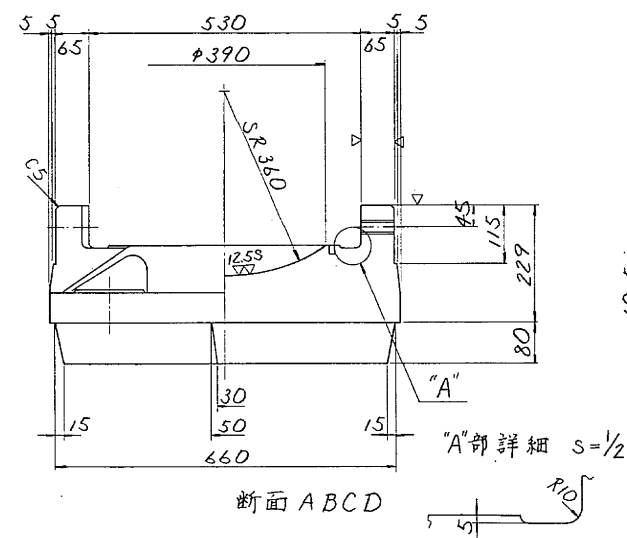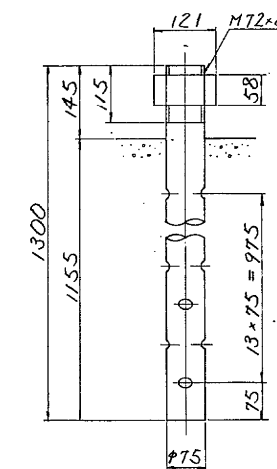


0 縮尺 1:6 0

東京外環自動車道(川口～三郷) 完成四			8112 23538
工 種	高 架 橋		8068 14944
名 称	中根高架橋 支 承 (10)	縮尺 1/6	59 933
日本道路公団 東京第一建設局			

支 承 設 置 図 (その1)

支 承 設 置 方 向

P148 ~ P151 3径間連続桁

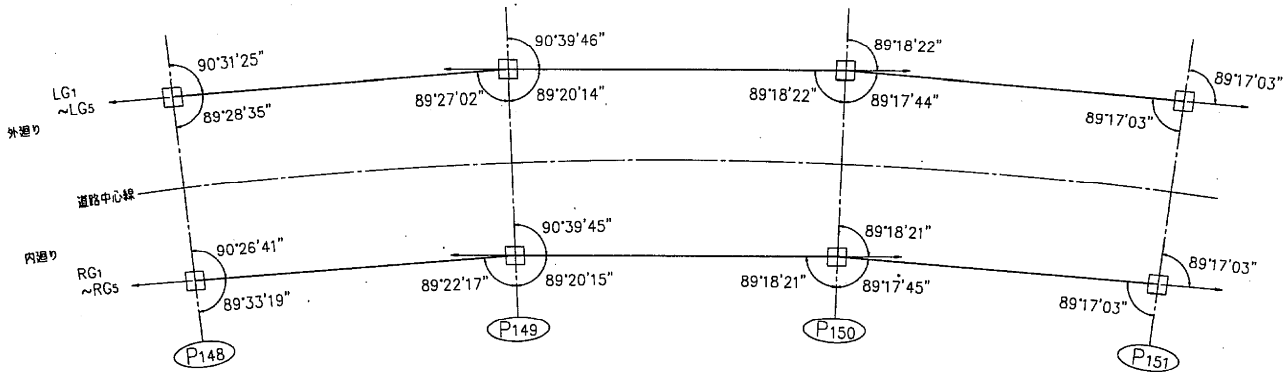


支承設定方向の説明

- 1. 3径間連続桁の場合
 - ・端支点上可動支承は 隣径間主桁軸方向とする
 - ・中間支点上固定支承は 中央径間主桁軸方向とする

東京外環自動車道(川口～三郷)完成図			81/235
工種	高 架 橋		81/149
名 称	中根高架橋 支承配置図(1)	縮尺	9/93
日本道路公団 東京第一建設局			

支 承 設 置 図 (その2) 縮尺 1:100

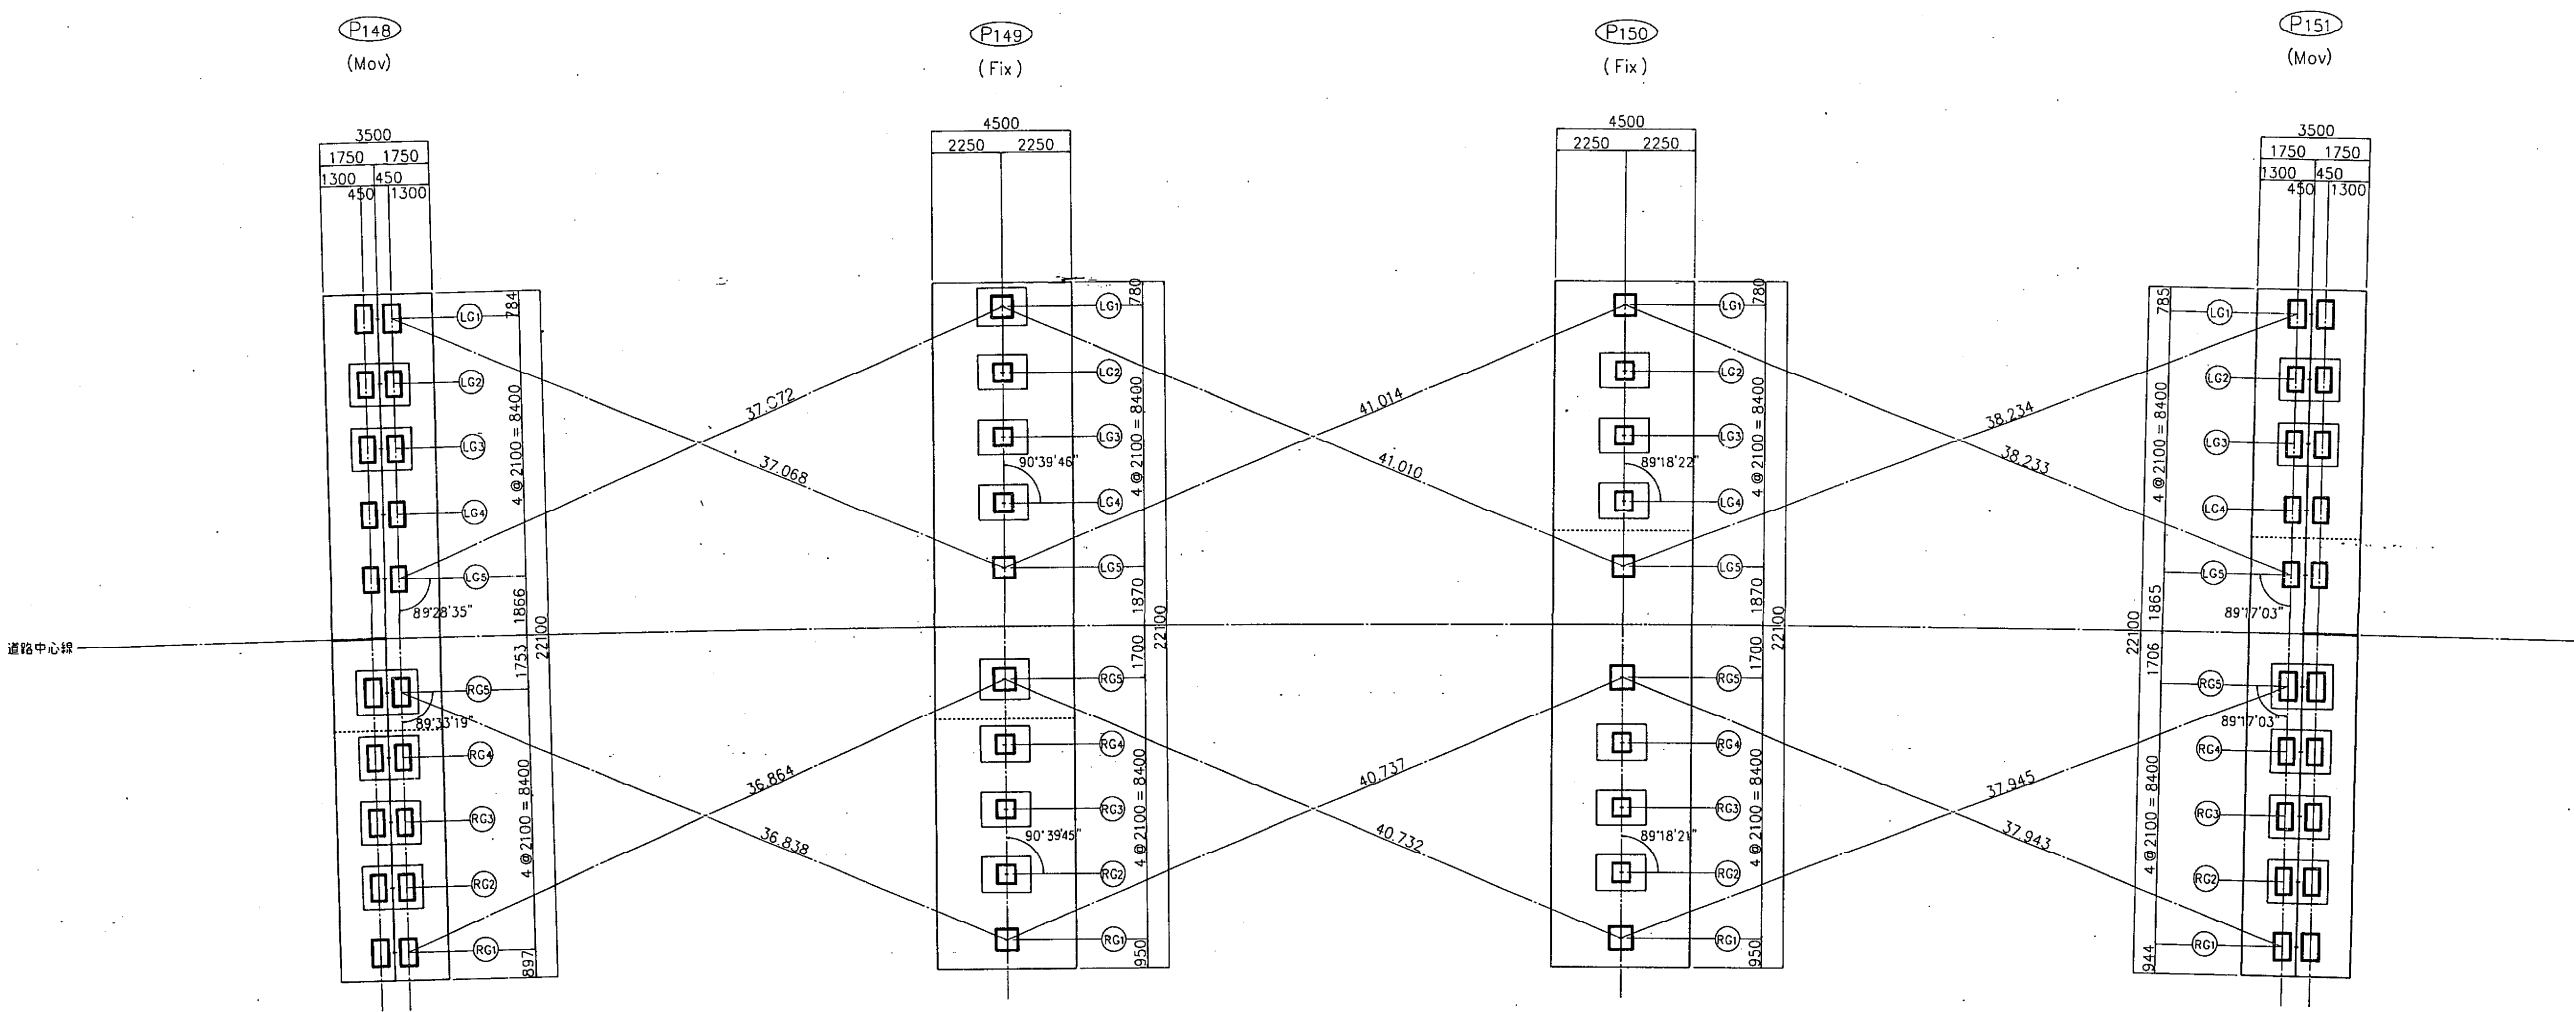


	P148 橋脚									
	外 廻 り					内 廻 り				
	LG ₁	LG ₂	LG ₃	LG ₄	LG ₅	RG ₅	RG ₄	RG ₃	RG ₂	RG ₁
計 画 高 PH1	18.217	18.175	18.133	18.091	18.049	18.016	17.974	17.932	17.890	17.848
舗 装 厚 E	75					75				
床 版 厚 C	210					210				
ハ ン チ 高 H	140					140				
桁 高 G	2.200					2.200				
下フランジ厚 F	16	12	12	12	14	16	12	12	12	16
ソールプレート S	23	23	23	23	23	23	23	23	23	23
番 高 Z	185	175	175	175	175	185	175	175	175	185
番 設 置 高 PH2	15.368	15.340	15.298	15.256	15.212	15.167	15.139	15.097	15.055	14.999
モルタル厚 M	37	30	30	37	30	30	30	30	30	30
台 高 D	0	0	16	11	0	0	19	28	24	19
下部工天端高 PH3	15.331	15.294	15.257	15.219	15.182	15.118	15.071	15.043	15.006	14.969
番セット角 θ	89°28'35"					89°33'19"				
使 用 番	125番		100番			125番		100番		

	P149 橋脚									
	外 廻 り					内 廻 り				
	LG ₁	LG ₂	LG ₃	LG ₄	LG ₅	RG ₅	RG ₄	RG ₃	RG ₂	RG ₁
計 画 高 PH1	18.128	18.086	18.044	18.002	17.960	17.928	17.886	17.844	17.802	17.760
舗 装 厚 E	75					75				
床 版 厚 C	210					210				
ハ ン チ 高 H	140					140				
桁 高 G	2.200					2.200				
下フランジ厚 F	32	25	22	25	28	32	25	22	25	32
ソールプレート S	27	23	23	23	27	27	23	23	23	27
番 高 Z	260	230	230	230	260	270	230	230	230	270
番 設 置 高 PH2	15.184	15.183	15.144	15.099	15.020	14.974	14.983	14.944	14.899	14.806
モルタル厚 M	30	30	30	30	30	30	30	30	30	31
台 高 D	14	51	49	42	0	18	65	64	56	0
下部工天端高 PH3	15.140	15.102	15.065	15.027	14.990	14.926	14.888	14.850	14.813	14.775
番セット角 θ	90°39'46"					90°39'45"				
使 用 番	275番		200番			275番		300番		

		P148 橋脚		P149 橋脚		P150 橋脚		P151 橋脚	
		X	Y	X	Y	X	Y	X	Y
外 廻 り	L G 1	-16853.9745	-2350.7195	-16848.0213	-2315.0280	-16842.2419	-2275.2029	-16837.7749	-2238.0671
	L G 2	-16856.0426	-2350.3551	-16850.0959	-2314.7024	-16844.3236	-2274.9265	-16839.8629	-2237.8423
	L G 3	-16858.1107	-2349.9907	-16852.1705	-2314.3768	-16846.4053	-2274.6501	-16841.9508	-2237.6176
	L G 4	-16860.1789	-2349.6263	-16854.2451	-2314.0512	-16848.4870	-2274.3737	-16844.0388	-2237.3929
	L G 5	-16862.2470	-2349.2619	-16856.3197	-2313.7255	-16850.5688	-2274.0973	-16846.1267	-2237.1682
内 廻 り	R G 5	-16865.8117	-2348.6338	-16859.8466	-2313.1720	-16854.1077	-2273.6274	-16849.6762	-2236.7861
	R G 4	-16867.8798	-2348.2693	-16861.9211	-2312.8464	-16856.1894	-2273.3510	-16851.7641	-2236.5614
	R G 3	-16869.9479	-2347.9049	-16863.9957	-2312.5208	-16858.2712	-2273.0746	-16853.8521	-2236.3367
	R G 2	-16872.0159	-2347.5405	-16866.0703	-2312.1951	-16860.3529	-2272.7982	-16855.9400	-2236.1119
	R G 1	-16874.0840	-2347.1761	-16868.1449	-2311.8695	-16862.4346	-2272.5218	-16858.0280	-2235.8872

	P150 橋脚									
	外 廻 り					内 廻 り				
	GL ₁	GL ₂	GL ₃	GL ₄	GL ₅	RG ₅	RG ₄	RG ₃	RG ₂	RG ₁
計 画 高 PH1	18.028	17.986	17.944	17.902	17.860	17.829	17.787	17.745	17.703	17.661
舗 装 厚 E	75					75				
床 版 厚 C	210					210				
ハ ン チ 高 H	140					140				
桁 高 G	2.200					2.200				
下フランジ厚 F	34	28	22	25	28	32	25	22	25	32
ソールプレート S	27	23	23	23	27	27	23	23	23	27
番 高 Z	260	230	230	230	260	285	230	230	230	285
番 設 置 高 PH2	15.082	15.080	15.044	14.999	14.920	14.860	14.884	14.845	14.800	14.692
モルタル厚 M	33	30	30	30	30	38	30	30	30	30
台 高 D	0	41	45	40	0	0	72	73	68	0
下部工天端高 PH3	15.049	15.009	14.969	14.929	14.890	14.822	14.782	14.742	14.702	14.662
番セット角 θ	89°18'22"					89°18'21"				
使 用 番	275番		200番			275番		350番		

	P151 橋脚									
	外 廻 り					内 廻 り				
	LG ₁	LG ₂	LG ₃	LG ₄	LG ₅	RG ₅	RG ₄	RG ₃	RG ₂	RG ₁
計 画 高 PH1	17.936	17.894	17.852	17.810	17.768	17.736	17.694	17.652	17.610	17.568
舗 装 厚 E	75					75				
床 版 厚 C	210					210				
ハ ン チ 高 H	140					140				
桁 高 G	2.200					2.200				
下フランジ厚 F	16	12	12	12	14	16	12	12	12	16
ソールプレート S	23	23	23	23	23	23	23	23	23	23
番 高 Z	185	175	175	175	175	185	175	175	175	185
番 設 置 高 PH2	15.087	15.059	15.017	14.975	14.931	14.887	14.859	14.817	14.775	14.719
モルタル厚 M	37	30	30	37	30	30	30	30	30	30
台 高 D	0	16	11	0	0	19	29	24	19	0
下部工天端高 PH3	15.050	15.013	14.976	14.938	14.901	14.838	14.800	14.763	14.726	14.689
番セット角 θ	89°17'03"					89°17'03"				
使 用 番	125番		100番			125番		100番		

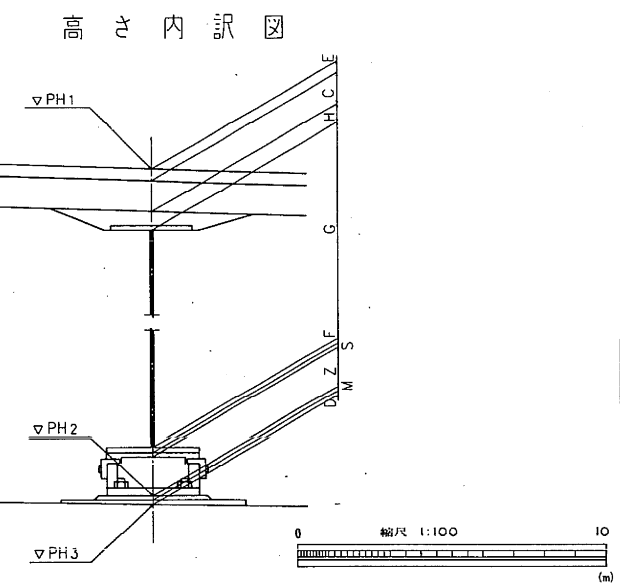


設計条件

反力		
全反力	R	96.8 ton
死荷重反力	R _d	52.1 ton
活荷重反力	R _h	44.7 ton
橋軸方向水平力(移動時)	R _{H1f}	14.5 ton
橋軸方向水平力(地震時)	R _{H1e}	15.6 ton
橋軸直角方向水平力(風時)	R _{H2w}	11.0 ton
上揚力(地震時)	V	5.2 ton
移動量		
計算移動量	e ₁	55 mm
設計移動量	e ₂	75 mm
全移動可能量	e	115 mm
水平摩擦度		
設計水平摩擦度	K _H	0.3
摩擦係数		
設計摩擦係数	f	0.15
許容支圧応力度		
下部工との許容支圧応力度	σ _{sa}	80 kg/cm ²


材料表

部品名	材質	数量	重量(kg)	備考
1 下 査	SC46	1	111.6	
2 止 査	SS41	1	78.5	
3 ベアリングプレート	HBsC4+SL	1	9.5	
4 シールリング	クロコレンゴム	1	0.4	
5 サイドブロック	SS41	2	10.0	
6 穴 角 ボ ル ト	-	4	0.7	JIS B 1180
7 穴 角 ボ ル ト	-	4	1.3	JIS B 1180
8 アンカーボルト・ナット	SS41	2	13.2	JIS B 1181 100×1.30
9 ステンレス板	SUS316	1	1.8	290×39/×2
全重量	(kg)		227.0	


注) 溶融亜鉛メッキ仕様

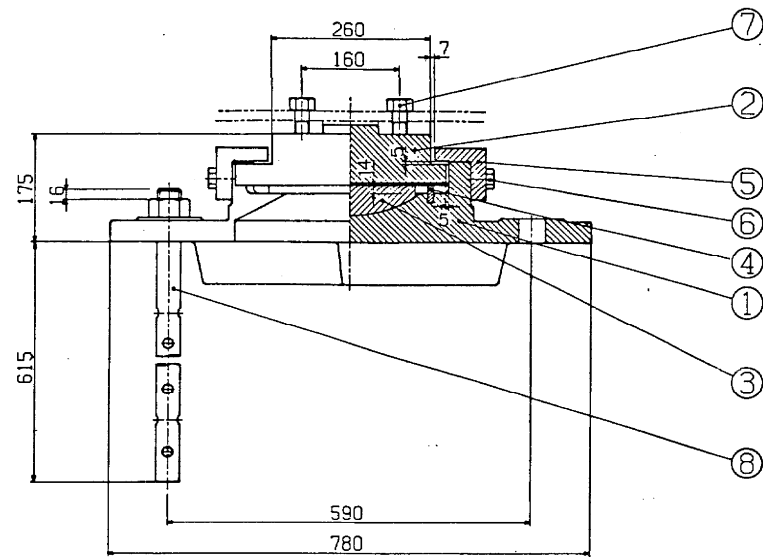


① ~ (▽ 12.55) SC46

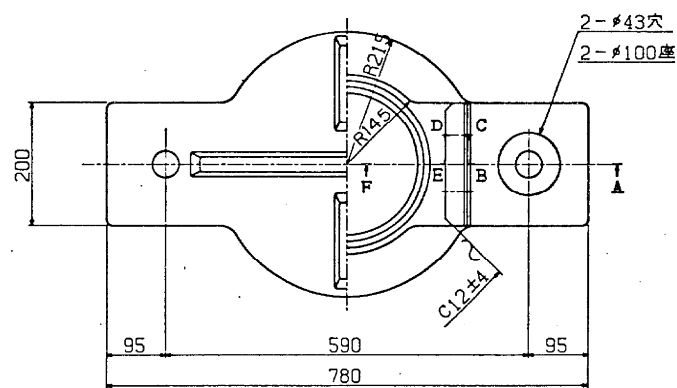


③ (▽ 12.55) HBsC4+SL

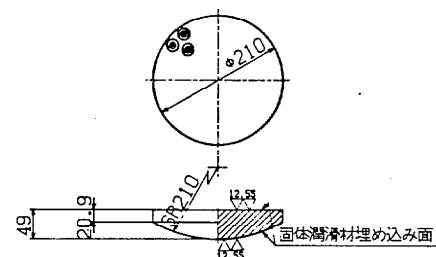


④ ~ クロコレンゴム

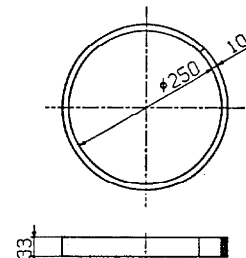

⑤ ~ (▽) SS41

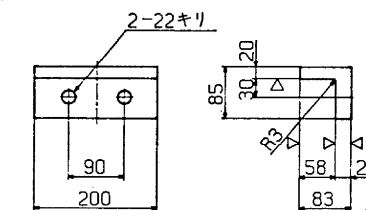


⑧ ~ SS41

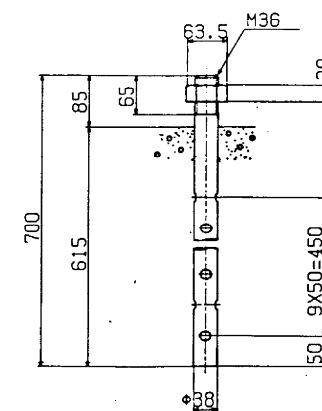


⑥ 六角ボルト 中
M 20 × 50 4.6



⑦ 六角ボルト 中
M 24 × 60 4.6

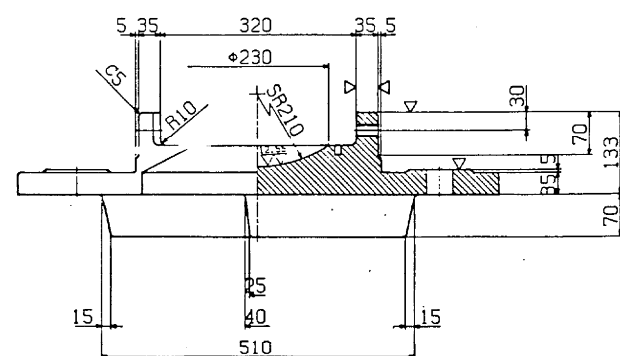

断面ABCDEF

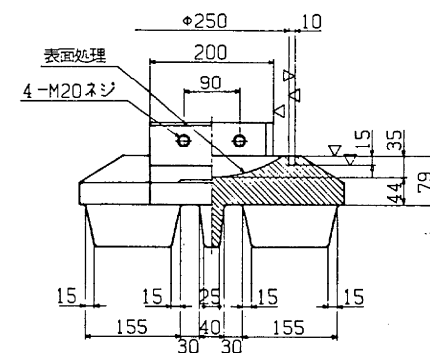

配置図

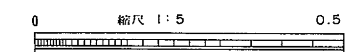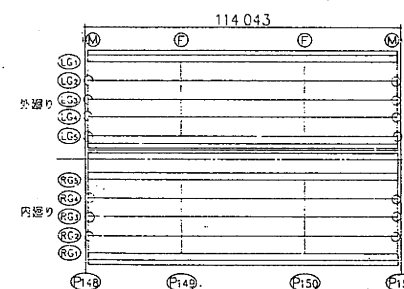

東京外環自動車道(川口~三郷)完成図		82/231
工種	高架橋	81/146
名称	中根高架橋 支承(1)	縮尺 1/5 16/96
日本道路公団 東京第一建設局		

R=125^{ton} 可動支承 (e=115mm)

393 / 521

② ~ (▽▽) SS41





設計条件

反力		力
全反力	R	115.0 ton
死荷重反力	R _d	74.9 ton
活荷重反力	R ₍₁₊₁₎	40.1 ton
橋軸方向水平力(移動時)	R _{H1f}	17.3 ton
橋軸方向水平力(地震時)	R _{H1e}	22.5 ton
橋軸直角方向水平力(地震時)	R _{H2e}	22.5 ton
上揚力(地震時)	V	7.5 ton
移動量		
計算移動量	e ₁	55 mm
設計移動量	e ₂	75 mm
全移動可能量	e	115 mm
水平摩擦係数		
設計水平摩擦係数	K _H	0.3
摩擦係数		
設計摩擦係数	f	0.15
許容支圧応力度		
下部工との許容支圧応力度	σ _{..}	80 kg/cm ²


材料表

部番	部品名	材質	個数	重量(kg)	備考
1下	番	SC46	1	149.5	
2上	番	SS41	1	93.8	
3	ベアリングプレート	HBsC4+SL	1	13.2	
4	シールリング	クロロブレンゴム	1	0.4	
5	サイドブロック	SS41	2	12.3	
6	六角ボルト	-	4	0.7	JIS B 1180
7	六角ボルト	-	4	1.3	JIS B 1180
8	アンカーボルト・ナット	SS41	2	17.6	JIS B 1181 100φ 42
9	ステンレス板	SUS316	1	2.2	320x421x2
全重量(kg)				291.0	


注) 溶接三鉛メッキ仕様

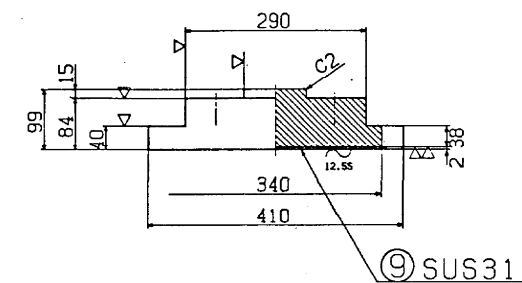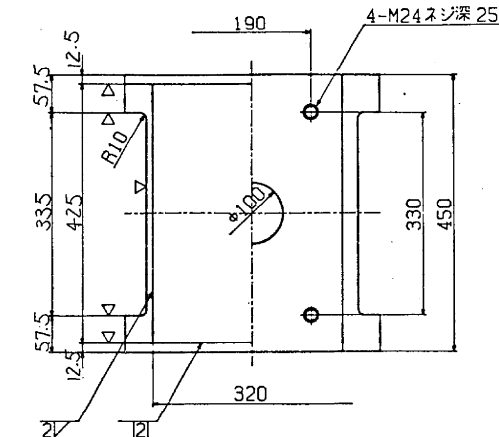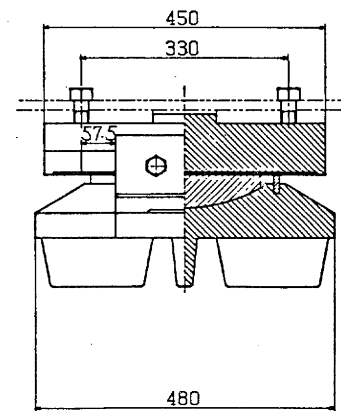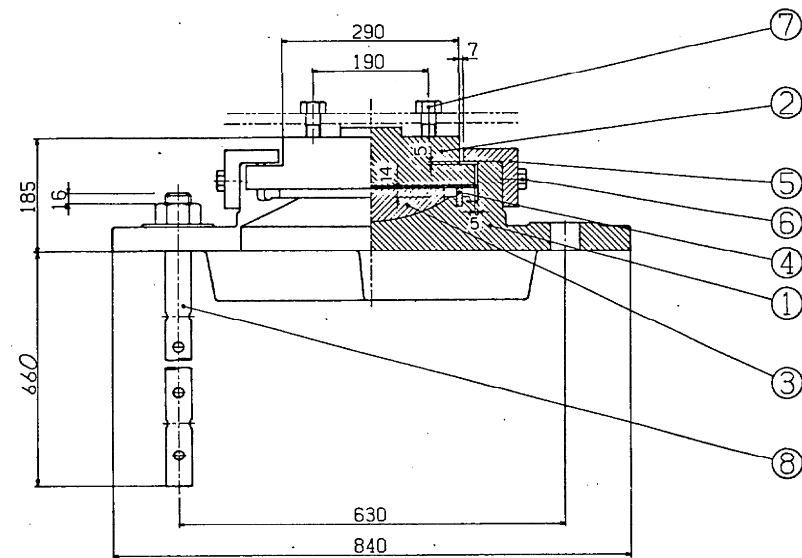


① ~ (▽ 12.55) SC46

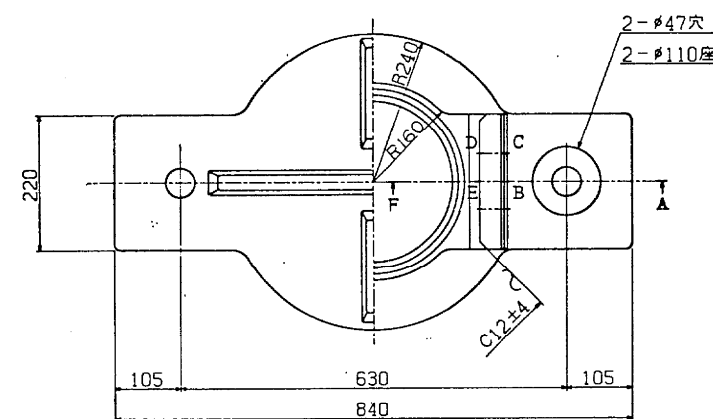


③ (▽ 12.55) HBsC4+SL

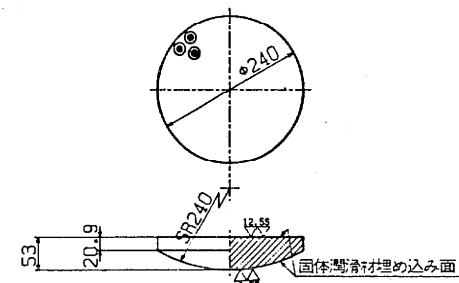


④ ~ クロロブレンゴム

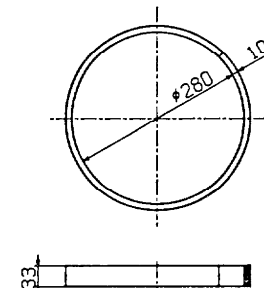

⑤ ~ (▽) SS41


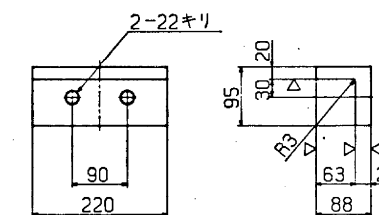


⑧ ~ SS41

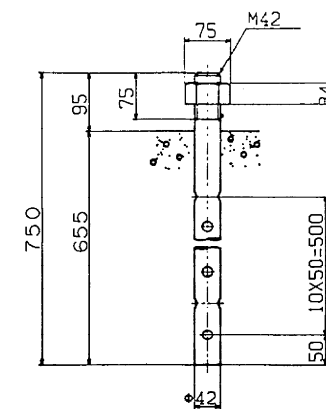


⑥ 六角ボルト 中
M20 × 50 4.6

⑦ 六角ボルト 中
M24 × 60 4.6

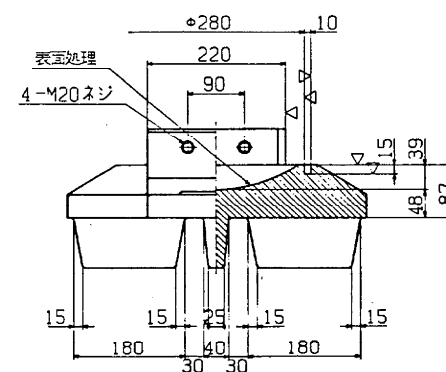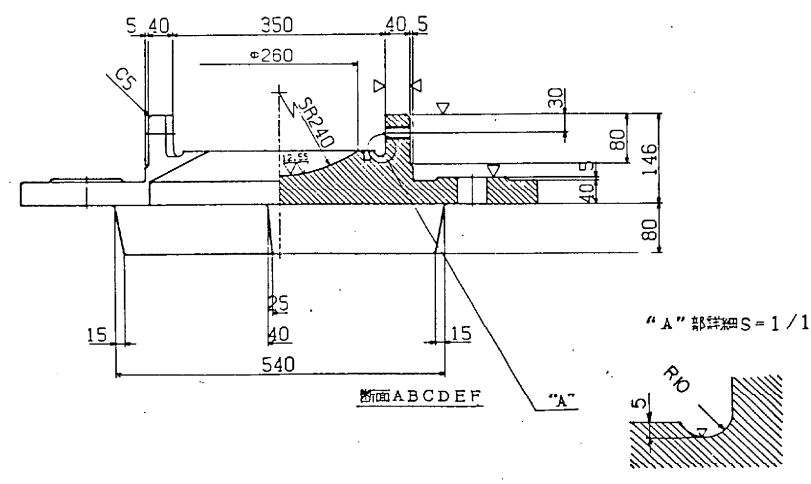

配置図

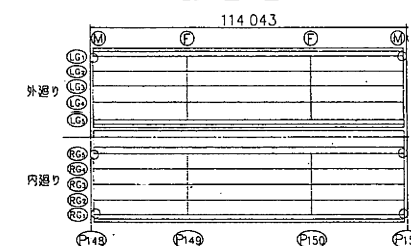

東京外環自動車道(川口~三郷)完成図

工種	高架橋
名	中根高架橋
称	支承(2)
縮尺	1/5
日本道路公団 東京第一建設局	

0 縮尺 1:5 0.5
(m)

平 5 マ 第

R = 200^{ton} 固定支承 (R_{H1e} = 76.1 t)

② ~ (▽▽) SS41

設計条件





394 / 521

反力		
全反力	R	203.9 ton
死荷重反力	R _d	131.9 ton
活荷重反力	R ₍₁₊₁₎	72.0 ton
橋軸方向水平力 (移動時)	R _{H1f}	— ton
橋軸方向水平力 (地震+温度)	R _{H1e}	76.1 ton
橋軸直角方向水平力 (風時)	R _{H2w}	30.0 ton
上揚力 (地震時)	V	13.2 ton
水平変位		
設計水平変位	K _H	0.3
摩擦係数		
設計摩擦係数	f	0.15
許容支圧応力度		
下部工との許容支圧応力度	σ _{ss}	80 kg/cm ²


材料表

部番	部品名	材質	個数	重量(kg)	備考
1	下板	SC46	1	226.0	
2	上板	SS41	1	119.3	
3	ベアリングプレート	HBsC4+SL	1	22.8	
4	シーリングリング	クロロプレンゴム	1	0.5	
5	サイドブロック	SC46	2	21.8	
6	六角ボルト	—	4	1.4	JIS B 1180
7	六角ボルト	—	4	1.4	JIS B 1180
8	アンカーボルト・ナット	SS41	4	75.5	JIS B 1181 10mm 52
9	ステンレス板	SUS 316	1	2.3	390×376×2
全重量				(kg) 471.0	


注) 溶融亜鉛メッキ仕様

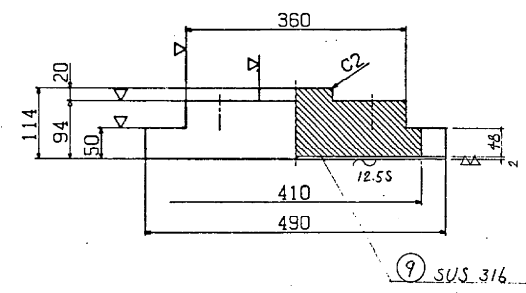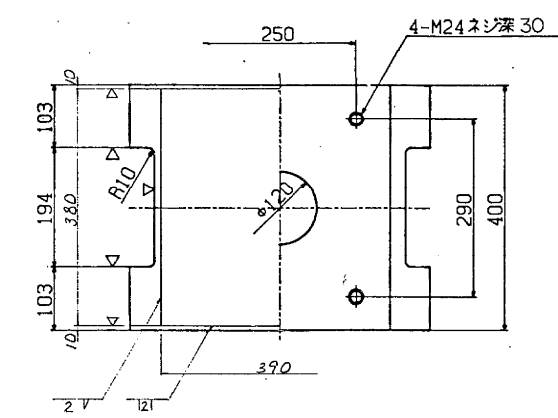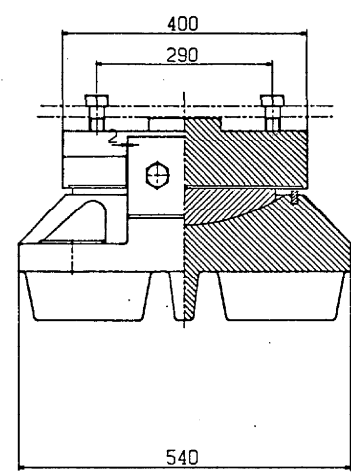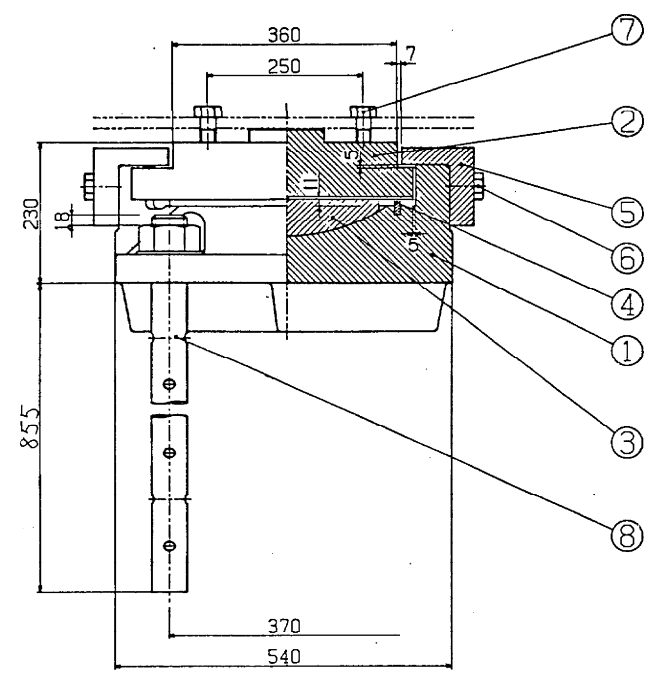


① ~ (▽▽) SC46

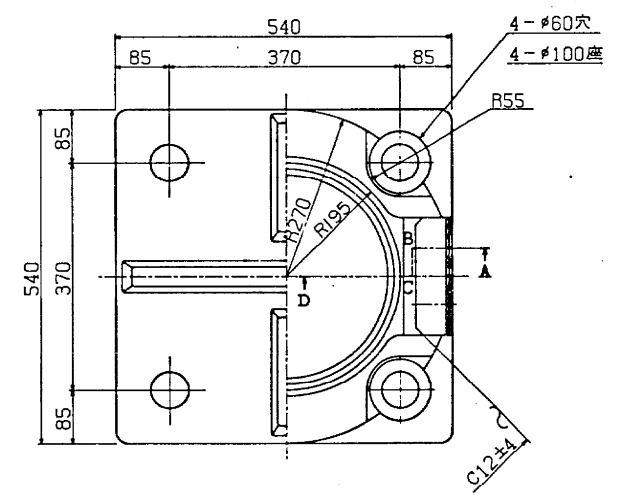


③ (▽▽) HBsC4+SL

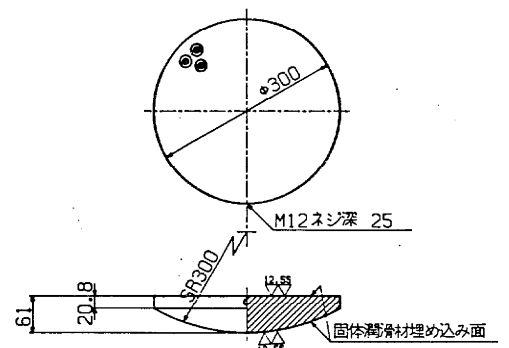


④ ~ クロロプレンゴム

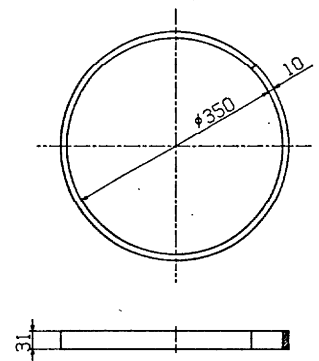

⑤ ~ (▽) SC46

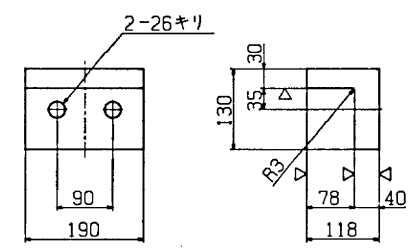


⑧ ~ SS41

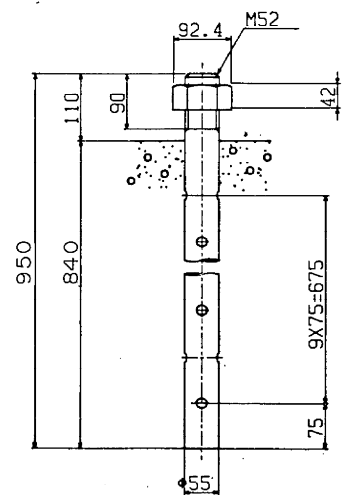


⑥ 六角ボルト 中
M 24 × 70 4.6



⑦ 六角ボルト 中
M 24 × 70 4.6

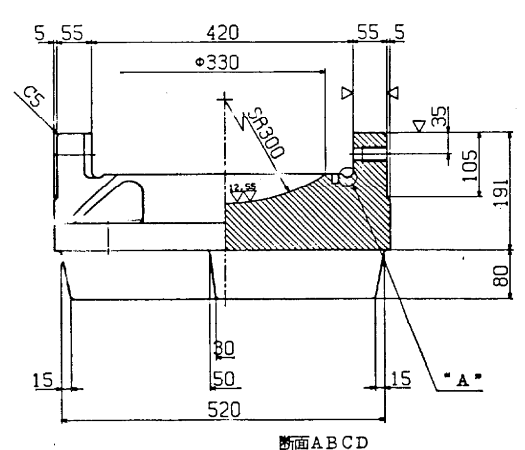


A 部詳細S=1/1

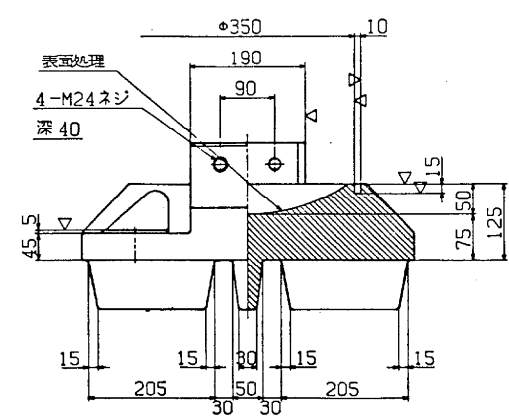

配置図

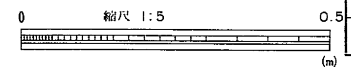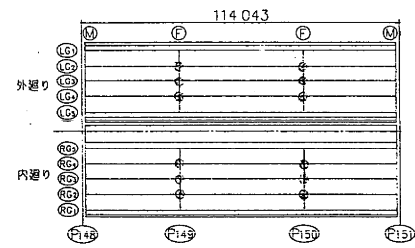

東京外環自動車道(川口~三郷)完成図		
工種	高架橋	
名	中根高架橋	縮尺 1/5
称	支承(3)	
日本道路公団 東京第一建設局		

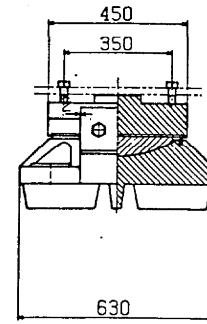


反		力	
全	力	R	269.3 ton
死 荷 重 反 力		R _d	194.4 ton
活 荷 重 反 力		R ₍₁₊₁₎	74.9 ton
橋 軸 方 向 水 平 力 (移動時)		R _{H1f}	— ton
橋 軸 方 向 水 平 力 (地震+温度)		R _{H1e}	103.4 ton
橋 軸 直 角 方 向 水 平 力 (風 時)		R _{N2w}	43.2 ton
上 揚 力 (地震時)		V	19.4 ton
水 平 摩 擦 力			
設 計 水 平 摩 擦 力		K _H	0.3
摩 擦 係 數			
設 計 摩 擦 係 數		f	0.15
許 容 支 座 圧 力 度			
下部工との許容支圧応力度		σ _{..}	80 kg/cm ²

部番	部 品 名	材 質	個数	重量 (kg.)	備 考
1	下 番	SC46	1	356.2	
2	上 番	SC46	1	182.5	
3	ベアリングプレート	HB-C4+SL	1	33.1	
4	シールリング	クロコブレンゴム	1	0.5	
5	サイドブロック	SC46	2	29.6	
6	六角ボルト	-	4	2.0	M15 8 1180
7	六角ボルト	-	4	1.5	M15 8 1180
8	アンカーボルト・ナット	SS41	4	99.8	M15 8 1180 190mm 50
9	スキャンレス板	SUS316	1	3.0	440×426×2
全 重 量 (kg.)				708.2	


③ $\nabla \left(\frac{12.55}{\nabla \nabla} \right) \quad \text{HB} \leq \text{C4} + \text{SL}$


④～ クロロプレンゴム


⑤ ~ (▽) SC46

⑧ ~ SS41

⑥ 六角ボルト 中
M 27 × 75 4.6

⑦ 六角ボルト 中
M 24 × 80 4.6

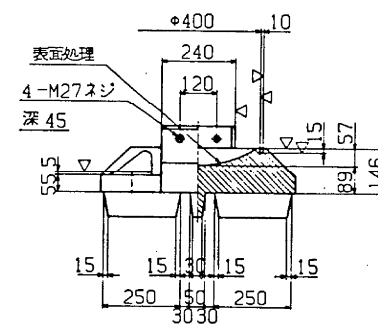

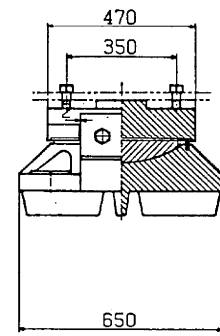


⑦ 六角ボルト 中
M 27 × 85 4.6




反		力	
全反力	R	294.2	ton
死荷重反力	R _d	208.0	ton
活荷重反力	R _{H(1+1)}	86.2	ton
橋軸方向水平力 (移動時)	R _{H1f}		ton
橋軸方向水平力 (地震+温度)	R _{H1E}	107.5	ton
橋軸直角方向水平力 (地震時)	R _{H2E}	69.7	ton
上揚力 (地震時)	V	20.8	ton
水平震度			
設計水平震度	K _H	0.3	
摩擦係数			
設計摩擦係数	f	0.15	
許容支圧応力度			
下部工の許容支圧応力度	σ _o	80	kg/cm ²

部 品 名	材 質	個 数	重 量 (kg)	備 考
1 下 査	SC46	1	392.6	
2 上 査	SC46	1	204.1	
3 トアリングプレート	H8sC4+SL	1	36.1	
4 シールリング	クロロレンゴム	1	0.5	
5 サイドブロック	SC46	2	31.9	
6 六角ボルト	-	4	2.6	JIS B 1180
7 六角ボルト	-	4	2.2	JIS B 1180
8 アンカーボルト・ナット	SS41	4	127.5	JIS B 1181 100H 54
9 ステンレス板	SUS 316	1	3.1	150 × 436 × 2
全 重 量 (kg)			800.6	

日本道路公団 東京第一建設局

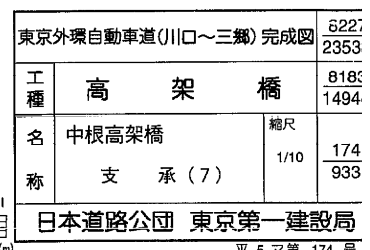


支 承 配 置 図 (その1)
支 承 配 置 方 向

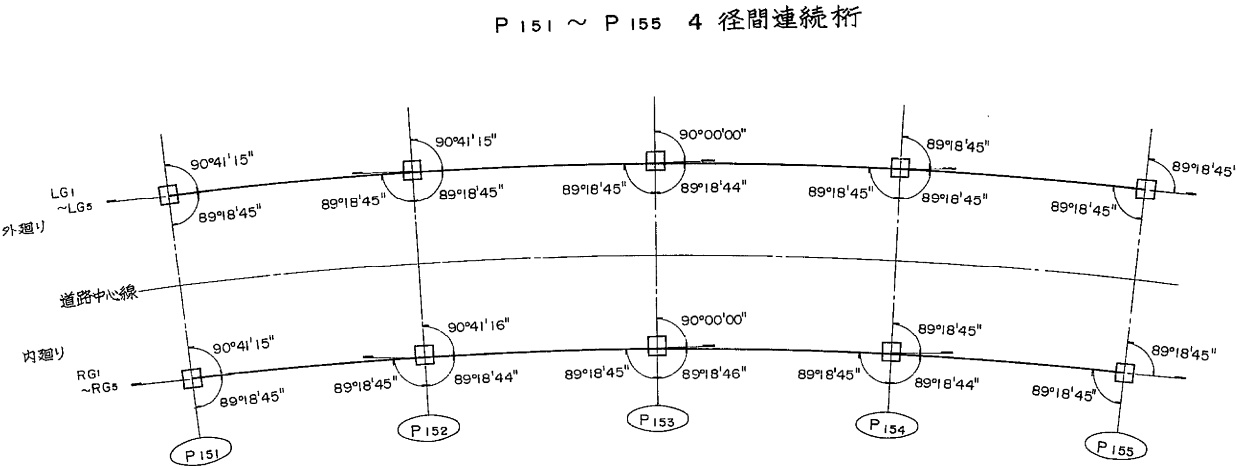

支 承 設 定 方 向 の 説 明


- 1.4 径間連続桁の場合
- ・端支点上可動支承は端径間主桁軸方向とする
 - ・第2,4中間支点上固定支承は第2,3径間主桁軸方向とする
 - ・第3中間支点上固定支承は第2,3径間主桁の折れ角の二等分角に直角とする

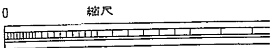


東京外環自動車道(川口～三郷) 完成図		8269 23538
工 種	高 架 橋	8225 14944
名 称	中根高架橋 支承配置図(1)	216 933
日本道路公団 東京第一建設局		

R = 100^{ton} 可動支承 (e = 125 mm)


400 / 521

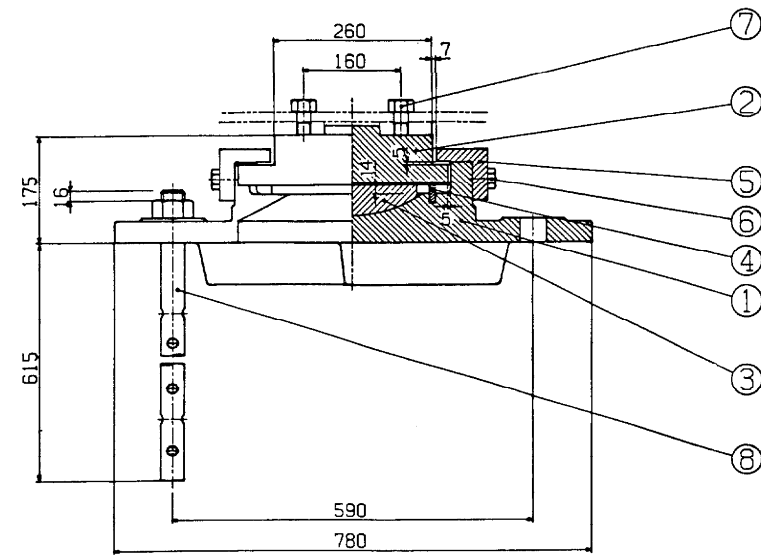


① ~ (▽ SS) SC46

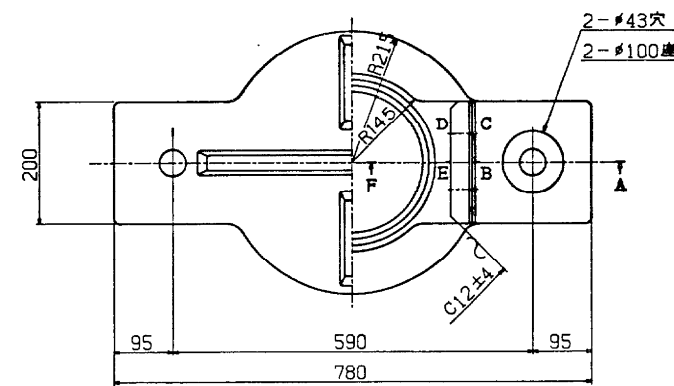


③ ▽ (▽ SS) HBsC4+SL

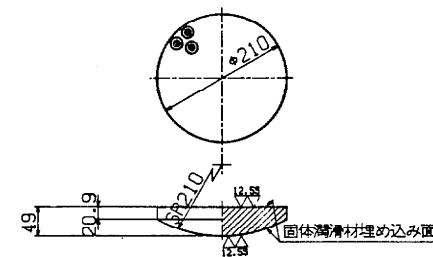


④ ~ クロロブレンゴム

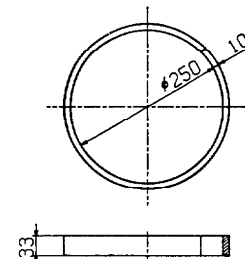

② ~ (▽ SS) SS41

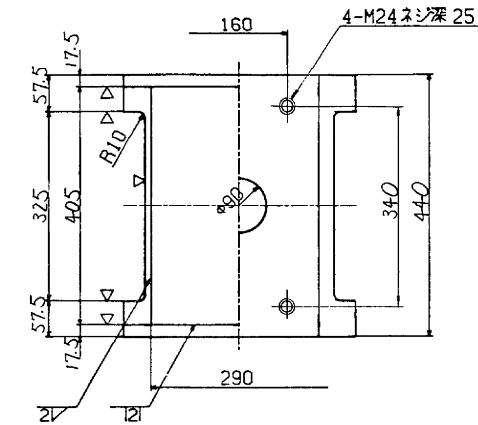




⑤ ~ (▽) SS41

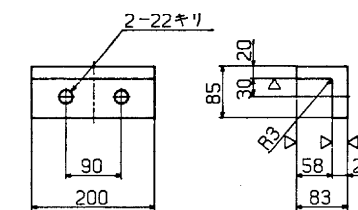

⑧ ~ SS41

⑥ 六角ボルト 中
M20 × 50 4.6

⑦ 六角ボルト 中
M24 × 55 4.6

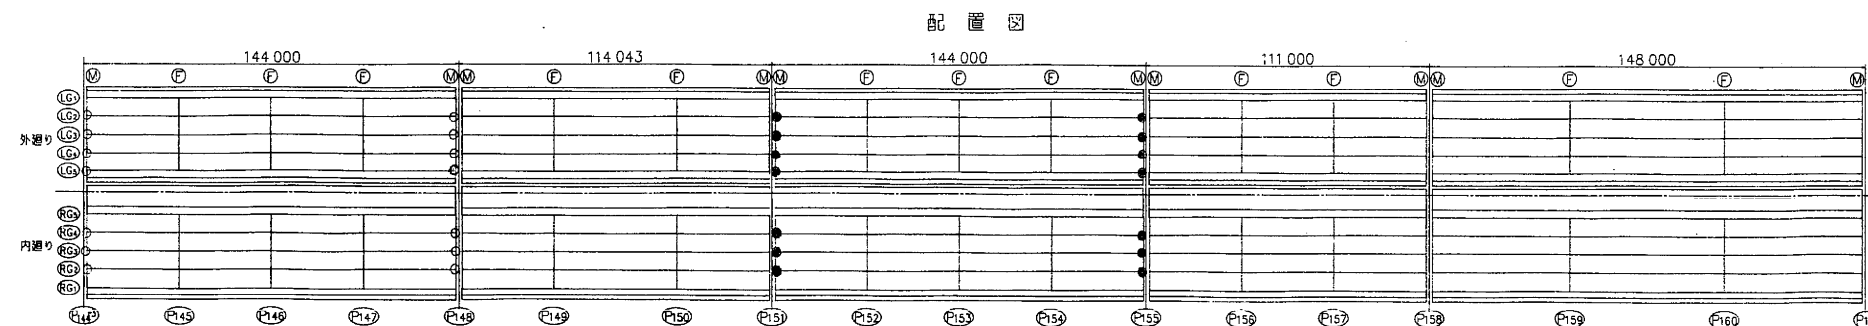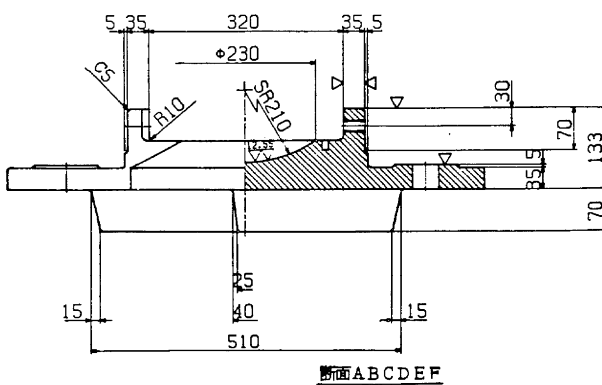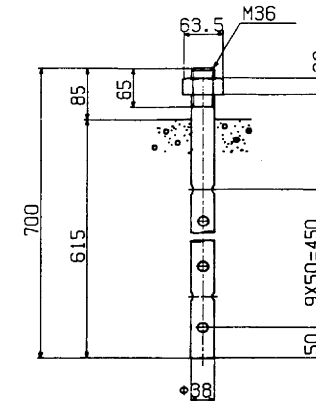


設計条件

反力			
全反力	R	90.7	ton
死荷重反力	R _d	50.1	ton
活荷重反力	R ₍₁₊₁₎	40.6	ton
橋軸方向水平力 (移動時)	R _{H1f}	13.4	ton
橋軸方向水平力 (地震時)	R _{H1e}	15.0	ton
橋軸直角方向水平力 (地震時)	R _{H2e}	15.0	ton
上揚力 (地震時)	V	5.0	ton
移動量			
計算移動量	e ₁	65	mm
設計移動量	e ₂	85	mm
全移動可能量	e	125	mm
水平摩擦度			
設計水平摩擦度	K _H	0.3	
摩擦係数			
設計摩擦係数	f	0.15	
許容支圧応力度			
下部工との許容支圧応力度	σ _{..}	80	k _g /cm ²



材料表

部番	部品名	材質	個数	重量(kg)	備考
1下	番	SC46	1	111.6	
2上	番	SS41	1	80.2	
3	ベアリングプレート	HBsC4+SL	1	9.5	
4	シールリング	クロロブレンゴム	1	0.4	
5	サイドブロック	SS41	2	10.0	
6	六角ボルト	-	4	0.7	JIS B 1180
7	六角ボルト	-	4	1.2	JIS B 1180
8	アナーボルト・ナット	SS41	2	13.2	JIS B 1181 10mm 36
9	ステンレス板	SUS316	1	1.9	290X40/X2
全重量				(kg)	228.7


注) 溶融亜鉛メッキ仕様

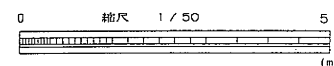

東京外環自動車道(川口〜三郷)完成図		8305 23538
工種	高架橋	8261 14944
名	中根高架橋	縮尺 1/50
称	支承(1)	252 933
日本道路公団 東京第一建設局		

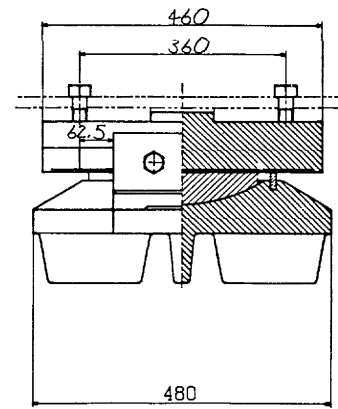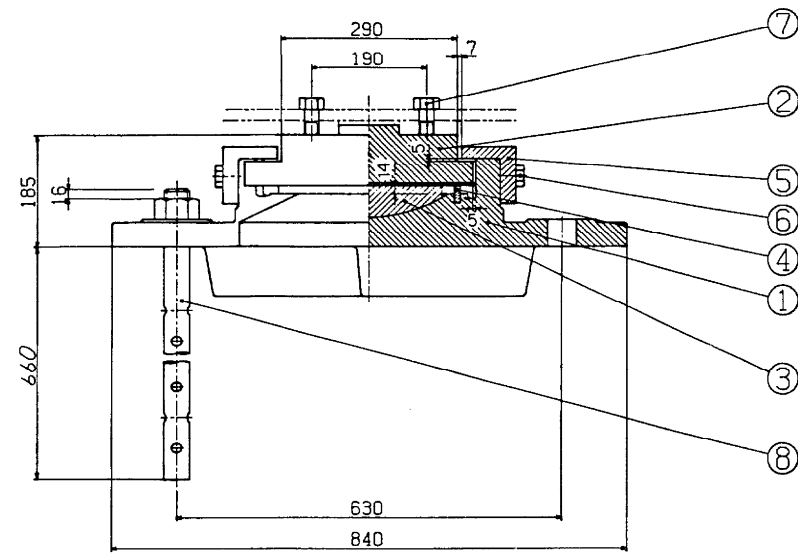

② ~ (▽) SS41

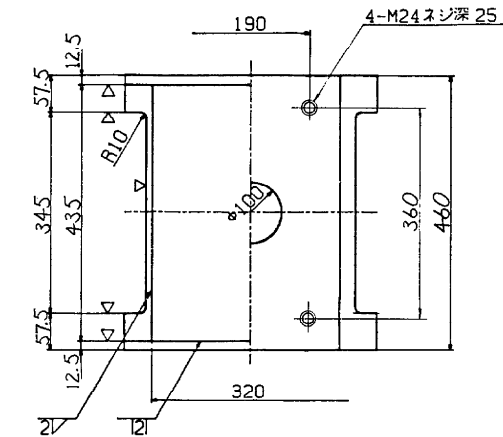

設計条件


反力		
全反力	R	109.7 ton
死荷重反力	R _d	70.3 ton
活荷重反力	R ₍₁₊₁₎	39.4 ton
橋軸方向水平力(移動時)	R _{H1f}	16.5 ton
橋軸方向水平力(地震時)	R _{H1e}	21.1 ton
橋軸直角方向水平力(地震時)	R _{H2e}	21.1 ton
上揚力(地震時)	V	7.0 ton
移動量		
計算移動量	e ₁	65 mm
設計移動量	e ₂	85 mm
全移動可能量	e	125 mm
水平摩擦度		
設計水平摩擦度	K _n	0.3
設計摩擦係数	f	0.15
許容支圧応力度		80 kg/cm ²
下部工との許容支圧応力度		σ _{ss}

材料表


部番	部品名	材質	個数	重量(kg)	備考
1	下蓋	SC46	1	149.6	
2	止蓋	SS41	1	95.9	
3	ベアリングプレート	HBsC4+SL	1	13.2	
4	シーリング	クロロプレンゴム	1	0.4	
5	サイドブロック	SS41	2	12.3	
6	六角ボルト	-	4	0.7	JIS B 1180
7	六角ボルト	-	4	1.3	JIS B 1180
8	アンカーボルト・ナット	SS41	2	17.7	JIS B 1181 100φ142
9	ステンレス板	SUS316	1	2.2	320X43/X2
全重量		(kg)		293.2	

注) 溶融亜鉛メッキ仕様


① ~ (▽) SC46

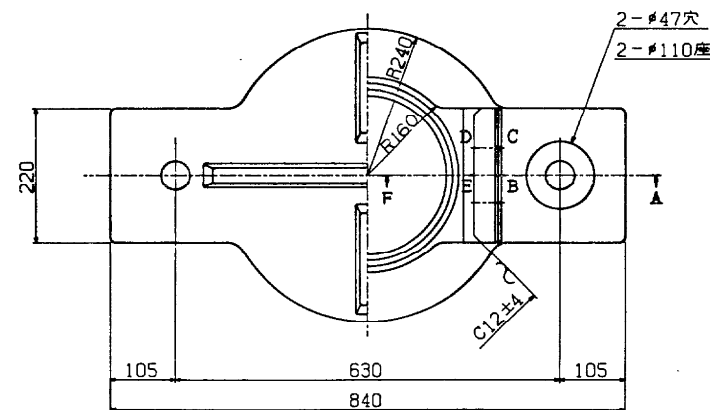


③ ~ (▽) HBsC4+SL

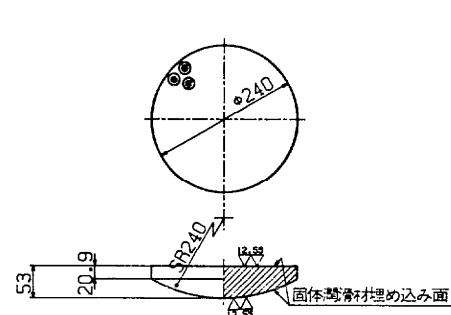


④ ~ クロロプレンゴム

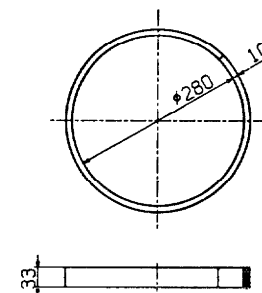

⑤ ~ (▽) SS41

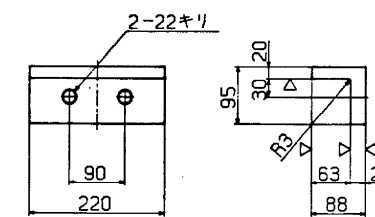


⑧ ~ SS41

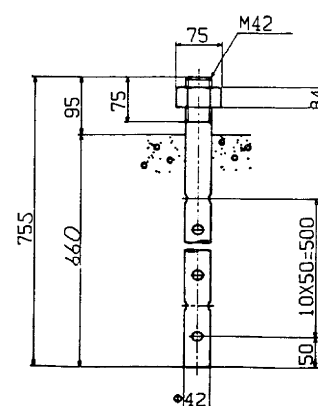


⑥ 六角ボルト 中
M20 × 50 4.6



⑦ 六角ボルト 中
M24 × 60 4.6

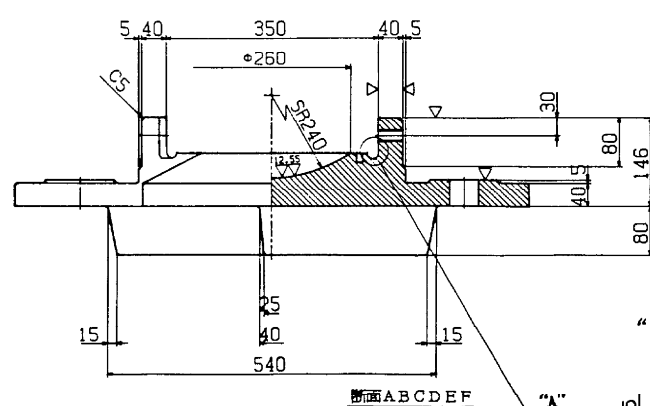

"A" 部詳細 S-1/1

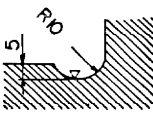



配置図

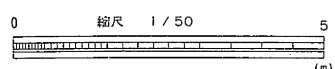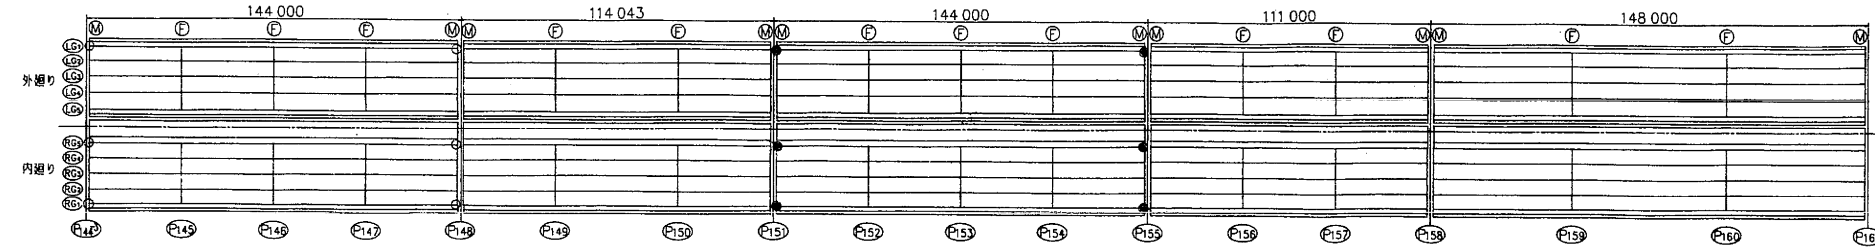

東京外環自動車道(川口~三郷)完成図		8306 23538
工種	高架橋	8262 14944
名	中根高架橋	縮尺 1/50
称	支承(2)	253 933
日本道路公団 東京第一建設局		

② ~ (▽▽▽) SS41


402 / 521

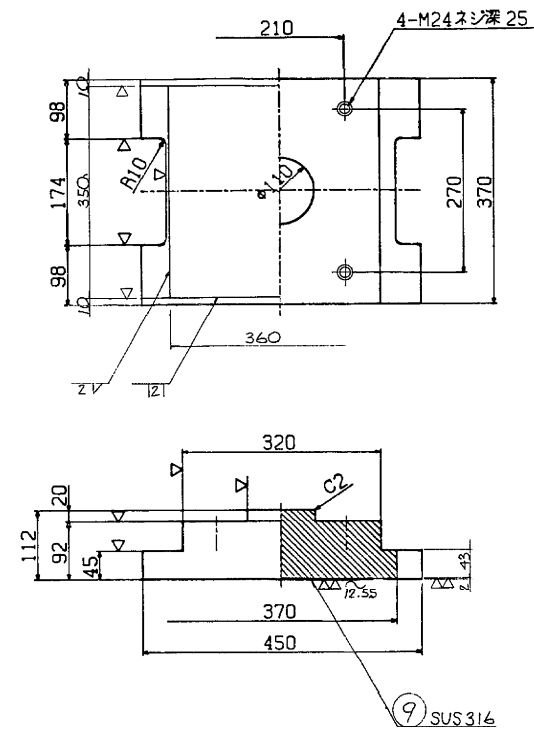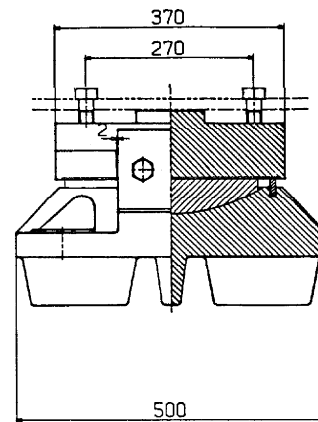


材 料 表

部 品 名	材 質	重 量 (kg)	備 考
1 下 番	SC46	1 180.5	
2 上 番	SS41	1 96.5	
3 ベアリングプレート	HBS C4+SL	1 19.1	
4 シールリング	クロロプレシゴム	1 0.4	
5 サイドブロック	SC46	2 19.6	
6 六角ボルト	—	4 1.1	JIS B 1180
7 六角ボルト	—	4 1.3	JIS B 1180
8 アンカボルト・ナット	SS41	4 52.1	JIS B 1181 100mm 40
9 ステンレス板	SUS 316	1 2.0	360×346×2
全 重 量 (kg)		372.6	


① ~ (∇ $\frac{12.55}{\nabla \nabla}$) SC46

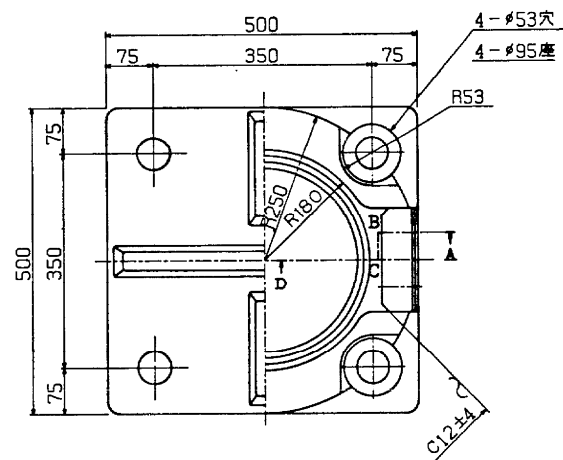


③ $\nabla \left(\frac{12.55}{\nabla \nabla} \right)$ HB s C4+SL

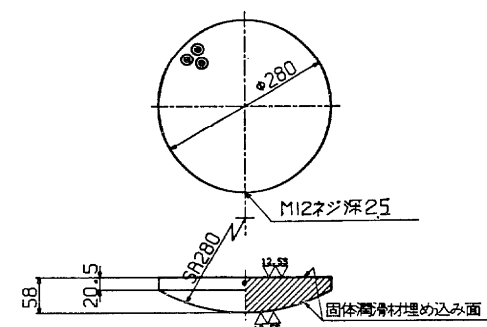



④～ クロロプレンゴム

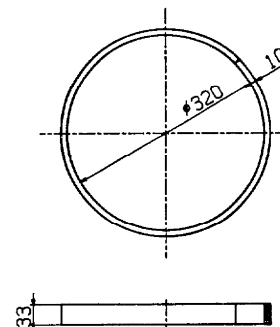

⑤ ~ (▽) SC46



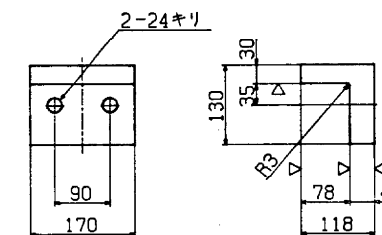


⑧ ~ SS41

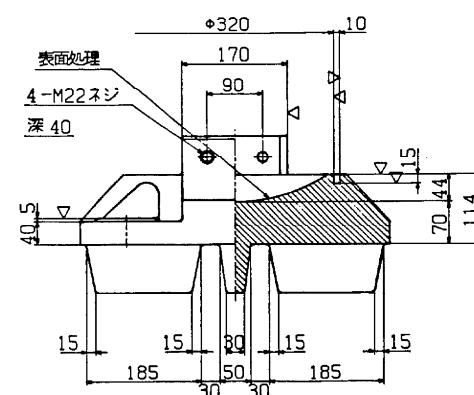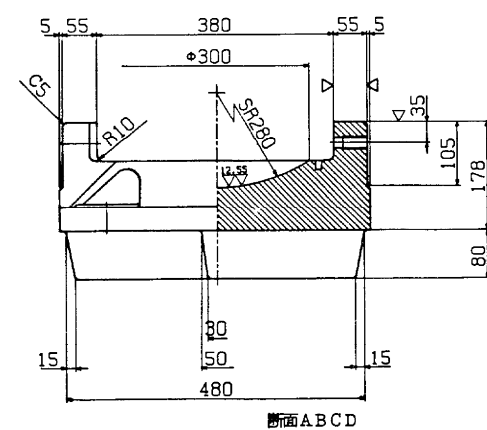

⑥ 六角ボルト 中
M22 × 70 4.6

⑦ 六角ボルト 中
M 24 × 65 4.6

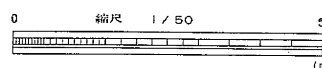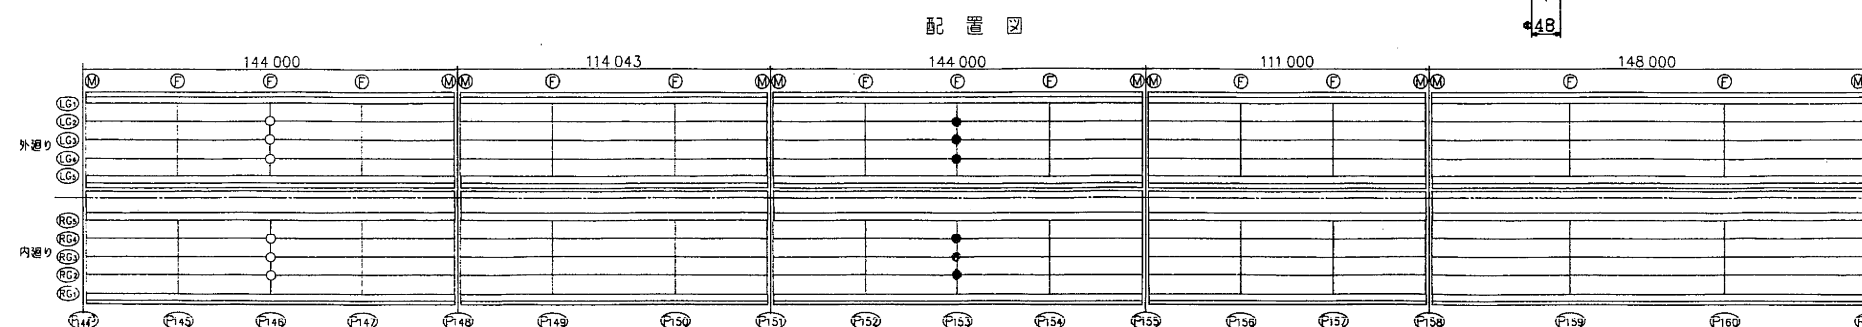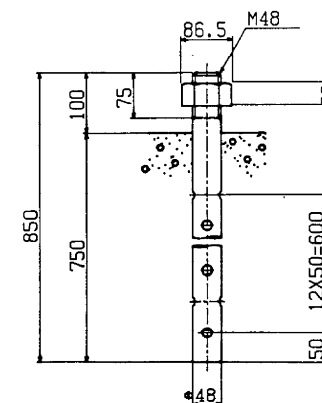

東京外環自動車道(川口～三郷) 完成図		8307 23538
工 種	高 架 橋	8263 14944
名 称	中根高架橋 支 承 (3)	縮尺 1/50 254 933
日本道路公団 東京第一建設局		

R = 200^{ton} 固定支承 (R_{H1e} = 83.4 t)

② ~ (▽▽) SS41

403 / 521




設計条件

反力		力
全反力	R	196.3 ton
死荷重反力	R _d	125.7 ton
活荷重反力	R ₍₁₊₁₎	70.6 ton
橋軸方向水平力 (移動時)	R _{H1f}	— ton
橋軸方向水平力 (地震+温度)	R _{H1e}	83.4 ton
橋軸直角方向水平力 (風時)	R _{H2w}	27.9 ton
上揚力 (地震時)	V	12.6 ton
水平変位		度
設計水平変位	K _H	0.3
摩擦係数		数
設計摩擦係数	f	0.15
許容支圧応力度		度
下部工との許容支圧応力度	σ _{..}	80 kg/cm ²

材料表

部番	部品名	材質	個数	重量(kg)	備考
1	下	SC46	1	226.0	
2	上	SS41	1	120.5	
3	ベアリングプレート	HBsC4+SL	1	22.8	
4	シーリング	クロロプレンゴム	1	0.5	
5	サイドブロック	SC46	2	21.8	
6	六角ボルト	—	4	1.4	JIS B 1180
7	六角ボルト	—	4	1.5	JIS B 1180
8	アンカーボルト・ナット	SS41	4	76.7	JIS B 1181 10MM 52
9	ステンレス板	SUS 316	1	2.3	390×376×2
全重量		(kg)		473.5	

注) 溶融亜鉛メッキ仕様

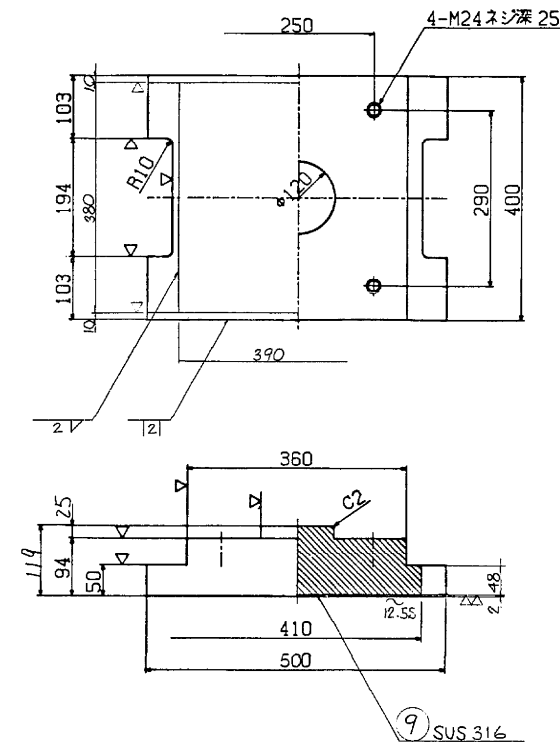
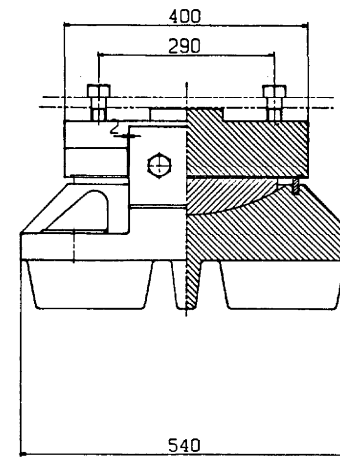
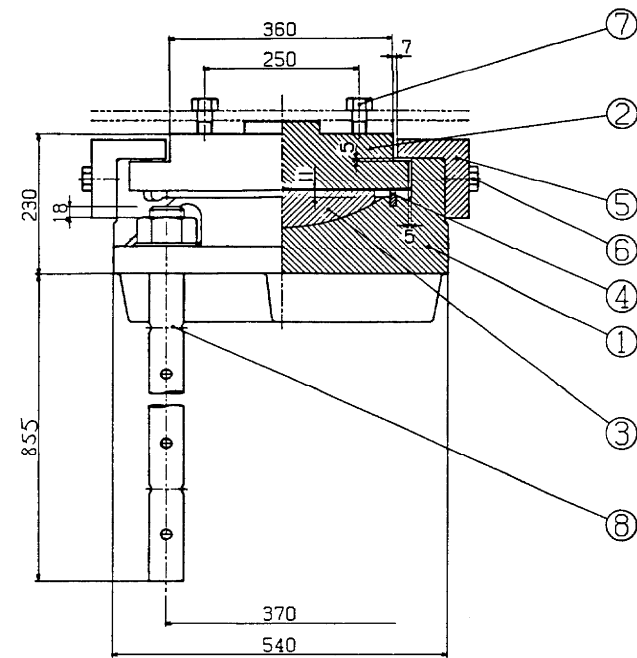


① ~ (▽▽) SC46

③ (▽▽) HBsC4+SL

④ ~ クロロプレンゴム



⑤ ~ (▽) SC46

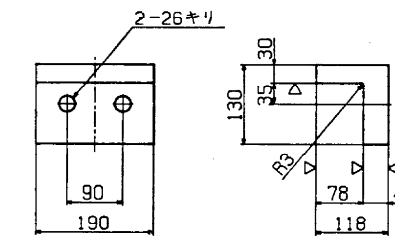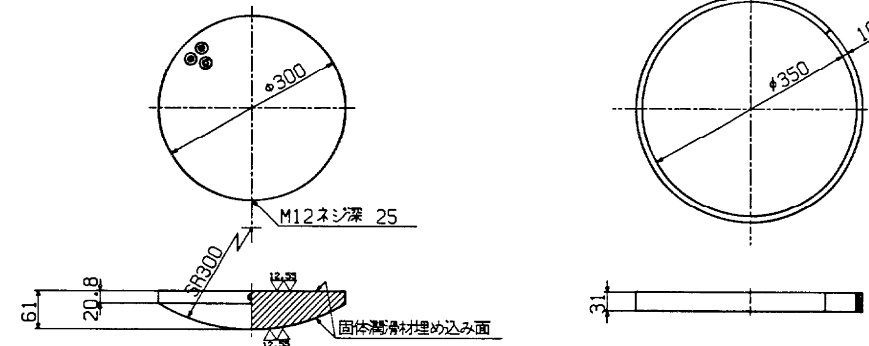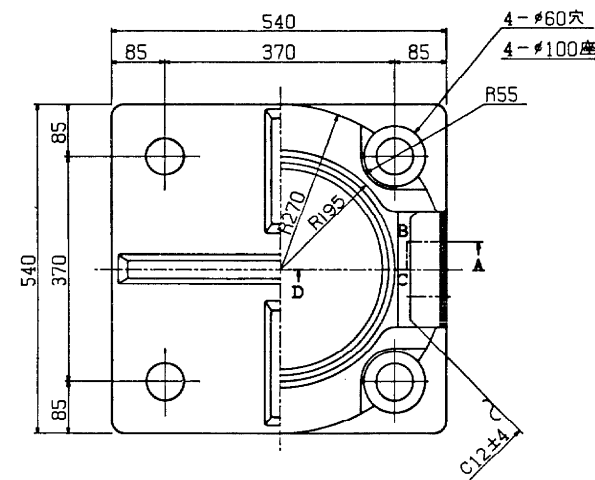



⑧ ~ SS41

⑥ 六角ボルト 中
M24 × 70 4.6



⑦ 六角ボルト 中
M24 × 75 4.6

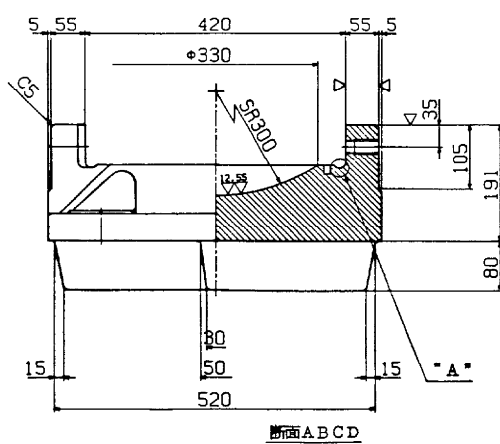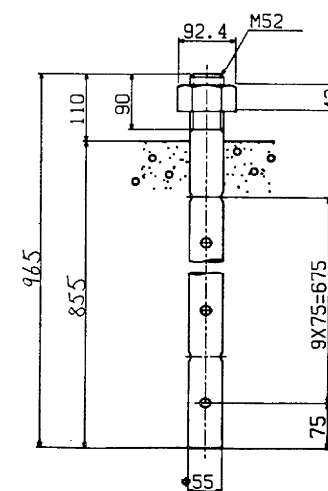




A 部詳細 S=1/1

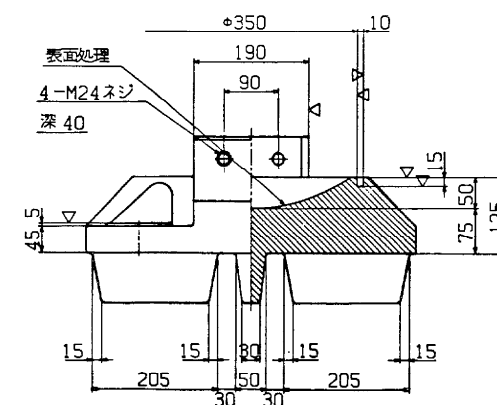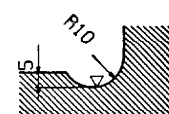

配置図

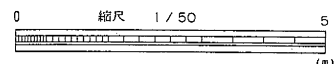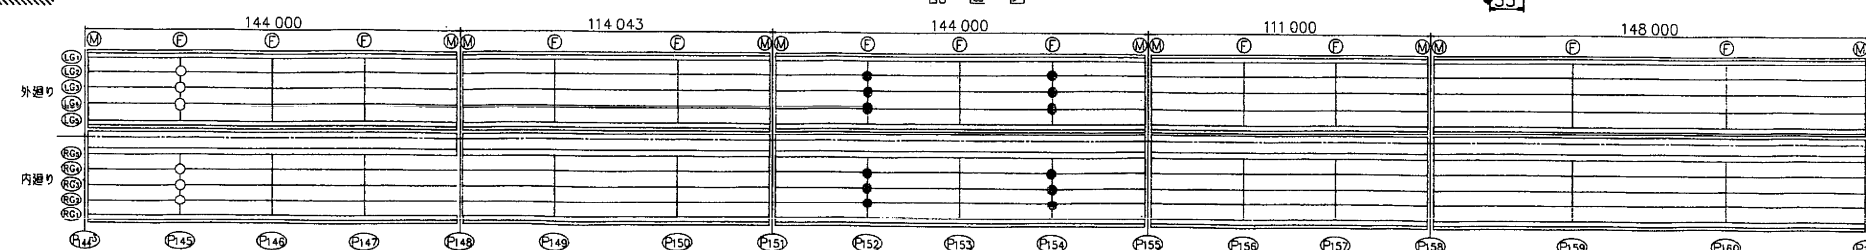













東京外環自動車道(川口~三郷) 完成図		8308
工種 高架橋		23538
名 中根高架橋		8264
称 支 承 (4)		14944
縮尺 1/50		255
日本道路公団 東京第一建設局		933

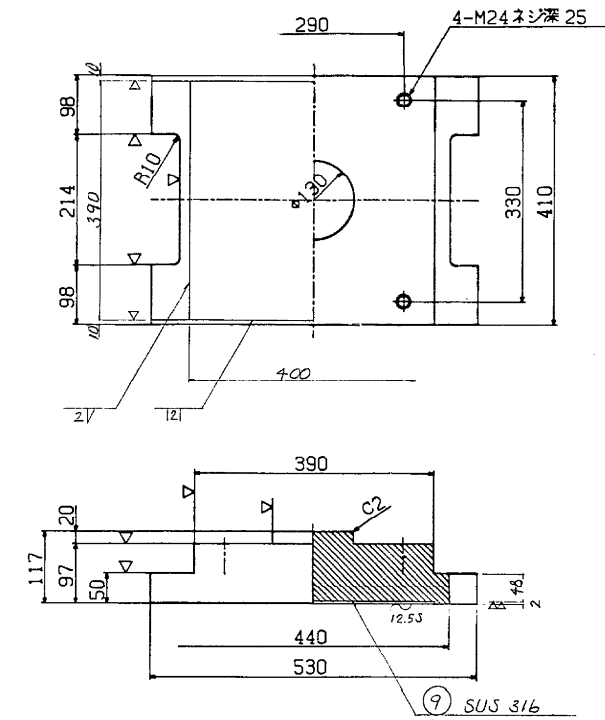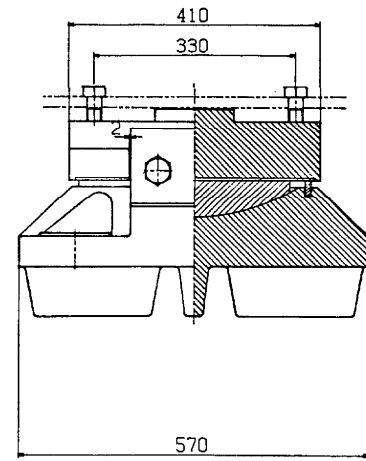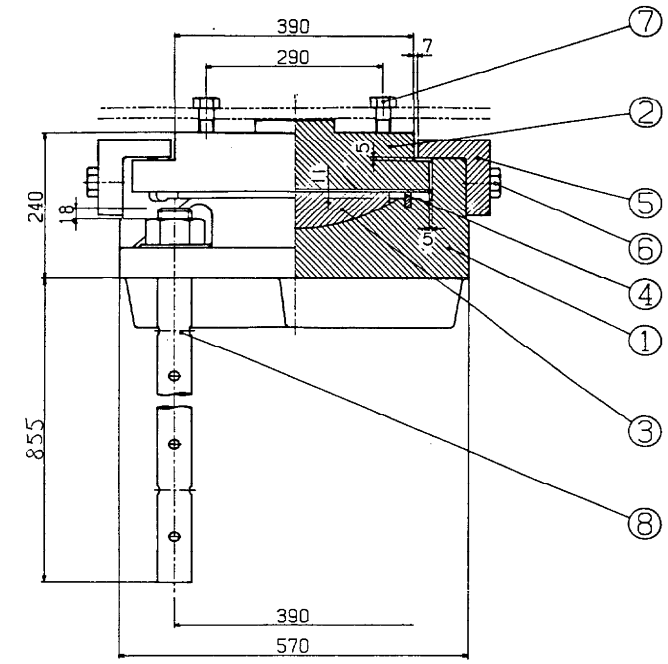


反		力	
全反力	R		217.0 ton
死荷重反力	R_d		150.9 ton
活荷重反力	$R_{(1+1)}$		66.1 ton
橋軸方向水平力 (移動時)	R_{H1f}		— ton
橋軸方向水平力 (地震+温度)	R_{H1e}		76.1 ton
橋軸直角方向水平力 (地震時)	R_{H2e}		52.1 ton
上揚力 (地震時)	V		15.1 ton
水平震度			
設計水平震度	K_H		0.3
摩擦係数			
設計摩擦係数	f		0.15
許容支圧力			
下部工との許容支圧力	σ_{ss}		80 kg/cm ²

部番	部 品 名	材 質	個数	重 量(kg)	備 考
1	下 番	SC46	1	266.0	
2	上 番	SS41	1	135.5	
3	ベアリングプレート	HBsC4+SL	1	24.6	
4	シールリング	クロロブレンゴム	1	0.5	
5	ワイドブロック	SC46	2	23.3	
6	六角ボルト	—	4	2.0	JIS B 1180
7	六角ボルト	—	4	1.4	JIS B 1180
8	アンカーボルト・ナット	SS41	4	77.1	JIS B 1181 10mm S2
9	ステンレス板	SUS 316	1	2.5	400×386×2
全 重 量 (kg)				532.9	

注) 溶融亜鉛メッキ仕様

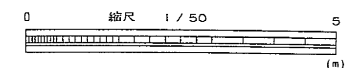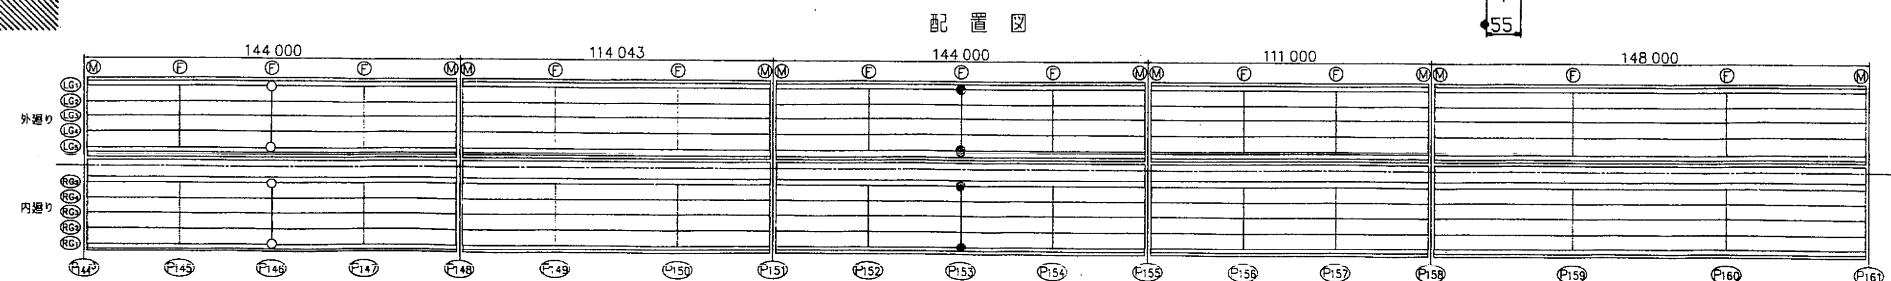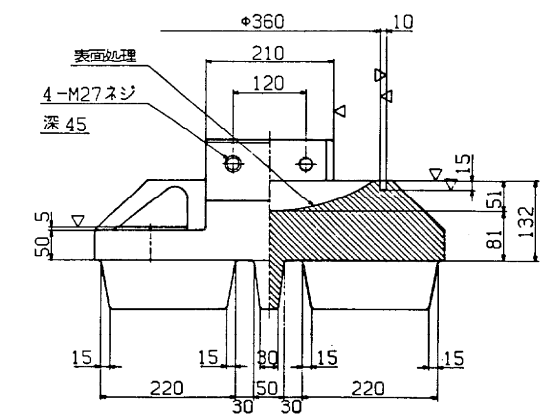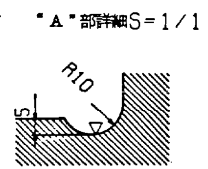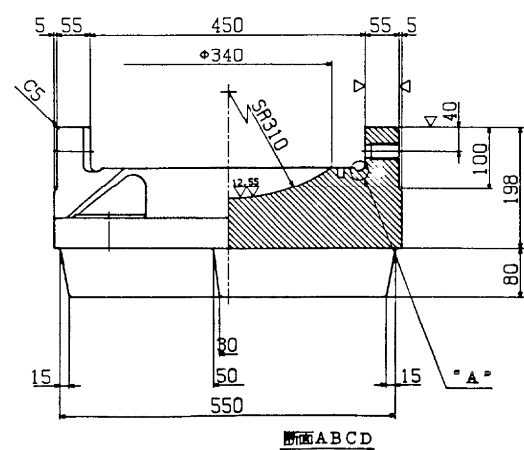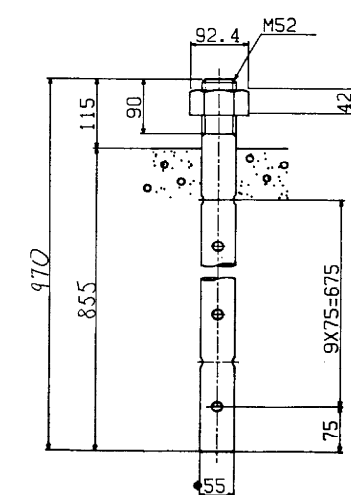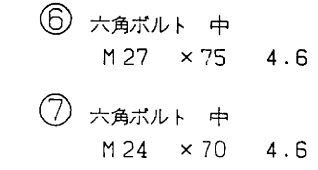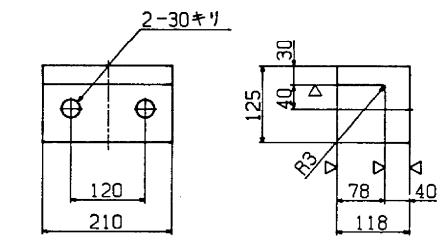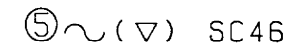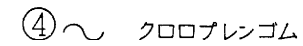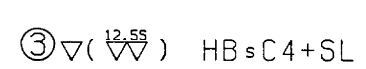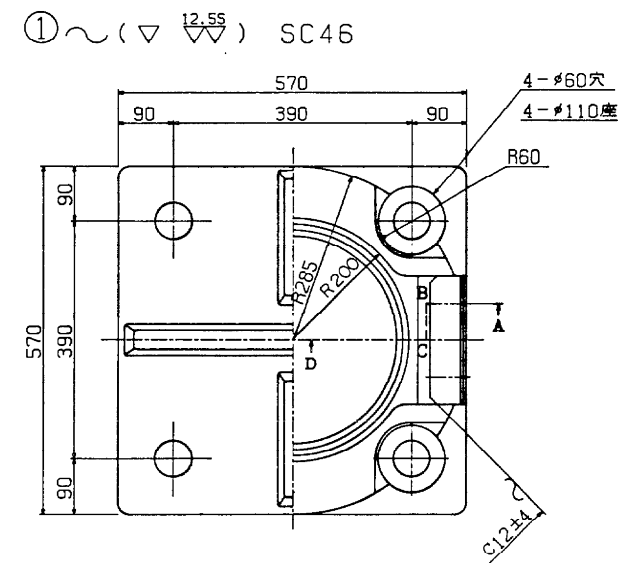



東京外環自動車道(川口～三郷) 完成図			8309 23538
工種	高架橋		8266 14944
名	中根高架橋	縮尺	
称	支 承 (5)	1/50	256 933
日本道路公団 東京第一建設局			

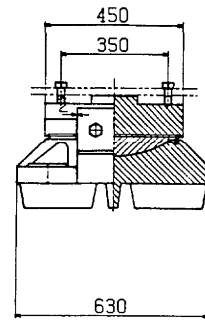[illegible]


⑥ 六角ボルト 中
M 27 × 75 4.6



⑦ 六角ボルト 中
M 24 × 80 4.6

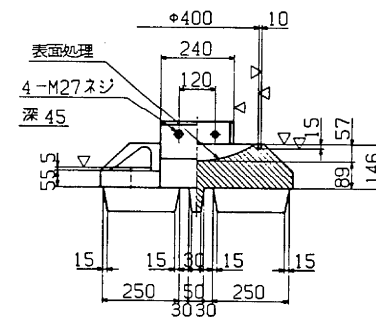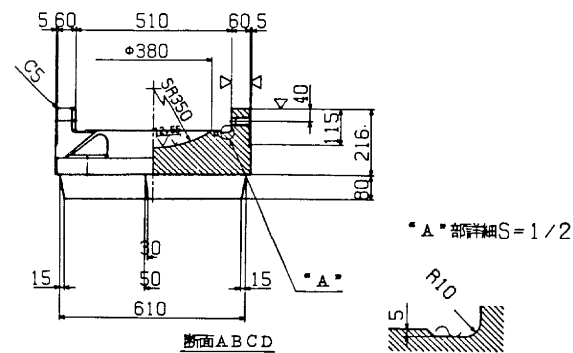

反		力	
全反力	R	269.3	ton
死荷重反力	R _d	194.4	ton
活荷重反力	R ₍₁₊₁₎	74.9	ton
橋軸方向水平力 (移動時)	R _{H1f}	—	ton
橋軸方向水平力 (地震+温度)	R _{H1e}	103.4	ton
橋軸直角方向水平力 (風時)	R _{H2w}	43.2	ton
上揚力 (地震時)	V	19.4	ton
水平震度			
設計水平震度	K _H	0.3	
摩擦係数			
設計摩擦係数	f	0.15	
許容支圧力度			
下部工との許容支圧力度	σ _{..}	80	kg/cm ²

部番	部 品 名	材 質	個数	重量(kg)	備 考
1	下 番	SC46	1	356.2	
2	上 番	SC46	1	182.5	
3	ベアリングプレート	H8SC4+S1	1	33.1	
4	シールリング	クロコブレンゴム	1	0.5	
5	サイドブロック	SC46	2	29.6	
6	六角ボルト	—	4	2.0	JIS B 1180
7	六角ボルト	—	4	1.5	JIS B 1180
8	アーカーボルト・ナット	SS41	4	100.3	JIS B 1181 10mm 60
9	スキャンレス板	SUS 316	1	3.0	440×426×2
全 重 量 (kg.)				708.7	

東京外環自動車道(川口～三郷) 完成図		8310 23538
工 種	高 架 橋	8266 14944
名 称	中根高架橋 支 承 (6)	縮尺 1/50 257 933
日本道路公団 東京第一建設局		

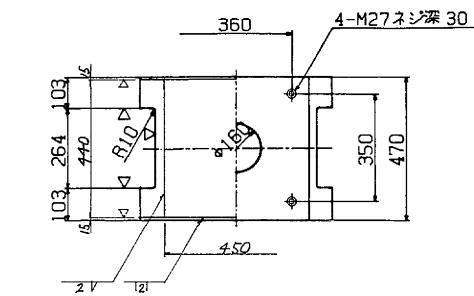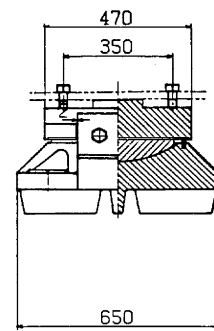

全反力	R	294.2 ton
活荷重反力	R _d	208.0 ton
活荷重反力	R ₍₁₊₁₎	86.2 ton
橋軸方向水平力 (移動時)	R _{H1f}	ton
橋軸方向水平力 (地震+温度)	R _{H1E}	107.5 ton
橋軸直角方向水平力 (地震時)	R _{H2E}	69.7 ton
上揚力 (地震時)	V	20.8 ton
水平度	度	
設計水平度	K _H	0.3
摩擦係數	係數	
設計摩擦係數	f	0.15
許容支圧力度	支圧力度	
下部工との許容支圧力度	σ _u	80 kg/cm ²




部番	部 品 名	材 質	個数	重 量 (kg)	備 考
1	下 番	SC46	1	392.6	
2	上 番	SC46	1	204.1	
3	ベアリングプレート	HBsC4+SL	1	36.1	
4	シールリング	クロロブレンゴム	1	0.5	
5	サイドブロック	SC46	2	31.9	
6	六角ボルト	-	4	2.6	JIS B 1180
7	六角ボルト	-	4	2.2	JIS B 1180
8	アンカーボルト・ナット	SS41	4	127.5	JIS B 1181 1991 64
9	ステンレス板	SUS 316	1	3.1	450×436×2
全 重 量 (kg)				800.6	


⑦ 六角ボルト 中
M 27 × 85 4.6

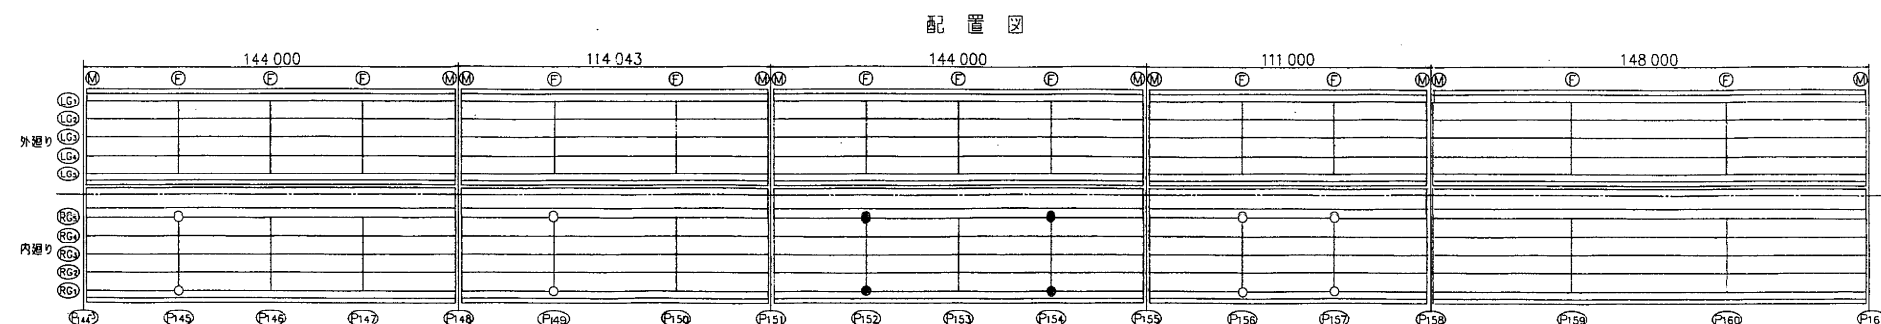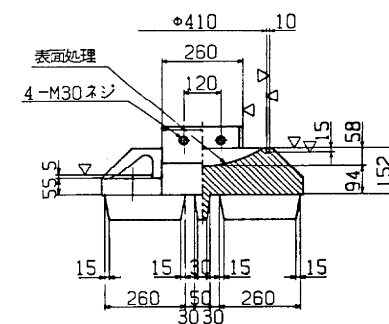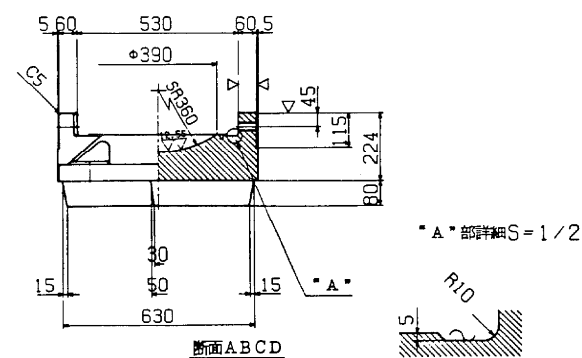


東京外環自動車道(川口～三郷) 完成図			8311 23538
工 種	高 架 橋		8267 14944
名 称	中根高架橋 支 承 (7)	縮尺	258 933
		1/50	
日本道路公団 東京第一建設局			


支 承 設 置 図 (その1)

支 承 設 置 方 向


P144-3 ~ P148 4径間連続桁

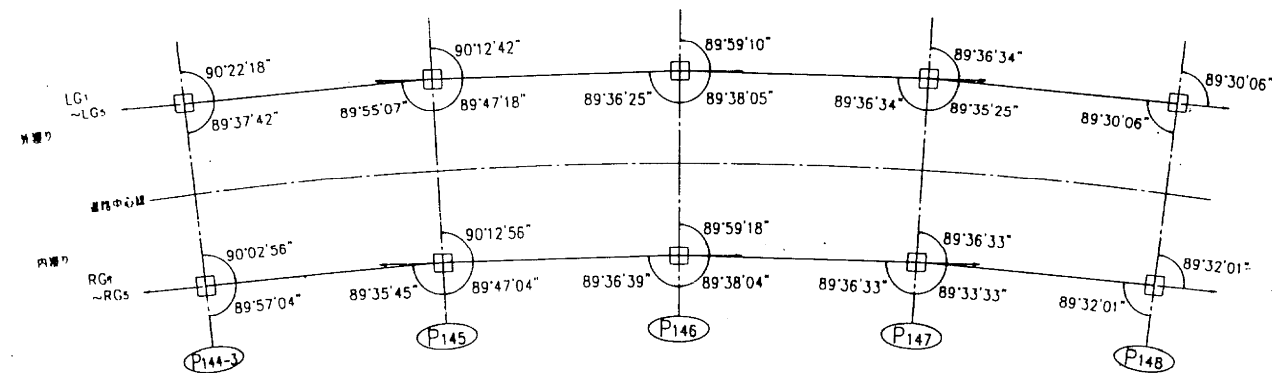


P155 ~ P158 3径間連続桁

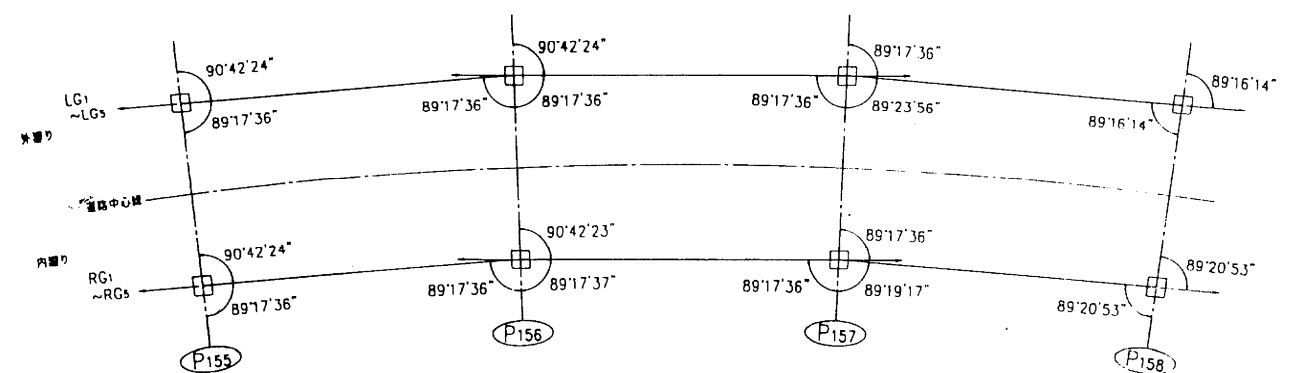


P148 ~ P151 3径間連続桁

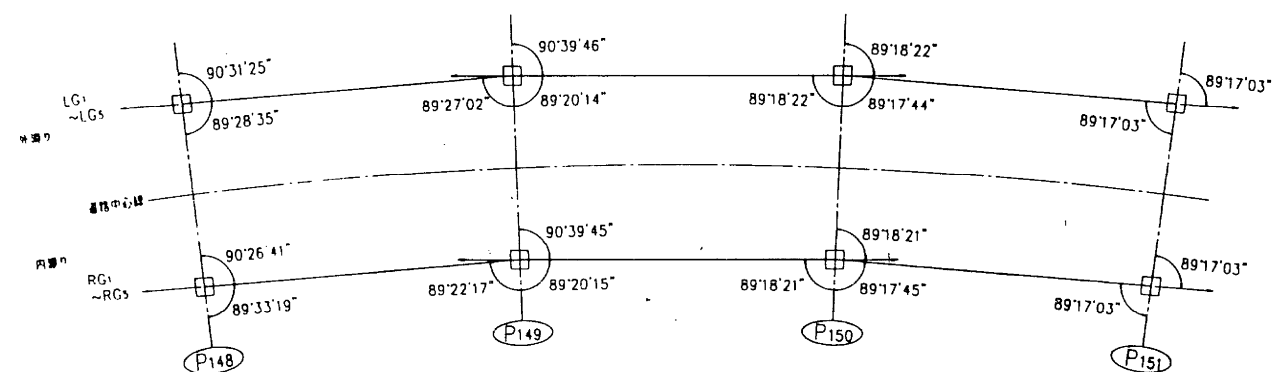

P158 ~ P161 3径間連続桁

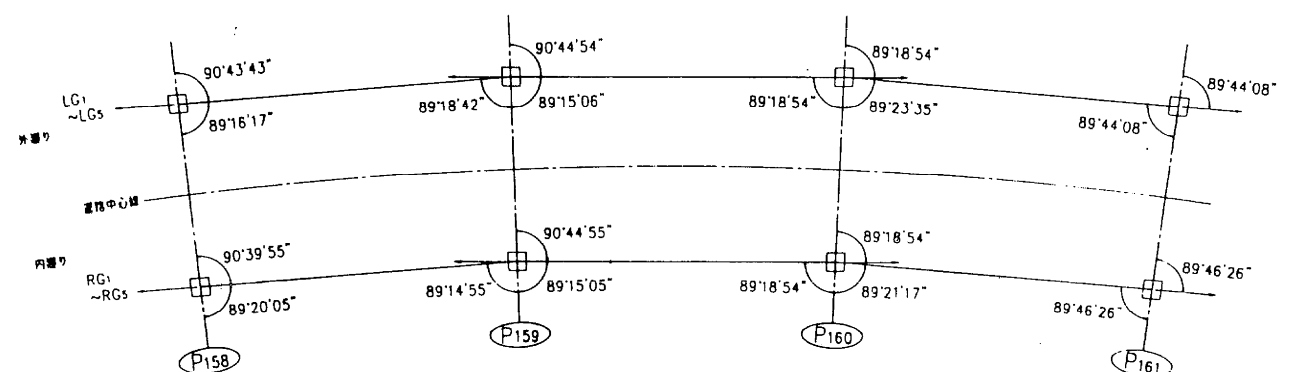

P151 ~ P155 4径間連続桁

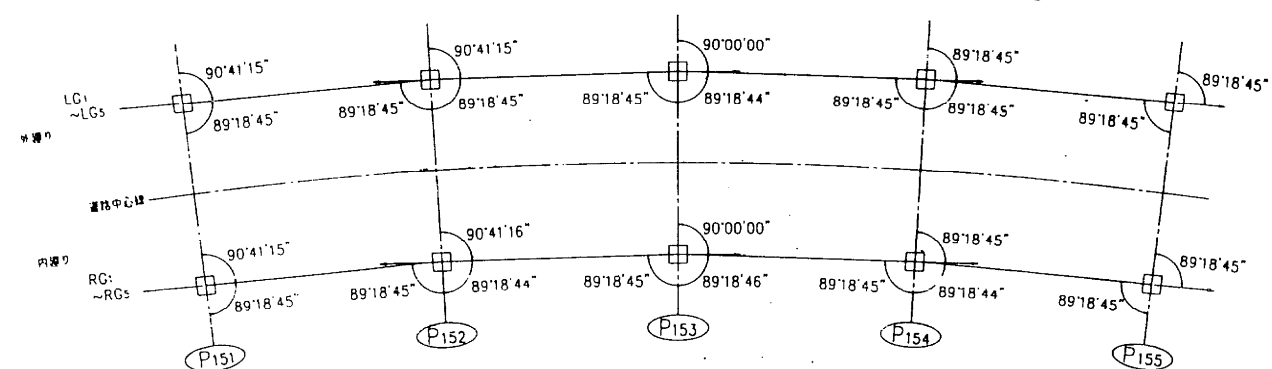


支承設定方向の説明

- 4径間連続桁の場合
 - 端支点上可動支承は 隣径間主桁軸方向とする
 - 第2,4中間支点上固定支承は 第2,3径間主桁軸方向とする
 - 第3中間支点上固定支承は 第2,3径間主桁の折れ角の二等分角に垂直とする
- 3径間連続桁の場合
 - 端支点上可動支承は 隣径間主桁軸方向とする
 - 中間支点上固定支承は 中央径間主桁軸方向とする

東京外環自動車道(川口~三郷)完成図		8345
		23538
工種	高 架 橋	8301
		14944
名 称	中根高架橋	292
支 承 設 置 図 (1)		933
日本道路公団 東京第一建設局		

支 承 設 置 図 (その2)

縮尺 1:100

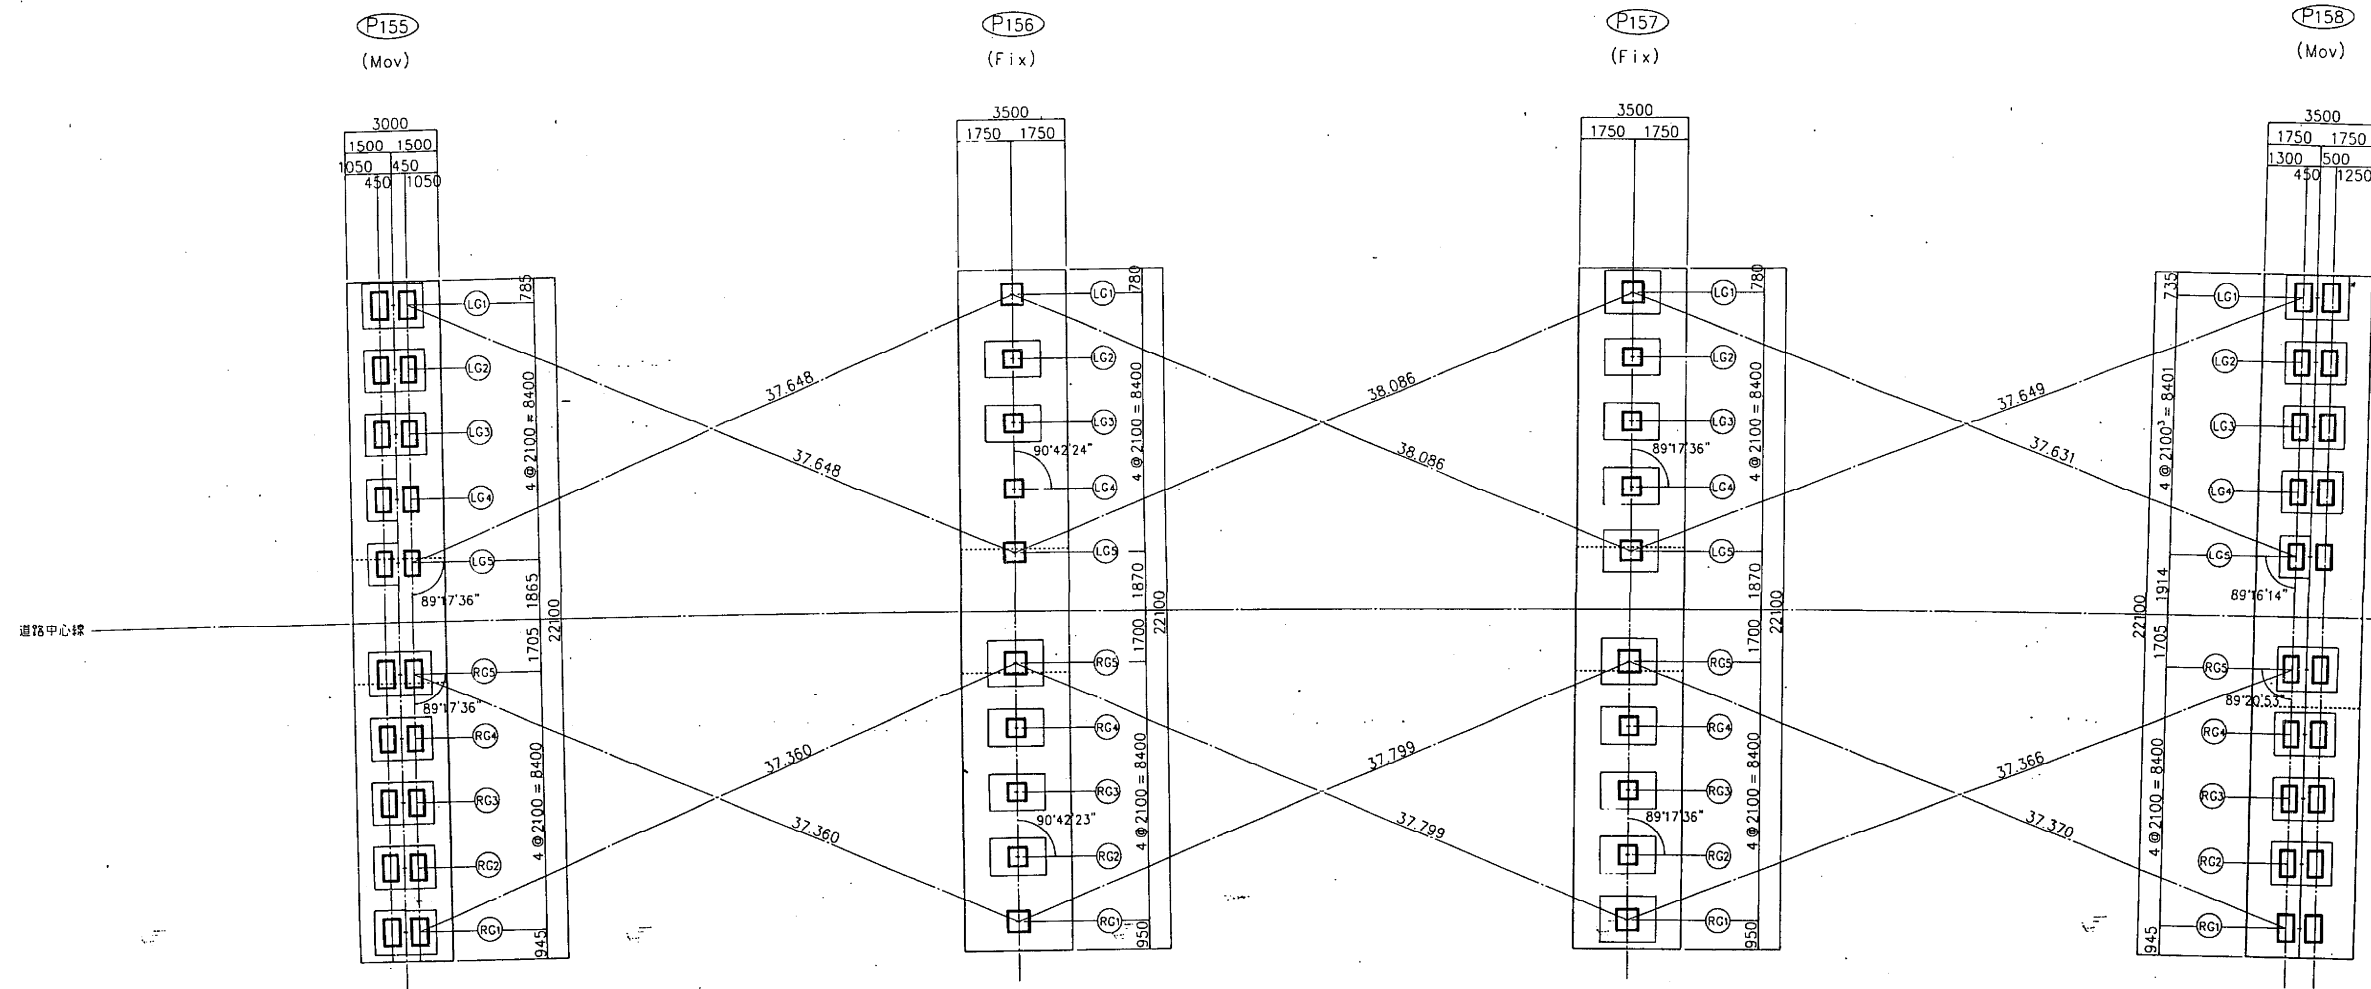

P 155 橋脚										
	外 廻 り					内 廻 り				
	LG ₁	LG ₂	LG ₃	LG ₄	LG ₅	RG ₅	RG ₄	RG ₃	RG ₂	RG ₁
計 画 高 PH1	17.576	17.534	17.492	17.450	17.408	17.377	17.335	17.293	17.251	17.209
橋 装 厚 E	75					75				
床 版 厚 C	210					210				
ハ ン チ 高 H	140					140				
桁 高 G	2.100					2.100				
下フランジ厚 F	19	14	12	12	16	19	12	12	12	19
ソールプレート S	23	23	23	23	23	23	23	23	23	23
音 高 Z	185	175	175	175	175	185	175	175	175	185
音 設 置 高 PH2	14.824	14.797	14.757	14.715	14.669	14.625	14.600	14.558	14.516	14.457
モルタル厚 M	30	30	30	49	40	30	30	30	30	30
台 高 D	26	42	32	0	0	34	41	40	39	33
下部工天端高 PH3	14.768	14.725	14.695	14.666	14.629	14.561	14.529	14.488	14.447	14.394
音セット角 θ	89°17'36"					89°17'36"				
使 用 音	125 ^音	100 ^音				125 ^音	100 ^音			


P 156 橋脚										
	外 廻 り					内 廻 り				
	LG ₁	LG ₂	LG ₃	LG ₄	LG ₅	RG ₅	RG ₄	RG ₃	RG ₂	RG ₁
計 画 高 PH1	17.485	17.443	17.401	17.359	17.317	17.286	17.244	17.202	17.160	17.118
橋 装 厚 E	75					75				
床 版 厚 C	210					210				
ハ ン チ 高 H	140					140				
桁 高 G	2.100					2.100				
下フランジ厚 F	32	25	22	25	28	32	22	22	22	32
ソールプレート S	27	23	23	23	27	27	23	23	23	27
音 高 Z	260	230	230	230	260	270	230	230	230	270
音 設 置 高 PH2	14.641	14.640	14.601	14.556	14.477	14.432	14.444	14.402	14.360	14.264
モルタル厚 M	41	30	30	39	20	30	30	30	30	41
台 高 D	0	32	22	0	0	20	83	70	70	0
下部工天端高 PH3	14.600	14.578	14.549	14.517	14.457	14.382	14.331	14.302	14.260	14.223
音セット角 θ	90°42'23"					90°42'23"				
使 用 音	275 ^音	200 ^音	275 ^音		300 ^音	200 ^音		300 ^音	300 ^音	

	P155 橋脚		P156 橋脚		P157 橋脚		P158 橋脚	
	X	Y	X	Y	X	Y	X	Y
外 廻 り LG ₁	-16829.1442	-2092.4940	-16829.1853	-2055.6917	-16830.1456	-2018.4517	-16831.9331	-1981.7069
外 廻 り LG ₂	-16831.2441	-2092.4705	-16831.2851	-2055.7199	-16832.2441	-2018.5317	-16834.0292	-1981.8356
外 廻 り LG ₃	-16833.3439	-2092.4469	-16833.3849	-2055.7482	-16834.3425	-2018.6117	-16836.1253	-1981.9644
外 廻 り LG ₄	-16835.4438	-2092.4233	-16835.4847	-2055.7764	-16836.4410	-2018.6918	-16838.2215	-1982.0931
外 廻 り LG ₅	-16837.5437	-2092.3998	-16837.5845	-2055.8047	-16838.5395	-2018.7718	-16840.3176	-1982.2218
内 廻 り RG ₅	-16841.1134	-2092.3597	-16841.1542	-2055.8527	-16842.1069	-2018.9078	-16843.9302	-1982.4437
内 廻 り RG ₄	-16843.2133	-2092.3362	-16843.2540	-2055.8809	-16844.2054	-2018.9878	-16846.0263	-1982.5724
内 廻 り RG ₃	-16845.3132	-2092.3126	-16845.3538	-2055.9091	-16846.3038	-2019.0679	-16848.1223	-1982.7012
内 廻 り RG ₂	-16847.4131	-2092.2891	-16847.4536	-2055.9374	-16848.4023	-2019.1479	-16850.2183	-1982.8299
内 廻 り RG ₁	-16849.5130	-2092.2655	-16849.5534	-2055.9656	-16850.5008	-2019.2279	-16852.3144	-1982.9586

P 157 橋脚										
	外 廻 り					内 廻 り				
	LG ₁	LG ₂	LG ₃	LG ₄	LG ₅	RG ₅	RG ₄	RG ₃	RG ₂	RG ₁
計 画 高 PH1	17.394	17.352	17.310	17.268	17.226	17.194	17.152	17.110	17.068	17.026
橋 装 厚 E	75					75				
床 版 厚 C	210					210				
ハ ン チ 高 H	140					140				
桁 高 G	2.100					2.100				
下フランジ厚 F	32	25	22	25	28	32	22	22	22	32
ソールプレート S	27	23	23	23	27	27	23	23	23	27
音 高 Z	260	230	230	230	260	270	230	230	230	270
音 設 置 高 PH2	14.550	14.549	14.510	14.465	14.386	14.340	14.352	14.310	14.268	14.172
モルタル厚 M	30	30	30	30	30	30	30	30	30	31
台 高 D	37	82	80	55	28	33	93	83	81	22
下部工天端高 PH3	14.483	14.437	14.400	14.380	14.328	14.277	14.229	14.197	14.157	14.120
音セット角 θ	89°17'36"					89°17'36"				
使 用 音	275 ^音	200 ^音	275 ^音	300 ^音	200 ^音	300 ^音	200 ^音	300 ^音	300 ^音	

P 158 橋脚										
	外 廻 り					内 廻 り				
	LG ₁	LG ₂	LG ₃	LG ₄	LG ₅	RG ₅	RG ₄	RG ₃	RG ₂	RG ₁
計 画 高 PH1	17.304	17.262	17.220	17.178	17.136	17.103	17.061	17.019	16.977	16.935
橋 装 厚 E	75					75				
床 版 厚 C	210					210				
ハ ン チ 高 H	140					140				
桁 高 G	2.100					2.100				
下フランジ厚 F	19	14	12	12	16	19	12	12	12	19
ソールプレート S	23	23	23	23	23	23	23	23	23	23
音 高 Z	185	175	175	175	175	185	175	175	175	185
音 設 置 高 PH2	14.552	14.525	14.485	14.443	14.397	14.351	14.326	14.284	14.242	14.183
モルタル厚 M	30	30	30	30	30	30	30	30	30	30
台 高 D	60	72	65	54	32	35	47	45	28	0
下部工天端高 PH3	14.462	14.423	14.400	14.359	14.335	14.286	14.249	14.209	14.184	14.150
音セット角 θ	89°16'14"					89°20'53"				
使 用 音	125 ^音	100 ^音	125 ^音	100 ^音	125 ^音	100 ^音	125 ^音	100 ^音	125 ^音	

高 さ 内 訳 図

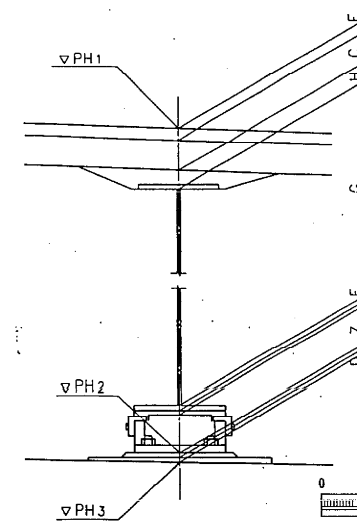

東京外環自動車道(川口〜三郷)完成図			834 ^音
工 種			2353
名 称			830 ^音
中根高架橋			1494
支 承 設 置 図 (2)			293
縮尺 1/100			933
日本道路公団 東京第一建設局			

R = 100^{ton} 可動支承 (e = 115 mm)

409 / 521

設計条件



反力			
全反力	R	96.8 ton	
死荷重反力	R _d	52.1 ton	
活荷重反力	R ₍₁₊₁₎	44.7 ton	
橋軸方向水平力(移動時)	R _{H1f}	14.5 ton	
橋軸方向水平力(地震時)	R _{H1e}	15.6 ton	
橋軸直角方向水平力(風時)	R _{H2w}	11.0 ton	
上揚力(地震時)	V	5.2 ton	
移動量			
計算移動量	e ₁	55 mm	
設計移動量	e ₂	75 mm	
全移動可能量	e	115 mm	
水平摩擦係数			
設計水平摩擦係数	K _H	0.3	
設計摩擦係数	f	0.15	
下部工との許容支圧応力度	σ _{..}	80 kg/cm ²	

材料表


部番	部品名	材質	数量	重量(kg)	備考
1下	番	SC46	1	111.6	
2上	番	SS41	1	78.5	
3	トアリングプレート	HBsC4+SL	1	9.5	
4	シールリング	クロロブレンゴム	1	0.4	
5	サイドブロック	SS41	2	10.0	
6	六角ボルト	-	4	0.7	JIS B 1180
7	六角ボルト	-	4	1.2	JIS B 1180
8	アンカーボルト・ナット	SS41	2	13.2	JIS B 1181 10mm 36
9	ステンレス板	SUS316	1	1.8	290x39/x2
全重量				(kg)	226.9

注) 溶融亜鉛メッキ仕様


② ~ (▽▽) SS41

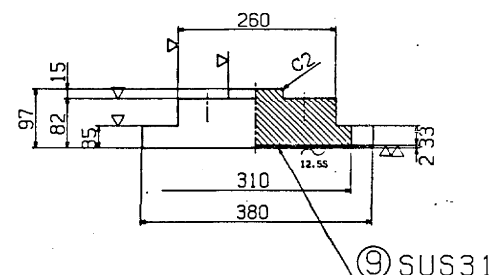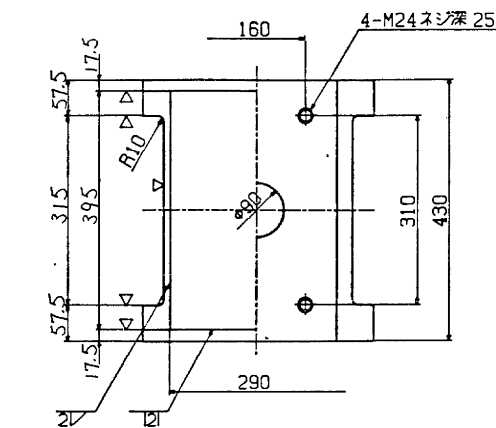

⑤ ~ (▽) SS41

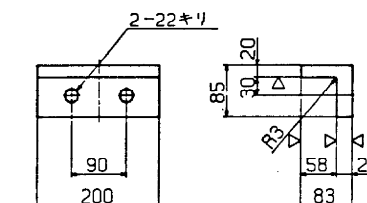


⑧ ~ SS41

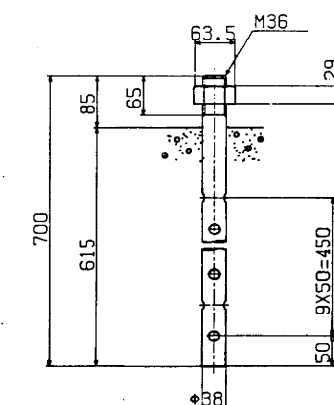


⑥ 六角ボルト 中
M 20 × 50 4.6


⑦ 六角ボルト 中
M 24 × 55 4.6

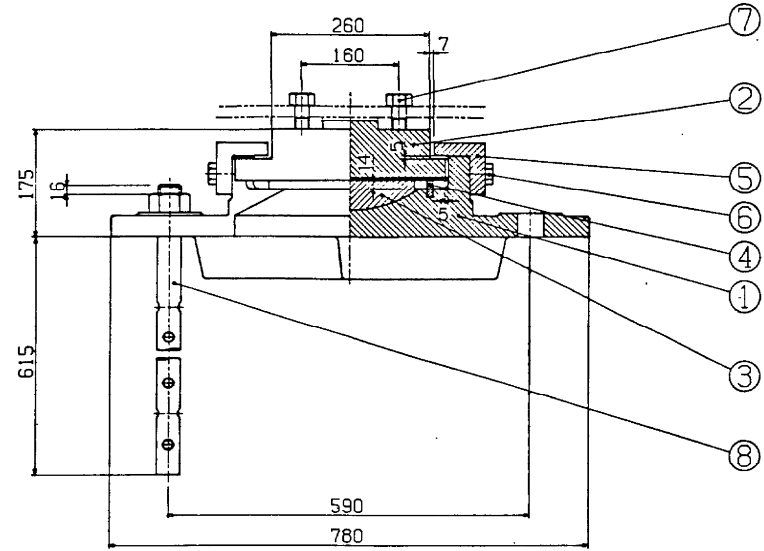




① ~ (▽ 12.55) SC46

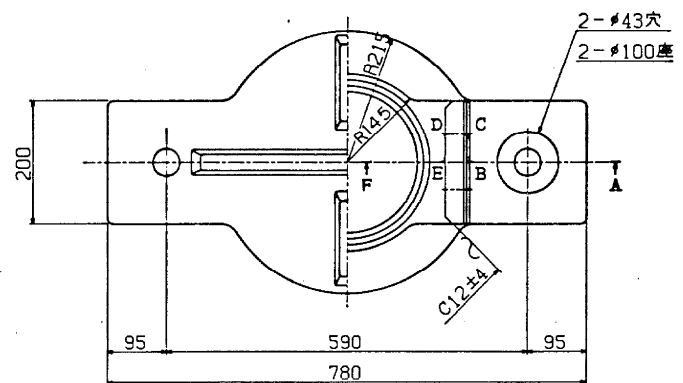



③ (▽ 12.55) HBsC4+SL

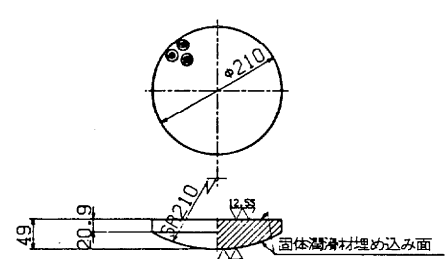

④ ~ クロロブレンゴム

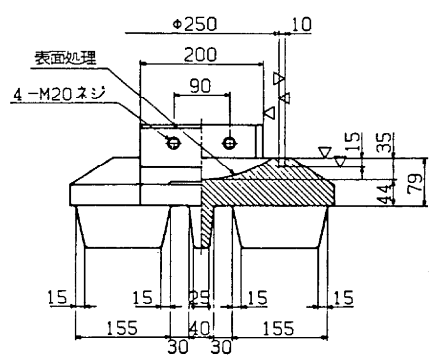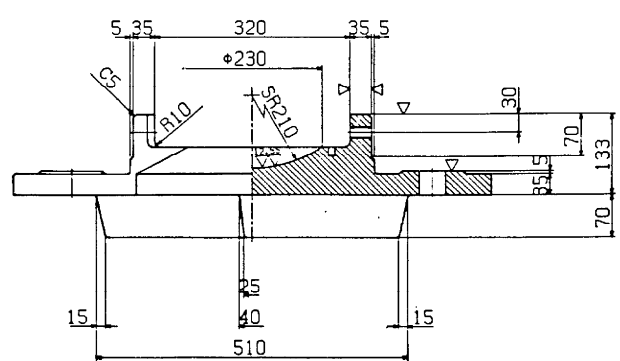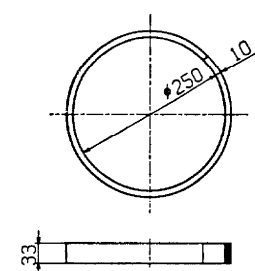

配置図

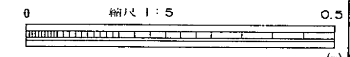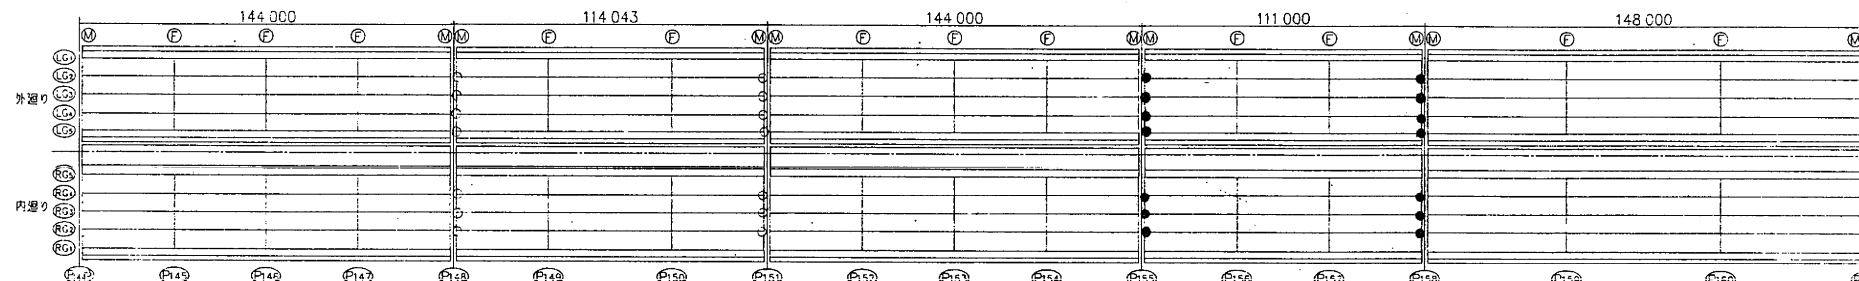

東京外環自動車道(川口〜三郷)完成図				8397
				23538
工種	高架橋			8353
				14944
名	中根高架橋	縮尺		344
称	支承(1)	1/5		933
日本道路公団 東京第一建設局				

平 5 マ 第 344 号

R = 125^{ton} 可動支承 (e = 115 mm)

410 / 521



設計条件

反力		力
全反力	R	115.0 ton
死荷重反力	R _d	74.9 ton
活荷重反力	R _(L+I)	40.1 ton
橋軸方向水平力(移動時)	R _{H1f}	17.3 ton
橋軸方向水平力(地震時)	R _{H1e}	22.5 ton
橋軸直角方向水平力(地震時)	R _{H2e}	22.5 ton
上揚力(地震時)	V	7.5 ton
移動量		
計算移動量	e ₁	55 mm
設計移動量	e ₂	75 mm
全移動可能量	e	115 mm
水平摩擦係数		
設計水平摩擦度	K _H	0.3
摩擦係数		
設計摩擦係数	f	0.15
許容支圧応力度		
下部工との許容支圧応力度	σ _{..}	80 kg/cm ²



材料表

部番	部品名	材質	数量	重量(kg)	備考
1下	各	SC46	1	149.5	
2上	各	SS41	1	93.8	
3	ベアリングプレート	HBsC4+SL	1	13.2	
4	シーリング	クロロブレンゴム	1	0.4	
5	サイドブロック	SS41	2	12.3	
6	六角ボルト	-	4	0.7	JIS B 1180
7	六角ボルト	-	4	1.3	JIS B 1180
8	アンカーボルト・ナット	SS41	2	17.7	JIS B 1181 1-42
9	ステンレス板	SUS316	1	2.2	320X421X2
全重量				(kg)	291.1


注) 溶接部はメッキ仕様

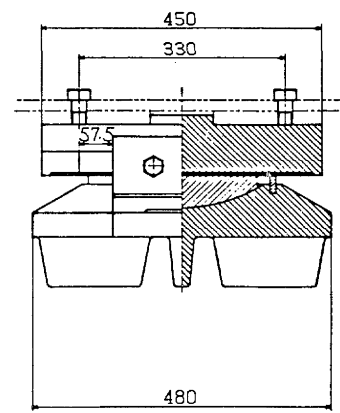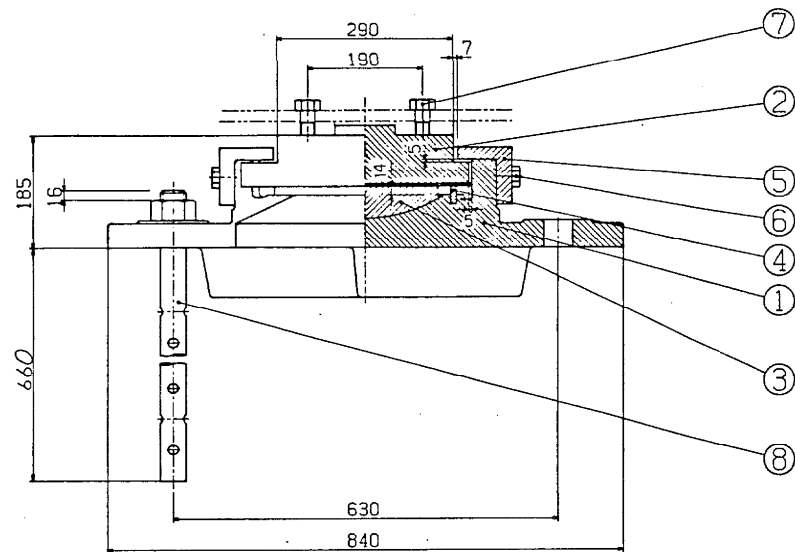


② ~ (▽▽) SS41

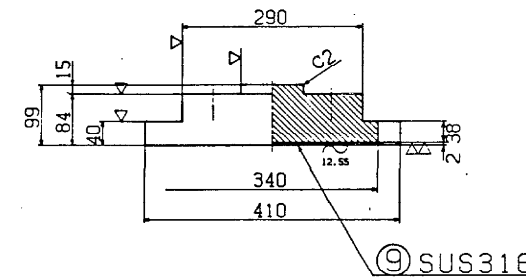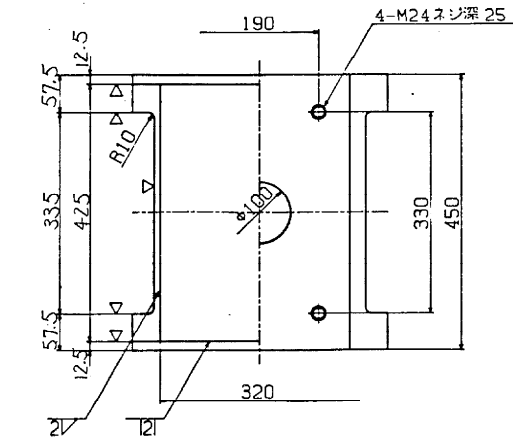


① ~ (▽ 12.55) SC46

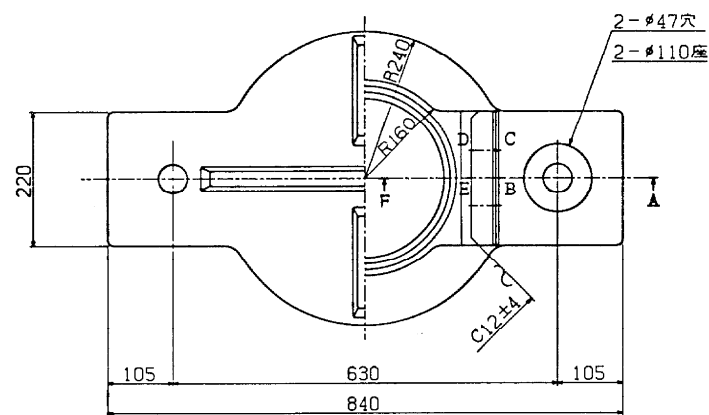


③ ▽ (12.55) HBsC4+SL

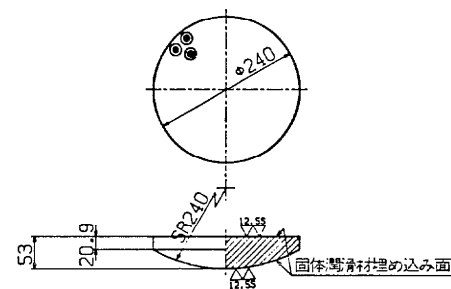


④ ~ クロロブレンゴム

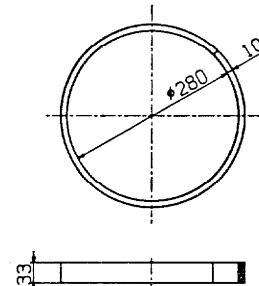

⑤ ~ (▽) SS41

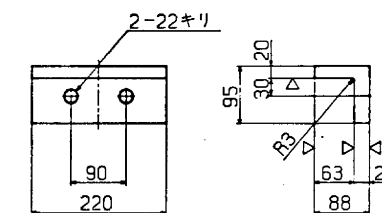


⑧ ~ SS41


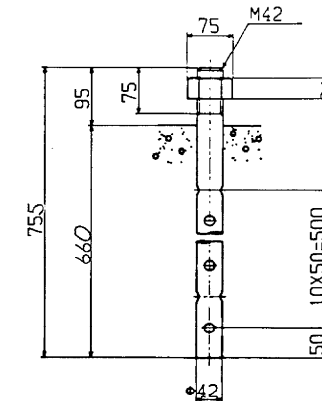


⑥ 六角ボルト 中
M 20 × 50 4.6


⑦ 六角ボルト 中
M 24 × 60 4.6

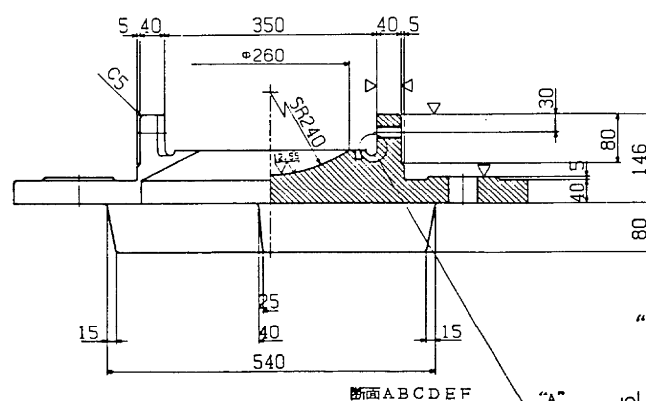

"A" 部詳細 S = 1/1

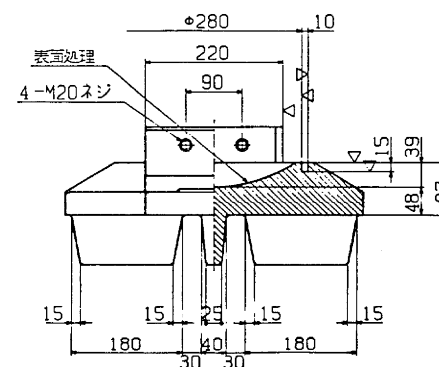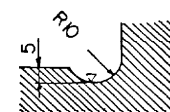


配置図

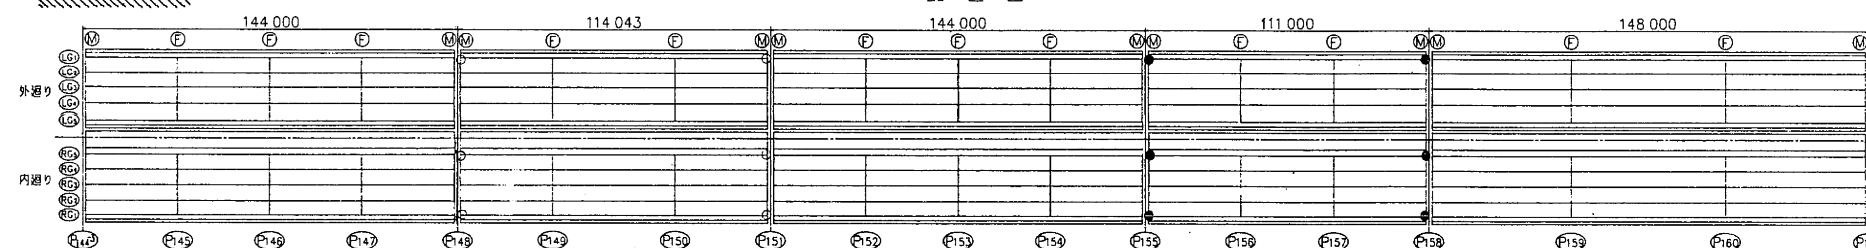

0 縮尺 1 : 5 0.5
(m)

東京外環自動車道(川口~三郷)完成図		8398
工種 高架橋		23538
名 中根高架橋		8354
称 支承(2)		14944
縮尺 1/5		345
日本道路公団 東京第一建設局		933

平 5 マ第 345 号

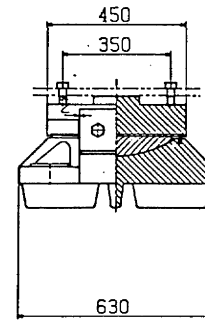



反		力	
全反力	R	269.3	ton
死荷重反力	R _d	194.4	ton
活荷重反力	R ₍₁₊₁₎	74.9	ton
橋軸方向水平力 (移動時)	R _{H1f}	45.6	ton
橋軸方向水平力 (地震・温度)	R _{H1e}	103.4	ton
橋軸直角方向水平力 (風時)	R _{H2w}	43.2	ton
上揚力 (地震時)	V	19.4	ton
水平度			
設計水平度	K _H	0.3	
摩擦係数			
設計摩擦係数	f	0.15	
許容支圧力度			
下部工の許容支圧力度	σ _s	80 kg/cm ²	

部番	部 品 名	材 質	数量	重量(kg)	備 考
1	下 音	SC46	1	356.2	
2	上 音	SC46	1	182.5	
3	ベアリングプレート	HBsC4+SL	1	33.1	
4	シールリング	クロコブレンゴム	1	0.5	
5	サイドブロック	SC46	2	29.6	
6	六角ボルト	-	4	2.0	JIS B 1180
7	六角ボルト	-	4	1.5	JIS B 1180
8	アンカーボルト・ナット	SS41	4	100.3	JIS B 1181 JIS B 1181 SO
9	スナッチ板	SUS 316	1	3.0	440×426×2
全 重 量 (kg.)				708.7	



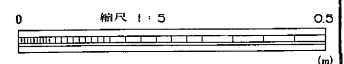

第 5 卷 第 347 号

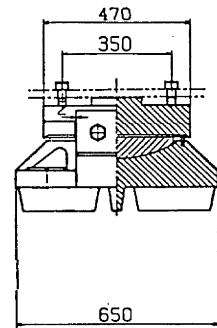


反		力	
全反力	R	294.2 ton	
死荷重反力	R _d	208.0 ton	
活荷重反力	R ₍₁₊₁₎	86.2 ton	
橋軸方向水平力 (移動時)	R _{H1f}	45.8 ton	
橋軸方向水平力 (地震+温度)	R _{H1θ}	107.5 ton	
橋軸直角方向水平力 (地震時)	R _{H2θ}	69.7 ton	
上揚力 (地震時)	V	20.8 ton	
水平震度			
設計水平震度	K _H	0.3	
摩擦係数			
設計摩擦係数	f	0.15	
許容支圧応力度			
下部工の許容支圧応力度	σ _a	80 kg/cm ²	

部番	部 品 名	材 質	個数	重 量 (kg)	備 考
1	下 音	SC46	1	392.6	
2	上 音	SC46	1	204.1	
3	ヘアリングプレート	HBS C4+SL	1	36.1	
4	シールリング	クロロブレンゴム	1	0.5	
5	サイドブロック	SC46	2	31.9	
6	六角ボルト	—	4	2.6	JIS B 1180
7	六角ボルト	—	4	2.2	JIS B 1180
8	アンカーボルト・ナット	SS41	4	127.5	JIS B 1181 10mm 54
9	ステンレス板	SUS 316	1	3.1	150 × 136 × 2
全 重 量 (kg)				800.6	

Technical drawing of a mechanical part, likely a bracket or support, showing dimensions and features.

Key dimensions and features:


- Overall width: 650
- Overall height: 650
- Internal dimensions: 100, 450, 100
- Holes: 4- $\phi 70$ and 4- $\phi 120$
- Curved section: R65
- Central slot: 100, 450, 100
- Section lines: A, B, C
- Note: C/2 \pm 4

⑦ 六角ボルト 中
M27 × 85 4.6

断面 A B C D

Technical drawing of a mechanical part (Fig. 10) showing a cross-section. The drawing includes the following dimensions and labels:


- Top diameter: $\phi 410$
- Top thickness: 10
- Inner diameter of top flange: 260
- Inner diameter of middle section: 120
- Label: 表面処理 (Surface treatment)
- Label: 4-M30ネジ (4-M30 screw)
- Left side thickness: 55.5
- Right side thicknesses: 15, 94, 58, 152
- Bottom thicknesses: 15, 260, 30, 30, 260, 15

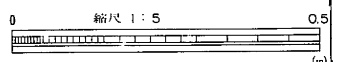


5マ第 348 号

支 承 設 置 図 (その1)
支 承 設 置 方 向


P144-3 ~ P148 4径間連続桁

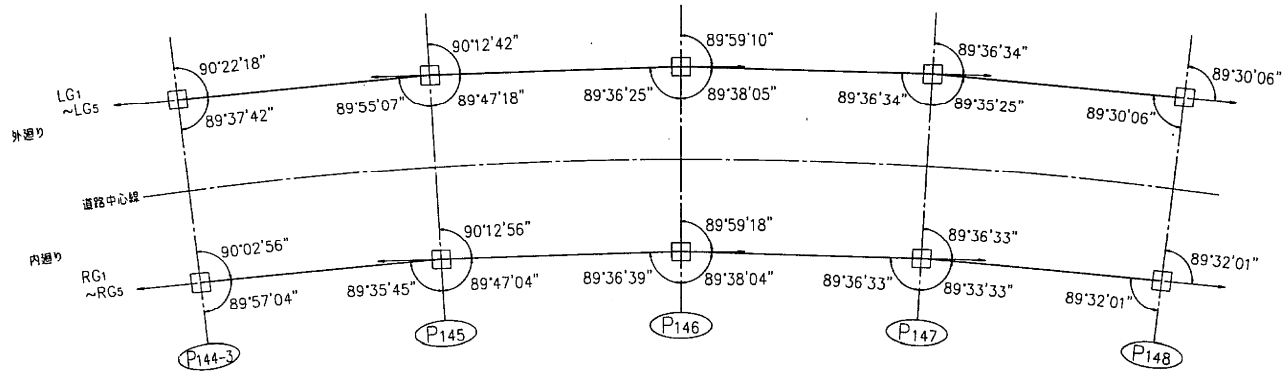


P155 ~ P158 3径間連続桁

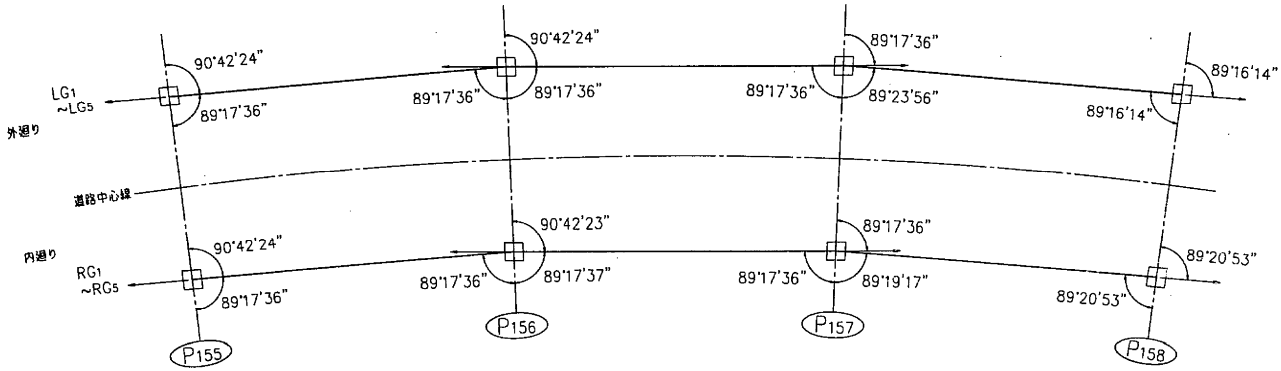


P148 ~ P151 3径間連続桁

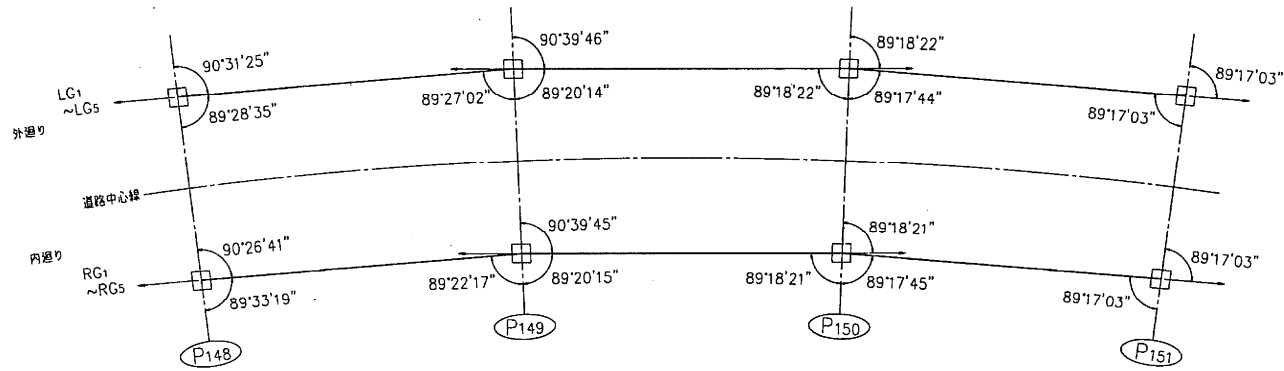

P158 ~ P161 3径間連続桁

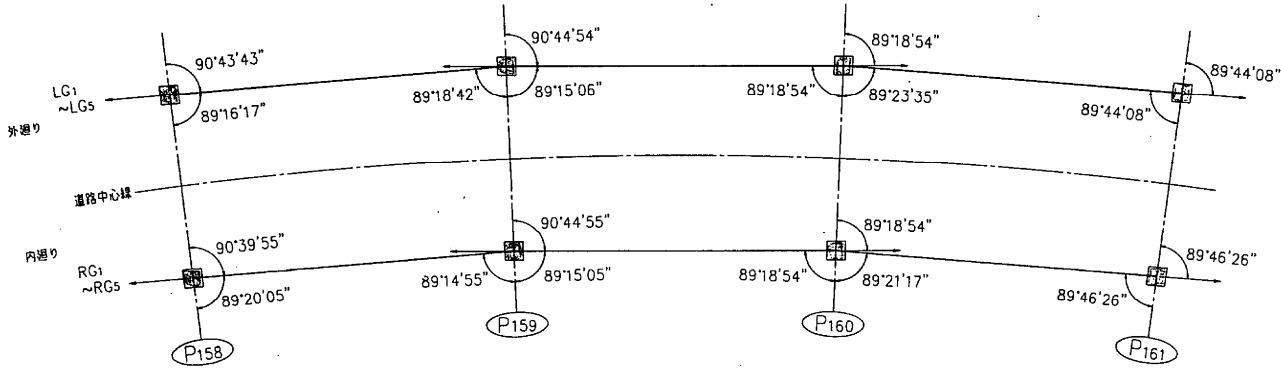


P151 ~ P155 4径間連続桁

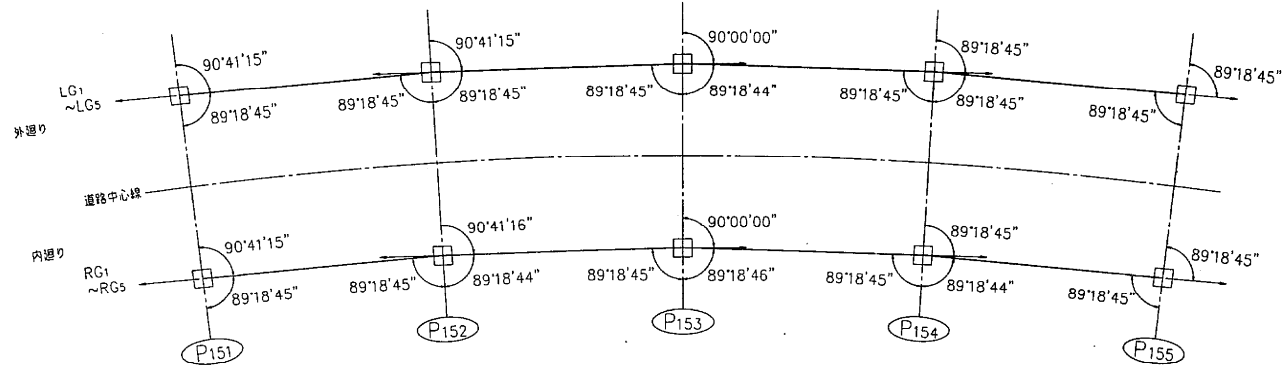

支承設定方向の説明

- 1. 4径間連続桁の場合
 - ・端支点上可動支承は 端径間主桁軸方向とする
 - ・第2,4中間支点上固定支承は 第2,3径間主桁軸方向とする
 - ・第3中間支点上固定支承は 第2,3径間主桁の折れ角の二等分角に直角とする
- 2. 3径間連続桁の場合
 - ・端支点上可動支承は 端径間主桁軸方向とする
 - ・中間支点上固定支承は 中央径間主桁軸方向とする

東京外環自動車道(川口~三郷)完成図			8433 23538
工種	高 架 橋		8389 14944
名 称	中根高架橋	縮尺	380 933
支 承 配 置 図 (1)			
日本道路公団 東京第一建設局			

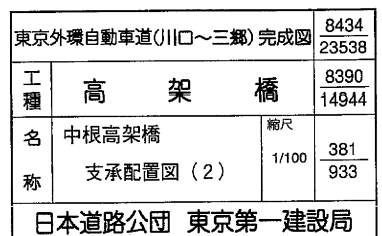

支承(その1) R=100^{ton} 可動支承 (e=185mm)

415/521

②~(▽▽) SS41





設計条件

反力		
全反力	R	103.0 ton
死荷重反力	R _d	62.6 ton
活荷重反力	R ₍₁₊₁₎	40.4 ton
橋軸方向水平力(移動時)	R _{H1f}	15.5 ton
橋軸方向水平力(地震時)	R _{H1e}	18.8 ton
橋軸直角方向水平力(風時)	R _{H2w}	14.8 ton
上揚力(地震時)	V	6.3 ton
移動量		
計算移動量	e ₁	75 mm
設計移動量	e ₂	95 mm
全移動可能量(地震時)	e	185 mm
水平摩擦係数		
設計水平摩擦係数	K _H	0.3
摩擦係数		
設計摩擦係数	f	0.15
許容支圧応力度		
下部工との許容支圧応力度	σ _{..}	80 kg/cm ²


材料表

部番	部品名	材質	個数	重量(kg)	備考
1	下板	SC46	1	111.6	
2	上板	SS41	1	94.9	
3	ベアリングプレート	HBsC4+SL	1	9.5	
4	シールリング	クロロブレンゴム	1	0.4	
5	サイドブロック	SS41	2	10.0	
6	六角ボルト	-	4	0.7	JIS B 1180
7	六角ボルト	-	4	1.2	JIS B 1180
8	アンカーボルト・ナット	SS41	2	13.2	JIS B 1181 10φ×1.35
9	ステンレス板	SUS316	1	2.1	290×461×2
全重量				(kg) 243.6	


注) 溶融亜鉛メッキ仕様

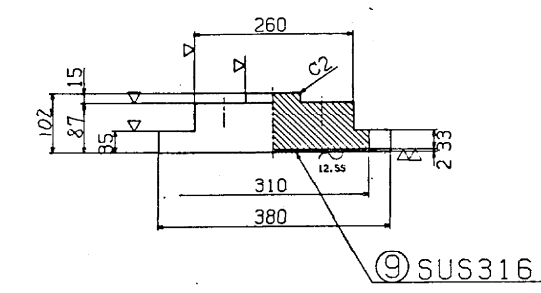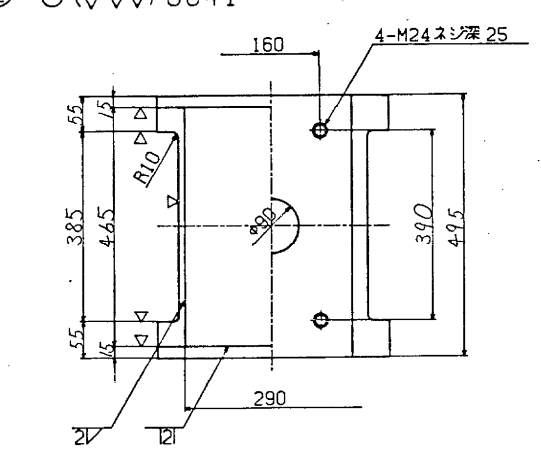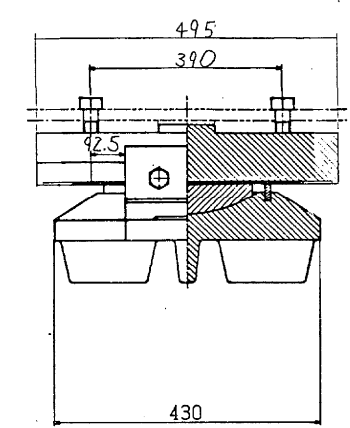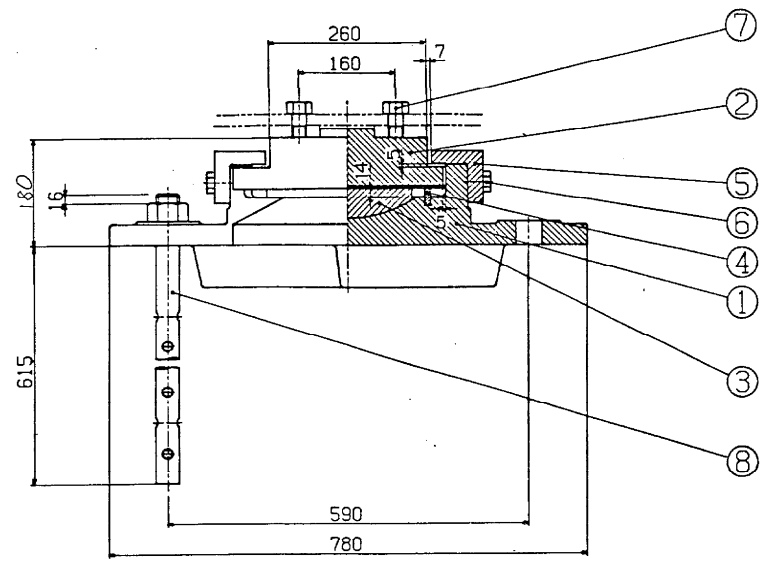


①~(▽ 12.55) SC46

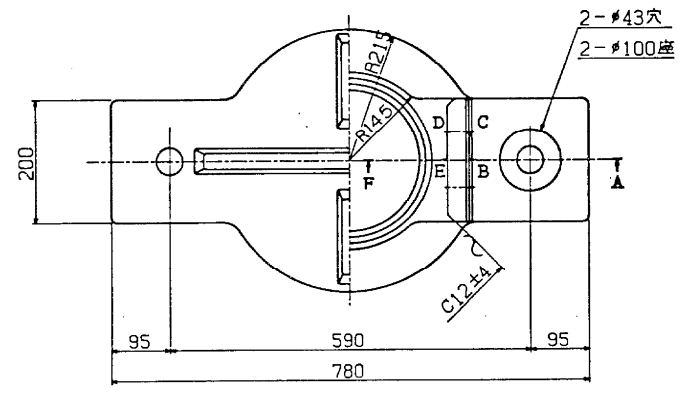


③▽(12.55) HBsC4+SL

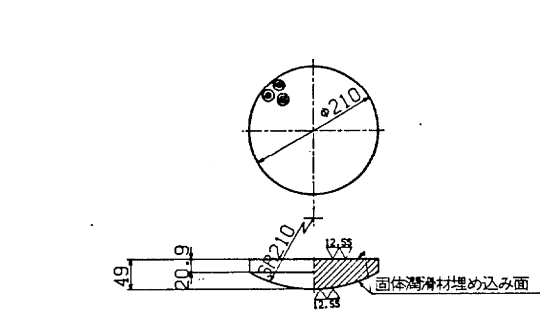


④~ クロロブレンゴム

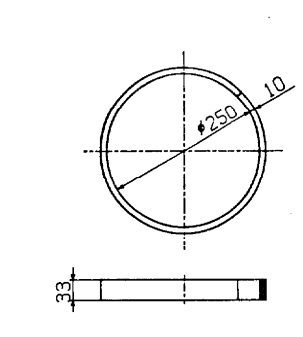

⑤~(▽) SS41


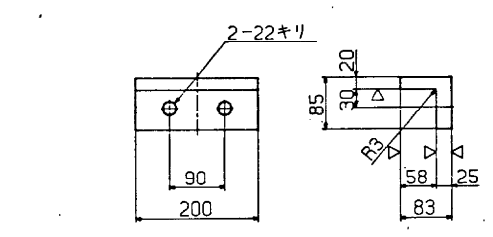


⑧~ SS41


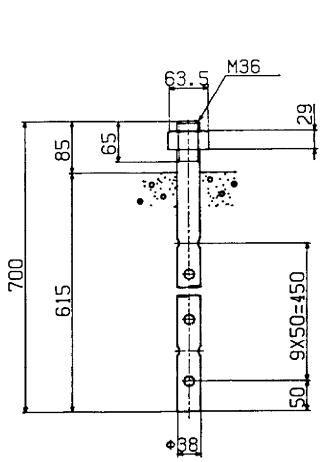


⑥ 六角ボルト 中
M20 × 50 4.6


⑦ 六角ボルト 中
M24 × 55 4.6

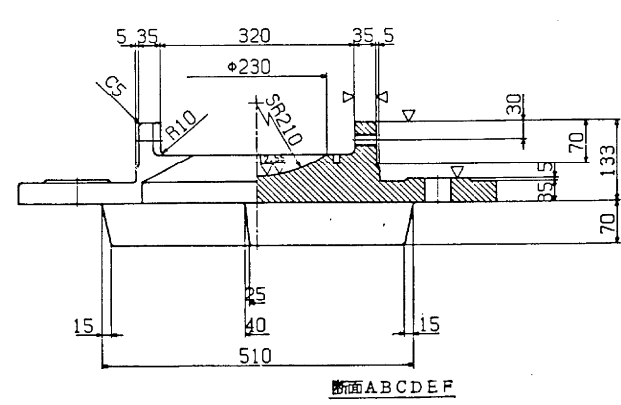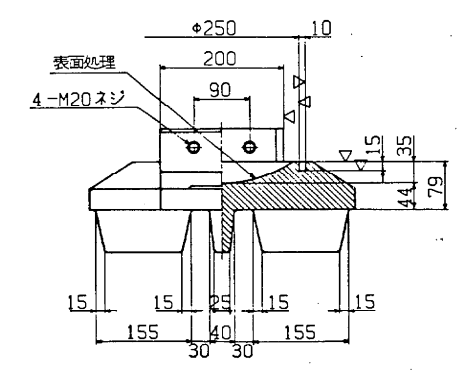


配置図

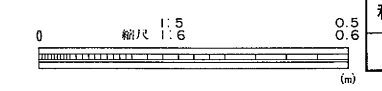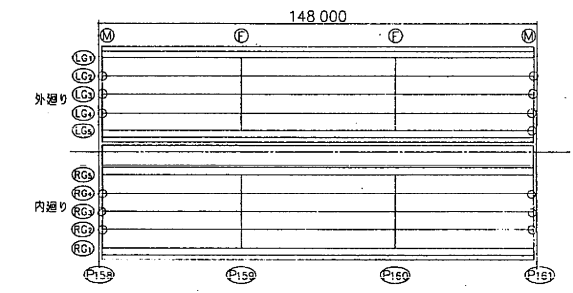


東京外環自動車道(川口~三郷)完成図			851-2353
工種	高架橋	縮尺	847/1494
名	中根高架橋	縮尺	461/933
称	支承(1)	縮尺	1/5
日本道路公団 東京第一建設局			平5マ第461号

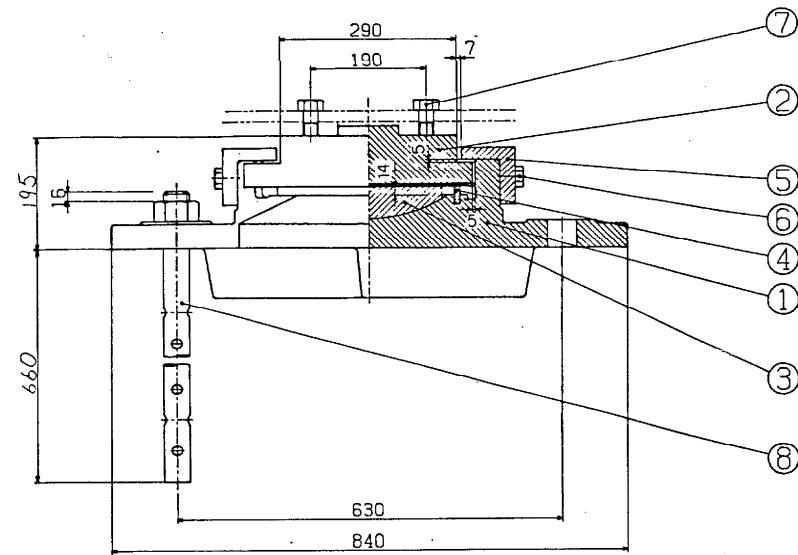


① ~ (▽ 12.55) SC46

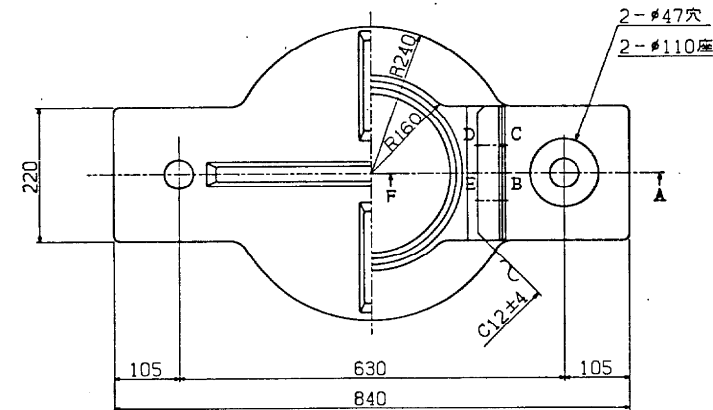



③ ▽ (12.55) HBsC4+SL

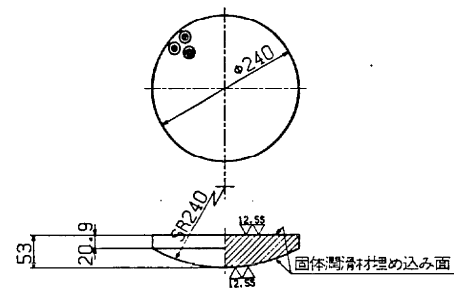


④ ~ クロロブレンゴム

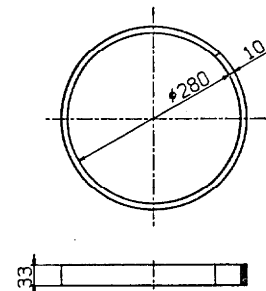


② ~ (▽▽) SS41

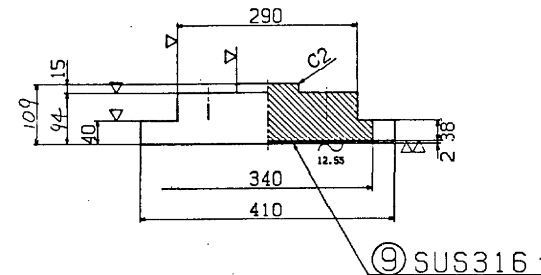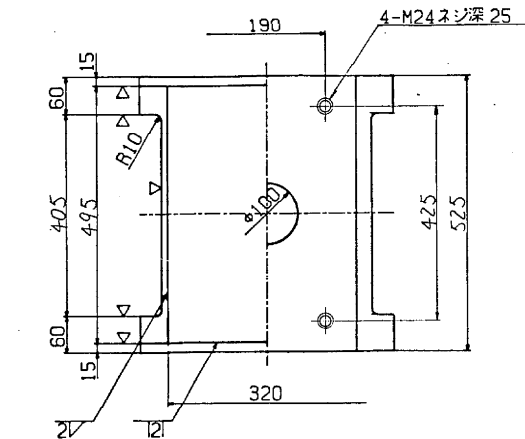

⑤ ~ (▽) SS41

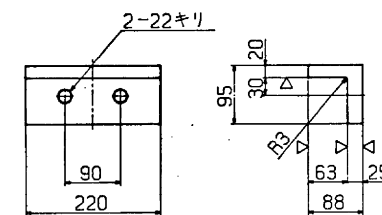


⑧ ~ SS41

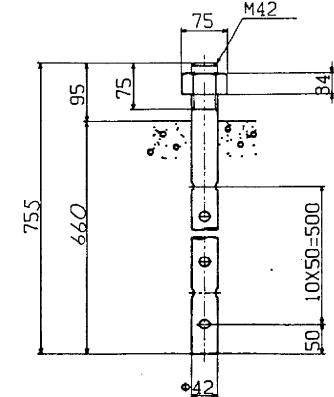


⑥ 六角ボルト 中
M20 × 50 4.6

⑦ 六角ボルト 中
M24 × 60 4.6

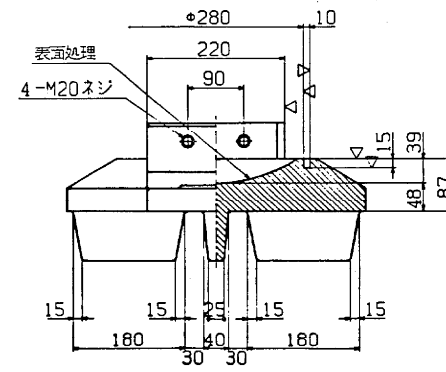

配置図

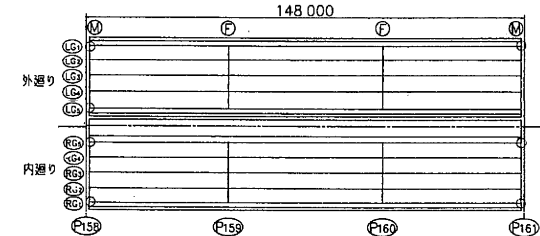

設計条件

反	力	
全反力	R	125.5 ton
死荷重反力	R _d	83.9 ton
活荷重反力	R _{hif}	41.6 ton
橋軸方向水平力(移動時)	R _{H1f}	18.8 ton
橋軸方向水平力(地震時)	R _{H1e}	25.2 ton
橋軸直角方向水平力(地震時)	R _{H2e}	25.2 ton
上揚力(地震時)	V	8.4 ton
移動量		
計算移動量	e ₁	75 mm
設計移動量	e ₂	95 mm
全移動可能量(地震時)	e	185 mm
水平摩擦係数		
設計水平摩擦係数	K _H	0.3
摩擦係数		
設計摩擦係数	f	0.15
許容支圧応力度		
下部工との許容支圧応力度	σ _{sa}	80 kg/cm ²

材料表


部番	部品名	材質	個数	重量(kg)	備考
1	下板	SC46	1	149.5	
2	上板	SS41	1	121.1	
3	ベアリングプレート	HBsC4+SL	1	13.2	
4	シーリング	クロロブレンゴム	1	0.4	
5	サイドブロック	SS41	2	12.3	
6	六角ボルト	-	4	0.7	JIS B 1180
7	六角ボルト	-	4	1.3	JIS B 1180
8	アンカーボルト・ナット	SS41	2	17.7	JIS B 1181 10mm 42
9	ステンレス板	SUS316	1	2.5	320X491X2
全重量(kg)				318.7	

注) 溶融亜鉛メッキ仕様

東京外環自動車道(川口~三郷)完成図		8515 23538
工種	高架橋	8471 14944
名	中根高架橋	縮尺 1/6 462
称	支承(2)	1/5 933

日本道路公団 東京第一建設局

平5マ第462号

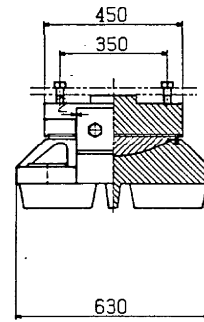


⑦ 六角ボルト 中
M24 × 80. 4.6







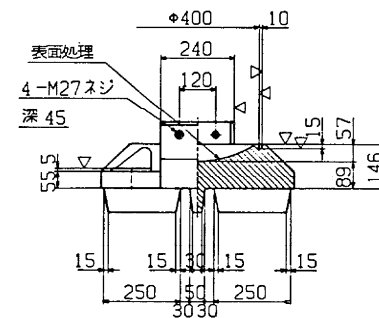



反		力	
全	反力	R	269.3 ton
死荷重	反力	R _d	194.4 ton
活荷重	反力	R ₍₁₊₁₎	74.9 ton
橋軸方向	水平力 (移動時)	R _{H1f}	— ton
橋軸方向	水平力 (地震+温度)	R _{H1E}	103.4 ton
橋軸直角方向	水平力 (風時)	R _{H2w}	43.2 ton
上	揚力 (地震時)	V	19.4 ton
水 平 震 度			
設計	水平震度	K _H	0.3
摩 擦 係 数			
設計	摩擦係数	f	0.15
許 容 支 圧 応 力 度			
下部工との許容支圧応力度		σ _{..}	80 kg / cm ²


部番	部 品 名	材 質	個数	重 量 (kg)	備 考
1	下 番	SC46	1	356.2	
2	上 番	SC46	1	182.5	
3	ベアリングプレート	HBsC4+SL	1	33.1	
4	シールリング	クロロブレンゴム	1	0.5	
5	サイドブロック	SC46	2	29.6	
6	穴 角 ボルト	-	4	2.0	JIS B 1180
7	穴 角 ボルト	-	4	1.5	JIS B 1180
8	アジャスター・ナット	SS41	4	100.3	JIS B 1181 100M 60
9	ステンレス板	SUS 316	1	3.0	440×426×2
全 重 量 (kg)				708.7	

第 463 号

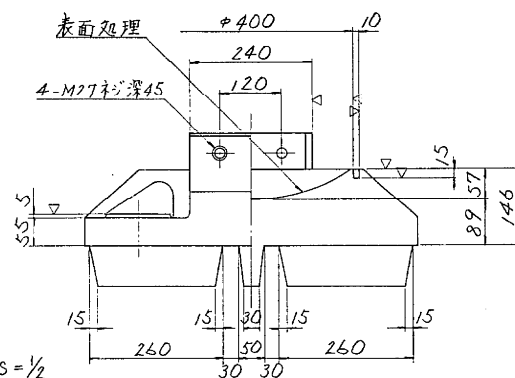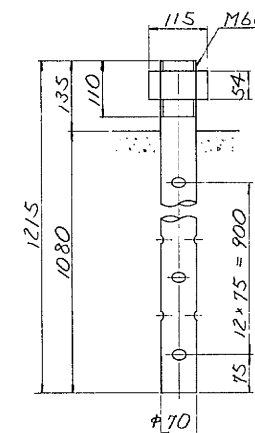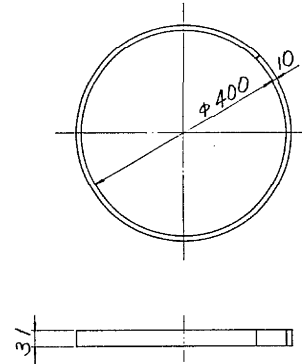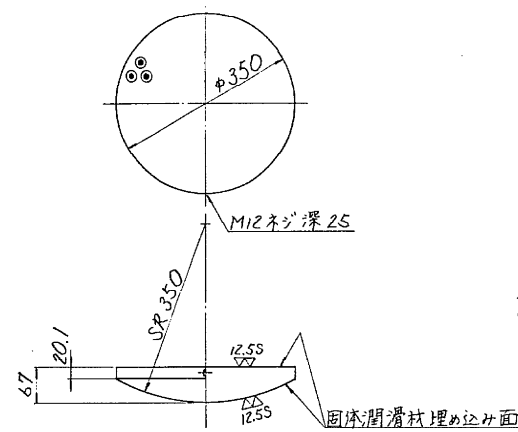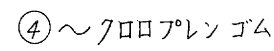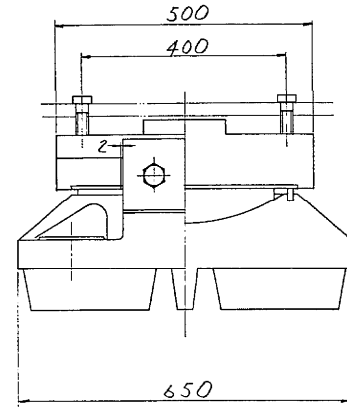


"A"部詳細 $s = \frac{1}{2}$

⑦六角ボルト 中
M24 x 90 4.6

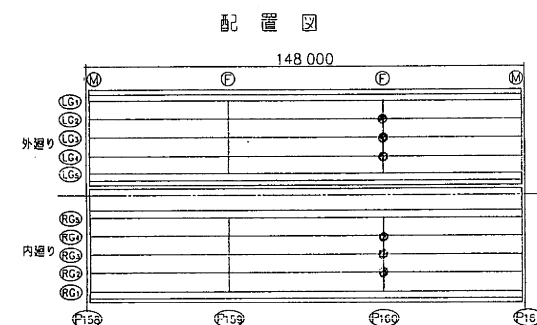


番	部	品	名	材	質	煙	重	量(Kg)	備	考
1	下	皆	SC	46	1		373.4			
2	上	皆	SC	46	1		210.6			
3	ペアリング	プレート	HBSC4	SL	1		33.1			
4	シール	リング	プロ	ゴム	1		0.5			
5	サイド	ブロッ	SC	46	2		30.2			
6	六角	ホル	—	—	4		2.0	313.8	1180	
7	六角	ホル	—	—	4		1.7	313.0	1180	
8	アーカー	ホル	ナット	SS	41	4	155.7	315.8	1181	1種×1468
9	ステン	ス	板	SUS	316	1	3.0	440	426	12
全重量 (Kg)							810.2			


注) 溶融亜鉛メッキ仕様

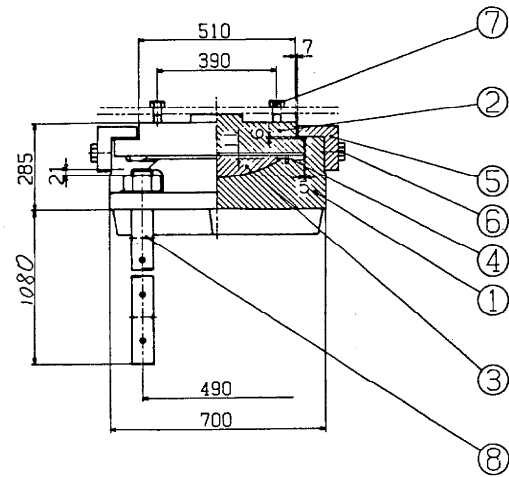


① ~ (▽ W) SC46

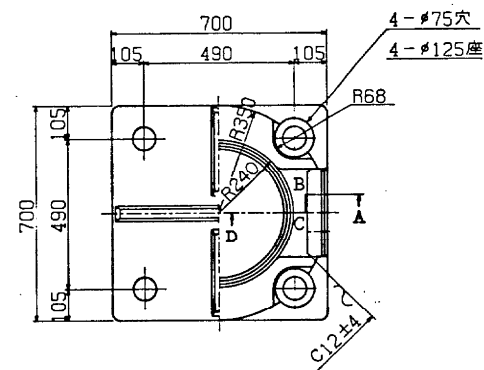


③ (▽ W) HBsC4+SL

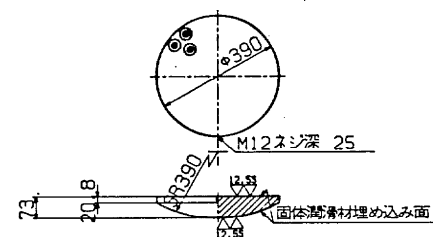


④ ~ クロロブレンゴム

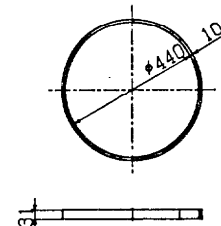


② ~ (▽ W) SC46

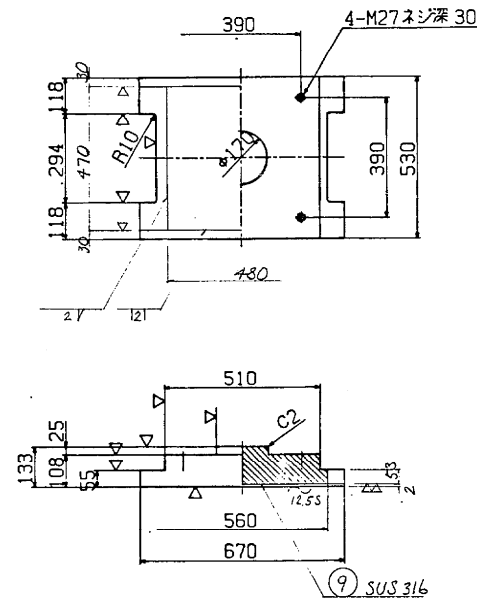



⑤ ~ (▽) SC46

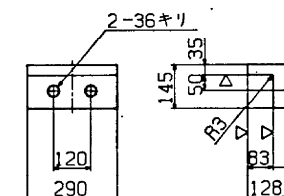


⑧ ~ SS41

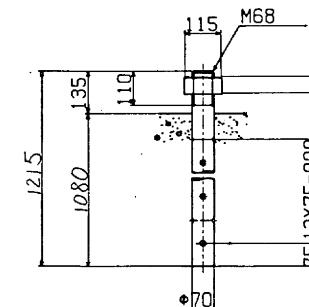

- ⑥ 六角ボルト 中 M33 × 90 4.6
- ⑦ 六角ボルト 中 M27 × 90 4.6

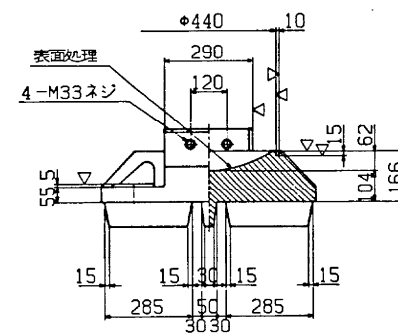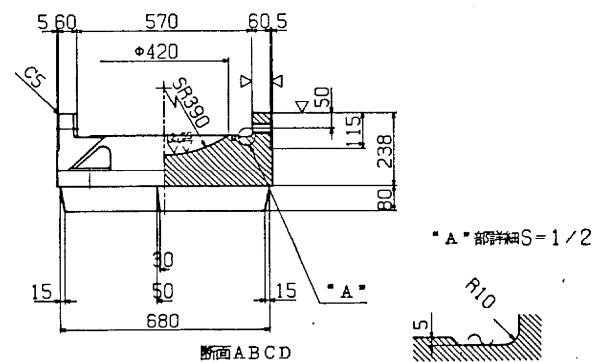

配置図

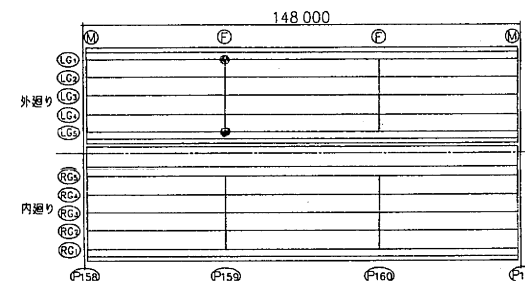

設計条件


反力		力
全反力	R	340.5 ton
死荷重反力	R _d	254.0 ton
活荷重反力	R ₍₁₊₁₎	86.5 ton
橋軸方向水平力(移動時)	R _{H1f}	— ton
橋軸方向水平力(地震+温度)	R _{H1e}	112.2 ton
橋軸直角方向水平力(地震時)	R _{H2e}	76.7 ton
上揚力(地震時)	V	25.4 ton
水平変位		度
設計水平変位	K _H	0.3
設計摩擦係数	f	0.15
許容支圧応力度	σ _{..}	80 kg/cm ²
下部工との許容支圧応力度		80 kg/cm ²

材料表



部番	部品名	材質	個数	重量(kg)	備考
1下	音	SC46	1	481.4	
2上	音	SC46	1	251.3	
3	トリングプレート	HBsC4+SL	1	44.2	
4	シールリング	クロロブレンゴム	1	0.6	
5	サイドブロック	SC46	2	41.5	
6	六角ボルト	—	4	3.6	JIS B 1180
7	六角ボルト	—	4	2.2	JIS B 1180
8	アンカーボルト・ナット	SS41	4	155.7	JIS B 1181 100H 68
9	ステンレス板	SUS 316	1	3.6	480 × 465 × 2
全重量(kg)				984.1	

注) 溶融亜鉛メッキ仕様

東京外環自動車道(川口〜三郷)完成図		8518
工種		23538
高架橋		8474
名		14944
中根高架橋	橋尺	465
	1/10	933
支 承 (5)		1/2
日本道路公団 東京第一建設局		

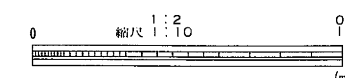

支 承 (その6) $R = 350^{\text{ton}}$ 固 定 支 承 ($R_{H1E} = 193.5^{\text{t}}$) ② ~ (▽▽) SC46

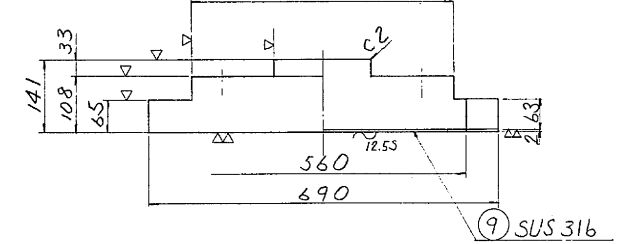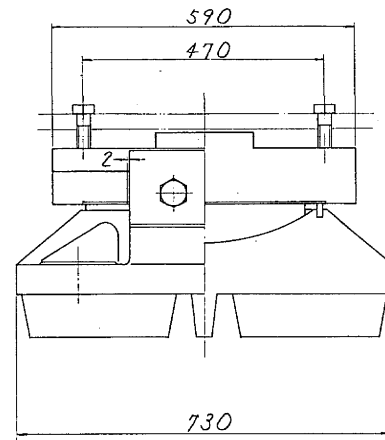


全反力	R	343.6	ton
死荷重反力	R _d	256.2	ton
活荷重反力	R(l+i)	87.4	ton
橋軸方向水平力 (地震+温度)	RH _{1e}	193.5	ton
橋軸垂直方向水平力 (地震時)	RH _{2e}	76.9	ton
上揚力 (地震時)	V	25.6	ton
水平震度	V		
設計水平震度	KH	0.3	
摩擦係數	摩擦係數		
設計摩擦係數	f	0.15	
許容支圧能力度	許容支圧能力度		
下部工の許容支圧能力度	σ _{ba}	80	kg/cm ²

部 品 名	材 質	数	重 量 (kg)	備 考
1 下 管	SC 46	1	520.1	
2 上 管	SC 46	1	292.1	
3 ベアリングプレート	HBSC4+SL	1	44.2	
4 シールリング	700Pレンガム	1	0.6	
5 サイドブロッグ	SC 46	2	42.3	
6 六角ホルト	—	4	3.6	JIS B 1180
7 六角ホルト	—	4	2.4	JIS B 1180
8 アンカーホルトナット	SS 41	4	231.3	JIS B 1181 1個中1180=6
9 ステンレス板	SUS 316	1	3.6	480×466×2
全 重 量 (kg)			1140.2	



注) 溶融亜鉛メッキ仕様

③ $\nabla \left(\frac{12.55}{\nabla \nabla} \right) HBsC4 + SL$

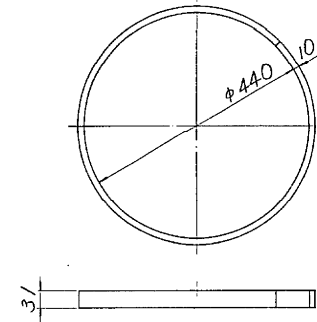

⑧ ~ SS41

Technical drawing of a vertical shaft assembly. The shaft has a diameter of $\varnothing 80$ at the bottom. It features a central section with a diameter of $\varnothing 100$ and a length of $10 \times 100 = 1000$. The total height of the shaft is 1380 . The top section has a height of 150 and a diameter of 133 . A dimension of 120 is indicated for the upper part of the shaft. A label $M80 \times 1$ points to a component at the top. A dimension of 64 is shown for the top flange. The bottom section has a height of 100 .

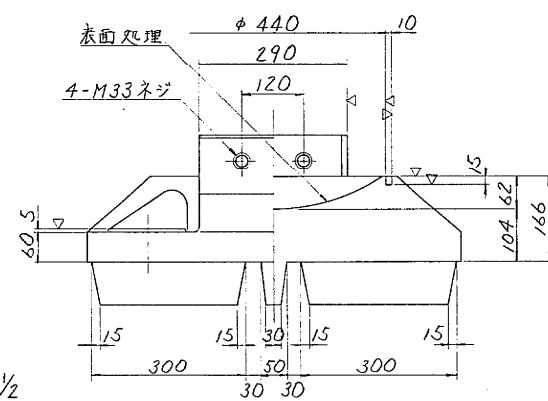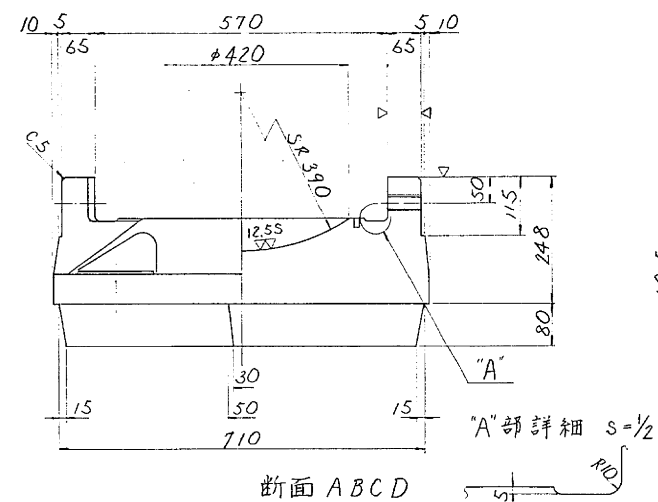



縮尺 1:2
1:6

0 0.0

(m)

日本道路公団 東京第一建設局

設計条件

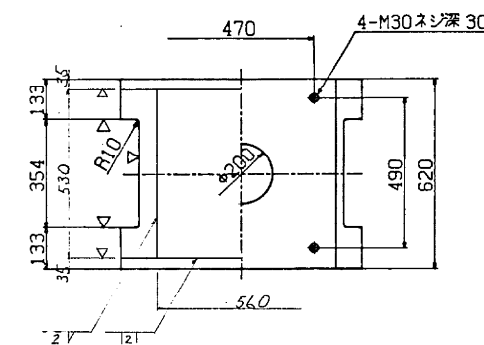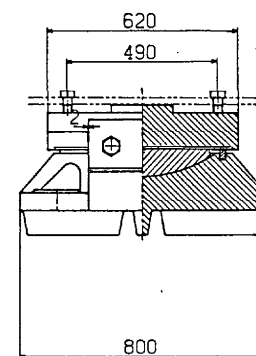




反		力	
全	反力	R	407.1 ton
死荷重	反力	R _d	298.2 ton
活荷重	反力	R ₍₁₊₁₎	108.9 ton
橋軸方向	水平力 (移動時)	R _{H1f}	— ton
橋軸方向	水平力 (地盤・温度)	R _{H1e}	59.7 ton
橋軸直角方向	水平力 (地震時)	R _{H2e}	89.5 ton
上	揚力 (地震時)	V	29.8 ton
水		平	摩 度
設計	水平摩度	K _H	0.3
摩		擦	係 数
設計	摩擦係数	f	0.15
許 容		支 圧	応 力 度
下部工との許容支圧応力度		σ _s	80 kg/cm ²

材 料 表


部 品 名	材 質	個数	重 量 (kg)	備 考
1 下 音	SC46	1	706.6	
2 上 音	SC46	1	397.2	
3 ベアリングプレート	HBsC4+SL	1	65.5	
4 シールリング	クロロプレナム	1	1.6	
5 サイドブロック	SC46	2	54.8	
6 六角ボルト	—	4	4.4	JIS B 1180
7 六角ボルト	—	4	2.9	JIS B 1180
8 アンカーボルト・ナット	SS41	4	231.3	JIS B 1181 1個×8
9 ステンレス板	SUS 316	1	4.9	560×560×2
全 重 量	(kg)		1469.2	

注) 溶融亜鉛メッキ仕様

④～ クロロブレンゴム

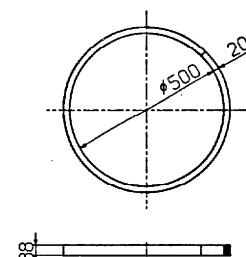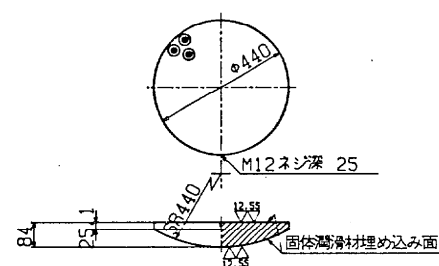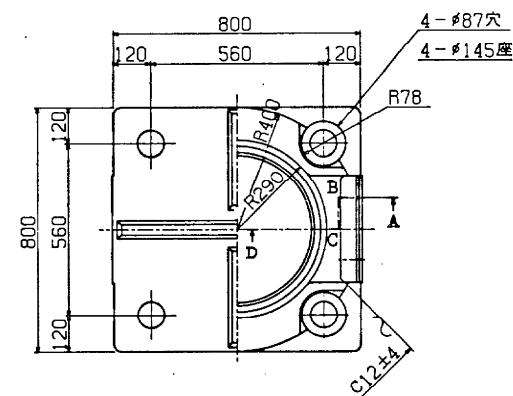



⑤ ~ (▽) SC46

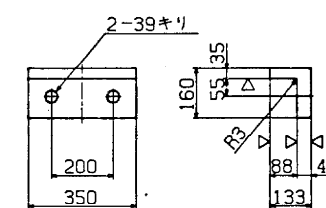

⑧ ~ SS41

⑥ 六角ボルト 中
M 36 × 90 4.6

⑦ 六角ボルト 中
M 30 × 90 4.6

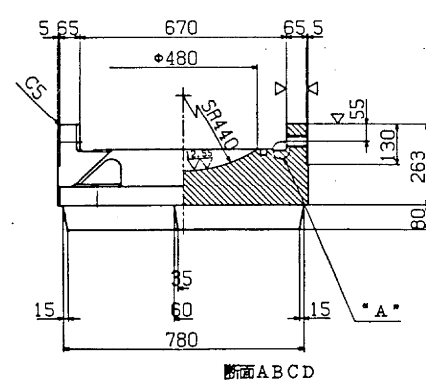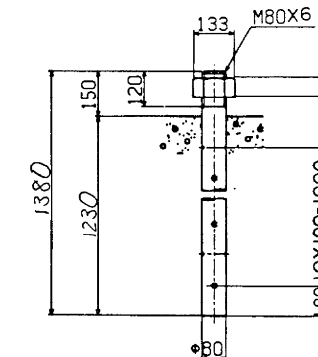

"A"部詳細S=1/2






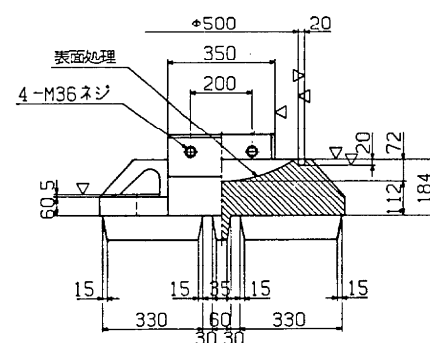


圖 置 記

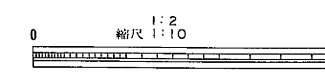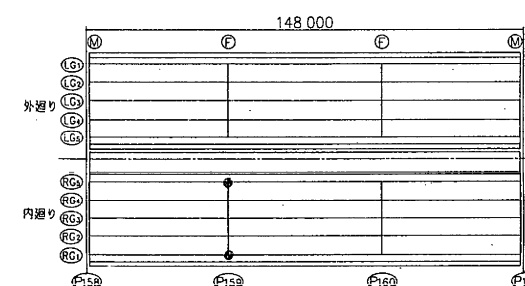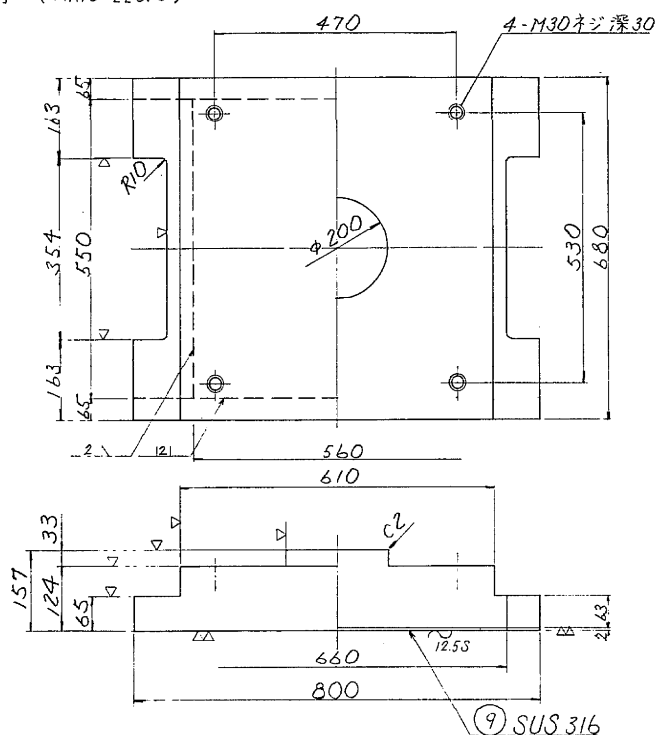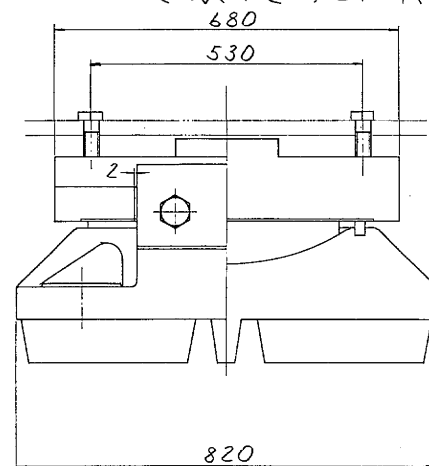

東京外環自動車道(川口～三郷) 完成図			8520 23538
工 種	高 架 橋		8476 149444
名 称	中根高架橋 支 承 (7)	縮尺 1/10 1/2	467 933
日本道路公団 東京第一建設局			

変 承 (その8) $R = 450^{\text{ton}}$ 固 定 支 承 ($R_{H10} = 220.0^{\circ}$) ② ~ (▽▽) SC4B

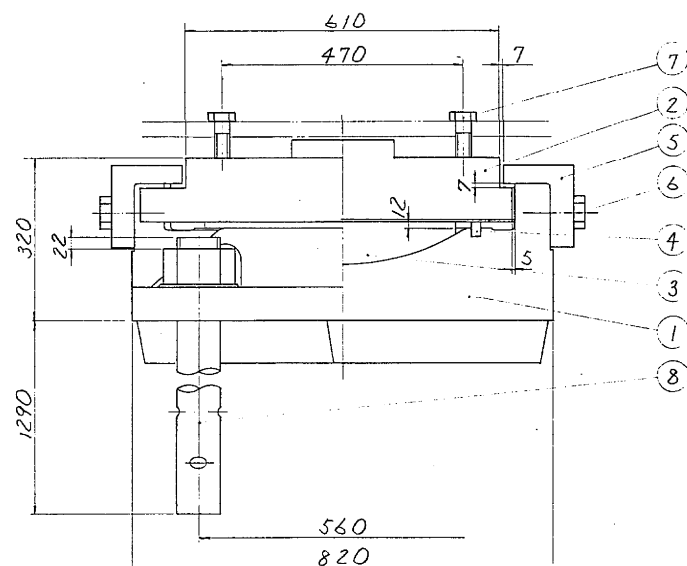

設計条件


全反力	R	404.1	ton
死荷重反力	R _d	296.2	ton
活荷重反力	R(2+1)	107.9	ton
橋軸方向水平力 (地震+溫度)	R _{H1e}	220.0	ton
橋軸垂直方向水平力 (地震時)	R _{H2e}	88.9	ton
上揚力 (地震時)	V	29.6	ton
水平震度			
設計水平震度	K _H	0.3	
摩擦係數			
設計摩擦係數	f	0.15	
許容支圧圧力度			
下部工の許容支圧圧力度	σ _{ba}	80	kg/cm ²

材 料 表


部番	部 品 名	材 質	個 数	重 量 (Kg)	備 考
1	下 査	SC 46	1	741.4	
2	上 査	SC 46	1	445.7	
3	ペアリングアプレト	HBS C4+SL	1	65.5	
4	シール リンブ	アロア プリン Gum	1	1.6	
5	サイドブ ロック	SC 46	2	55.8	
6	六角 ボルト	—	4	4.4	315 B H80
7	六角 ボルト	—	4	3.1	315 B H80
8	アンカーボルトナット	SS 41	4	241.9	315 B H81 1種 H85
9	ステンレス 板	SUS 316	1	4.9	540×540=2
	全 重 量	(Kg)		1584.3	

注) 溶融亜鉛メッキ仕様


① ~ (▽ $\frac{12.55}{\text{▽▽}}$) SC 46

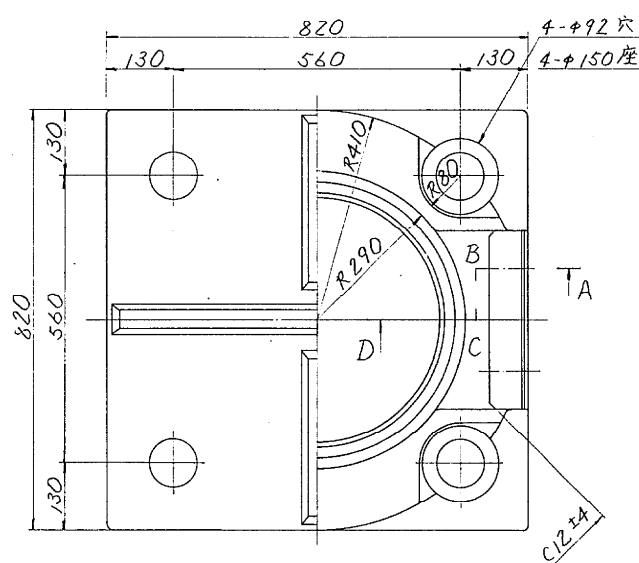


③ $\nabla \left(\frac{12.55}{\nabla \nabla} \right) \text{HBsC4 + SL}$

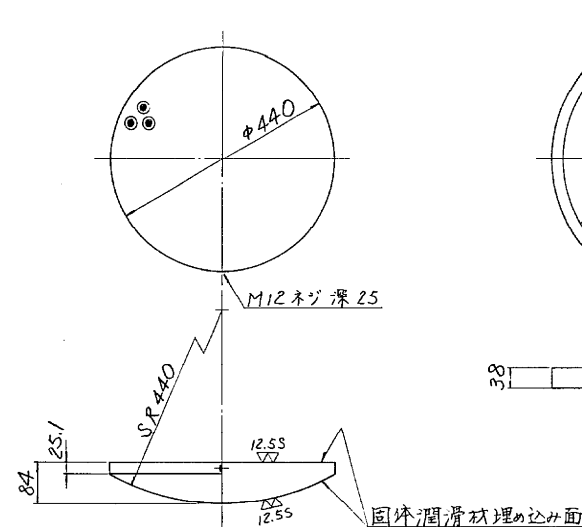


④ ～ クロロプレンゴム

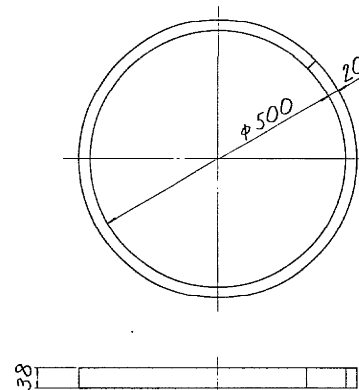

⑤ $\sim (\nabla) SC 46$

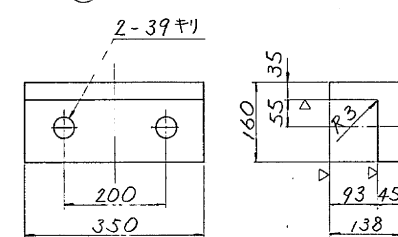


⑧ ~ SS41

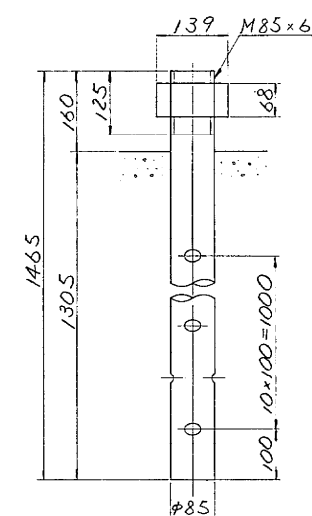


⑥ 六角ボルト 中
M36 × 90 4.6



⑦ 六角ボルト 中
M30 × 100 4.6

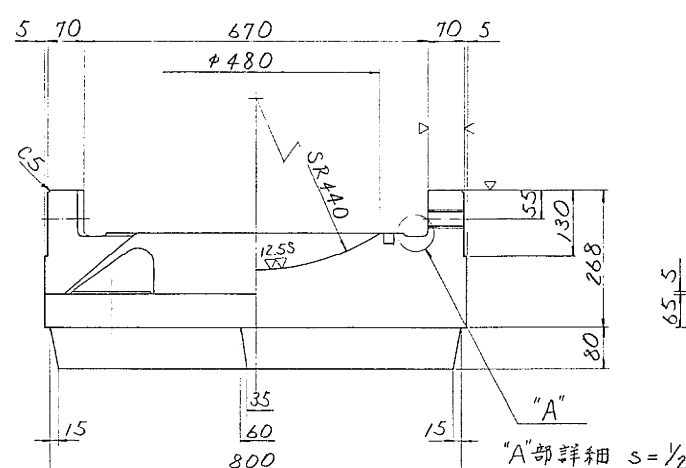

断面 $ABCD$

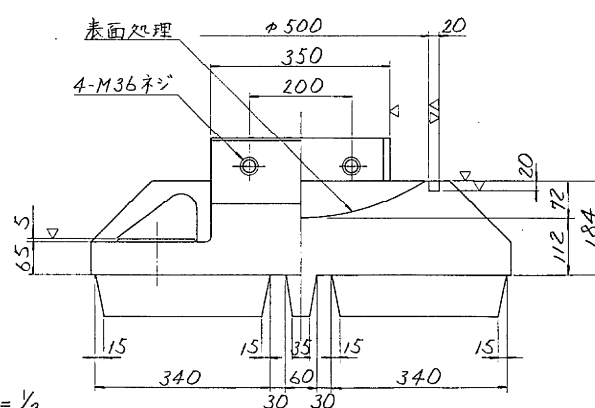

配置图

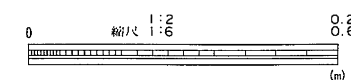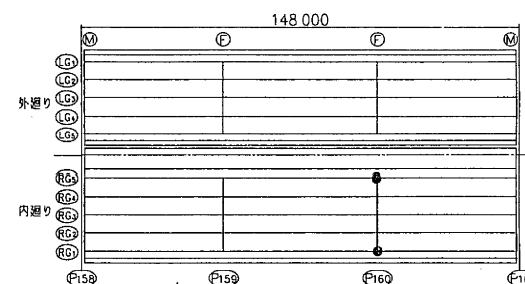

東京外環自動車道(川口～三郷) 完成図			8521 23538
工 種	高 架 橋		8477 14944
名 称	中根高架橋	縮尺	
	支 承 (8)	1/6 1/2	468 933

日本道路公団 東京第一建設局

R = 200^{ton} 固定支承 (R_{H1E} = 76.1 t)
② ~ (▽▽) SS41

423 / 521






設計条件

反力		
全反力	R	203.9 ton
死荷重反力	R _d	131.9 ton
活荷重反力	R ₍₁₊₁₎	72.0 ton
橋軸方向水平力 (移動時)	R _{H1f}	23.9 ton
橋軸方向水平力 (地震+温度)	R _{H1E}	76.1 ton
橋軸直角方向水平力 (風時)	R _{H2W}	30.0 ton
上揚力 (地震時)	V	13.2 ton
水平摩擦度		
設計水平摩擦度	K _H	0.3
摩擦係数		
設計摩擦係数	f	0.15
許容支圧応力度		
下部工との許容支圧応力度	σ _{..}	80 kg/cm ²

材料表

部番	部品名	材質	個数	重量(kg)	備考
1	下 番	SC46	1	226.0	
2	上 番	SS41	1	119.3	
3	ベアリングプレート	HBsC4+SL	1	22.8	
4	シールリング	クロロブレンゴム	1	0.5	
5	サイドブロック	SC46	2	21.8	
6	六角ボルト	-	4	1.4	JIS B 1180
7	六角ボルト	-	4	1.4	JIS B 1180
8	アンカーボルト・ナット	SS41	4	76.7	JIS B 1181 10mm S2
9	ステンレス板	SUS 316	1	2.3	390 × 376 × 2
全重量 (kg)				472.2	


注) 溶融亜鉛メッキ仕様

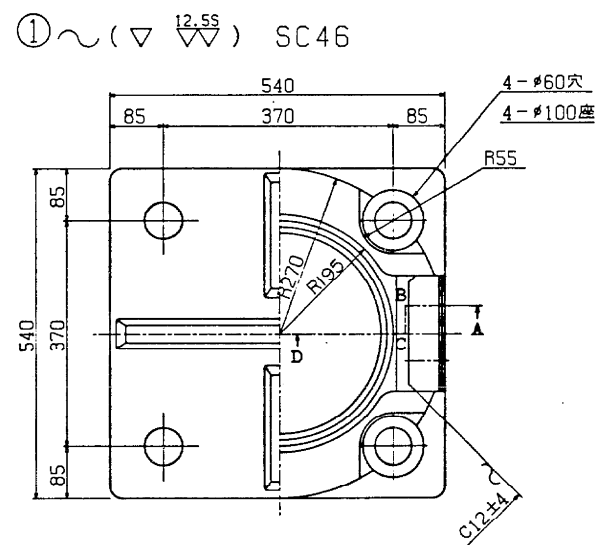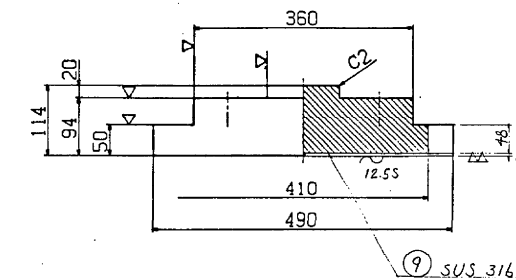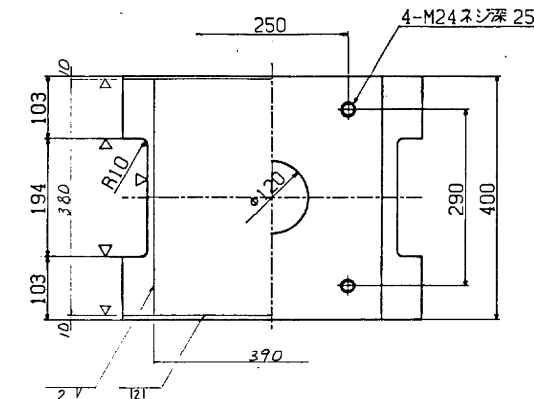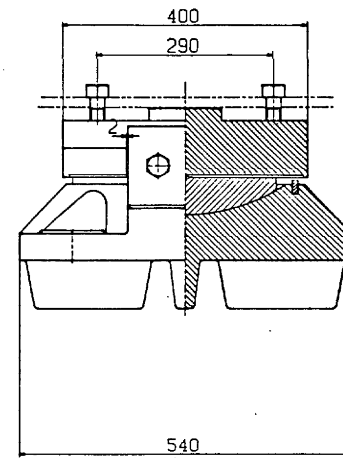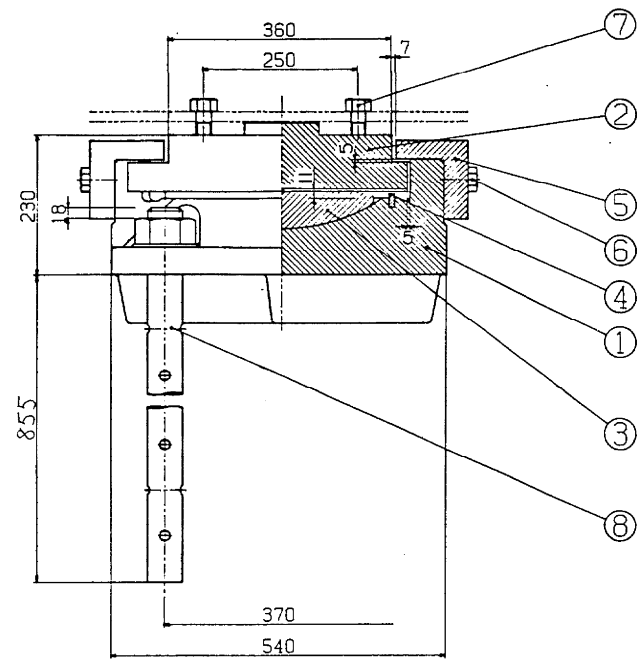

③ (▽▽) HBsC4+SL

④ ~ クロロブレンゴム


⑤ ~ (▽) SC46

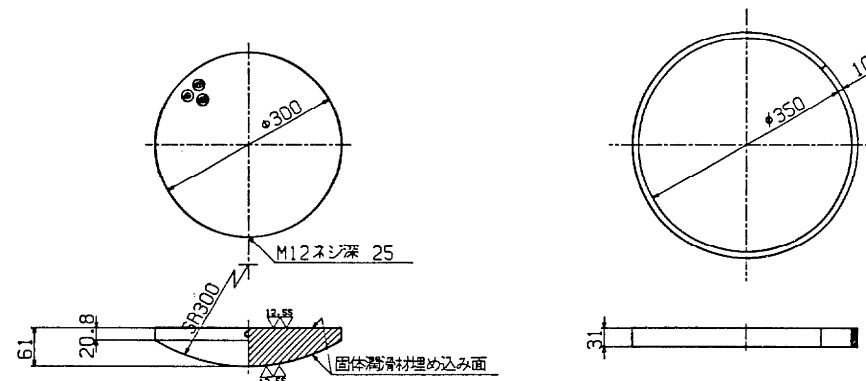



⑥ 六角ボルト 中
M24 × 70 4.6

⑦ 六角ボルト 中
M24 × 70 4.6



⑧ ~ SS41

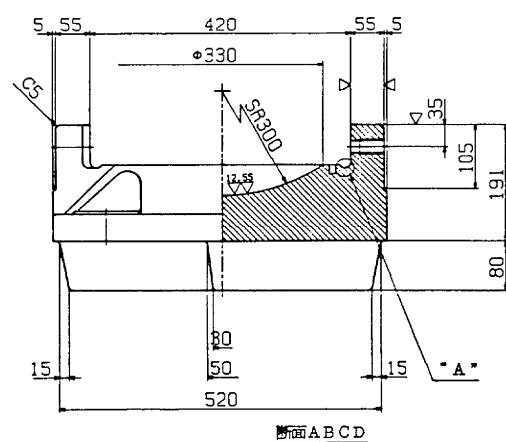

A 部詳細 S=1/1

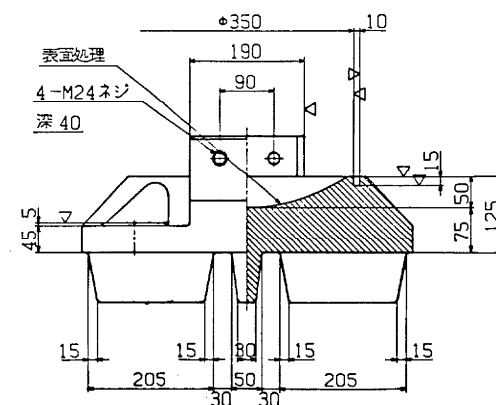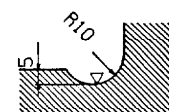


配置図

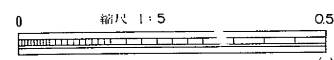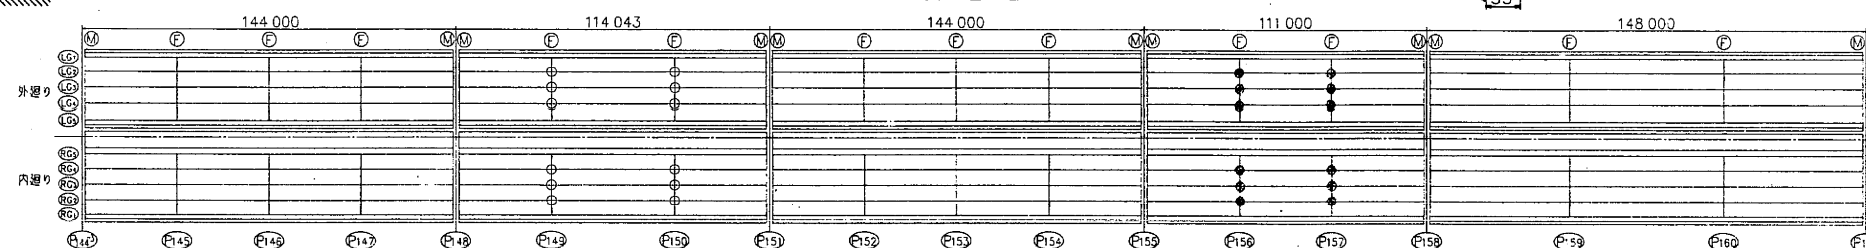


東京外環自動車道(川口〜三郷)完成図		8399
工種 高架橋		23538
名 中根高架橋		8355
称 支 承 (3)		14944
日本道路公団 東京第一建設局		縮尺 1/5 346 933

青柳高架橋

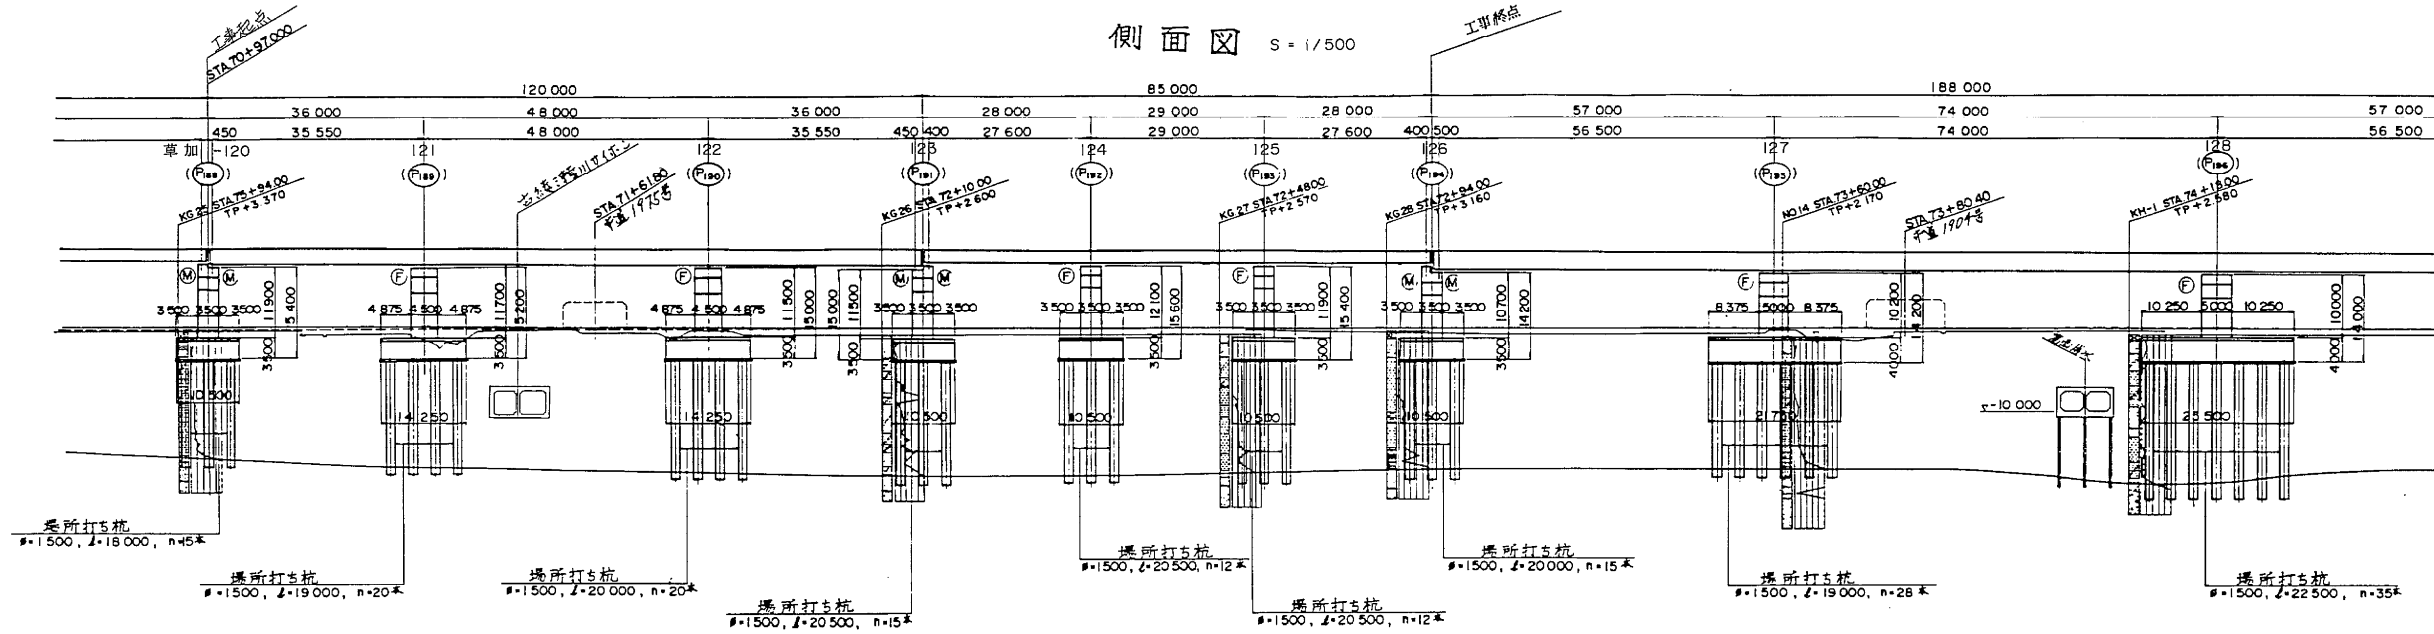

DL = -56.000			
本線計画高		3.966	17.246
一計	下り線	3.966	17.237
敷	上り線	3.966	17.237
部	上り線	3.966	17.177
地盤高		3.000	17.138
追加距離		3.000	17.117
測点		3.000	17.057
平面曲線		3.000	16.997
片勾配付図		3.000	16.937
		3.000	16.886
		3.000	16.877
		3.000	16.817
		3.000	16.802
		3.000	16.757
		3.000	16.715
		3.000	16.697
		3.000	16.637
		3.000	16.631
		3.000	16.577
		3.000	16.559
		3.000	16.517
		3.000	16.397
		3.000	16.337
		3.000	16.299
		3.000	16.277
		3.000	16.238
		3.000	16.217
		3.000	16.157

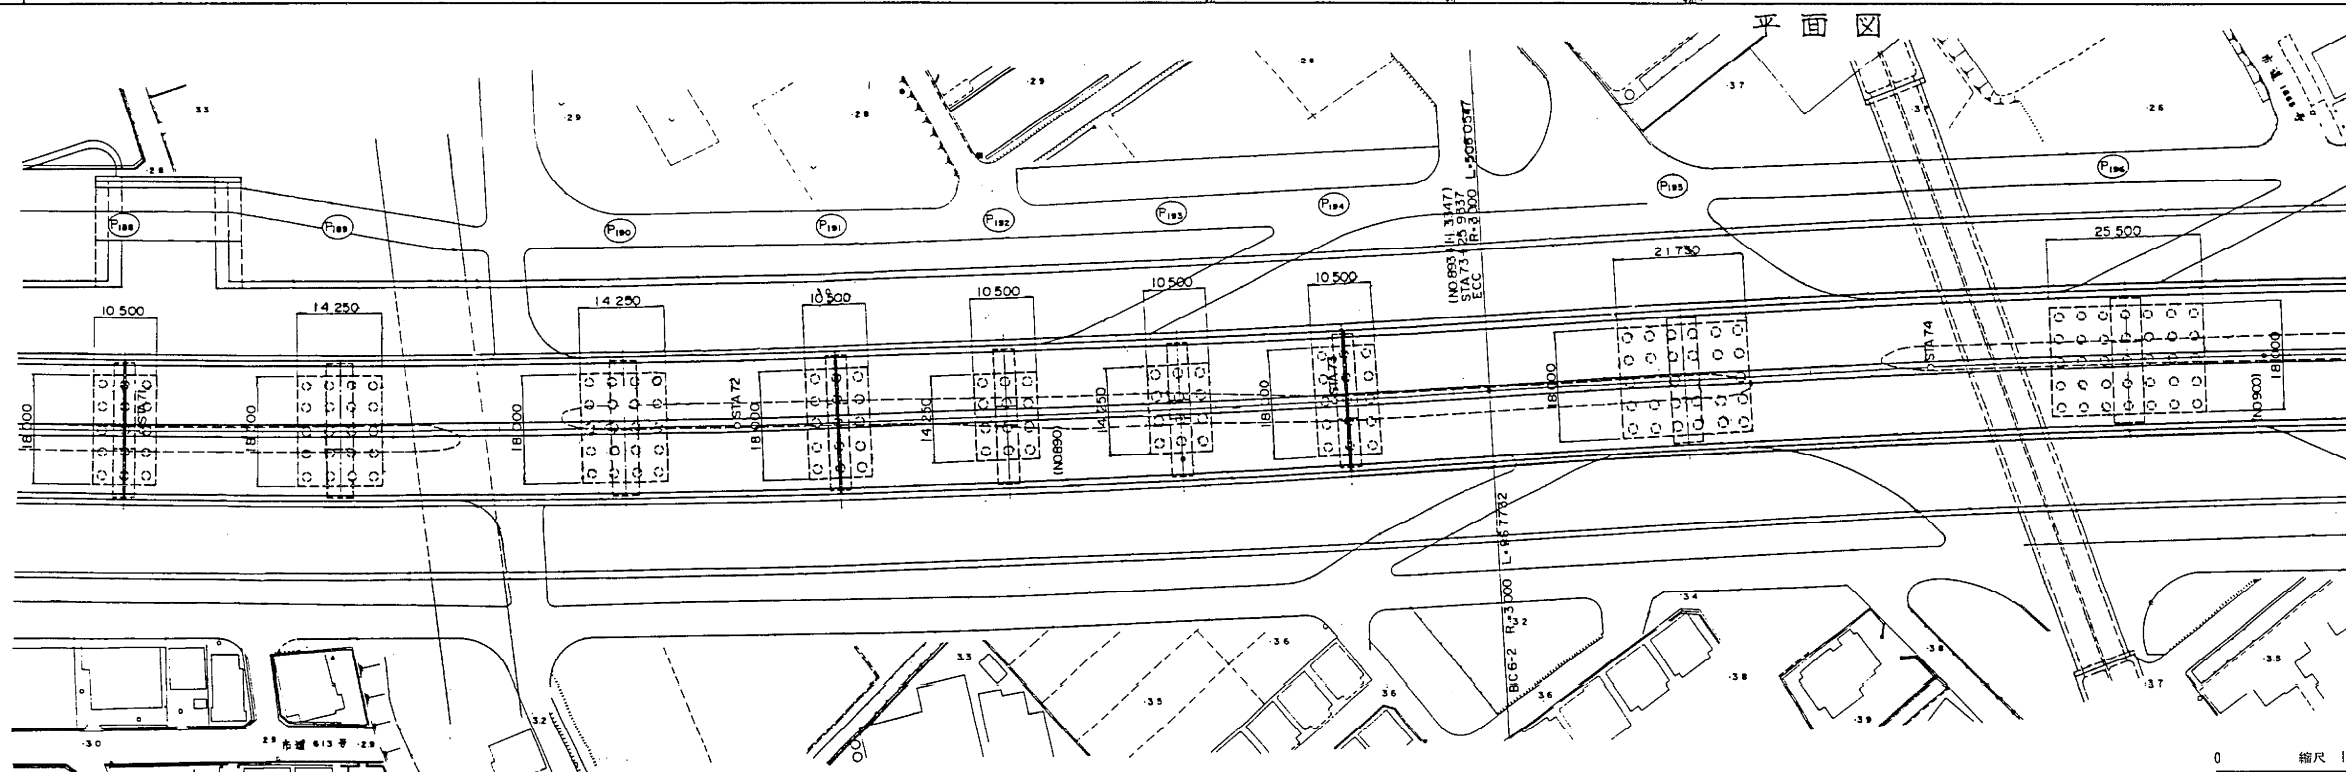

設計条件	
橋長	120'00 80'00 140'00 110'00 80'00
道路区分	第1種第2種A
荷重	TL-20, TT-43
型式	鋼管橋脚連続桁 + 鋼3底面連続桁
支間	20'00 + 40'00 + 35'00, 27'00 + 20'00 + 27'00
有効幅員	9'750 + 0'750
橋断面配	20% 20% ~ 20% 20%
橋断面配	2.000% 2.000%
地震係数	水平地震係数 $K_h = 0.3$, 相対変位 $\mu = 2.0$
コンクリート	設計基準強度 $C_{50} = 50 \text{ MPa}$
鋼材	SS41, S550Y, S553
鉄筋	材質 SD30B
コンクリート	フーチング
鉄筋	材質 SD35
適用示方書	昭和53年2月 道路橋示方書 鋼橋編 昭和53年8月 下部構造編 設計準則第2集 (日本道路公団)

※注) 新旧橋脚番号: 上段=新番号
下段=旧番号

東京外環自動車道(川口〜三郷)完成図		9836
工種		23538
名		高架橋
青柳高架橋		9792
全体一般図(1)		14944
(草加120~126)		縮尺 1/500
日本道路公団 東京第一建設局		9
平5マ第9号		1623

標準断面図 縮尺 1:100


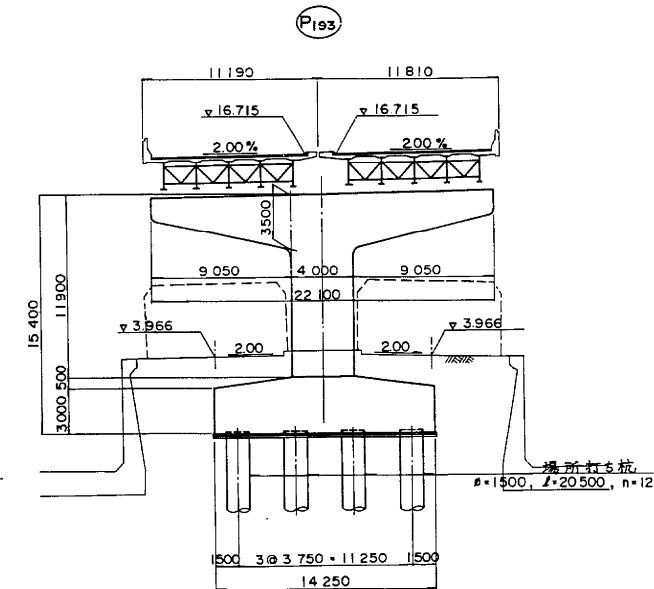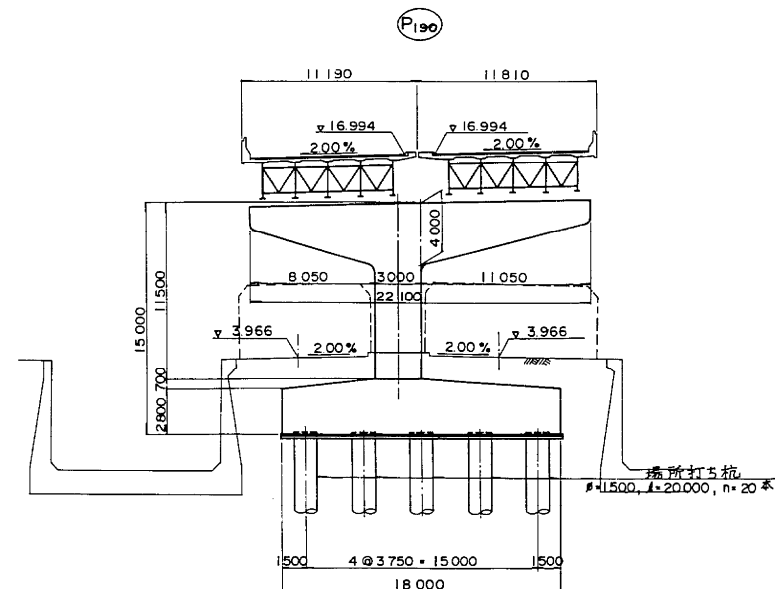
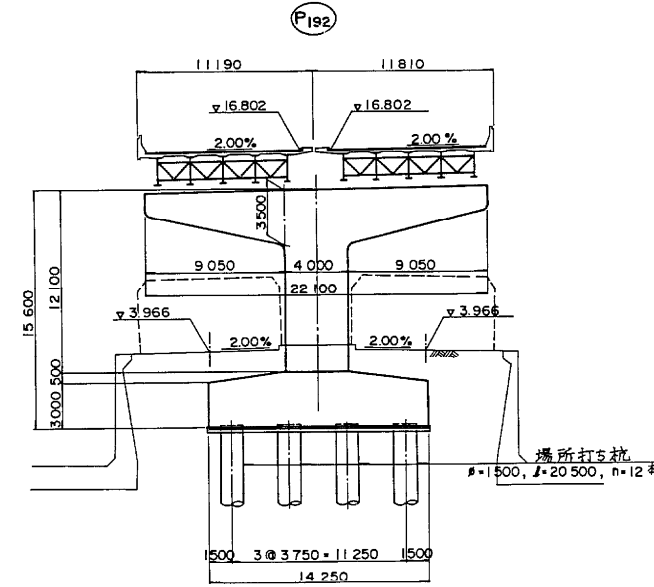
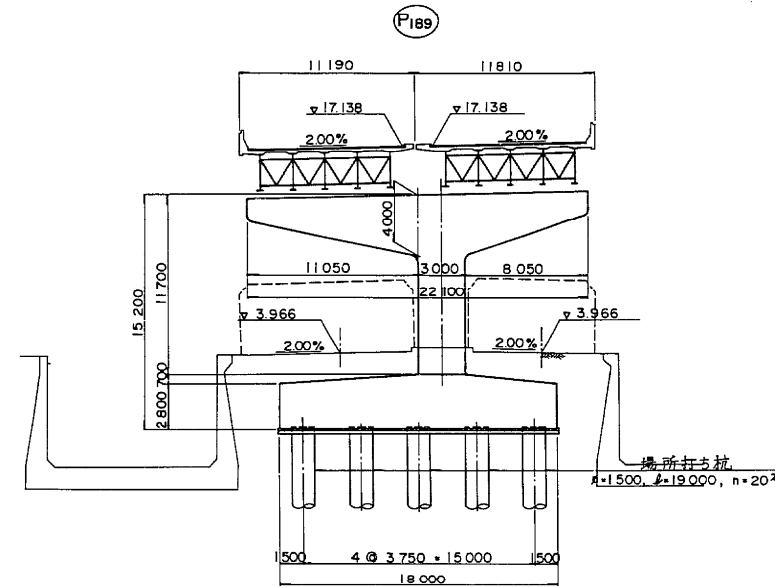
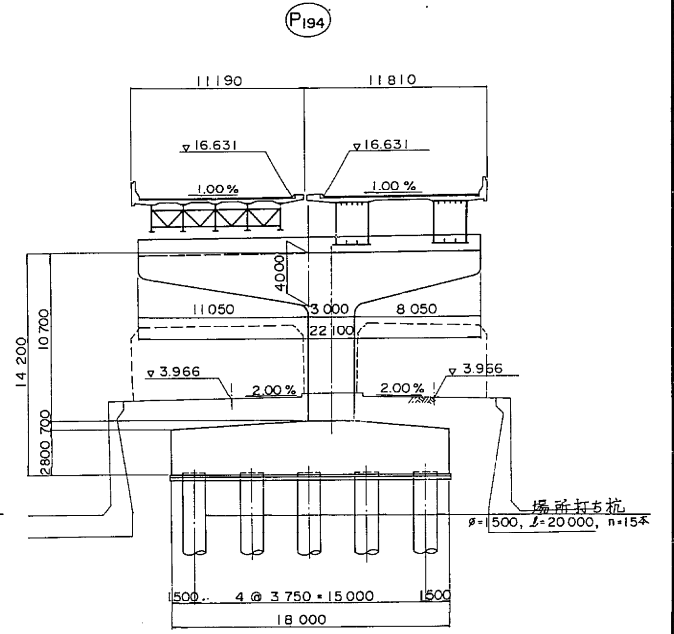
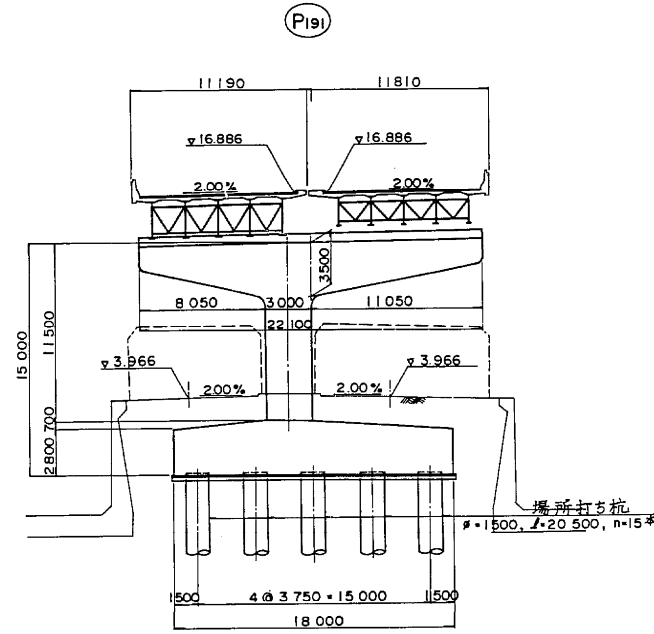
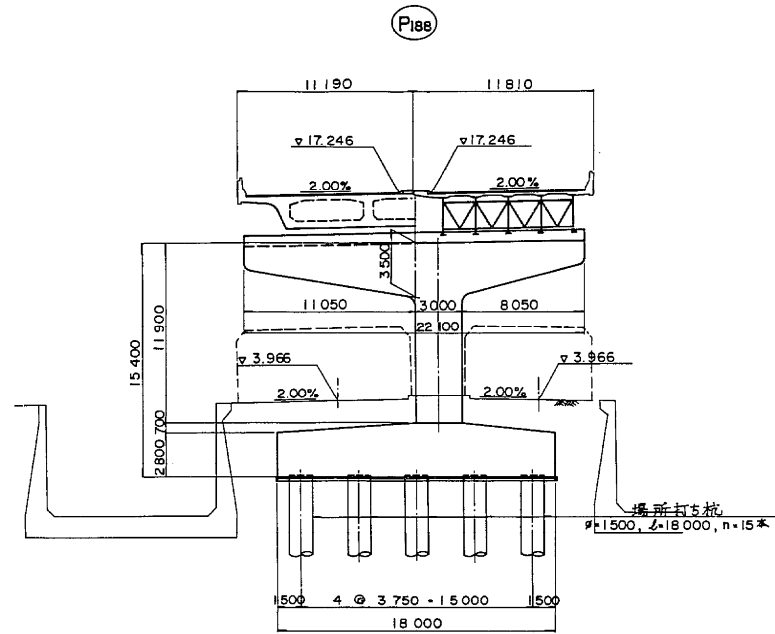


0 縮尺 1/200 20m

東京外環自動車道(川口～三郷)完成図			9837 23538
工 種	高 架 橋		9793 14944
名 称	青柳高架橋 全体一般図 (2)	縮尺 1/200 1/100	10 1623

日本道路公団 東京第一建設局

全体一般図 (その2) 縮尺 1:200

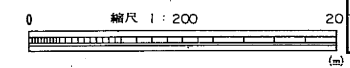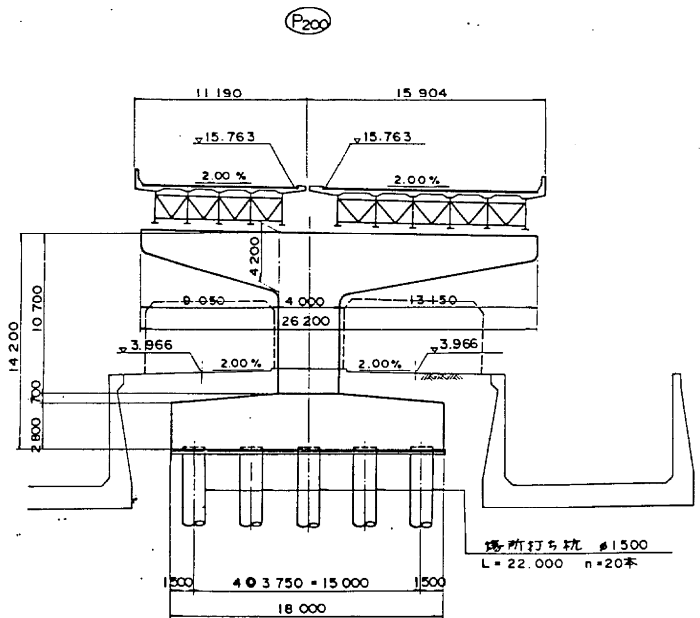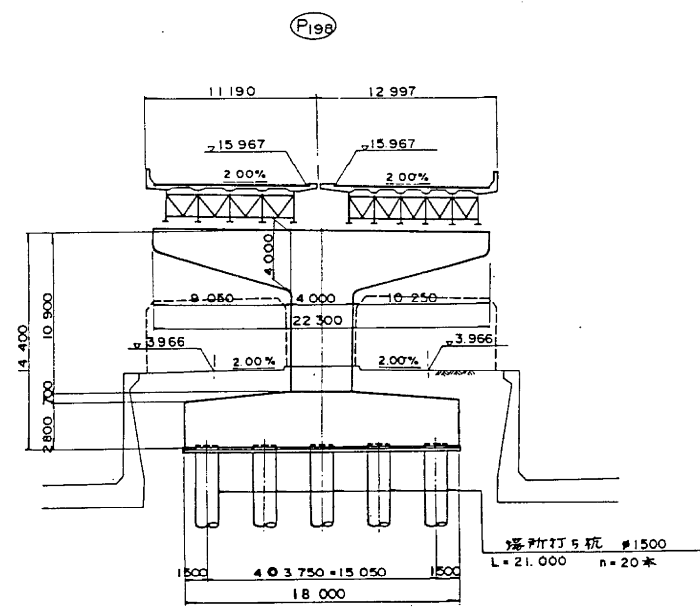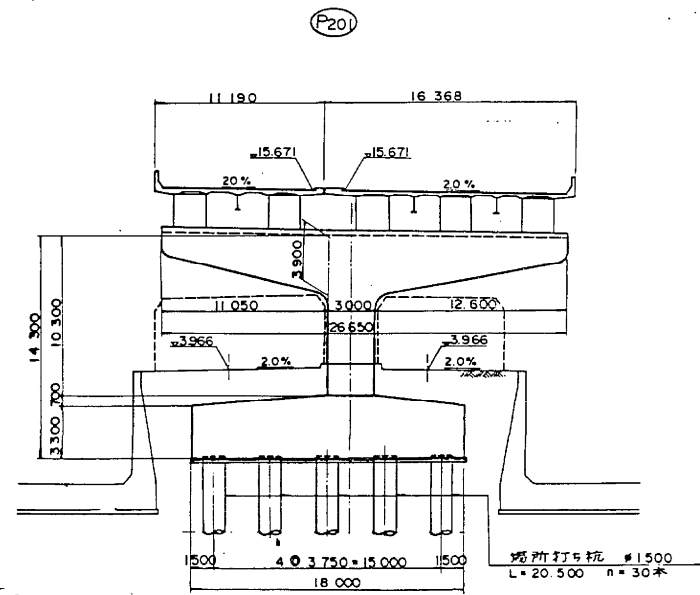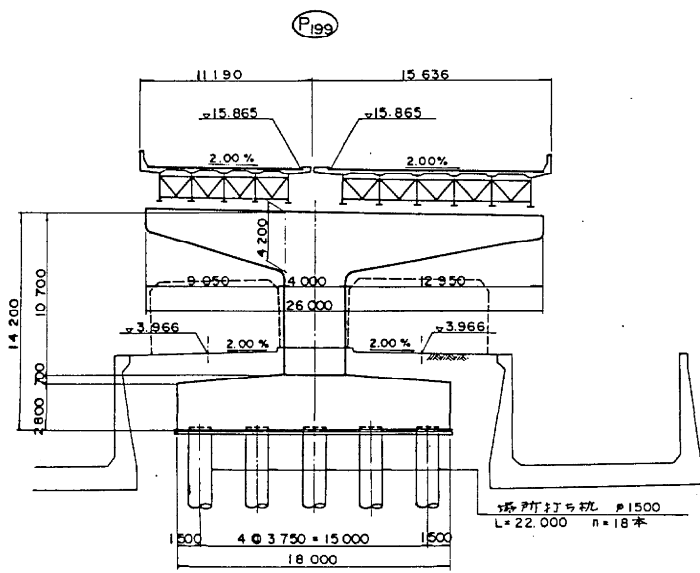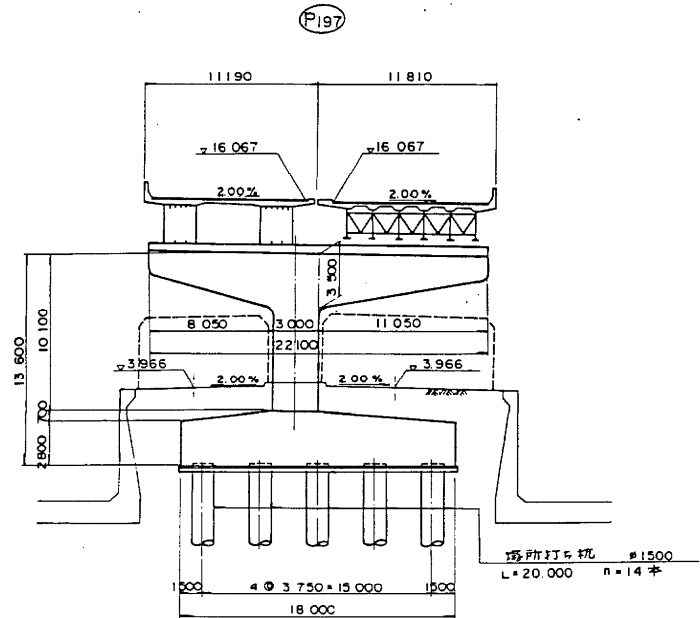


東京外環自動車道(川口〜三郷)完成図			10146 23538
工種	高架橋		10102 14944
名	青柳高架橋	縮尺	319 1623
称	全体一般図(2)	1/200	
日本道路公団 東京第一建設局			平5マ第 319号


全体一般図(その3) 縮尺 1:200

横断図 (P201~P203)


橋脚 P201
STA.76+25.000 (NO.908+10.380)

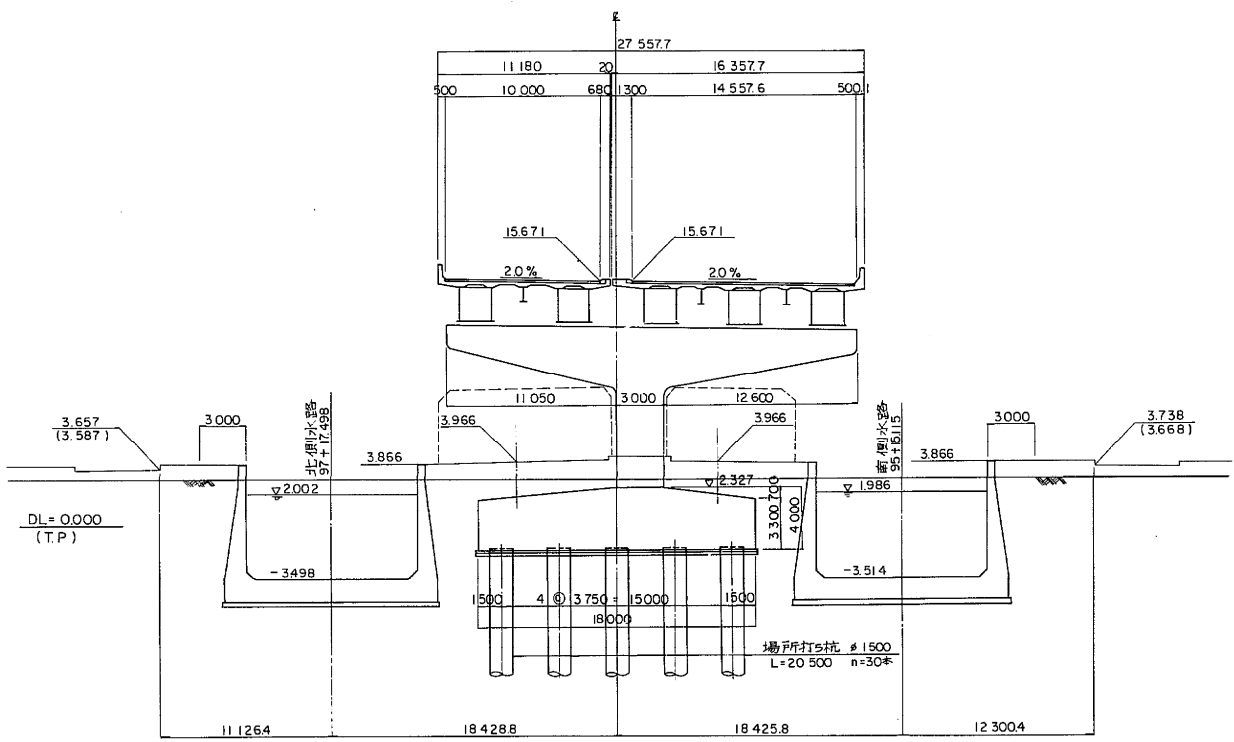


橋脚 P203
STA.77+25.600 (NO.913+10.980)

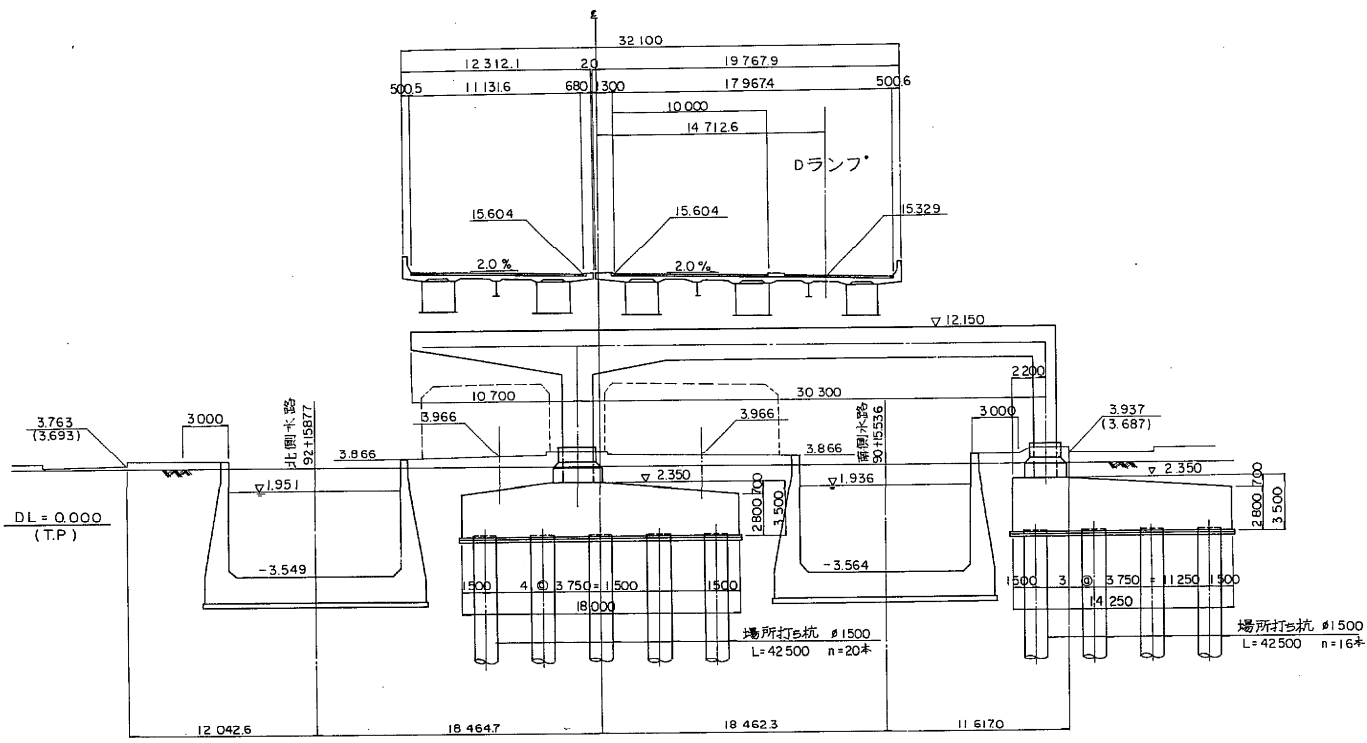

橋脚 P202
STA.76+75.300 (NO.911+0.680)

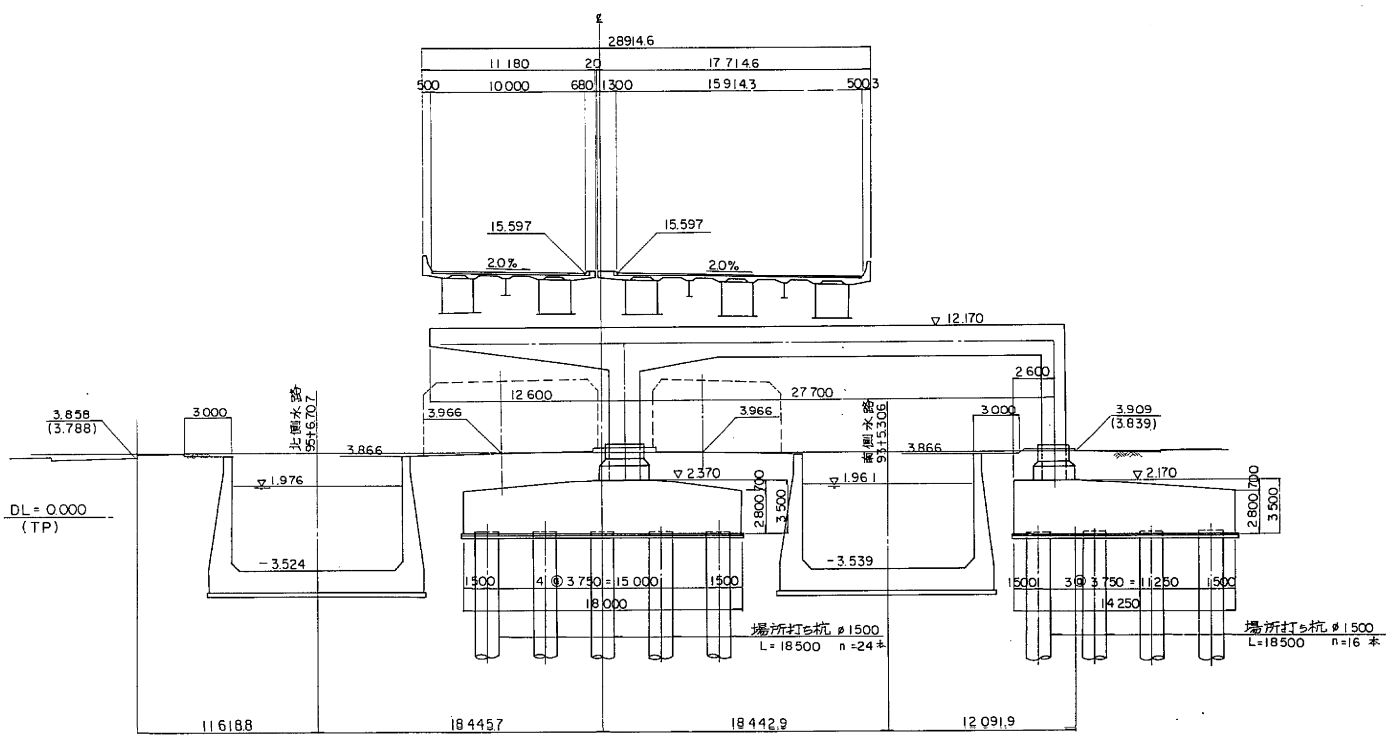


東京外環自動車道(川口~三郷)完成図		10147 23538
工種	高架橋	10103 14944
名	青柳高架橋	縮尺 1/200
称	全体一般図(3)	320 1623
日本道路公団 東京第一建設局		平 5 マ第 320 号


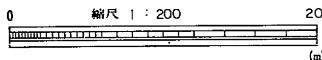


全体一般図 縮尺 1 : 500



側面図

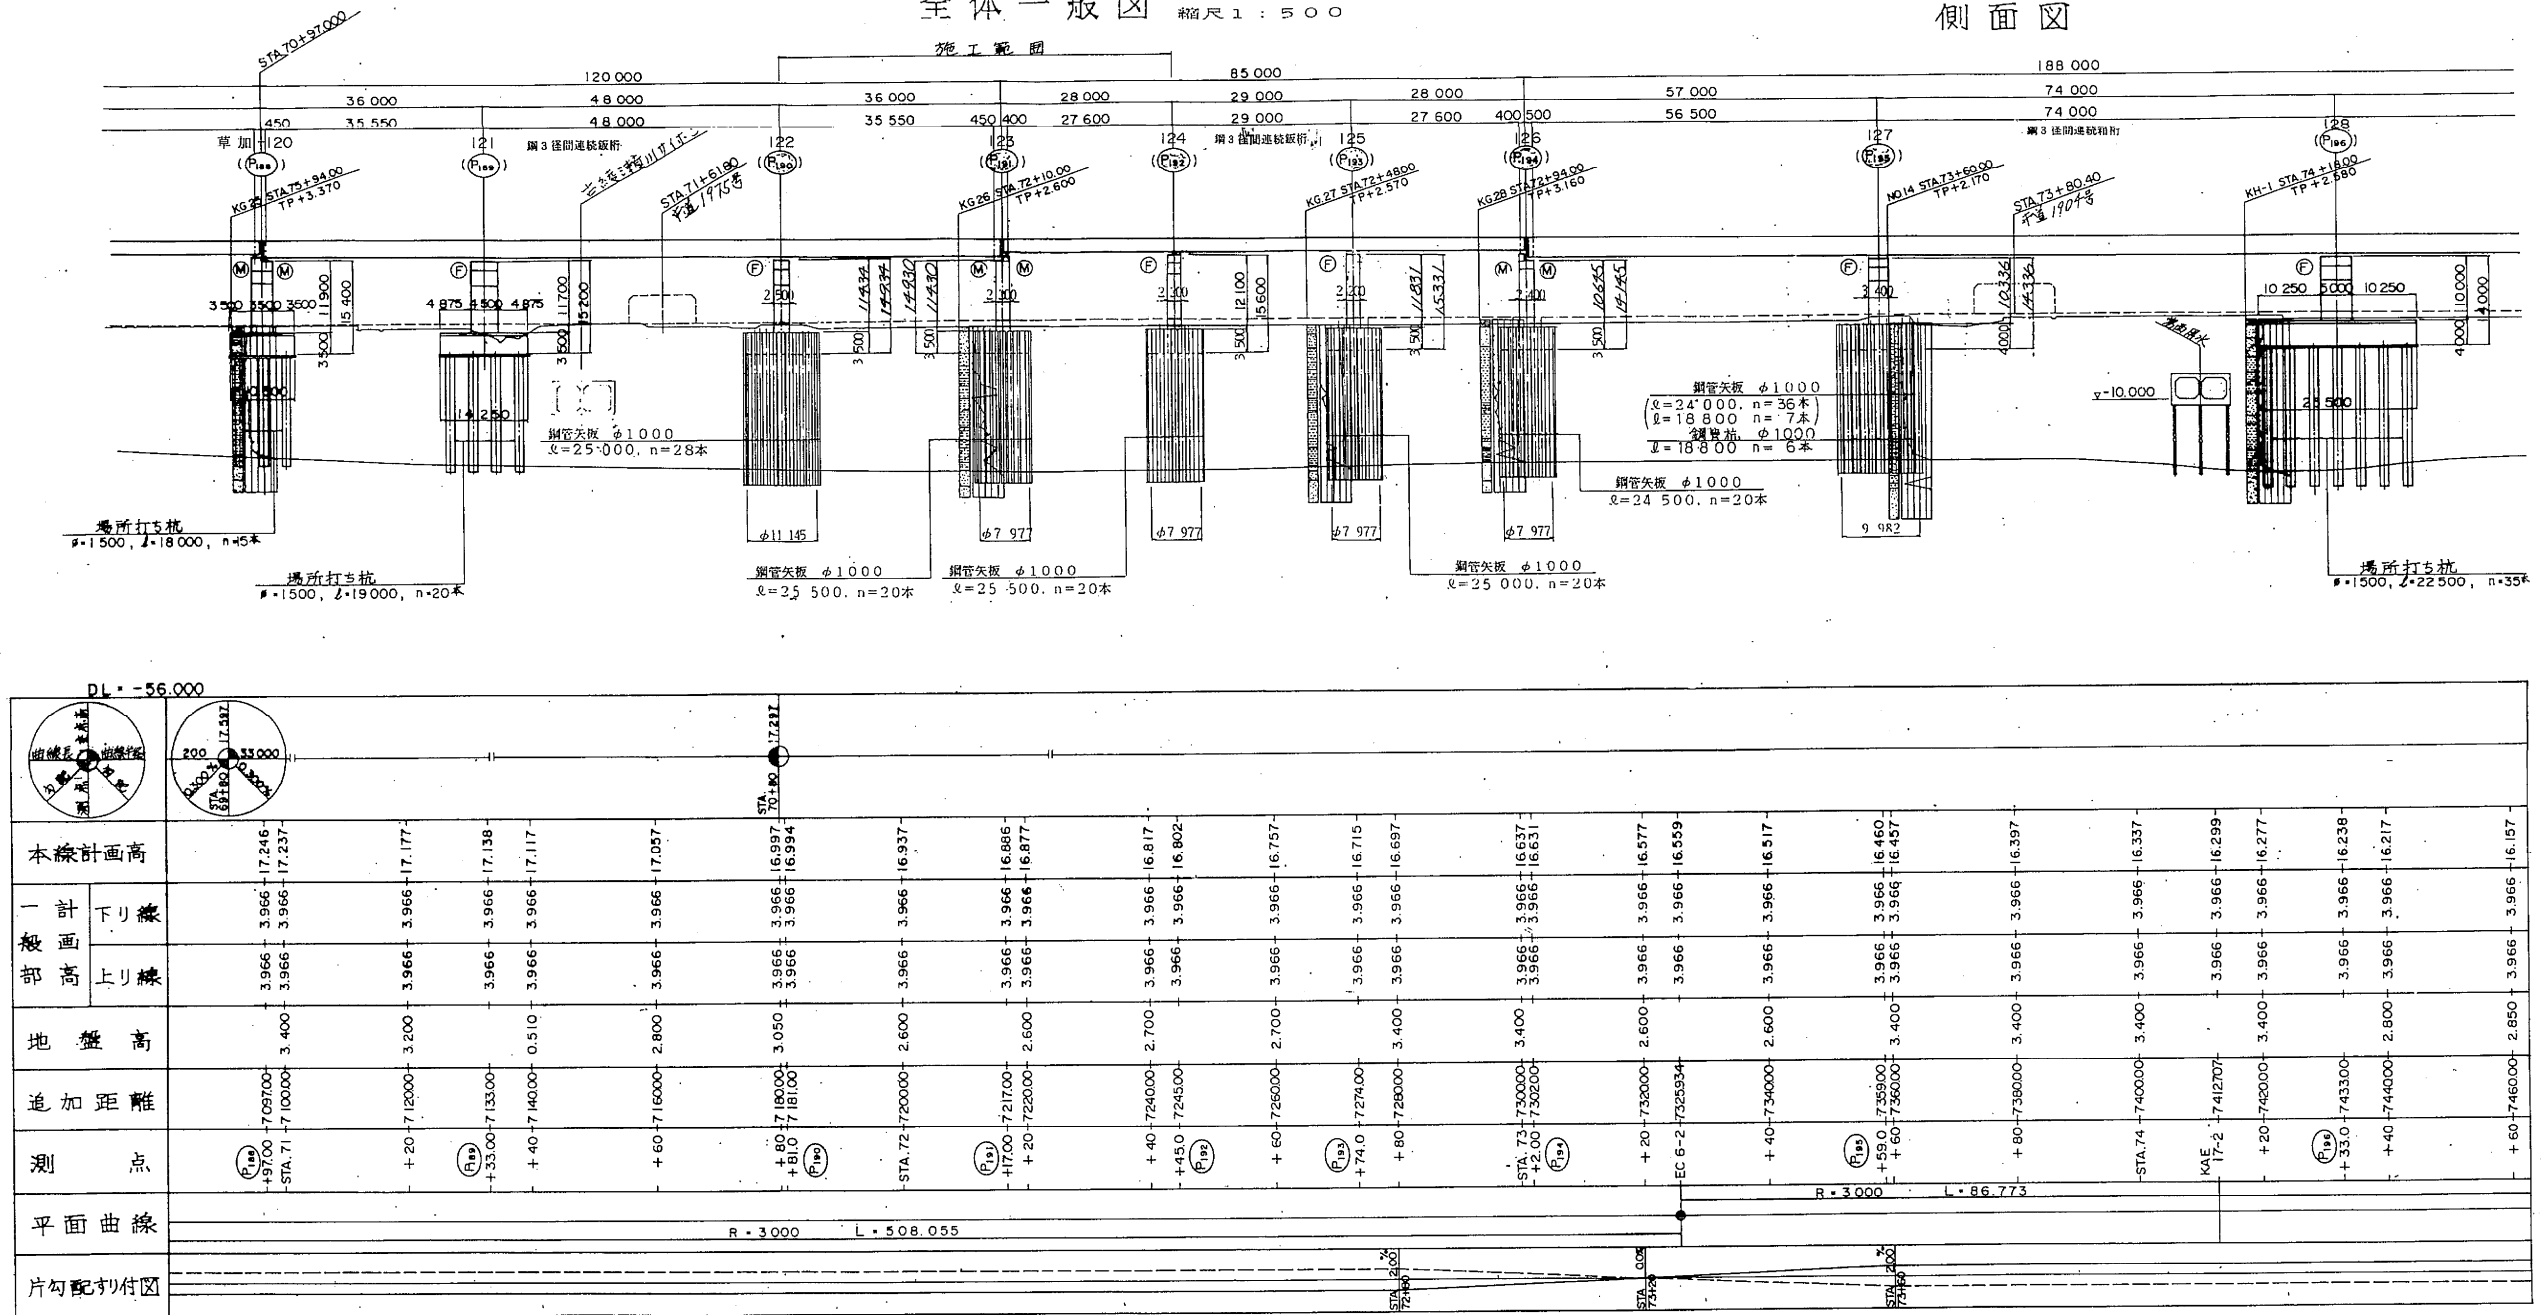

設計条件	
橋長	120.00m+85.00m+188.00m
道路区分	第1種第3級A
河重	TL-20, TT-43
型式	鋼3径間連続板桁+鋼3径間連続板桁+鋼3径間連続板桁
支間	35.50m+48.00m+35.50m, 27.60m+29.00m+27.60m, 56.50m+74.00m+56.50m
有効幅員	10.00m+10.00m
横断勾配	2.0% 2.0% ~ 2.0% 2.0%
縦断勾配	0.300% 0.330%
地盤係数	水平係数 KH = 0.24, 鉛直係数 KV = ±0
上	コンクリート 設計基準強度 σck = 240 kg/cm ²
部	鋼材 SS41, SM50Y, SM58
工	鉄筋材質 SD35
下	鋼橋脚 鋼材 SS41, SM50Y, SM53, SM58
部	鋼管矢板 SKY41
工	コンクリート σck = 240 kg/cm ²
部	鉄筋 SD35

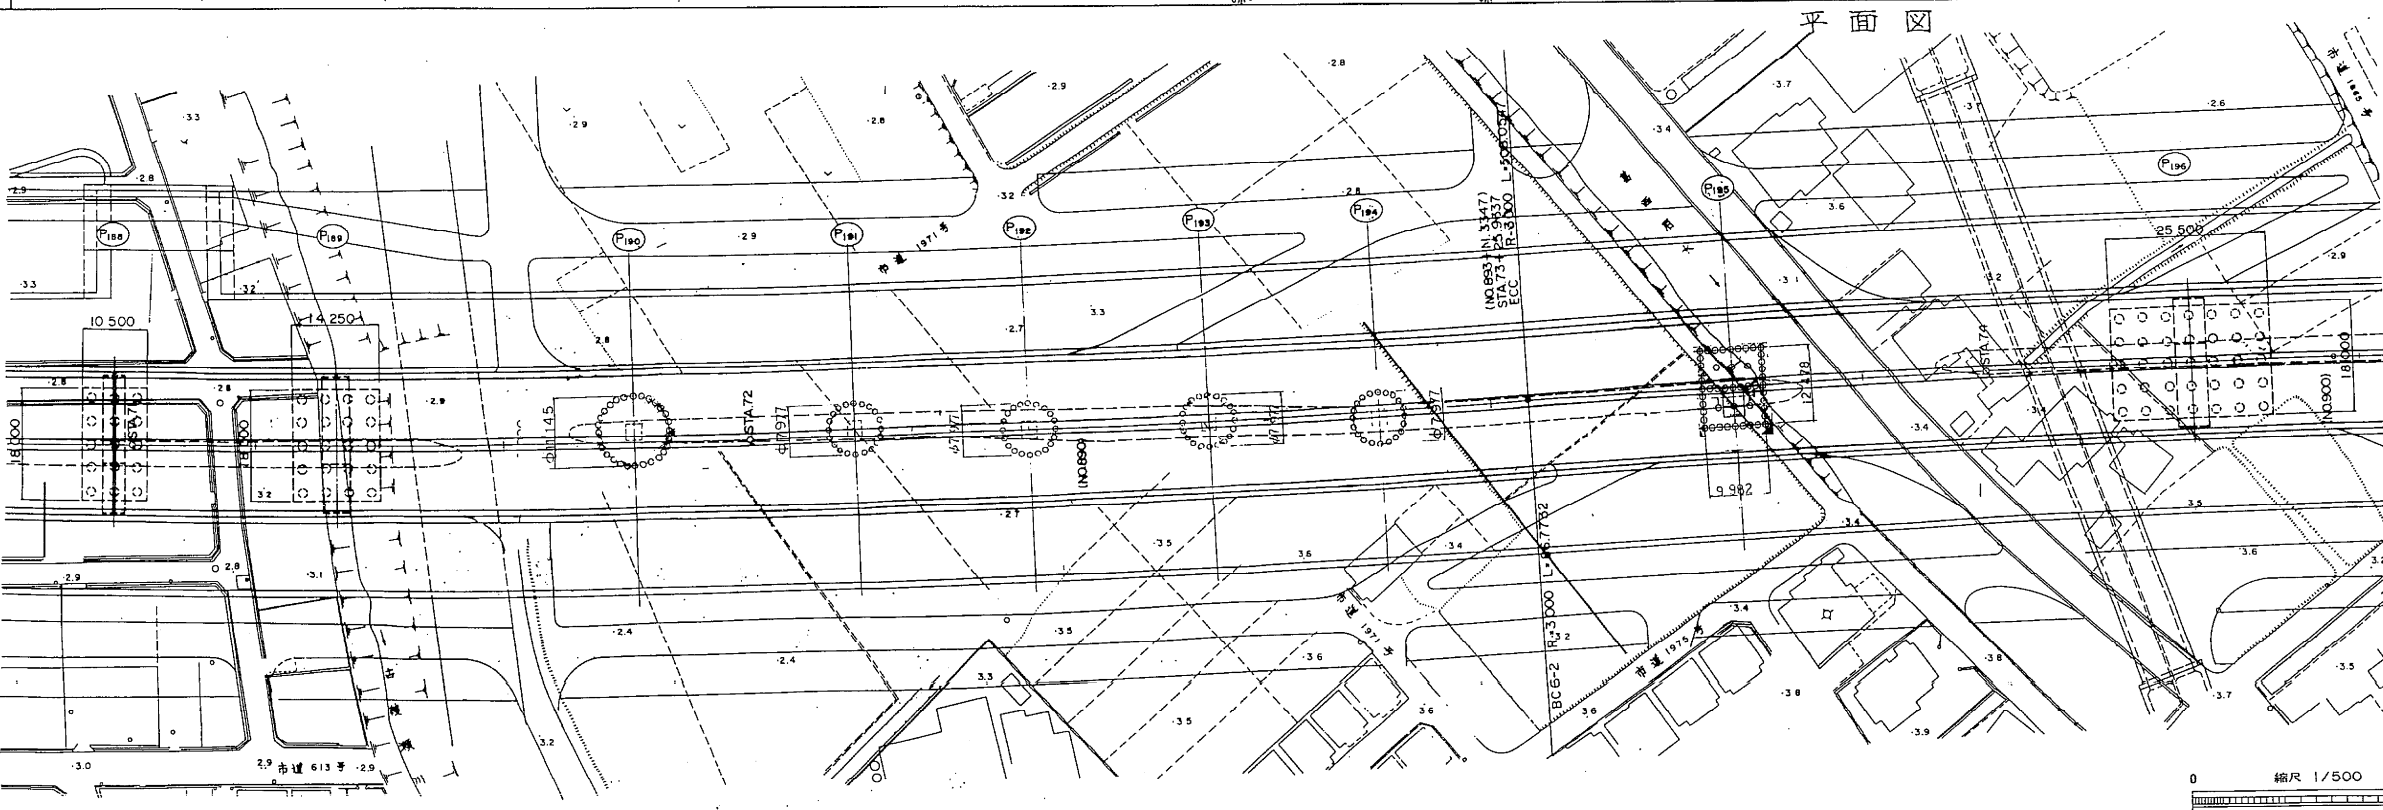
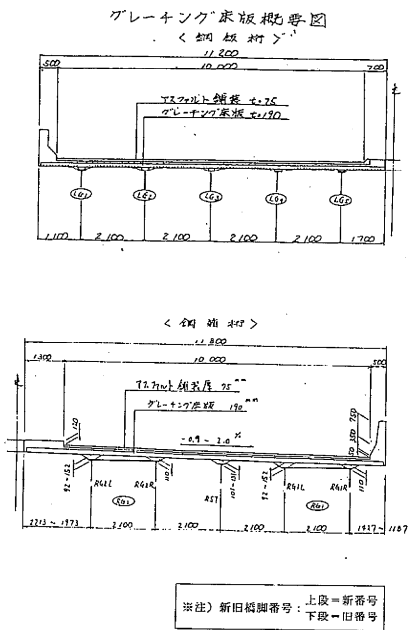


東京外環自動車道(川口~三郷)完成図	10827
工種	高架橋
名	青柳高架橋
縮尺	1/500
称	全体一般図 (草加122~124)
日本道路公団 東京第一建設局	10827 23538
平 5 マ 第 100 号	10783 14944
	1623

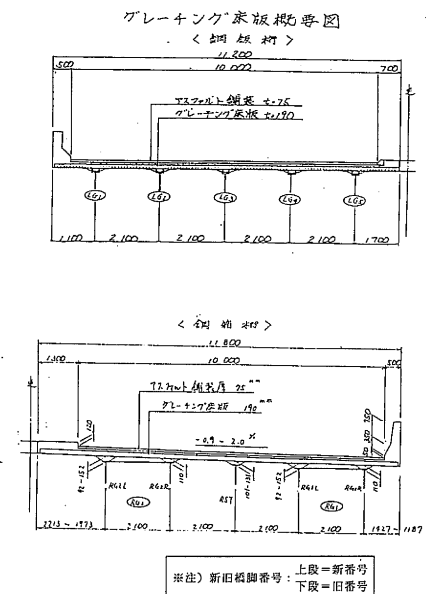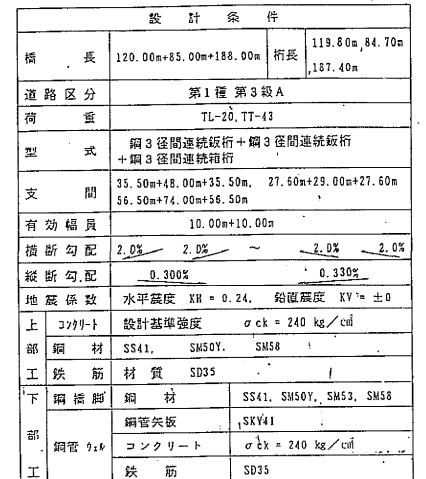


東京外環自動車道(川口～三郷)完成図		10859 23538
工種	高架橋	10815 14944
名称	青柳高架橋 全体一般図 (草加125、126)	縮尺 1/500 1032 1623
日本道路公団 東京第一建設局		

平 5 マ 第 132 号

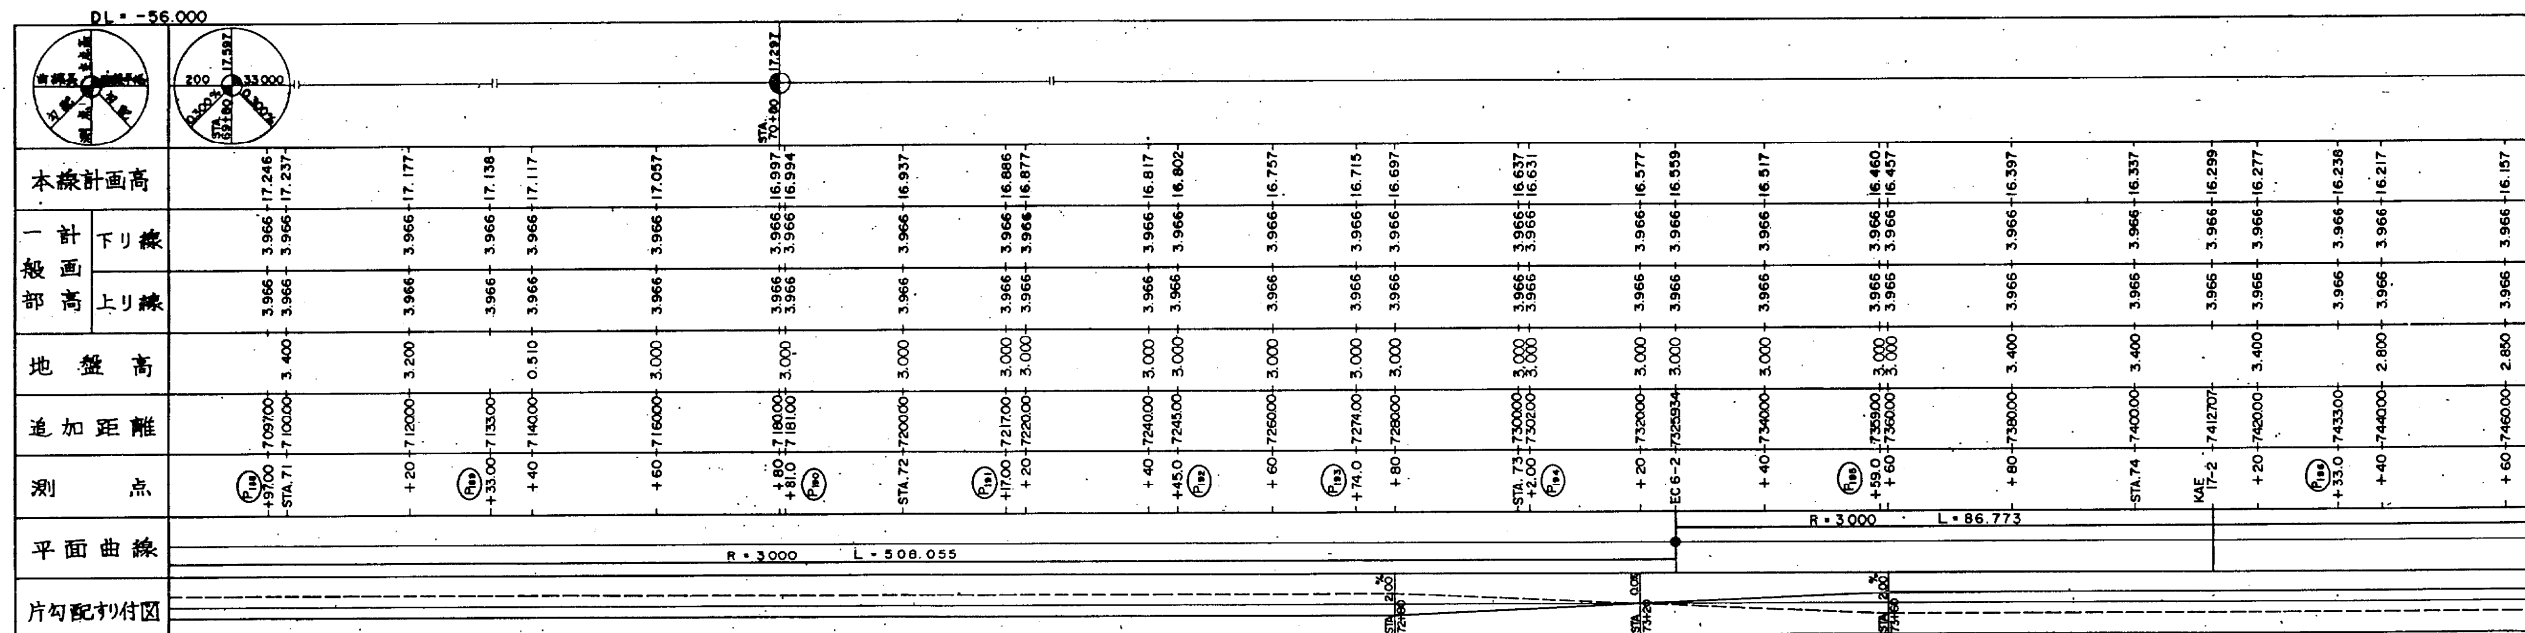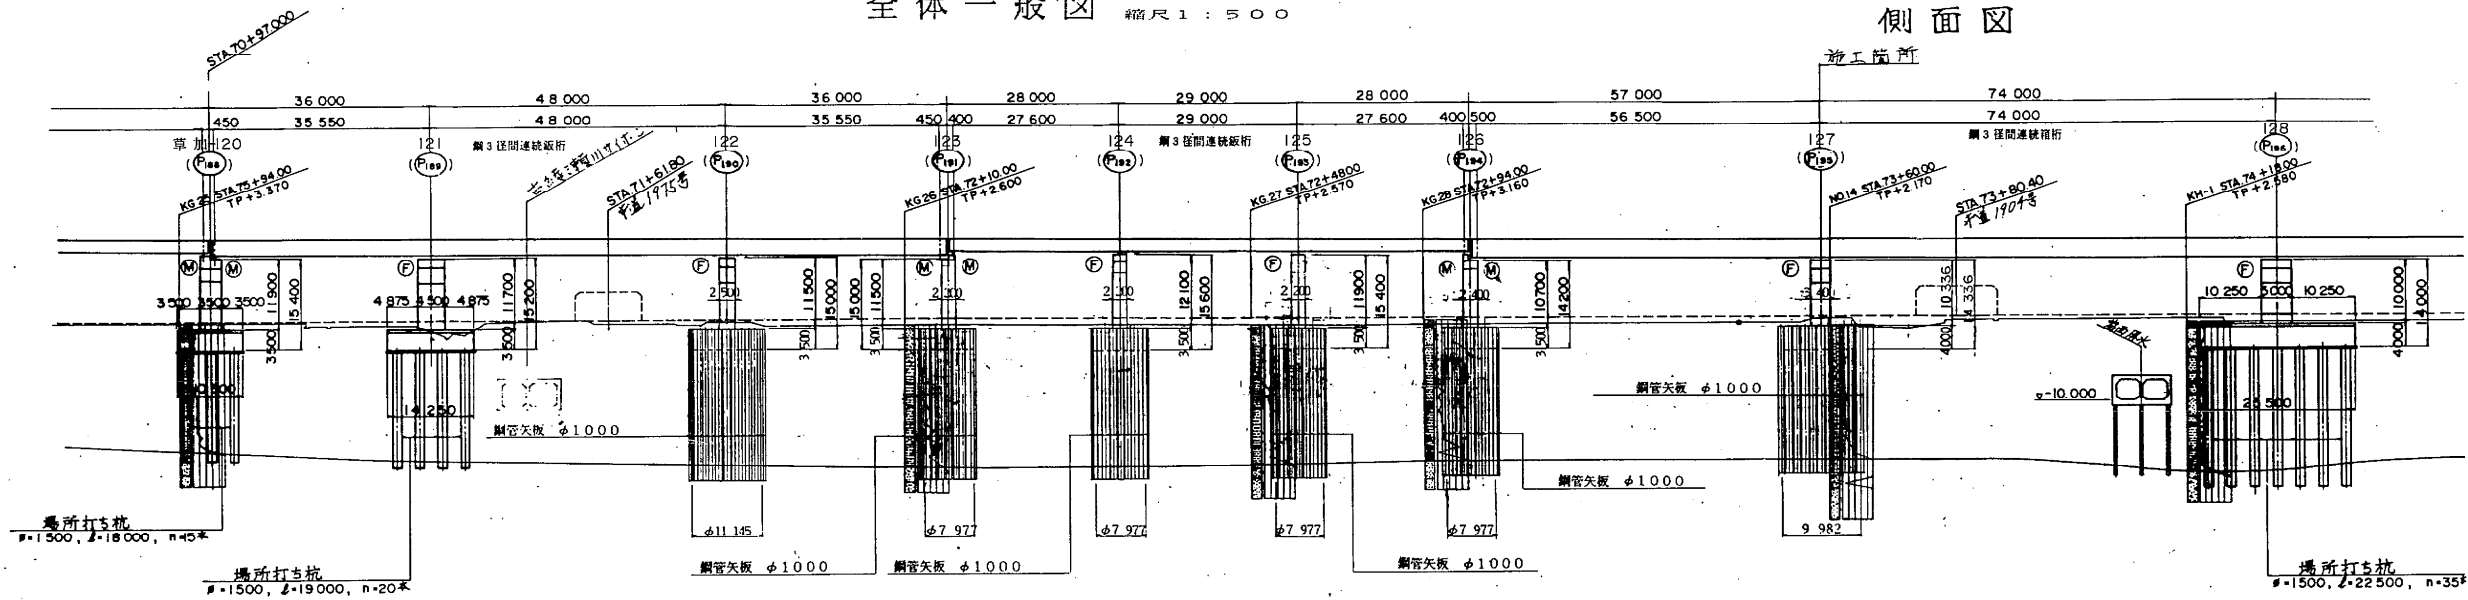


平面図

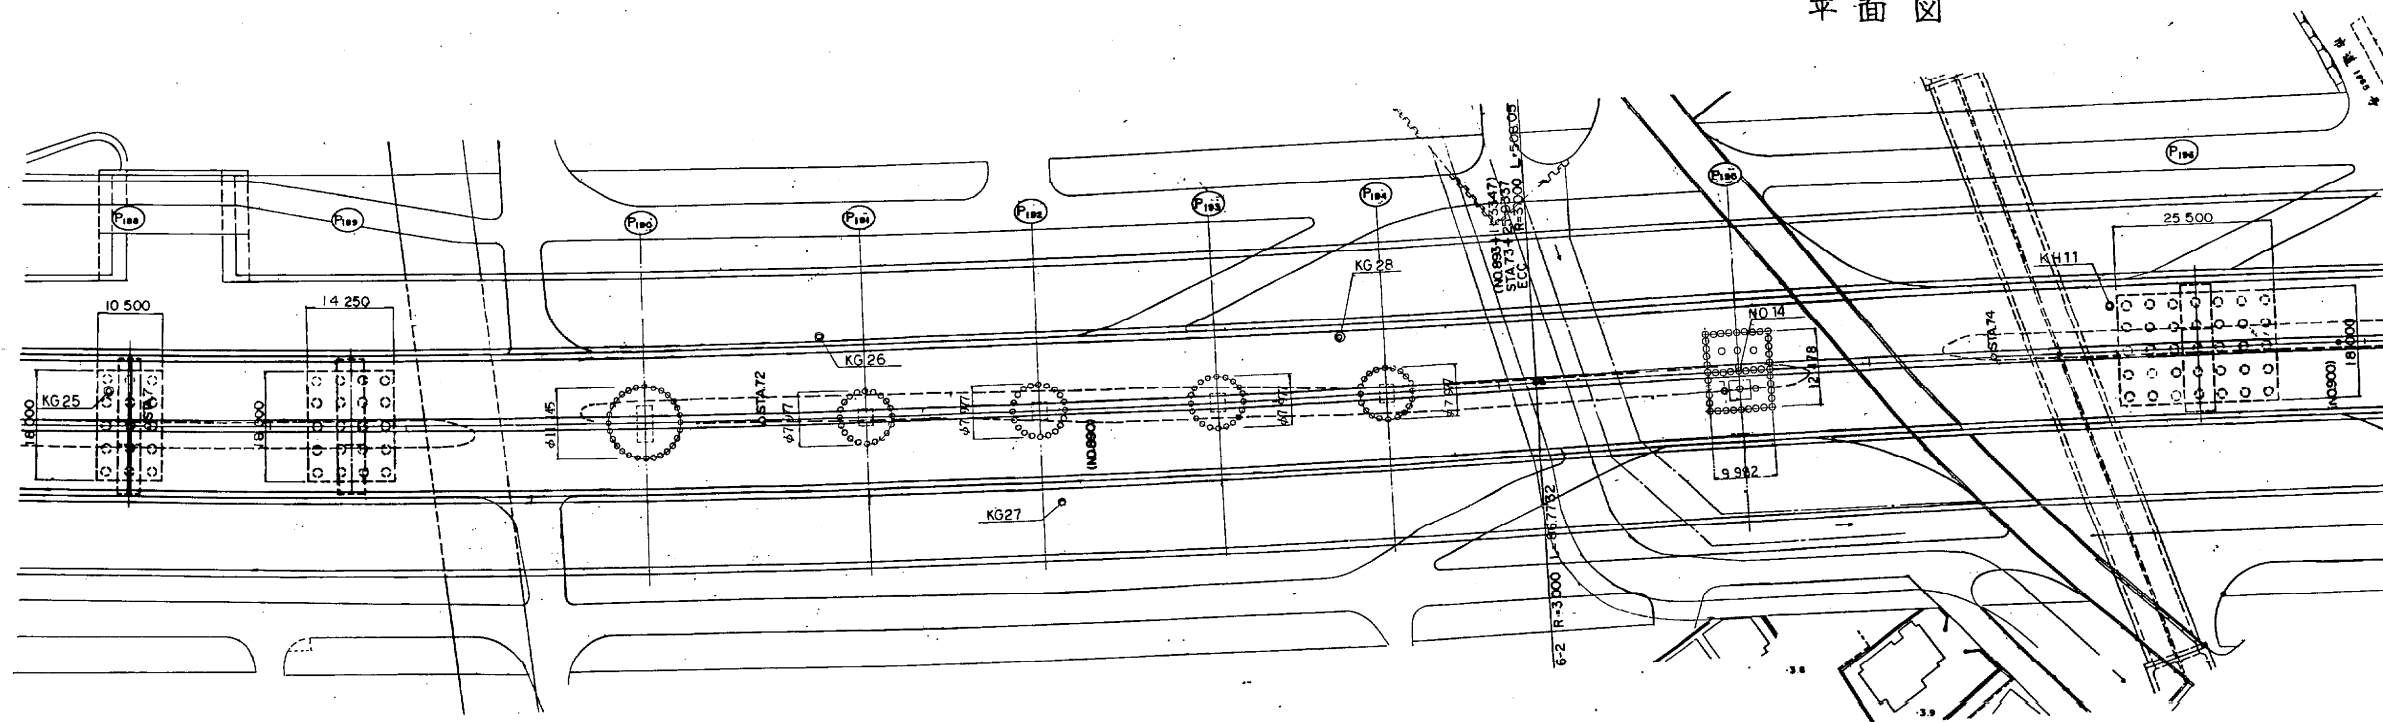


設計条件		
橋長	120.00m+85.00m+188.00m	桁長 119.80m, 84.70m, 187.40m
道路区分	第1種第3級A	
荷重	TL-20, TT-43	
型式	鋼3径間連続桁+鋼3径間連続桁+鋼3径間連続桁	
支間	35.50m+48.00m+35.50m, 21.60m+29.00m+27.60m, 56.50m+74.00m+55.50m	
有効幅員	10.00m+10.00m	
横断勾配	2.0%	2.0%
縦断勾配	0.300%	0.330%
地震係数	水平震度 KH = 0.24, 鉛直震度 IV = ±0	
上コンクリート	設計基準強度 $\sigma_{ck} = 240 \text{ kg/cm}^2$	
部鋼材	SS41, SM50Y, SM53	
工鉄筋	SD35	
下鋼材	SS41, SM50Y, SM53, SM58	
部鋼材	鋼管矢板 SX741	
鋼管	コンクリート $\sigma_{ck} = 240 \text{ kg/cm}^2$	
工鉄筋	SD35	

グレーンク木板断面図

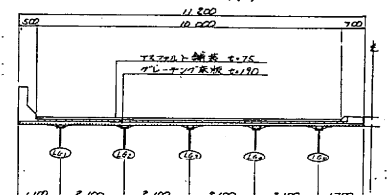


鋼材断面図

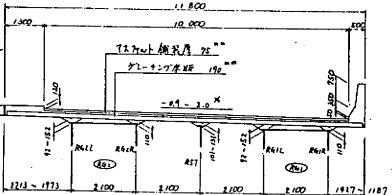


※注) 新旧鋼材番号: 上段=新番号
下段=旧番号

東京外環自動車道(川口〜三郷)完成図		10884
高架橋		23538
青柳高架橋		10840
全体一般図 (草加127)		14944
縮尺 1/500		1057
日本道路公団 東京第一建設局		1623

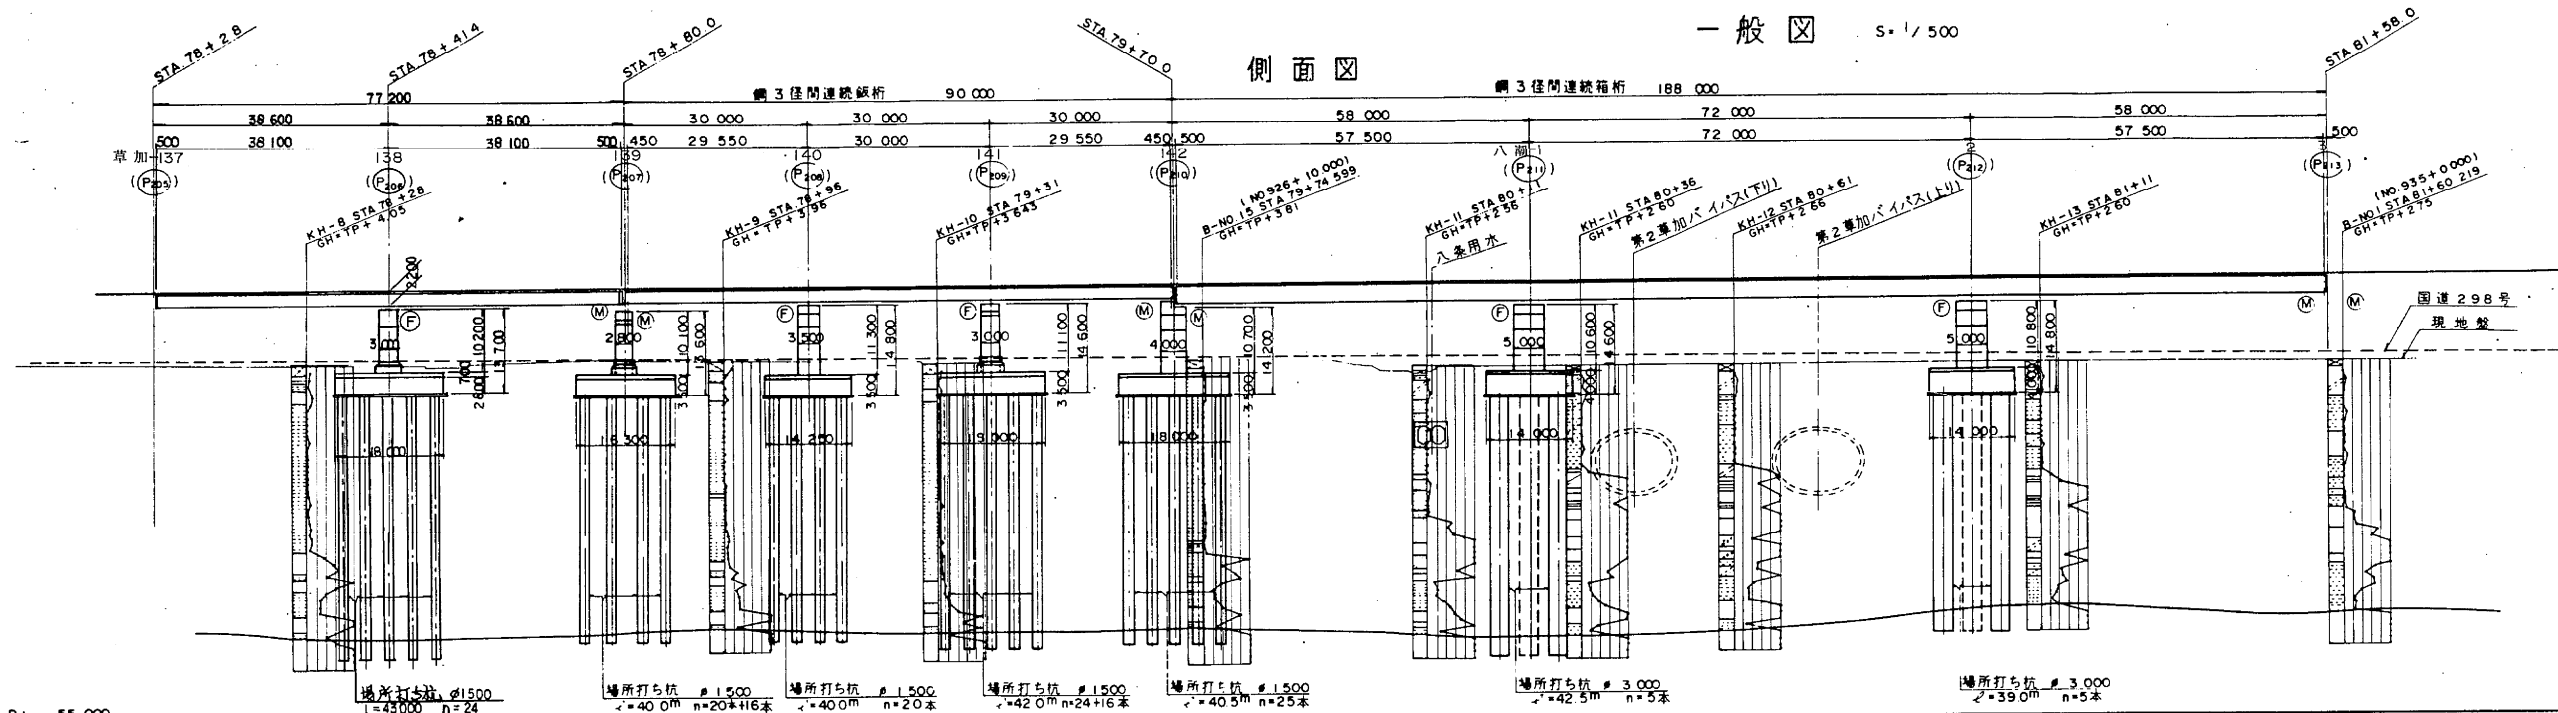

D.L. = 55.000			
本線計画高		15.759	
一般勾配		15.825	
29道号		15.891	
計画高		15.957	
地盤高		16.023	
追加距離		16.089	
測点		16.122	
平面曲線		16.155	
片勾配寸法図		16.211	
		16.287	
		16.320	
		16.353	
		16.419	
		16.485	
		16.511	
		16.551	
		16.617	
		16.683	
		16.749	
		16.815	
		16.881	
		16.947	



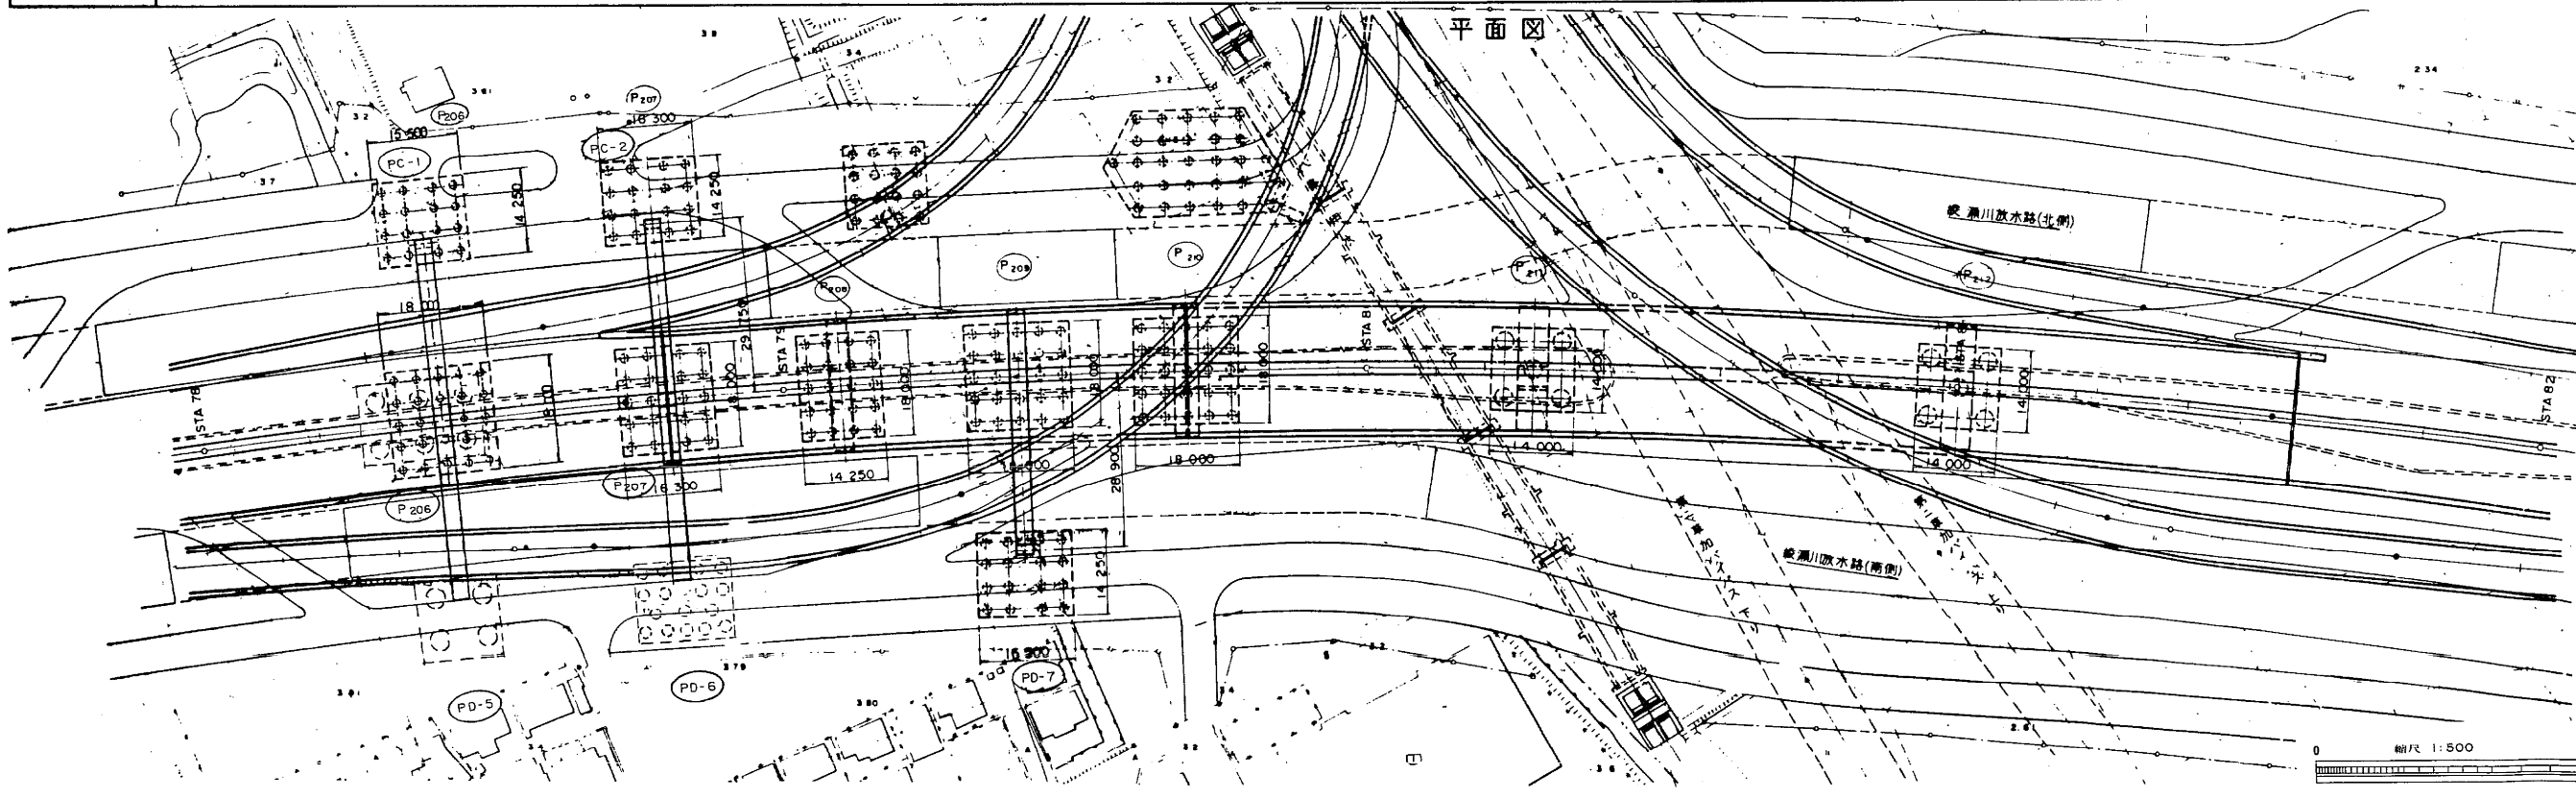


東京外環自動車道(川口～三郷)完成図 1098 2352


工種	高架橋	1098 1494
名	青柳高架橋	縮尺 1/500
称	全体一般図 (草加138.139.141)	115 162

日本道路公団 東京第一建設局

平 5 マ 第 254 号

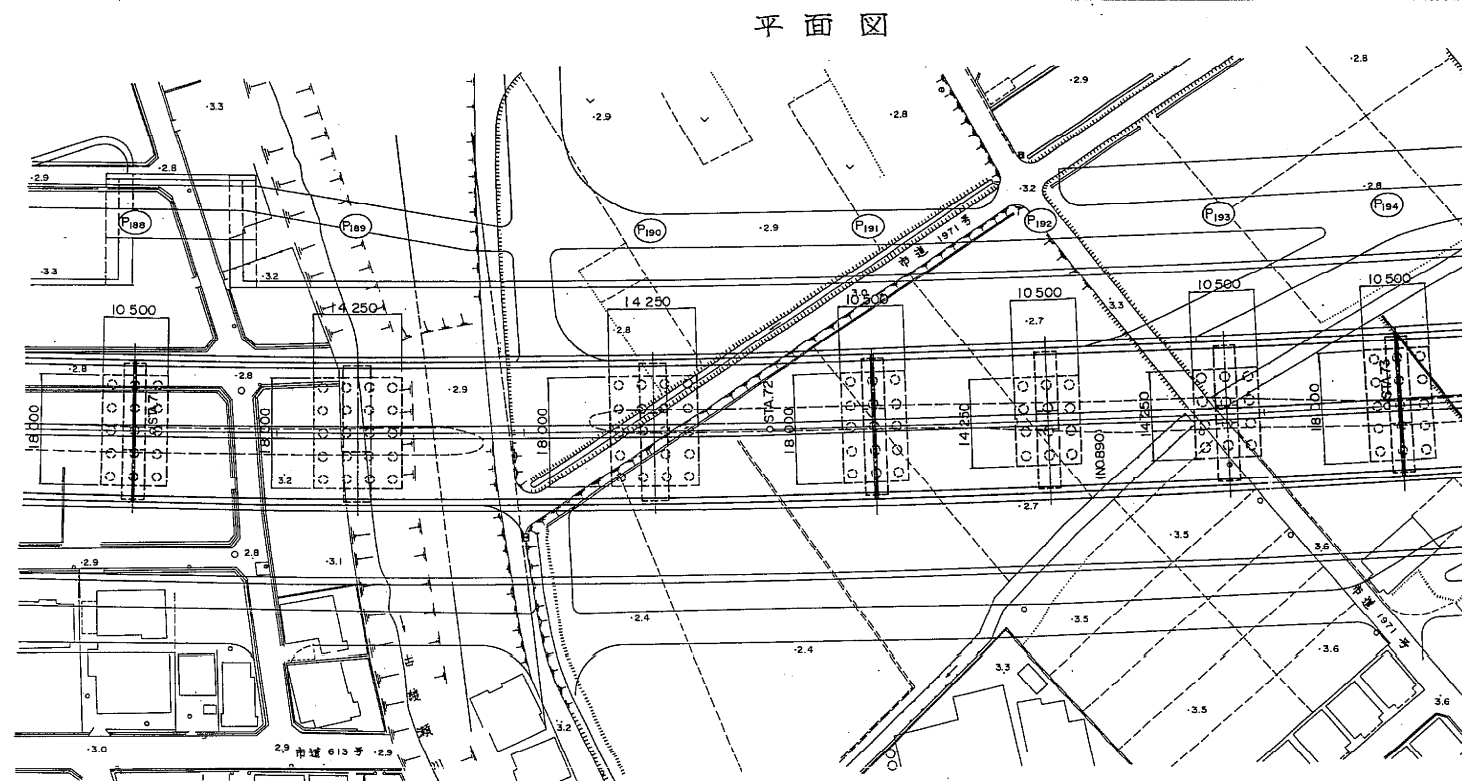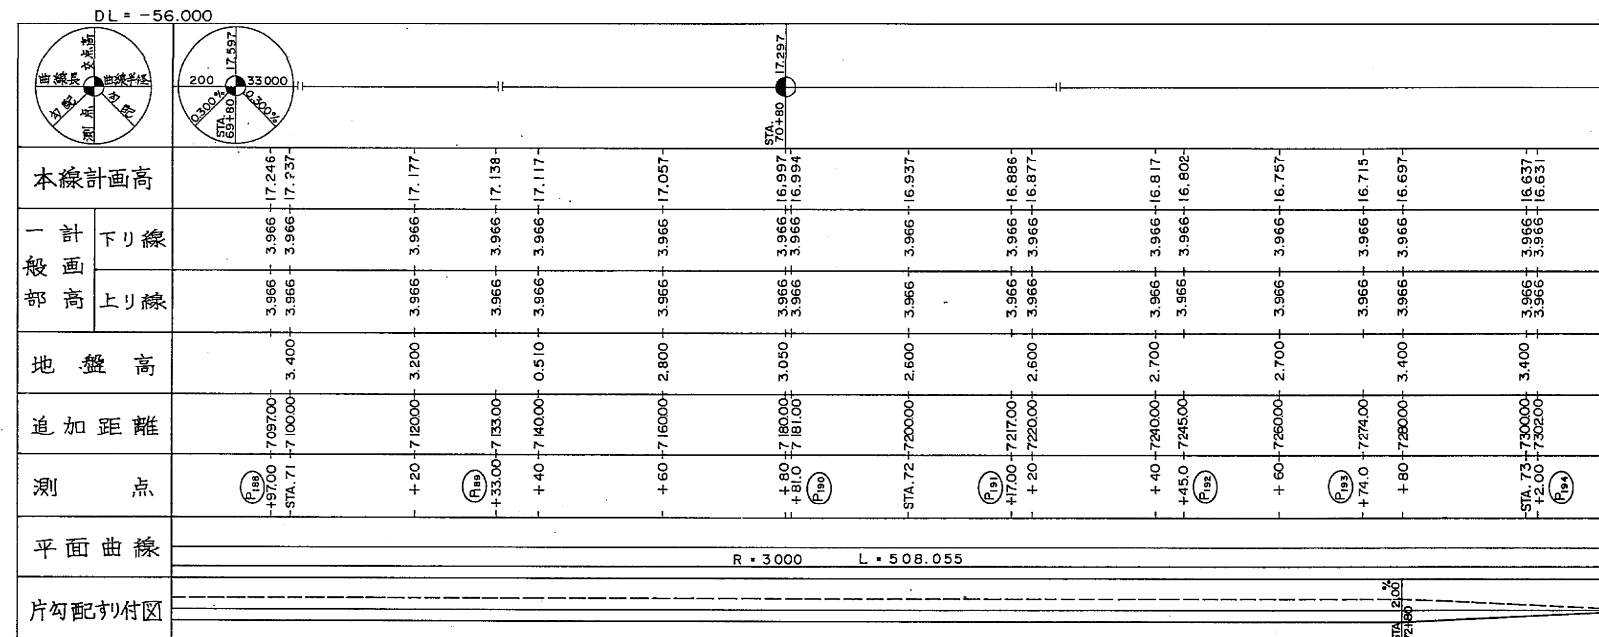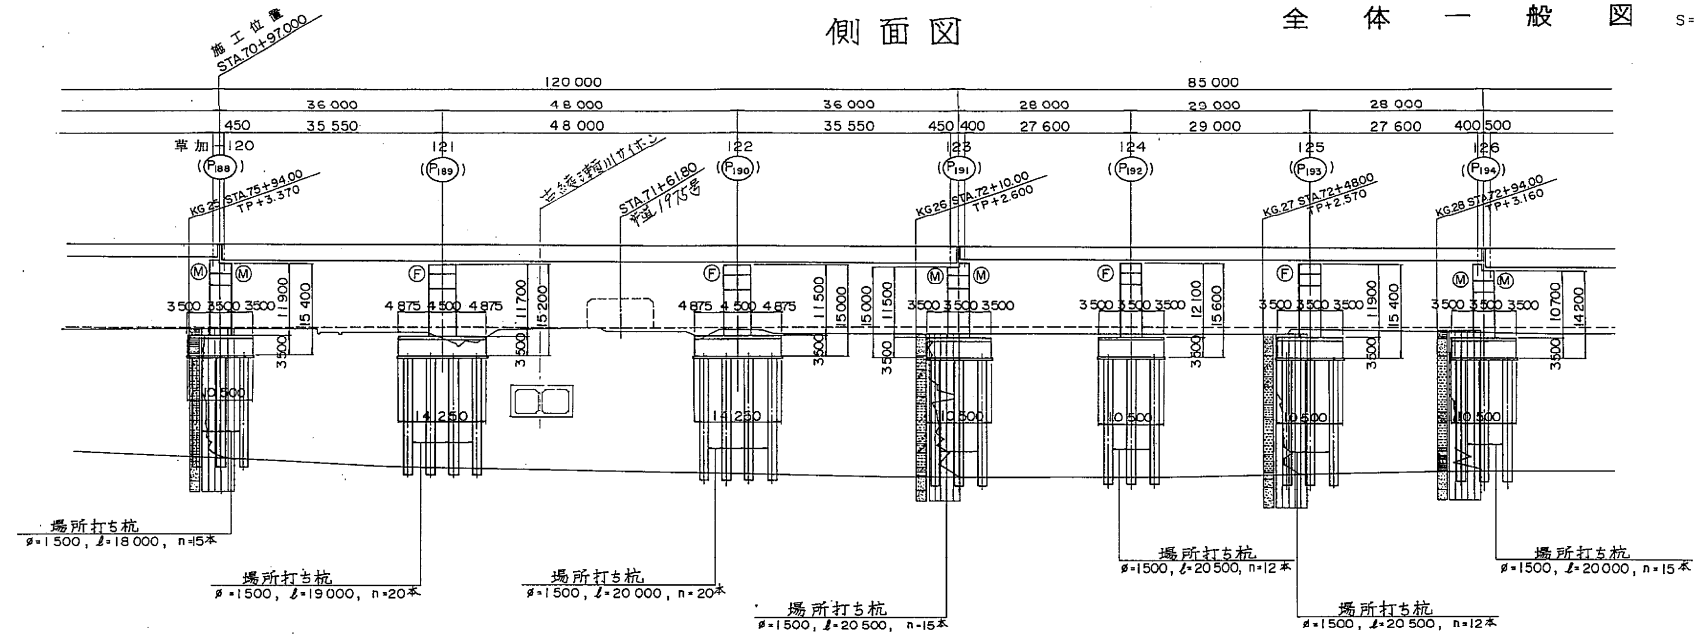

横断図 縮尺 1:200

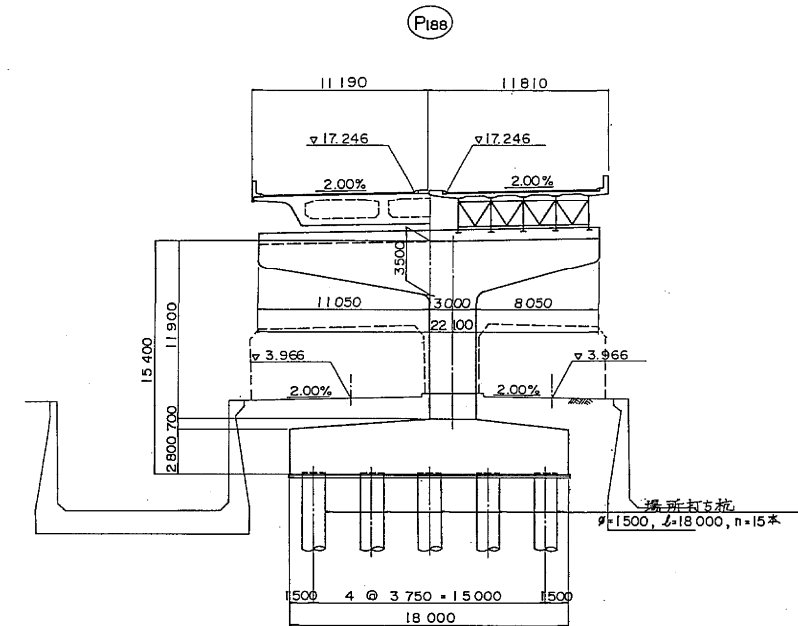

設計条件		
橋長	120'00" 8'00" 18'00"	桁長 118'00" 8'47'00" 18'00" 3'42'00"
橋区長	第 1 橋区 3 級 A	
構 造 重	TL=20, TT=4%	
型 式	鋼 3 條間連続鉄桁 + 鋼 3 條間連続鉄桁 + 鉄 3 條間連続面桁 + 鋼 3 條間連続鉄桁	
支 間	32'00" + 44'00" = 35'50", 27'00" + 28'00" + 27'00" 56'30" + 74'00" = 56'50", 33'53" + 34'00" + 34'00" + 33'	
有効幅員	57'50" + 67'50"	
橋断面勾配	2.0% 3.0% 2.0%	
橋断面勾配	4.300% 0.350%	
地震係数	水平加速度 K = 0.24, 加速変位 K = 20	
コンクリート	設計基準強度 Cx = 240 kg/cm ²	
上部鉄材	S341, S350Y, S353	
下部鉄材	材 質 S 30 B8	
コンクリート	張 注 設計基準強度 C40 Cx = 300 kg/cm ²	
下 工 部	フーチング Cx = 240 kg/cm ²	
鉄 筋	材 質 SD35	
適用示方書	昭和 53 年 2 月 道路橋示方書 II 鋼橋編 昭和 55 年 5 月 II 下部構造編 " " " " 鋼架設計編	


※注) 新旧橋脚番号: 上段=新番号
下段=旧番号

東京外環自動車道(川口～三郷) 完成図			11070 23538
工 種	高 架 橋		11026 14944
名	青柳高架橋	縮尺	
		1/500	1243
称	全体一般図(草加120)	1/200	1623
日本道路公団 東京第一建設局			

0 縮尺 1 / 500 50

一般図 縮尺 1:500


側面図

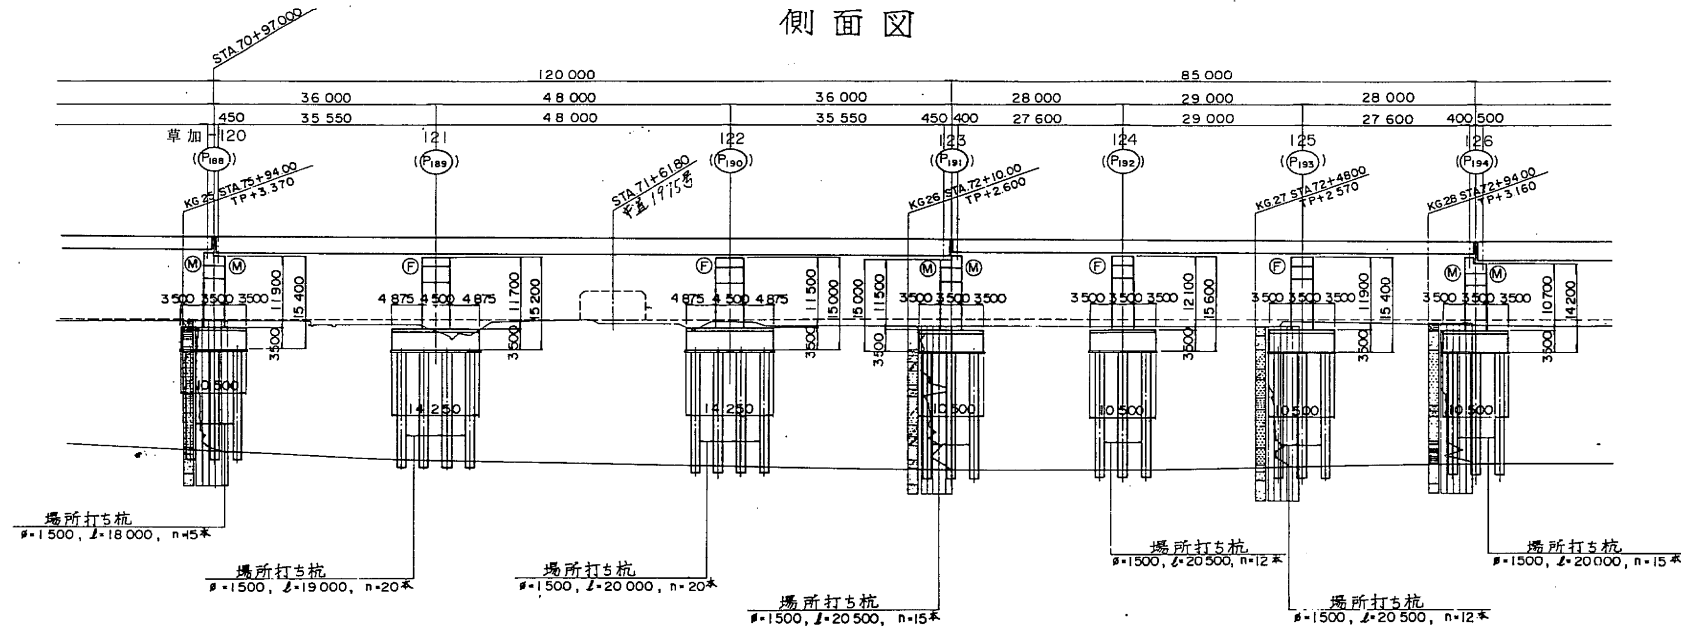

DL = -56.000			
本線計画高		17.237	
一般部	下り線	3.966	17.246
	上り線	3.966	17.237
地盤高		3.400	3.200
追加距離		7097.00	7120.00
測点		①P189	②P190
平面曲線		R = 3000 L = 508.055	
片勾配付図			


設計条件	
橋長	119'00 8'70 119'00 8'70
道路区分	第1種 第3級 A
荷重	TL-20, TT-43
型式	鋼3径間連続鈑桁 + 鋼3径間連続鈑桁 + 鋼3径間連続鈑桁 + 鋼3径間連続鈑桁
支間	33'00 + 46'00 + 35'00, 27'00 + 29'00 + 27'00, 33'00 + 34'00 + 34'00 + 33'00
有効幅員	8'750 + 8'750
横断勾配	2.0% 2.0% ~ 2.0% 2.0%
縦断勾配	0.300% 0.330%
地震係数	水平震度 KH = 0.24, 鉛直震度 Kv = 2.0
コンクリート	設計基準強度 Gk = 240 N/cm ²
鋼材	SS41, SM50Y, SM53
鉄筋	材質 SD30B
コンクリート	梁、柱 設計基準強度 Gk = 240 N/cm ²
鉄筋	フーチング 材質 SD35
適用示方書	昭和53年2月 道路橋示方書Ⅱ 鋼橋編 昭和53年5月 下部構造編 昭和53年5月 鋼橋設計編

平面図

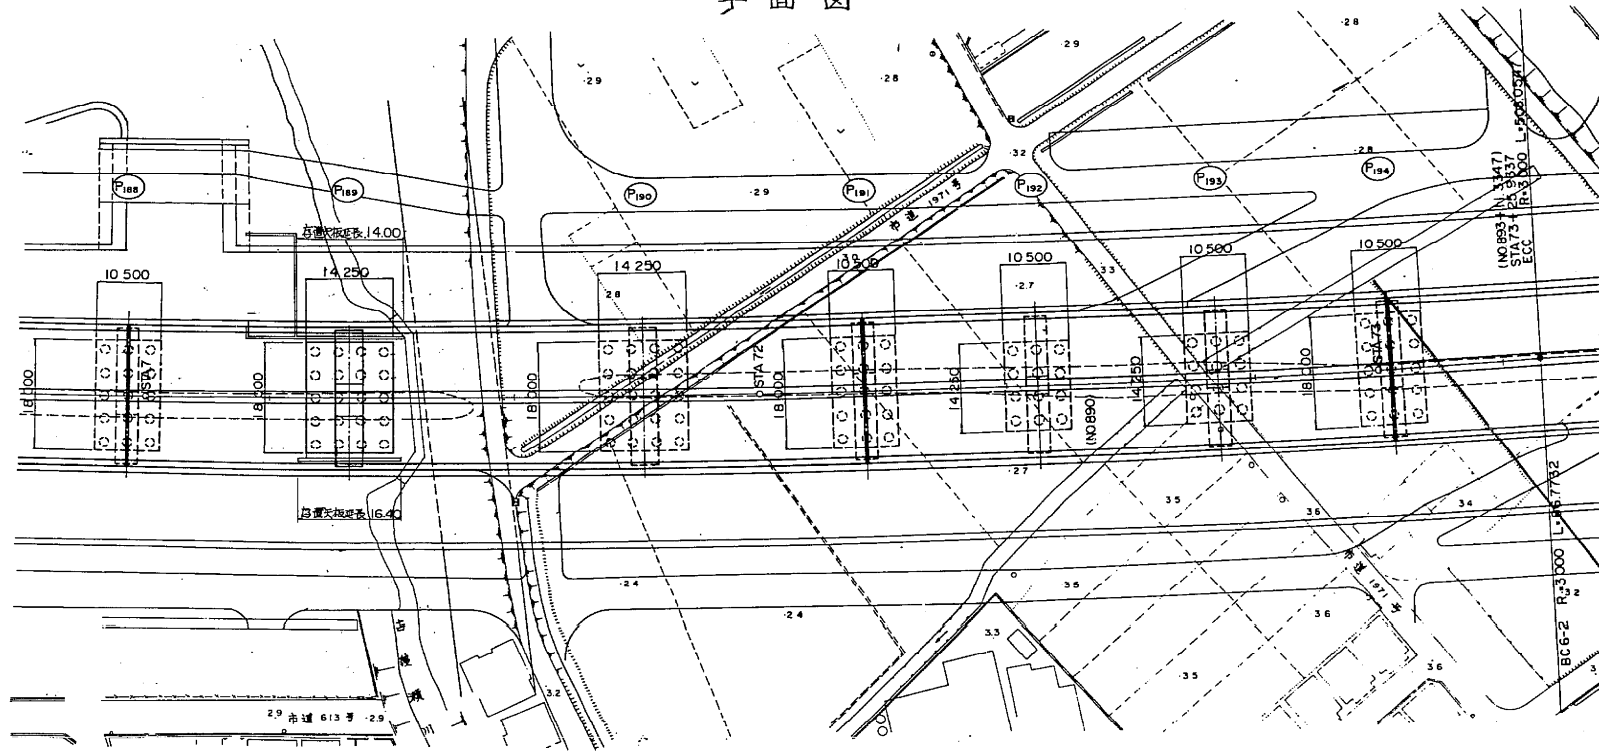

※注) 新旧橋脚番号, 上段=新番号, 下段=旧番号


東京外環自動車道(川口〜三郷)完成図		110E 235C
工種	高架橋	110E 149A
名	青柳高架橋	縮尺 1/500
称	全体一般図(1) (草加121)	125 162
日本道路公団 東京第一建設局		平 5 マ 第 354 号

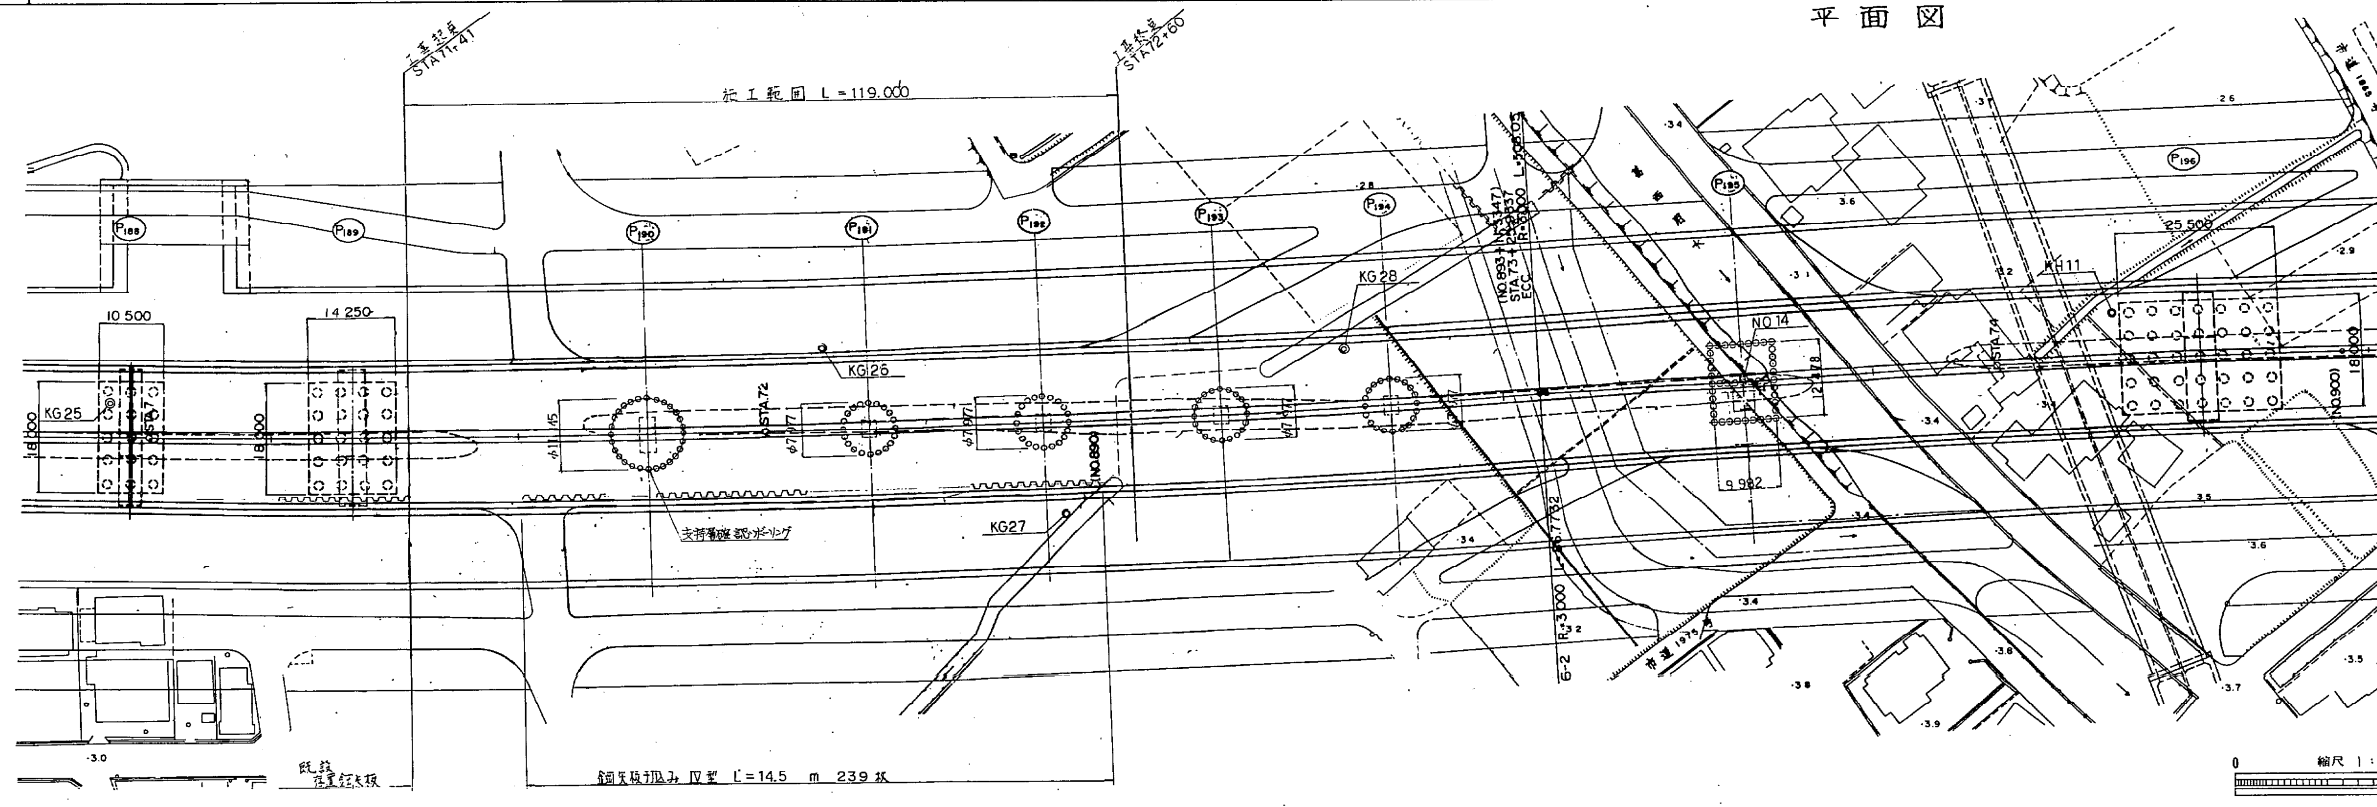




東京外環自動車道(川口～三郷)完成図		1109/2353
工種	高架橋	1105/1494
名称	青柳高架橋 全体一般図 (草加122～124)	縮尺 1/500 1267/1622
日本道路公団 東京第一建設局		

日本道路公団 東京第一建設局

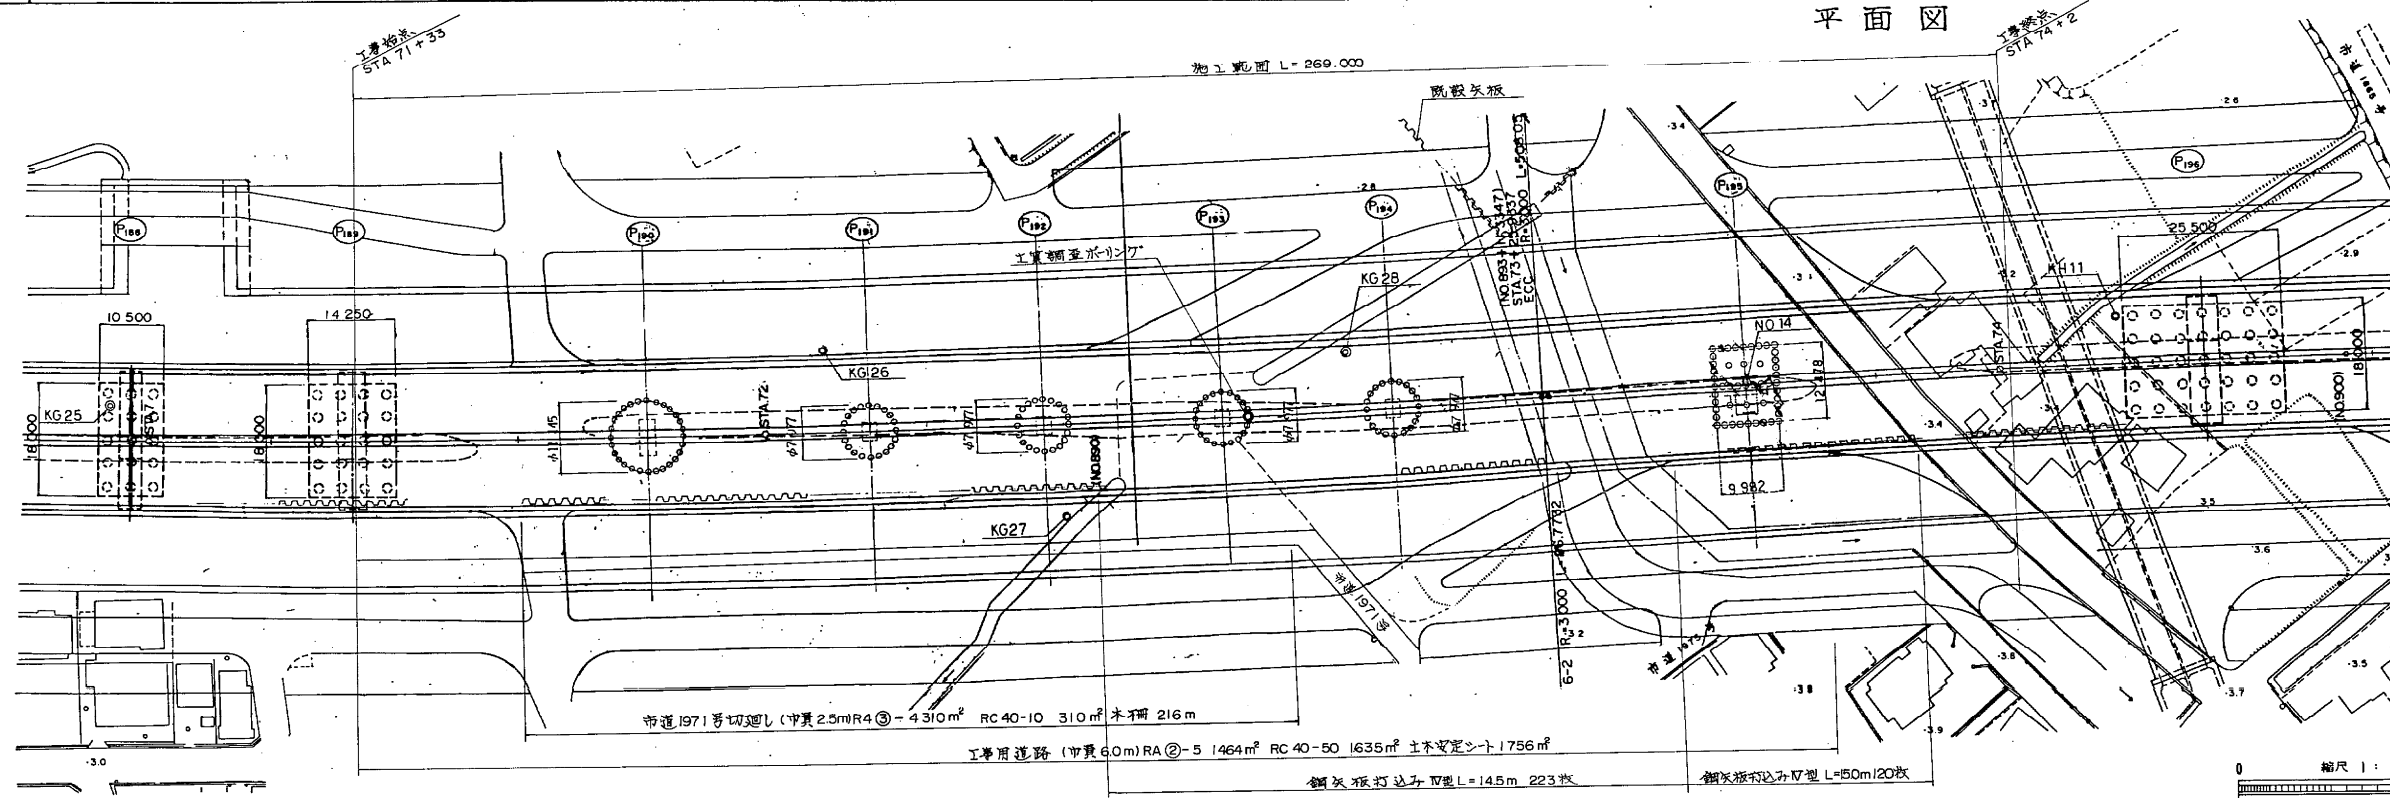

一般図

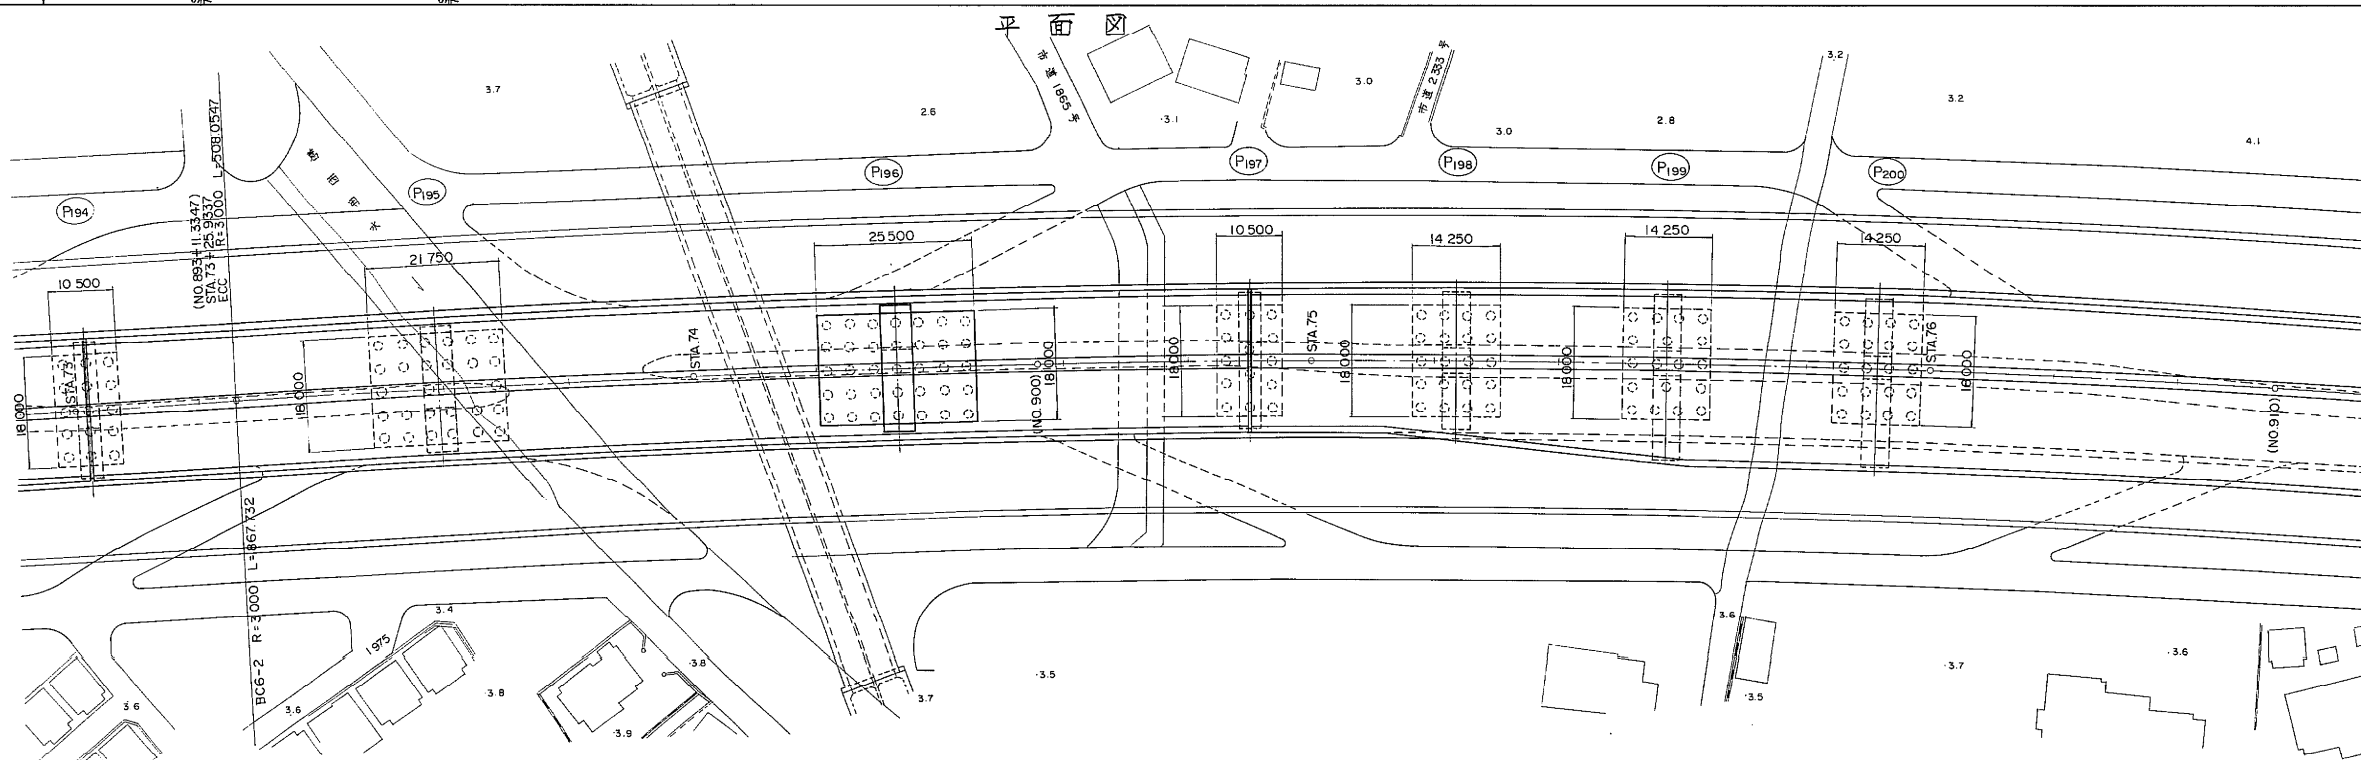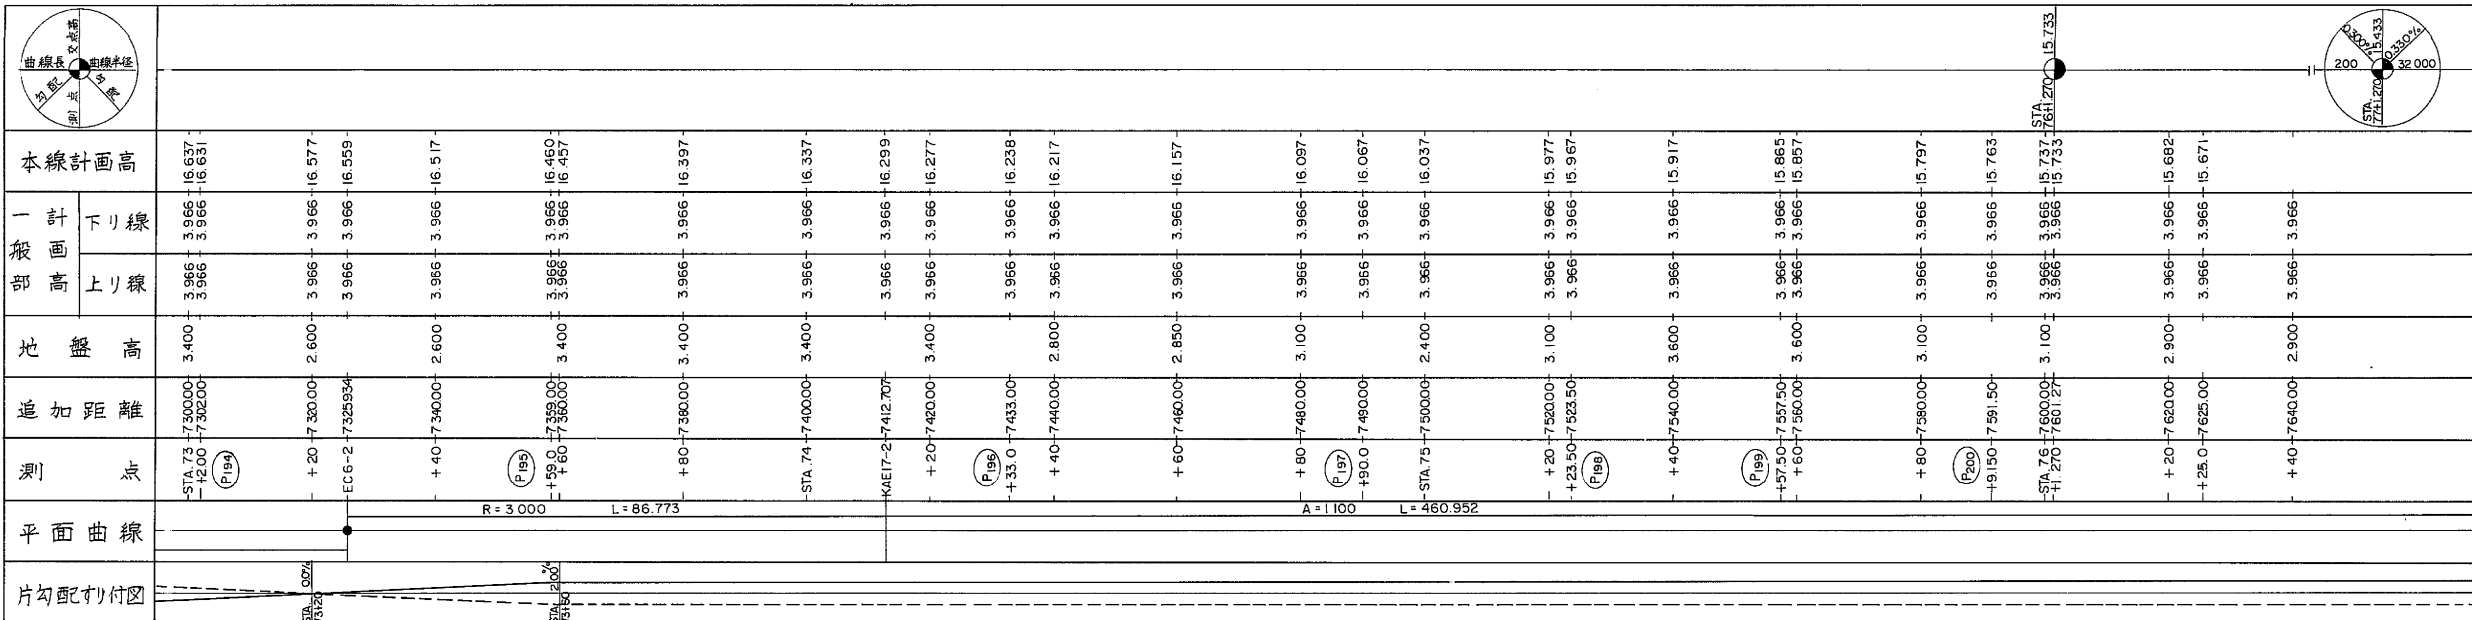



設計条件			
橋	長	120m00 188m00	85m00 135m00
道路	区	1 復 第 3 段 A	
所	重	TL-20, TT-43	
型	式	鋼 3 段連続桁 + 鋼 3 段連続鉄板 + 鋼 3 段連続桁 + 鋼 4 段連続鉄板	
支	間	$35'30'' + 44'00'' + 35'30''$, $27'00'' + 27'00'' + 27'00''$ $56'10'' + 74'00'' + 56'30''$, $33'00'' + 34'00'' + 34'00'' + 33'00''$	
有効橋長		$97'750 + 97'750$	
横断面配		$\frac{20\%}{20\%}$ $\frac{20\%}{20\%}$ $\frac{20\%}{20\%}$	
横断面配		$\frac{0.300\%}{0.300\%}$ $\frac{0.300\%}{0.300\%}$	
地震係数		水平地震 $K_H = 0.24$, 鉛直地震 $K_V = \pm 0$	
上部工	コンクリート	設計基準強度 $f_{ck} = 240 \text{ kg/cm}^2$	
部工	鋼材	SS41, SM50Y, SM53	
	鉄筋	材質 SD30B	
下部工	コンクリート	梁 柱 設計基準強度 $f_{ck} = 300 \text{ kg/cm}^2$ フーチング $f_{ck} = 240 \text{ kg/cm}^2$	
	鉄筋	材質 SD35	
昭和53年2月 道路橋示方書Ⅱ 鋼橋構造 昭和55年5月 IV 下部構造橋			
適用示方書			
* * * 設計事務所			

※注) 新旧橋脚番号: $\frac{\text{上段}=\text{新番号}}{\text{下段}=\text{旧番号}}$


1/500 50m

東京外環自動車道(川口～三郷) 完成図		11124 23538
工 種	高 架 橋	11080 14944
名 称	青柳高架橋 全体一般図(草加128)	縮尺 1/500 1297 1623
日本道路公団 東京第一建設局		

標準断面図 S=1:100

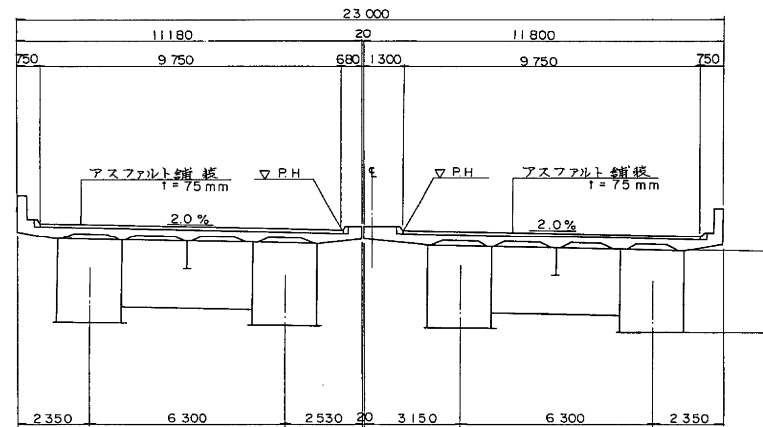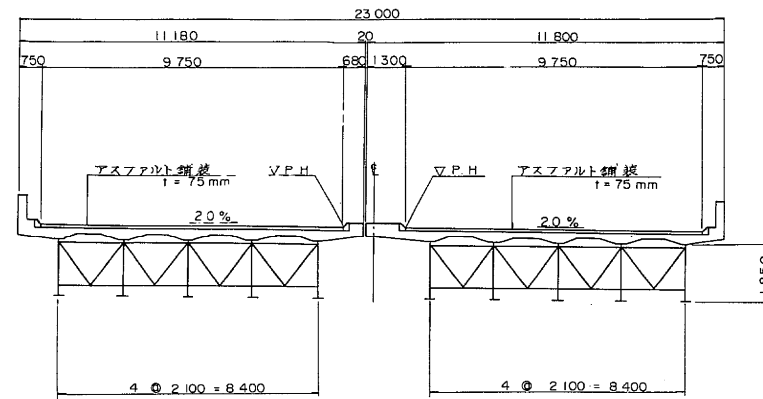


一般国道298号建築限界 S=1:100

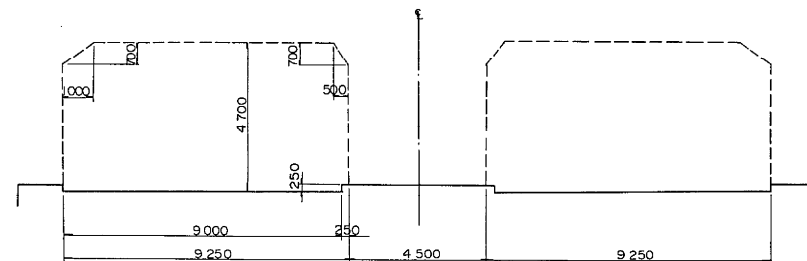


断面図



P208 橋脚

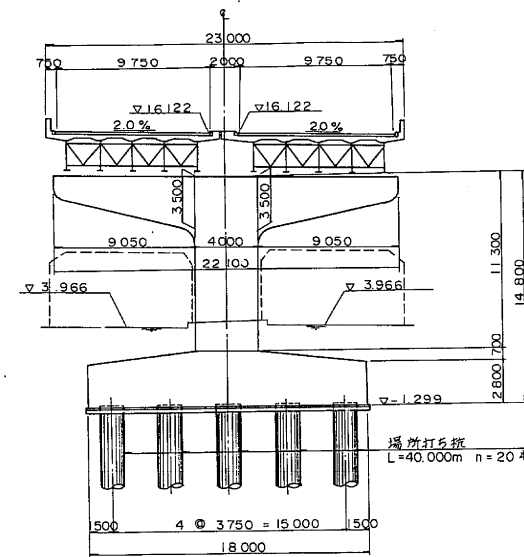



P207 橋脚



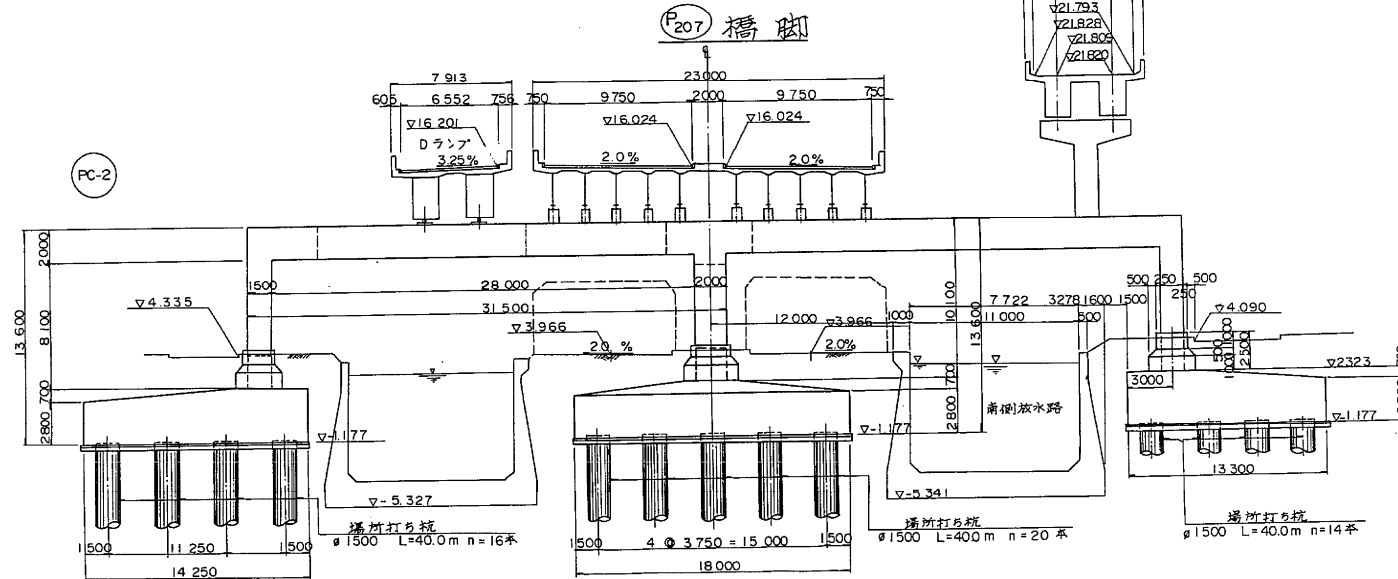





P206 橋脚

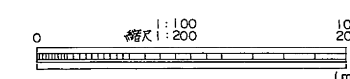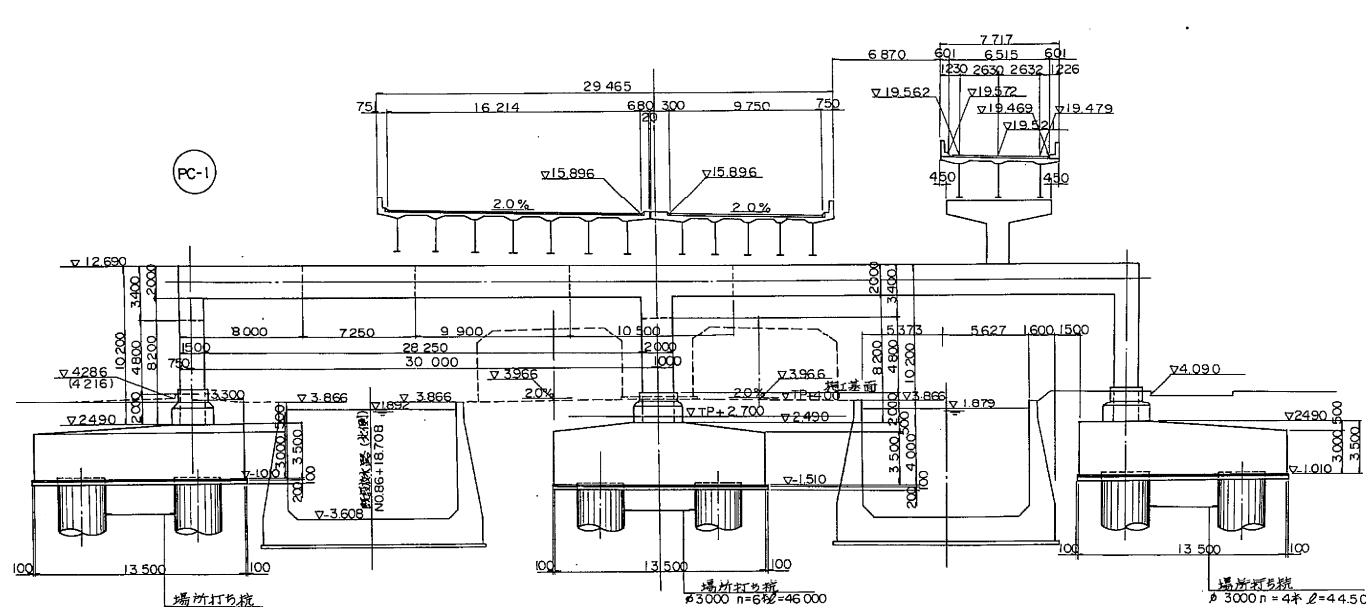

東京外環自動車道(川口〜三郷)完成図		11235
		23538
工種	高架橋	11191
名	青柳高架橋	14944
称	全体一般図(2)	1408
日本道路公団 東京第一建設局		1623
		平 5 マ 第 58 号

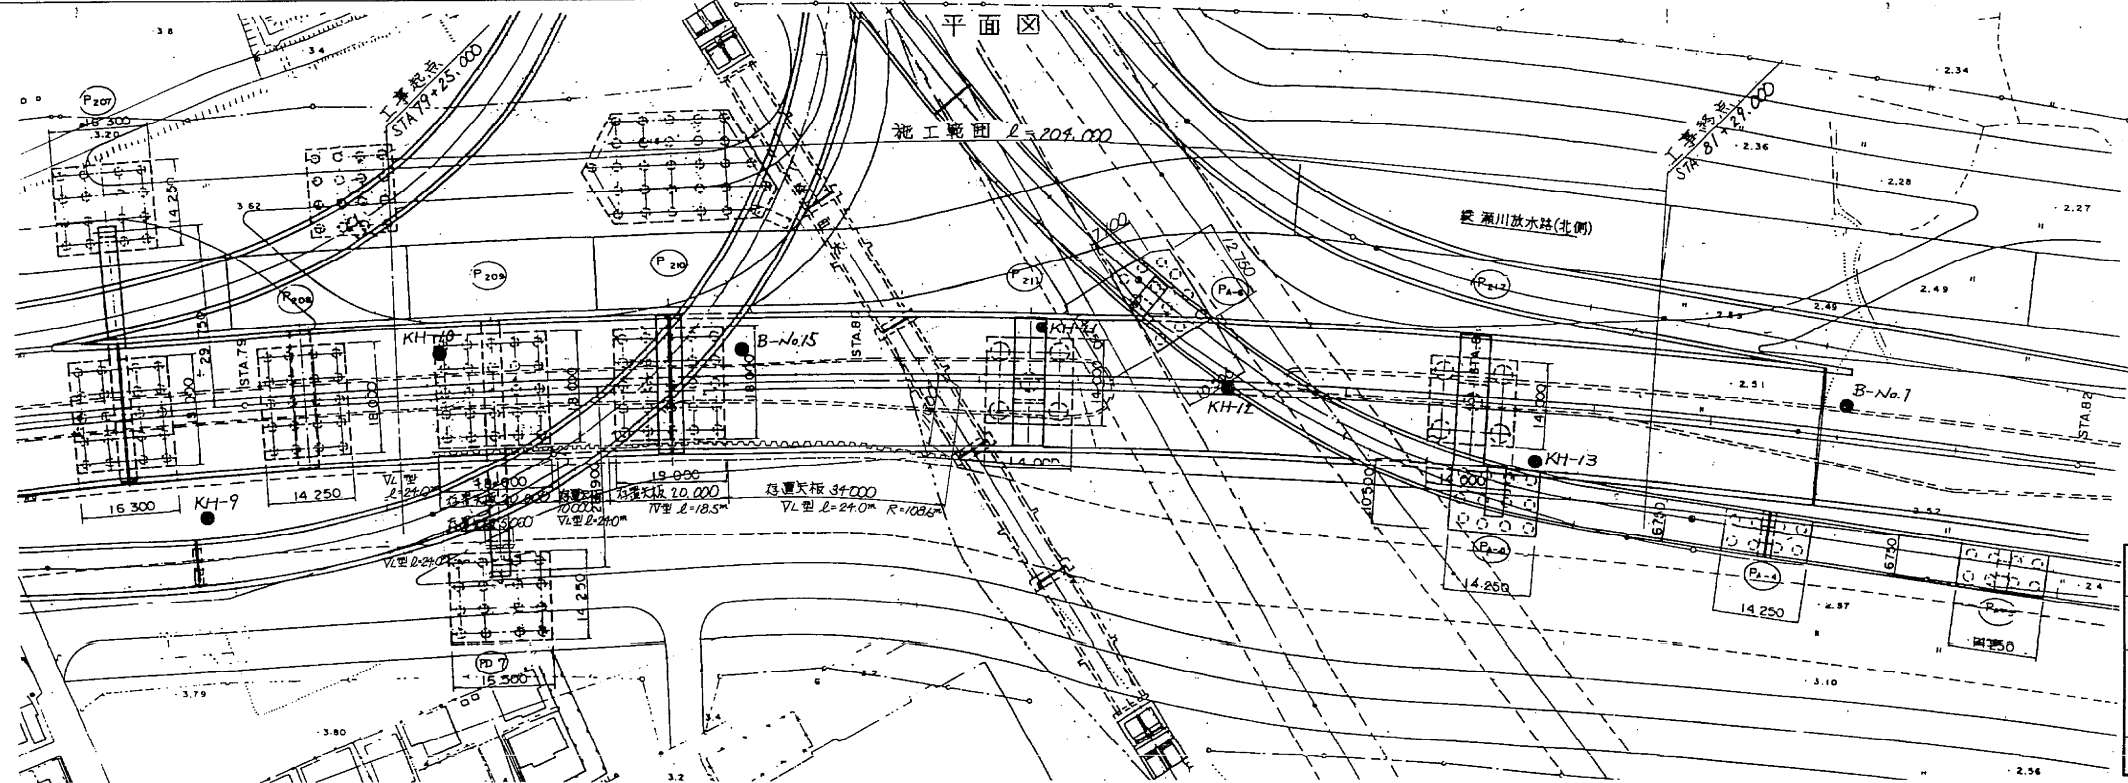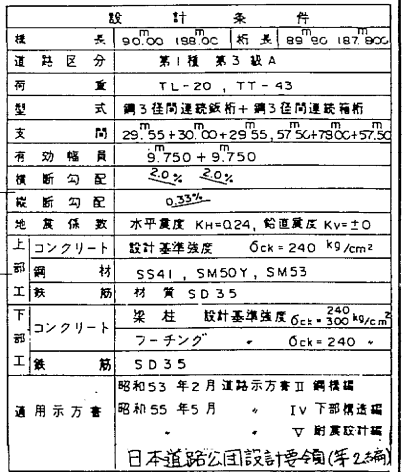


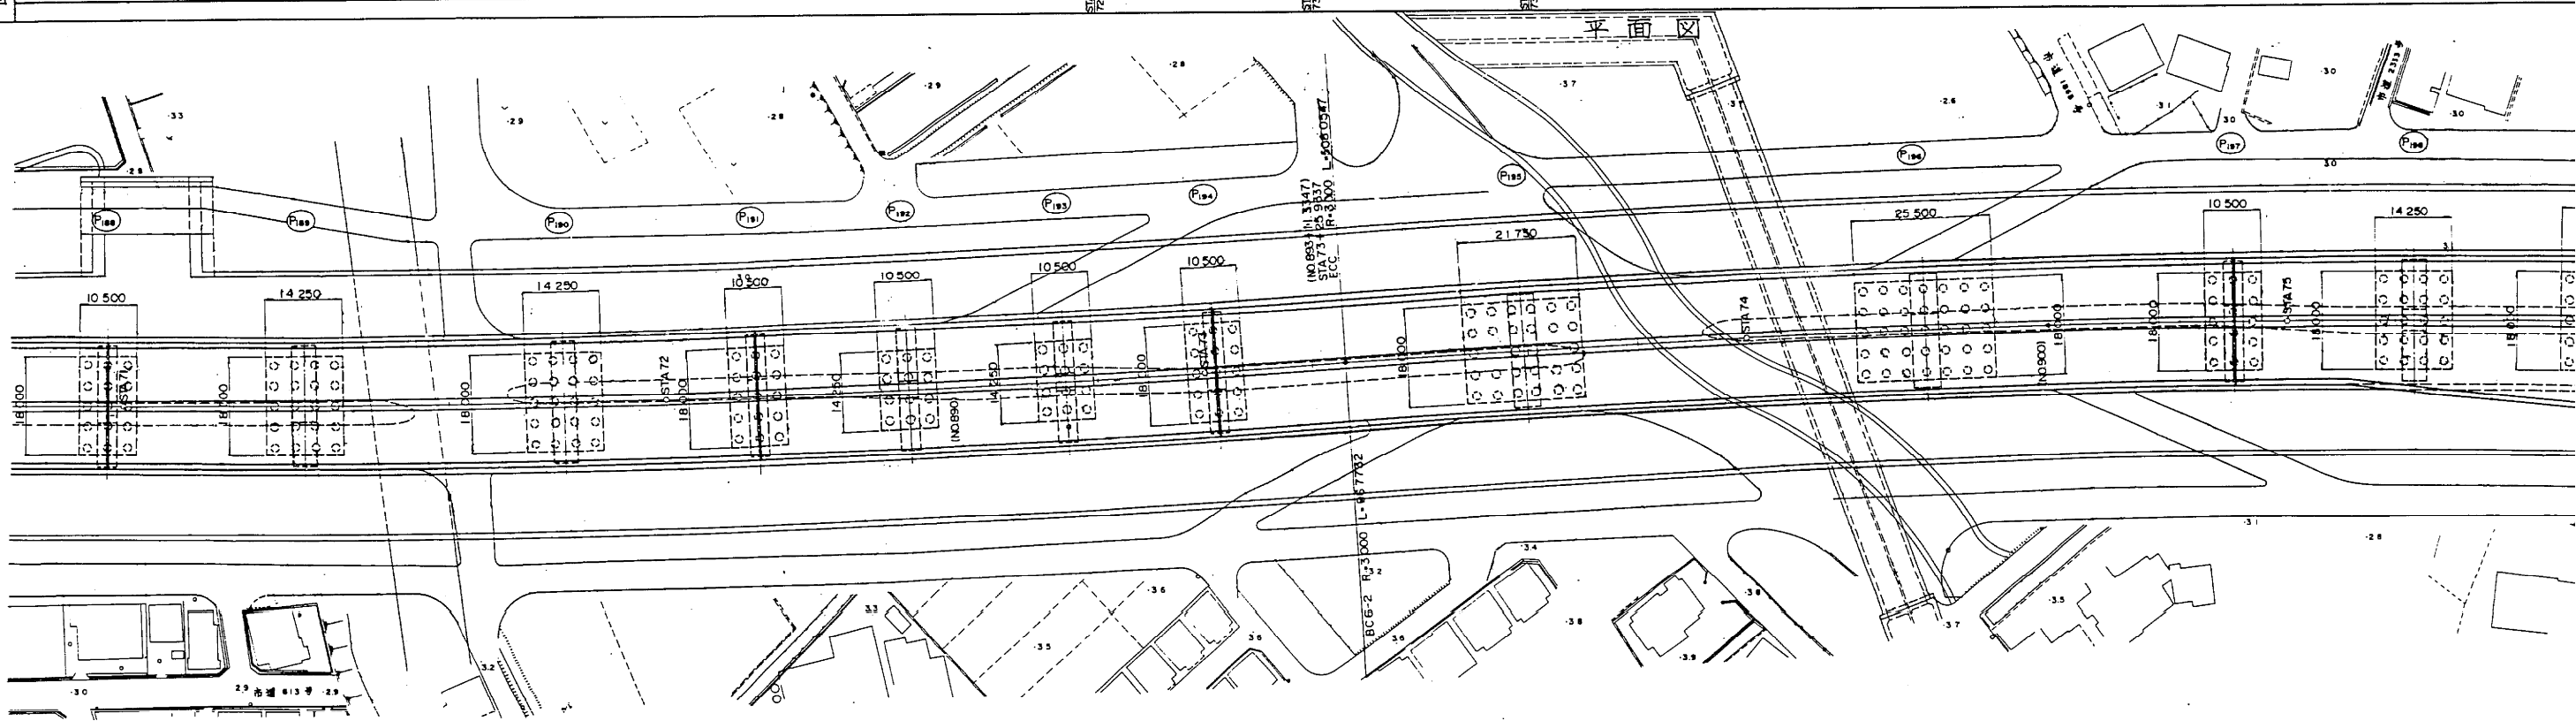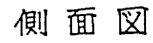 


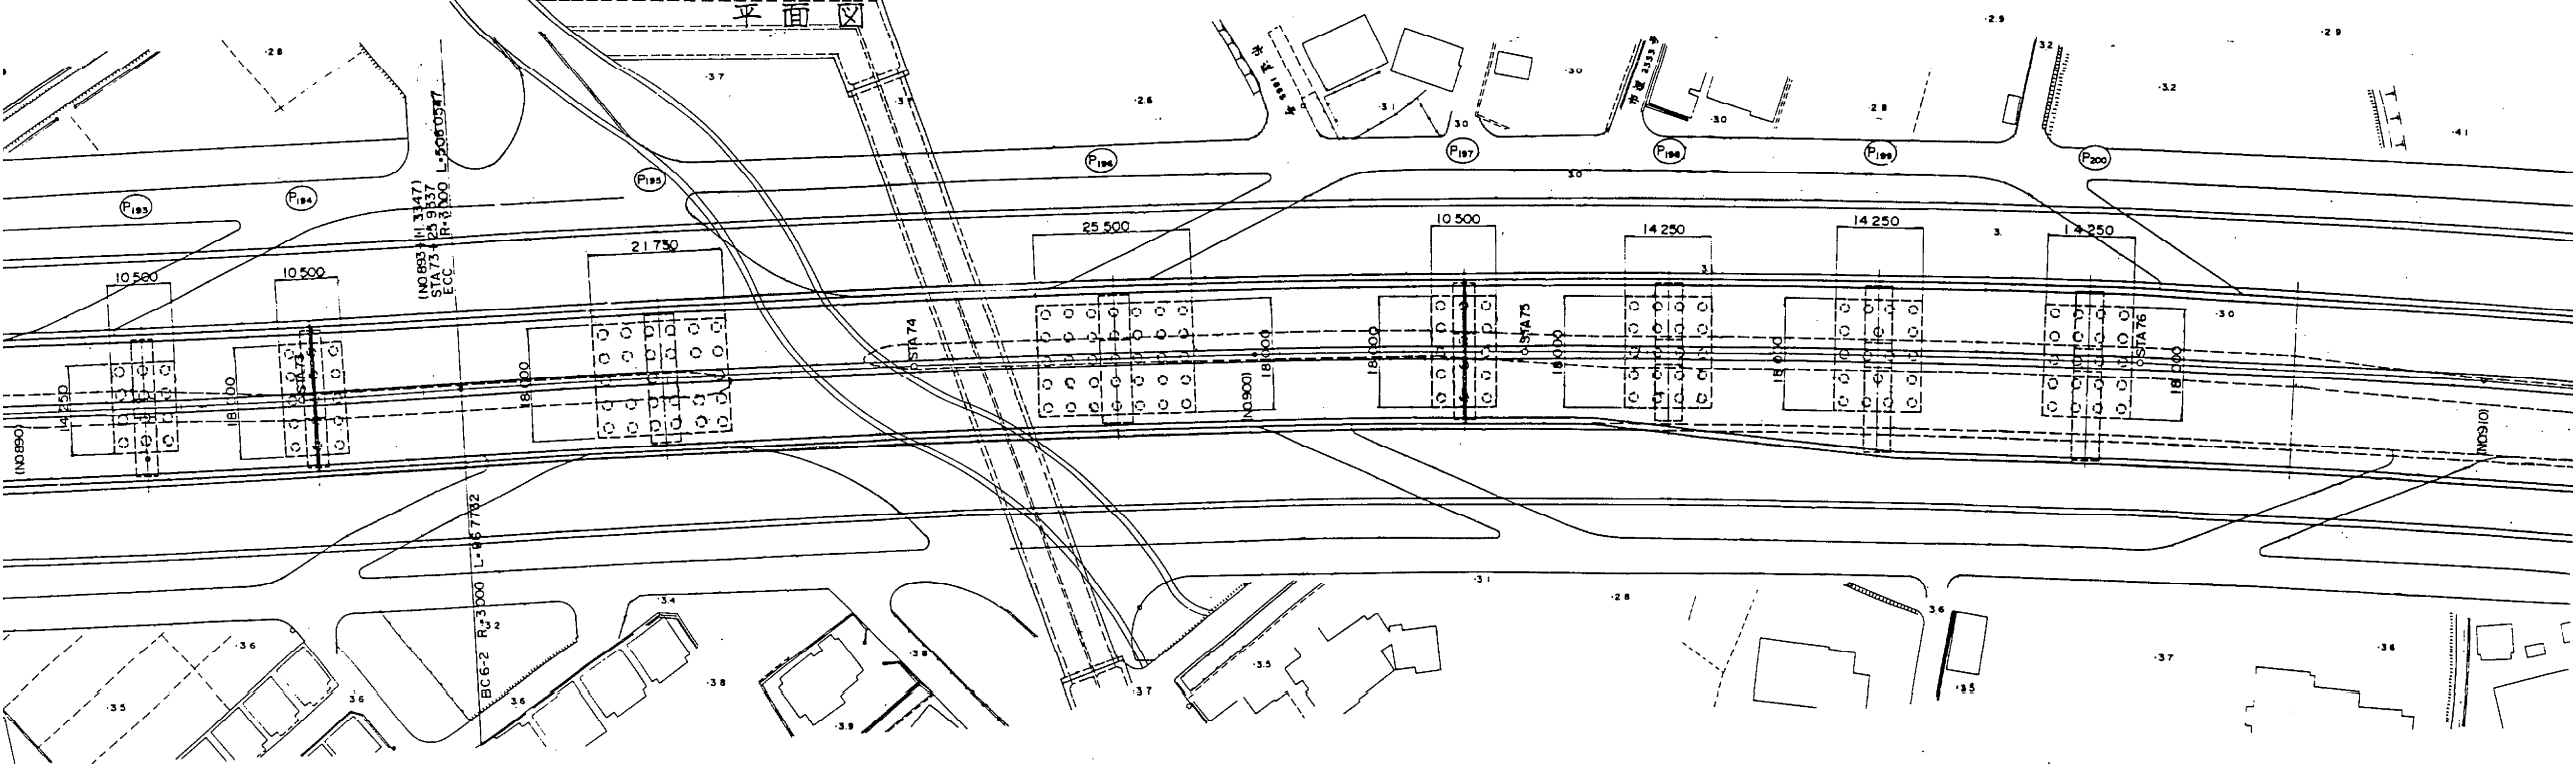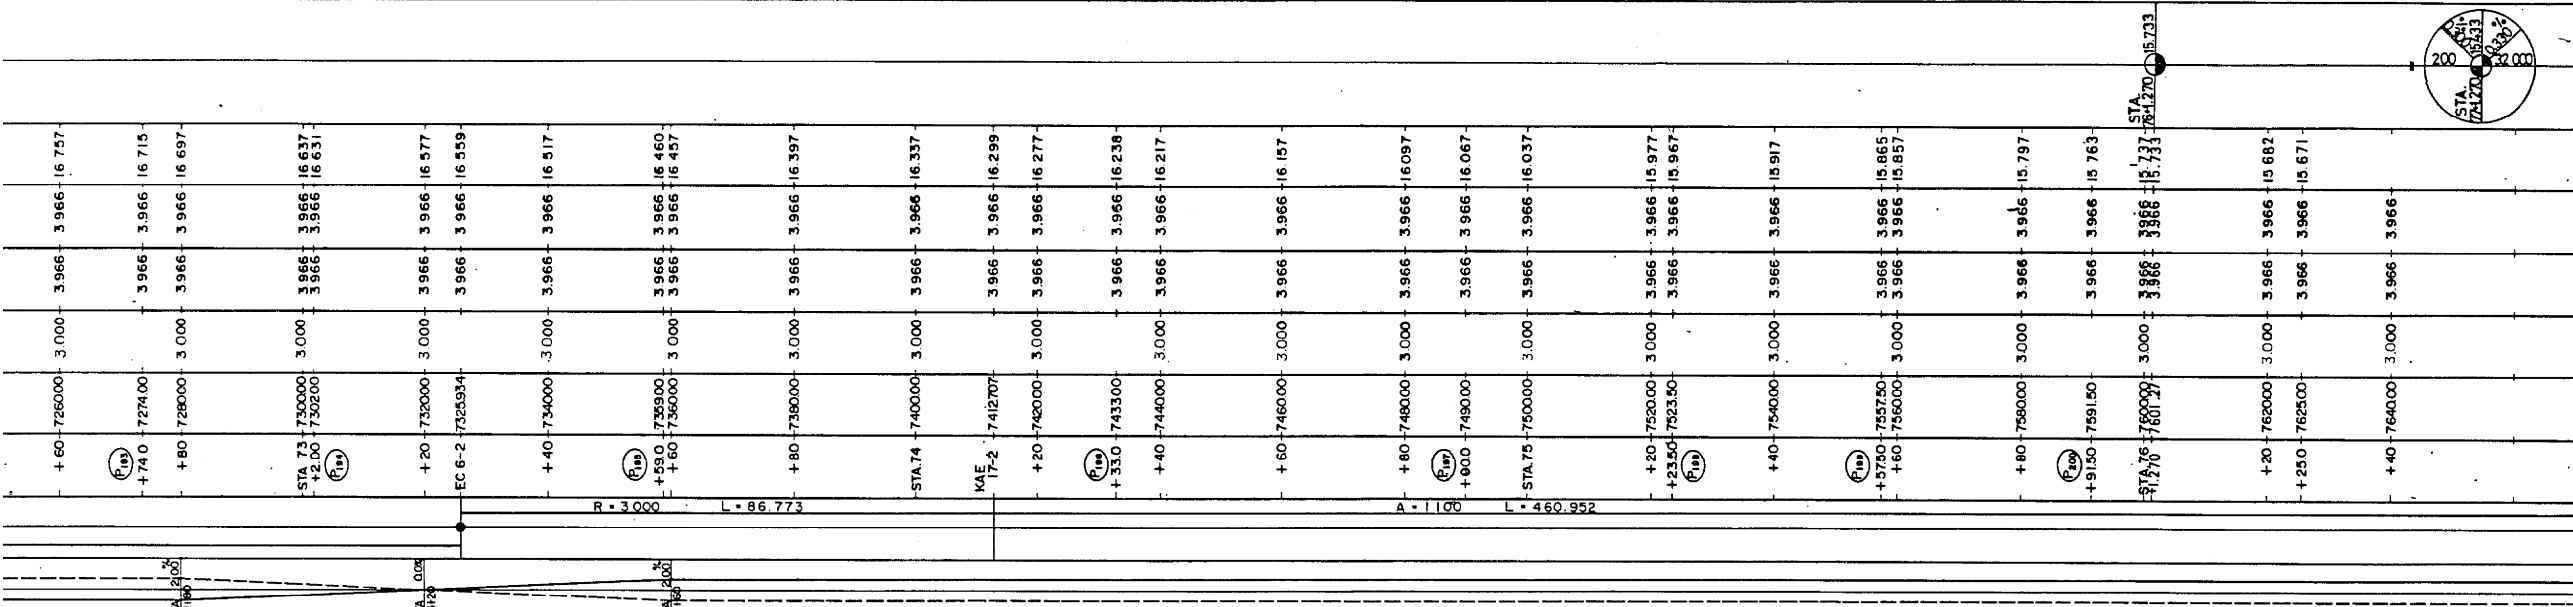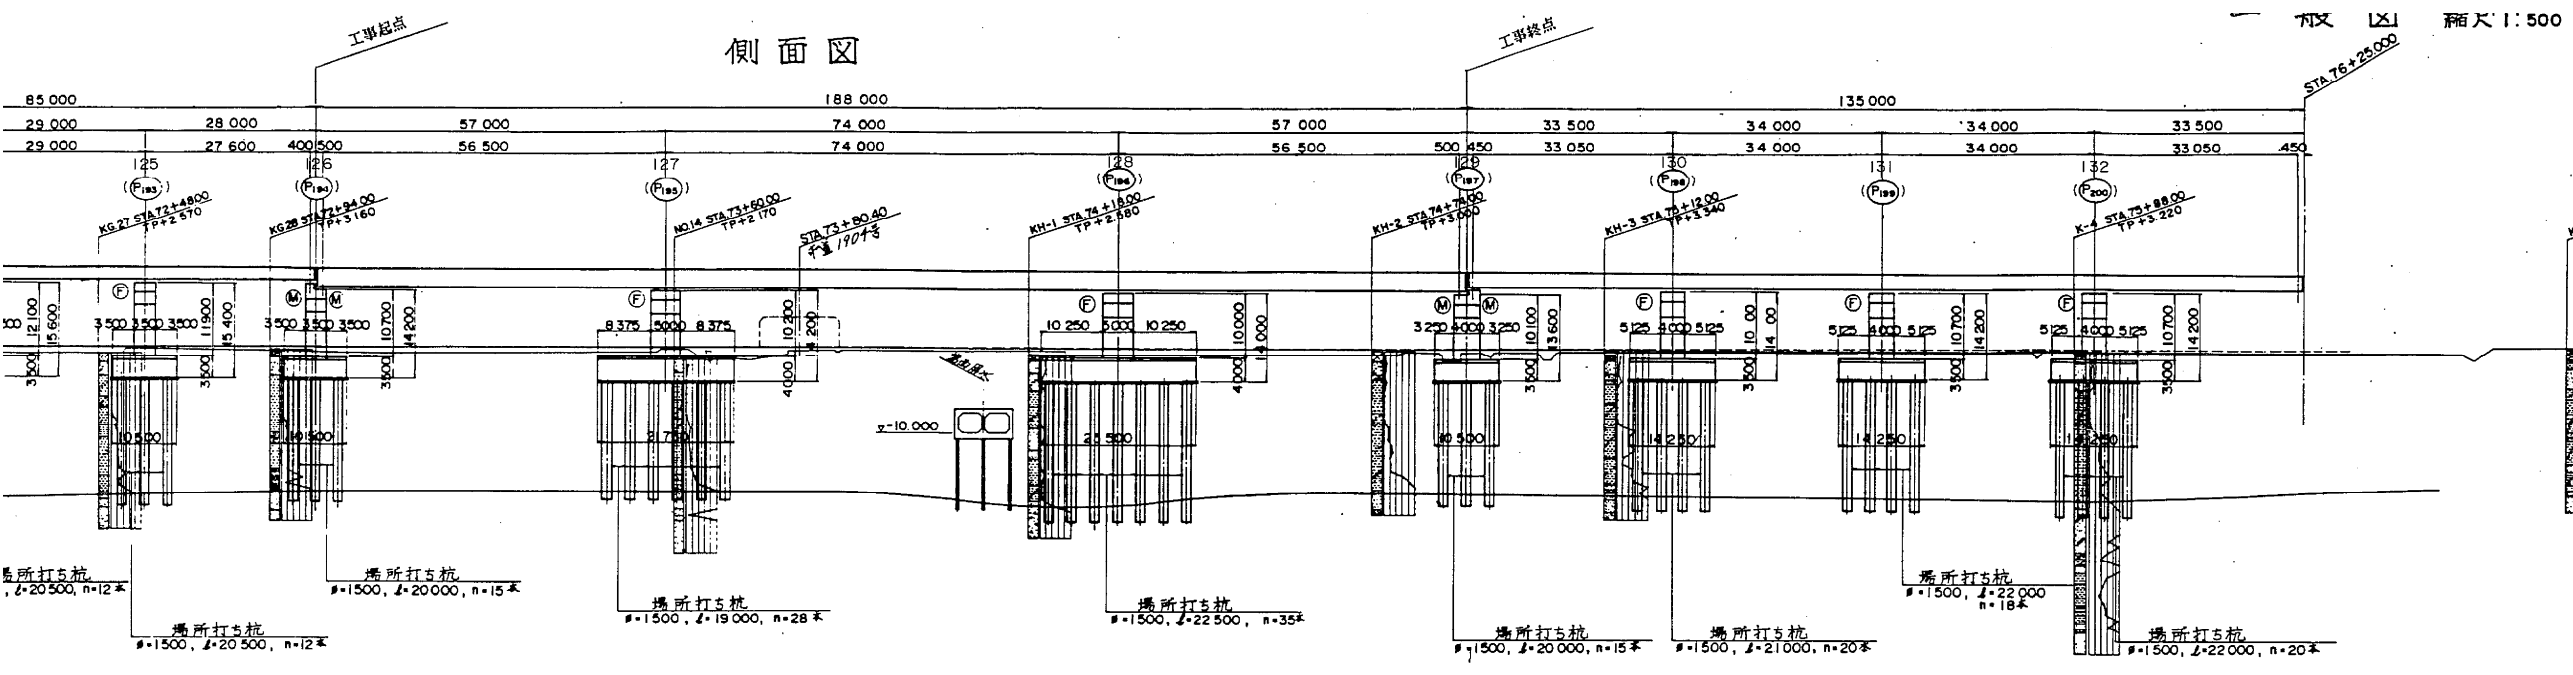


設計条件	
橋長	183.00
道路区分	第1種第3級A
荷重	TL-20, TT-43
型式	鋼3径間連続橋
支間	56.750 + 74.100 + 56.750
有効幅員	9.750 + 9.750
横断勾配	2.0% 2.0% ~ 2.0% 2.0%
縦断勾配	0.300% 0.300%
地震係数	水平震度A ₀ =0.3, 鉛直震度K _v =2.0
上コンクリート	設計基準強度 C ₃₀ =30.0 N/cm ²
下コンクリート	設計基準強度 C ₃₀ =30.0 N/cm ²
鉄筋	材質 SD35
適用示方書	昭和33年2月 道路橋示方書Ⅱ 鋼橋編 昭和33年3月 Ⅱ 下部構造編 設計要領第2集 (日本道路公団)

東京外環自動車道(川口~三郷)完成図		10031
工種 高架橋		9987
名 青柳高架橋		14944
称 全体一般図 (草加126~129)	縮尺	204
	1/500	1623
日本道路公団 東京第一建設局		

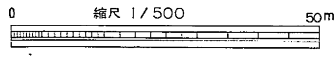


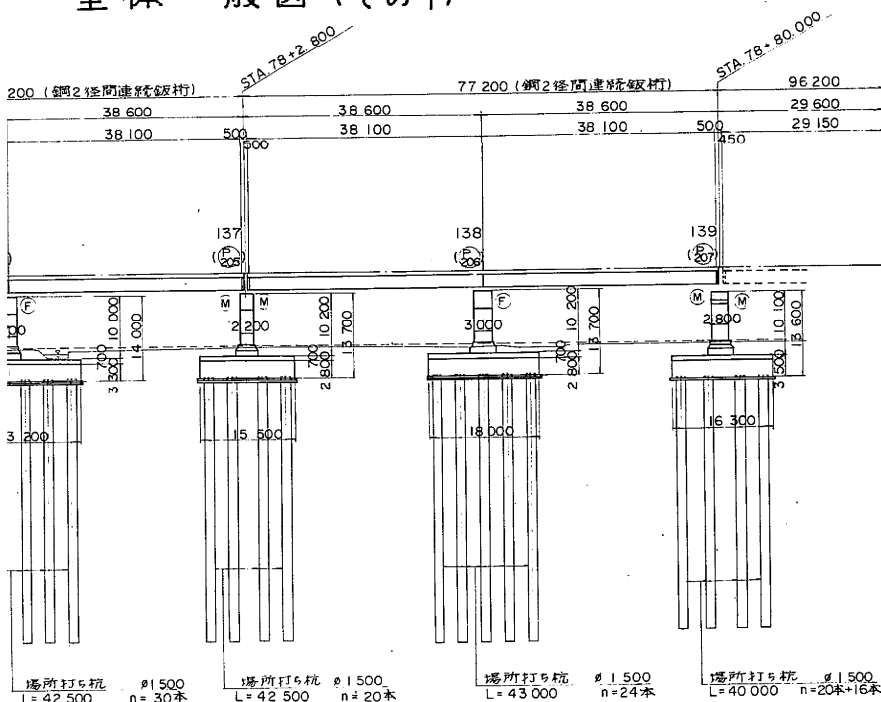




標準断面図 縮尺 1:100

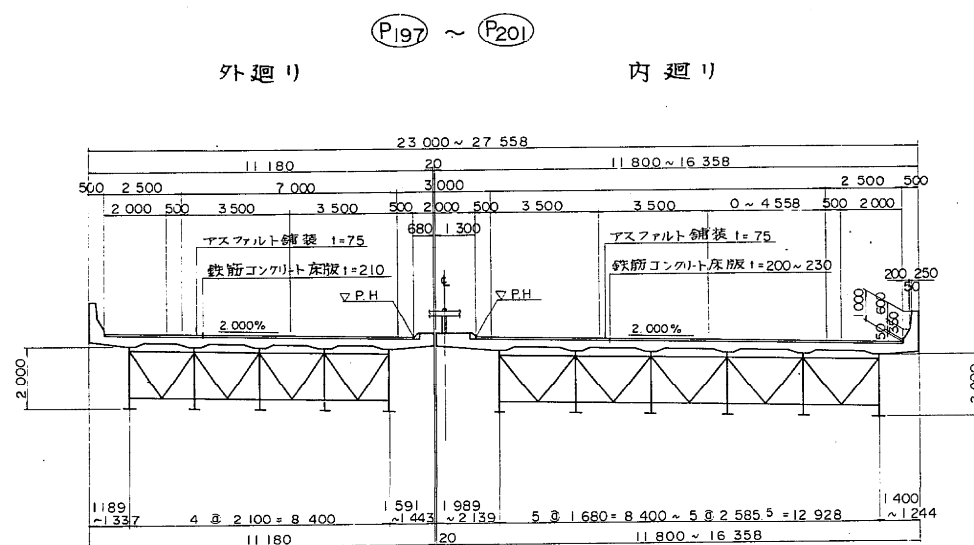



設計条件			
橋長	桁長 134m 900・100m		
道路区分	第 1 種 3 級 A		
荷重	TL-20, TT-43		
型式	上部工 鋼 4 径間連続鋼桁・鋼 2 径間連続鋼桁 下部工 RC 張出付橋脚・鋼製ラーメン橋脚		
支間	(33m 050+2 34m 000+33m 050)+2 49m 800		
有効幅員	10m 000 ~ 17m 967	斜 角	90°-00'-00"
横断勾配	2.0% 勾配		
縦断勾配	0.300% ~ 0.33%		
地震係数	水平震度 KH=0.30 鉛直震度 KV=0		
適用示方書	道路橋示方書・同解説 Ⅰ,Ⅱ,Ⅲ (昭和55年3月)Ⅱ (昭和55年2月) Ⅲ (昭和55年1月) 設計標準第2集 (財団法人)		
使用材質	コンクリート	設計基準強度 $f_{ck} = 240 \text{ kg/cm}^2$	
	鉄 筋	SD 35: 許容引張応力度 $\sigma_{sa} = 1400 \text{ kg/cm}^2$	
	鋼 材	SM 50Y, SM 53, SM 41, SS 41	

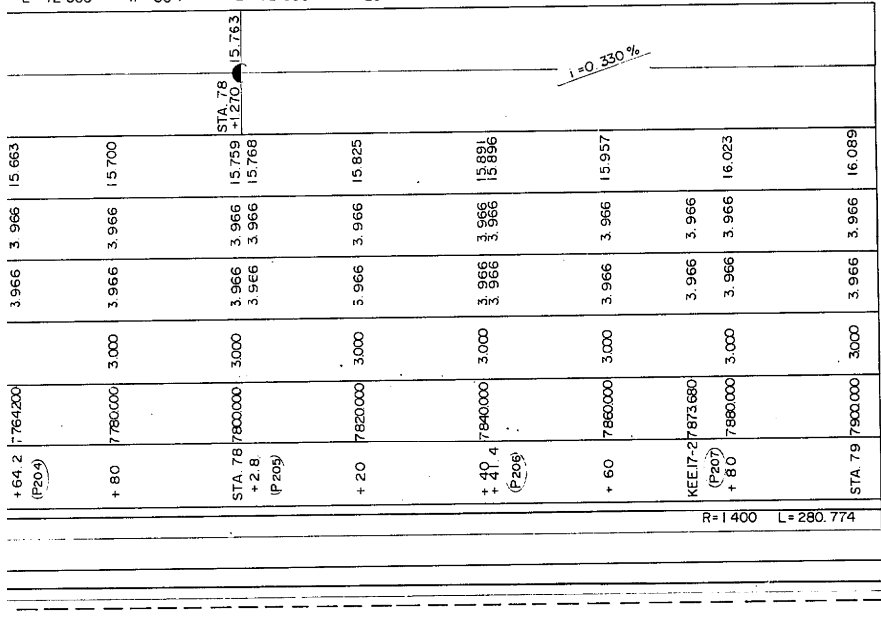


標準断面図 縮尺 1:100

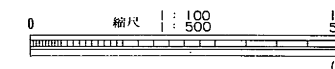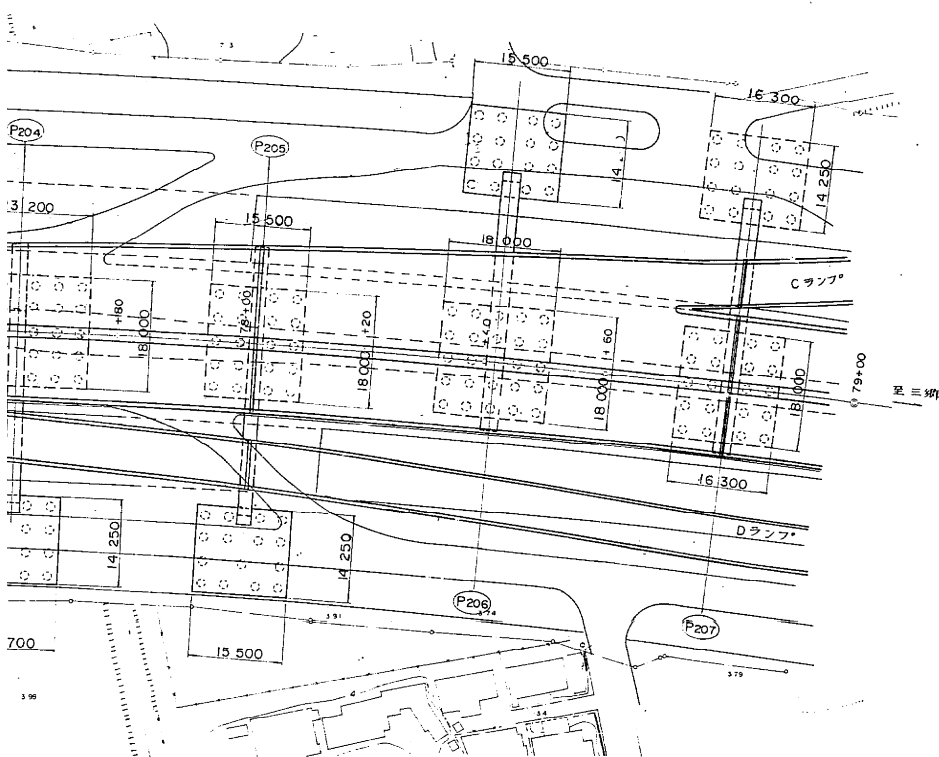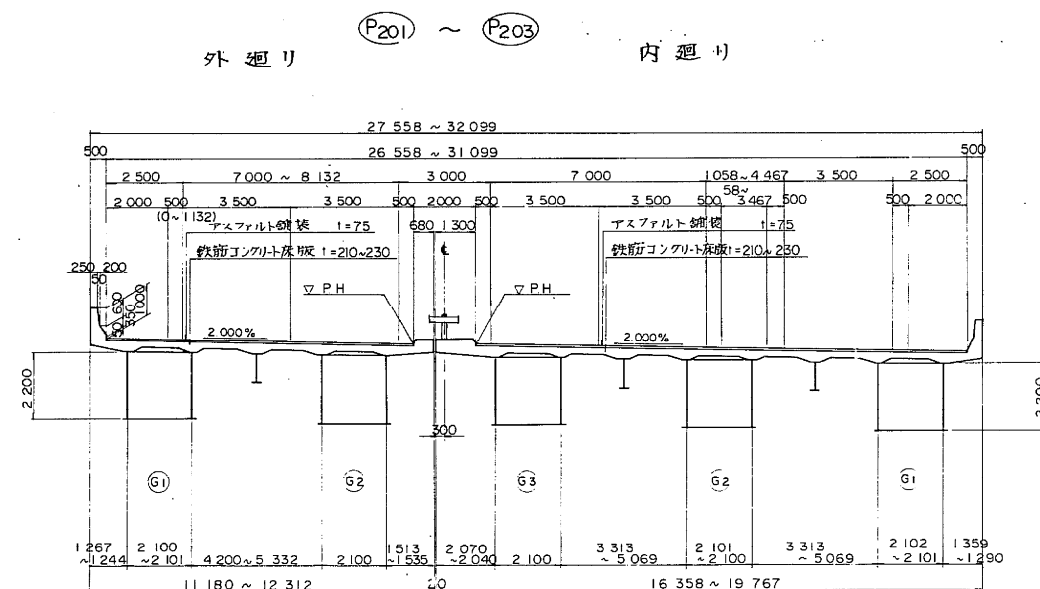

東京外環自動車道(川口～三郷)完成図				10145
				23538
工種	高 架 橋			10101
名 称	青柳高架橋	縮尺	1/500	318
	全体一般図 (1)		1/100	1623
	(草加129～135)			
日本道路公団 東京第一建設局				
				平 5 マ 第 318 号

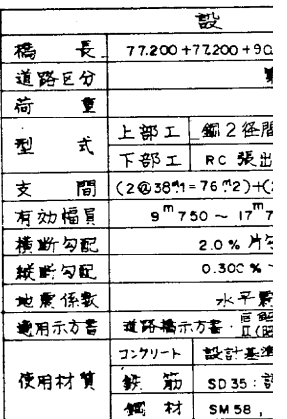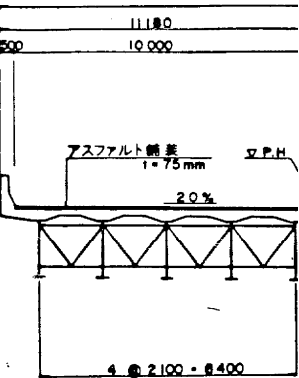

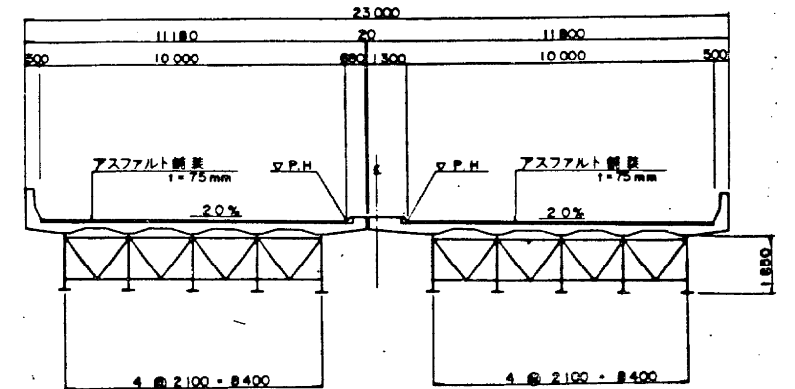


	設	計	条	件
橋 長	77.200+77.200+9.000=244.400	桁 長	77.00, 77.00, 89.80,	
道路区分	第 1 種 3 級 A			
荷 重	TL - 20, TT - 43			
型 式	上部工	鋼 2 径間連続鉄桁+鋼 2 径間連続鉄桁+鋼 3 径間連続鉄桁		
	下部工	RC 張出付橋脚, 鋼製ラメン橋脚		
支 間	(2@38m=76m)+(2@38m=76m)+(29m55+30m0+29m55=88m)			
有効幅員	9m750 ~ 17m717	斜 角	90°-00'-00"	
横断勾配	2.0% 片勾配			
縦断勾配	0.30% ~ ~ 0.33% ~			
地震係数	水平震度 KH=0.3		鉛直震度 KV=0	
適用示方書	道路橋示方書 Ⅱ (昭和55年2月) (国技5341), 設計要領書 2 集 (日本道路公団)			
使用材質	コンクリート	設計基準強度 $\sigma_{ck} = 240 \text{ kg/cm}^2$ 鉄桁床版 $\sigma_{ck} = 240 \text{ kg/cm}^2$		
	鉄 筋	SD 35: 許容引張応力度 $\sigma_{so} = 1800$, 鉄桁床版 $\sigma_{so} = 1400 \text{ kg/cm}^2$		
	鋼 材	SM58, SM50Y, SM53, SM41, SS41		

※注) 新旧橋脚番号: 上段=新番号
下段=旧番号

東京外環自動車道(川口～三郷) 完成図		10328 23538
工種	高架橋	10284 14944
名称	青柳高架橋 全体一般図(1) (草加135~142)	縮尺 1/500 1/100 501 1623
日本道路公団 東京第一建設局		


5 2 第 51 号

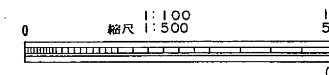

横断図 縮尺 1:200


橋脚 P203

STA.77+25.600(NO.913+10.980)

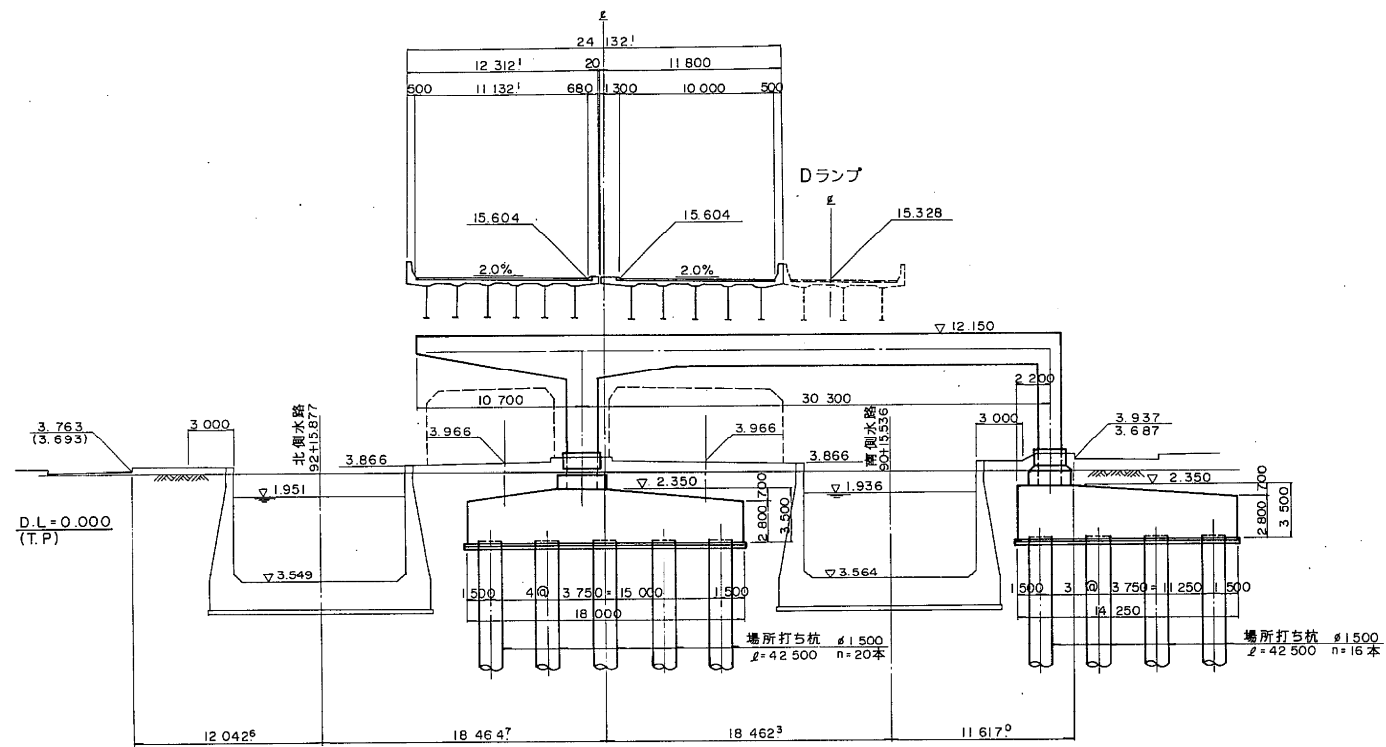


橋脚 P205

STA.78+2.800(NO.917+8.180)

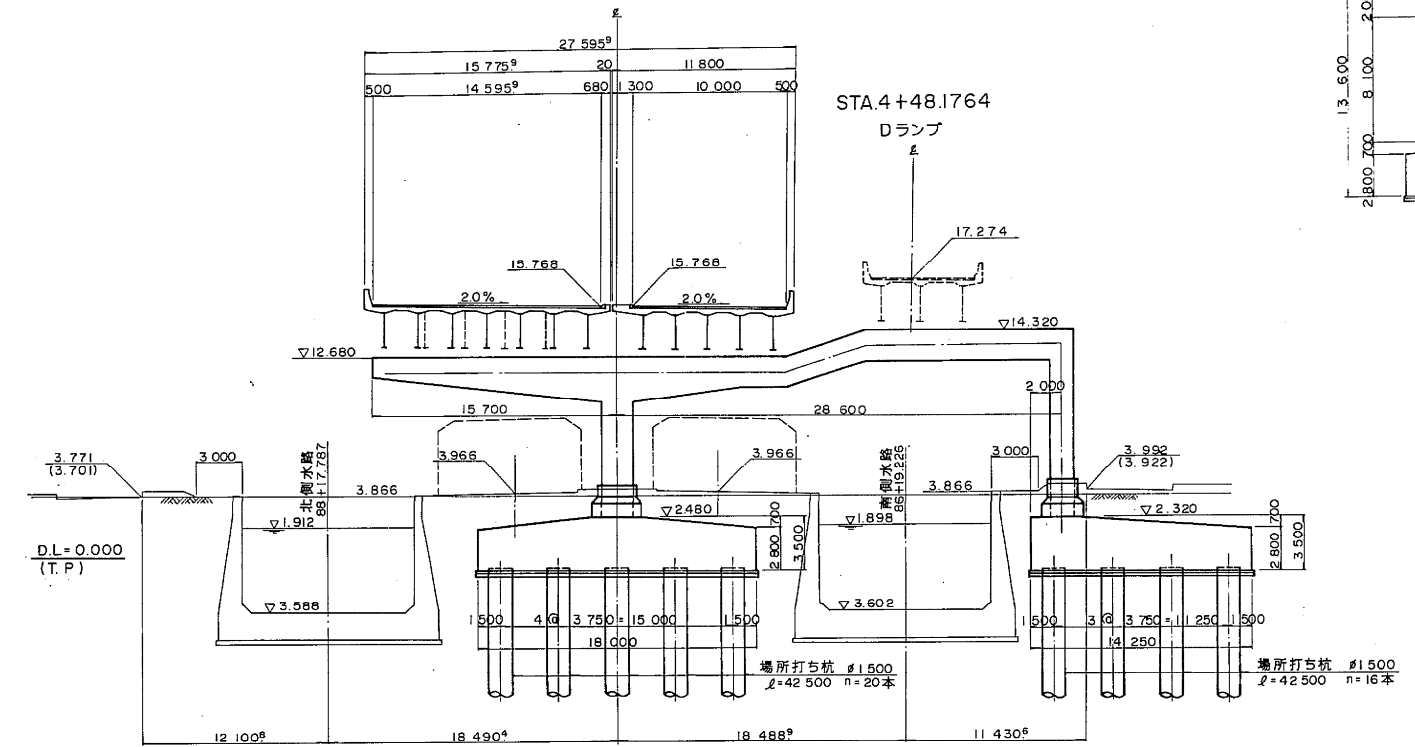


橋脚 P204

STA.77+64.200(NO.915+9.580)

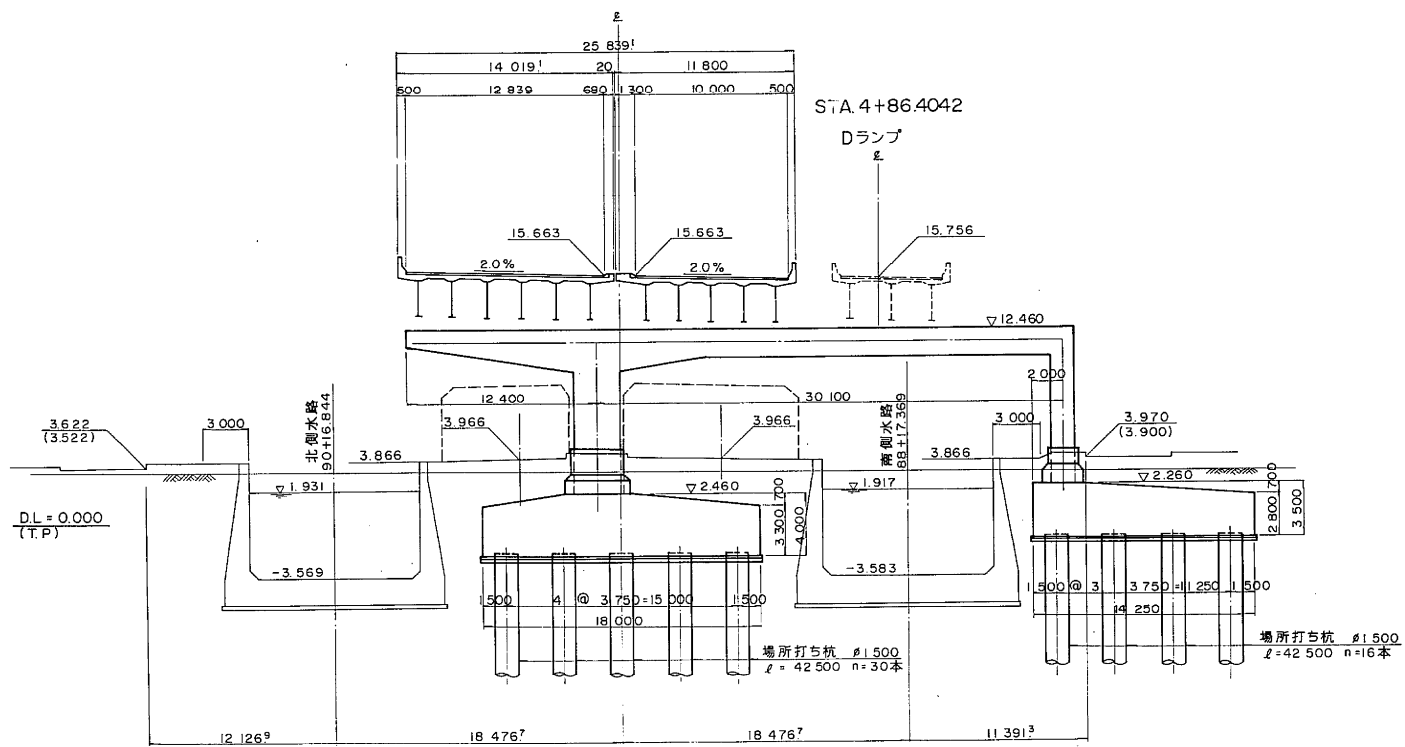


橋脚 P206

STA.78+41.400(NO.919+6.780)

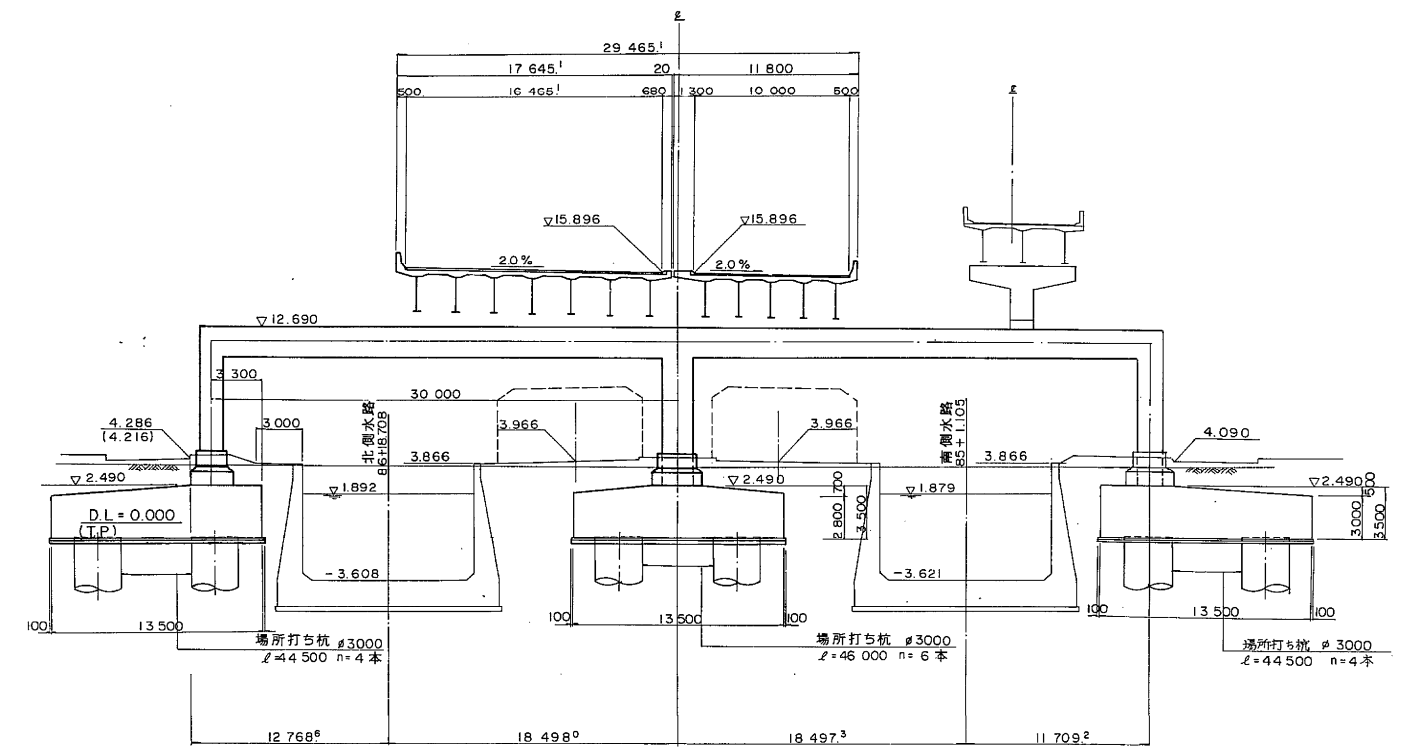


全体一般図 (その2)


黄断図 縮尺 1:200

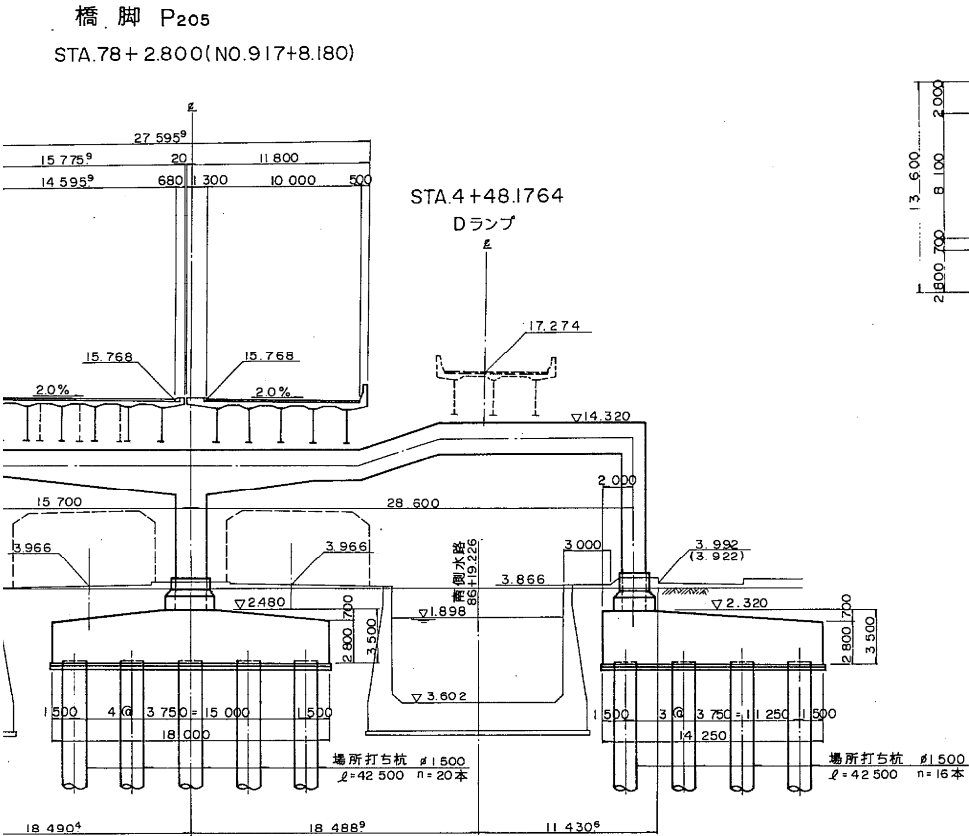


橋脚 P206
STA.78+41.400(N0.919+6.780)

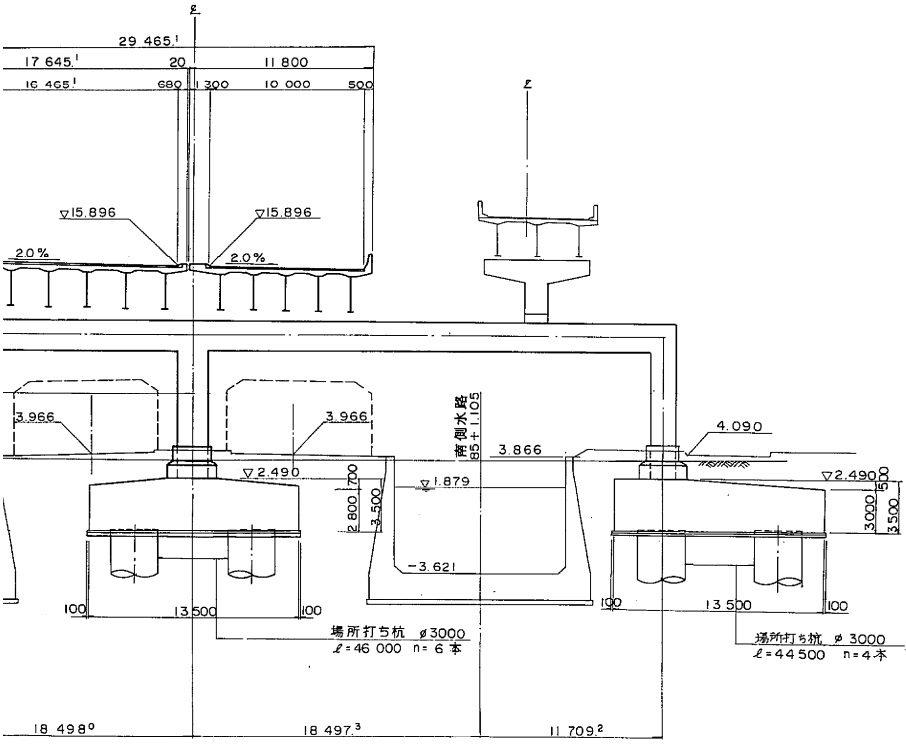


断面図 縮尺 1:200
P207 橋脚

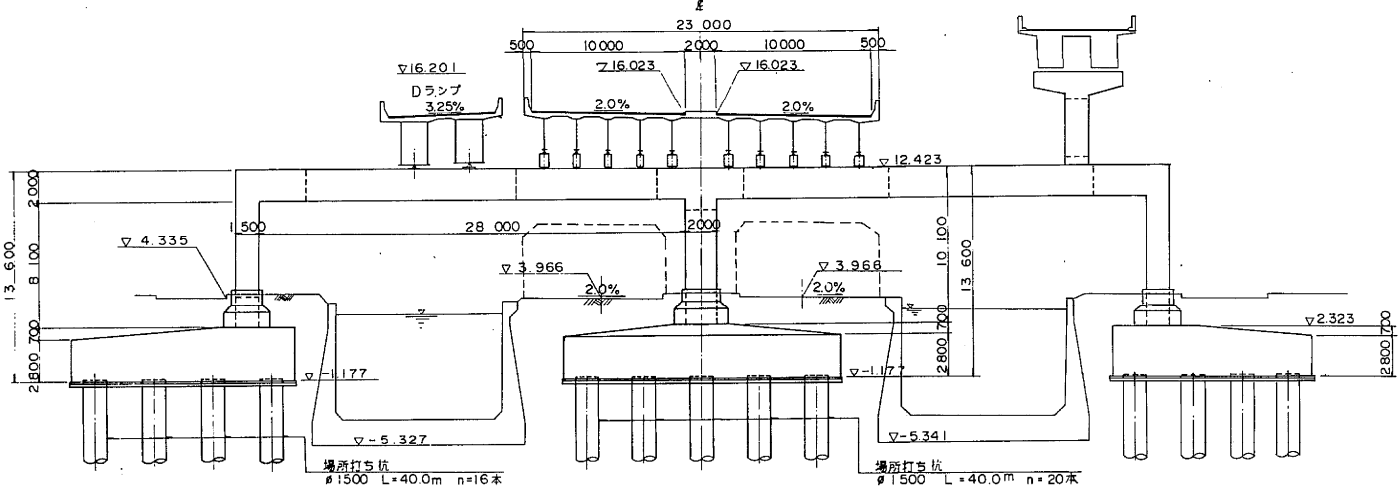


P208 橋脚

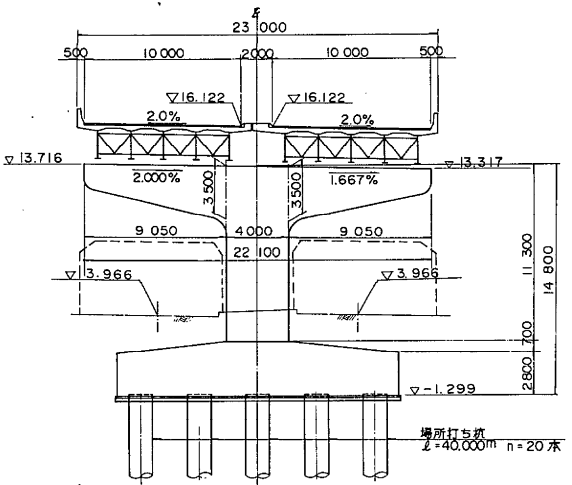


P209 橋脚

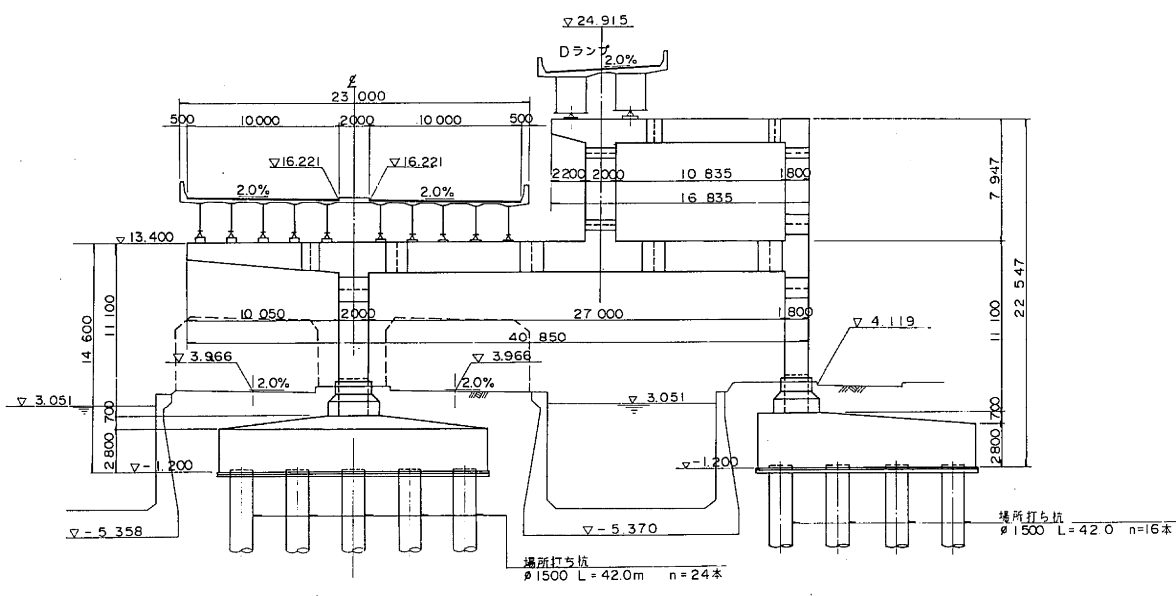

P210 橋脚 447 / 521

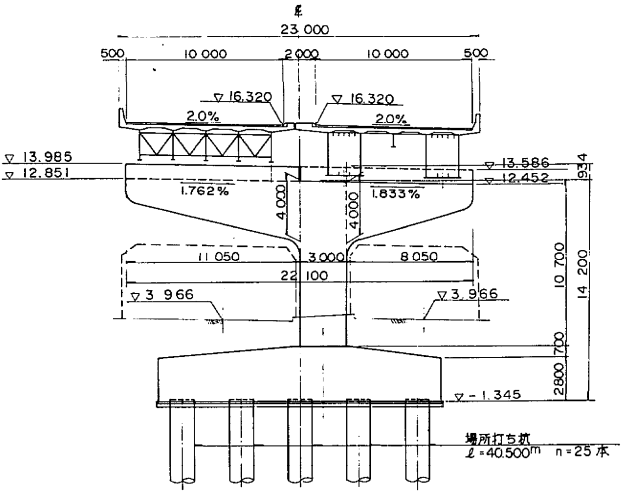


東京外環自動車道(川口~三郷)完成図		10329
		23538
工程	高架橋	10285
名	青柳高架橋	14944
称	全体一般図(2)	縮尺 502
日本道路公団 東京第一建設局		1623

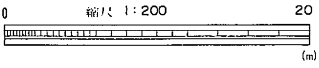


全体一般図(1) S=1:500



側面図

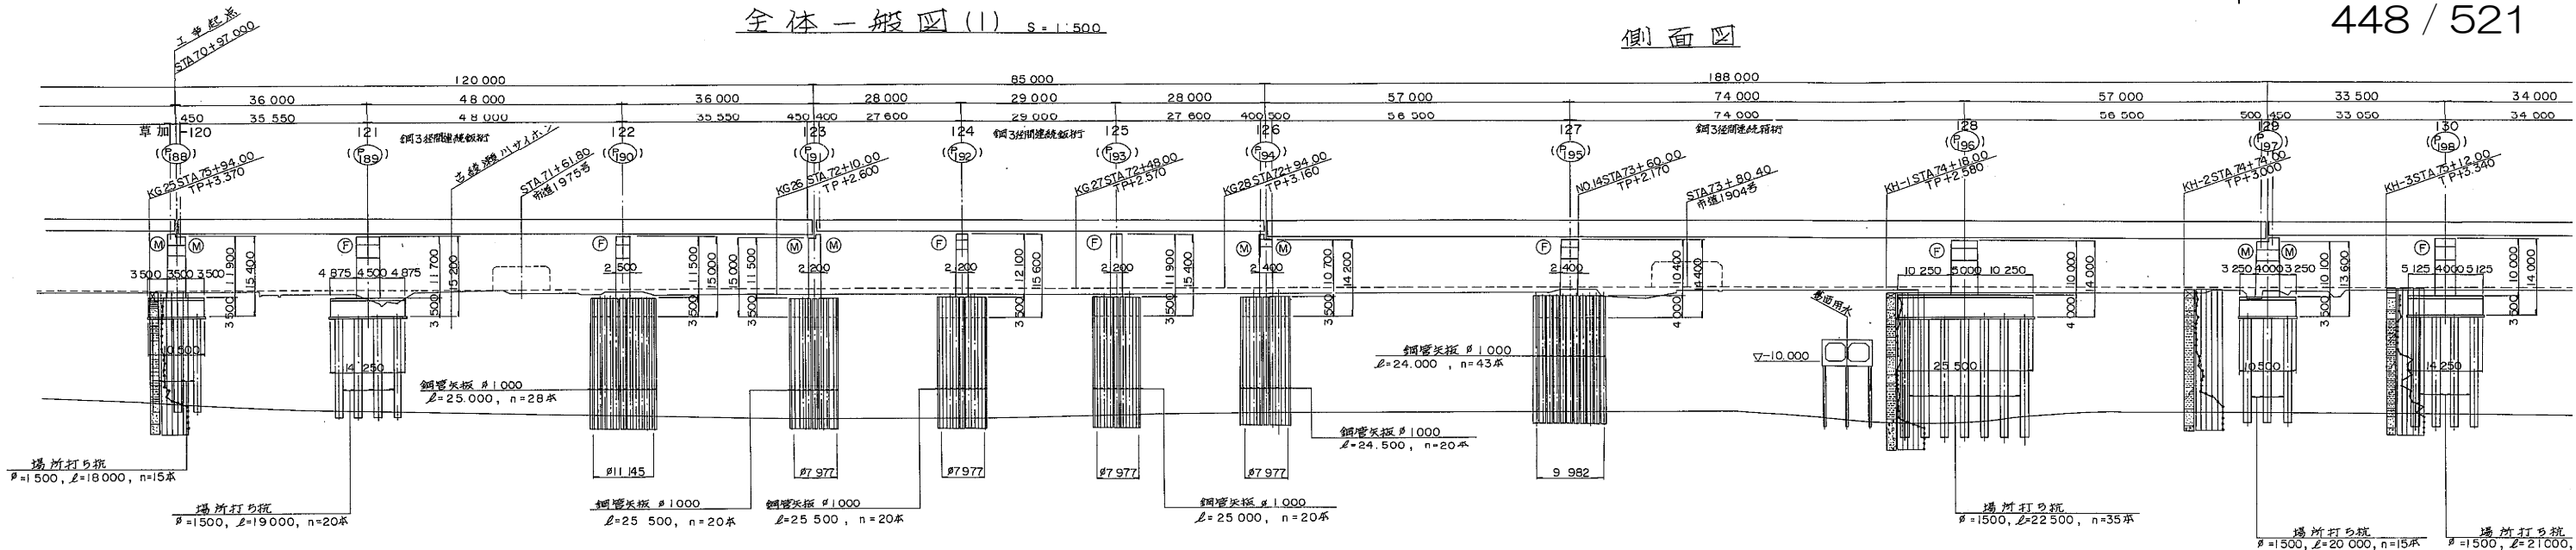


DL = -56.000					
平 面 曲 線		R = 3000		L = 508.055	

平面図

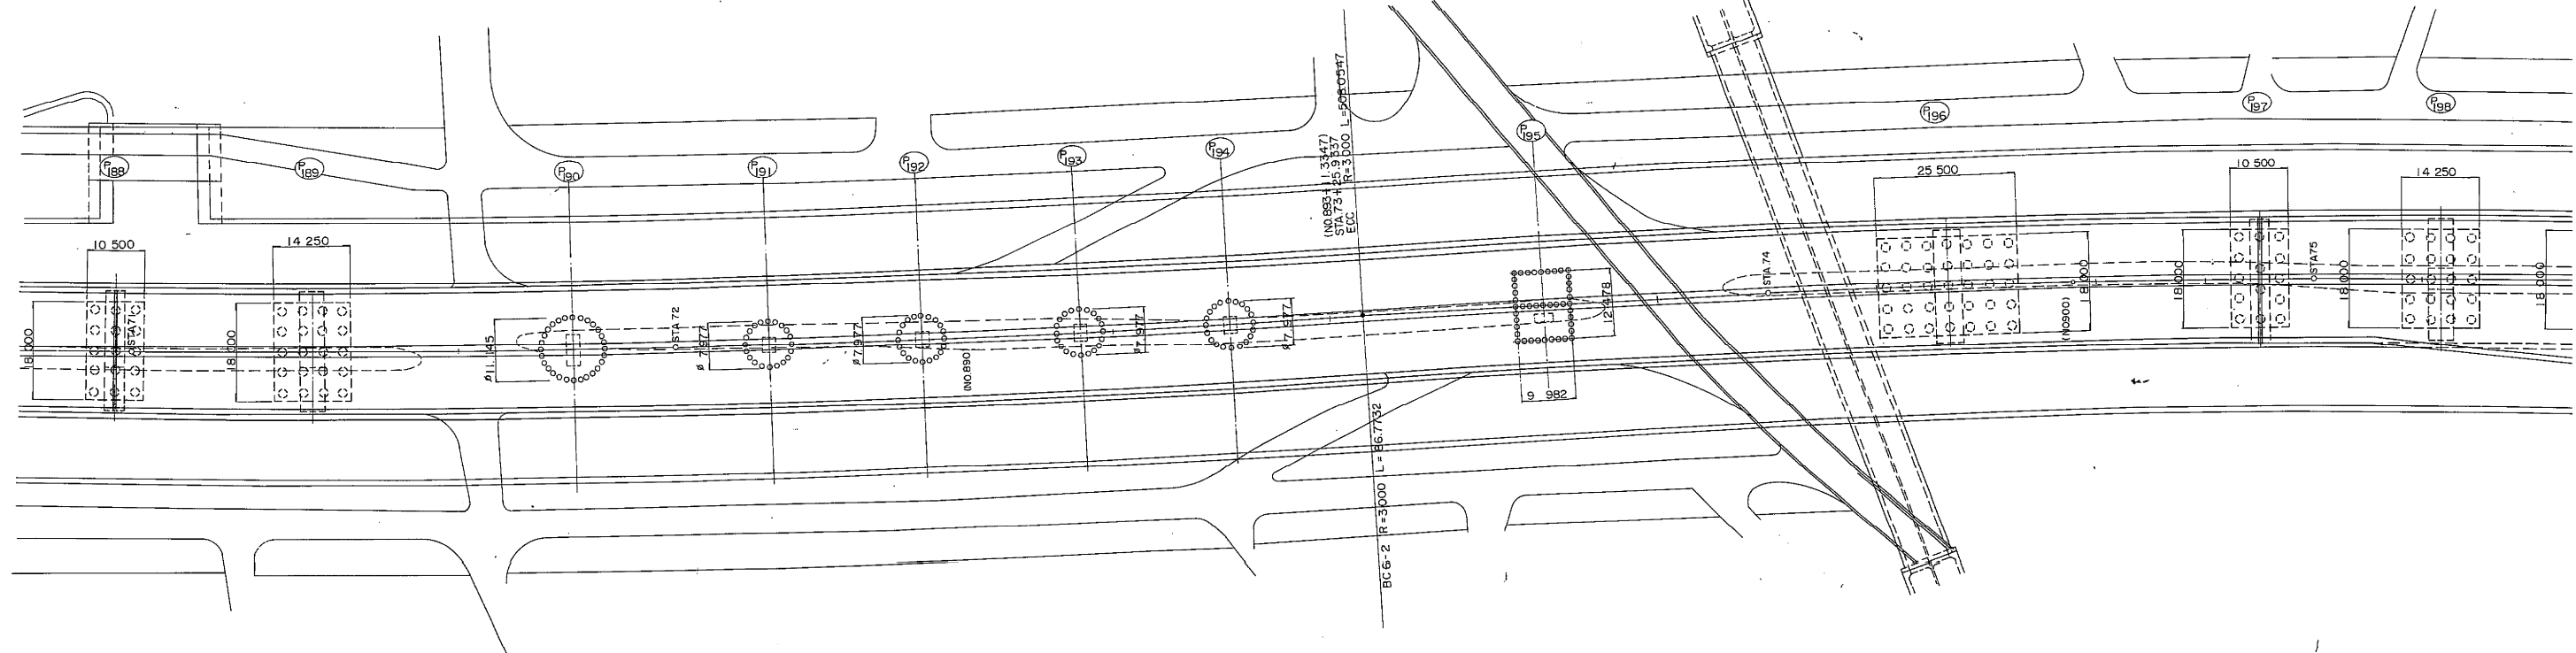

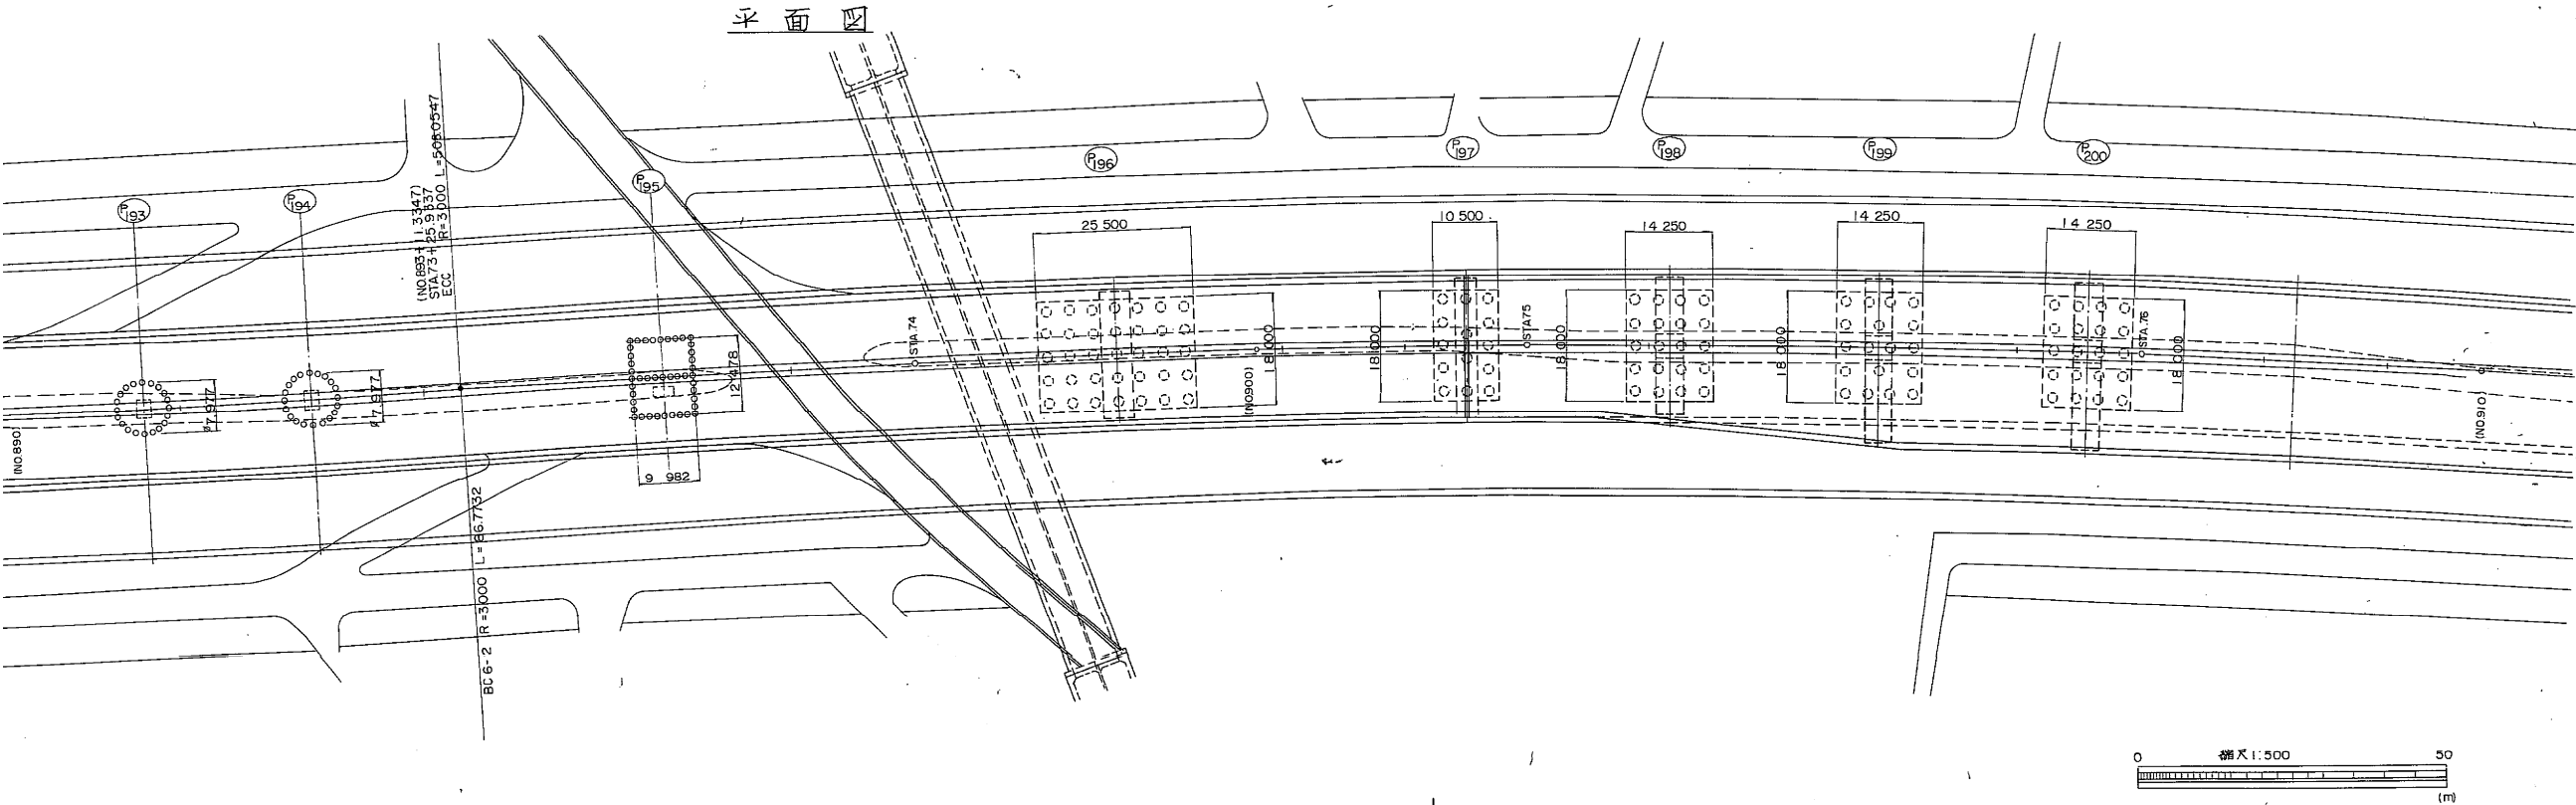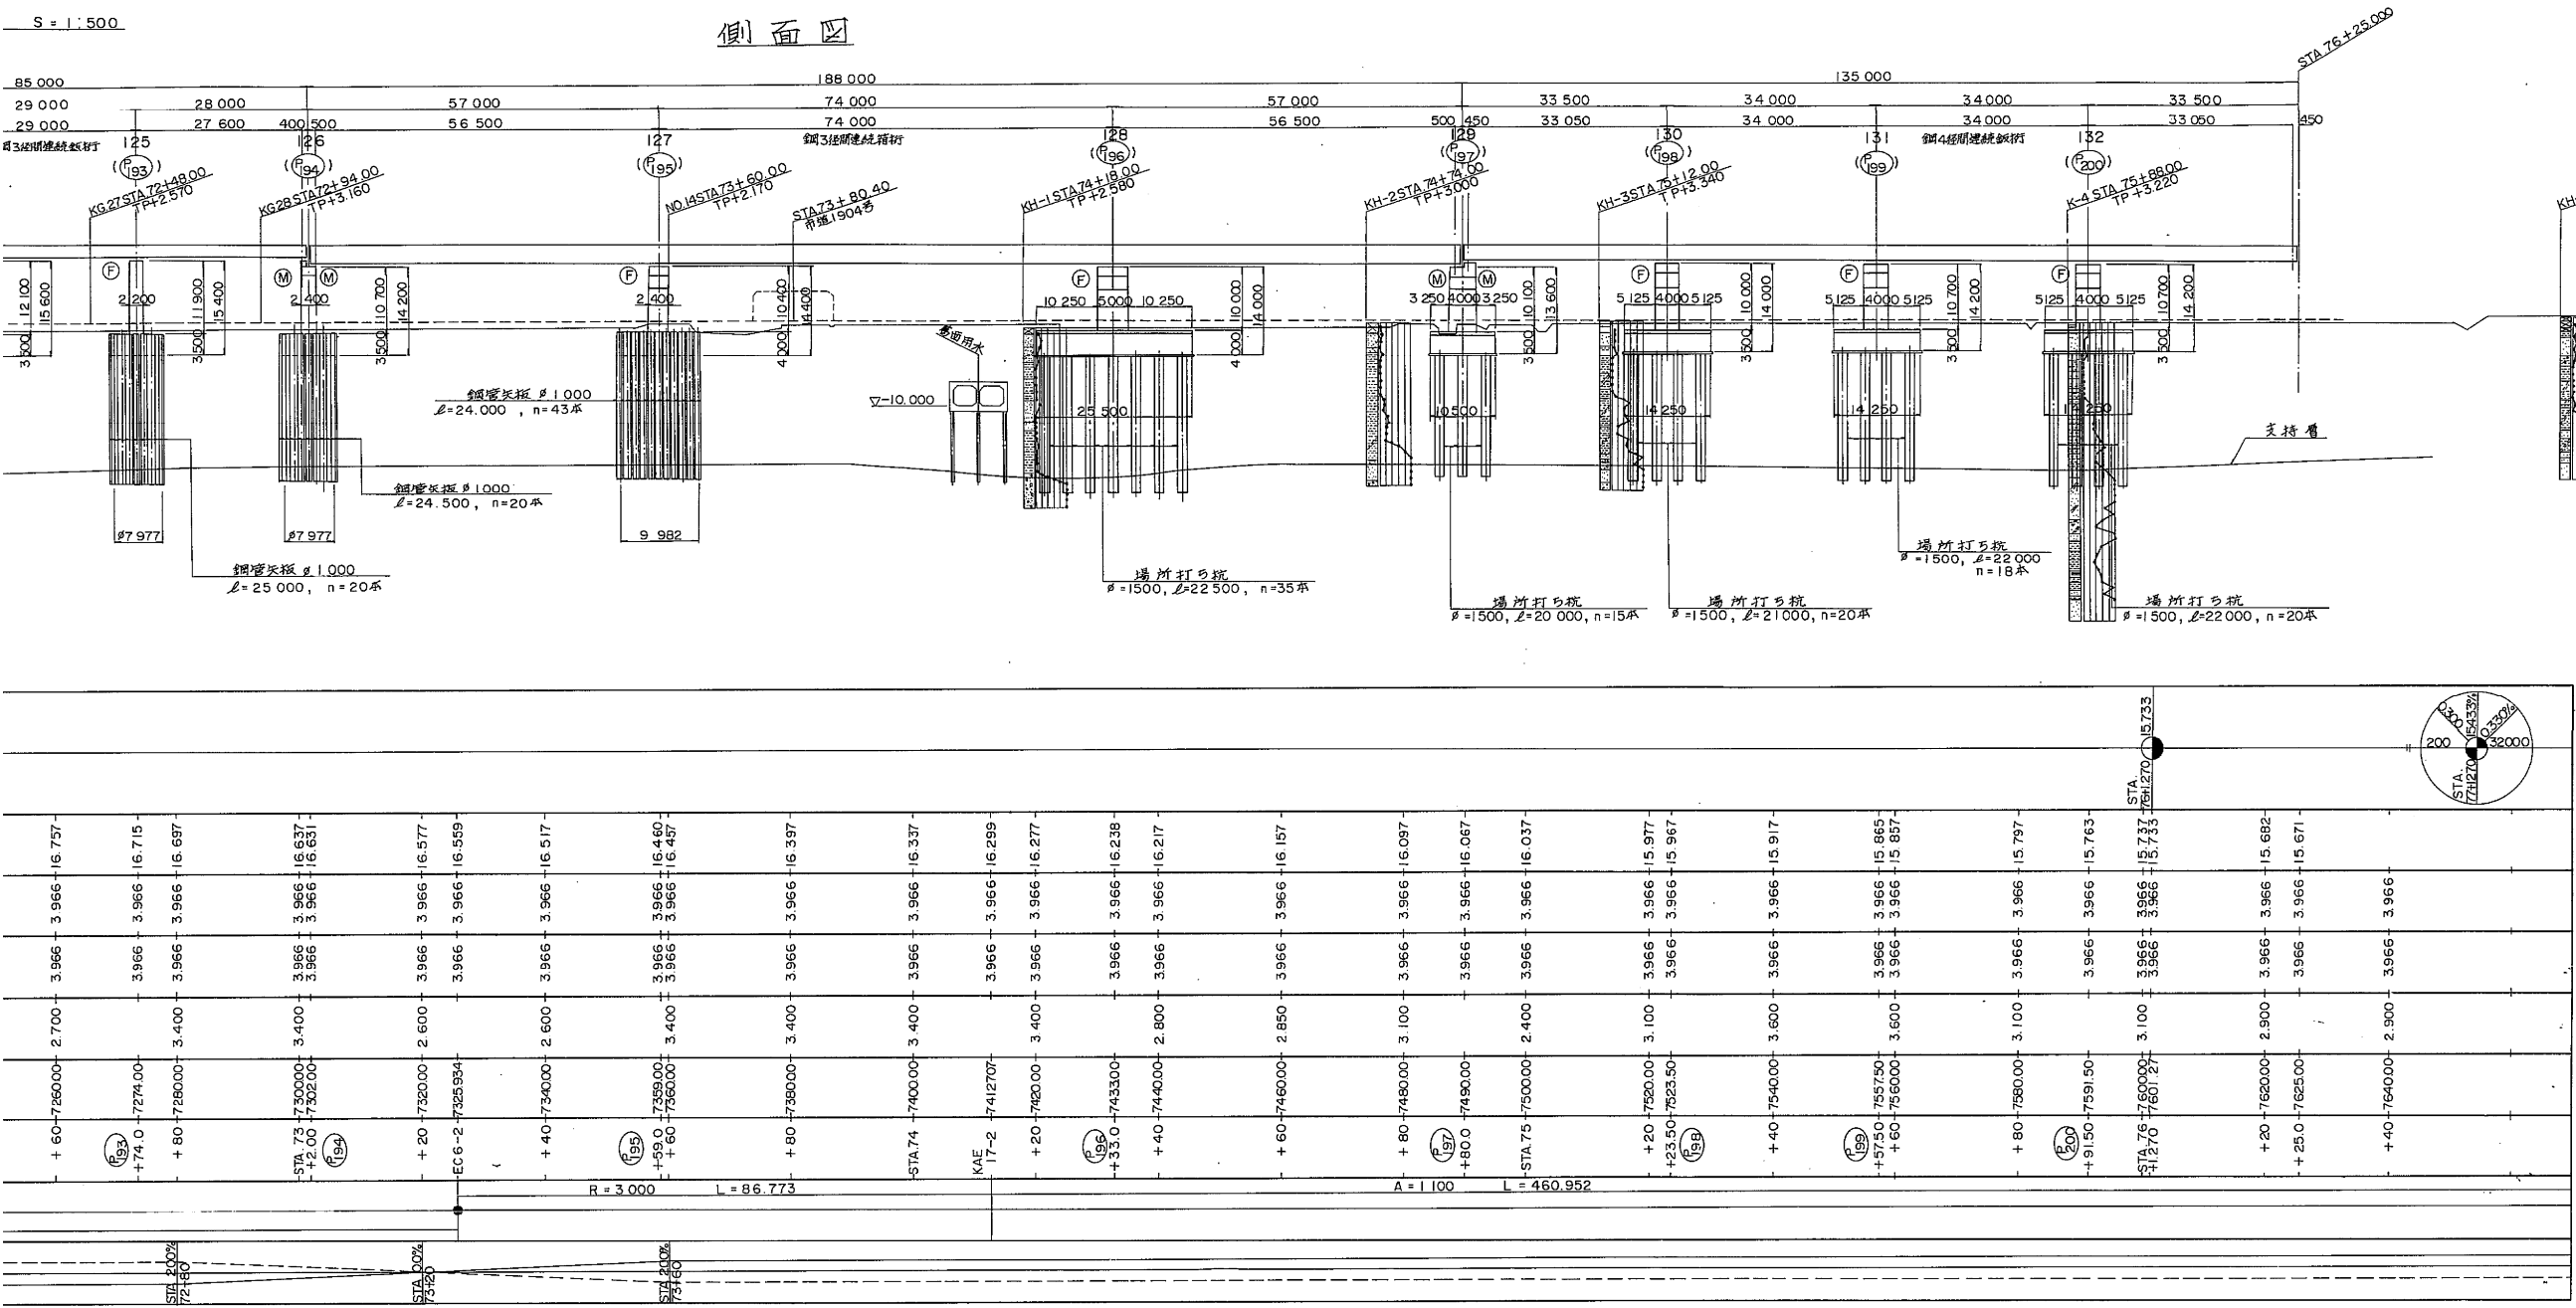


設計条件		
橋長	120.00m+85.00m+188.00m	樹長 119.80m, 64.70m, 187.40m
道路区分	第1種第3級A	
荷重	TL-20, TT-43	
型式	鋼3桁間連続鋼桁+鋼3桁間連続鋼桁+鋼3桁間連続鋼桁	
支間	35.50m+48.00m+35.50m, 27.60m+29.00m+27.60m, 56.50m+74.00m+56.50m	
有効幅員	10.00m+10.00m	
横断勾配	2.0% 2.0% ~ 2.0% 2.0%	
縦断勾配	0.330% 0.330%	
地震係数	水平震度 KH=0.24, 垂直震度 KV=±0	
上	コンクリート	設計基準強度 $\sigma_{ck}=240\text{kg/cm}^2$
鋼	鋼材	SS41, SM50Y, SM53
鉄	鉄筋	鉄筋 SD30B
木	鋼橋脚	鋼材 SS41, SM50Y, SM53, SM58
鋼管	鋼管	SKY41
鋼管	コンクリート	$\sigma_{ck}=240\text{kg/cm}^2$
鉄	鉄筋	SD35

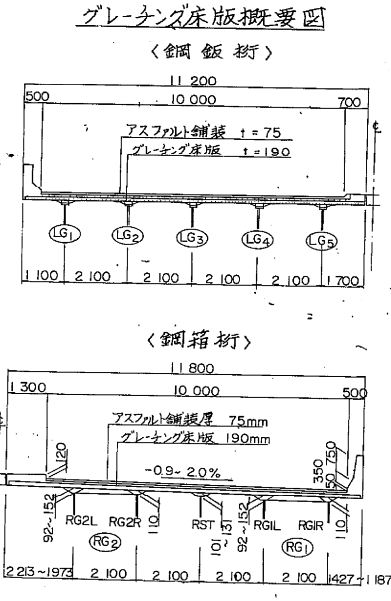





※注) 新旧橋脚番号: 上段=新番号 下段=旧番号

東京外環自動車道(川口～三郷)完成図		10569 23538
工種	高架橋	10525 14944
名称	青柳高架橋 全体一般図(1) (草加120～137)	742 1623
日本道路公団 東京第一建設局		


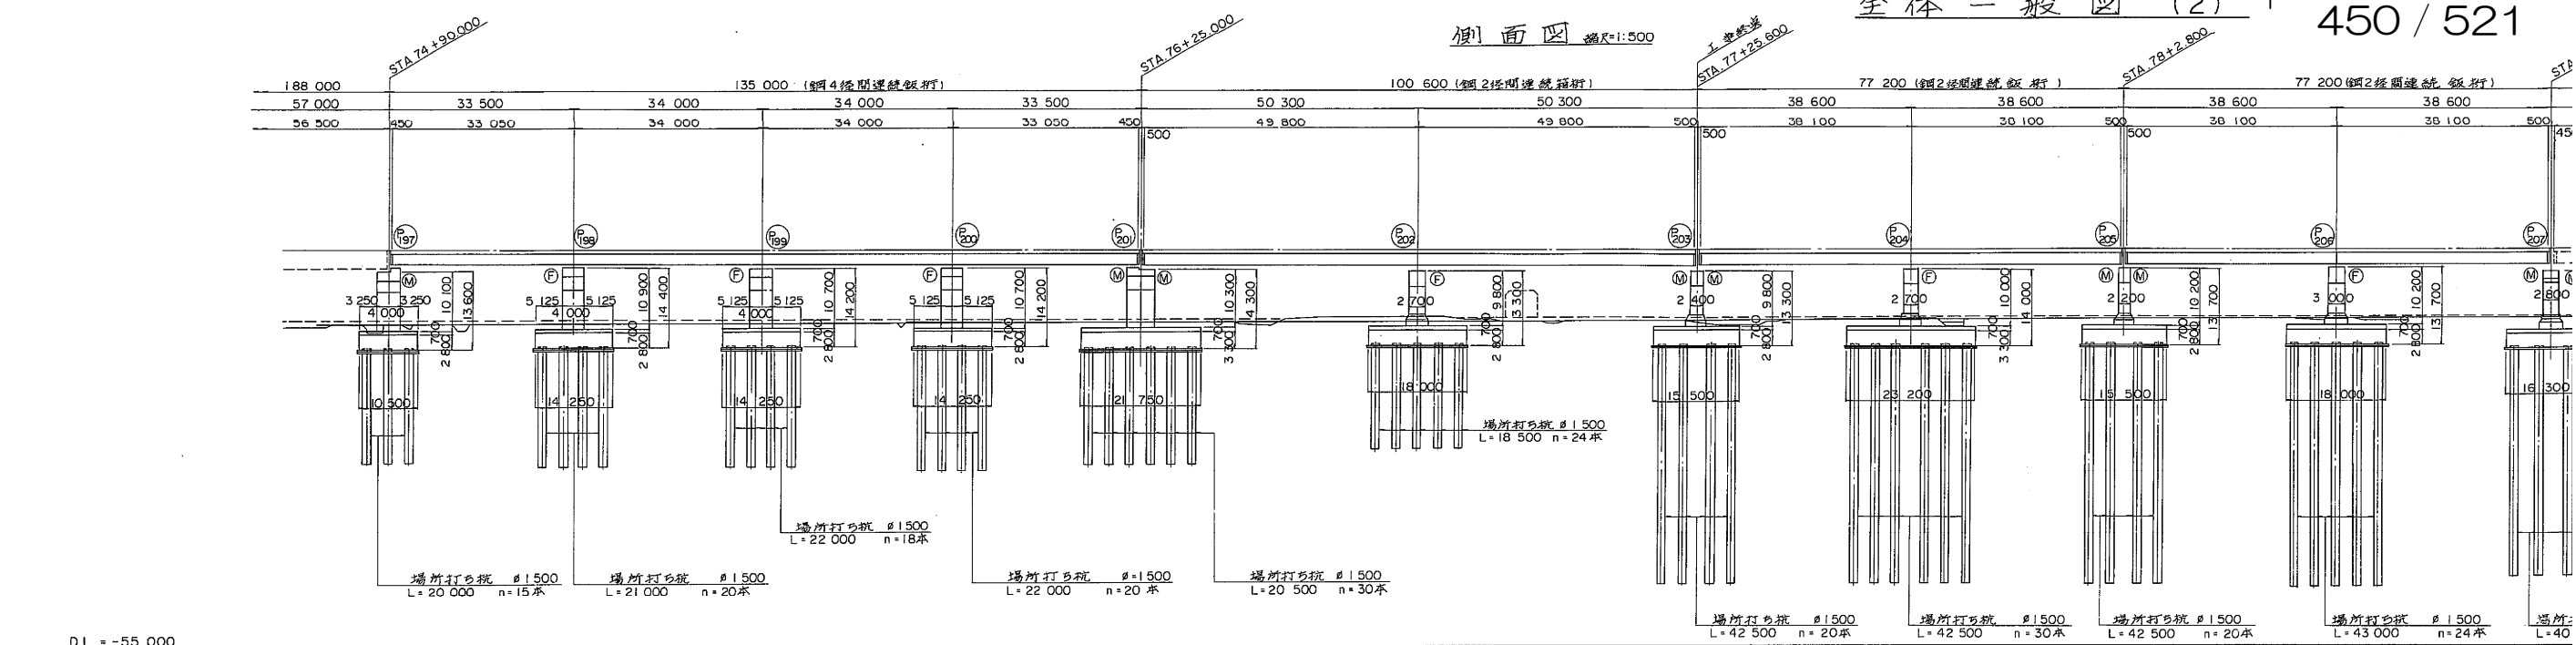


DL = -55.000		STA 74+80		STA 76+20		STA 77+20		STA 78+20	

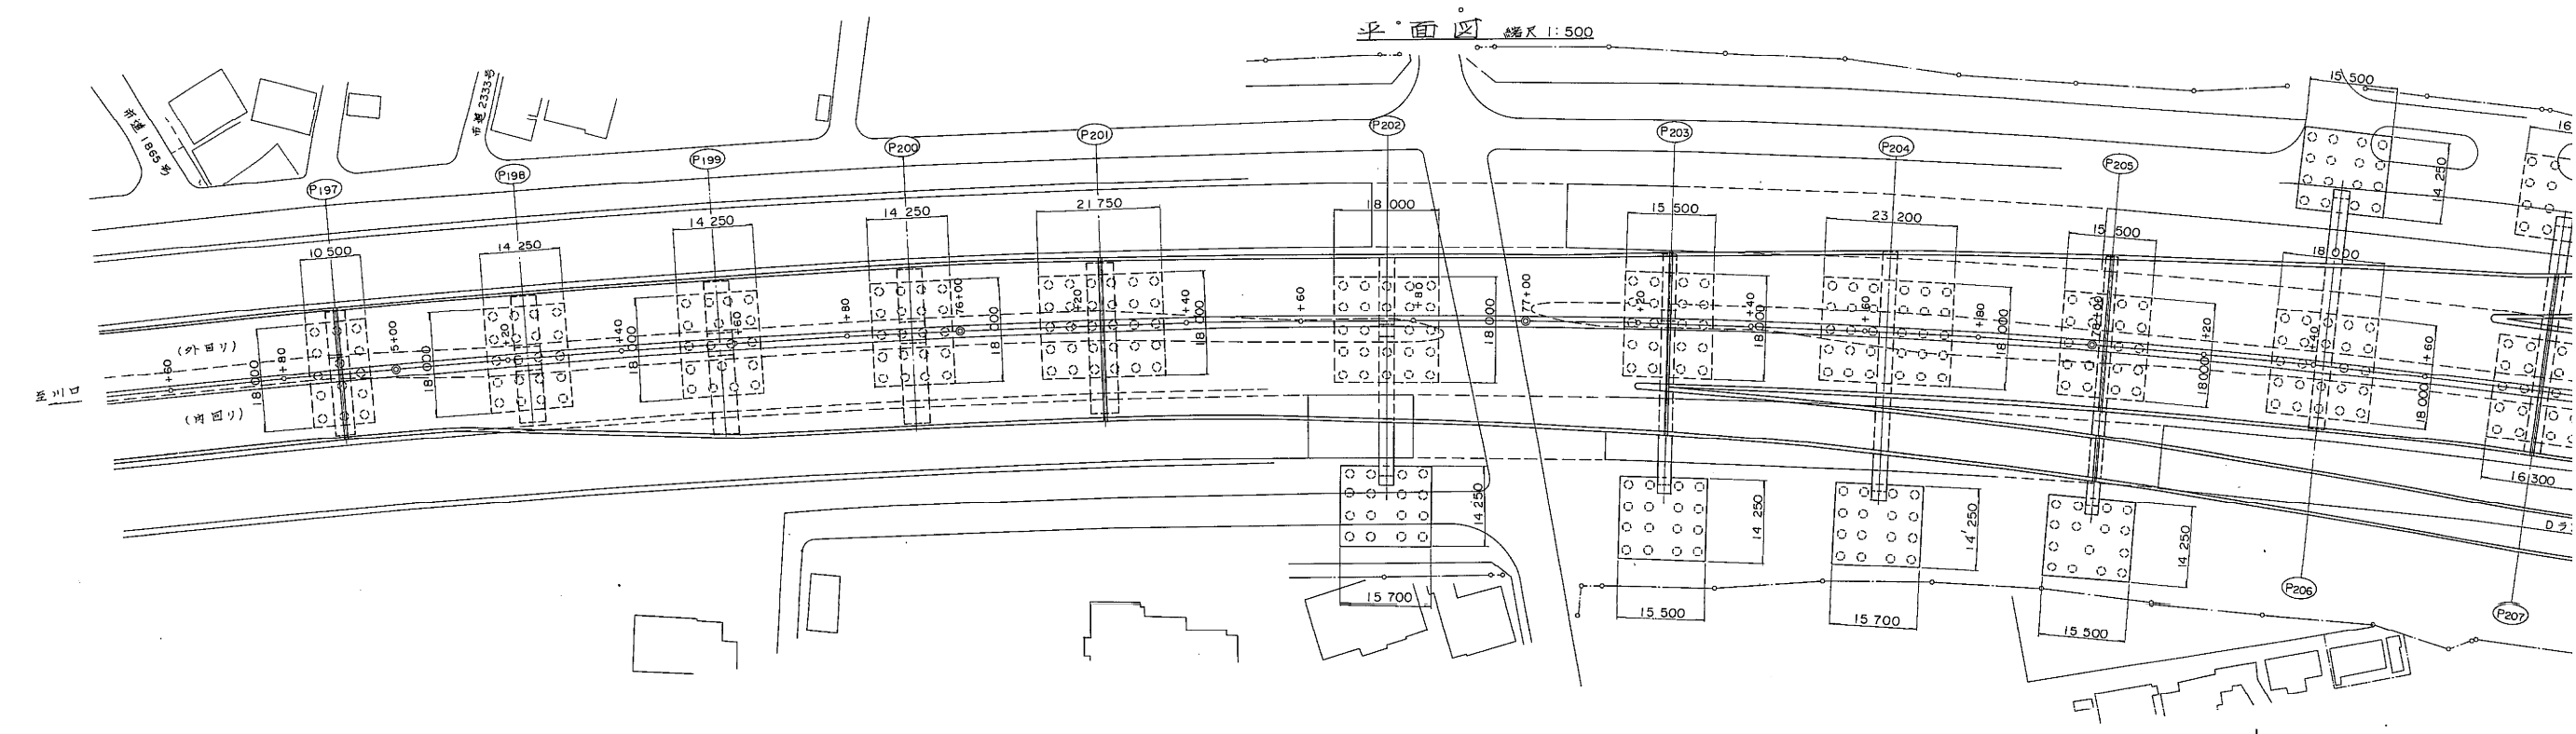


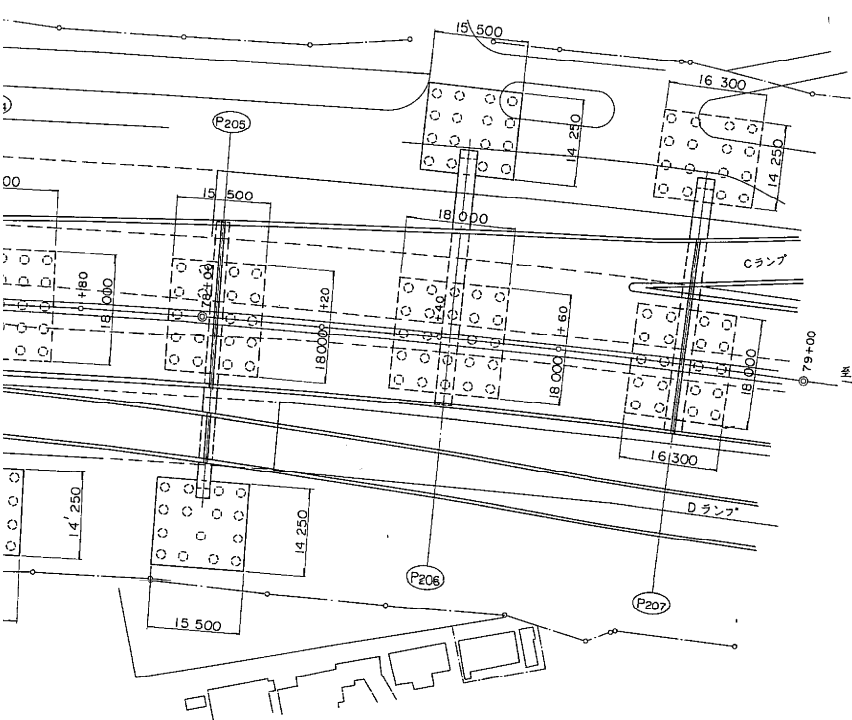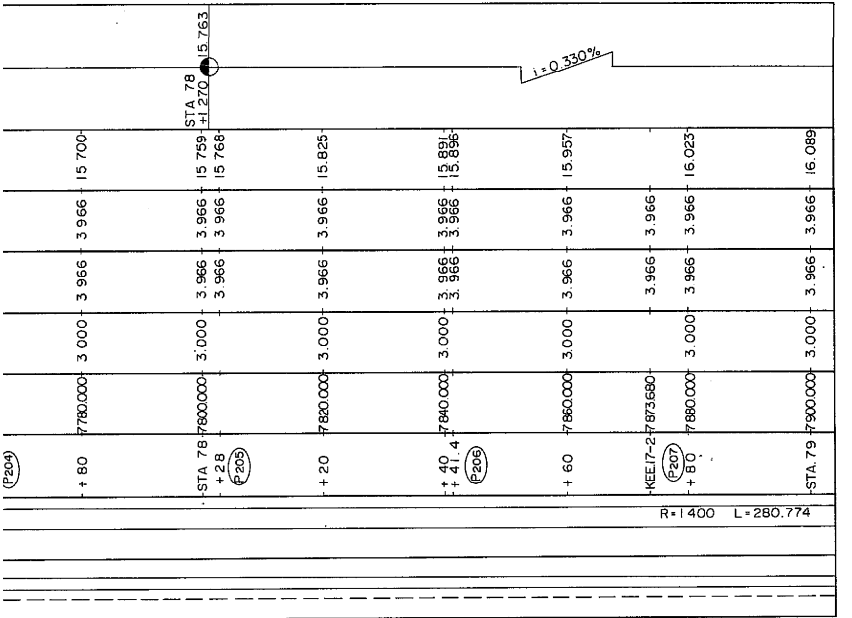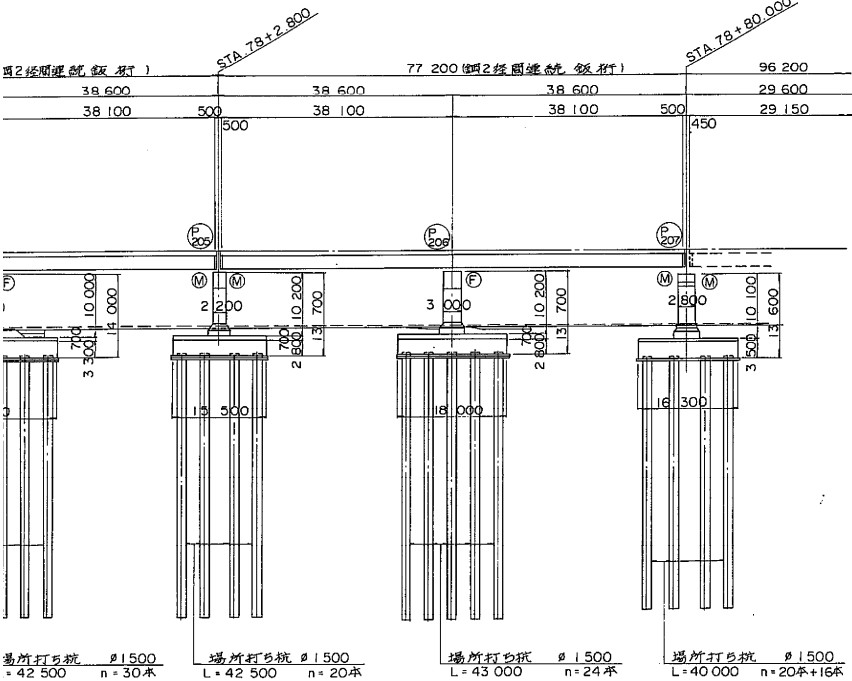

標準断面図 S=1:100

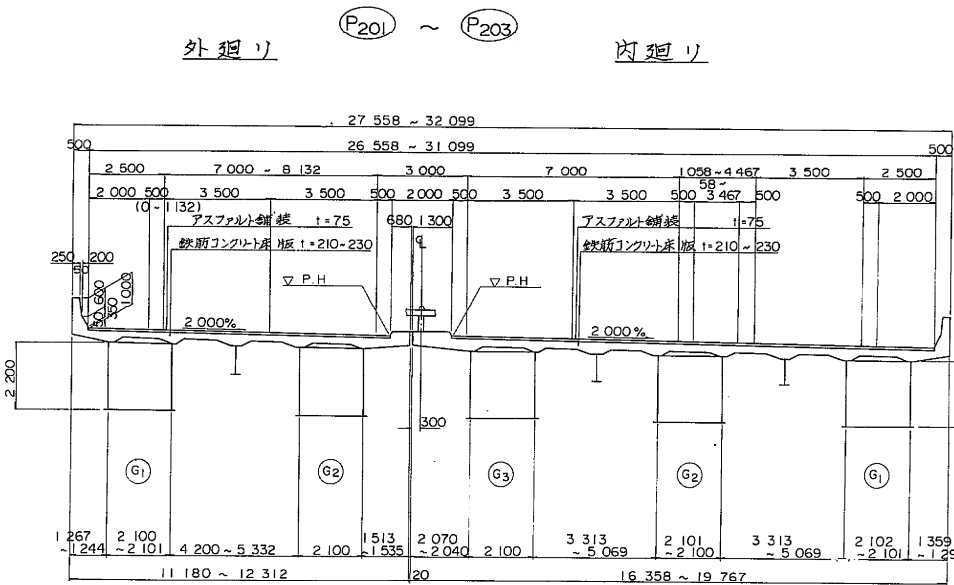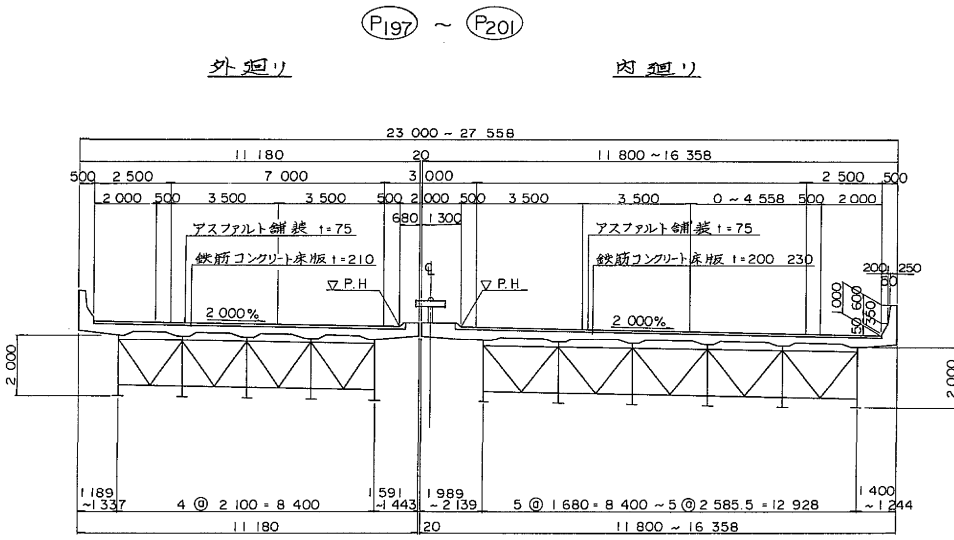












設計条件			
橋長	134m 900+100m		
道路区分	第1種 3級 A		
所重	TL-20, TT-43		
型式	上部工 鋼4径間連続鉄桁+鋼2径間連続橋脚 下部工 RC張出し橋脚・鋼製ラーメン橋脚		
支間	(33m 050+2@34m 000+33m 050)+2@49m 800+2		
有効幅員	10m 000 ~ 17m 967	斜角	90°-00'-00"
横断勾配	2.0%片勾配		
縦断勾配	0.300% ~ 0.33%		
地震係数	水平震度 BKH=0.3 鉛直震度 KV=0		
適用示方書	道路橋示方書 同解説 Ⅲ(昭和55年3月)Ⅱ(昭和55年2月) 設計要領第2集(日本道路公団)		
使用材料	コンクリート	設計基準強度 C _{ck} = 240 kg/cm ²	
	鉄筋	SD 35 許容引張応力度 σ _{sa} = 1400 kg/cm ²	
	鋼材	SM 50Y, SM 53, SM 41, SS 41	

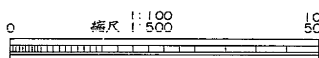

東京外環自動車道(川口~三郷)完成図		10570
工種		23538
高架橋		10526
名		14944
称	青柳高架橋	縮尺
	全体一般図(2)	1/500 743 1/100 1623
日本道路公団 東京第一建設局		


標準断面図 縮尺 1:100

横断図 縮尺 1:200

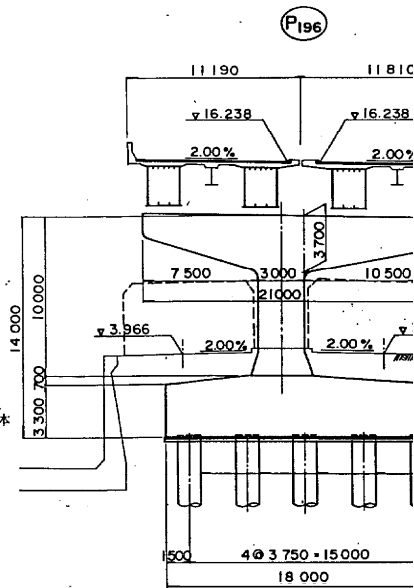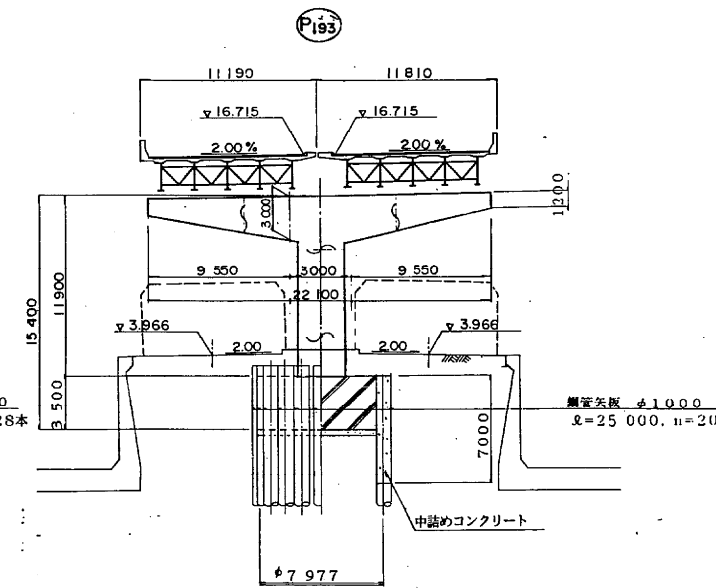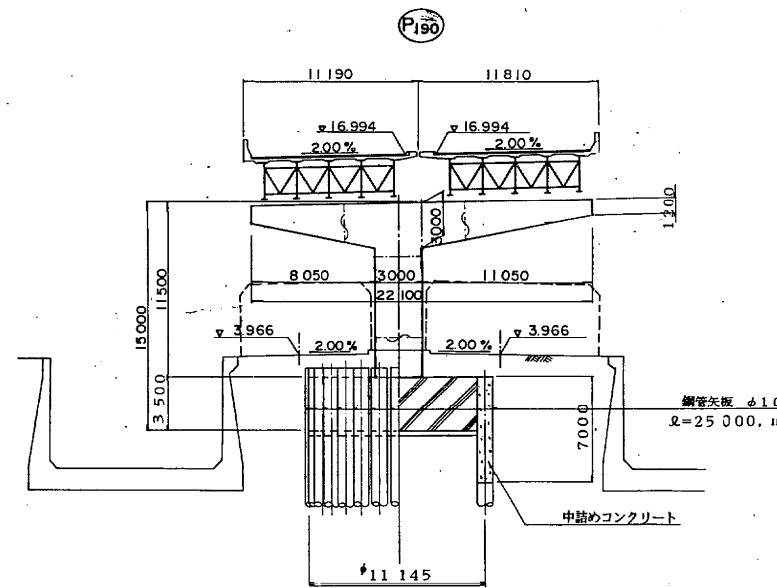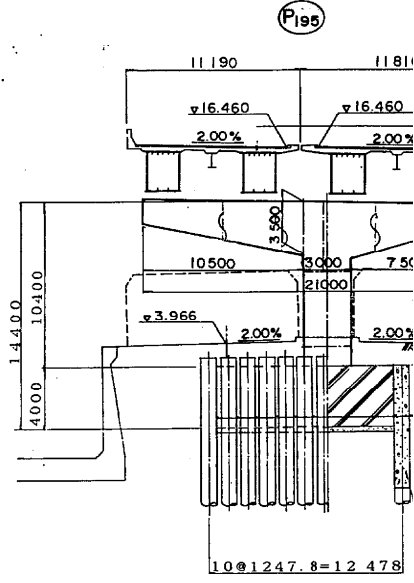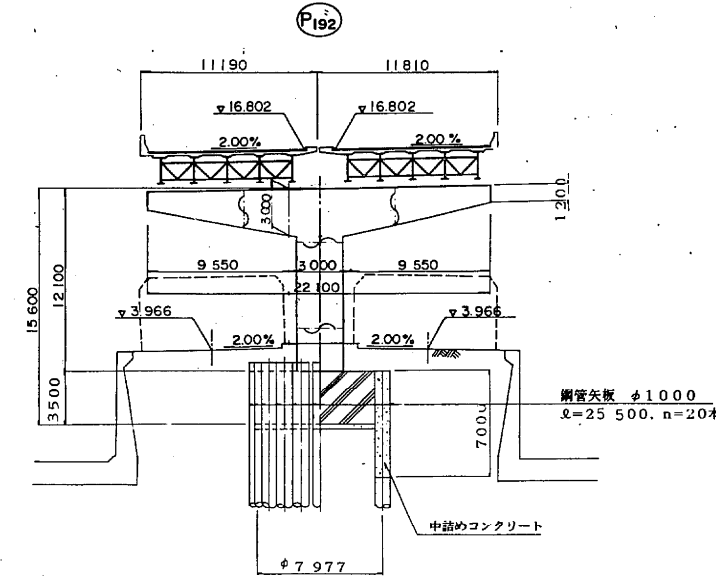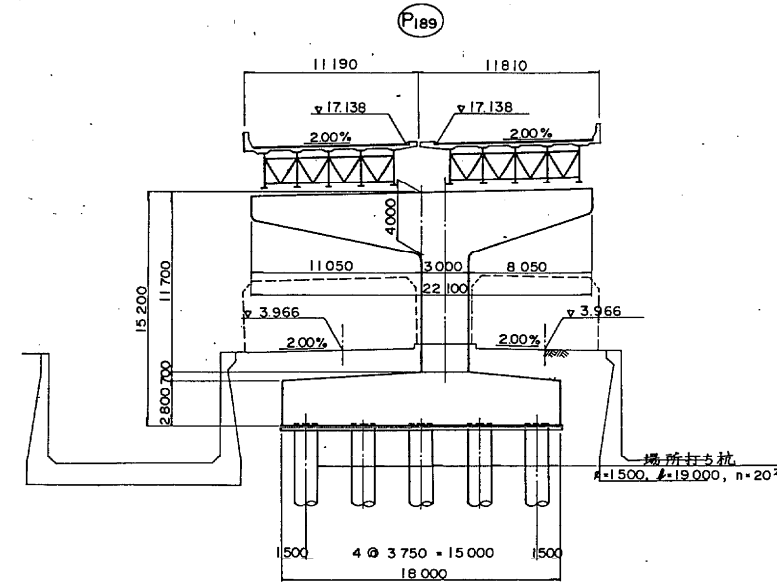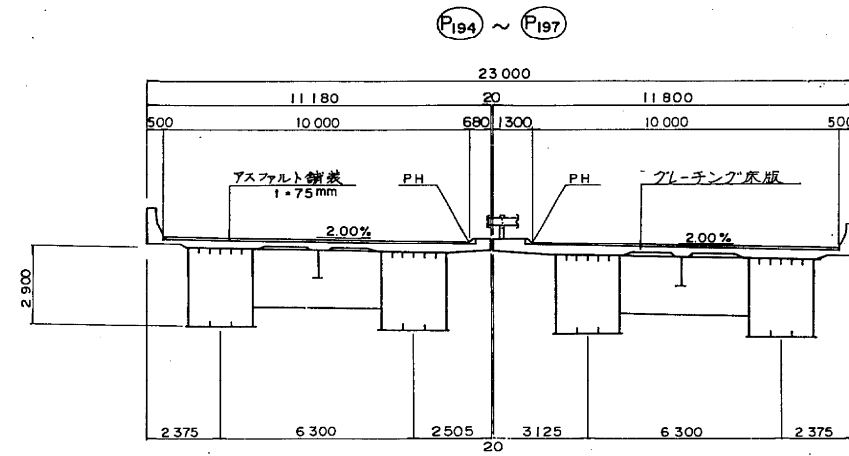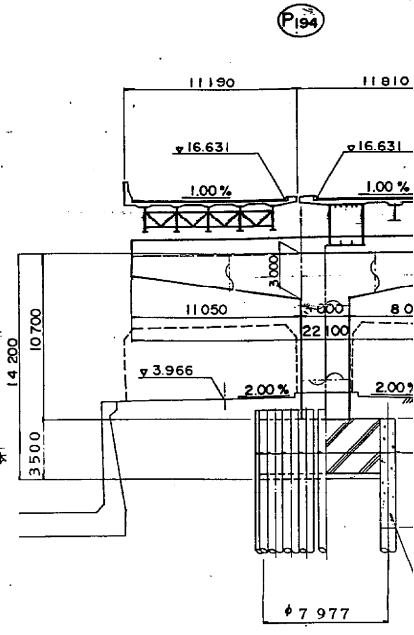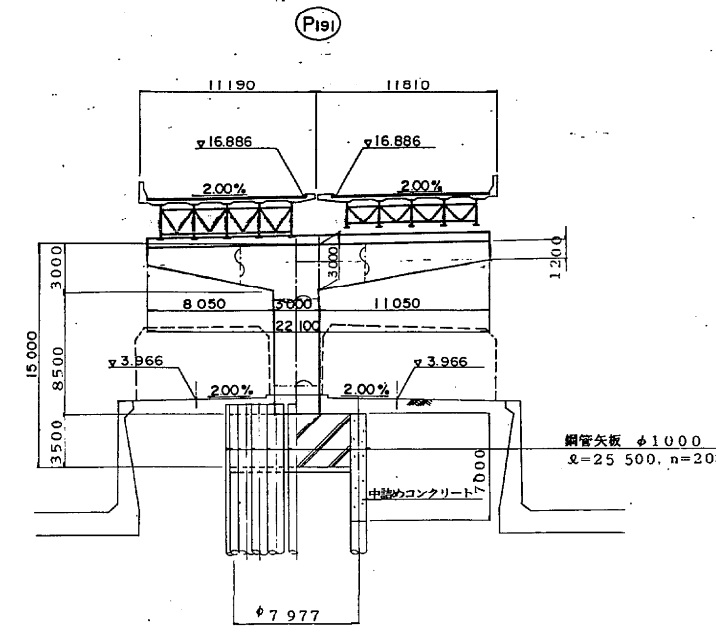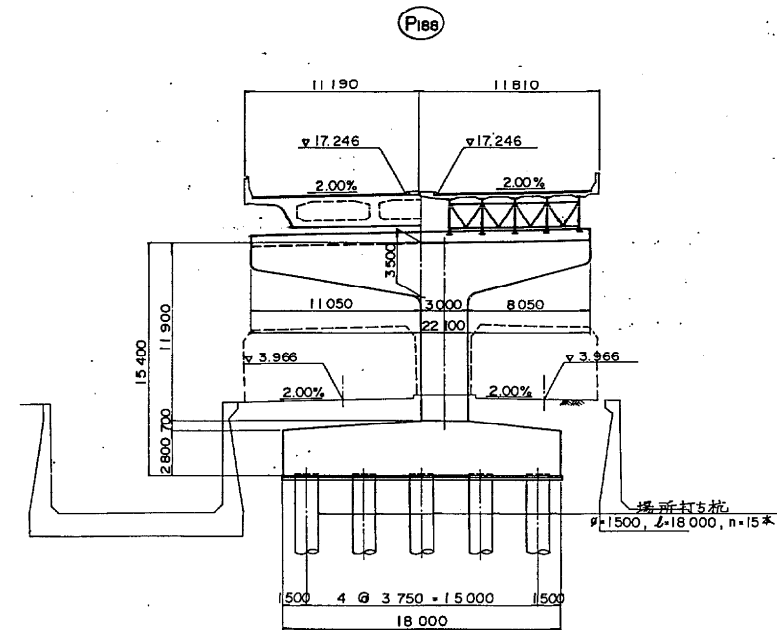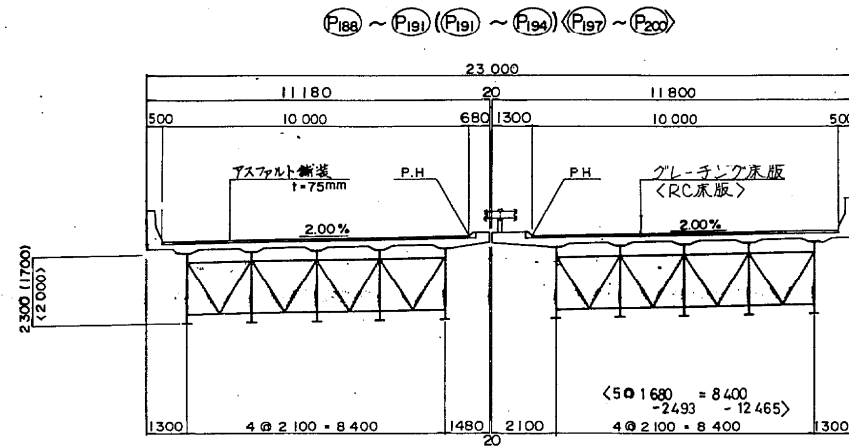

注)：着色橋脚は、刷橋脚を示す。




横断図 縮尺 1:200

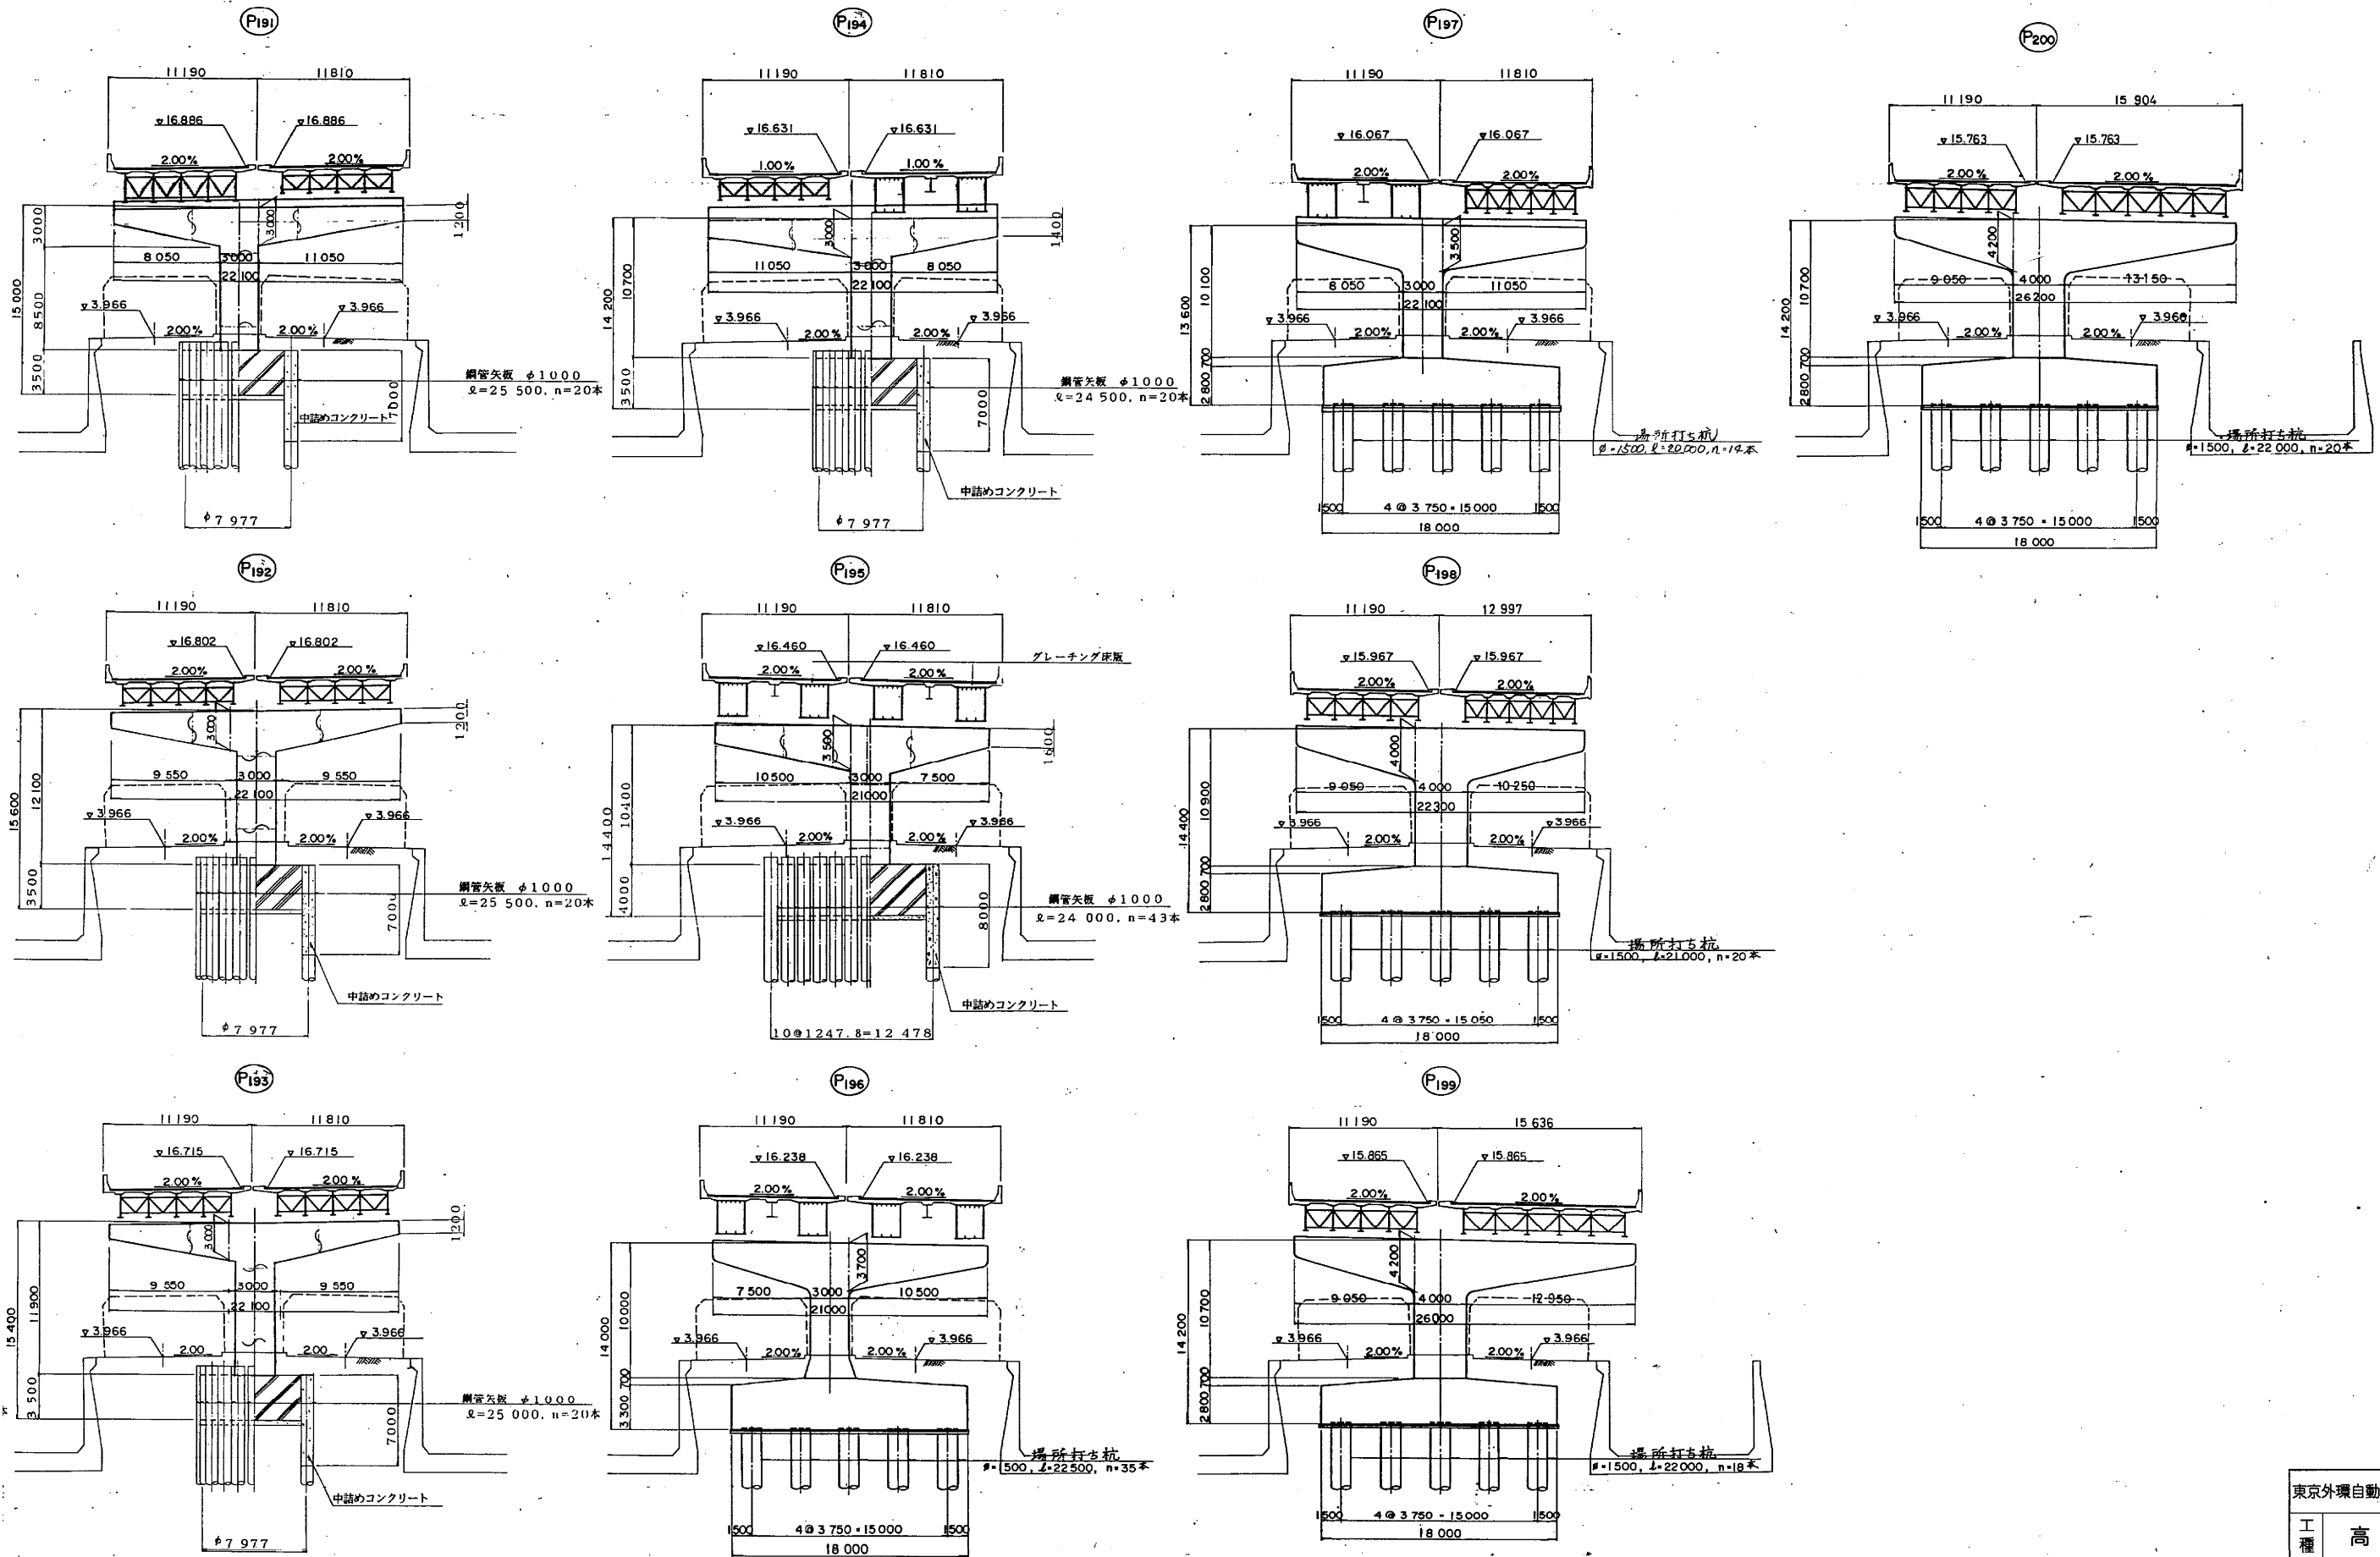


注) : 着色箇所は、鋼筋を示す。

縮尺 1:100
1:200

東京外環自動車道(川口~三郷)完成図		10571 23538
工種	高架橋	10527 14944
名	青柳高架橋	縮尺 1/200 744 1/100 1623
称	全体一般図(3)	
日本道路公団 東京第一建設局		

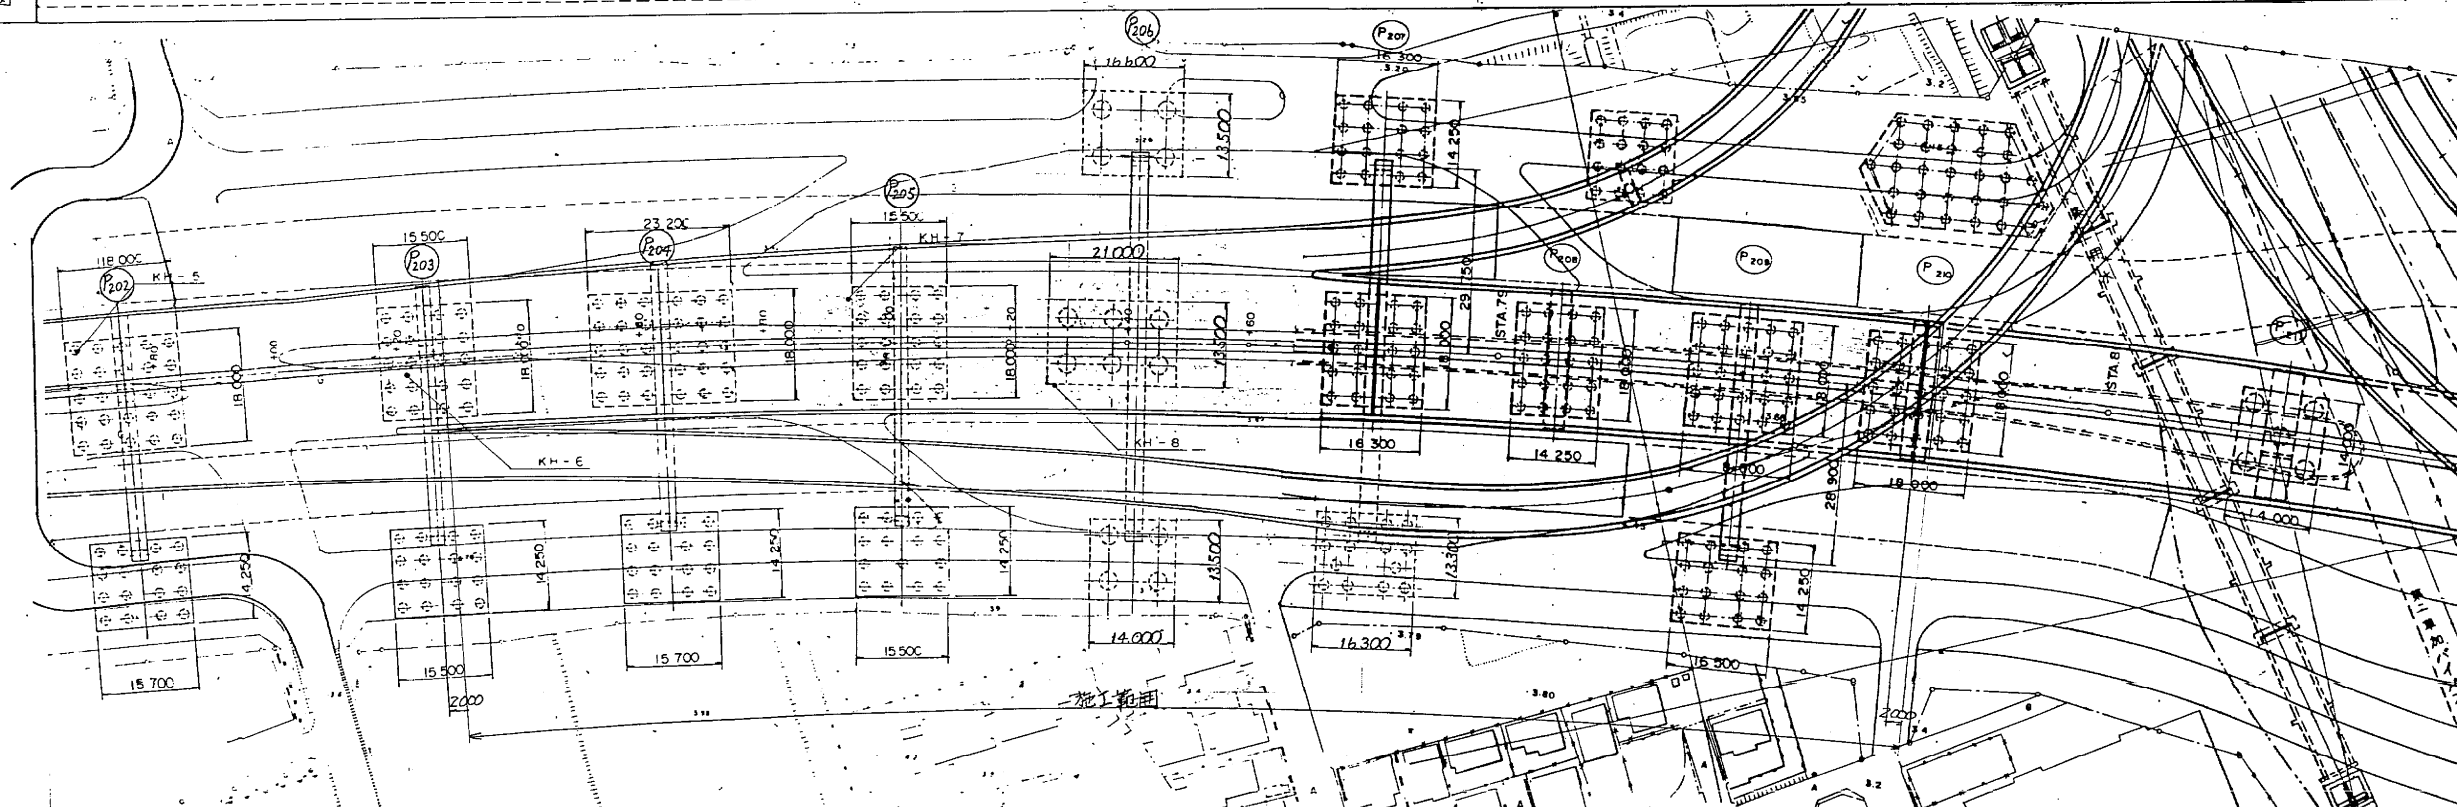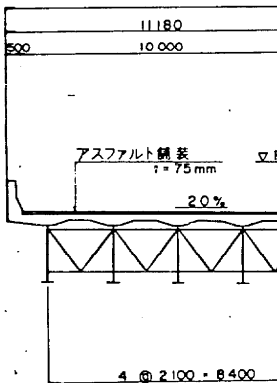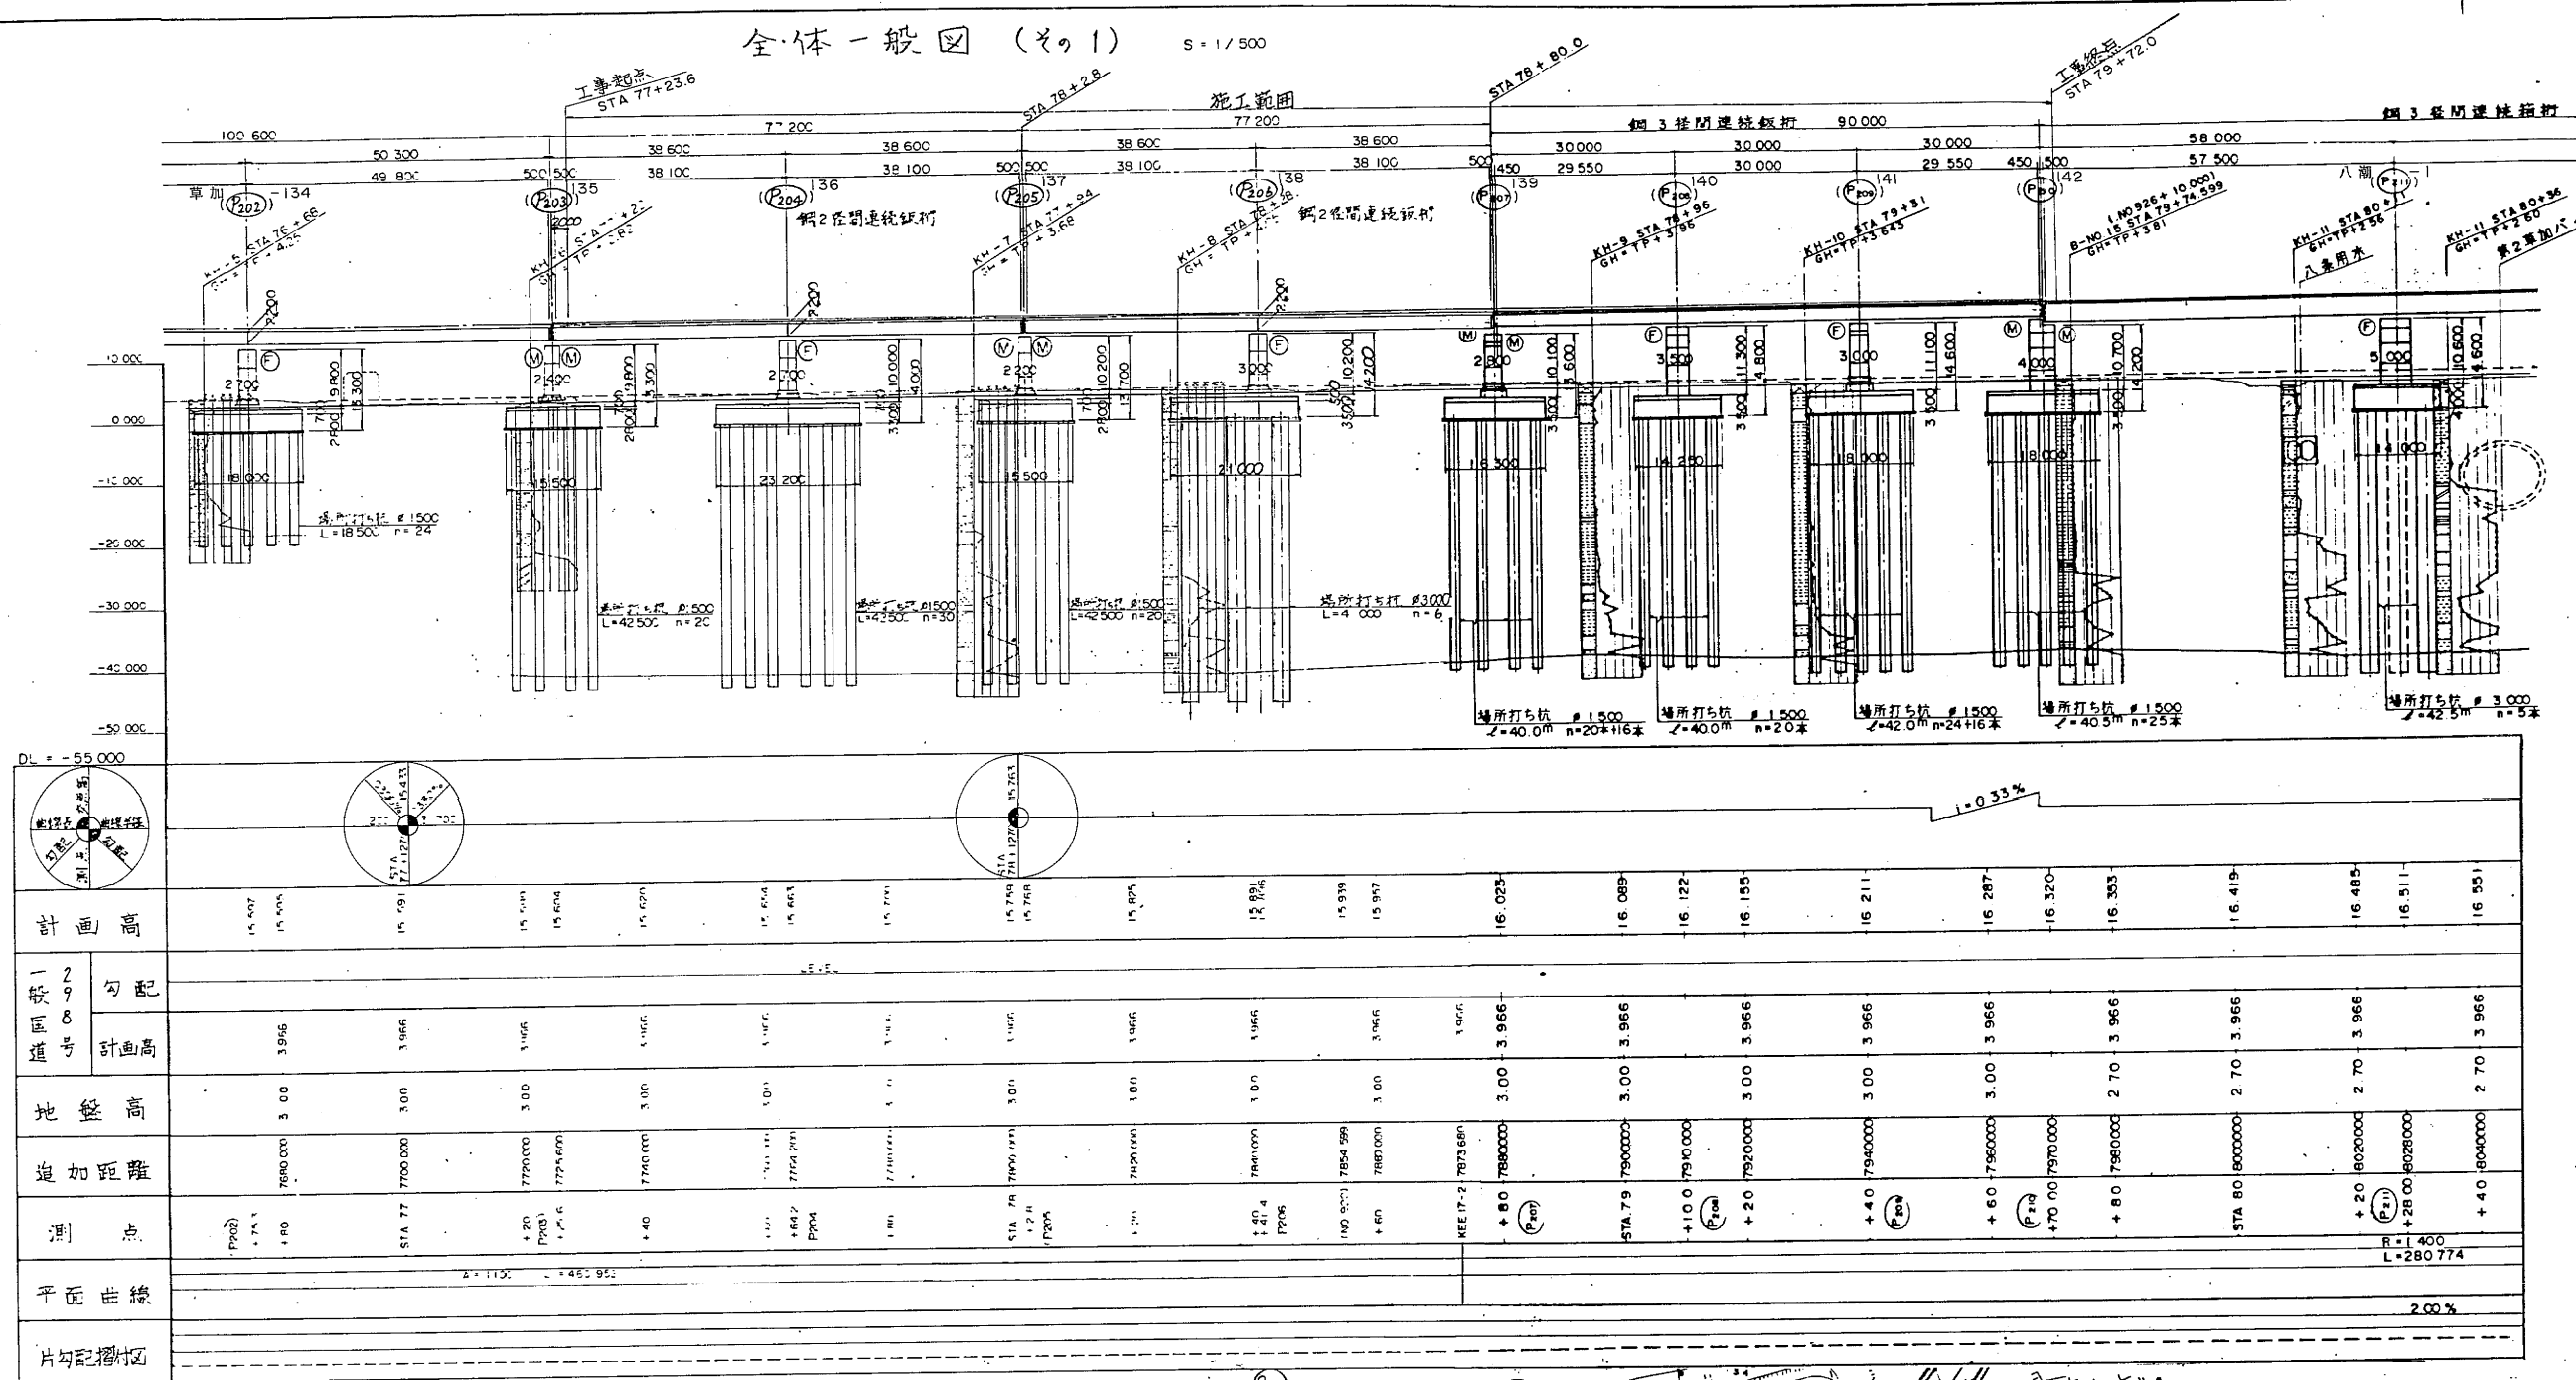


設計	
橋長	77.200+77.200
道路区分	
荷重	
型式	上部工 鋼2
支間	下部工 RC
有効幅員	(2@38'1"=76'2"
横断勾配	9m 750~
縦断勾配	2.0%
地盤係数	0.30
適用示方書	道路橋示方書
使用材質	コンクリート 設計
	鉄筋 SD3
	鋼材 SM

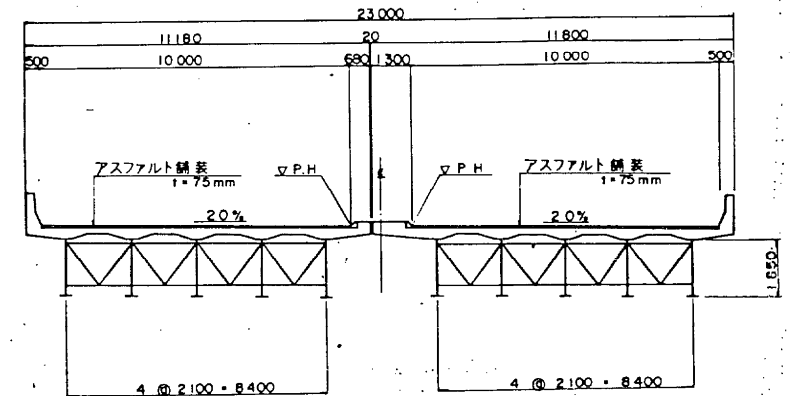


※注) 新旧橋脚番号: 上段=新番号
下段=旧番号

東京外環自動車道(川口～三郷) 完成図		10741 23538
工 種	高 架 橋	10697 14944
名 称	青柳高架橋 全体一般図 (1) (草加135~141)	縮尺 1/500 914 1/100 1623
日本道路公団 東京第一建設局		

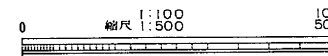


橋脚 P203

STA.77+25.600 (NO.913+10.980)

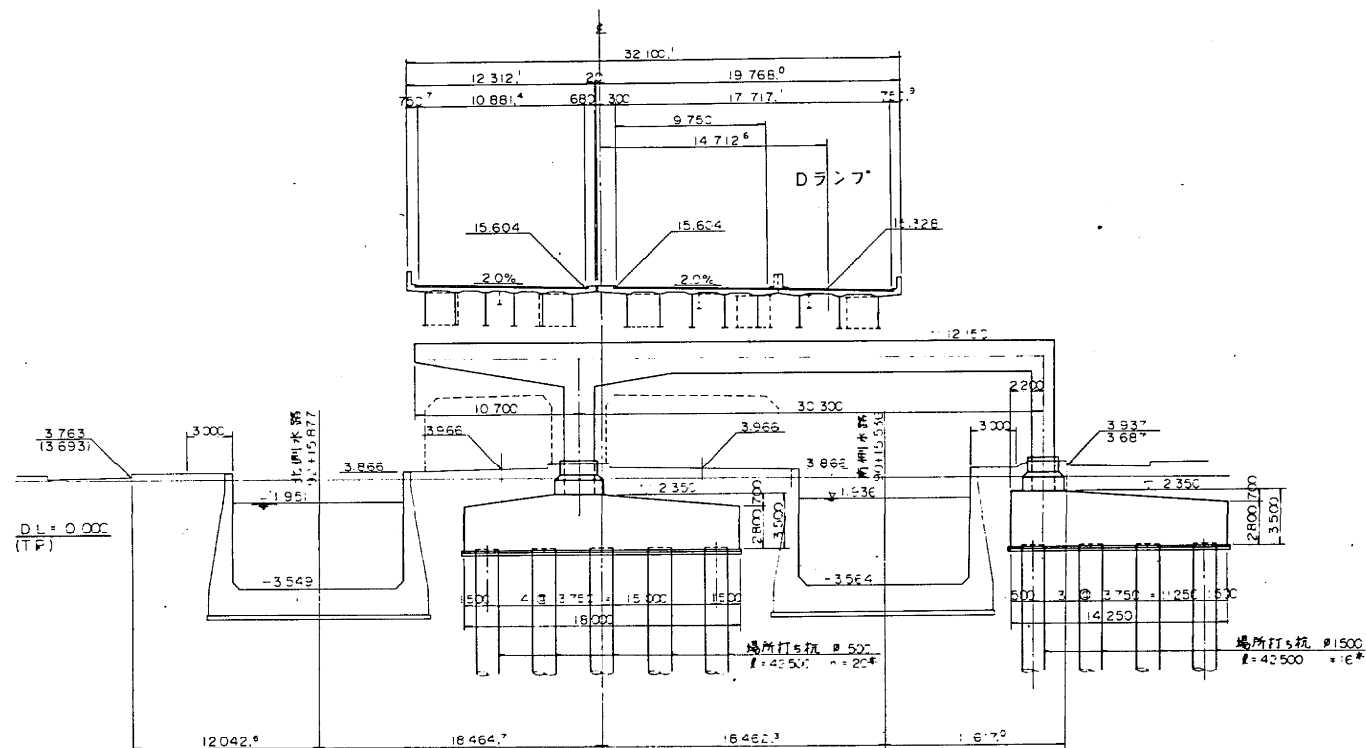

橋脚 P205


STA.78+2.800 (NO.917+8.180)

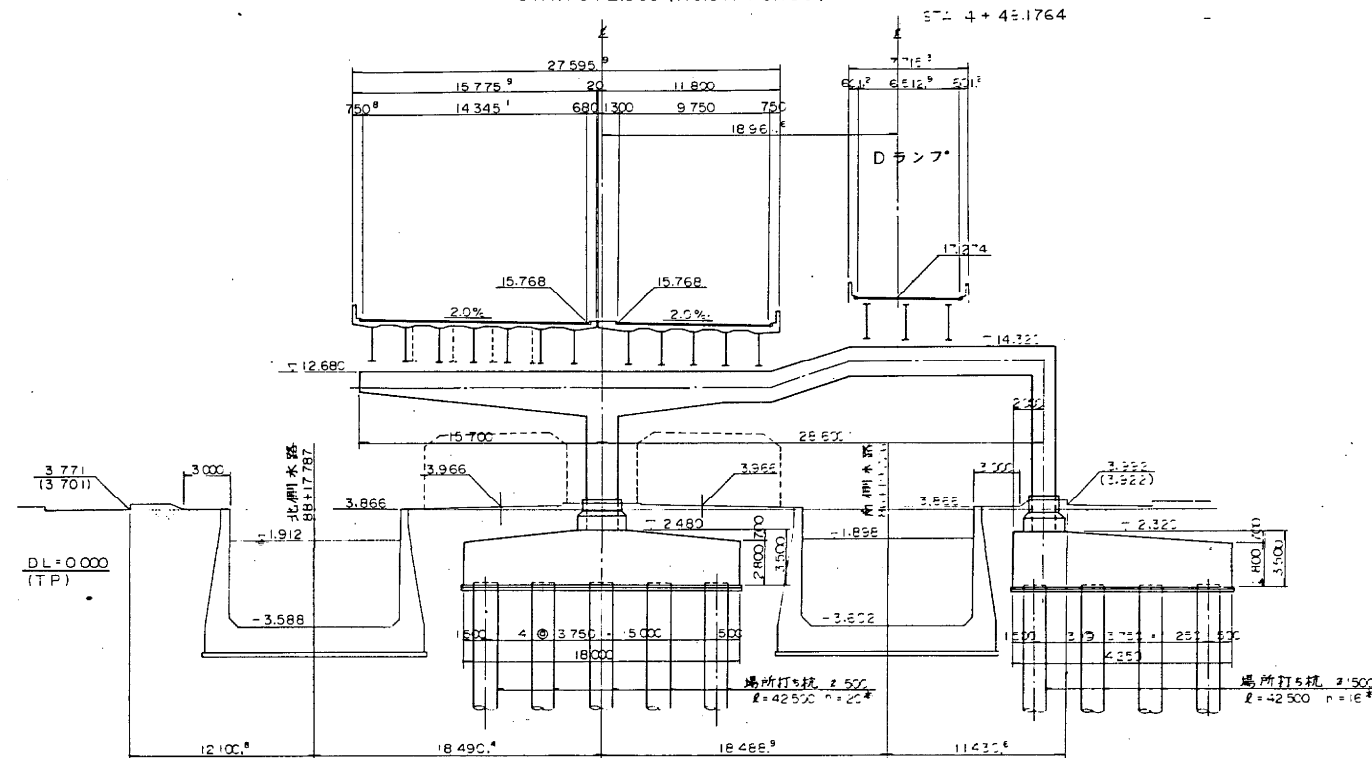

橋脚 P204


STA.77+64.200 (NO.915+9.580)








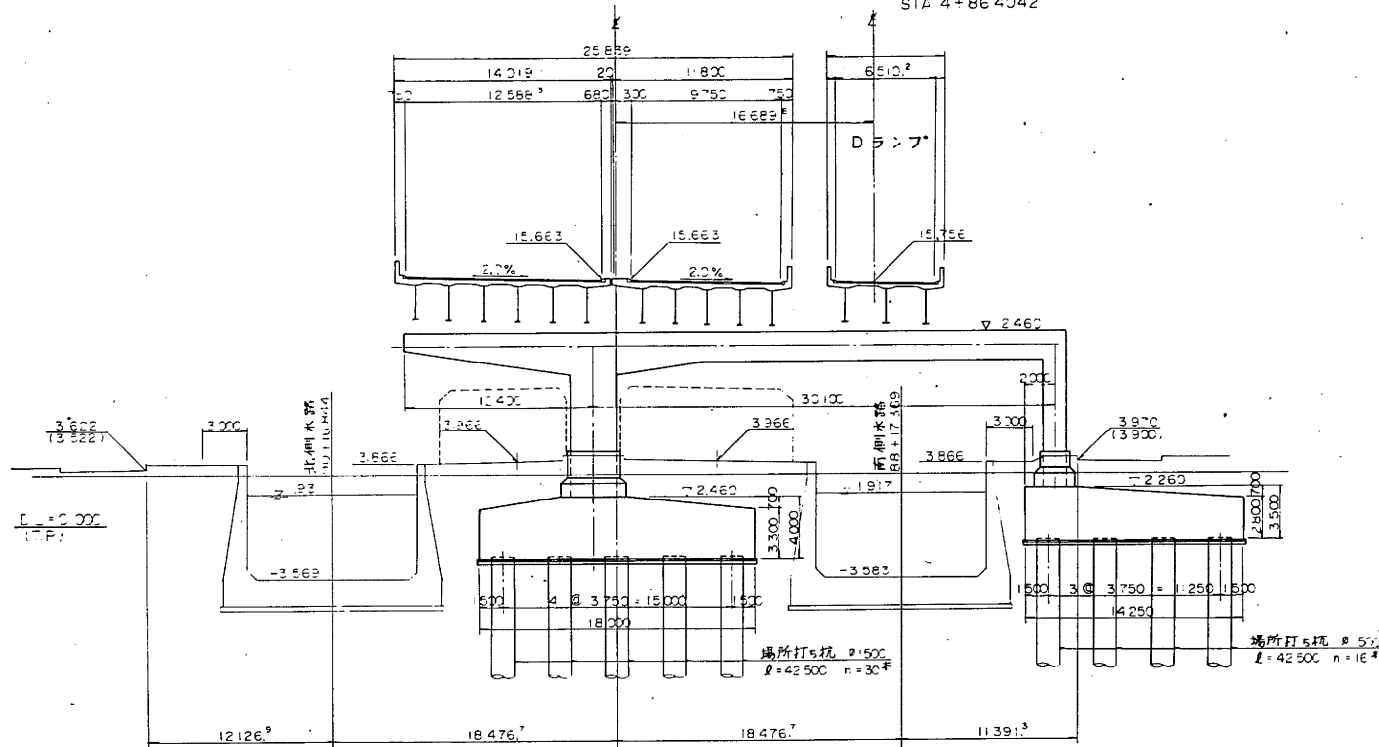


橋脚 P206


STA.78+41.400 (NO.919+6.780)

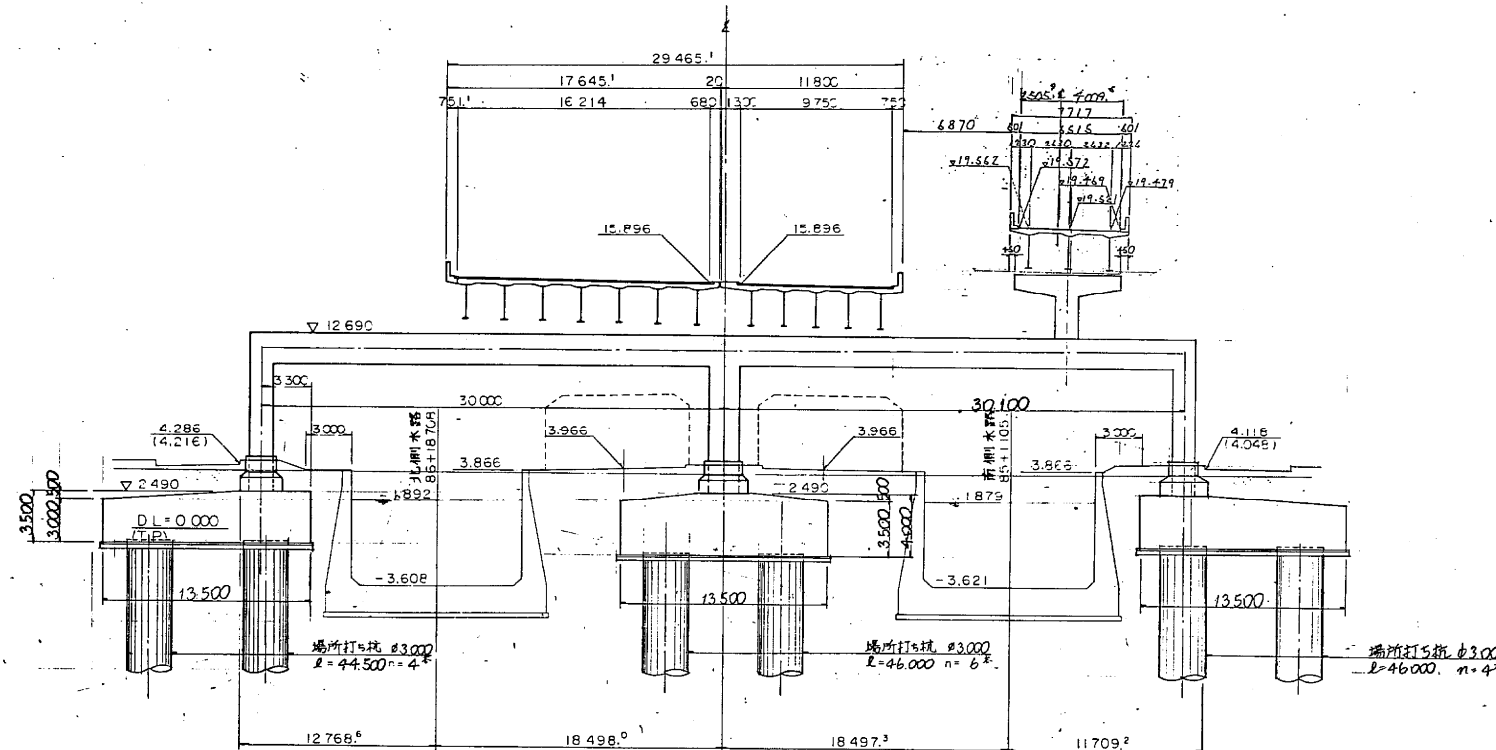


全体一般図(その2) 縮尺 1:200

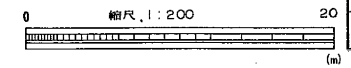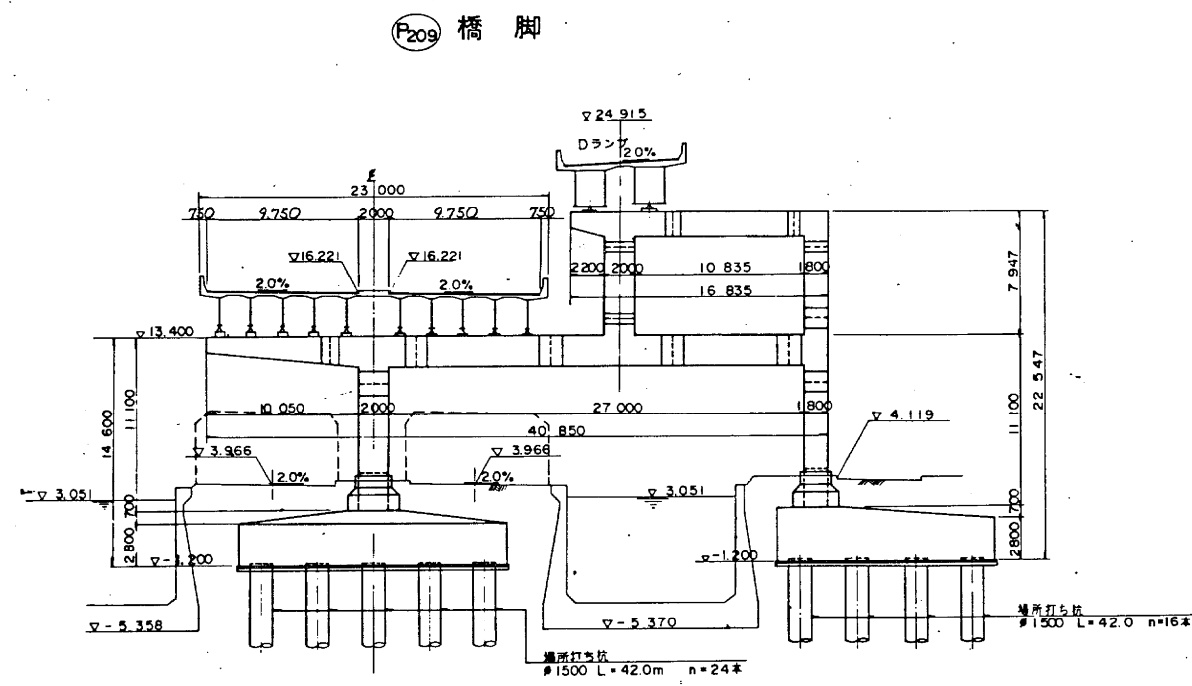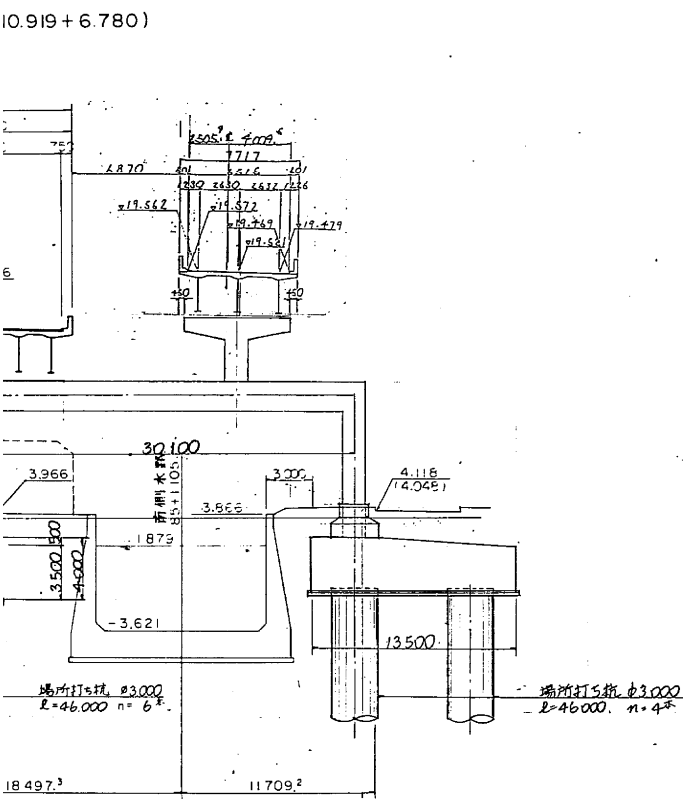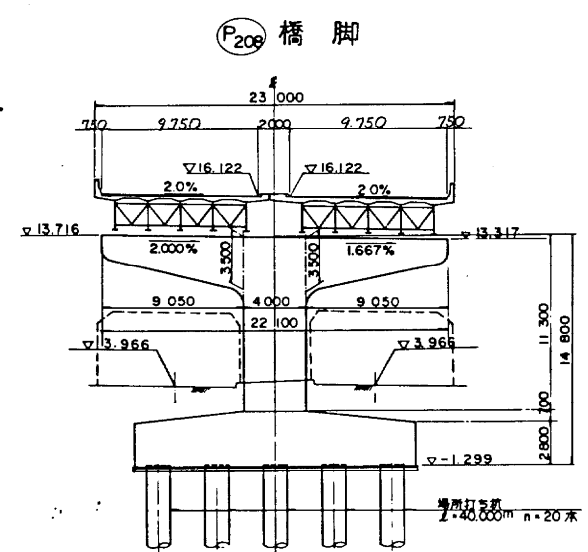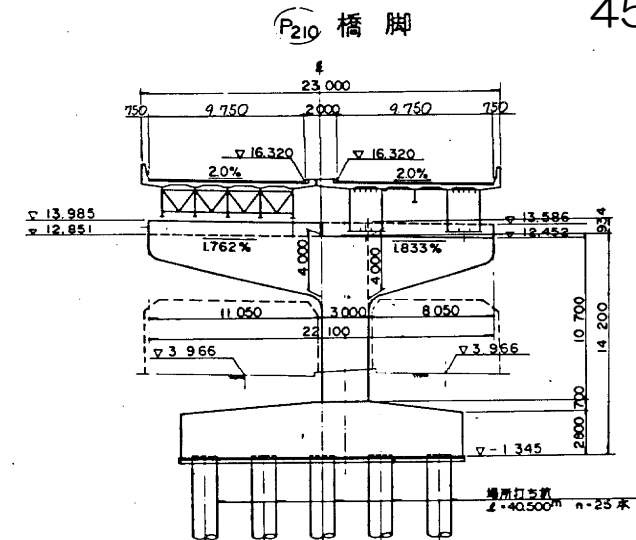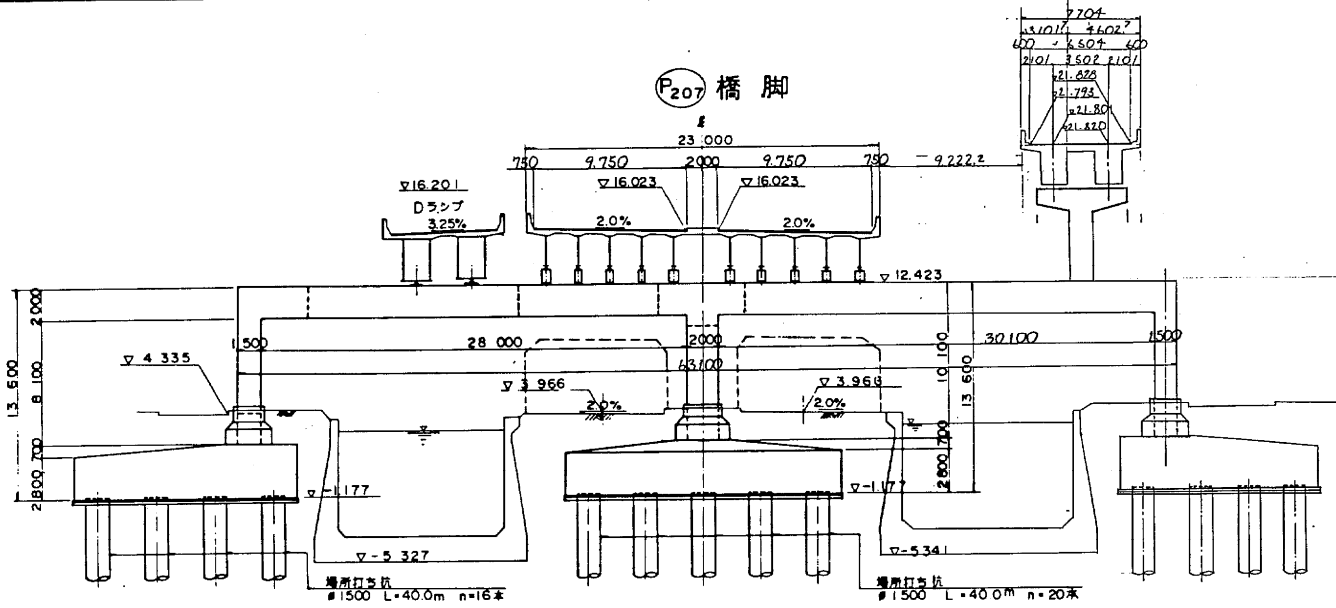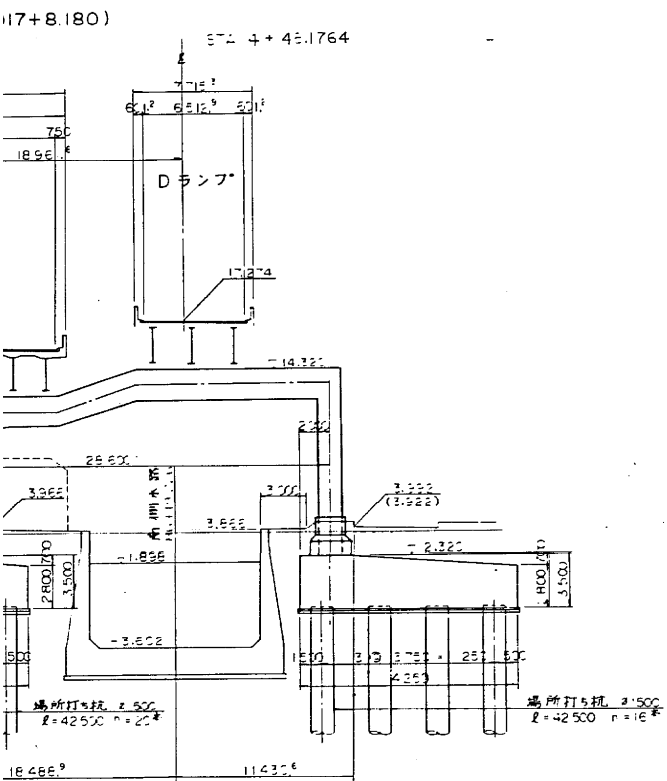


東京外環自動車道(川口～三郷)完成図		10742
		23538
工種	高架橋	10698
		14944
名	青柳高架橋	縮尺
称	全体一般図(2)	1/200
		915
		1623
日本道路公団 東京第一建設局		

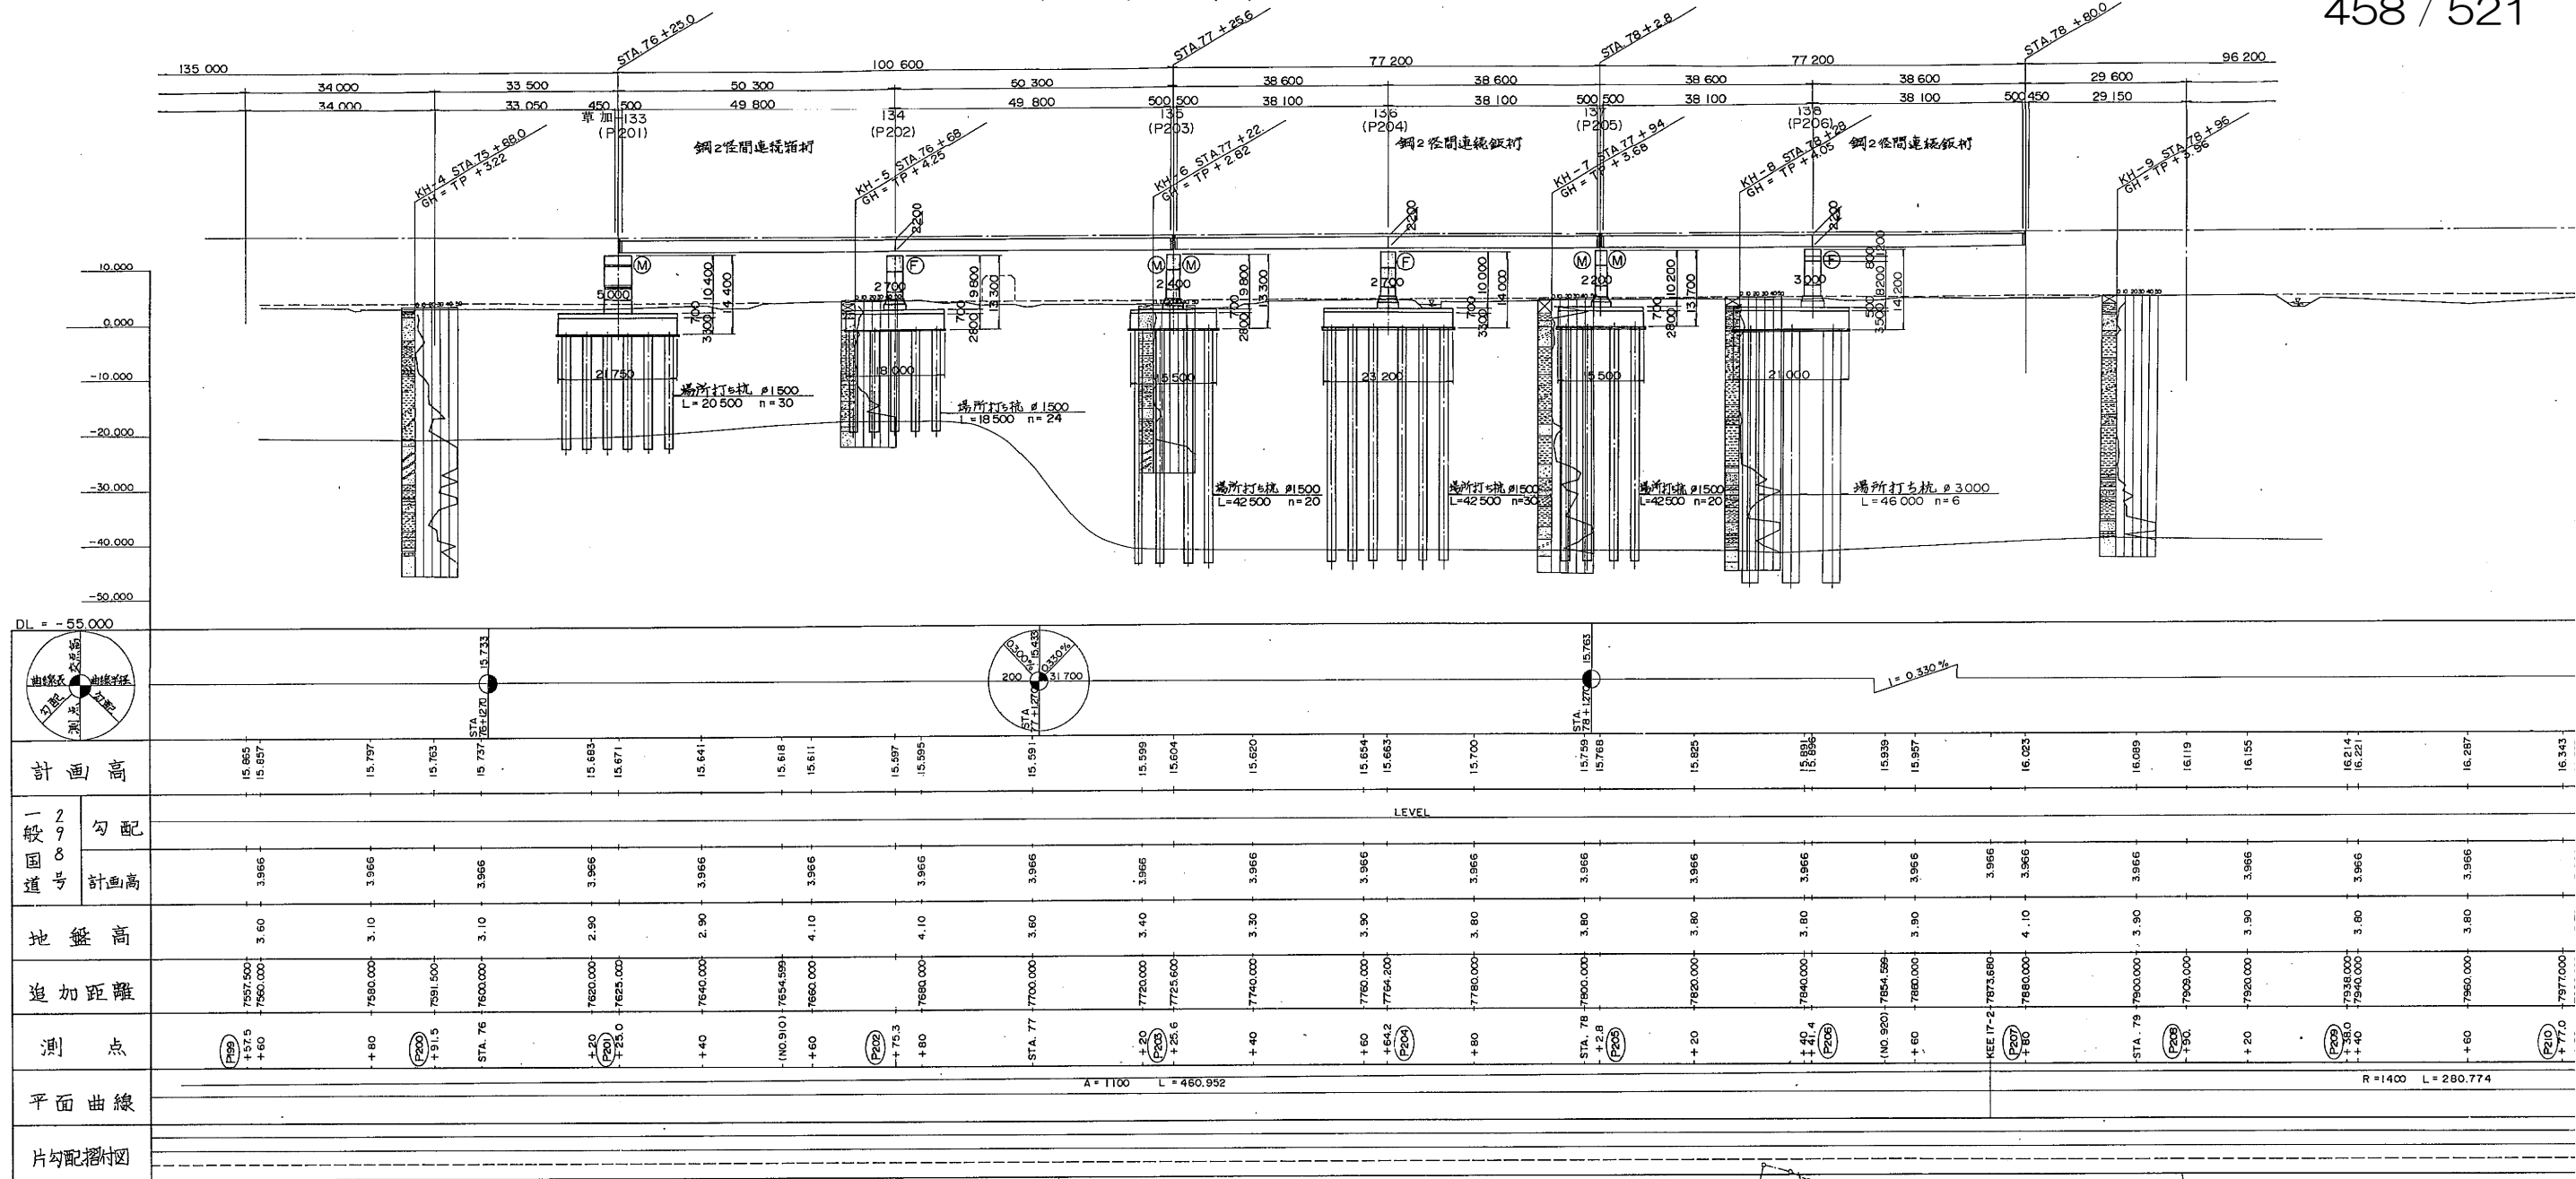

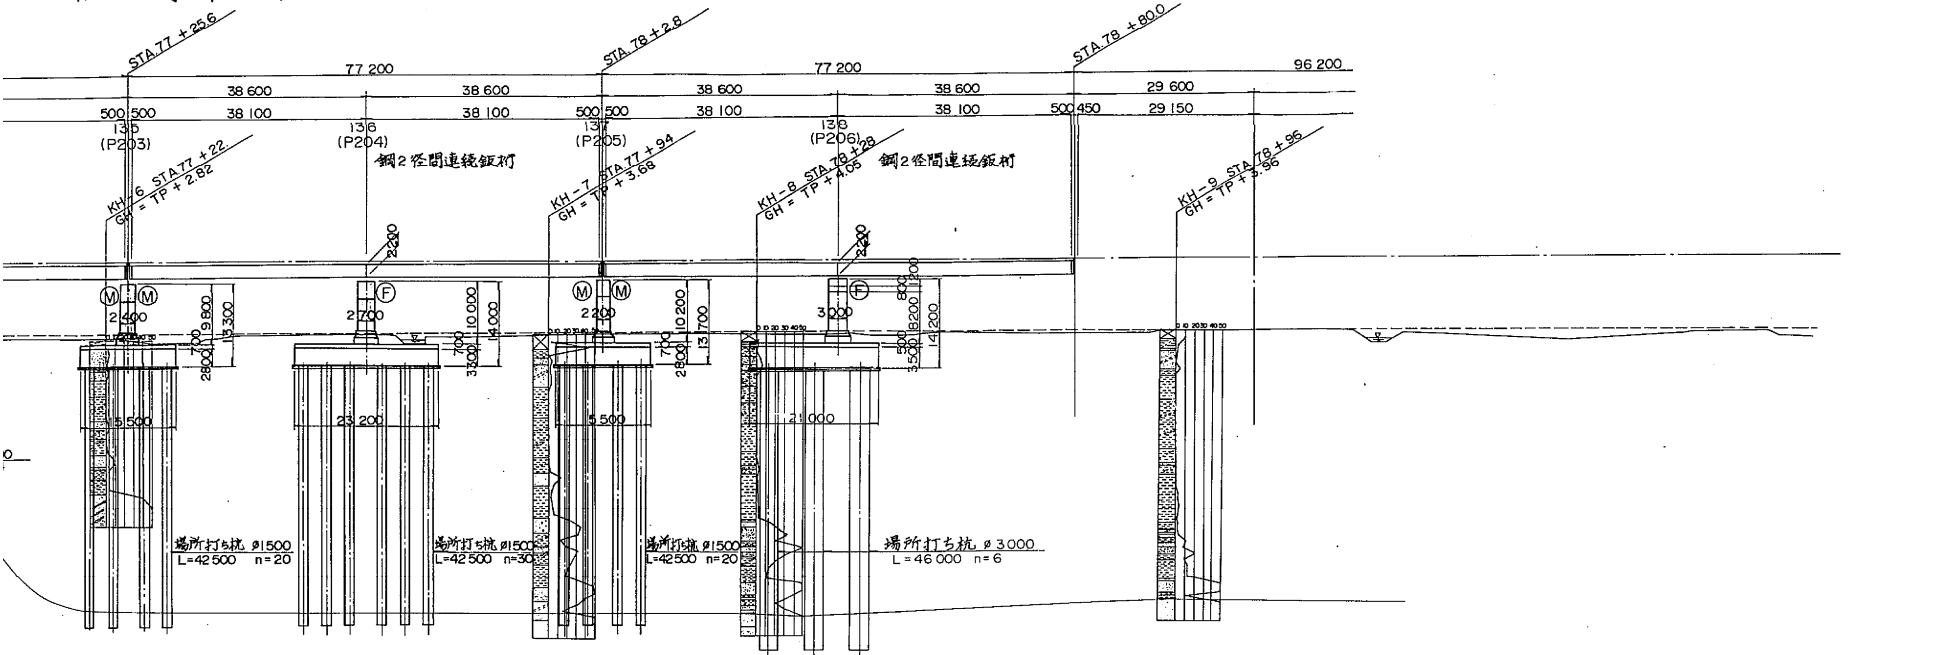


A = 1100 L = 460.952										R = 1400 L = 280.774									
+20 P203 +25.6										+20 P203 +30.0									
+40 +7740.000										+40 +7940.000									
+60 +7760.000										+60 +7960.000									
+64.2 P204										+64.2 P204									
+80 +7780.000										+80 +7980.000									
STA. 78 +2.8 P205										STA. 78 +2.8 P205									
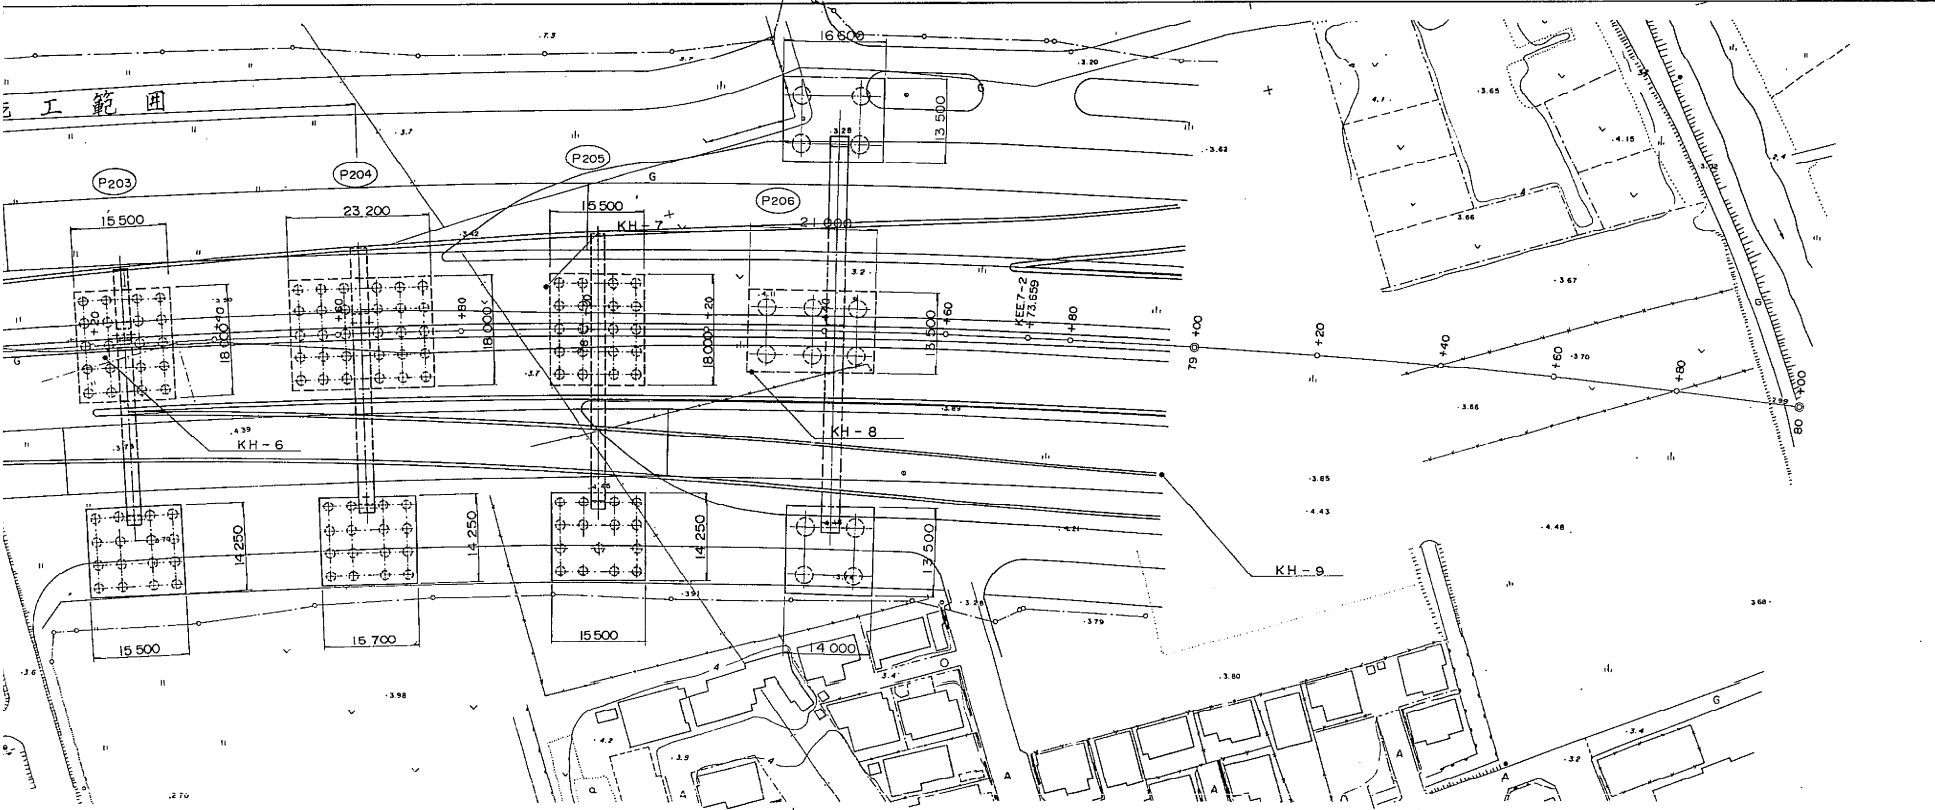




設計条件			
橋長	255 ^m 000	桁長	
道路区分	第 1 種 3 級 A		
荷重	TL - 20 , TT - 43		
型式	上部工 鋼2径間連続箱桁 + 鋼2径間連続板桁 (2連) 下部工 RC 張出付橋脚, 鋼製ラーメン橋脚		
支間	(2 @ 50 ^m 3 = 100 ^m 6) + 2 x (2 @ 36 ^m 6 = 72 ^m 2)		
有効幅員	9 ^m 750 ~ 17 ^m 717	斜角	90° - 00' - 00"
横断勾配	2.0 % 片勾配		
縦断勾配	0.300 % ~ 0.33 %		
地震係数	水平震度 KH = 0.30 鉛直震度 KV = 0		
適用示方書	道路橋示方書・同解説 I, II, V (昭和55年3月), II (昭和55年2月), III (昭和53年1月)		
使用材質	コンクリート 設計基準強度 $\sigma_{ck} = 240 \text{ kg/cm}^2$ 板桁床版 $\sigma_{ck} = 240 \text{ kg/cm}^2$ 鉄筋 SD35 : 許容引張応力度 $\sigma_{sa} = 1800$, 板桁床版 $\sigma_{sa} = 1400 \text{ kg/cm}^2$ 鋼材 SM58, SM50Y, SM53, SM41, SS41		

※注) 新旧橋脚番号: 上段=新番号
下段=旧番号



東京外環自動車道(川口〜三郷)完成図		10905
工 高 架 橋		23538
名 青柳高架橋		10861
称 全体一般図 (草加134〜136)		14944
縮尺 1/500		1078
日本道路公団 東京第一建設局		1623

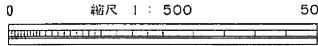

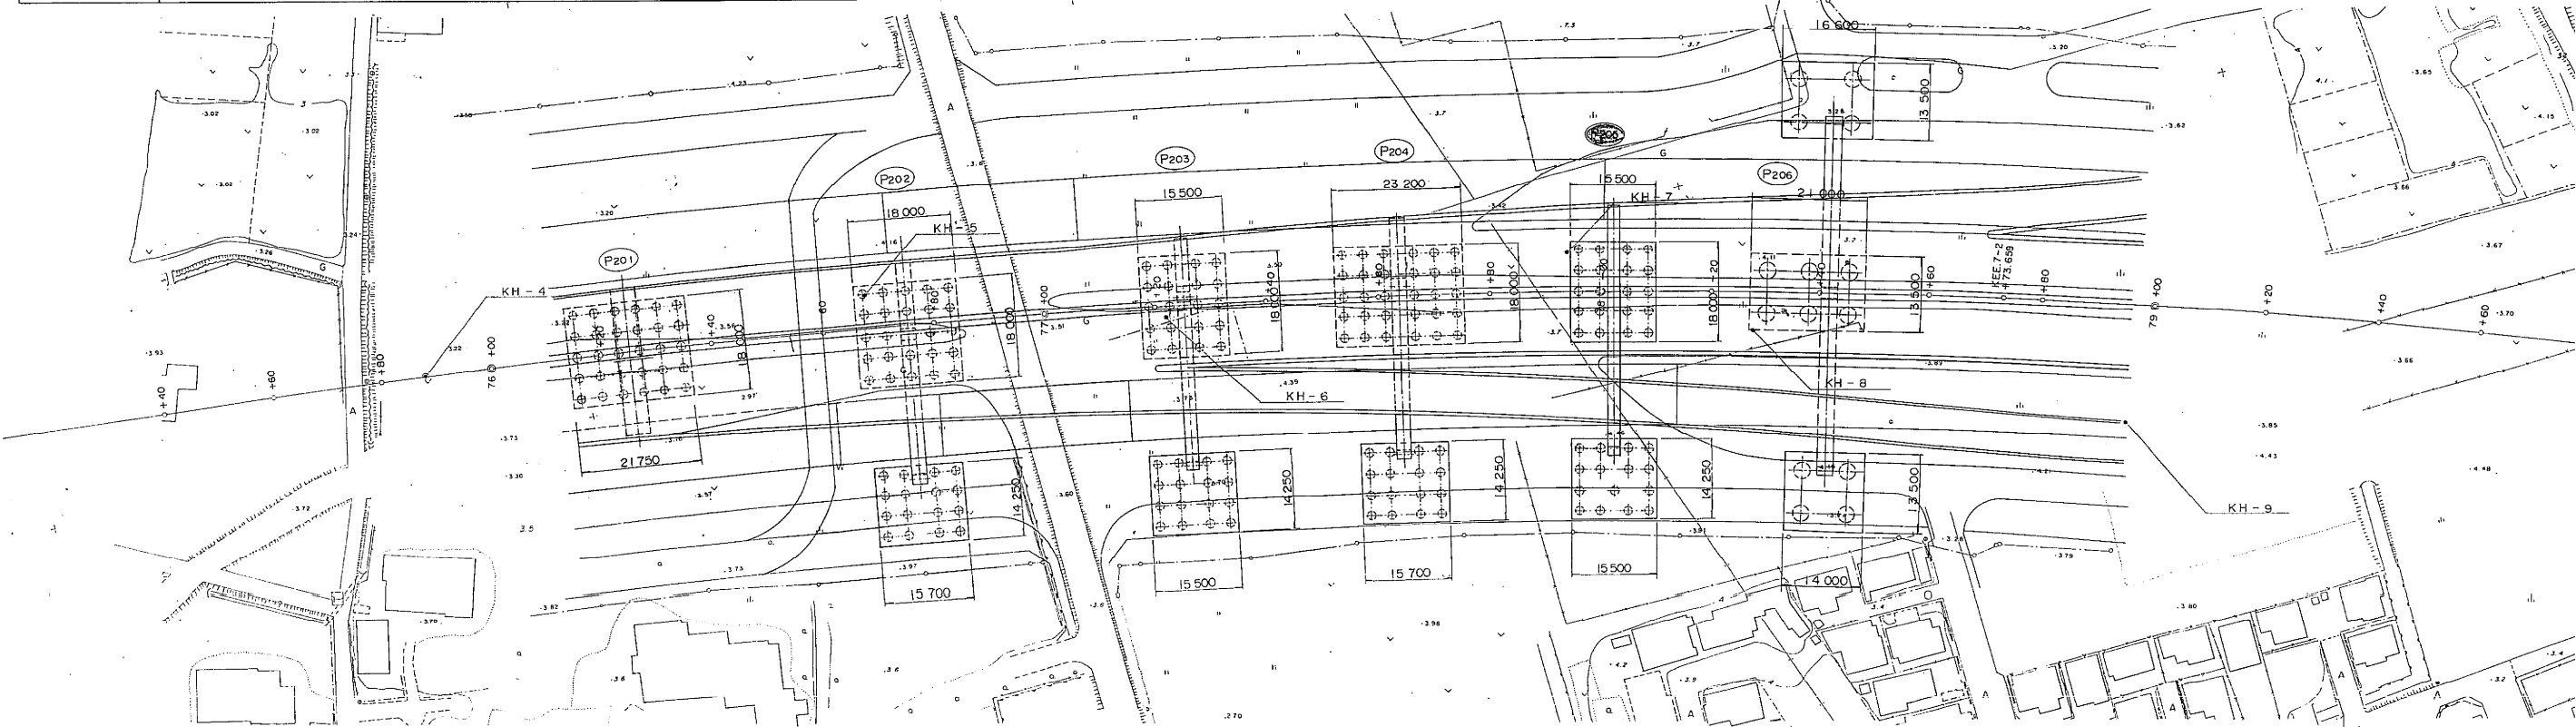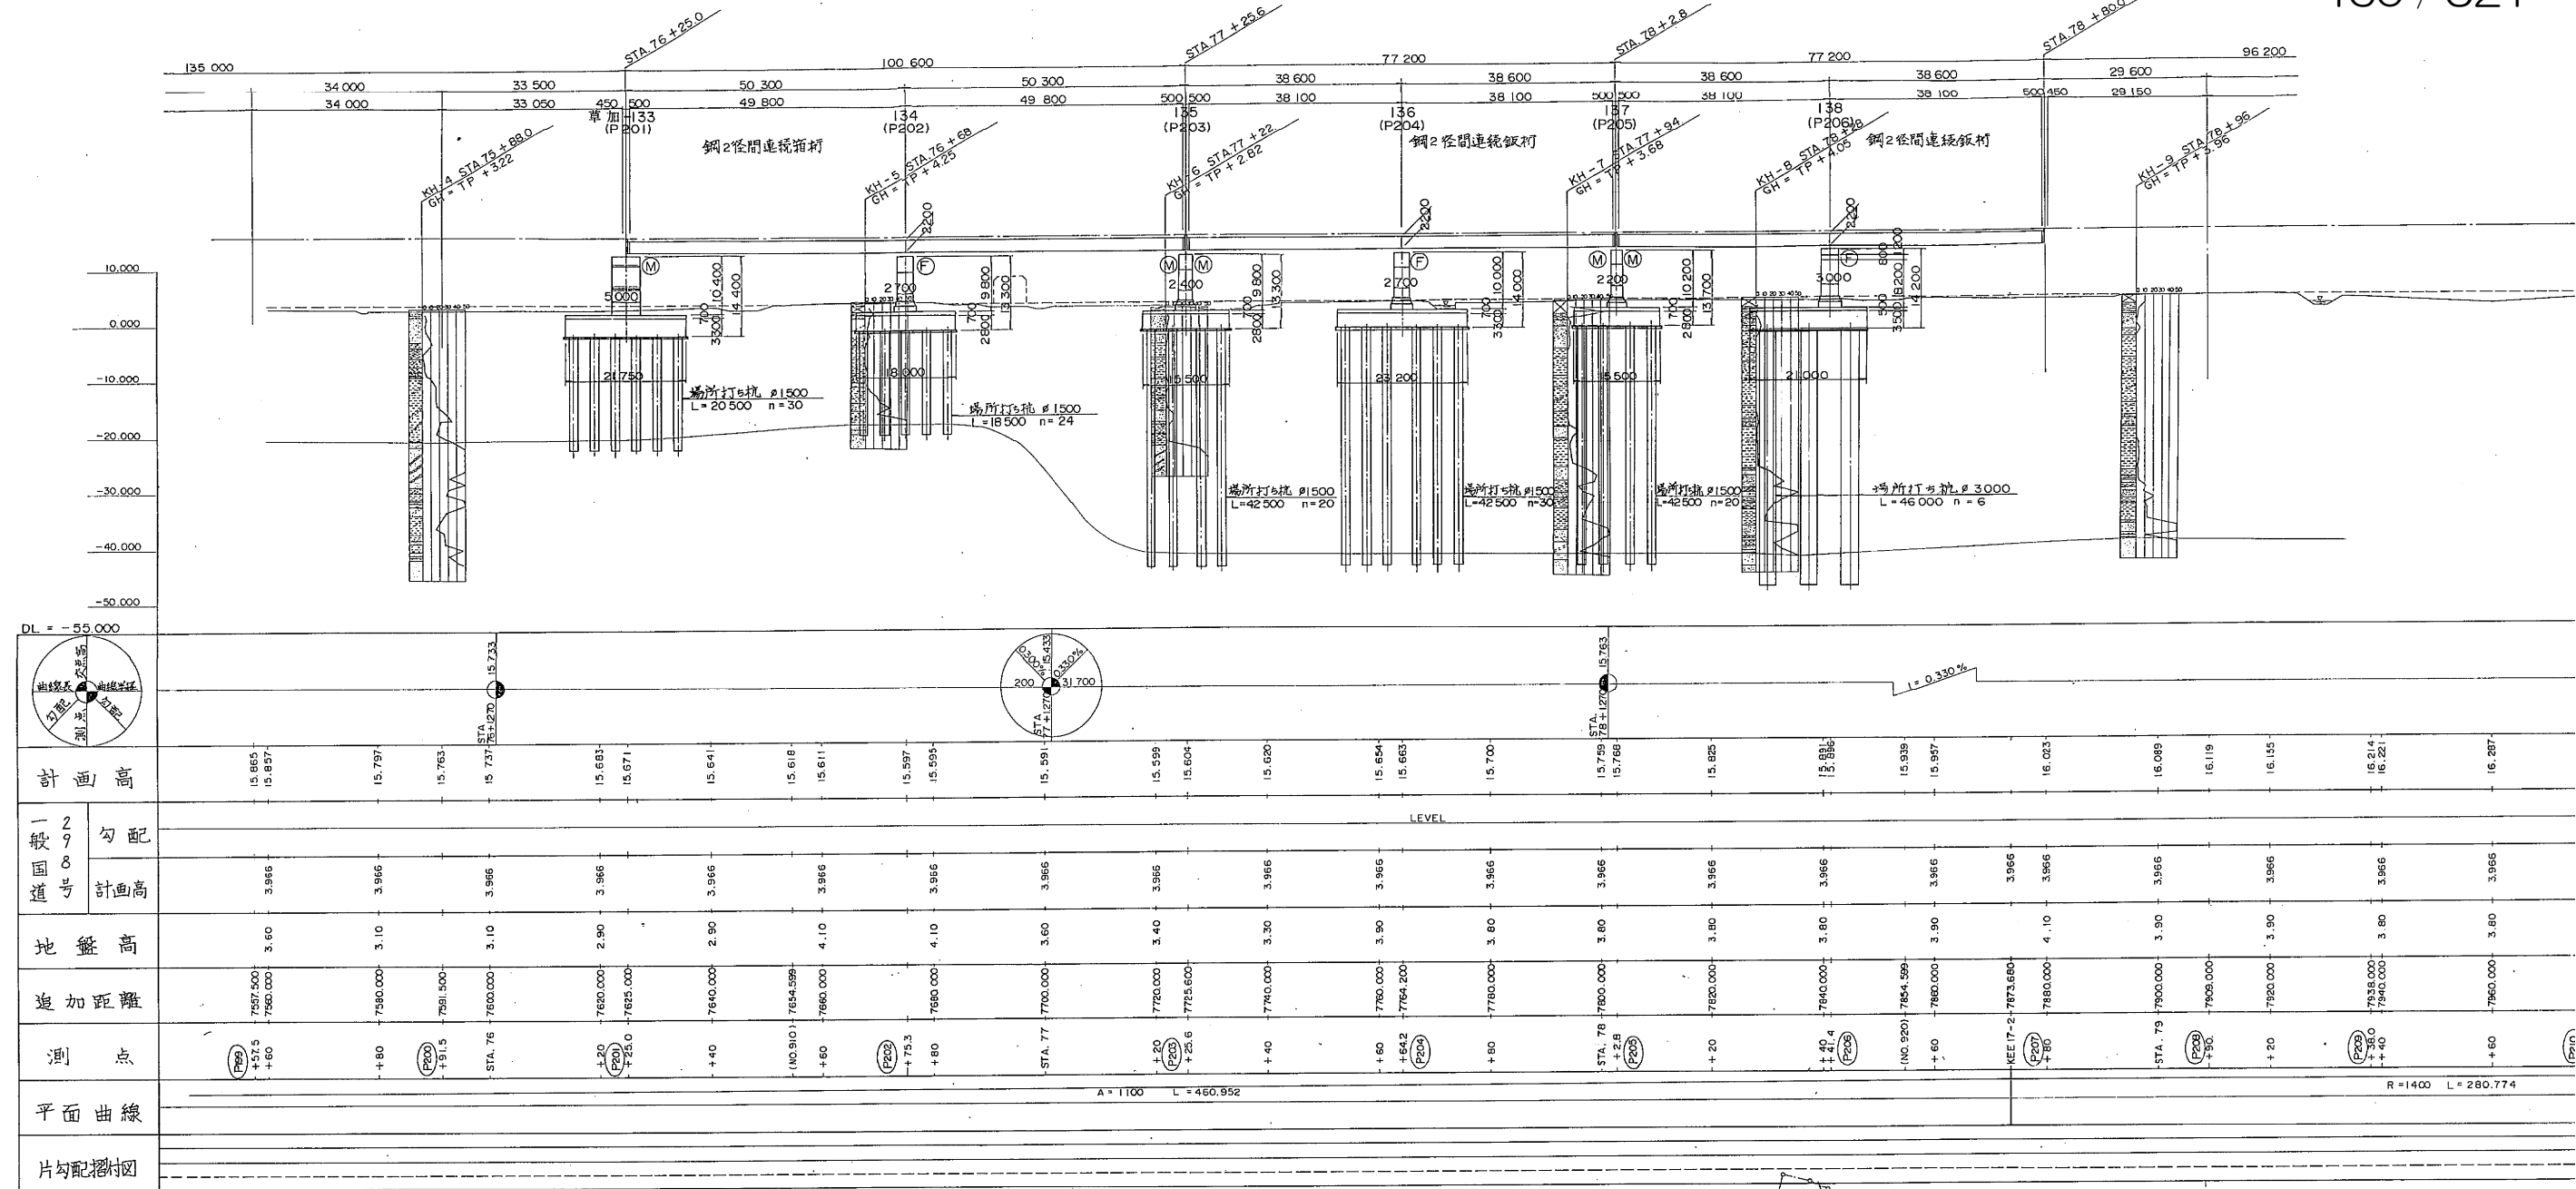

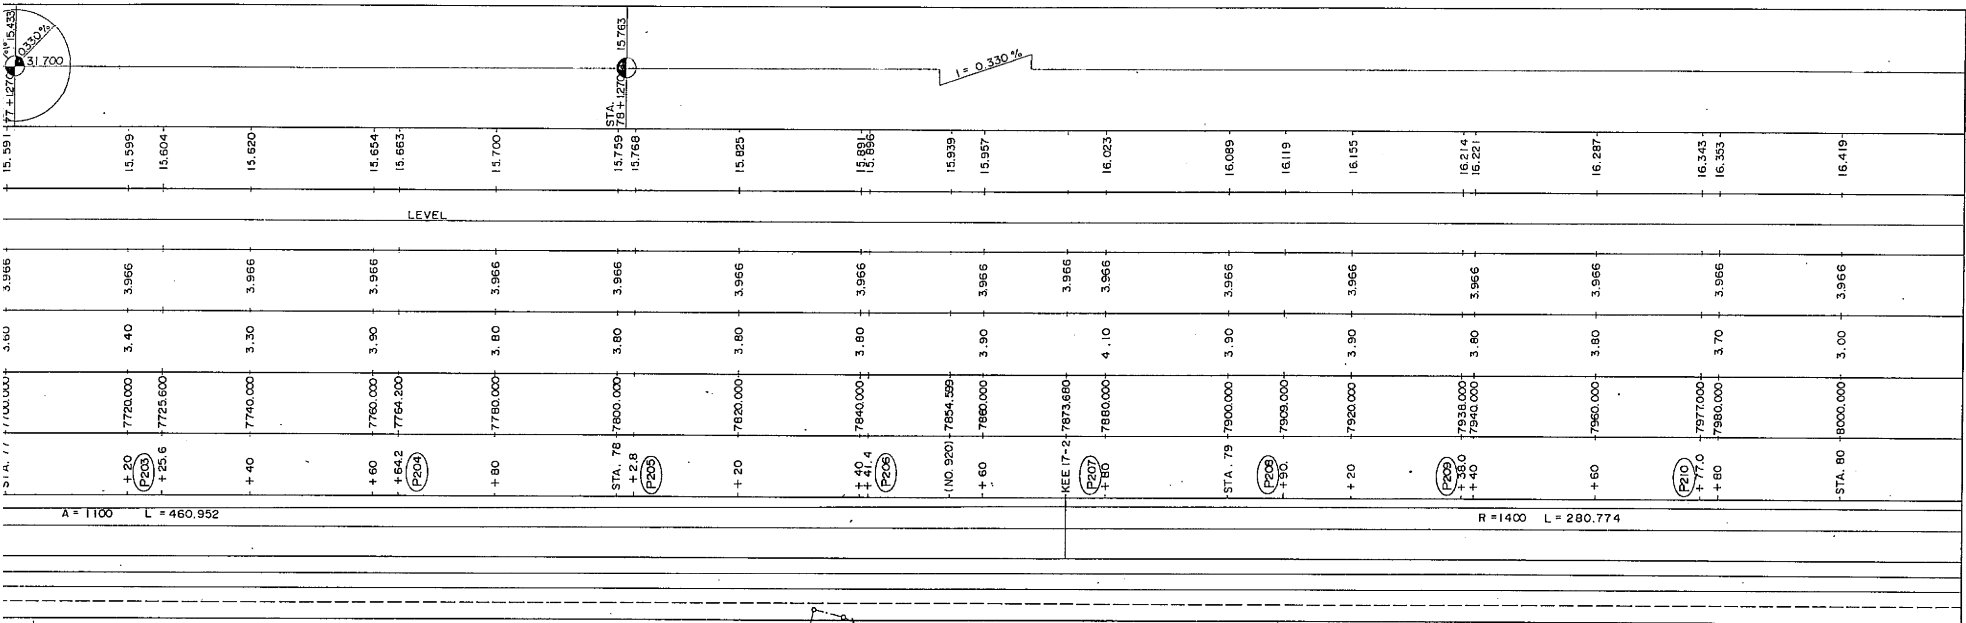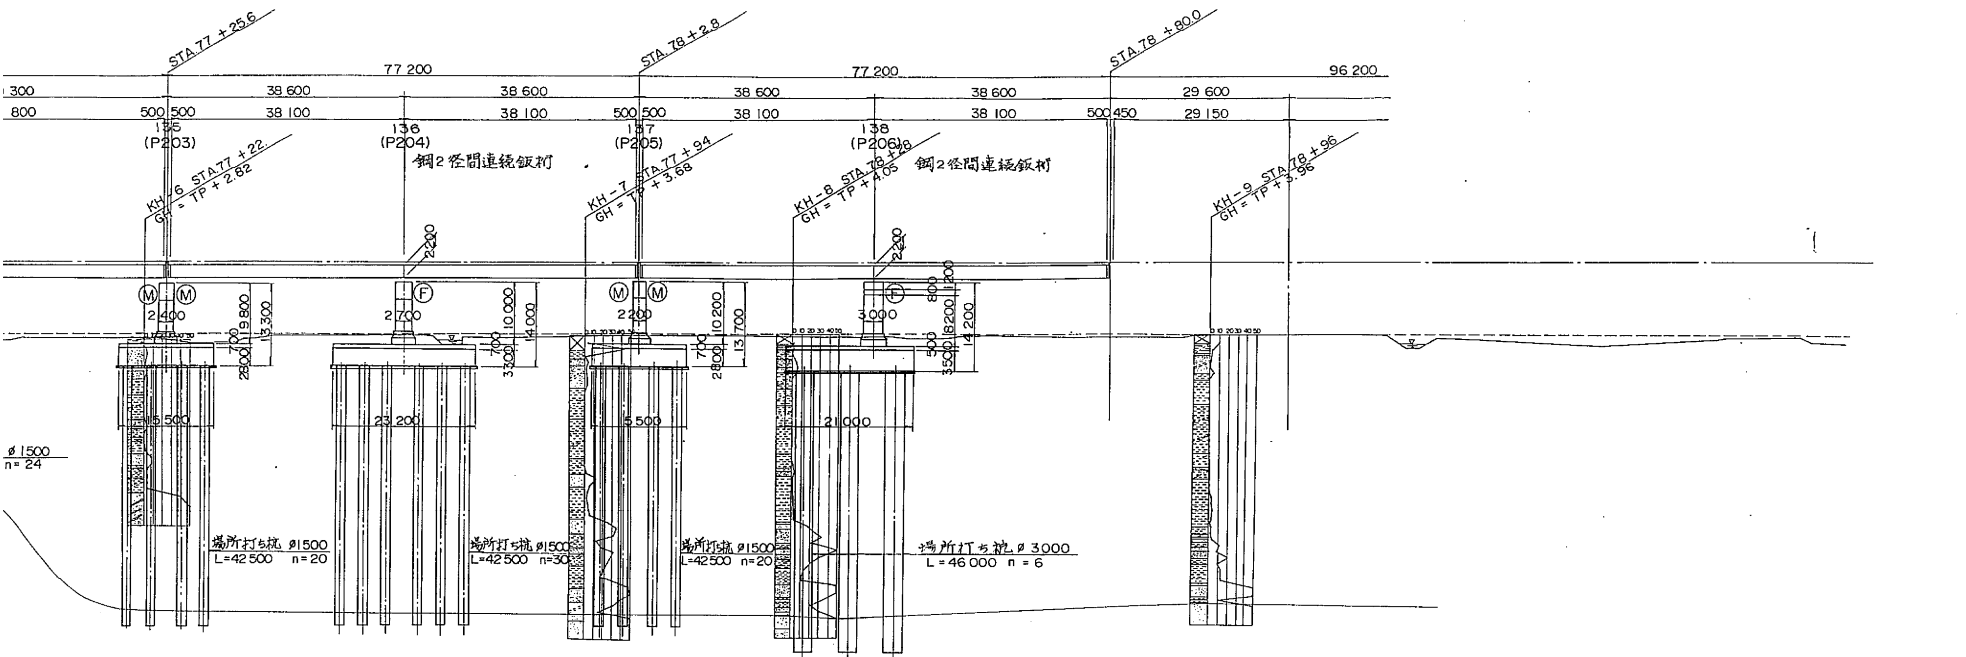


設計条件	
橋長	255m
道路区分	第1種 3級 A
荷重	TL-20, TT-43
型式	上部工 鋼2径間連続桁 + 鋼2径間連続桁 (2連) 下部工 RC 張出付橋脚, 鋼製ラーメン橋脚
支間	(2@50.3=100.6) + 2x(2@38.6=77.2)
有効幅員	9m 750 ~ 17m 717 斜角 90°-00'-00"
横断勾配	2.0% 片勾配
縦断勾配	0.300% ~ 0.33%
地震係数	水平震度 KH=0.30 鉛直震度 KV=0
適用示方書	道路橋示方書・同解説 I, II, V (昭和55年3月), II (昭和55年2月), III (昭和53年1月)
使用材質	コンクリート 設計基準強度 $\sigma_{ck} = 240 \text{ kg/cm}^2$ 鋼材床版 $\sigma_{ck} = 240 \text{ kg/cm}^2$ 鉄筋 SD35: 許容引張応力度 $\sigma_{sa} = 1800$, 鋼材床版 $\sigma_{sa} = 1400 \text{ kg/cm}^2$ 鋼材 SM58, SM50Y, SM53, SM41, SS41

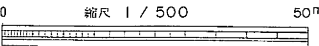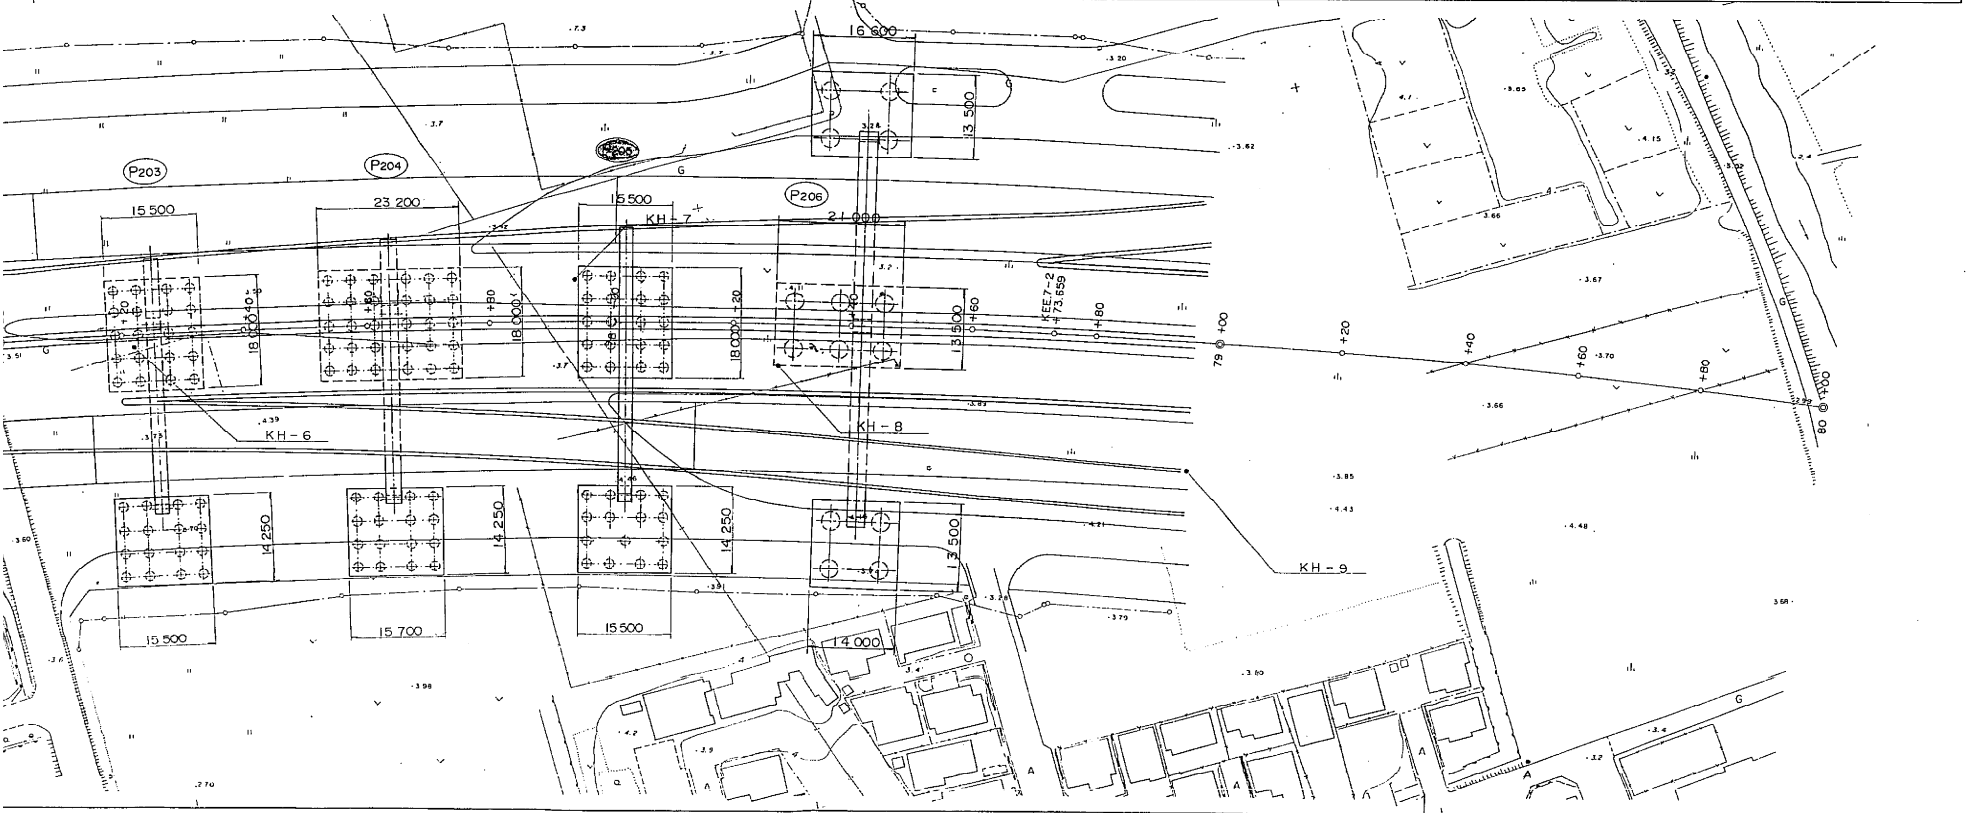


東京外環自動車道(川口~三郷)完成図		10960
工種 高架橋		23538
名 青柳高架橋		10916
称 全体一般図 (草加137)		14944
縮尺 1/500		1133
日本道路公団 東京第一建設局		1623




側面図

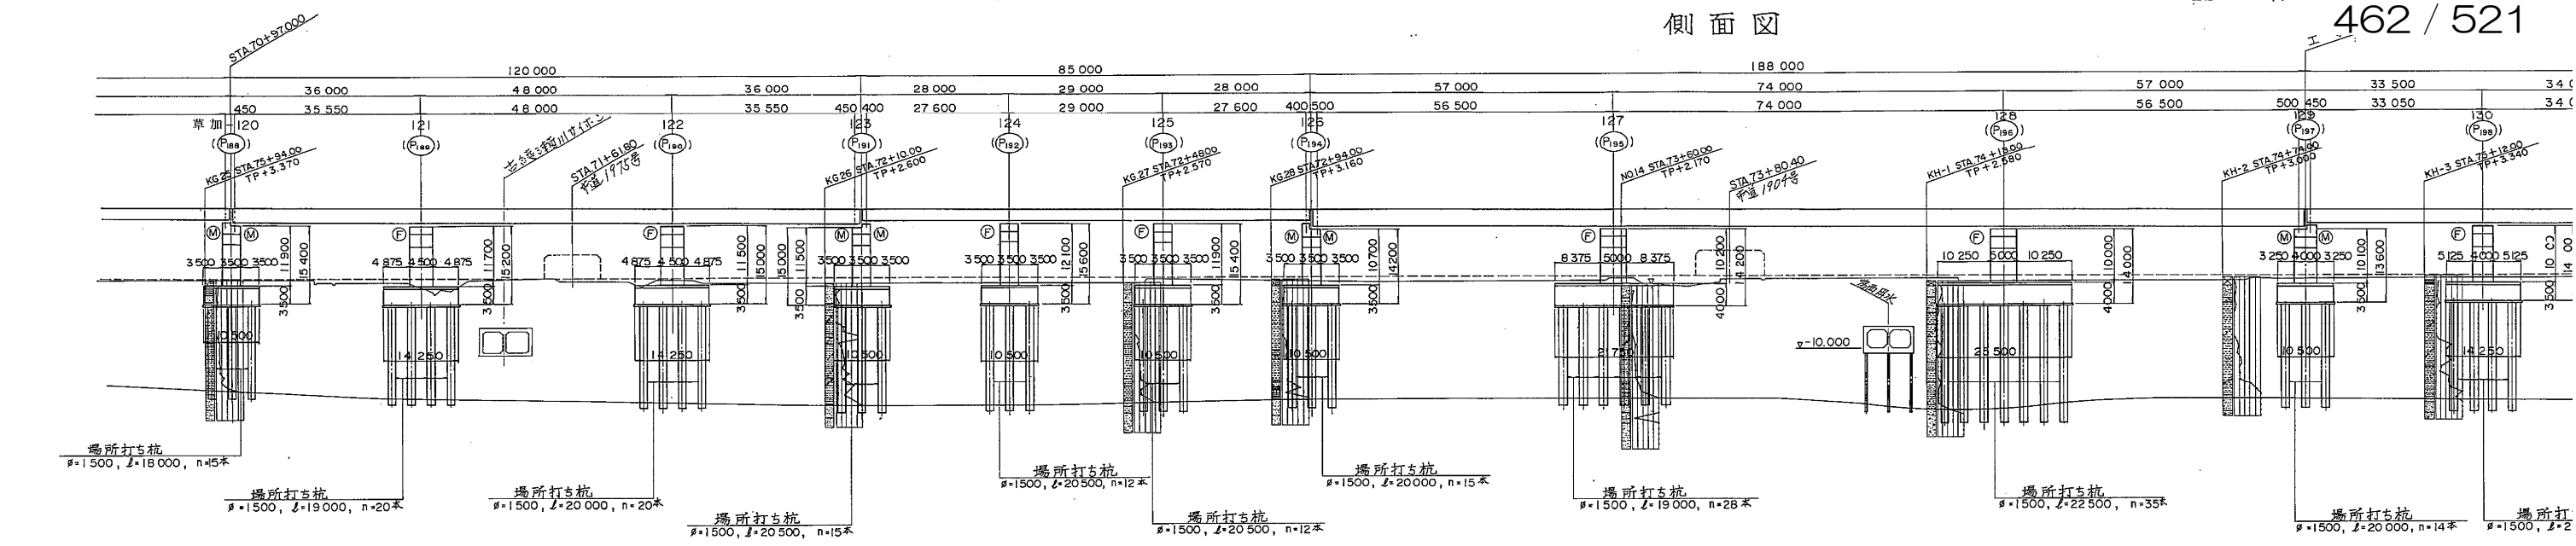



DL = -56.000			
本線計画高		一般部	下り線
		一般部	上り線
地盤高		測点	
追加距離		平面曲線	
測点		片勾配付付図	

平面図

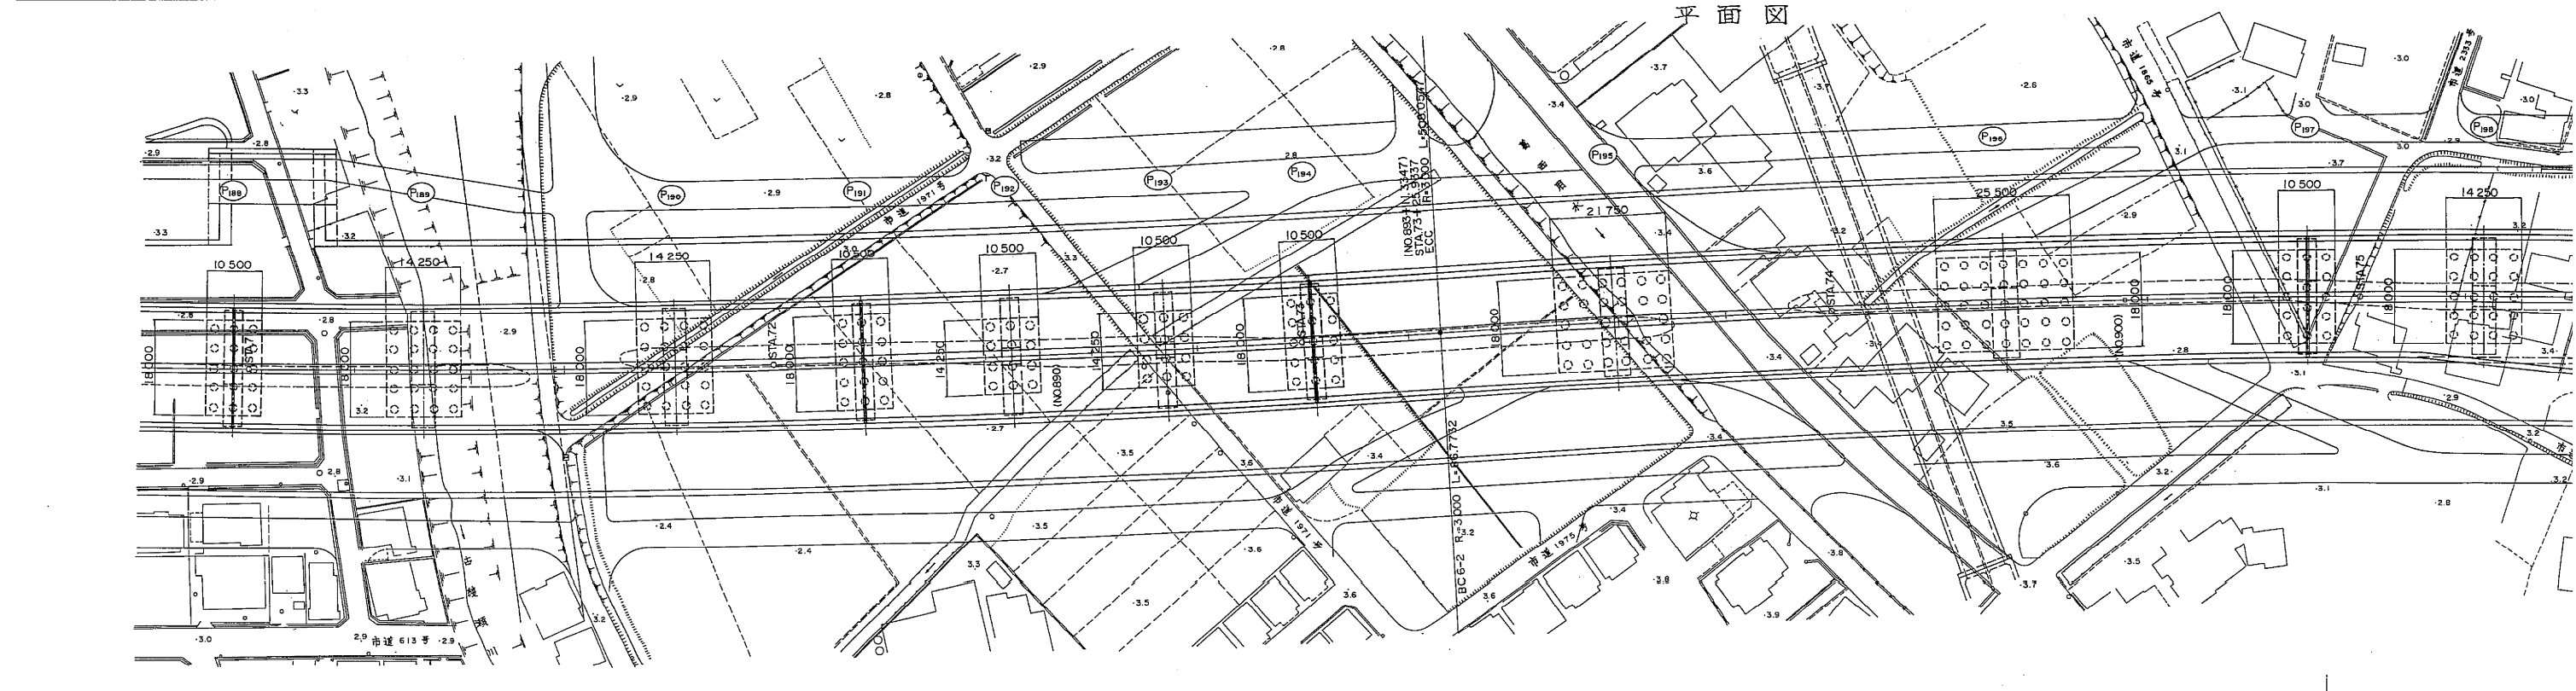

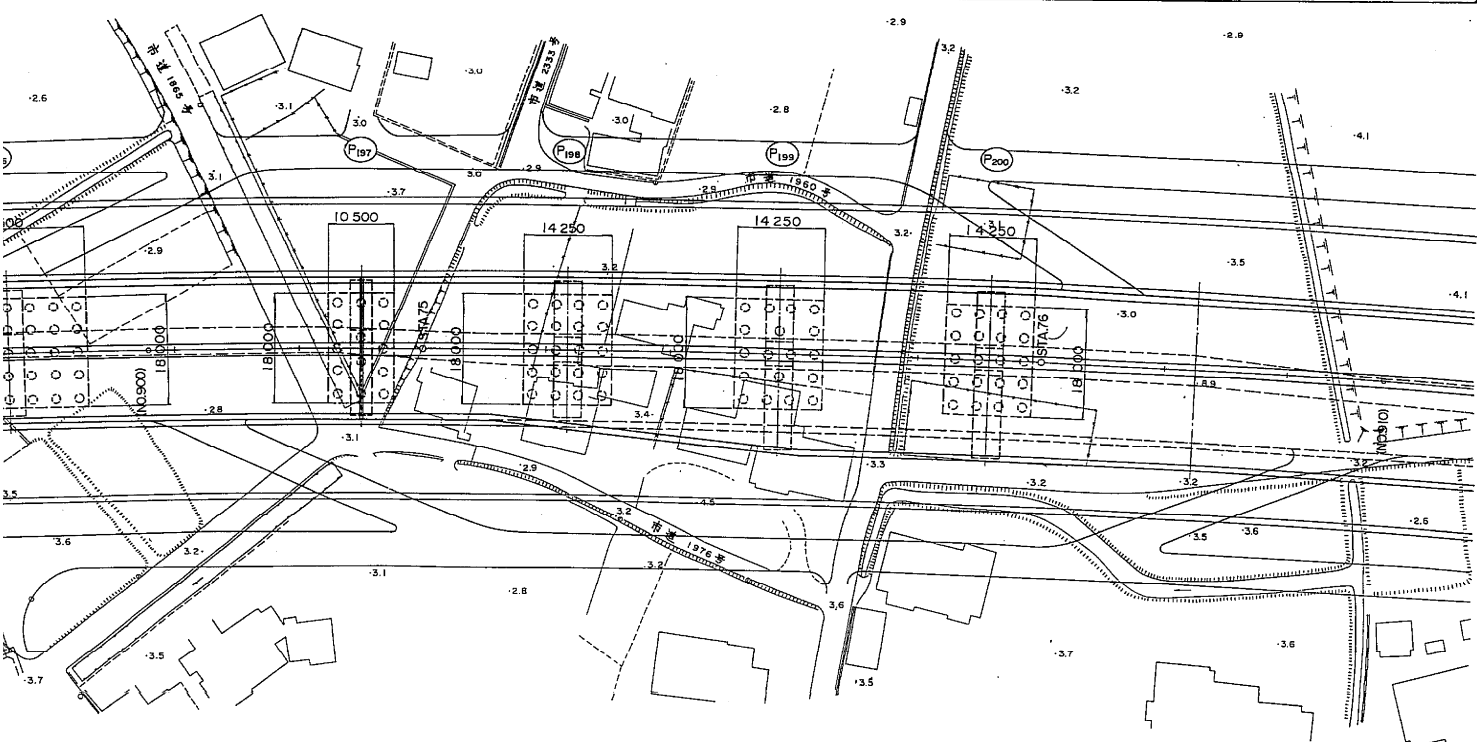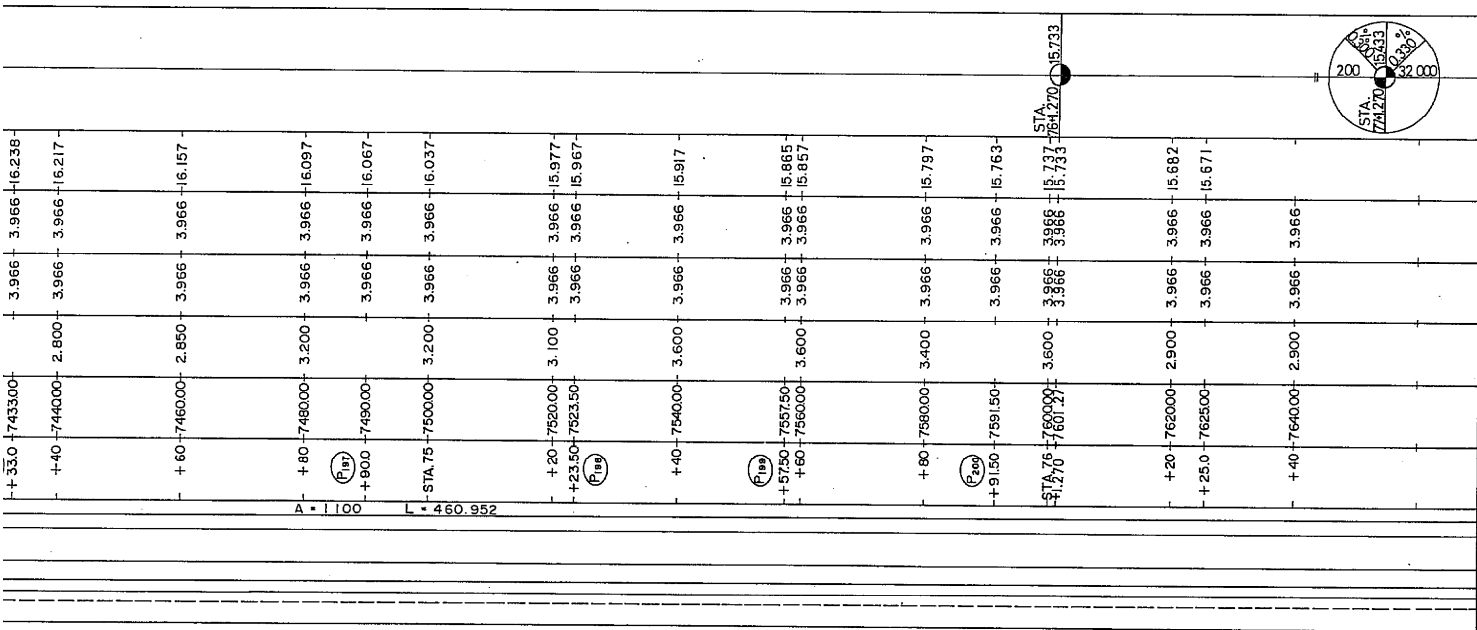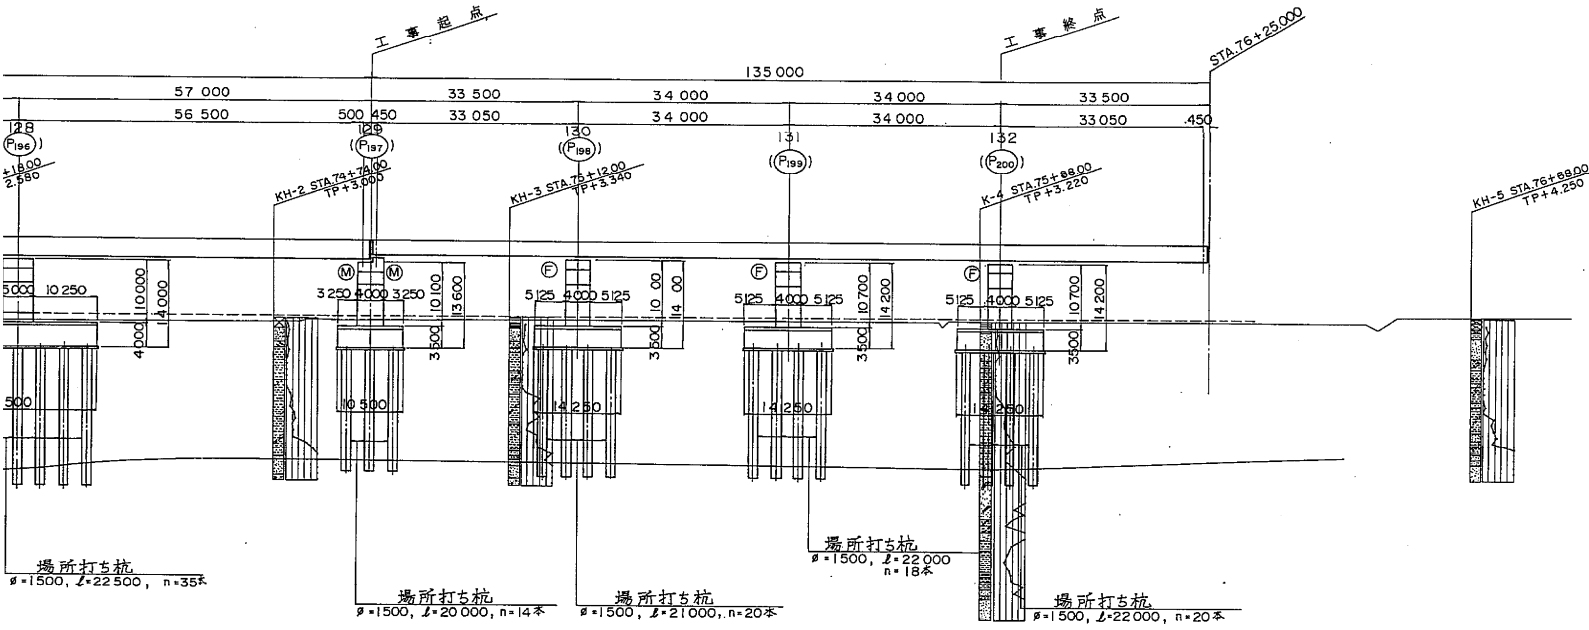


横断図 縮尺 1:200

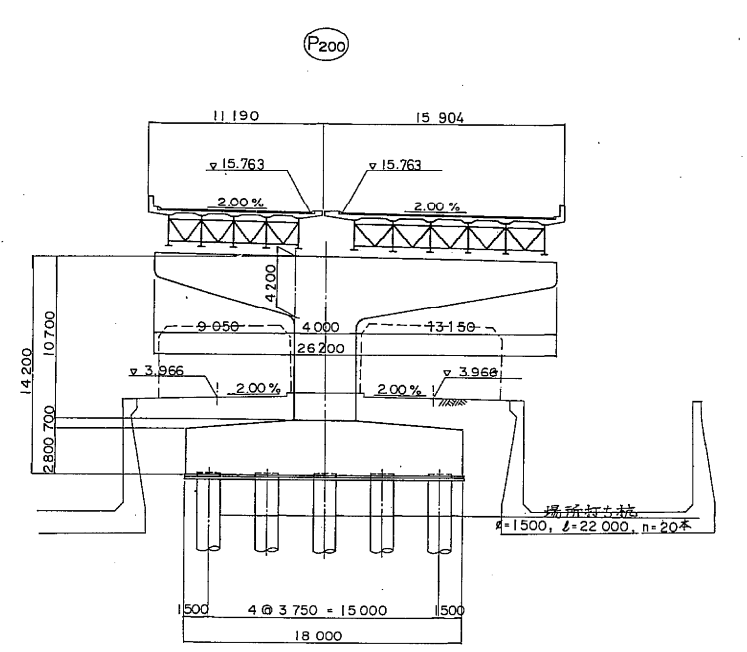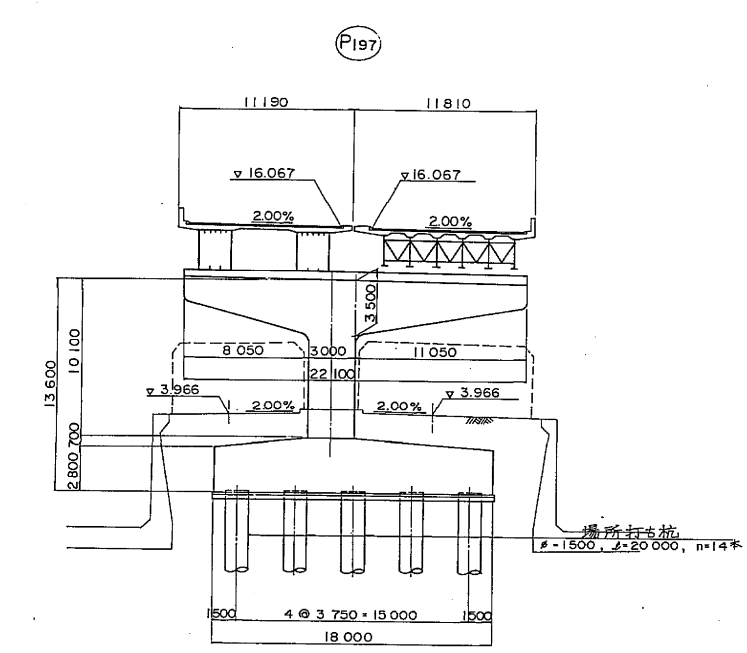

設計条件	
橋長	120'00 62'00 188'00 119'00 84'00 187'00 124'00
道路区分	第1種第3級A
荷重	TL-20, TT-43
型式	鋼桁橋連続鋼桁 + 鋼3径間連続鋼桁 + 鋼3径間連続鋼桁 + 鋼4径間連続鋼桁
支間	32'00 + 44'00 + 32'00, 27'00 + 27'00 + 27'00, 56'00 + 74'00 + 56'00, 33'00 + 34'00 + 34'00 + 33'00
有効幅員	9'750 + 9'750
横断勾配	2.0% 2.0% ~ 2.0% 2.0%
縦断勾配	0.300% 0.300%
地震係数	水平係数 KH = 0.24, 鉛直係数 Kv = 2.0
上部工	コンクリート
鋼材	SS41, SM50V, SM53
鉄筋	材質 SD30B
下部工	コンクリート
基礎	梁, 柱 設計基準強度 Ck = 240 kg/cm ² フーチング 設計基準強度 Ck = 300 kg/cm ² 材料 SD35
適用示方書	昭和53年2月 道路橋示方書Ⅱ 鋼橋編 昭和55年5月 Ⅱ 下部構造編 " " Ⅲ 附属設計編


※注) 新旧橋脚番号: 上段=新番号
下段=旧番号



東京外環自動車道(川口~三郷)完成図		11137
工種		23538
高架橋		11093
名		14944
青柳高架橋		縮尺
全体一般図		1/500
(草加129、132)		1/200
日本道路公団 東京第一建設局		1310
		1623

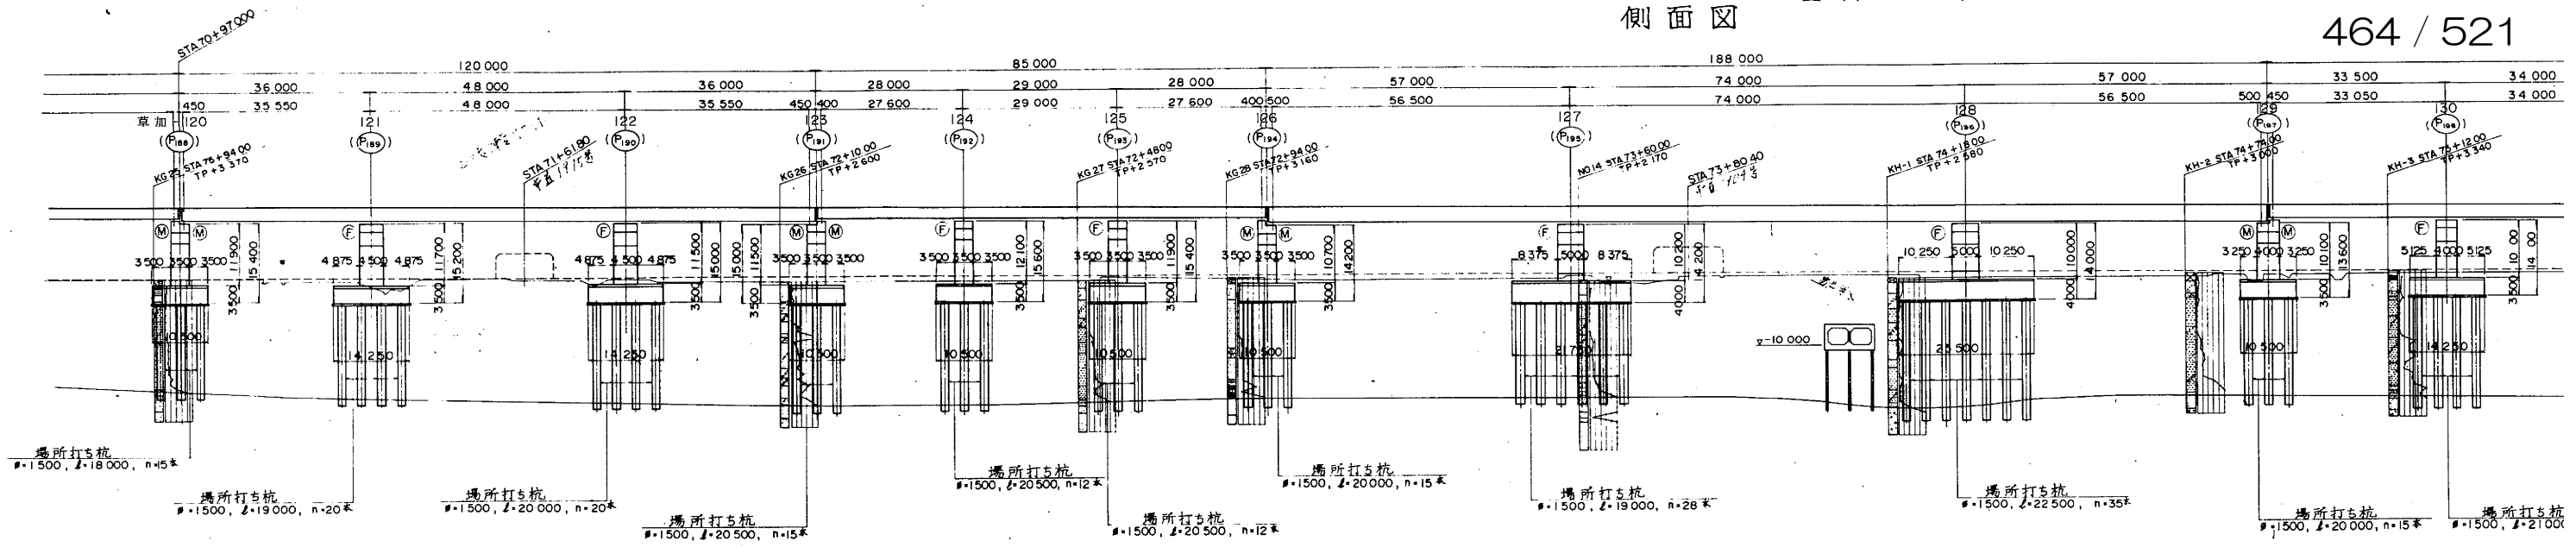

DL = -56.000			
本線計画高			17.246
一般断面高	下り線	3.966	17.237
	上り線	3.966	17.237
地盤高		3.400	
追加距離		7097.00	
測点		STA 71+700.00	
平面曲線		R = 3000 L = 508.055	
片勾配付付図			


平面図

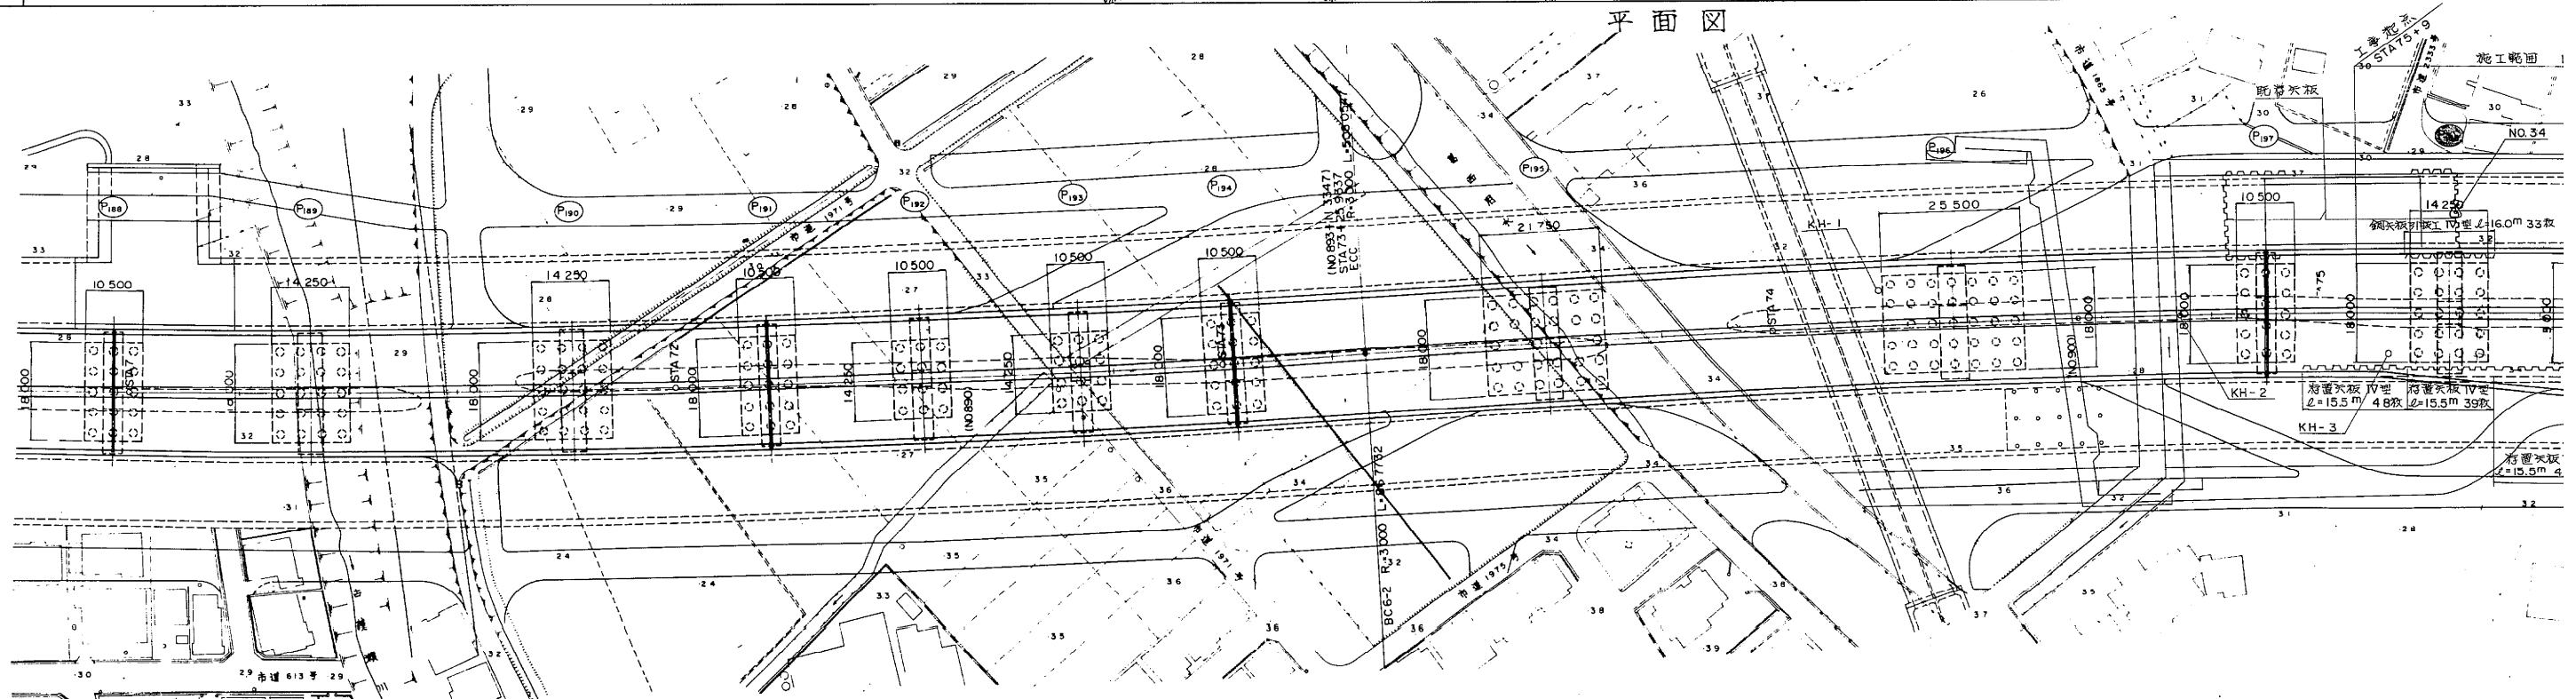

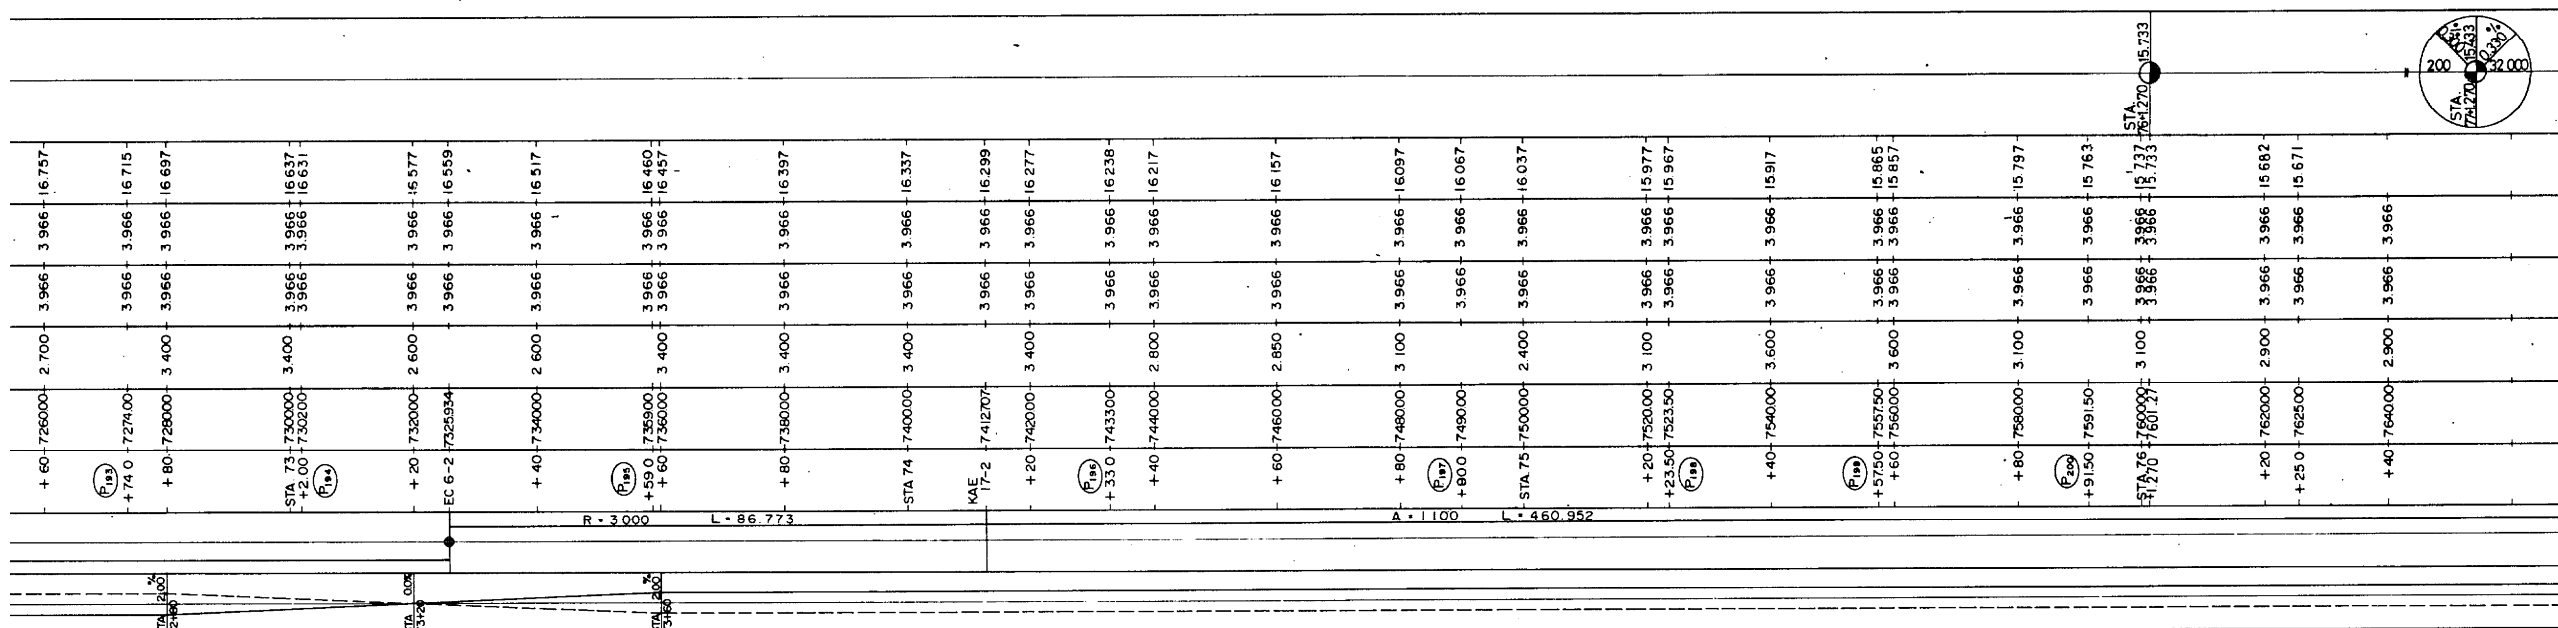
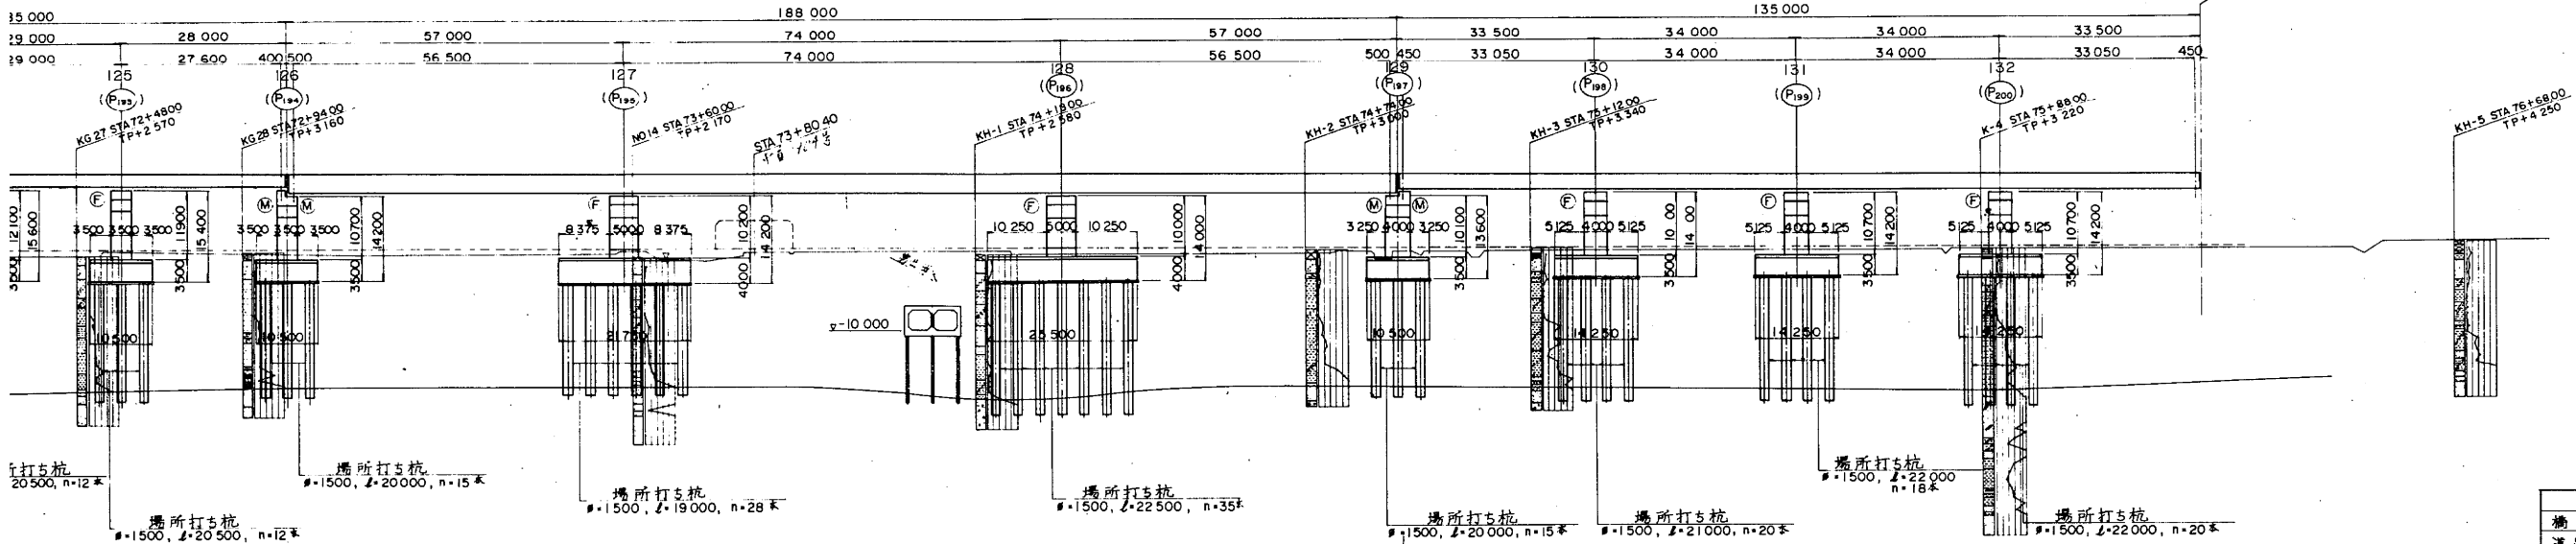



設計条件	
橋長	120.00m 80.00m 180.00m 橋長 119.00m 84.00m 139.00m
道路区分	第1種第3級A
荷重	TL-20, TT-43
型式	鋼+低周連続鉄桁
支間	33.05+34.00+34.00+33.00
有効幅員	8.750+8.750
橋断面勾配	2.0% 2.0% ~ 2.0% 2.0%
橋断面勾配	0.300% 0.300%
地震係数	水平震度KH=0.24, 鉛直震度KV=2.0
上部構造	コンクリート 設計基準強度 Ck=24.0N/cm ²
下部構造	鋼材 材質 SD30B
鉄筋	鋼材 設計基準強度 Ck=24.0N/cm ²
コンクリート	フーチング 材質 SD35
適用示方書	昭和53年2月 道路橋示方書Ⅱ 鋼橋編 昭和53年3月 Ⅱ 下部構造編 日本道路公団設計標準(第2巻)

桁置矢板展開図

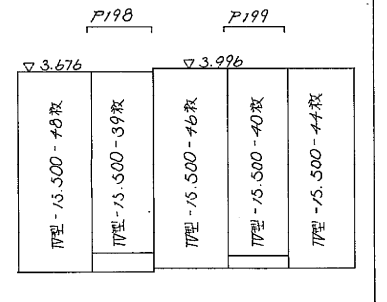


東京外環自動車道(川口~三郷)完成図		11139
工種		23538
高 架 橋		11095
名 青柳高架橋		14944
称 全体一般図 (草加130、131)		1312
縮尺 1/500		1623
日本道路公団 東京第一建設局		

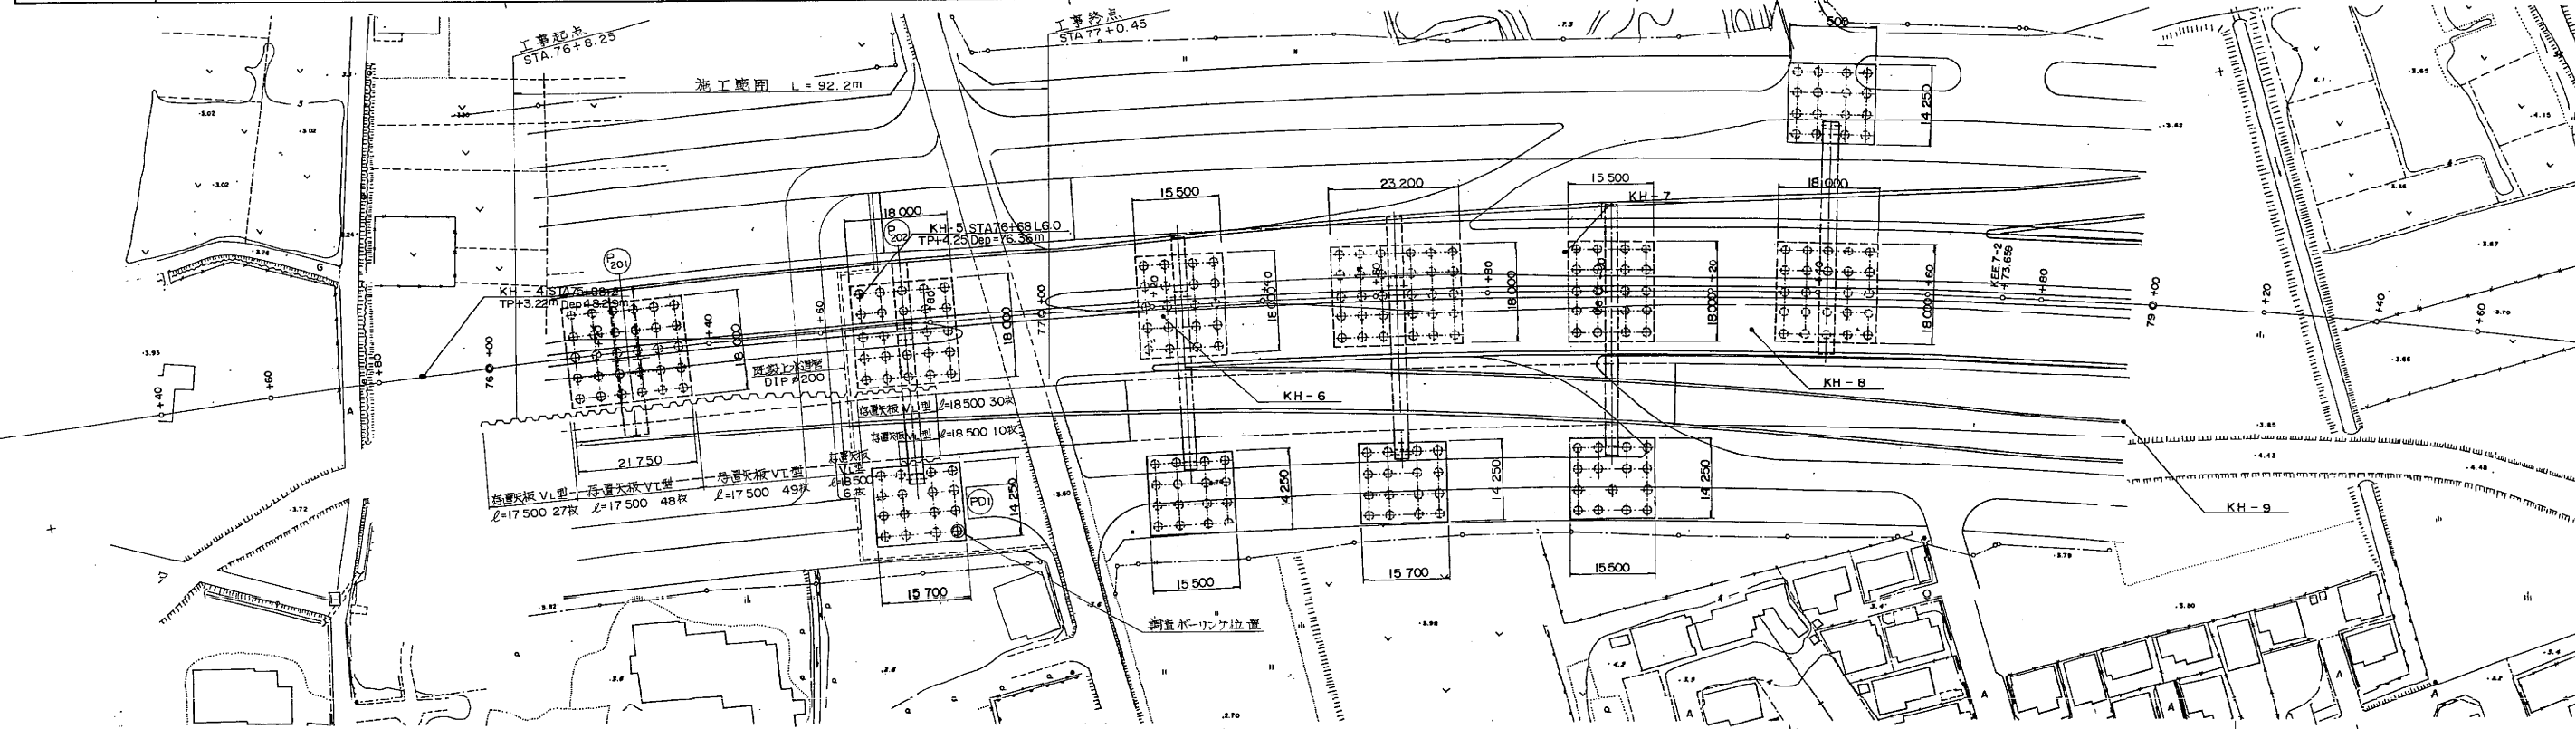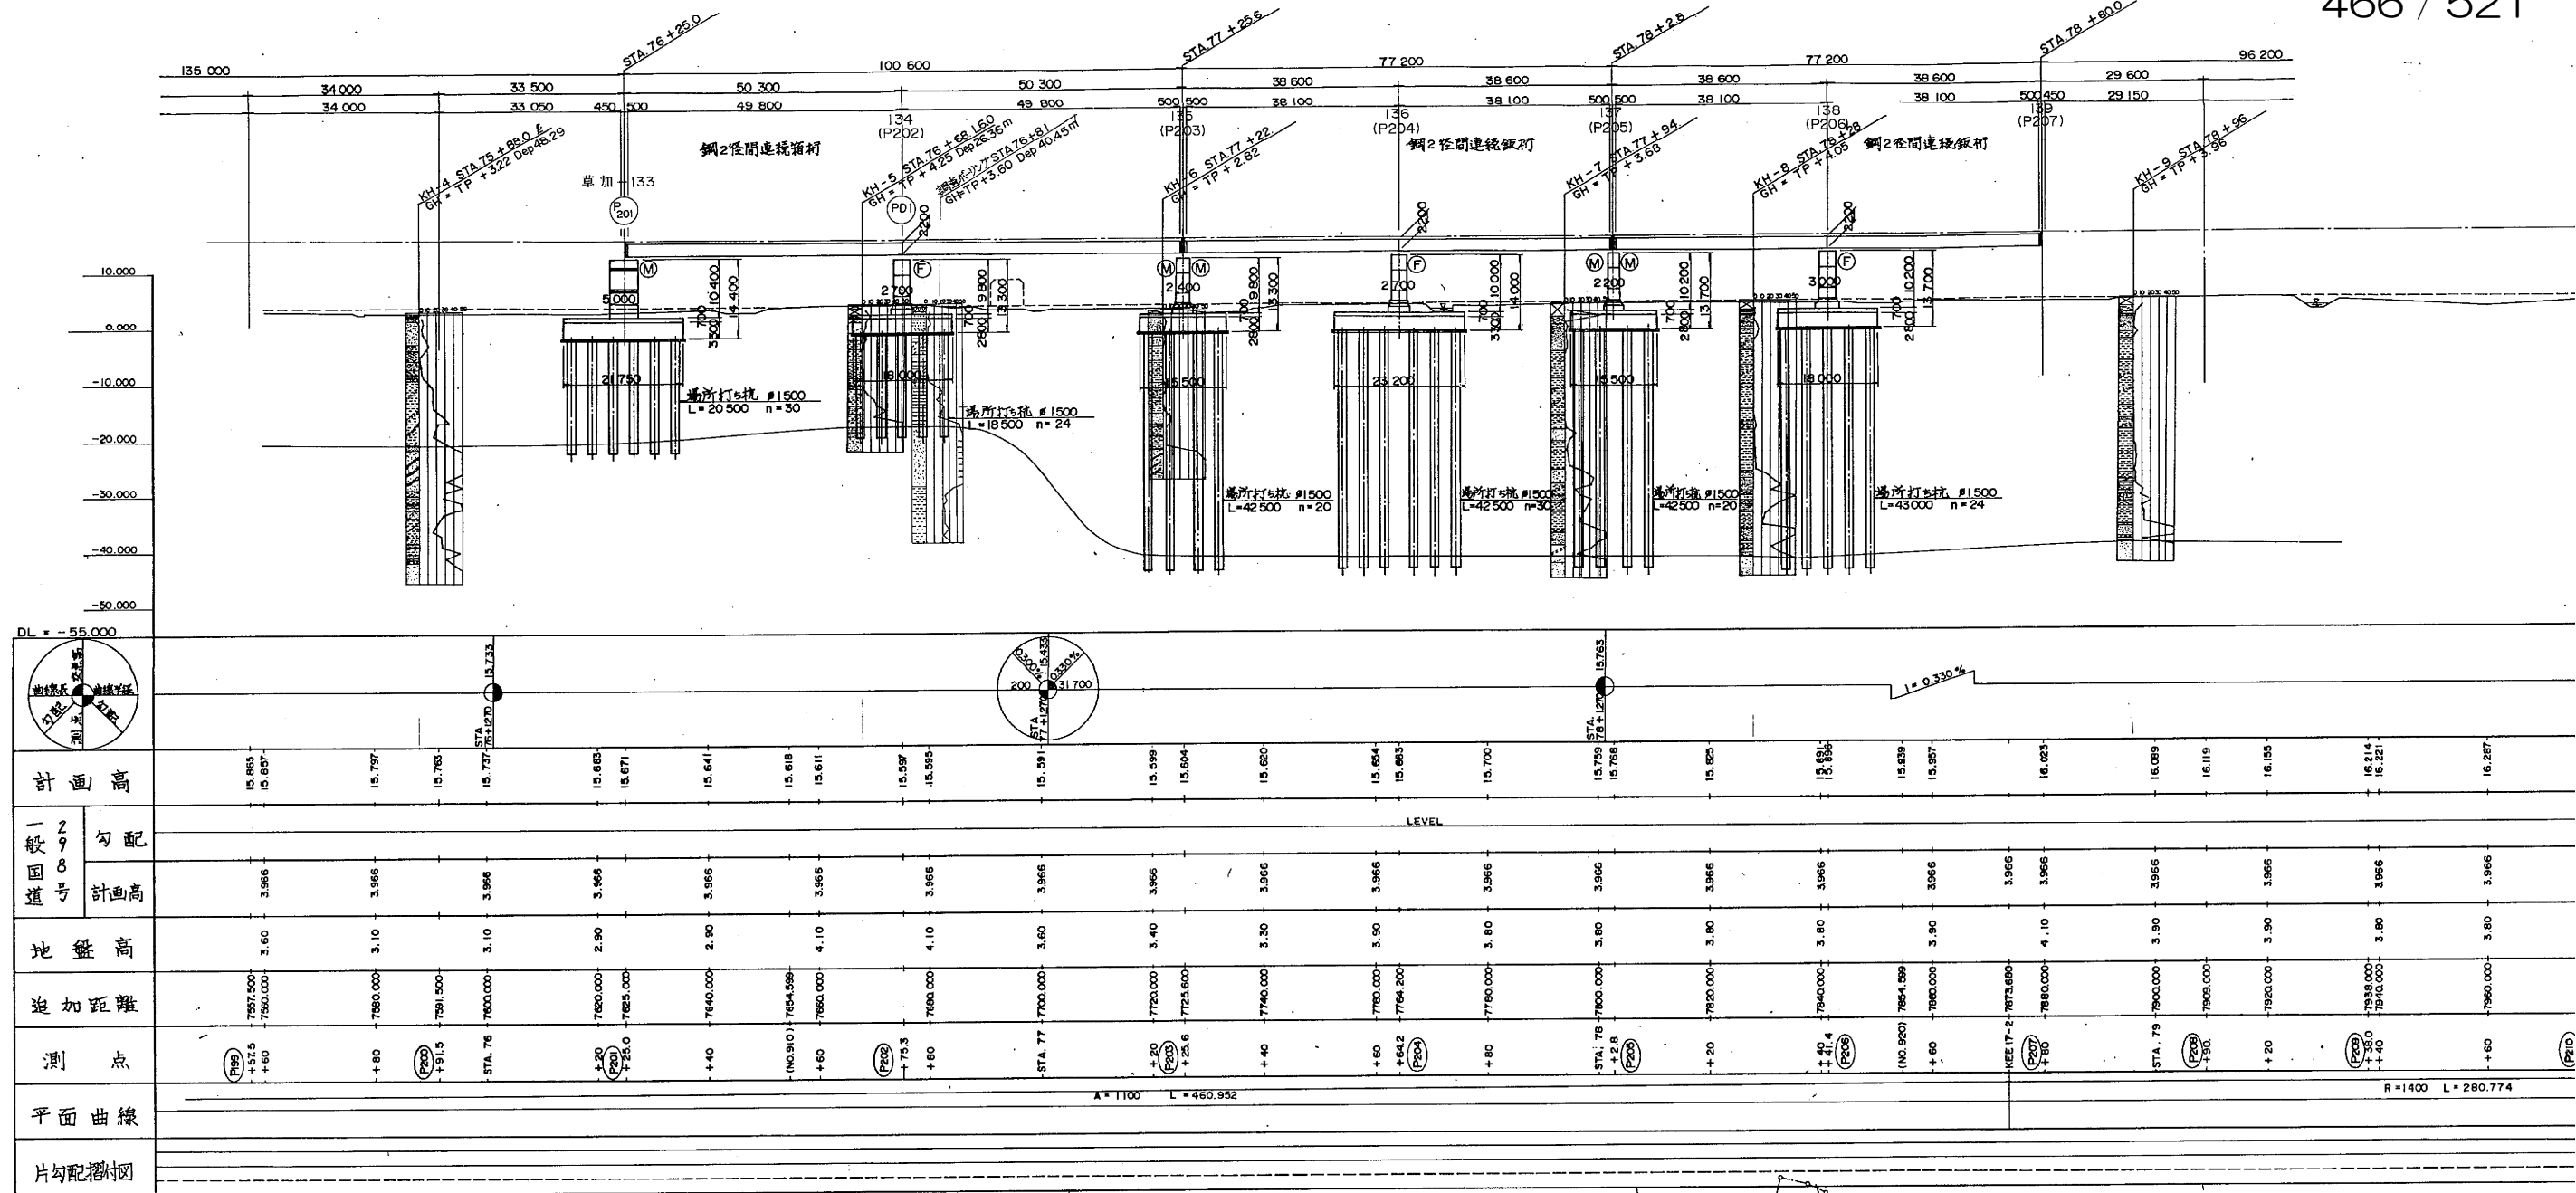

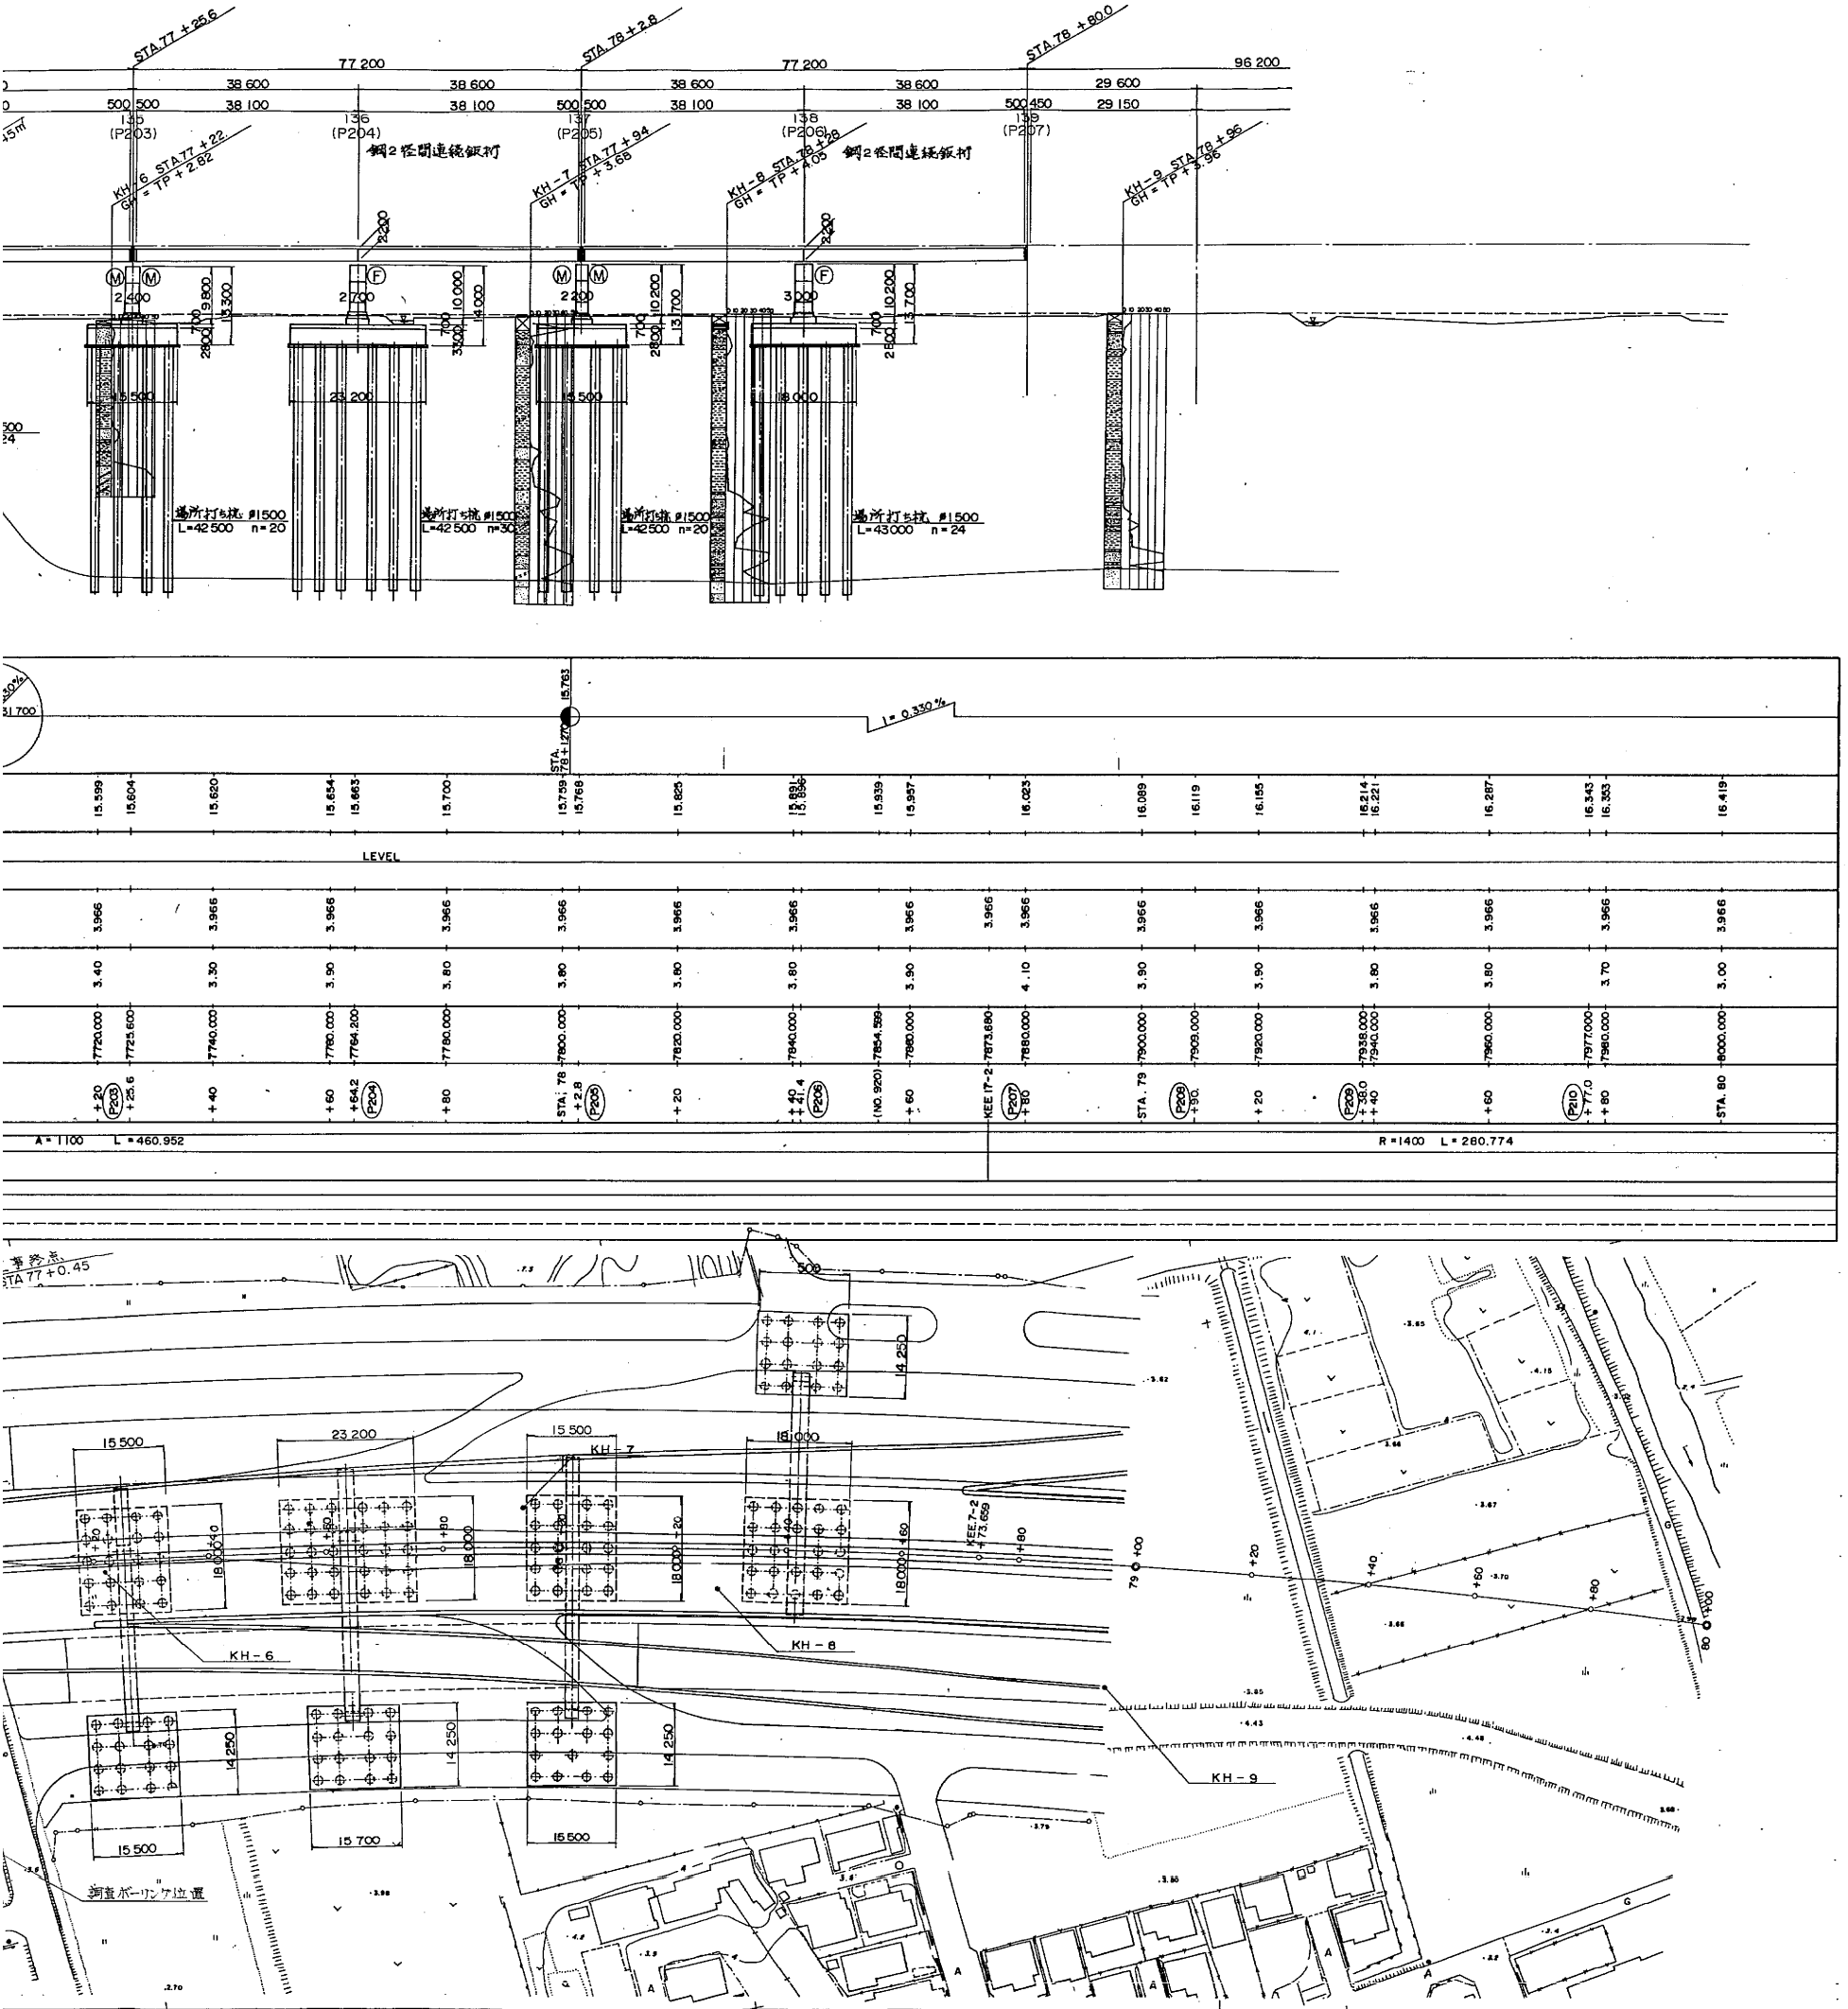


設 計 条 件			
橋 長	100. ^m 600	桁 長	100. ^m 400
道路区分	第 1 種 3 級 A		
荷 重	TL - 20 , TT - 43		
型 式	上部工	鋼2径間連続箱桁	
	下部工	RC 張出付橋脚, 鋼製ラーメン橋脚	
支 間	2 @ 50. ^m 3 = 100. ^m 6		
有効幅員	9. ^m 750 ~ 17. ^m 717	斜 角	90° - 00' - 00"
横断勾配	2.0 % 片勾配		
縦断勾配	0.300 % ~ 0.33 % →		
地震係数	水平震度 KH = 0.30 鉛直震度 : KV = 0		
適用示方書	道路橋示方書・同解説 I, II, V (昭和55年3月), II (昭和55年2月), III (昭和53年1月) 設計要領第二集 (日本道路公団)		
使用材質	コンクリート	設計基準強度 フーチング基礎 $\sigma_{ck}=240 \text{ kg/cm}^2$ 鋼材床版 $\sigma_{ck}=240 \text{ kg/cm}^2$	
	鉄 筋	SD 35 : 許容引張応力 $\sigma_{sa}=1800$, 鋼材床版 $\sigma_{sa}=1400 \text{ kg/cm}^2$	
	鋼 材	SM 38 , SM 50Y , SM 53 , SM 41 , SS 41	



貯置天板展開図

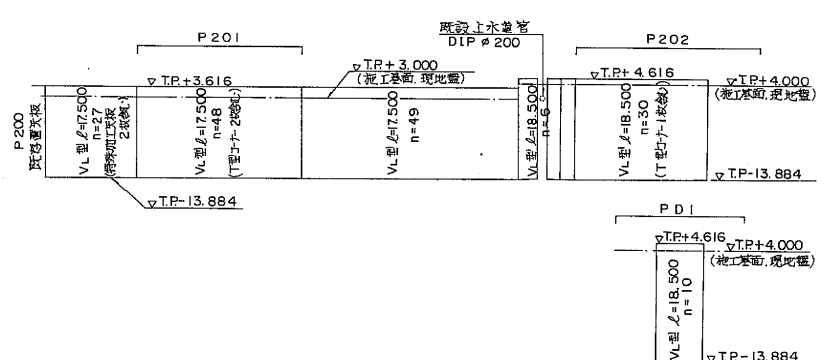


※注) 新旧橋脚番号: 上段=新番号 下段=旧番号

東京外環自動車道(川口~三郷)完成図		11182
工種		23538
高架橋		11138
名		14944
青柳高架橋		
全体一般図		
(草加133~135)		
縮尺		1/500
1355		
1623		
日本道路公団 東京第一建設局		

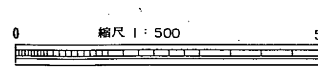


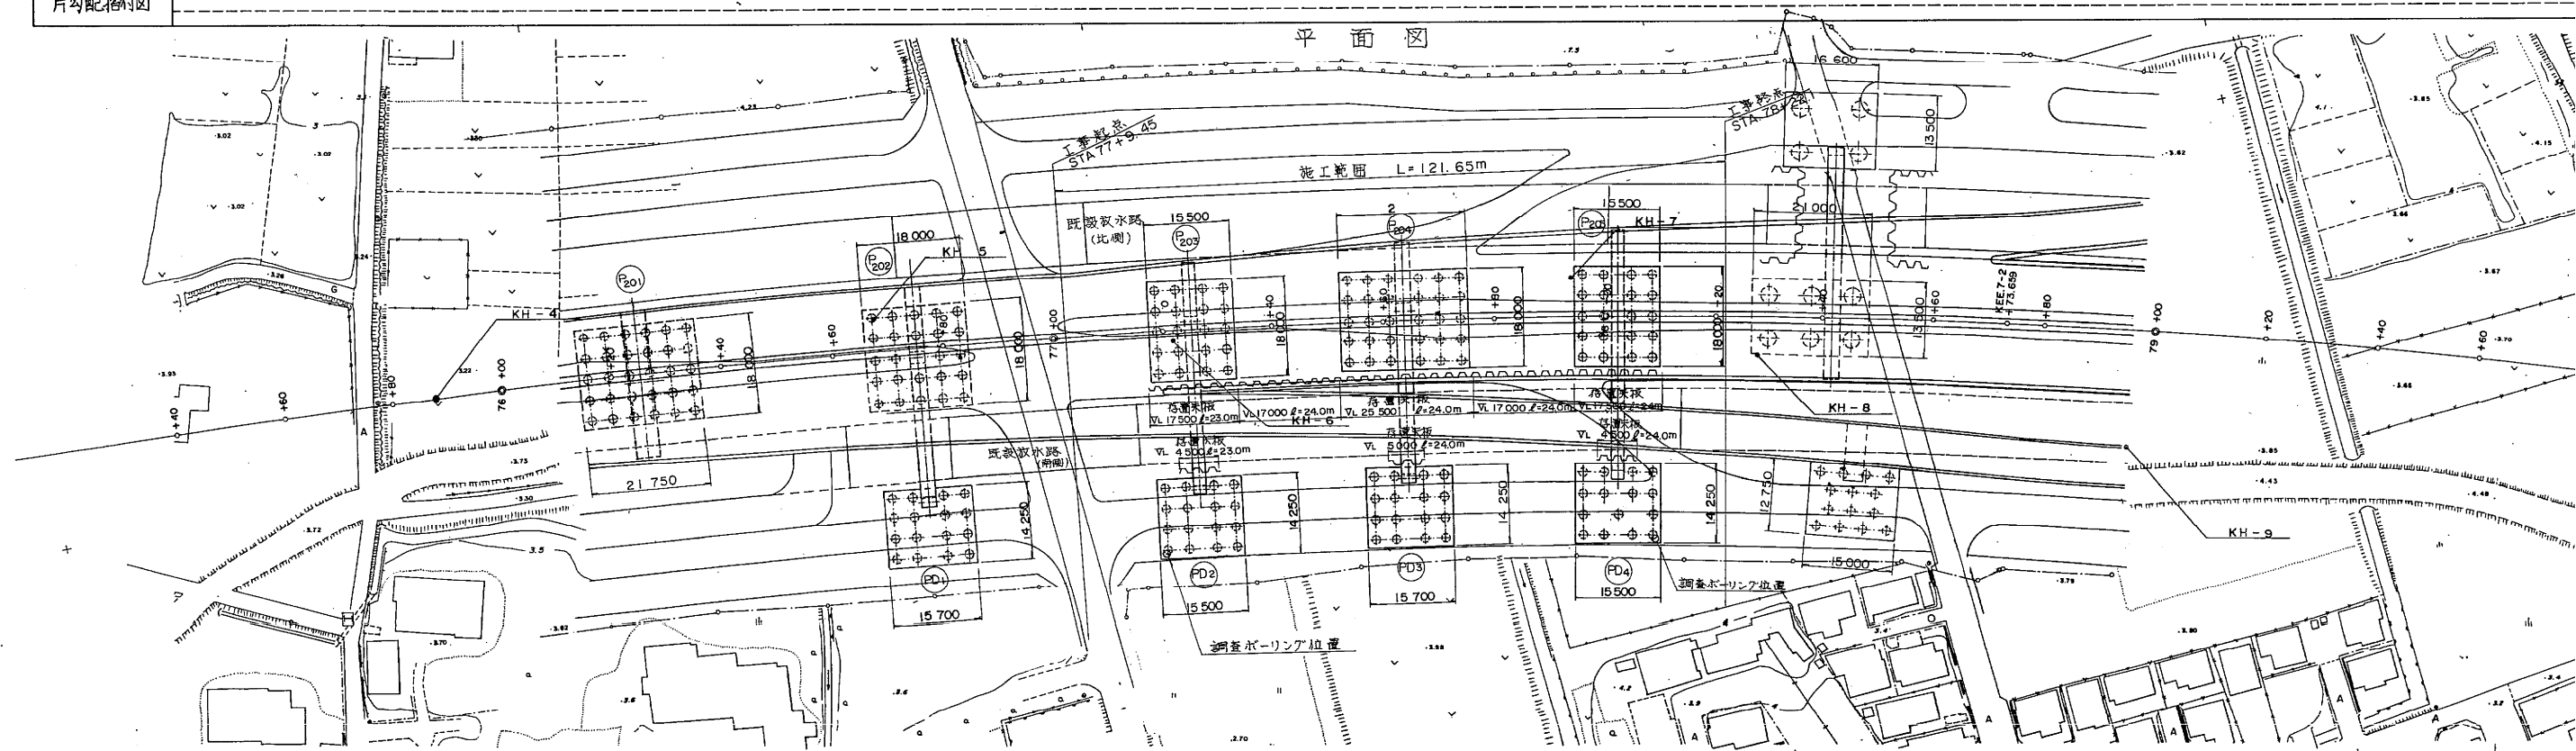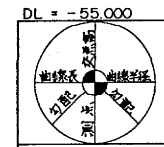

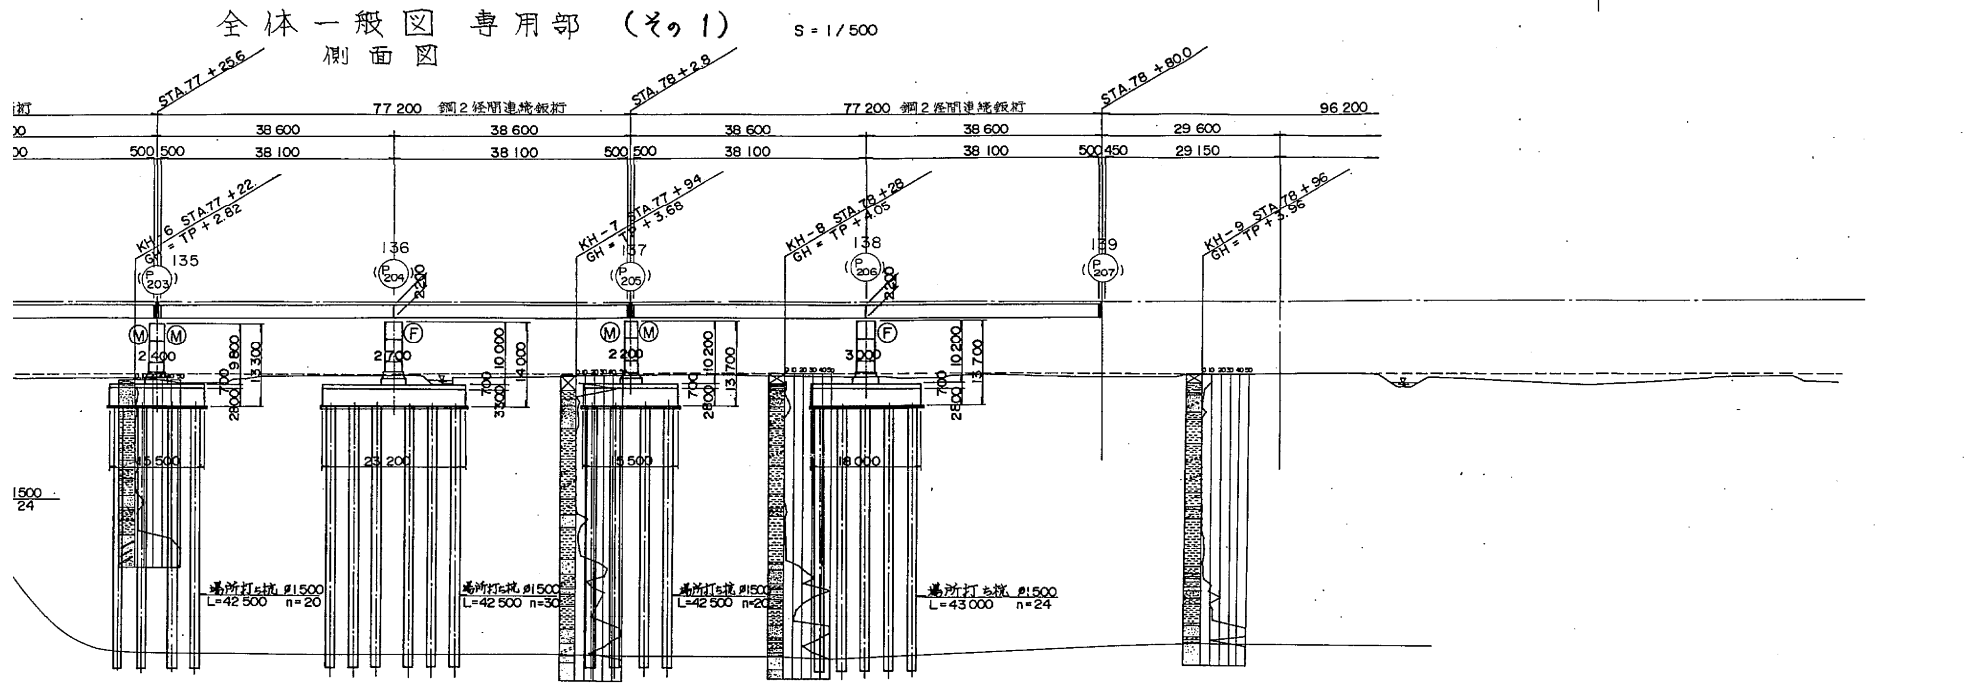


設計条件	
橋長	77.200m
桁長	77.000m
道路区分	第1種 3級 A
荷重	TL-20, TT-43
型式	上部工 鋼2径間連続箱桁 下部工 鋼製ラーメン橋脚
支間	2 @ 38.6m = 77.2m
有効幅員	9.750 ~ 17.717
横断勾配	2.0% 片勾配
縦断勾配	0.300% ~ 0.33%
地震係数	水平震度 KH = 0.30 鉛直震度 KV = 0
適用示方書	道路橋示方書・同解説 I, II, V (昭和55年3月), II (昭和55年2月), III (昭和53年1月) 設計要領第2集 (日本道路公団)
使用材質	コンクリート 設計基準強度 フーチング $\sigma_{ck} = 240 \text{ kg/cm}^2$ 鋼橋床版 $\sigma_{ck} = 240 \text{ kg/cm}^2$ 鉄筋 SD35: 許容引張応力度 $\sigma_{sa} = 1800 \text{ kg/cm}^2$ 鋼板床版 $\sigma_{sa} = 1400 \text{ kg/cm}^2$ 鋼材 SM58, SM50Y, SM53, SM41, SS41




存置天板展開図

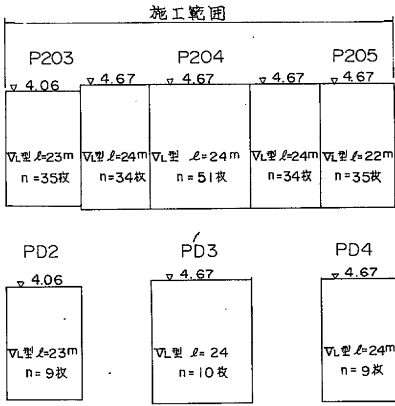


鋼天板溶接継手断面図

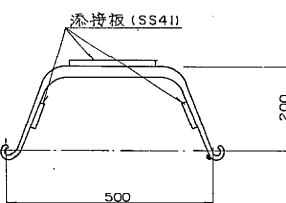

継鋼天板詳細図

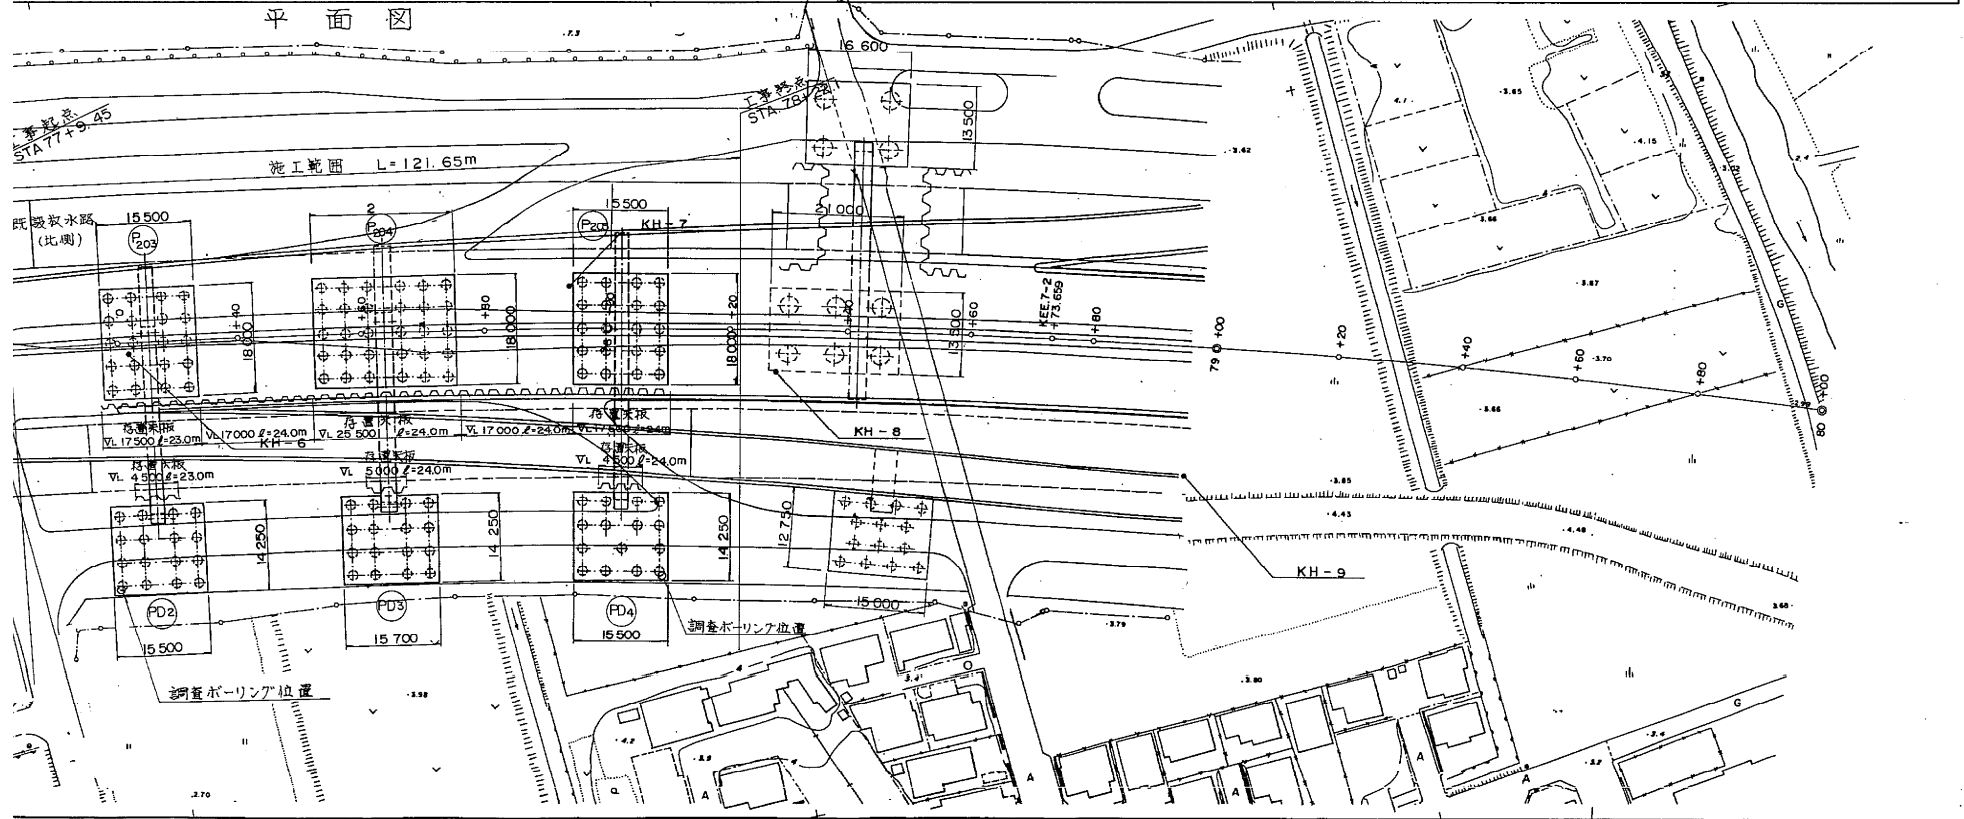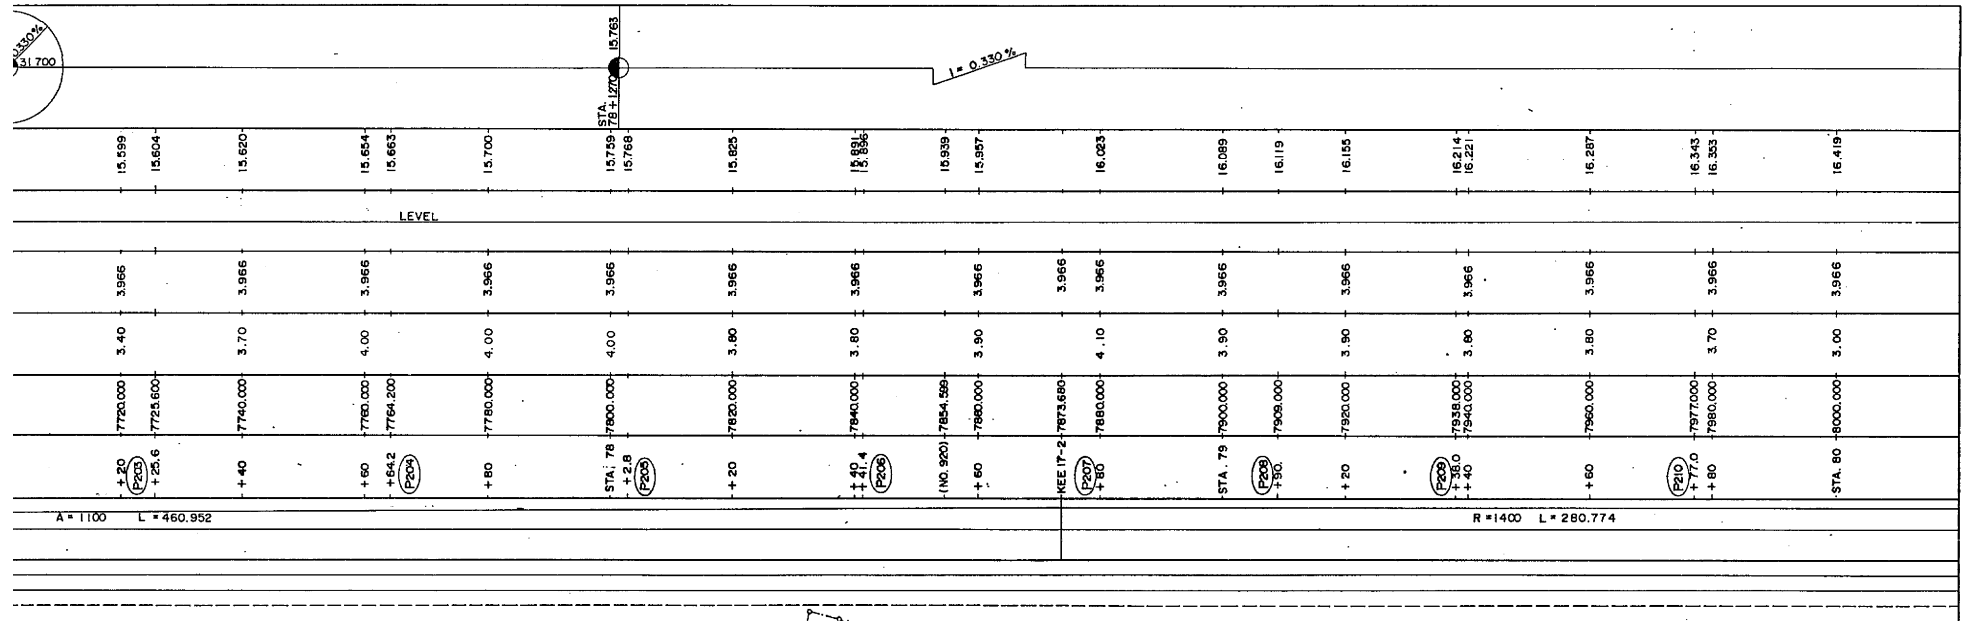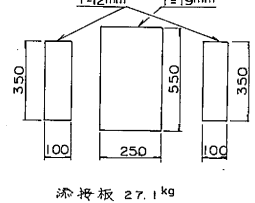


東京外環自動車道(川口~三郷)完成図		11208
工種 高架橋		23538
名 青柳高架橋		11164
全体一般図 (1)		14944
称 (草加135~137)		1381
縮尺 1/500		1623
日本道路公団 東京第一建設局		

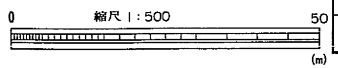


側面図


鋼3径間連続鉄桁 188.000

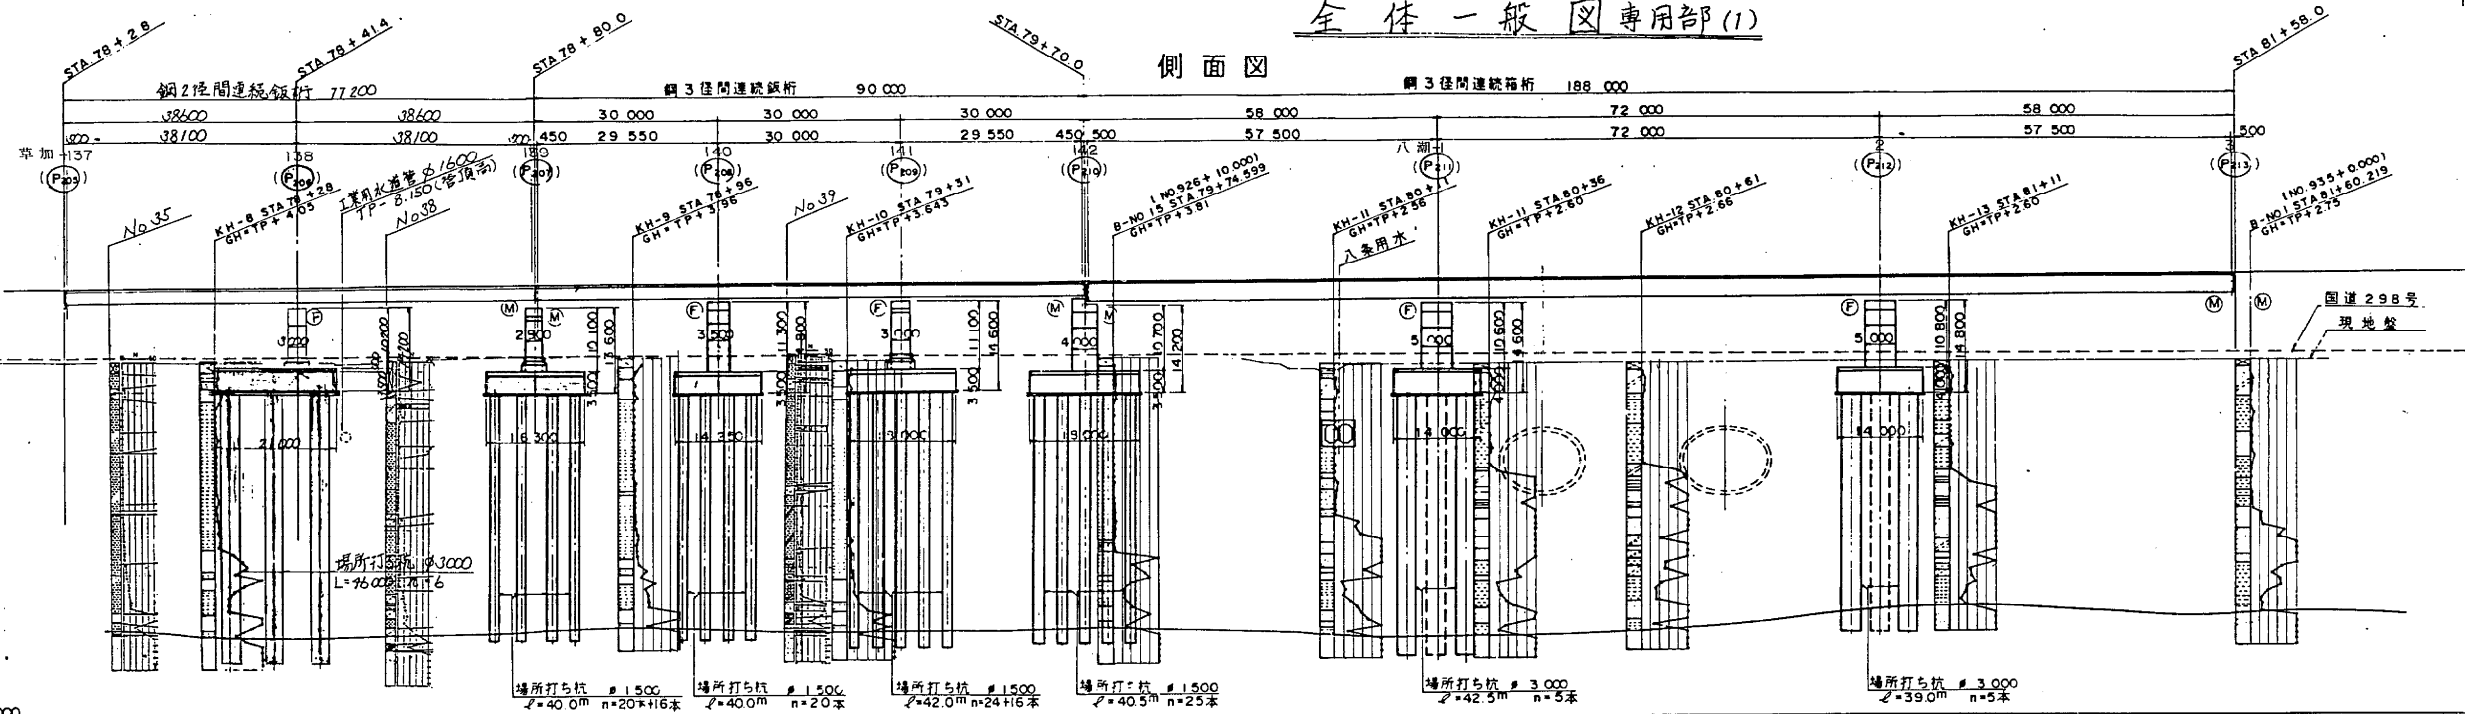


DL = 55.000		1:0.33%																						
平面曲線	A = 1100 L = 460.952																							
片勾配寸付図	2.00%																							
A = 750 L = 401.786																								

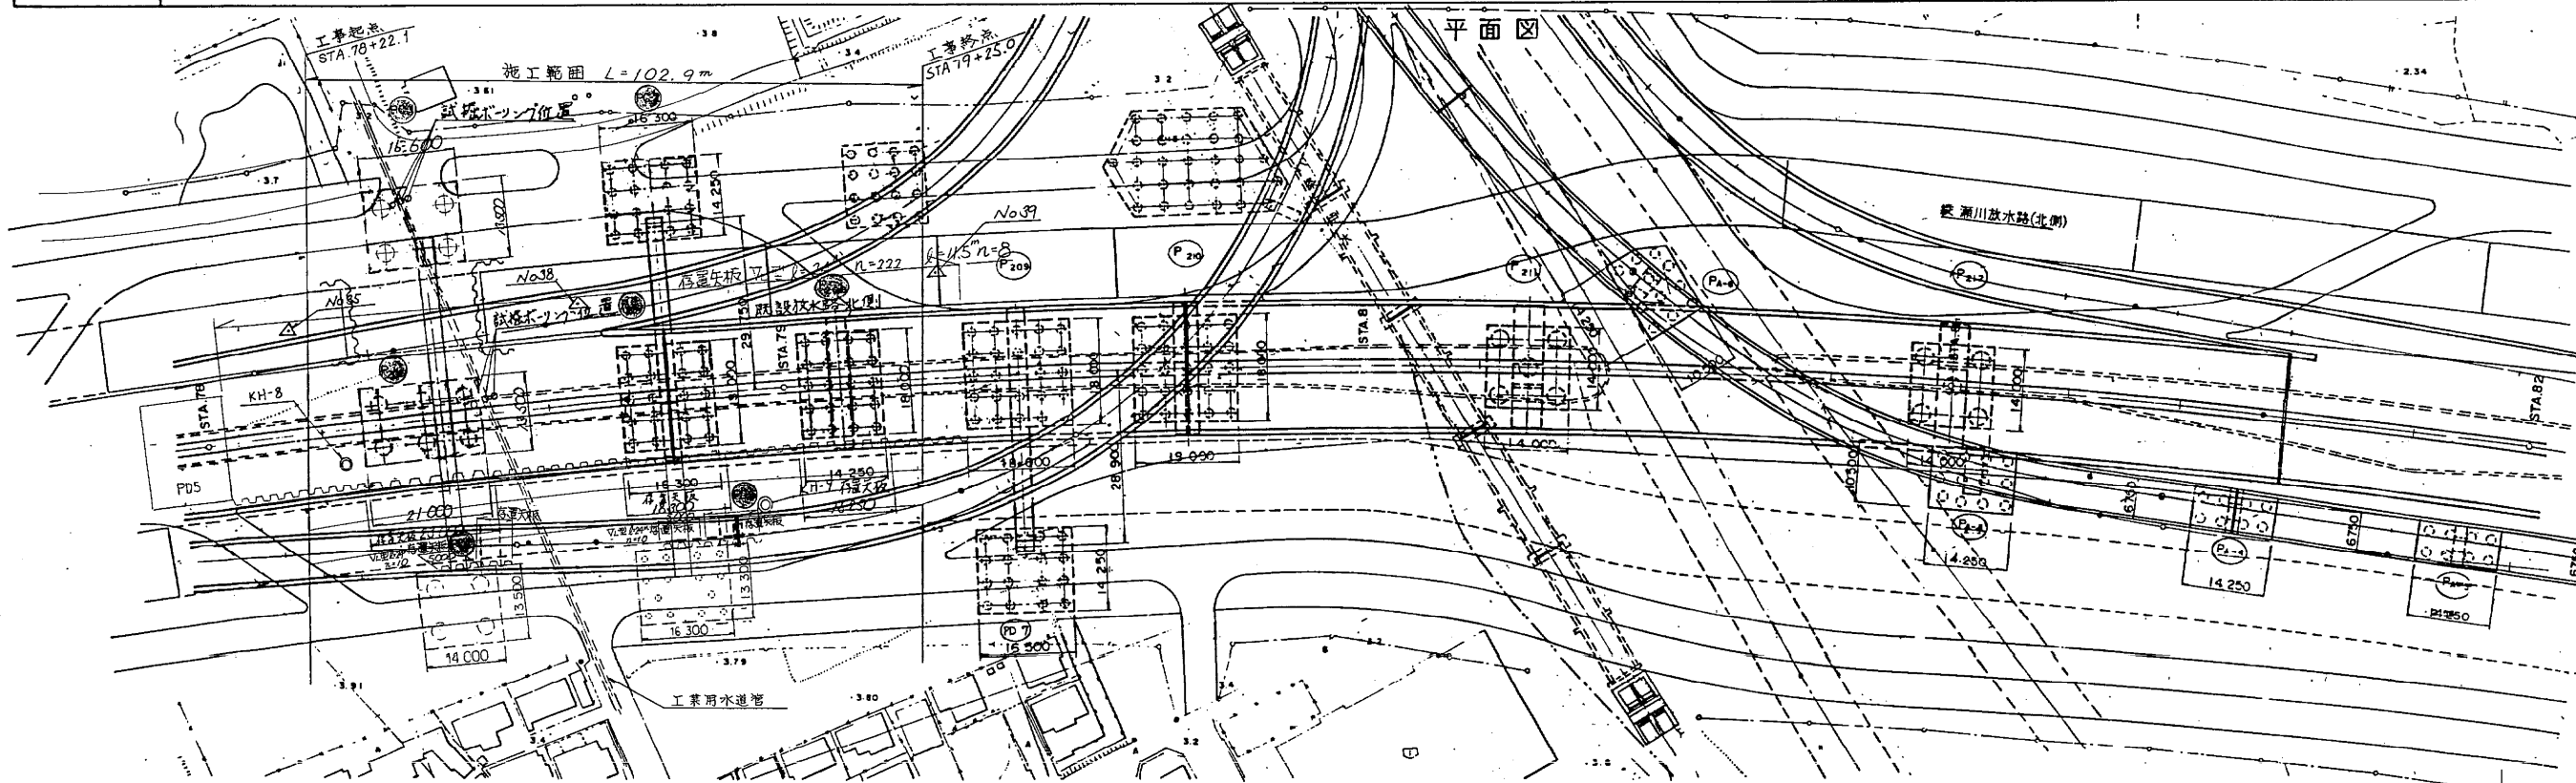

橋長	77
道路区分	
荷重	
型式	鋼
支間	3
有効幅員	
橋断面勾配	
橋断面勾配	
地震係数	0
上部工	コンクリート
下部工	コンクリート
工費	14
工費	14
適用示方書	昭41
設	設

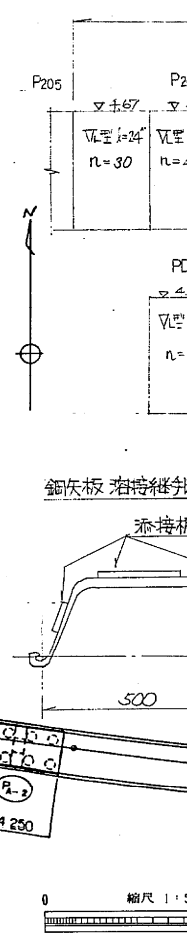


側面図

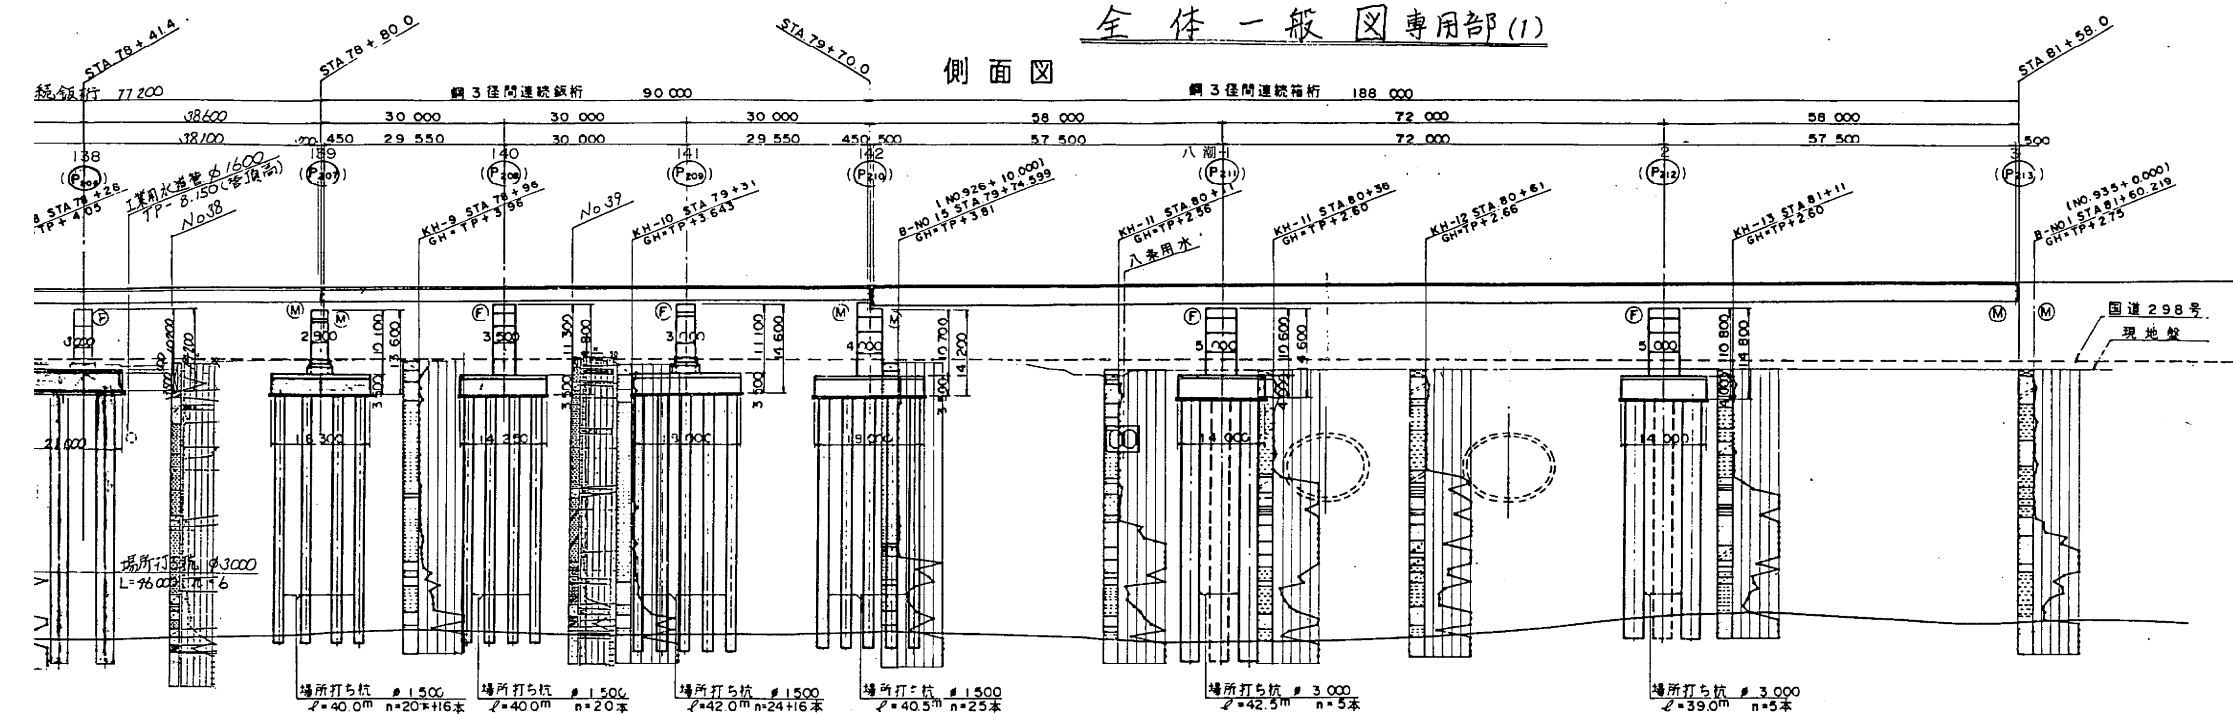




平面図

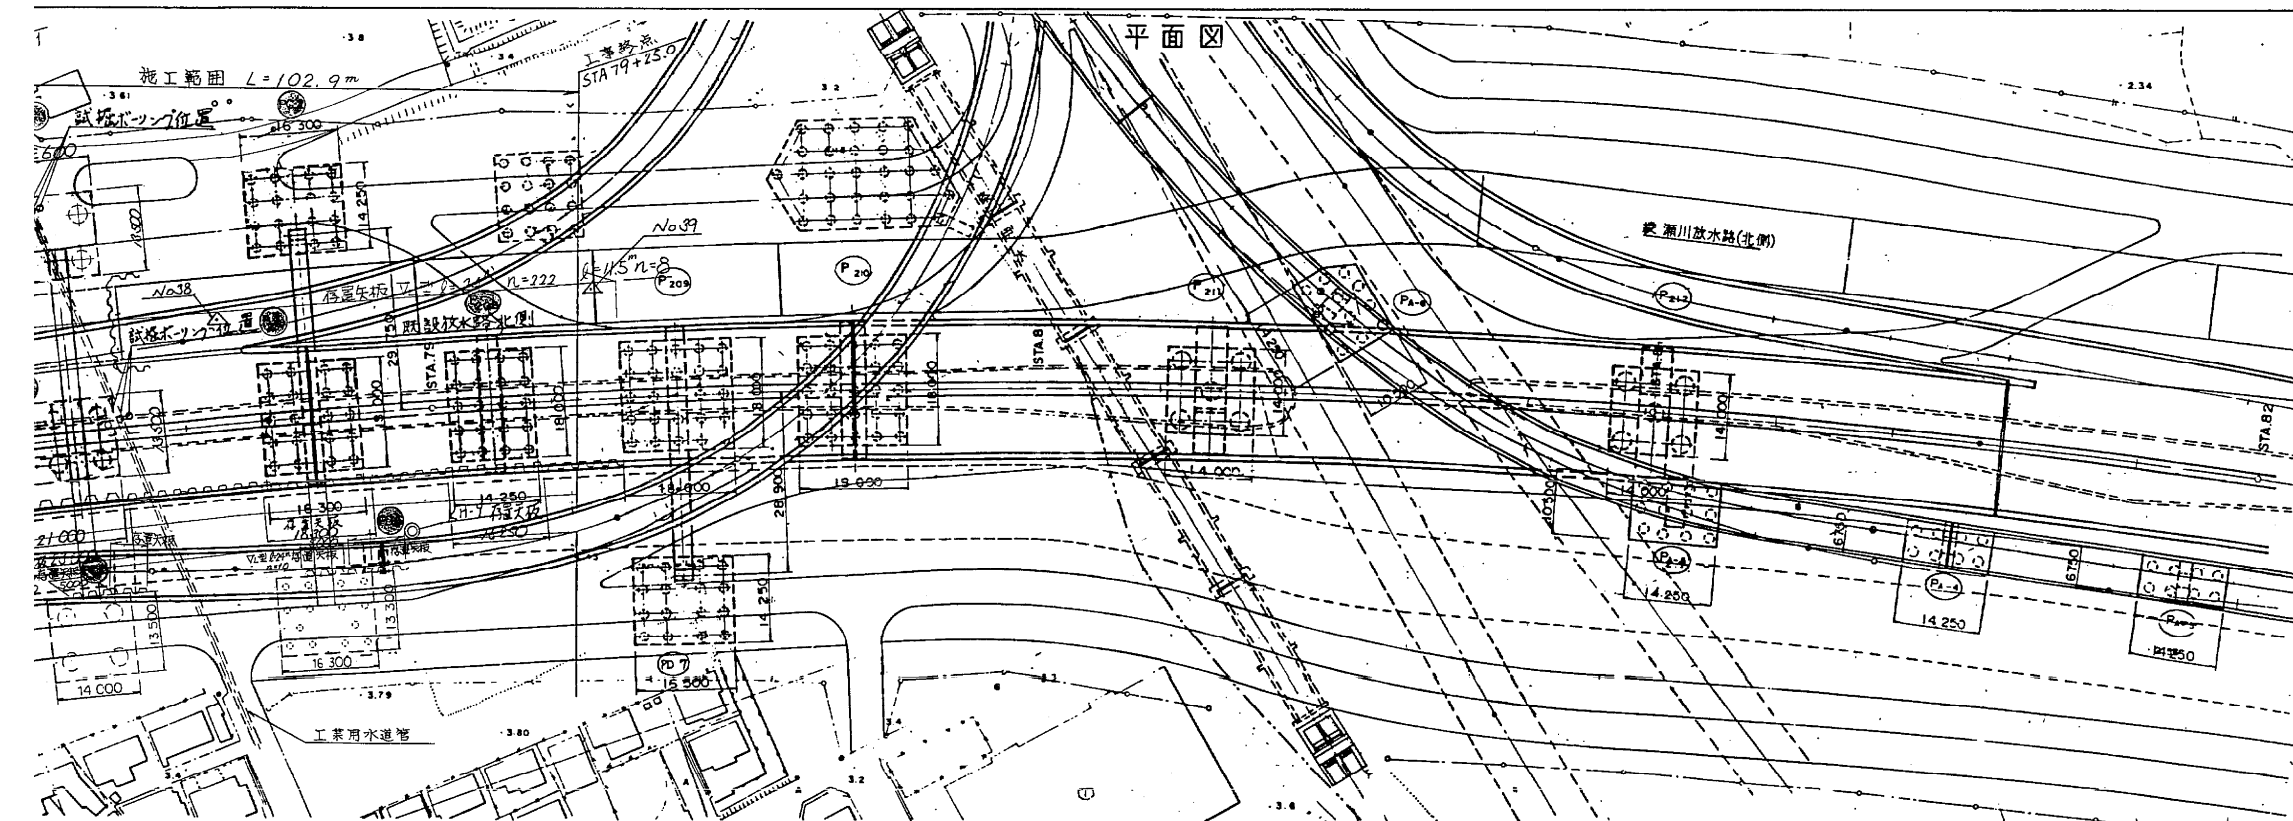


設計条件	
橋長	77.20m 90.00m 89.80m
道路区分	第1種第3級A
荷重	TL-20, TT-43
形式	鋼23径間連続鉄桁
支間	38.0m+38.0m+29.55m+30.00m+29.55m
有効幅員	9.750+9.750
横断勾配	±0%
縦断勾配	0.33%
地震係数	水平震度 KH=0.24, 鉛直震度 Kv=±0
上コンクリート	設計基準強度 Cck=240 kg/cm ²
鋼材	SS41, SM50Y, SM53
下コンクリート	設計基準強度 Cck=240 kg/cm ²
鋼材	SM50Y, SM53
適用示方書	昭和53年2月道路示方書Ⅱ 鋼橋編 昭和55年5月 Ⅳ 下部構造編 設計要領第2集 (昭道路公団)

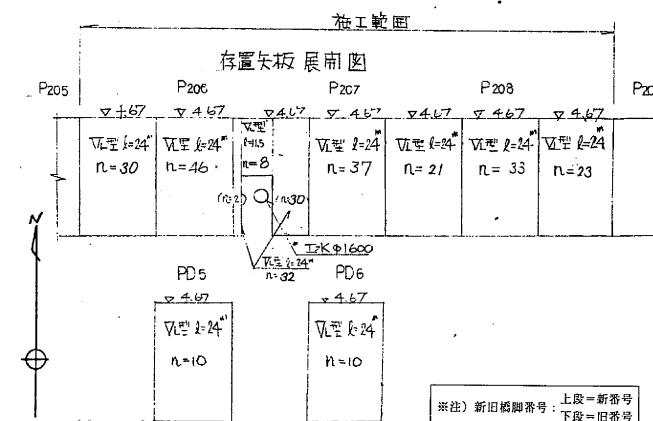

鋼板断面図

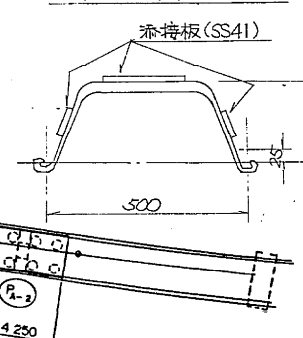


継鋼板詳細図

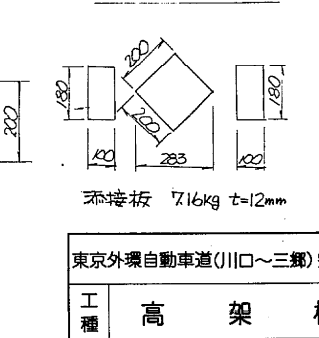

東京外環自動車道(川口～三郷)完成図		11234
高架橋		23538
青柳高架橋		11190
全体一般図(1)		14944
(草加138~140)		1407
日本道路公団 東京第一建設局		1623


3径間連続桁の場合

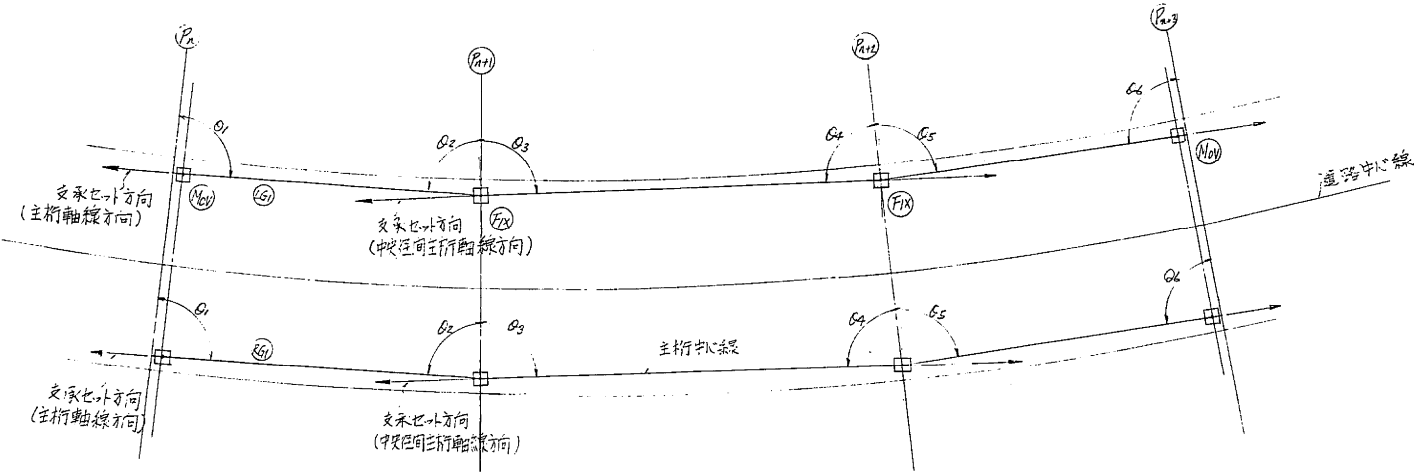

本工事施工範囲

桁架部	P188~P191 桁						P191~P193 桁						P194~P197 桁 (BOX桁)					
	(P188)	(P189)	(P190)	(P191)	(P192)	(P193)	(P194)	(P195)	(P196)	(P197)	(P198)	(P199)	(P200)	(P201)	(P202)			
LG1	89°19'22"	89°39'22"	89°32'30"	89°32'30"	89°39'22"	89°39'22"	89°40'13"	89°47'41"	89°43'23"	89°43'23"	89°40'03"	89°47'52"	89°43'16"	90°27'09"	90°42'24"	90°42'59"	90°35'30"	90°37'23"
~LG5	"	"	"	"	"	"	"	"	"	"	"	"	"	"	"	"	"	"
RG1	89°39'22"	89°39'22"	89°32'30"	89°32'30"	89°39'22"	89°39'22"	89°40'13"	89°47'42"	89°43'23"	89°43'23"	89°40'10"	89°47'45"	89°43'16"	90°27'09"	90°42'24"	90°42'59"	90°35'30"	90°37'23"
~RG5	"	"	"	"	"	"	"	"	"	"	"	"	"	"	"	"	"	"

4径間連続桁の場合

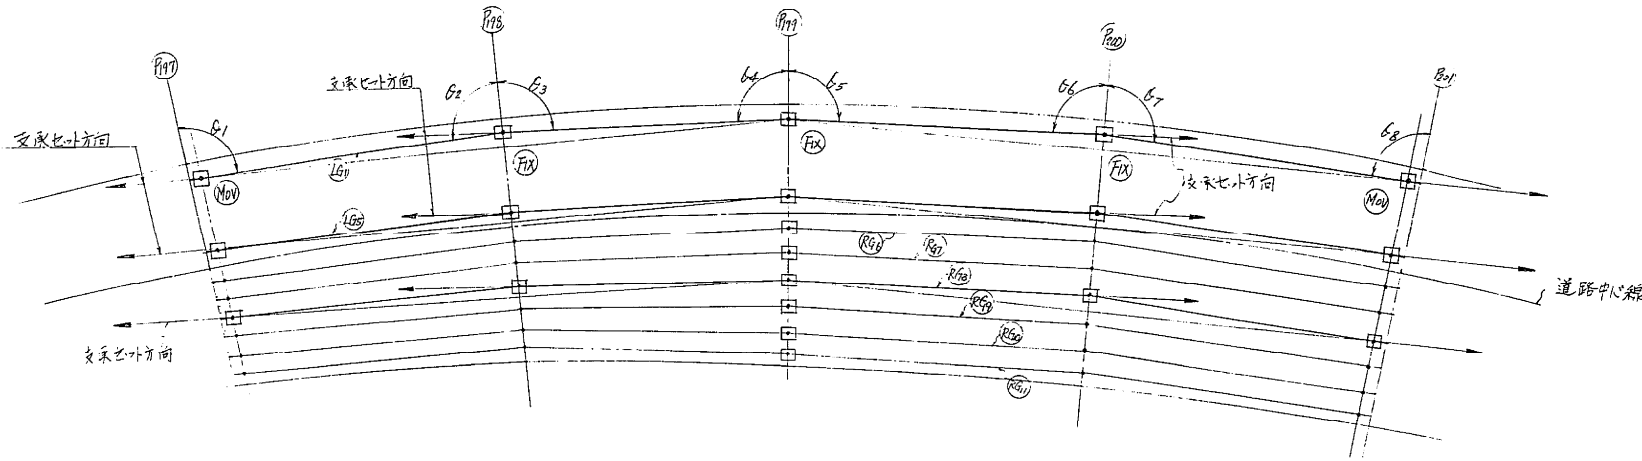

桁 架 部	P197~P201 桁							
	(P197)	(P198)	(P199)	(P200)	(P201)	(P202)	(P203)	(P204)
LG1	90°22'02"	90°15'18"	90°25'14"	90°26'04"	90°27'01"	90°27'34"	90°28'14"	90°28'46"
~LG5	90°32'02"	90°15'18"	90°25'14"	90°26'04"	90°27'01"	90°27'34"	90°28'14"	90°28'46"
RG4	90°32'06"	90°15'13"	90°25'22"	90°25'26"	90°27'02"	90°27'39"	90°28'13"	90°28'46"
RG7	90°27'07"	89°30'13"	91°12'50"	89°32'28"	90°31'14"	90°23'22"	90°37'44"	90°19'14"
RG8	91°22'10"	89°25'11"	92°12'22"	88°38'56"	90°35'27"	90°12'09"	90°21'20"	90°09'40"
RG9	91°27'14"	89°00'04"	93°05'56"	87°45'21"	90°37'41"	90°19'55"	90°26'53"	90°10'05"
RG10	92°12'20"	88°35'00"	93°59'33"	86°51'45"	90°43'55"	90°10'41"	91°06'32"	89°20'24"
RG11	92°37'28"	88°09'32"	94°52'10"	85°52'05"	90°43'09"	90°26'26"	91°16'10"	89°40'50"

設計条件

反力		力
全反力	R	300.1 ton
死荷重反力	R _d	202.6 ton
活荷重反力	R _(H+)	97.5 ton
橋軸方向水平力(移動時)	R _{H1f}	- ton
橋軸方向水平力(地+温)	R _{H1e}	81.4 ton
橋軸直角方向水平力(地震時)	R _{H2e}	60.8 ton
上場力(地震時)	V	20.3 ton
水平震度		
設計水平震度	K _H	0.30
設計摩擦係数	f	0.15
許容支圧応力度		
上部工との許容支圧応力度	σ _{ba}	2100 Kg/cm ²
下部工との許容支圧応力度	σ _{ba}	80 Kg/cm ²


材料表

部番	部品名	材質	個数	重量(kg)	備考
1	下	SC45	1	392.6	
2	上	SC46	1	224.5	
3	ベアリングプレート	HBsC4+SL	1	36.1	
4	シールリング	クロロレンゴム	1	0.5	
5	サイドブロック	SC46	2	31.9	
6	ボルト	-	4	2.6	JIS B 1180
7	ボルト	-	4	2.6	JIS B 1180
8	アンカーボルト・ナット	SS41	4	127.5	JIS B 1181
9	ステンレス板	SUS316	1	3.5	450X 485X2
10	固定金具	SS41	4	3.9	ボルト含む
全重量(kg)				823.1	


注) 1. 溶融亜鉛メッキ仕様
2. 下省の表示については支保標準設計第3章による。
又、反力表示は 300 とする。

S=1/ 8


固定金具詳細図

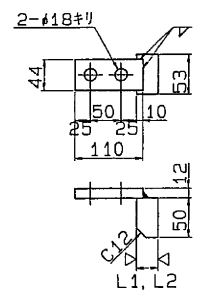


固定金具取付図

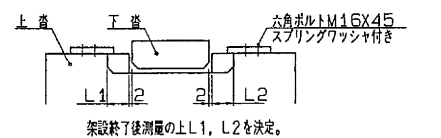


② ∇ ∇ ∇ SC46

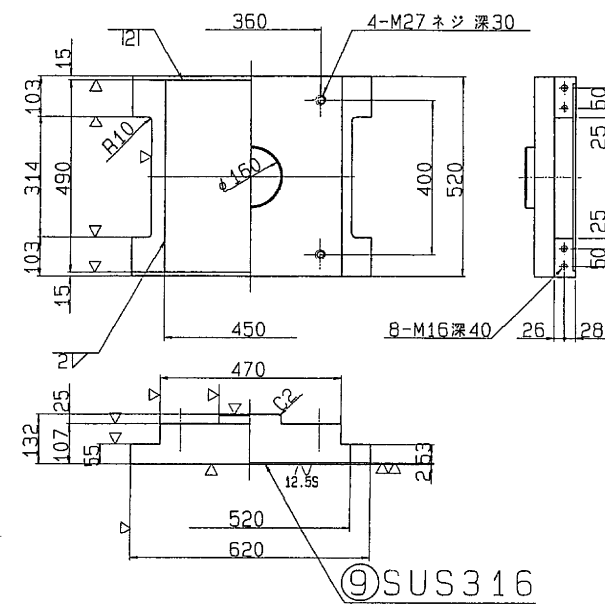

⑤ ∇ ∇ SC46

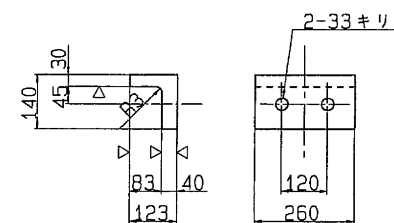



⑧ ∇ SS41

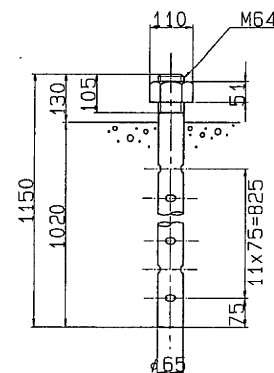


⑥ 六角ボルト 中
M30 X 80 4.6

⑦ 六角ボルト 中
M27 X 4.6



位置図

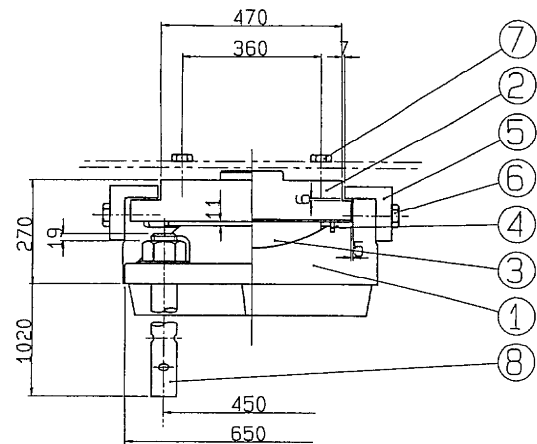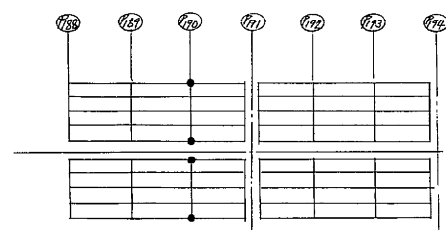



① ∇ ∇ ∇ SC46

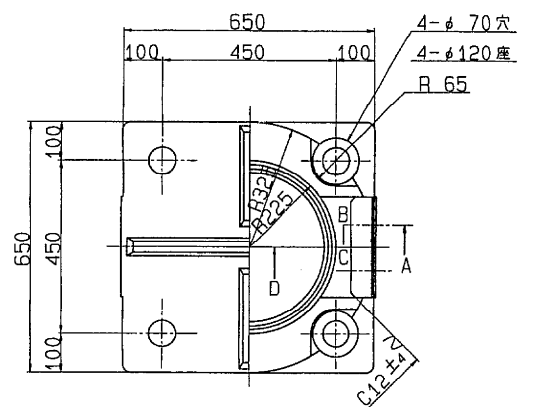

A 部詳細

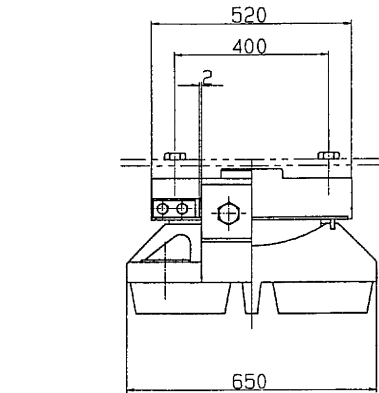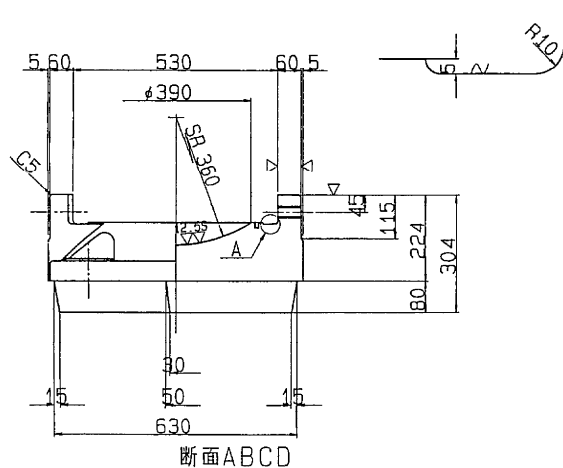

③ ∇ ∇ HBsC4+SL ④ ∇ クロロレンゴム

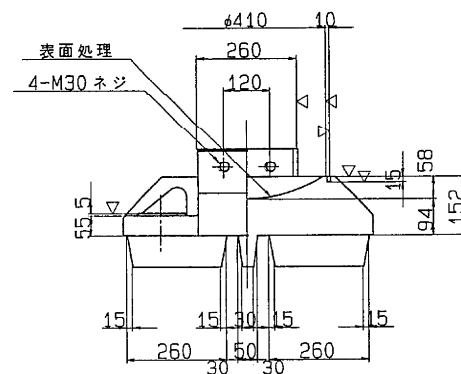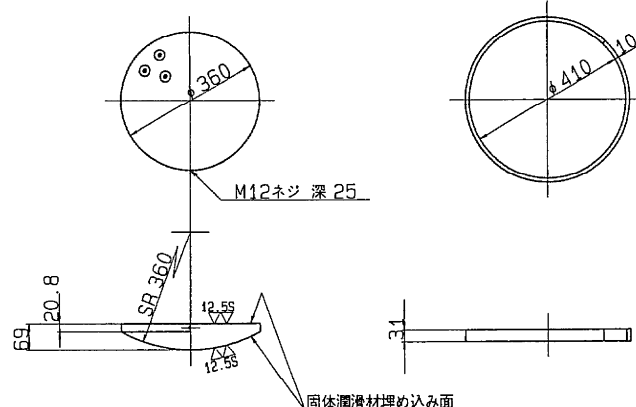

設計条件

反力		
全反力	R	220.0 ton
死荷重反力	R _d	151.1 ton
活荷重反力	R _(H+I)	- ton
橋軸方向水平力(移動時)	R _{Hf}	- ton
橋軸方向水平力(地+温)	R _{Hie}	81.4 ton
橋軸直角方向水平力(地震時)	R _{H2e}	45.3 ton
上揚力(地震時)	V	15.1 ton
水平震度		
設計水平震度	K _H	0.30
摩擦係数		
設計摩擦係数	f	0.15
許容支圧応力度		
上部工との許容支圧応力度	σ _{ba}	2100 Kg/cm ²
下部工との許容支圧応力度	σ _{ba}	80 Kg/cm ²


材料表

部番	部品名	材質	個数	重量(kg)	備考
1	下	SC46	1	266.0	
2	上	SS41	1	151.0	
3	ベアリングプレート	HBsC4+SL	1	24.6	
4	シーリング	クロロプレン	1	0.5	
5	サイドブロック	SC46	2	23.3	
6	ボルト	-	4	2.0	JIS B 1180
7	ボルト	-	4		JIS B 1180
8	アンカーボルト・ナット	SS41	4	75.5	JIS B 1181
9	ステンレス板	SUS316	1	2.8	400X 438X2
10	固定金具	SS41	4	3.4	ボルト含む
全重量(kg)				549.1	



注) 1. 溶融亜鉛メッキ仕様
2. 下省の表示については支承標準設計第3章による。
又、反力表示は 225 とする。

S=1/ 8


固定金具詳細図

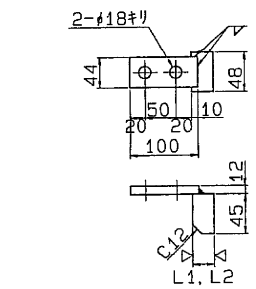


固定金具取付図

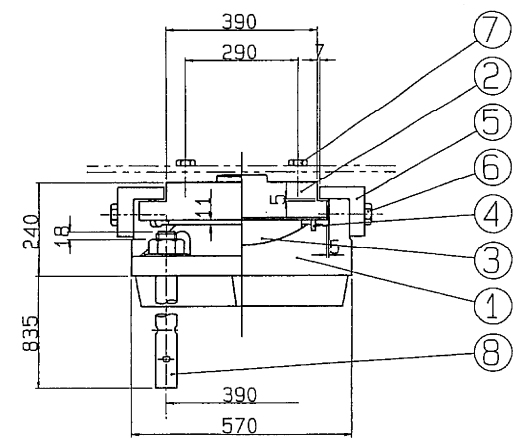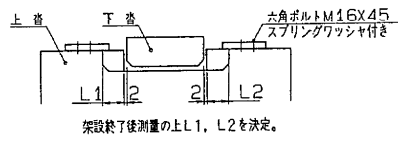


①~(▽▽) SC46

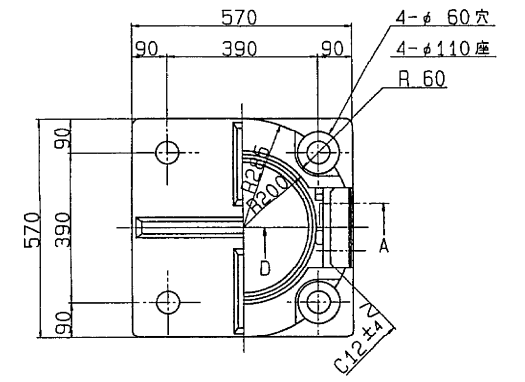



A部詳細

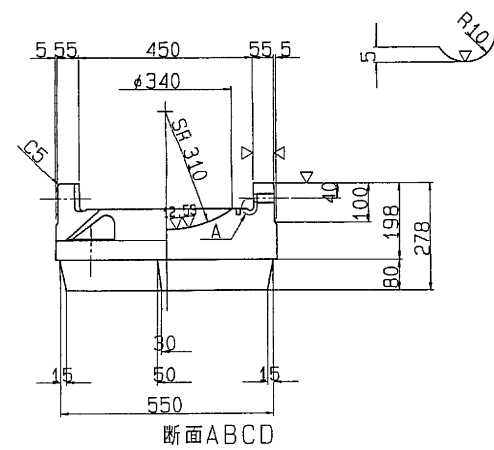


断面ABCD

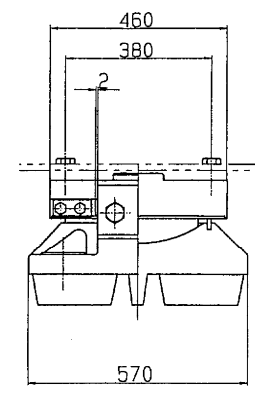


③▽(▽▽) HBsC4+SL ④~クロロプレンゴム

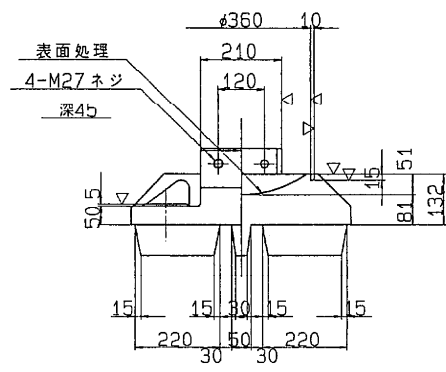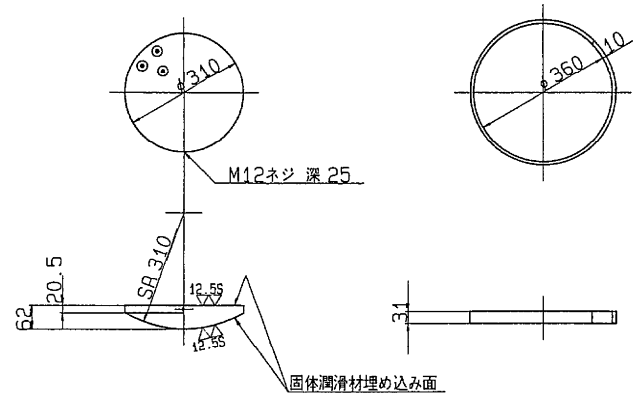


位置図

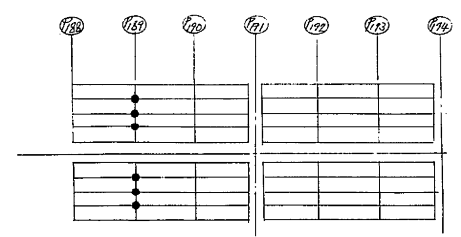


②~(▽▽) SS41

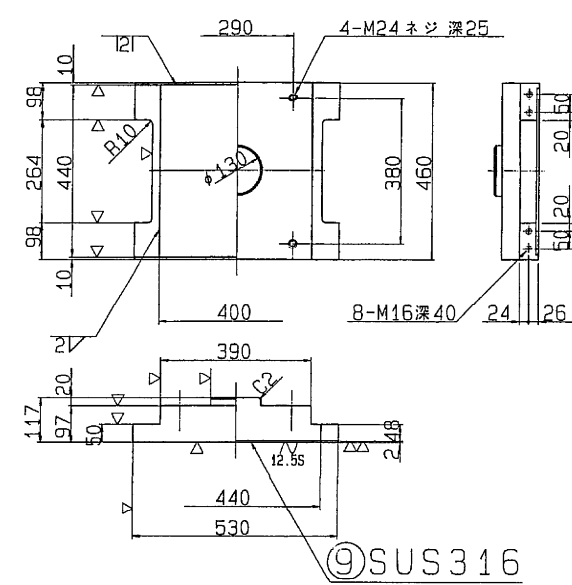

⑤~(▽) SC46

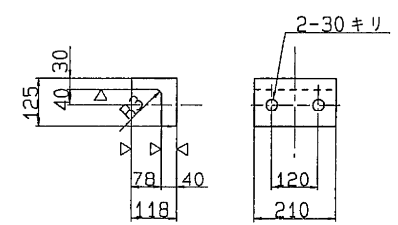

⑧~SS41

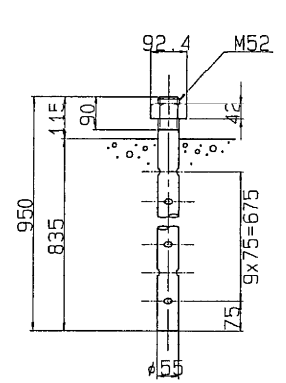

⑥ 六角ボルト 中
M27 X 75 4.6

⑦ 六角ボルト 中
M24 X 4.6

設計条件

反力		力
全反力	R	220.0 ton
死荷重反力	R _d	151.1 ton
活荷重反力	R _(H+I)	- ton
橋軸方向水平力(移動時)	R _{H1}	- ton
橋軸方向水平力(地+温)	R _{H1e}	81.4 ton
橋軸直角方向水平力(地震時)	R _{H2e}	45.3 ton
上揚力(地震時)	V	15.1 ton
水平変位		
設計水平変位	K _H	0.30
摩擦係数		
設計摩擦係数	f	0.15
許容支圧応力度		
上部工との許容支圧応力度	σ_{ba}	2100 Kg/cm ²
下部工との許容支圧応力度	σ_{ba}	80 Kg/cm ²


材料表

部番	部品名称	材質	個数	重量(Kg)	備考
1	下	SC46	1	266.0	
2	上	SS41	1	151.0	
3	ベアリングプレート	HBsC4+SL	1	24.6	
5	サイドブロック	SC46	2	23.3	
6	ボルト	-	4	2.0	JIS B 1180
7	ボルト	-	4	2.0	JIS B 1180
8	プレート	SS41	1	1.1	JIS B 1180
9	ステンレス板	SUS316	1	2.8	400X 435X2
10	固定金具	SS41	4	3.4	ボルト含む
全重量				549.1	



注) 1. 溶融亜鉛メッキ仕様
2. 下省の表示については支承標準設計第3章による。
又、反力表示は 225 とする。

S=1/8


固定金具詳細図

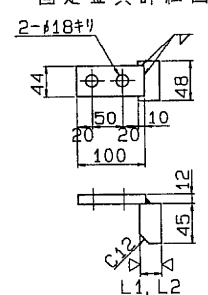


固定金具取付図

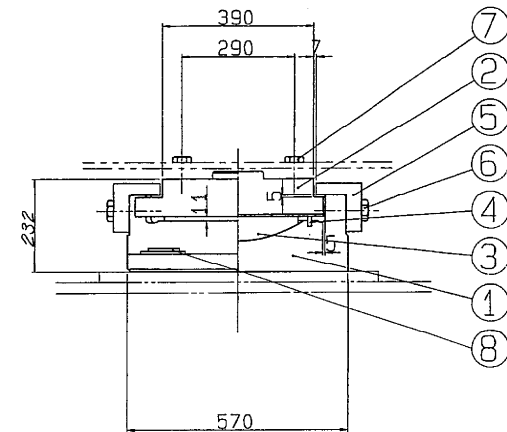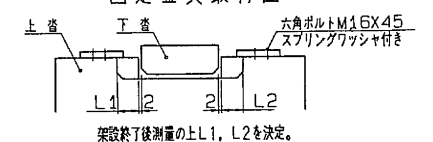


① ~ (▽▽) SC46

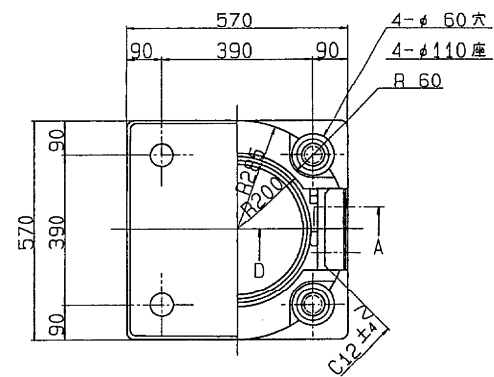



A 部詳細

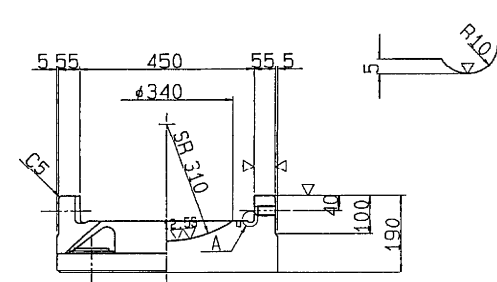


断面ABCD

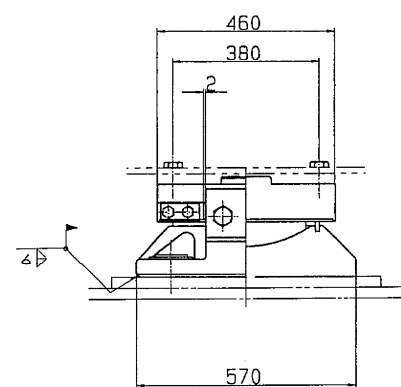


③ ~ (▽▽) HBsC4+SL ④ ~ クロロブレンゴム

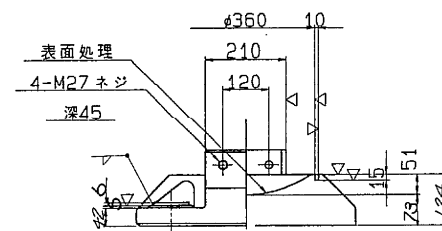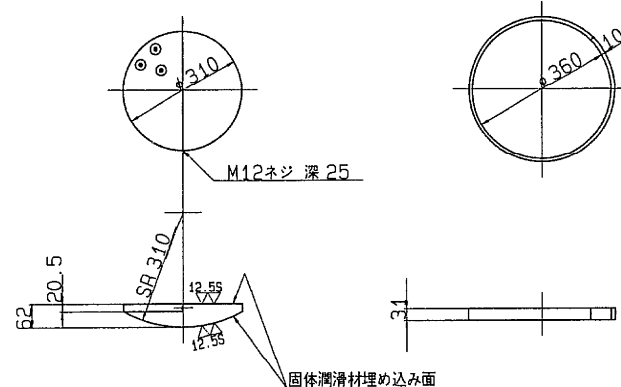


② ~ (▽▽) SS41

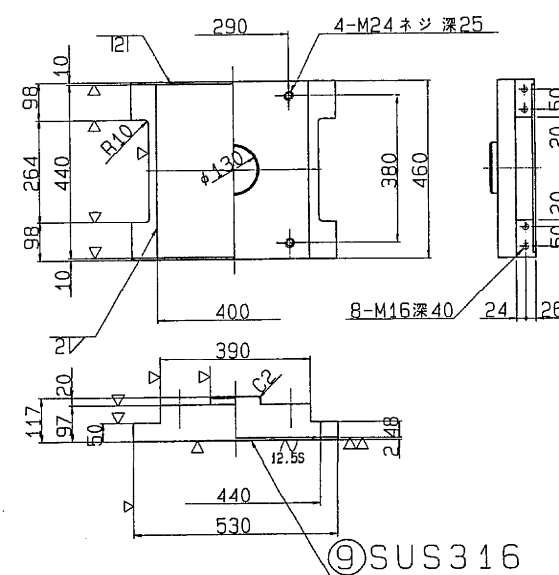

⑤ ~ (▽) SC46

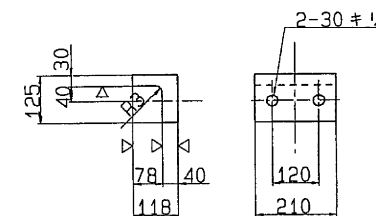


⑧ ~ SS41

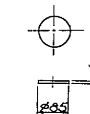

⑥ 六角ボルト 中
M27 X 75 4.6

⑦ 六角ボルト 中
M24 X 4.6

位置図

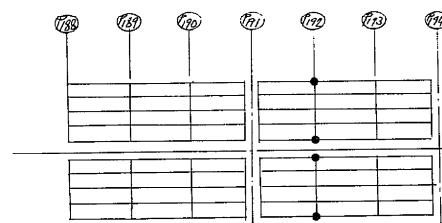

東京外環自動車道(川口~三郷)完成図		9979 23538
工種	高架橋	9935 14944
名	青柳高架橋	縮尺 1/8
称	支 承 (4)	152 1623
日本道路公団 東京第一建設局		

設計条件

反力			
全反力	R	174.6 ton	
死荷重反力	R _d	107.6 ton	
活荷重反力	R _(1+i)	67.0 ton	
橋軸方向水平力(移動時)	R _{H1f}	- ton	
橋軸方向水平力(地+温)	R _{H1e}	82.6 ton	
橋軸直角方向水平力(地震時)	R _{H2e}	32.3 ton	
上揚力(地震時)	V	10.8 ton	
水平震度			
設計水平震度	K _H	0.30	
摩擦係数	f	0.15	
許容支圧応力度			
上部工との許容支圧応力度	σ_{ba}	2100 Kg/cm ²	
下部工との許容支圧応力度	σ_{ba}	80 Kg/cm ²	


材料表

部番	品名	材質	個数	重量(Kg)	備考
1	下	SC46	1	193.8	
2	上	SS41	1	109.9	
3	ベアリングプレート	HBsC4+SL	1	19.1	
4	シールリング	クロコレンゾム	1	0.4	
5	サイドブロック	SC46	2	19.6	
6	ボルト	-	4	1.1	JIS B 1180
7	ボルト	-	4	1.1	JIS B 1180
8	プレート	SS41	1	1.1	JIS B 1181
9	ステンレス板	SUS316	1	2.3	360X 385X2
10	固定金具	SS41	4	3.0	ボルトと食む
全重量(Kg)				424.7	



注) 1. 溶融亜鉛メッキ仕様
2. 下省の表示については支承標準設計第3章による。
又、反力表示は 175 とする。

S=1/ 8


固定金具詳細図

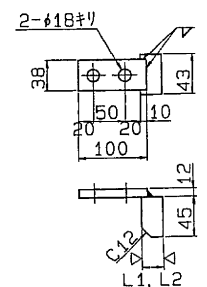


固定金具取付図

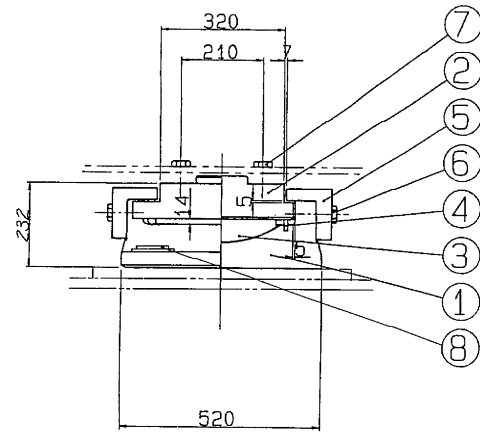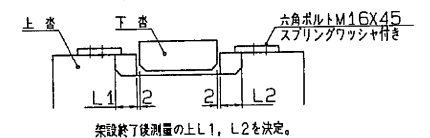



① $\sim(\nabla \nabla \nabla)$ SC46

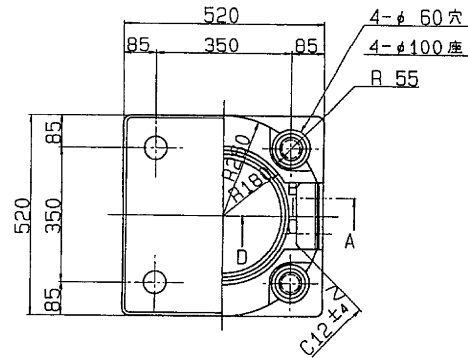


断面ABCD

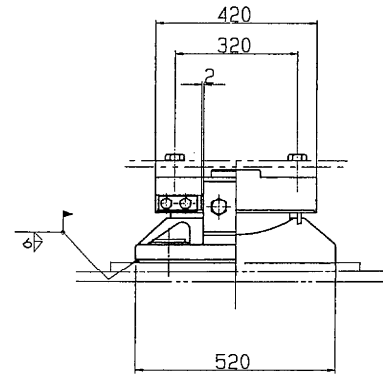

③ $\nabla(\nabla \nabla)$ HBsC4+SL ④ \sim クロコレンゾム

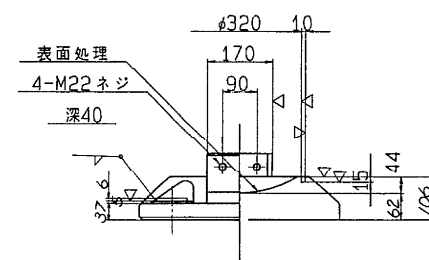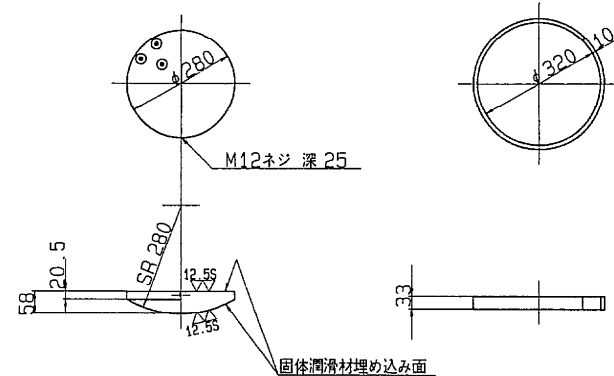


② $\sim(\nabla \nabla \nabla)$ SS41

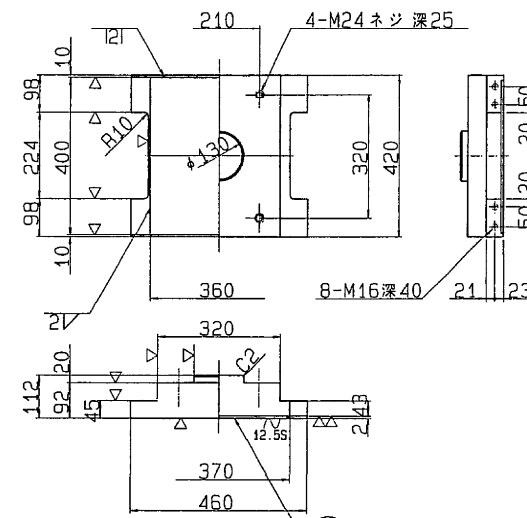


⑨SUS316

⑤ $\sim(\nabla)$ SC46

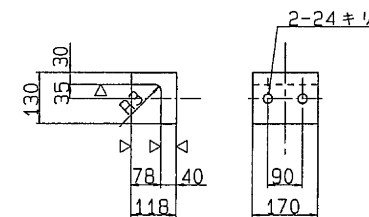


⑧ \sim SS41

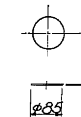



⑥ 六角ボルト 中
M22 X 70 4.6

⑦ 六角ボルト 中
M24 X 4.6



位置図

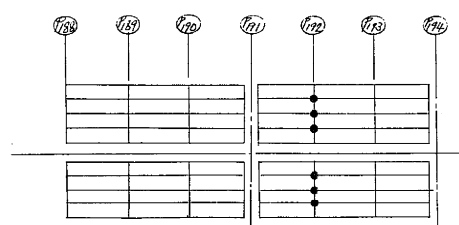


100 TON 可動支承 S=1/5

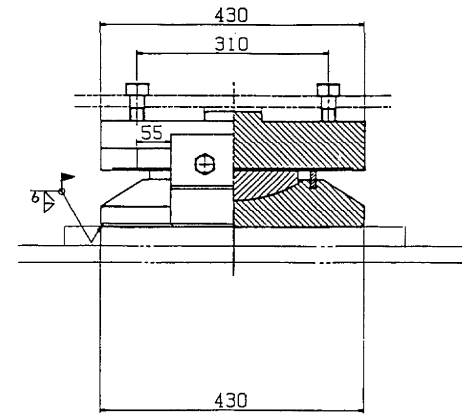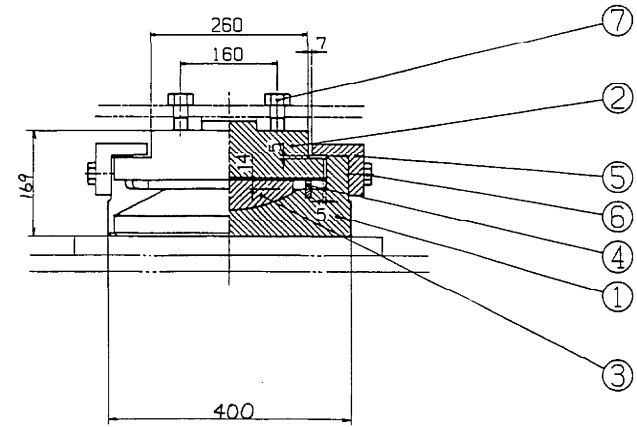


② ~ (▽▽) SS41

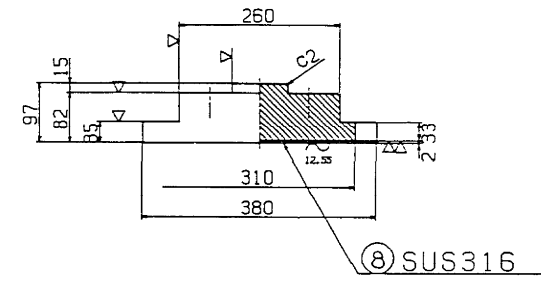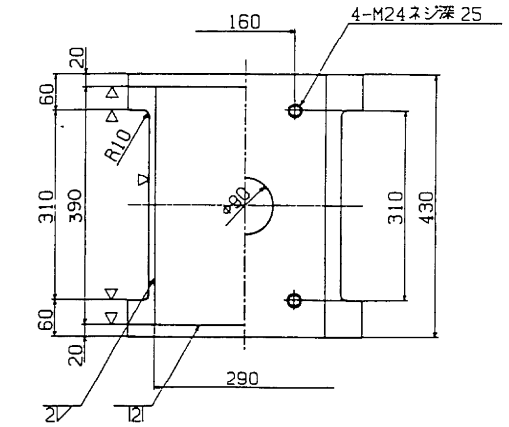


① ~ (▽ 12.55) SC46

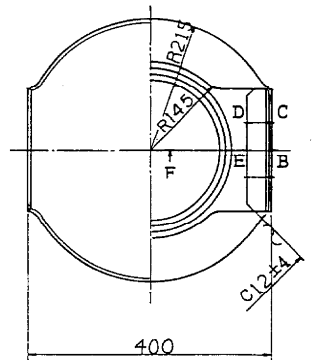


③ ▽ (12.55) HBsC4+SL

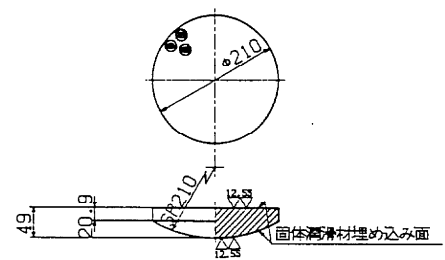

④ ~ クロロブレンゴム


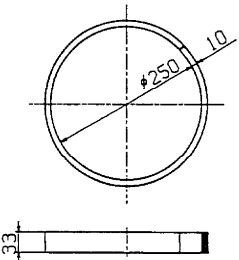


⑤ ~ (▽) SS41

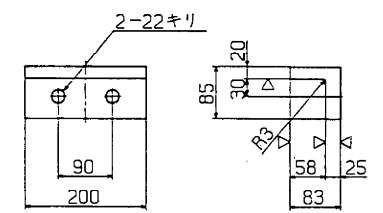


⑥ 六角ボルト 中
M 20 × 50 4.6

⑦ 六角ボルト 中
M 24 × 4.6

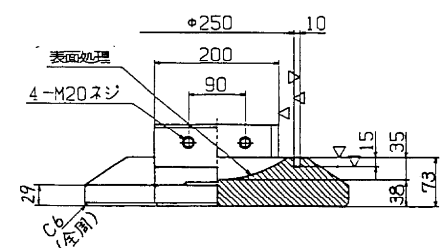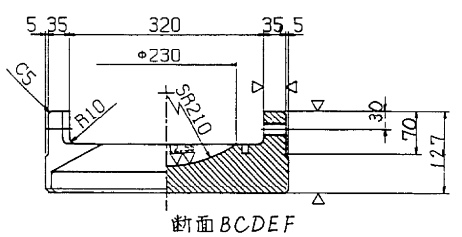

位置図

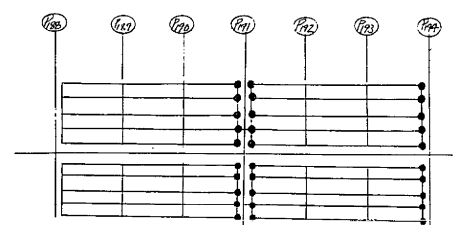

設計条件

反		力	
全	反	力	R
死	荷	重	R _d
活	荷	重	R ₍₁₊₁₎
橋	軸	方	向
橋	軸	方	向
橋	軸	方	向
上	揚	力	V
計	算	移	動
設	計	移	動
全	移	動	可
設	計	水	平
設	計	摩	擦
設	計	摩	擦
下	部	工	と


材料表

部	品	名	材	質	個	重	量	備	考
1	下	台	SC46	1	87.6				
2	上	台	SS41	1	78.6				
3	ベ	ア	リング	プレート	HBsC4+SL	1	9.5		
4	シ	ー	ル	リ	ン	ク	クロ	ブ	レ
5	サ	イ	ド	ブ	ロ	ク	SS41	2	10.0
6	六	角	ボ	ル	ト	-	4	0.7	JIS B 1100
7	六	角	ボ	ル	ト	-	4	0.7	JIS B 1100
8	ス	テ	ン	レ	ス	板	SUS316	1	1.8
全		重	量	(Kg)	188.6				


注) 溶融亜鉛メッキ仕様

支 承 設 置 図

3径間連続桁の場合

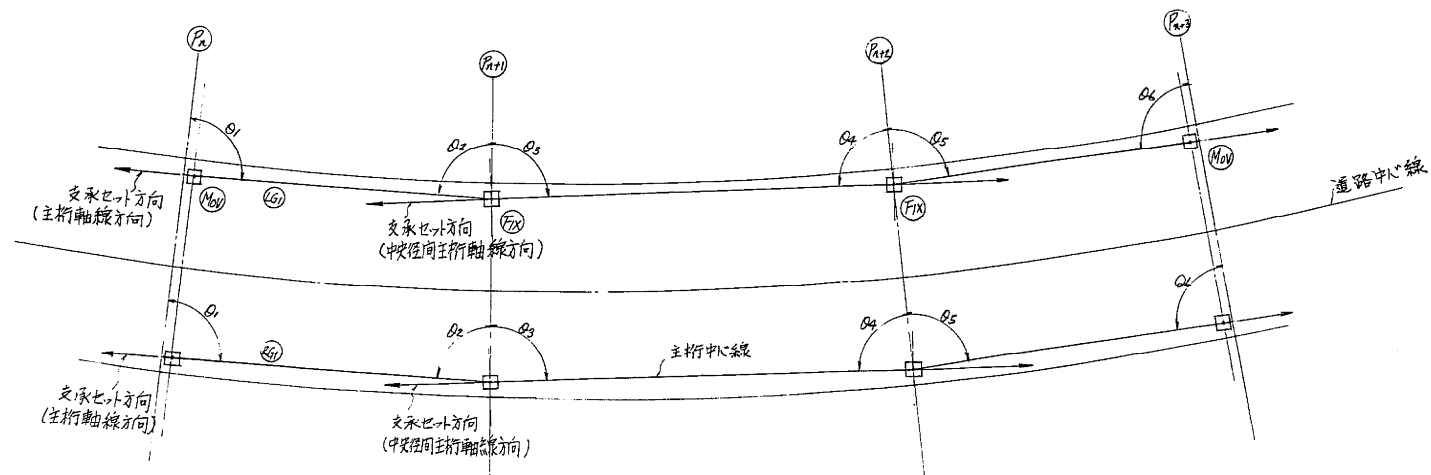[illegible]

4 径間連続桁の場合

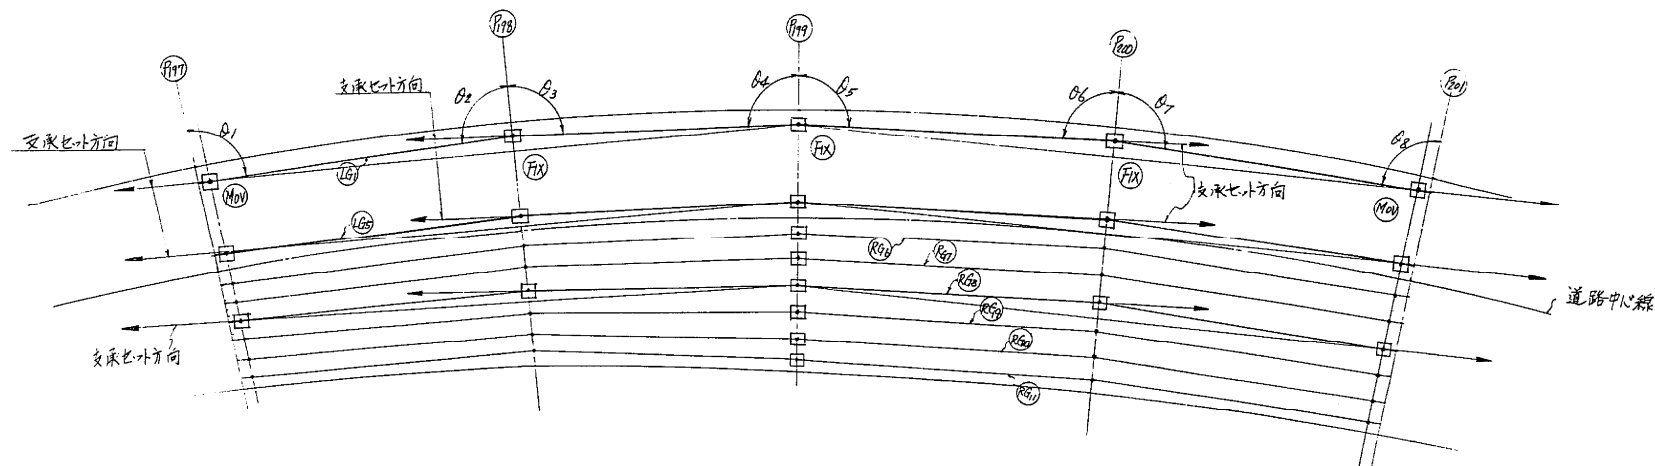[illegible]

東京外環自動車道(川口～三郷) 完成図		10035 23538
工 種	高 架 橋	9991 14944
名 称	青柳高架橋 支承設置図	縮尺 208 1623
日本道路公団 東京第一建設局		


設計条件

反力		
全反力	R	902.7 ton
死荷重反力	R _d	662.3 ton
活荷重反力	R (27%)	240.4 ton
橋軸方向水平力 (移動時)	R _{ht}	135.5 ton
橋軸方向水平力 (地震・温度)	R _{ht+E}	433.8 ton
橋軸垂直力 (地震時)	V	198.7 ton
上揚力 (地震時)	V	66.2 ton
水平変位		
設計水平変位	K _H	0.30
摩擦係数		
設計摩擦係数	μ	0.15
許容支圧圧力度		
下部工との許容支圧圧力度	S _{sa}	80 kg/cm ²



材料表

部品	部品名称	枚	質	個数	重量(kg)	備考
1	下 骨	SC76		1	1858.3	
2	上 骨	SC76		1	1043.3	
3	ベアリング板	HRS-C45L		1	177.6	
4	シール リング	クワアール		1	2.6	
5	サイドアロツク	SC76		2	124.1	
6	ボルト	SS71		8	11.0	SC76 1/2" (3782)
7	ボルト	SS71		4		SC76 (3786)
8	アンボルトナット	SS71		8	458.8	
9	ステンレス板	SUS316		1	9.1	TT0X7564Z
全重量					(kg)	3884.8



注) 密融亜鉛メッキ仕様

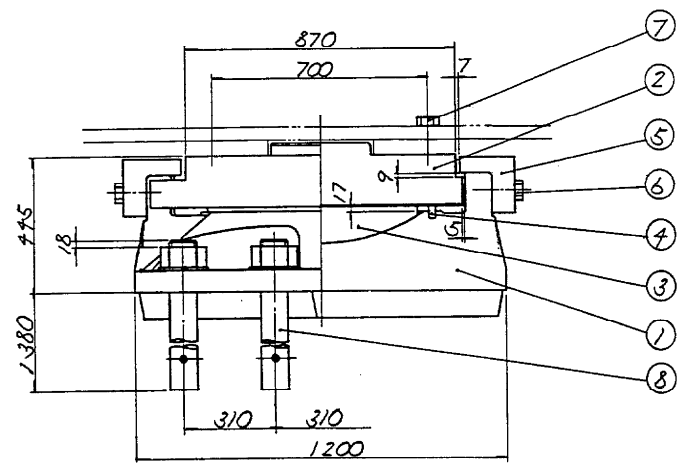


① ~ (▽^{12.53}▽▽) SC46

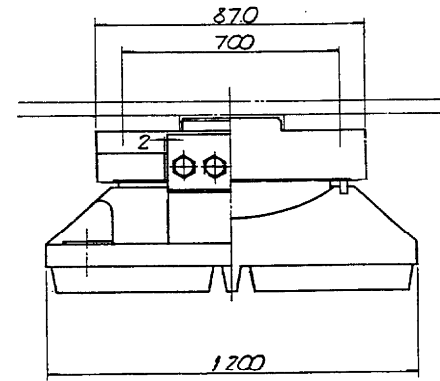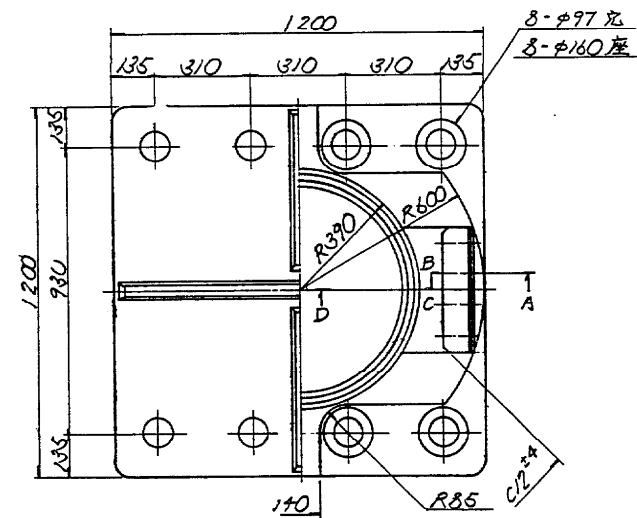


② $\sim (\nabla \nabla) SC \neq 6$

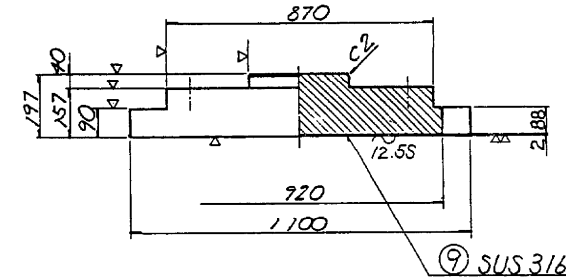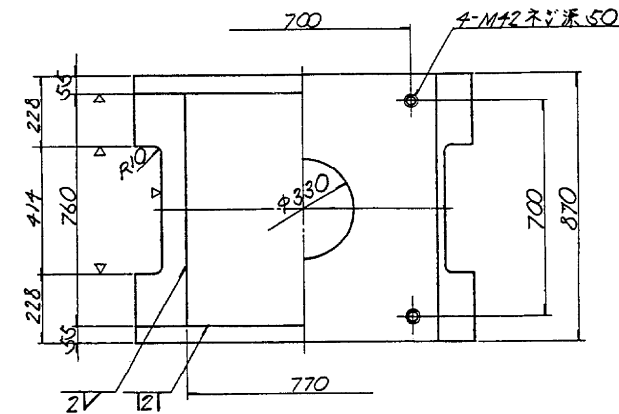


⑤ $\sim (\nabla) SC46$

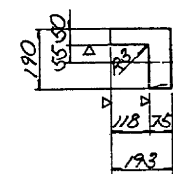


⑥ SS41

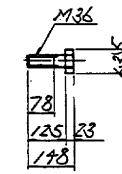


⑧ ~ SS41

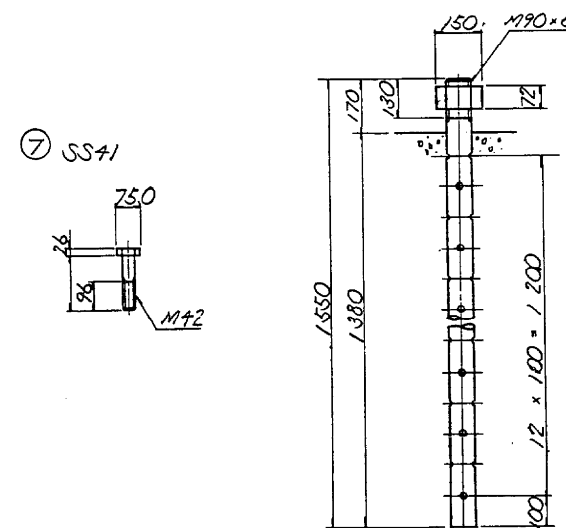


⑦ SS41

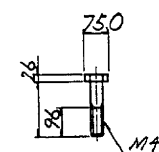


③ $\nabla \begin{pmatrix} 12.5S \\ \nabla \nabla \end{pmatrix} HBSC4 + SL$

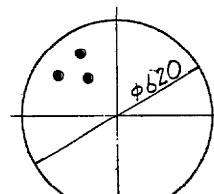


④ ~ クロコプレソム

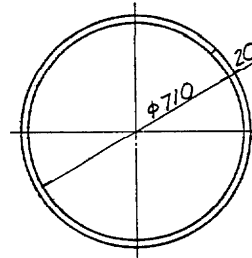



河部詳細 S-1/2

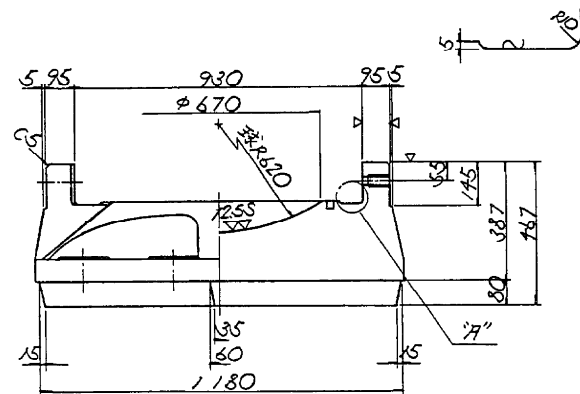



断面 $ABCD$

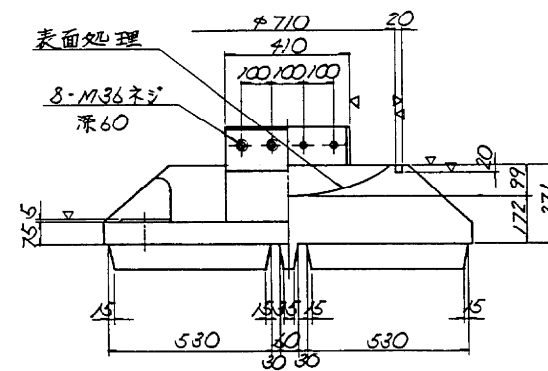



位置图

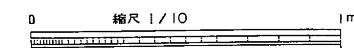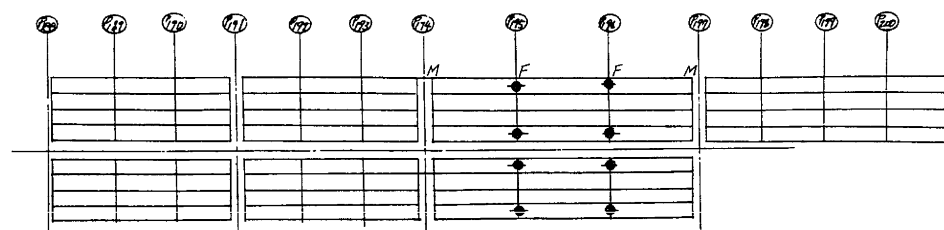


東京外環自動車道(川口～三郷)完成図			10087 23538
工 種	高 架 橋		10043 14944
名 称	青柳高架橋 支 承 (1)	縮尺 1/10	260 1623
日本道路公団 東京第一建設局			

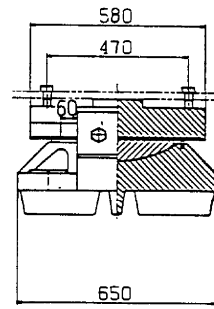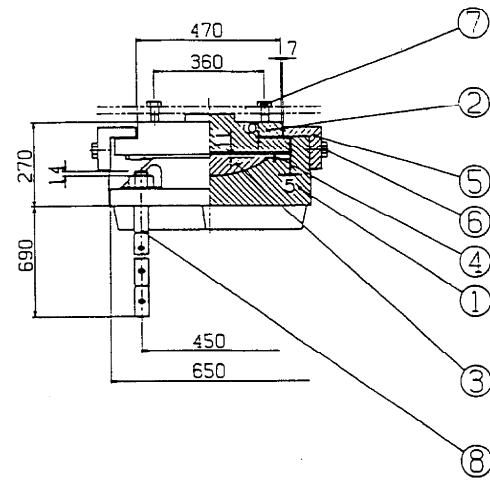


② ~ (▽▽) SC46

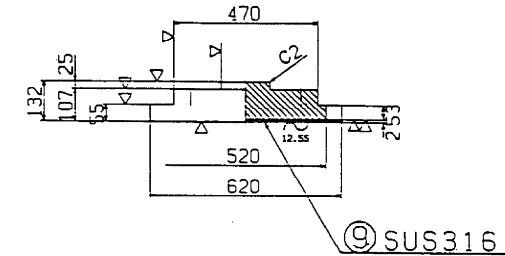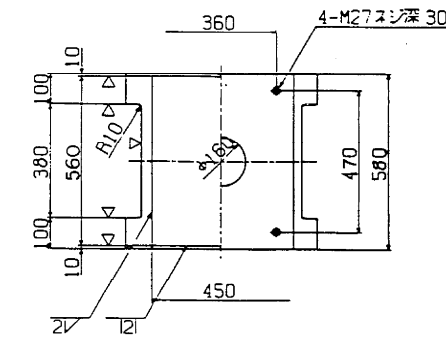


① ~ (▽ 12.55) SC46

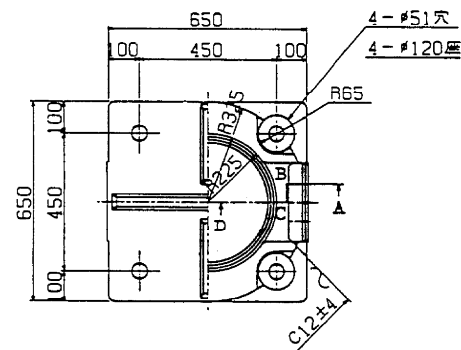


③ (▽ 12.55) HBsC4+SL

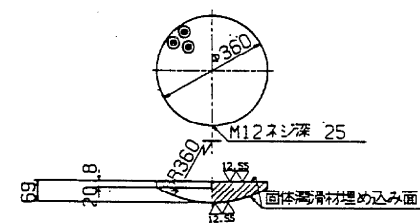

④ ~ クロロブレンゴム

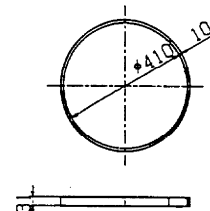



⑤ ~ (▽) SC46

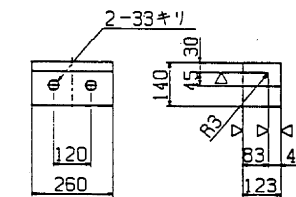


⑧ ~ SS41

⑥ 六角ボルト 中
M30 × 80 4.6


⑦ 六角ボルト 中
M27 × 4.6

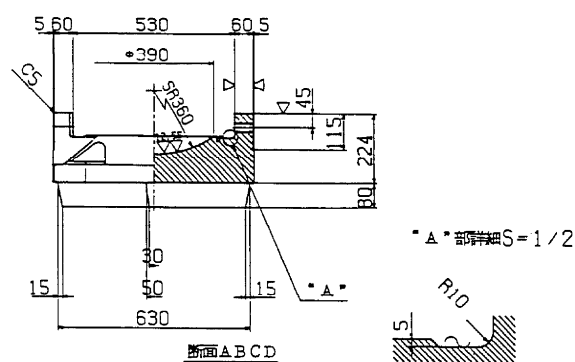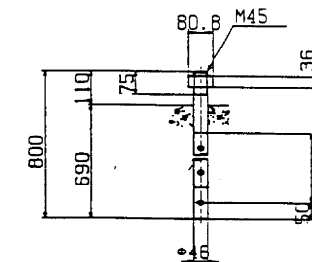

*A-A 断面 $s = 1/2$

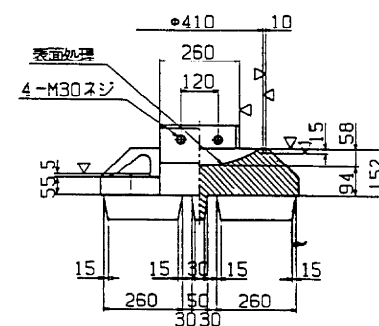

位置図

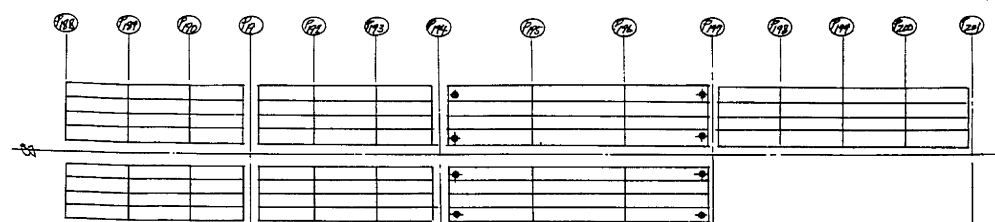

設計条件

反		力
全反力	R	288.4 ton
死荷重反力	R _d	181.8 ton
活荷重反力	R ₍₁₊₁₎	106.6 ton
橋軸方向水平力 (移動時)	R _{H1f}	43.3 ton
橋軸方向水平力 (地震時)	R _{H1e}	54.5 ton
橋軸直角方向水平力 (地震時)	R _{H2e}	54.5 ton
上揚力 (地震時)	V	18.2 ton
移 動 量		
計算移動量	e ₁	60 mm
設計移動量	e ₂	80 mm
全移動可能量	e	120 mm
水 平 摩 擦 係 数		
設計水平摩擦係数	K _H	0.30
設計摩擦係数	f	0.15
許 容 支 座 応 力 度		
下部工との許容支圧応力度	σ _{..}	80 kg/cm ²

材 料 表

部 品 名	材 質	個 数	重 量 (kg)	備 考
1 下 番	SC46	1	396.0	
2 上 番	SC46	1	248.7	
3 ヘアリングプレート	HBsC4+SL	1	36.1	
4 シールリンク	クロロブレンゴム	1	0.5	
5 サイドブロック	SC46	2	31.9	
6 六角ボルト	-	4	2.6	JIS B 1180
7 六角ボルト	-	4	2.6	JIS B 1180
8 アンカーボルト・ナット	SS41	4	44.8	JIS B 1181 10mmφ 45
9 ステンレス板	SUS316	1	4.0	450X556X2
全 重 量 (kg)			764.6	

注) 溶融亜鉛メッキ仕様


東京外環自動車道(川口〜三郷)完成図		10088 23538
工 種	高 架 橋	10044 14944
名 称	青柳高架橋	縮尺 1/10
	支 承 (2)	261 1623

日本道路公団 東京第一建設局


平 5 マ 第 261 号

0 縮尺 1/10 1m

支承配置図

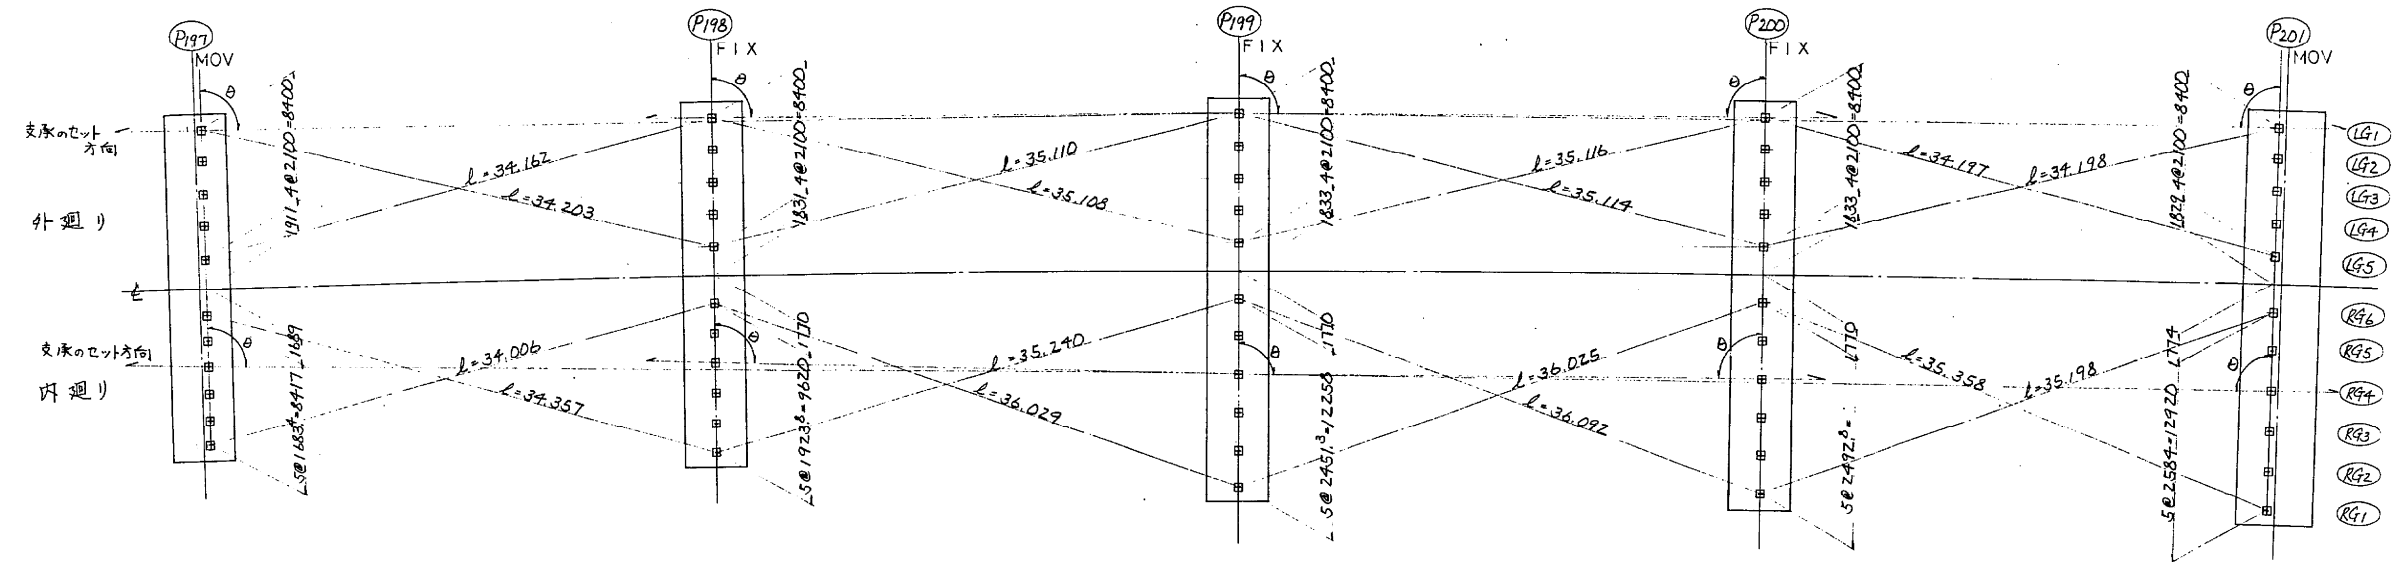

		P197					P198					P199					P200					P201					
		LG1	LG2	LG3	LG4	LG5	LG1	LG2	LG3	LG4	LG5	LG1	LG2	LG3	LG4	LG5	LG1	LG2	LG3	LG4	LG5	LG1	LG2	LG3	LG4	LG5	
小座標	X	0.1975	0.2071	0.2106	0.3772	0.3788	33.3321	33.3698	33.3775	33.4301	33.4628	67.4834	67.4887	67.4960	67.4873	67.4886	101.4846	101.6126	101.5806	101.5485	101.5165	134.8547	134.7879	134.7210	134.6942	134.6674	
	Y	10.3203	8.2211	6.1219	4.0227	1.7235	10.9842	8.8844	6.7846	4.6848	2.5850	11.7845	9.1445	7.0444	4.9444	2.8443	11.0175	8.9177	6.8179	4.7180	2.6182	10.2381	8.1371	6.0401	3.9411	1.8421	
外廻り	路面計画高	EL1	16.252	16.210	16.168	16.126	16.084	16.042	16.000	15.958	15.916	15.874	15.832	15.790	15.748	15.706	15.664	15.622	15.580	15.538	15.496	15.454	15.412	15.370	15.328	15.286	
	舗装厚	h1	75																								
	床版厚	h2	210																								
	ハンテ高	h3	120																								
	腹板高	h4	2000																								
	下フランジ厚	h5	16	12			14	32	22		28	25	22	19	22	25	32	22			28	16	12			14	
	ソールプレート厚	h6	23					27	24		29	23					23					22					
	支承高	h7	175					250	220		250	240	220				250	220			250	175					
	構造高	H	2619	2615	2615	2615	2617	2716	2671	2671	2671	2712	2673	2670	2667	2670	2793	2710	2670			2706	2618	2614	2614	2614	2616
	モルタル厚	h8	34	38	38	38	36	30	24	18	12	30	33	34	36	31	27	35	24	13	7	35	35	36	32	28	22
	合計		2653	2653	2653	2653	2653	2746	2745	2744	2743	2742	2726	2724	2723	2721	2720	2745	2744	2743	2742	2741	2653	2650	2649	2647	2638
下部工端高	EL2	13.599	13.557	13.515	13.473	13.431	13.405	13.364	13.323	13.282	13.241	13.223	13.283	13.242	13.202	13.161	13.202	13.161	13.120	13.079	13.038	13.203	13.164	13.126	13.088	13.050	
使用角		100°					250°	175°		250°	225°	175°			225°	250°	175°			250°	100°						
支承のセット角度		90°52'36"					90°25'14"					90°00'00"					90°27'35"					90°57'02"					

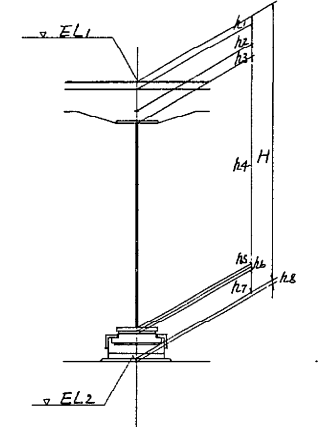

		P197					P198					P199					P200					P201										
		RG6	RG5	RG4	RG3	RG2	RG1	RG6	RG5	RG4	RG3	RG2	RG1	RG6	RG5	RG4	RG3	RG2	RG1	RG6	RG5	RG4	RG3	RG2	RG1	RG6	RG5	RG4	RG3	RG2	RG1	
大座標	X	-16983.7638	-16985.4662	-16987.1746	-16988.8310	-16990.5135	-16992.1957	-16985.2276	-16987.1992	-16989.0708	-16990.9924	-16992.9140	-16994.8356	-16987.1136	-16989.5403	-16992.0069	-16994.4536	-16996.9002	-16999.3469	-16991.5218	-16992.0068	-16994.4918	-16996.9769	-16999.4619	-17001.9469	-16992.3768	-16994.9693	-16997.5418	-17000.1163	-17002.6868	-17005.2593	
	Y	-526.0103	-526.0682	-526.1261	-526.1840	-526.2419	-526.2998	-493.0154	-493.1085	-493.2011	-493.2937	-493.3863	-493.4790	-459.0807	-457.2495	-457.4091	-457.5581	-457.7132	-457.8676	-425.0807	-425.4056	-425.6022	-425.7185	-425.7741	-372.0471	-372.5606	-372.6071	-372.0537	-373.3002	-373.5968		
	X	0.4993	0.5487	0.5980	0.6474	0.6967	0.7461	33.5188	33.5467	33.5766	33.6065	33.6364	33.6664	67.4907	67.4924	67.4940	67.4955	67.4971	67.4986	101.4416	101.4235	101.3855	101.3475	101.3095	101.2715	134.4727	134.3705	134.3082	134.2260	134.1437	134.0615	
小座標	Y	-1.6755	-3.3582	-5.0409	-6.7236	-8.4063	-10.0890	-1.0156	-2.7372	-4.4628	-6.2084	-8.0100	-10.6336	-0.7381	-3.1876	-5.6411	-8.0927	-10.5442	-12.7757	-0.9838	-3.4763	-5.9488	-8.4613	-10.9536	-13.4464	-1.7585	-4.3415	-6.9245	-9.5075	-12.0905	-14.6734	
	路面新面高	EL1	16.052	16.018	15.984	15.951	15.917	15.883	15.951	15.913	15.874	15.836	15.797	15.759	15.849	15.800	15.751	15.702	15.653	15.604	15.747	15.697	15.647	15.597	15.548	15.498	15.656	15.605	15.553	15.501	15.450	15.398
	舗装厚	h1	75						75						75						75						75					
内廻り	床版厚	h2	200						210						230						230						230					
	ハンテ高	h3	130												100						100						100					
	腹板高	h4	2000												2000						2000						2000					
	下フランジ厚	h5	14	12											25						32	25					32	16			19	
	ソールプレート厚	h6	23												23						23						23	22				
	支承高	h7	175												240						270	230					270	185			185	
	構造高	H	2617	2615	2615	2615	2615	2616	2616	2671	2671	2671	2671	2671	2670	2670	2670	2670	2670	2676	2730	2683	2683	2683	2683	2730	2628	2614	2614	2614	2614	2631
	モルタル厚	h8	34	37	37	37	37	36	34	31	31	31	31	31	33	36	36	36	36	40	30	77	71	76	77	30	33	33	33	42	38	16
	合計		2673	2672	2672	2672	2672	2762	2762	2762	2762	2762	2762	2762	2736	2736	2736	2736	2736	2736	2760	2760	2760	2760	2760	2760	2661	2647	2647	2652	2652	2647
	下部工端高	EL2	13.379	13.346	13.312	13.279	13.245	13.211	13.139	13.151	13.112	13.074	13.035	12.997	13.113	13.064	13.015	12.966	12.917	12.868	12.987	12.937	12.887	12.838	12.786	12.738	12.795	12.938	12.891	12.845	12.798	12.751
	使用角		100°						275°	175°			275°	225°	175°			225°	300°	200°			300°	125°	100°			100°			125°	
支承のセット角度			92°11'38"					92°12'20"					90°00'00"					90°19'12"					90°43'25"									

東京外環自動車道(川口〜三郷)完成図

10150
23538

工種

高架橋

10106
14944

名

青柳高架橋

縮尺

1/200


323
1623


称

P197〜P201
支承配置図



日本道路公団 東京第一建設局

平 5 マ 第 323 号

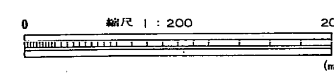


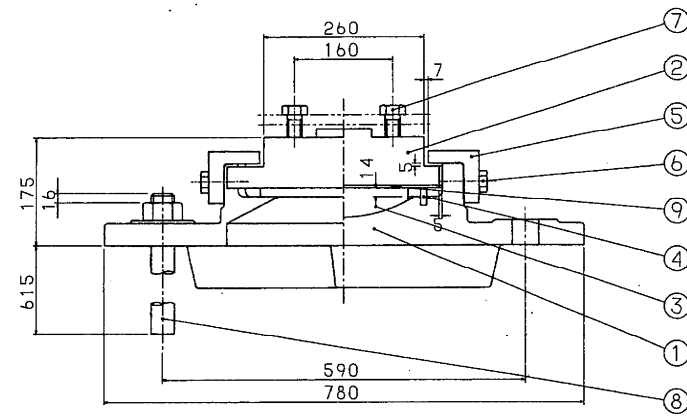


① ~ (▽▽) SC46

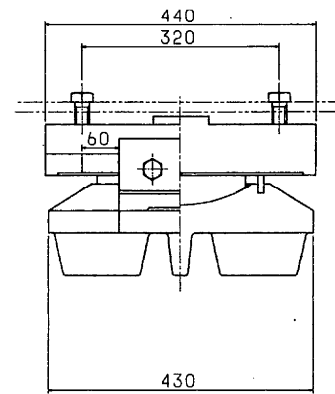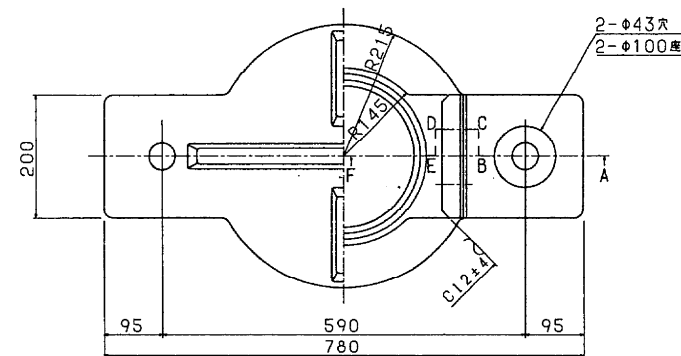



③ ▽ (▽▽) HB sC4+SL

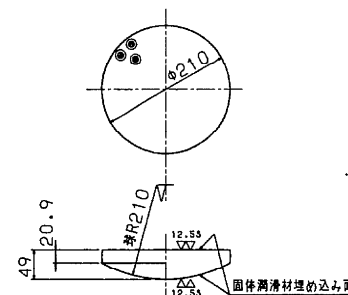


④ ~ クロロアレンゴム

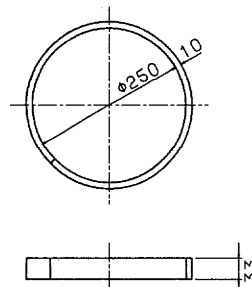


② ~ (▽▽) SS41

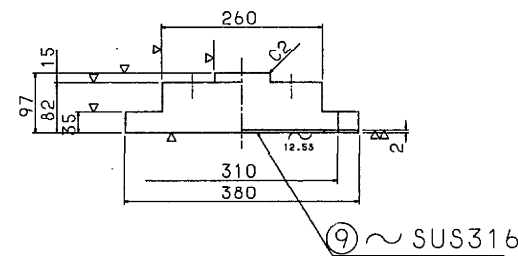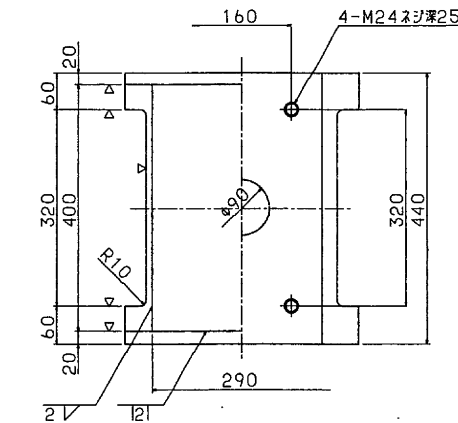


⑤ ~ (▽) SS41

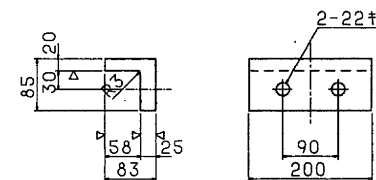


⑥ 六角ボルト 中
M20×50 4.6

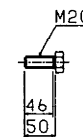


⑧ ~ SS41

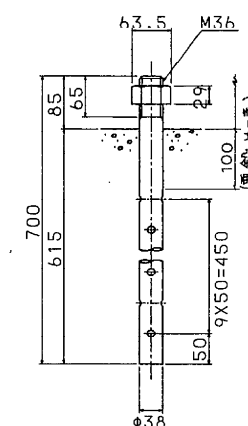

⑦ 六角ボルト 中
M24×60 4.6

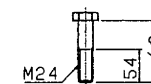

⑩ サラバネ座金

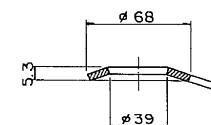

設計条件


反力		
全反力	R	101.4 ton
死荷重反力	R _d	60.0 ton
活荷重反力	R ₍₁₊₁₎	41.4 ton
橋軸方向水平力(移動時)	R _{hif}	15.2 ton
橋軸方向水平力(地震時)	R _{hie}	18.0 ton
橋軸直角方向水平力(地震時)	R _{h2e}	18.0 ton
上揚力(地震時)	V	6.0 ton
移動量		
計算移動量	e ₁	60 mm
設計移動量	e ₂	80 mm
全移動可能量	e	120 mm
水平変位		
設計水平変位	K _H	0.30
摩擦係数		
設計摩擦係数	f	0.15
許容支圧応力度		
下部工との許容支圧応力度	σ _{ba}	80 kg/cm ²

材料表



SCALE 1:5

部番	品名	材質	個数	重量	備考
1	下	SC46	1	111.6	
2	上	SS41	1	80.4	
3	ベアリングプレート	HB sC4+SL	1	9.5	
4	シーリング	クロロアレンゴム	1	0.4	
5	サイドブロック	SS41	2	10.0	
6	六角ボルト	—	4	0.7	JIS B 1180
7	六角ボルト	—	4	1.3	JIS B 1180
8	アソカボルト・ナット	SS41	2	13.2	JIS B 1181 φH36 1個
9	ステンレス板	SUS316	1	1.8	290×2.0×396
10	サラバネ座金	SUP 10	2	0.1	M36 グロス処理
重 量 (kg)			229.0		


注) 溶融亜鉛メッキ仕舞

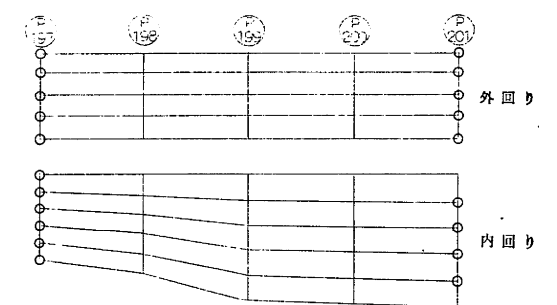


断面ABCDEF

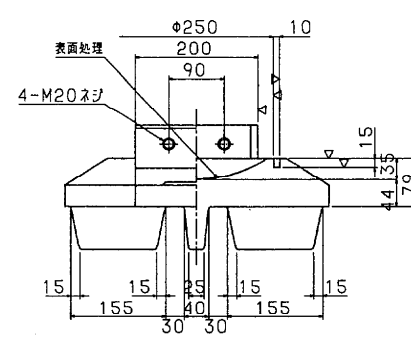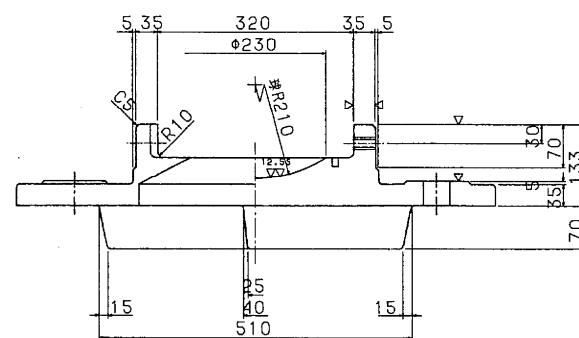


東京外環自動車道(川口〜三郷)完成図			10223
			23538
工種	高架橋		10179
			14944
名	青柳高架橋	縮尺	396
称	P197〜P201 支承(1)	1/5	1623
日本道路公団 東京第一建設局			

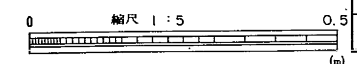


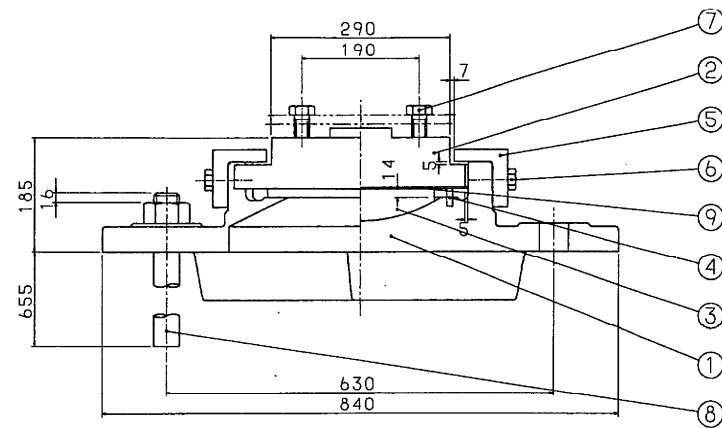


①～(▽▽)SC46

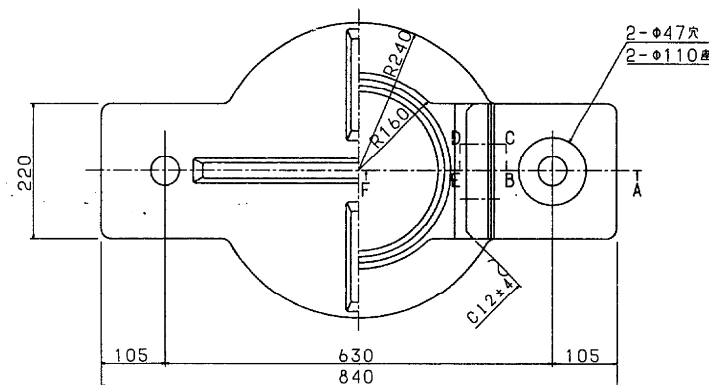


③▽(▽▽)HBsC4+SL

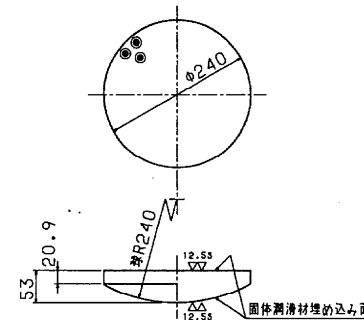


④～クロロブレンゴム

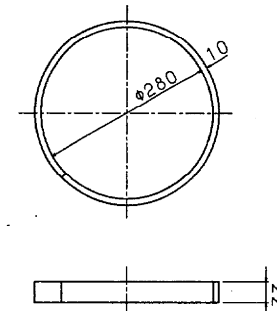


②～(▽▽)SS41

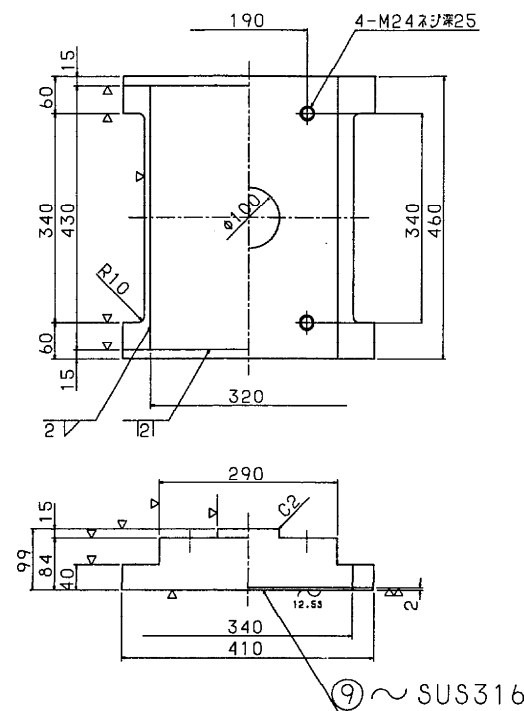


⑤～(▽)SS41

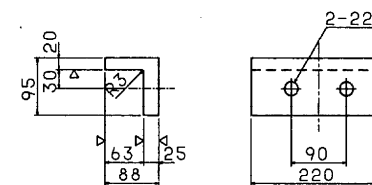


⑥六角ボルト 中
M20×50 4.6

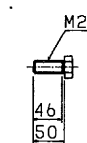


⑧～SS41

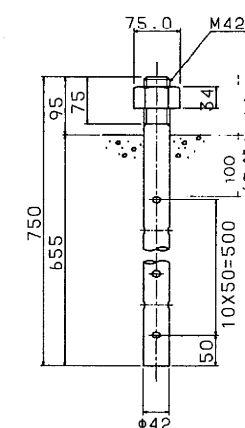

⑦六角ボルト 中
M24×65 4.6

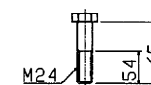

⑩サラバネ座金

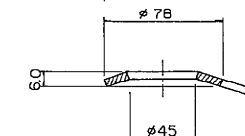

設計条件


反力		
全反力	R	109.1 ton
死荷重反力	R _d	62.9 ton
活荷重反力	R ₍₁₊₁₎	46.2 ton
橋軸方向水平力(移動時)	R _{mf}	16.4 ton
橋軸方向水平力(地震時)	R _{me}	18.9 ton
橋軸直角方向水平力(地震時)	R _{re}	18.9 ton
上揚力(地震時)	V	6.3 ton
移動量		
計算移動量	e ₁	60 mm
設計移動量	e ₂	80 mm
全移動可能量	e	120 mm
水平震度		
設計水平震度	K _H	0.30
摩擦係数		
設計摩擦係数	f	0.15
許容支圧応力度		
下部工との許容支圧応力度	σ _{ba}	80 kg/cm ²

材料表

SCALE 1:5


部番	部品名称	材質	個数	重量	備考
1	下	SC46	1	149.5	
2	上	SS41	1	96.0	
3	ベアリングプレート	HBsC4+SL	1	13.2	
4	シーリング	クロロブレンゴム	1	0.4	
5	サイドブロック	SS41	2	12.3	
6	六角ボルト	—	4	0.7	JIS B 1180
7	六角ボルト	—	4	1.3	JIS B 1180
8	アジャスター・ナット	SS41	2	17.6	JIS B 1181 #M42 1個
9	ステンレス板	SUS316	1	2.2	320×2.0×426
10	サラバネ座金	SUP10	2	0.2	M42アワロ処理
全重量				(kg)	293.4

注) 溶融亜鉛メッキ仕様

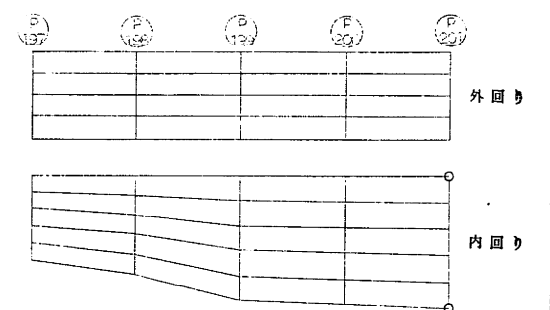
















断面ABCDEF

"A"部詳細 S=1/1

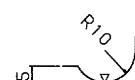

東京外環自動車道(川口～三郷)完成図		10224 23538
工種	高架橋	10180 14944
名称	青柳高架橋 P197～P201 支承(2)	縮尺 1/5 397 1623
日本道路公団 東京第一建設局		

$R = 200 \text{ ton}$ 固定支承

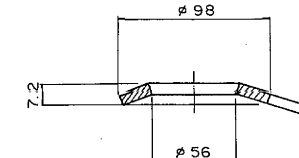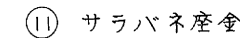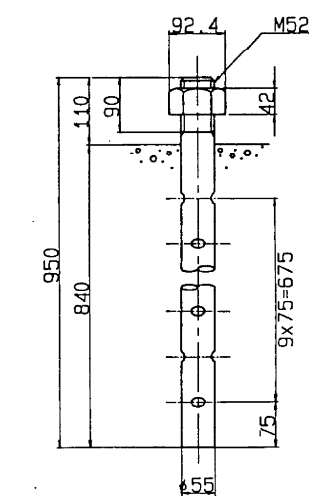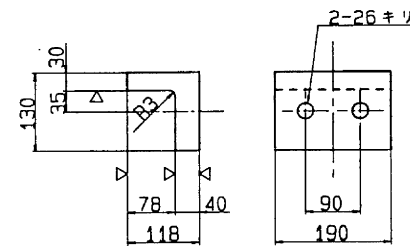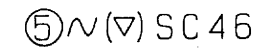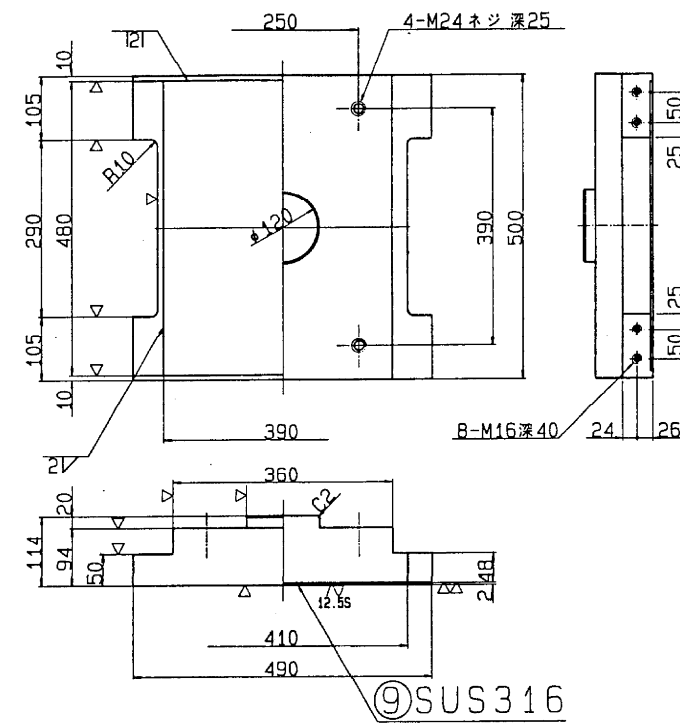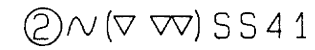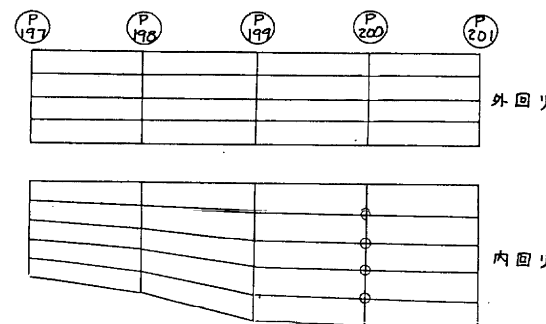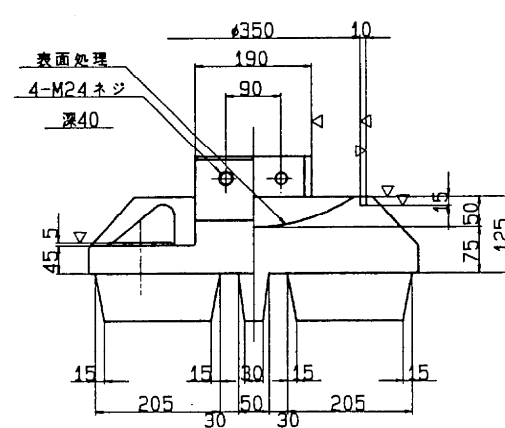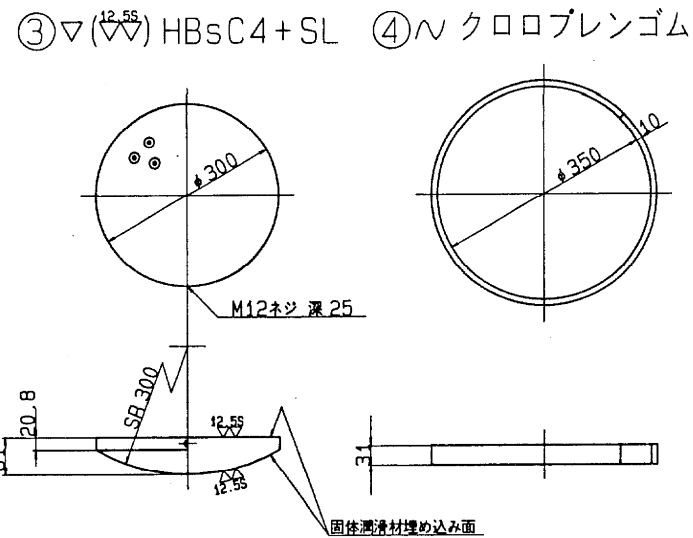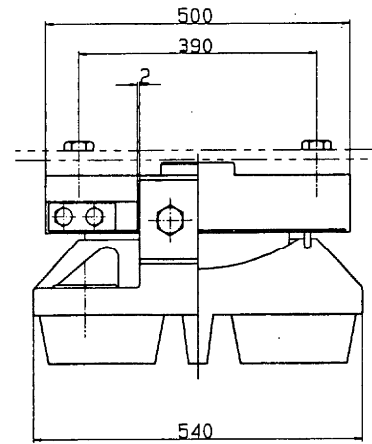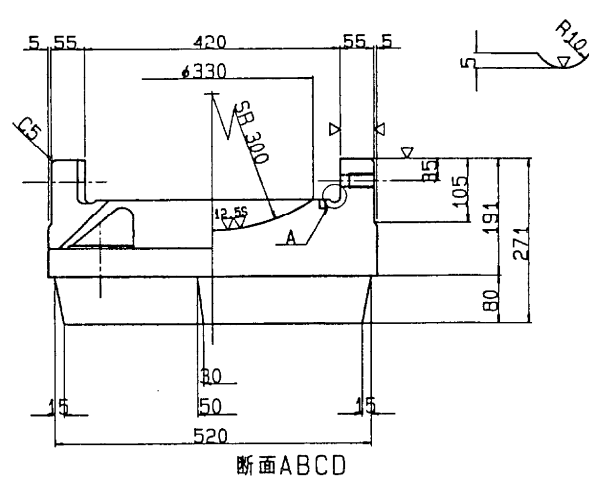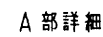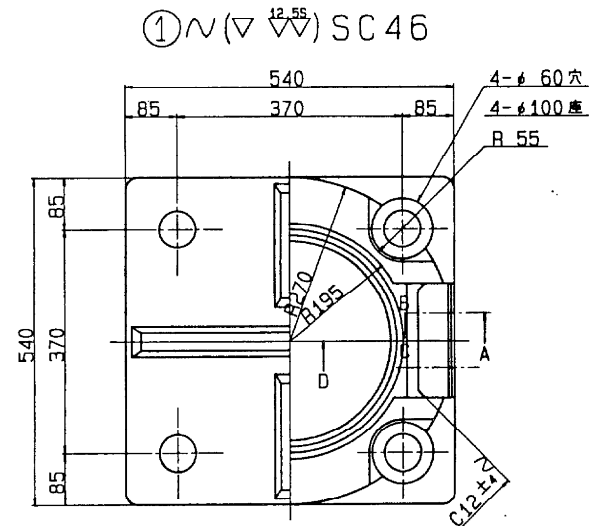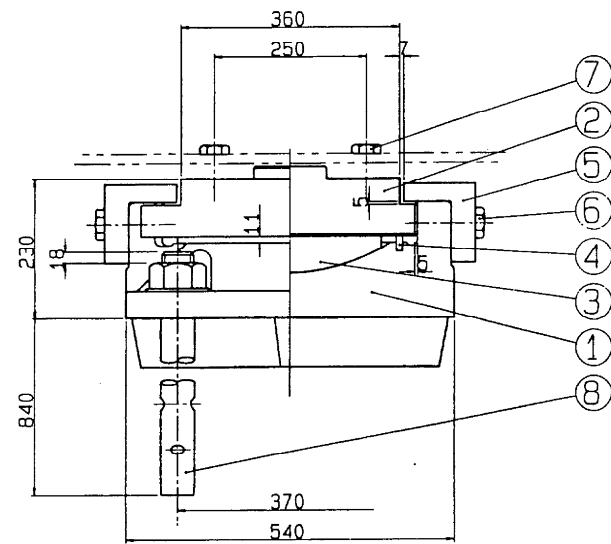





設計条件

反 力			
全	反 力	R	194.7 ton
死 荷 重	反 力	R _d	118.5 ton
活 荷 重	反 力	R (I+II)	76.2 ton
橋 軸 方 向	水 平 力 (移動時)	R _{H1f}	29.2 ton
橋 軸 方 向	水 平 力 (地震時)	R _{H1e}	61.3 ton
橋 軸 直 角 方 向	水 平 力 (地震時)	R _{H2e}	35.6 ton
上 揚	力 (地震時)	V	11.9 ton
水 平 震 度			
設 計 水 平 震 度	K _H		0.30
摩 擦 係 數			
設 計 摩 擦 係 數	f		0.15
許 容 支 座 圧 力 度			
上部工との許容支圧圧力度	σ_{ba}	2100	Kg/cm ²
下部工との許容支圧圧力度	σ_{ba}	80	Kg/cm ²

材 料 表

























部	番	部	品	名	称	材	質	個	数	重	量(kg)	備	考
1	下	咨	SC46	1	226.0								
2	上	咨	SS41	1	147.3								
3	ベアリングプレート		HBsC4+SL	1	22.8								
4	シールリング		クォアリング	1	0.5								
5	サイドブロック		SC46	2	21.8								
6	ボルト		-	4	1.4							JIS B 1180	
7	ボルト		-	4	1.4							JIS B 1180	
8	アンガールト・ナット		SS41	4	75.5							JIS B 1181 1個中M52	
9	ステンレス板		SUS316	1	3.0							330X 475X2	
10	固定金具		SS41	4	4.7							取付位置	
11	サラバネ座金		SUS10	4	0.6							M52 ケトル穴	
全										重	量(kg)	505.0	

注) 1. 溶融亜鉛メッキ仕様
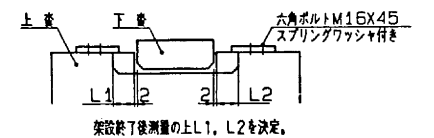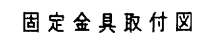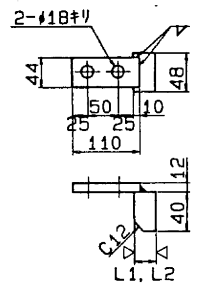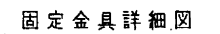
$$S = 1/5$$


東京外環自動車道(川口～三郷) 完成図			10226 23538
工 種	高 架 橋		10182 14944
名 称	青柳高架橋 P 197～P 201 支 承 (4)	縮尺 1/5	399 1623
日本道路公団 東京第一建設局			

 R = 225 ton 固定支承

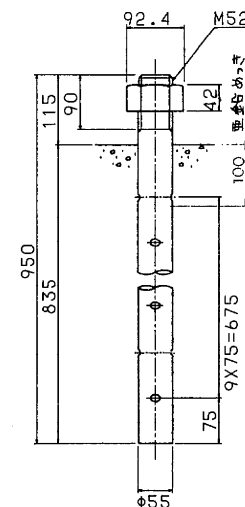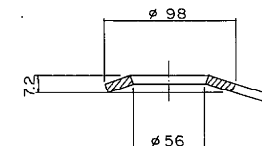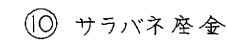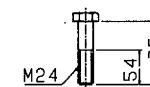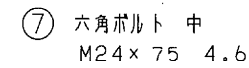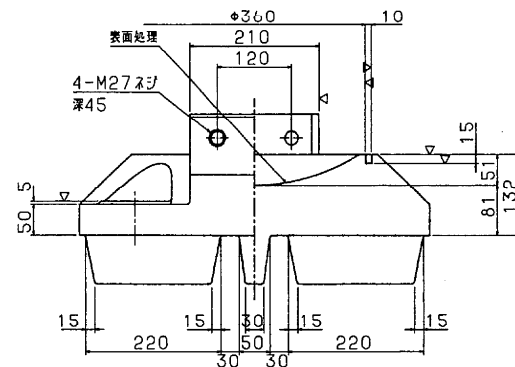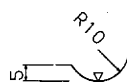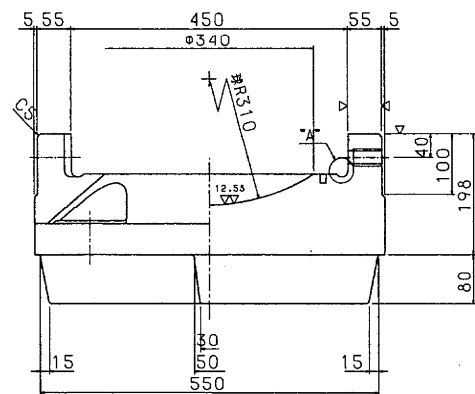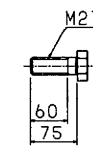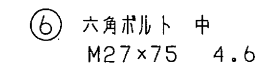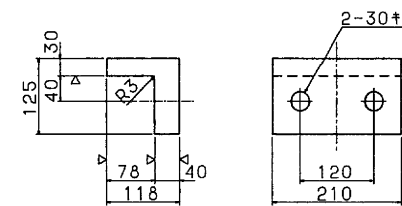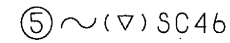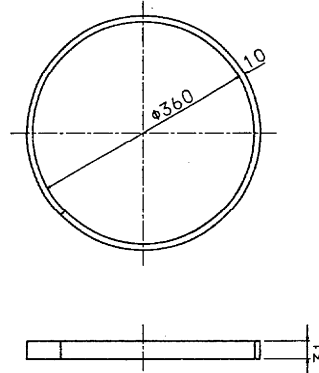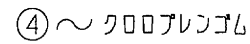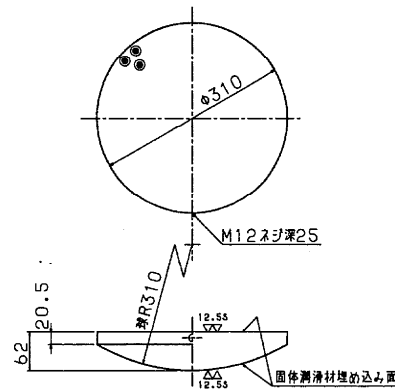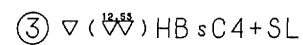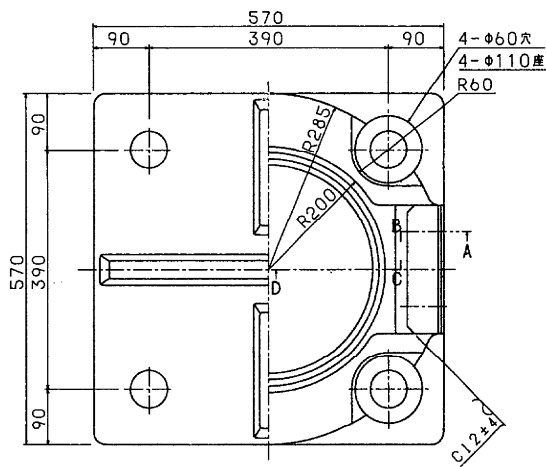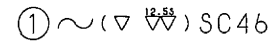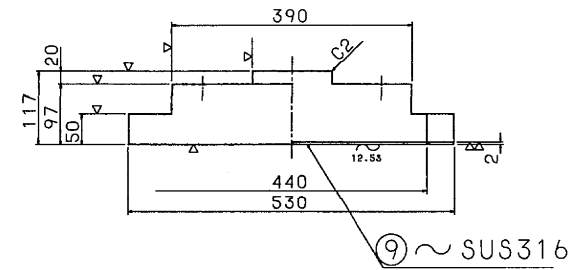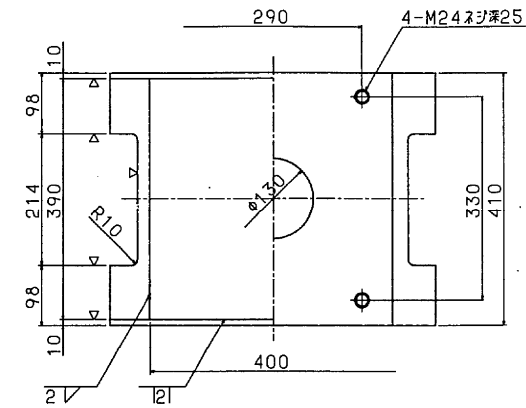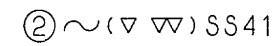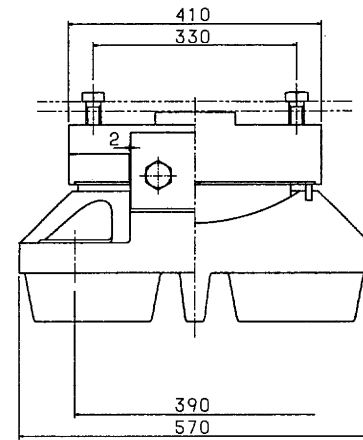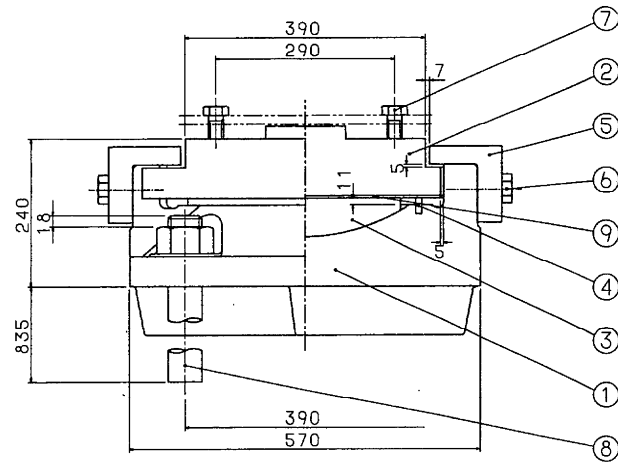

設計条件


反		力	
全	反 力	R	213.2 ton
死	荷 重 反 力	R _d	135.8 ton
活	荷 重 反 力	R _{l(1)}	77.4 ton
橋 軸	方 向 水 平 力 (地 震 時)	R _{h1e}	61.3 ton
橋 軸	直 角 方 向 水 平 力 (地 震 時)	R _{h2e}	40.7 ton
上	揚 力 (地 震 時)	V	13.6 ton
水 平 震 度			
設 計	水 平 震 度	K _H	0.30
摩 擦 係 数			
設 計	摩 擦 係 数	f	0.15
許 容 支 圧 応 力 度			
下 部 工 之 許 容 支 圧 応 力 度		σ _{ba}	80 kg/cm ²

材 料 表


SCALE 1:5

部 番	部 品 名 称	材 質	個 数	重 量	備 考
1	下 音	SC46	1	266.0	
2	上 音	SS41	1	135.5	
3	ベアリングプレート	HBsC4+SL	1	24.6	
4	シー ル リ ン グ	クロロブレンゴム	1	0.5	
5	サイドブロック	SC46	2	23.3	
6	六角ボルト	——	4	2.0	JIS B 1180
7	六角ボルト	——	4	1.5	JIS B 1180
8	アンカーボルト・ナット	SS41	4	75.5	JIS B 1181 +MS2.1
9	ステンレス板	SUS316	1	2.5	400×2.0×386
10	サバネ座金	SUP10	4	0.6	MS2 デグロ処理
全 重 量 (kg)				532.0	


注) 溶融亜鉛メッキ仕様

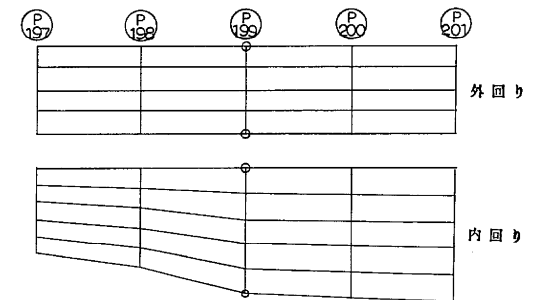



東京外環自動車道(川口～三郷) 完成図			10227 23538
工 種	高 架 橋		10183 14944
名 称	青柳高架橋 P 197～P 201 支 承 (5)	縮尺 1/5	400 1623
日本道路公団 東京第一建設局			

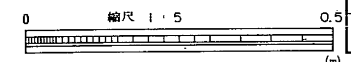


R = 250ton 固定支承

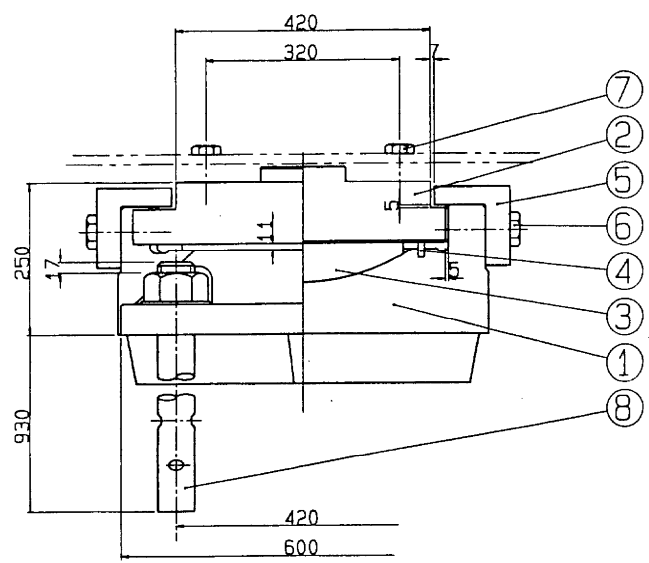


① ∇ SC46

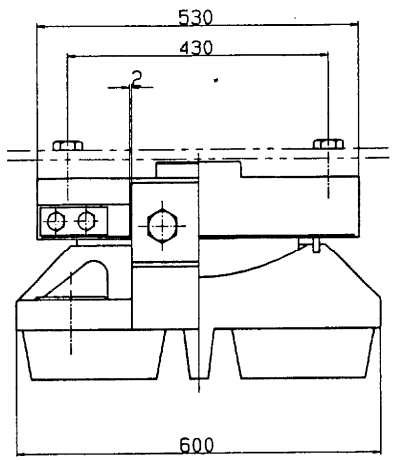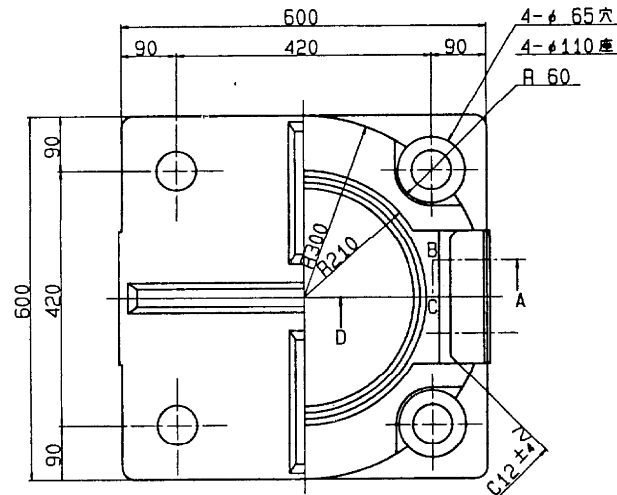


③ ∇ HBsC4+SL ④ ∇ クロロブレンゴム

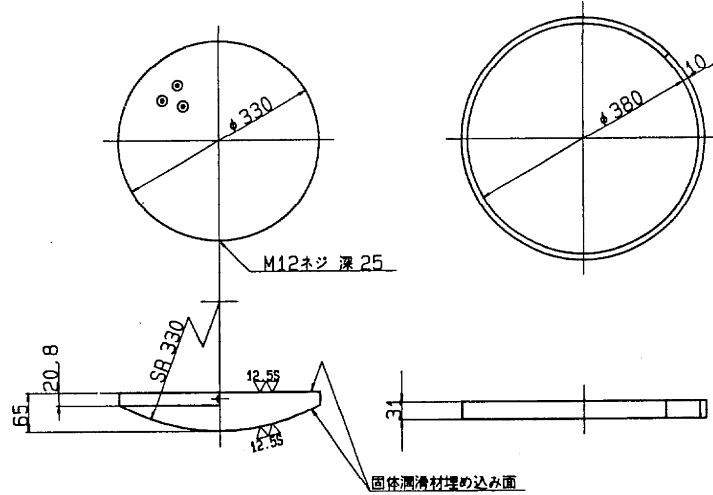


② ∇ SC46

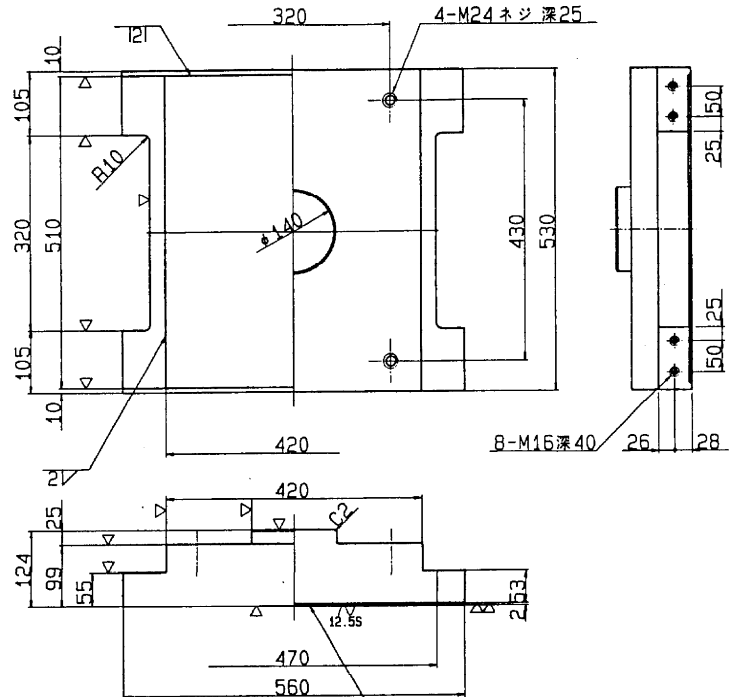

⑤ ∇ SC46

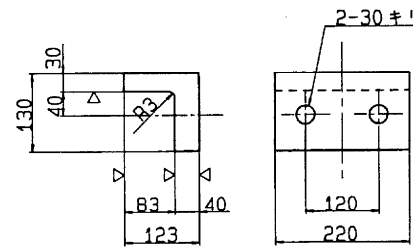


⑧ ∇ SUS316

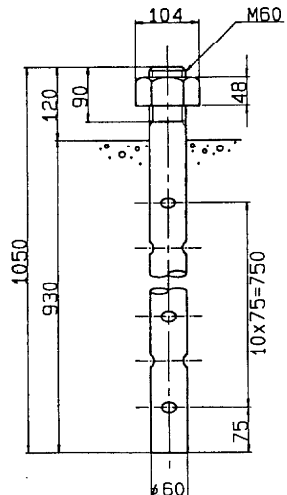


⑥ 六角ボルト 中
M27 X 75 4.6

⑦ 六角ボルト 中
M24 X 75 4.6

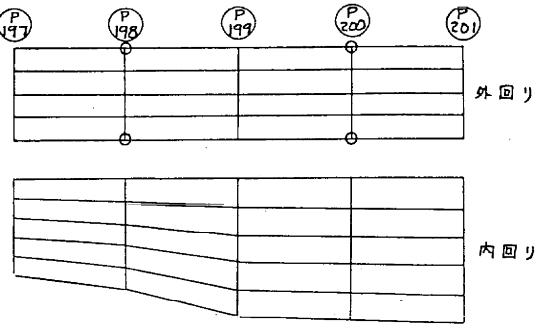

⑪ サラバネ座金

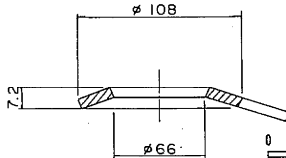

設計条件

反力		
全反力	R	249.3 ton
死荷重反力	R _d	167.1 ton
活荷重反力	R _(H+I)	82.2 ton
橋軸方向水平力(移動時)	R _{Hf}	37.4 ton
橋軸方向水平力(地震時)	R _{Hte}	61.3 ton
橋軸直角方向水平力(地震時)	R _{H2e}	50.1 ton
上揚力(地震時)	V	16.7 ton
水平変位		
設計水平変位	K _H	0.30
摩擦係数		
設計摩擦係数	f	0.15
許容支圧応力度		
上部工との許容支圧応力度	σ_{ba}	2100 Kg/cm ²
下部工との許容支圧応力度	σ_{ba}	80 Kg/cm ²


材料表

部番	部品名称	材質	個数	重量(Kg)	備考
1	下	SC46	1	310.5	
2	上	SC46	1	191.2	
3	ベアリングプレート	HBsC4+SL	1	29.0	
4	シールリング	クロロブレンゴム	1	0.5	
5	サイドブロック	SC46	2	25.7	
6	ボルト	-	4	2.0	JIS B 1180
7	ボルト	-	4	2.0	JIS B 1180
8	アンカーボルト・ナット	SS41	4	99.8	JIS B 1181 1種 M60
9	ステンレス板	SUS316	1	3.4	420X 506X2
10	固定金具	SS41	4	5.4	ボルト付
11	サラバネ座金	SUP10	4	0.7	M60 ヲリ
全重量				669.7	


注) 溶融亜鉛メッキ仕様

S=1/ 5

固定金具詳細図

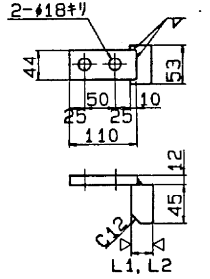


固定金具取付図

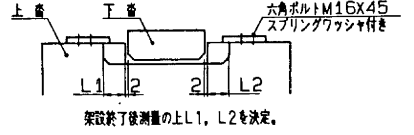


東京外環自動車道(川口～三郷)完成図		10228 23538
工種	高架橋	10184 14944
名	青柳高架橋	縮尺
称	P197～P201 支承(6)	1/5 401 1623
日本道路公団 東京第一建設局		平 5 マチ 401 号




$R = 275 \text{ ton}$ 固定支承

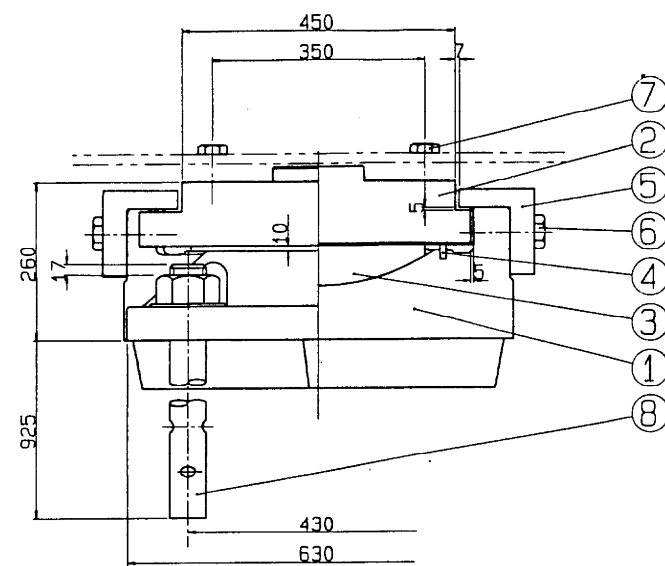


① $\sim (\nabla \nabla^{\frac{12.55}{2}}) SC 46$

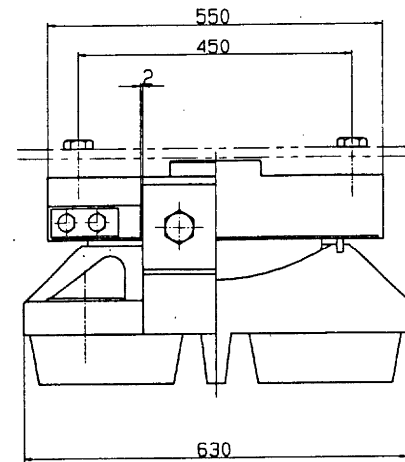

③▽^(12.55) HBsC4+SL・ ④〜クロロブレンゴム

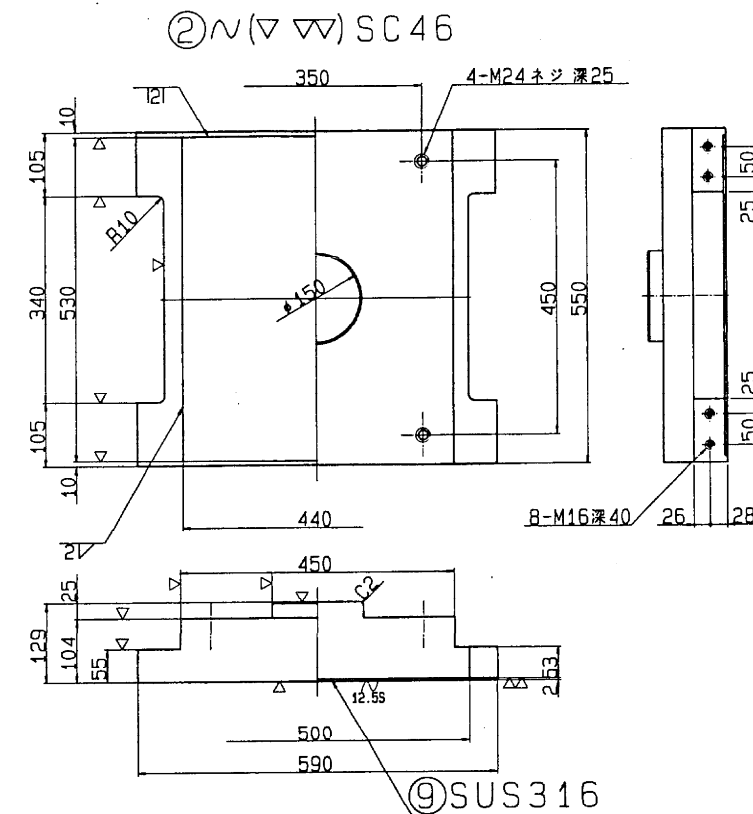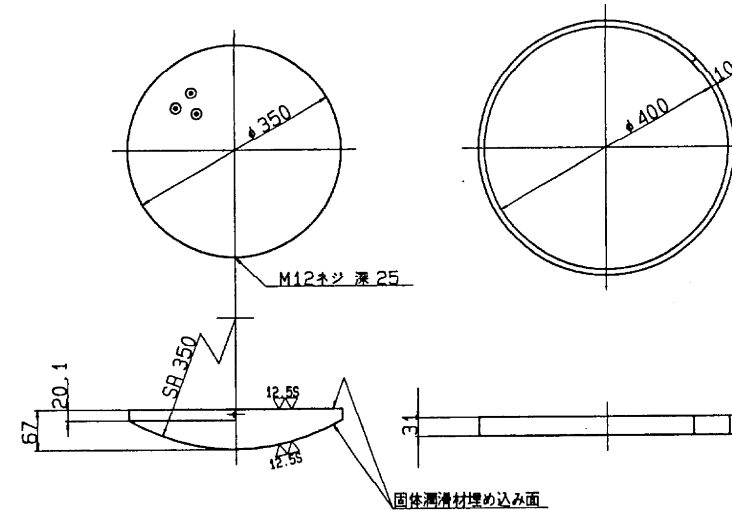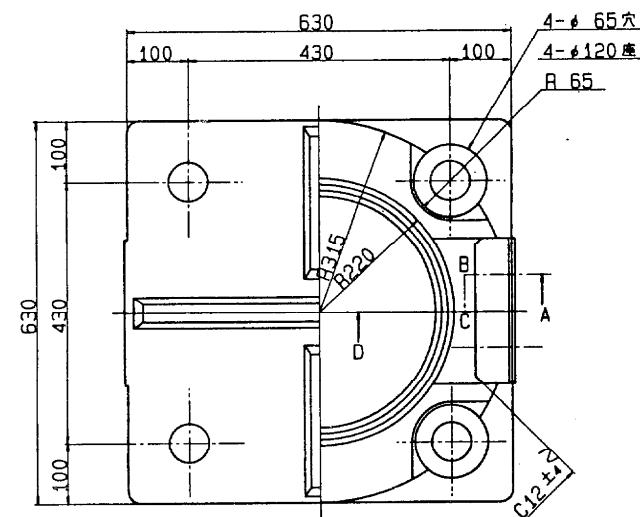

⑤ $\sim (\nabla) SC 46$

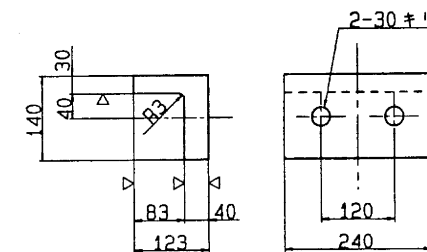

⑧NSS41





設計条件

反 力		
全 反 力	R	255.0 ton
死 荷 重 反 力	R _d	171.1 ton
活 荷 重 反 力	R (H+I)	83.9 ton
橋 軸 方 向 水 平 力 (移動時)	R _{H1f}	38.3 ton
橋 軸 方 向 水 平 力 (地震時)	R _{H1e}	61.3 ton
橋 軸 直 角 方 向 水 平 力 (地震時)	R _{H2e}	51.3 ton
上 揚 力 (地震時)	V	17.1 ton
水 平 震 度		
設 計 水 平 震 度	K _H	0.30
摩 擦 係 數		
設 計 摩 擦 係 數	f	0.15
許 容 支 圧 応 力 度		
上部工との許容支圧応力度	σ_{ba}	2100 Kg/cm ²
下部工との許容支圧応力度	σ_{ba}	80 Kg/cm ²

材 料 表



部 番	部 品 名 称	材 質	個 数	重量(kg)	備 考
1	下 沓	SC46	1	356.2	
2	上 沓	SC46	1	220.8	
3	ベアリングプレート	HBsC4+S	1	33.1	
4	シールリング	クロムレンゾム	1	0.5	
5	サイドブロック	SC46	2	29.6	
6	ボ ル ト	-	4	2.0	JIS B 1180
7	ボ ル ト	-	4		JIS B 1180
8	アンカーボルト・ナット	SS41	4	99.8	JIS B 1181 1個×M 60
9	ステンレス板	SUS316	1	3.7	440× 526×2
10	固 定 金 具	SS41	4	5.4	規格上未定
11	サラバネ座金	SUP10	4	0.7	M60×70吹穿
全 重 量 (kg)				753.3	

注) 溶融亜鉛メッキ仕様

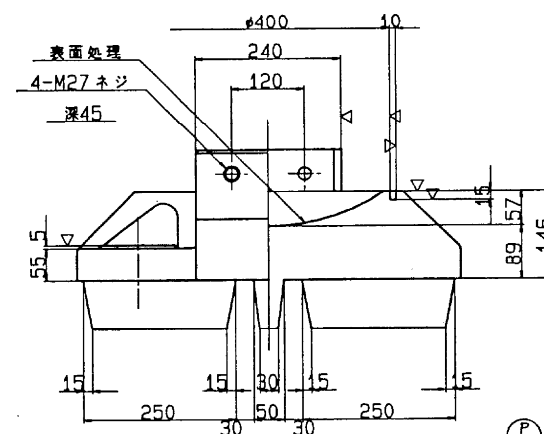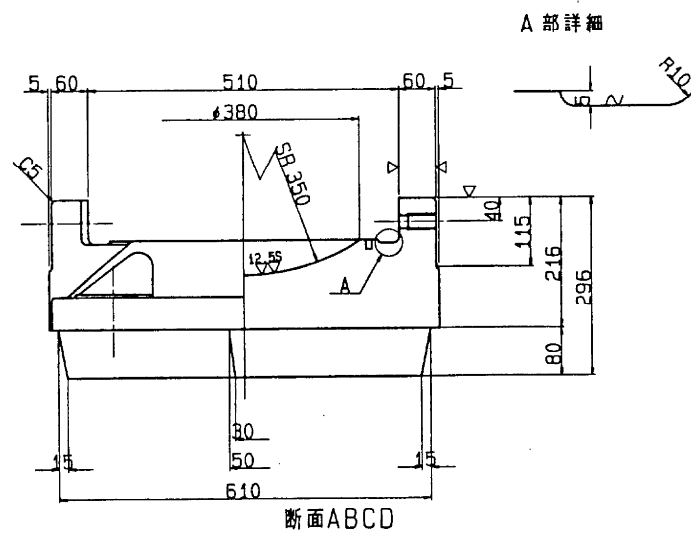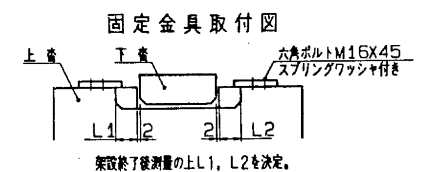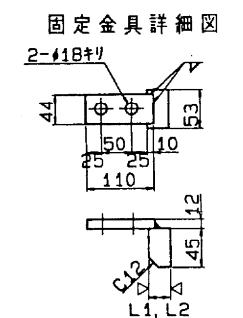
$$S = 1/5$$


⑥ 六角ボルト 中
M27 X 75 4.6

⑦ 六角ボルト 中
M24 X 4.6

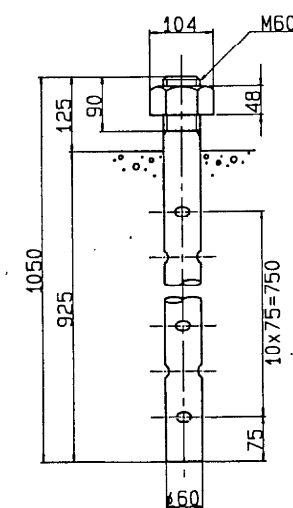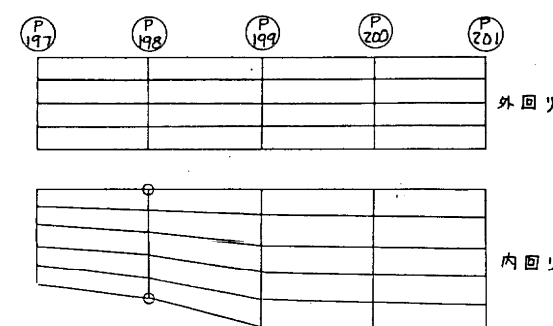


⑪ サラバネ座金


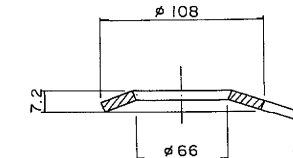


東京外環自動車道(川口～三郷) 完成図			10229 23538
工 種	高 架 橋		10185 14944
名 称	青柳高架橋 P 197～P 201 支 承 (7)	縮尺 1/5	402 1623
日本道路公団 東京第一建設局			


$R = 300 \text{ ton}$ 固定支承

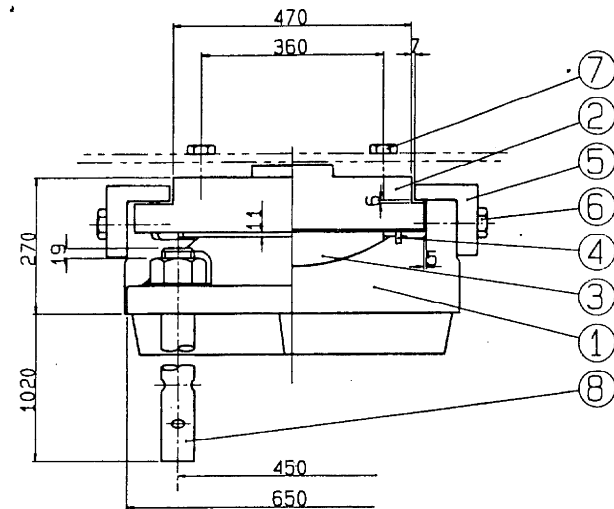


① $\sim (\nabla \nabla^{12.55})$ SC 46

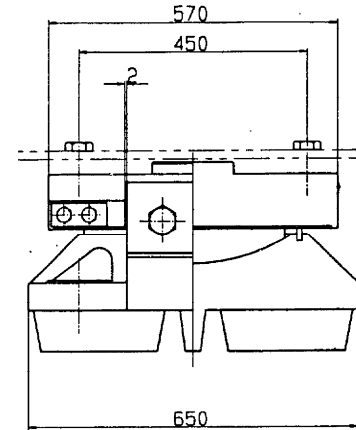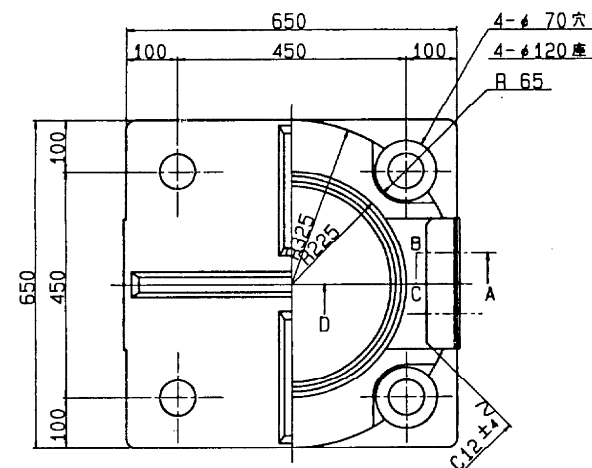


③▽^(12.55) HBsC4+SL ④~クロロブレンゴム

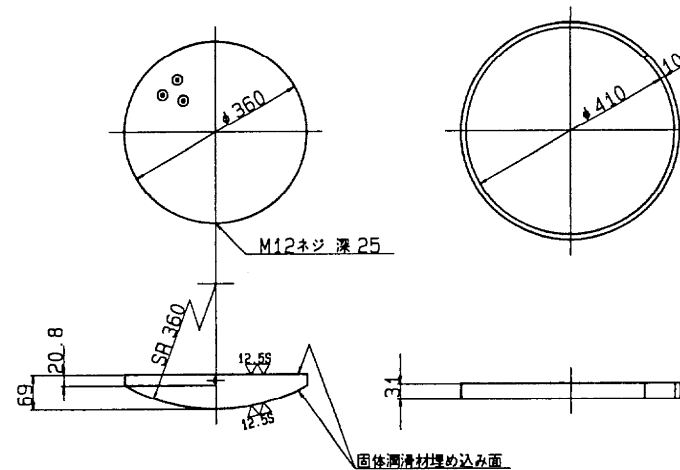

A 部詳細

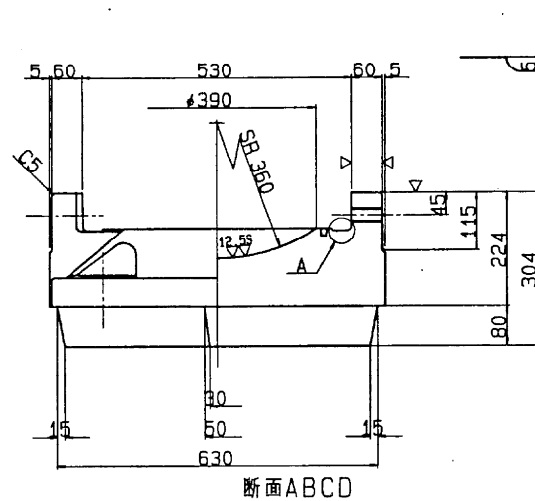


断面ABCD

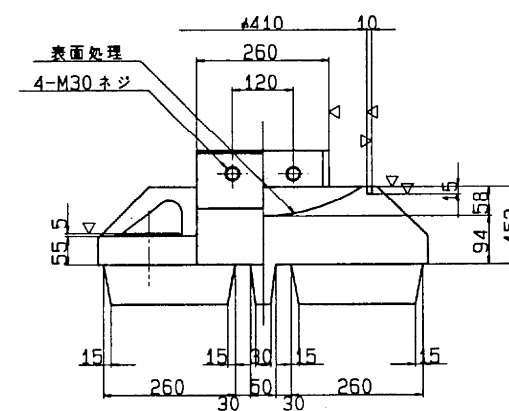


⑥ 六角ボルト 中
M30 X 80 4.6

⑦ 六角ボルト 中
M27 X 85 4.6

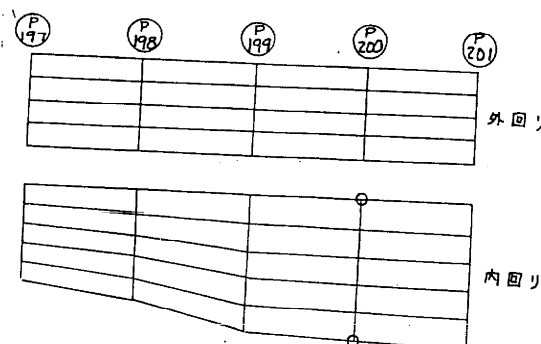

⑪ サラバネ座金

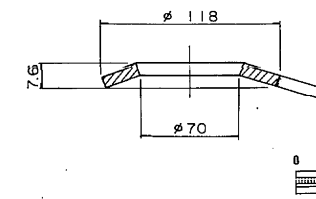

設計条件

反 力		
全 反 力	R	278.6 ton
死 荷 重 反 力	R _D	184.6 ton
活 荷 重 反 力	R _(H+I)	94.0 ton
橋 軸 方 向 水 平 力 (移動時)	R _{H1I}	41.8 ton
橋 軸 方 向 水 平 力 (地震時)	R _{H1e}	61.3 ton
橋 軸 直 角 方 向 水 平 力 (地震時)	R _{H2e}	55.4 ton
上 揚 力 (地震時)	V	18.5 ton
水 平 震 度		
設 計 水 平 震 度	K _H	0.30
摩 擦 係 數		
設 計 摩 擦 係 數	f	0.15
許 容 支 座 応 力 度		
上部工との許容支圧応力度	σ_{ba}	2100 Kg/cm ²
下部工との許容支圧応力度	σ_{bs}	80 Kg/cm ²


材 料 表

部 番	部 品 名 称	材 質	個 数	重 量 (kg)	備 考
1	下 査	SC46	1	392.6	
2	上 査	SC46	1	245.1	
3	ベアリングプレート	HBSC4+SL	1	36.1	
4	シールリング	クォンテリング	1	0.5	
5	サイドブロック	SC46	2	31.9	
6	ボルト	-	4	2.6	JIS B 1180
7	ボルト	-	4		JIS B 1180
8	アンカーボルト・ナット	SS41	4	127.5	JIS B 1181 1個 M 6.4
9	ステンレス板	SUS316	1	3.8	450X 535X 2
10	固定金具	SS41	4	5.8	厚板 上製
11	サラバネ座金	SUPIO	4	0.9	M64ダマシ型
				(kg)	846.8


注). 溶融亜鉛メッキ仕様

$$S = 1/6$$

固定金具詳細図


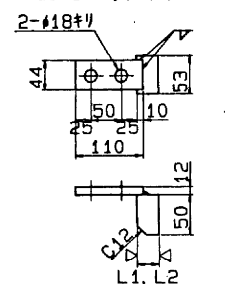


固定金具取付図

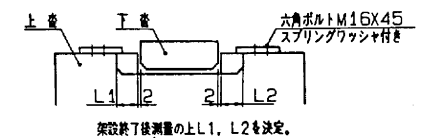

東京外環自動車道(川口～三郷) 完成図			10230 23538
工 種	高 架 橋		10186 14944
名 称	青柳高架橋 P 197～P 201 支 承 (8)	縮尺 1/6	403 1623
日本道路公団 東京第一建設局			

日本道路公団 東京第一建設局

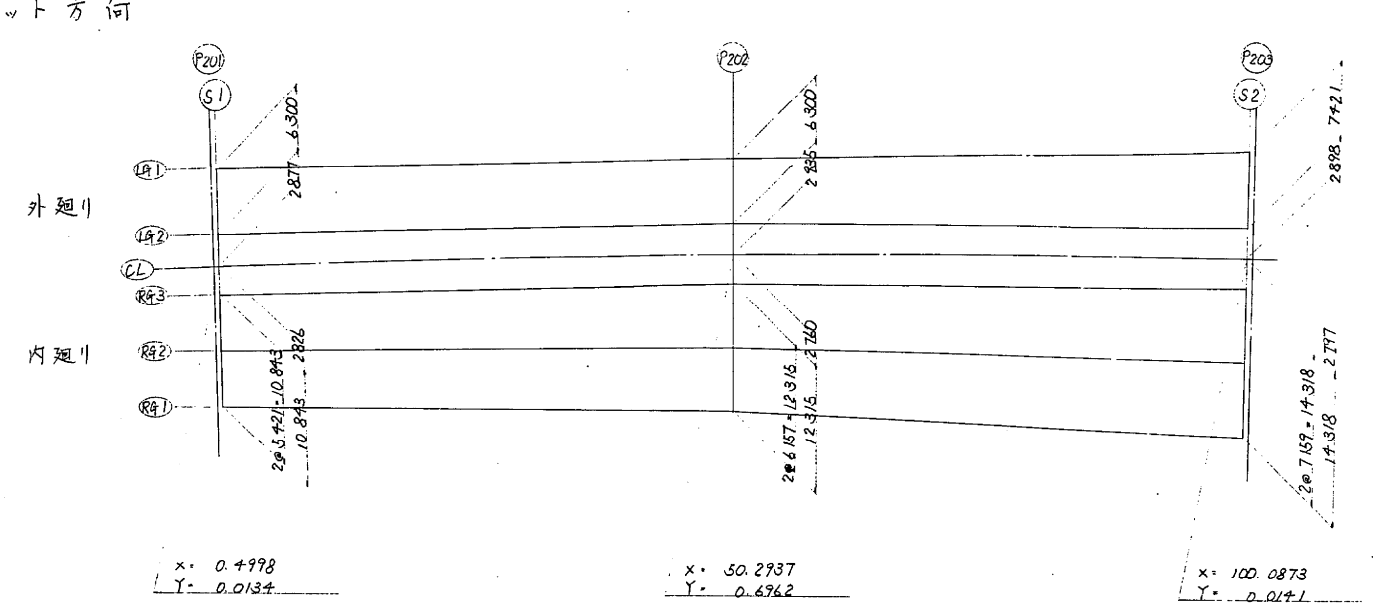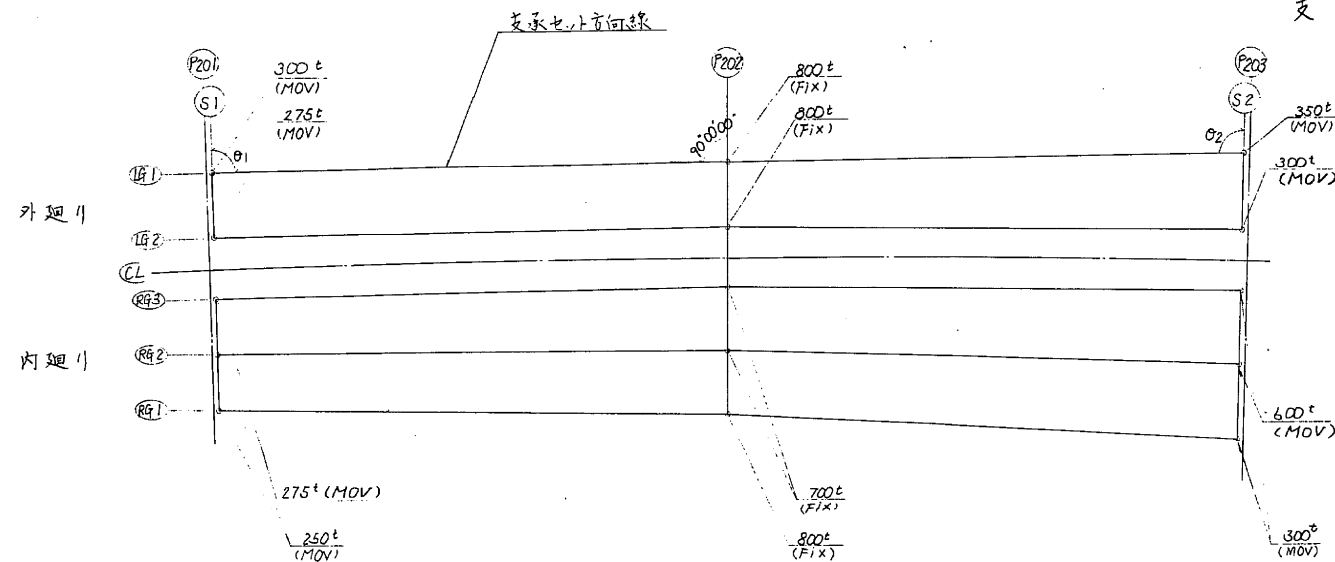

外廻り (セッタ角)

	Q1	Q2
Lg 1	90° 41' 39"	92° 4' 52"
Lg 2	90° 41' 38"	90° 47' 56"

内廻り (セッタ角)

	Q1	Q2
Rg 3	90° 41' 06"	90° 47' 56"
Rg 2	91° 32' 06"	89° 38' 26"
Rg 1	92° 23' 25"	88° 28' 26"

外廻り 支承位置の座標及び路面高 (x, yは小座標値)

	P201 (S1)			P202			P203 (S2)		
	x	y	z1	x	y	z1	x	y	z1
Lg 1	0.2522	2.1871	15.8331	50.2905	9.9312	15.7619	100.3801	10.3270	15.7877
Lg 2	0.4222	2.8894	15.7071	50.2927	3.6312	15.6359	100.1696	2.9110	15.6410

構造高

	P201 (S1)		P202		P203 (S2)	
	Lg 1	Lg 2	Lg 1	Lg 2	Lg 1	Lg 2
路面高 Z1	15.833	15.707	15.762	15.636	15.789	15.641
舗装厚 h1	75	75	75	75	75	75
床版厚 h2	210	210	220	220	230	230
ハンチ高 h3	129	129	119	119	109	109
腹板天端高 Z2	15.419	15.293	15.348	15.222	15.375	15.227
腹板高 h4	2.200	2.200	2.200	2.200	2.200	2.200
下フランジ厚 h5	10	10	27	25	11	11
ソールプレート厚 h6	27	27	42	42	30	27
音高 h7	270	260	385	385	240	245
構造高合計 H	2921	2911	3068	3066	2915	2897
無水鋼エッジ h8	29	27				
ベアプレート h8			30	30	30	30
音座 h8			494	370	697	564
橋脚天端高 Z3	12.883	12.769	12.170	12.170	12.150	12.150




内廻り 支承位置の座標及び路面高 (x, yは小座標値)

	P201 (S1)			P202			P203 (S2)		
	x	y	z1	x	y	z1	x	y	z1
Rg 3	0.5761	-2.8115	15.6331	50.2947	-2.0638	15.5620	100.0080	-2.7817	15.5671
Rg 2	0.7223	-8.2308	15.5246	50.2963	-8.2212	15.4389	99.8049	-9.9376	15.4239
Rg 1	0.8686	-13.6501	15.4162	50.2987	-14.3785	15.3157	99.6017	-17.0736	15.2805




構造高

	P201 (S1)			P202			P203 (S2)		
	Rg 3	Rg 2	Rg 1	Rg 3	Rg 2	Rg 1	Rg 3	Rg 2	Rg 1
路面高 Z1	15.633	15.525	15.416	15.562	15.439	15.316	15.567	15.424	15.281
舗装厚 h1	75	75	75	75	75	75	75	75	75
床版厚 h2	210	210	210	210	210	210	230	230	230
ハンチ高 h3	129	129	129	129	129	129	109	109	109
腹板天端高 Z2	15.219	15.111	15.022	15.178	15.026	14.922	15.153	15.010	14.867
腹板高 h4	2.200	2.200	2.200	2.200	2.200	2.200	2.200	2.200	2.200
下フランジ厚 h5	10	10	10	22	25	11	10	10	10
ソールプレート厚 h6	27	27	27	40	40	42	30	35	30
音高 h7	260	250	250	360	385	245	340	340	245
構造高合計 H	2911	2901	2901	3039	3036	3066	2900	2999	2899
無水鋼エッジ h8	36	36	35						
ベアプレート h8				30	30	30	30	30	30
音座 h8				323	203	50	487	245	202
橋脚天端高 Z3	12.686	12.588	12.480	12.170	12.170	12.170	12.150	12.150	12.150

断面図

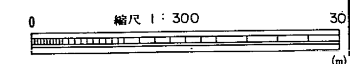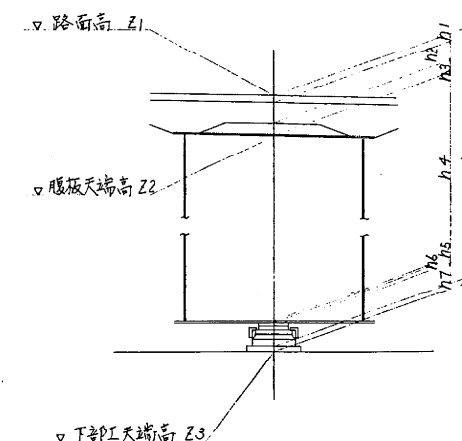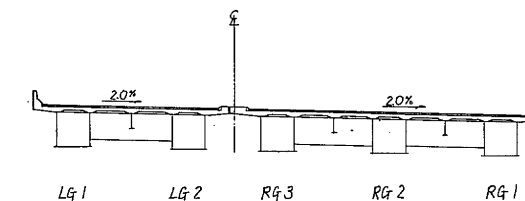

東京外環自動車道(川口～三郷) 完成図		10256
		23538
工種	高架橋	10212
名	青柳高架橋	14944
称	P201 ~ P203 支承配置図	
縮尺	1/300	429
		1623
日本道路公団 東京第一建設局		
		平 5 マ第 429 号

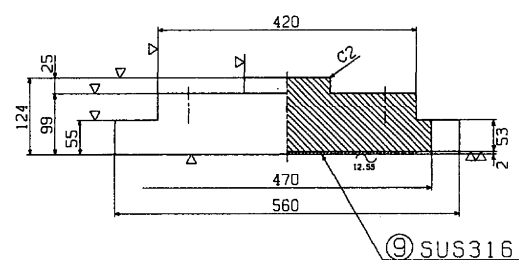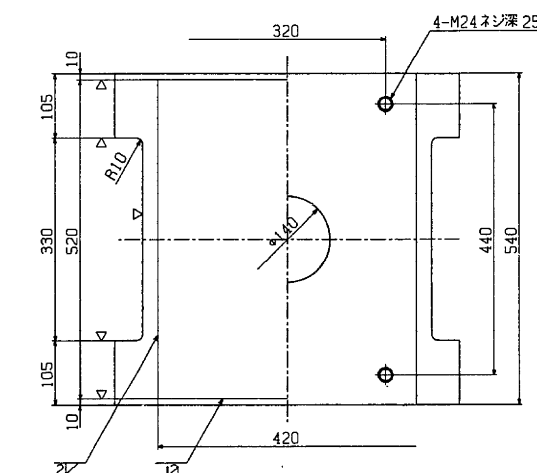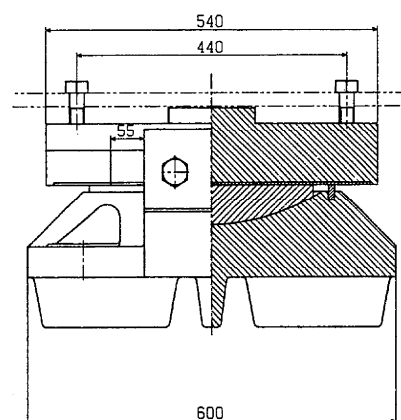

反		力	
全	反	力	R
死	荷重	反力	R _d
活	荷重	反力	R ₍₁₊₁₎
橋軸	方向	水平力 (移動時)	R _{hif}
橋軸	方向	水平力 (地震時)	R _{hie}
橋軸	直角方向	水平力 (地震時)	R _{hze}
上	揚	力 (地震時)	V

移動量		量
計算移動量	e_1	40 mm
設計移動量	e_2	60 mm
全移動可能量	e	110 mm

設計水平擺度	K_H	0.30
設計摩擦係數	f	0.15

設計摩擦係数	1	0.15
許容支圧応力度		
下部工との許容支圧応力度	σ_{bs}	80 kg/cm ²

部署	部 品 名	材 質	個数	重 量(kg)	備 考
1	上 巻	SC46	1	313.3	
2	上 巻	SC46	1	194.6	
3	ベアリングプレート	HBsC4+SL	1	29.0	
4	チェーンリング	クロロプレグム	1	0.5	
5	ガイドブロック	SC46	2	29.7	
6	六角ボルト	—	4	2.0	JIS B 1180
7	六角ボルト	—	4	1.3	JIS B 1180
8	アナカボルト・ナット	SS41	4	35.2	JIS B 1181 1000円 42
9	ステンレス板	SUS316	1	3.5	420×516×2
10	サリバネ産金	SUP10	4	0.4	M 42 クロロ処理
合 計				604.2	


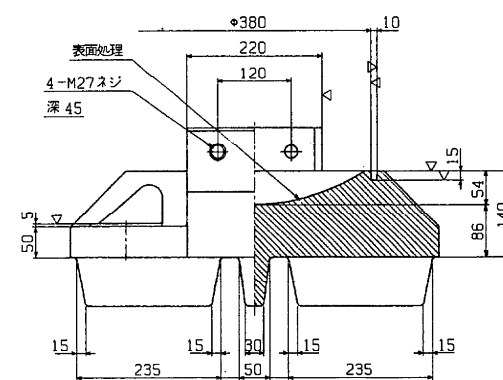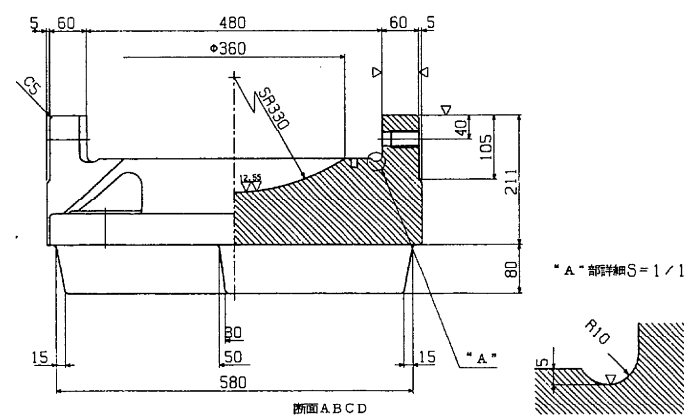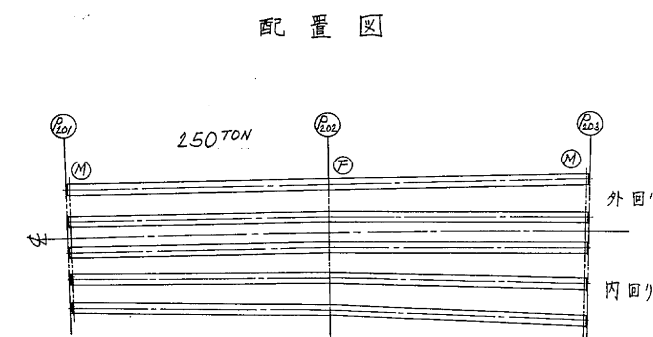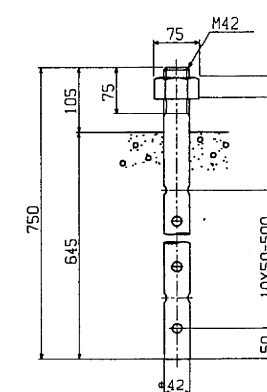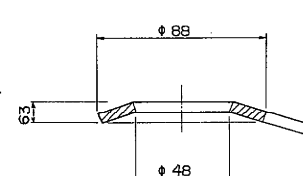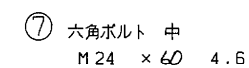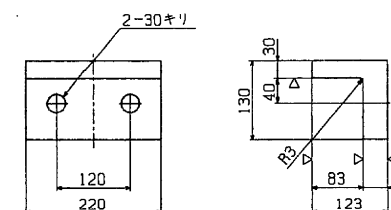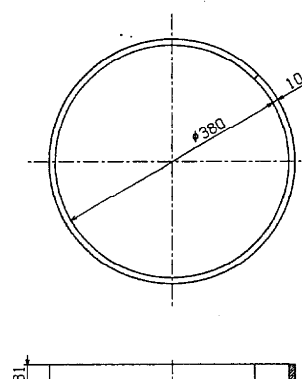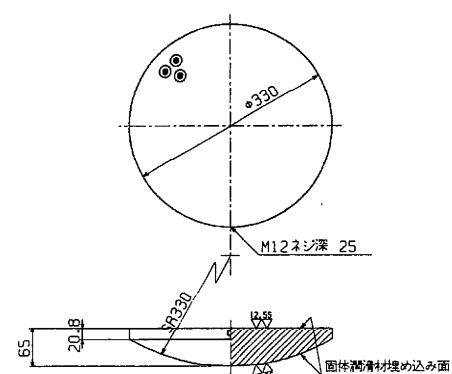

東京外環自動車道(川口～三郷) 完成図			10296 23538
工 種	高 架 橋		10252 14944
名 称	青柳高架橋 P 201～P 203 支承 (1)	縮尺 1/5	469 1623
日本道路公団 東京第一建設局			

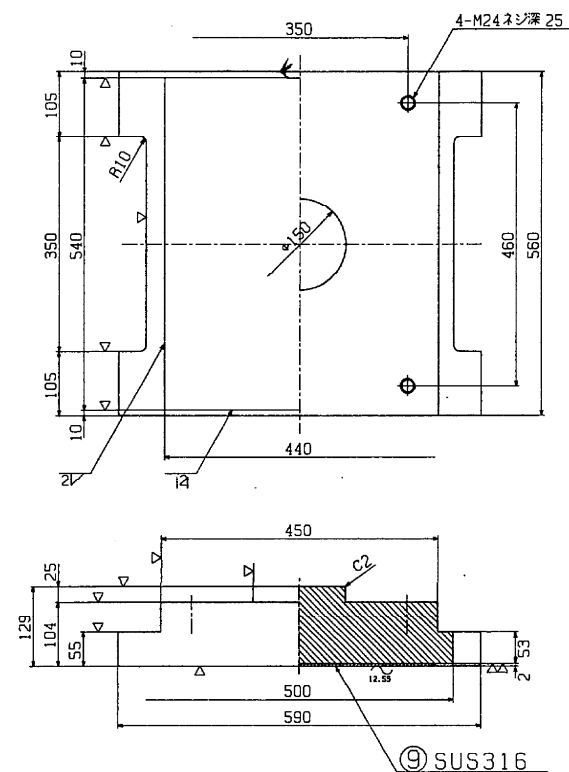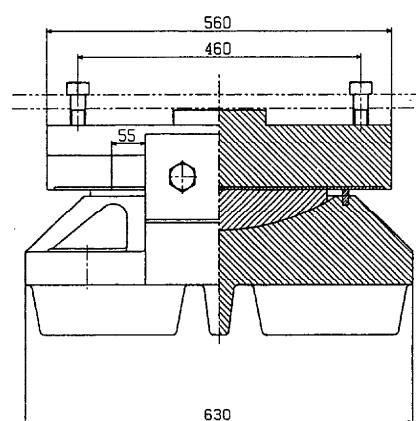

反		力	
全	力	R	273.4 to
死	荷重反力	R _d	149.5 to
活	荷重反力	R _{1,1,1}	123.9 to
橋軸方向水平力 (移動時)		R _{H1f}	41.0 to
橋軸方向水平力 (地震時)		R _{H1E}	44.9 to
橋軸直角方向水平力 (地震時)		R _{H2E}	44.9 to
上	揚力 (地震時)	V	15.0 to
移動量			
計算移動量		e ₁	40 mm
設計移動量		e ₂	60 mm
全移動可能量		e	110 mm
水平		摩擦係数	
設計水平摩擦度		K _H	0.30
摩擦係数		許容圧縮力	
設計摩擦係数		f	0.15
下部工との許容圧縮力		σ _b	80 kg/cm ²

部署	部 品 名	材 質	個数	重量(kg)	備 考
1	番	SC46	1	358.6	
2	番	SC46	1	224.6	
3	ベアリングプレート	H8cSC4+SL	1	33.1	
4	シールリング	クロープレゴム	1	0.5	
5	サイドブロック	SC46	2	29.6	
6	六角ボルト	—	4	2.0	JIS B 1180
7	六角ボルト	—	4	1.8	JIS B 1180
8	アンカーボルト・ファ	S541	4	44.8	JIS B 1181 10MM 4
9	ステンレス板	SUS316	1	3.8	440×536×2
10	サラベネ産金	SUP10	4	0.5	M45 タタリ処理
合 計 重 量 (kg)				697.5	


⑥ 六角ボルト 中
M 27 × 75 4.6

⑦ 六角ボルト 中

Technical drawing of a mechanical part showing a cross-section. The outer diameter is $\phi 78$, the inner diameter is $\phi 45$, and a vertical dimension of 50 is indicated on the left side.

Technical drawing of a vertical shaft assembly. The shaft has a total length of 800. A section of the shaft is 690 long. A flange at the top has a thickness of 110. A dimension of 75 is shown from the top of the shaft to the center of the flange. The flange has a diameter of 80.8 and is labeled M45. The shaft has several holes along its length, with dimensions 46, 1150, and 50 indicated. The shaft is labeled 1150-500.

Technical drawing of a mechanical part showing a cross-section and a detail view.

Main Drawing Dimensions:

- Overall width: 610
- Overall height: 216
- Top flange width: 60
- Top flange thickness: 5
- Central horizontal section diameter: $\phi 320$
- Central vertical section diameter: $\phi 380$
- Base height: 80
- Bottom flange width: 60
- Bottom flange thickness: 5
- Left side thickness: 15
- Right side thickness: 15
- Internal fillet height: 115
- Internal fillet radius: $R10$

Detail View A:

- Detail view A shows a corner with a radius of $R10$ and a fillet with a height of 115.
- Note: "A" 部詳細 S=1/2

Section Labels:

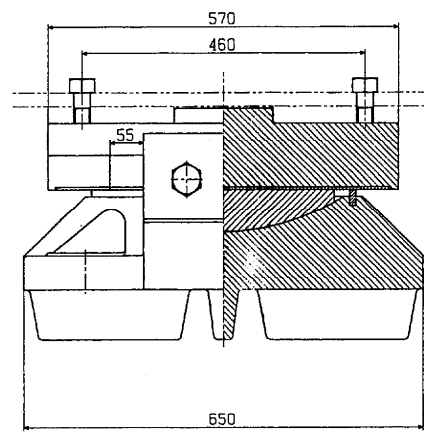
- 断面 ABCD (Cross-section ABCD)

Figure 1-10 is a technical drawing of a mechanical part, showing a cross-section. The drawing includes the following dimensions and annotations:

- Overall width: 400
- Top flange thickness: 10
- Top flange width: 240
- Inner hole diameter: 120
- Surface treatment: 表面処理
- Thread specification: 4-M27ネジ
- Depth of thread: 深 45
- Right side flange thickness: 15
- Right side flange width: 57
- Overall height: 89
- Bottom flange thickness: 5
- Bottom flange width: 55
- Bottom flange width segments: 15, 15, 30, 50, 30, 250, 15

東京外環自動車道(川口～三郷) 完成図			10297 23538
工 種	高 架 橋		10253 14944
名 称	青柳高架橋 P 201～P 203 支承 (2)	縮尺 1/5	470 1623
日本道路公団 東京第一建設局			

0 縮尺 1 : 5 0

[illegible]

反		力	
全	反 力	R	303.2 ton
死	荷重反力	R_d	173.7 ton
活	荷重反力	$R_{(1+1)}$	129.5 ton
橋軸	方向水平力 (移動時)	R_{H1}	45.5 ton
橋軸	方向水平力 (地震時)	R_{H2}	52.1 ton
橋軸直	角方向水平力 (地震時)	$R_{H\theta}$	52.1 ton
上	揚 力 (地震時)	V	17.4 ton
移		動 量	
計 算	移 動 量	e_1	40 mm
設 計	移 動 量	e_2	60 mm
全	移 動 可 能 量	e	110 mm
水 平 變 度		係 数	
設 計	水 平 變 度	K_H	0.30
摩 擦		係 数	
設 計	摩 擦 係 数	f	0.15
許 容 支 座 力 度		係 数	
下 部 工 事 の 許 容 支 座 力 度		σ_{ss}	80 kg / cm ²

部番	部 品 名	材 質	個数	重量(kg)	備 考
1	下 番	SC46	1	396.0	
2	上 番	SC46	1	244.6	
3	ベアリングプレート	HBsC4+SL	1	36.1	
4	シーリング	クロプロレングム	1	0.5	
5	サイドブロック	SS41	2	31.9	
6	六角ボルト	—	4	2.6	JIS B 1180
7	六角ボルト	—	4	1.3	JIS B 1180
8	アଙ୍କカボルト・ナット	SS41	4	44.8	JIS B 1181 1000 4
9	ステンレス板	SUS316	1	3.9	450×546×2
10	サワバネ座金	SUP 10	4	0.5	M45 グクログ処理
全 重 量 (kg)				76.9	



③ ∇ (∇) $\text{HB} \leq \text{C4} + \text{SL}$

Technical drawing of a mechanical part, likely a valve or plug. The top view is a circle with a diameter of 360 mm, divided into four quadrants by dashed center lines. Three small circles are located in the top-left quadrant. The side view shows a cylindrical body with a total height of 69 mm and a base diameter of 20 mm. A section line A-A is shown. The top view is labeled "M12 x 深 25".








Technical drawing of a shaft with a hole. The shaft has a diameter of 10 mm. The hole has a diameter of 10 mm. The hole is located 31 mm from the left end of the shaft.

⑥ 六角ボルト 中
M 30 × 80 4.6

⑦ 六角ボルト 中
M 27 × 60 4.6

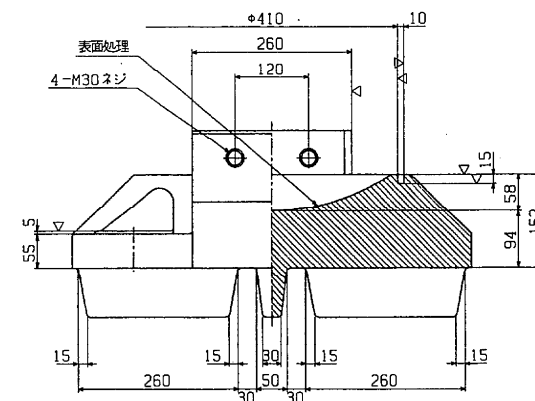

東京外環自動車道(川口～三郷)完成図			10298 23538
工 種	高 架 橋		10254 14944
名 称	青柳高架橋 P 201～P 203 支 承 (3)	縮尺 1/5	471 1623
日本道路公団 東京第一建設局			

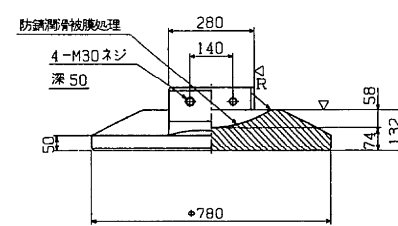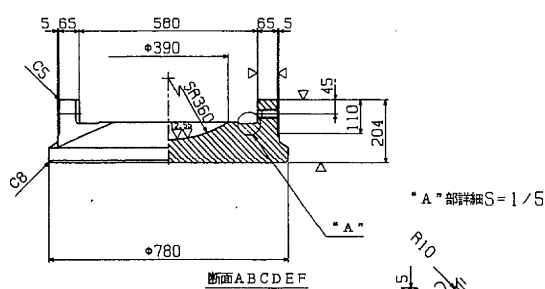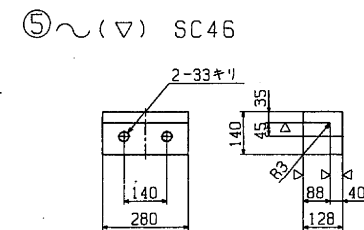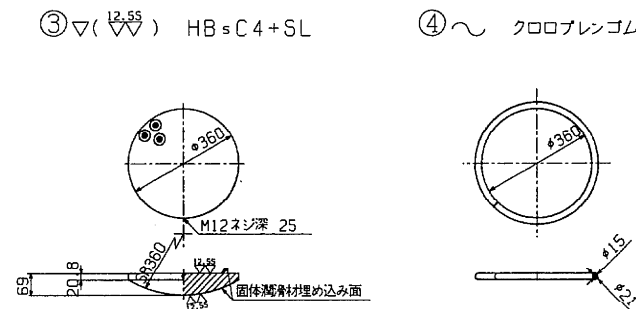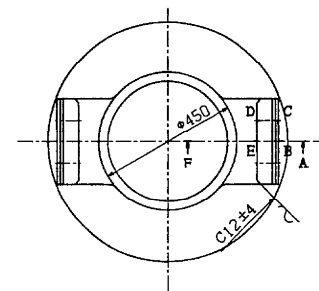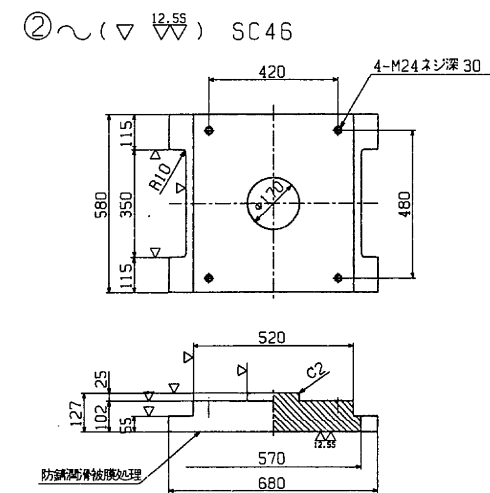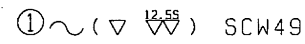

⑥ 六角ボルト 中
M 30 × 80 4.6

⑦ 六角ボルト 中
M 24 × 65 4.6
(60)


設計条件			
反		力	
全反力	R	296.1	ton
死荷重反力	R _d	173.3	ton
活荷重反力	R ₍₁₊₁₎	122.8	ton
橋軸方向水平力(移動時)	R _{H1f}	44.4	ton
橋軸方向水平力(地震時)	R _{H1e}	62.0	ton
橋軸直角方向水平力(地震時)	R _{H2e}	52.0	ton
上揚力(地震時)	V	17.3	ton
移動量			
計算移動量	e ₁	40	mm
設計移動量	e ₂	70	mm
全移動可能量	e	70	mm
水平摩擦係数			
設計水平摩擦係数	K _H	0.30	
摩擦係数			
設計摩擦係数	f	0.15	
許容圧入力			
下部工との許容圧入力	σ _{ba}	2100	kg/cm ²

部 品 名	材 質	個 数	重 量 (kg)	備 考
1 上 番	SCW49	1	396.7	
2 下 番	SC46	1	269.0	
3 ヘアリングプレート	H8sC4+SL	1	36.1	
4 シールリング	クロプラングム	1	0.9	
5 サイドブロック	SC46	2	37.1	
6 六角ボルト	—	4	2.7	JIS B 1180
7 六角ボルト	—	4	1.3	JIS B 1180
—	—	—	—	
—	—	—	—	
全 重 量 (kg)			743.2	
8 ソールプレート		1		
塗 装 面 積 (㎡)			1.33	

注1) ソールプレート厚は、上巻中心部で図示寸法を標準としかつ最小厚は22mmとすること。


注2) ()内はP203のLG-2を示す。


配置図

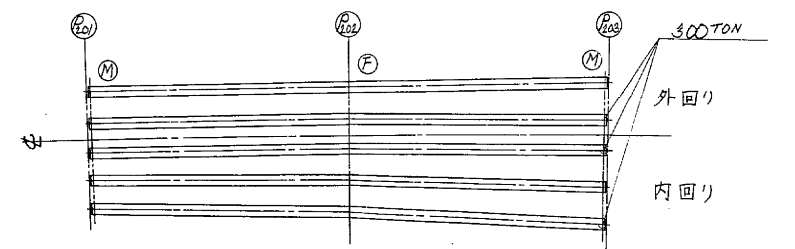


東京外環自動車道(川口～三郷) 完成図			10299 23538
工 種	高 架 橋		10255 14944
名 称	青柳高架橋 P 201～P 203 支 承 (4)	縮尺 1/10	472 1623
日本道路公団 東京第一建設局			

平 5 茅 第 22 号

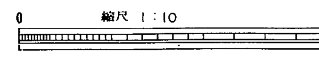


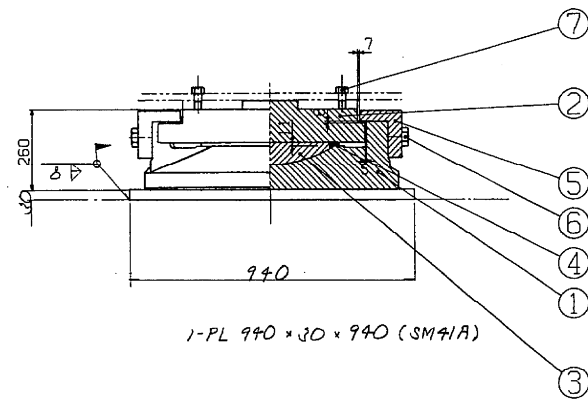


① ~ (▽ 12.55) SCW49

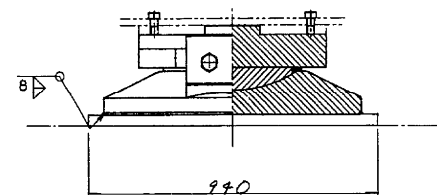

② ~ (▽ 12.55) SC46


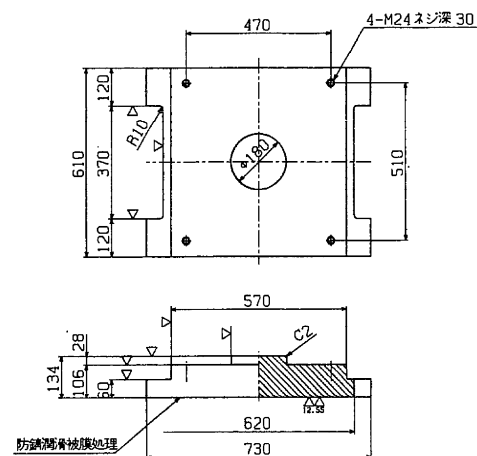


⑤ ~ (▽) SC46

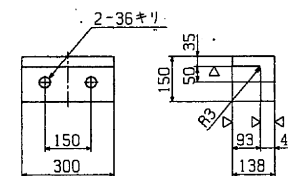



③ (▽ 12.55) HB=C4+SL

④ ~ クロロブレンゴム

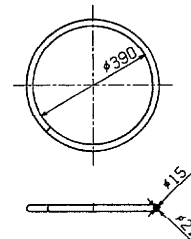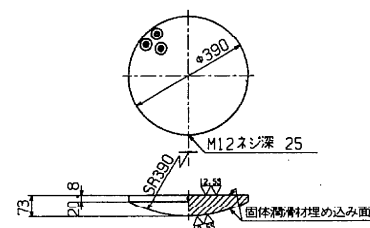

⑥ 六角ボルト 中
M33 x 90 4.6

⑦ 六角ボルト 中
M24 x 65 4.6

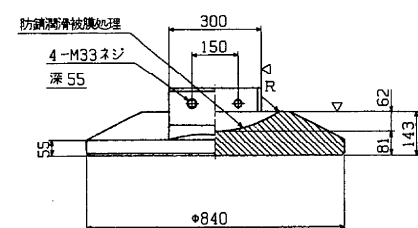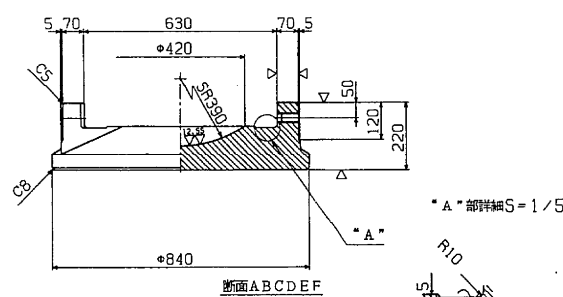

設計条件


反力			
全反力	R	308.3	ton
死荷重反力	R _d	175.5	ton
活荷重反力	R _(L+I)	132.8	ton
橋軸方向水平力(移動時)	R _{H1f}	16.2	ton
橋軸方向水平力(地震時)	R _{H1e}	52.7	ton
橋軸直角方向水平力(地震時)	R _{H2e}	52.7	ton
上揚力(地震時)	V	17.6	ton
移動量			
計算移動量	e ₁	40	mm
設計移動量	e ₂	70	mm
全移動可能量	e	70	mm
水平摩擦度			
設計水平摩擦度	K _H	0.30	
設計摩擦係数	f	0.15	
下部工との許容支圧応力度		σ _{ss}	2100 kg/cm ²

材料表


部番	部品名	材質	個数	重量(kg)	備考
1	下 沓	SCW49	1	499.2	
2	上 沓	SC46	1	321.3	
3	ベアリングプレート	HB=C4+SL	1	44.2	
4	シーリング	クロロブレンゴム	1	0.3	
5	サイドブロック	SC46	2	45.7	
6	六角ボルト	-	4	3.6	JIS B 1180
7	六角ボルト	-	4	7.3	JIS B 1180
-	-	-	-	-	
全重量(kg)				915.6	
8	ソールプレート	-	1	-	
塗装面積(m ²)				1.52	

注1) ソールプレート厚は、上沓中心部で図示寸法を標準としかつ最小厚は22mmとすること。


配置図

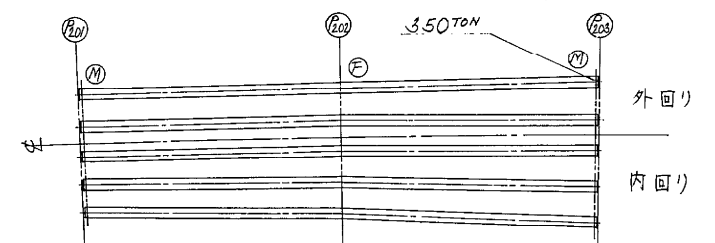


東京外環自動車道(川口〜三郷)完成図		10300 23538
工種	高架橋	10256 14944
名	青柳高架橋	縮尺 1/10
称	P 201~P 203 支承(5)	473 1623
日本道路公団 東京第一建設局		

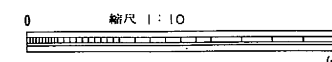



支 承 (その6) S=1:10
600 TON 改良型

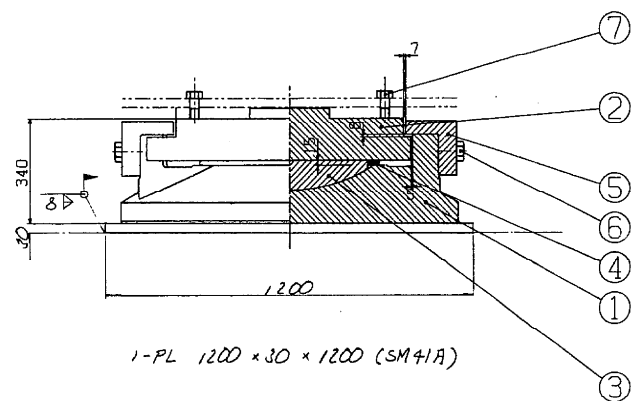


① ~ (▽ 12.55) SCW49

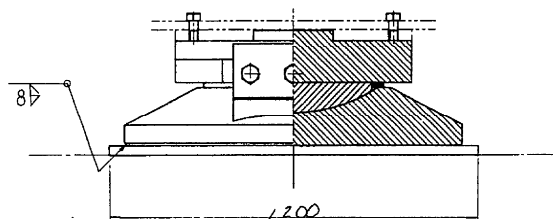


② ~ (▽ 12.55) SC46

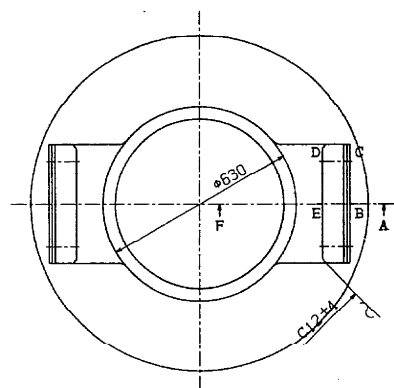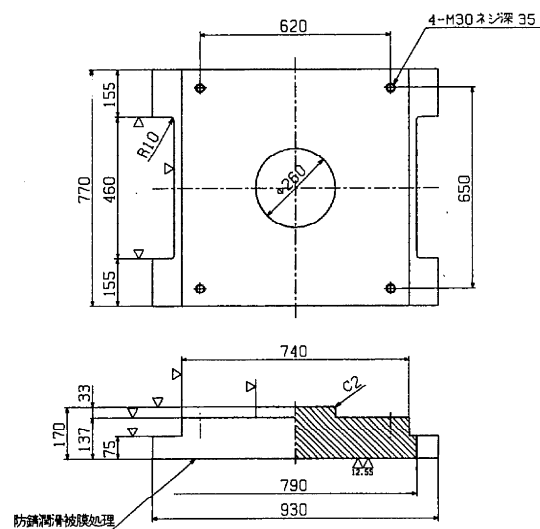


③ (▽ 12.55) HBsC4+SL

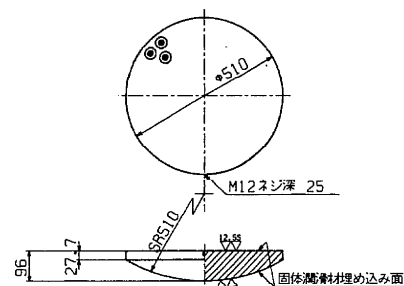




④ ~ クロロブレンゴム

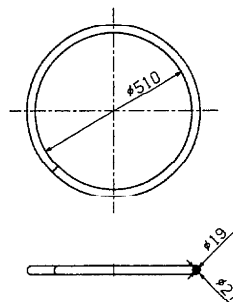

⑤ ~ (▽) SC46

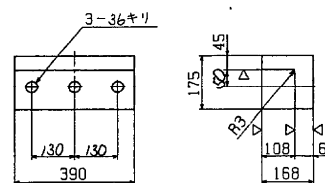

配置図

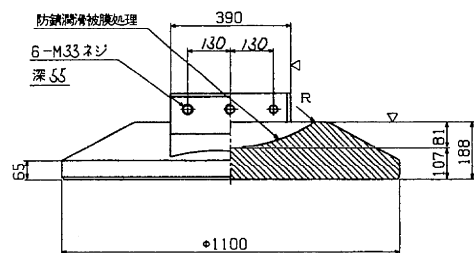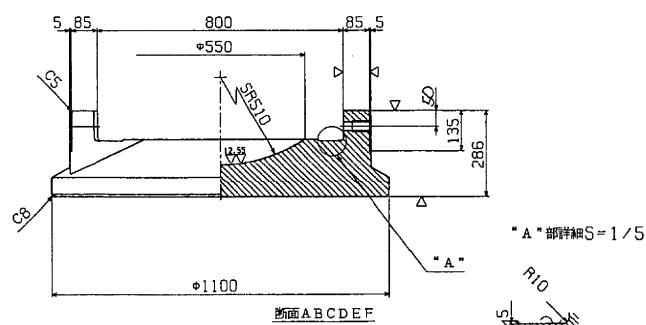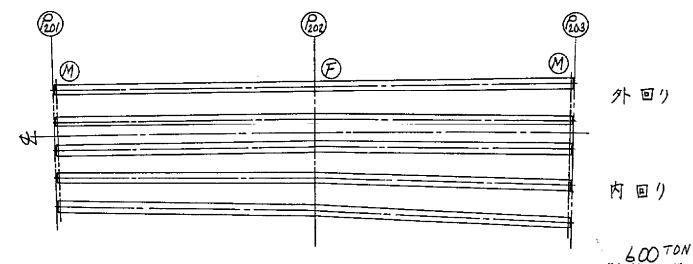

⑥ 六角ボルト 中
M 33 × 110 4.6

⑦ 六角ボルト 中
M 30 × 75 4.6

設計条件

反 力		
全 反 力	R	563.6 ton
死 荷 重 反 力	R _d	467.2 ton
活 荷 重 反 力	R ₁₊₂	96.4 ton
橋軸方向水平力 (移動時)	R _{mf}	81.5 ton
橋軸方向水平力 (地震時)	R _{me}	140.2 ton
橋軸直角方向水平力 (地震時)	R _{He}	140.2 ton
上 揚 力 (地震時)	V	46.7 ton
移 動 量		
計 算 移 動 量	e ₁	40 mm
設 計 移 動 量	e ₂	70 mm
全 移 動 可 能 量	e	70 mm
水 平 変 位		
設 計 水 平 変 位	K _H	0.30
設 計 摩 擦 係 数	f	0.15
下部工との許容支圧応力度		σ _{sa} 2100 kg/cm ²


材料表

部 品 名	材 質	個 数	重 量 (kg)	備 考
1 下 蓋	SCW49	1	1092.5	
2 上 蓋	SC46	1	674.0	
3 ベアリングプレート	HBsC4+SL	1	99.8	
4 シールリング	クロロブレンゴム	1	0.6	
5 サイドブロック	SC46	2	91.2	
6 六角ボルト	-	6	5.8	118 B 1180
7 六角ボルト	-	4	2.6	118 B 1180
全 重 量 (kg)			1966.5	
8 ソールプレート	-	1		
塗 装 面 積 (m ²)			2.48	


注1) ソールプレート厚は、上蓋中心部で図示寸法を標準としかつ最小厚は22mmとすること。

東京外環自動車道(川口〜三郷)完成図		10301
工 種		23538
名 称		10257
青柳高架橋		14944
P 201〜P 203 支 承 (6)		474
縮 尺		1/10
日本道路公団 東京第一建設局		1623



0 縮尺 1:10

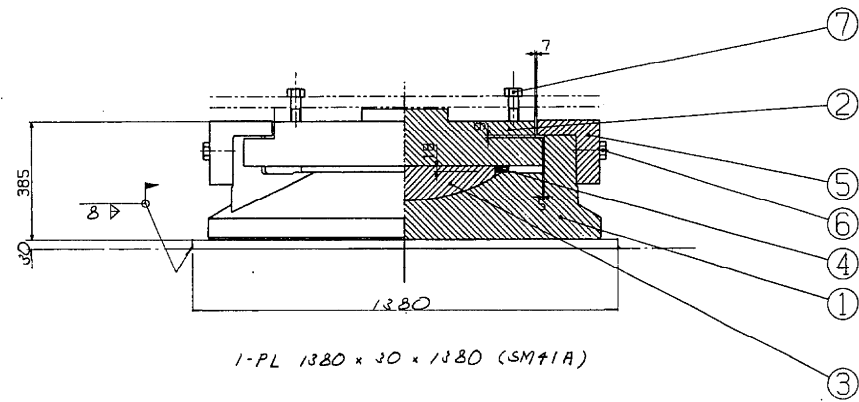

① ~ (▽^{12.55}) SCW49

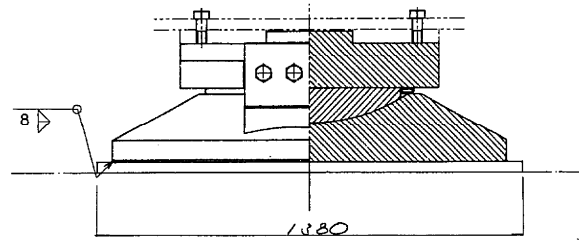

② ~ (▽^{12.55}) SC46

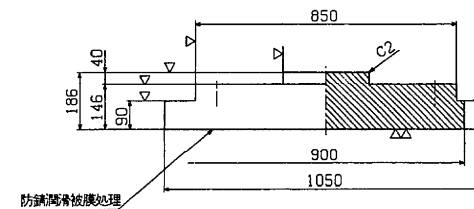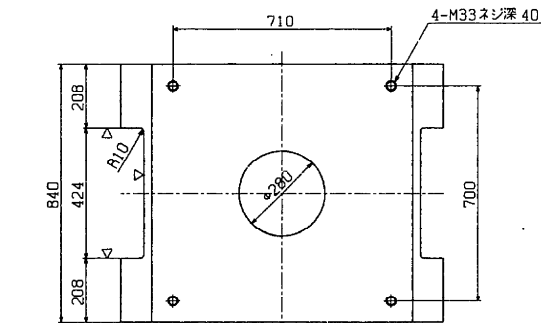


設計条件

反 力			
全 反 力	R	757.8	ton
死 荷 重 反 力	R _d	522.1	ton
活 荷 重 反 力	R ₍₁₊₁₎	235.7	ton
橋 軸 方 向 水 平 力 (地震時)	R _{H1e}	261.4	ton
橋 軸 直 角 方 向 水 平 力 (地震時)	R _{H2e}	156.6	ton
上 揚 力 (地震時)	V	52.2	ton
水 平 変 位			
設計 水平 変 位	K _H	0.30	
設計 摩 擦 係 数	f	0.15	
下部工との許容支圧応力度	σ _{ss}	2100	kg/cm ²


材 料 表

部 品 名	材 質	個 数	重 量 (kg)	備 考
1 下 沓	SCW49	1	1700.5	
2 上 沓	SC46	1	910.3	
3 ベアリングプレート	HBsC4+SL	1	156.5	
4 シールリング	クロコレンゴム	1	0.9	
5 サイドブロック	SC46	2	138.8	
6 六角ボルト	-	8	8.8	JIS B 1180
7 六角ボルト	-	4	3.7	JIS B 1180
8 ソールプレート	-	1	-	
全 重 量 (kg)			2919.7	
塗 装 面 積 (m ²)			3.23	


注1) ソールプレート厚は、上沓中心部で図示寸法を標準としかつ最小厚は22mmとすること。

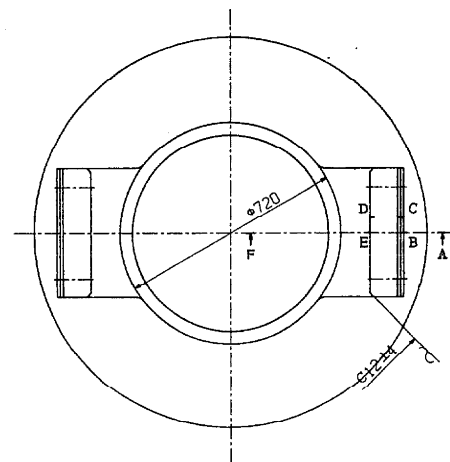


③ ▽ (▽^{12.55}) HBsC4+SL

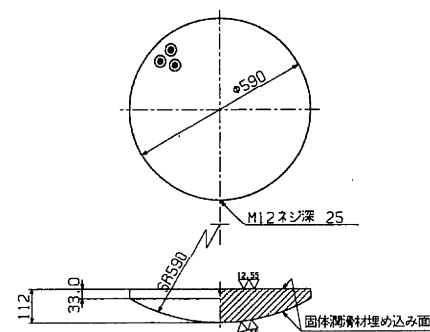


④ ~ クロコレンゴム

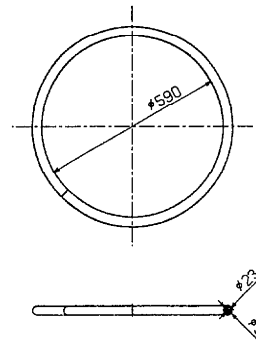

⑤ ~ (▽) SC46


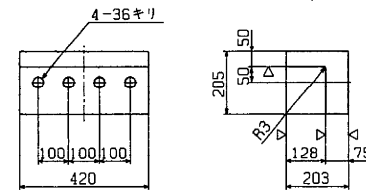


配 置 図

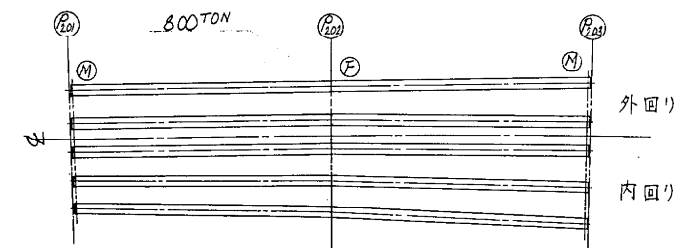


⑥ 六角ボルト 中
M 33 × 120 4.6


⑦ 六角ボルト 中
M 33 × 120 4.6

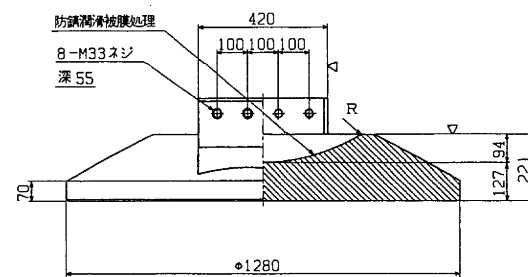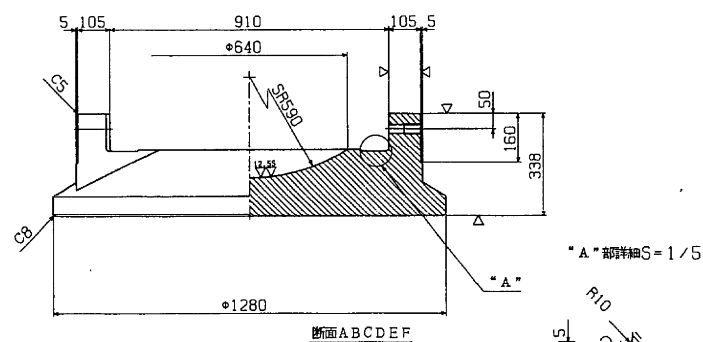

東京外環自動車道(川口〜三郷) 完成図			10303
			23538
工 種	高 架 橋		10259
名 称	青柳高架橋 P 201~P 203 支 承 (8)	縮 尺 1/10	476 1623
日本道路公団 東京第一建設局			平 5 マ 第 26 号

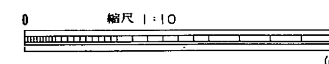

支承セット方向

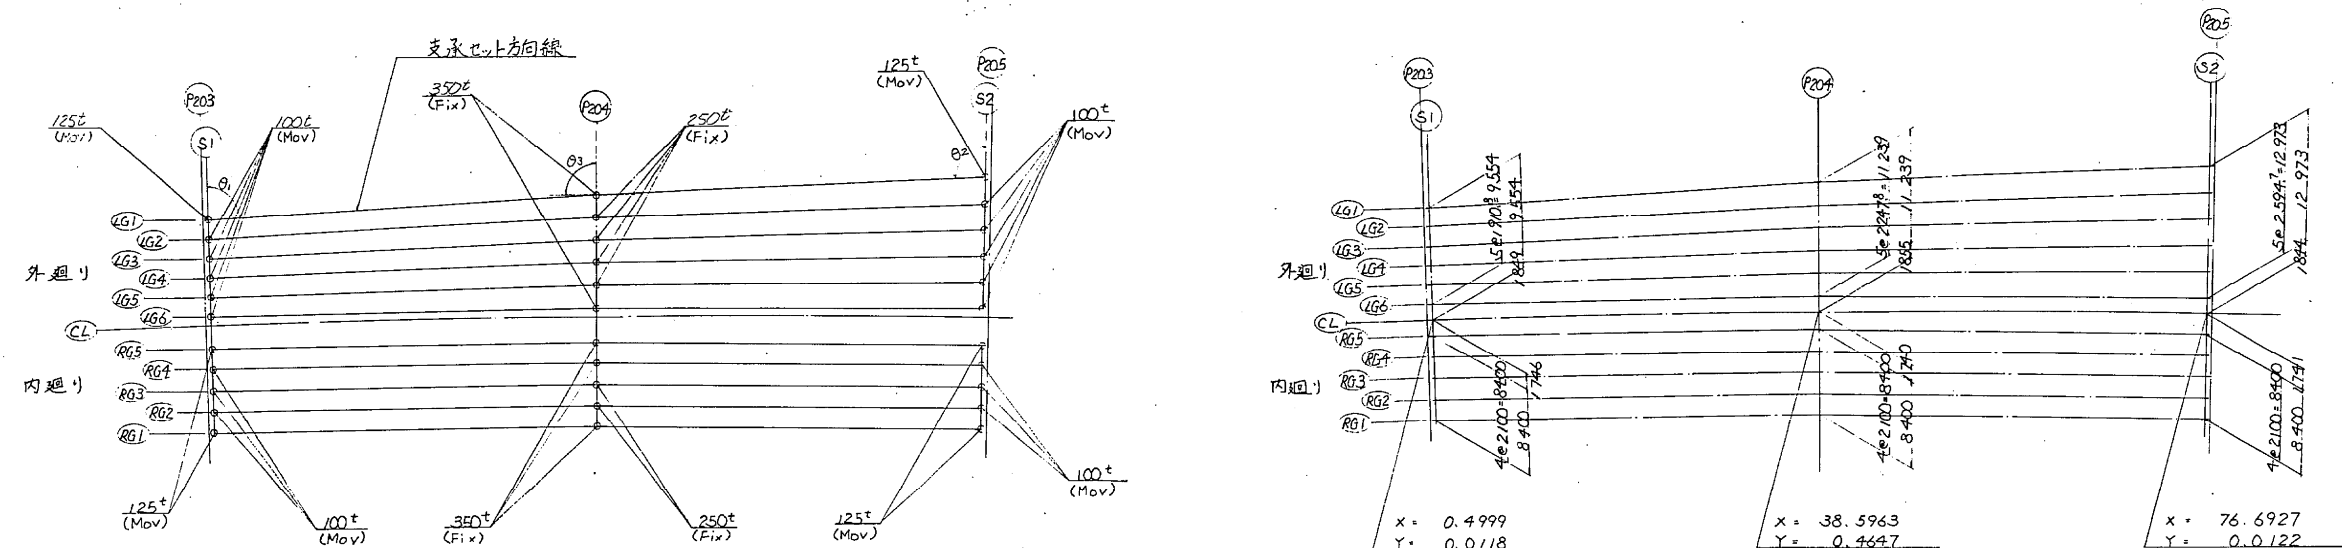

外廻り (セット角)

	θ1	θ2	θ3
LG1	88°09'11"	93°17'19"	92°31'37"
LG2	88°39'10"	92°46'33"	92°01'34"
LG3	89°09'14"	92°45'40"	91°31'05"
LG4	89°39'24"	91°44'40"	91°00'31"
LG5	90°09'39"	91°13'34"	90°29'50"
LG6	90°39'59"	90°42'21"	89°59'04"

内廻り (セット角)

	θ1	θ2	θ3
RG5	90°39'59"	90°43'45"	89°59'31"
RG4	.	.	.
RG3	.	.	.
RG2	.	.	.
RG1	.	.	.

外廻り 支承位置の座標及び路面高 (X, Yは小座標値)

	P203 (S1)			P204			P205 (S2)		
	X	Y	Z1	X	Y	Z1	X	Y	Z1
LG1	0.2300	11.4119	15.8120	38.5936	13.5588	15.9042	77.0555	14.8250	16.0428
LG2	0.2752	9.5016	15.7238	38.5941	11.3109	15.8592	76.9920	12.2311	15.9909
LG3	0.3204	7.5914	15.7356	38.5946	9.0631	15.8143	76.9284	9.6372	15.9390
LG4	0.3657	5.6811	15.6974	38.5950	6.8153	15.7693	76.8649	7.0433	15.8871
LG5	0.4109	3.7708	15.6591	38.5955	4.5675	15.7244	76.8014	4.4494	15.8352
LG6	0.4561	1.8605	15.6209	38.5959	2.3197	15.6794	76.7378	1.8555	15.7833

構造高

	P203 (S1)						P204						P205 (S2)					
	LG1	LG2	LG3	LG4	LG5	LG6	LG1	LG2	LG3	LG4	LG5	LG6	LG1	LG2	LG3	LG4	LG5	LG6
路面高 Z1	15.812	15.774	15.736	15.697	15.659	15.621	15.904	15.859	15.814	15.769	15.724	15.679	16.043	15.991	15.939	15.887	15.835	15.783
舗装厚 h1	75	75	75	75	75	75	75	75	75	75	75	75	75	75	75	75	75	75
床版厚 h2	210	210	210	210	210	210	220	220	220	220	220	220	230	230	230	230	230	230
ハニテ高 h3	150	150	150	150	150	150	140	140	140	140	140	140	130	130	130	130	130	130
腹板天端高 Z2	15.372	15.339	15.301	15.262	15.224	15.186	15.469	15.424	15.379	15.334	15.289	15.244	15.608	15.556	15.504	15.452	15.400	15.348
腹板高 h4	2.200	2.200	2.200	2.200	2.200	2.200	2.200	2.200	2.200	2.200	2.200	2.200	2.200	2.200	2.200	2.200	2.200	2.200
下フランジ厚 h5	16	12	12	12	12	14	38	32	28	28	28	32	19	13	13	13	12	16
ソールプレート厚 h6	23	23	23	23	23	23	31	26	26	26	26	31	23	23	23	23	23	23
骨高 h7	170	160	160	160	160	160	260	225	225	225	225	260	170	160	160	160	160	160
構造高合計 H	2.844	2.830	2.830	2.830	2.830	2.832	2.964	2.914	2.914	2.914	2.914	2.958	2.847	2.831	2.831	2.831	2.831	2.834
ハニテ厚 h8	30	30	30	30	30	30	30	30	30	30	30	30	30	30	30	30	30	30
骨座 h8	788	764	726	687	649	609	450	451	410	365	320	231	486	450	398	346	294	239
橋脚天端高 Z3	12.150	12.150	12.150	12.150	12.150	12.150	12.460	12.460	12.460	12.460	12.460	12.460	12.680	12.680	12.680	12.680	12.680	12.680


内廻り 支承位置の座標及び路面高 (X, Yは小座標値)

	P203 (S1)			P204			P205 (S2)		
	X	Y	Z1	X	Y	Z1	X	Y	Z1
RG5	0.5412	-1.7335	15.5890	38.5967	-1.2753	15.6475	76.6500	-1.7285	15.7516
RG4	0.5909	-3.8329	15.5470	38.5971	-3.3753	15.6055	76.5986	-3.8279	15.7026
RG3	0.6406	-5.9323	15.5050	38.5975	-5.4753	15.5635	76.5472	-5.9273	15.6576
RG2	0.6903	-8.0317	15.4630	38.5980	-7.5753	15.5215	76.4958	-8.0266	15.6256
RG1	0.7400	-10.1311	15.4210	38.5984	-9.6753	15.4795	76.4444	-10.1260	15.5836


構造高

	P203 (S1)					P204					P205 (S2)				
	RG5	RG4	RG3	RG2	RG1	RG5	RG4	RG3	RG2	RG1	RG5	RG4	RG3	RG2	RG1
路面高 Z1	15.589	15.547	15.505	15.463	15.421	15.648	15.606	15.564	15.522	15.480	15.752	15.710	15.668	15.626	15.584
舗装厚 h1	75	75	75	75	75	75	75	75	75	75	75	75	75	75	75
床版厚 h2	210	210	210	210	210	210	210	210	210	210	210	210	210	210	210
ハニテ高 h3	150	150	150	150	150	150	150	150	150	150	150	150	150	150	150
腹板天端高 Z2	15.154	15.112	15.070	15.028	14.986	15.213	15.171	15.129	15.087	15.045	15.317	15.275	15.233	15.191	15.149
腹板高 h4	2.200	2.200	2.200	2.200	2.200	2.200	2.200	2.200	2.200	2.200	2.200	2.200	2.200	2.200	2.200
下フランジ厚 h5	16	12	12	12	16	34	28	28	28	34	16	12	12	12	16
ソールプレート厚 h6	23	23	23	23	23	31	26	26	26	26	31	23	23	23	23
骨高 h7	170	160	160	160	170	260	225	225	225	260	170	160	160	160	170
構造高合計 H	2.844	2.830	2.830	2.830	2.844	2.960	2.914	2.914	2.914	2.960	2.844	2.830	2.830	2.830	2.844
ハニテ厚 h8	30	30	30	30	30	30	30	30	30	30	30	30	30	30	30
骨座 h8	565	537	495	453	397	198	162	160	118	30	198	170	128	86	30
橋脚天端高 Z3	12.150	12.150	12.150	12.150	12.150	12.460	12.460	12.460	12.460	12.460	12.680	12.680	12.680	12.680	12.680


断面図

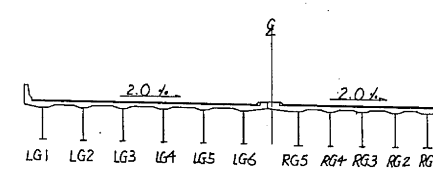

構造高


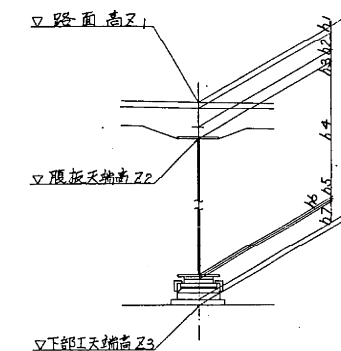


東京外環自動車道(川口~三郷)完成図			10334
			23538
工種	高架橋	10290	
		14944	
名	青柳高架橋	縮尺	507
称	支承設置図(1)	1/300	1623
日本道路公団 東京第一建設局			

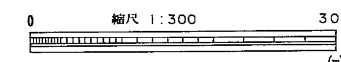


P205 ~ P207 支承配置図 (その2)

支承セツト方向

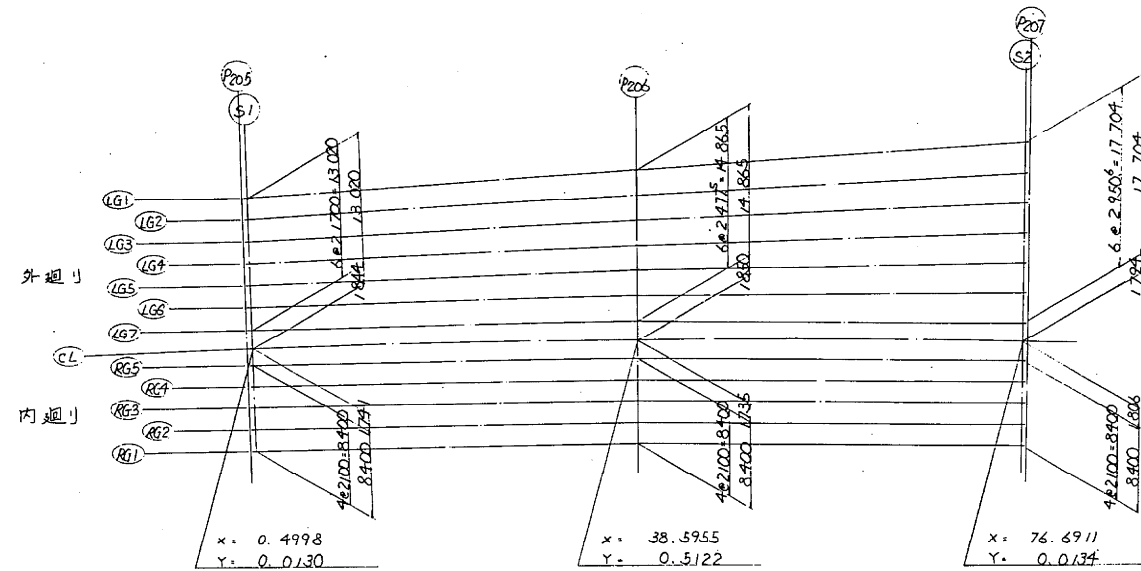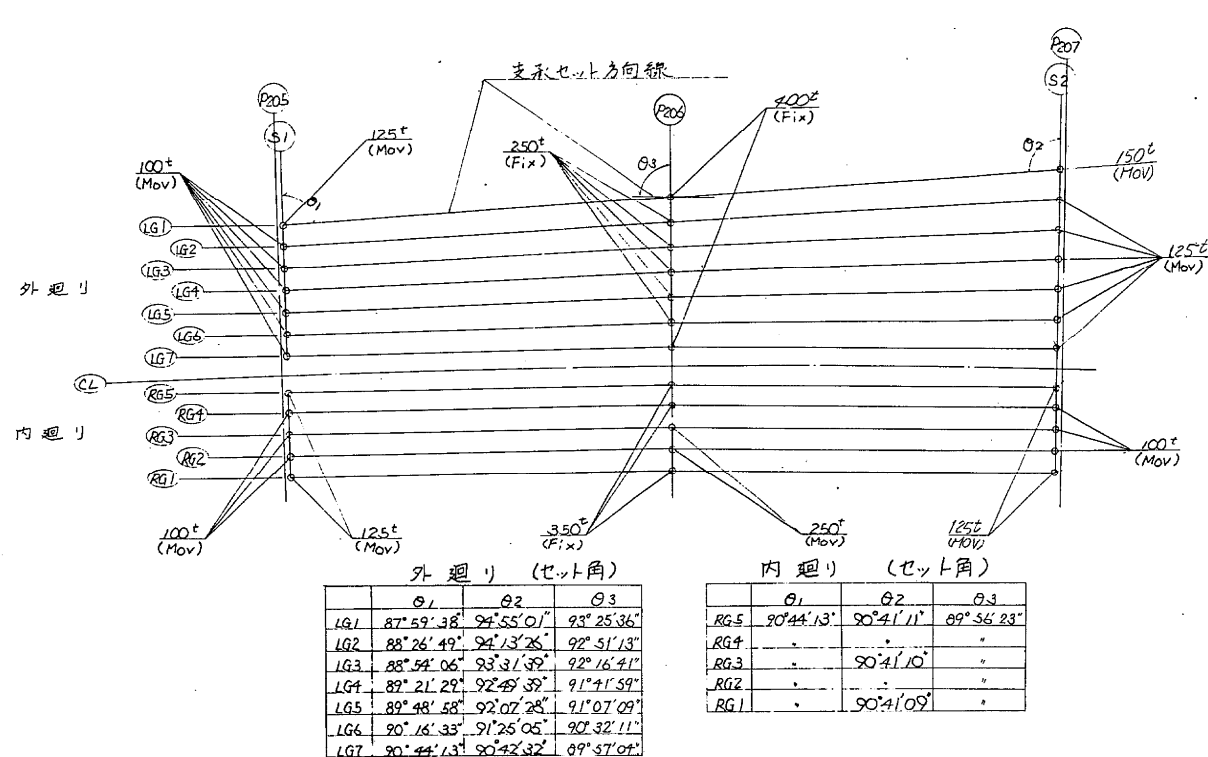

断面図

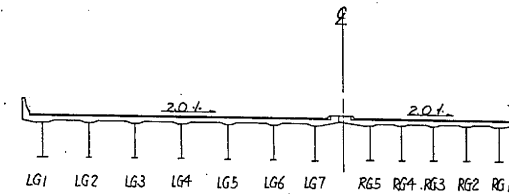

外廻り 支承位置の座標及び路面高 (X,Yは小座標値)

	P205 (S1)			P206			P207 (S2)		
	X	Y	Z1	X	Y	Z1	X	Y	Z1
LG1	0.1115	14.8714	16.0470	38.5921	17.2273	16.1633	77.2162	19.5041	16.0118
LG2	0.1682	12.2022	16.0036	38.5926	14.7498	16.1337	77.1368	16.5544	16.1052
LG3	0.2249	10.5330	15.9602	38.5931	12.2723	16.1034	77.0573	13.6048	16.1263
LG4	0.2816	8.3638	15.9168	38.5936	9.7947	16.0611	76.9778	10.6553	16.2151
LG5	0.3383	6.1945	15.8734	38.5941	7.3172	16.0116	76.8984	7.7057	16.1551
LG6	0.3950	4.0253	15.8300	38.5946	4.8397	15.9620	76.8189	4.7562	16.0951
LG7	0.4517	1.8560	15.7866	38.5951	2.3622	15.9125	76.7394	1.8066	16.0371

構造高


	P205 (S1)							P206							P207 (S2)						
	LG1	LG2	LG3	LG4	LG5	LG6	LG7	LG1	LG2	LG3	LG4	LG5	LG6	LG7	LG1	LG2	LG3	LG4	LG5	LG6	LG7
路面高 Z1	16.0470	16.0036	15.9602	15.9168	15.8734	15.8300	15.7866	16.1633	16.1337	16.1034	16.0611	16.0116	15.9620	15.9125	16.0118	16.1052	16.1263	16.2151	16.1551	16.0951	16.0371
舗装厚 h1	75	75	75	75	75	75	75	75	75	75	75	75	75	75	75	75	75	75	75	75	75
床版厚 h2	220	220	220	220	220	220	220	220	220	220	220	220	220	220	220	220	220	220	220	220	220
ハンチ高 h3	140	140	140	140	140	140	140	140	140	140	140	140	140	140	140	140	140	140	140	140	140
腹板天端高 Z2	15.612	15.569	15.525	15.482	15.439	15.395	15.352	15.727	15.694	15.661	15.628	15.595	15.562	15.529	15.727	15.694	15.661	15.628	15.595	15.562	15.529
腹板高 h4	2.200	2.200	2.200	2.200	2.200	2.200	2.200	2.200	2.200	2.200	2.200	2.200	2.200	2.200	2.200	2.200	2.200	2.200	2.200	2.200	2.200
下フランジ厚 h5	16	16	16	16	16	16	16	16	16	16	16	16	16	16	16	16	16	16	16	16	16
ソールプレート厚 h6	23	23	23	23	23	23	23	23	23	23	23	23	23	23	23	23	23	23	23	23	23
音高 h7	170	160	160	160	160	160	160	170	170	170	170	170	170	170	170	170	170	170	170	170	170
構造高合計 H	2.844	2.830	2.830	2.830	2.830	2.830	2.830	2.844	2.844	2.844	2.844	2.844	2.844	2.844	2.844	2.844	2.844	2.844	2.844	2.844	2.844
スラブ厚 h8	30	30	30	30	30	30	30	30	30	30	30	30	30	30	30	30	30	30	30	30	30
音座高 h8	493	463	463	463	463	463	463	493	493	493	493	493	493	493	493	493	493	493	493	493	493
橋脚天端高 Z3	12.680	12.680	12.680	12.680	12.680	12.680	12.680	12.680	12.680	12.680	12.680	12.680	12.680	12.680	12.680	12.680	12.680	12.680	12.680	12.680	12.680

内廻り 支承位置の座標及び路面高 (X,Yは小座標値)

	P205 (S1)			P206			P207 (S2)		
	X	Y	Z1	X	Y	Z1	X	Y	Z1
RG5	0.5453	-1.7278	15.7549	38.5959	-1.2228	15.8808	76.6425	-1.7919	16.0051
RG4	0.6002	-3.8271	15.7129	38.5963	-3.3228	15.8388	76.5859	-3.8911	15.9631
RG3	0.6551	-5.9263	15.6709	38.5967	-5.4228	15.7968	76.5294	-5.9903	15.9211
RG2	0.7099	-8.0256	15.6289	38.5972	-7.5228	15.7548	76.4728	-8.0896	15.8791
RG1	0.7648	-10.1249	15.5869	38.5976	-9.6228	15.7128	76.4162	-10.1888	15.8371



構造高

	P205 (S1)					P206					P207 (S2)				
	RG5	RG4	RG3	RG2	RG1	RG5	RG4	RG3	RG2	RG1	RG5	RG4	RG3	RG2	RG1
路面高 Z1	15.755	15.713	15.671	15.629	15.587	15.881	15.839	15.797	15.755	15.713	16.005	15.963	15.921	15.879	15.837
舗装厚 h1	75	75	75	75	75	75	75	75	75	75	75	75	75	75	75
床版厚 h2	210	210	210	210	210	210	210	210	210	210	210	210	210	210	210
ハンチ高 h3	150	150	150	150	150	150	150	150	150	150	150	150	150	150	150
腹板天端高 Z2	15.320	15.278	15.236	15.194	15.152	15.446	15.404	15.362	15.320	15.278	15.570	15.528	15.486	15.444	15.402
腹板高 h4	2.200	2.200	2.200	2.200	2.200	2.200	2.200	2.200	2.200	2.200	2.200	2.200	2.200	2.200	2.200
下フランジ厚 h5	16	16	16	16	16	16	16	16	16	16	16	16	16	16	16
ソールプレート厚 h6	23	23	23	23	23	23	23	23	23	23	23	23	23	23	23
音高 h7	170	160	160	160	160	170	170	170	170	170	170	170	170	170	170
構造高合計 H	2.844	2.830	2.830	2.830	2.830	2.844	2.844	2.844	2.844	2.844	2.844	2.844	2.844	2.844	2.844
スラブ厚 h8	30	30	30	30	30	30	30	30	30	30	30	30	30	30	30
音座高 h8	201	173	173	173	173	201	165	165	165	165	208	168	168	168	168
橋脚天端高 Z3	12.680	12.680	12.680	12.680	12.680	12.680	12.680	12.680	12.680	12.680	12.680	12.680	12.680	12.680	12.680

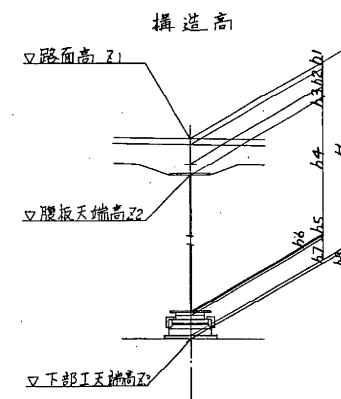

東京外環自動車道(川口〜三郷)完成図			10335
			23538
工種	高架橋		10291
名	青柳高架橋	縮尺	14944
称	支承設置図(2)	1/300	508
			1623
日本道路公団 東京第一建設局			
			平 5 マ 第 58 号

(P207) ~ (P210) 支 承 配 置 図

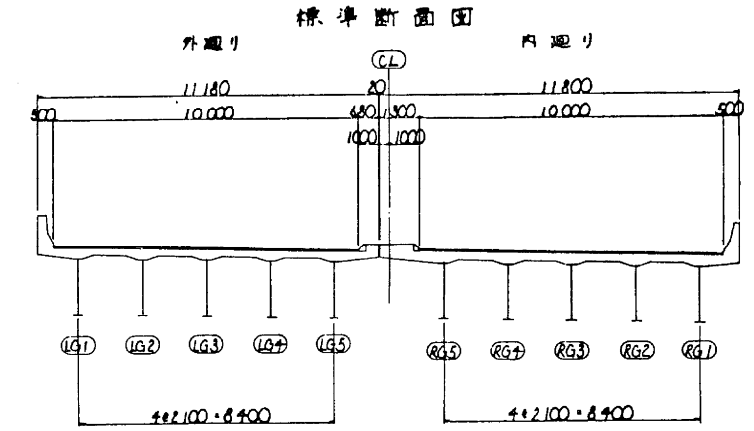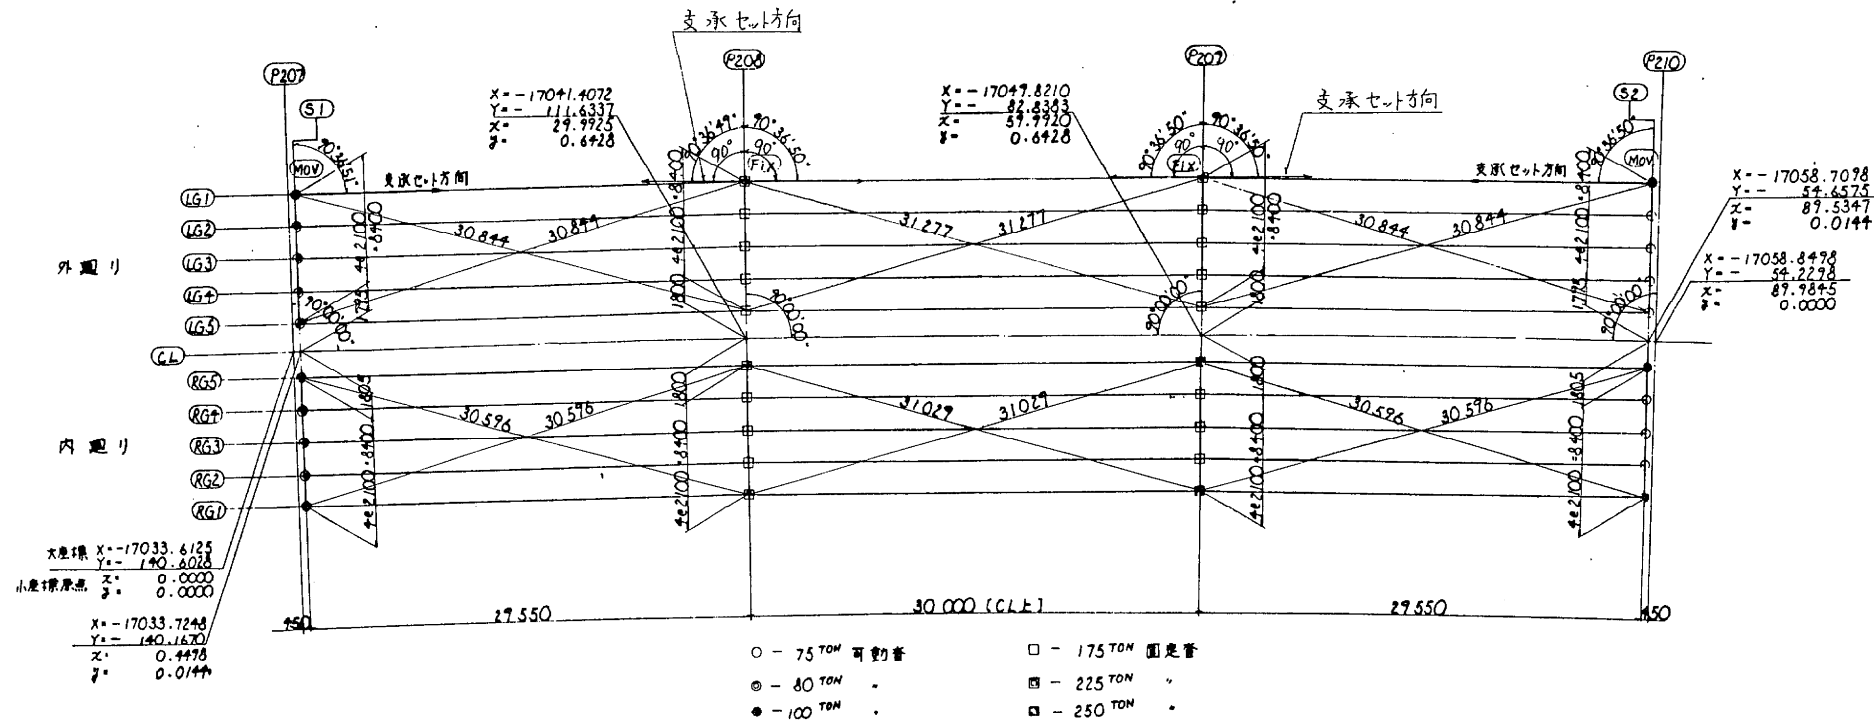

支 承 位 置 の 小 座 標

		(S1)		(P208)		(P209)		(S2)	
		X	Y	X	Y	X	Y	X	Y
外 廻 り	LG1	0.1221	10.2045	29.8833	10.8422	60.1012	10.8422	89.8624	10.2044
	LG2	0.1876	8.1056	29.9058	8.7423	60.0787	8.7423	89.7947	8.1055
	LG3	0.2571	6.0067	29.9283	6.6425	60.0562	6.6425	89.7274	6.0066
	LG4	0.3246	3.9077	29.9508	4.5426	60.0337	4.5426	89.6599	3.9076
	LG5	0.3921	1.8088	29.9733	2.4427	60.0113	2.4427	89.5924	1.8087
内 廻 り	RG5	0.5078	-1.7894	30.0118	-1.1571	59.9727	-1.1571	89.4767	-1.7894
	RG4	0.5753	-3.8883	30.0343	-3.2570	59.9502	-3.2570	89.4092	-3.8883
	RG3	0.6427	-5.9872	30.0568	-5.3569	59.9277	-5.3568	89.3418	-5.9872
	RG2	0.7102	-8.0862	30.0793	-7.4567	59.9052	-7.4567	89.2743	-8.0862
	RG1	0.7777	-10.1851	30.1018	-9.5566	59.8827	-9.5566	89.2068	-10.1851


構 造 高

外 廻 り


	(S1)					(P208)					(P209)					(S2)				
	LG1	LG2	LG3	LG4	LG5	LG1	LG2	LG3	LG4	LG5	LG1	LG2	LG3	LG4	LG5	LG1	LG2	LG3	LG4	LG5
路面高Z1	16.208	16.166	16.124	16.082	16.040	16.306	16.264	16.222	16.180	16.138	16.405	16.363	16.321	16.279	16.237	16.502	16.460	16.418	16.376	16.334
舗装厚H1	75	75	75	75	75	75	75	75	75	75	75	75	75	75	75	75	75	75	75	75
床版厚H2	210	210	210	210	210	210	210	210	210	210	210	210	210	210	210	210	210	210	210	210
ハッチ高H3	150	150	150	150	150	150	150	150	150	150	150	150	150	150	150	150	150	150	150	150
腹板高H4	1850	1850	1850	1850	1850	1850	1850	1850	1850	1850	1850	1850	1850	1850	1850	1850	1850	1850	1850	1850
フワシ厚H5	17	12	12	12	17	28	22	17	22	22	28	22	17	22	22	17	12	12	12	17
ソールプレート厚H6	23	23	23	23	23	23	23	23	23	23	23	23	23	23	23	23	23	23	23	23
支 承 高 H7	155	140	140	140	155	240	220	220	220	220	240	225	195	195	195	175	155	155	155	155
橋 梁 高 H8	2482	2440	2440	2440	2482	2576	2550	2550	2550	2550	2576	2524	2524	2524	2524	2502	2475	2475	2475	2477
枕木高H9	30	30	30	30	30	31	57	57	57	57	30	30	30	30	30	30	52	57	57	35
管 座 高	1273	1253	1211	1169	1125	—	—	—	—	—	423	409	368	325	283	—	—	—	—	—
下部工基礎高Z2	12423	12423	12423	12423	12423	13699	13457	13616	13573	13531	13400	13400	13400	13400	13400	13970	13932	13886	13859	13822

内 廻 り

	(S1)					(P208)					(P209)					(S2)				
	RG5	RG4	RG3	RG2	RG1	RG5	RG4	RG3	RG2	RG1	RG5	RG4	RG3	RG2	RG1	RG5	RG4	RG3	RG2	RG1
路面高Z1	16.008	15.966	15.924	15.882	15.840	16.106	16.064	16.022	15.980	15.938	16.205	16.163	16.121	16.079	16.037	16.302	16.260	16.218	16.176	16.134
舗装厚H1	75	75	75	75	75	75	75	75	75	75	75	75	75	75	75	75	75	75	75	75
床版厚H2	210	210	210	210	210	210	210	210	210	210	210	210	210	210	210	210	210	210	210	210
ハッチ高H3	150	150	150	150	150	150	150	150	150	150	150	150	150	150	150	150	150	150	150	150
腹板高H4	1850	1850	1850	1850	1850	1850	1850	1850	1850	1850	1850	1850	1850	1850	1850	1850	1850	1850	1850	1850
フワシ厚H5	17	12	12	12	17	28	22	17	22	22	28	22	17	22	22	17	12	12	12	17
ソールプレート厚H6	23	23	23	23	23	23	23	23	23	23	23	23	23	23	23	23	23	23	23	23
支 承 高 H7	155	140	140	140	155	240	220	220	220	240	225	195	195	195	225	175	155	155	155	175
橋 梁 高 H8	2482	2440	2440	2440	2482	2576	2550	2550	2550	2576	2524	2524	2524	2524	2524	2502	2475	2475	2475	2502
枕木高H9	30	30	30	30	30	31	57	57	57	57	30	30	30	30	30	30	52	57	57	35
管 座 高	1073	1053	1011	969	905	—	—	—	—	—	213	207	188	123	45	—	—	—	—	—
下部工基礎高Z2	12423	12423	12423	12423	12423	13471	13436	13401	13366	13331	13400	13400	13400	13400	13400	13756	13718	13679	13641	13602

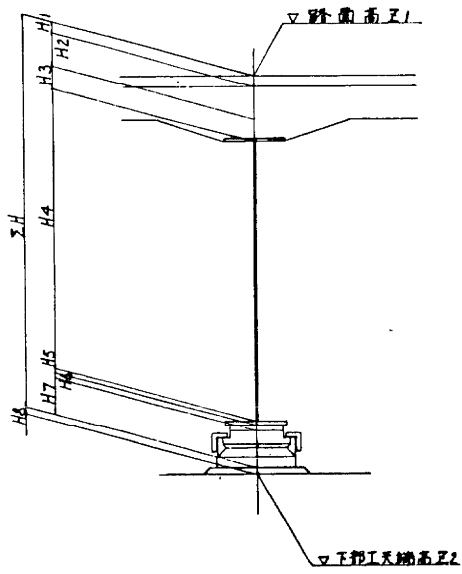

東京外環自動車道(川口~三郷)完成図		10436
工 高 架 橋		23538
名 青柳高架橋		10392
称 支 承 配 置 図		14944
縮尺	1/200	609
	1/100	1623
日本道路公団 東京第一建設局		

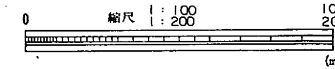

支承(その1) S=1/5

設計条件

反力		
全反力	R	100 ton
死荷重反力	Rd	70 ton
活荷重反力	R(l+i)	30 ton
橋軸方向水平力(移動時)	RHlf	15 ton
橋軸方向水平力(地震時)	RHle	23.1 ton
橋軸直角方向水平力(地震時)	RHze	23.1 ton
上揚力(地震時)	V	7 ton
移動量		
計算移動量	e1	50 mm
設計移動量	e2	70 mm
移動可能量	e	110 mm
設計水平摩擦度	KH	0.30
摩擦係数		
設計摩擦係数	f	0.15
許容支圧応力度		
上部工との許容支圧応力度	σ_{ba}	2100 kg/cm ²
下部工との許容支圧応力度	σ_{ba}	2100 kg/cm ²


材料表

部番	品名	材質	個数	重量(kg)	備考
①	下 番	SCW49	1	82.0	
②	上 番	SS41	1	70.3	
③	ベアリングプレート	HBsC4+SL	1	9.5	
④	シーリング	クロロブレンゴム	1	0.2	
⑤	サイドブロック	SS41	2	10.0	
⑥	六角ボルト	—	4	0.8	JIS B 1180
⑦	六角ボルト	—	4	1.2	JIS B 1180
⑧	ステンレス板	SUS316	1	1.9	376x2x310
全重量 (kg)				175.9	


注) 溶融亜鉛メッキ仕様

製作個数 28個


① ~ (▽▽) SCW 49

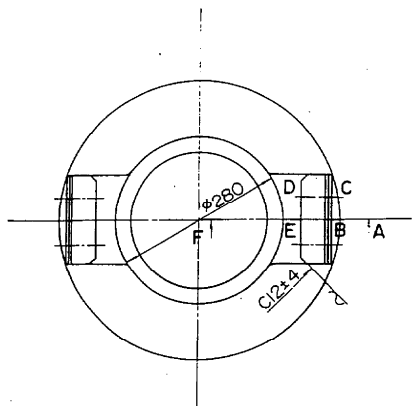


"A" 部詳細 S=1/4

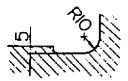


③ ▽(▽▽) HBsC4 + SL

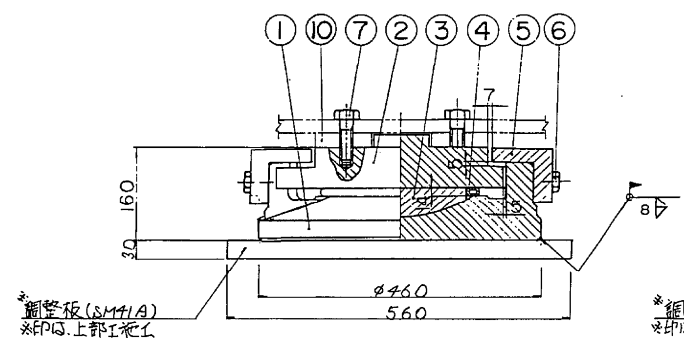


④ ~ クロロブレンゴム

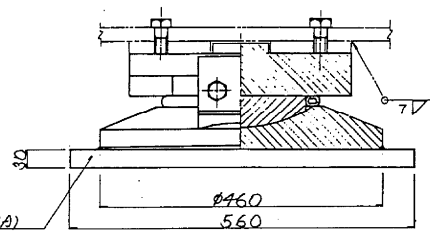


⑤ ~ (▽) SS41

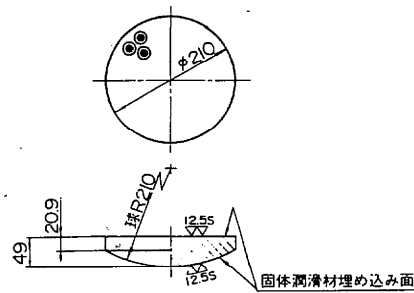


⑥ 六角ボルト 中 M20x55 4.6

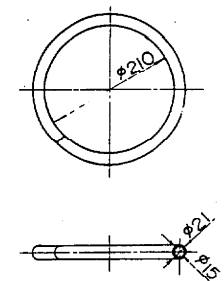


⑦ 六角ボルト 中 M24x60 4.6

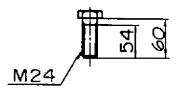

② ~ (▽▽) SS41

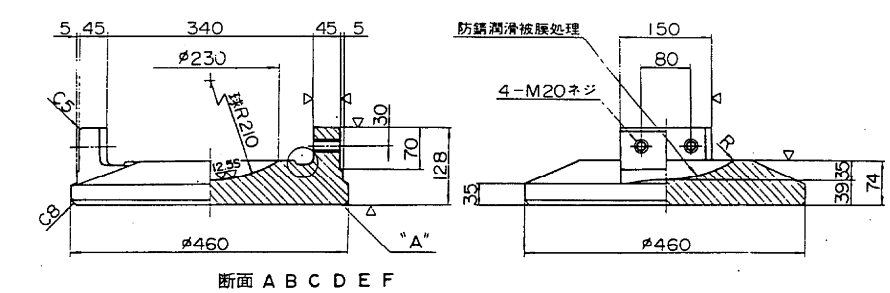

配置図

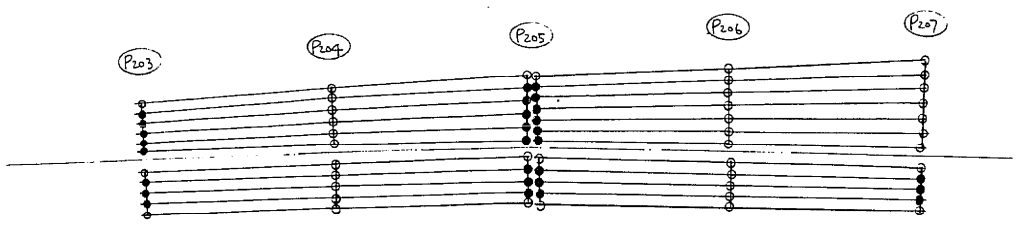

設計条件

反力		
全反力	R	125 ton
死荷重反力	Rd	87.5 ton
活荷重反力	R(l+i)	37.5 ton
橋軸方向水平力(移動時)	R _{H1f}	18.8 ton
橋軸方向水平力(地震時)	R _{H1e}	28.9 ton
橋軸直角方向水平力(地震時)	R _{H2e}	28.9 ton
上揚力(地震時)	V	8.8 ton
移動量		
計算移動量	e ₁	50 mm
設計移動量	e ₂	70 mm
移動可能量	e	110 mm
設計水平震度	K _H	0.30
摩擦係数		
設計摩擦係数	f	0.15
許容支圧応力度		
上部工との許容支圧応力度	σ_{ba}	2100 kg/cm ²
下部工との許容支圧応力度	σ_{ba}	kg/cm ²


材料表

部番	品名	材質	個数	重量(kg)	備考
①	下 沓	SCW49	1	110.3	
②	上 沓	SS41	1	86.3	
③	ベアリングプレート	HBsC4+SL	1	13.2	
④	シールリング	クロムレンダム	1	0.2	
⑤	サイドブロック	SS41	2	12.5	
⑥	六角ボルト	—	4	0.8	JIS B 1180
⑦	六角ボルト	—	4	1.2	JIS B 1180
⑧	ステンレス板	SUS316	1	2.2	406x2x340
全重量(kg)				226.7	




注) 溶融亜鉛メッキ仕様

製作個数 17 個


① ~ (▽▽) SCW 49

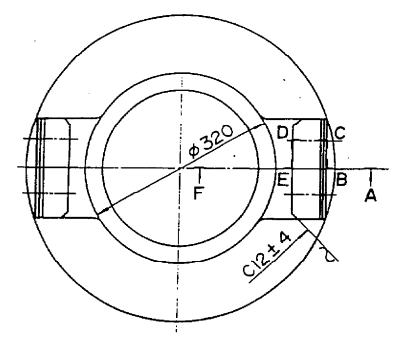



"A" 部詳細 S=1/4

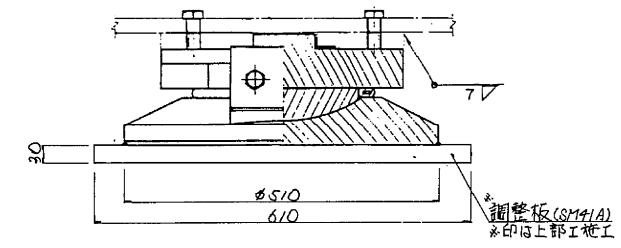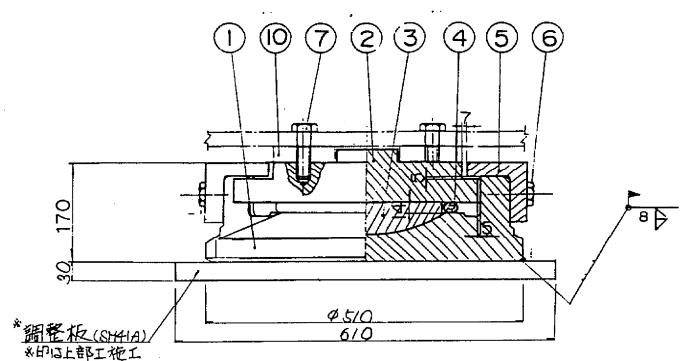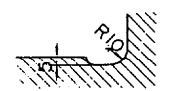

③ ▽(▽▽) HBsC4 + SL

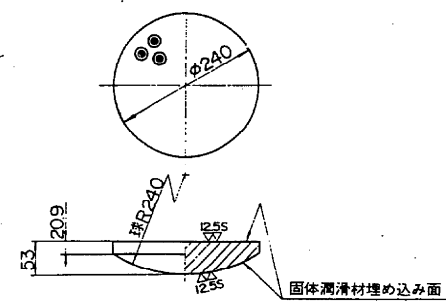


④ ~ クロムレンダム

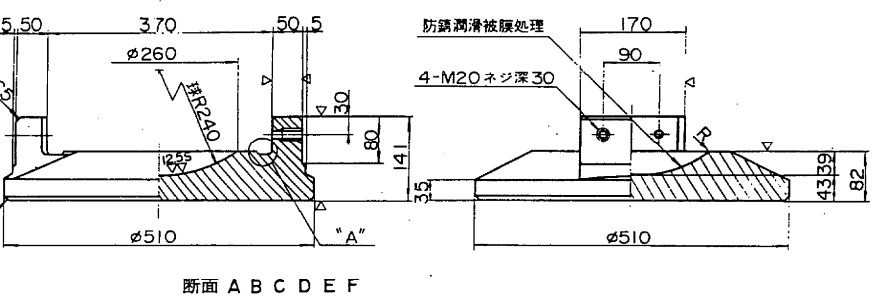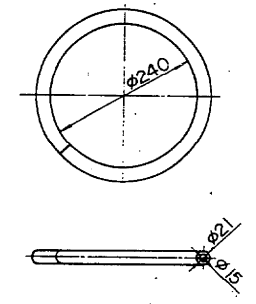


断面 A B C D E F


② ~ (▽▽) SS41

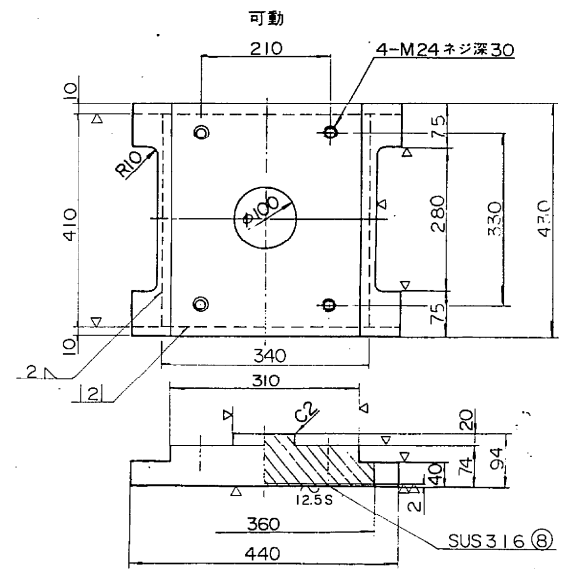


⑤ ~ (▽) SS41

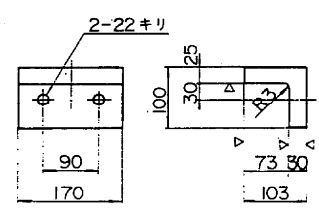



⑥ 六角ボルト 中 M20x55 4.6

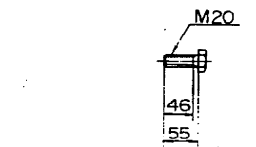

⑦ 六角ボルト 中 M24x65 4.6

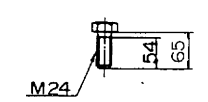

配置図

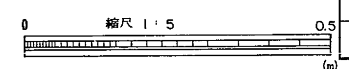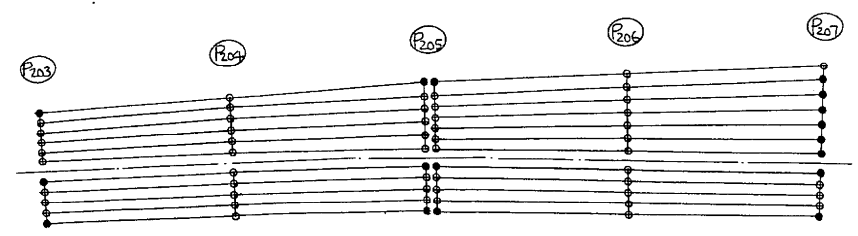

東京外環自動車道(川口〜三郷) 完成図		10456
		23538
工種	高架橋	10412
名	青柳高架橋	縮尺 1/5
称	支承(2)	629
		1623
日本道路公団 東京第一建設局		
平 5 第 179 号		

支承 (その3) $S=1/10$

設計条件

反力		
全反力	R	150 ton
死荷重反力	Rd	105 ton
活荷重反力	$R(\ell+i)$	45 ton
橋軸方向水平力(移動時)	R _{Hlf}	22.5 ton
橋軸方向水平力(地震時)	R _{Hie}	34.7 ton
橋軸直角方向水平力(地震時)	R _{Hze}	34.7 ton
上揚力(地震時)	V	10.5 ton
移動量		
計算移動量	e ₁	50 mm
設計移動量	e ₂	70 mm
移動可能量	e	110 mm
設計水平摩擦係数	K _H	0.30
摩擦係数		
設計摩擦係数	f	0.15
許容支圧応力度		
上部工との許容支圧応力度	σ_{ba}	2100 kg/cm ²
下部工との許容支圧応力度	σ_{ba}	2100 kg/cm ²


材料表

部番	品名	材質	個数	重量(kg)	備考
①	下 蓋	SCW49	1	146.6	
②	上 蓋	SS41	1	109.0	
③	ベアリングプレート	HBsC4+SL	1	15.7	
④	シールリング	クロロブレンゴム	1	0.2	
⑤	サイドブロック	SS41	2	15.7	
⑥	六角ボルト	—	4	1.0	JIS B 1180
⑦	六角ボルト	—	4	1.3	JIS B 1180
⑧	ステンレス板	SUS316	2.7	446x2x380	
全重量(kg)				292.2	



注) 溶融亜鉛メッキ仕様

製作個数 1 個

① ~ (▽▽) SCW49


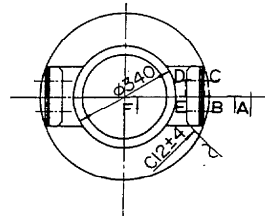


"A" 部詳細 S=1/4

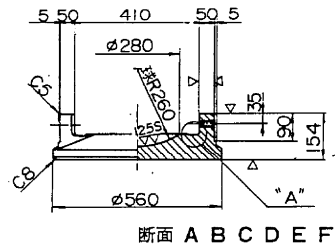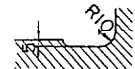


② ~ (▽▽) SS41



可動

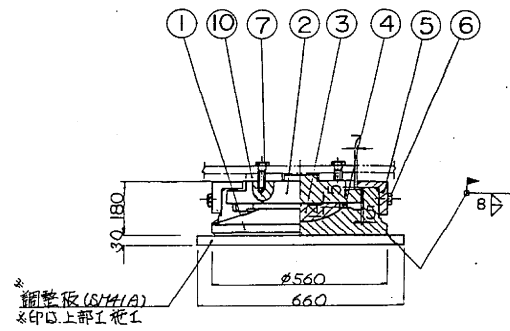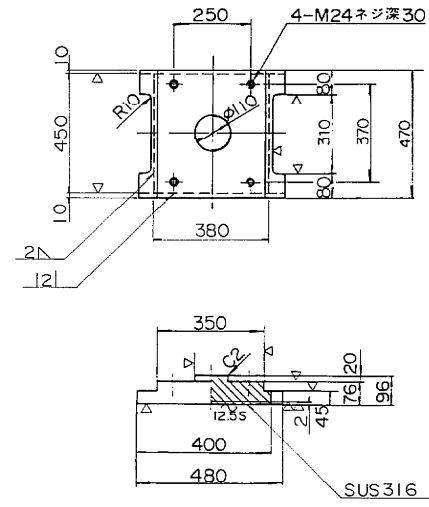


③ (▽▽) HBsC4 + SL

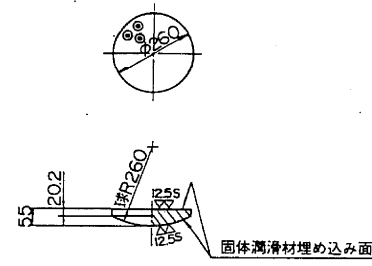


⑤ ~ (▽) SS41

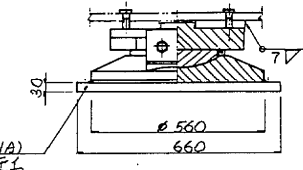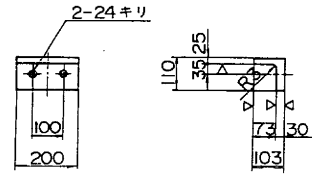


④ ~ クロロブレンゴム

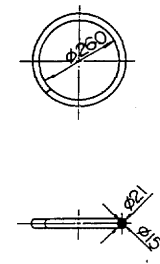



⑥ 六角ボルト 中 M22x60 4.6 S=1/10

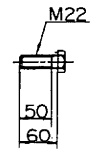

⑦ 六角ボルト 中 M24x65 4.6 S=1/10

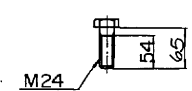


配置図

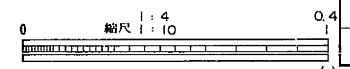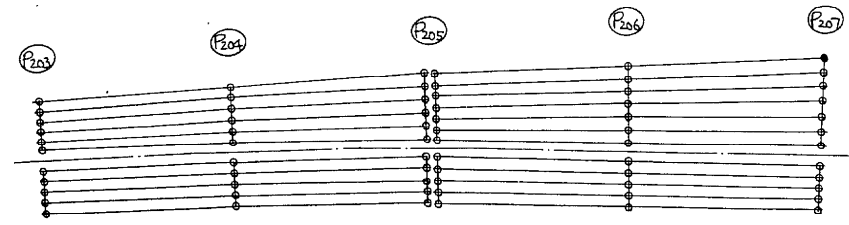


東京外環自動車道(川口~三郷) 完成図			10457 23538
工種	高架橋		10413 14944
名	青柳高架橋	縮尺	630
称	支承(3)	1/10 1/4	1623
日本道路公団 東京第一建設局			


① ~ (▽^{12.5S}▽) SCW 49

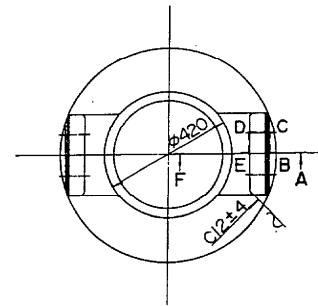


"A" 部詳細 S = 1/4

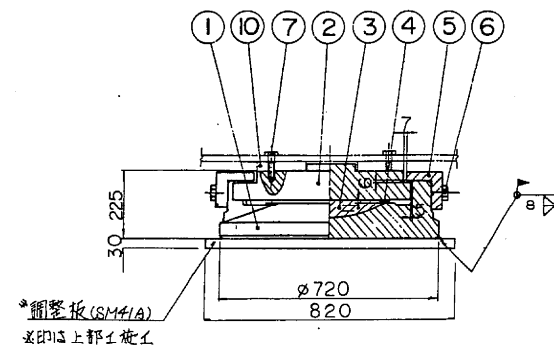


③ $\nabla(\frac{12.5S}{\nabla\nabla}) \text{ HBsC4} + \text{SL}$

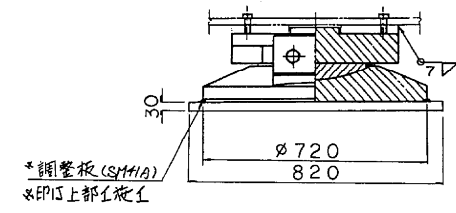

④ ～クロロブレンゴム


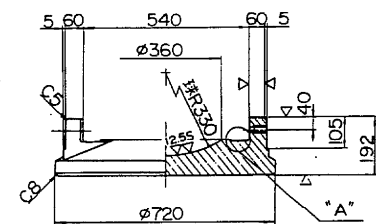


断面 A B C D E F

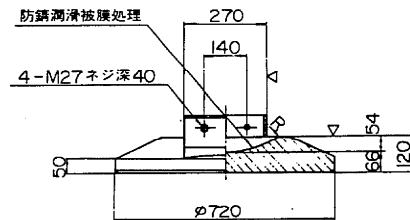


② $\sim (\nabla \nabla \nabla) \text{ SS4I}$



固定

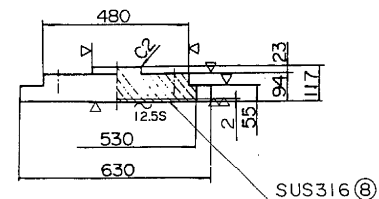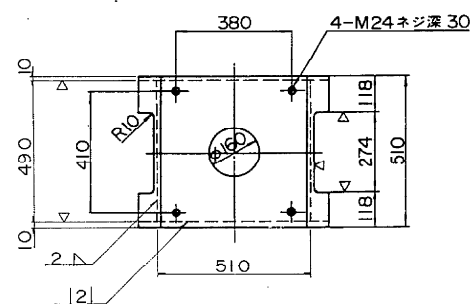


SUS316⑧

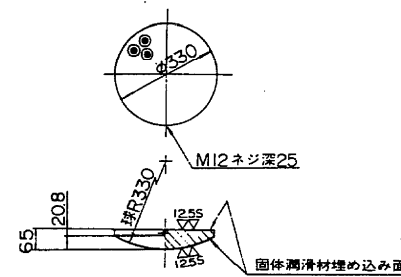


⑤ $\sim (\nabla)$ SC 46

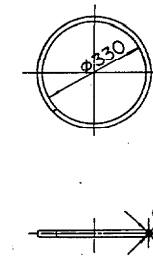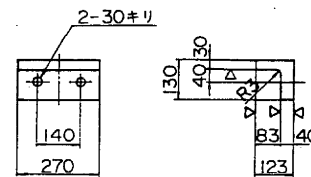


⑥ 六角ボルト 中 M27 x 75 4.6 S=1/10

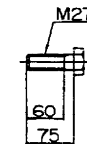

⑦ 六角ボルト 中 M24 x 80 4.6 S = 1/10

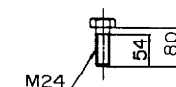

配置図

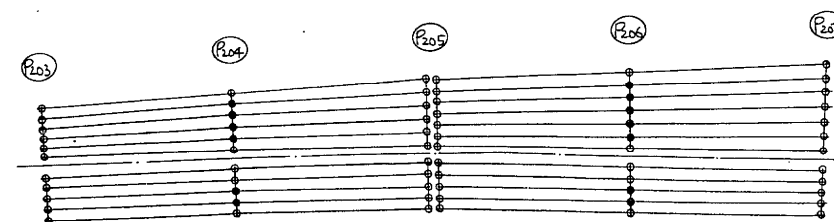

設計条件

反 力		
全 反 力	R	250 ton
死 荷 重 反 力	Rd	175 ton
活 荷 重 反 力	R($\ell+i$)	75 ton
橋 軸 方 向 水 平 力(移動時)	R _{H1f}	3.75 ton
橋 軸 方 向 水 平 力(地震時)	R _{H1e}	11.55 ton
橋軸直角方向水平力(地震時)	R _{H2e}	5.78 ton
上 揚 力(地震時)	V	17.5 ton
水 平 震 度		
設 計 水 平 震 度	K _H	0.24
摩 擦 係 数		
設 計 摩 擦 係 数	f	0.15
許 容 支 圧 応 力 度		
上部工との許容支圧応力度	σ_{ba}	2100 kg/cm ²
下部工との許容支圧応力度	σ_{ba}	2100 kg/cm ²

材料表

部 番	品 名	材 質	個 数	重 量(kg)	備 考
				固 定	
①	下 沓	SCW49	1	315.7	
②	上 沓	SS41	1	200.6	
③	ベアリングプレート	HBsC4+SL	1	29.0	
④	シールリング	クロムニッケル	1	0.2	
⑤	サイドブロック	SC46	2	31.7	
⑥	六角ボルト	—	4	2.0	JIS B 1180
⑦	六角ボルト	—	4	1.4	JIS B 1180
⑧	ステンレス板	SCS16	1	4.0	486x2x510
	全 重 量 (kg)			584.6	

注) 溶解亜鉛メッキ仕様

製作個数13個

設計条件

反 力			
全 反 力	R	350	ton
死 荷 重 反 力	Rd	245	ton
活 荷 重 反 力	R(l+i)	105	ton
橋 軸 方 向 水 平 力 (移動時)	RHlf	52.5	ton
橋 軸 方 向 水 平 力 (地震時)	RHle	161.7	ton
橋 軸 直 角 方 向 水 平 力 (地震時)	RHze	80.9	ton
上 揚 力 (地震時)	V	24.5	ton

水 平 震 度		
設 計 水 平 震 度	KH	0.33
摩 擦 係 数		
設 計 摩 擦 係 数	f	0.24
許 容 支 圧 応 力 度		
上部工との許容支圧応力度	σ_{ba}	2100 kg/cm ²
下部工との許容支圧応力度	σ_{ba}	2100 kg/cm ²


材 料 表

部 番	品 名	材 質	個 数	重 量 (kg)	備 考
①	下 蓋	SCW49	1	499.2	
②	上 蓋	SC46	1	307.7	
③	ベアリングプレート	HBsC4+SL	1	44.2	
④	シールリング	クロロプレンゴム	1	0.3	
⑤	サイドブロック	SC46	2	45.7	
⑥	六角ボルト	—	4	3.6	JIS B 1180
⑦	六角ボルト	—	4	1.6	JIS B 1180
⑧	ステンレス板	SUS316	1	5.4	566x2x600
全 重 量 (kg)				907.7	



注) 溶接部は鉛メッキ仕上

製作箇所 8箇所

① ~ (▽▽▽) SCW 49

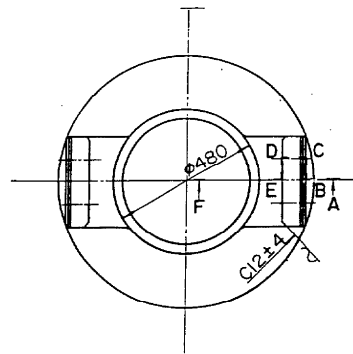



"A" 部詳細 $S=1/4$

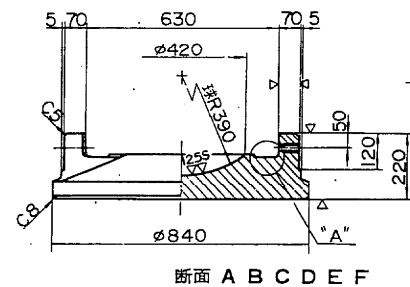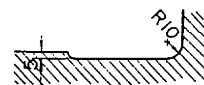


断面 A B C D E F

② ~ (▽▽▽) SC 46


固定

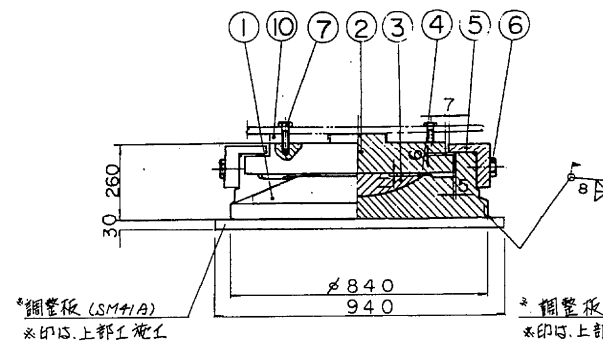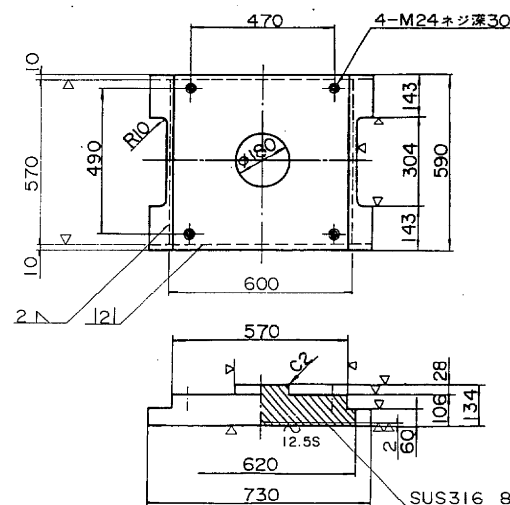


③ ▽(▽▽) HBsC4 + SL

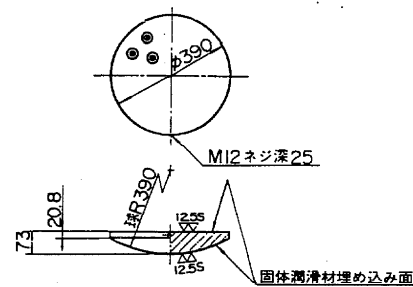


⑤ ~ (▽) SC 46

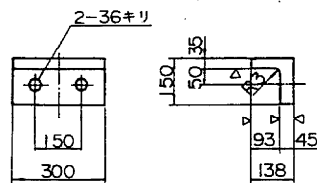


④ ~ クロロプレンゴム

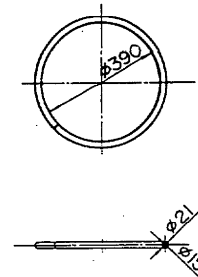


⑥ 六角ボルト 中 M33x90 4.6

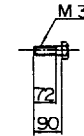

⑦ 六角ボルト 中 M24x90 4.6 $S=1/10$

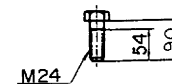

配置図

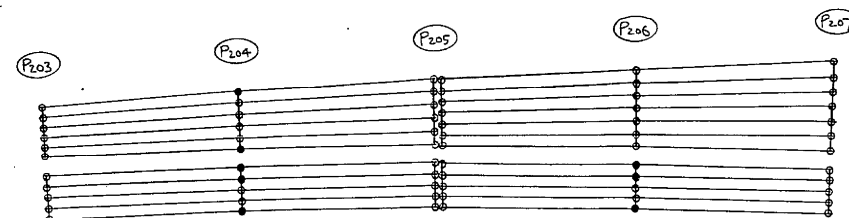


縮尺 1:4
1:10



東京外環自動車道(川口~三郷)完成図			10459
			23538
工 種	高 架 橋		10415
			14944
名 称	青柳高架橋	縮尺	1/10
	支 承 (5)		632
			1623
日本道路公団 東京第一建設局			

100^{TON} 可動支承 S=1:5 (P207)
(鋼製橋脚用)



① ~ (▽▽) SCW49

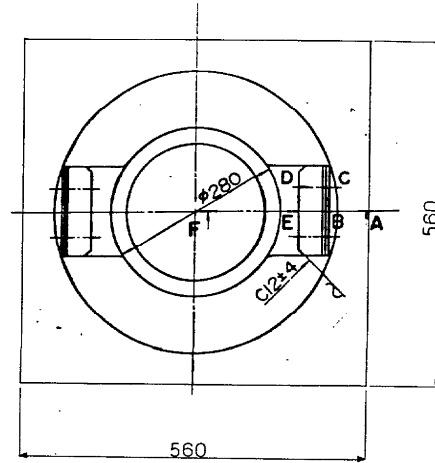



A 部詳細 S=1/4

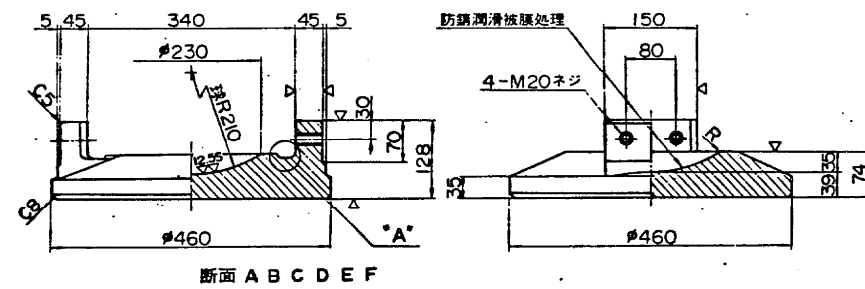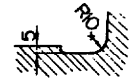


② ~ (▽▽) SS41

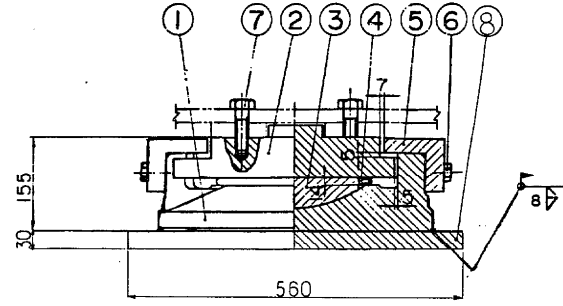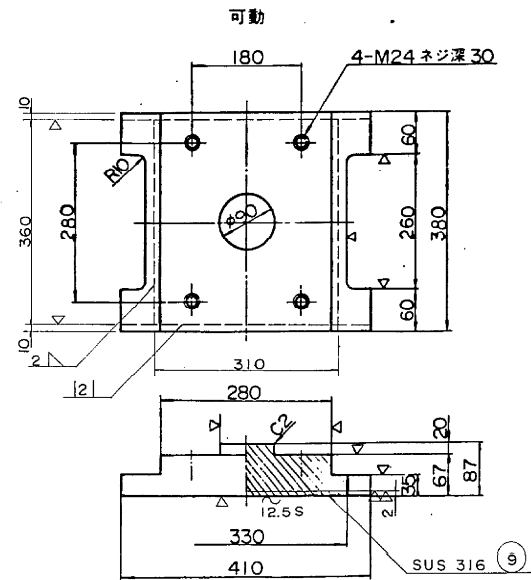


③ (▽▽) HBsC4 + SL

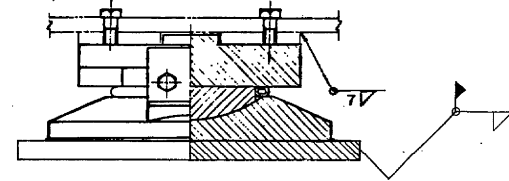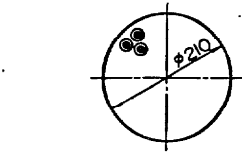

④ ~クロロブレンゴム

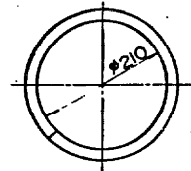

⑤ ~ (▽) SS41

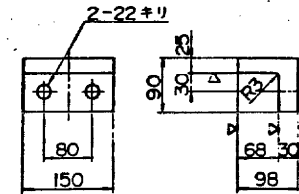


⑥ 六角ボルト 中 M20x55 4.6



⑦ 六角ボルト 中 M24x65 4.6



配置図

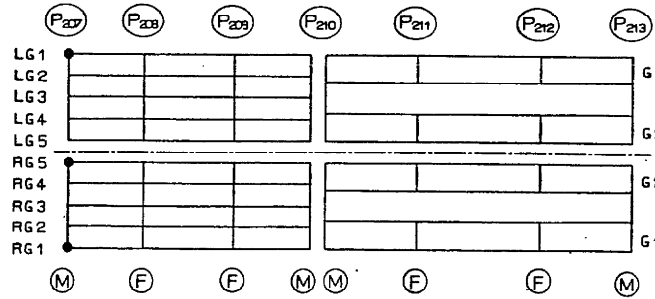

設計条件

反 力		
全 反 力	R	98.1 ton
死 荷 重 反 力	Rd	55.6 ton
活 荷 重 反 力	R(l+i)	42.5 ton
橋 軸 方 向 水 平 力 (移動時)	Rhlf	14.7 ton
橋 軸 方 向 水 平 力 (地震時)	Rhie	16.7 ton
橋 軸 直 角 方 向 水 平 力 (地震時)	Rhze	11.9 ton
上 揚 力 (地震時)	V	5.6 ton
移 動 量		
計 算 移 動 量	e1	50 mm
設 計 移 動 量	e2	70 mm
全 移 動 可 能 量	e	110 mm
水 平 変 度		
設 計 水 平 変 度	KH	0.3
摩 擦 係 数		
設 計 摩 擦 係 数	f	0.15
許 容 支 圧 応 力 度		
上 部 工 と の 許 容 支 圧 応 力 度	σ_{ba}	2100 kg/cm ²
下 部 工 と の 許 容 支 圧 応 力 度	σ_{ba}	2100 kg/cm ²


材 料 表

部 番	品 名	材 質	個 数	重 量 (kg)		備 考
				可 動	固 定	
①	下 基	SCW49	1	82.0		
②	上 基	SS41	1	62.4		
③	ベアリングプレート	HBsC4+SL	1	9.5		
④	シールリング	クロロブレンゴム	1	0.2		
⑤	サイドブロック	SS41	2	10.0		
⑥	六角ボルト	—	4	0.8		JIS B 1180
⑦	六角ボルト	—	4	1.3		JIS B 1180
⑧	調整板	SM41A	2	73.9		
⑨	ステンレス板	SUS316	1	1.8		356x2x310
全 重 量 (kg)				241.9		



注> 溶融亜鉛メッキ仕様

製作個数 3 個

東京外環自動車道(川口~三郷)完成図		10513 23536
工 種	高 架 橋	10469 14944
名 称	青柳高架橋	縮尺 1/5 1/4 686 1623
支 承 (2)		
日本道路公団 東京第一建設局		


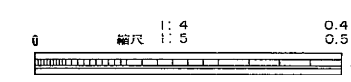


① ~ (▽▽) SCW 49

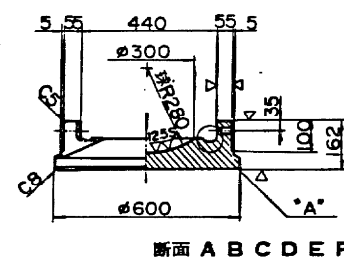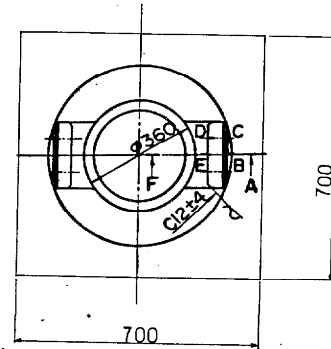


断面 A B C D E F



A 部詳細 S=1/4

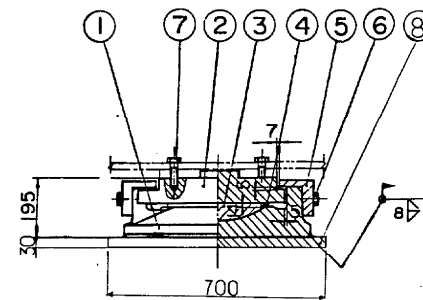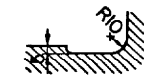

③ (▽▽) HBsC4 + SL

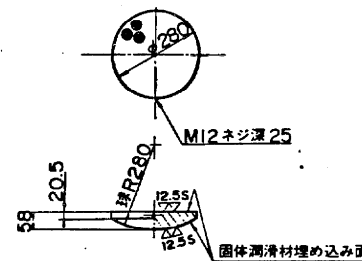

⑤ ~ (▽) SC 46

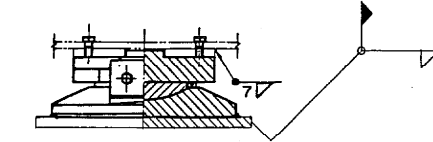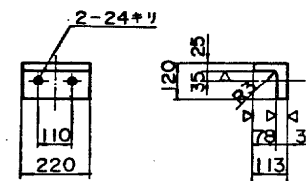


④ ~ クロロブレンゴム



⑥ 六角ボルト 中 M22x65 46 S=1/5





⑦ 六角ボルト 中 M24x65 46 S=1/5

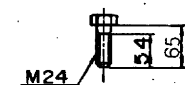

② ~ (▽▽) SS41

固定

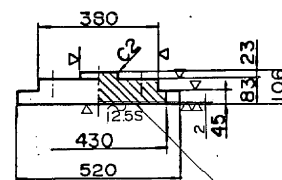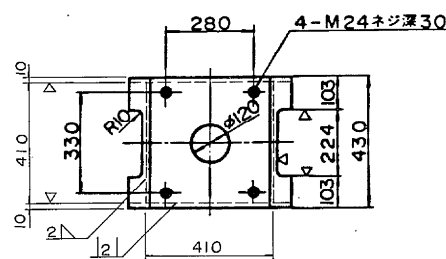

SUS 316 9

配置図

	P207	P208	P209	P210	P211	P212	P213
LG1							
LG2							
LG3							
LG4							
LG5							
RG5							
RG4							
RG3							
RG2							
RG1							
	(M)	(F)	(F)	(M)	(M)	(F)	(F)

設計条件

反力		
全反力	R	173.1 ton
死荷重反力	Rd	101.9 ton
活荷重反力	R(l+i)	71.2 ton
橋軸方向水平力(移動時)	R _{Hlf}	26.0 ton
橋軸方向水平力(地震時)	R _{Hle}	54.3 ton
橋軸直角方向水平力(風時)	R _{H2w}	22.3 ton
上揚力(地震時)	V	10.2 ton
移動量		
計算移動量	e ₁	— mm
設計移動量	e ₂	— mm
水平変位		
設計水平変位	K _H	0.3
摩擦係数		
設計摩擦係数	f	0.15
許容支圧応力度		
上部工との許容支圧応力度	σ _{ba}	2100 kg/cm ²
下部工との許容支圧応力度	σ _{ba}	2100 kg/cm ²


材料表

部番	品名	材質	個数	重量(kg)	備考
①	下 蓋	SCW49	1	181.0	
②	上 蓋	SS41	1	119.2	
③	ベアリングプレート	HBsC4+SL	1	19.1	
④	シールリング	クロロブレンゴム	1	0.2	
⑤	サイドブロック	SC46	2	20.7	
⑥	六角ボルト	—	4	1.1	JS B 1180
⑦	六角ボルト	—	4	1.3	JS B 1180
⑧	調整板	SM 41A	1	115.4	
⑨	ステンレス板	SUS 316	1	2.7	406x2x410
全重量(kg)				461.0	

注) 溶融亜鉛メッキ仕様


製作回数 7 回

東京外環自動車道(川口~三郷)完成図		10516
工 高 架 橋		23538
名 青柳高架橋		10472
称 支 承 (5)		14944
縮尺 1/5		689
日本道路公団 東京第一建設局		1623


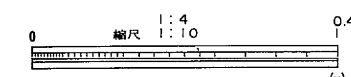


225 TON 固定支承 S=1:10 (P209)
(鋼製橋脚用)


① ~ (▽▽) SCW49

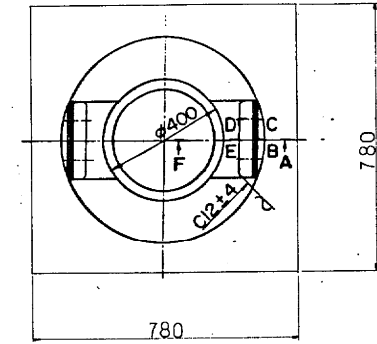


A 部詳細 S=1/4

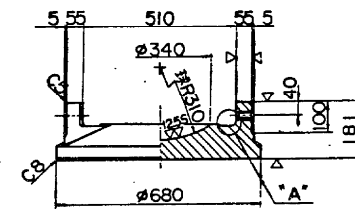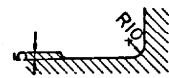



断面 A B C D E F

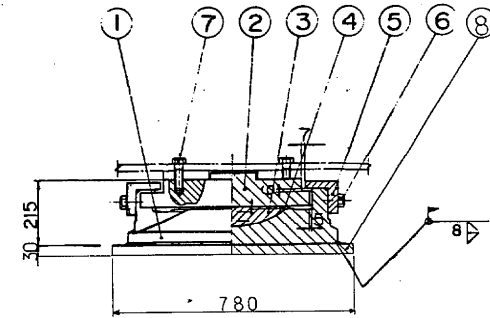


③ (▽▽) HBsC4 + SL

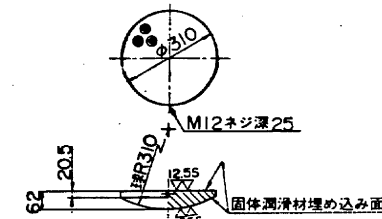

⑤ ~ (▽) SC46

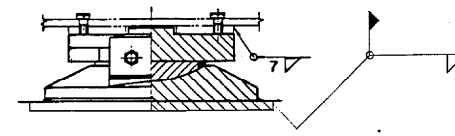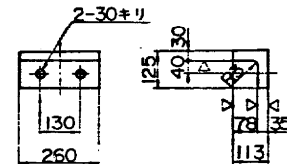


④ ~ クロロブレンゴム

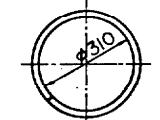

⑥ 六角ボルト 中 M27x70 4.6 S=1/5




⑦ 六角ボルト 中 M24x75 4.6 S=1/5

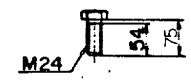


② ~ (▽▽) SS41

固定

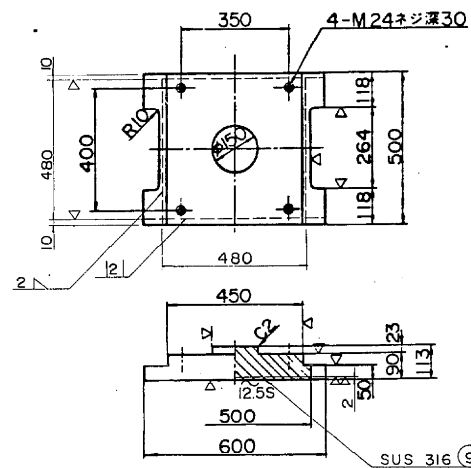

配置図

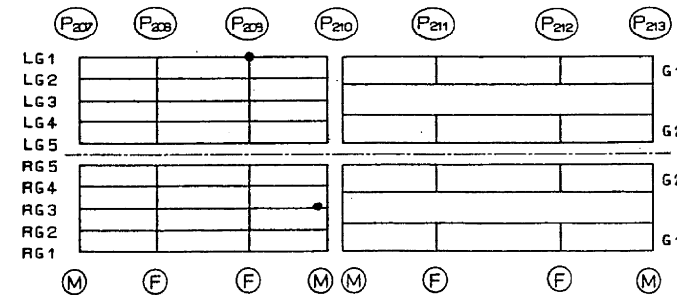

設計条件


反力		
全反力	R	216.0 ton
死荷重反力	Rd	143.8 ton
活荷重反力	R(l+i)	72.2 ton
橋軸方向水平力(移動時)	Rhif	32.4 ton
橋軸方向水平力(地震時)	Rhie	72.3 ton
橋軸直角方向水平力(風時)	Rh2W	22.3 ton
上揚力(地震時)	V	14.4 ton
移動量		
計算移動量	e1	— mm
設計移動量	e2	— mm
水平震度		
設計水平震度	Kh	0.3
摩擦係数		
設計摩擦係数	f	0.15
許容支圧応力度		
上部工との許容支圧応力度	σ_{ba}	2100 kg/cm ²
下部工との許容支圧応力度	σ_{ba}	2100 kg/cm ²

材料表

部番	品名	材質	個数	重量(kg)	備考
①	下 蓋	SCW49	1	265.7	
②	上 蓋	SS41	1	176.7	
③	ベアリングプレート	HBsC4+SL	1	24.6	
④	シールリング	クロム/ステン	1	0.2	
⑤	サイドブロック	SC46	2	26.6	
⑥	六角ボルト	—	4	1.9	JS B 1180
⑦	六角ボルト	—	4	1.5	JS B 1180
⑧	調整板	—	—	644.1	
⑨	ステンレス板	SUS 316	1	3.6	476x2x480
全重量(kg)					

注) 溶融重鉛メッキ仕様


製作個数 1 個

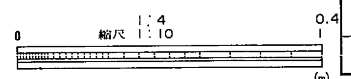




東京外環自動車道(川口~三郷)完成図		10517 23538
工種	高架橋	10473 14944
名	青柳高架橋	総尺 1/10 690 1/4 1623
称	支承(6)	
日本道路公団 東京第一建設局		

250^{TON} 固定支承 S=1/10 (P209)
(鋼製橋脚用)

① ~ (▽▽) SCW 49



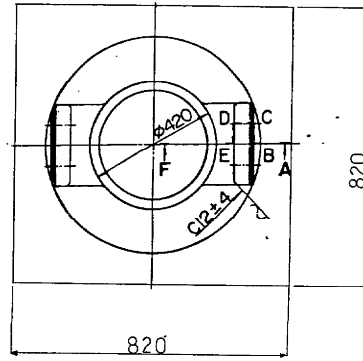


A 部詳細 S=1/4

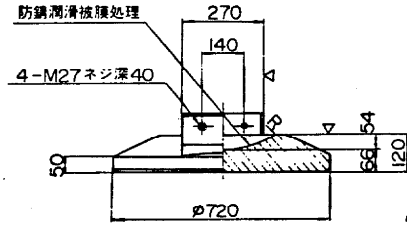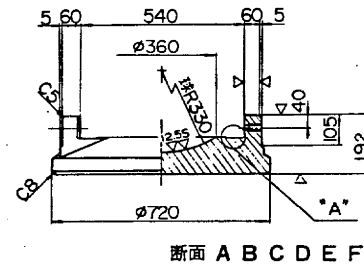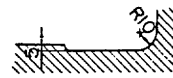


② ~ (▽▽) SS41



固定

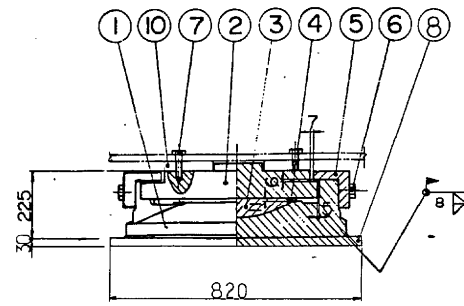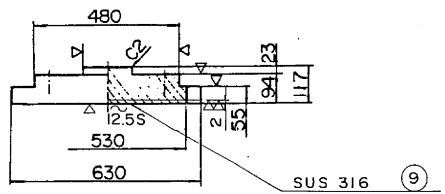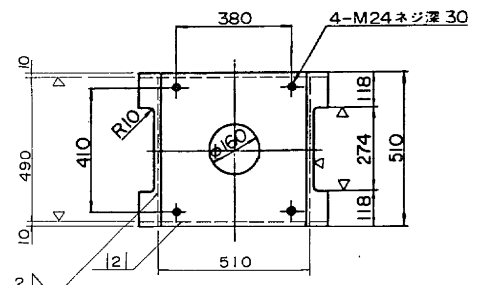


③ (▽▽) HBsC4 + SL

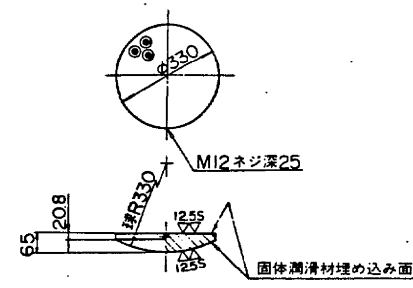


⑤ ~ (▽) SC46

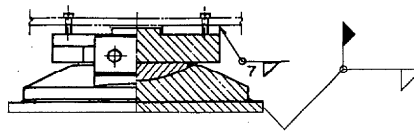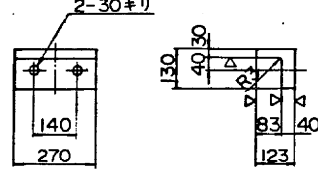


④ ~ クロロブレンゴム

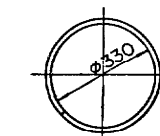

⑥ 六角ボルト 中 M27 x 75 4.6 S=1/5

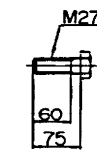

⑦ 六角ボルト 中 M24 x 75 4.6 S=1/5

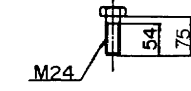

配置図

	P207	P208	P209	P210	P211	P212	P213
LG1							G1
LG2							G1
LG3							G2
LG4							G2
LG5							G1
RG5							G1
RG4							G2
RG3							G2
RG2							G1
RG1							G1
	(M)	(F)	(F)	(M)	(M)	(F)	(F)

設計条件

反力		
全反力	R	229.8 ton
死荷重反力	Rd	144.6 ton
活荷重反力	R(l+i)	85.2 ton
橋軸方向水平力(移動時)	RHlf	34.5 ton
橋軸方向水平力(地震時)	RHle	71.9 ton
橋軸直角方向水平力(風・時)	RH2W	22.3 ton
上揚力(地震時)	V	14.5 ton
移動量		
計算移動量	e1	mm
設計移動量	e2	mm
水平震度		
設計水平震度	KH	0.3
摩擦係数		
設計摩擦係数	f	0.15
許容支圧応力度		
上部工との許容支圧応力度	σ_{ba}	2100 kg/cm ²
下部工との許容支圧応力度	σ_{ba}	2100 kg/cm ²


材料表

部番	品名	材質	個数	重量(kg)	備考
①	下 蓋	SCW49	1	315.7	
②	上 蓋	SS41	1	200.6	
③	ベアリングプレート	HBsC4+SL	1	29.0	
④	シールリング	クロロブレンゴム	1	0.2	
⑤	サイドブロック	SC46	2	31.7	
⑥	六角ボルト	—	4	20	JIS B 1180
⑦	六角ボルト	—	4	15	JIS B 1180
⑧	調整板	SM 41A	1	158.4	
⑨	ステンレス板	SUS 316	1	4.0	486 x 2 x 510
全重量(kg)				743.1	






注) 溶接部は溶接仕様

製作個数 2 個

東京外環自動車道(川口〜三郷)完成図			10518
			23538
工種	高架橋		10474
名	青柳高架橋	縮尺	1/10 691
称	支 承 (7)		1/5 1623
			1/4
日本道路公団 東京第一建設局			
			平 5 第 241 号

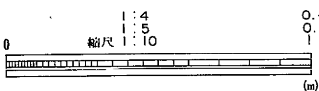

75^{TON} 可動支承 S=1:5 (P210)

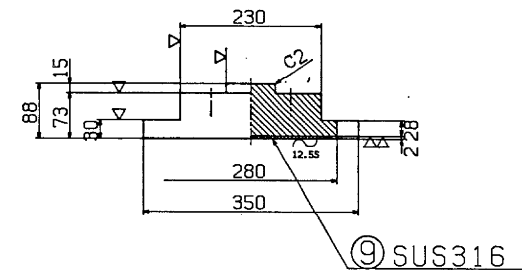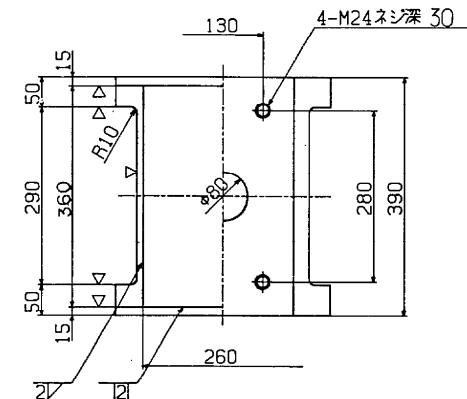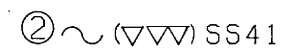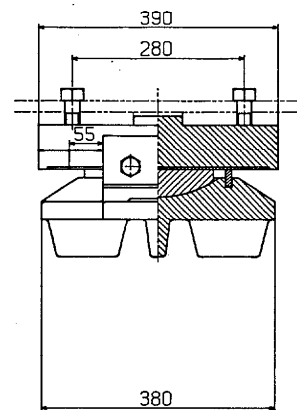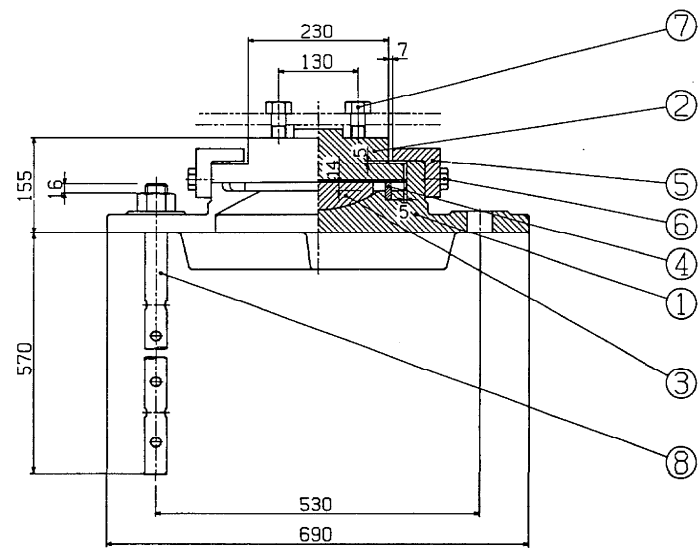

設計条件











反		力	
全	反力	R	75.1 ton
活	荷重反力	R _d	39.8 ton
橋軸方向	水平力 (移動時)	R ₁₍₁₊₁₎	35.3 ton
橋軸方向	水平力 (地震時)	R _{H1f}	11.3 ton
橋軸直角方向	水平力 (地震時)	R _{H1e}	11.9 ton
橋軸直角方向	水平力 (地震時)	R _{H2e}	11.9 ton
上	揚力 (地震時)	V	4.0 ton
移動量			
計算移動量	e ₁	50	mm
設計移動量	e ₂	70	mm
全移動可能量	e	110	mm
水平変位			
設計水平変位	K _H	0.3	
摩擦係数			
設計摩擦係数	f	0.15	
許容圧応力			
下部工との許容圧応力	σ ₀	80	kg/cm ²

材料表




部番	部 品 名	材 質	個数	重 量 (kg)	備 考
1	下 査	SC46	1	76.6	
2	上 査	SS41	1	56.2	
3	ベアリングプレート	HBsC4+SL	1	6.6	
4	シーリング	クロロブレンゴム	1	0.3	
5	サイドブロック	SS41	2	8.4	
6	六角ボルト	—	4	0.7	JIS B 1180
7	六角ボルト	—	4	1.3	JIS B 1180
8	アンカーボルト・ナット	SS41	2	11.2	JIS B 1181 10mm 35
9	ステンレス板	SUS316	1	1.5	260X356X2
全 重 量 (kg)				162.8	

注) 溶融亜鉛メッキ仕様

※部番 1. 2. 5. 6. 7. 8 は密着型めつき施工のこと。
(めつき付着量は550g/m²以上)

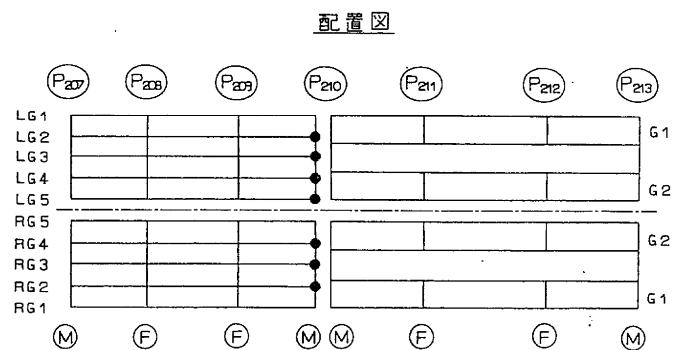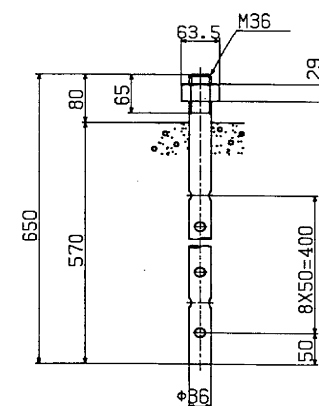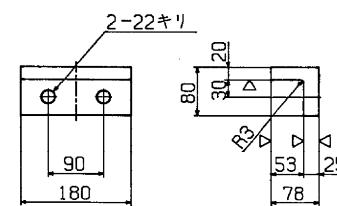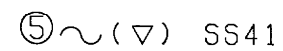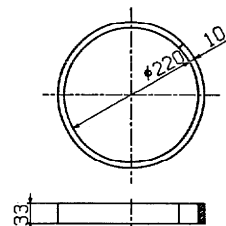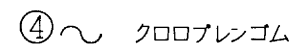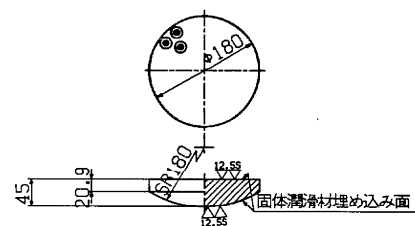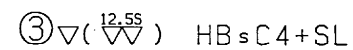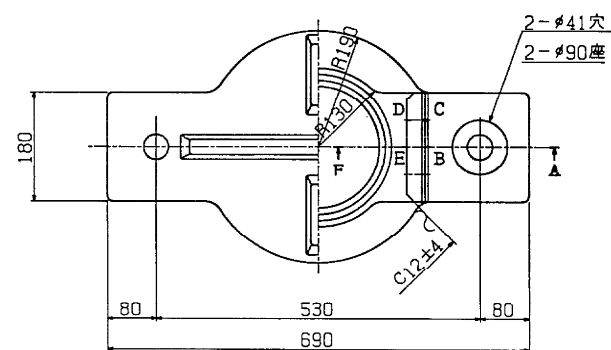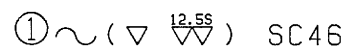


製作個數 7 個

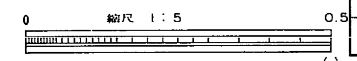
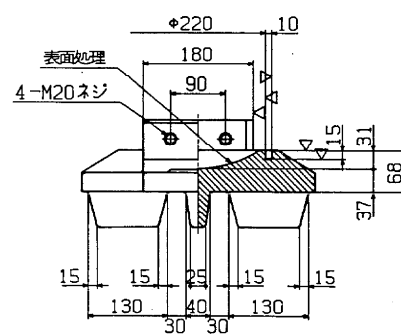
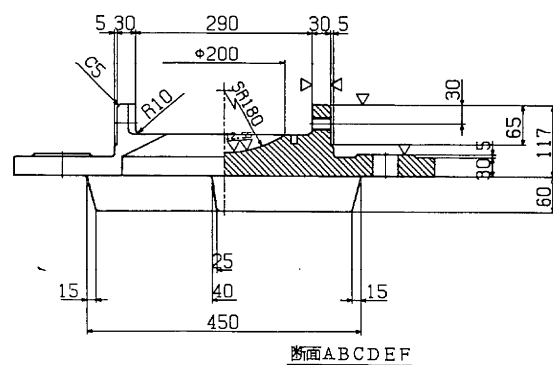


東京外環自動車道(川口～三郷)完成図		10519 23536
工 種	高 架 橋	10475 14944
名 称	青柳高架橋 支 承 (8)	縮尺 1/5 692 1623
日本道路公団 東京第一建設局		


100 TON 可動支承 S=1:5 (P210)

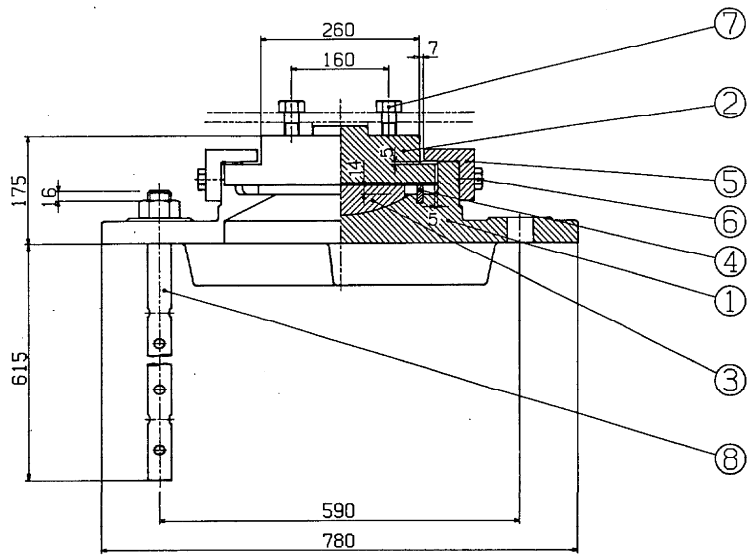


① ~ (▽ 12.55) SC46

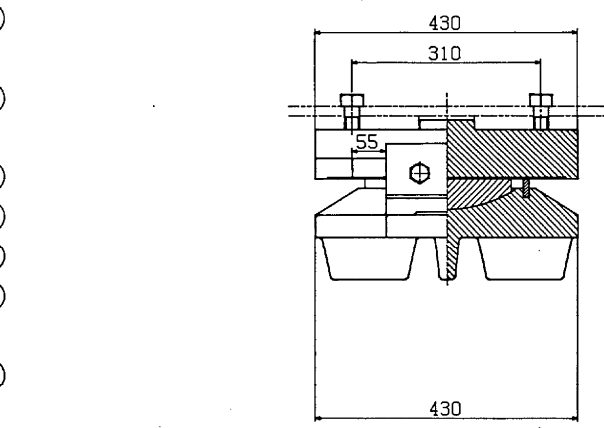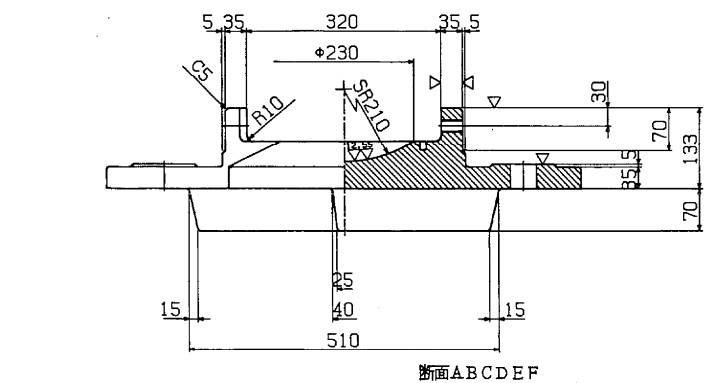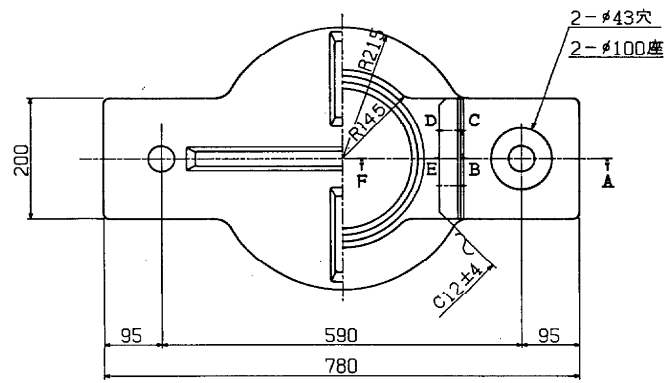



③ (▽ 12.55) HBsC4+SL

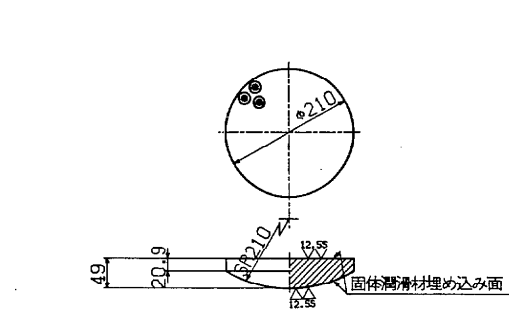


④ ~ クロロブレンゴム

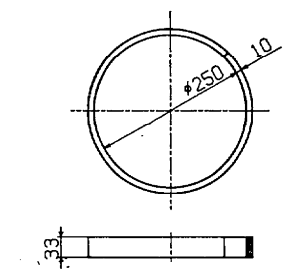

② ~ (▽▽) SS41

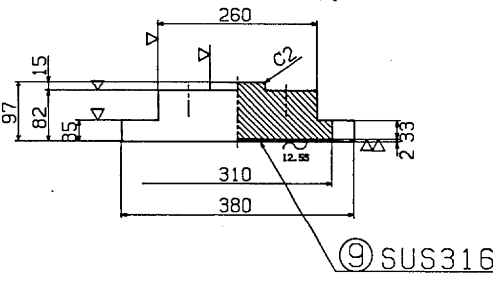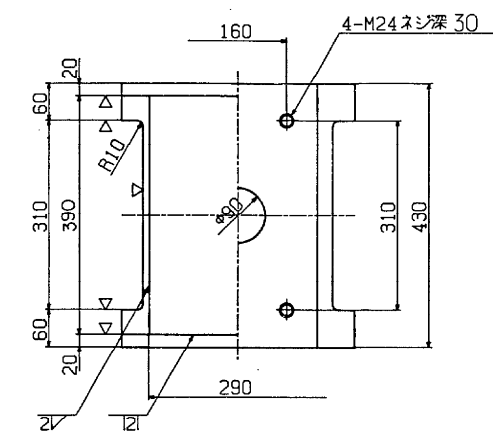


⑤ ~ (▽) SS41

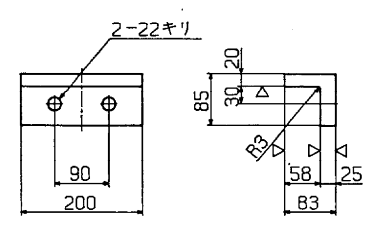

⑥ 六角ボルト 中
M20 × 50 4.6

⑦ 六角ボルト 中
M24 × 65 4.6

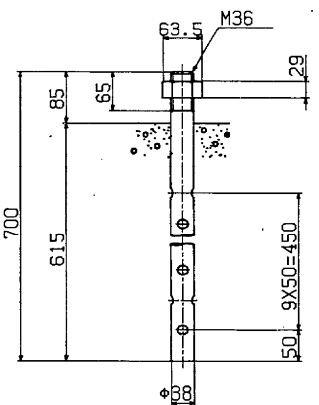

設計条件

反		力	
全反力	R	96.5 ton	
死荷重反力	R _d	55.9 ton	
活荷重反力	R ₍₁₊₁₎	40.6 ton	
橋軸方向水平力 (移動時)	R _{H1f}	14.5 ton	
橋軸方向水平力 (地震時)	R _{H1e}	16.8 ton	
橋軸直角方向水平力 (地震時)	R _{H2e}	11.9 ton	
上揚力 (地震時)	V	5.6 ton	
移		動	量
計算移動量	e ₁	50 mm	
設計移動量	e ₂	70 mm	
全移動可能量	e	110 mm	
水		平	度
設計水平度	K _H	0.3	
摩		擦	係
設計摩擦係数	f	0.15	
許		容	支
下部工との許容支圧応力度	σ _{sa}	80 kg/cm ²	


材料表

部	部	材	個	重	備
1	下	SC46	1	111.6	考
2	上	SS41	1	78.6	
3	ベアリングプレート	HBsC4+SL	1	9.5	
4	シールリング	クロロブレンゴム	1	0.4	
5	サイドブロック	SS41	2	10.0	
6	六角ボルト	-	4	0.7	JIS B 1180
7	六角ボルト	-	4	1.2	JIS B 1180
8	アンカーボルト・ナット	SS41	2	13.2	JIS B 1181 10mm 36
9	ステンレス板	SUS316	1	1.8	290X386X2
全重量 (kg)				227.0	

注) 溶融亜鉛メッキ仕様

※部号 1, 2, 5, 6, 7, 8 は溶融亜鉛めっき施工のこと。
(めっき付重量は550g/m²以上)

配置図

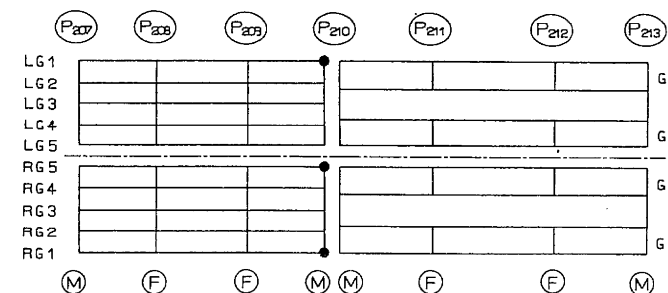

製作回数 3 回

東京外環自動車道(川口〜三郷)完成図		10520
		23538
工種	高架橋	10476
		14944
名	青柳高架橋	縮尺
称	支承 (9)	1/5
		693
		1623
日本道路公団 東京第一建設局		

