

東北自動車道 下衣川高架橋床版更新工事発注用図面作成


参 考 図

令和6年9月



東日本高速道路株式会社 東北支社

管理事業部 構造設計チーム


検討業務位置図

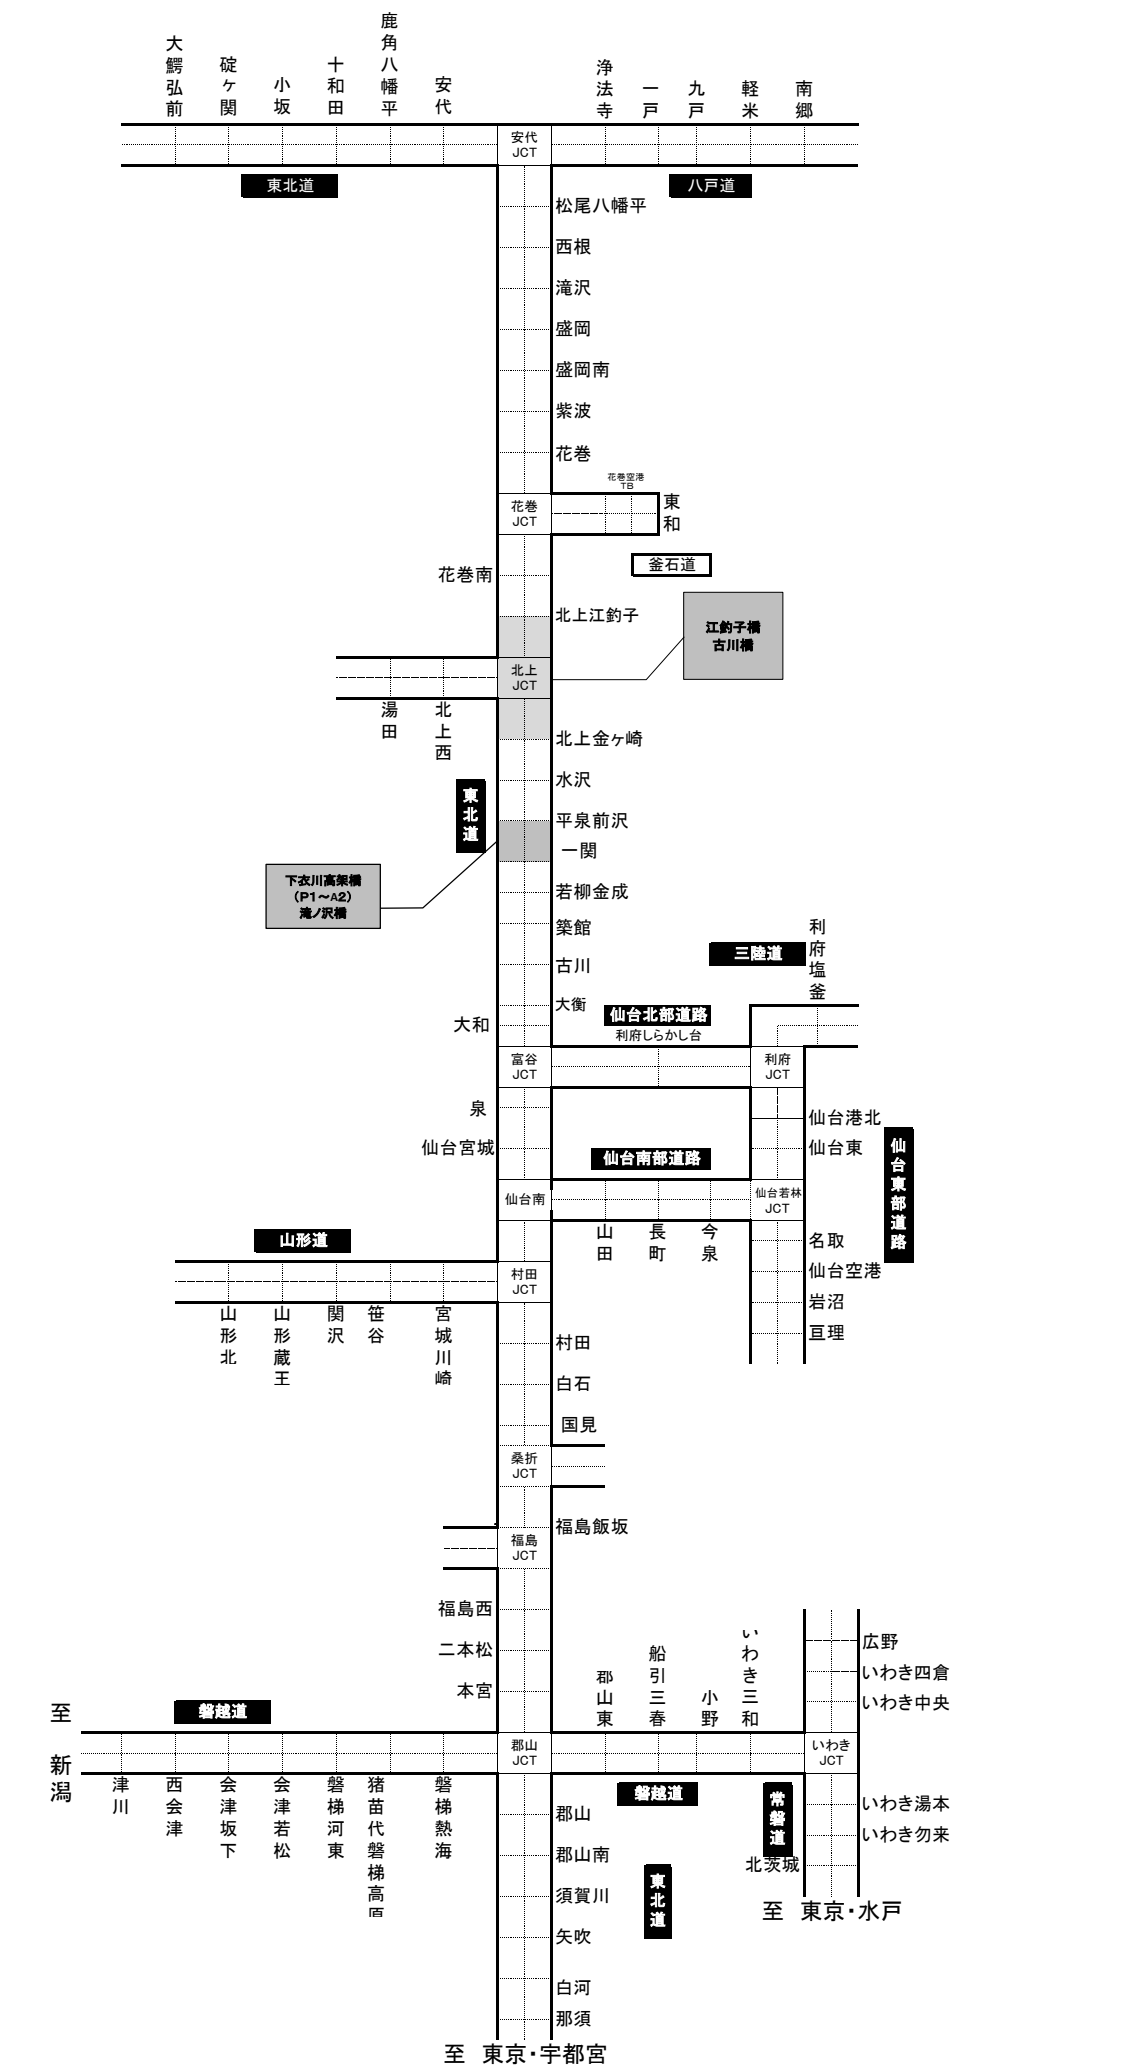


下衣川高架橋

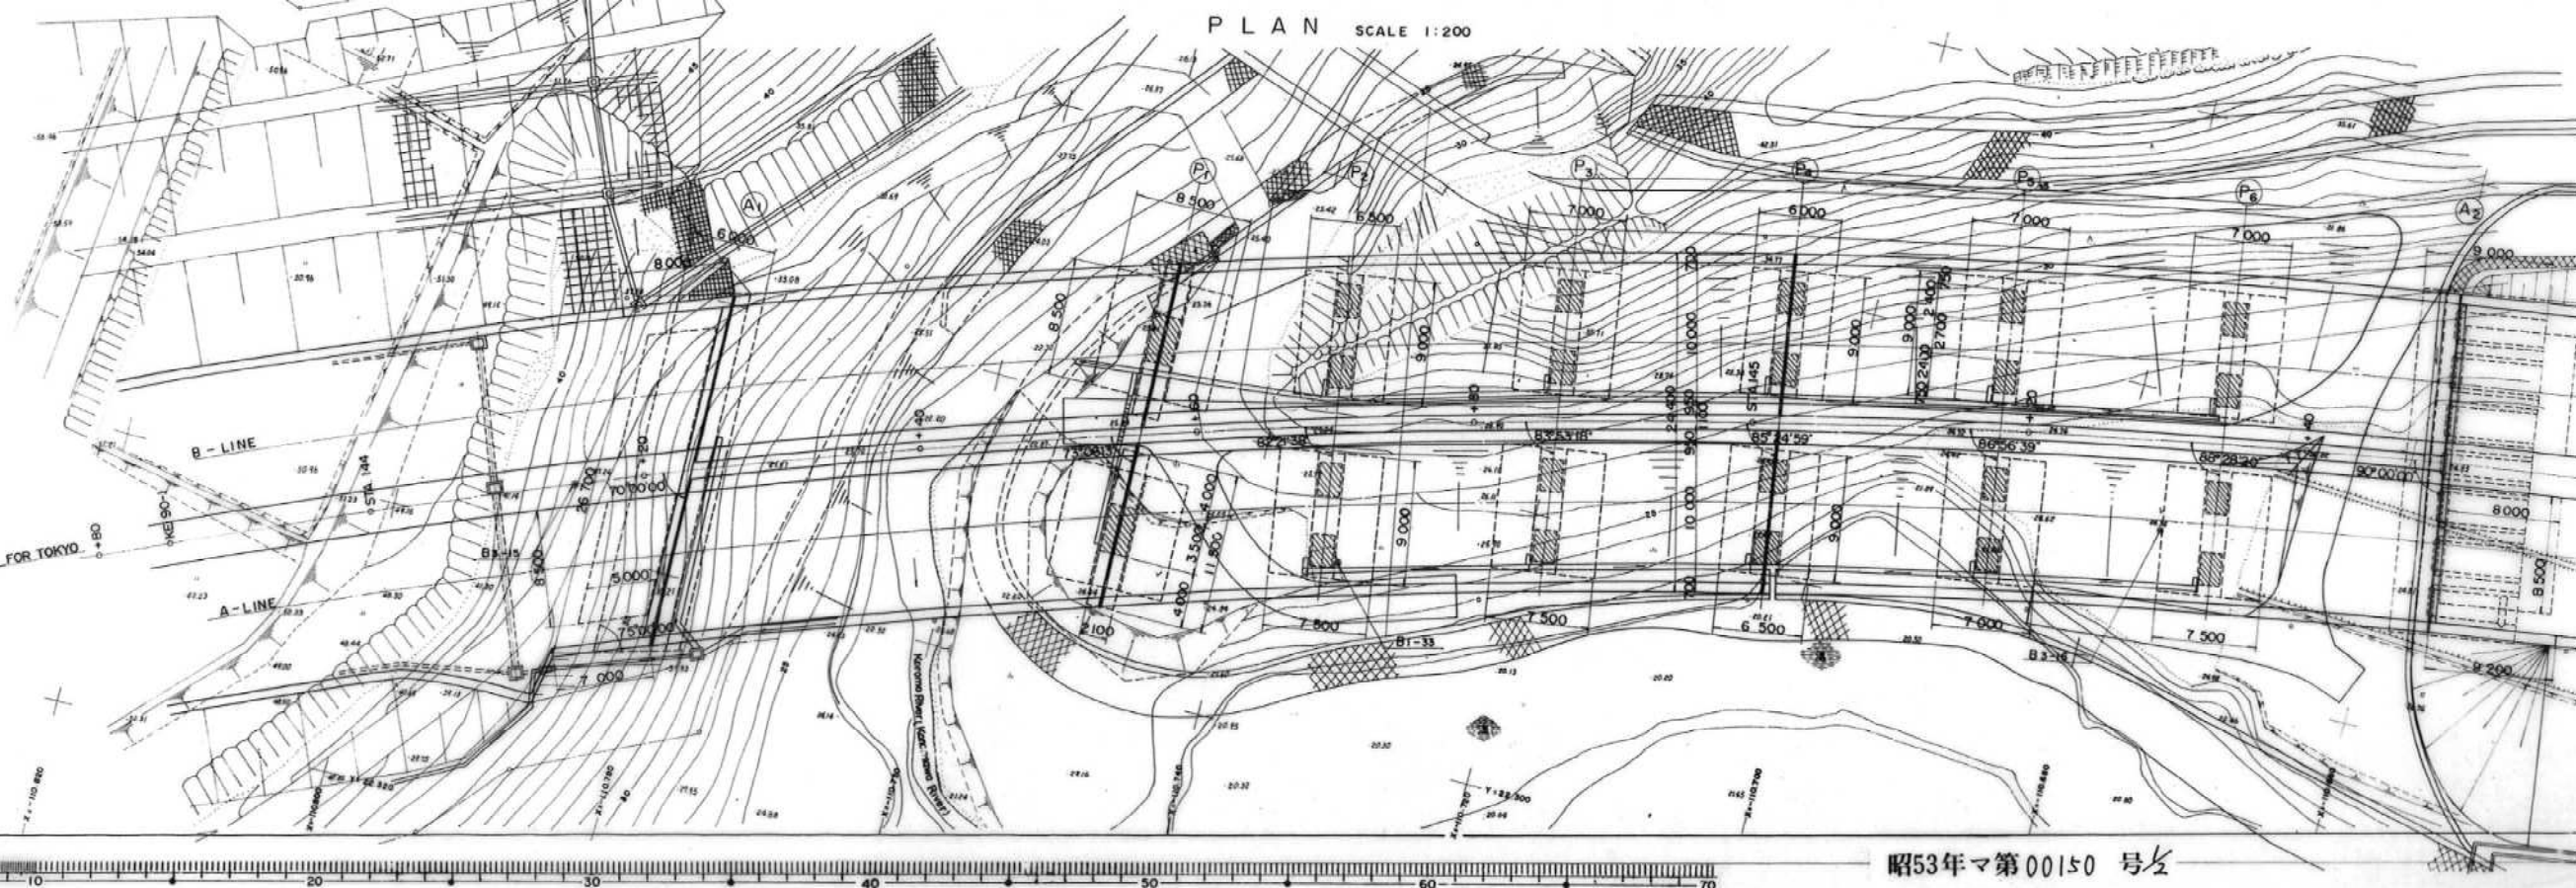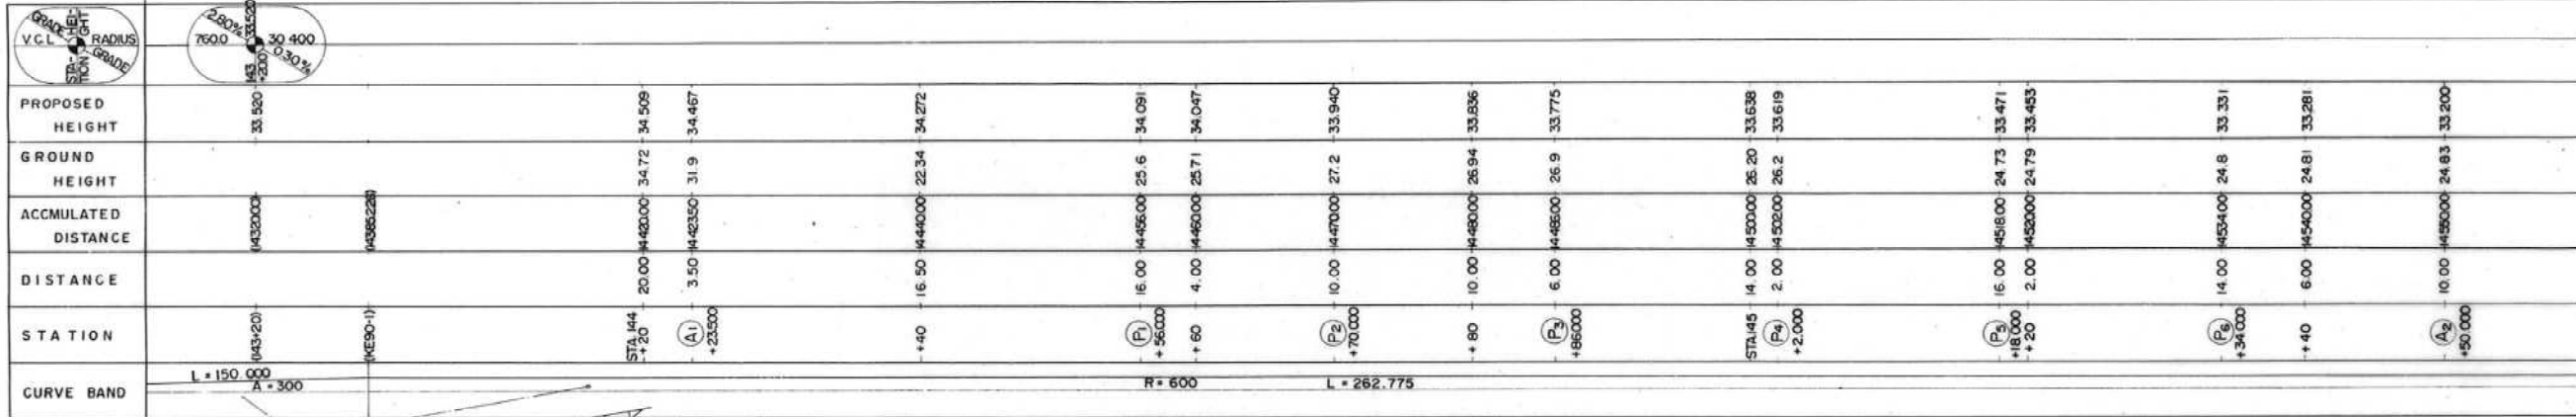


GENERAL VIEW

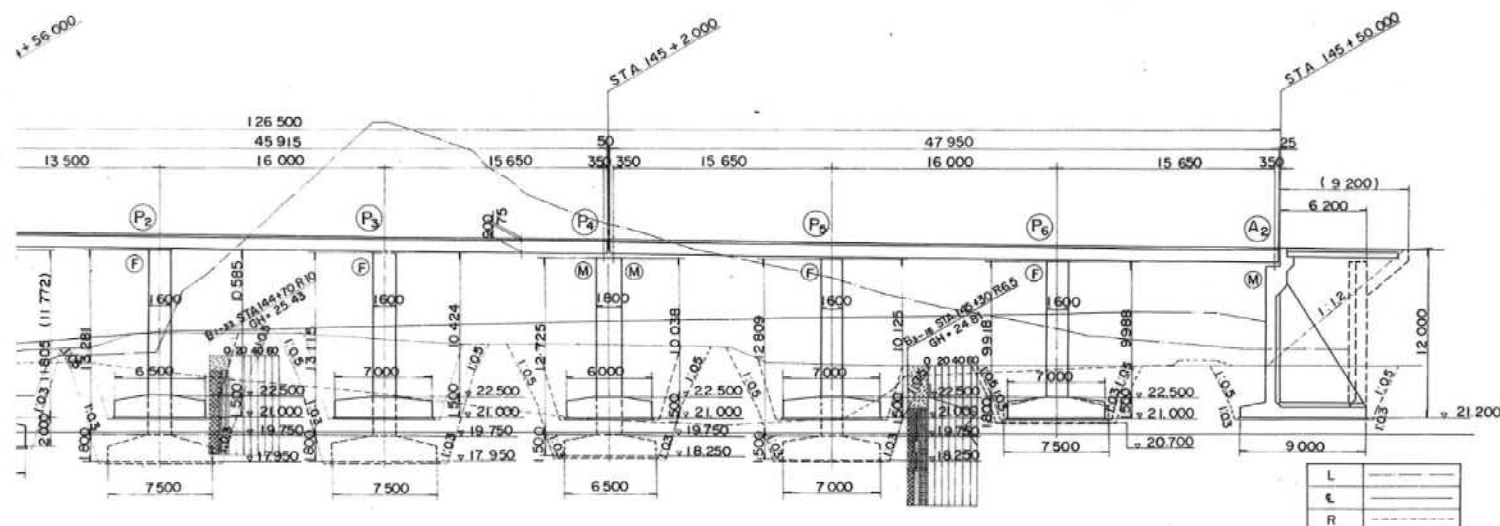


注)破線および()内の値はA-LINEを示す。

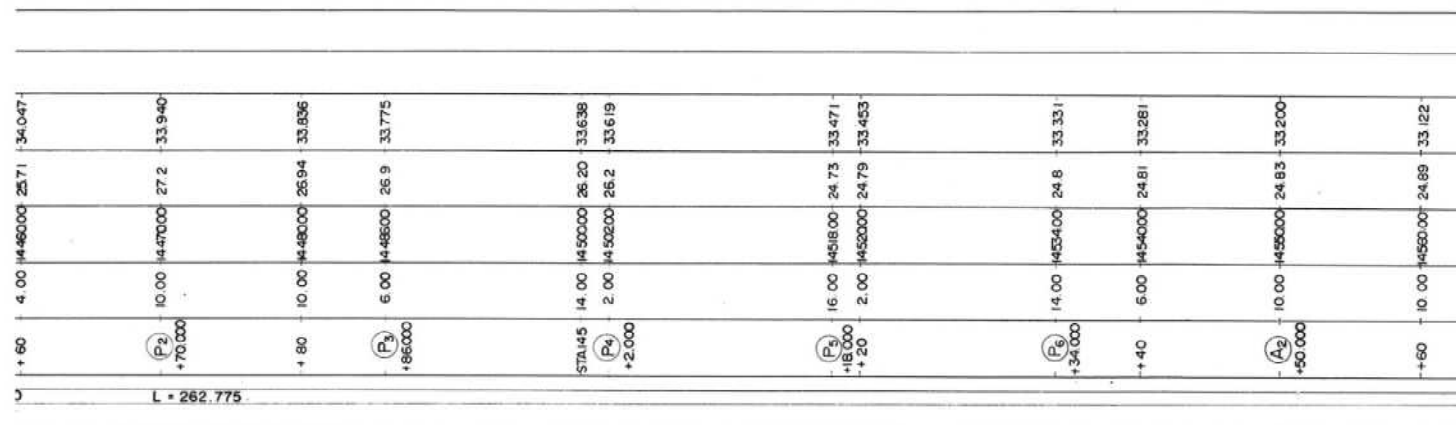


P L A N SCALE 1:200

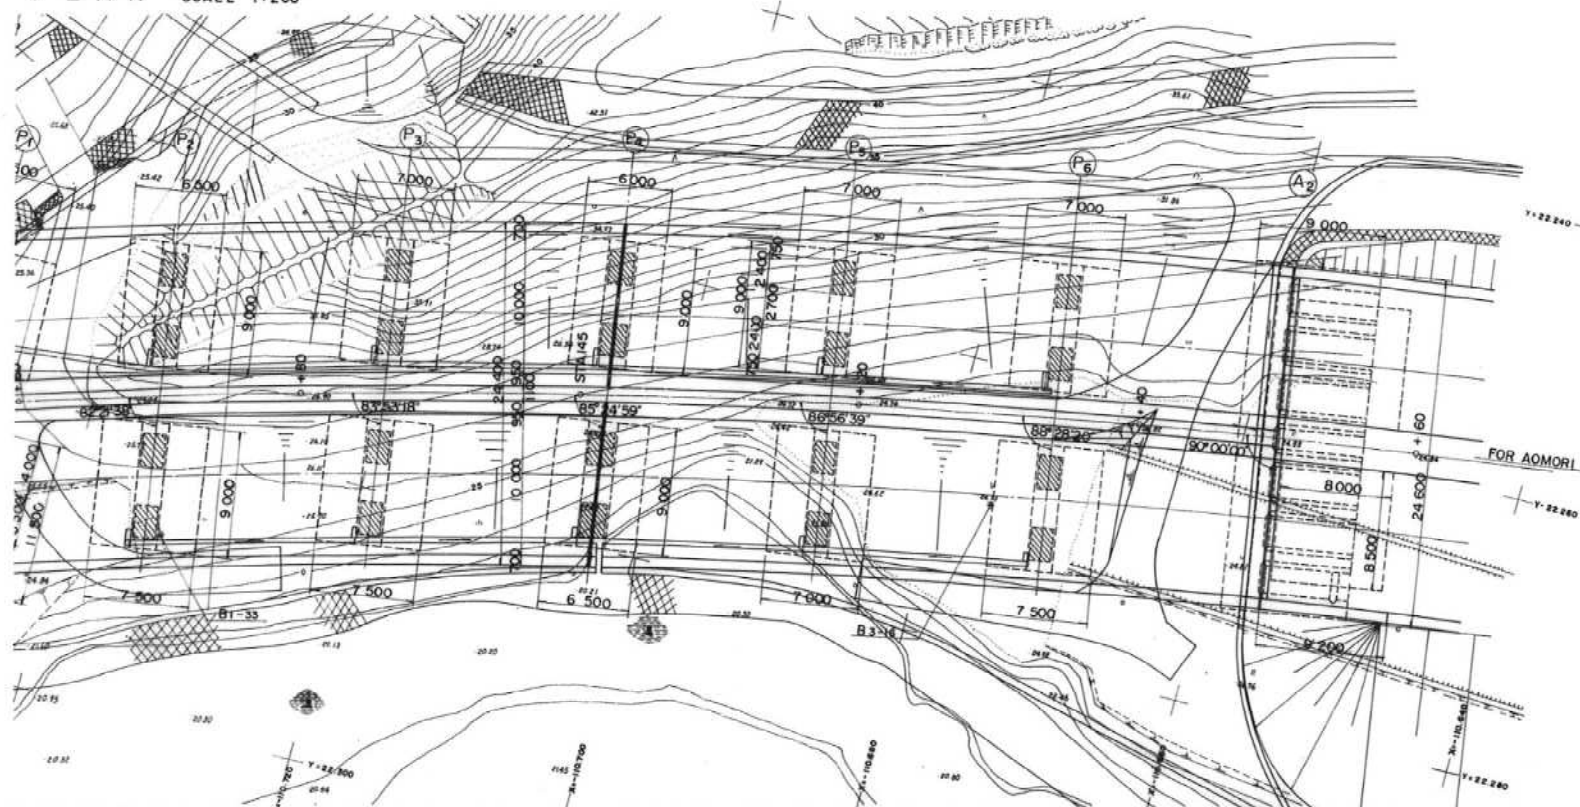

$(P_1) - B$ $(P_3) - A$

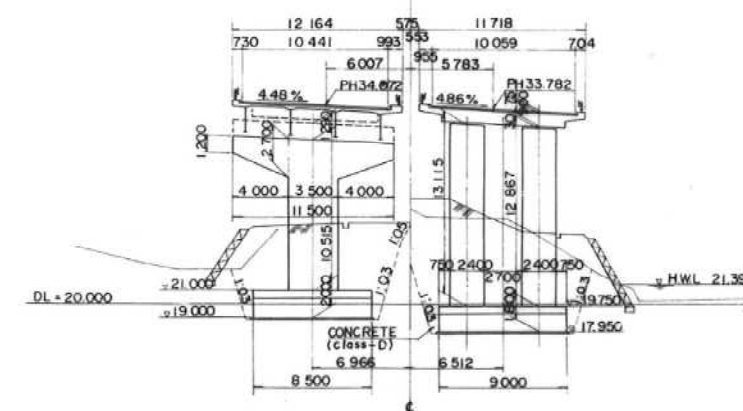


STEEL COMPOSITE GIRDER RC CONTINUOUS HOLLOW SLAB
B - LINE (L) A - LINE

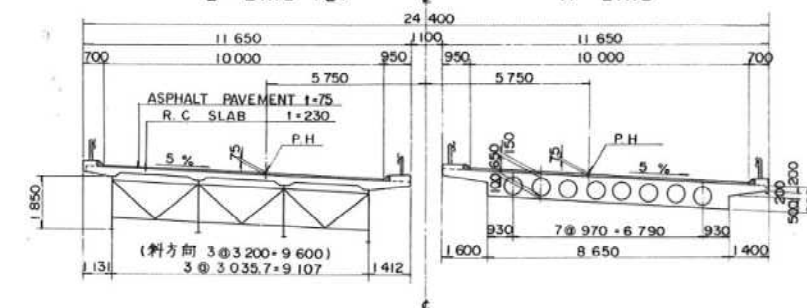

BRIDGE TYPE	STEEL COMPOSITE GIRDER	RC CONTINUOUS HOLLOW SLAB
TOTAL BRIDGE LENGTH	32 500 ^M	94 000 ^M
GIRDER LENGTH	32 370 ^M	45 915 ^M + 47 950 ^M
SPAN	31 600 ^M	13 500 + 16 000 + 15 650, 15 650 + 16 000 + 15 650
WIDTH	2 @ 10 000 ^M	
LIVE LOAD	TL - 20	TT - 43
IMPACT COEFFICIENT	$i = 20 / (50 + \ell)$	$i = 77 / (20 + \ell), i = 20 / (50 + \ell)$
TEMPERATURE CHANGE	-10°C ~ 50°C	± 15°C
SEISMIC INTENSITY	Kh=0.15 (0.85 × 0.9 × 1.0 × 0.2) Kv = 0	
SPECIAL LOAD (SNOW)		
ANGLE OF SKEW	A1 = 70° , A2 = 90°	
RADIUS OF CURVATURE	R = 600 ^M	
LONGITUDINAL SLOPE	2.80% 0.30% V.C.L	


東北自動車道 (一関~平泉前沢) 完成図		255
		1990
工種	長大橋	150
		350
名	下秋川高架橋 上部工	縮尺
		1
	一般図	100
称		93
		250
日本道路公団仙台建設局		255
		74
		409

PROFILE SCALE 1:200

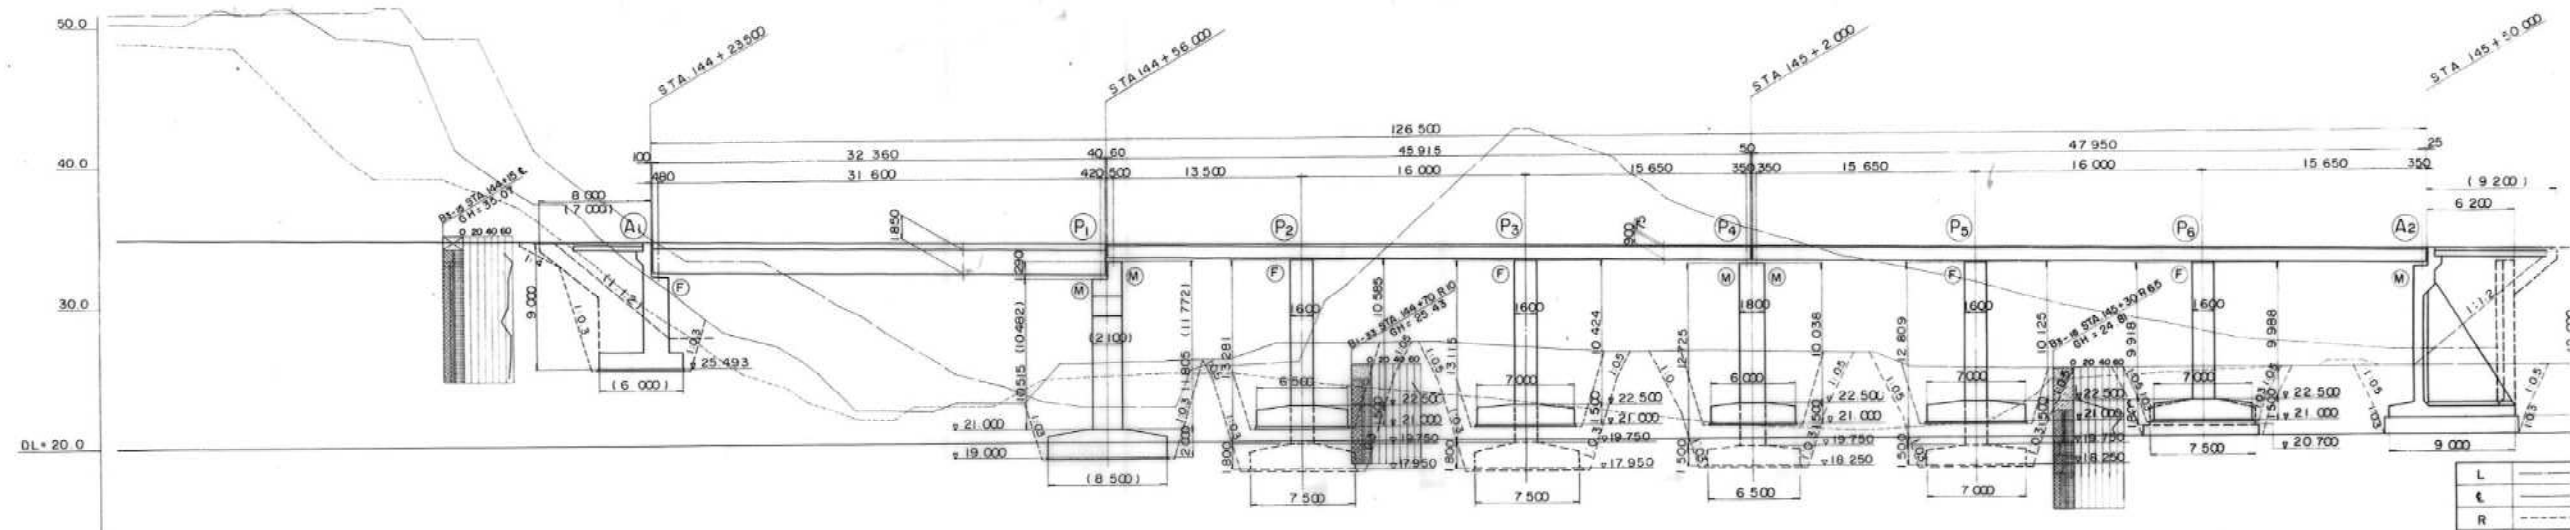

PROPOSED HEIGHT	33.300	34.509	34.72	34.509	34.272	34.091	33.940	33.836	33.775	33.638	33.471	33.493	33.331	33.281	33.200
GROUND HEIGHT															
CURVE BAND	L=150.000 A=300														

PLAN SCALE 1:200

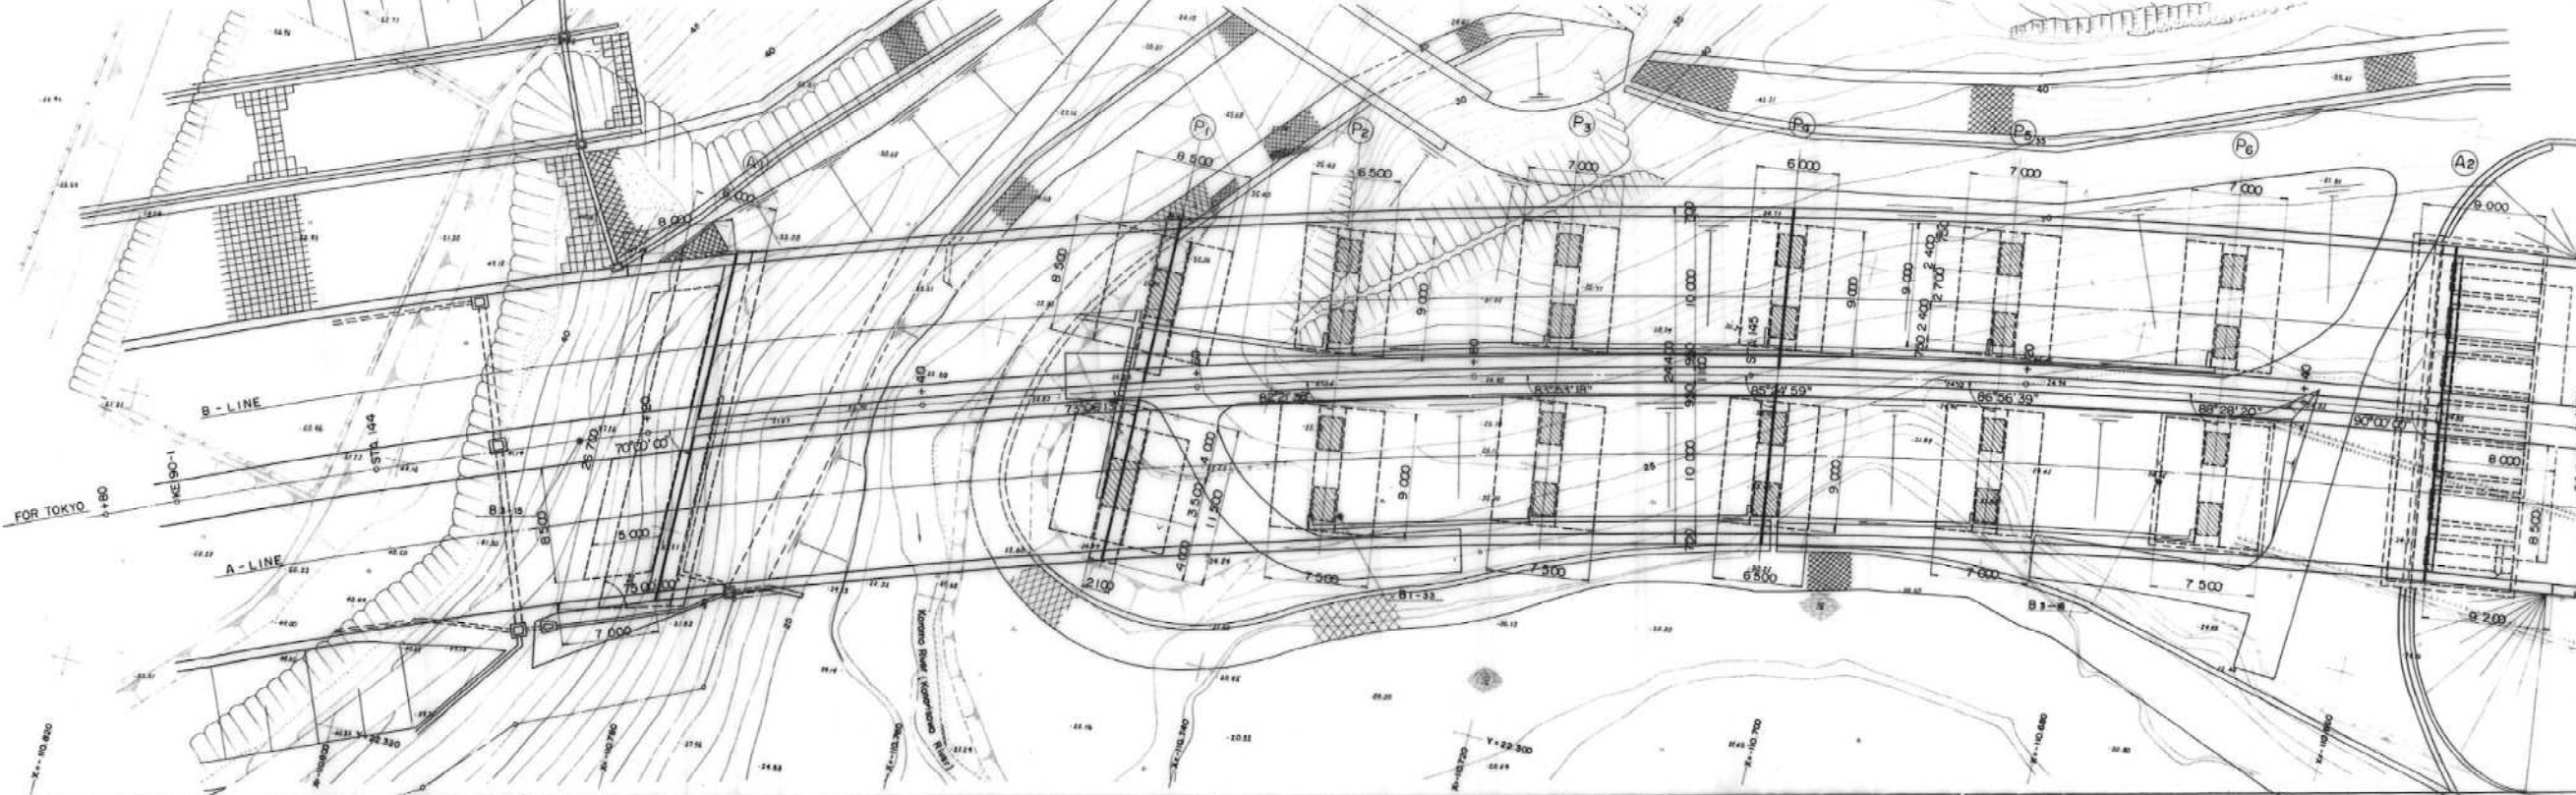


L	-----
t	-----
R	-----

+ 60	4.00	14 460.00	26.71	34.047
(P_2)	10.00	14 470.00	27.2	33.940
+ 70.00				
+ 80	10.00	14 480.00	26.94	33.626
(P_2)	6.00	14 486.00	26.9	33.775
+ 86.000				
STB.145	14.00	14 500.00	26.20	33.638
(P_2)	2.00	14 500.00	26.2	33.619
+ 2.000				
(P_5)	16.00	14 516.00	24.73	33.471
+ 16.000				
+ 20	2.00	14 520.00	24.79	33.453
(P_6)	14.00	14 534.00	24.8	33.331
+ 36.000				
+ 40	6.00	14 540.00	24.81	33.281
(A_2)	10.00	14 550.00	24.63	33.200
+ 50.000				
+ 60	10.00	14 560.00	24.69	33.122


BRIDGE TYPE	STEEL SIMPLE GIRDER	RC CONTINUOUS HOLLOW SLAB
TOTAL BRIDGE LENGTH	34.500	94.000
GIRDER LENGTH	32.360	45.875 + 47.950
SPAN	31.600	13.500+16.000+16.650+16.000+16.000+16.000
WIDTH	10.000 (11.650)	
LIVE LOAD	TL - 20 , TT - 43	
IMPACT COEFFICIENT	$1 + 20 / (50 + \ell)$	$1 + 7 / (20 + \ell)$, $1 + 20 / (50 + \ell)$
TEMPERATURE CHANGE	—	$\pm 15^{\circ}\text{C}$
SEISMIC INTENSITY	$K_h = 0.15$, $K_v = 0$	
SPECIAL LOAD (SNOW)	—	
ANGLE OF SKEW	$A_1 = 70^{\circ}$,	$A_2 = 90^{\circ}$
RADIUS OF CURVATURE	$R = 600$	
LONGITUDINAL SLOPE	2.80 %	0.30 %

東北自動車道 (一関~平泉前沢) 完成図		450 129
工種	長大橋	17, 356
名	下宮川高家橋 千那江流のPC上鋼工	縮尺 1
称	一般図 (I)	200
		100
日本道路公団仙台建設局		97 400



滝ノ沢橋

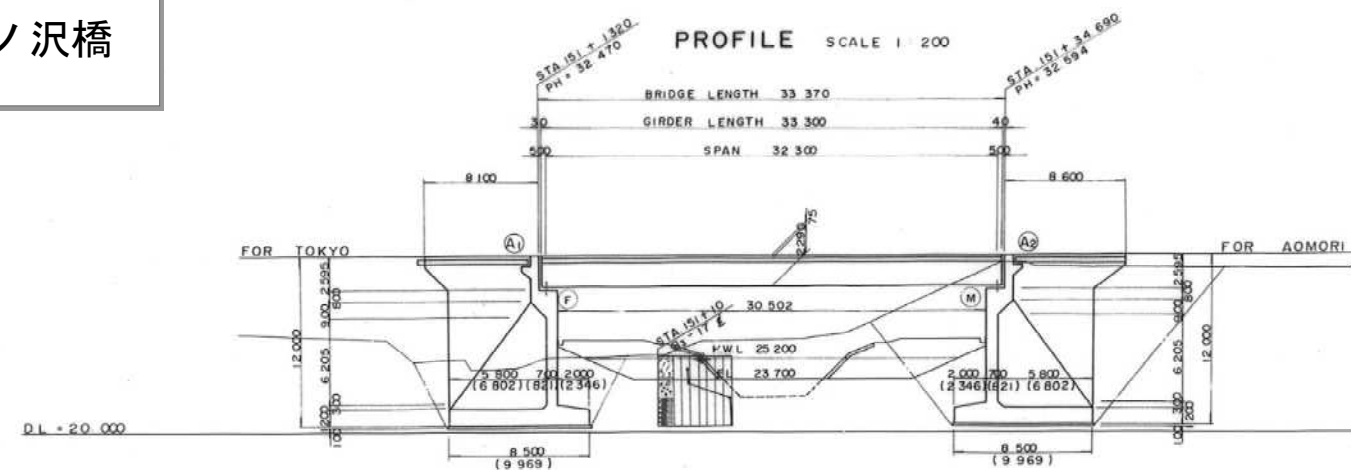

PROPOSED HEIGHT	32.400	32.466	32.538	32.594	32.616	32.700
GROUND HEIGHT	26.94	24.56	26.46	31.95	31.61	32.02
CURVE BAND	L = 337.1515 R = 6.000 A = 300					

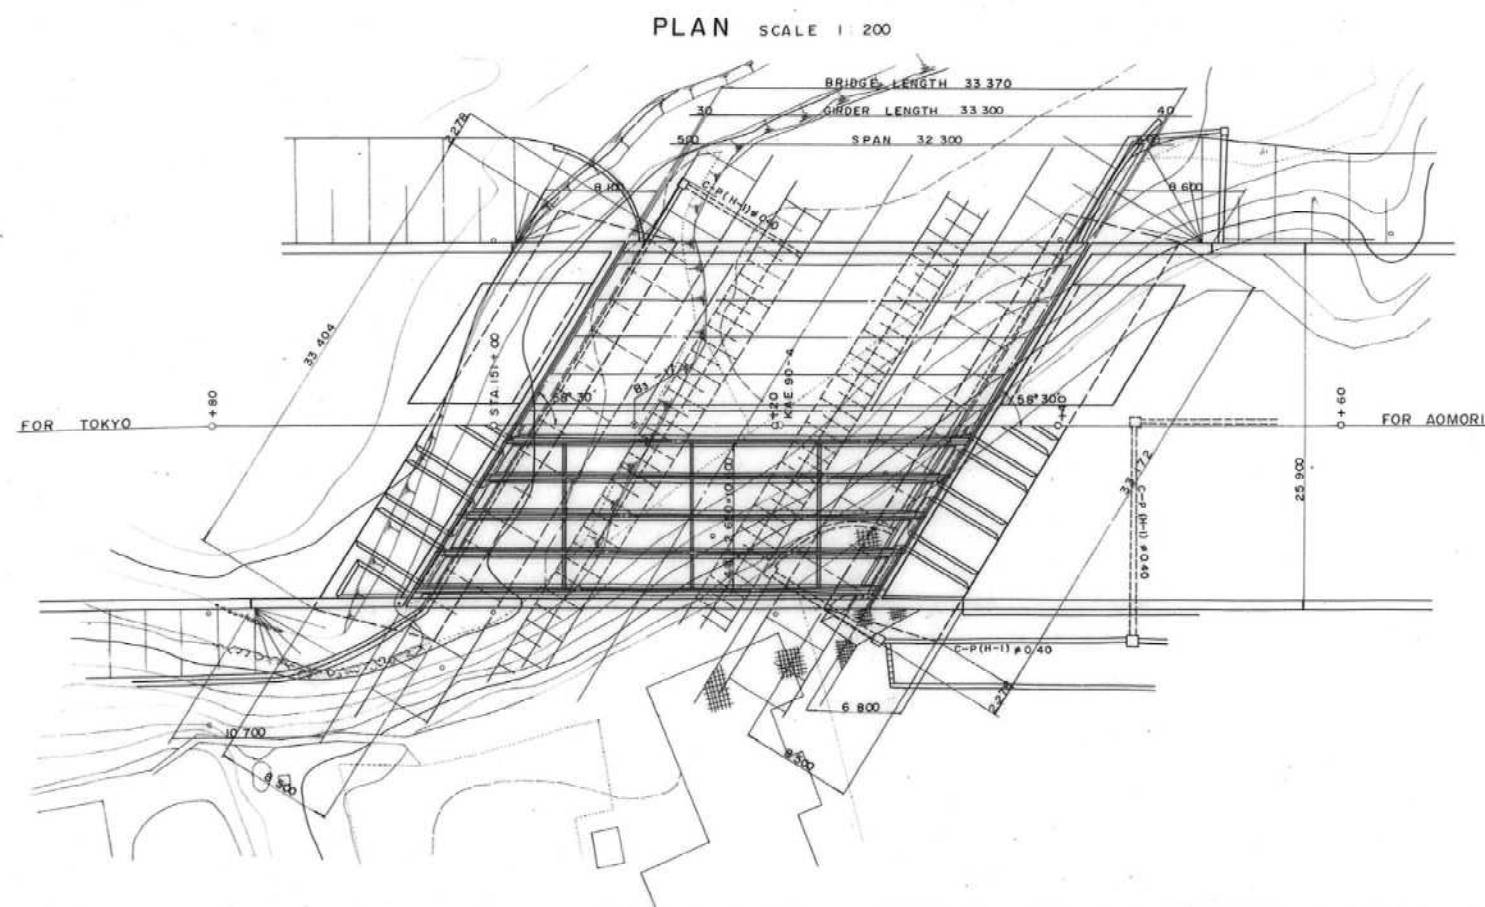


TYPICAL CROSS SECTION SCALE 1:100

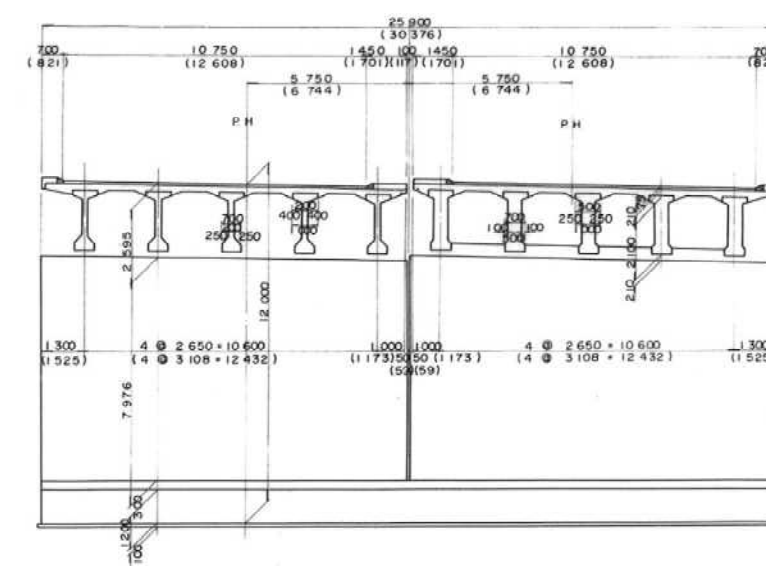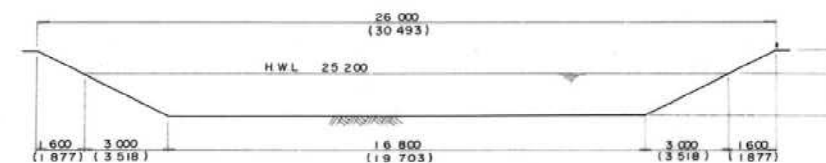TYPICAL SECTION SCALE 1:100
(TAKINOSAWAGAWA Q = 80m³/s i = 1/150)

DESIGN DATA

TYPE	PC COMPOSITE SIMPLE GIRDER
TOTAL BRIDGE LENGTH	33.370m
GIRDER LENGTH	33.300m
SPAN	32.300m
BRIDGE WIDTH	10.750m x 2
LIVE LOAD	TL-20 TT-43
IMPACT COEFFICIENT	20% + 10% / 25%
SEISMIC COEFFICIENT	K _y = 0 K = 0.15
ANGLE OF SKEW	58° 30'
RADIUS OF CURVATURE	R = 6,000m A = 300m
STATION OF M.O.R.	STA 152 + 60
GRADIENT	0.300%
LENGTH OF LONGITUDINAL CURVATURE	112.0m
RADIUS OF DO	62.200m


SKEW RATIO

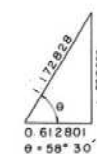


東北自動車道 (一関~平泉前沢) 完成図	763
工種	180
名	226
称	一般図
日本道路公団仙台建設局	276
	409

江釣子橋


PROFILE SCALE 1:200

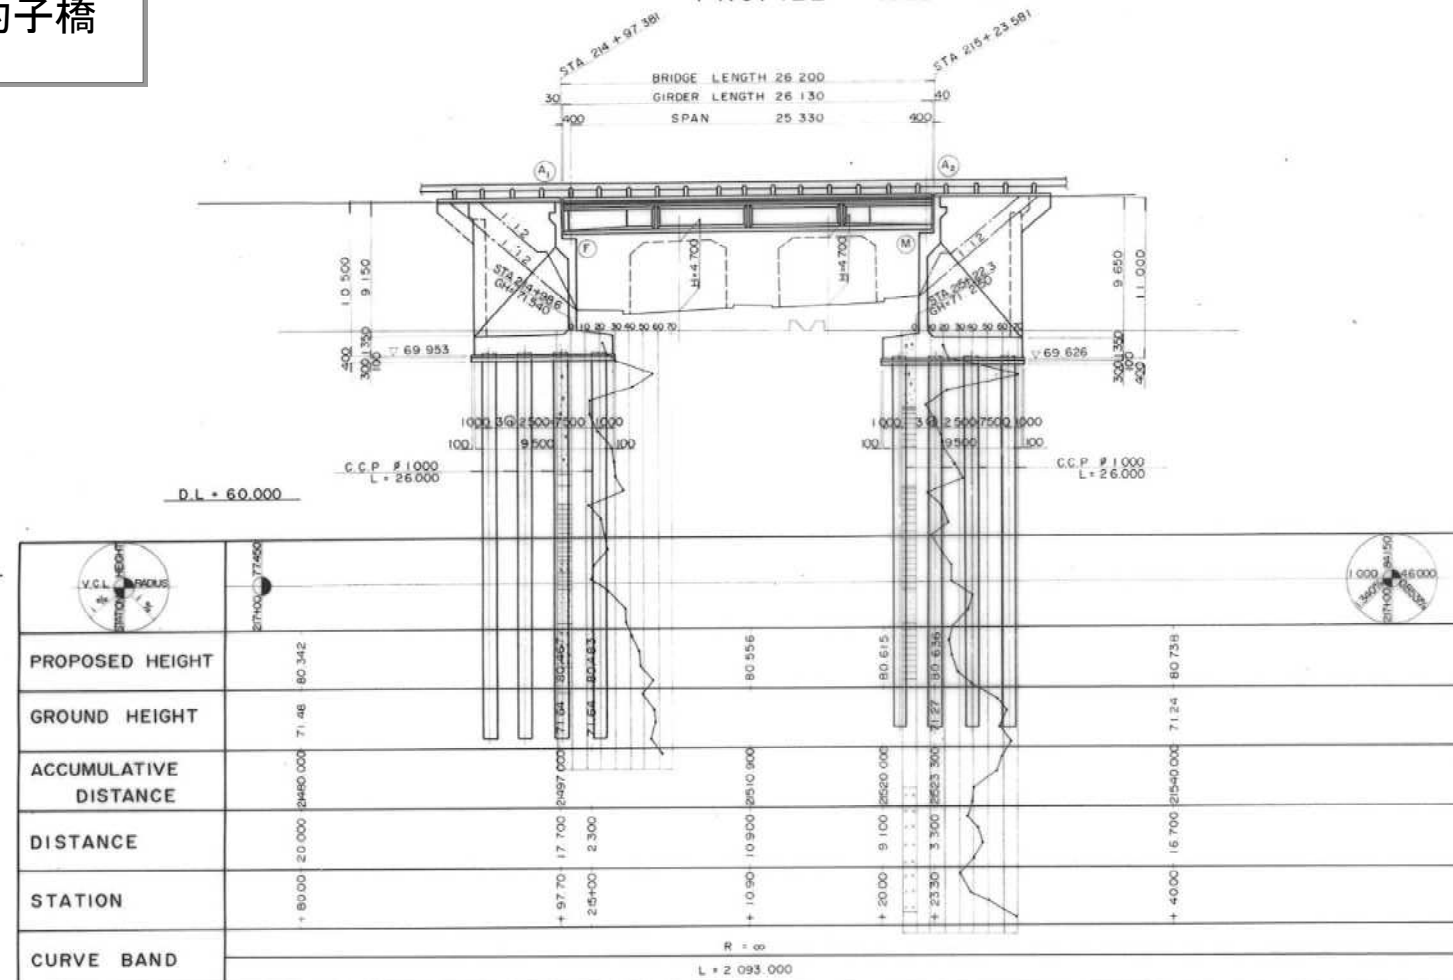


PLAN SCALE 1:200

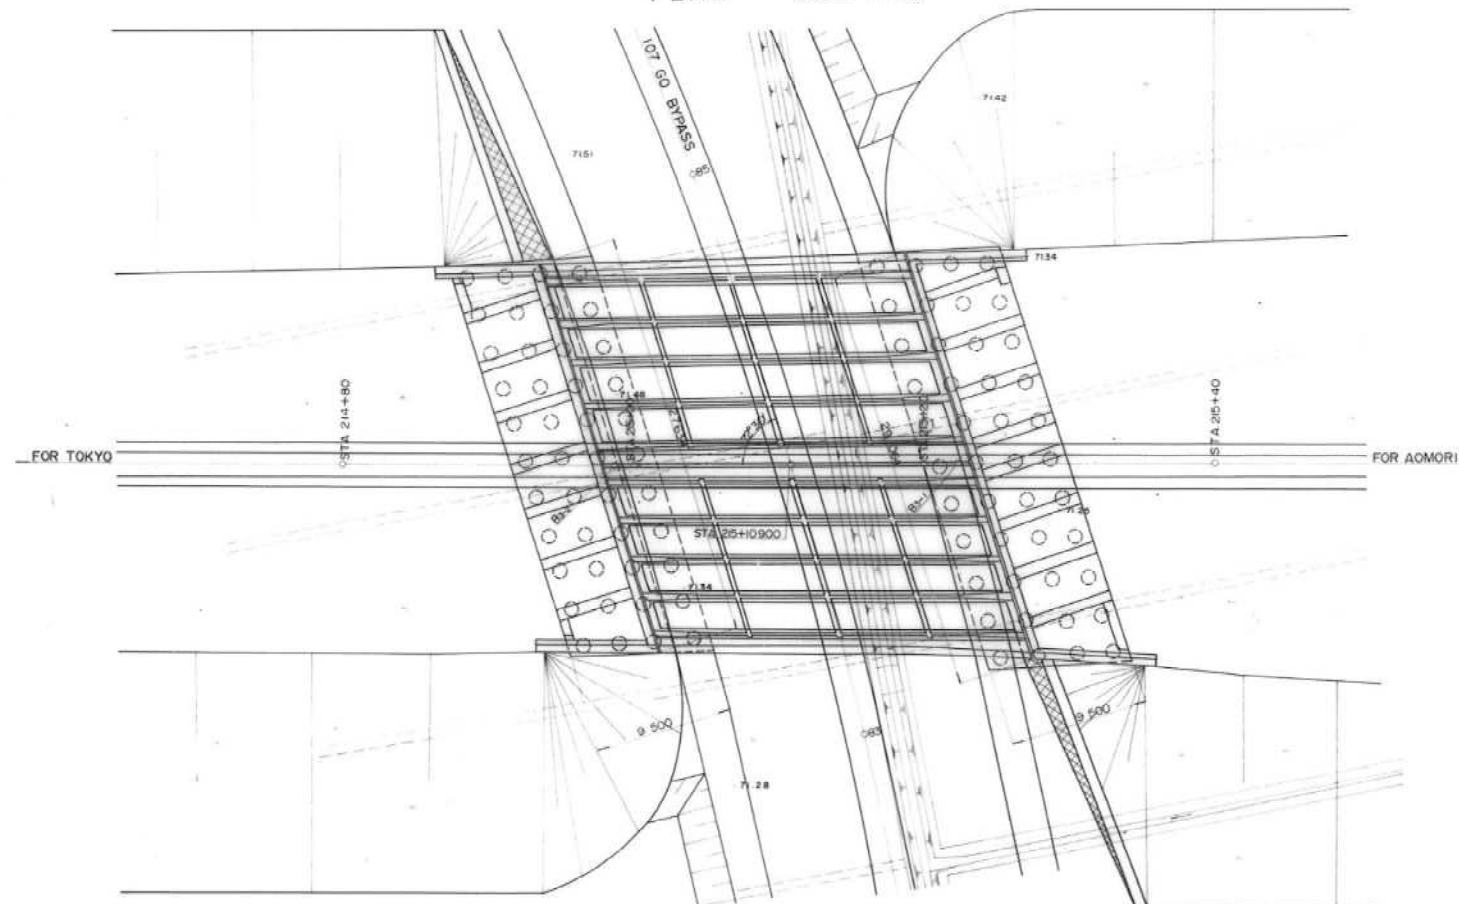


TYPICAL CROSS SECTION SCALE 1:100

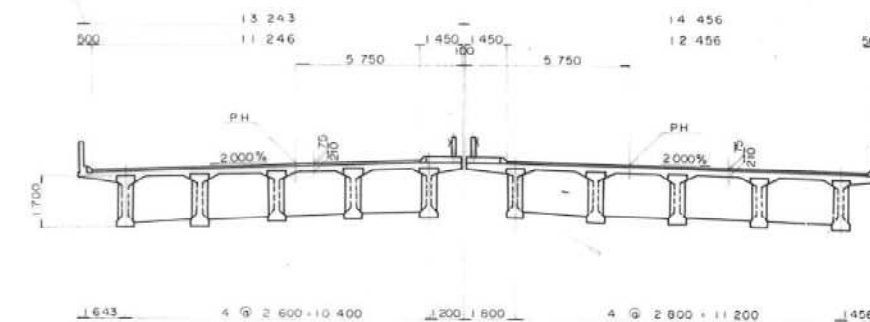

A1 ABUTMENT

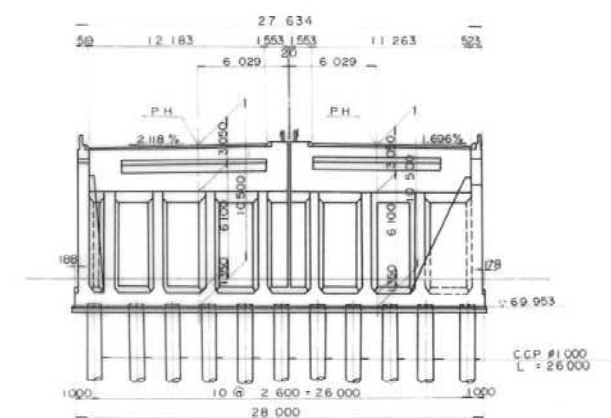


A2 ABUTMENT

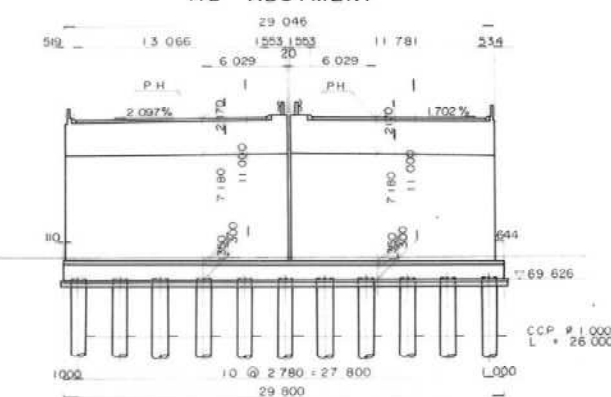

DESIGN CONDITION

TYPE	P.C. COMPOSITE GIRDER
TOTAL BRIDGE LENGTH	26 ^M 200
GIRDER LENGTH	26 ^M 130
SPAN	25 ^M 330
WIDTH	11 ^M 781 - 13 ^M 066
LIVE LOAD	T L - 20 TT - 43
IMPACT COEFFICIENT	1 + 20/50 + 1/10 + 25/25
SEISMIC INTENSITY	KH = 0.10 KV = 0
ANGLE OF SKEW	72° 30'
RADIUS OF CURVATURE	R = ∞
LONGITUDINAL SLOPE	1/3000 = 0.033%


Route 107 GO BYPASS TYPICAL CROSS SECTION

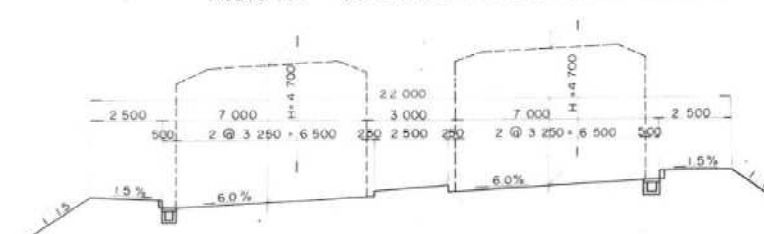

東北自動車道 (花巻~江釣子) 完成図		444
中 小 橋		2615
江釣子橋 上部工 橋 尺		3
444/2615-444/2615		696
一般図		2
日本道路公団仙台建設局		52
北 上		1297


古川橋

PROFILE SCALE 1/200

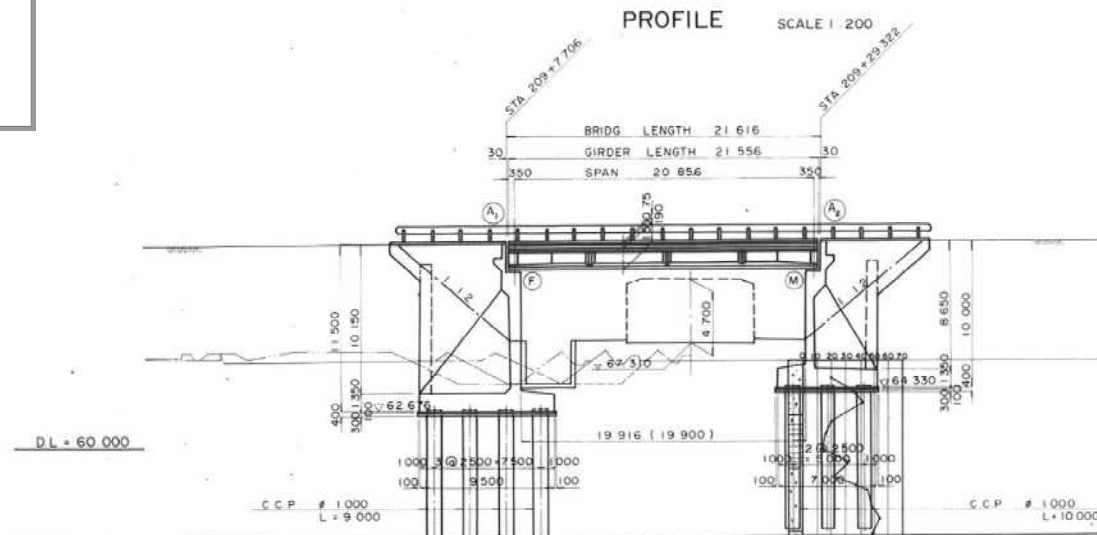


PROPOSED HEIGHT	74.901	74.123	74.178	74.260	74.325	74.410
GROUND HEIGHT	66.33	66.12	66.12	66.11	66.20	66.20
DISTANCE	20.000	20.000	7.530	11.914	6.477	10.525
STATION	NO. 208+80	NO. 209+00	NO. 209+07.530	NO. 209+19.444	NO. 209+31.421	NO. 209+41.946
CURVE BAND	R = ∞ L = 2093.000					


PLAN SCALE 1/200

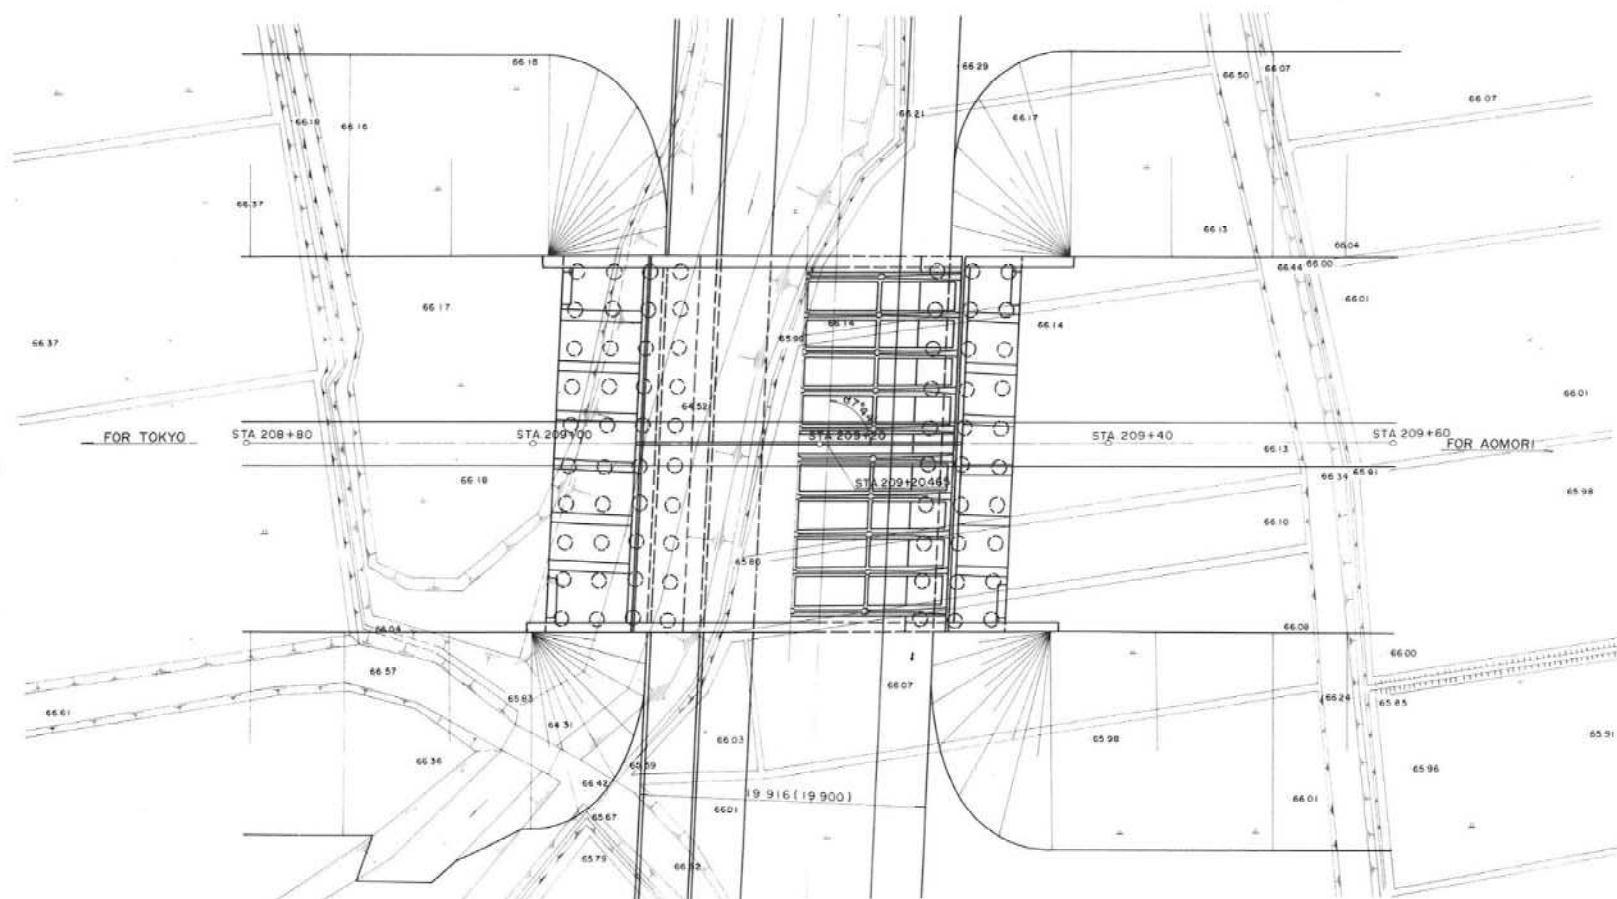


TYPICAL CROSS SECTION SCALE 1/100

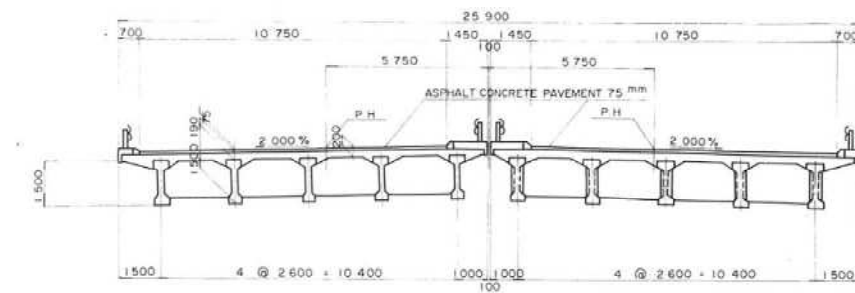


A1 ABUTMENT SCALE 1/200

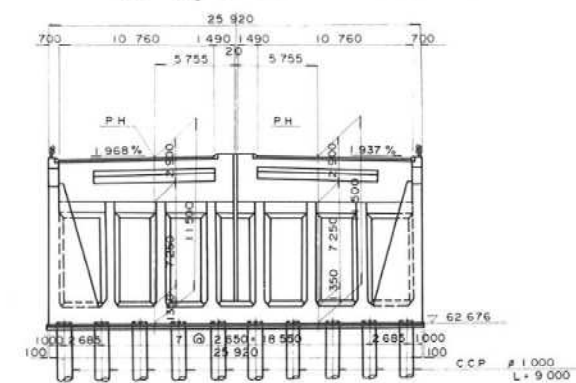

A2 ABUTMENT

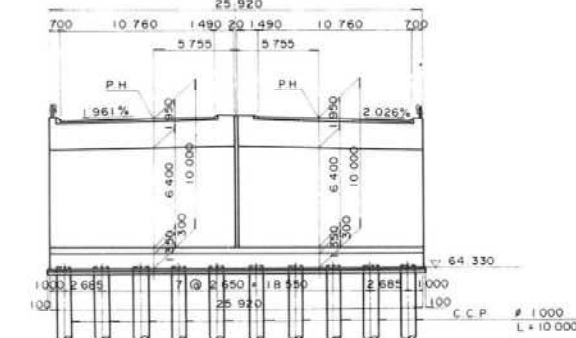

WANO-YANAGIDA

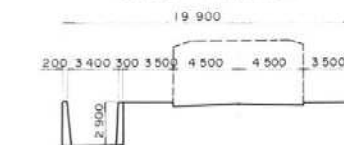

DESIGN CONDITION

TYPE	PC COMPOSITE GIRDER
TOTAL BRIDGE LENGTH	21.616
GIRDER LENGTH	21.556
SPAN LENGTH	20.856
BRIDGE WIDTH	10.750
LIVE LOAD	TL-20, TT-43
IMPACT COEFFICIENT	$i = 20/80 + \epsilon$ $i = 10/25 + \epsilon$
SEISMIC COEFFICIENT	$K_h = 0.19$ $K_v = 0$
ANGLE OF SKEW	$87^\circ 44' 00''$
RADIUS OF CURVATURE	$R = \infty$
LONGITUDINAL SLOPE	0.30% 1.340%
CANT	

東北自動車道 (水沢～北沢) 完成図 925
2170
工 中 小 橋 (II) 502
種 557
名 古川橋 上部工 橋 尺
一 般 図 図 示 2
35
標 4635⁺・57252⁺・4635⁺・78060⁺
日本道路公団仙台建設局 北 上 14
4 28