

北陸自動車道
親不知海岸高架橋耐震補強検討業務

参考図

令和 6 年 1 0 月

東日本高速道路株式会社 新潟支社
構造技術課

位置図




出典: 地理院地図





※図中の上下線表記について、Ⅱ期線建設時より上下線が入れ替わって供用されているため、注意下さい。
 (Ⅰ期線完成図面) : 新潟方面が起点、米原方面が終点 (新潟←米原 上り線) で作図
 (Ⅱ期線完成図面) : 米原方面が起点、新潟方面が終点 (米原←新潟 上り線) で作図

親不知海岸高架橋（上り線）


全体一般図（その1）

側面図 縮尺 1:400

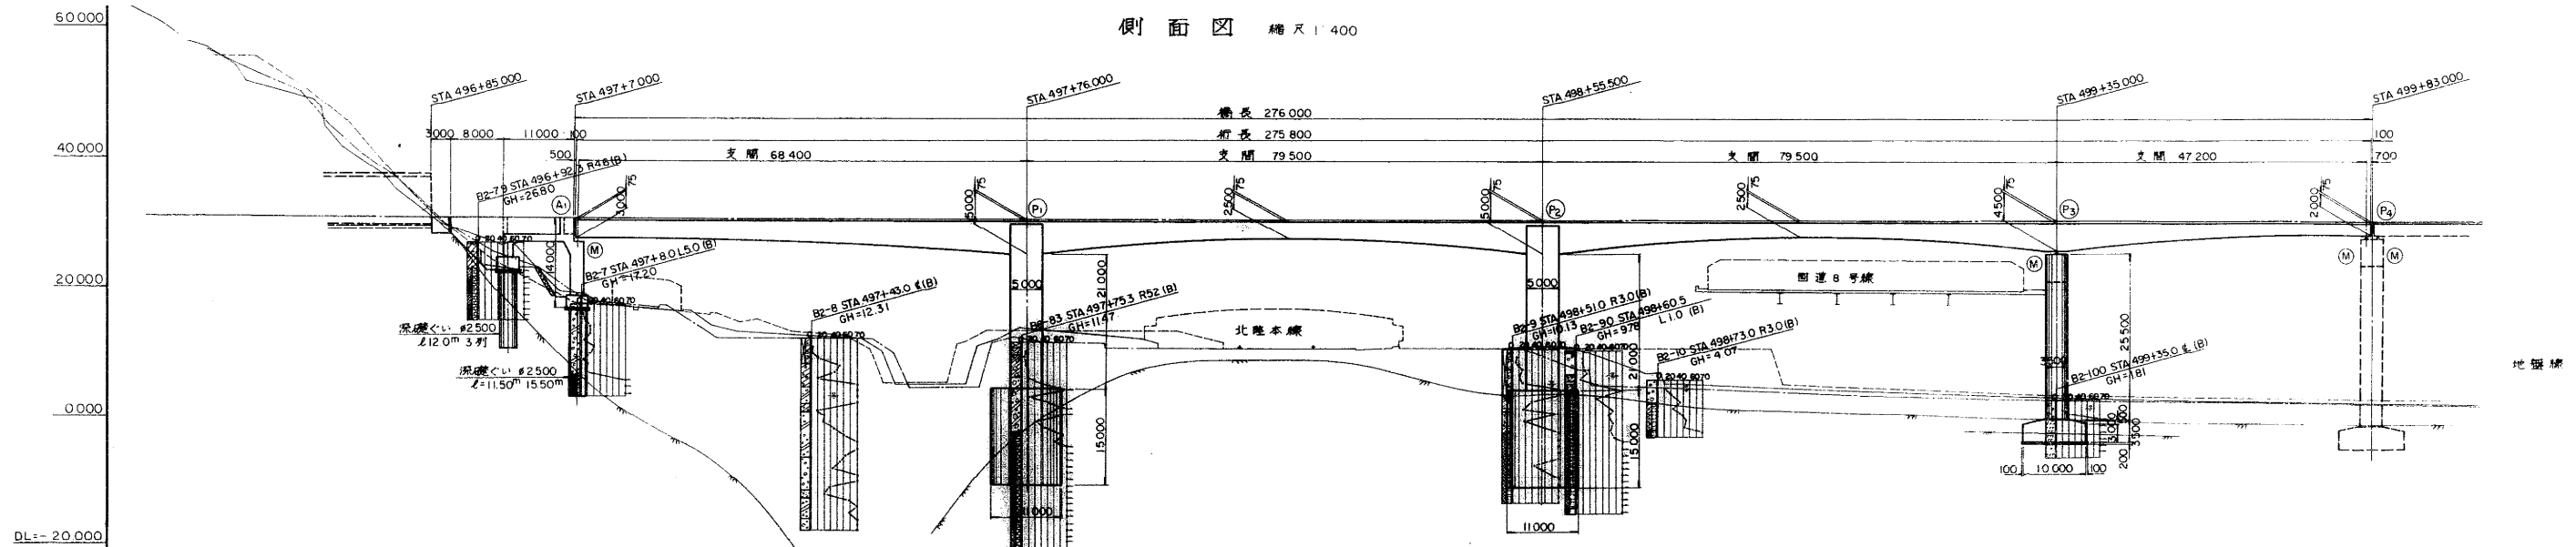


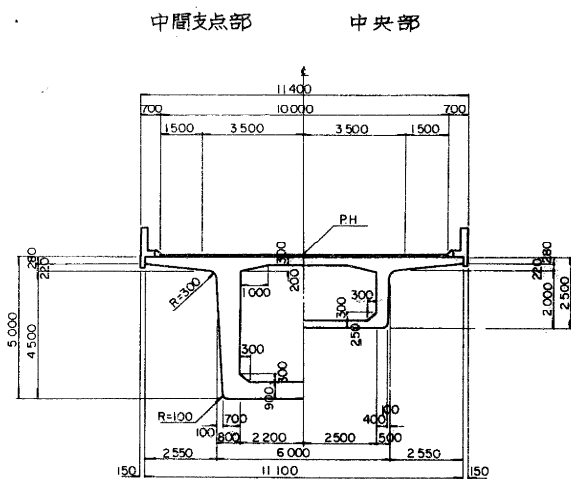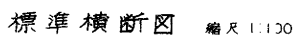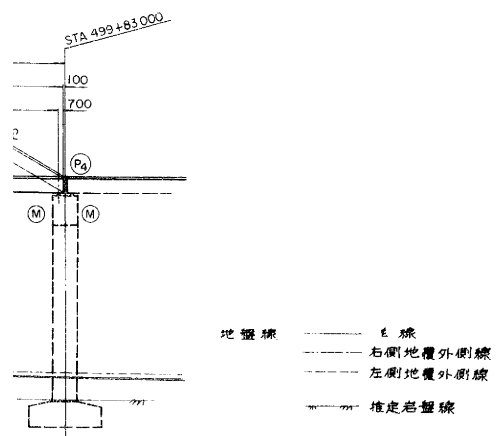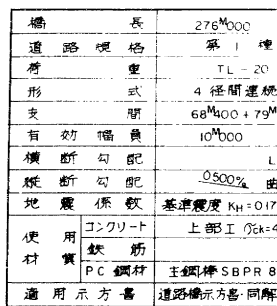







チェーン着装場及び非常駐車帯拡張部 縮尺 1:100

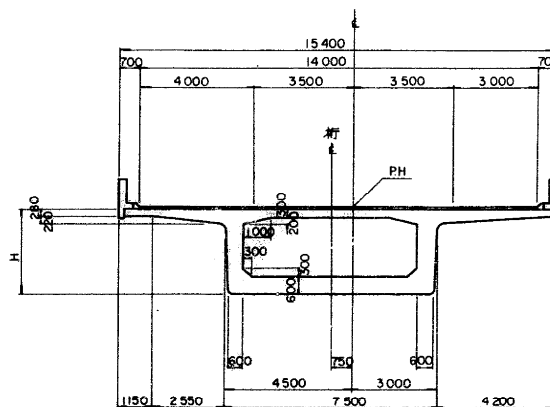

チェーン着装場 拡幅部 縮尺 1:100

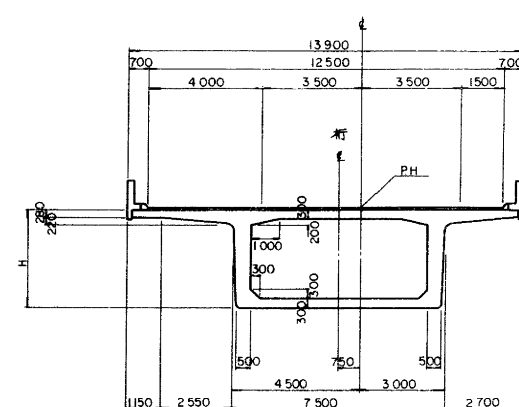


橫 斷 図 縮尺 1:200

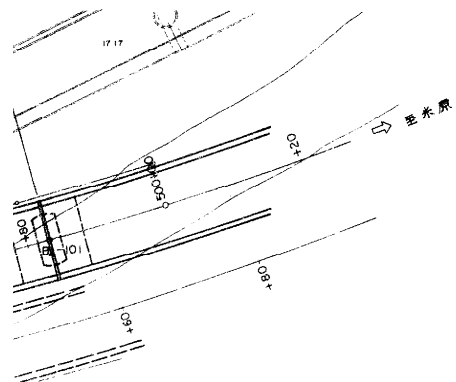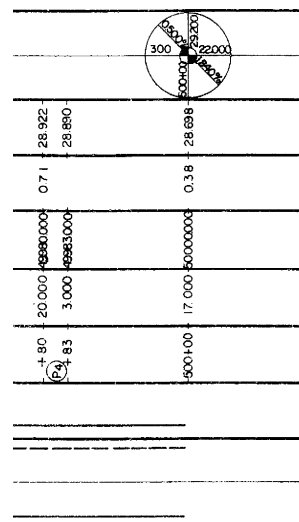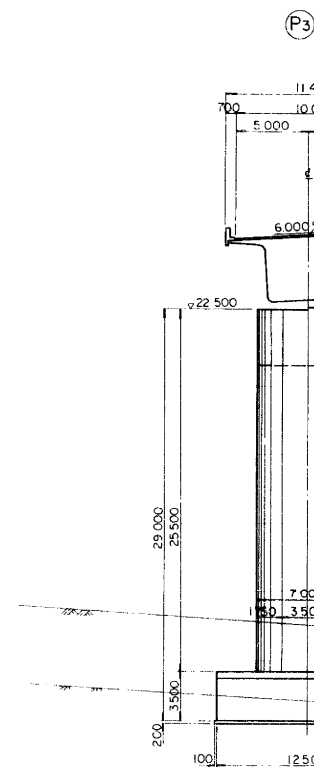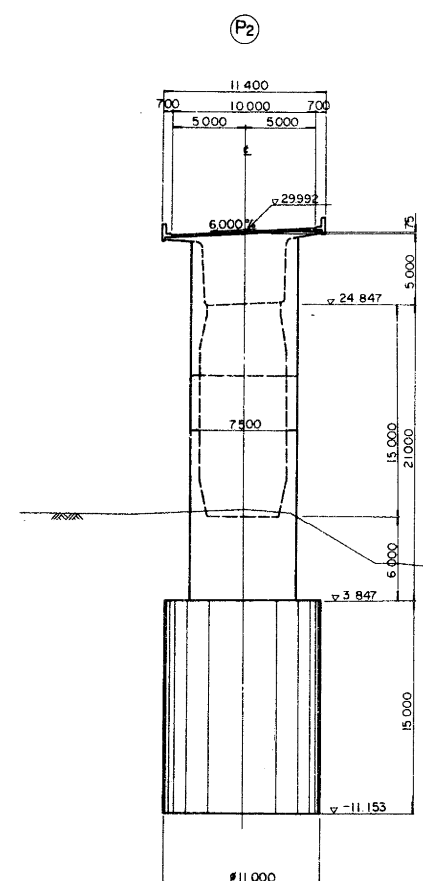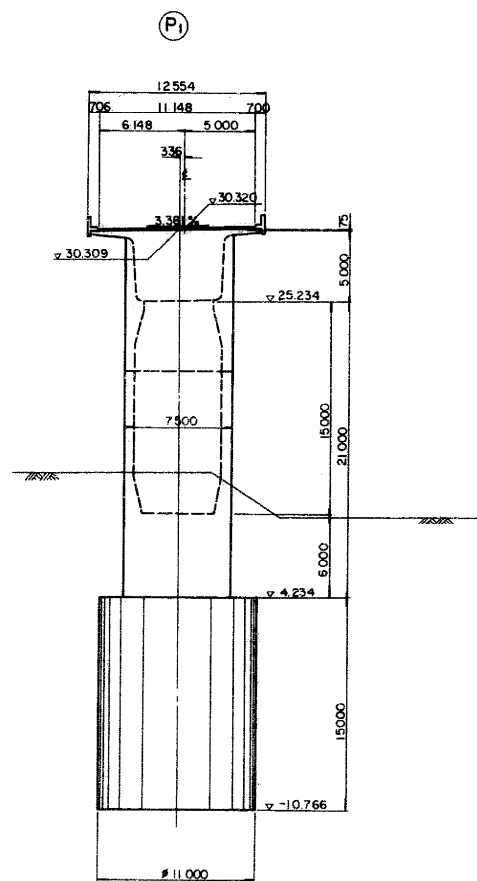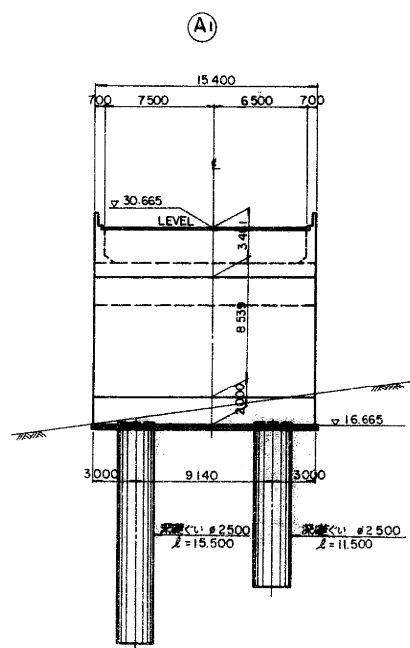


準横断面図 縮尺 1:100


形 中央部

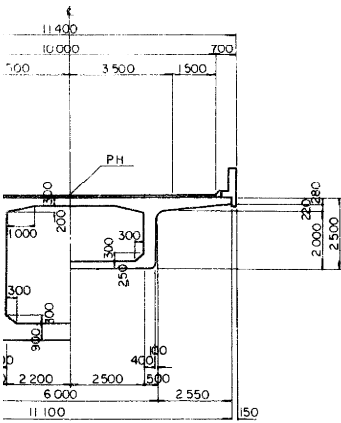

チェーン着表場及び非着表場幅部 縮尺 1:100

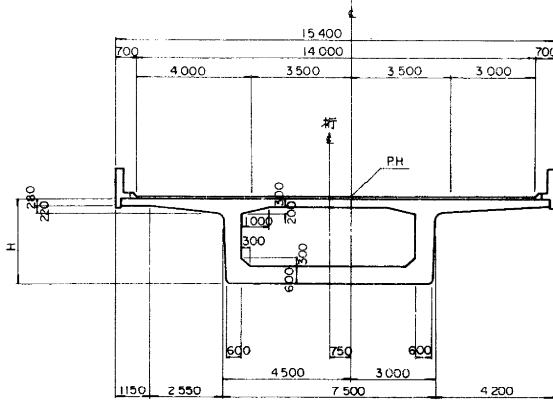





チェーン着表場幅部 縮尺 1:100

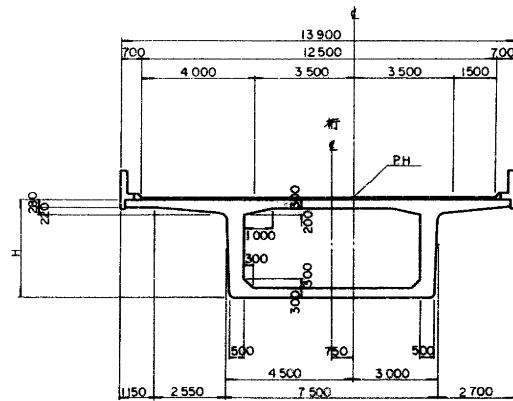

設計条件

橋長	276 ^M 000	桁長	275 ^M 800
道路規格	第1種3級B規格(幅足)		
肩宽	TL-20	TT-43	
形式	4径間連続PC箱桁ラーメン橋		
支間	68 ^M 400 + 79 ^M 500 + 79 ^M 500 + 47 ^M 200		
有効幅員	10 ^M 000	斜角	90°
横断勾配	Level ~ 5.0%		
横断勾配	0.500% 曲線勾配 1.840%		
地震係数	基準震度 K _H =0.17 (A ₁ , P ₁ , P ₂) 0.15 (P ₃) K _v =±0		
使用材料	コンクリート 上部I C _{ck} =400 ^N /cm ² 下部I C _{ck} =240 ^N /cm ²		
鉄筋	SD30		
PC鋼材	主鋼材 SBR 80/105 #32 縦筋 SBR 80/105 #32		
適用示方書	道路橋示方書 同解説 I IV V (昭和55年5月) III (昭和53年1月)		


横断面図 縮尺 1:200

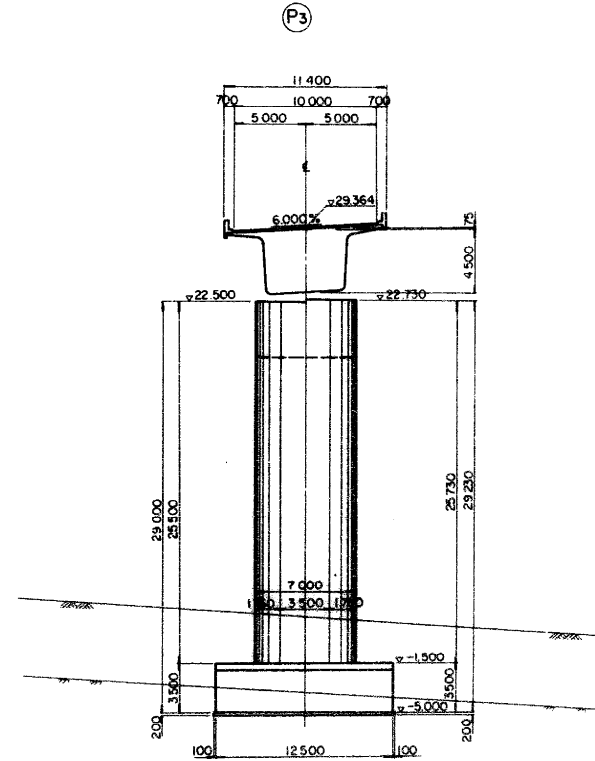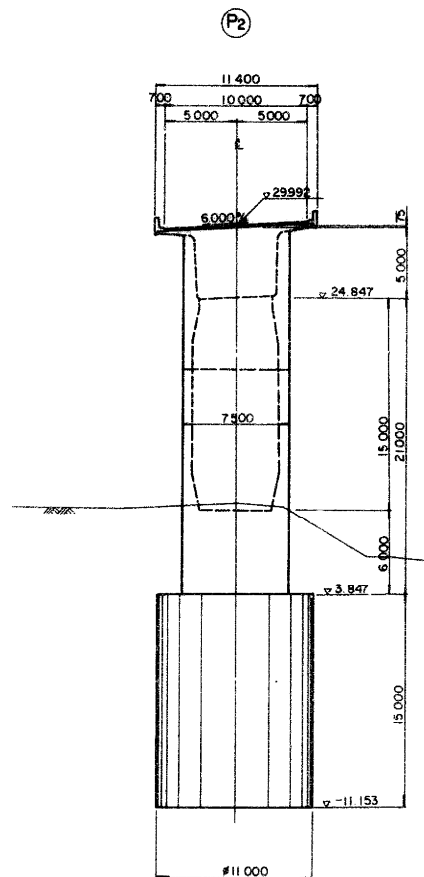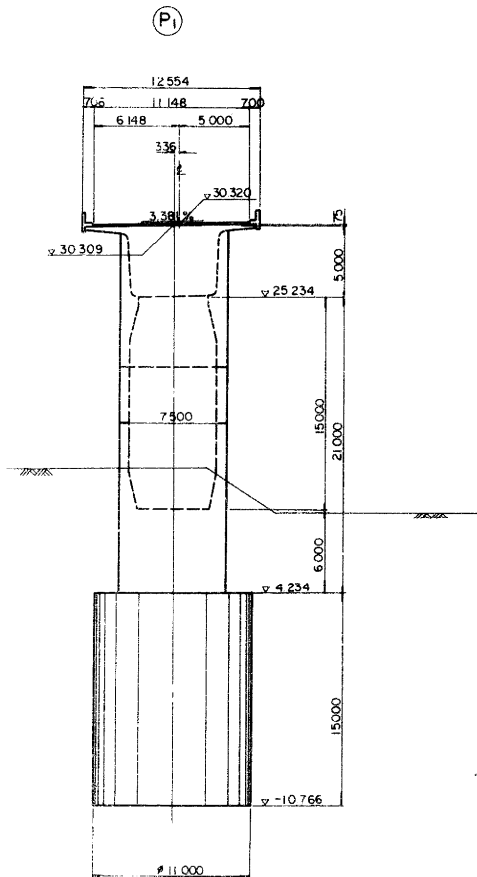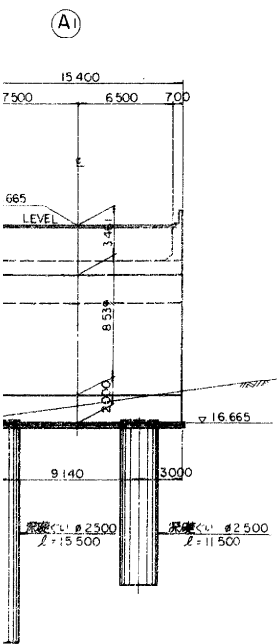


北陸自動車道(朝日～親不知)完成図		506
		6795
工 種	高 架 橋	5
		3358
名	親 不 知 海 岸 高 架 橋	縮 尺
	KP301.396～KP301.120	1/100
	STA 497+7～499+83	400
		5
称	全 体 一 般 図 (そ の 1)	3358
日本道路公団新潟建設局		

親不知海岸高架橋（上り線）

全体一般図（その2）
側面図 縮尺 1:400

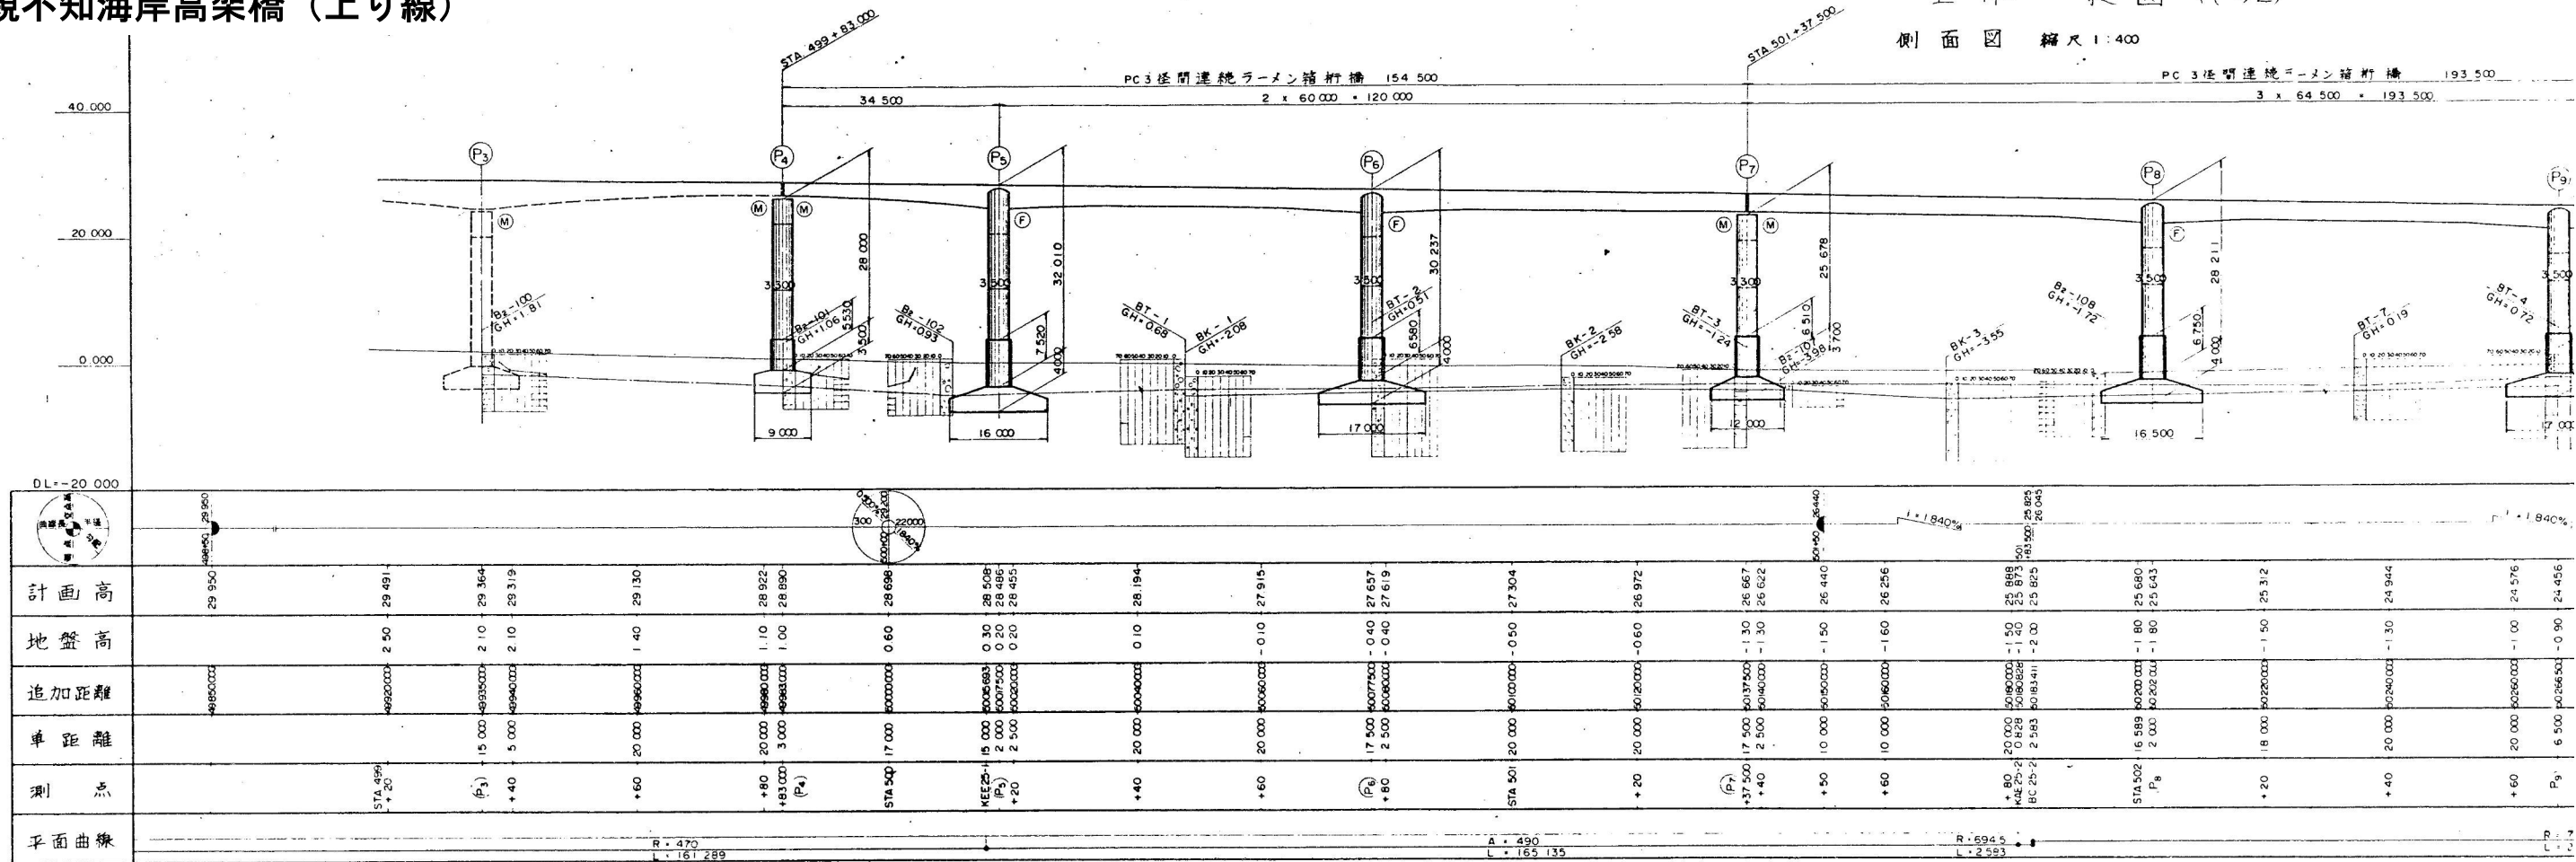


平面図 縮尺 1:400

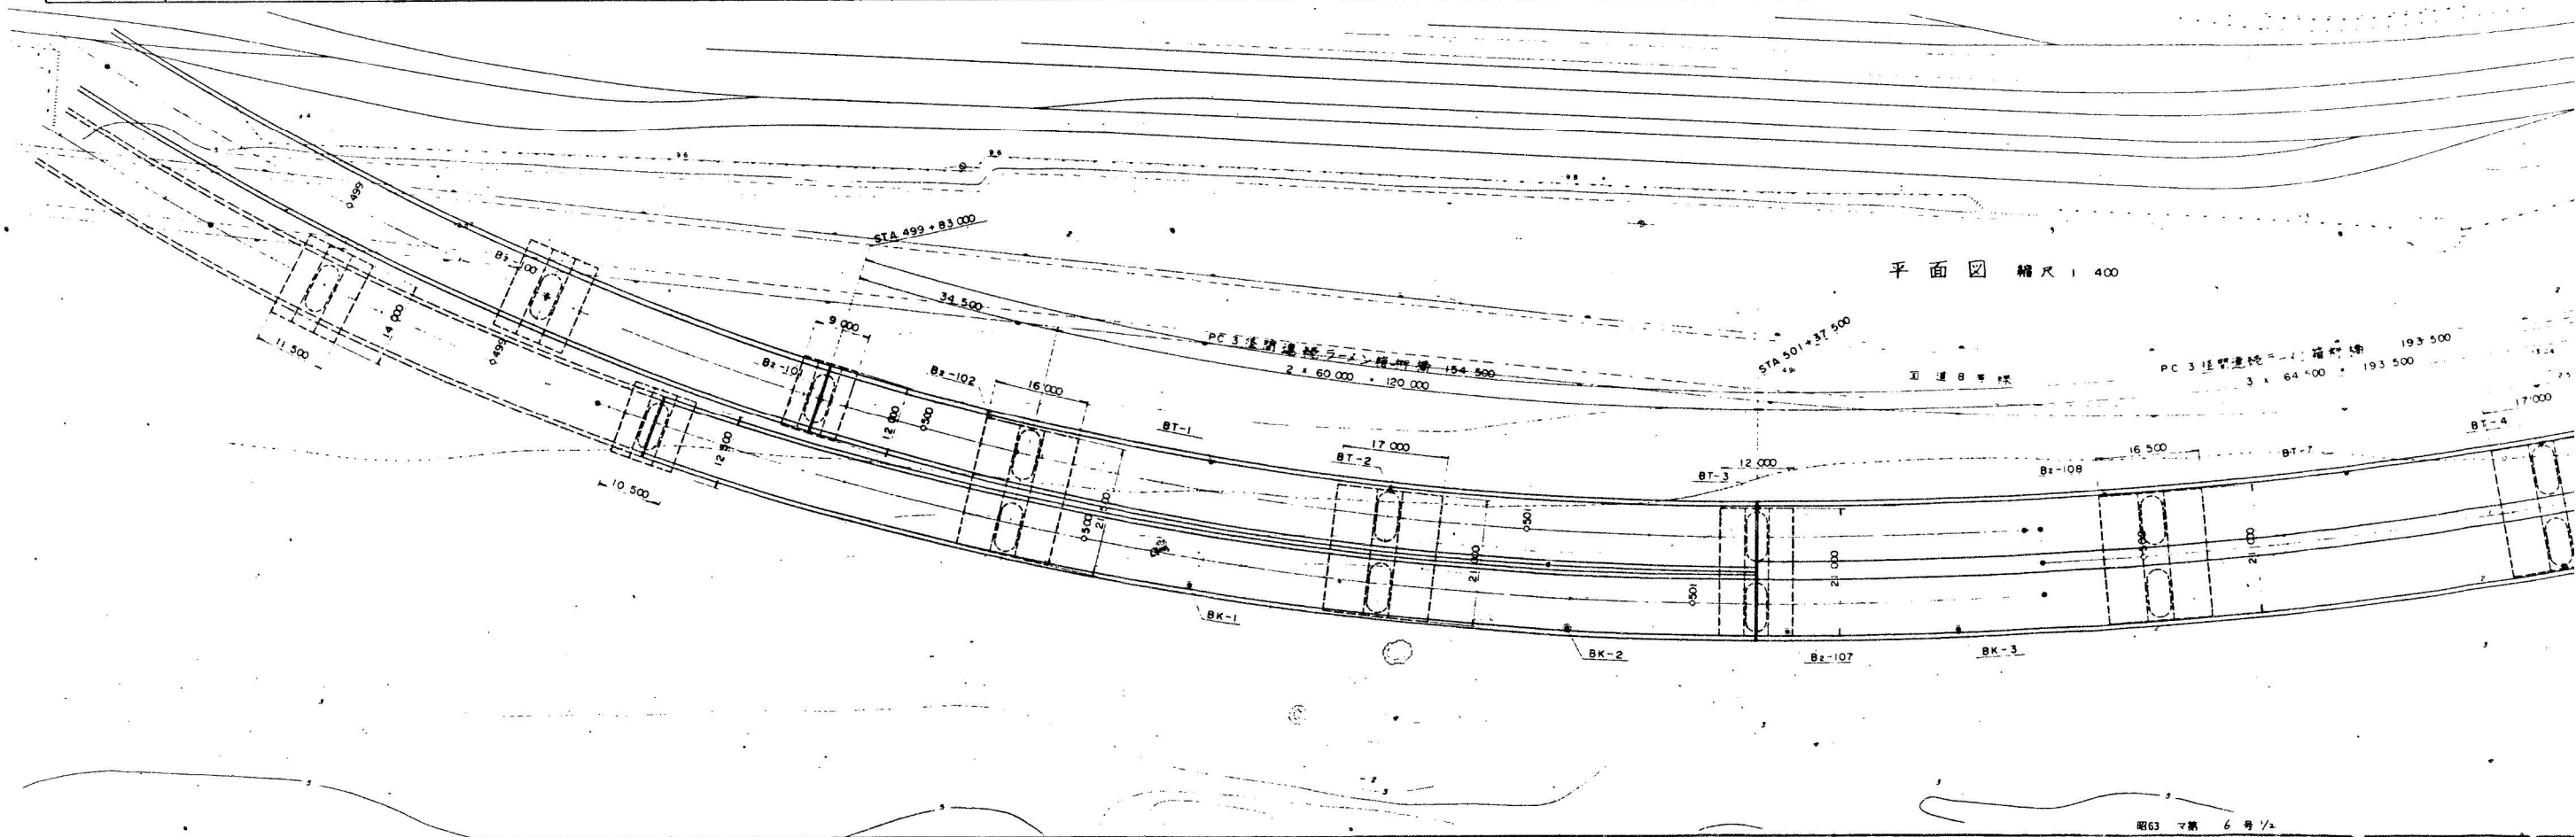

1 (その2)


PC 3径間連続ラーメン箱桁橋 193.500
3 x 64.500 = 193.500

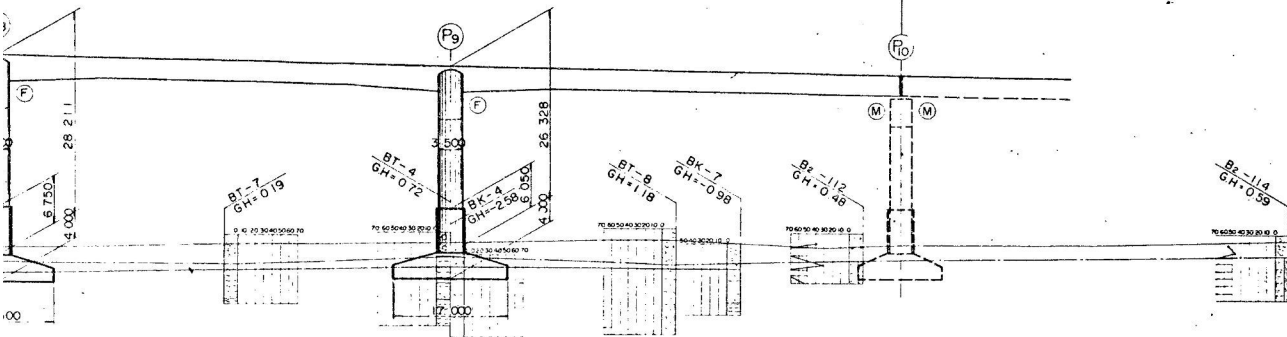


1.840%

20 312	20 312	24 576	24 576	24 208	23 840	23 472	23 270	23 104
-1.50	-1.30	-1.00	-0.90	-0.70	-0.50	-1.70	-1.20	-1.20
18 000	20 000	20 000	6 500	13 500	20 000	20 000	11 000	9 000
+20	+40	+60	(P9)	+80	STA 503	+20	(P10)	+40


R = 700
L = 235.393

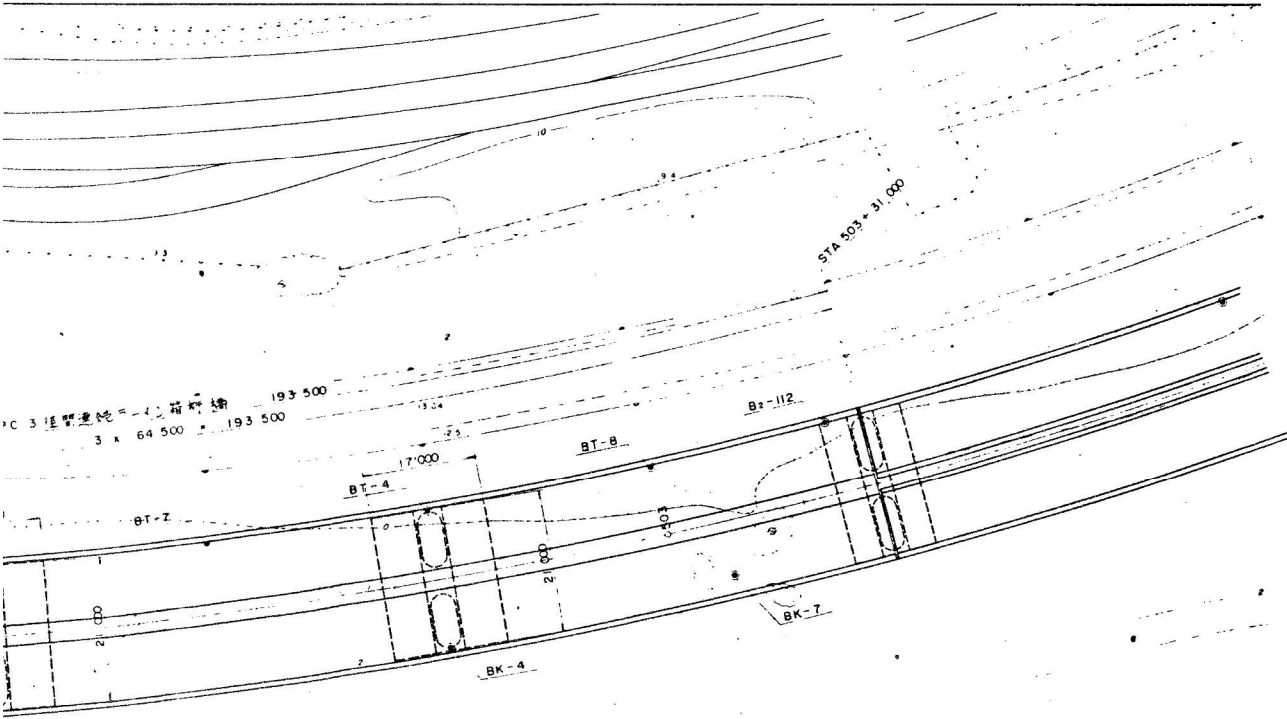


(P4) ~ (P7)
下り線

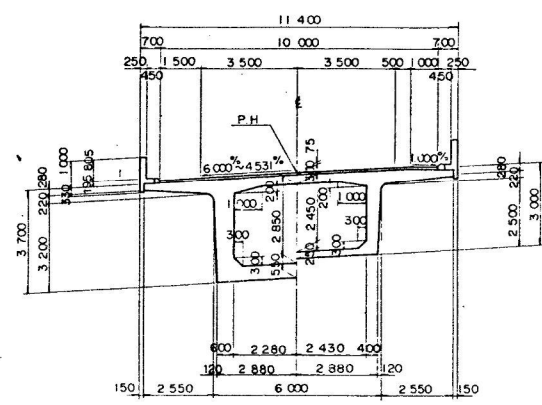

(P) ~ (P7)
上り線

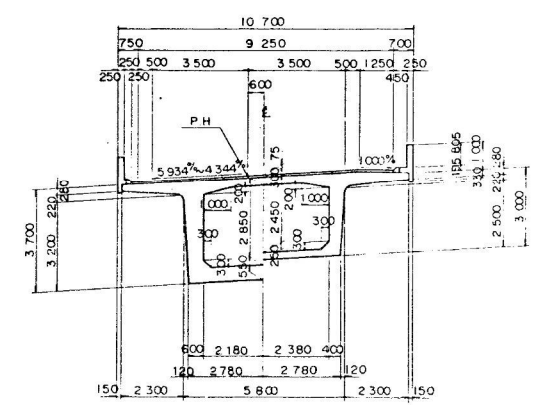

(P7) ~ (P10)

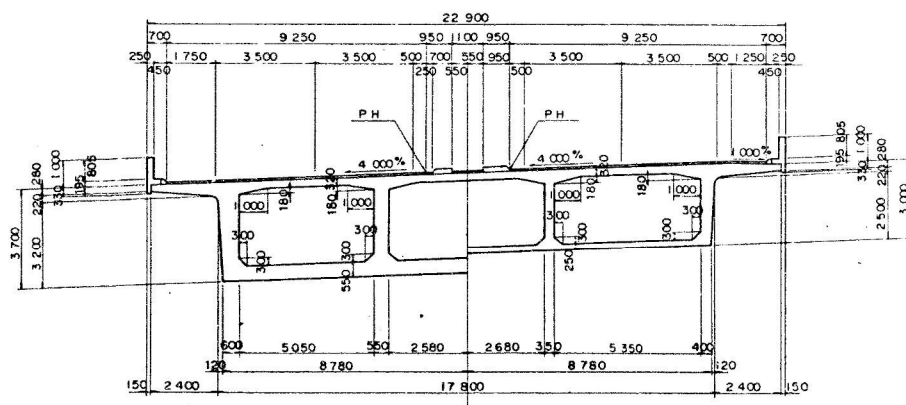


設計条件

連続橋梁規格	第1種3径間B規格
橋 長	154m500, 193m500
桁 間 隔	154m400, 193m400
設計桁重	TL-20, TT-43
型 式	PC 3径間連続ラーメン箱桁橋
支 間 長	33m900+60m000+59m400, 63m900+64m500+63m900
有効幅員	9m250
斜 角	90°
横断勾配	6.000% ~ 4.000%
縦断勾配	0.500%, 1.840%
地震係数	K _H = 0.19, K _V = 0
コンクリート	σ _{ck} = 240, 300, 400 kg/cm ²
使用材料	SD 30
鋼 材	SBPR 95/120, 85/105
適用示方書	道路橋示方書・同解説 (Ⅱ, Ⅳ, Ⅴ)

北陸自動車道(朝日~親不知)完成図		507 6795
工 種	高 架 橋	6 3358
名 称	親不知海岸高架橋 KP301.120~KP300.772 STA 499+83~503+31 全体一般図(その2)	縮尺 1/100 400 6 3358
日本道路公団新潟建設局		


親不知海岸高架橋（上り線）

全体一般図（その 1） 縮尺 1:200

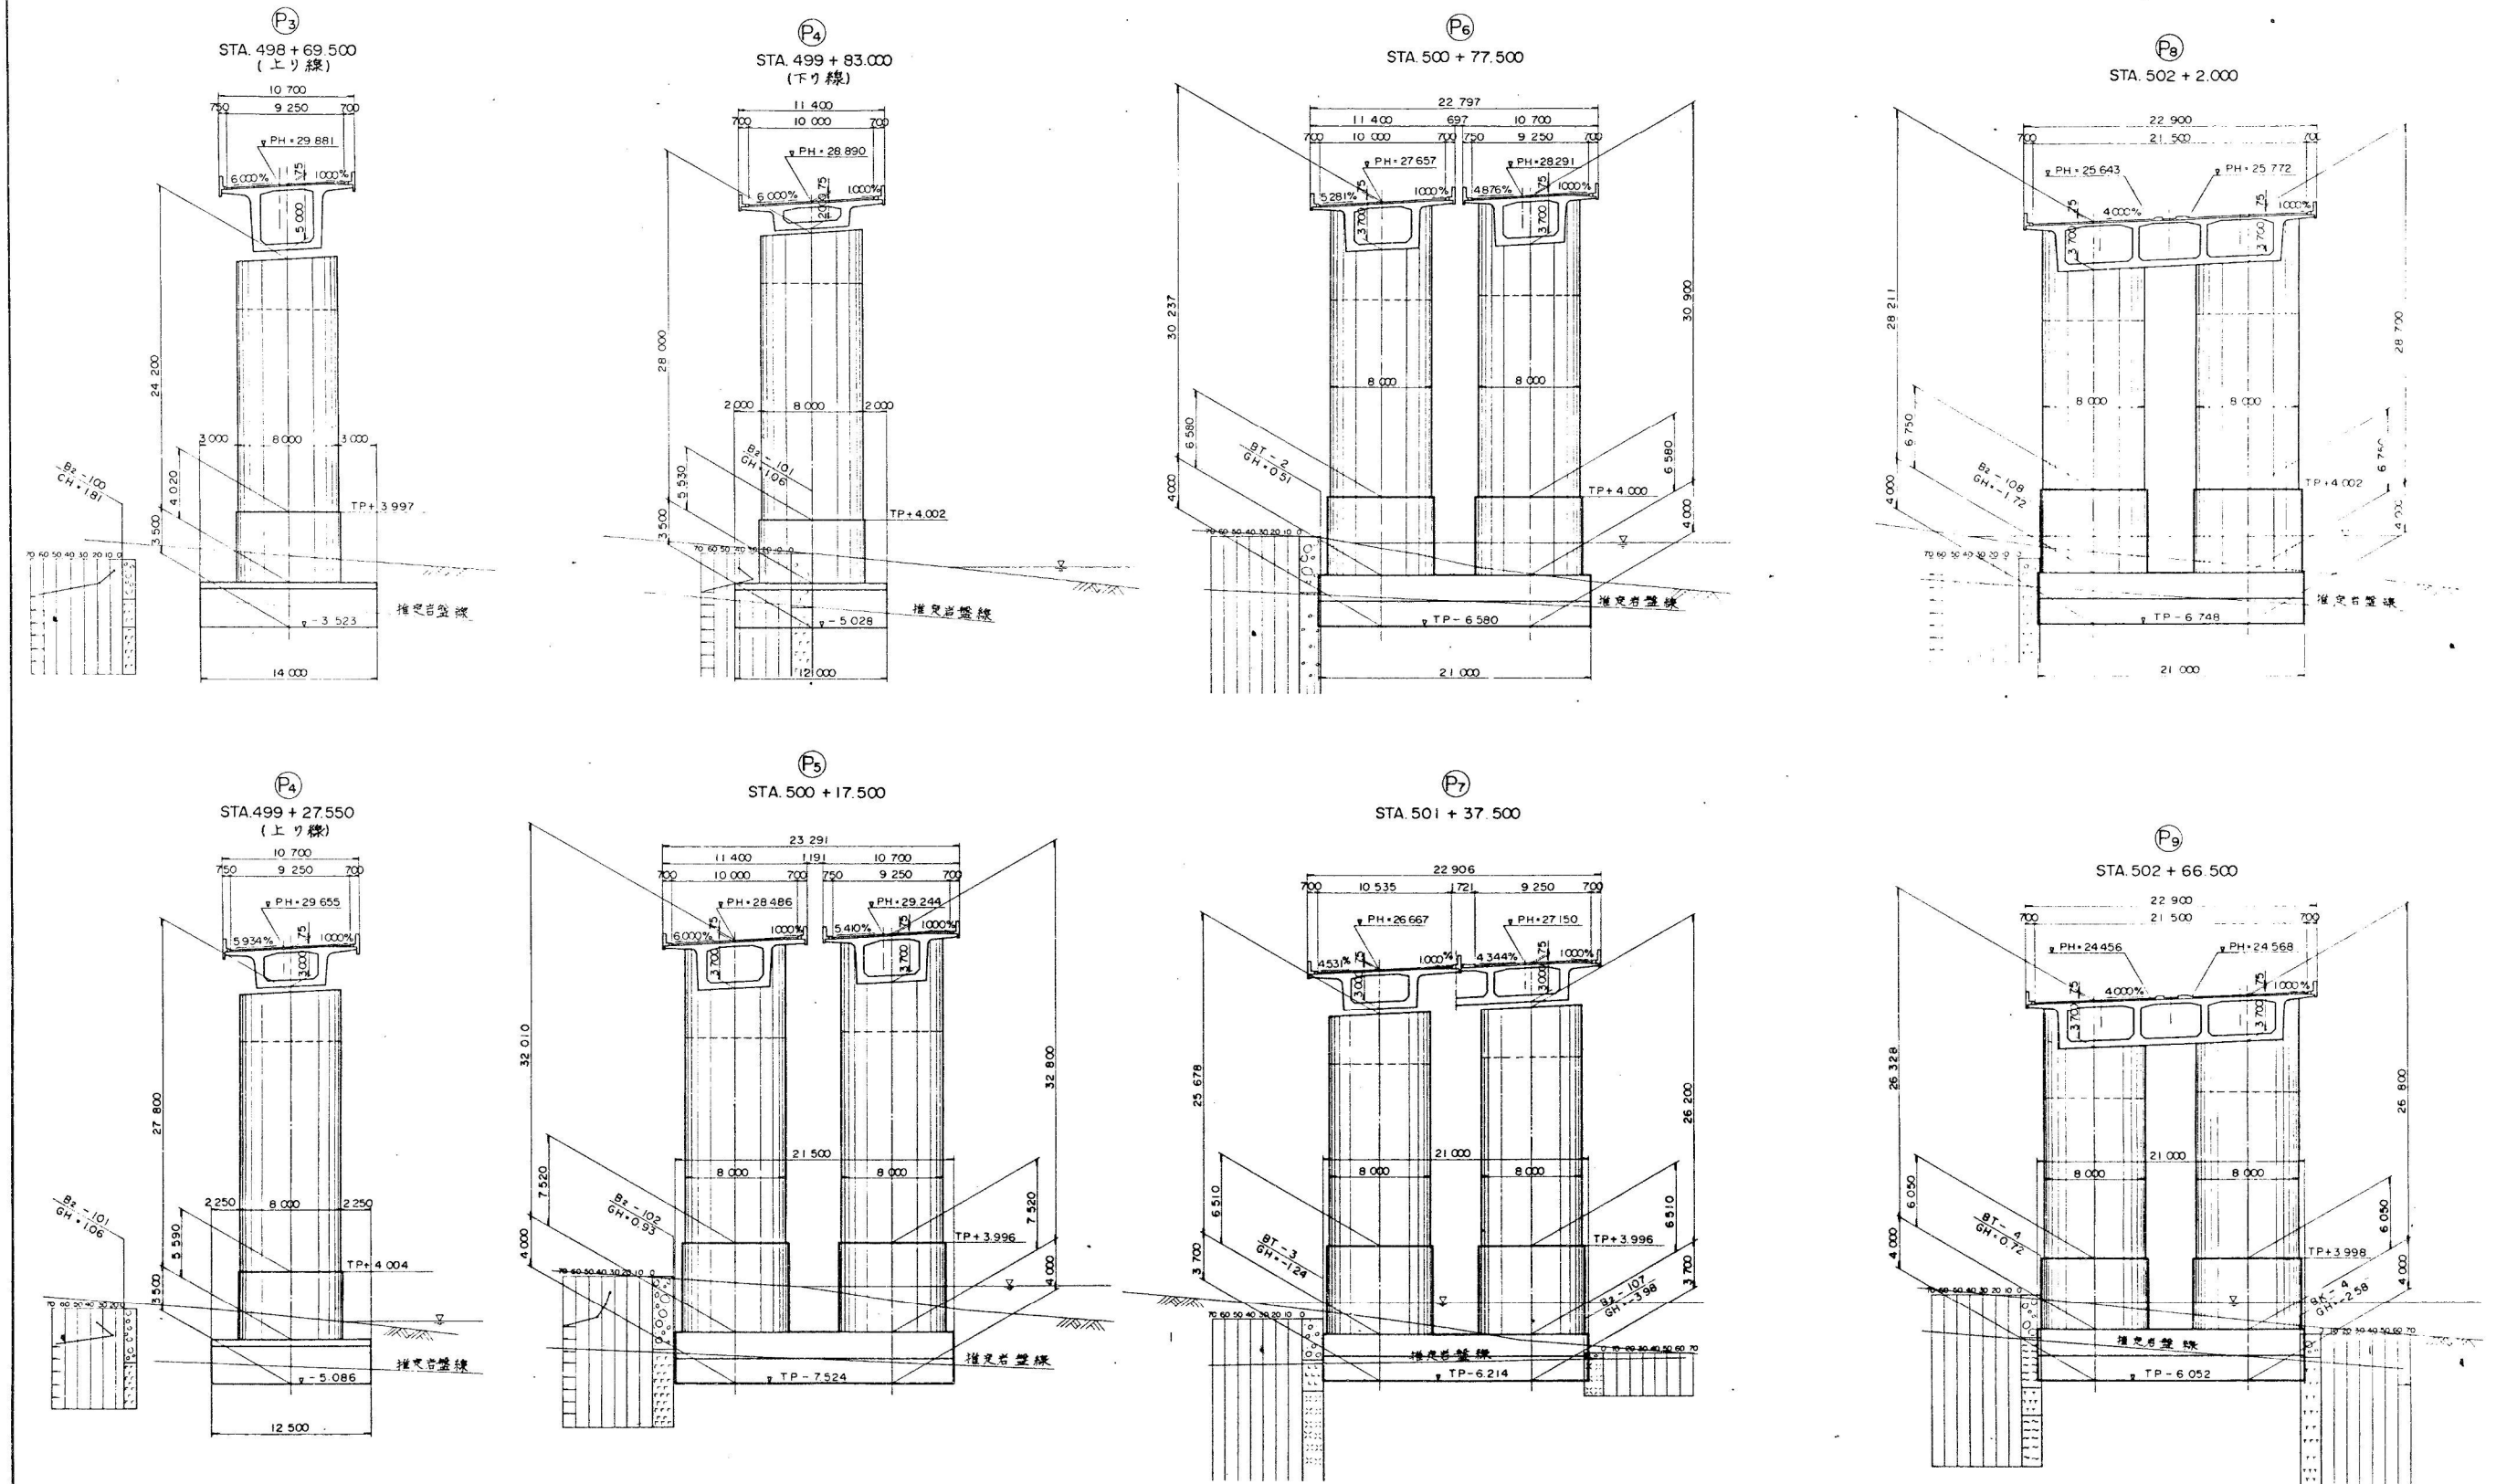


北陸自動車道(朝日～親不知)完成図		508
		6795
工種	高架橋	7
		3358
名	親不知海岸高架橋	縮尺 1/200
KP301.396～KP300.772		7
STA497+7～503+31		3358
全体一般図(その3)		
日本道路公団新潟建設局		

全体一般図(その5) 下り線
側面図 S・I: 400

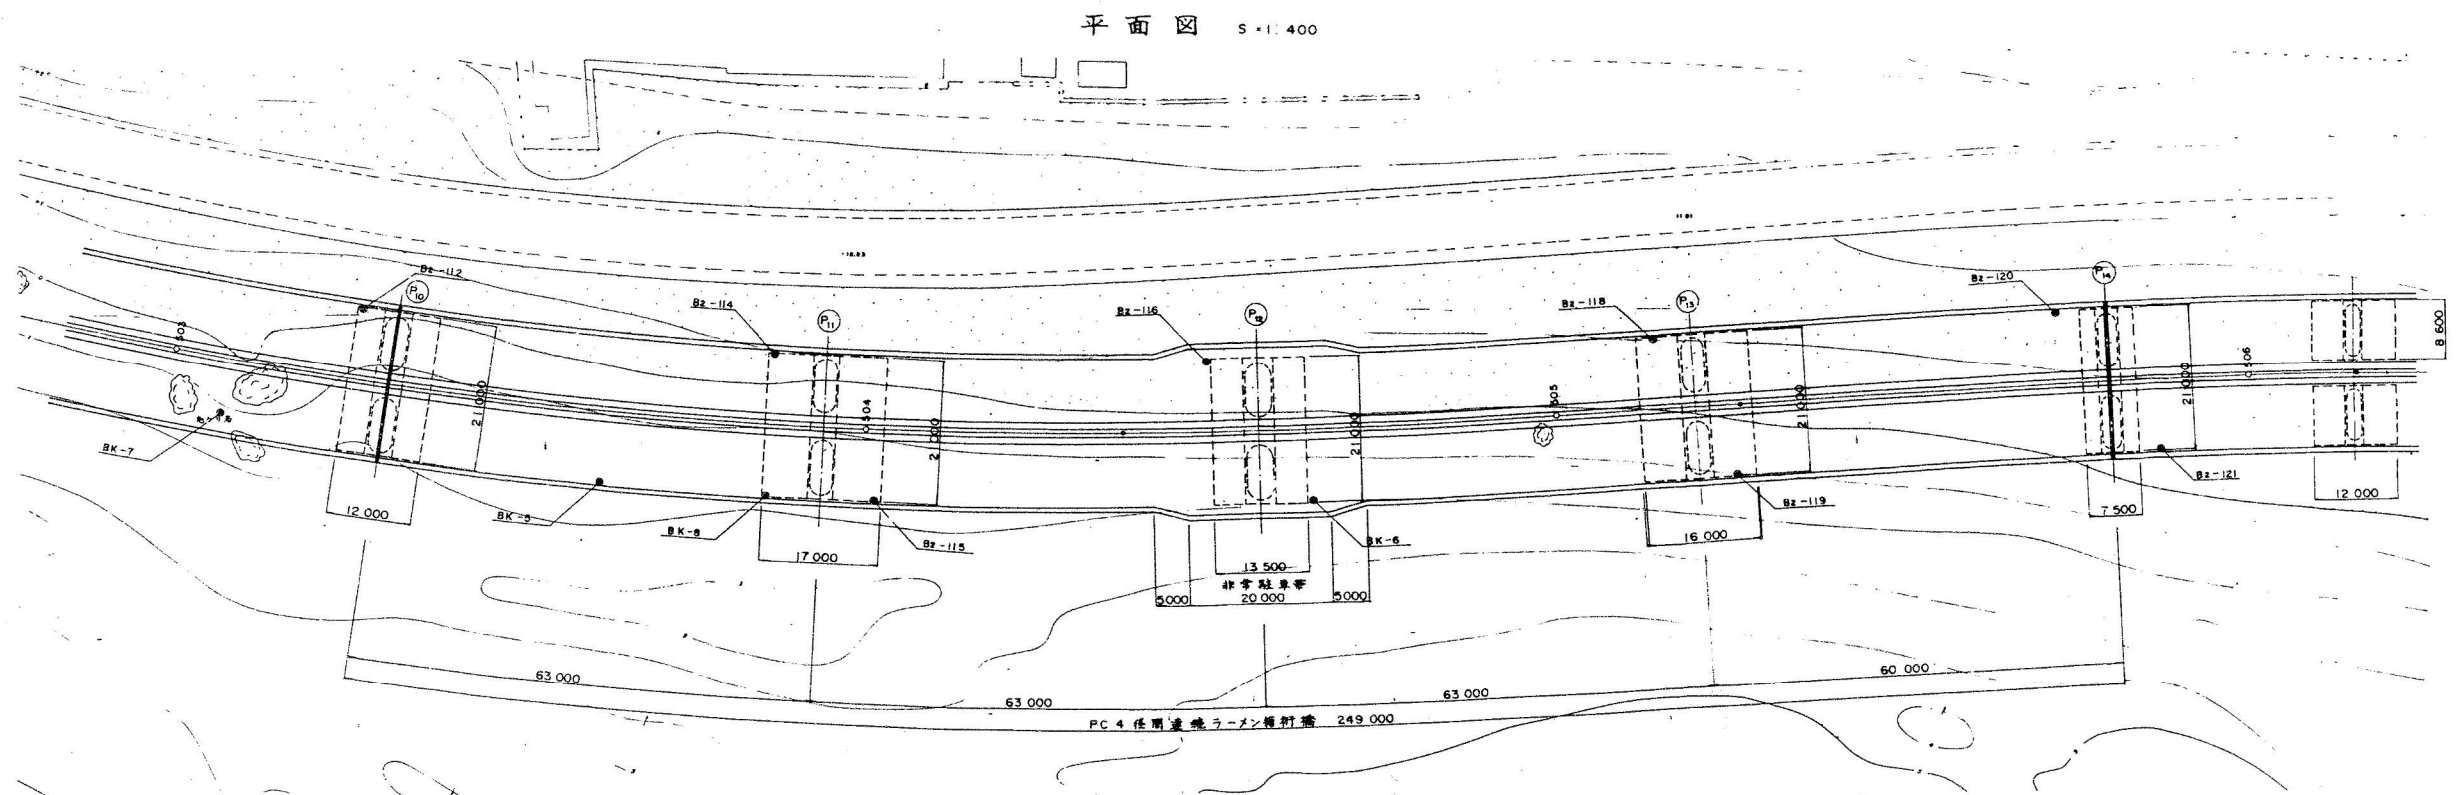


標準断面図 S=1:100

支点上 支間部

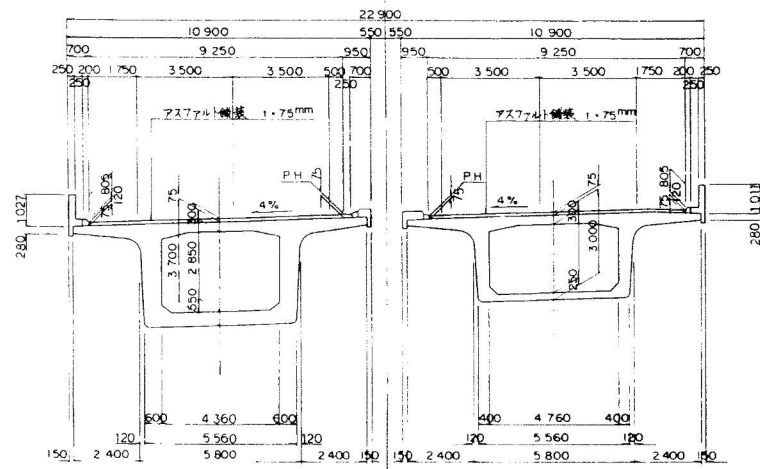

勾配4%部分について示す。






非常駐車帯部断面図(P12 橋脚)

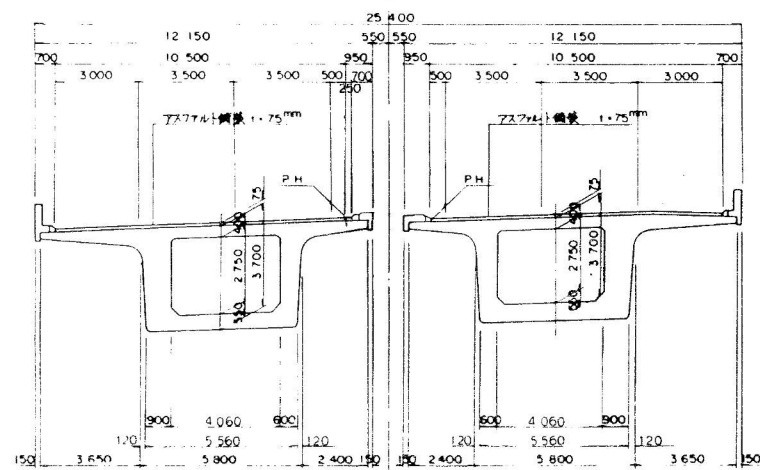

設計条件


道路規格	第1種 3級 B規格
橋長	249m 000
橋幅	24.8m 900
設計荷重	TL-20 TT-43
形式	4径用連続ラーメン橋新橋
支間長	62m 350 + 63m 000 + 63m 000 + 59m 350
有効幅員	9m 250
斜角	90°
横断勾配	4.000% 2.000%
縦断勾配	1.840%
地震係数	K _H = 0.15 0.17
コンクリート	f _{ck} = 240 N/mm ² , 300 N/mm ² , 400 N/mm ²
鉄筋	SD30
鋼材	SBPR 95/120, SBPR 85/105
適用木方量	道路橋示方書

横断面図 S=1:200

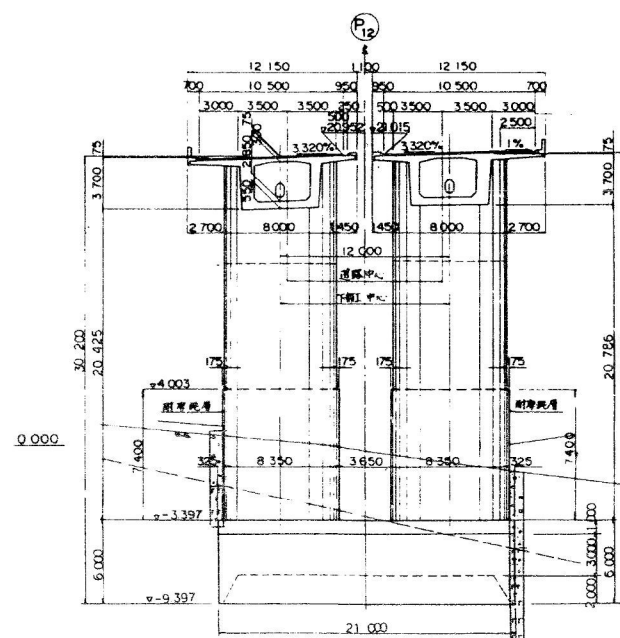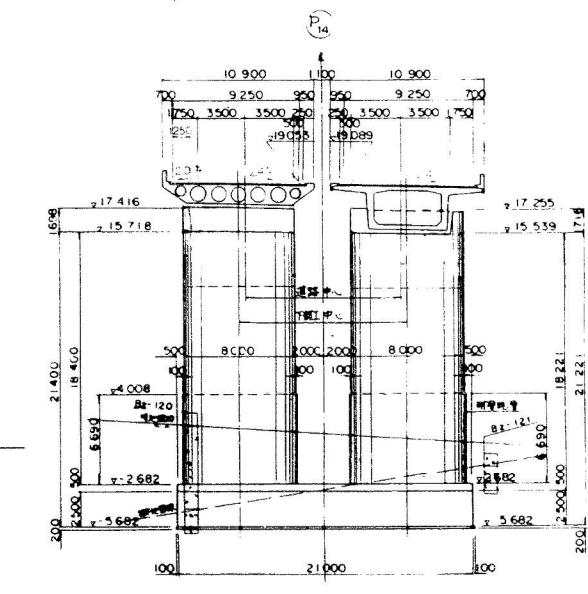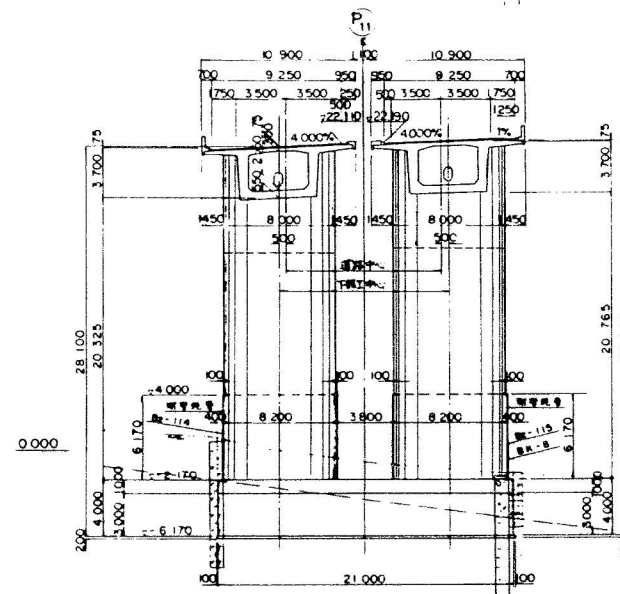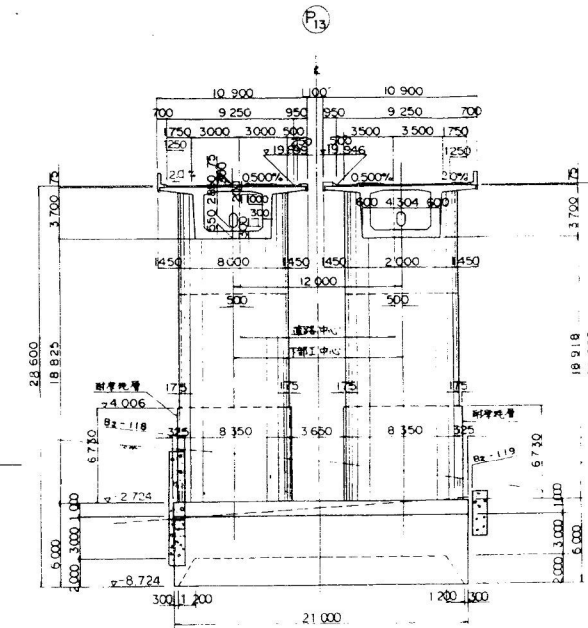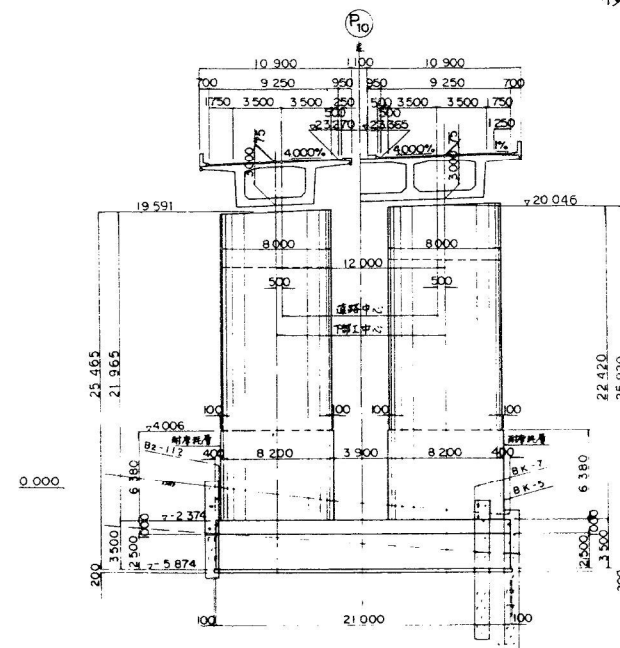


北陸自動車道(朝日~親不知)完成図	510
工場	6795
高架橋	9
橋	3358
親不知海岸高架橋 橋戸	
KP300772~KP300523 1/200	9
STA503+31~505+80 400	3358
下り線定線一般図(その5)	
日本道路公団新潟建設局	


親不知海岸高架橋（上り線）

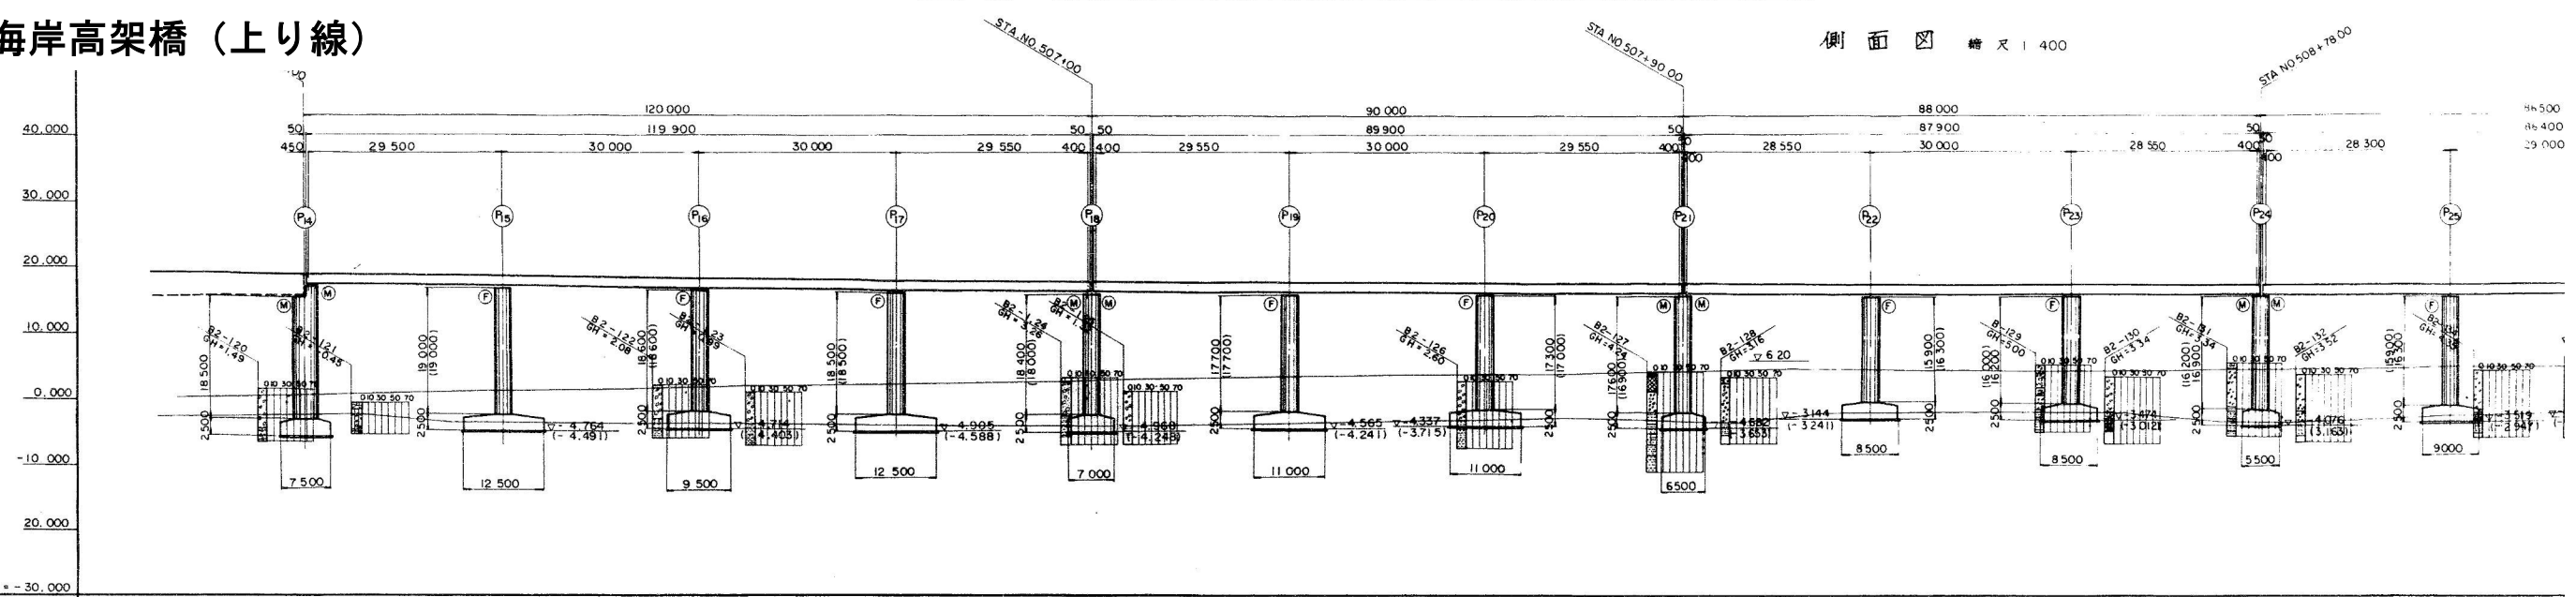



計 画 高	地 盤 高	追 加 距 離	単 距 離	測 点	平 面 曲 線	片こう配すり付図
		50K 500.000		505+60	L: 89.286 A: 250	1/213
		560.000		506+00		2.0%
		50K 600.000		506+10		4.0%
		615.733		KE26+2		
		620.000		+20		
		640.000		506+40		
		660.000		+60		
		680.000		507+00		
		700.000		+20		
		720.000		507+30		
		740.000		+40		
		760.000		507+60		
		780.000		+80		
		800.000		508+00		
		820.000		508+20		
		840.000		+40		
		860.000		508+49		
		880.000		+60		
		900.000		509+00		
		920.000		+20		

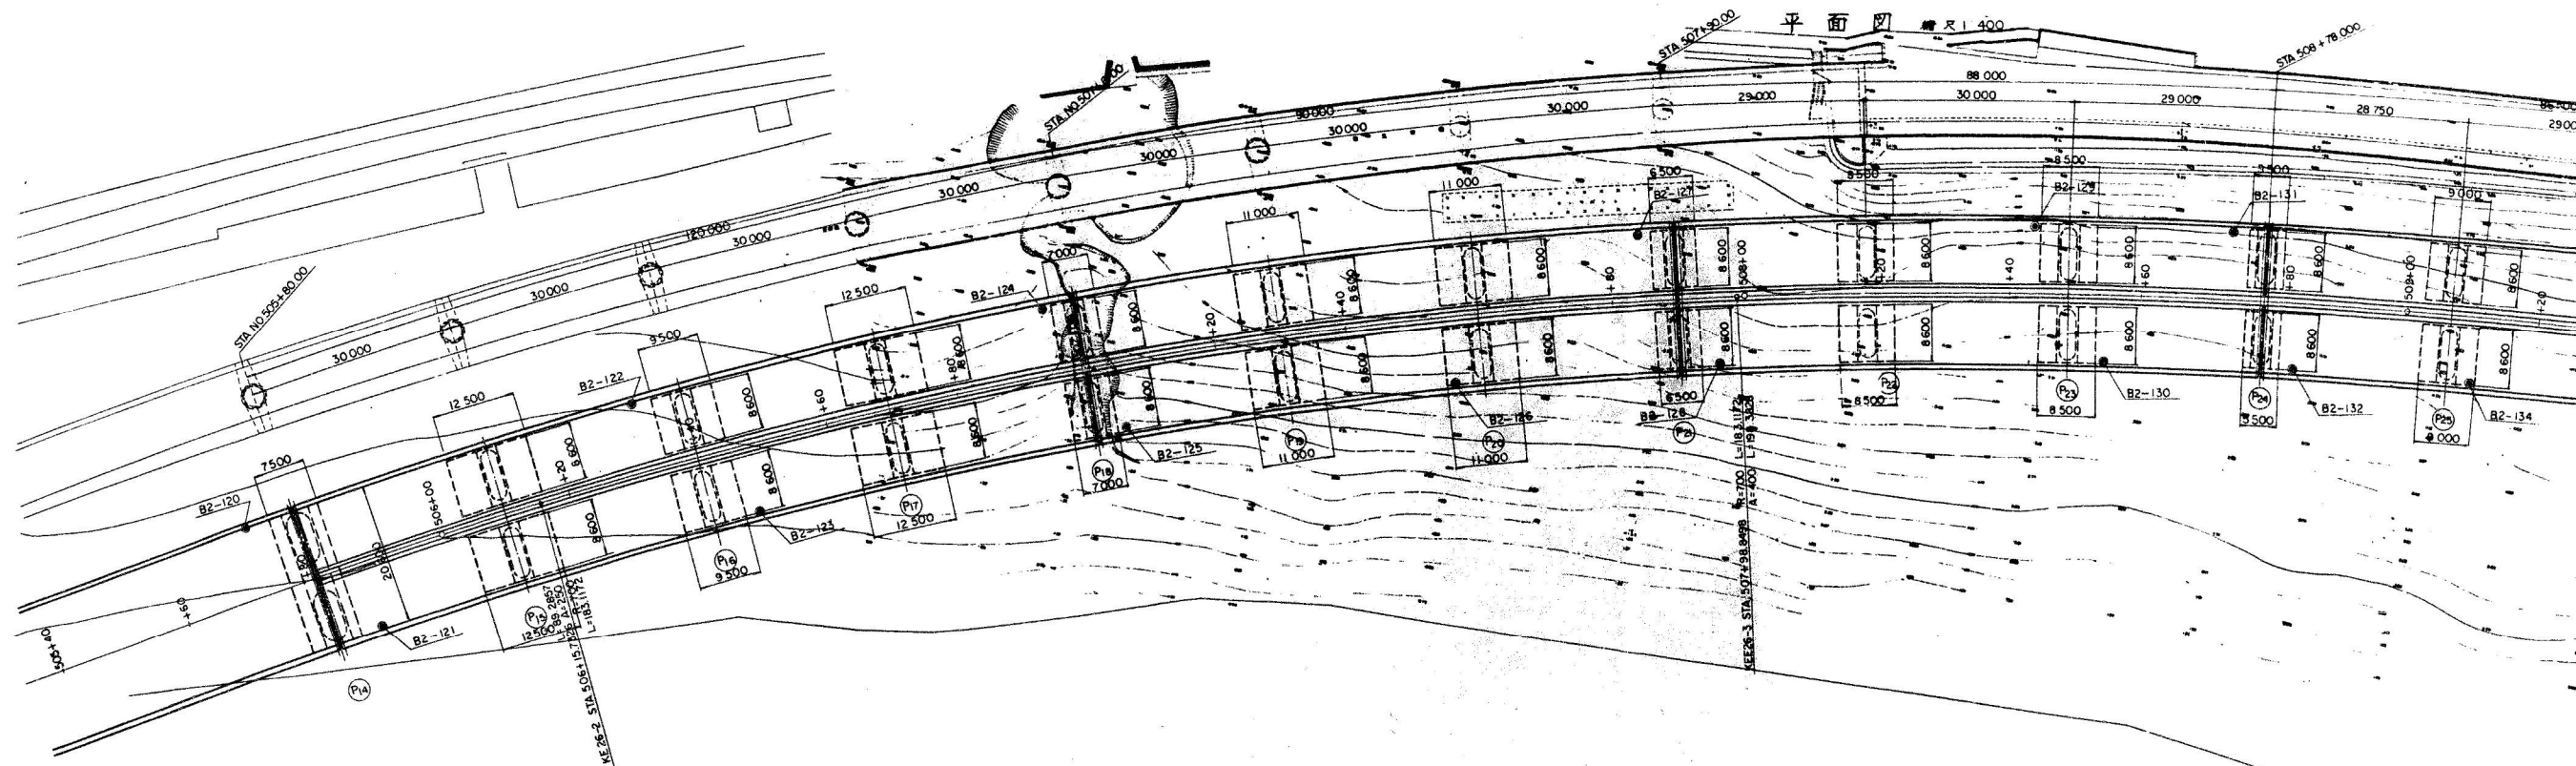

全 体 一 般 図 (その1)

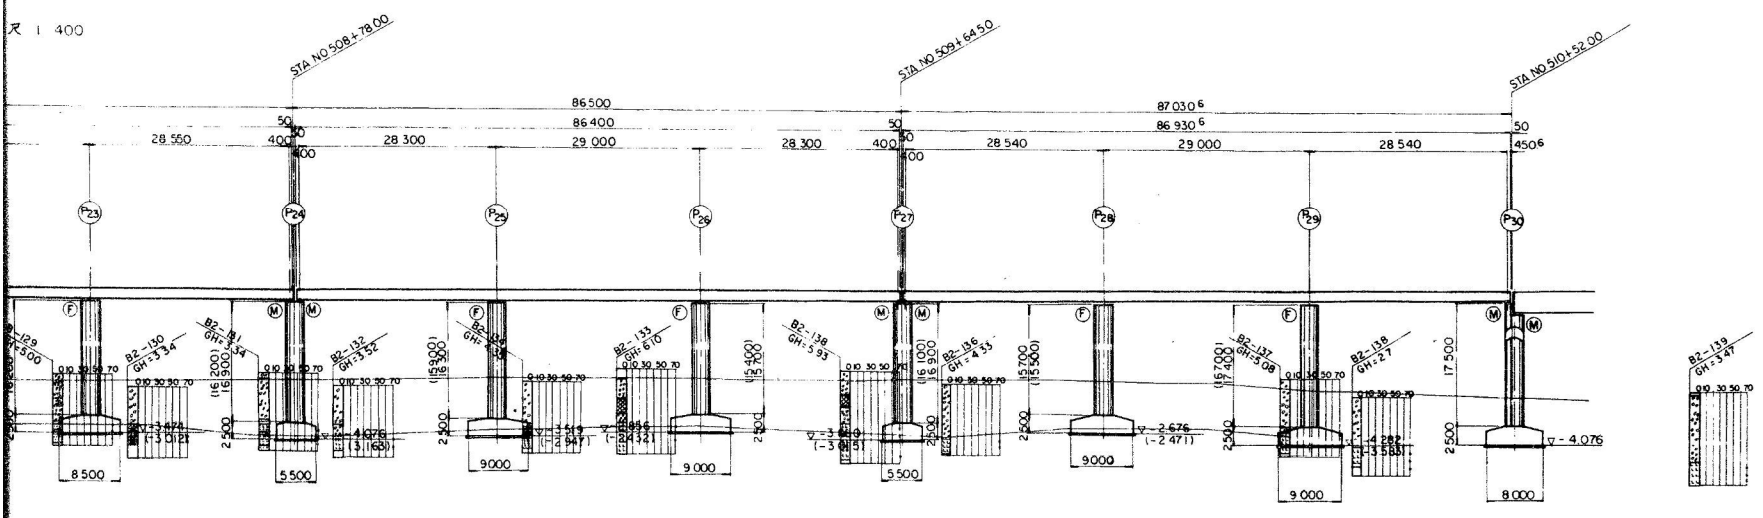

注. () 内は下り線寸法を示す.

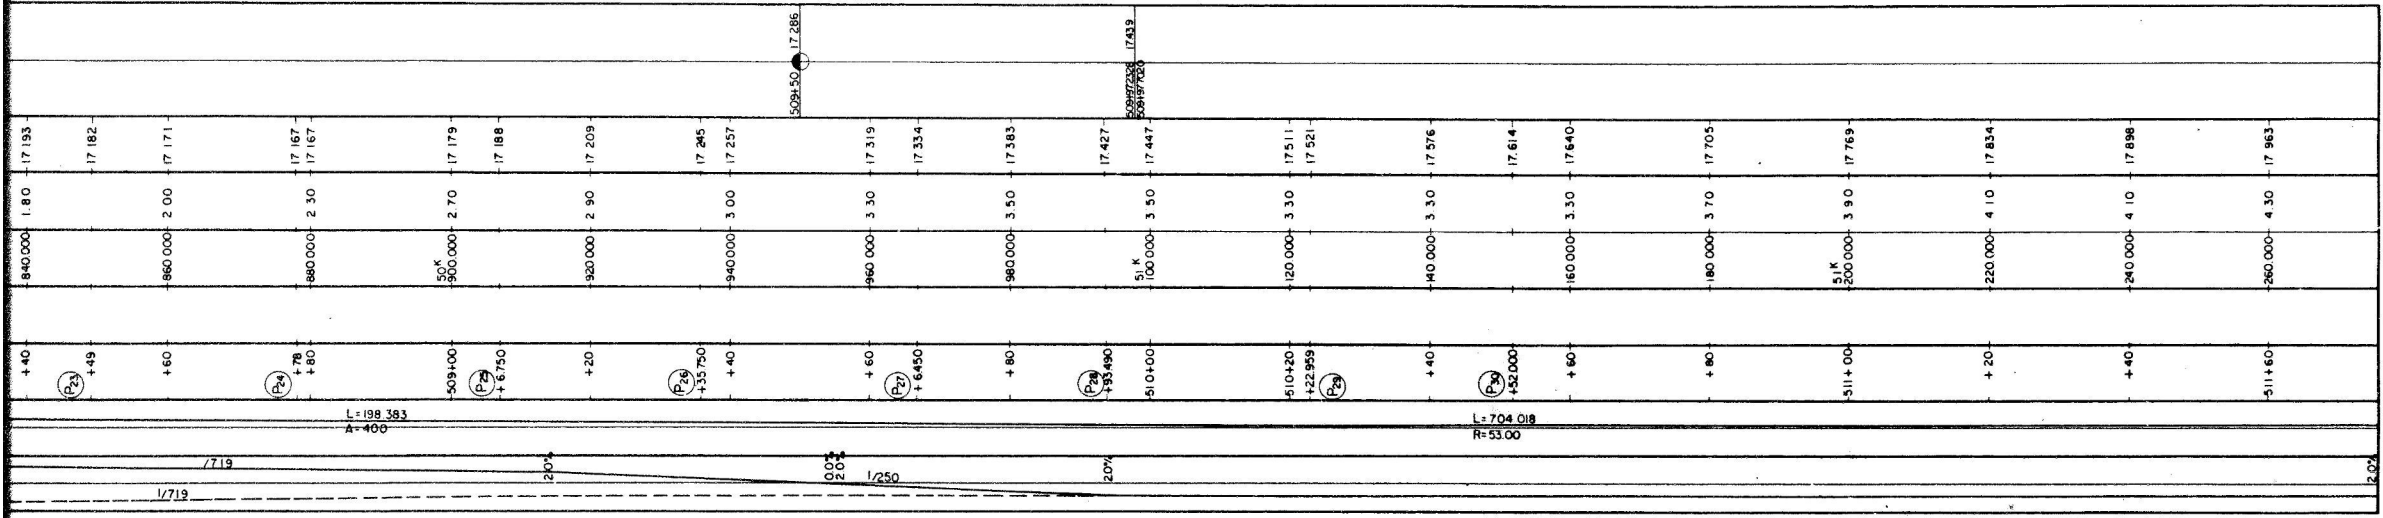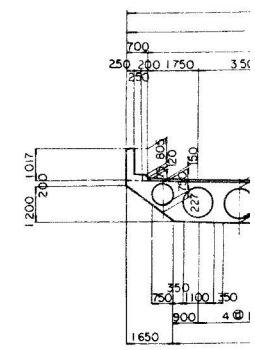


設 計 条 件

橋 長	471.53M
道 路 区 分	1 種 3 級
荷 重	TL-20, TT-
型 式	プレストレストコ
支 脚	29M500+30M500 29M550+30M500
有 効 巾 員	9.25M
縦 断 勾 配	
横 断 勾 配	
地 震 保 護	水平震度 1
床 版 コンクリート	圧縮強度
床 版 鉄 筋	材質 SD30
適 用 示 方 書	昭和 55 年
使 用 材 質	PC 鋼 材



体一般図 (その1)

標準断面図 縮尺 1/100

(上部工)

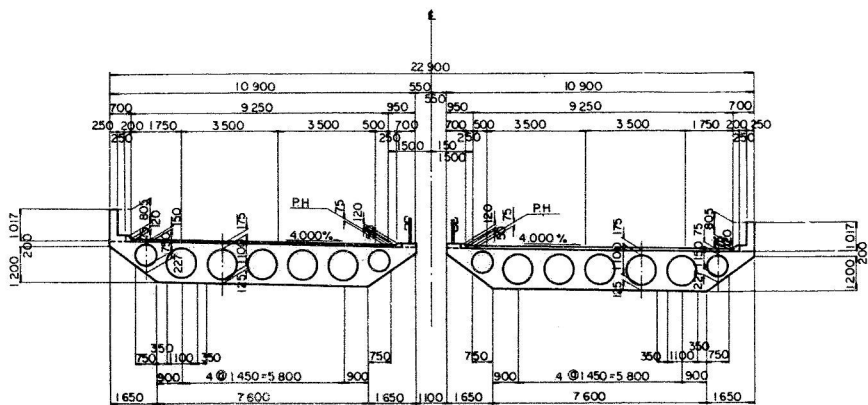

下部工断面図 縮尺 1/200

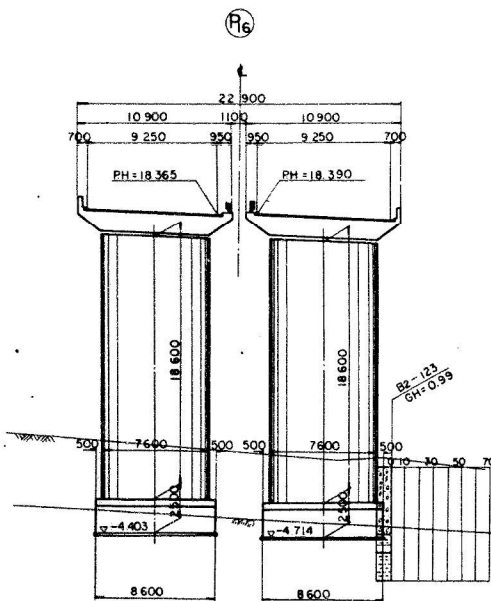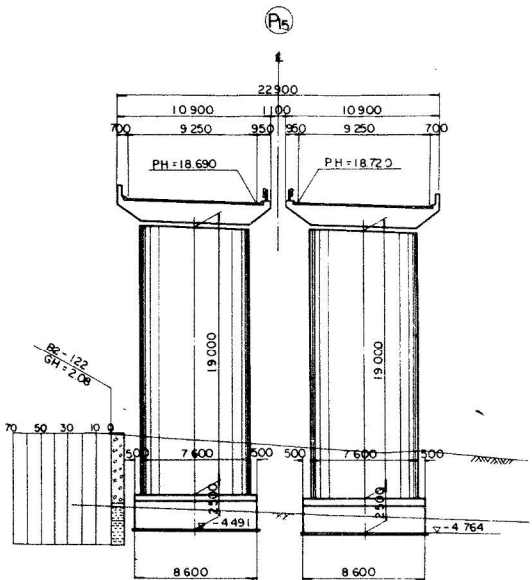


注. ()内は下り横寸法を示す.

11.753	17.834	17.893	17.963
4.10	4.10	4.30	4.30
220.000	240.000	260.000	280.000
+20	+40	+511.460	
			2.02

設計条件










橋長	471 ^M 530 ⁶	桁長	118 ^M 900+89 ^M 900+87 ^M 900 +86 ^M 400+86 ^M 930 ⁶
道路区分	I 種 3 級 B		
荷重	TL-20, TT-43		
型式	プレストレスコンクリート連続中空床版橋		
支間	29 ^M 500+30 ^M 000+30 ^M 000+29 ^M 550, 28 ^M 550+30 ^M 000+28 ^M 550 29 ^M 550+30 ^M 000+29 ^M 550, 28 ^M 540+29 ^M 000+28 ^M 540, 28 ^M 300+29 ^M 000+28 ^M 300		
有効巾員	9.25 ^M	斜角	LR
縦断勾配	1.840%	横断勾配	0.3227%
横断勾配	2.000%	縦断勾配	2.000%
地震係数	水平震度 $K_H = 0.15$ 鉛直震度 $K_V = \pm 0$		
床版コンクリート	圧縮強度 $ck = 350 \text{ kg/cm}^2$		
床版鉄筋	材質 SD30, 許容引張力 $ck = 1400 \text{ kg/cm}^2$		
適用示方書	昭和 55 年 3 月 道路橋示方書 同解説		
使用材質	P.C 鋼材 SWPR7A I2T12.4		

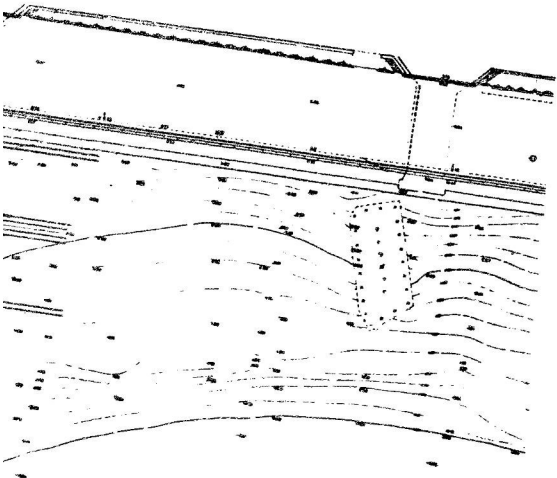








北陸自動車道(朝日~親不知)完成図		1121
		6795
工種	高架橋	620
		3358
名称	親不知海岸高架橋 KP300.523~KP300.051 STA505+80m~ STA510+52.00 全体一般図(その1)	縮尺 1/400
		620
		3358
日本道路公団新潟建設局		

親不知海岸高架橋（上り線）

全 体

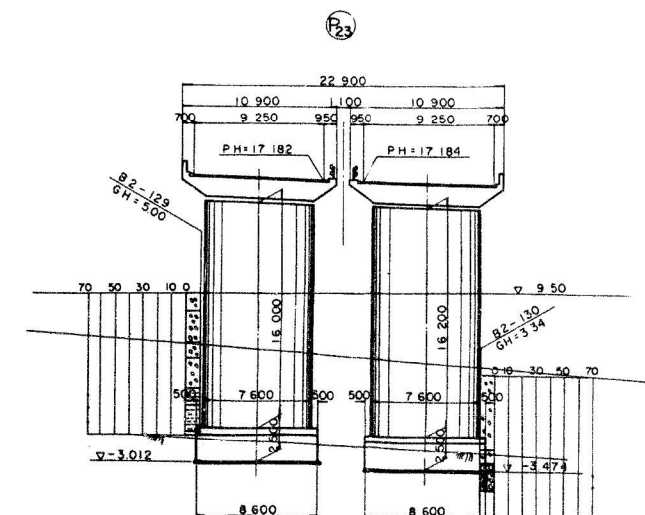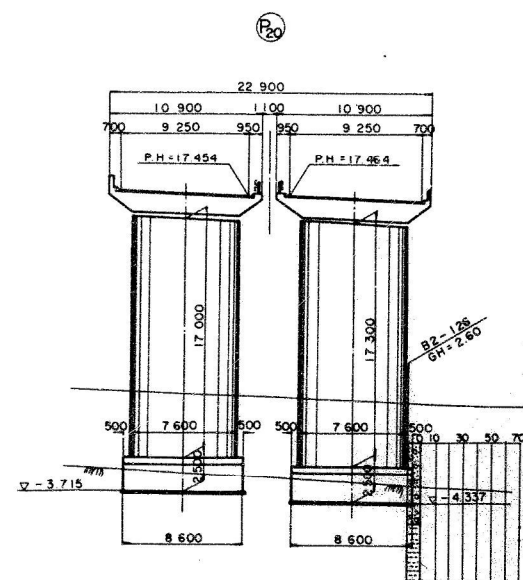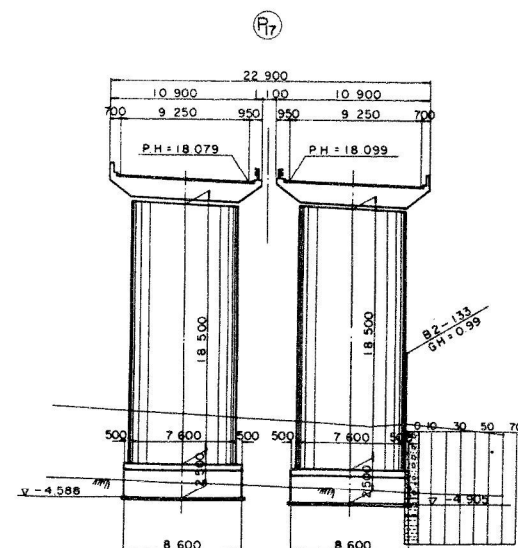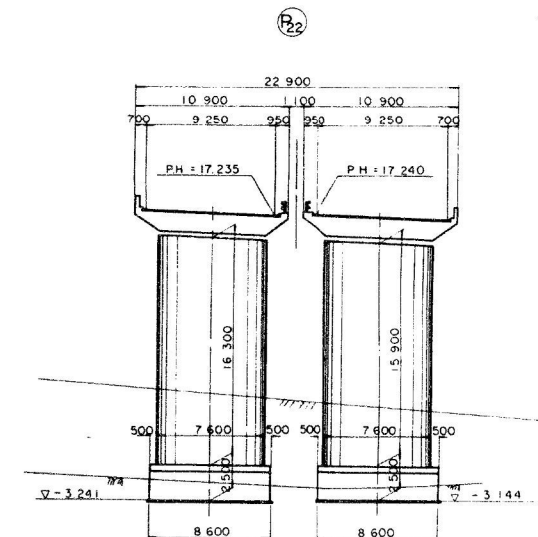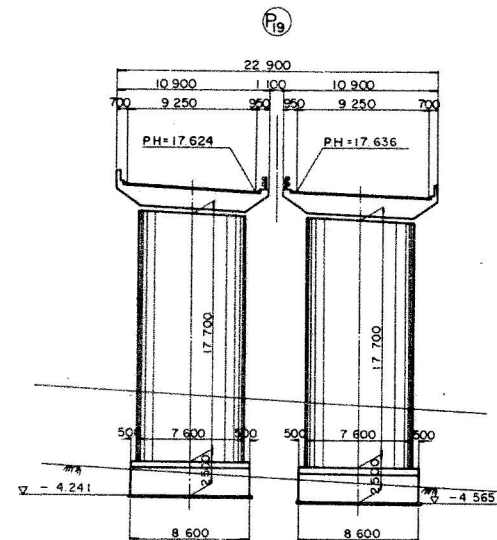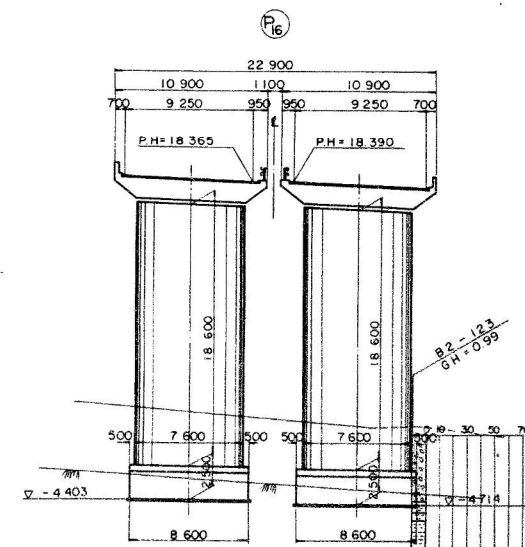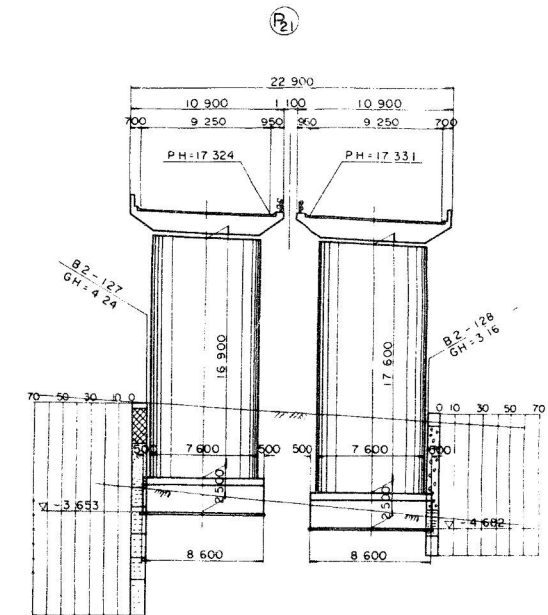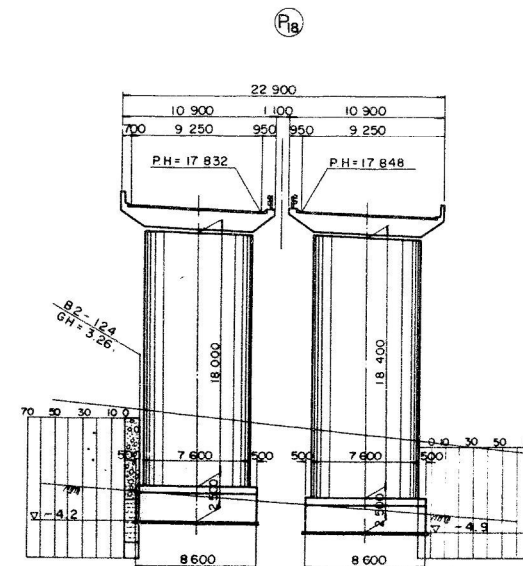
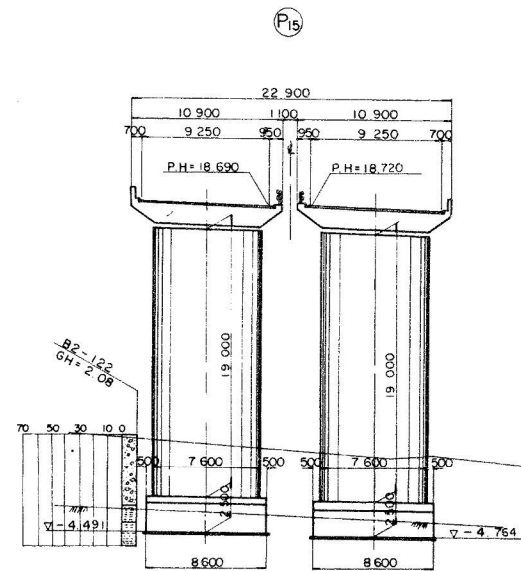


全体一般図(その2) S=1/200

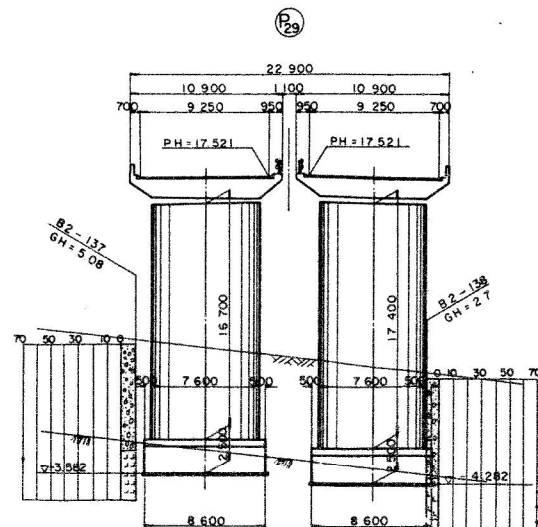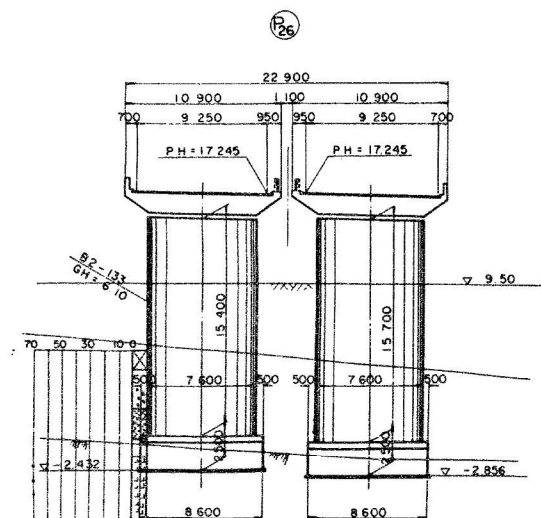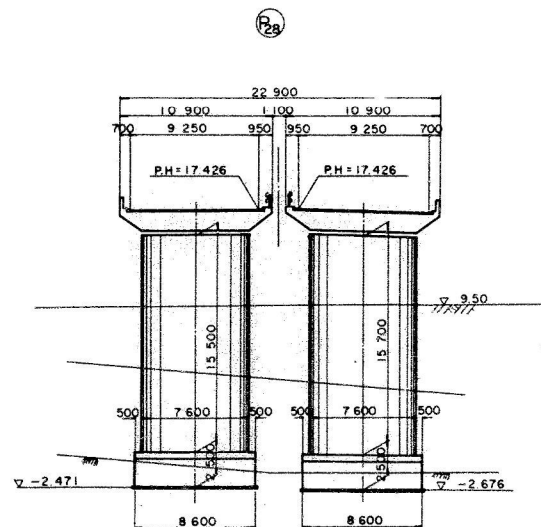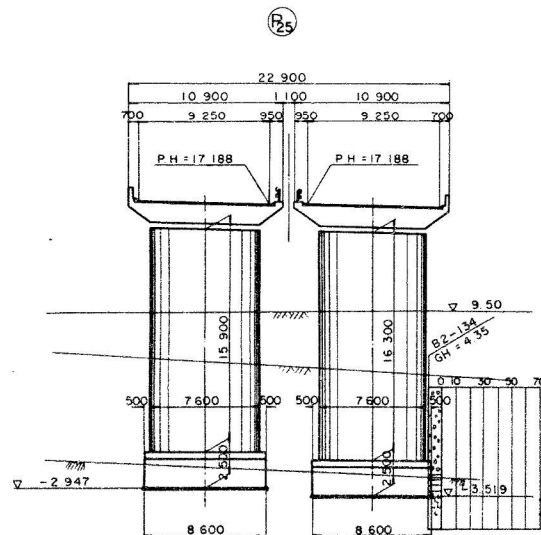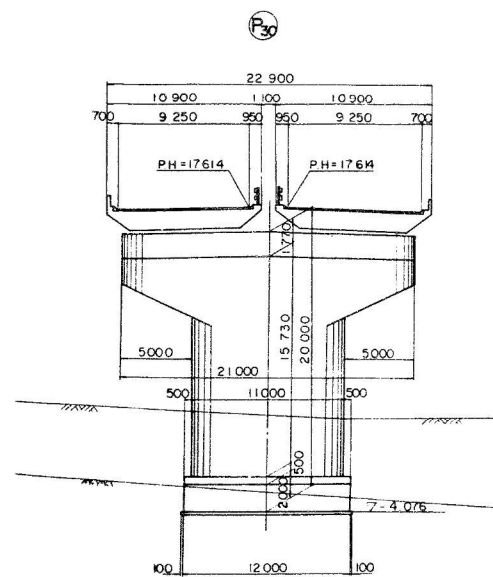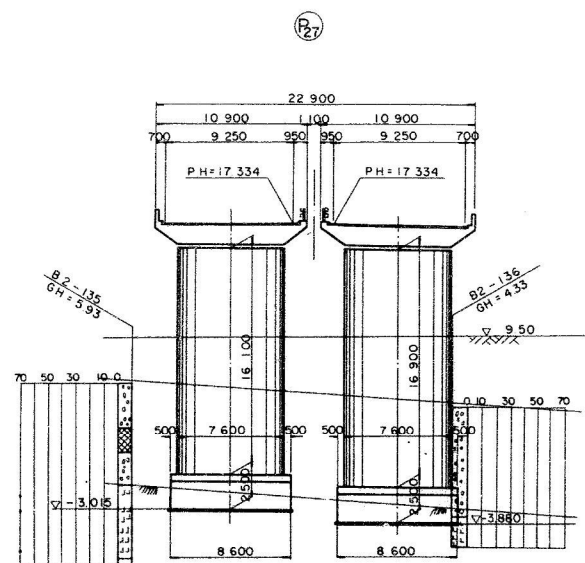
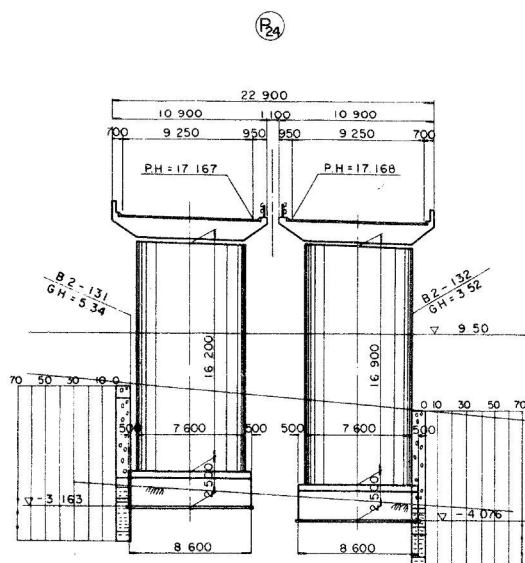


北陸自動車道(朝日〜親不知)完成図		1122
高架橋		6795
名		621
親不知海岸高架橋		3358
KP300.523〜KP300.051		1/200
STA505+800〜		621
STA510+52.00		3358
称		全体一般図(その2)
日本道路公団新潟建設局		

親不知海岸高架橋（上り線）

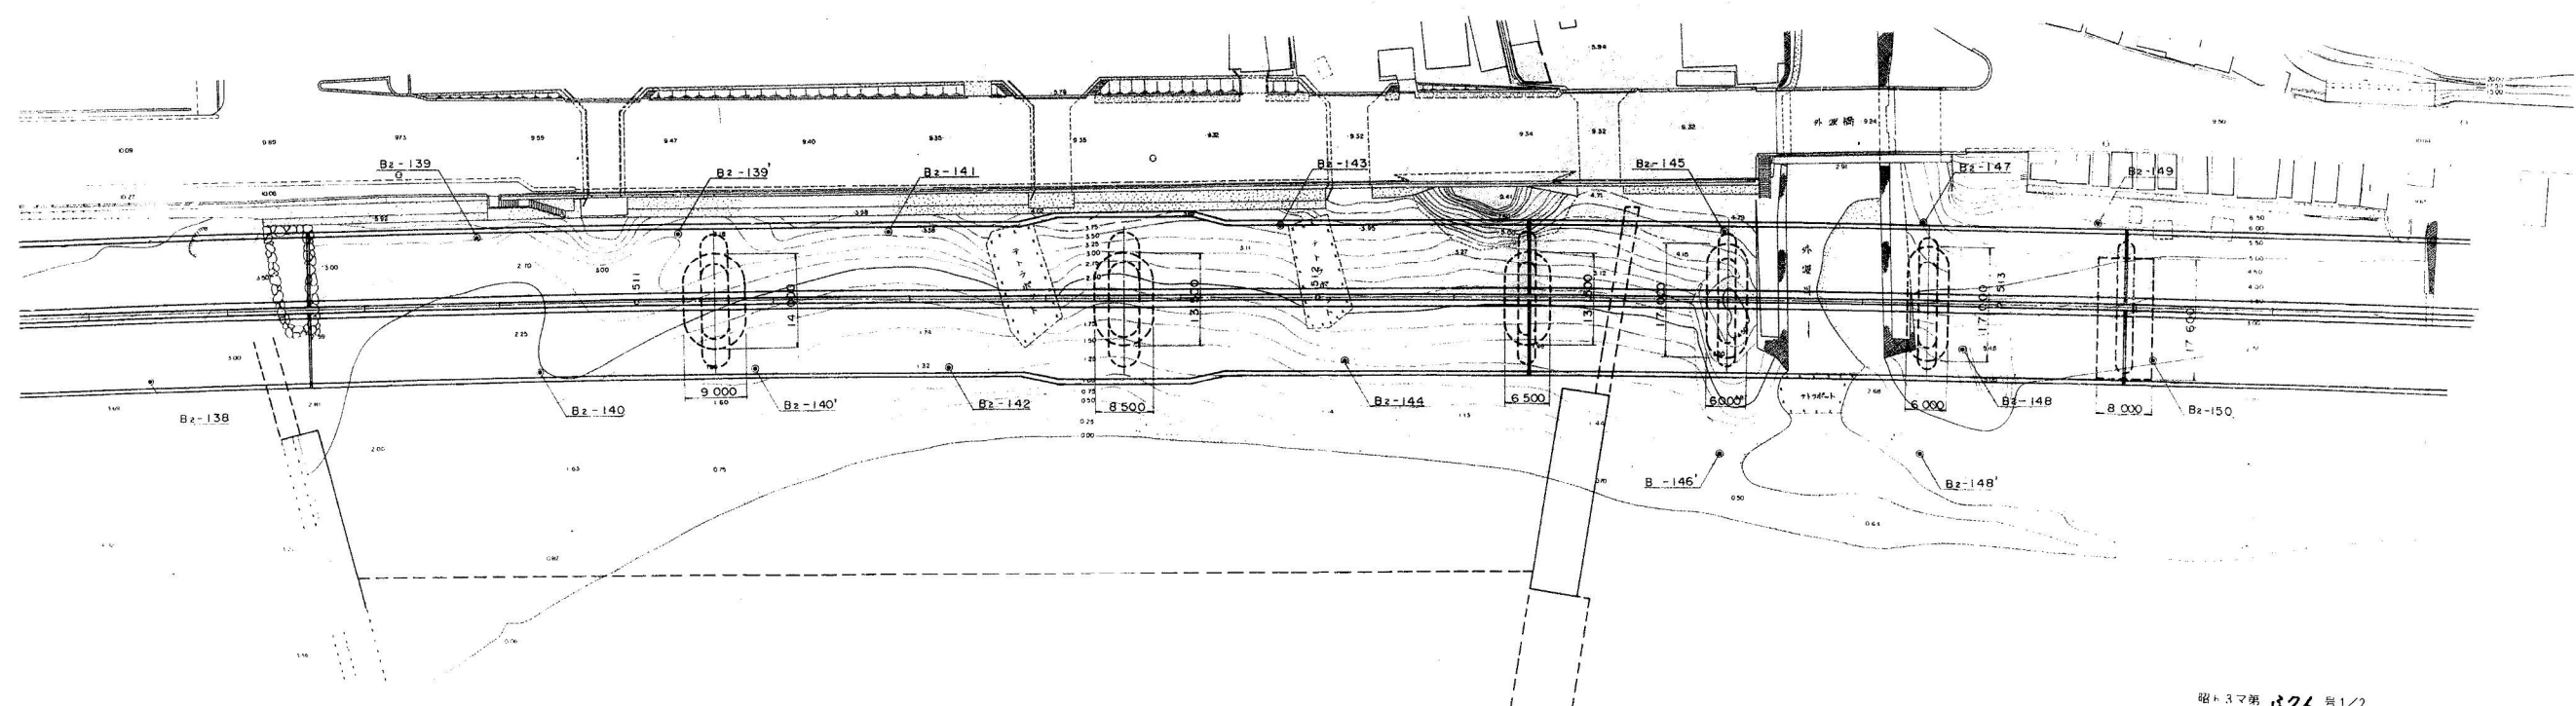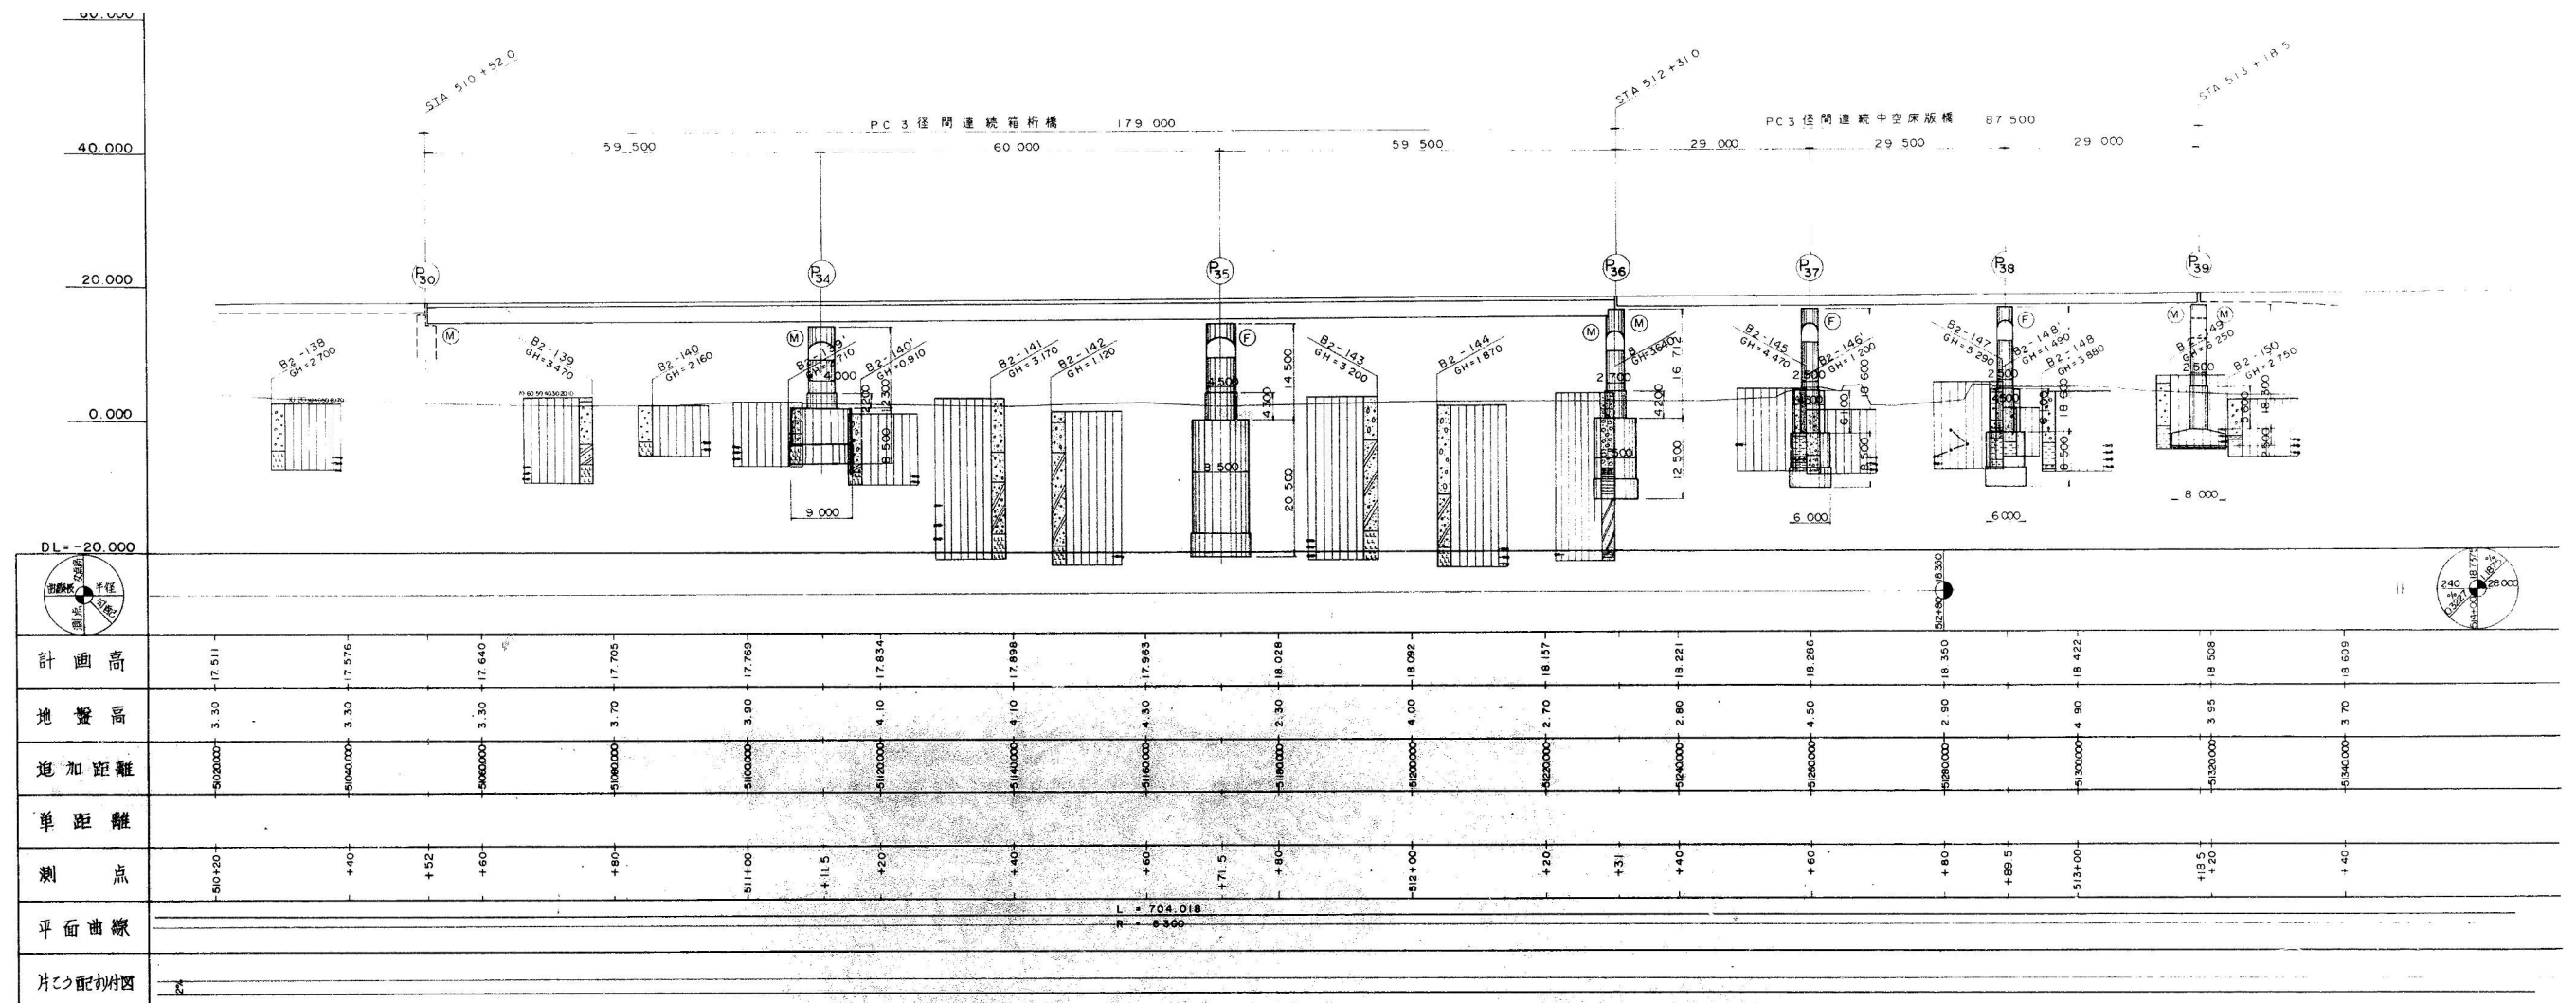


標準断面図 縮尺 1:100

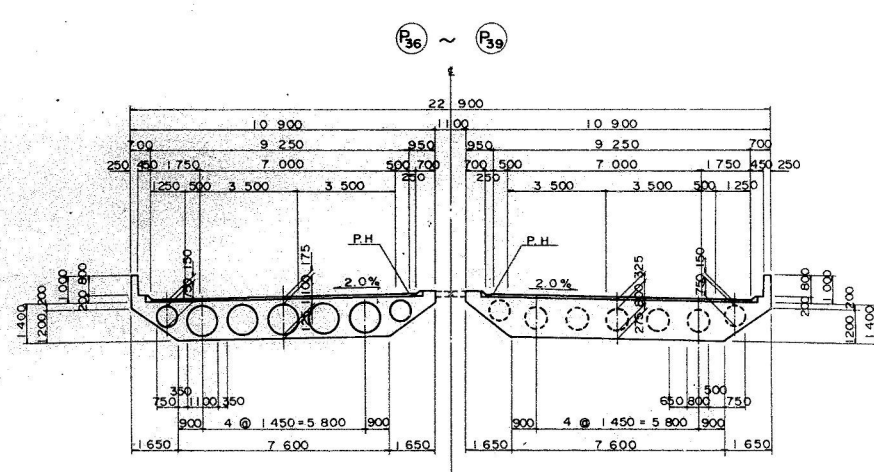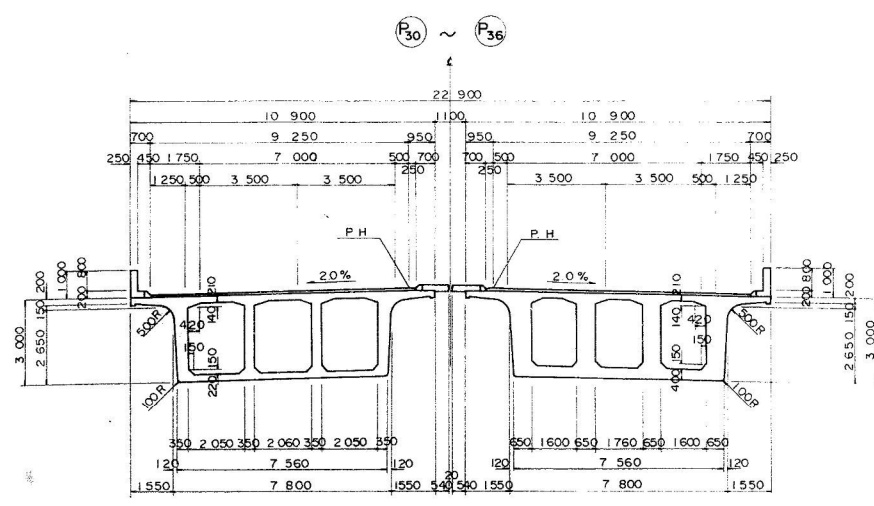

設計条件






道路構造規格	第1種3級B規格 (V=80km/h)
橋長	179M 000, 87M 500
桁長	178M 900, 87M 400
設計荷重	TL-20, TT-43
型式	PC3径間連続箱桁橋, PC3径間連続中空床版橋
支間長	58.850+60.000+58.850+28.500+29.500+28.550
有効幅員	9M 250
斜角	90°
横断勾配	2.0%, 2.0%
縦断勾配	0.3227% ~ 1.1875%
地震係数	KH = 0.15, 0.17, 0.19
使用材料	コンクリート Ck = 350kg/cm ² 鉄筋 SD30
適用示方書	SWPRI-12#7, SWPRTA-12#12.4 昭和53年1月 道路橋示方書(Ⅲ,Ⅳ,Ⅴ)

外波川部取合 縮尺 1:200

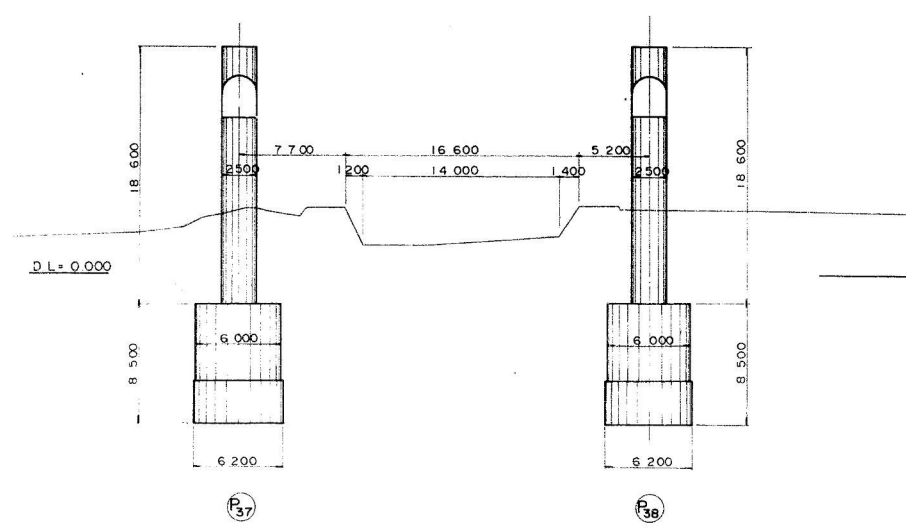

北陸自動車道(朝日~親不知)完成図	3054
高架橋	6795
名	親不知海岸高架橋 縮尺 1/100
STA510.52~513.1850	2553
称 全体一般図(その1)	3358
日本道路公団新潟建設局	


親不知海岸高架橋（上り線）

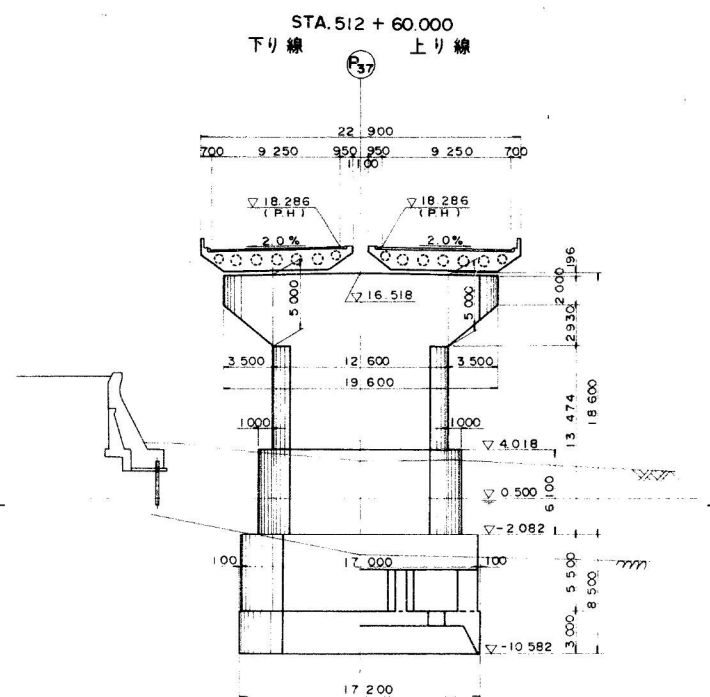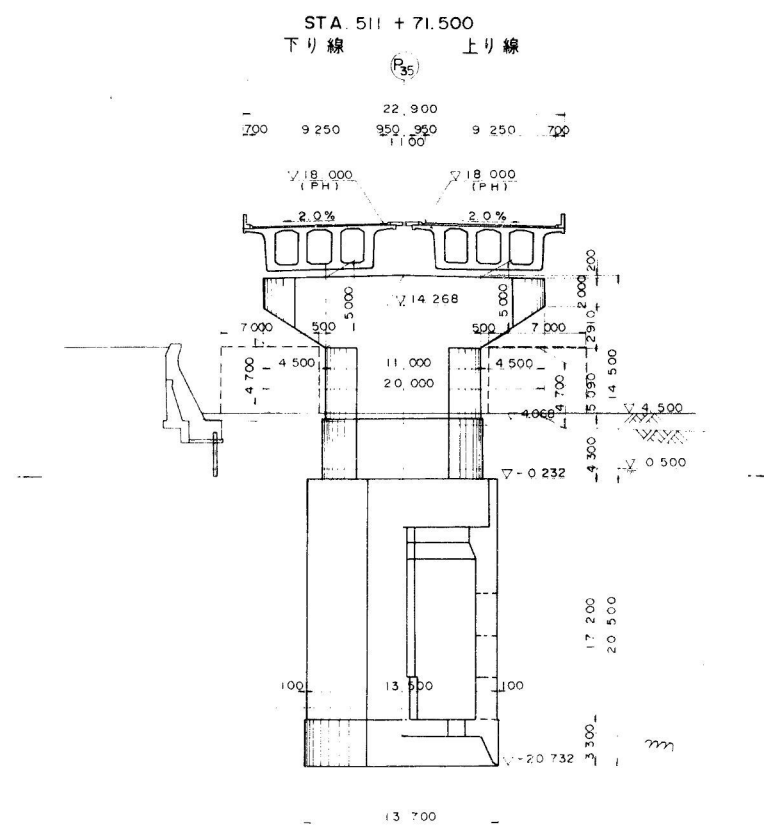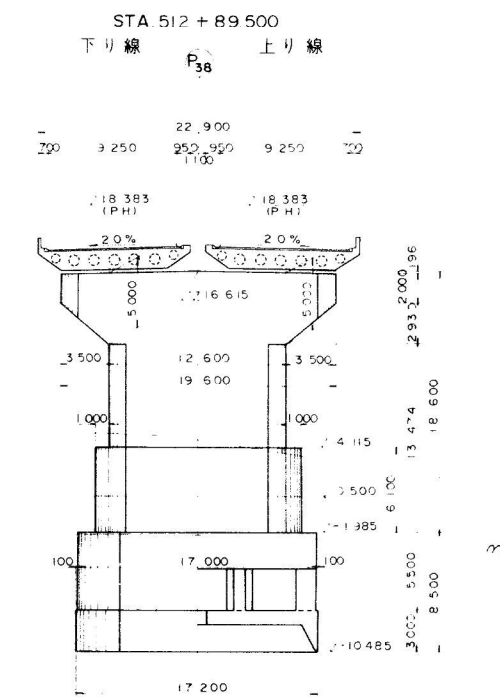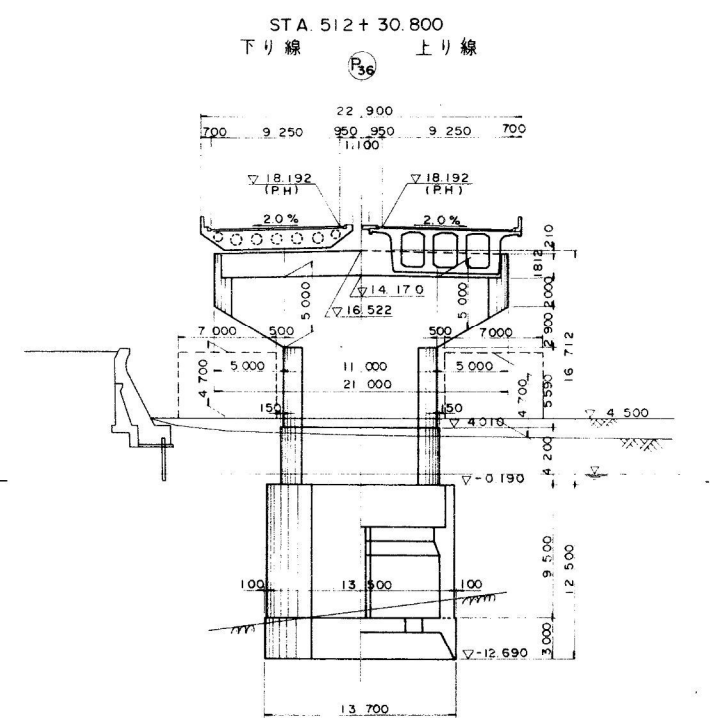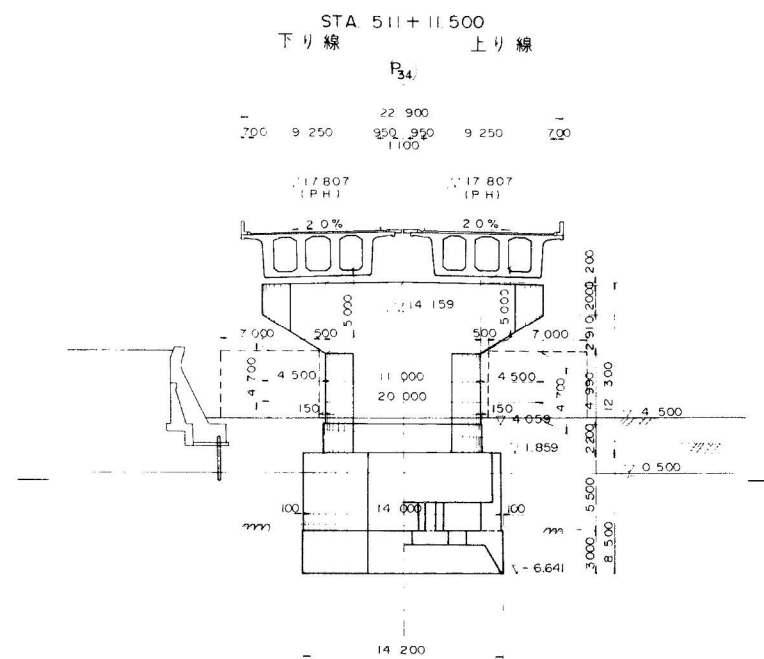


北陸自動車道(朝日・親不知)完成区	3055
	6795
工	2554
種	3358
高 架 橋	
名	
親不知海浜高架橋	2554
KP300.051 ~ KP299.785	1/200
STA510.52 ~ 513.1850	3358
新	
全体一般図(その2)	
日本道路公団新潟建設局	

親不知海岸高架橋（上り線）

縦断図（下り線） 縮尺 1:400

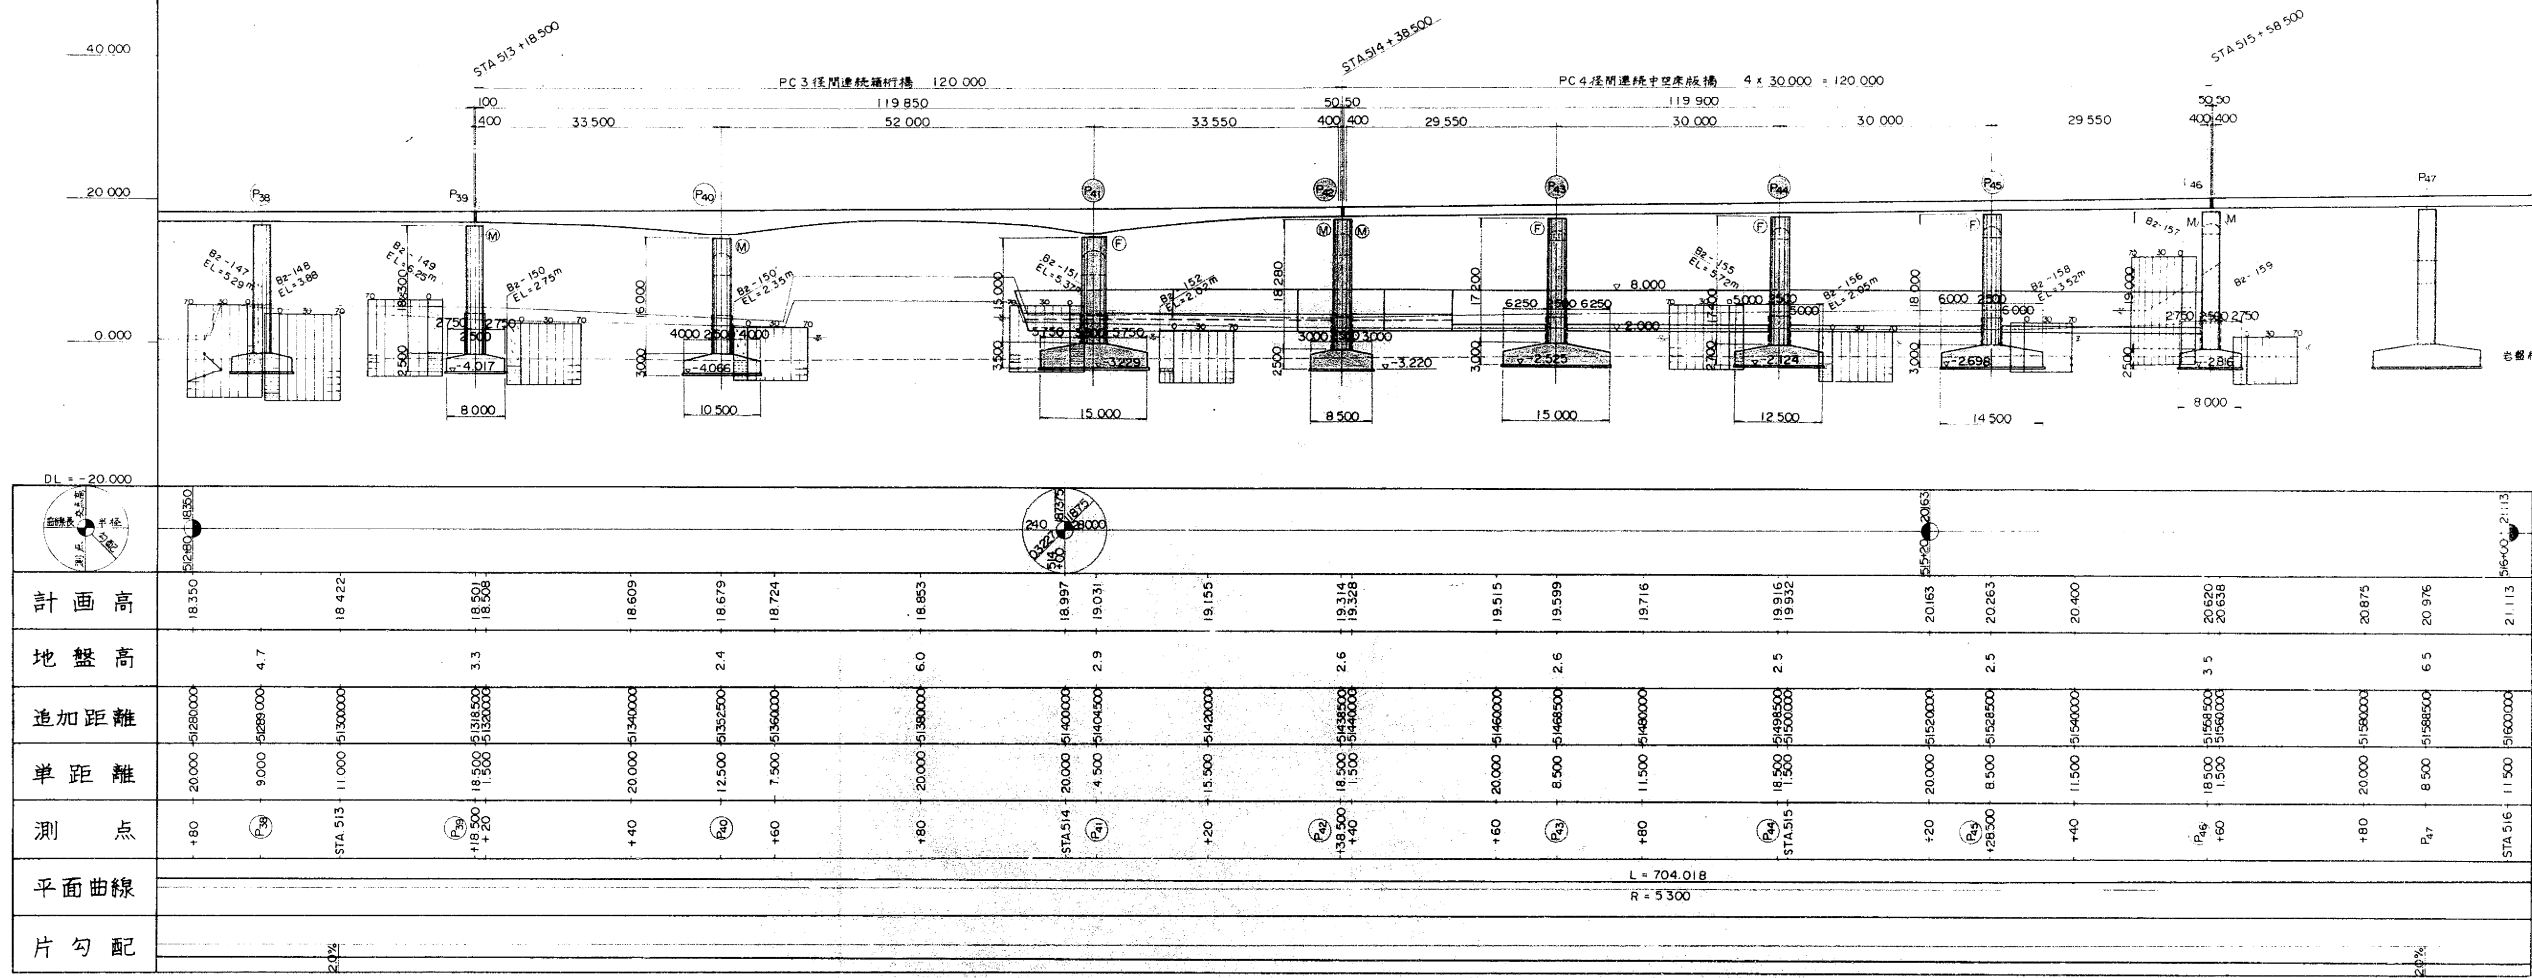




平面図 縮尺 1:400

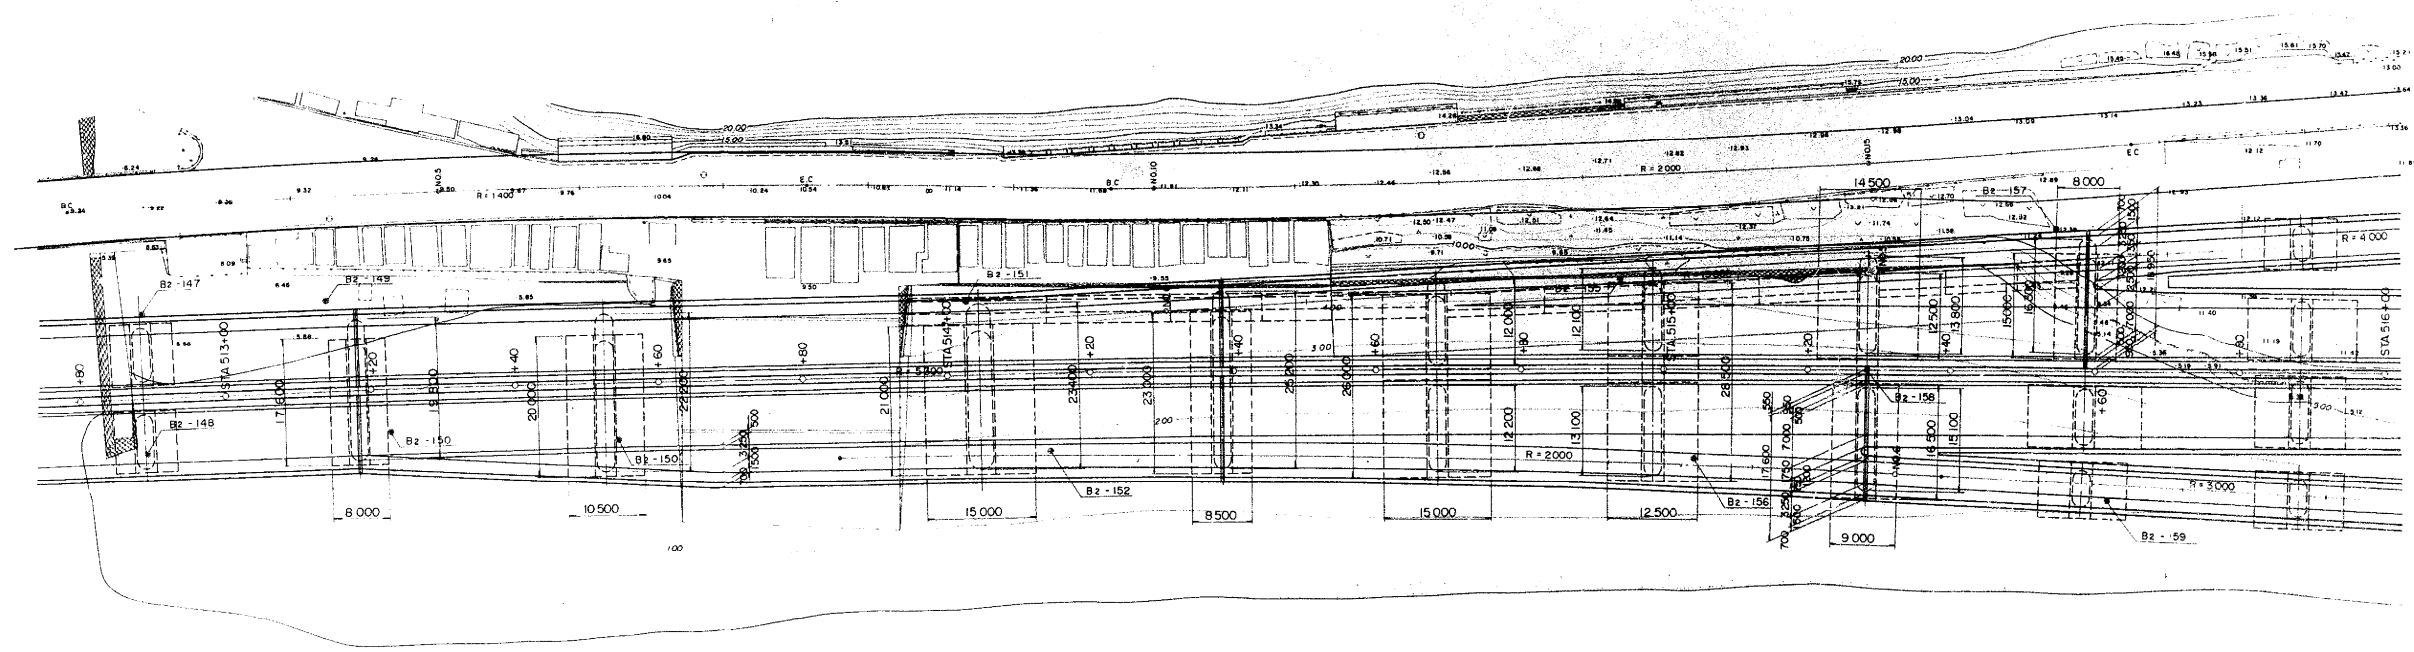


設計条件
道路規格
橋長
設計荷重
型式
支間
有効巾
斜角
断面勾配
断面勾配
水平断面
適用示方書

縦断面図 (下り線) 縮尺 1:400

標準断面図 縮尺 1:100

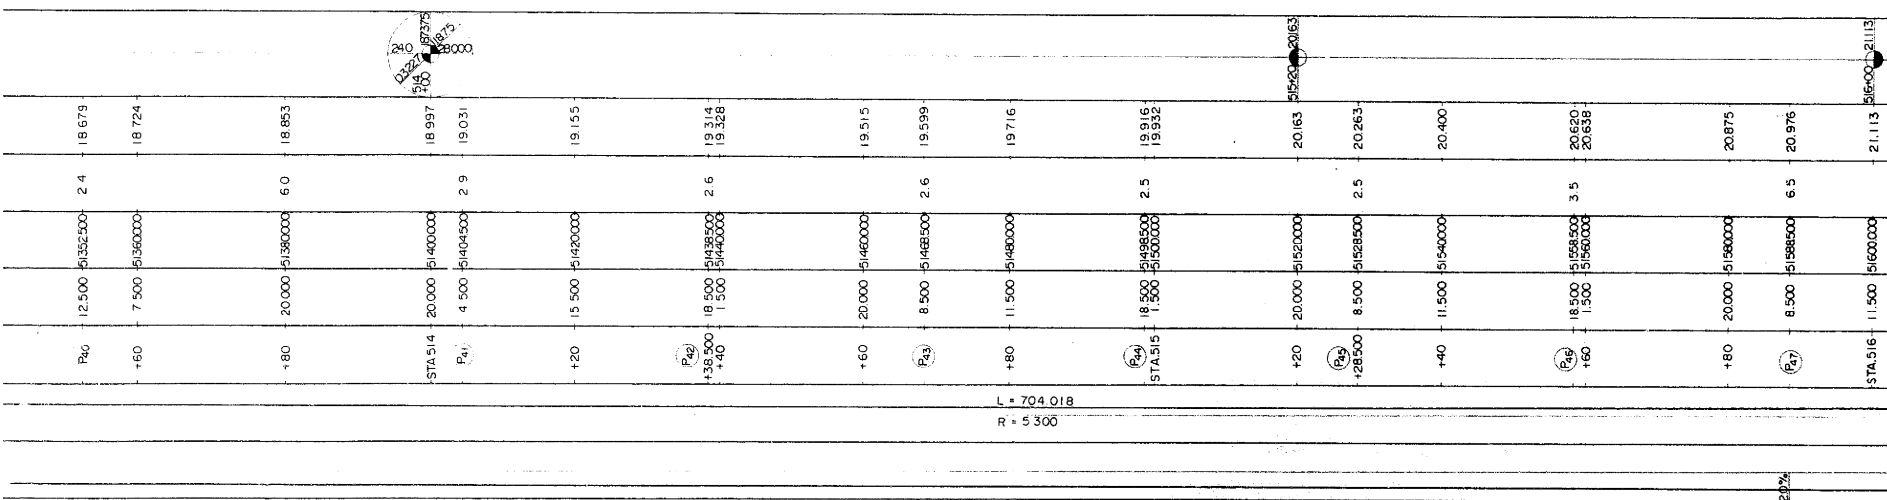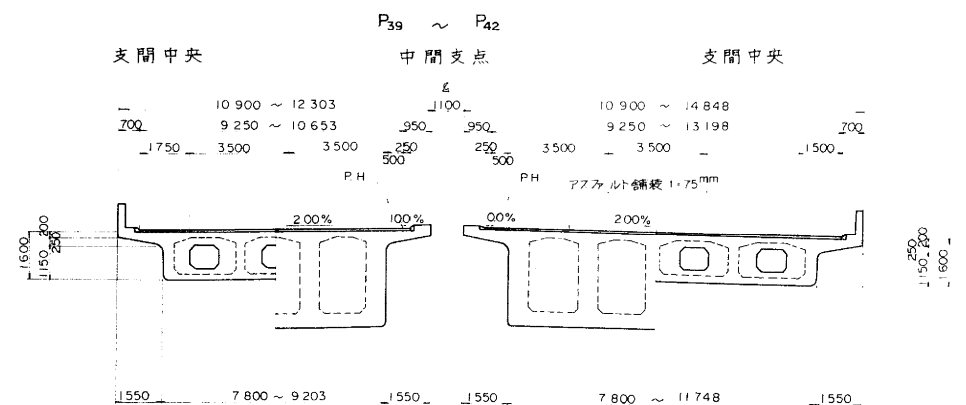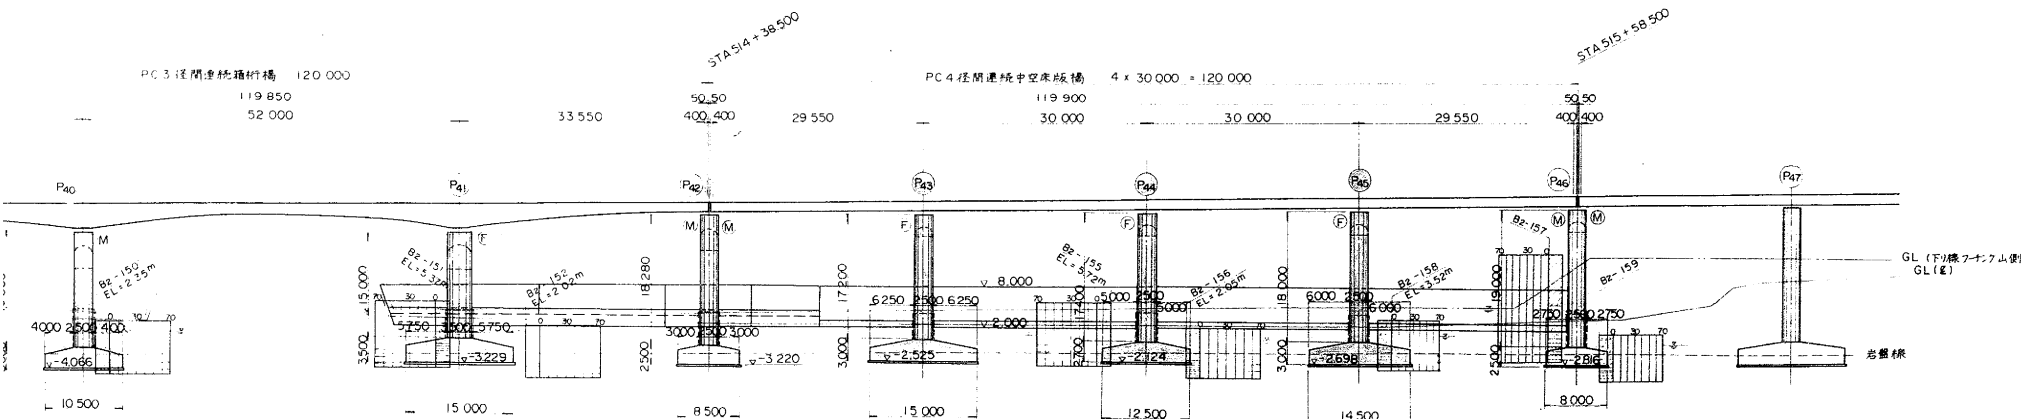

平面図 縮尺 1:400

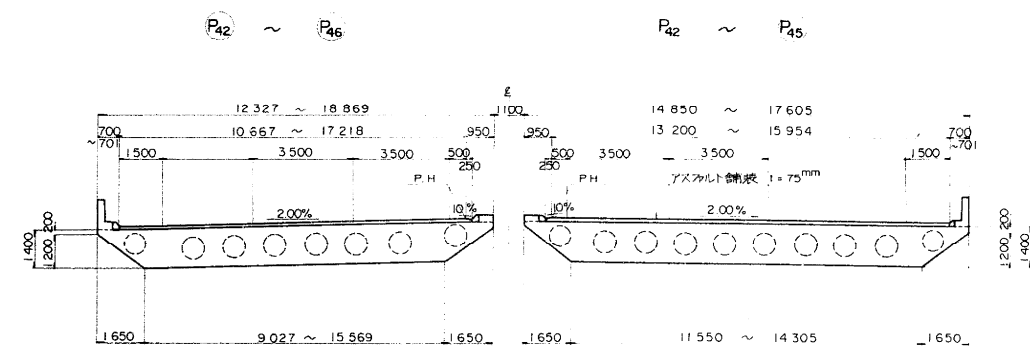

設計条件

道路規格	第1種 3級 B 規格
橋 長	120 ^m 000 12 ^m 000
桁 長	119 ^m 850 119 ^m 900
設計荷重	TL-20 TT-43
型 式	PC 3 径間連続橋桁橋 PC 4 径間連続中空床版橋
支 間	33.50 + 52.00 + 33.55 29.55 + 30.00 + 30.00 + 29.55
有効巾員	9 ^m 250 ~ 17 ^m 218
斜 角	90°00'
横断勾配	2.00% 2.00%
縦断勾配	0.3227% 1.1875%
水平変度	Kh = 0.15 ~ 0.19
適用示方書	道路橋示方書 (I ~ V) 設計要領第二集 塩害対策指針 (案)

材料強度及許容応力度

コンクリート	主 桁	地盤下部工
設計基準強度	350 kg/cm ²	240 kg/cm ²
許容曲げ圧縮応力度	125 "	80 "
許容曲げ引張応力度	-13.0 "	-
引張応力度 設計荷重時	-13.0 "	-
初期緊張時圧縮強度	290 "	-
最大骨材寸法	25 mm	25 mm 40 mm


PC 鋼材	鋼 筋 12T-φ124
引 張 強 度	175 kg/mm
降伏点 応 力 度	150 "
許容引張応力度 設計荷重時	105 "
緊張作業時	135 "

鉄 筋	SD 30
降伏点 応 力 度	3 000 kg/cm ²
許容引張応力度 主 桁	1 800 (水中 1 600)
床 版	1 400

北陸自動車道(朝日~親不知)完成図	3161
	6795
工 橋	2660
	3358
KP299 699 ~ KP299 575	2660
STA514 + 450 ~ 515 + 28 50	1/400 2660
1/400 3358	
縮 1/400 3358	
日本道路公団新潟建設局	

× 藍色部は今回工事箇所

全体一般図 ③ 縮尺 1 = 200


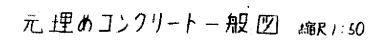


P41	P41-①	2.8 * 1.6 * 0.8	1.9	
	P41-②	3.9 * 2.0 * 0.5	2.0	
	P41-③	2.3 * 1.3 * 0.6	0.9	
	P41-④	3.9 * 1.5 * 0.5	1.5	
	P43-①	2.8 * 1.6 * 0.7	1.6	
P43	P43-②	2.8 * 1.6 * 1.4	3.3	
	P43-③	2.9 * 1.6 * 1.2	2.9	
	P43-④	2.6 * 1.6 * 1.1	2.4	
	P43-⑤	2.5 * 1.5 * 1.0	2.0	
計	P43-⑥	1.9 * 1.3 * 1.2	1.6	
			20.0	



※ 看色部止。今回工事箇所

北陸自動車道(朝日～親不知)完成図		<u>3162</u> 6795
工 種	高 架 橋	<u>2661</u> 3358
名 称	親 不 知 海 岸 高 架 橋 KP299.699～KP299.575 STA514+4.50～515+28.50 下り線全体一般図(その3)	幅 尺 1/200 <u>2661</u> 3358
日本道路公団新潟建設局		


親不知海岸高架橋（上り線）

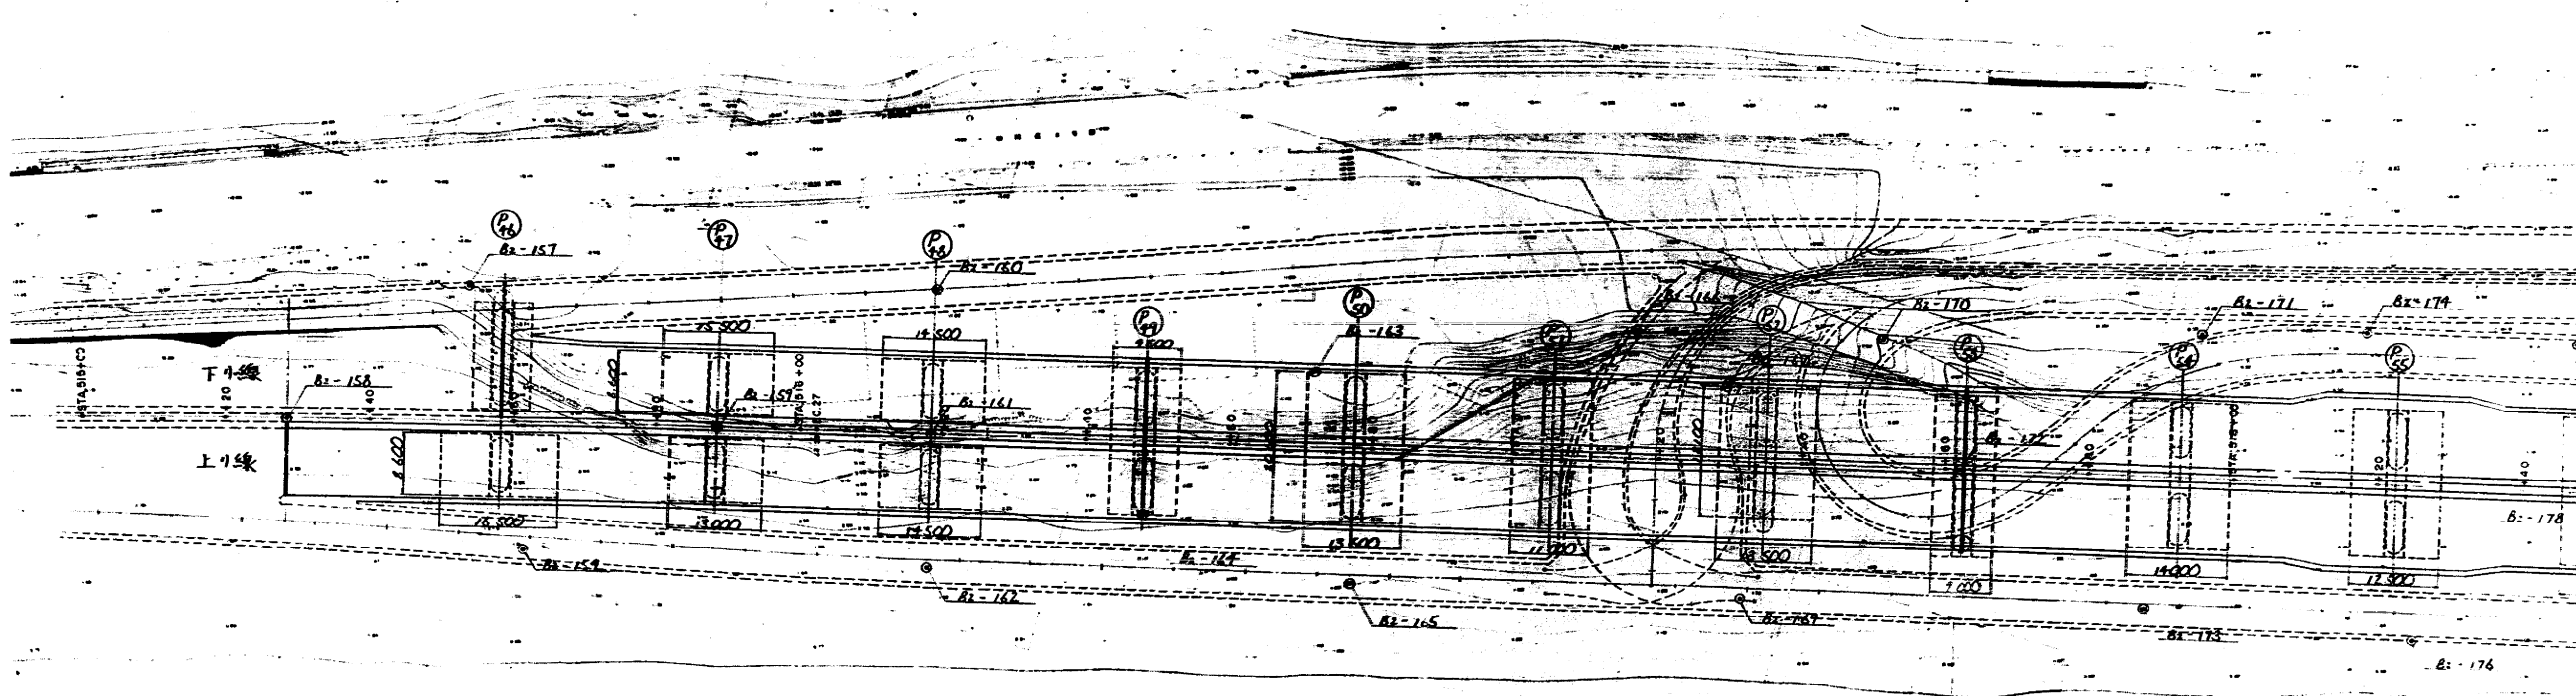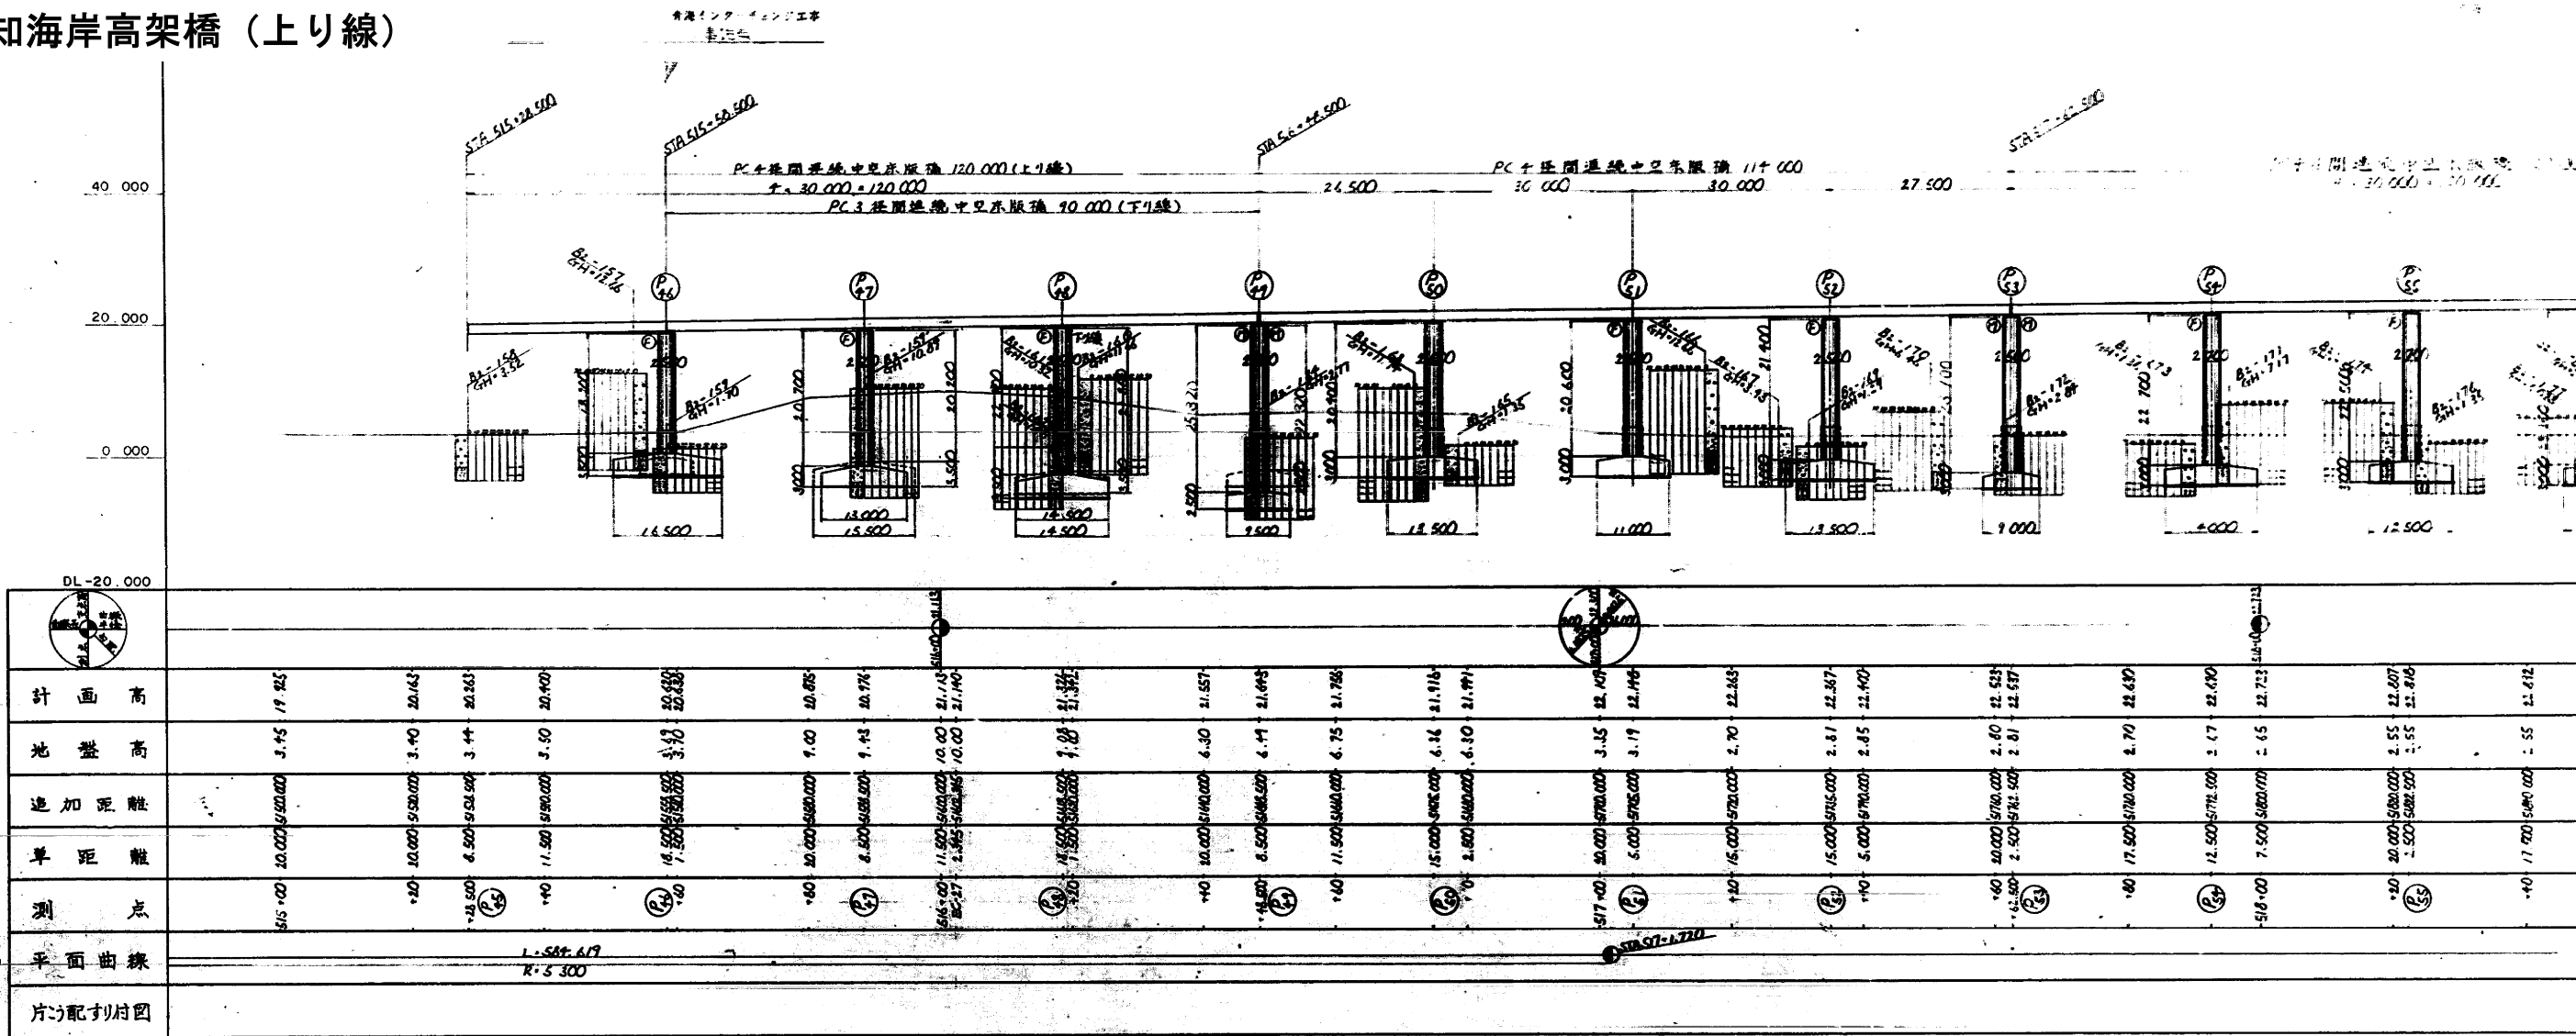

PC 標準断面図 $s = 1/50$

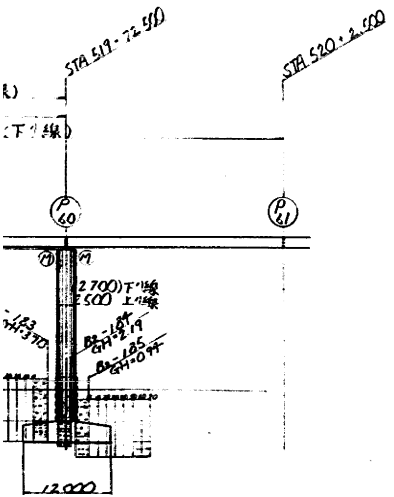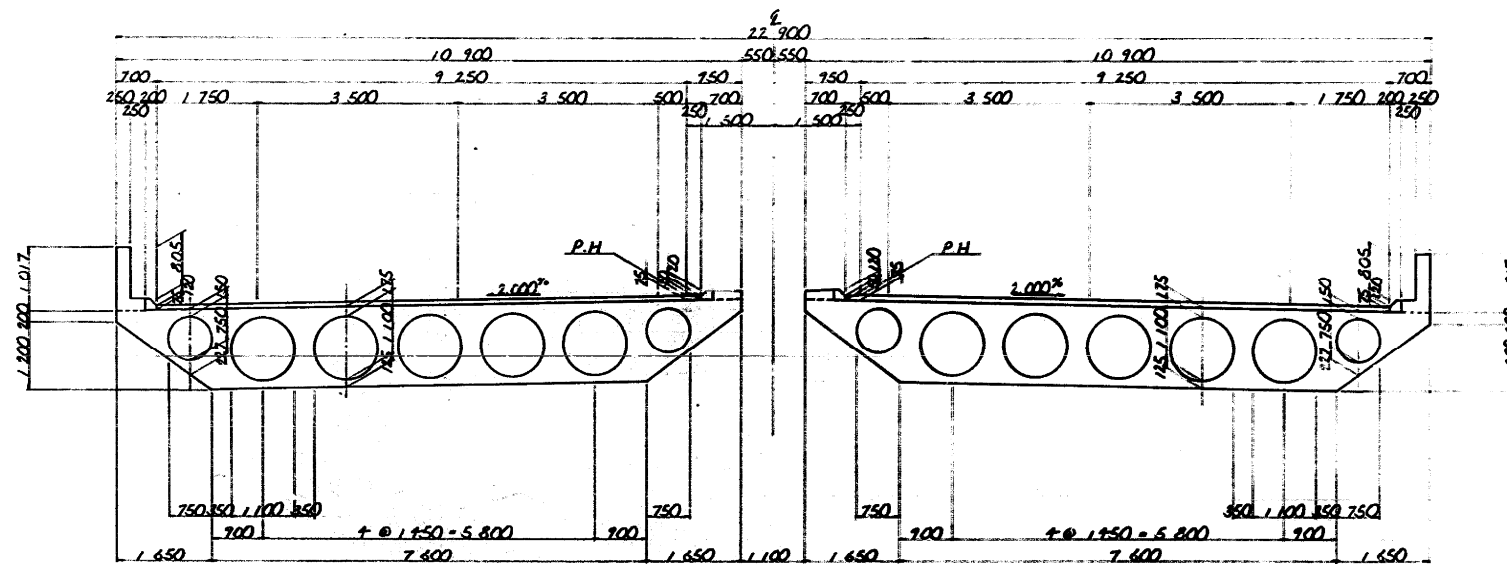










72,500	12,500	5,972,000	2.16	23.461
$\left(\frac{P}{S}\right)$				
500,000	12,500	5,900,000	2.05	23.568
$\left(\frac{P}{S}\right)$				
1,250	2,500	5,900,000	2.02	23.571






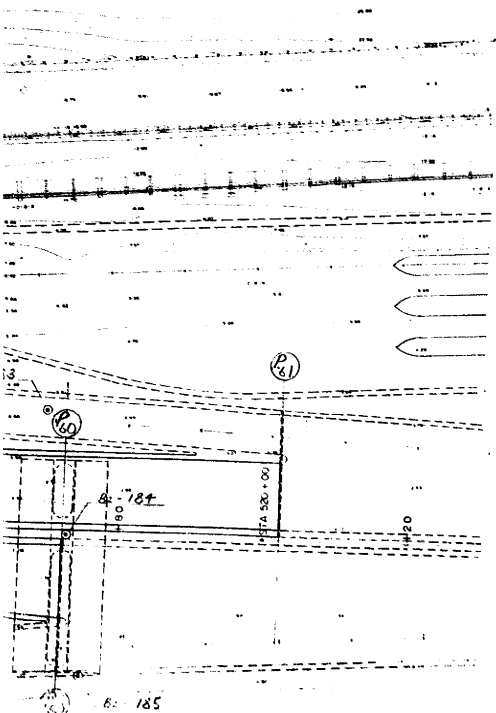








投 計 条 件	
橋 長	444' 000 箱 1
道路區分	1 種 3 種 B
荷 重	TL-20, TT-43
支 間	2155-30'00-2155 2155-2000'00-2155
有効幅員	斜 角
梁高分配	2 %
梁数分配	0.4224 %
重量係数	水平重量 $K_H = 0.15$ 鉛直重量 $K_V = 2.0$
床版寸法	圧縮強度 $f_{ck} = 350 \text{ kg/cm}^2$
床版鉄筋	計算SD30 許容引張力 $F_{st} = 1400 \text{ kg}$
適用方量	昭和 55 年 3 月 道路橋示方書 同解説
適用材質	

北陸自動車道(朝日～親不知)完成区	3278
	6795
工 社	2727
高 架 橋	3358
名 稱 才 知 海 岸 高 架 橋 通 車	
KP299545～KP299251	1/400
STA515-5850-518-5250	2727
一 般 道 (特 1)	3358
日 本 道 路 公 団 新 潟 建 設 局	

親不知海岸高架橋（上り線）

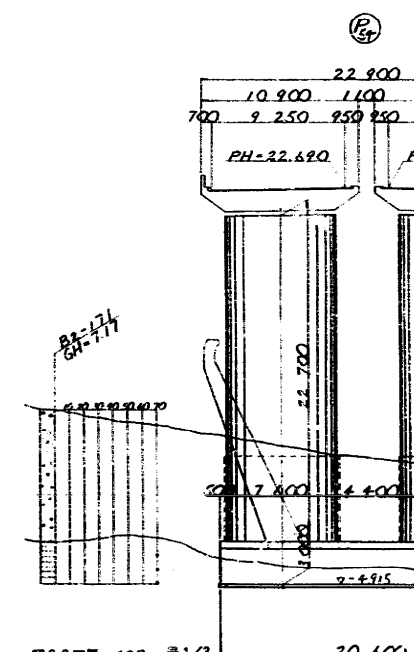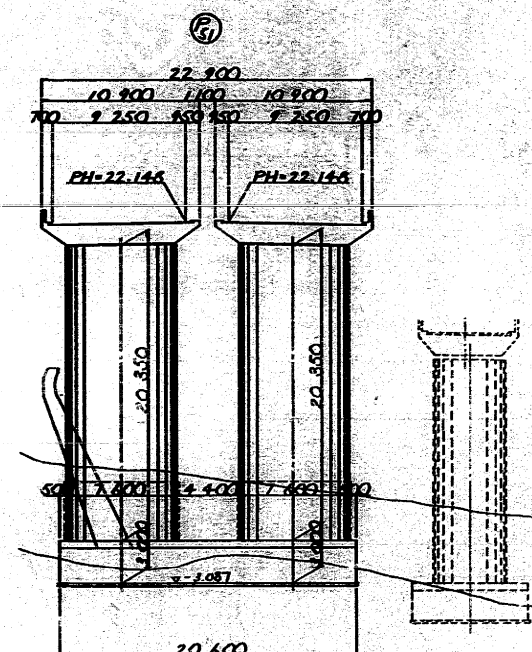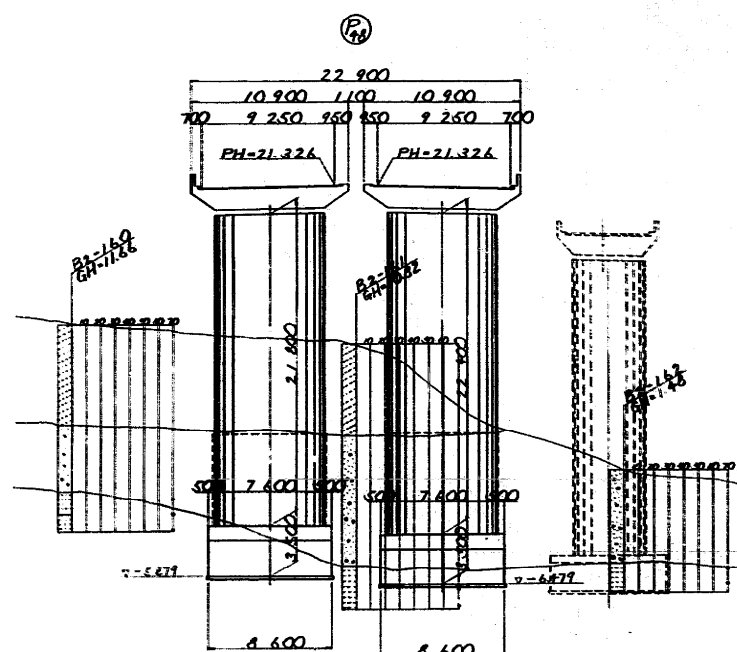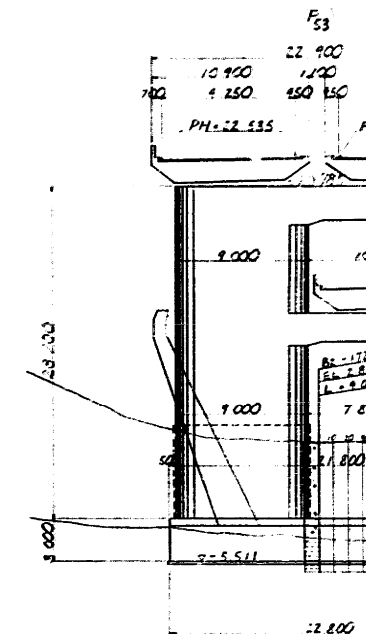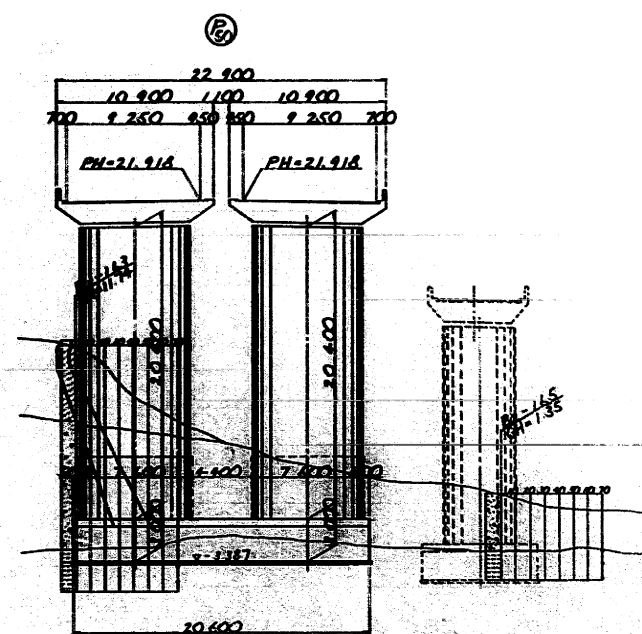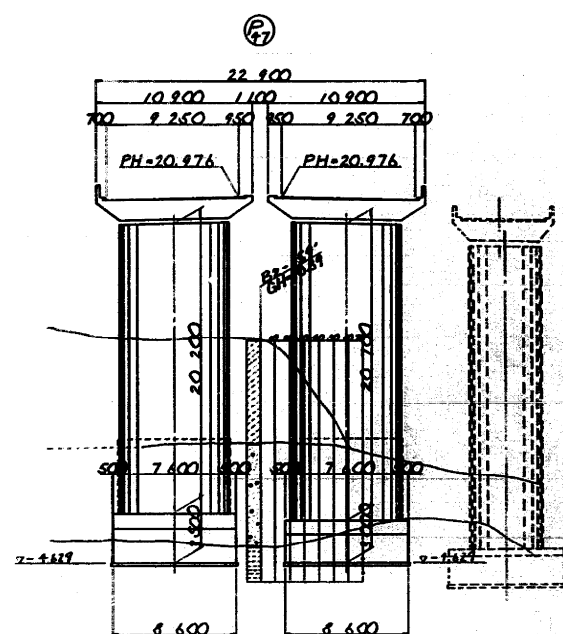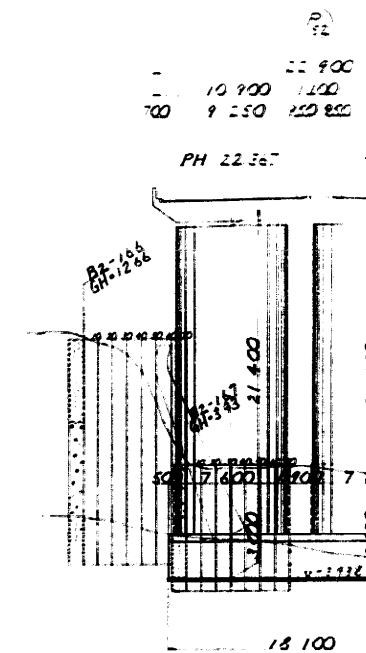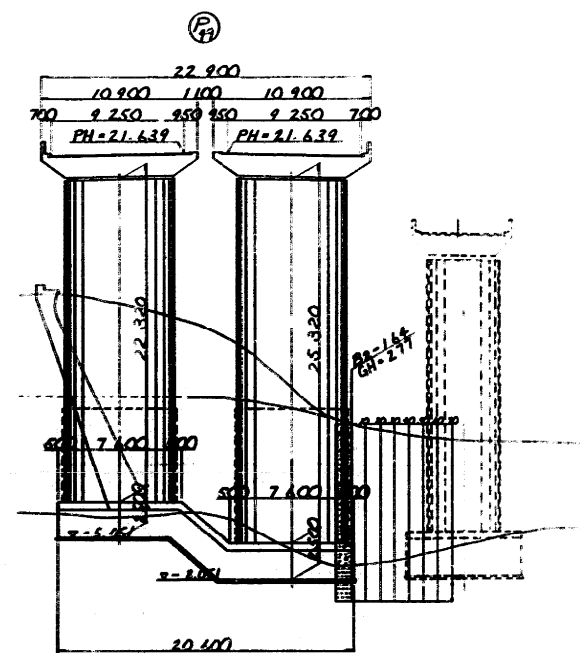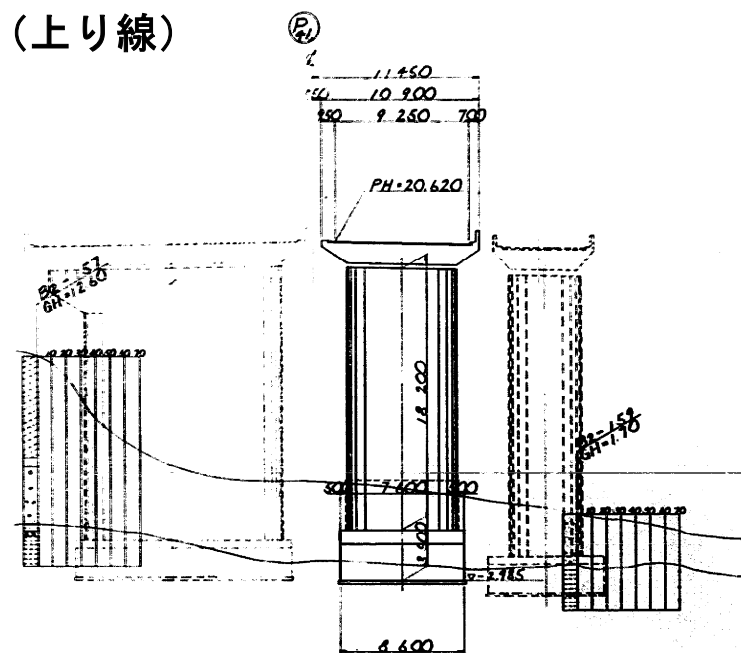

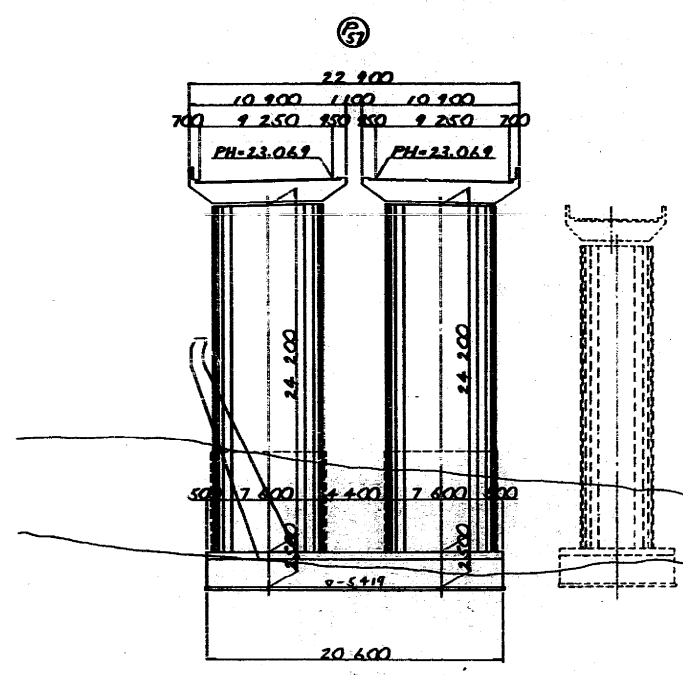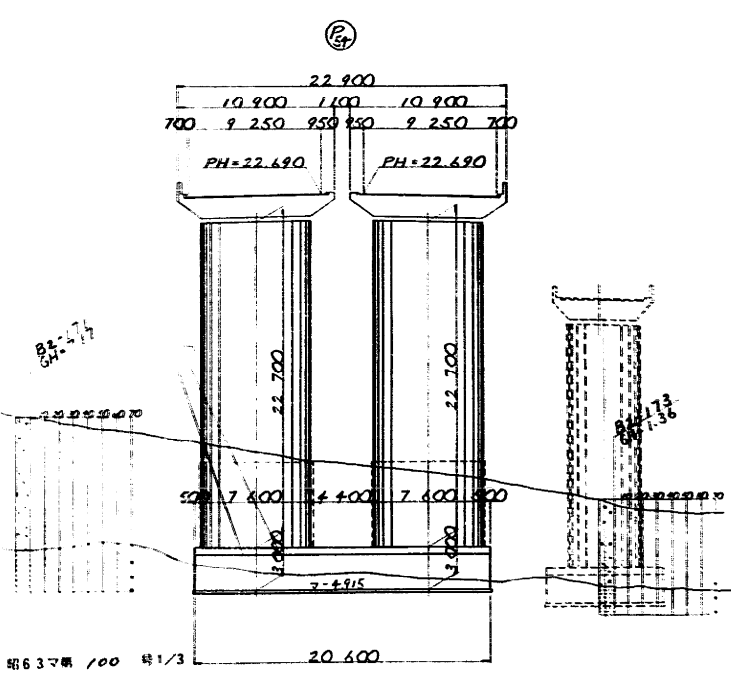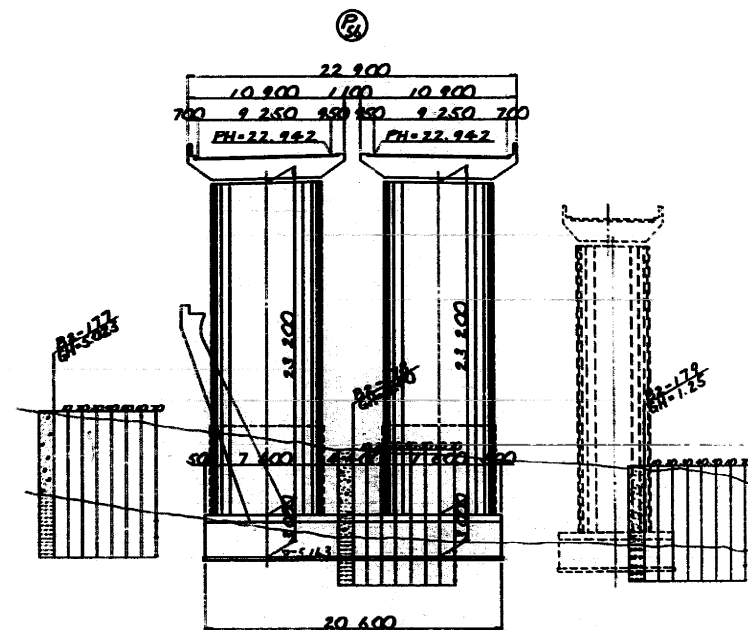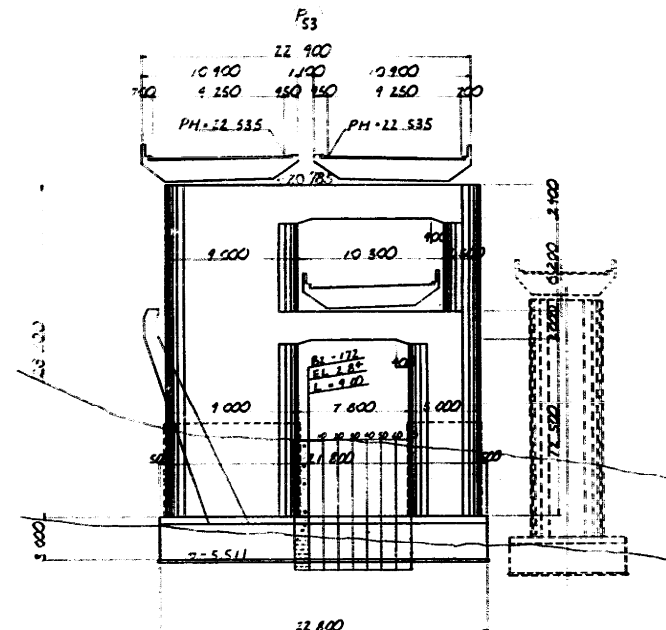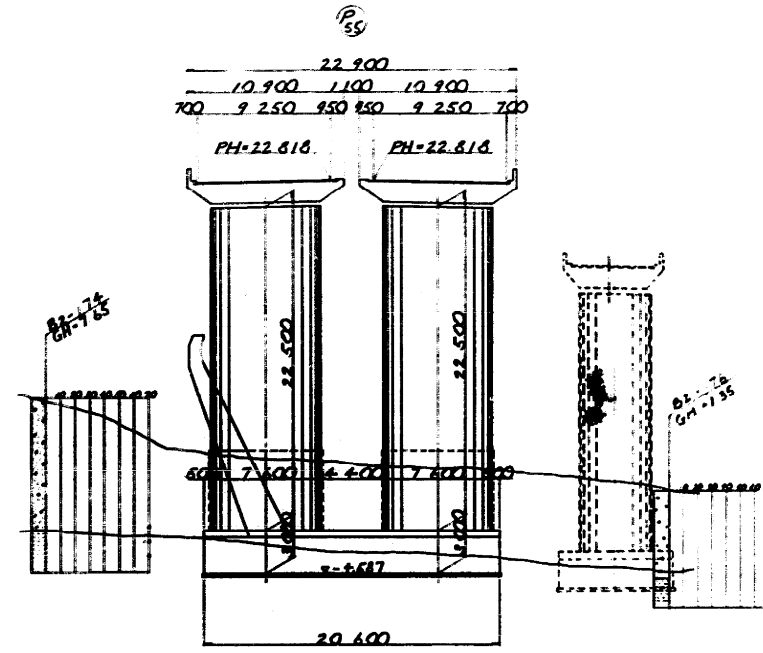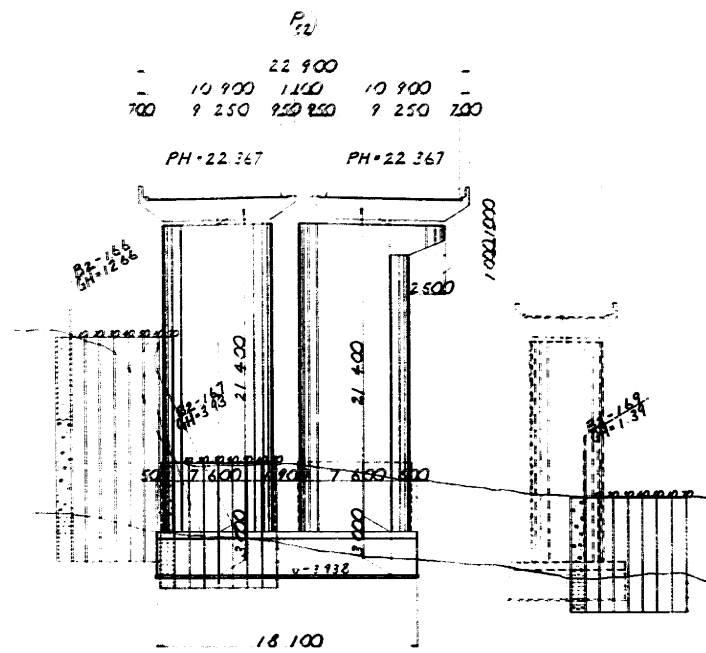


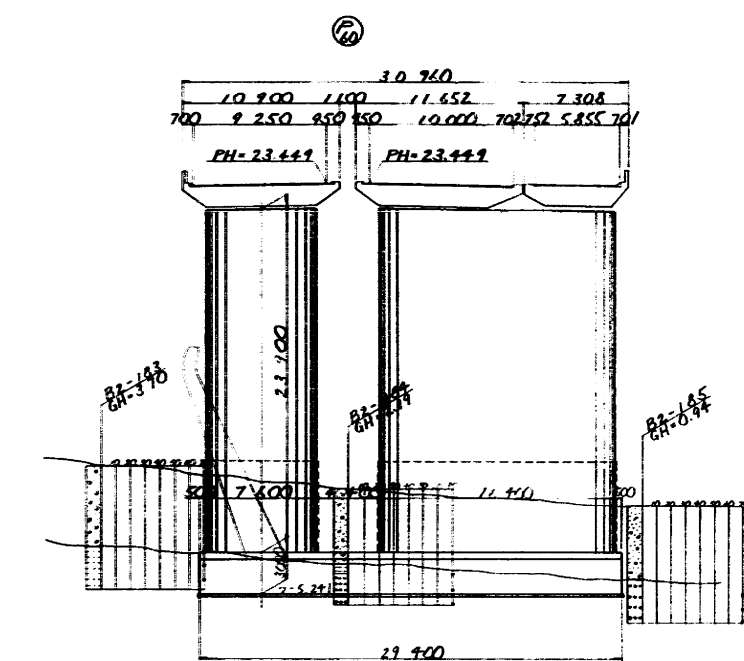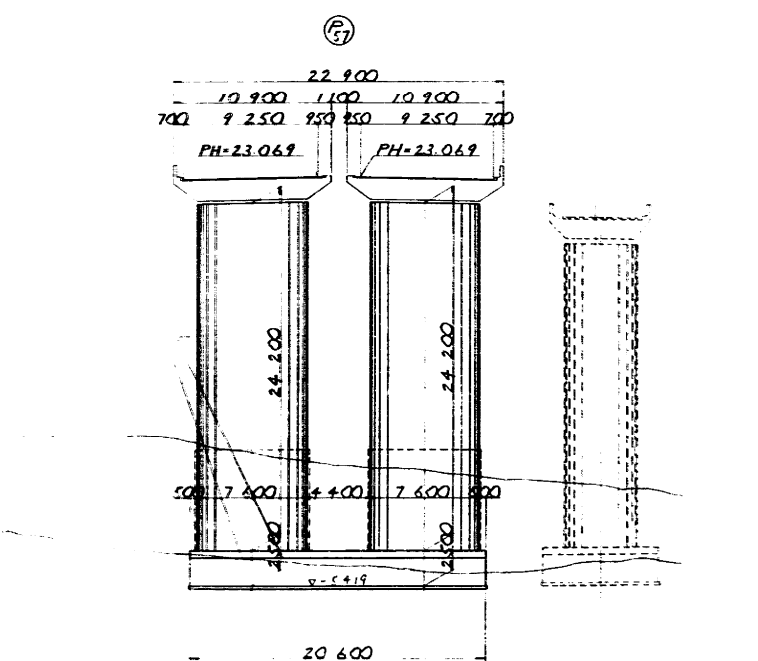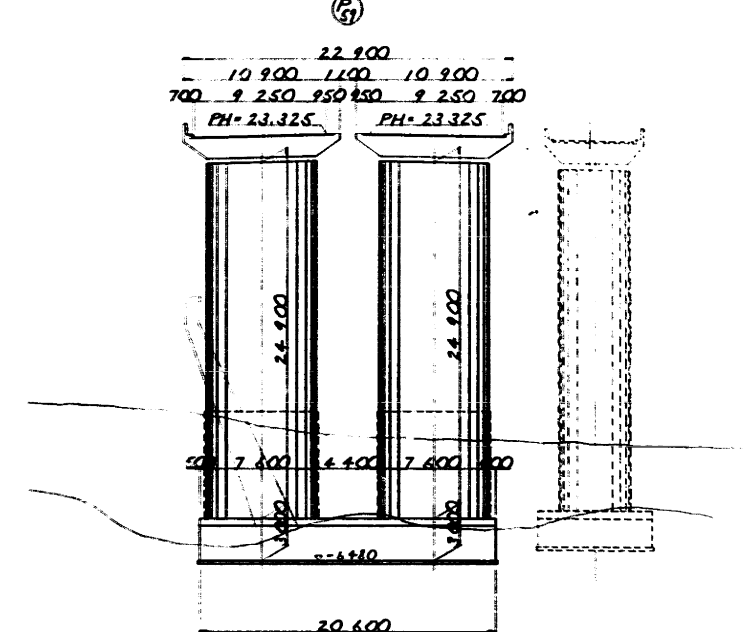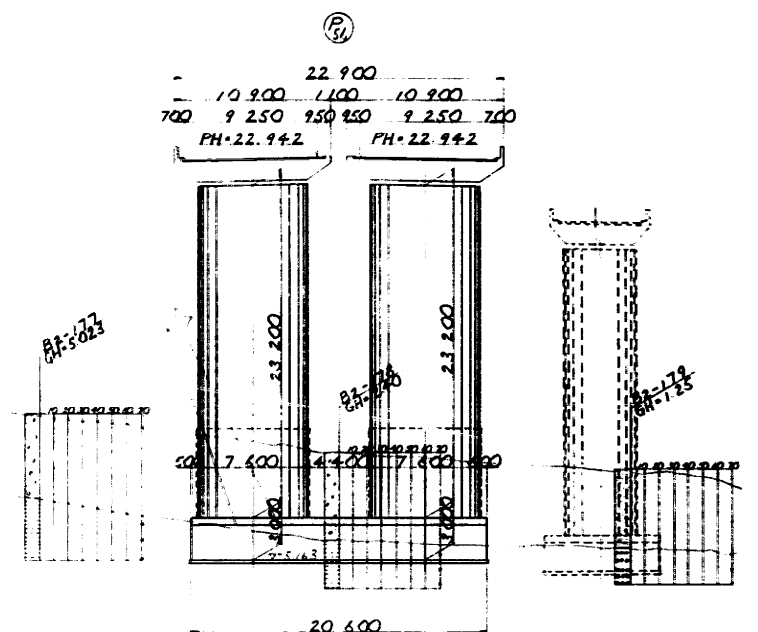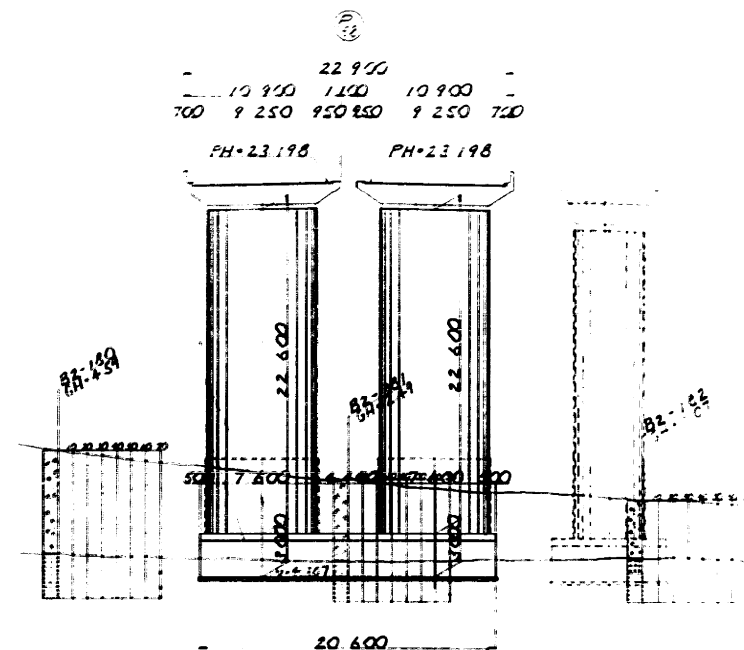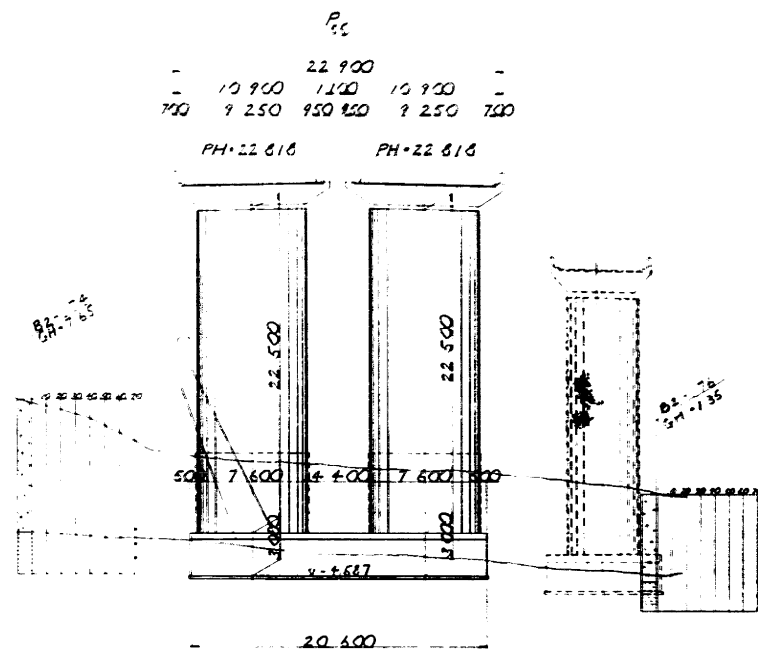

北陸自動車道(朝日-親不知)完成図	3229
二	6795
種 高架橋	2728
	3358
名 設計監理 国土院 橋戸	2728
KP299545-KP299251 1 200	3358
STA515-5850-518-5250	
標 一 号 (1/2)	
日本道路公団新潟建設局	


親不知海岸高架橋（上り線）

縱斷圖 圖尺 1:400

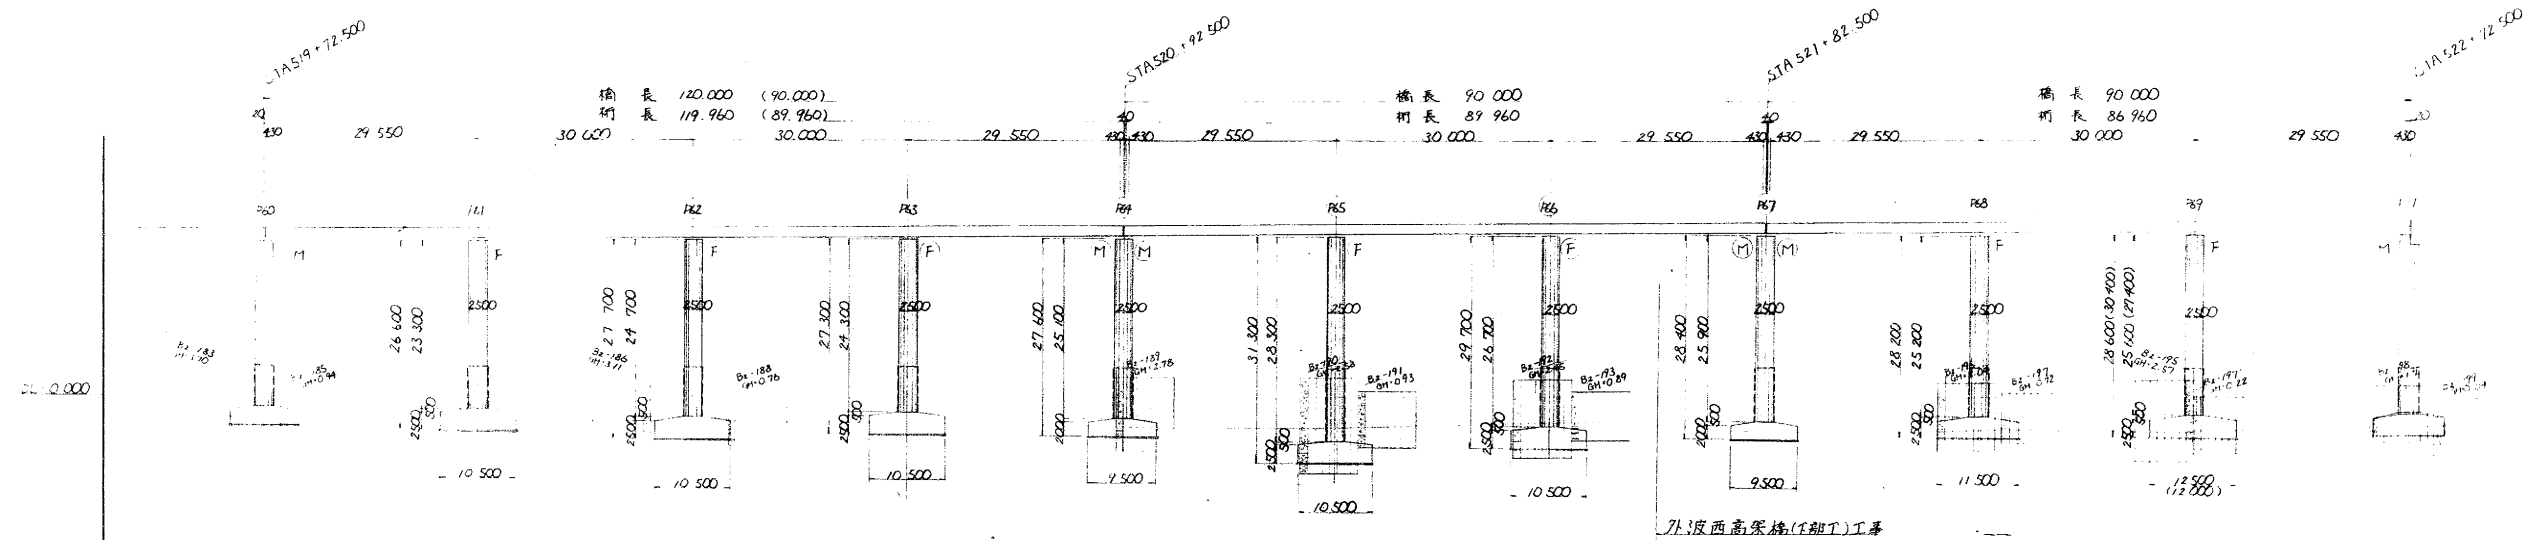

平面曲線	測点	単距離	追加距離	地盤高	計画高	

平面図 $R = 400$

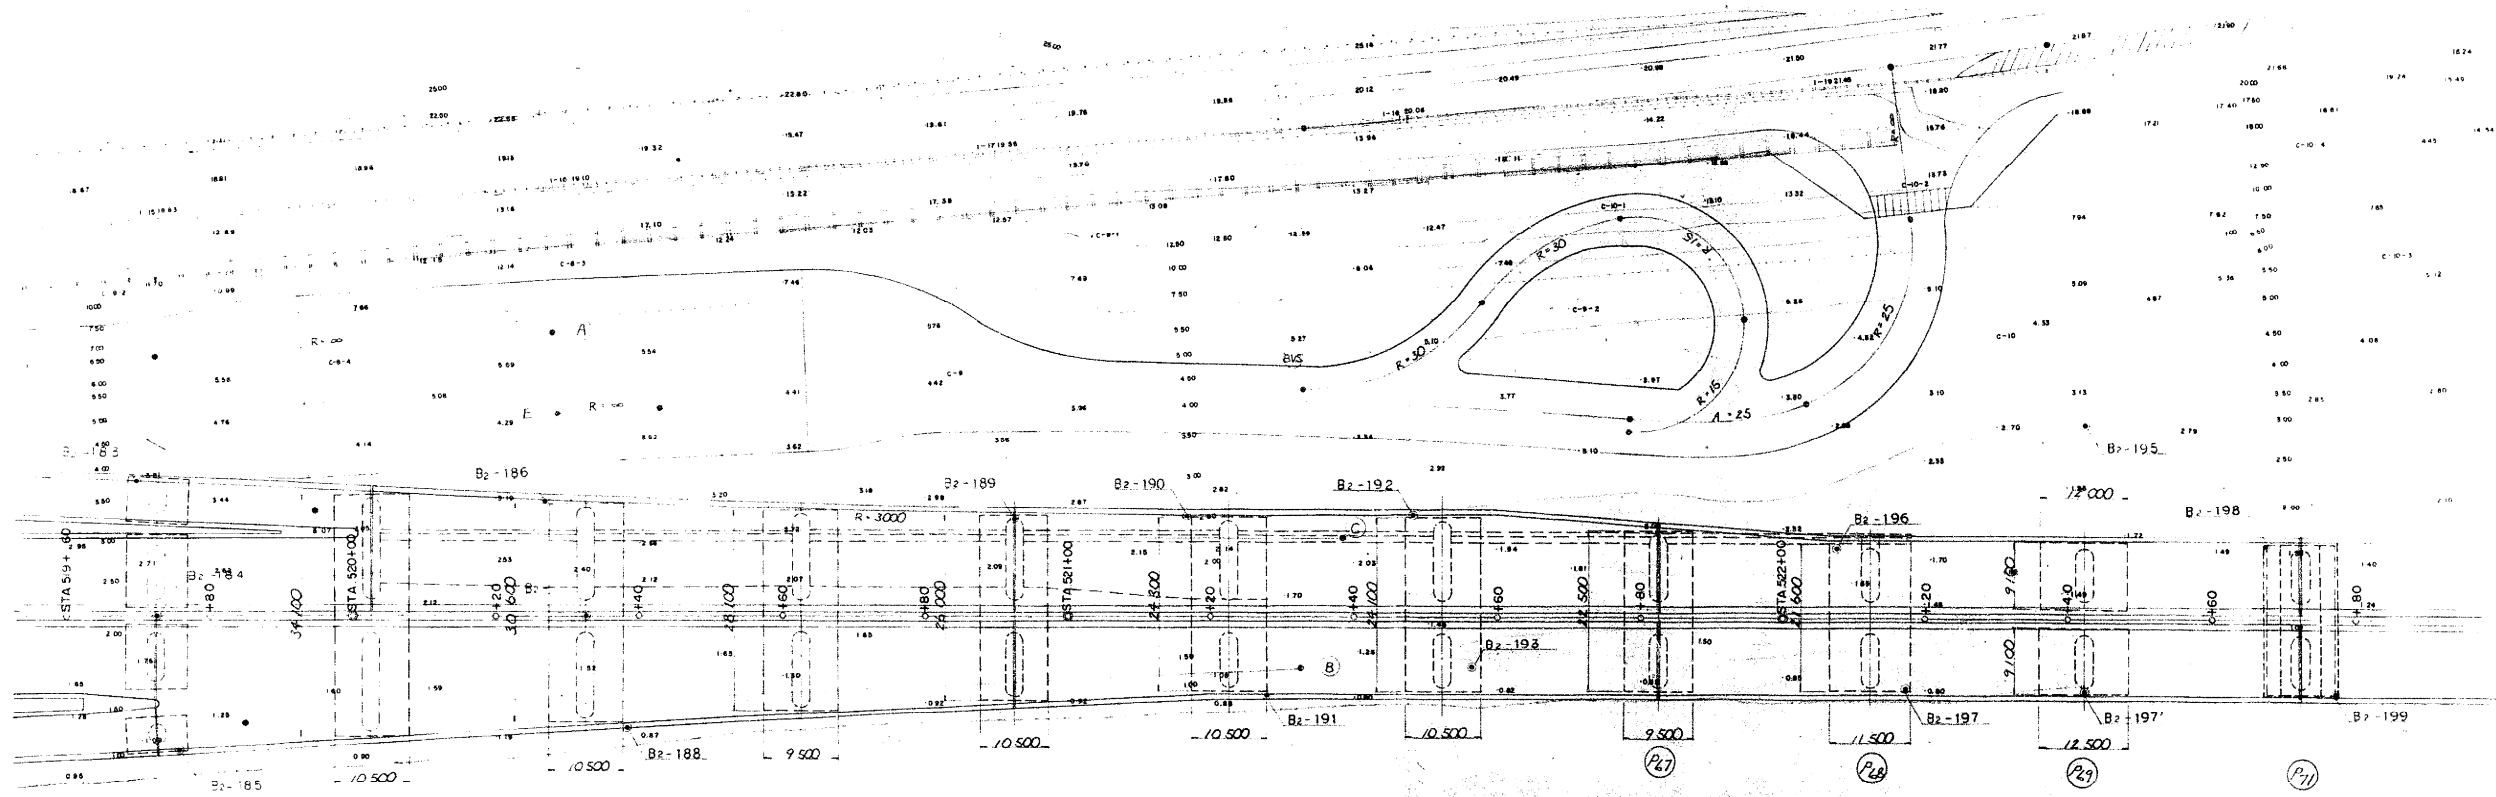



縮尺 1:400

全体一般図(1)

標準断面図 縮尺 1:200

設計条件



橋長	A P61~P67 90.000	延長	A 39.760
	B P60~P64 120.000		B 119.960
道路区分	P64~P67 90.000		89.960

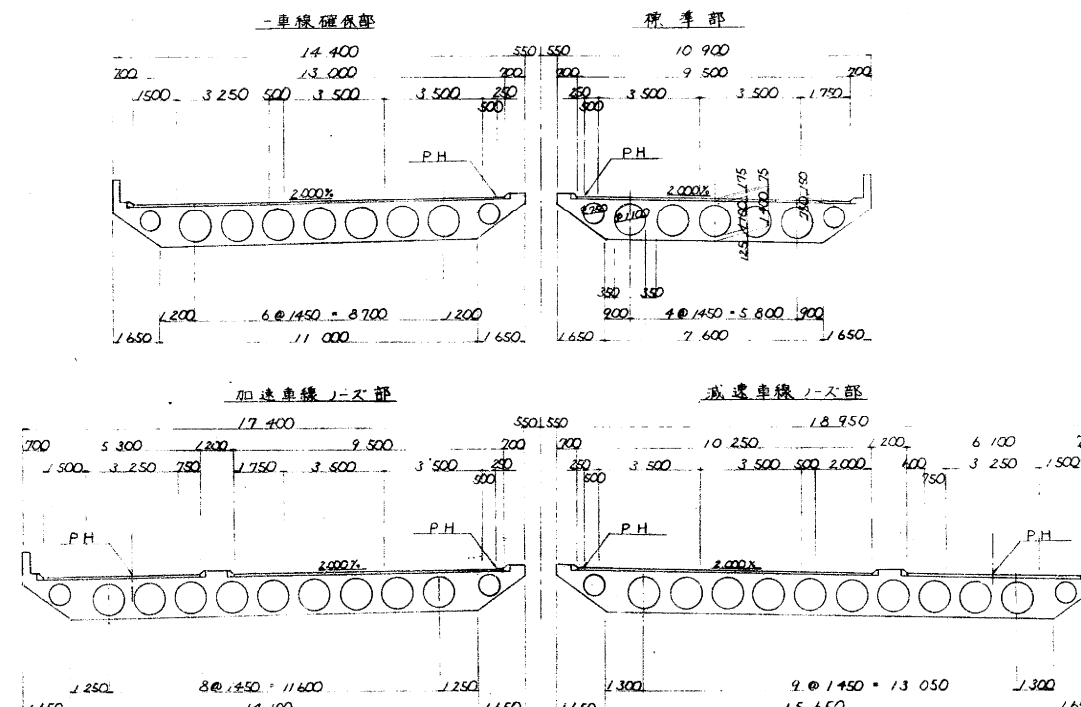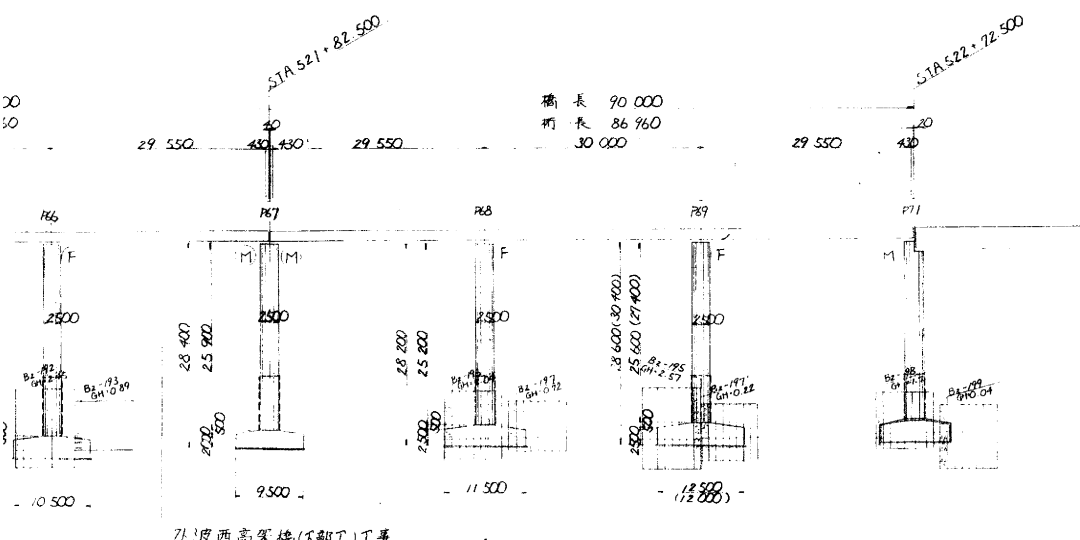

下部工正面図 縮尺 1:200


P65 橋脚

P64 橋脚

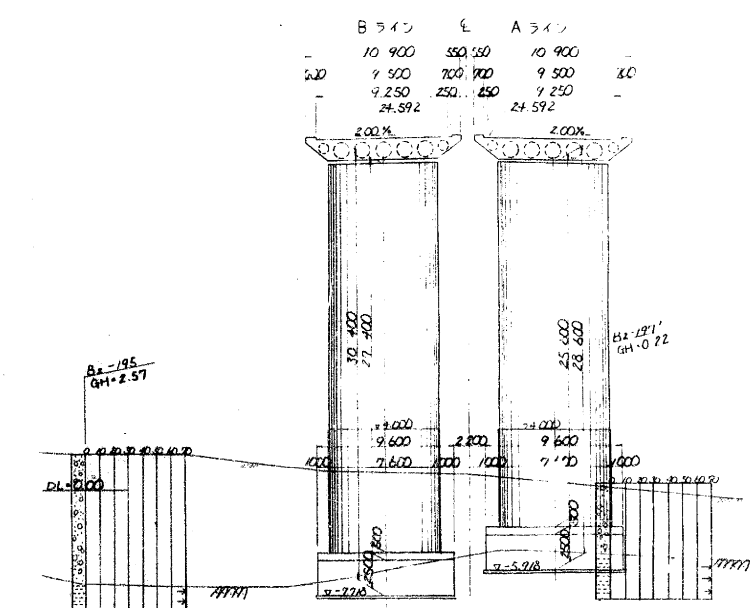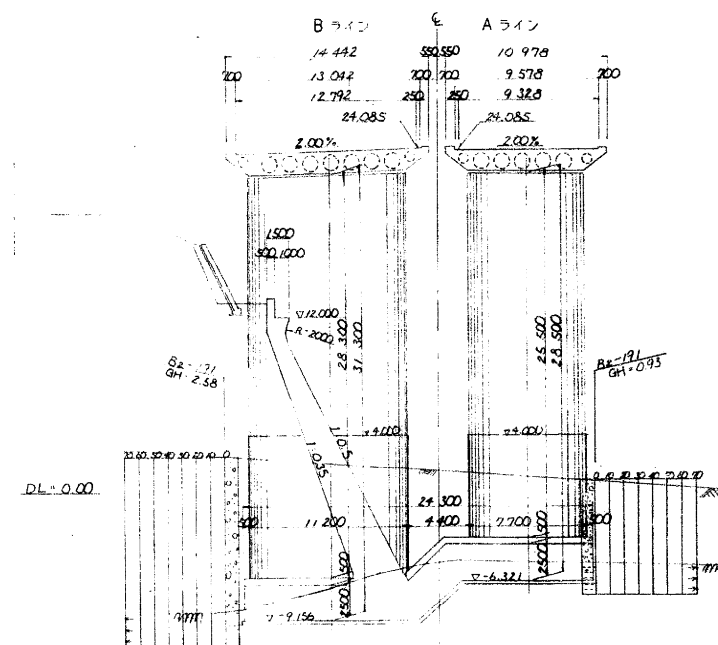


北陸自動車道(朝日~親不知)完成図		3437
		6795
工種	高架橋	2936
		3358
名	親不知海岸高架橋	縮尺 1/200
	KP299.131~KP298.831	2936
標	STA519+72.50~522+72.50	400 3358
	一般図(その1)	
日本道路公団新潟建設局		


48 1:100

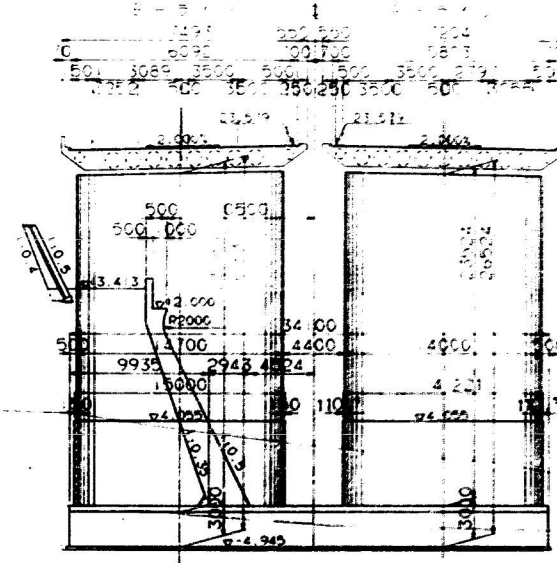

P₆₂



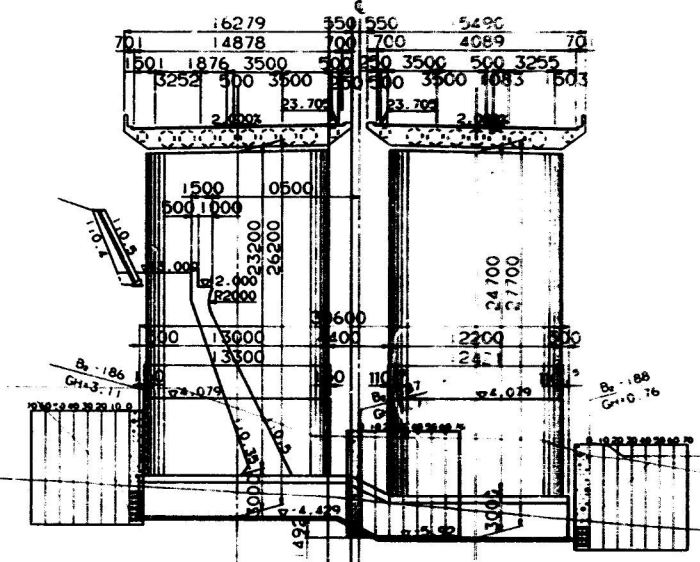


P₆₃

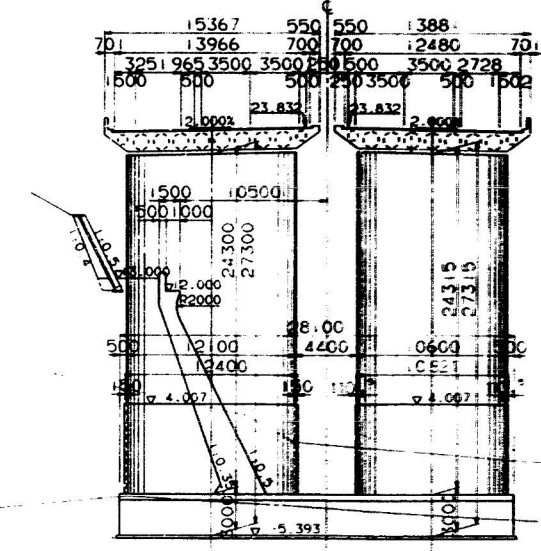

北陸自動車道 朝日 線不始 完成図 3318
 高 架 橋 6795
 3319
 3320
 3321
  
 
A - 511



461 22 122

親不知海岸高架橋（上り線）

全体一

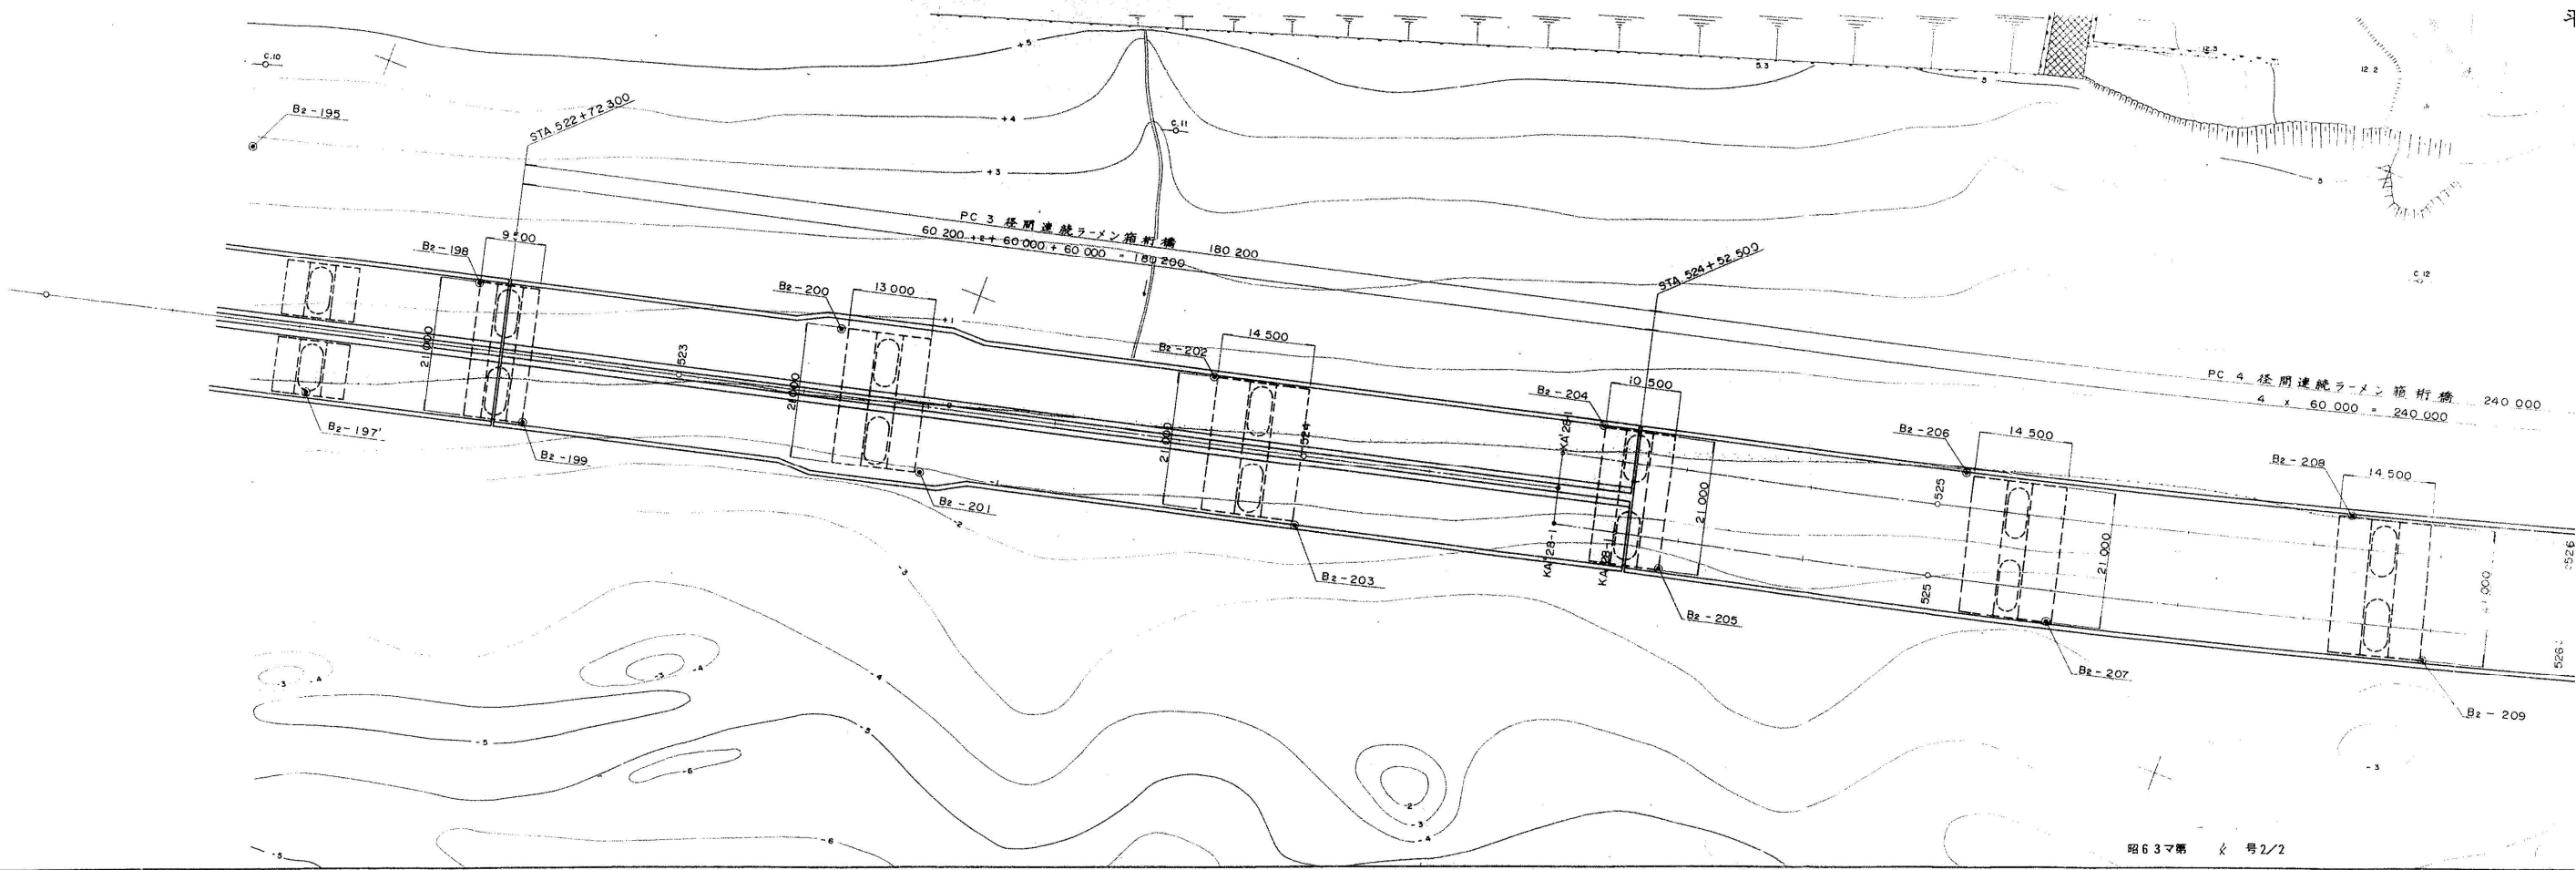
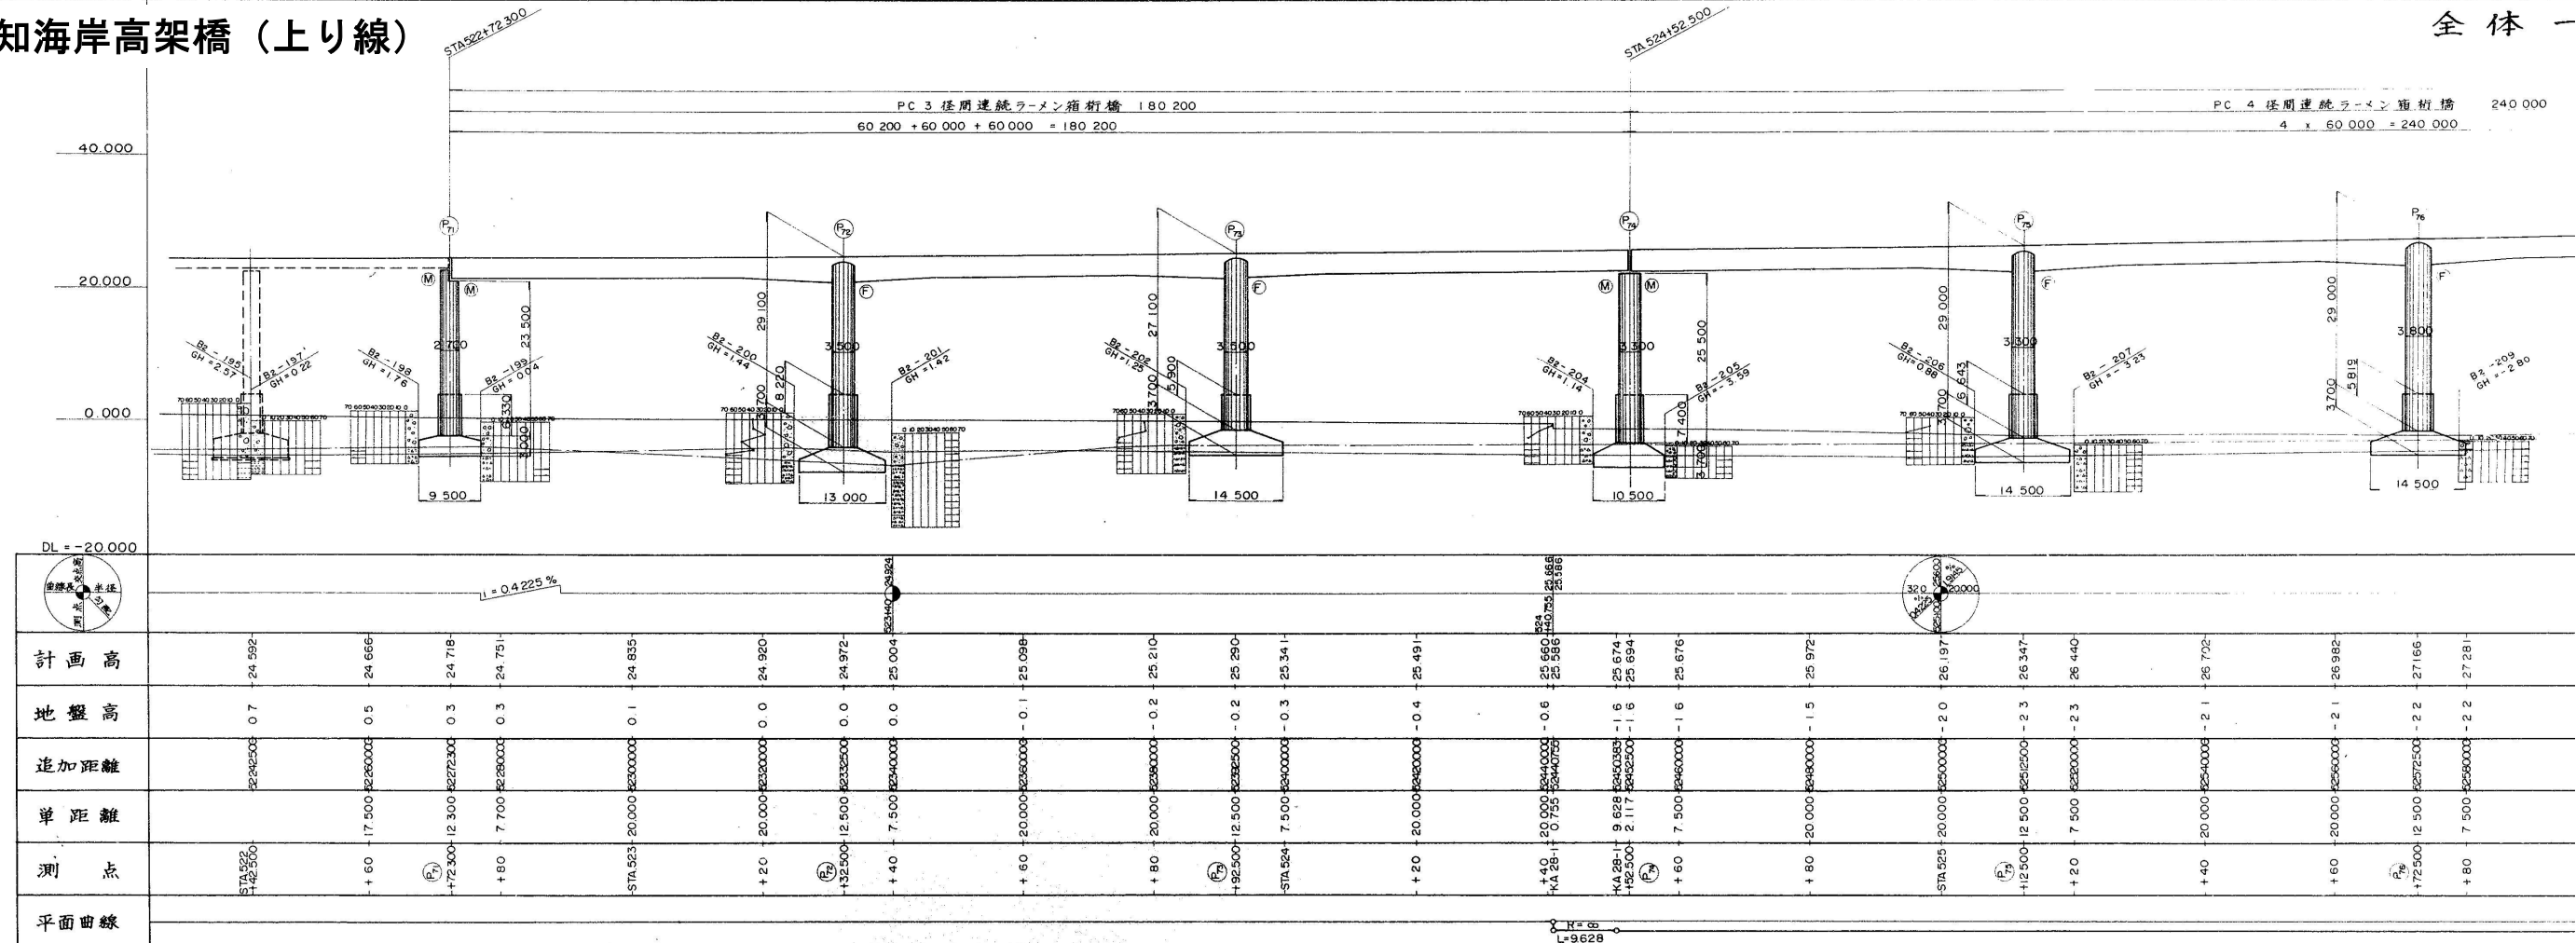


全体一般図(その1) 側面図 縮尺 1:400


PC 4 径間連続ラーメン箱桁橋 240.000
4 x 60.000 = 240.000

橋長 808.200


STA 526+92.500

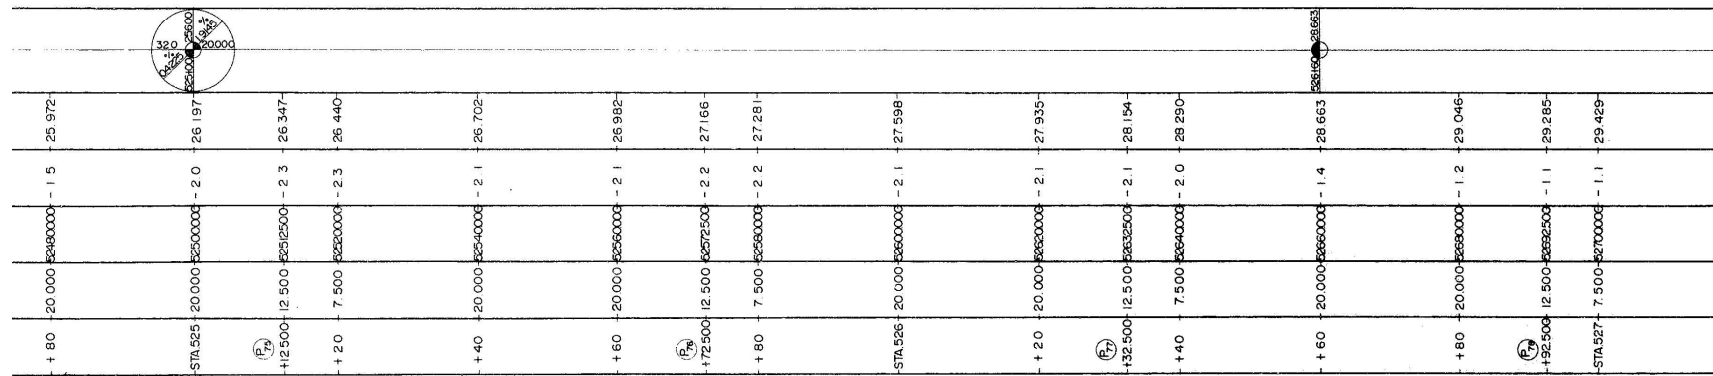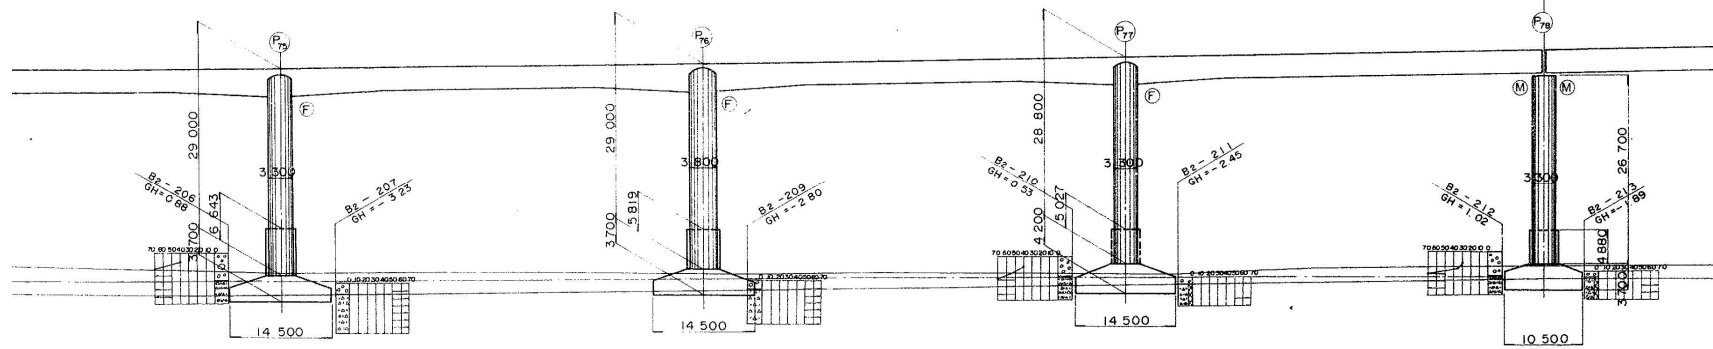


平面図 縮尺 1:400

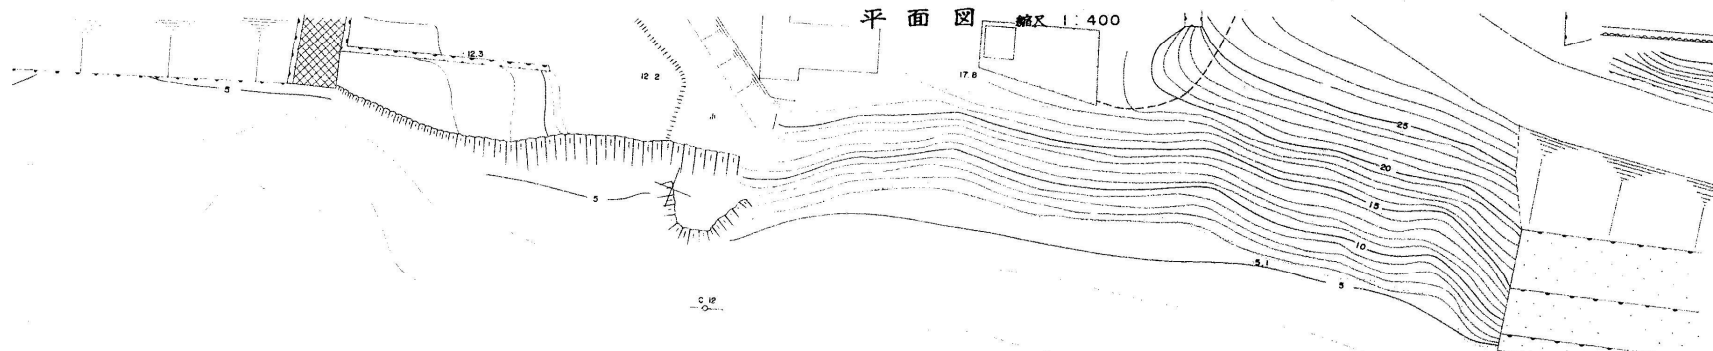


PC 4 径間連続ラーメン箱桁橋 240.000
4 x 60.000 = 240.000

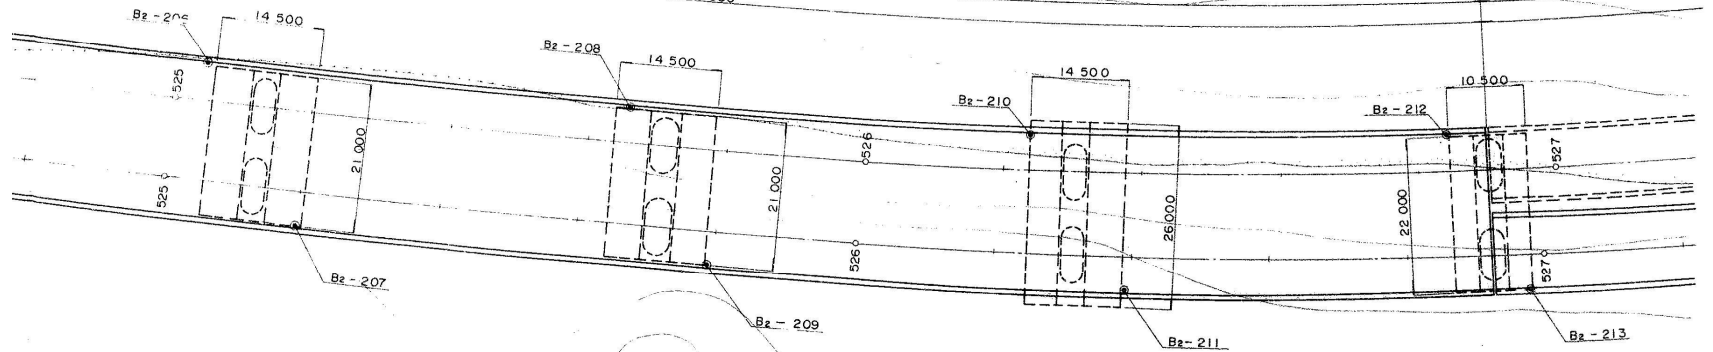

標準断面図 縮尺 1:100

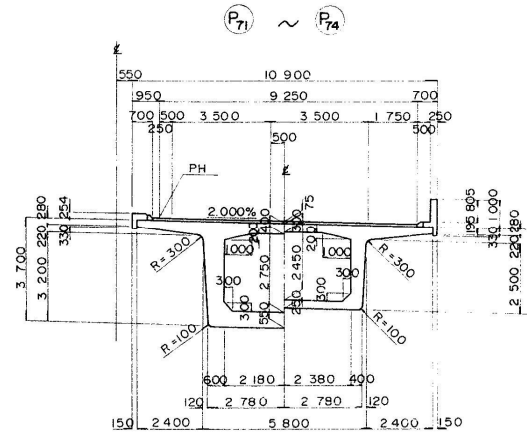









標準断面図 縮尺 1:100

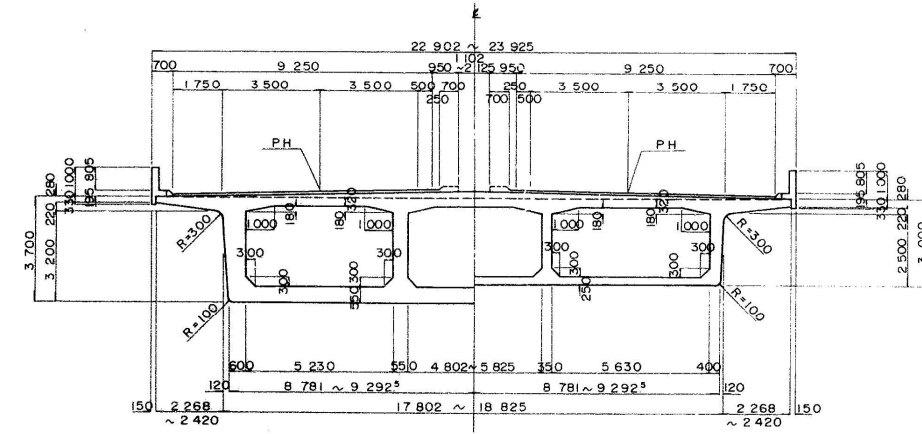









北陸自動車道(朝日~親不知)完成図		1809
高架橋		6795
工種	親不知海岸高架橋	1308
名	KP298.831~KP298.411	3358
称	STA522+72.30	1/100
	~526+92.50	400
	全体一般図(その1)	1308
		3358
日本道路公団新潟建設局		

親不知海岸高架橋（上り線）

全体一般図（その2） 縮尺 1:200

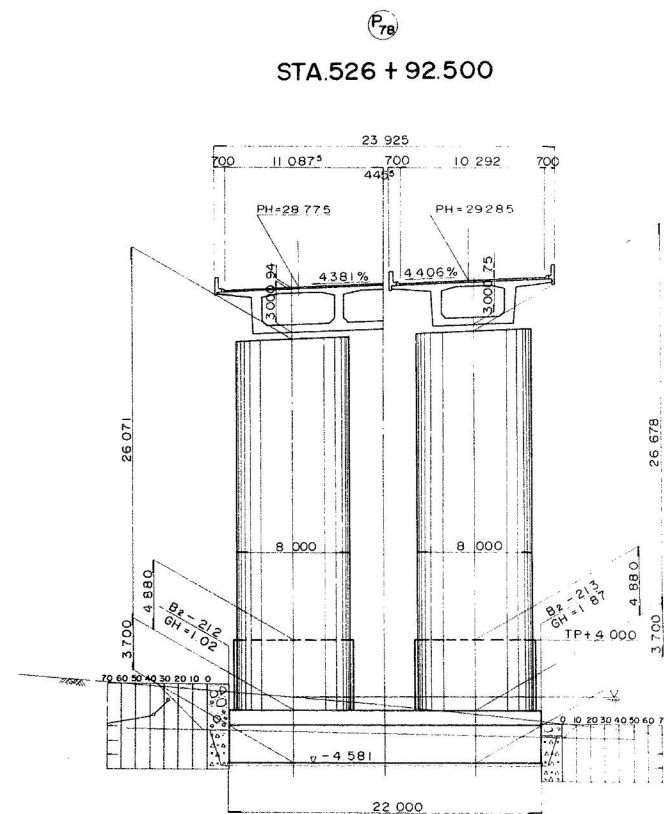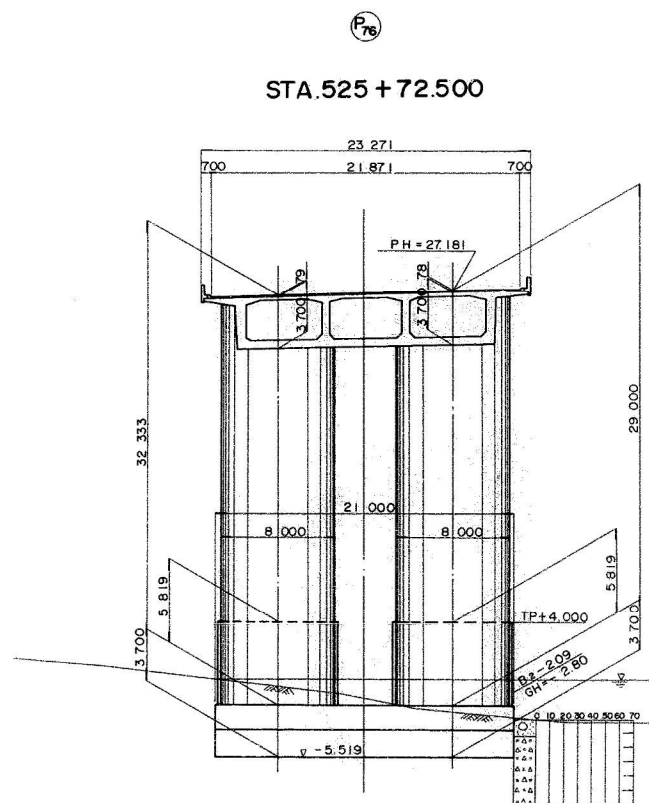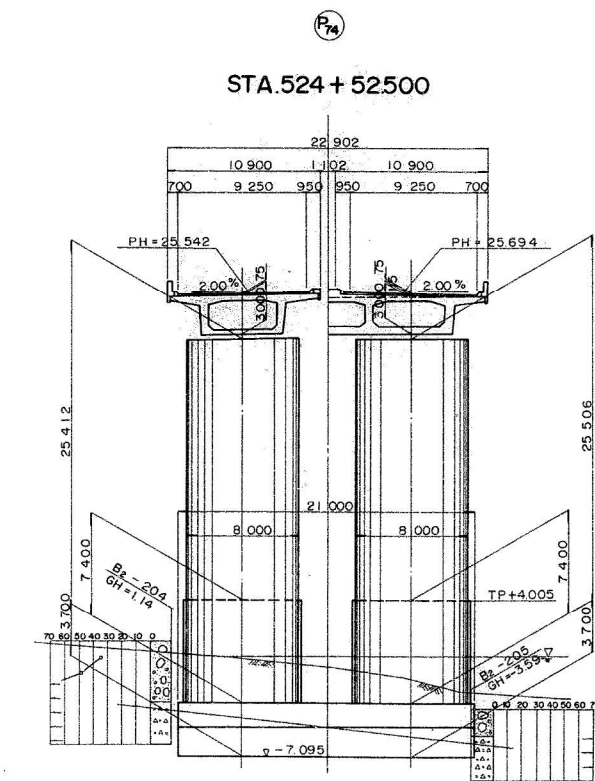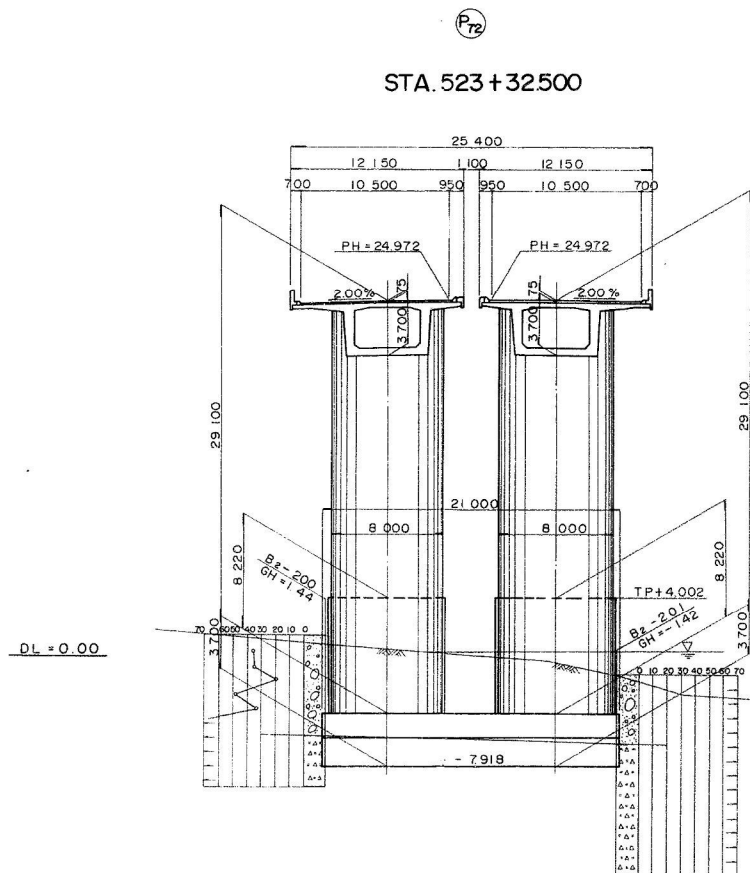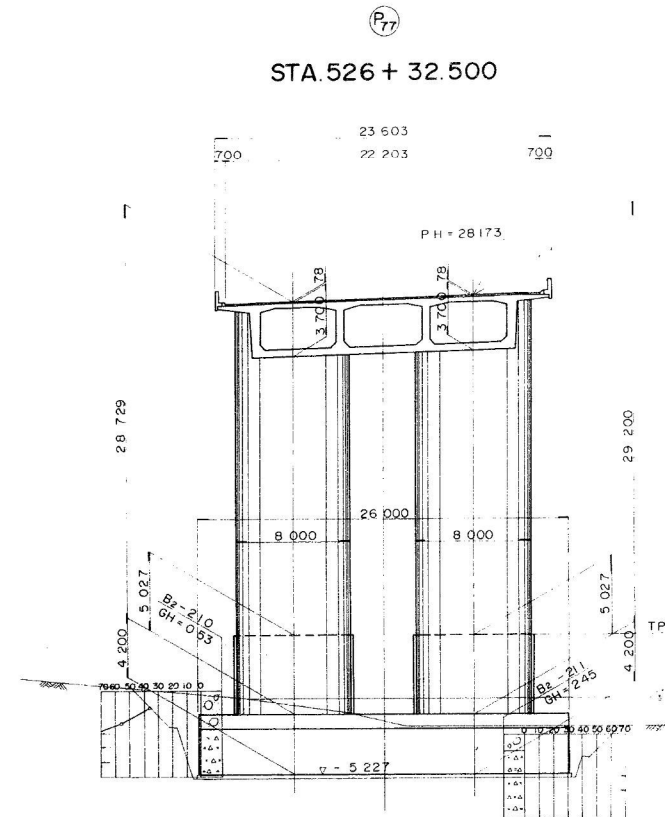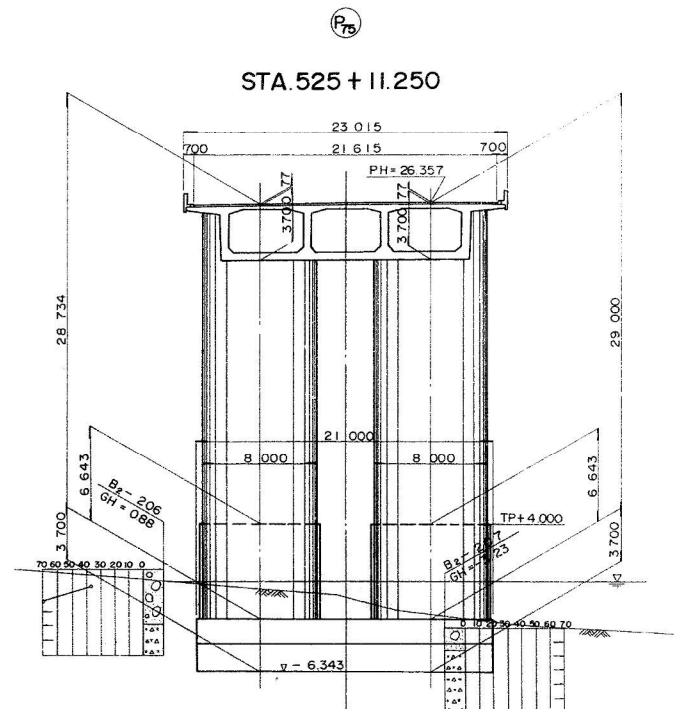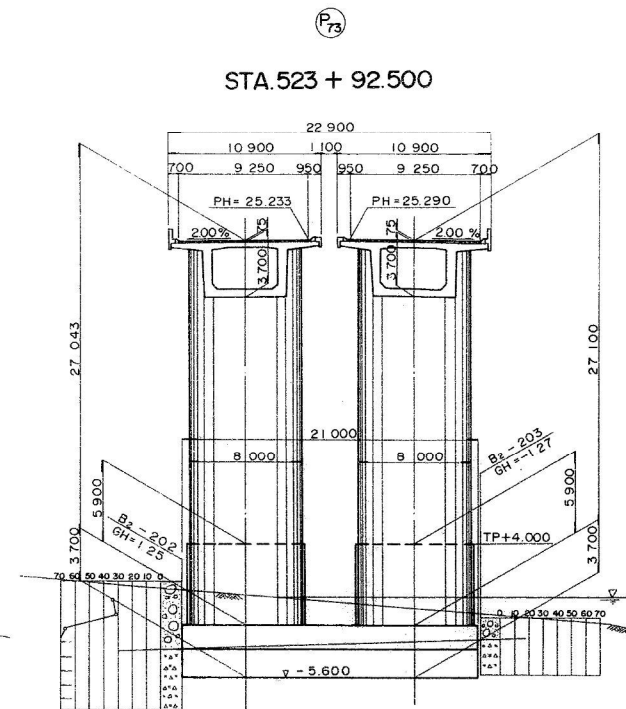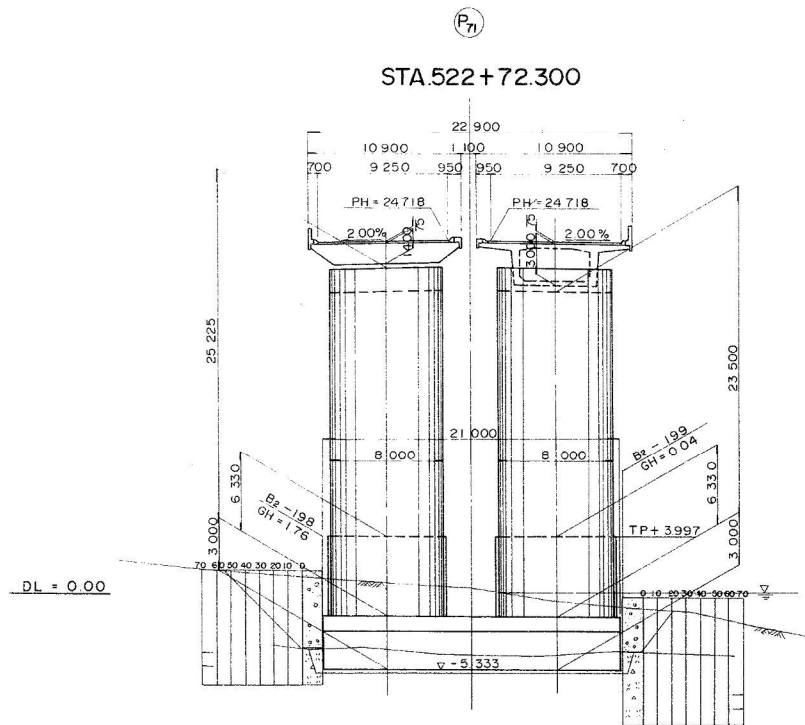


全体一般図(その2) 縮尺 1 : 200

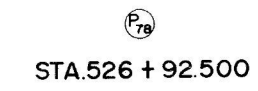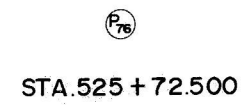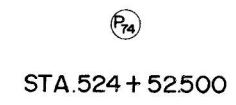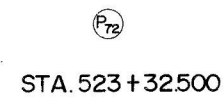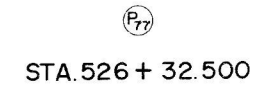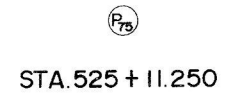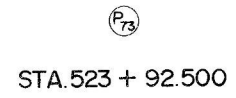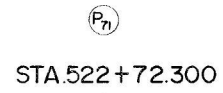


北陸自動車道(朝日～親不知)完成図		1810 6795
工 種	高 架 橋	1309 3358
名 称	親不知海岸高架橋 KP298.831～KP298.411 STA522+72.30 ～526+92.50 全体一階段図(その2)	縮尺 1/200 1309 3358
日本道路公団新潟建設局		

親不知海岸西高架橋(上り線)全体一般図


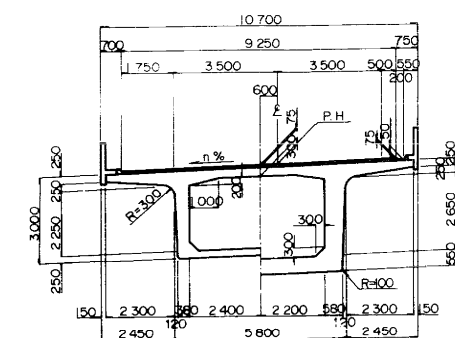


設 計 条 件			
橋 長	209.000m	桁 基	208.900m
道 路 区 分	第1種 第3級 B規格		
荷 重	B 活荷重		
形 式	PC4径間連続ラーメン・灌漑		
支 間	44.250m + 59.500m + 59.500m + 44.250m		
有 効 橋 長	9.250m	斜 角	90° 00' 00"
横 断 面 積	4.381%	~	4.544%
縦 断 面 積	0.4225%		1.8955%
設計震度	水平震度 KH = 0.21		
床版コンクリート	設計基準強度 $\sigma_{ck} = 400\text{kg/cm}^2$		
鉄筋規格	材料SD345	許容引張力 $\sigma_{s0} = 1400\text{kgf/cm}^2$	
床版厚方量	平成6年2月	調査年度 同課院	

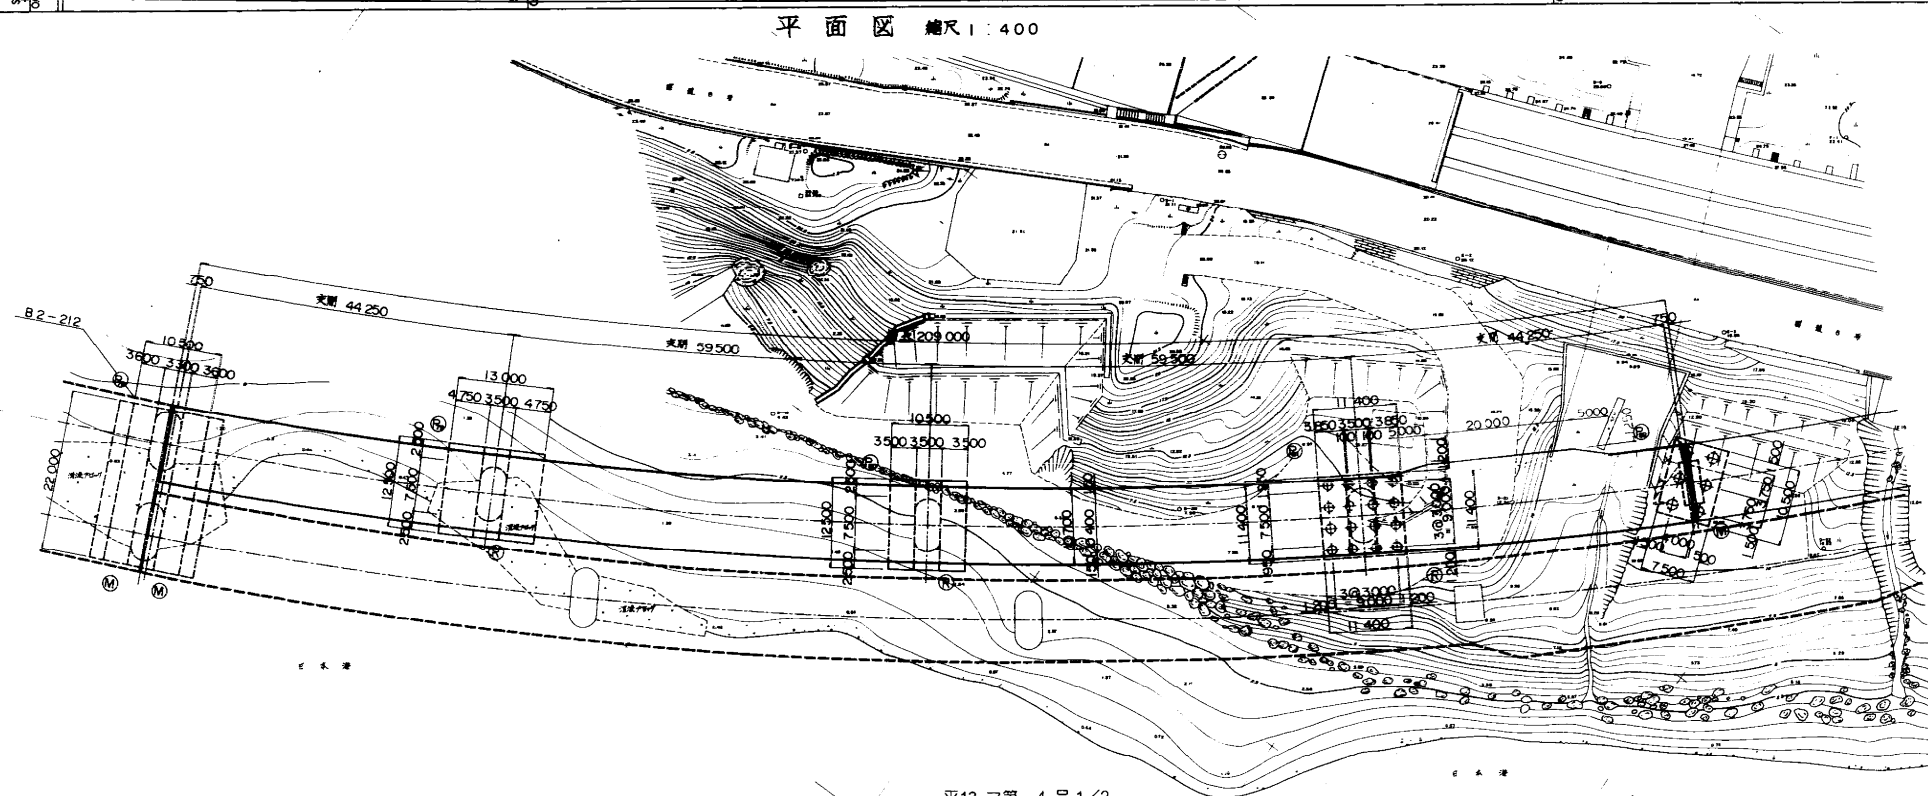


親不知海岸西高架橋(上り線)全体一般図


側面図 縮尺 1:400

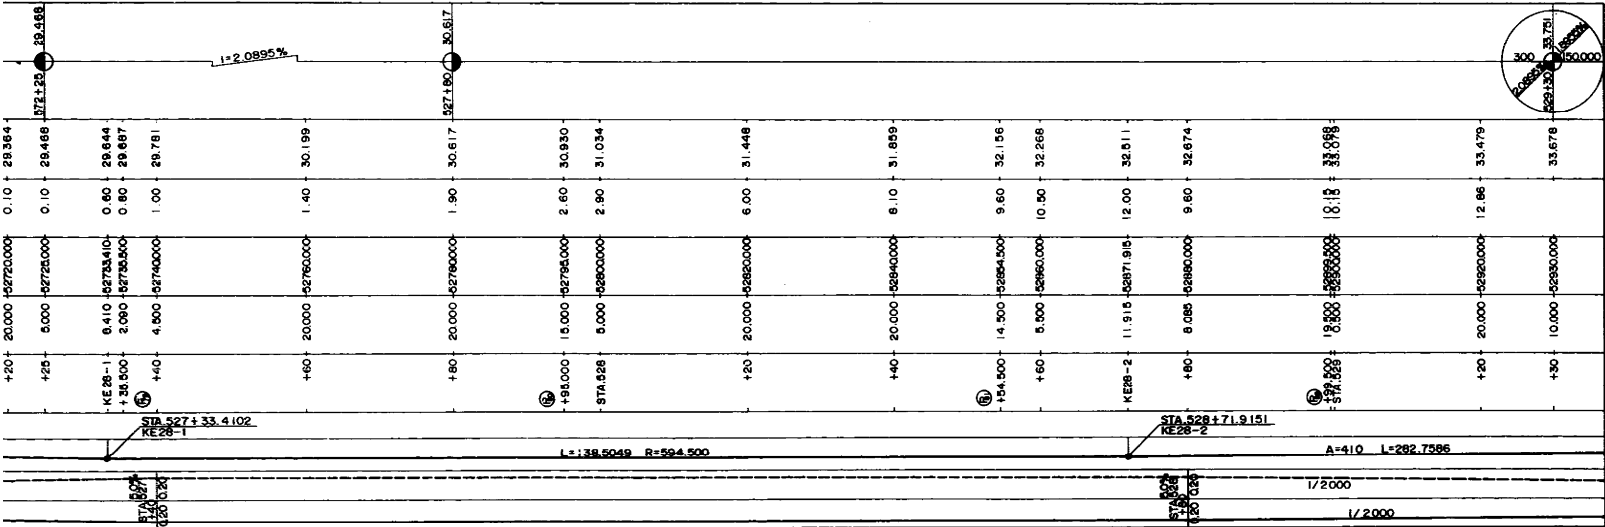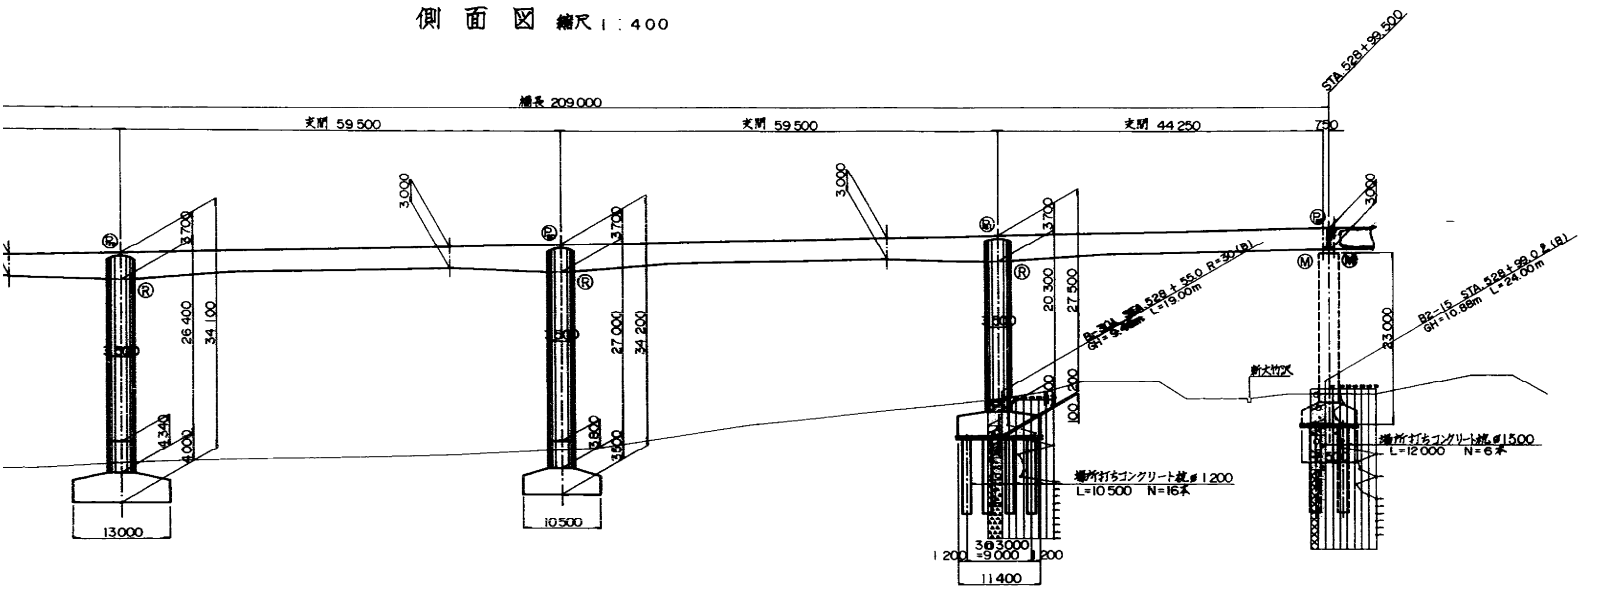

平面図 縮尺 1:400

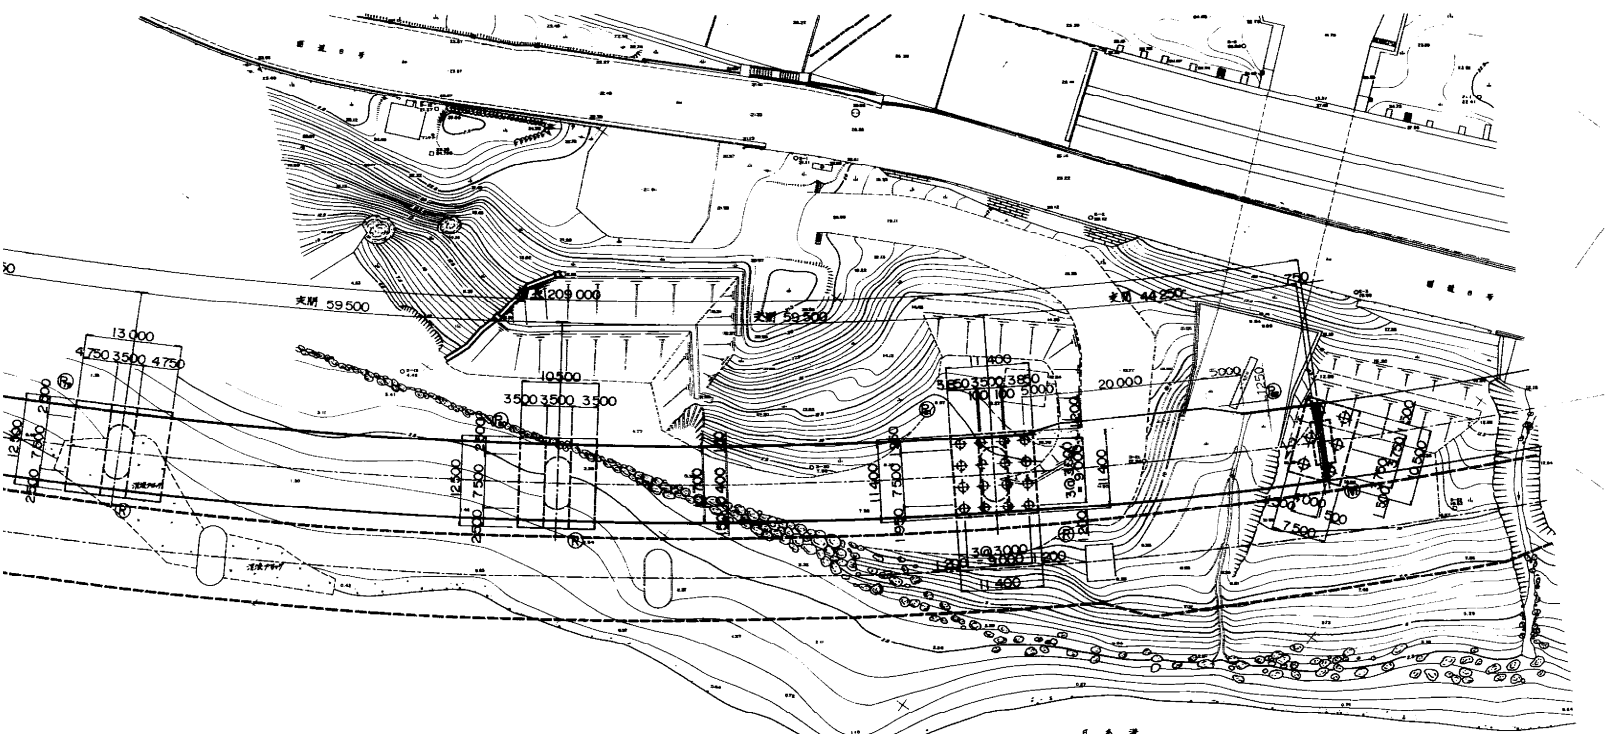


上部工標準断面図 縮尺 1:100

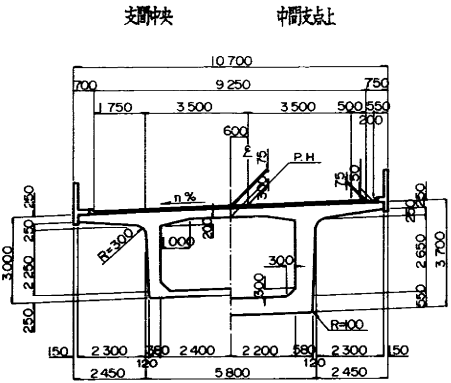


下部工断面図 縮尺 1:200

P79橋脚

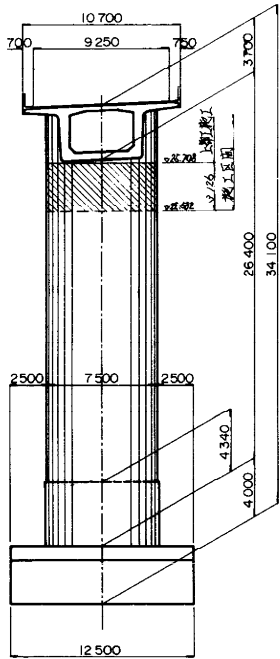


P80橋脚

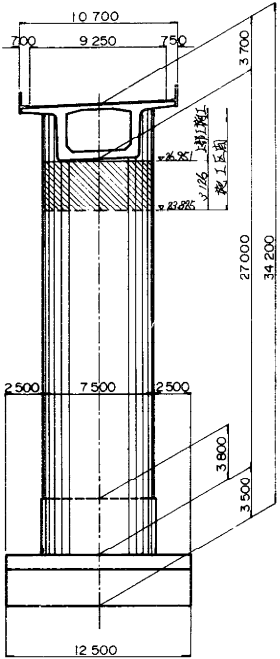

コンクリート原産, 再搬工部を不示.

P81橋脚


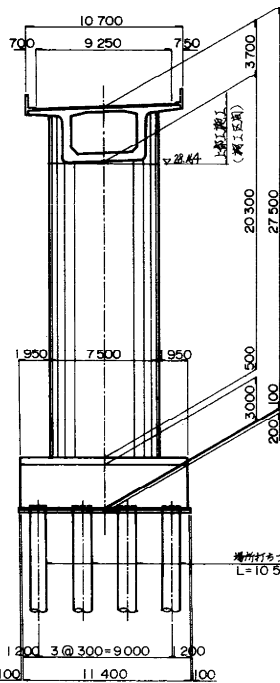


設計条件			
橋長	209,000m	附長	208,900m
道路区分	第1種 第3級 B規格		
荷重	B活荷重		
型式	PC4桁部連続ラーメン橋脚		
支間	44,250m + 59,500m + 59,500m + 44,250m		
有効橋長	9,250m	斜角	90° 00' 00"
横断勾配	4.381%	縦断勾配	4.544%
縦断勾配	0.4225%	縦断勾配	1.8955%
設計速度	水平速度 KH = 0.21		
床版コンクリート	設計基準強度 $f_{ck} = 400 \text{ kg/cm}^2$		
床版鉄筋	材料SD345 設計引張力 $f_{ts} = 1,400 \text{ kgf/cm}^2$		
適用法令	平成6年2月 道路橋示方書, 同解説		


北陸自動車道 (朝日~親不知) II 期線完成図		446 1579
工種	高架橋	4 254
名	親不知海岸高架橋(P78~A2上り線)	1/400 1/200
称	(上部工)P78~P82 上部工一般図	
日本道路公団 北陸支社		4 254

親不知海岸高架橋（上り線）


親不知海岸西高架橋(上り線)全体一般図

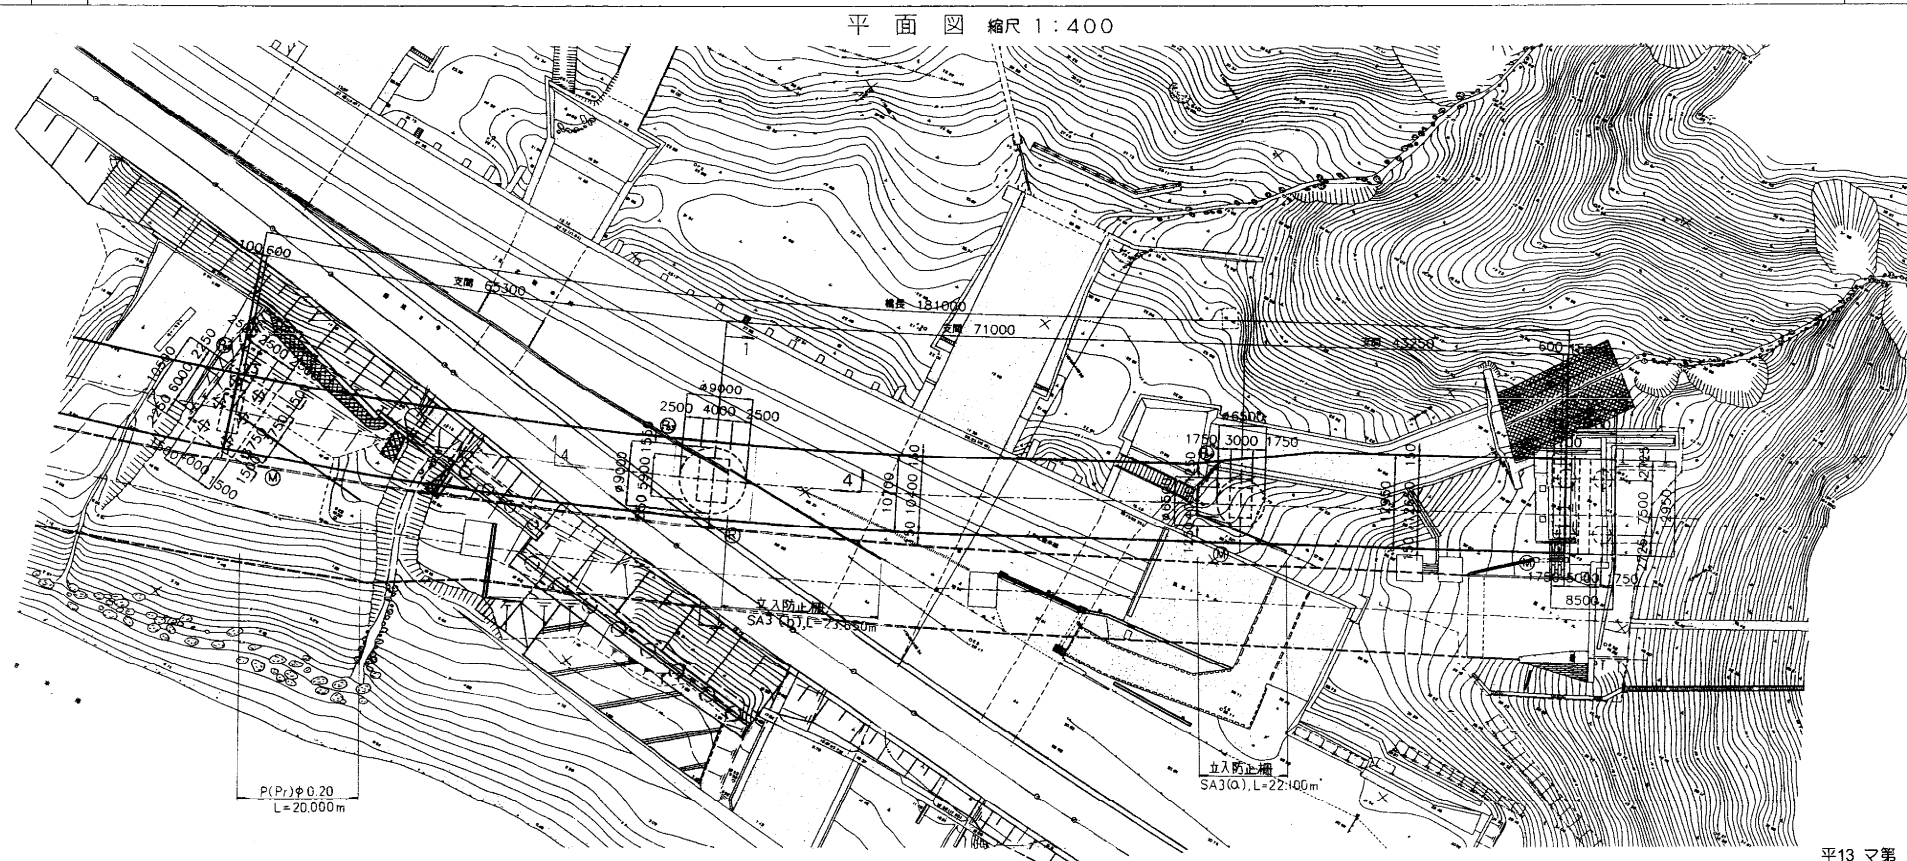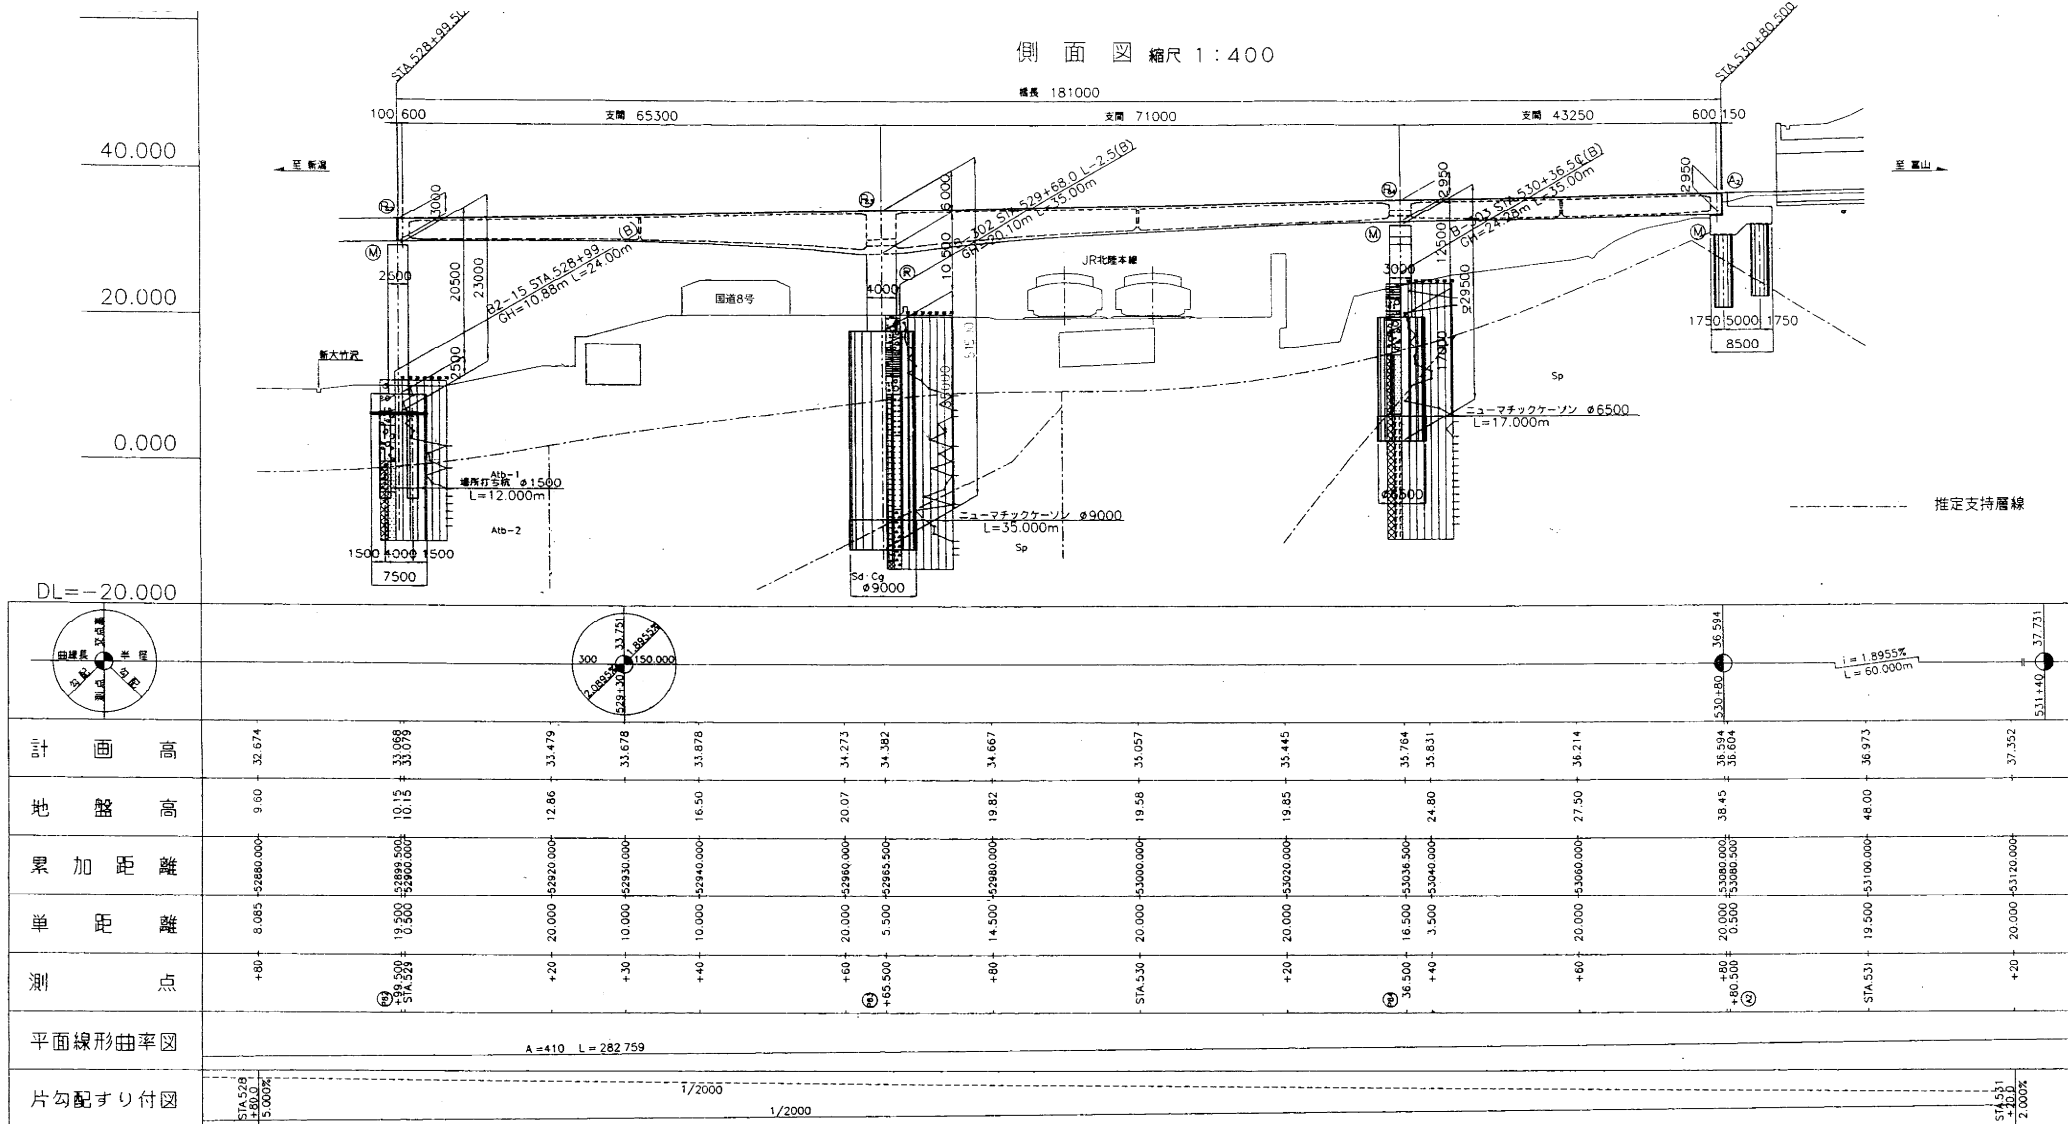

上部工標準断面図 縮尺 1:100

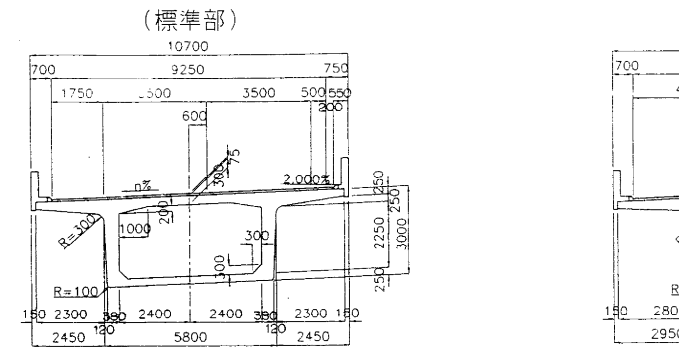


下部工断

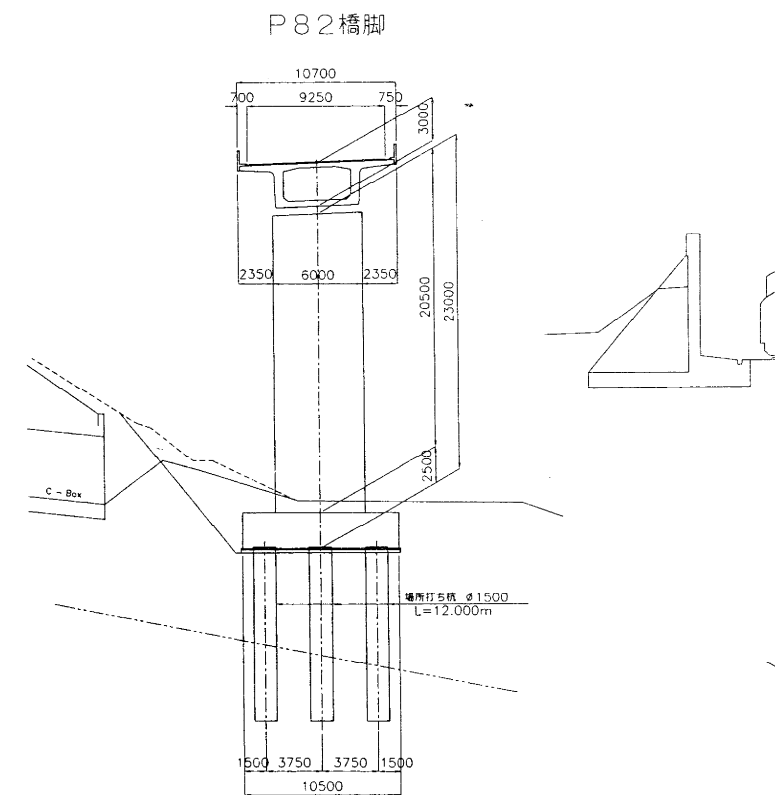


親不知海岸西高架橋(上り線)全体一般図


側面図 縮尺 1:400

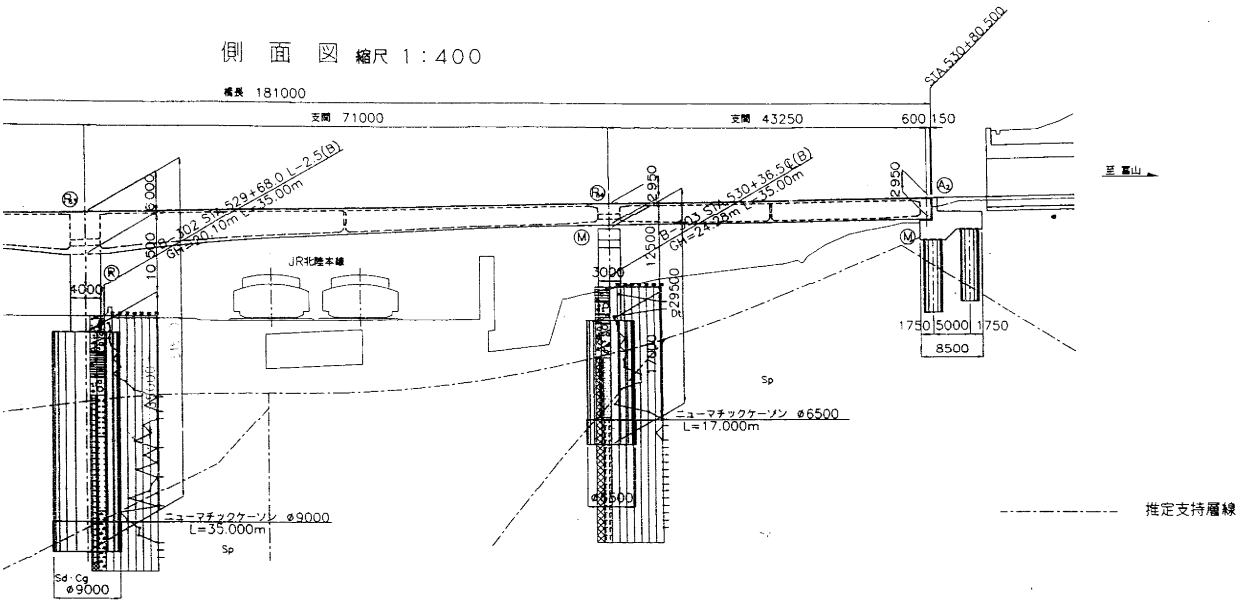

上部工標準断面図 縮尺 1:100

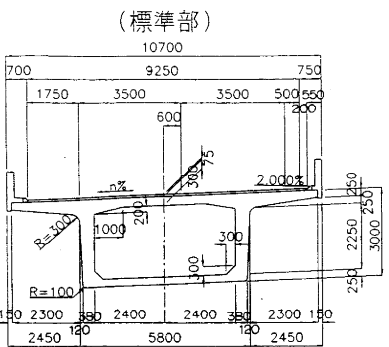


(チェーンベース)

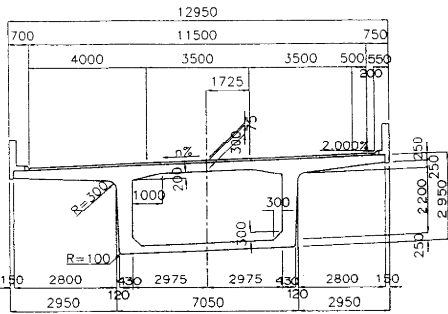


下部工断面図 縮尺 1:200


P82橋脚

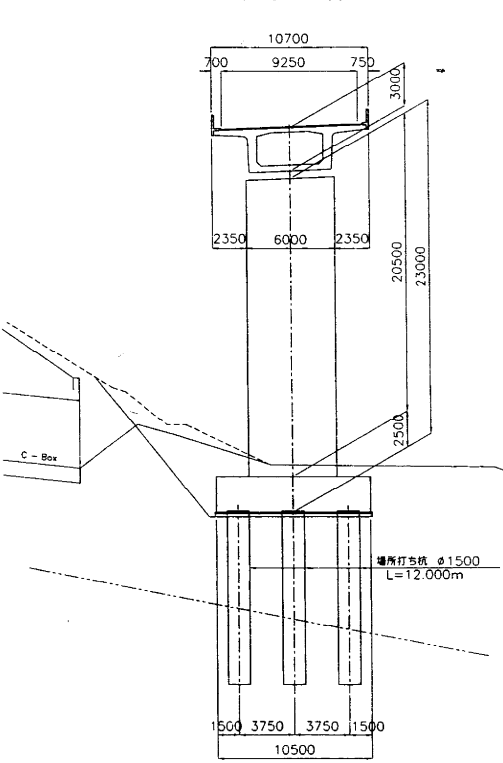


P83橋脚

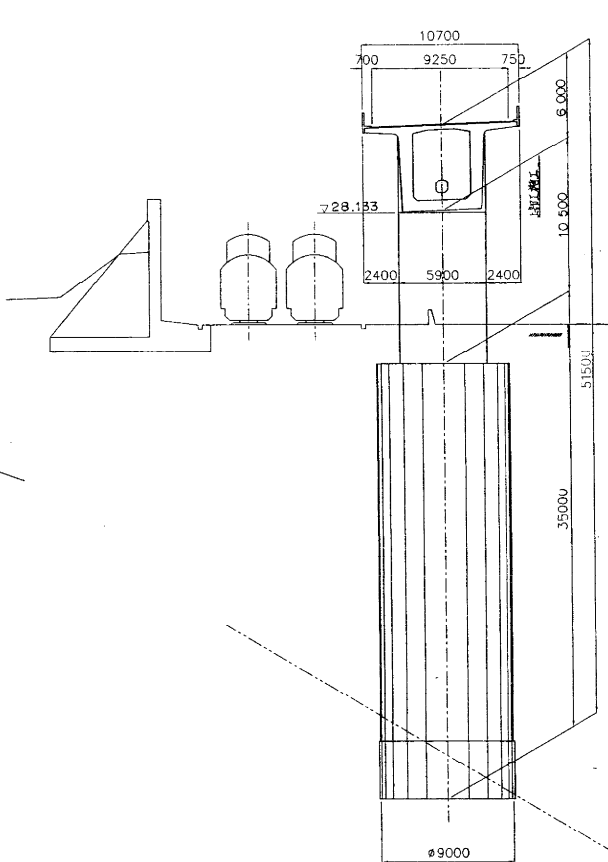

P84橋脚

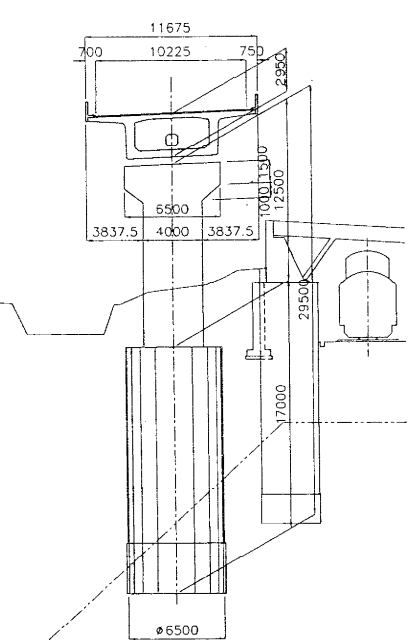

平面図 縮尺 1:400

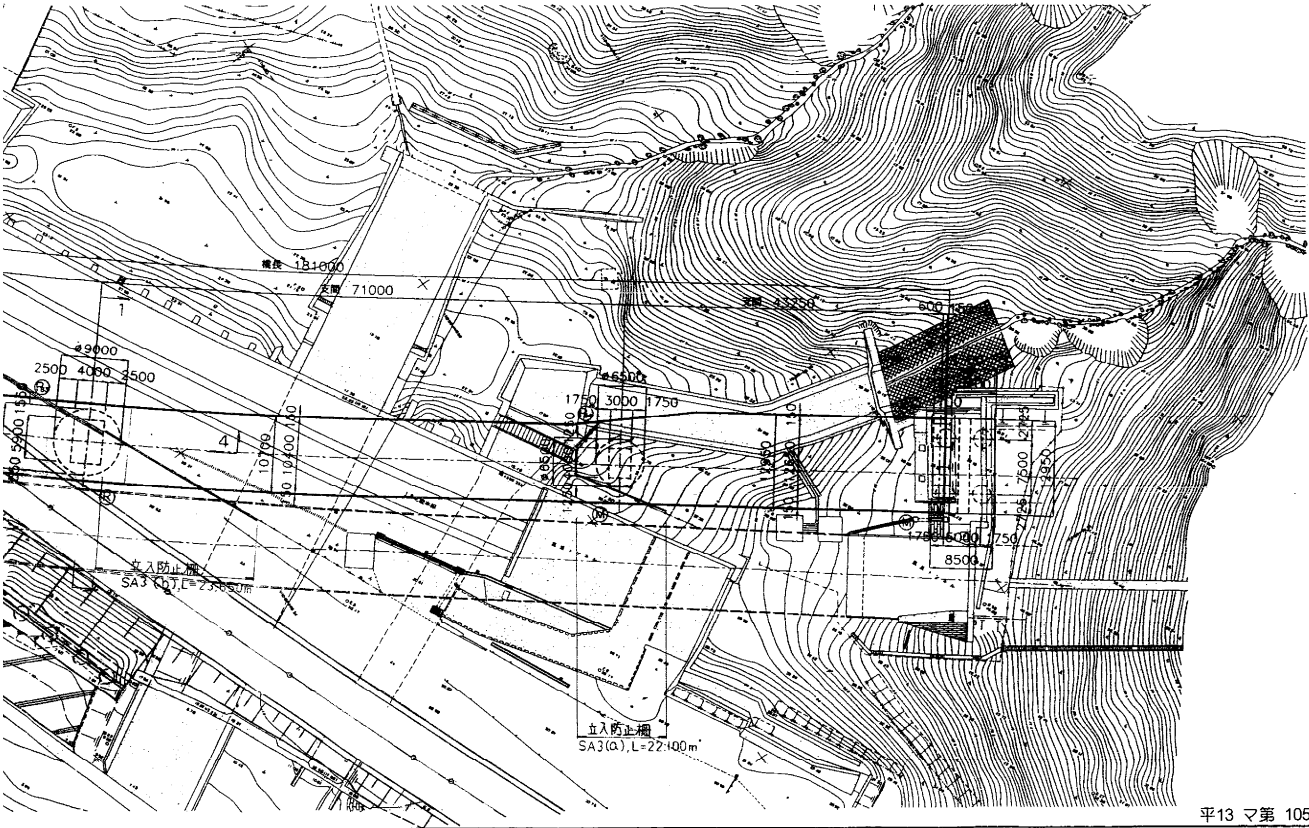

北陸自動車道 (朝日～親不知)Ⅱ期線完成図		547 1079
工種	高架橋	105 254
名	親不知海岸高架橋(P78～A2上り線) (上部工)P82～A2	1/400 1/200
称	上部工一般図	105 254

日本道路公団 北陸支社

平13マ第 105 号 2/2

設計条件			
橋長	181,000m	桁長	180,750m
道路区分	第1種 第3級 B規格		
荷重	B活荷重		
型式	PC3径間連続橋桁		
支間	65.300m+71.000m+43.250m		
有効幅員	9.250m	斜角	90° 00' 00"
橋断面配	4.756%	縦断勾配	2.494%
縦断勾配	2.0895%	縦断勾配	1.8955%
設計速度	水平曲率 P82～P84:KH=0.21		
床版コンクリート	設計基準強度 $\sigma_{ck}=400\text{kg/cm}^2$		
床版鉄筋	材質SD345 許容引張力 $\sigma_s=1400\text{kg/cm}^2$		
適用方量	平成6年2月 道路補示方量 四版改		

着色部は(その1)工事を示す