



親不知海岸高架橋（下り線）



全体一般図
側面図 縮尺 1:400

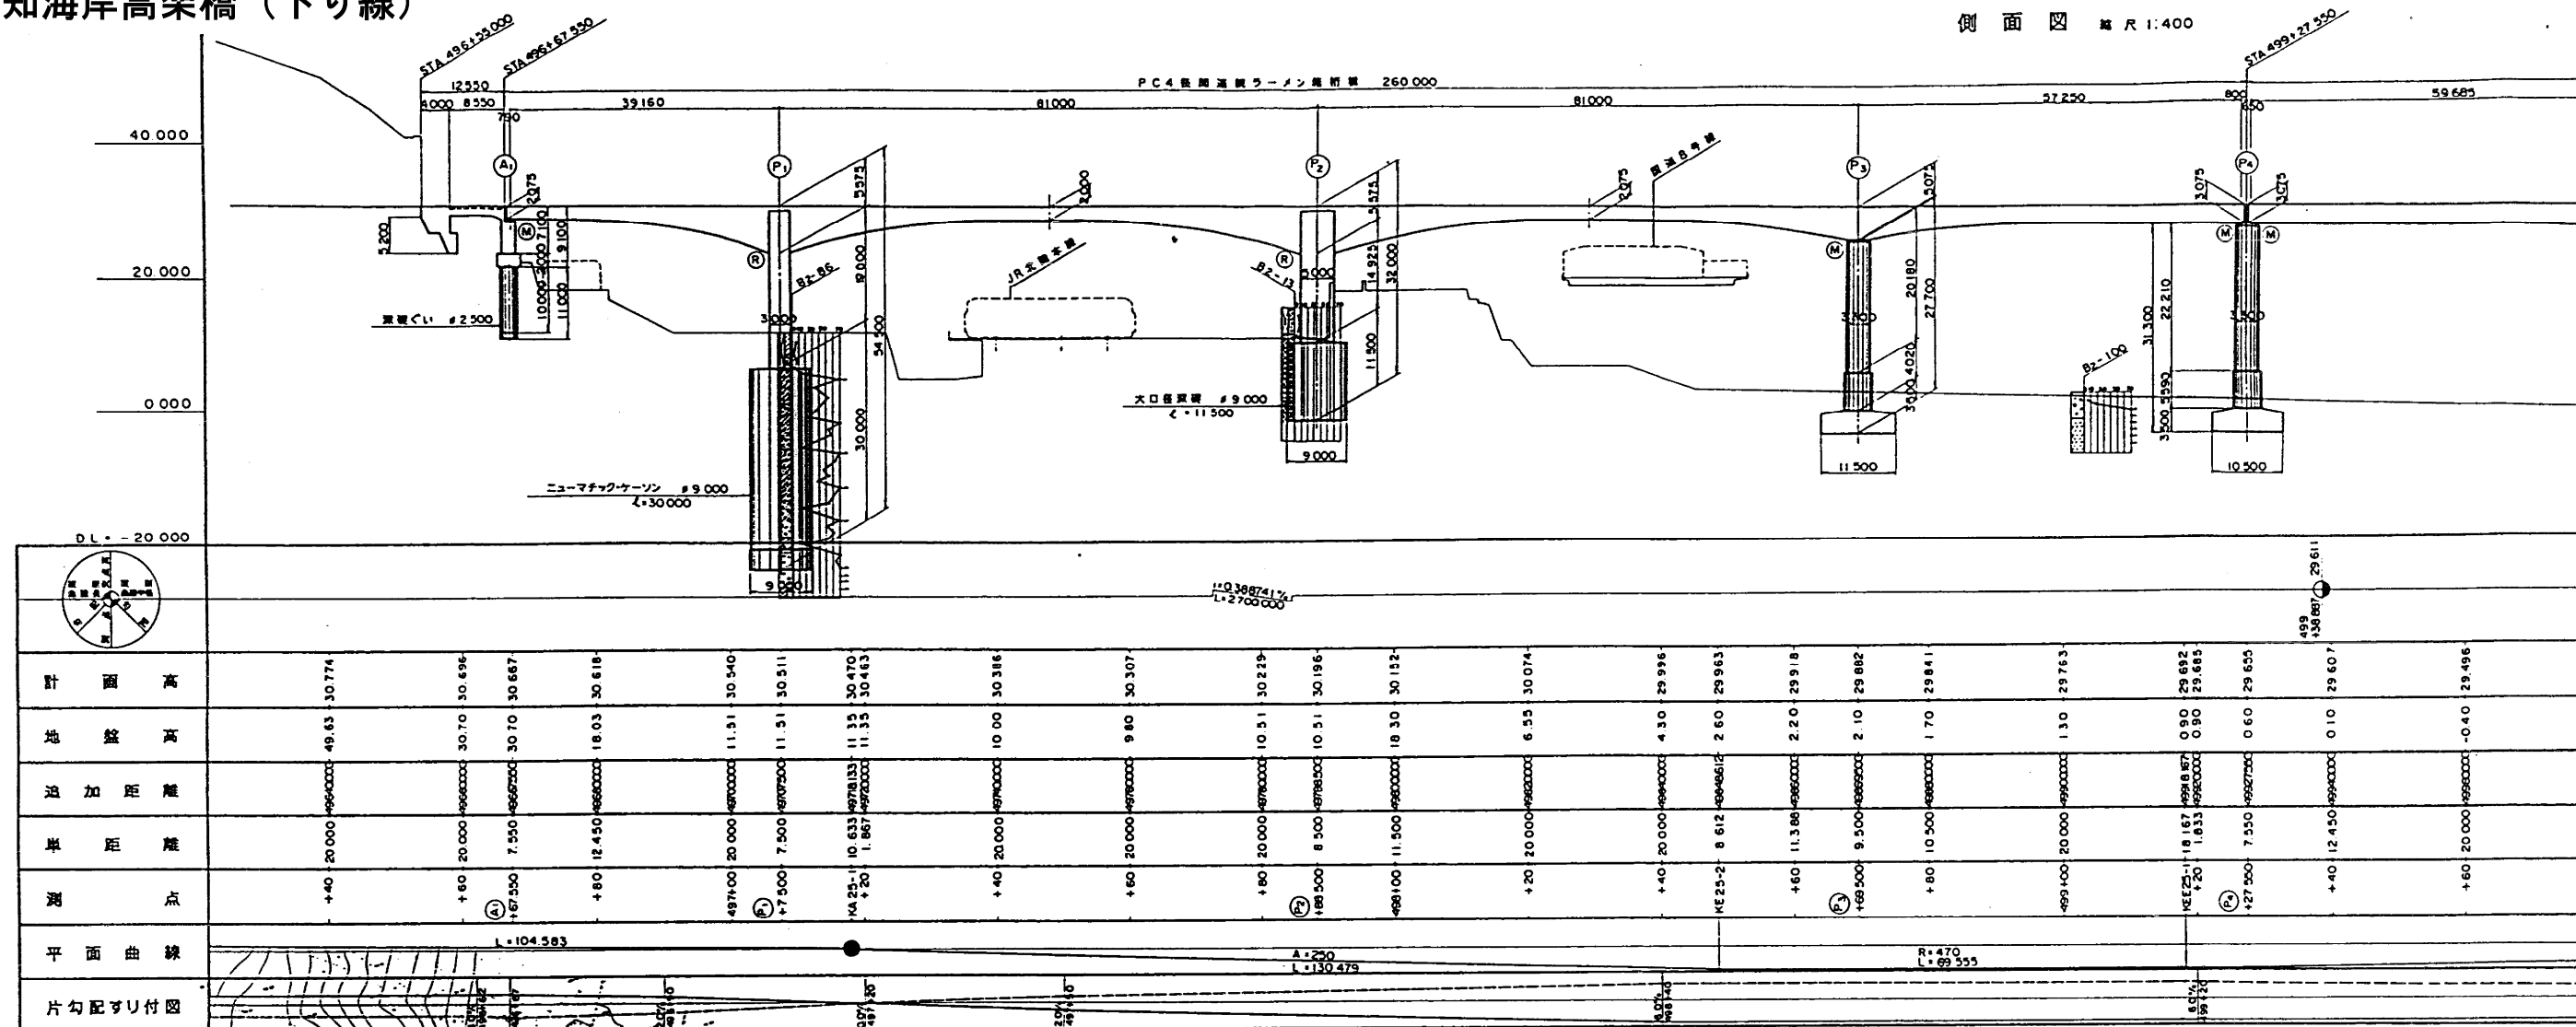


平面図 縮尺 1:400

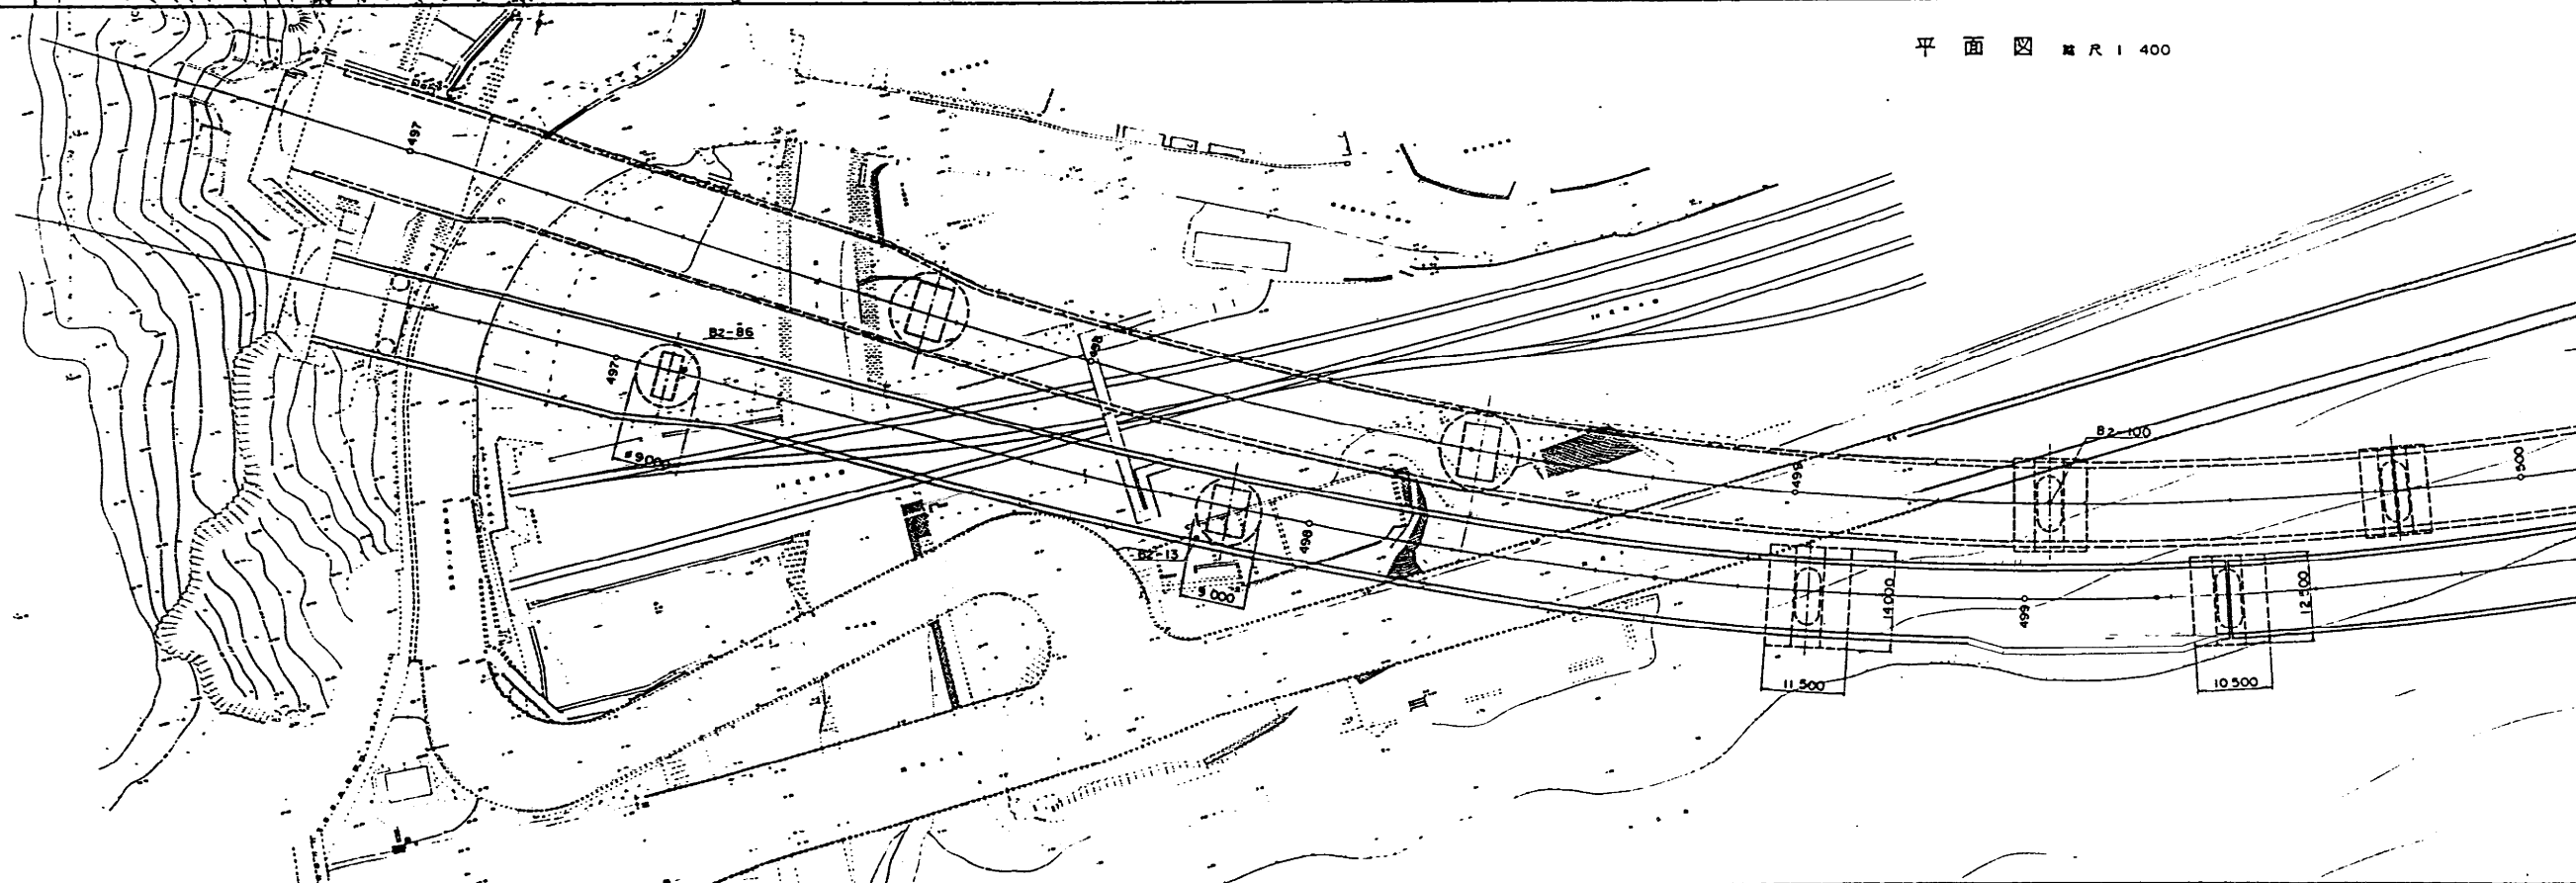

全体一般図
側面図 縮尺 1:400

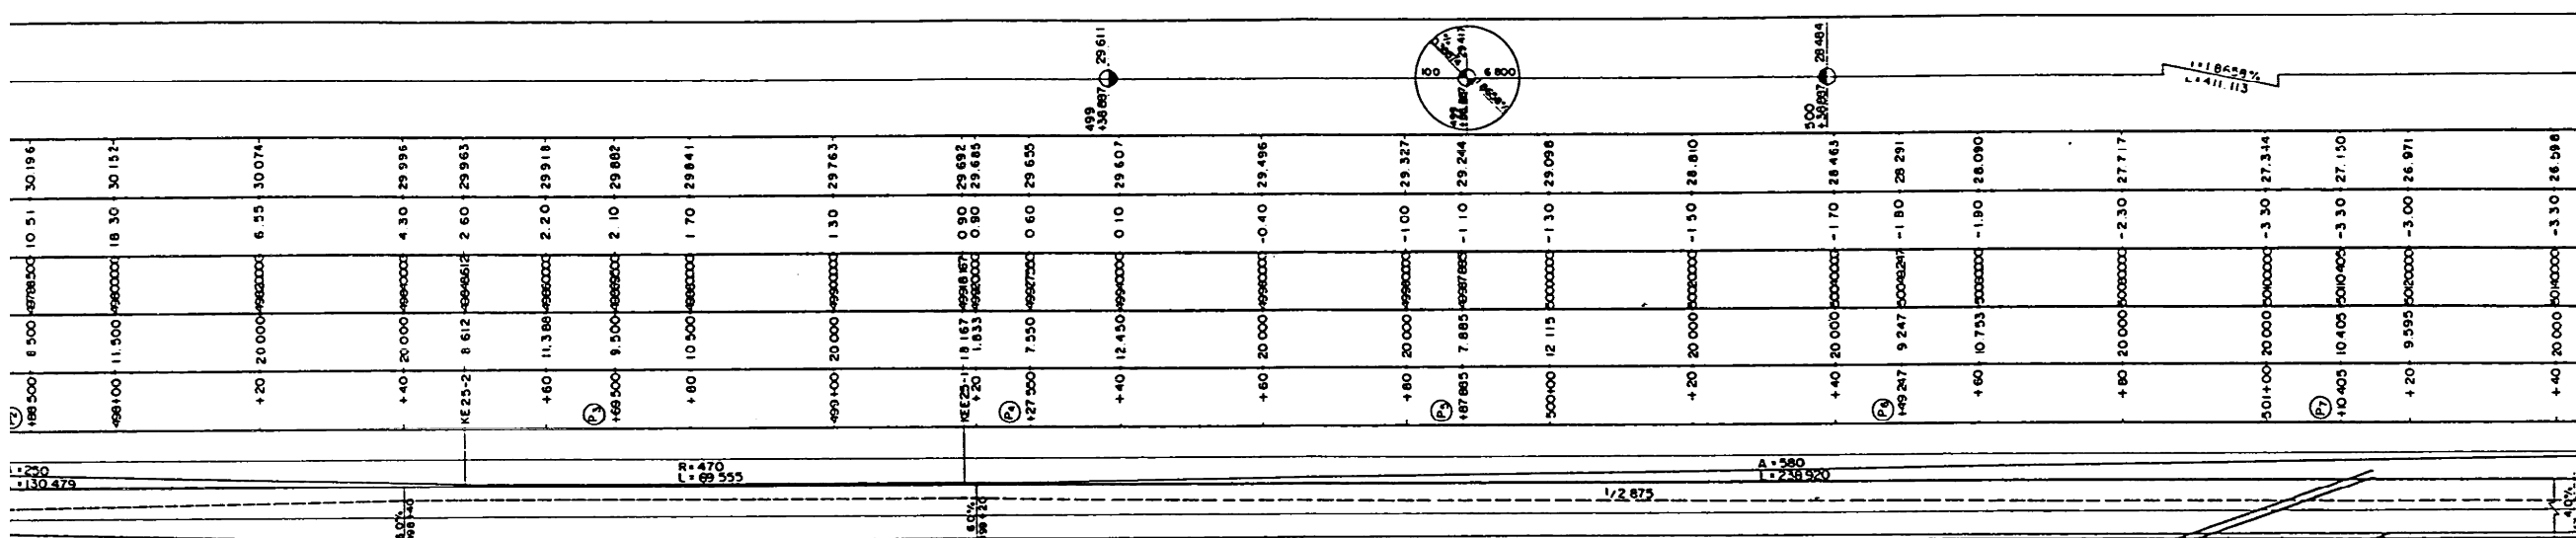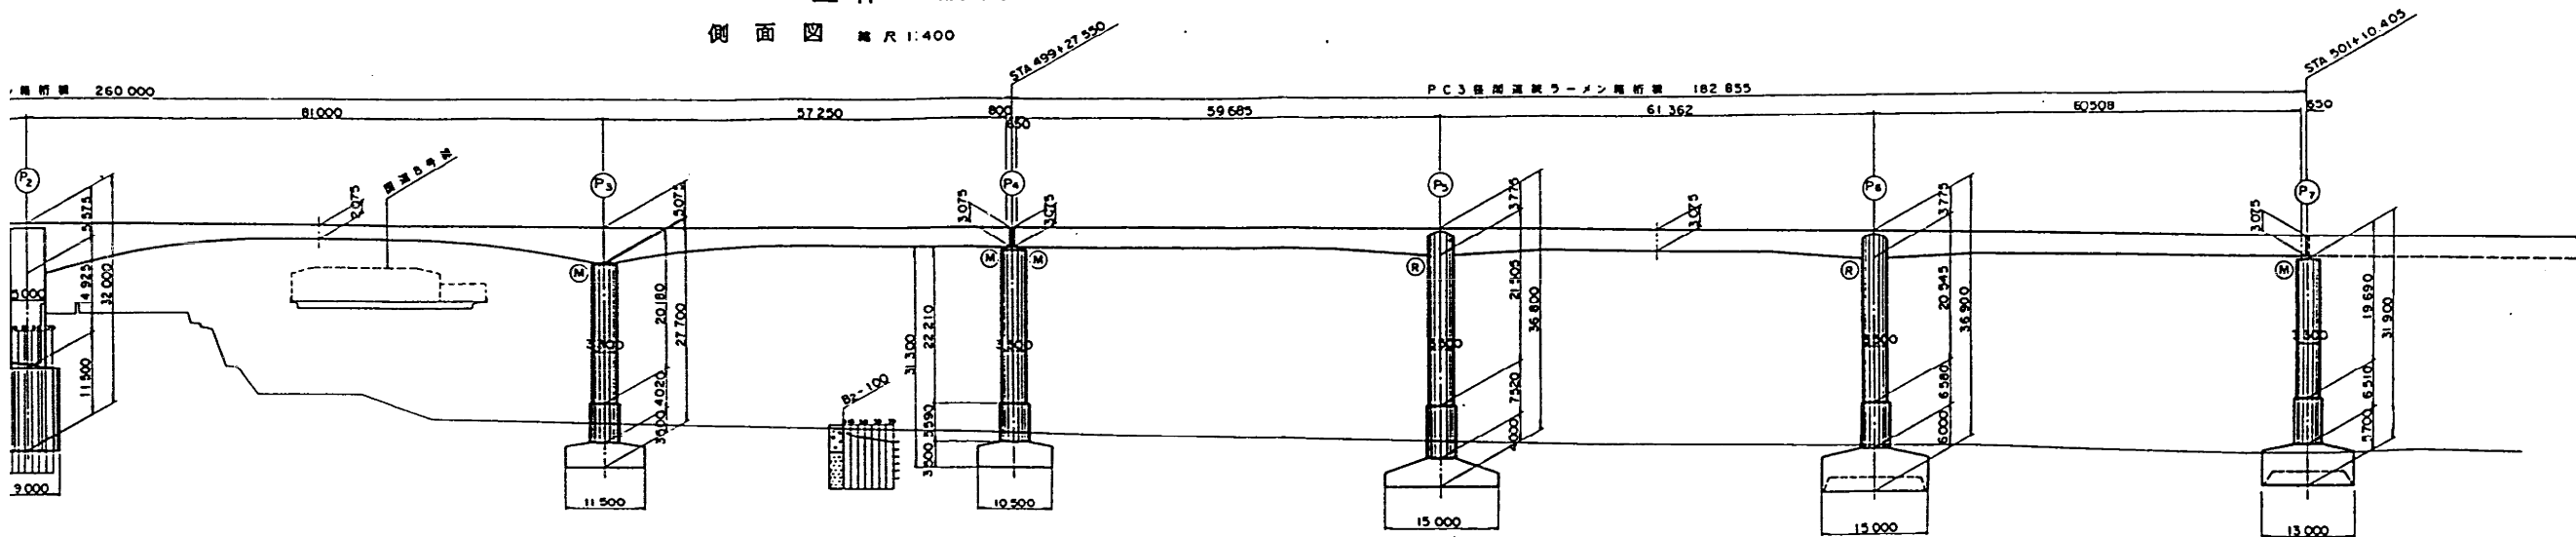

平面図 縮尺 1:400

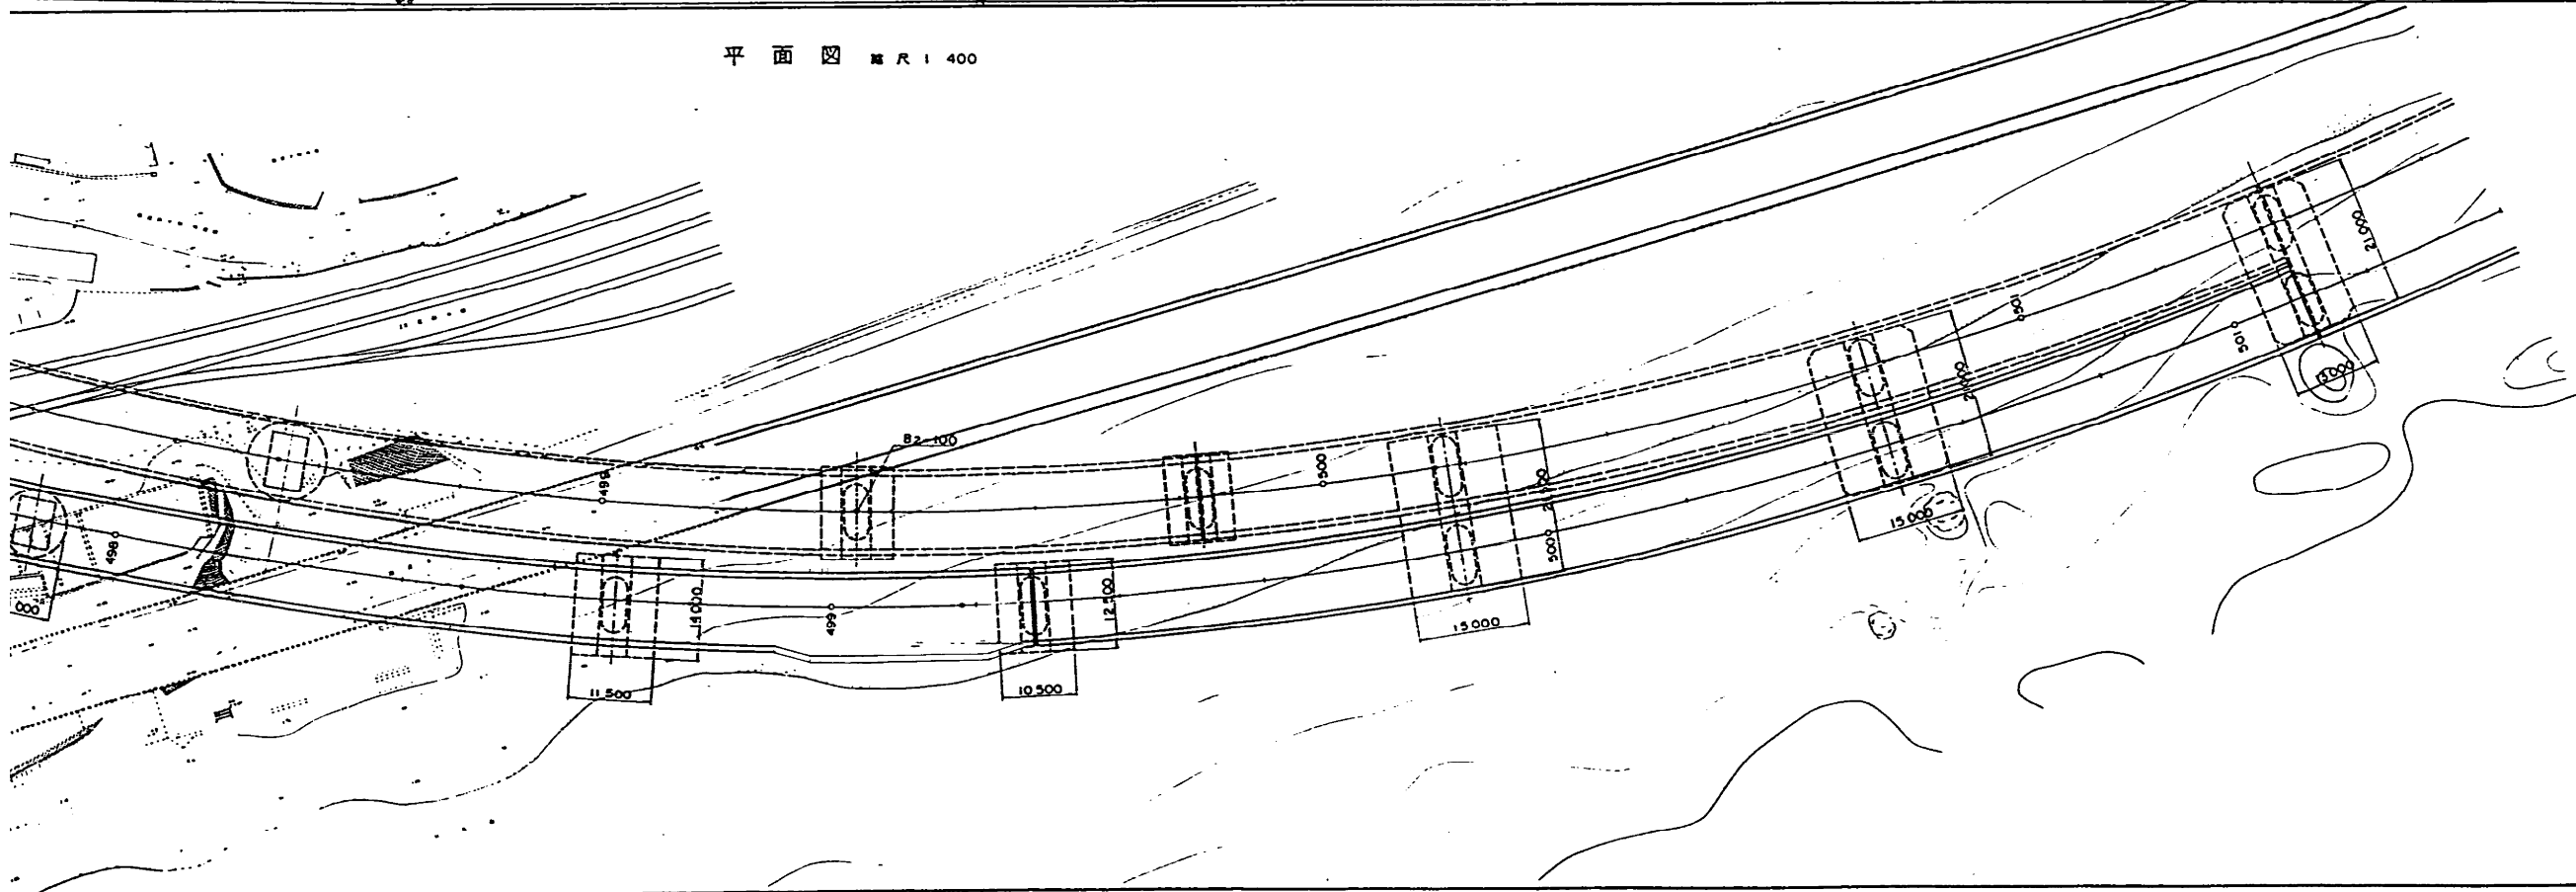


北陸自動車道 (親不知～糸魚川)Ⅱ期線完成図		104
		1687
工種	高架橋	3
		445
名称	親不知海岸高架橋	縮尺
	全体一般図	3
		253
日本道路公団 北陸支社		

親不知海岸高架橋（下り線）


断面図 縮尺 1:100

標準断面図 縮尺 1:100


① 橋台 ~ ④ 橋脚

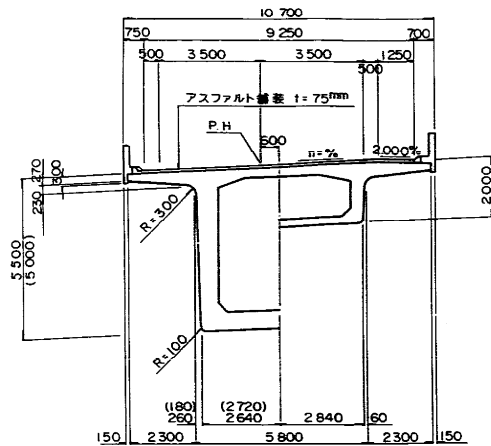


④ 橋脚 ~ ⑦ 橋脚

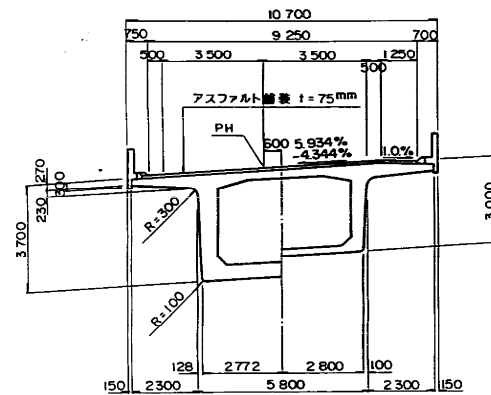


非常駐車帯部

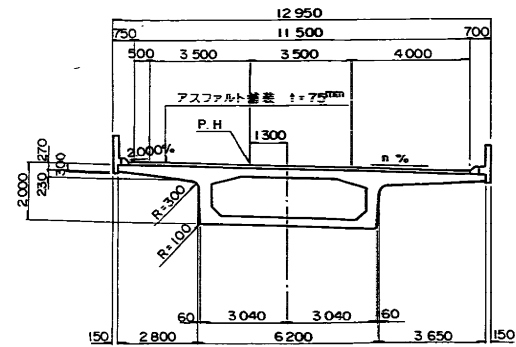


① 橋台

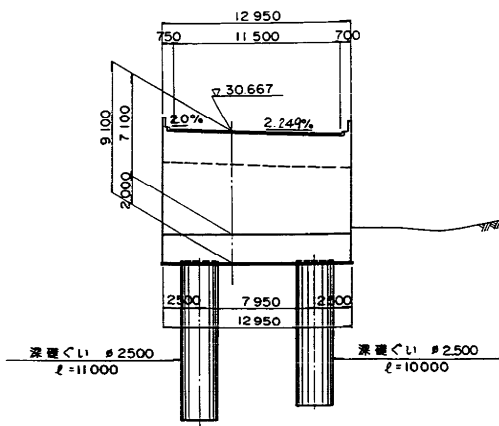


① 橋脚

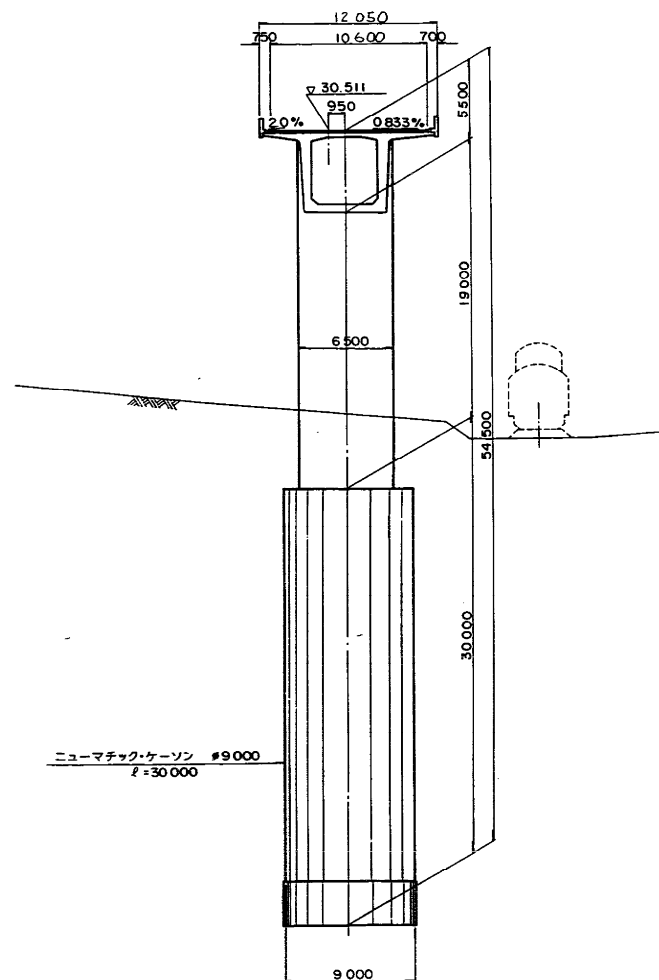


② 橋脚

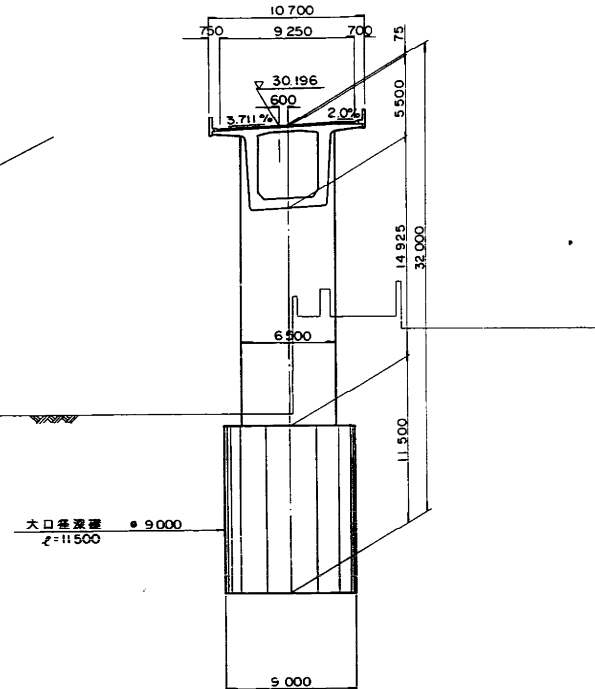


③ 橋脚

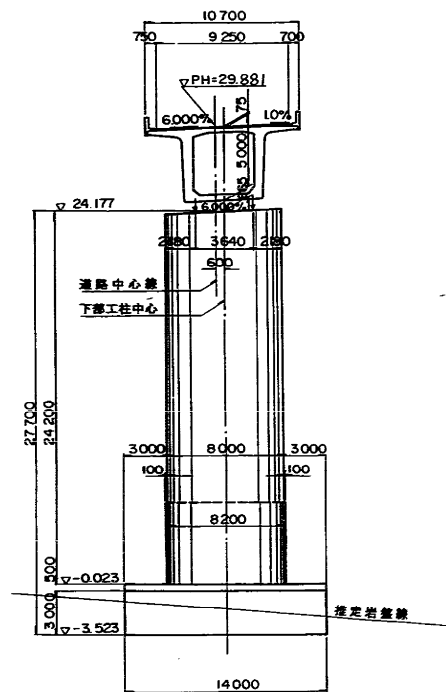

④ 橋脚

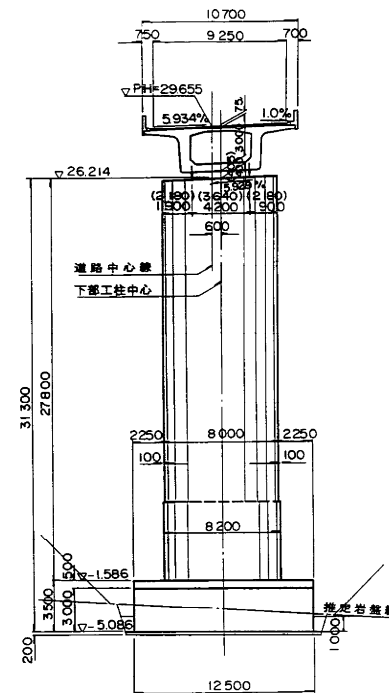


⑤ 橋脚

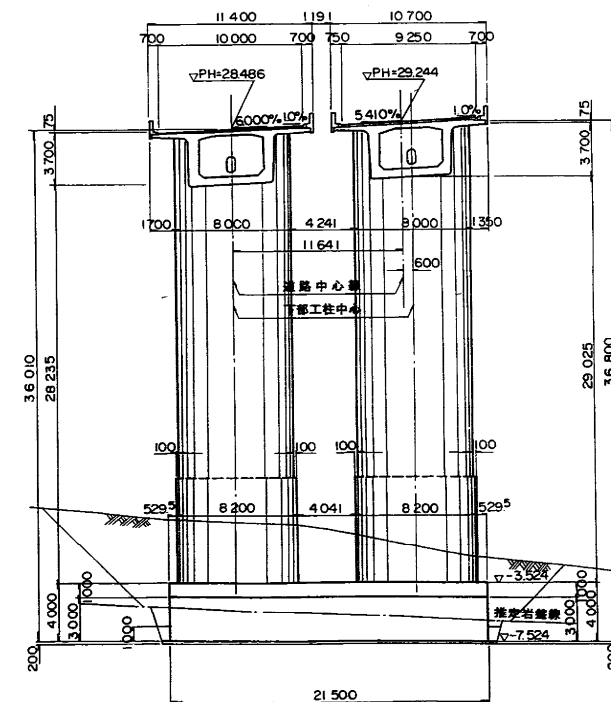


断面図 縮尺 1:100


② 橋脚

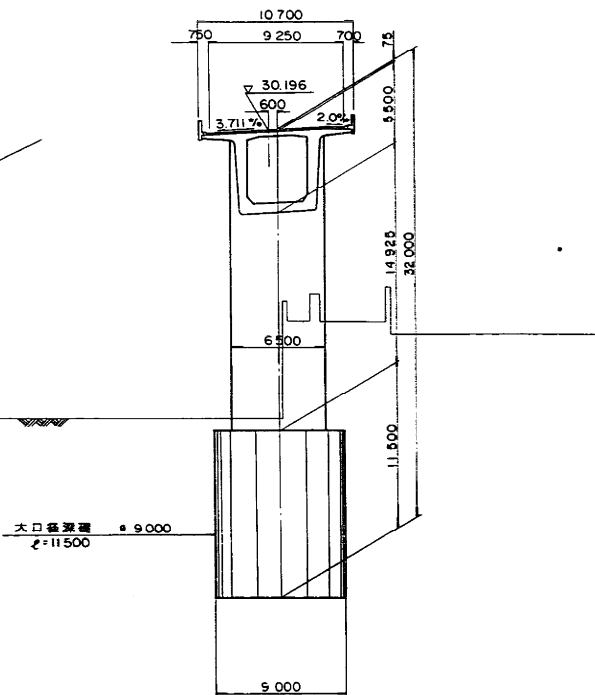


④ 橋脚

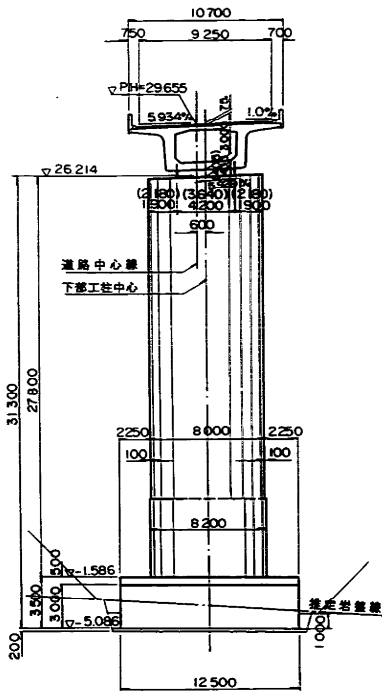


⑥ 橋脚

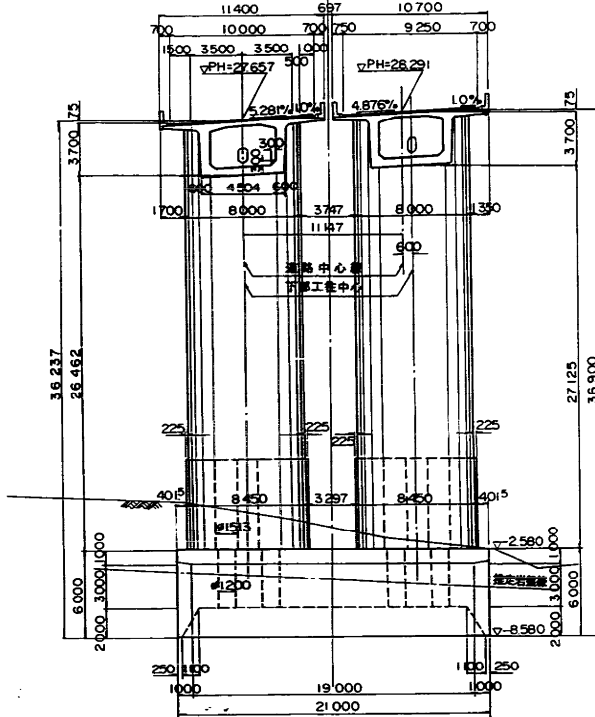


③ 橋脚

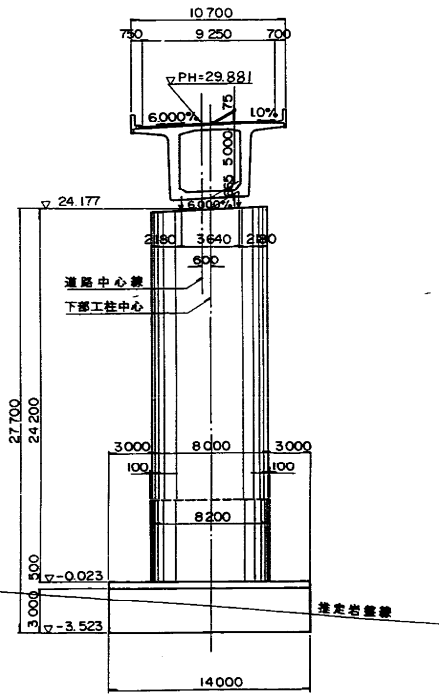

⑤ 橋脚

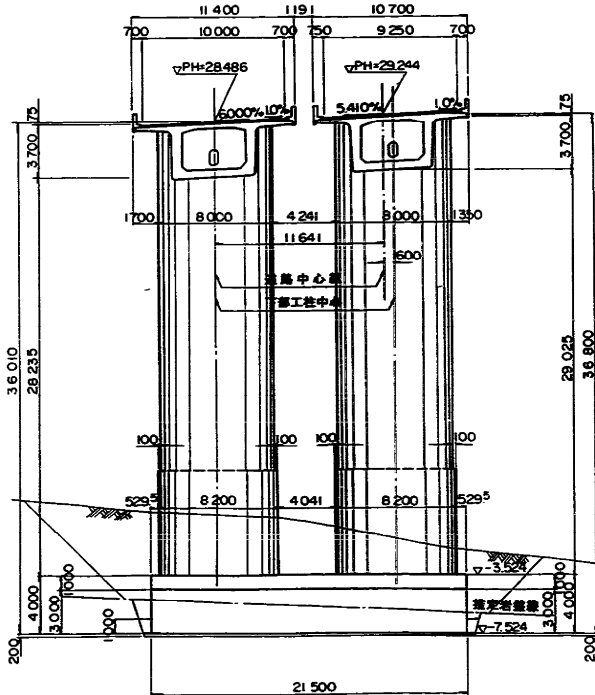



⑦ 橋脚

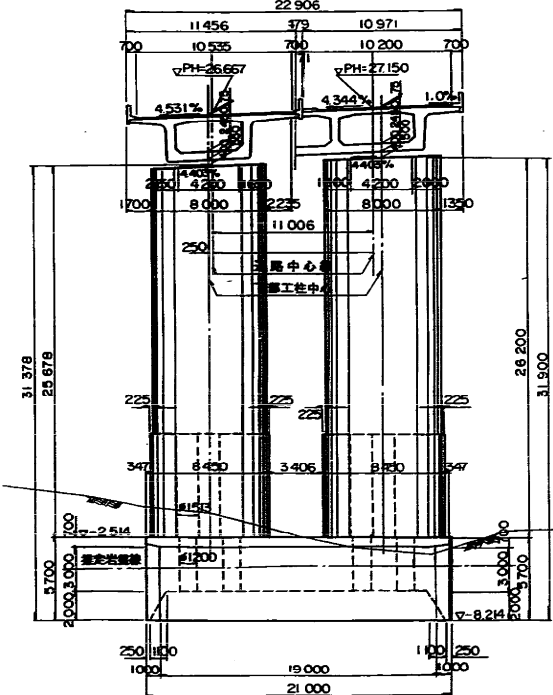

設計条件	
橋長	260.000m+182.855m 桁長 259.710m+182.755m
道路区分	第1種第3級B規格
荷重	B 活荷重
型式	PC4径間連続ラーメン橋桁+PC3径間連続ラーメン橋桁
支間	39.160m+81.000m+81.000m+57.250m +(60.335m+61.362m+61.158m)
有効幅員	9.250m 斜角 90°00'00"
横断勾配	3.000% ~ 0.000% ~ 6.000%
縦断勾配	0.388741%
設計速度	水平速度 A1, P2~P7: KH=0.17, P1: KH=0.21
コンクリート	$\sigma_{ck}=240\text{kg/cm}^2$ 350kg/cm^2 , 400kg/cm^2
鋼材	鉄筋 SD345 PC鋼材 SWPR7B
適用示方書	平成6年2月 道路橋示方書・同解説


北陸自動車道 (親不知～糸魚川)Ⅱ期線完成図		105
工種		1687
高架橋		4
名称		445
親不知海岸高架橋	縮尺	4
	図示	253
日本道路公団 北陸支社		

側面図 縮尺 1:400

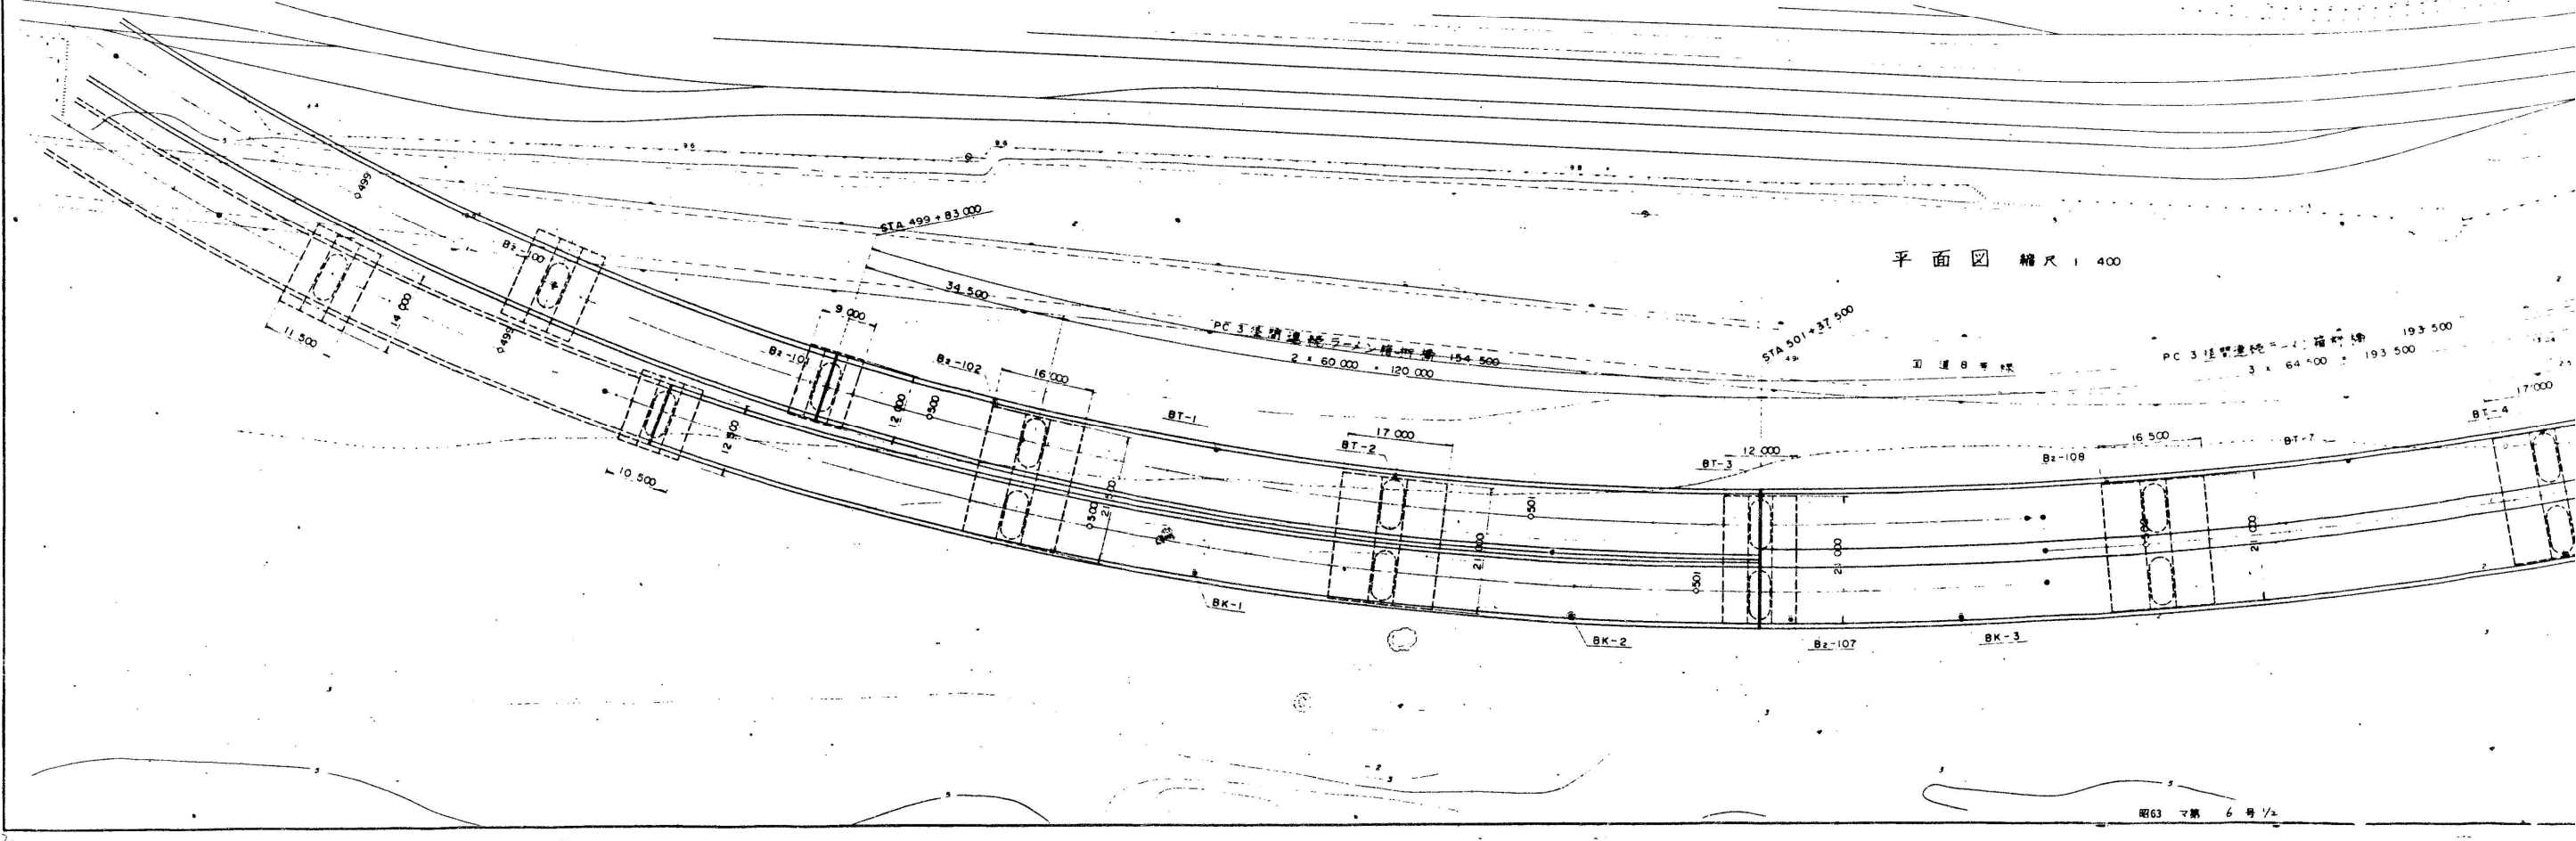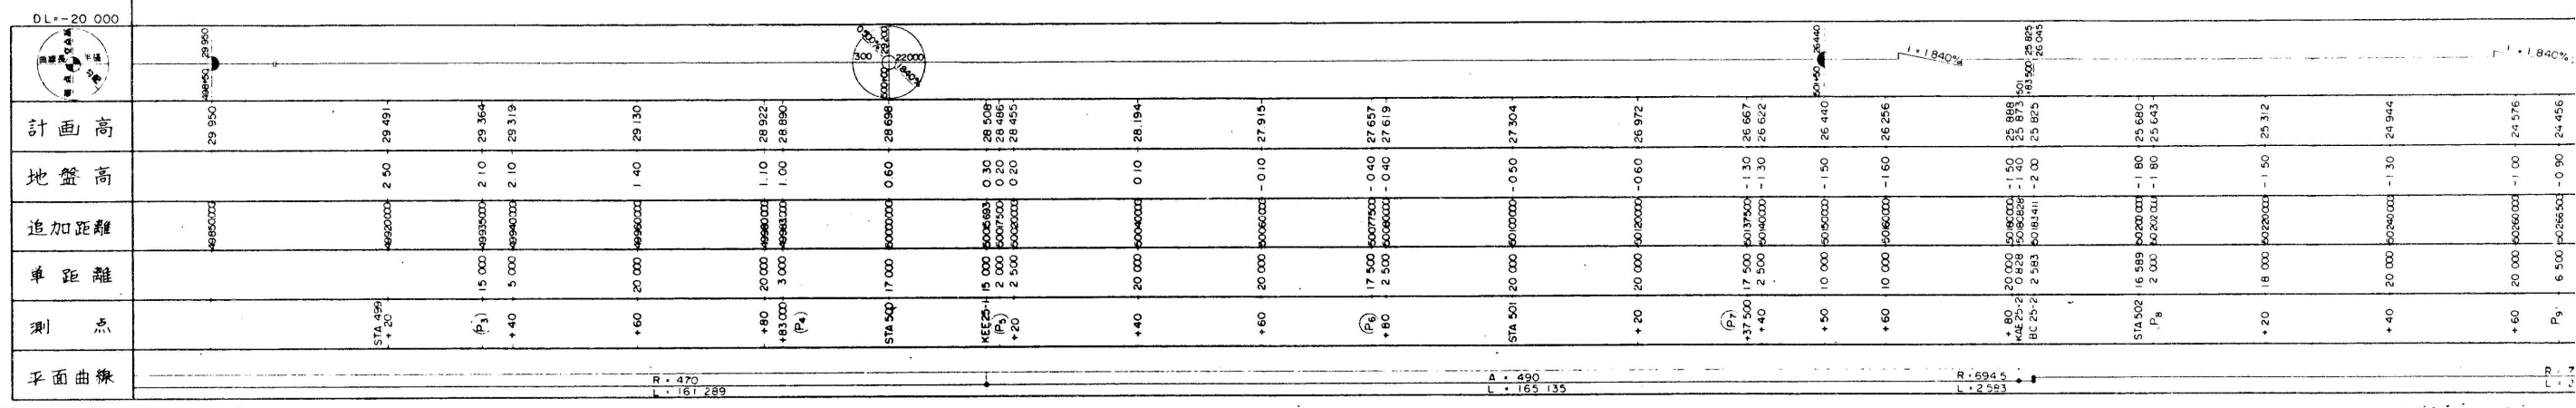


(その2)

C 3径間連続ラーメン箱桁橋 193.500
3 x 64.500 = 193.500

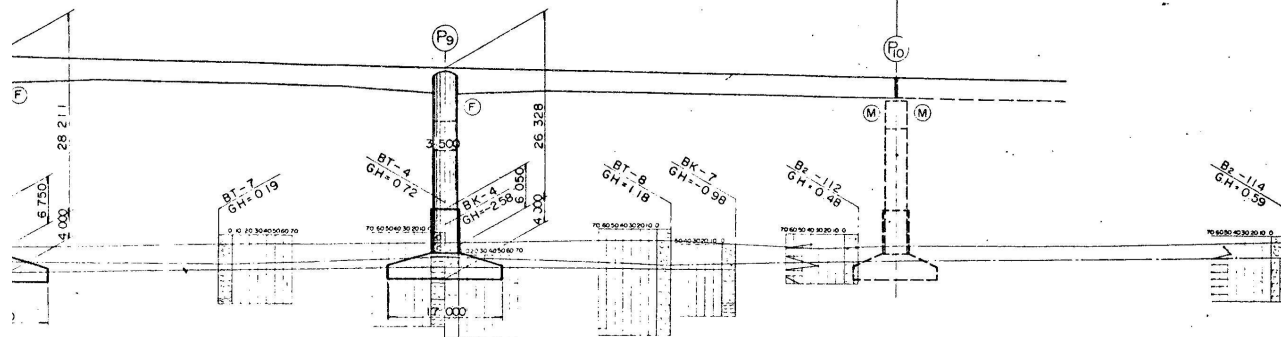


+1.840%									
25.312	24.944	24.576	24.456	24.208	23.840	23.472	23.270	23.104	
-1.50	-1.30	-1.00	-0.90	-0.70	-0.50	-1.70	-1.20	-1.20	
4022800	4024000	4026600	4028600	4028000	4030000	4032000	4033000	4034000	
18.000	20.000	20.000	6.500	13.500	20.000	20.000	11.000	9.000	
+20	+40	+60	(P9)	+80	STA 503	+20	(P10)	+40	


R=700
L=235.393

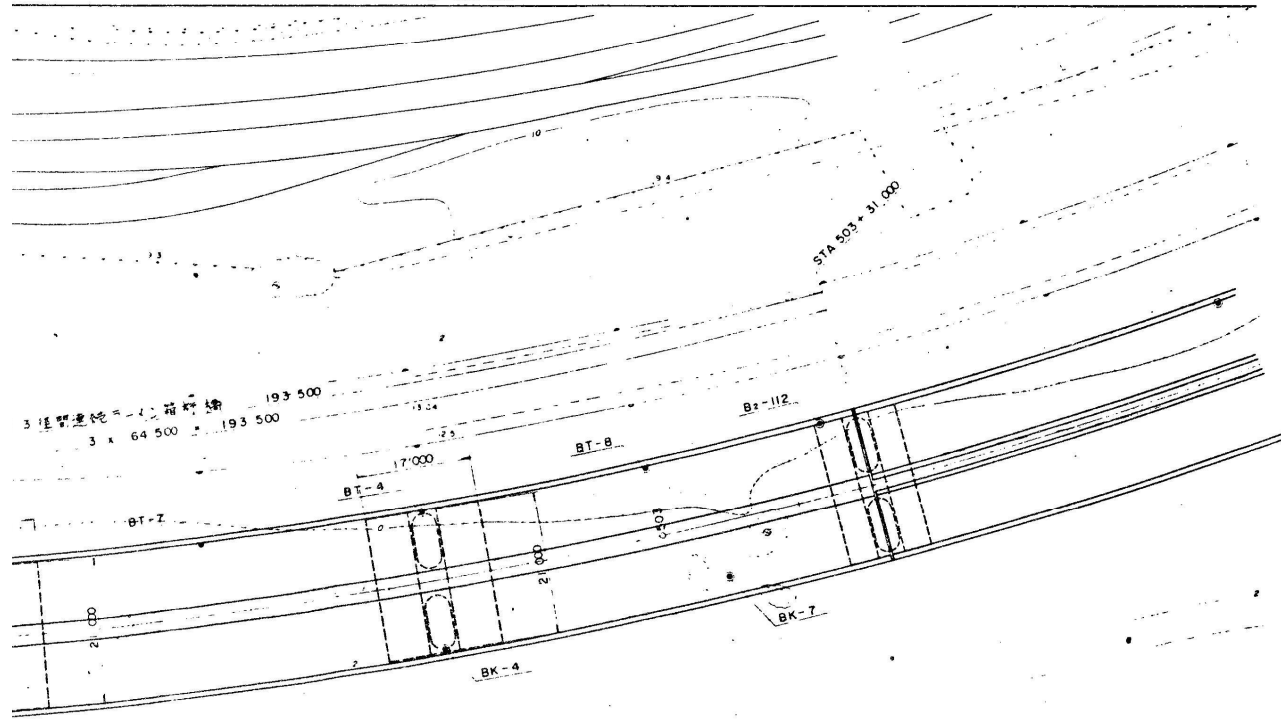


P4 ~ P7
下り線

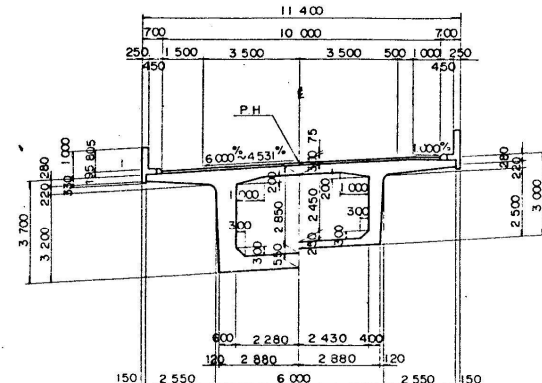

P ~ P7
上り線

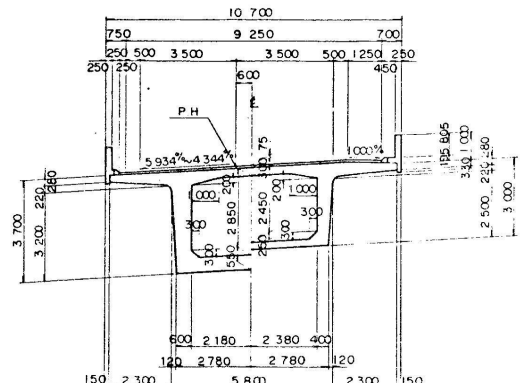

P7 ~ P10

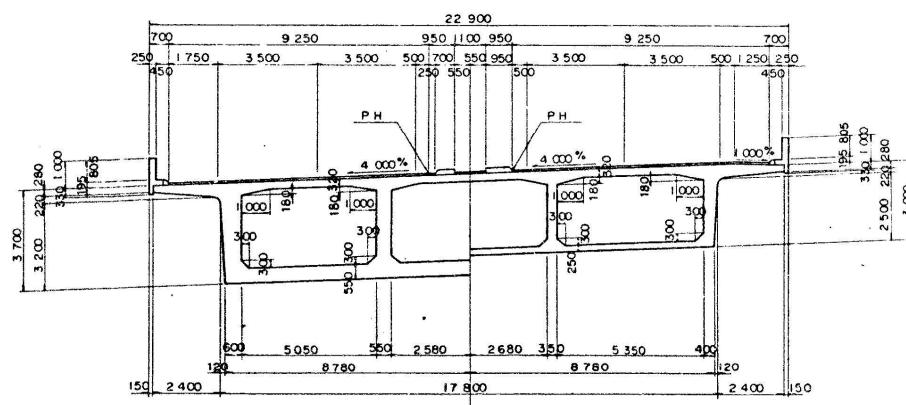









設計条件

道路構造規格	第1種3級B規格
橋長	154*500, 193*500
桁長	154*400, 193*400
設計荷重	TL-20, TT-43
型式	PC 3径間連続ラーメン箱桁橋
支間長	33*900+60*000+59*400, 63*900+64*500+63*900
有効幅員	9*250
斜角	90°
横断勾配	6.000% ~ 4.000%
縦断勾配	0.500%, 1.840%
地震係数	K _H = 0.19, K _V = 0
コンクリート	f _{ck} = 24.0, 30.0, 40.0 N/cm ²
使用材料	SD 30
設計鋼材	SBR 95/120, 85/105
適用示方書	道路橋示方書・同解説 (Ⅲ,Ⅳ,Ⅴ)

北陸自動車道(朝日~親不知)完成図		507
		6795
工種	高架橋	6
		3358
名	親不知海岸高架橋	縮尺
KP301.120~KP300.772		1/100
STA 499+83~503+31		400
全体一般図(その2)		3358
日本道路公団新潟建設局		

親不知海岸高架橋（下り線）


全体一般図(その3) 縮尺 1:200

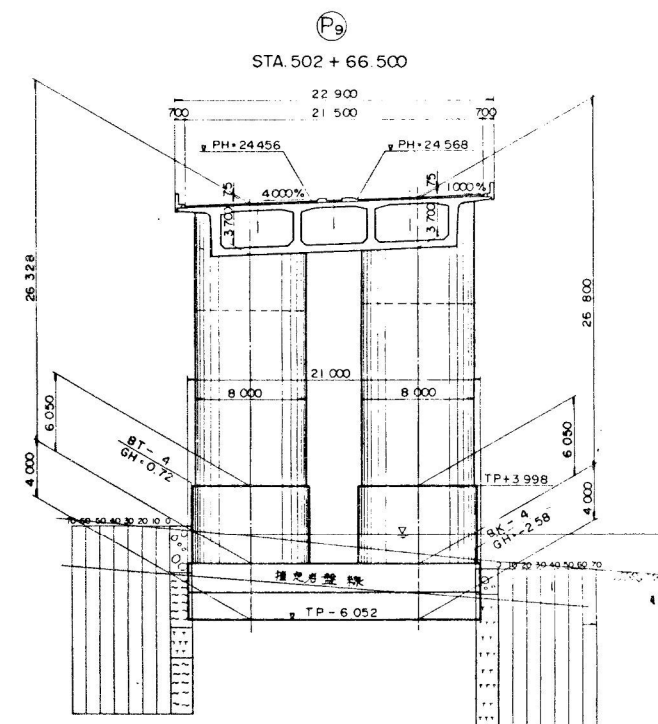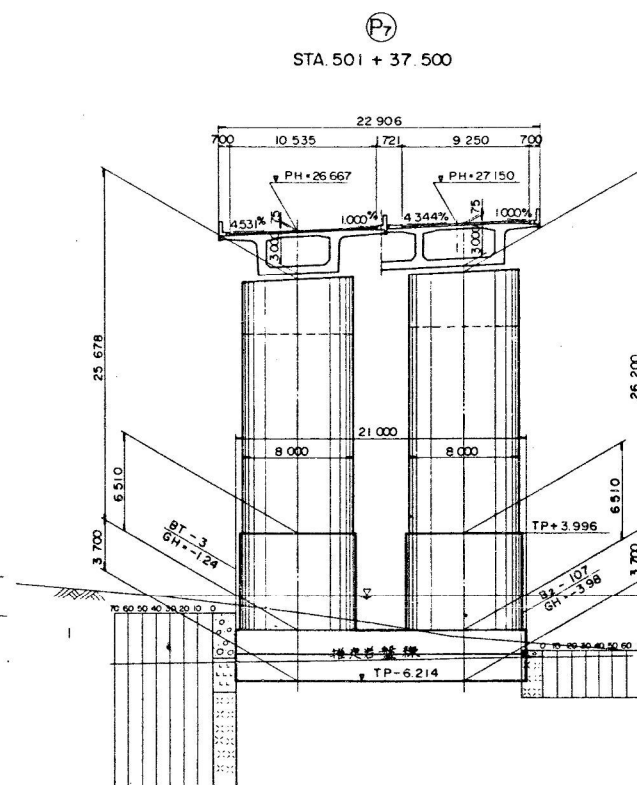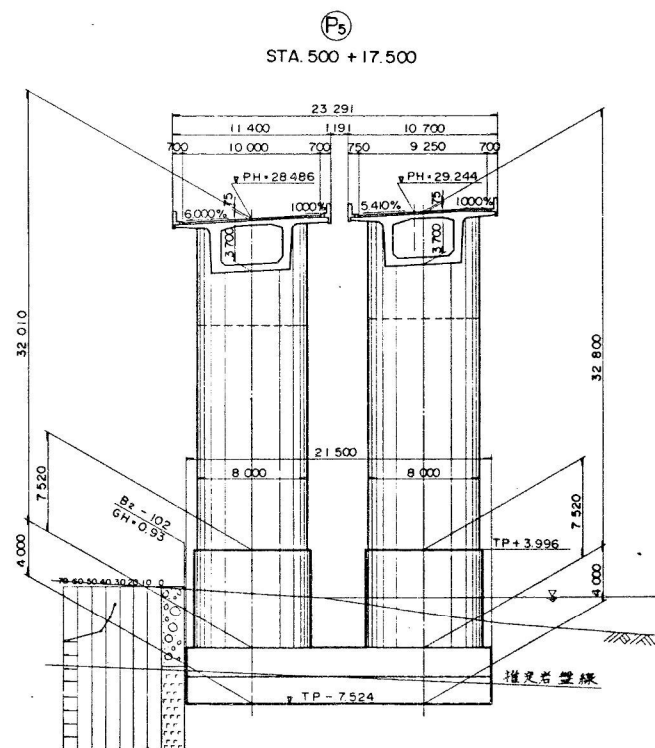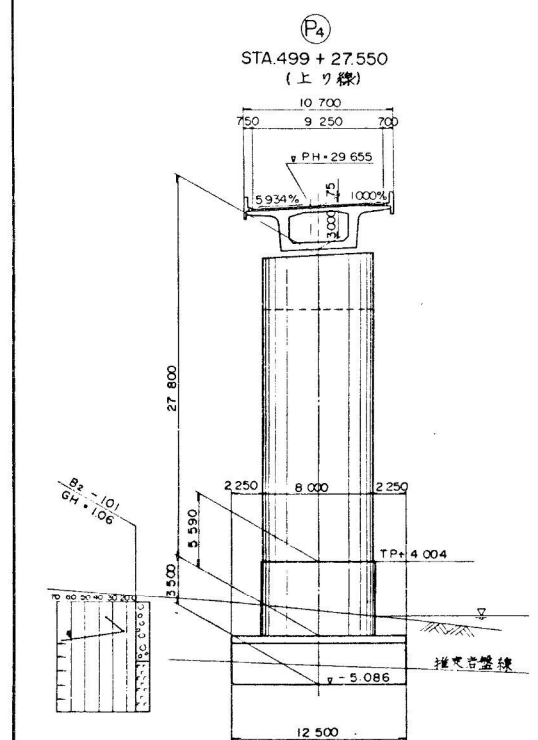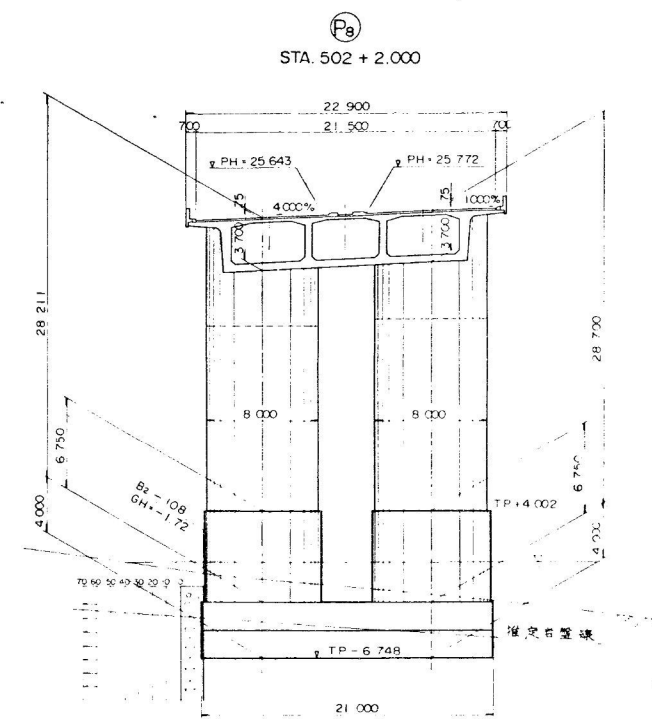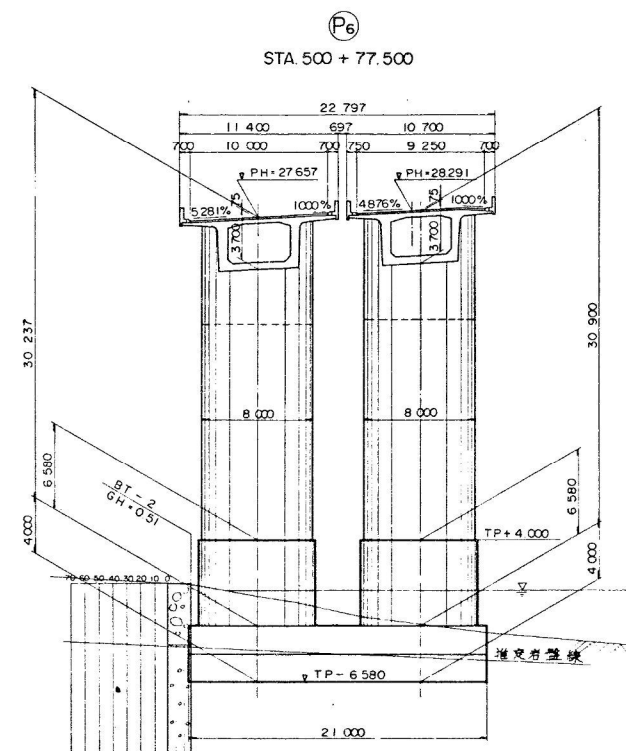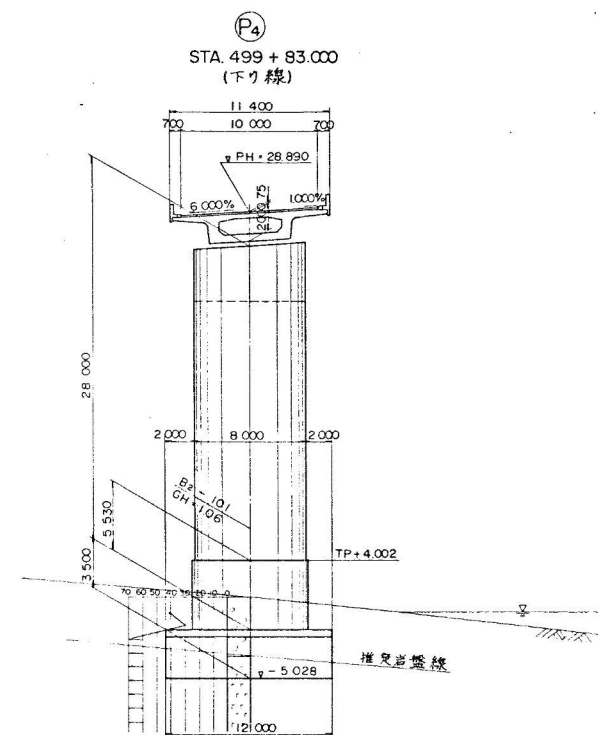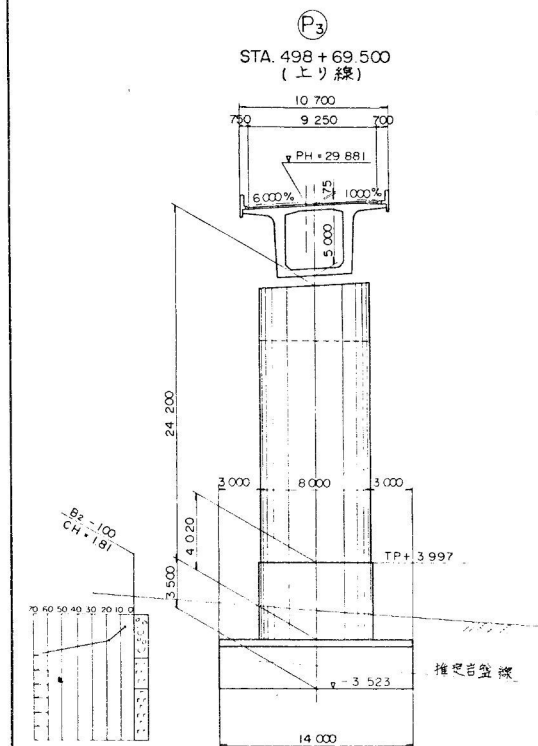


北陸自動車道(朝日～親不知)完成図		508
		6795
工種	高架橋	7
		3358
名	親不知海岸高架橋	縮尺 1/200
KP301.396～KP300.772		7
STA497+7～503+31		3358
全体一般図(その3)		
日本道路公団新潟建設局		

親不知海岸高架橋（下り線）

全体一般図(その4)上り線
側面図 S=1,400




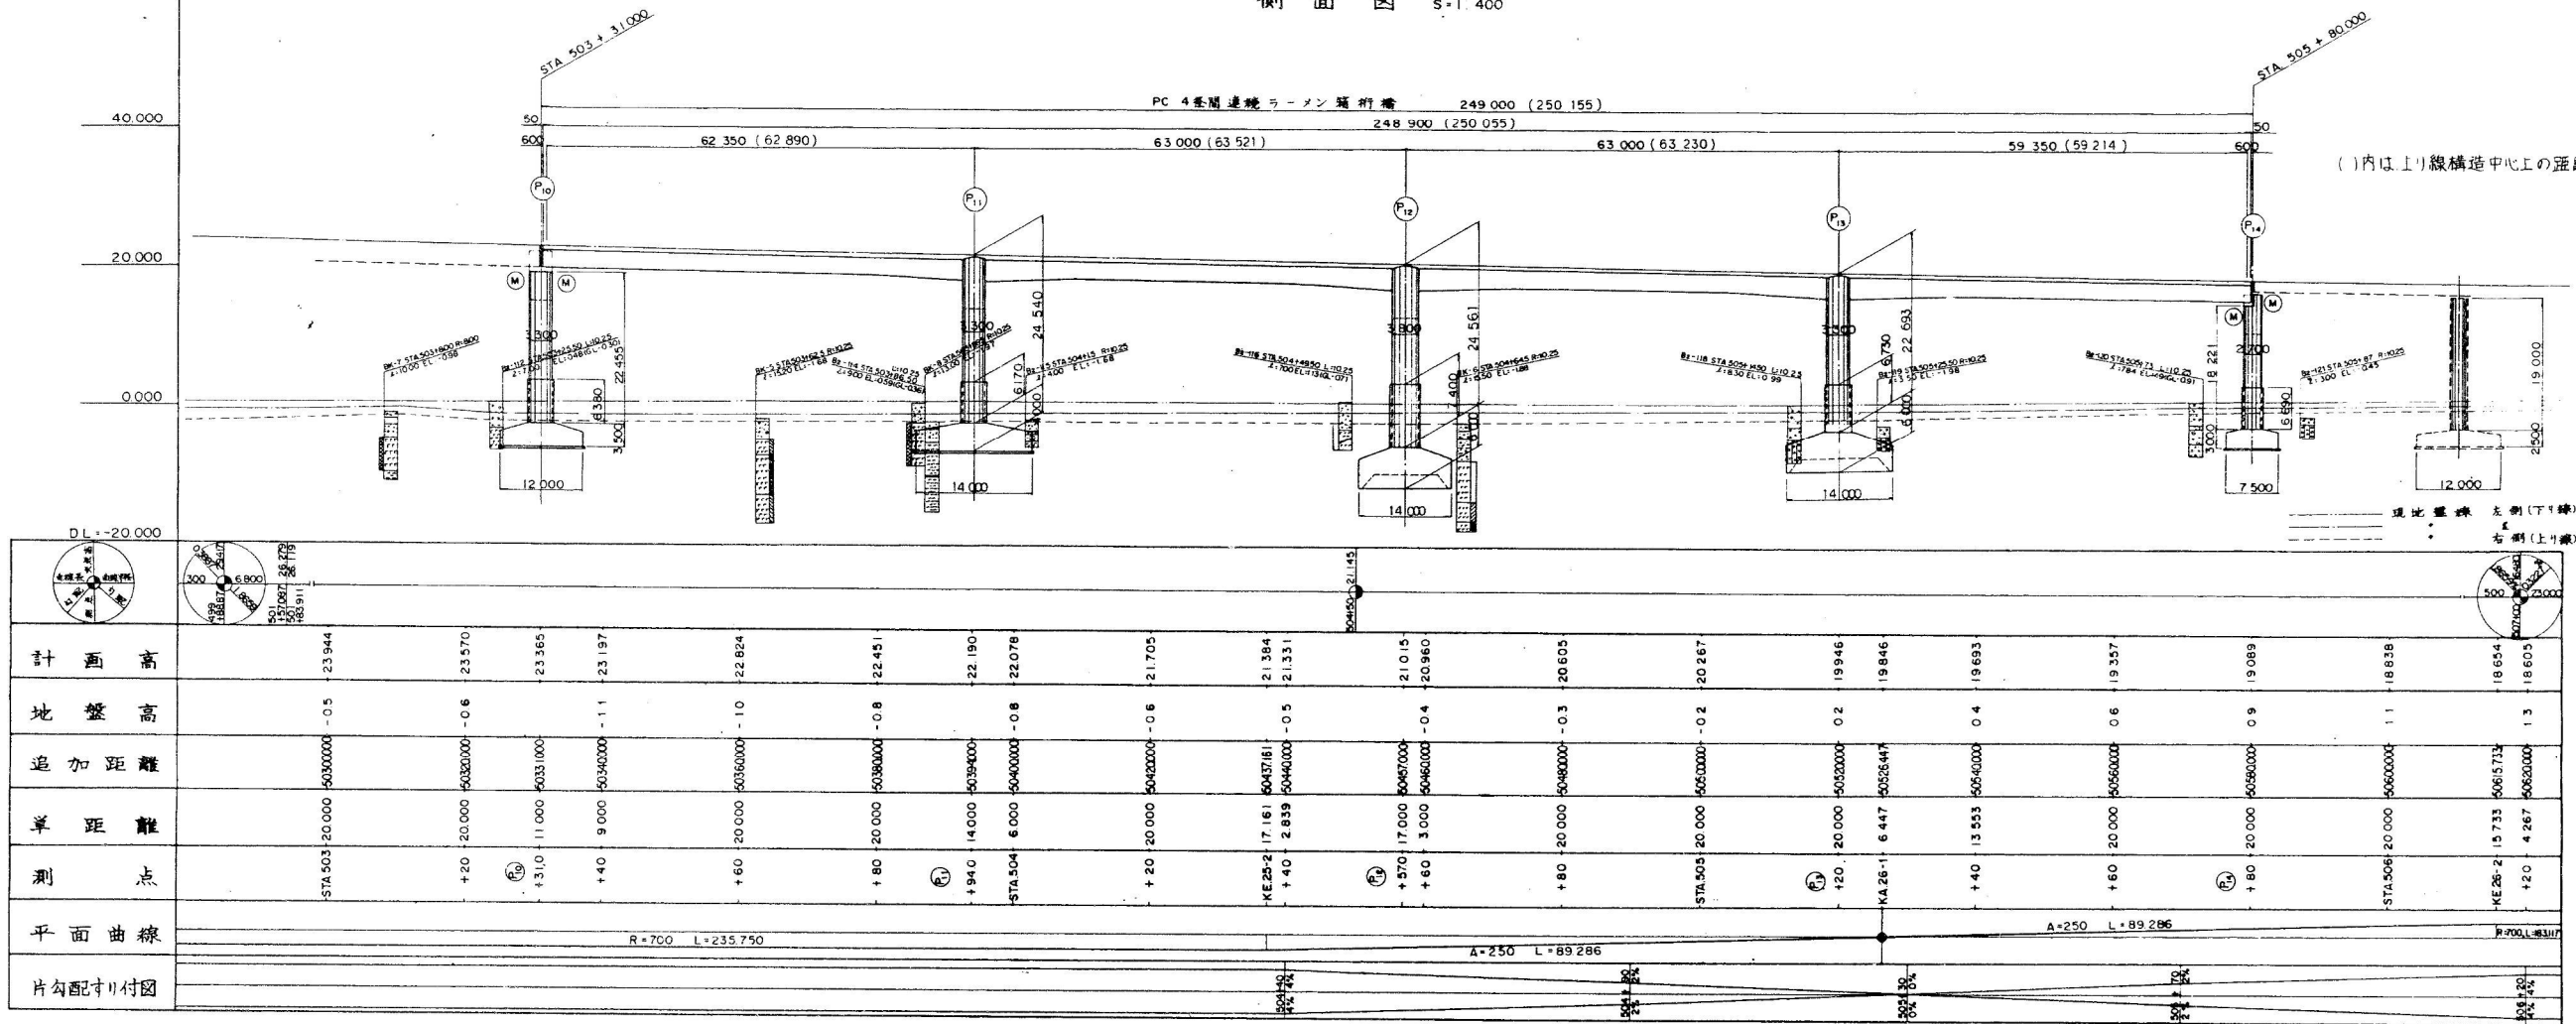


平面图 S = 1:400

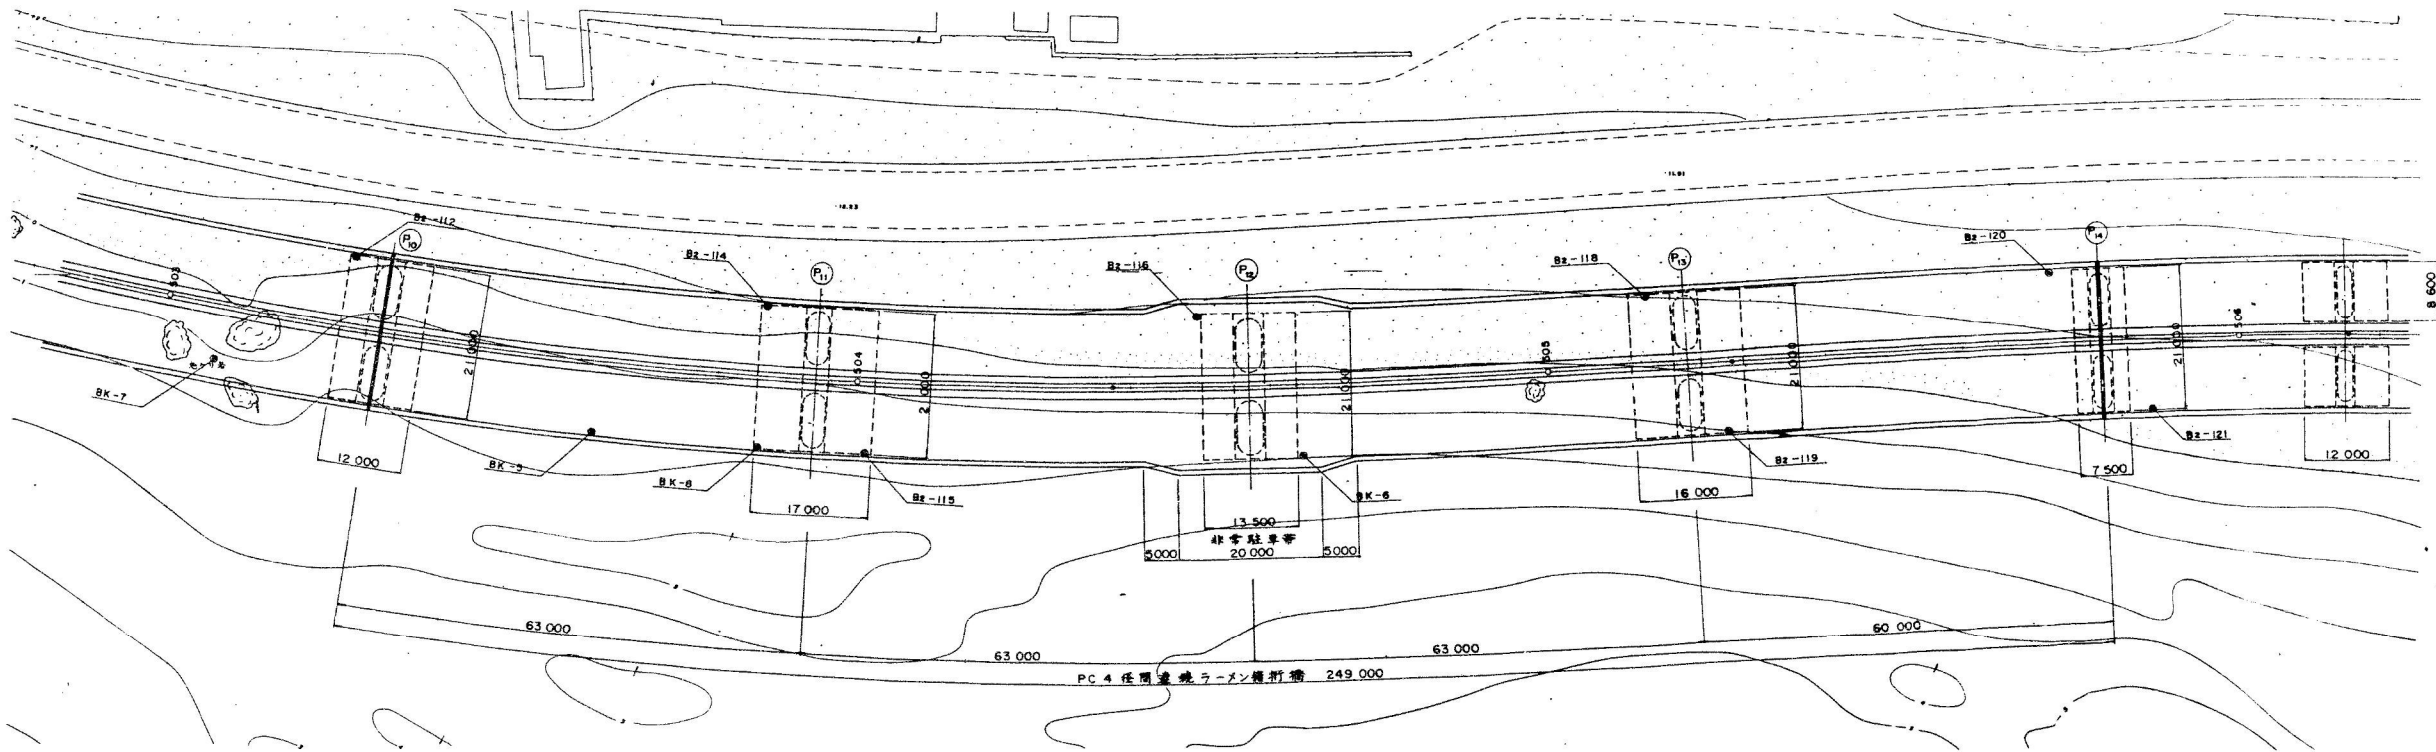

STA 505 + 80.000

()内は上り線構造中心上の距離を示す。

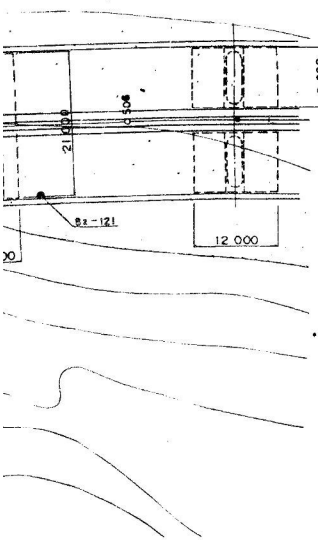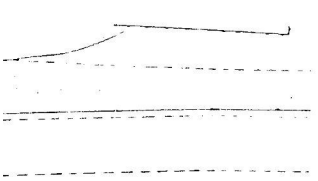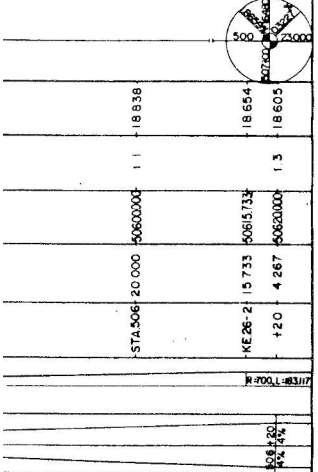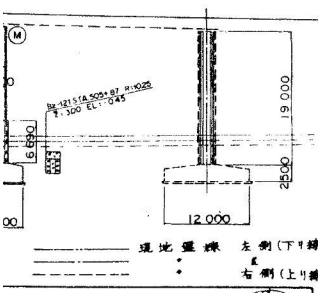


昭 63 マ 第 8 号 1/2

材料	土質・地質記号
○	山 土


標準断面図 S=1:100

支点上 支間部

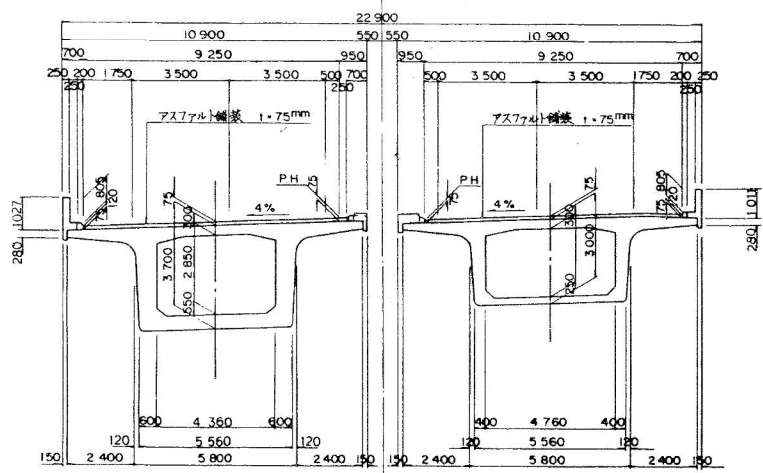

勾配4%部分について示す。






非常駐車帯部断面図(P12 橋脚)

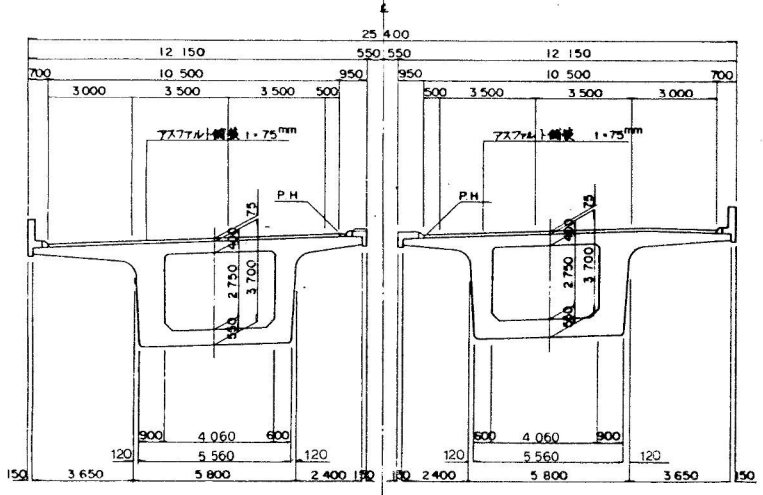

設計条件

道路規格	第1種 3線B規格
橋 長	249' 000
桁 長	248' 900
設計荷重	T.L-20 TT-43
形 式	4径間連続ラーメン橋新橋
支間長	62' 350 + 63' 000 + 63' 000 + 59' 350
有効幅員	9' 250
斜 角	90°
横断勾配	4.000% 2.000%
縦断勾配	-1.840%
地震係数	K _H = 0.15 0.17
使用材料	コンクリート 6ck = 240 kg/cm ² , 300 kg/cm ² , 400 kg/cm ²
鋼 筋	SD 30
鋼 材	SBPR 95/120, SBPR 85/105
適用示方書	道路橋示方書


横断図 S=1:200

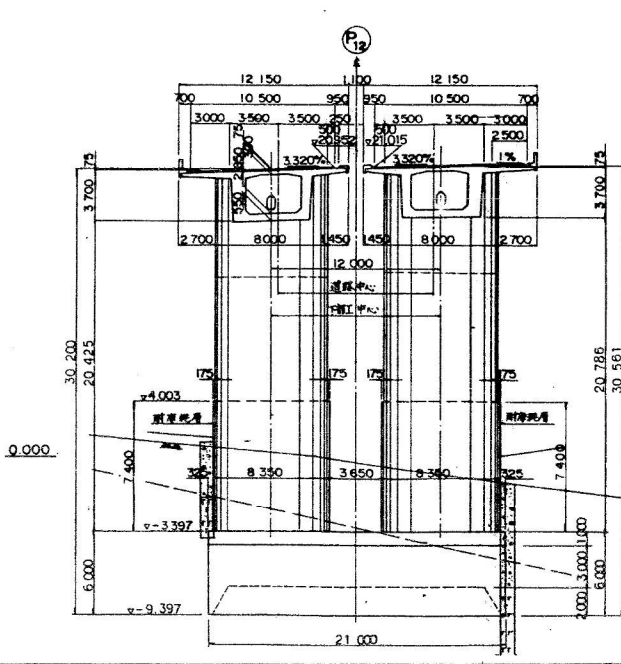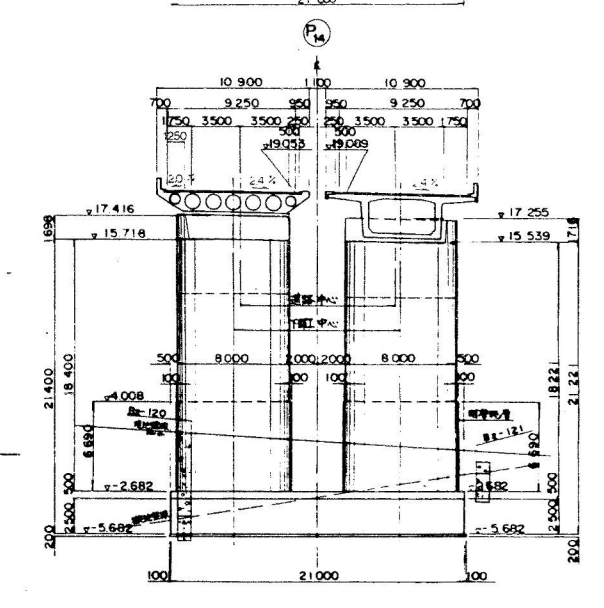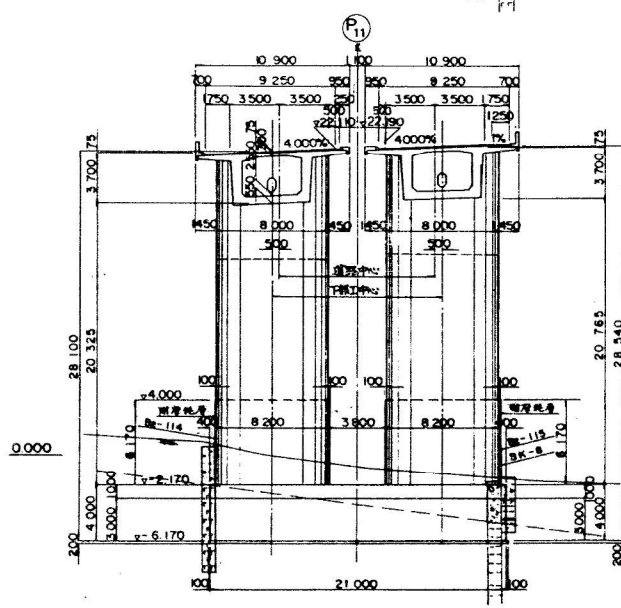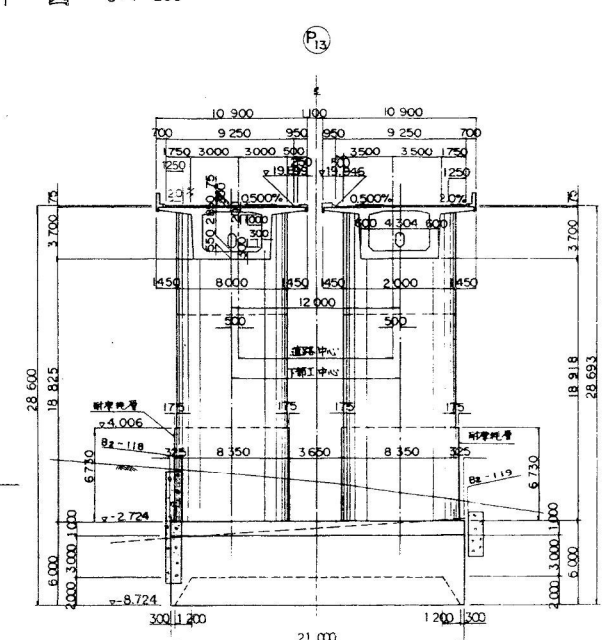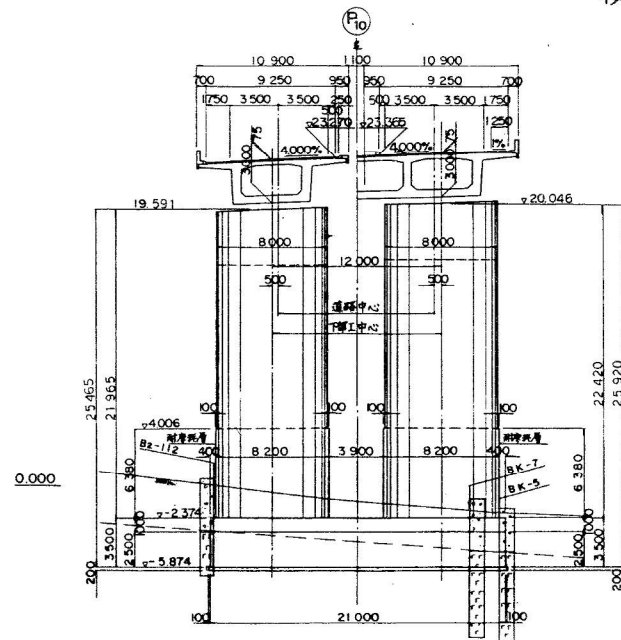


北陸自動車道(朝日〜親不知)完成図		509
		6795
工 種	高 架 橋	8
		3358
名 称	親不知海岸高架橋	8
	KP300.772~KP300.523	3358
	STA503+31~505+80	
	上り線全体一般図(その4)	
日本道路公団新潟建設局		

親不知海岸高架橋（下り線）

側面図 縮尺 1/400

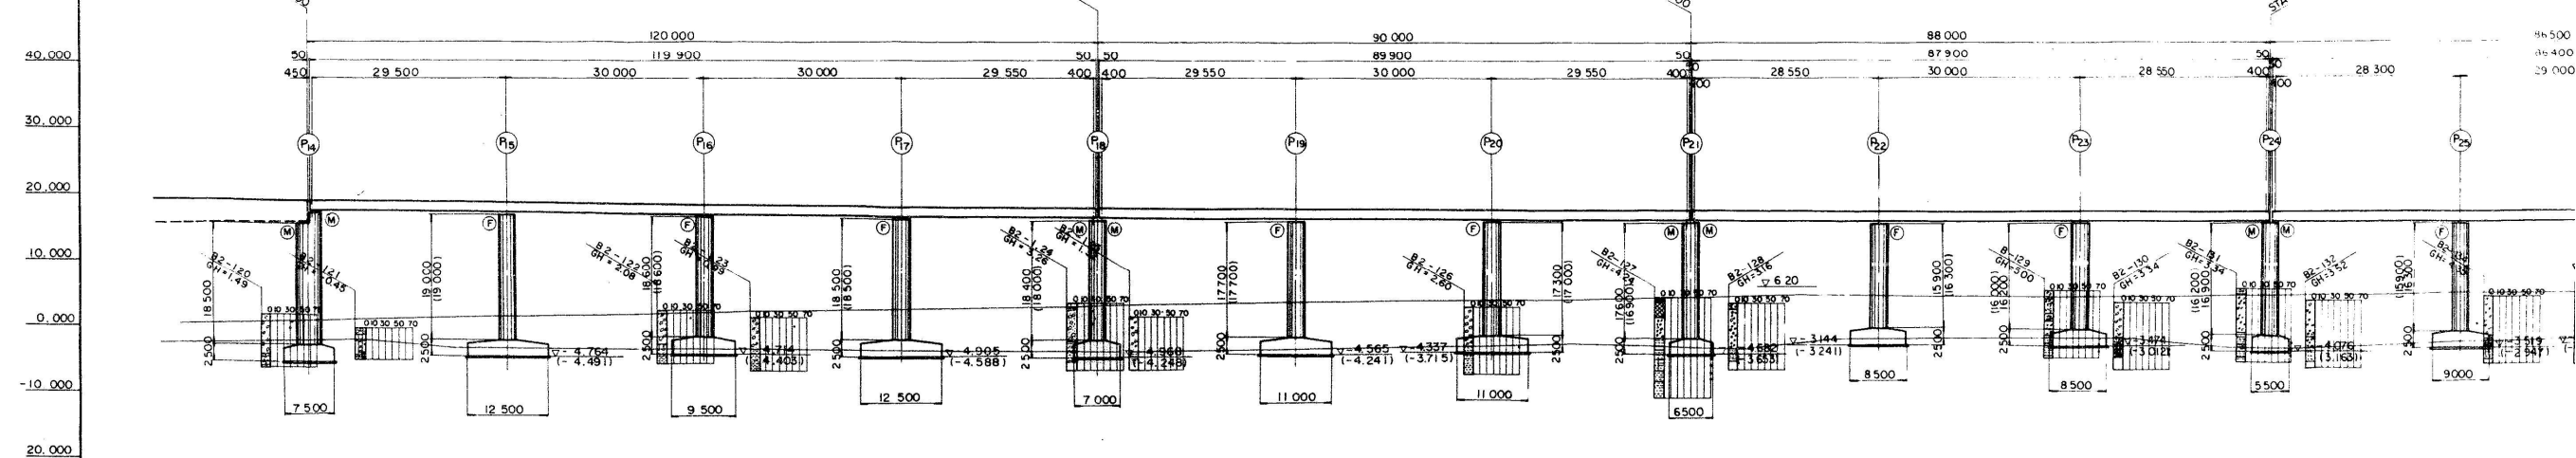


D.L. = -30,000	
計画高	505+60 19.318 506+00 19.053 506+40 18.807 506+80 18.690 507+20 18.625 507+60 18.577 508+00 18.365 508+40 18.170 508+80 18.079 509+20 17.992 509+60 17.832 510+00 17.689 510+40 17.624 510+80 17.563 511+20 17.454 511+60 17.363 512+00 17.324 512+40 17.235 512+80 17.233 513+20 17.193 513+60 17.182 514+00 17.171 514+40 17.167 514+80 17.157 515+00 17.179 515+40 17.188 515+80 17.209
地盤高	-2.50 -1.80 -1.20 0.00 0.30 0.60 0.70 0.80 0.90 0.90 0.90 0.80 1.10 1.40 1.40 1.60 1.80 2.00 2.30 2.70 2.90
平面曲線	L=89.286 A=250 L=183.117 A=700 L=198.383 A=400
片こう配すり付図	1/313 2/313 4/313 7/313 7/719 20/719


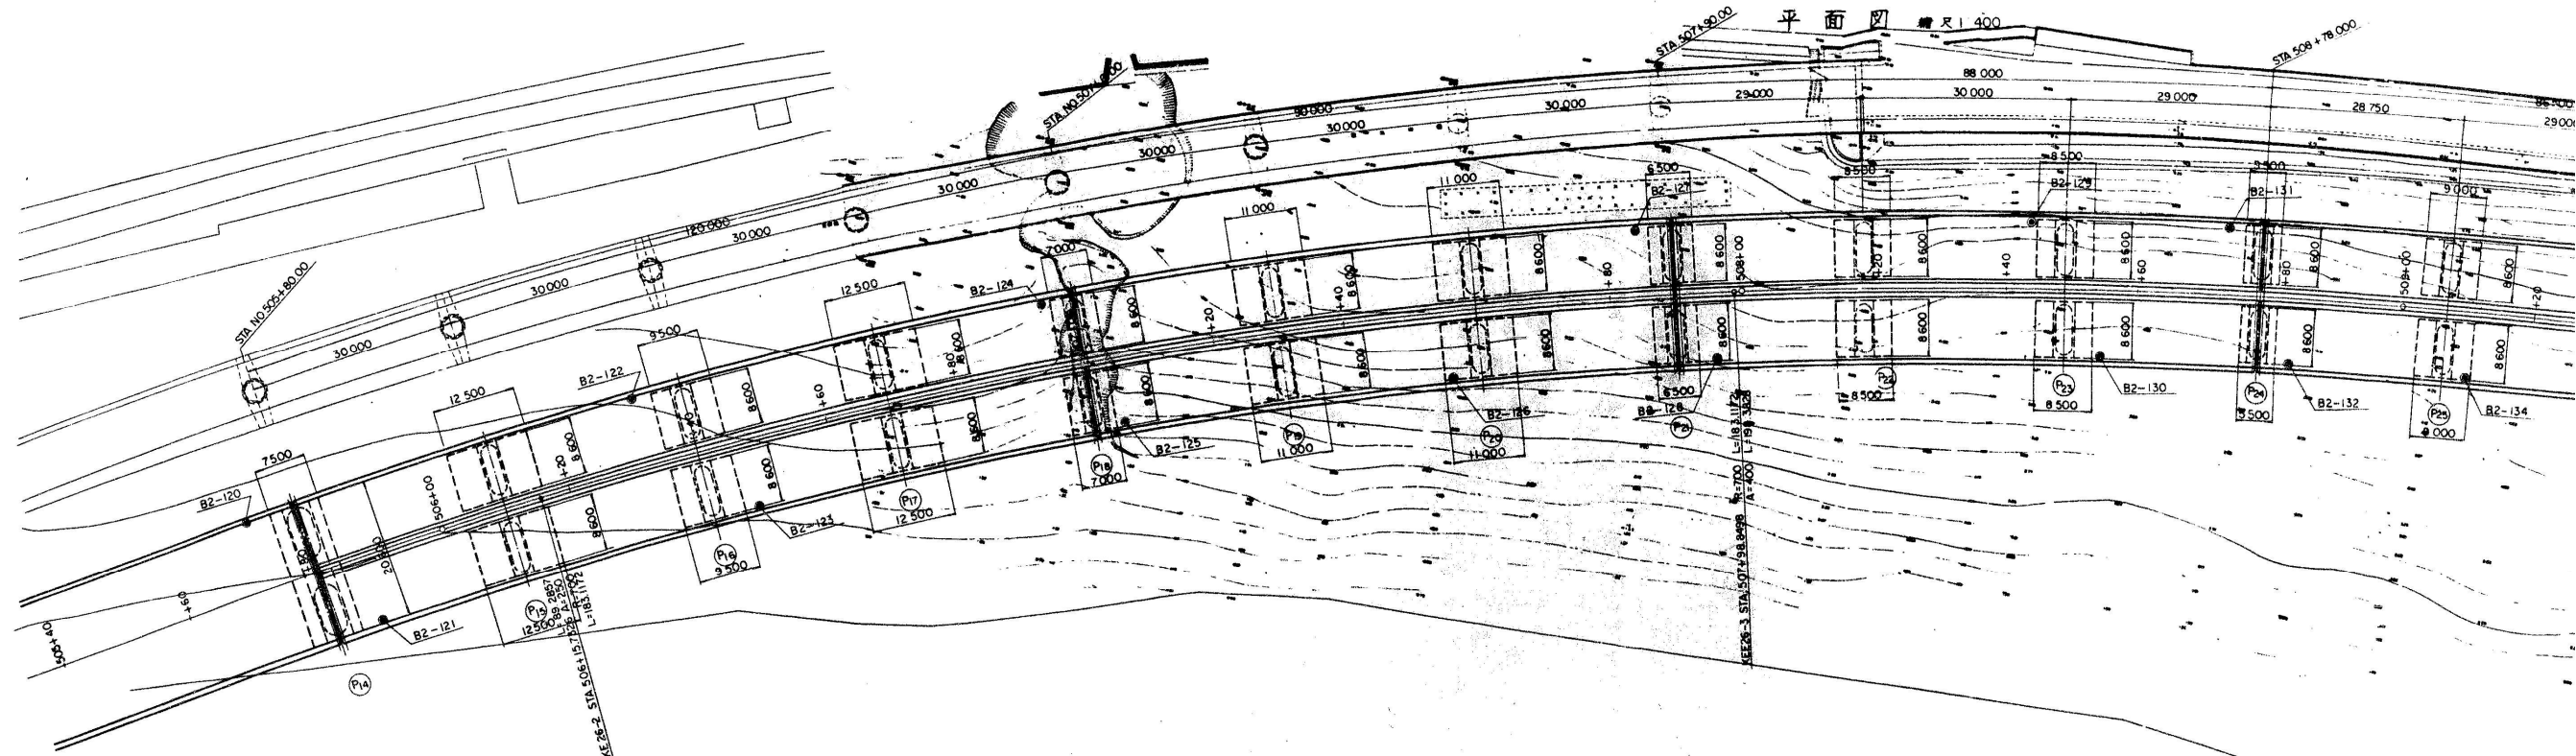


尺 1/400

全 体 一 般 図 (その1)

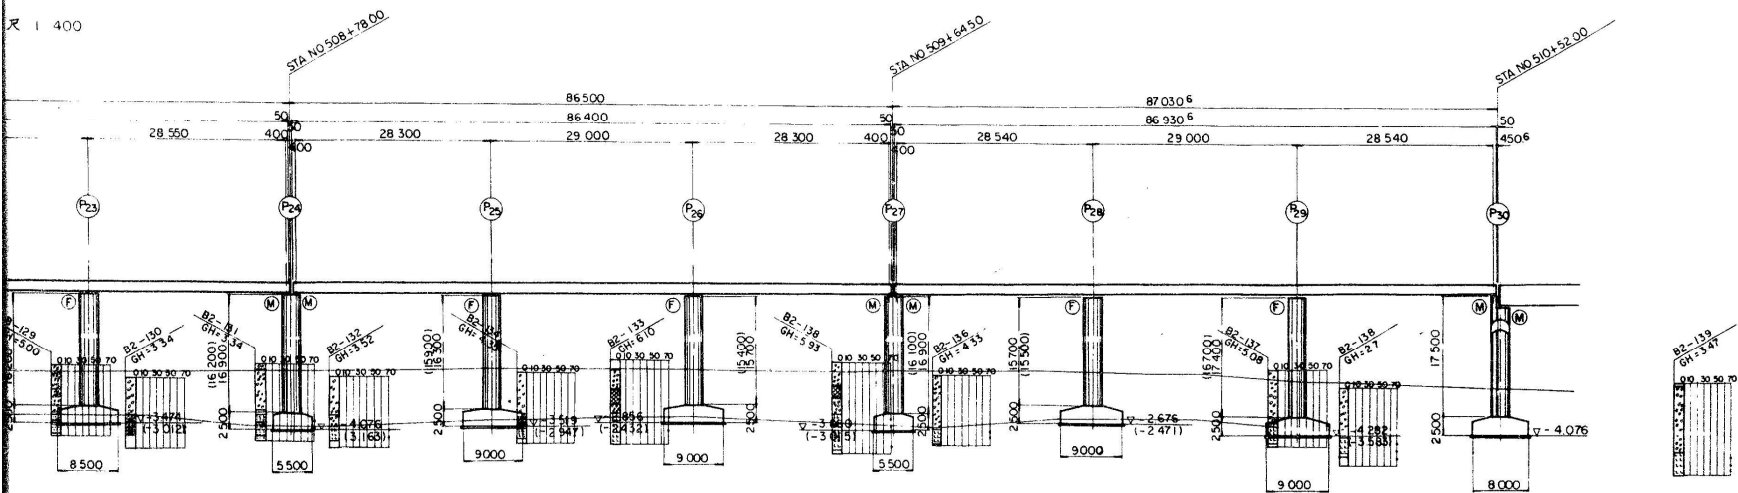

注. ()内は下り線寸法を示す.

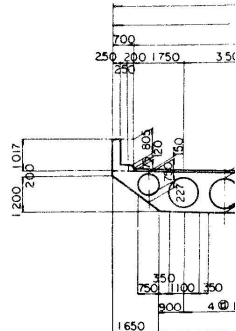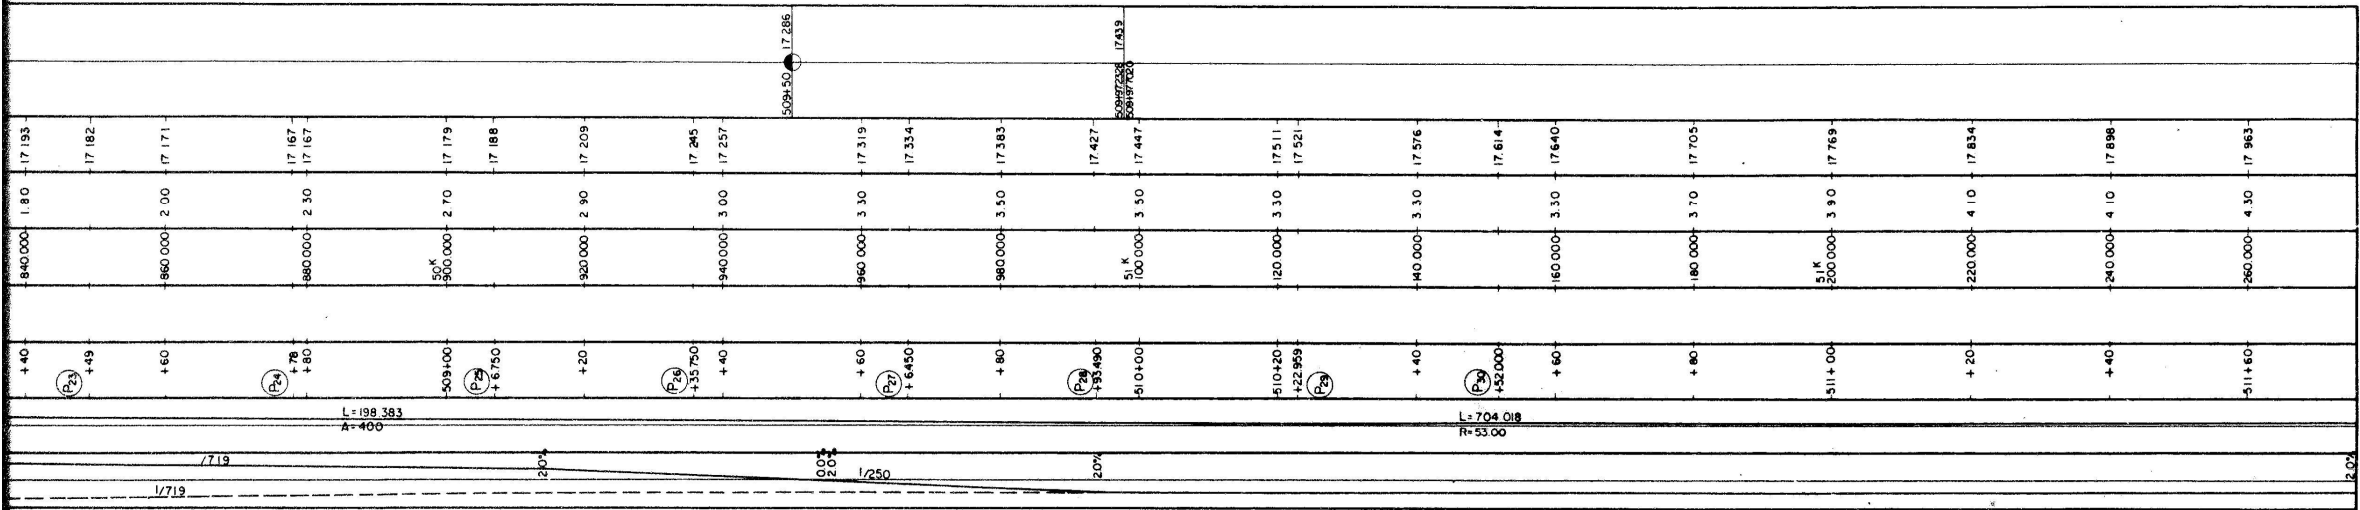


設 計 条 件

橋 長	471.53M
道路区分	1 種 3 級
荷 重	TL-20, TT-
型 式	プレストレストコ
支 間	29M500+30M000
有効巾員	9.25M
縦断勾配	
横断勾配	
地震係数	水平地震, 床版インクリート 圧縮強度
床版鉄筋	材質 SD30
適用示方書	昭和55年
使用材質	PC 鋼材


体一般図 (その1)

標準断面図 縮尺 1/100

(上部工)

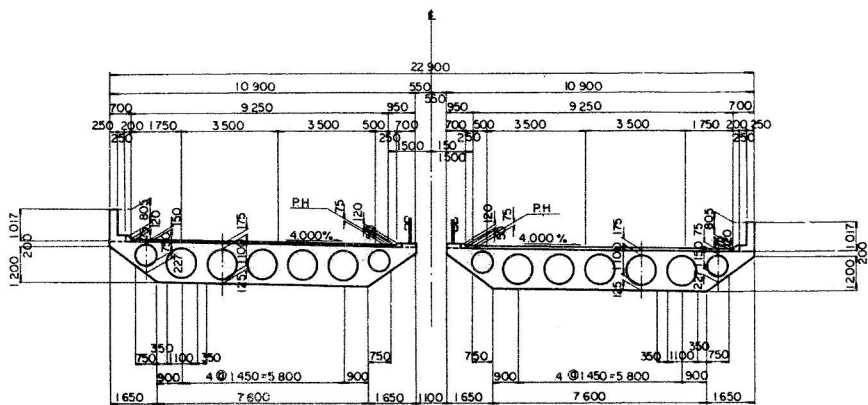

下部工断面図 縮尺 1/200

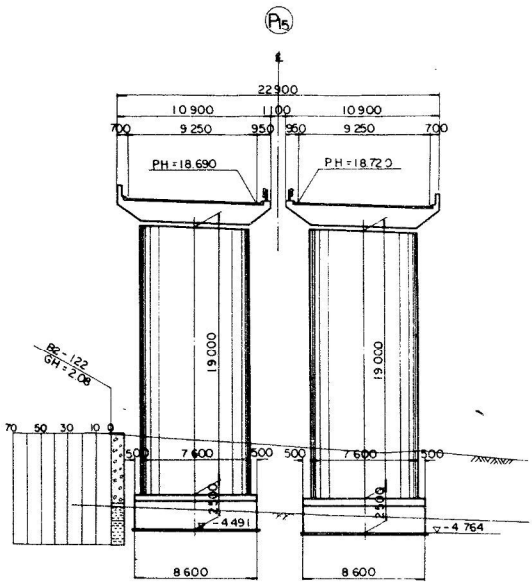


注. ()内は下り横寸法を示す.


設計条件










橋長	471 ^M 530 ^S	桁長	118 ^M 900+89 ^M 900+87 ^M 900 +86 ^M 400+86 ^M 930 ^S
道路区分	1 種 3 級 B		
荷重	TL-20, TT-43		
型式	プレストレスコンクリート連続中空床版橋		
支間	29 ^M 500+30 ^M 000+30 ^M 000+29 ^M 550, 28 ^M 550+30 ^M 000+28 ^M 550 29 ^M 550+30 ^M 000+29 ^M 550, 28 ^M 540+29 ^M 000+28 ^M 540, 28 ^M 300+29 ^M 000+28 ^M 300		
有効巾員	9.25 ^M	斜角	LR
縦断勾配	1.840%	横断勾配	0.3227%
横断勾配	2.000%	縦断勾配	2.000%
地震係数	水平震度 $K_H = 0.15$ 鉛直震度 $K_V = \pm 0$		
床版コンクリート	圧縮強度 $ck = 350 \text{ kg/cm}^2$		
床版鉄筋	材質 SD30, 許容引張力 $ck = 1400 \text{ kg/cm}^2$		
適用示方書	昭和 55 年 3 月 道路橋示方書 同解説		
使用材質	P.C 鋼材 SWPR7A I2T124		

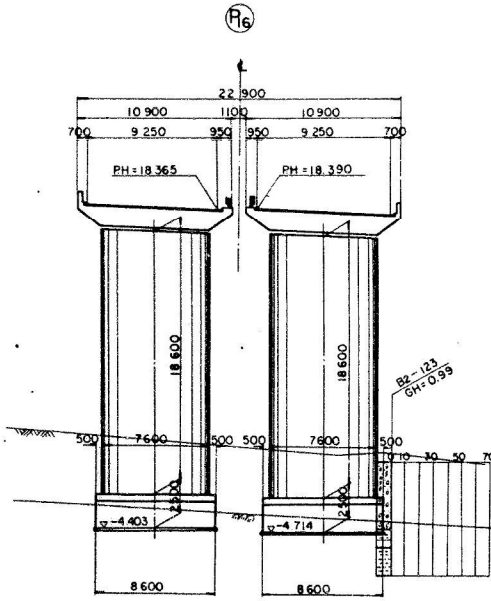








北陸自動車道(朝日〜親不知)完成図		1121 6795
工種	高架橋	620 3358
名称	親不知海岸高架橋 KP300.523~KP300.051 STA505+80m~ STA510+52.00 全体一般図(その1)	縮尺 1/400 620 3358
日本道路公団新潟建設局		

親不知海岸高架橋（下り線）

全 体

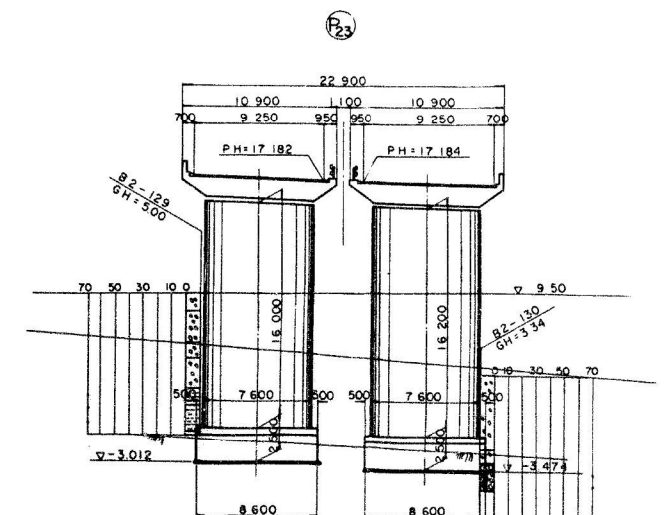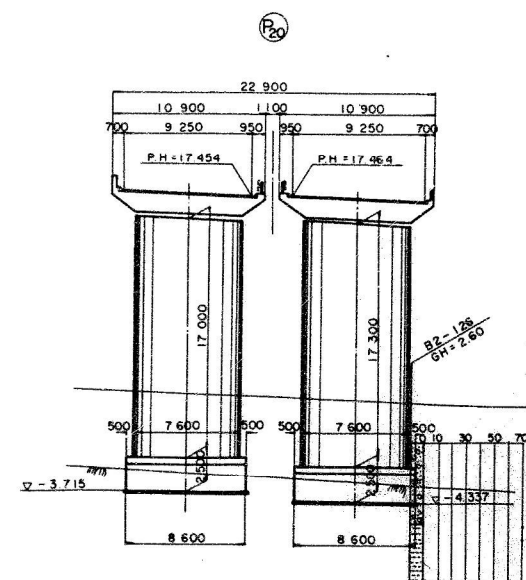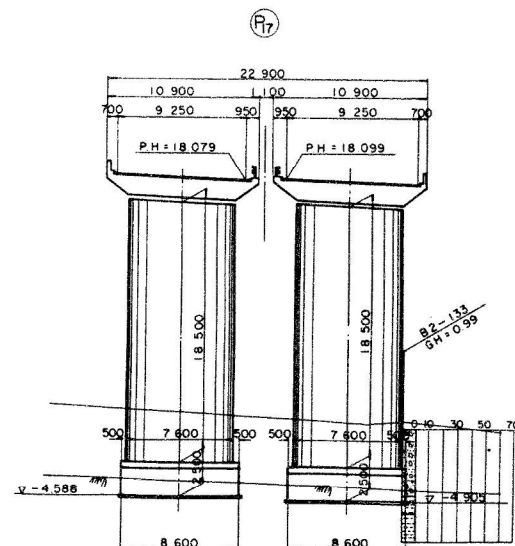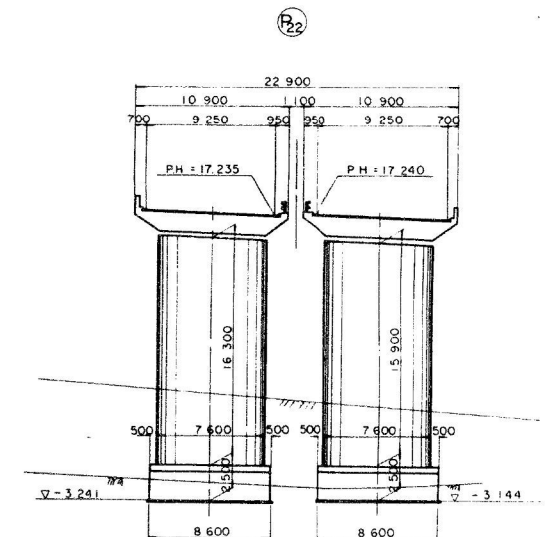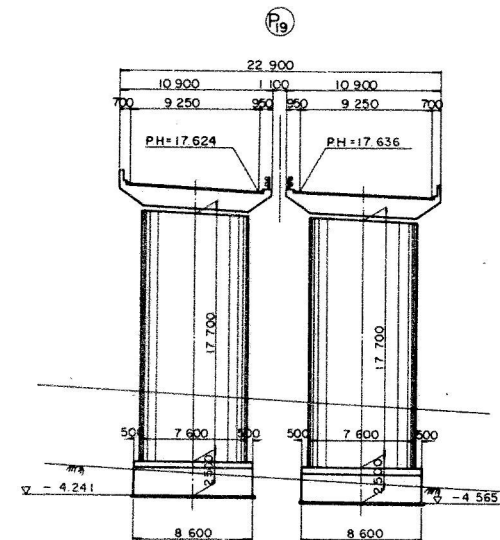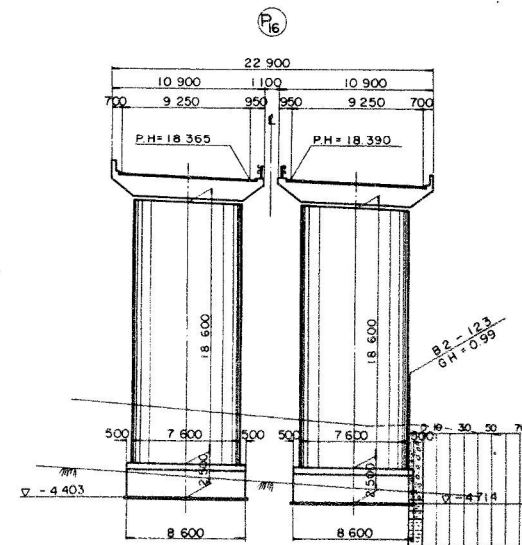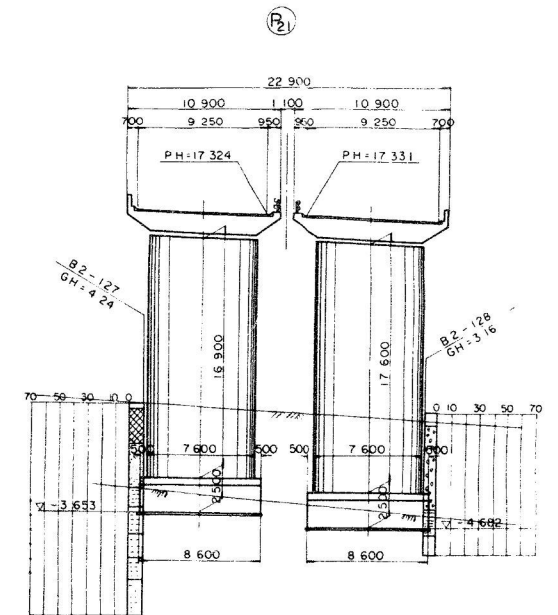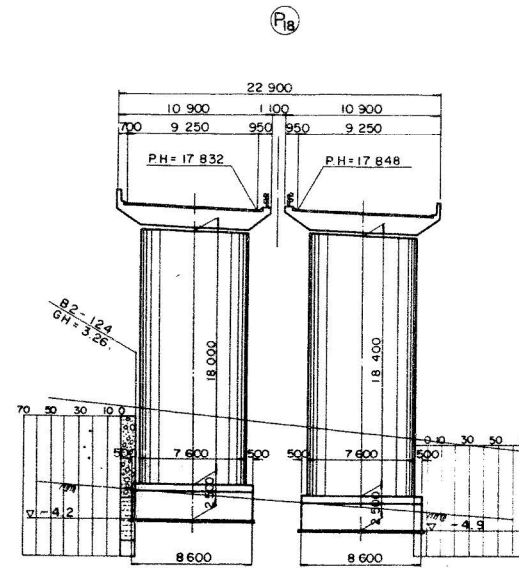
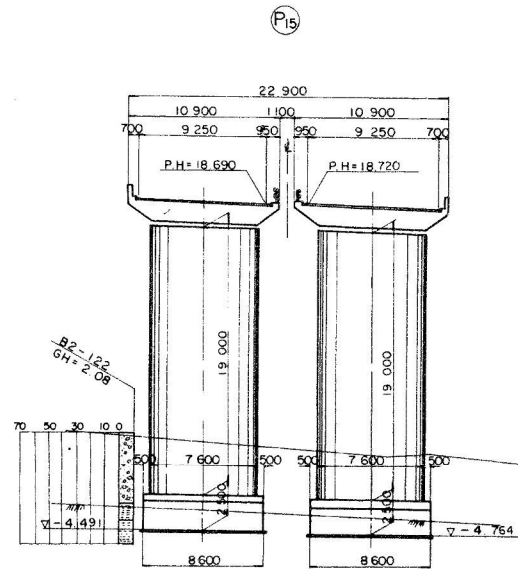


全体一般図(その2) S=1/200

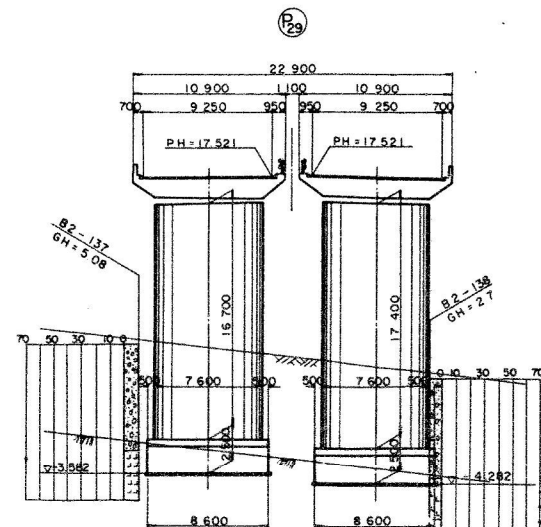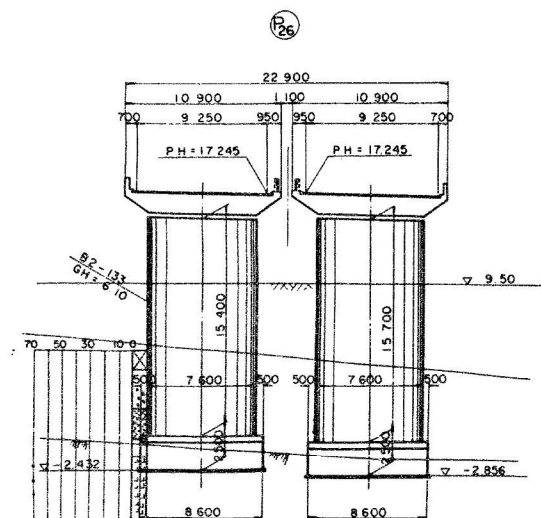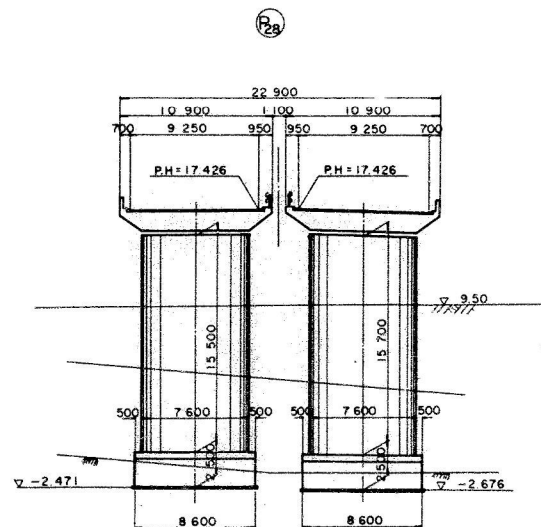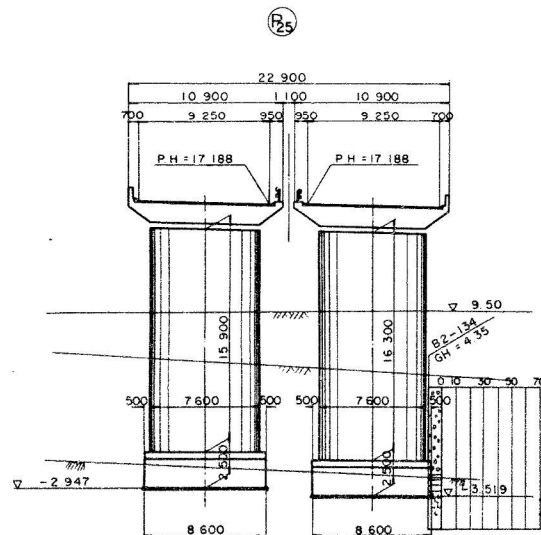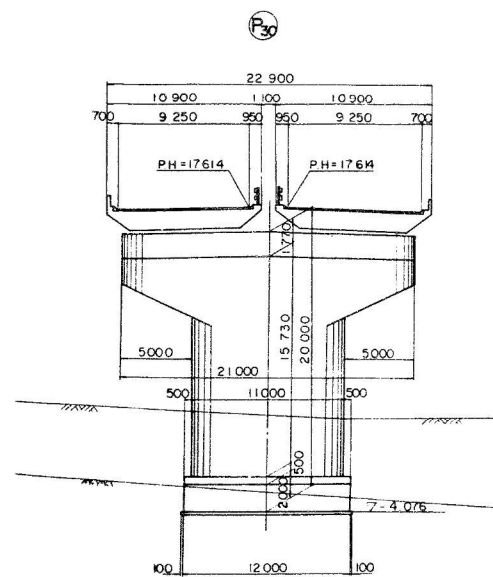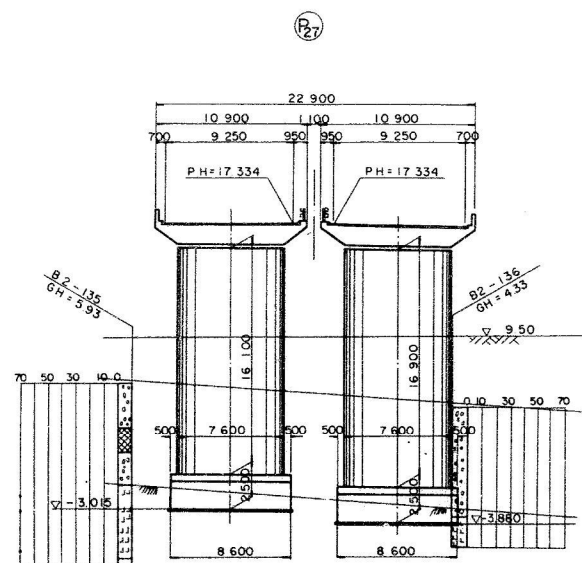
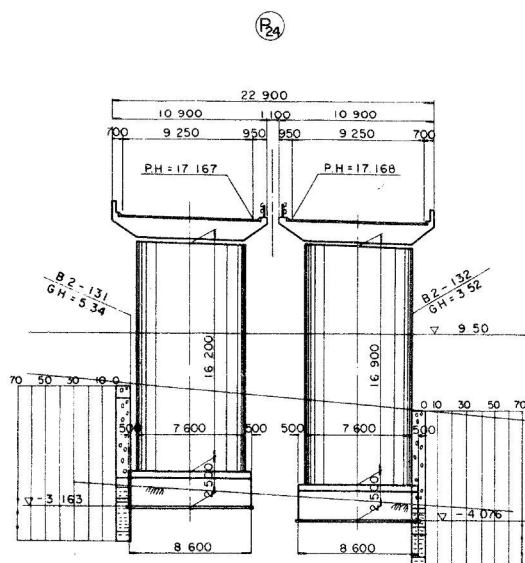


北陸自動車道(朝日〜親不知)完成図		1122
工種		6795
高架橋		3358
名	親不知海岸高架橋	縮尺
	KP300.523〜KP300.051	1/200
	STA505+80m〜	621
称	STA510+52.00	3358
全体一般図(その2)		
日本道路公団新潟建設局		

親不知海岸高架橋（下り線）

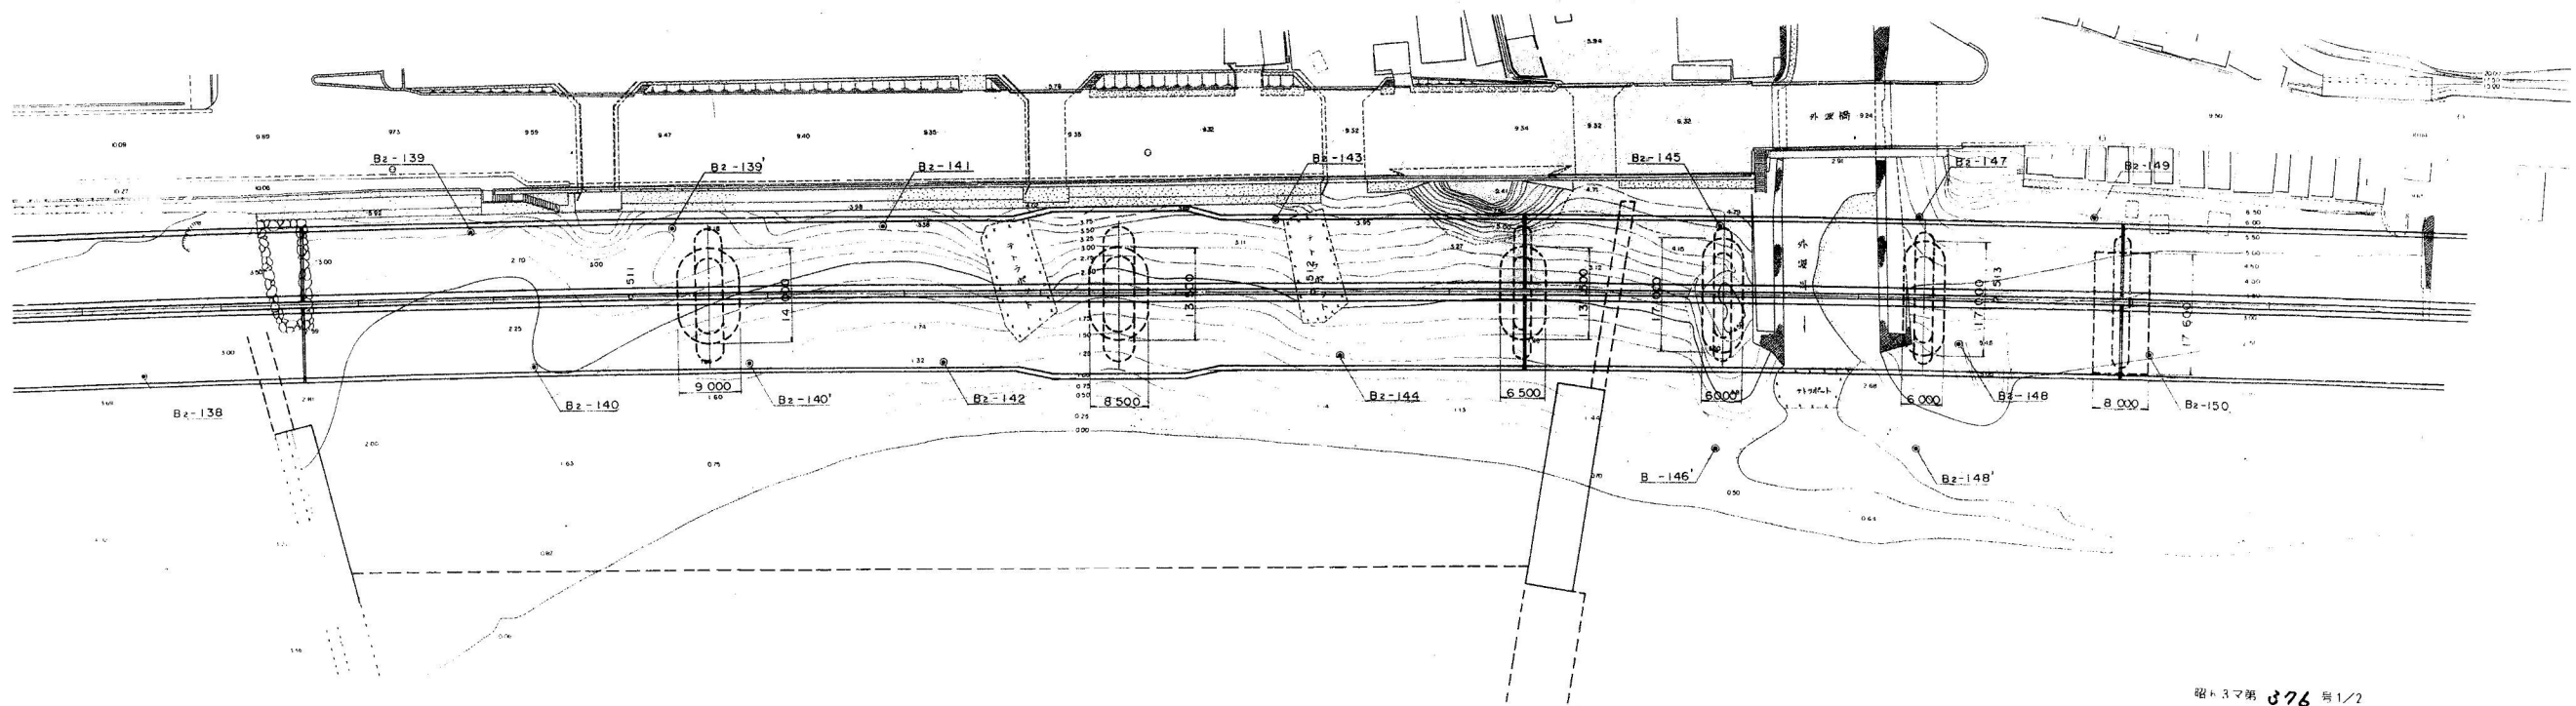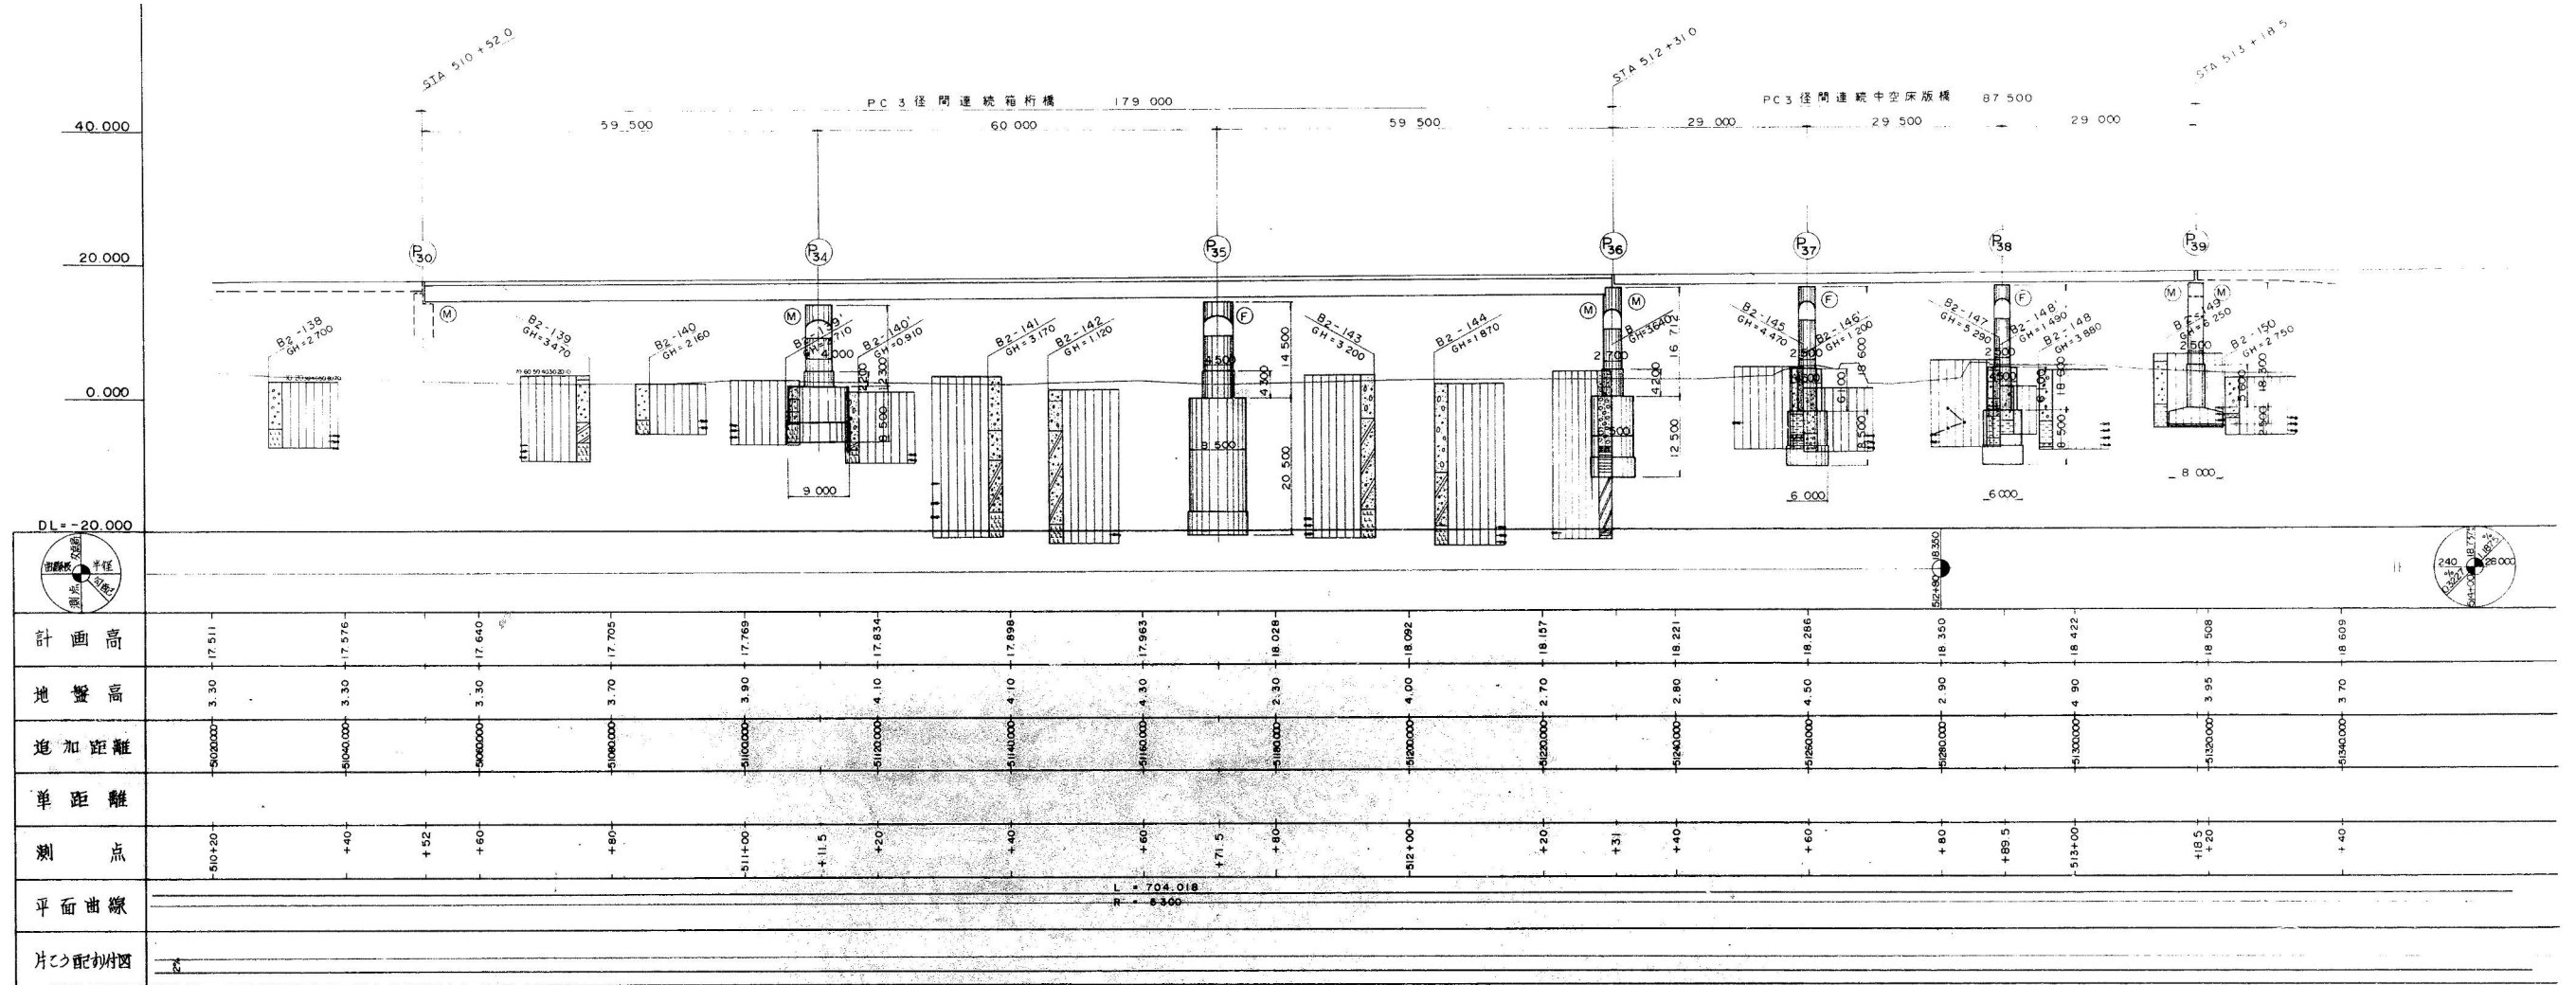


標準断面図 縮尺 1:100

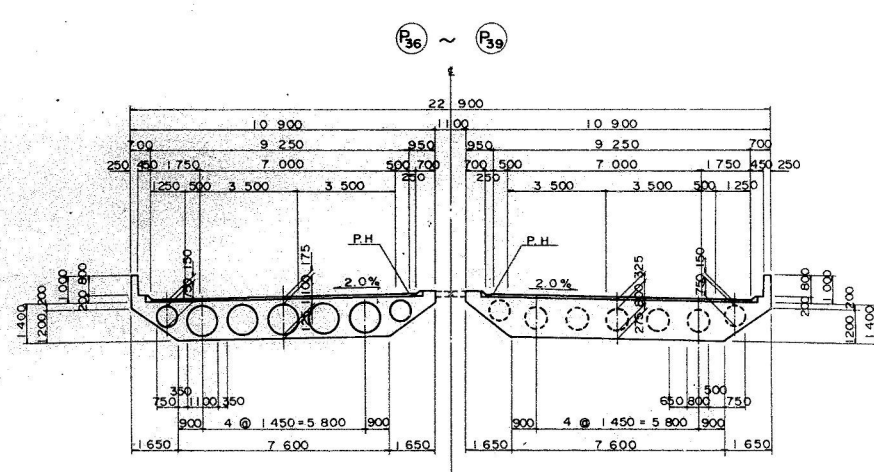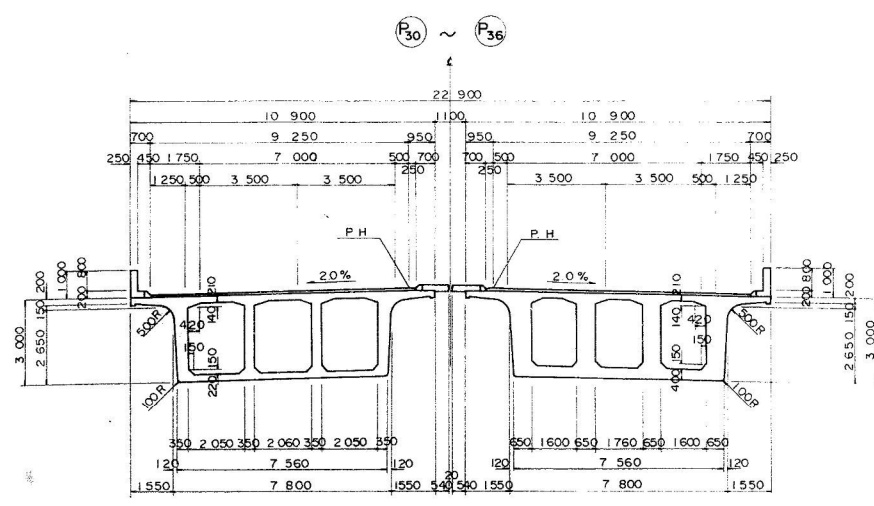

設計条件






道路構造規格	第1種3級B規格 (V=80km/h)
橋長	179M 000, 87M 500
桁長	178M 900, 87M 400
設計荷重	TL-20, TT-43
型式	PC3径間連続箱桁橋, PC3径間連続中空床版橋
支間長	58.850+60.000+58.850+28.500+29.500+28.550
有効幅員	9M 250
斜角	90°
横断勾配	2.0%, 2.0%
縦断勾配	0.3227% ~ 1.1875%
地震係数	KH = 0.15, 0.17, 0.19
使用材料	コンクリート: $\sigma_{ck} = 350 \text{ kg/cm}^2$ 鉄筋: SD30 鋼材: SWPR1-12#7, SWPR7A-12#12.4
適用示方書	昭和53年1月 道路橋示方書(Ⅲ,Ⅳ,Ⅴ)

外波川部取合 縮尺 1:200

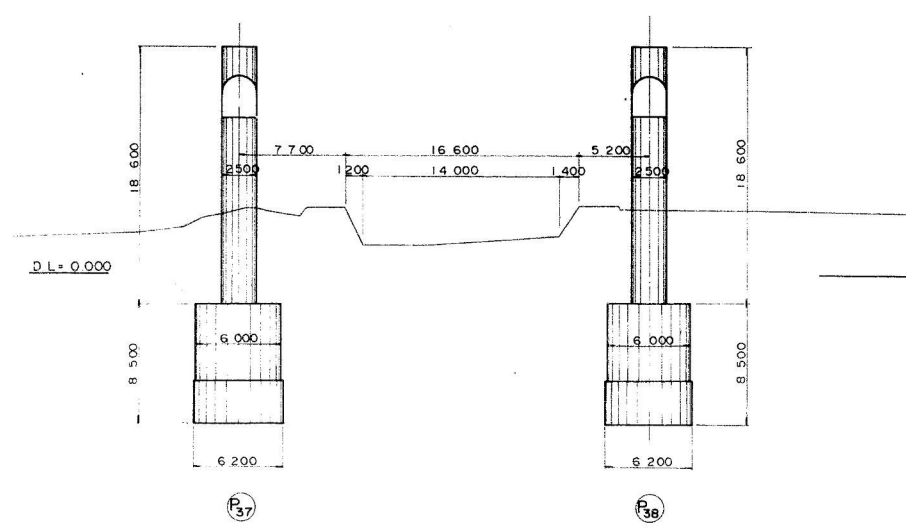

北陸自動車道(朝日~親不知)完成図	3054
高架橋	6795
工種	2553
名	3358
親不知海岸高架橋 縮尺	
KP300051~KP299785	1/100
STA510.52~513.1850	2553
称 全体一般図(その1)	400 3358
日本道路公団新潟建設局	


親不知海岸高架橋（下り線）

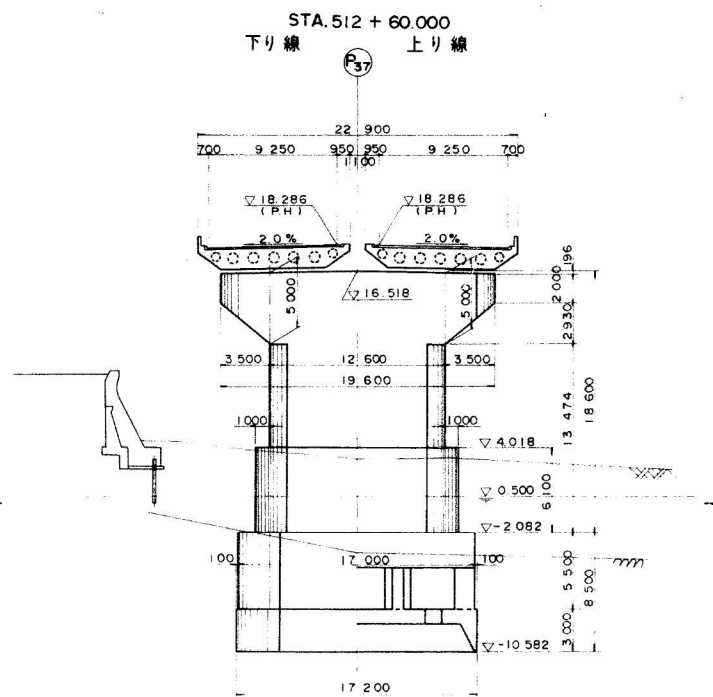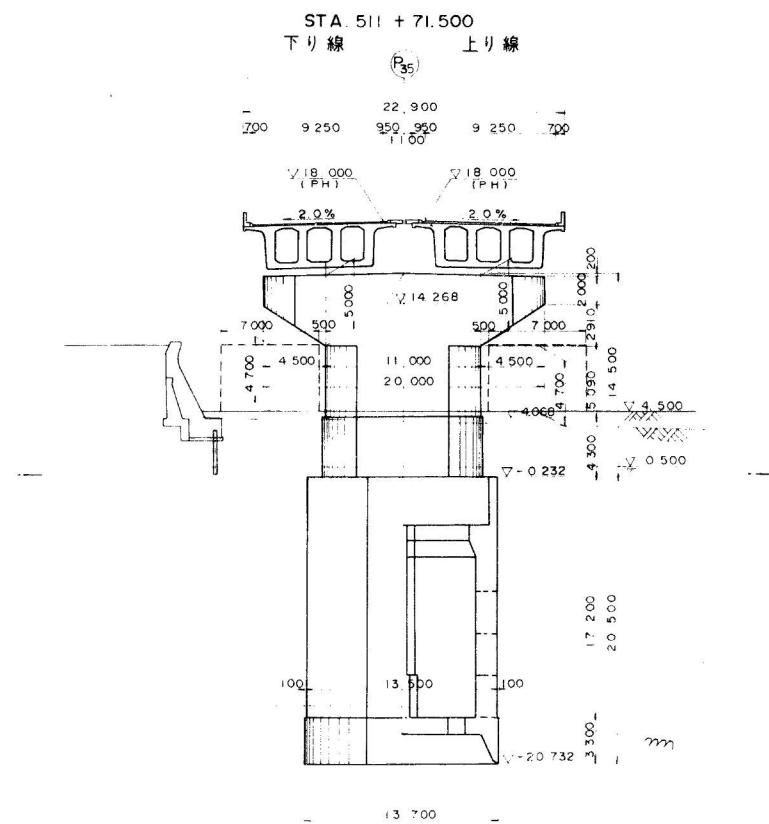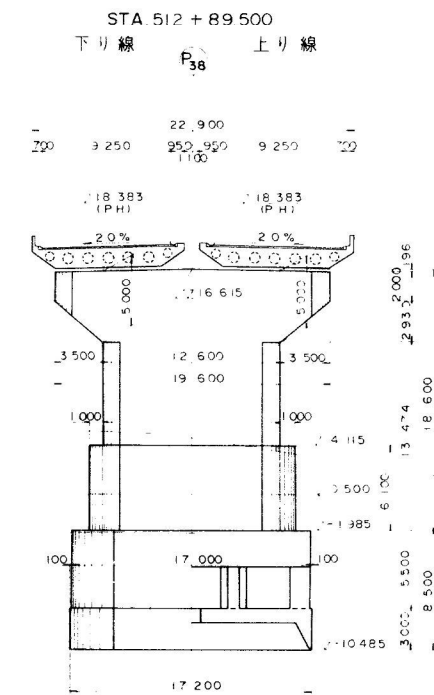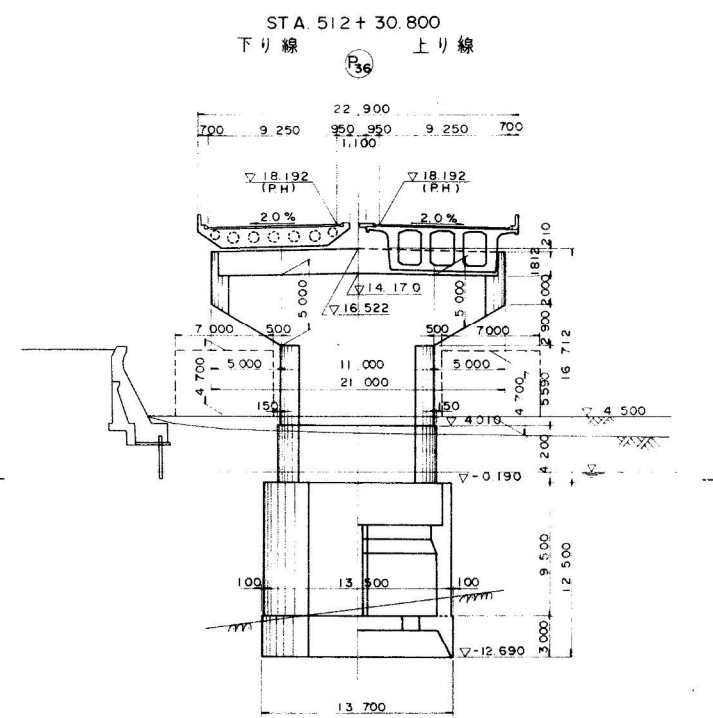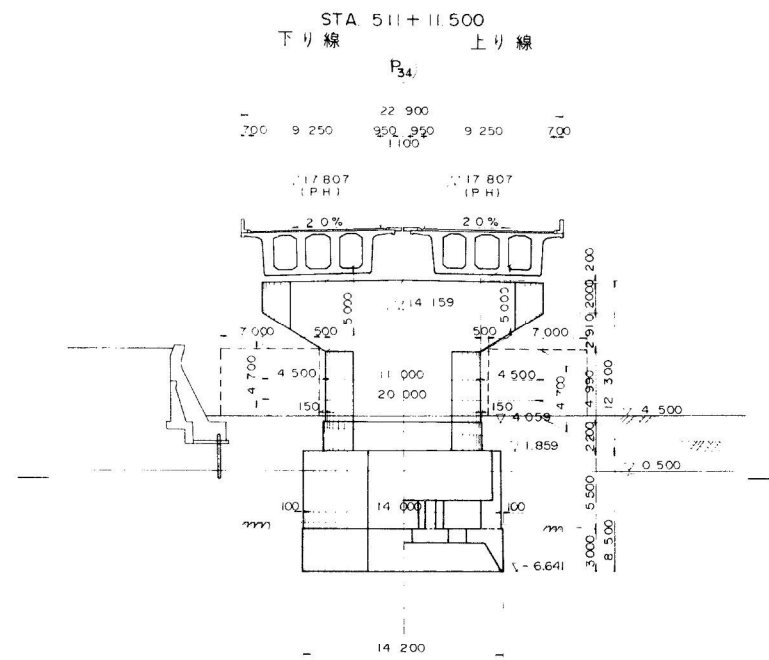


北陸自動車道(朝日・親不知)完成図	3055
高架橋	6795
橋	2554
親不知海岸高架橋	3358
KP300.051~KP299.785	1/200 2554
STA510・52・513・18.50	3358
全体一般図(全2)	
日本道路公団新潟建設局	

親不知海岸高架橋（下り線）


縦断図（上り線）

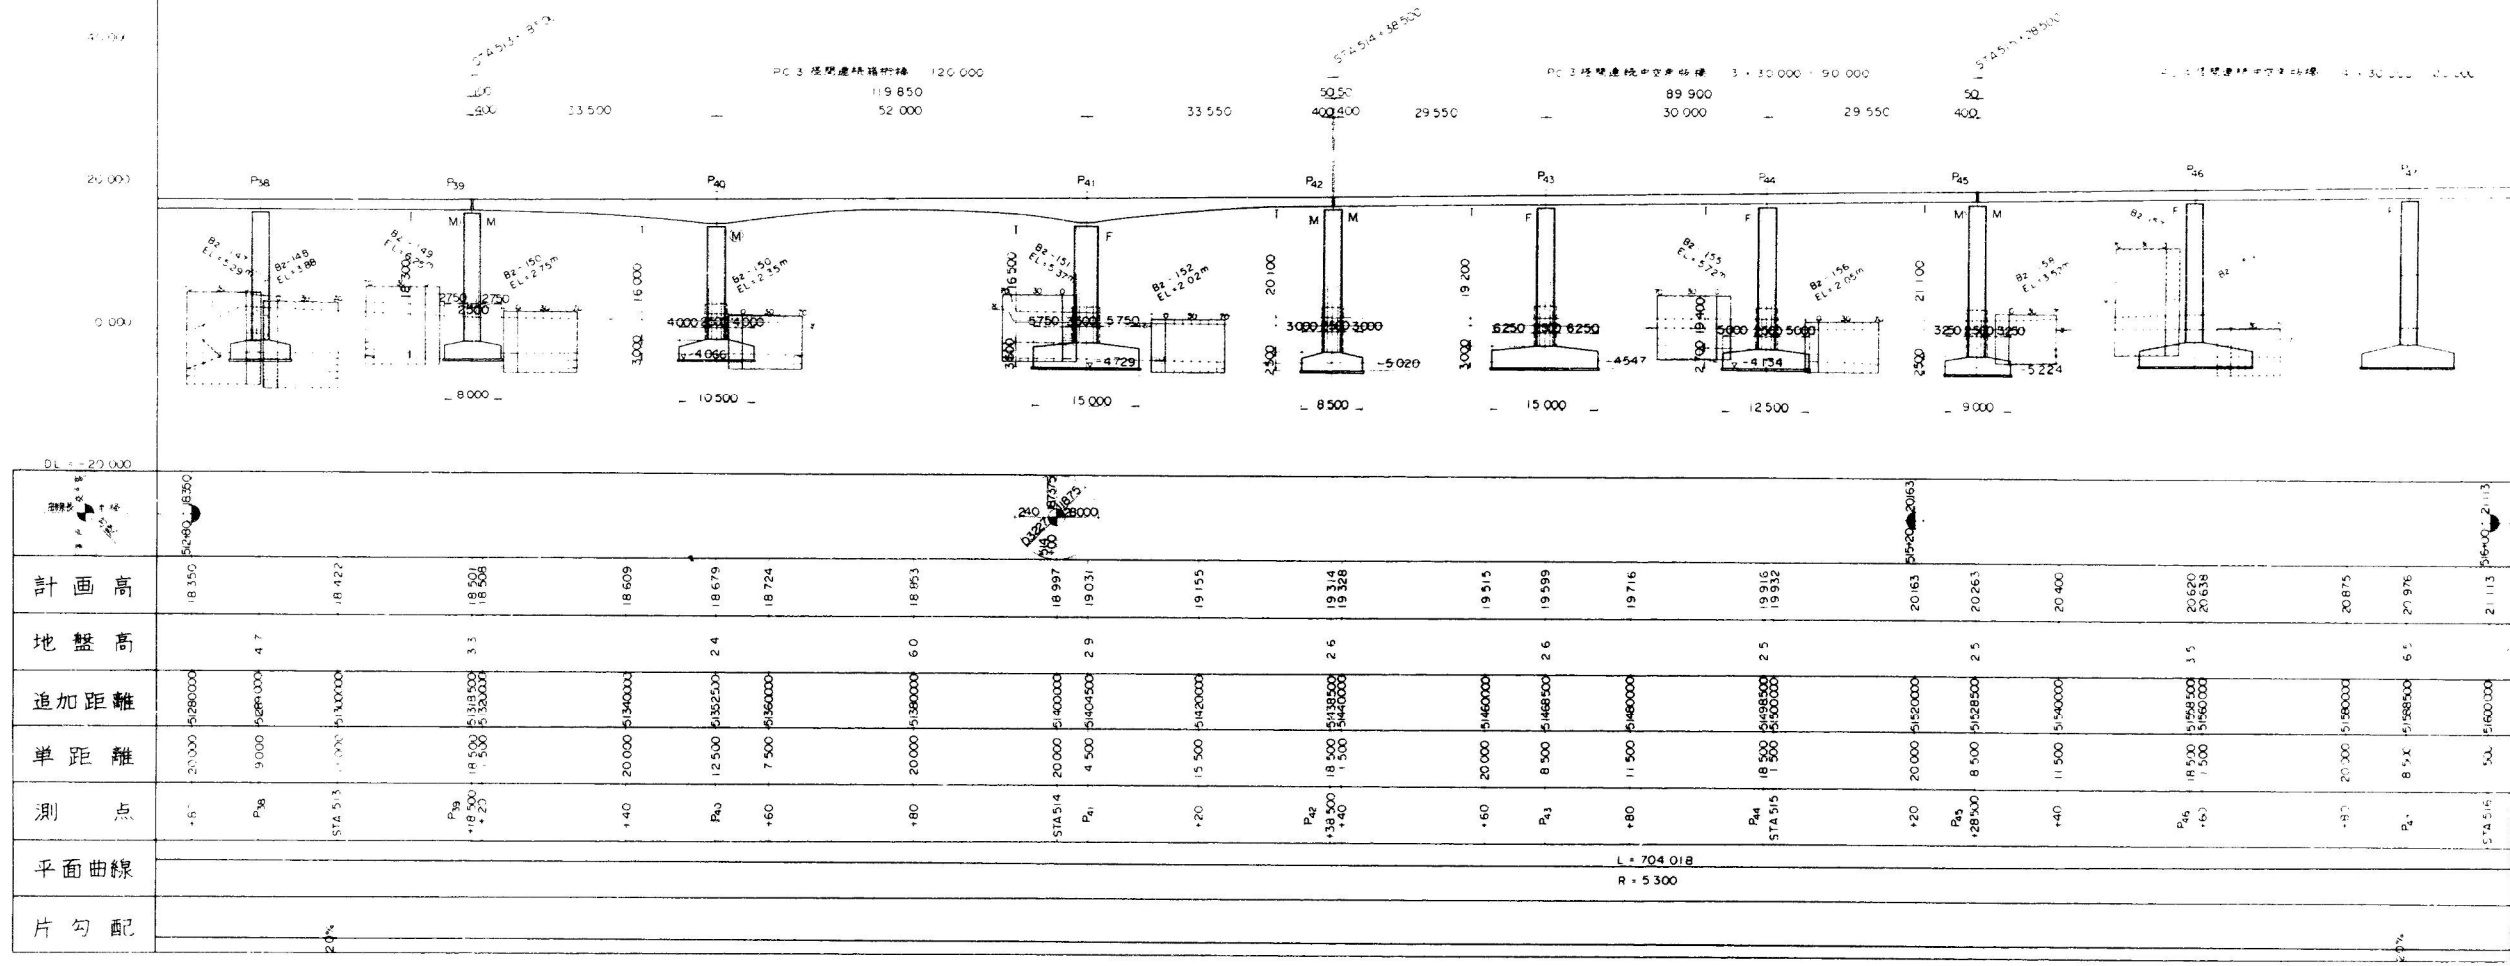

平面図 縮尺 1/400

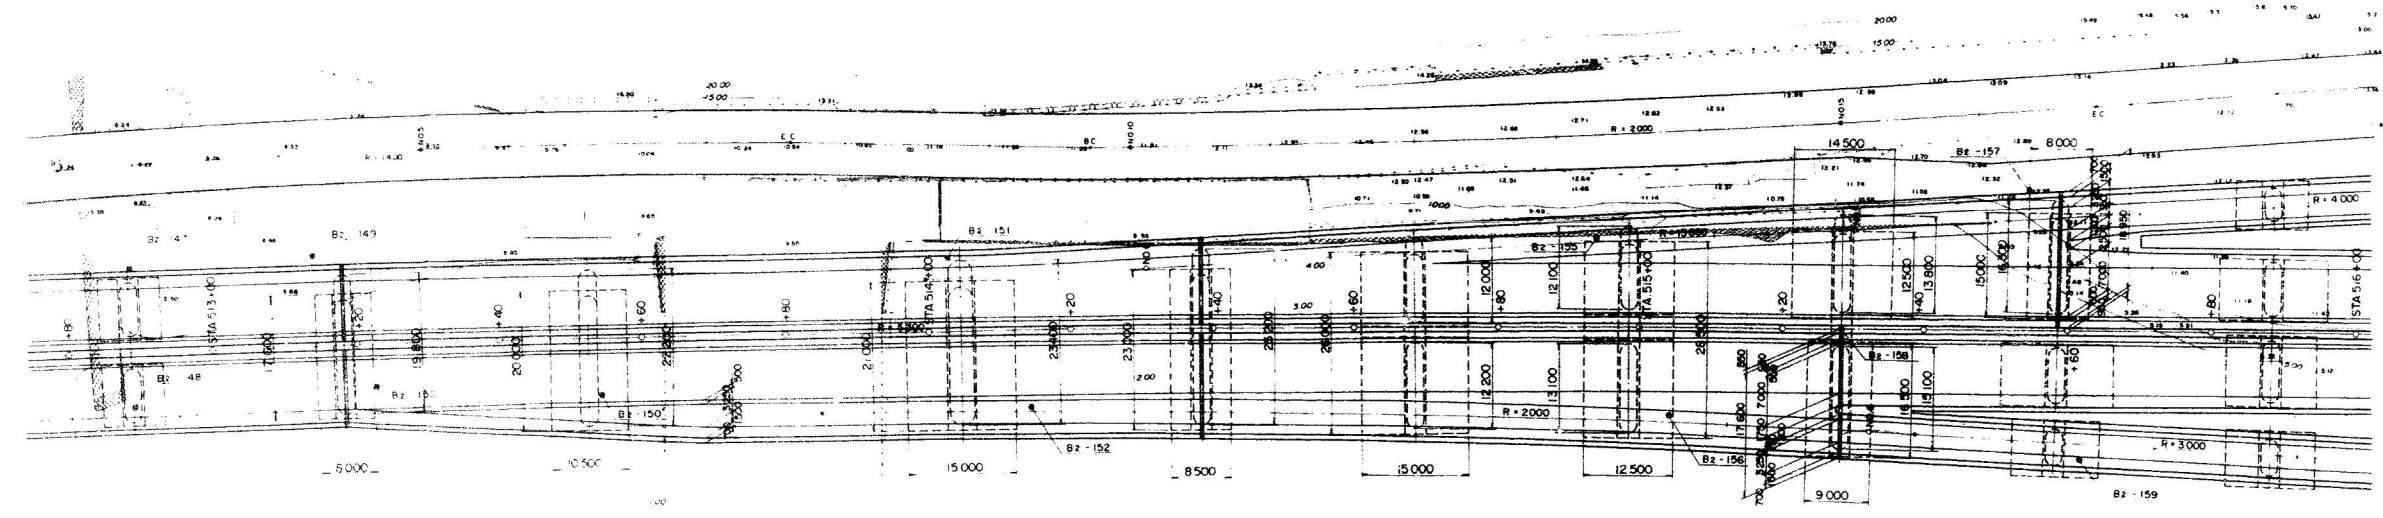

400

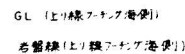

總計 1 400




設計条件

材料強度及許容応力度

親不知海岸高架橋（下り線）



全体一般図 3 縮尺 1:200

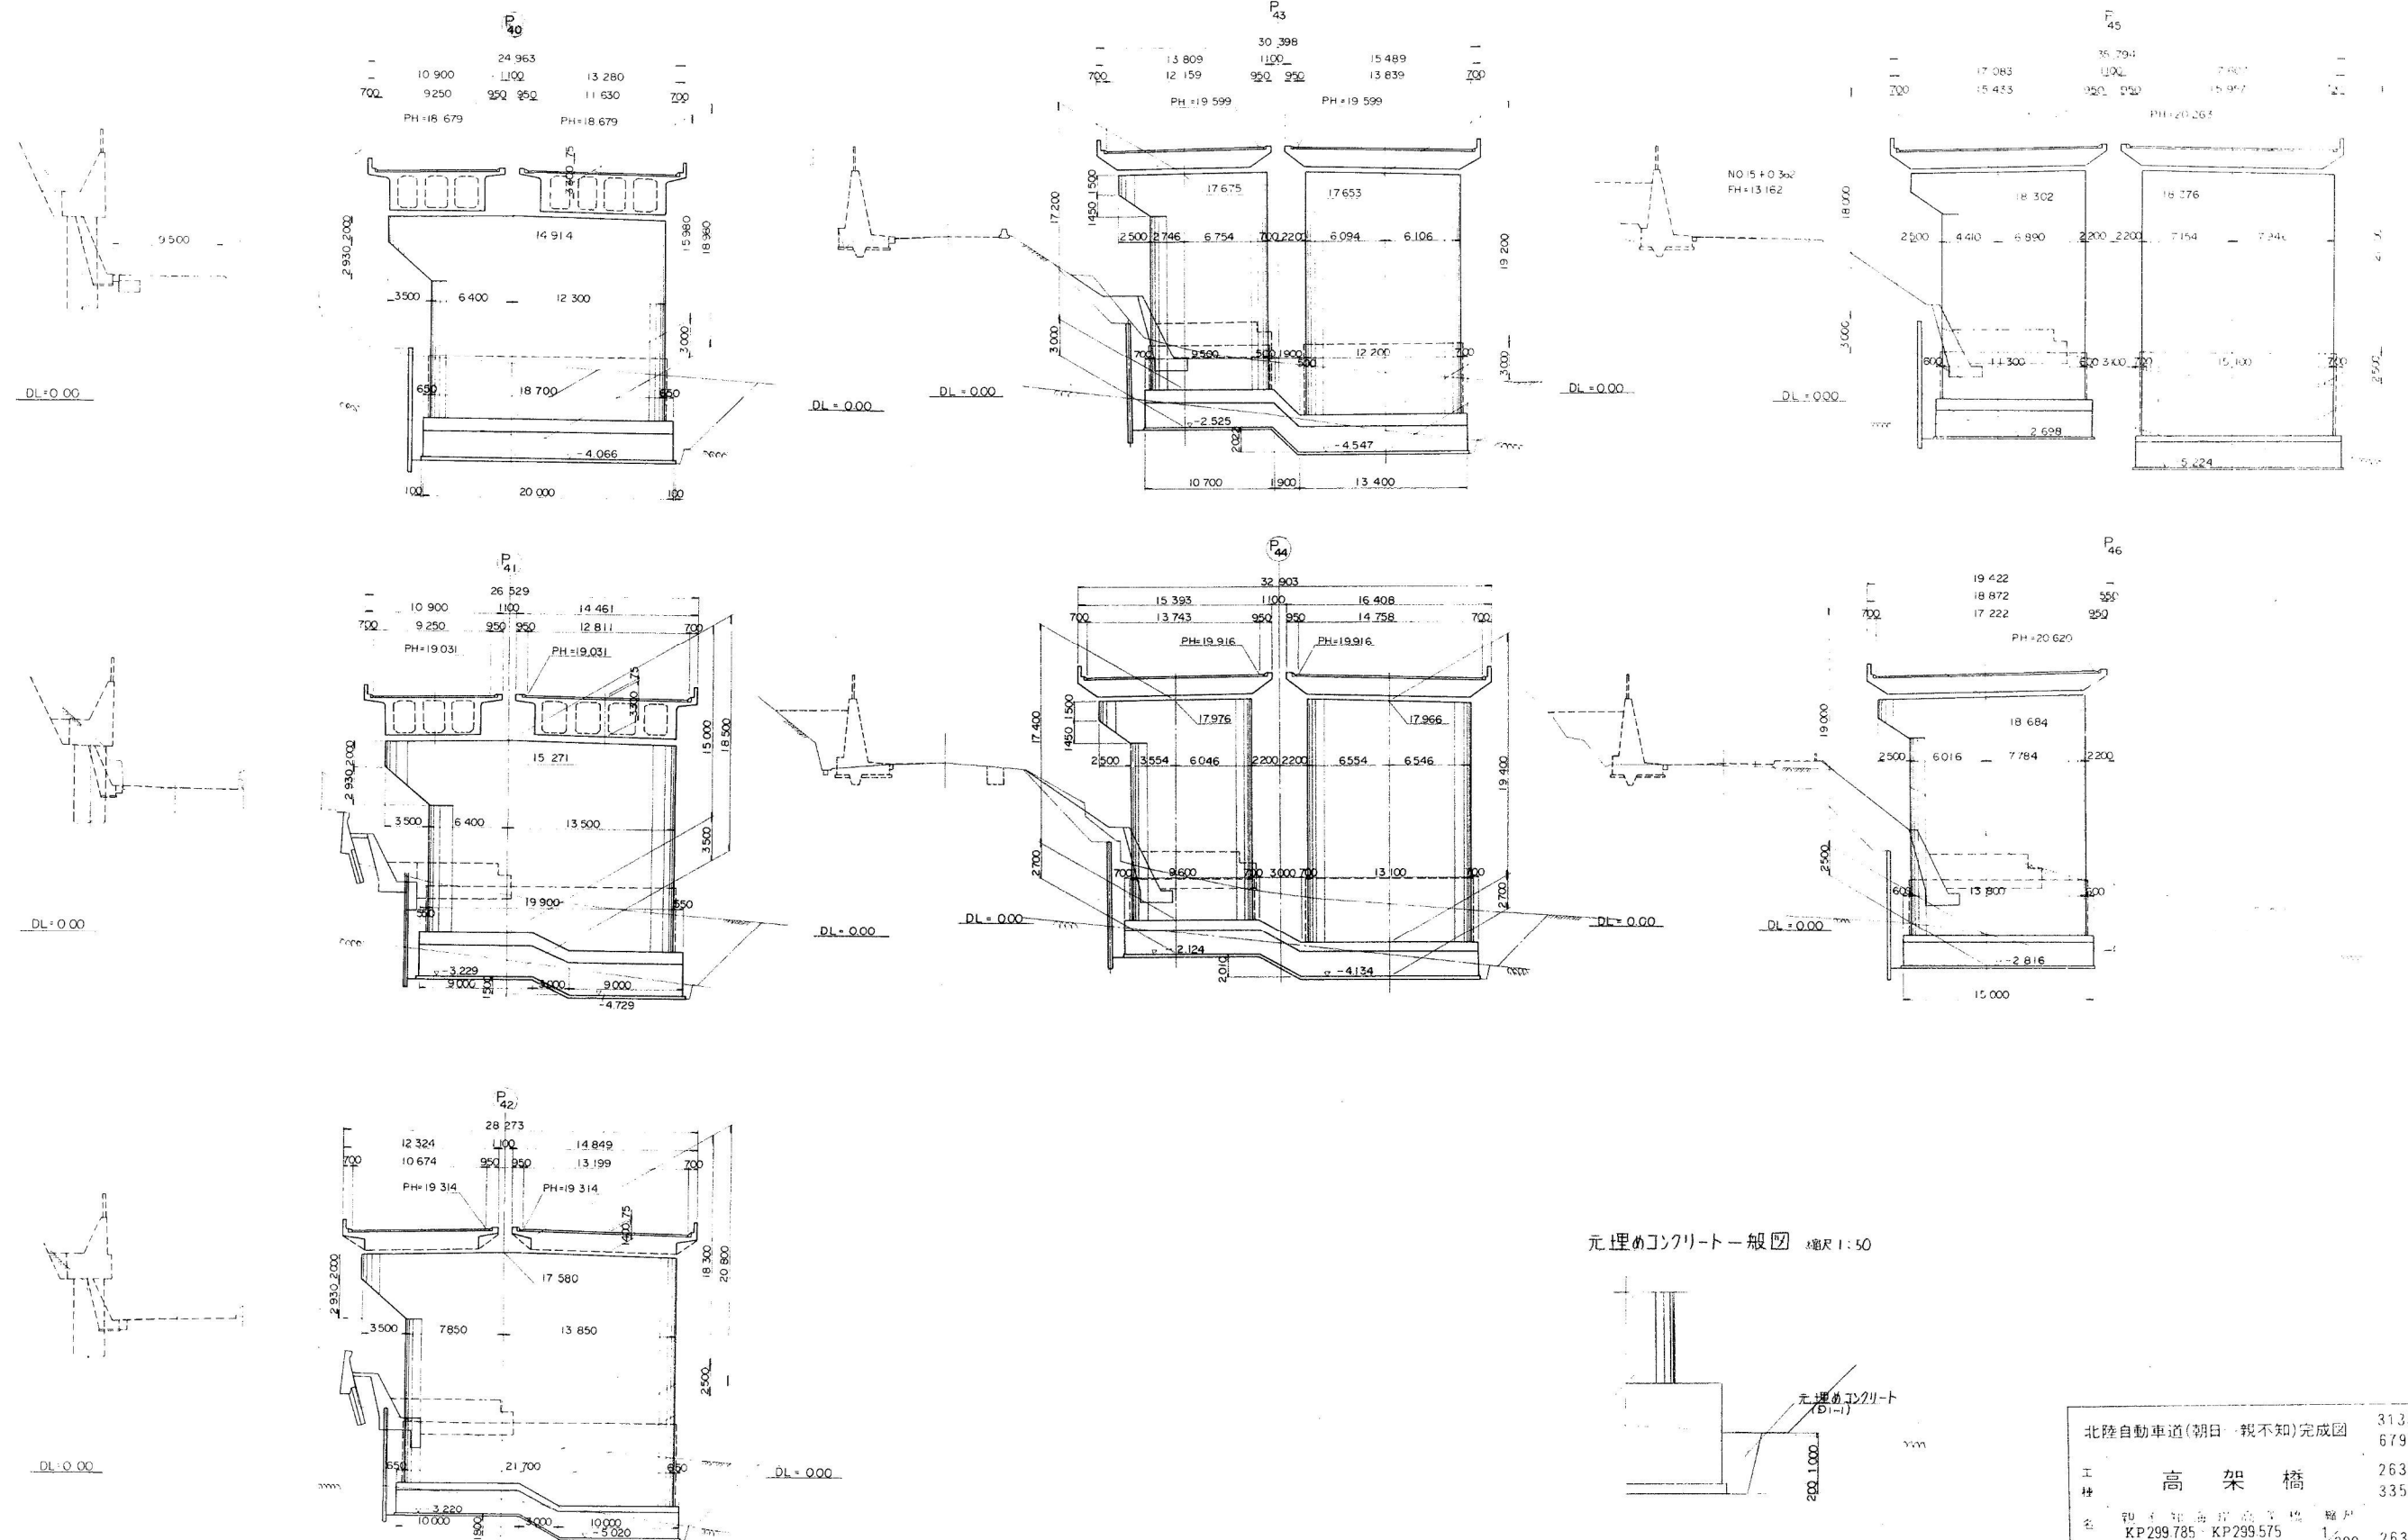


北陸自動車道(朝日-親不知)完成図		3133
工 高 架 橋		6795
名 親不知海岸高架橋		2632
KP299.785 - KP299.575		3358
STA513+18.50 - 515+28.50		2632
全体一般図(全3)		3358
日本道路公団新潟建設局		


× 書き出し 5 図 1

親不知海岸高架橋（下り線）

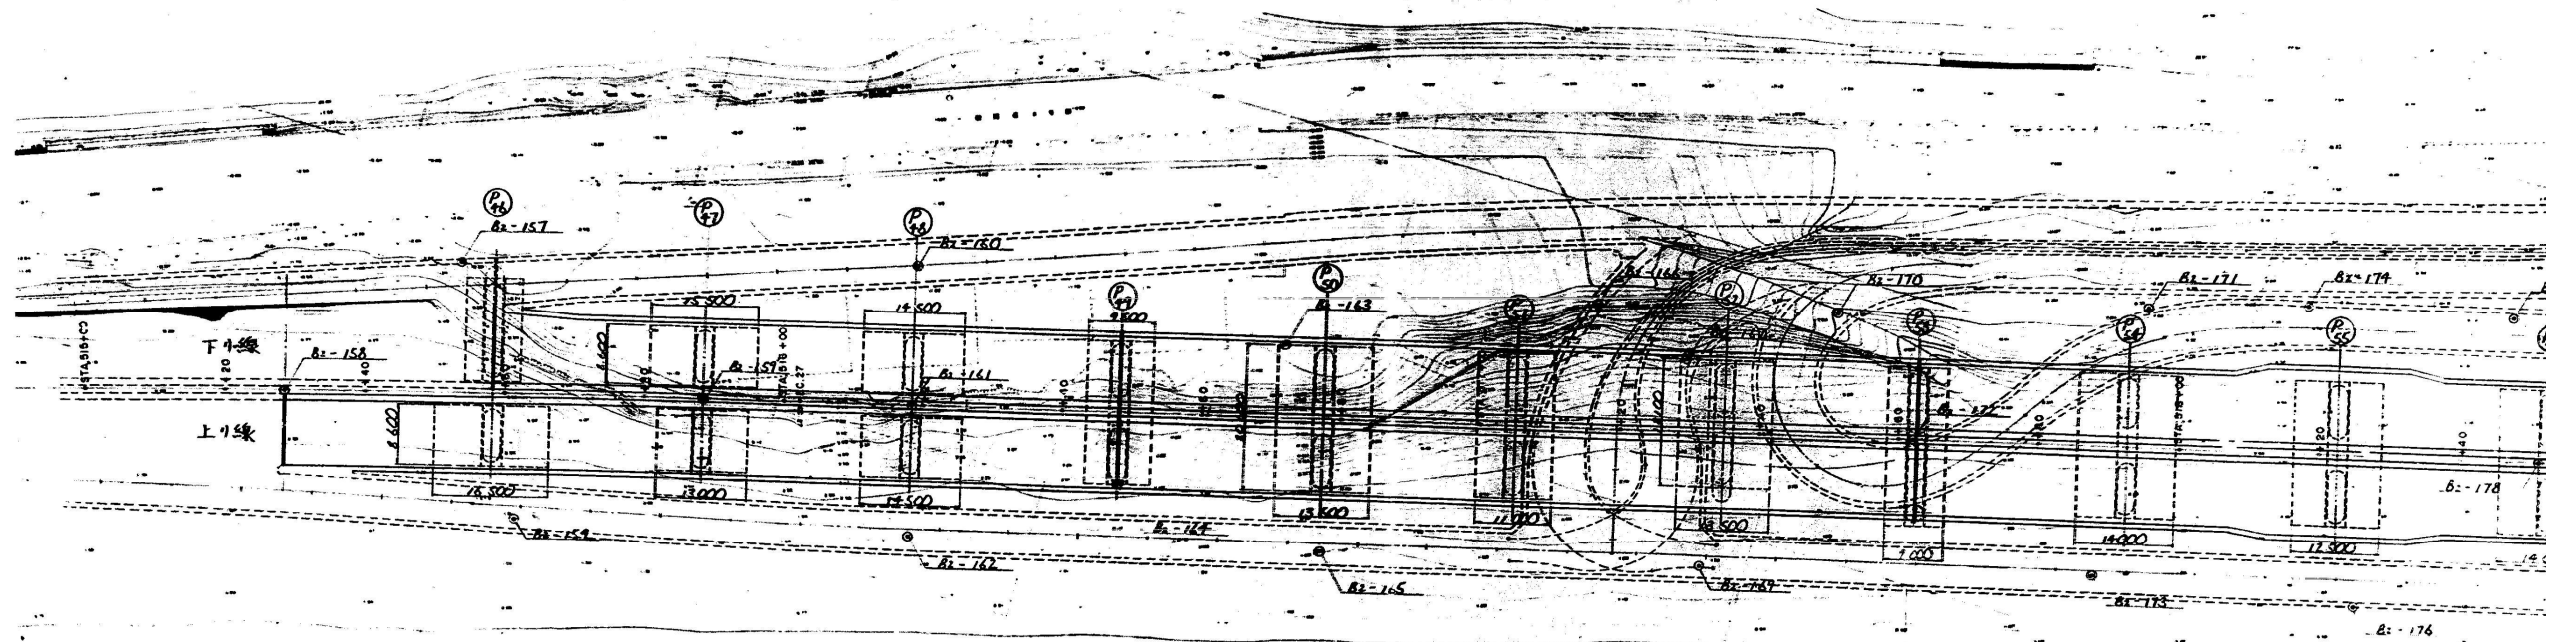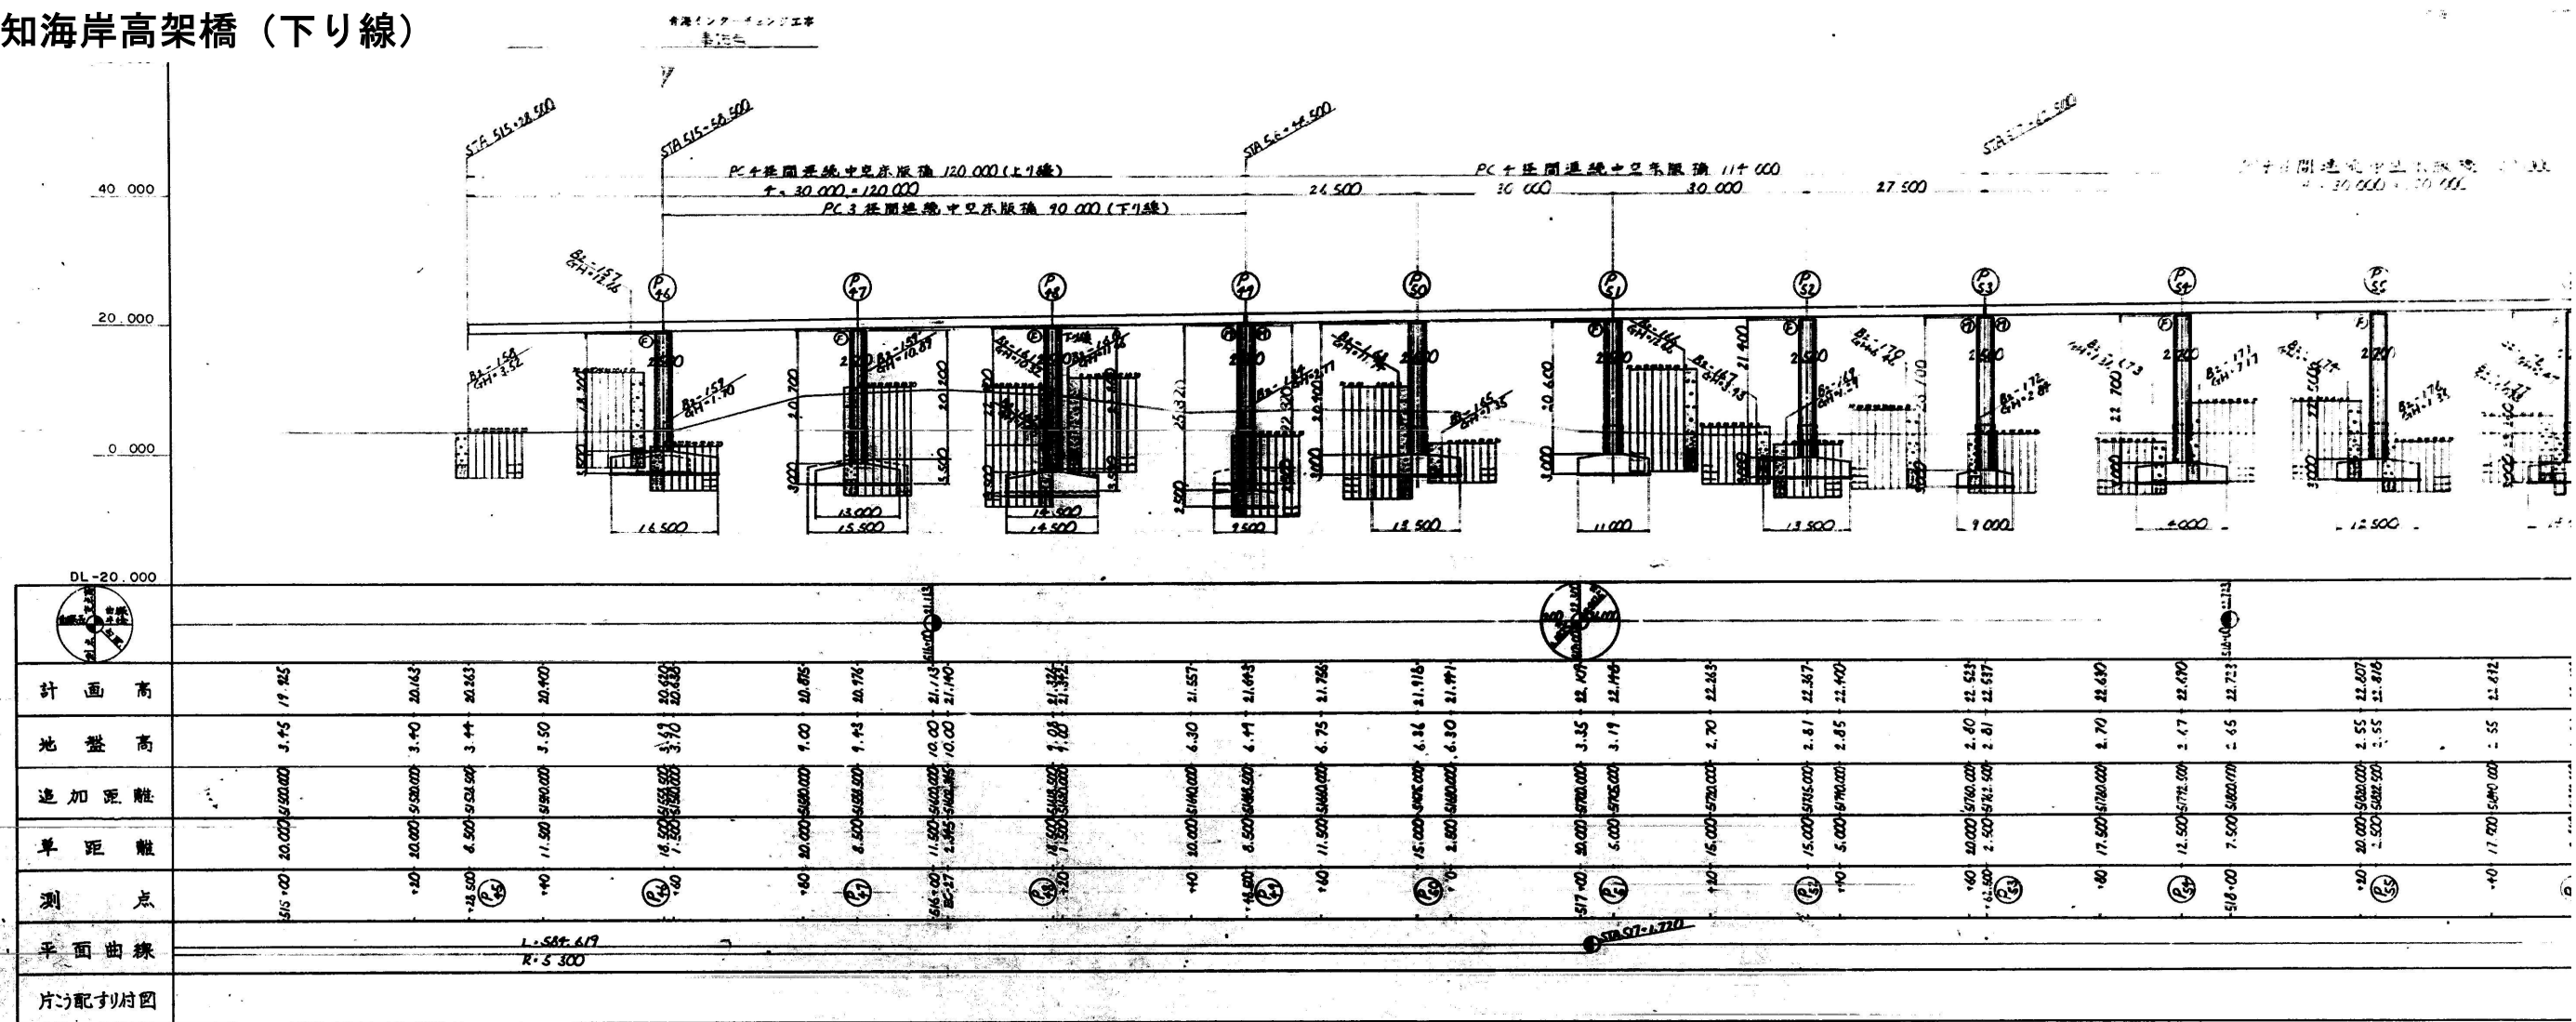


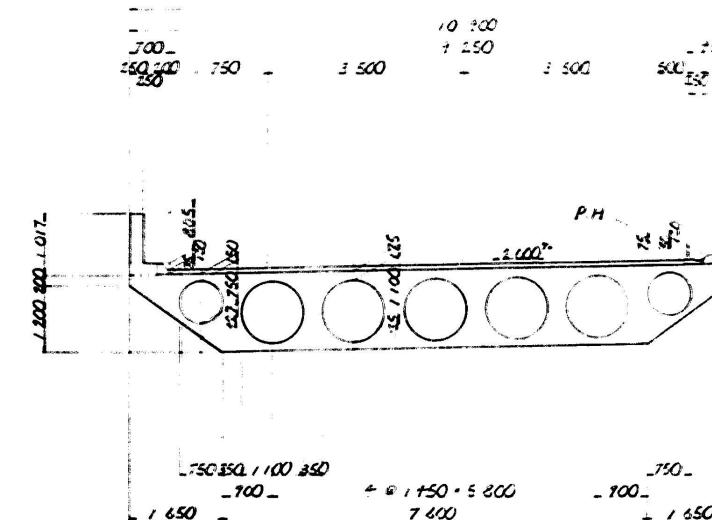

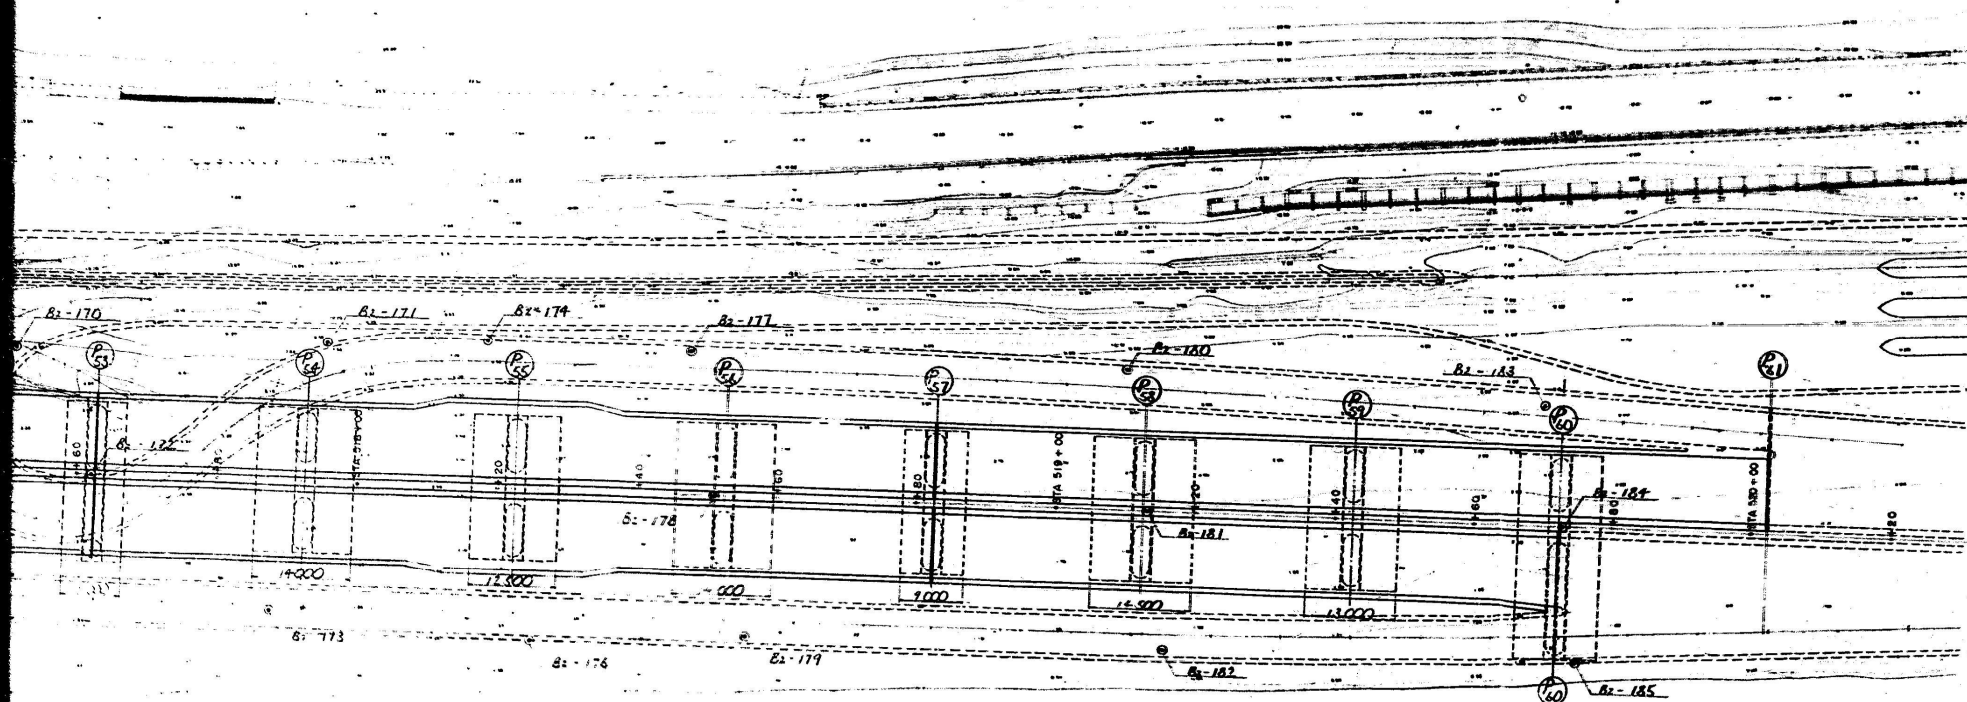



















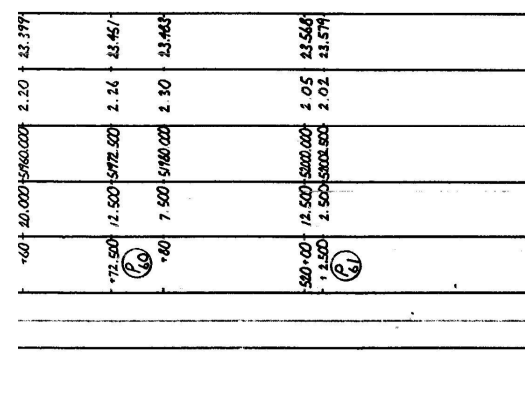
[illegible]







設 計 条 件	
橋 長	144" 000 桁架
造 路 重 分	1 徑 3 徑 B
通 車 重	TL - 20, TT - 43
型 式	7'2" x 12.7' x 77" 連續中空管版橋
支 間	27'55" x 30'00" x 27'55" 27'55" x 28'00" x 27'55"
有 効 間 距	桁架
橫 向 勻 配	2%
縱 向 勻 配	0.224%
地 震 係 數	水平震度 $K_H = 0.15$ 鉛直震度 $K_V = 1.0$
左 版 3'74" 右 版 3'74"	左 版 總 重 $G_L = 350$ 噸
左 版 發 出	左 版 CD 30 許 容 應 力 $F_L = 1,400$ 噸
適用 不 方 管	昭和 55 年 3 月 通 路 驗 收 方 管 同 解 說
使 用 材 質	

工	高 架 橋	2727
標	STA515-5850-518-5250 第一筋 (左1)	3358
日本道路公團新潟建設局		



親不知海岸高架橋（下り線）

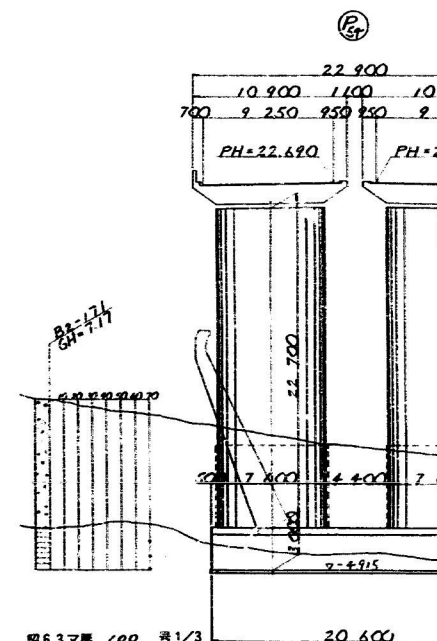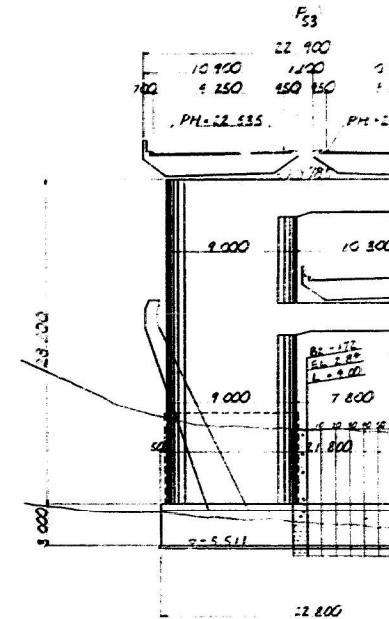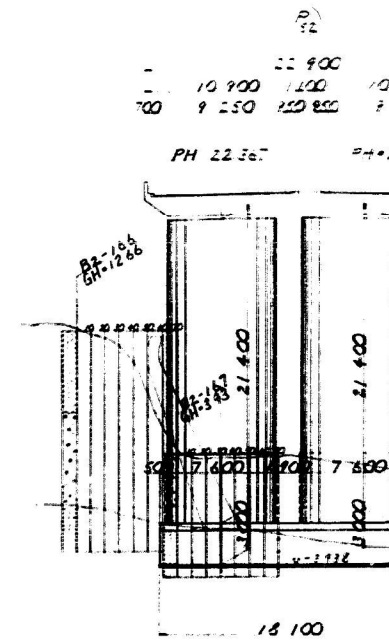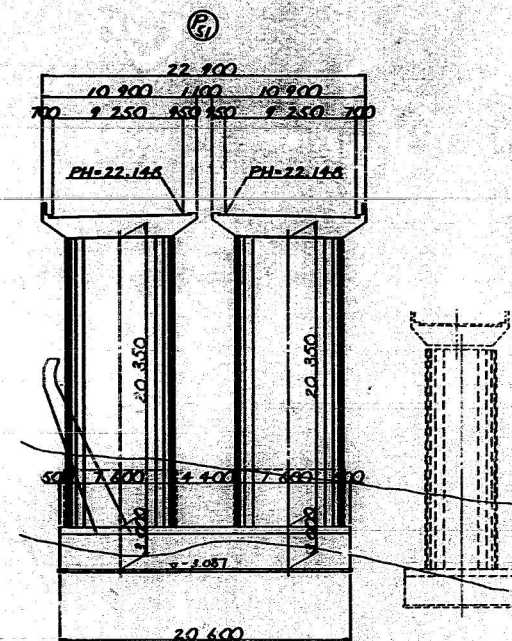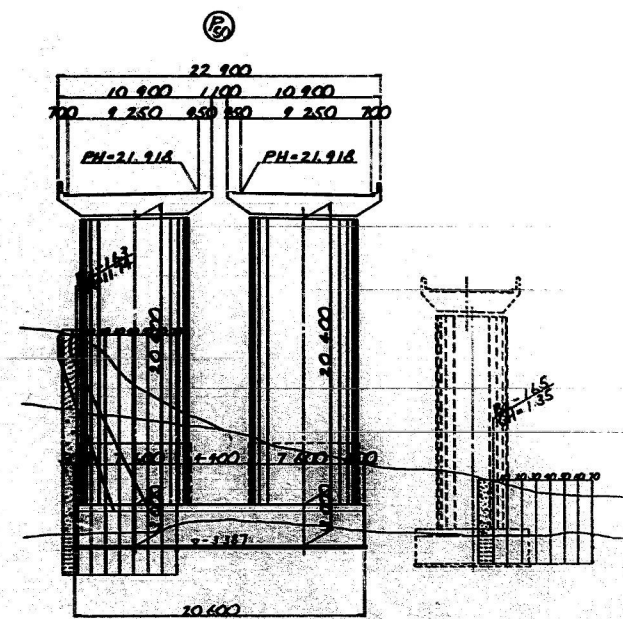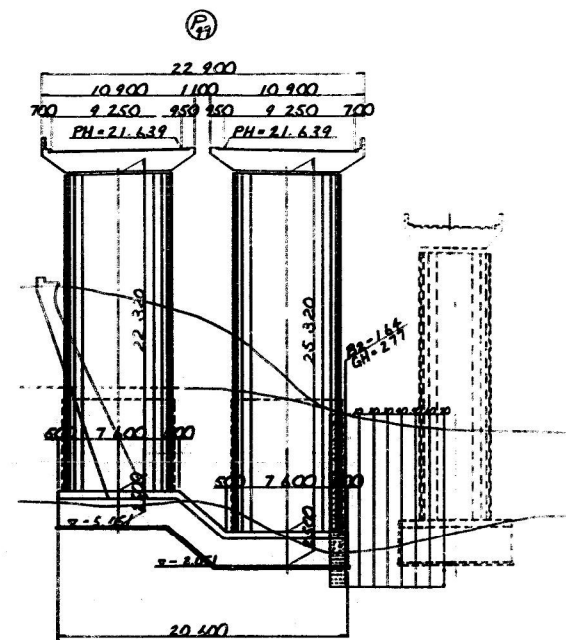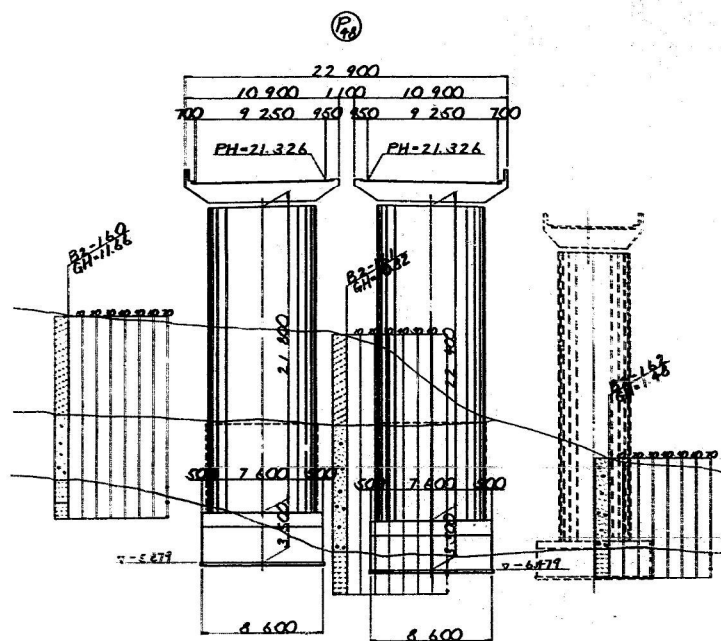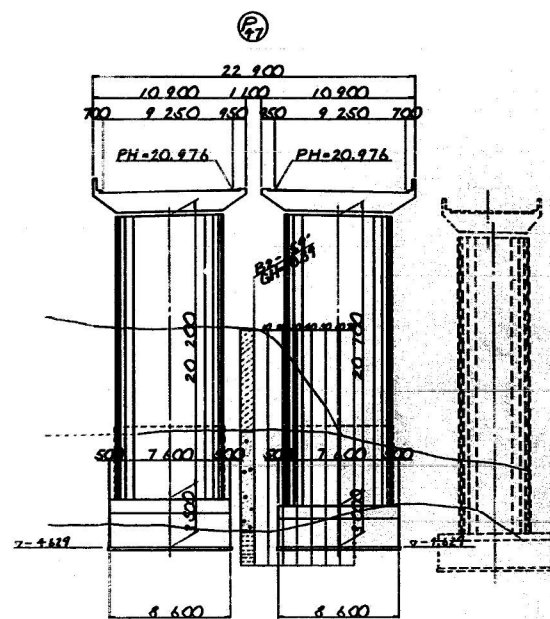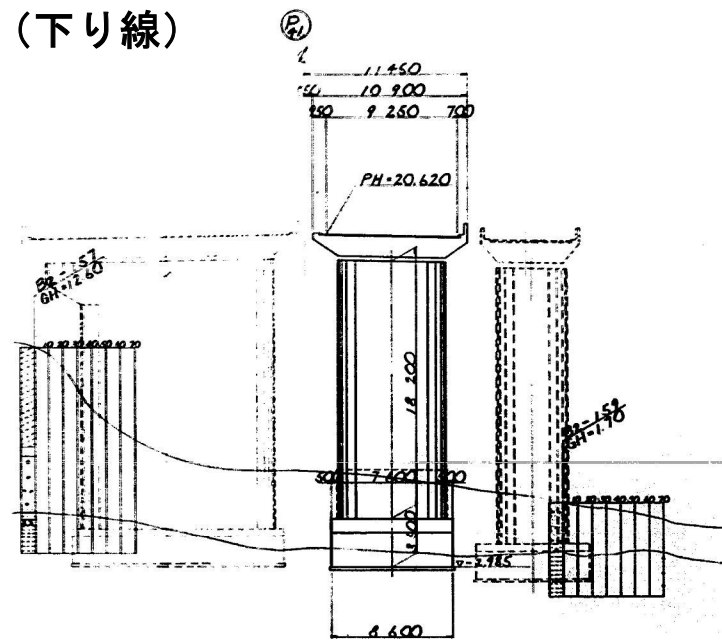

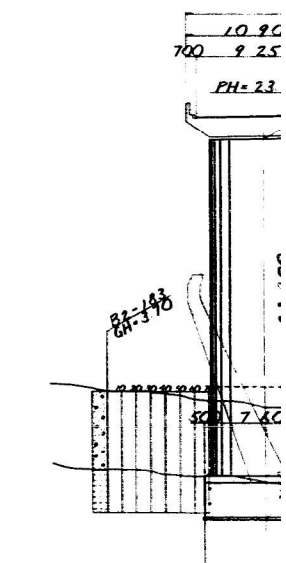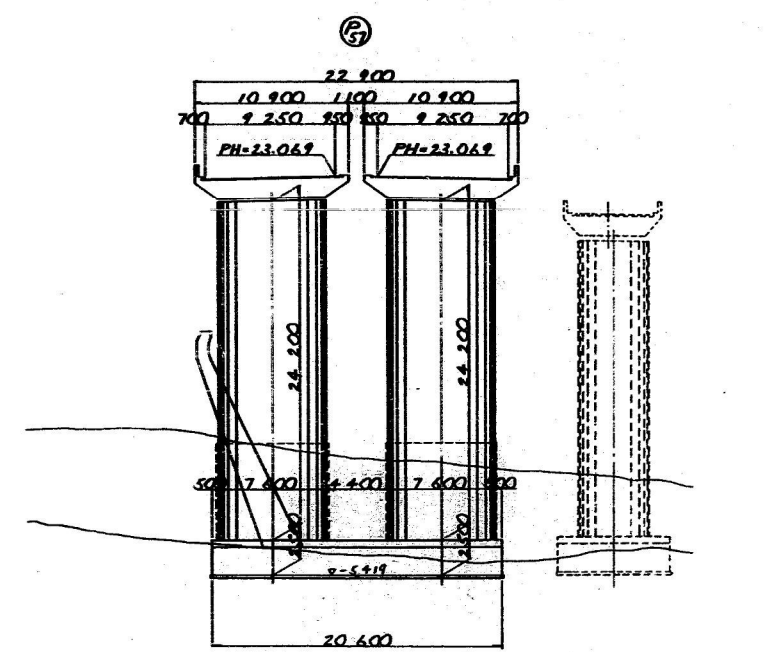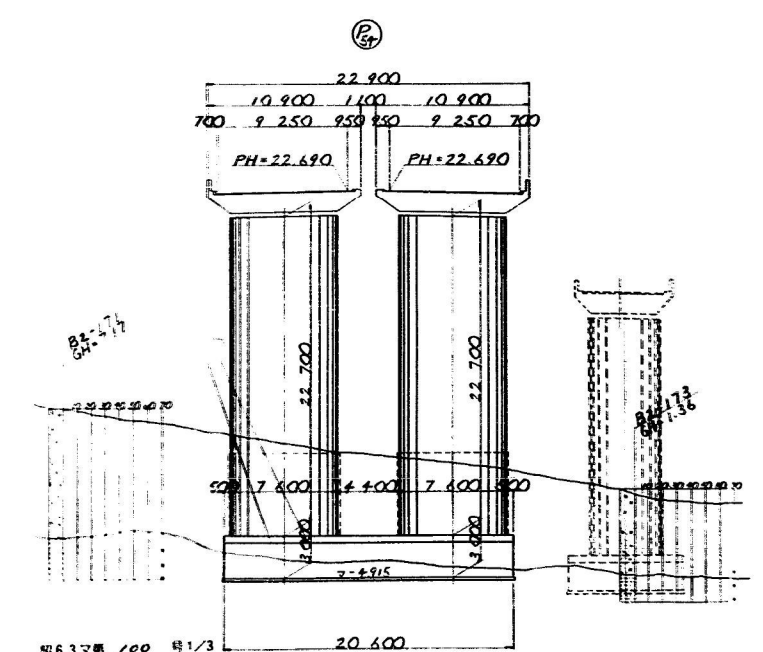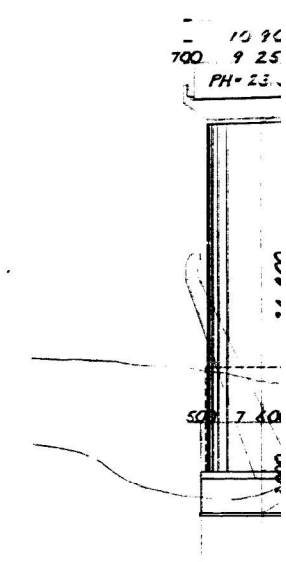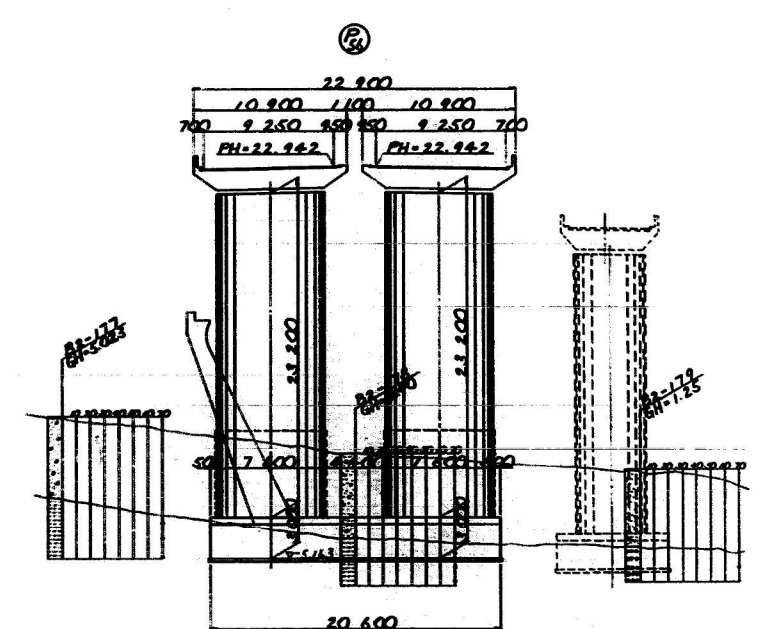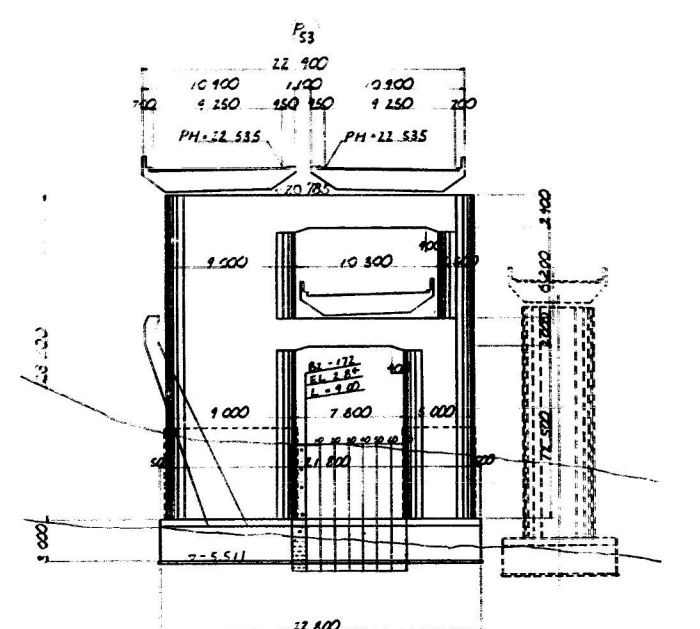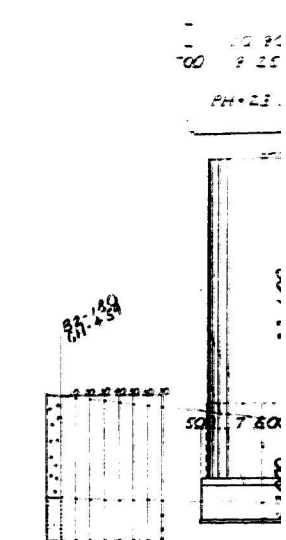
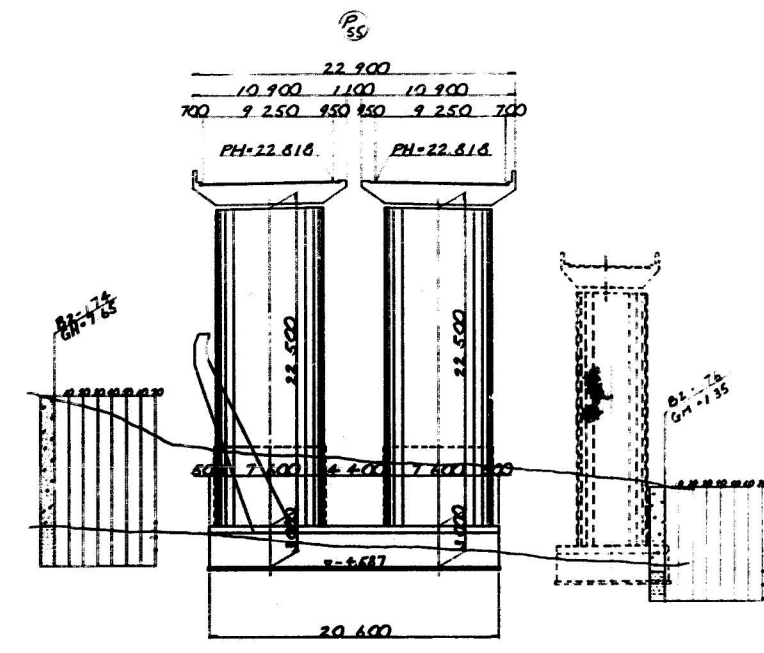
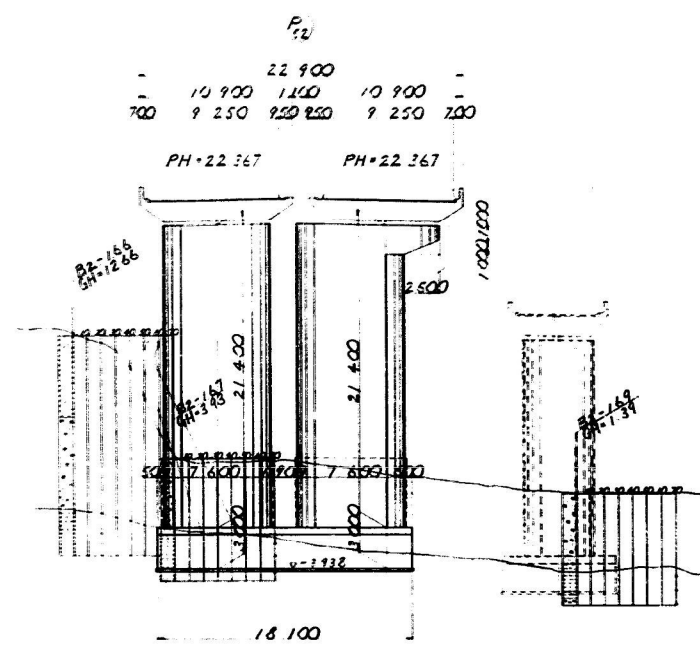


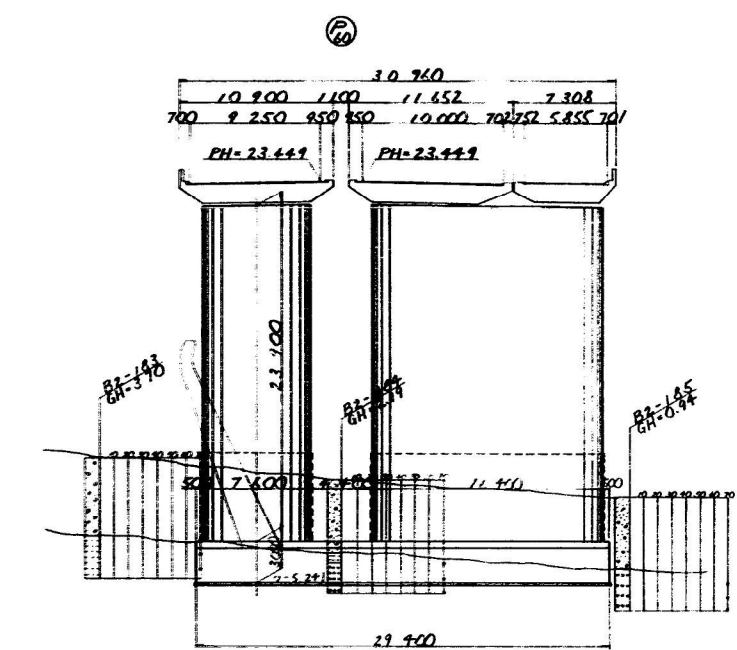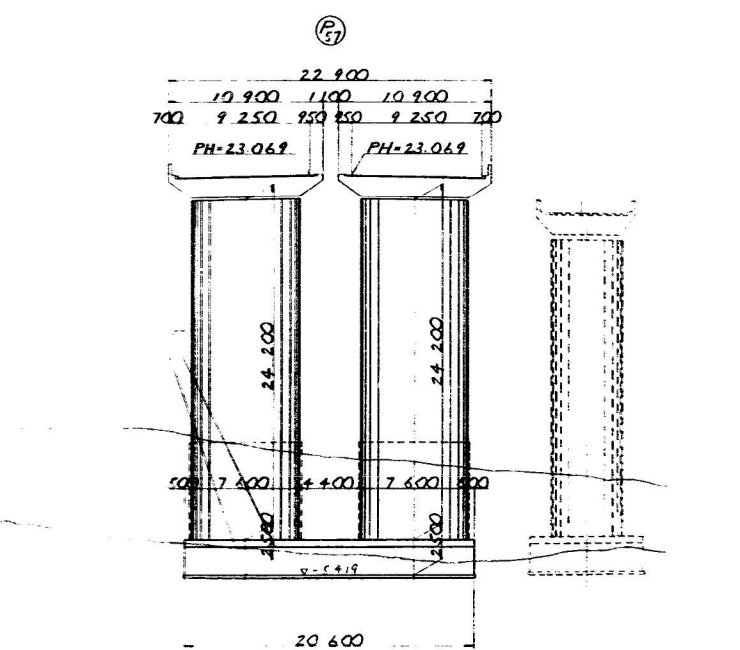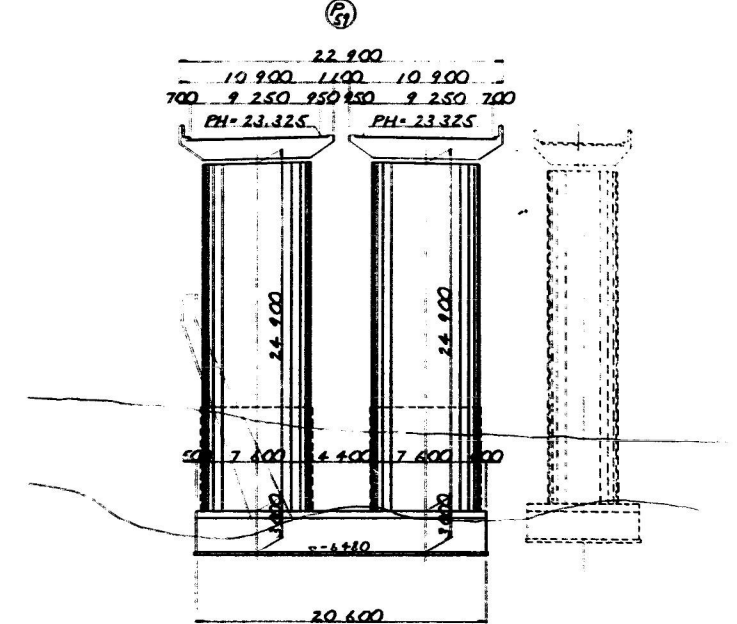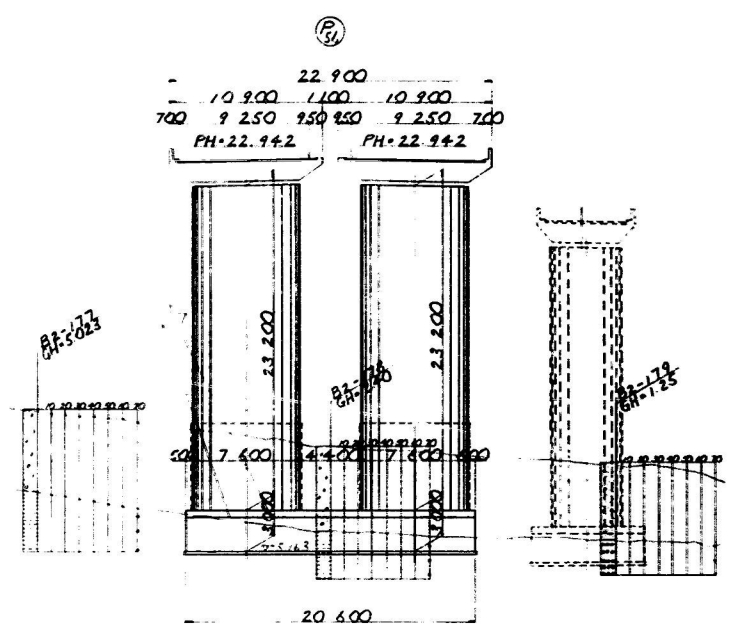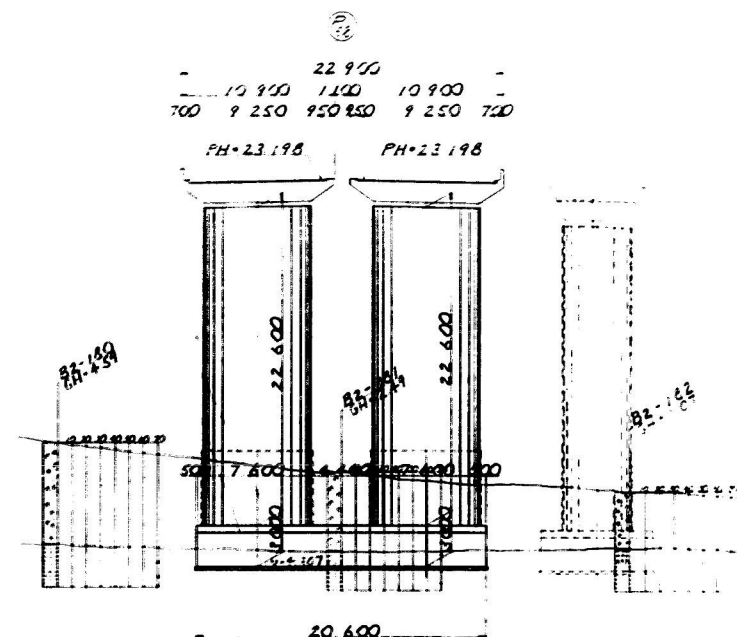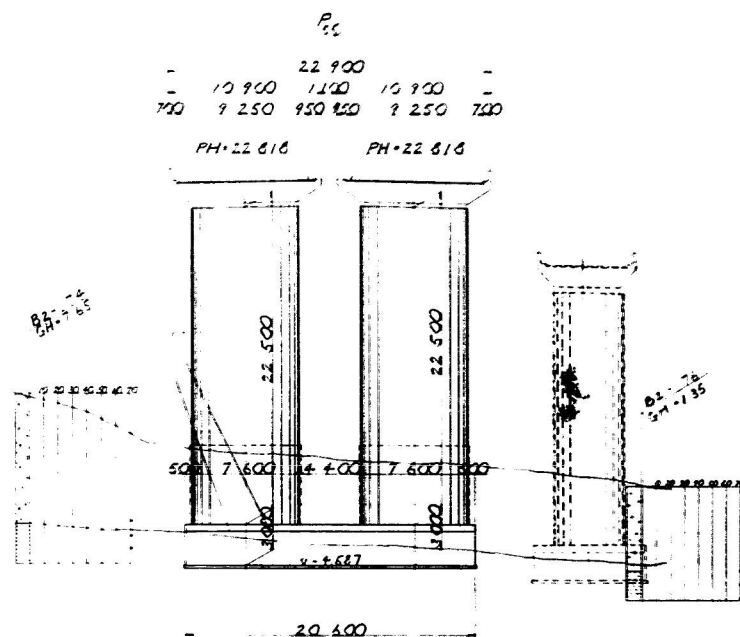

北陸自動車道(朝日~親不知)完成図	3729
二	6795
橋	2728
高架橋	3358
名	
KP299545~KP299251	1 200 2728
STA515.5850~518.5250	3358
一	
日本道路公団新潟建設局	

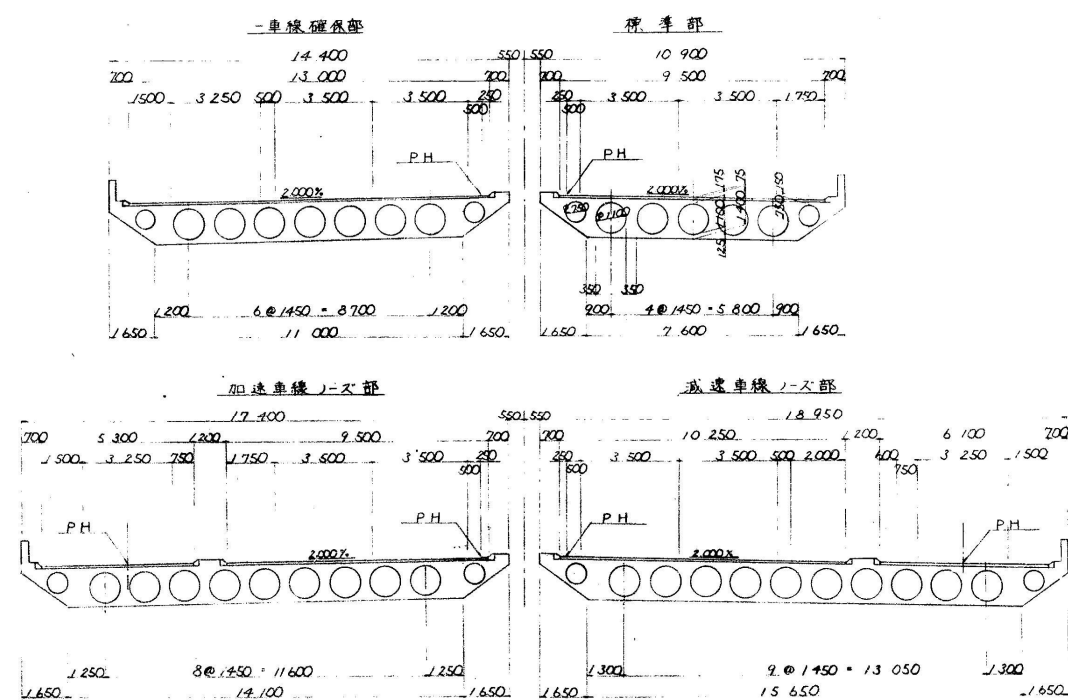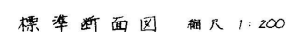


下部工正面図 比例尺 1:200

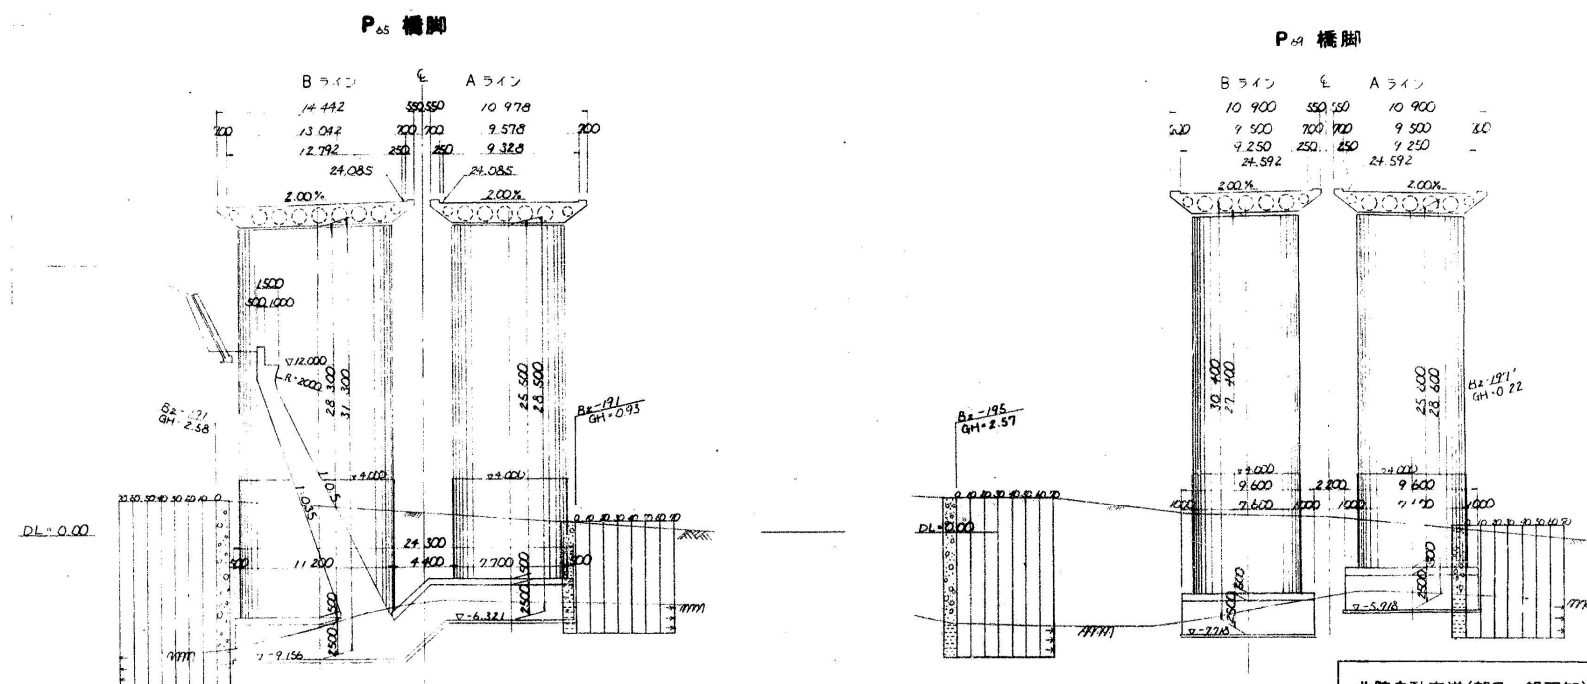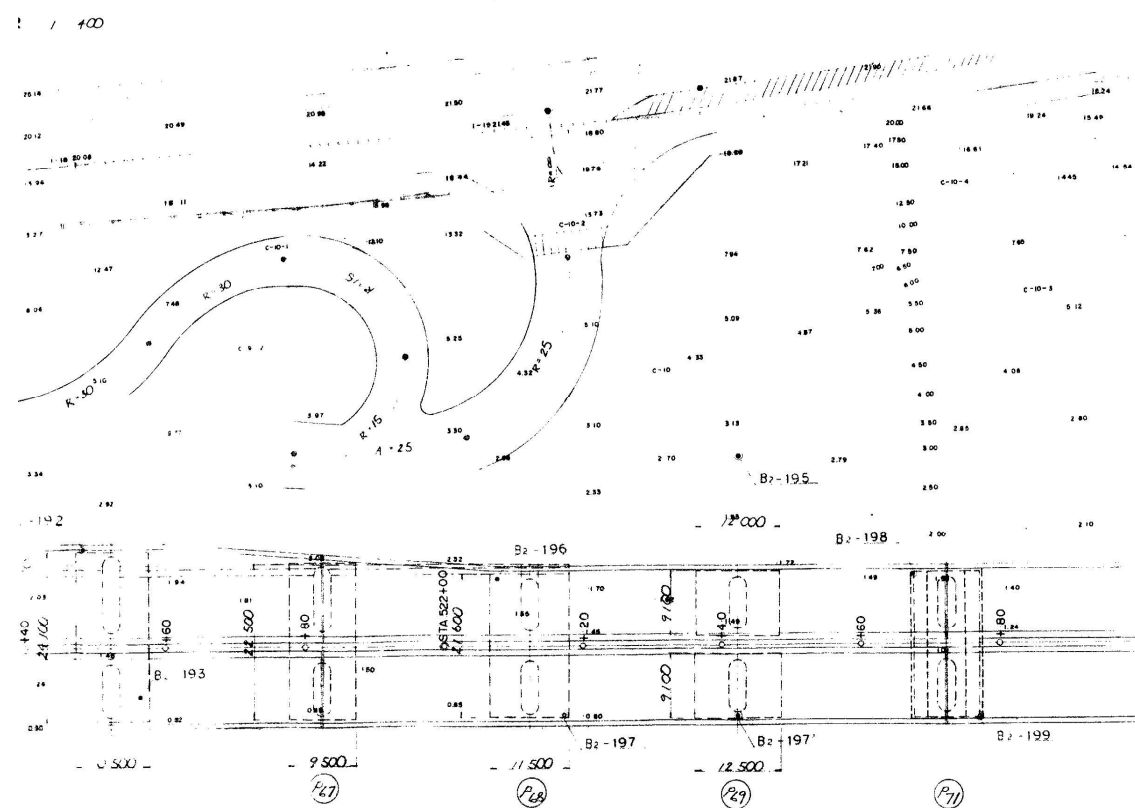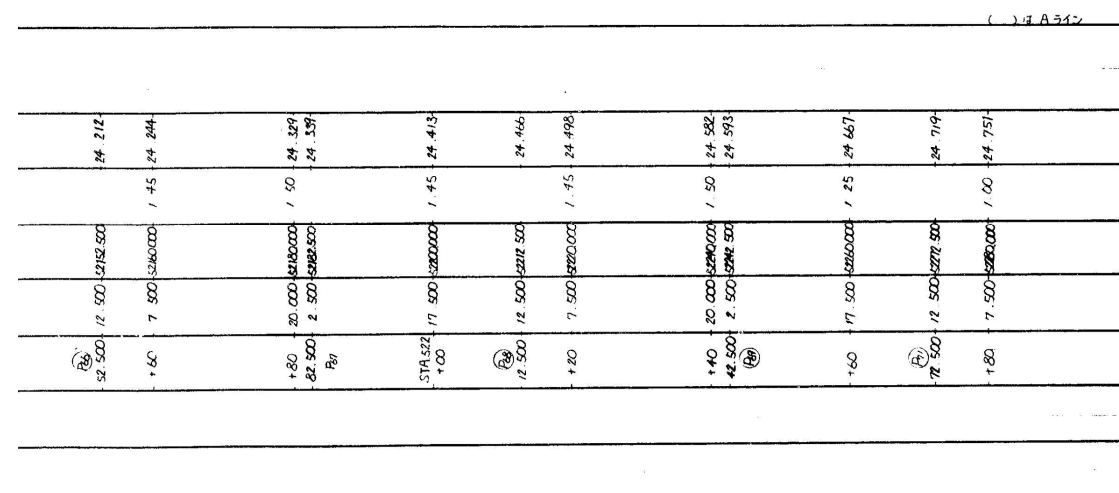
[illegible]

北陸自動車道(朝日～親不知)完成図			3437 6795
工 種	高 架 橋		2936 3358
名	親 不 知 海 岸 高 架 橋 KP299131～KP298831 STA519+7250～522+7250 一 般 図 (そ の 1)	縮 尺 1/200 400	2936 3358
称	日 本 道 路 公 団 新 潟 建 設 局		


48 1:100

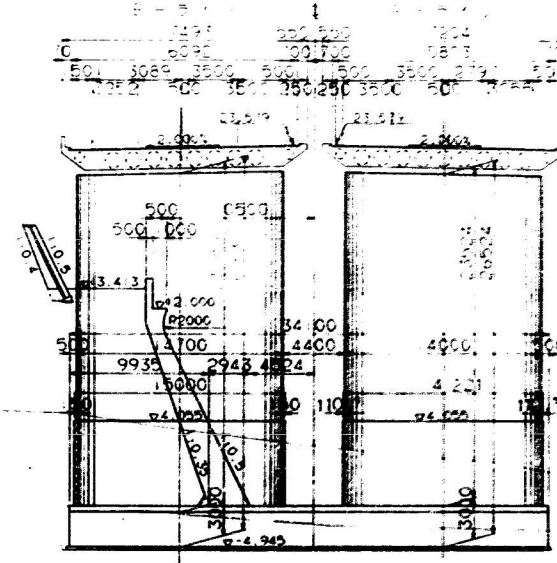

P₆₂


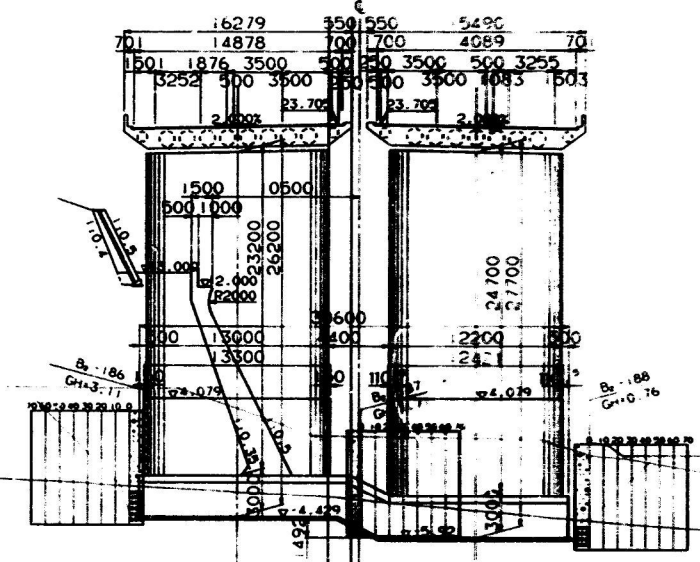


P₆₃

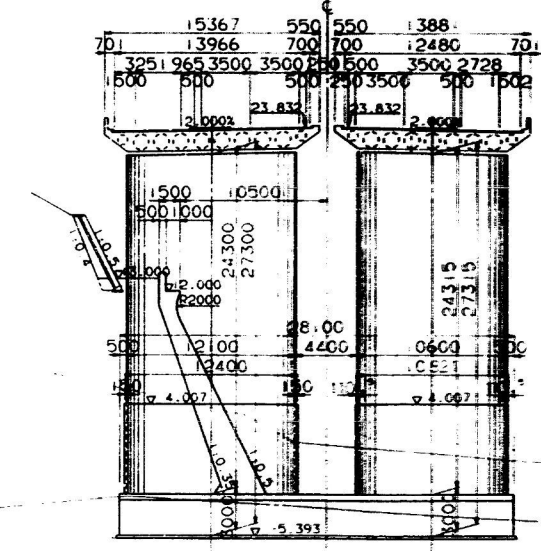


北陸自動車道 朝日 線不始 完成図 3318
 高 架 橋 6795
 3319
 3320
 3321
 463

A - 511

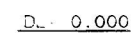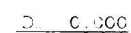

461 22 122

全体一


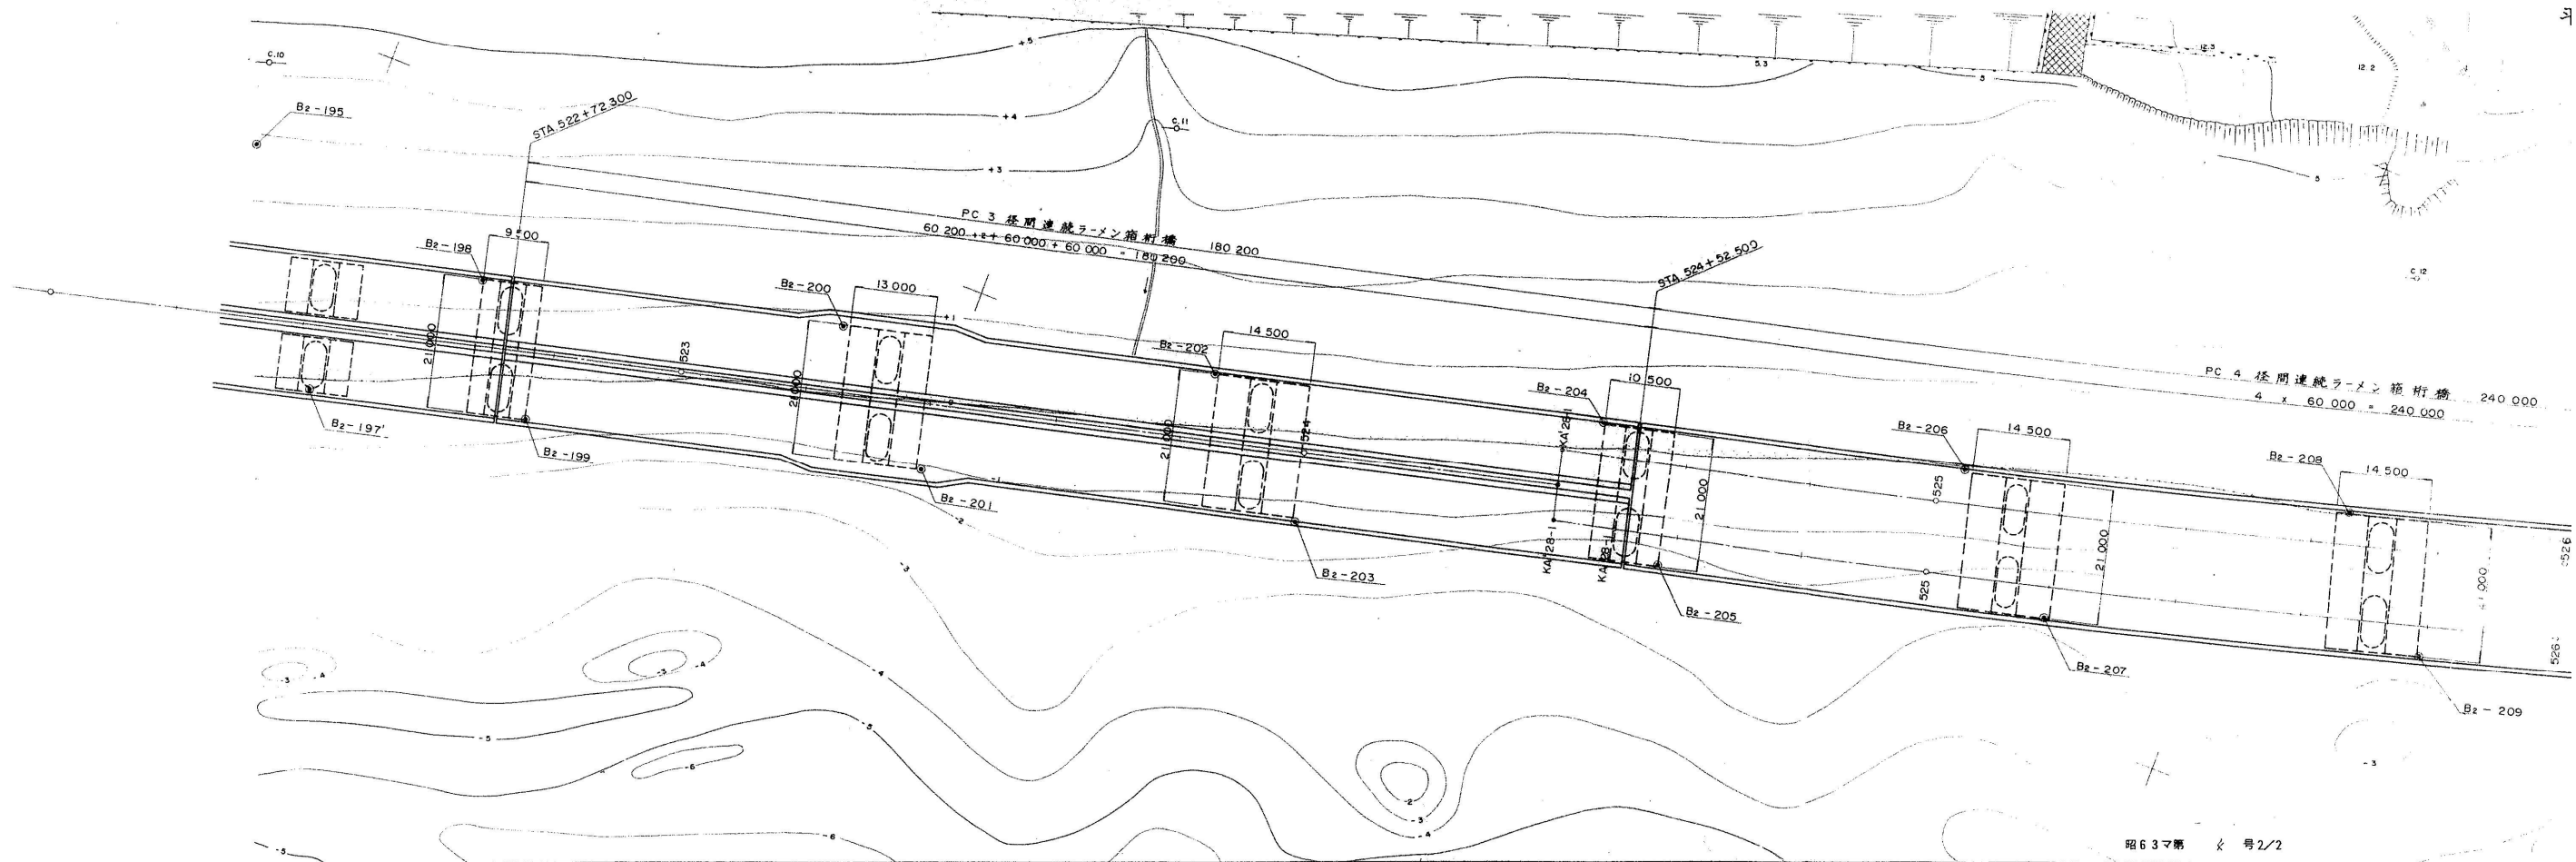


全体一般図(その1) 側面図 縮尺 1:400


PC 4 径間連続ラーメン箱桁橋 240.000
4 x 60.000 = 240.000

橋長 808.200

STA 526+92.500

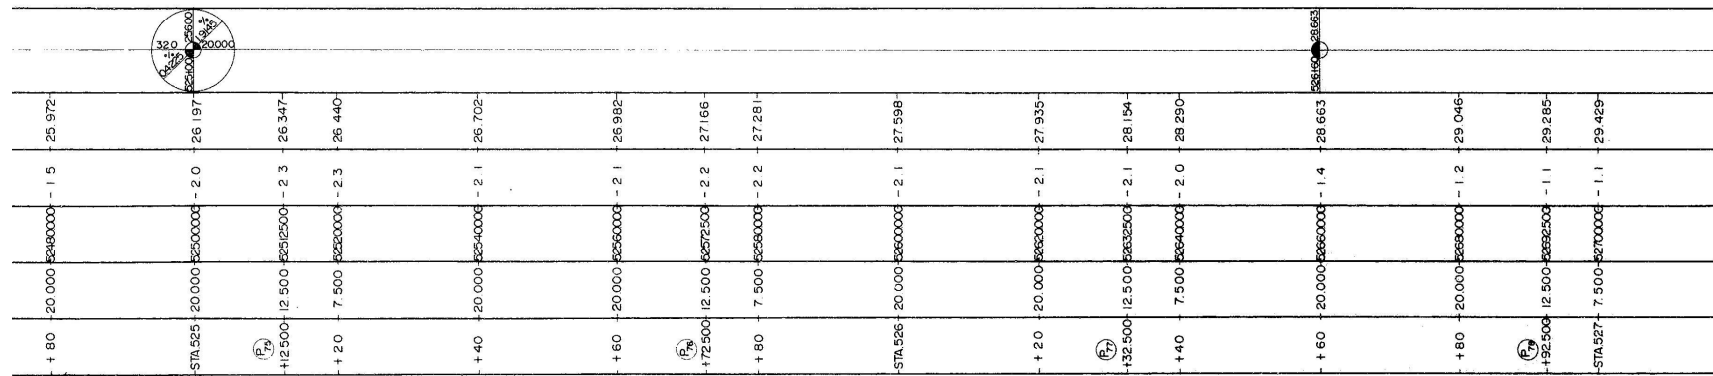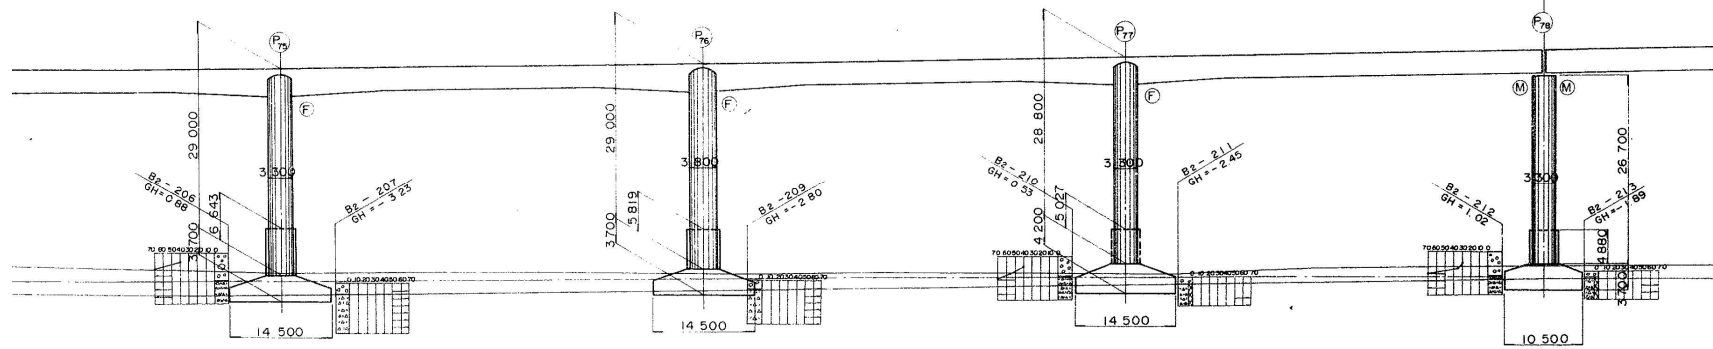


平面図 縮尺 1:400

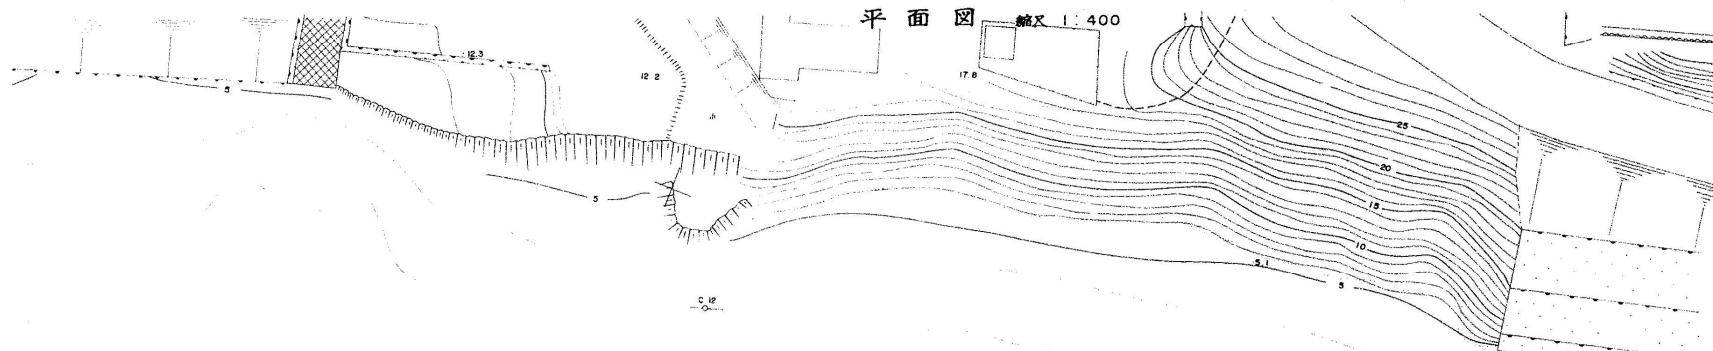


PC 4 径間連続ラーメン箱桁橋 240.000
4 x 60.000 = 240.000


STA 526+92.500

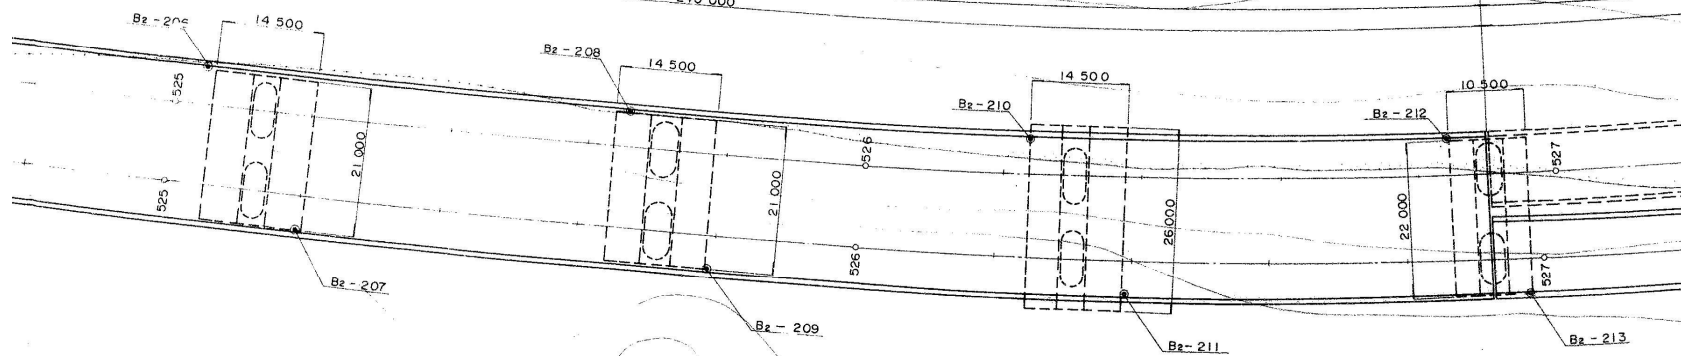

標準断面図 縮尺 1:100

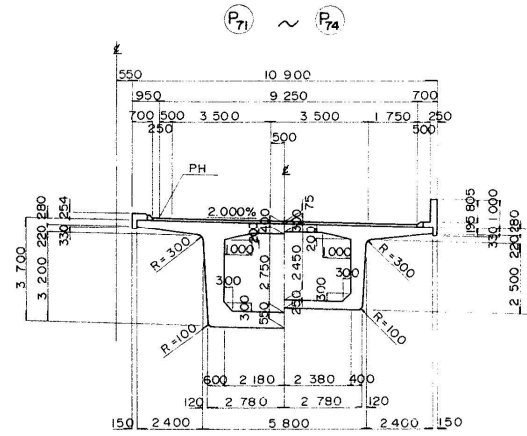









標準断面図 縮尺 1:100

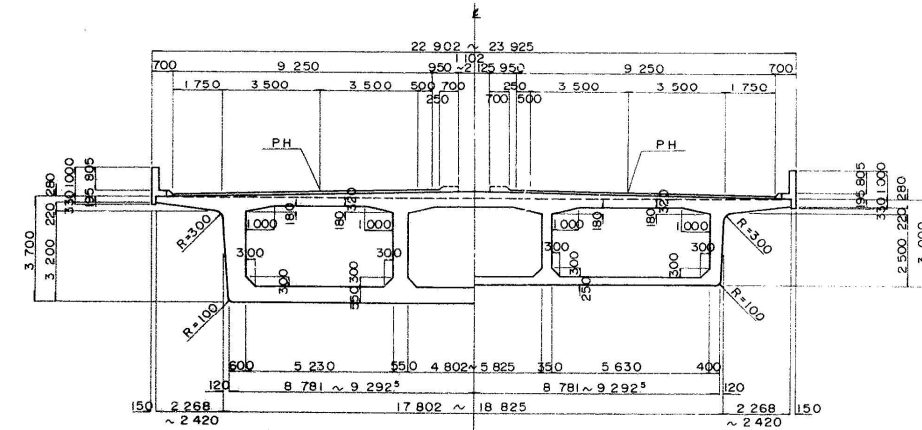

北陸自動車道(朝日~親不知)完成図		1809
		6795
工種	高架橋	1308
		3358
名	親不知海岸高架橋	縮尺
KP298.831~KP298.411		1/100
STA522+72.30		1308
~526+92.50		400
全体一般図(その1)		3358
日本道路公団新潟建設局		


親不知海岸高架橋（下り線）

全体一般図（その2） 縮尺 1:200

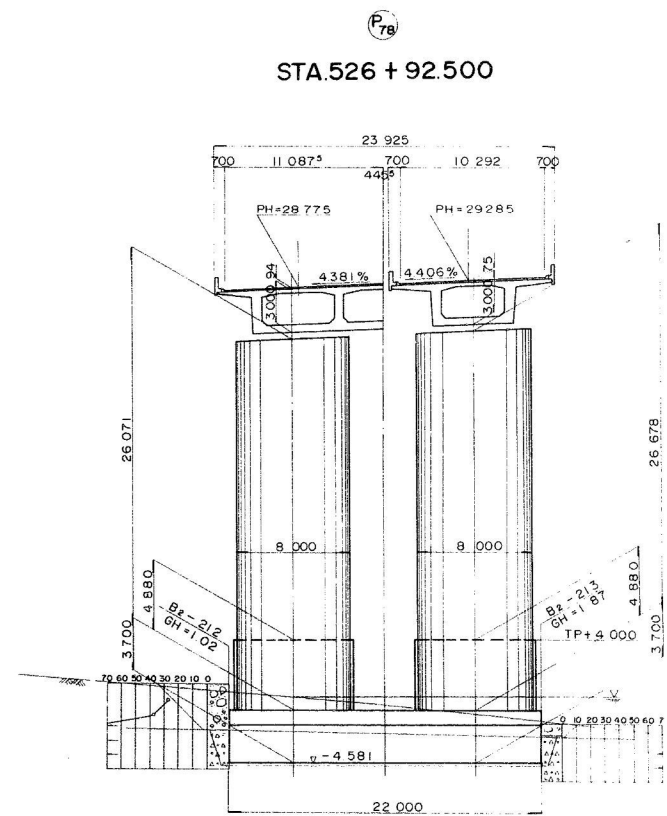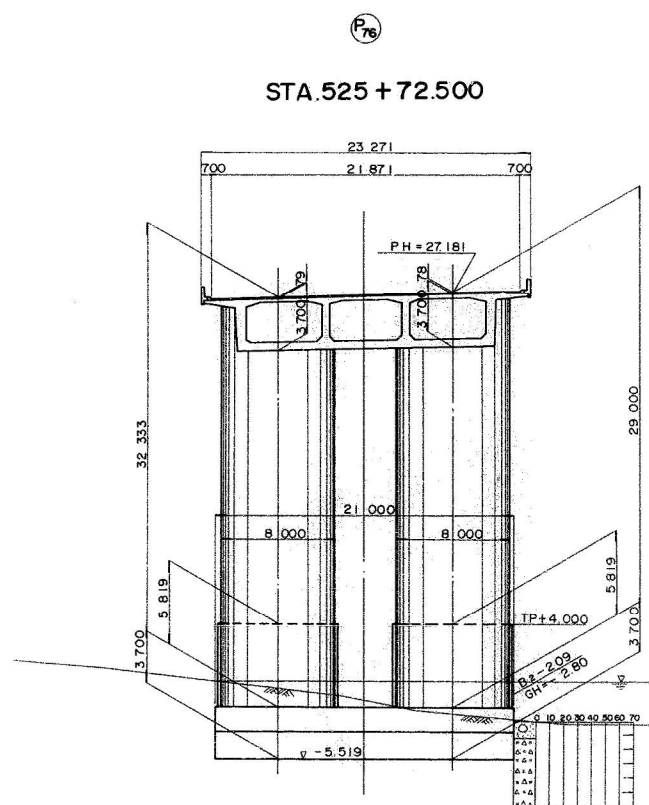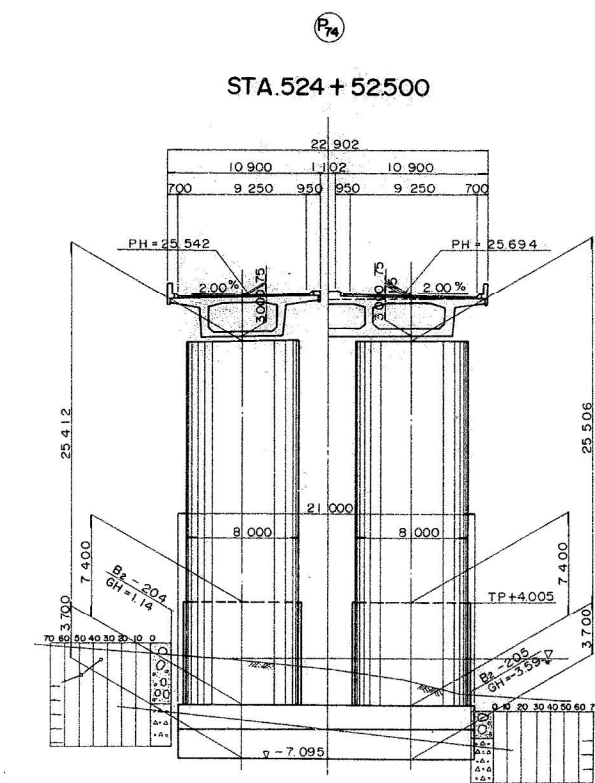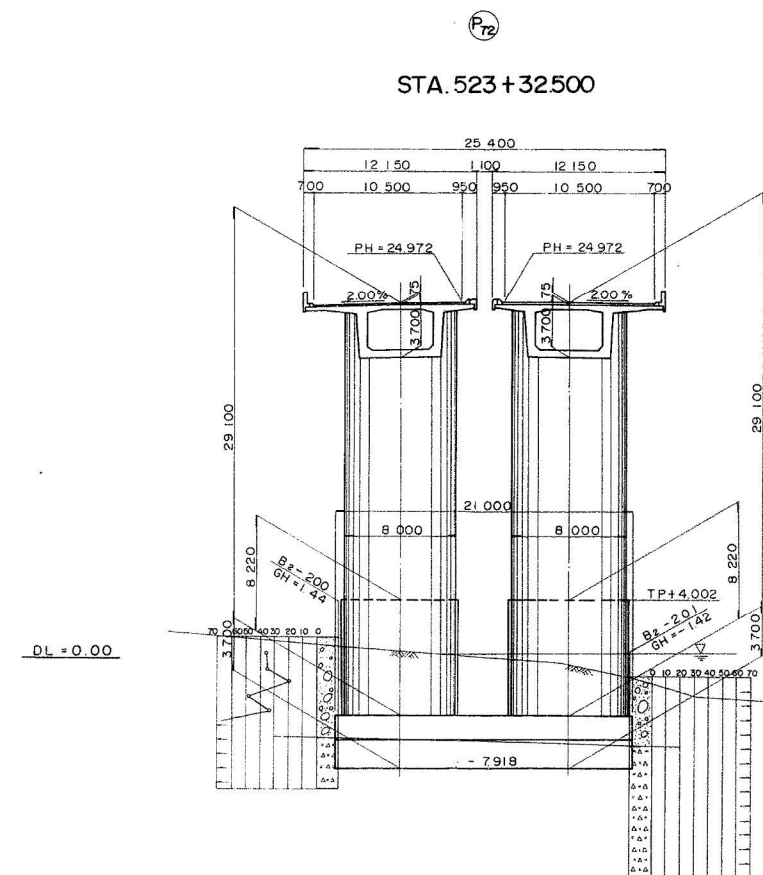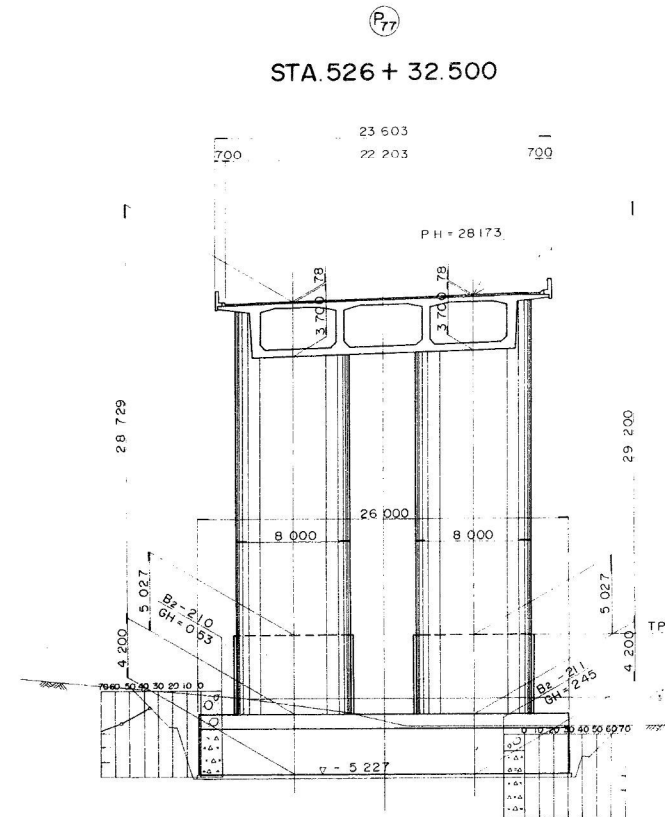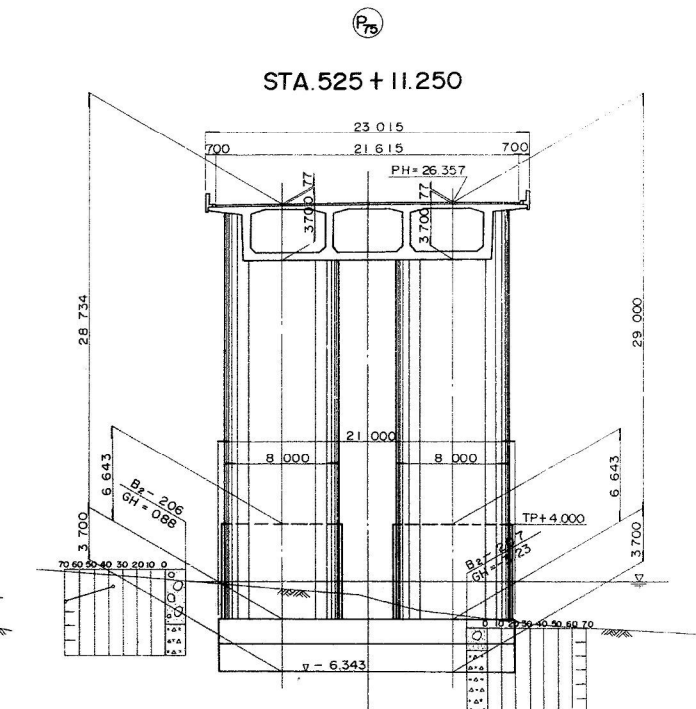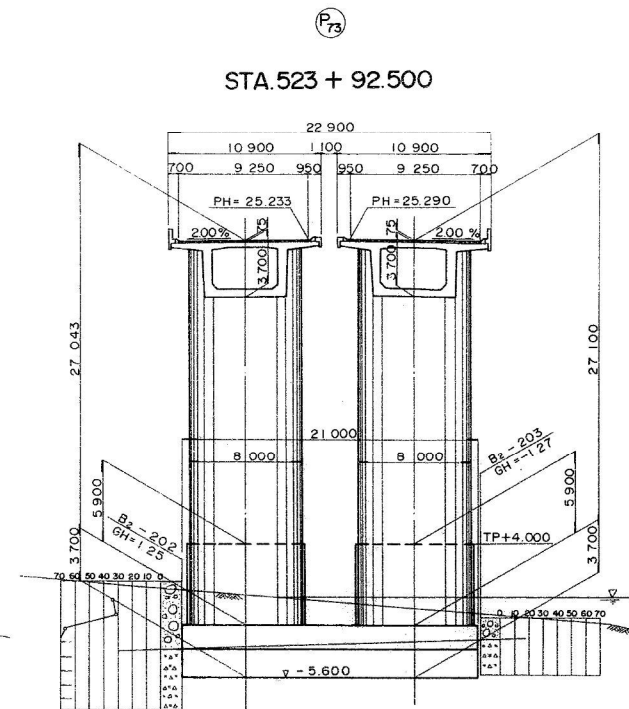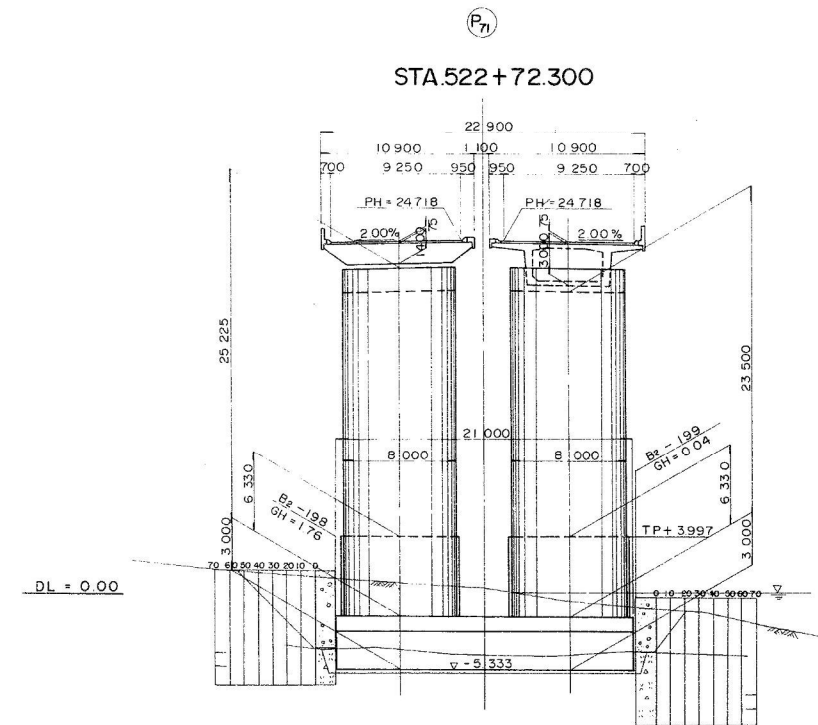


全体一般図(その2) 縮尺 1:200


STA.522+72.300

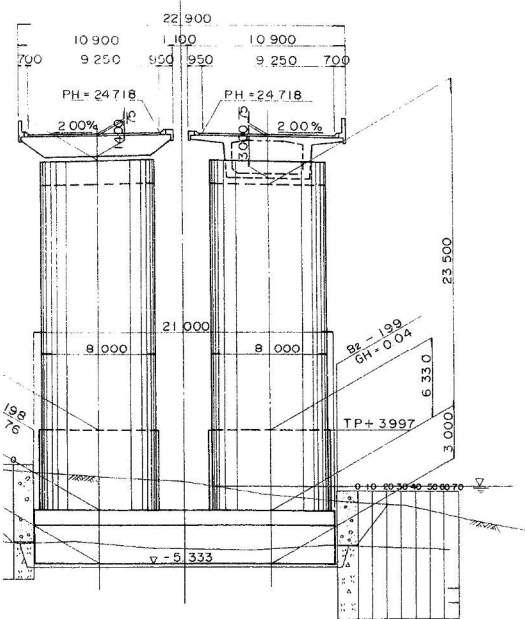


STA.523+92.500

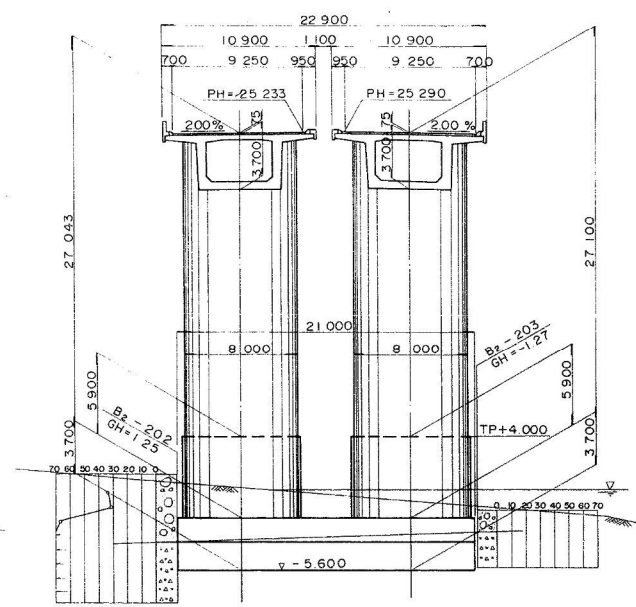


STA.525+11.250

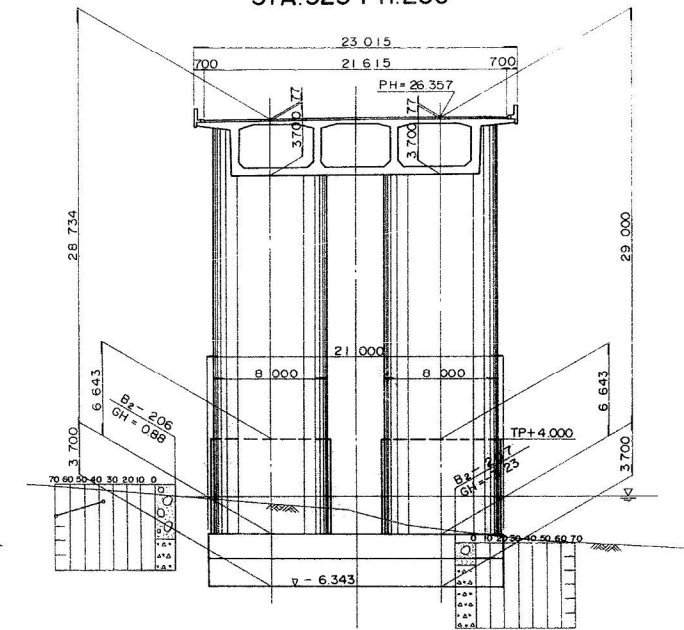


STA.526+32.500

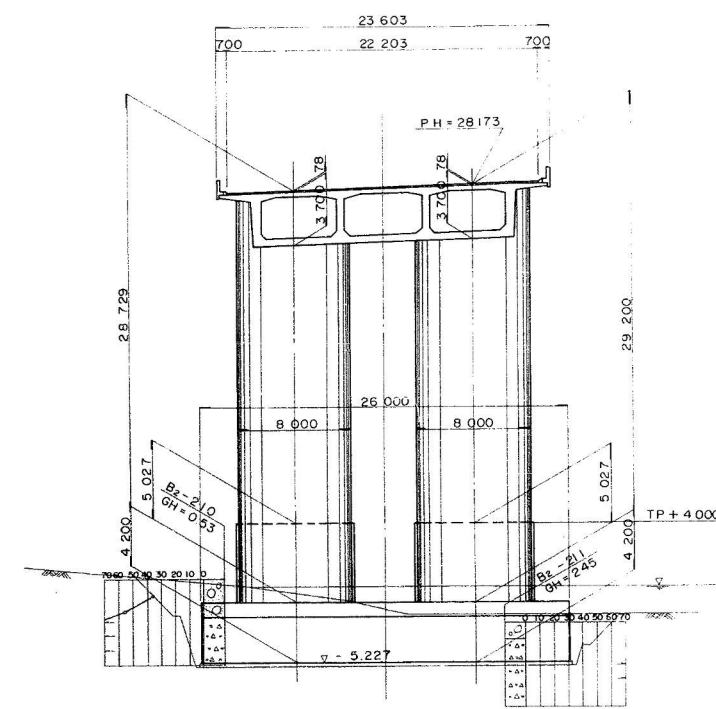


STA.523+32.500

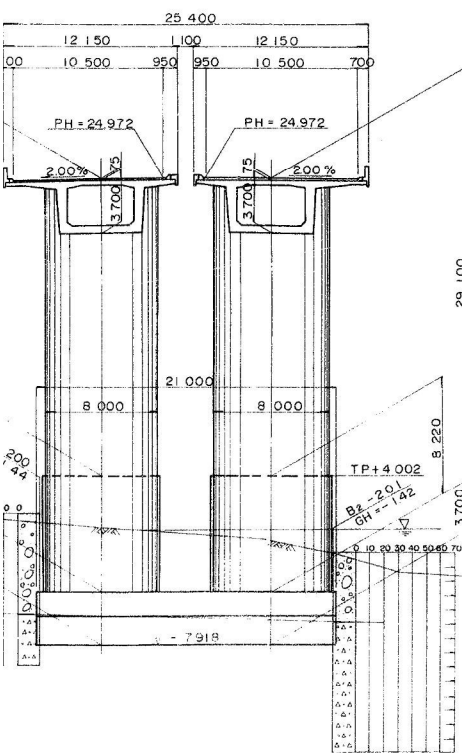


STA.524+52.500

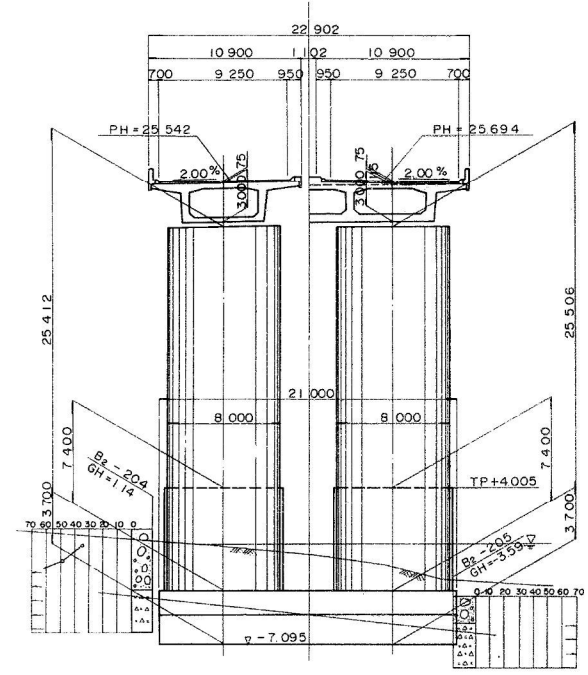

STA.525+72.500

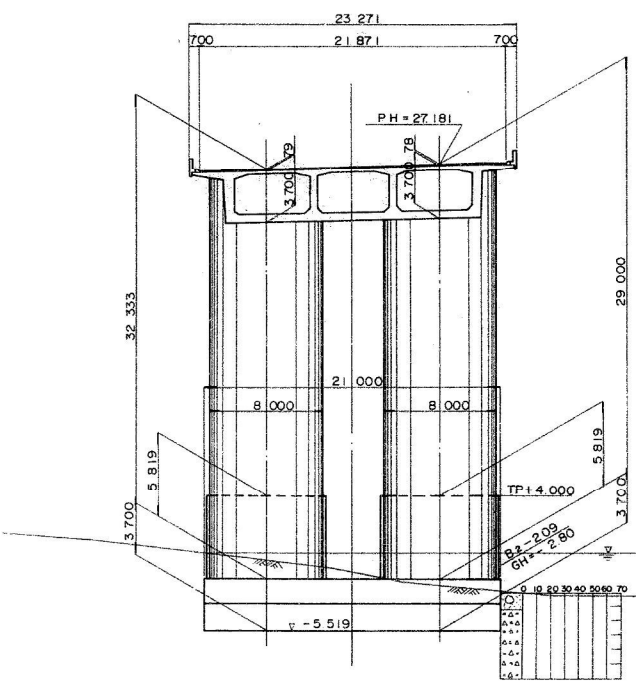


STA.526+92.500

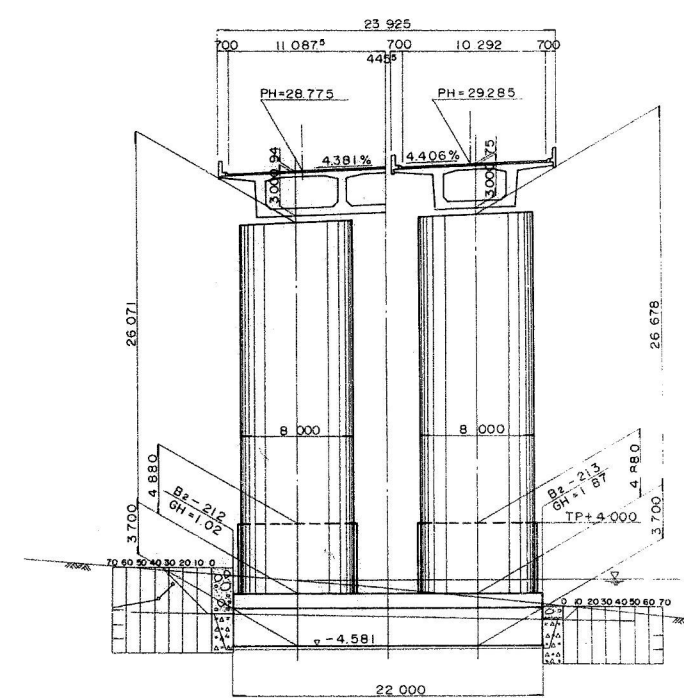


北陸自動車道(朝日~親不知)完成図		1810
		6795
工種	高架橋	1309
		3358
名	親不知海岸高架橋	縮尺
KP298.831~KP298.411		1/200
STA522+72.300		1309
~526+92.500		3358
全体一般図(その2)		
日本道路公団新潟建設局		

親不知海岸高架橋（下り線）


側面図 縮尺 1:400 全体一般図 (その3)

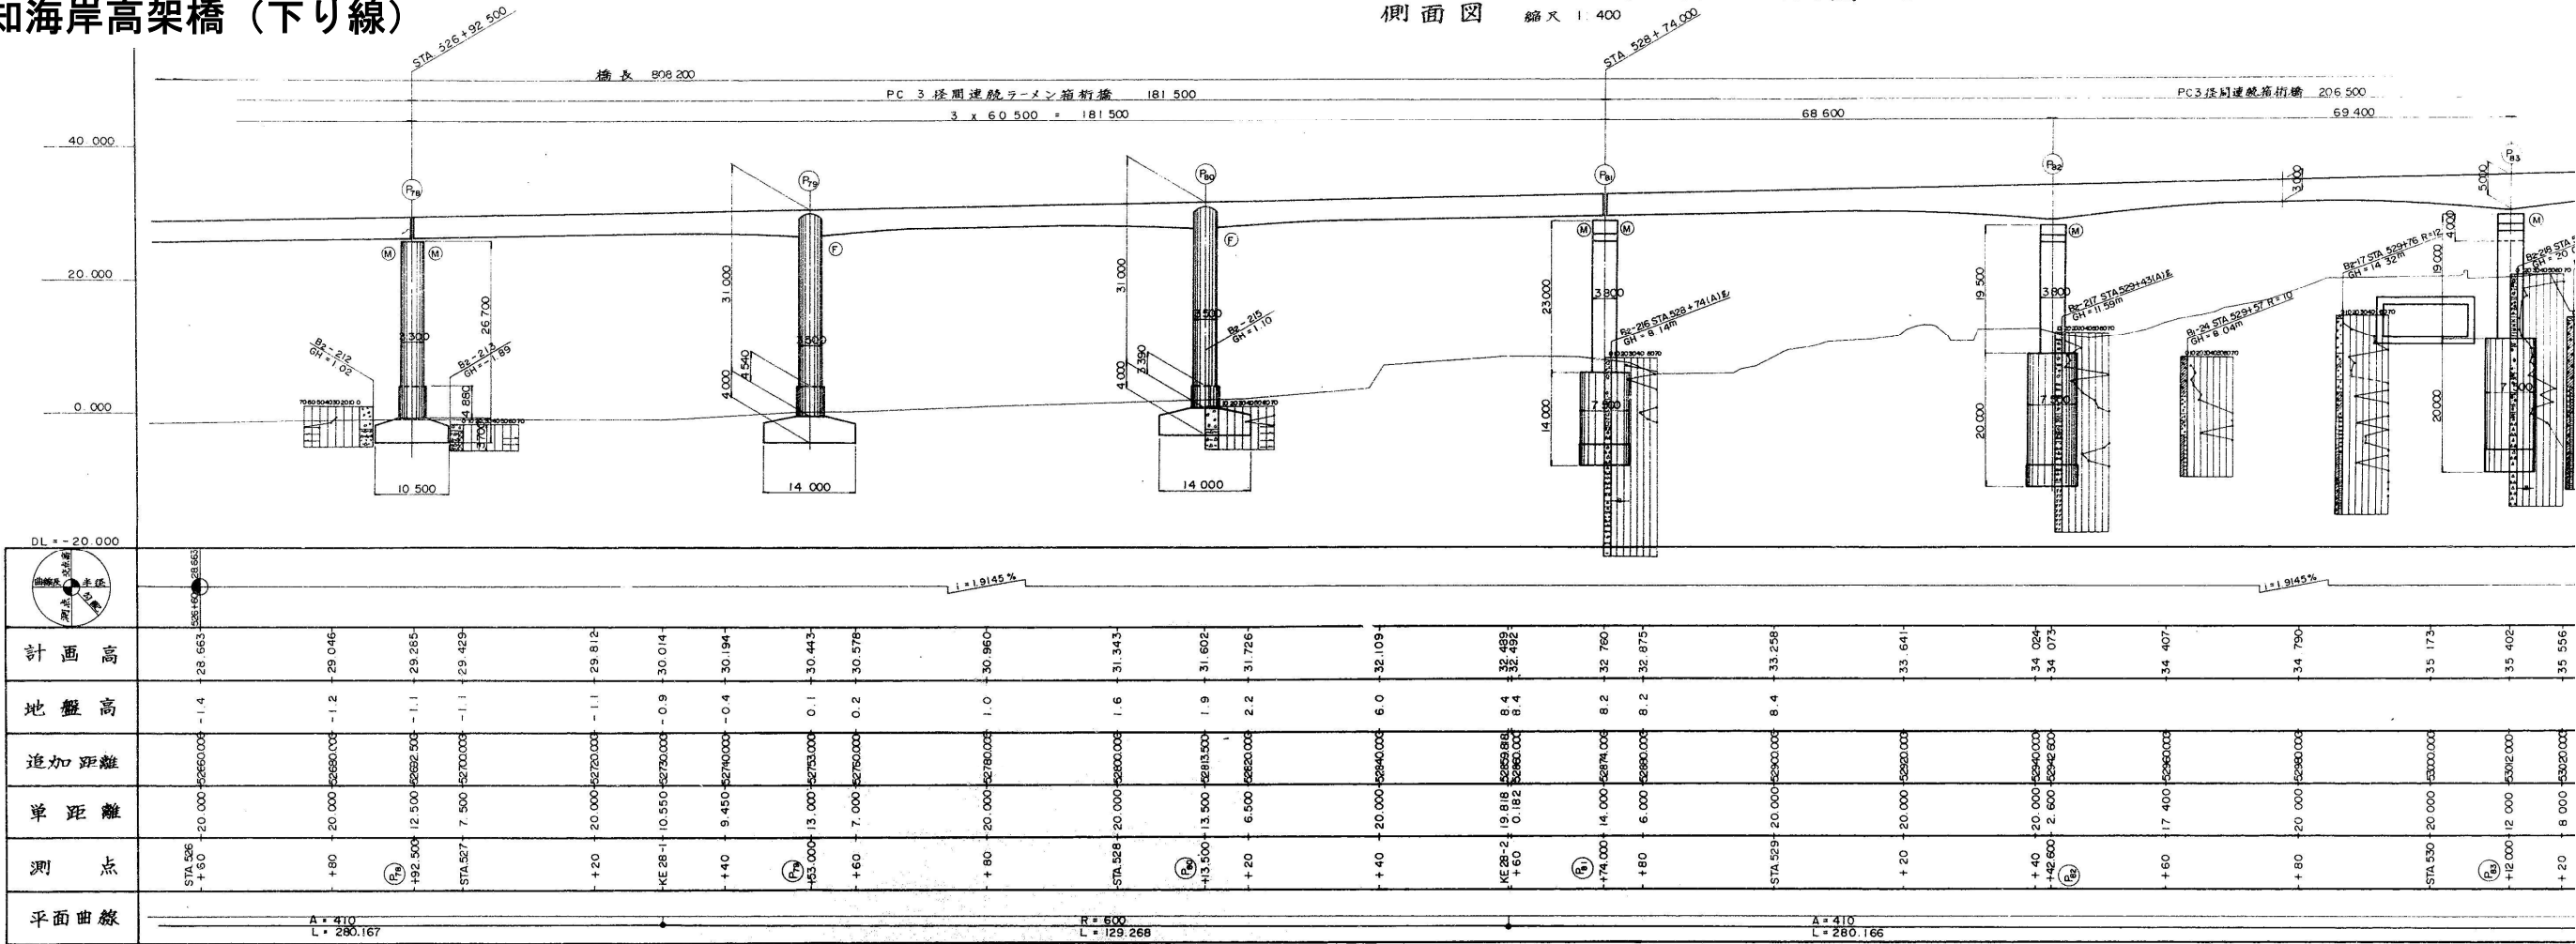


平面図 縮尺 1:400

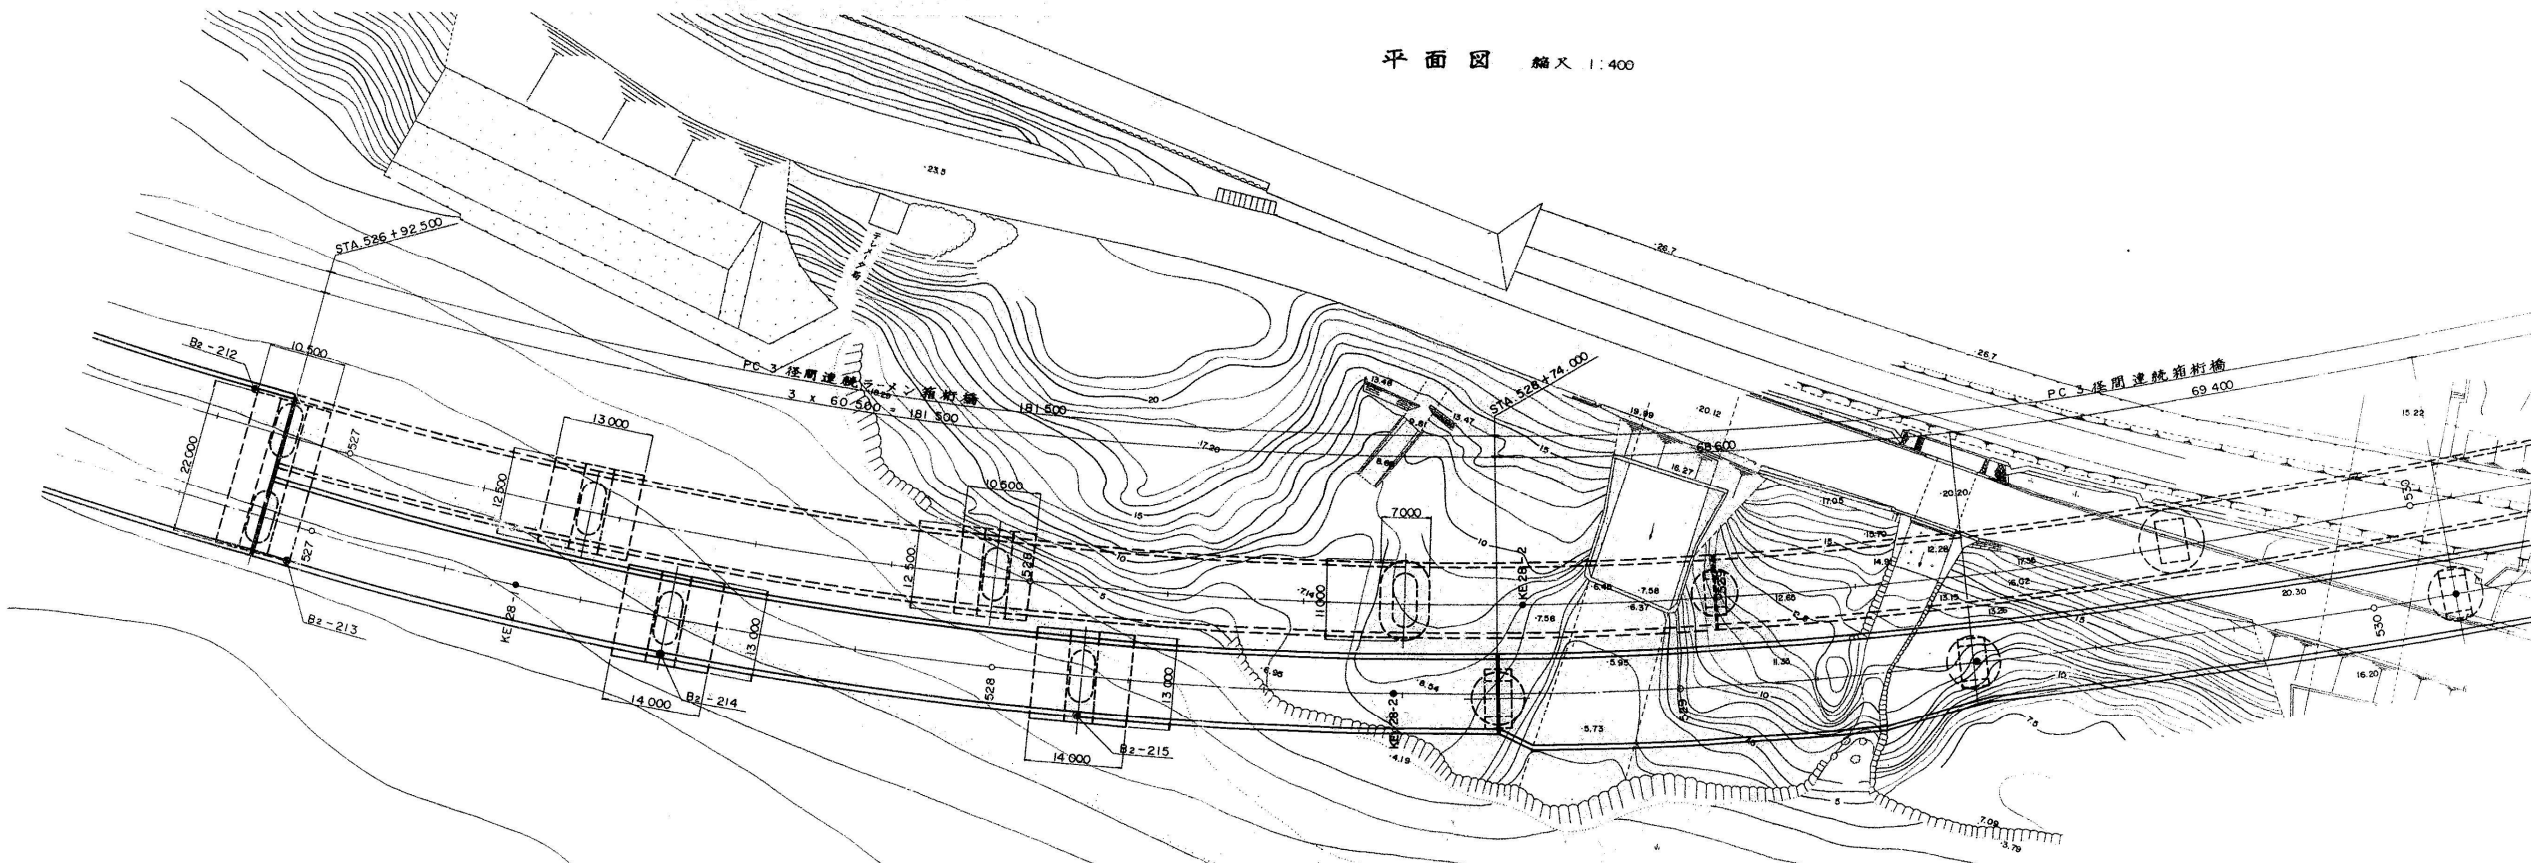



側面図 縮尺 1:400 全体一般図(その3)

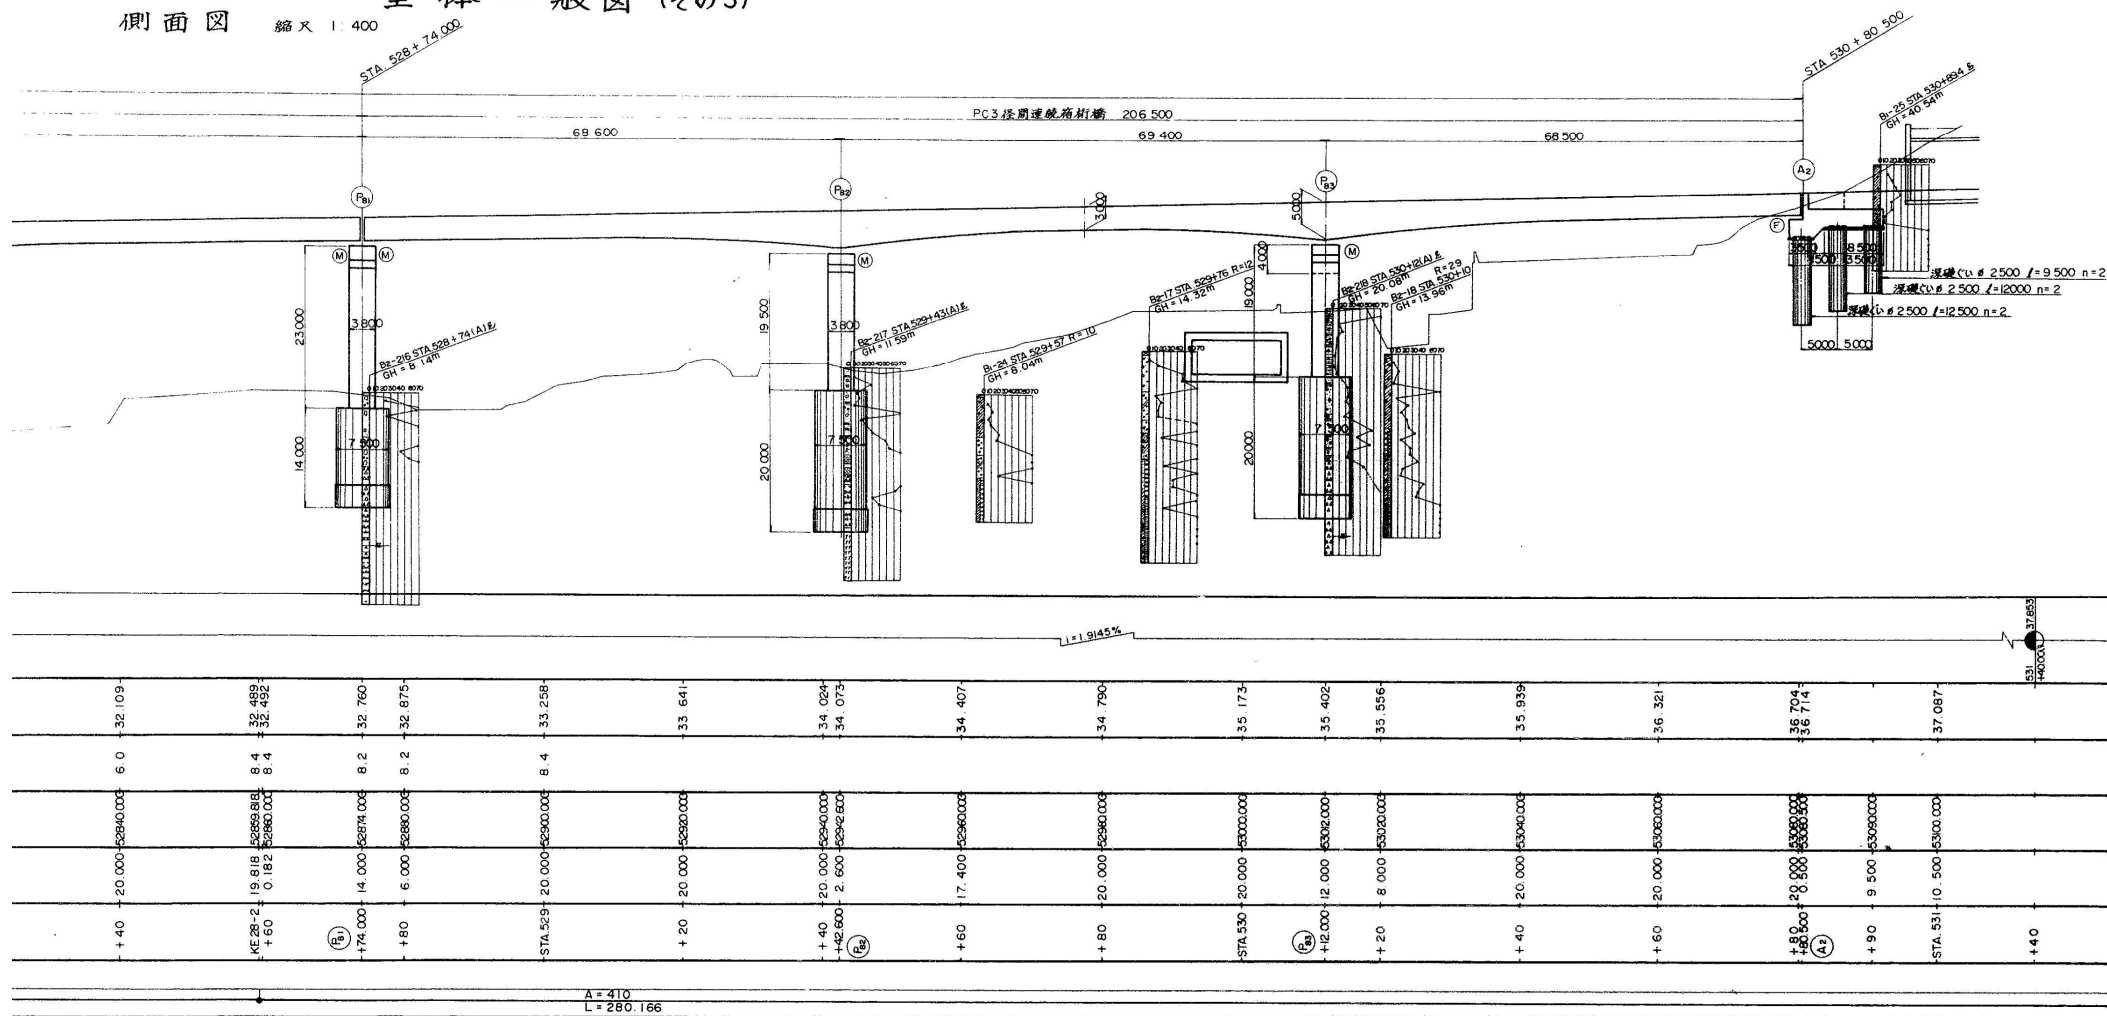

平面図 縮尺 1:400

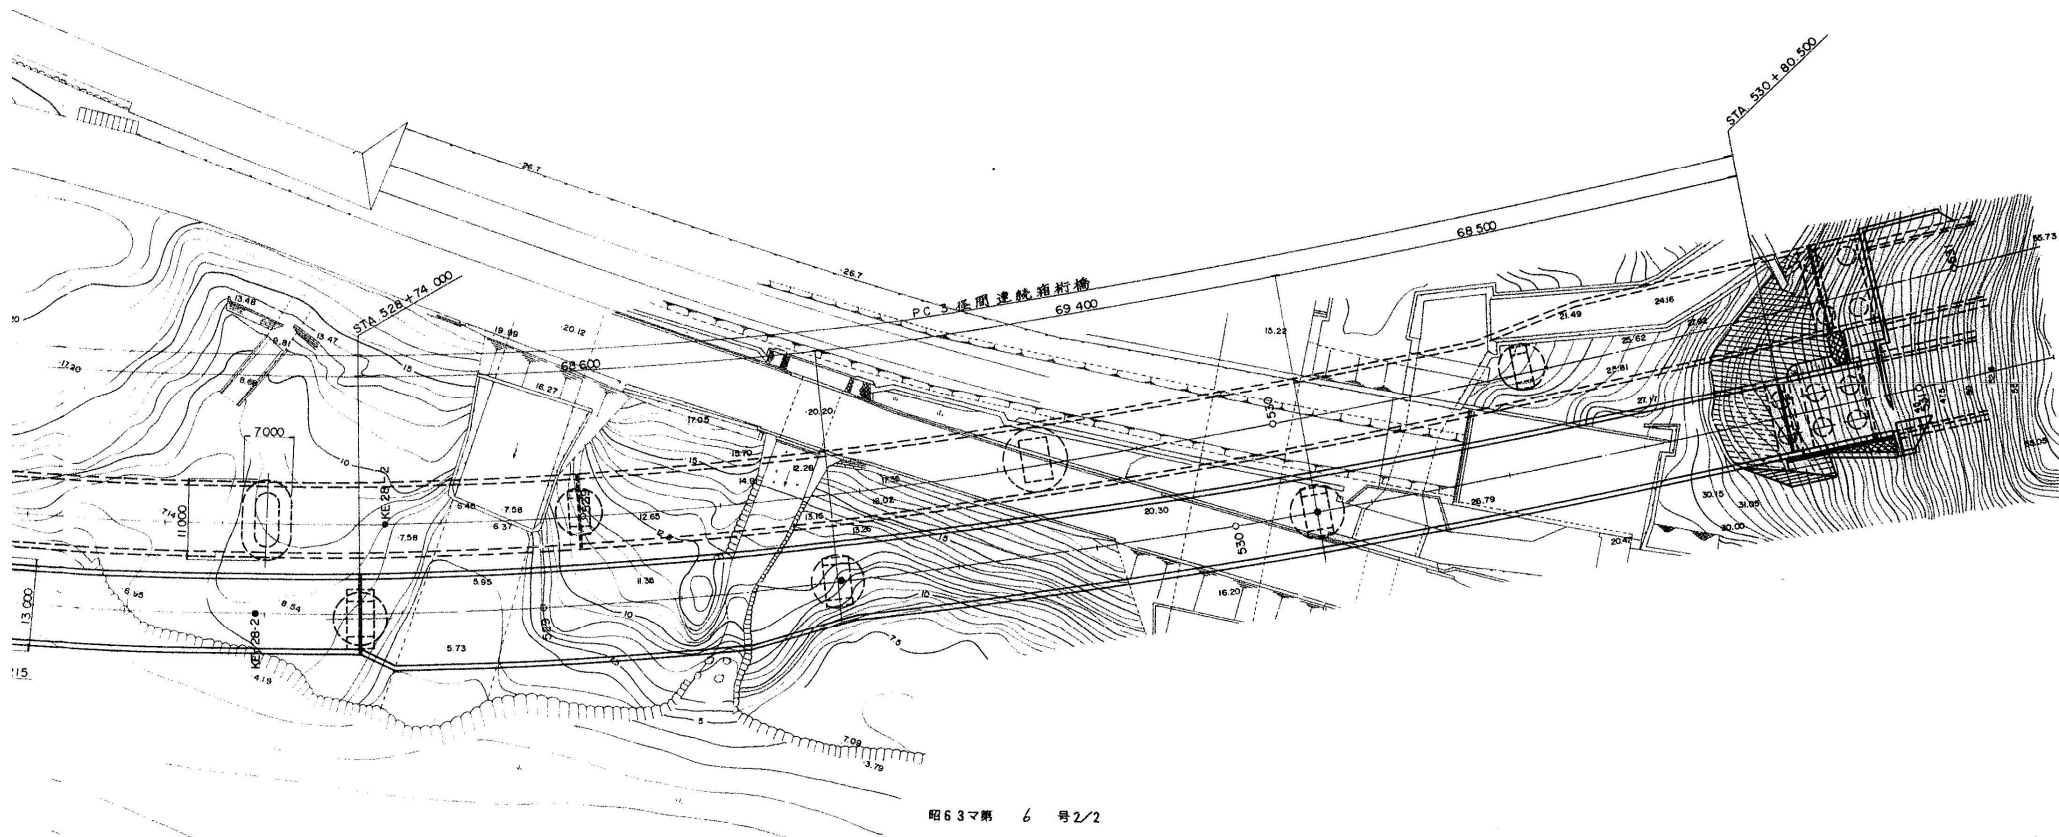


標準断面図 縮尺 1:100

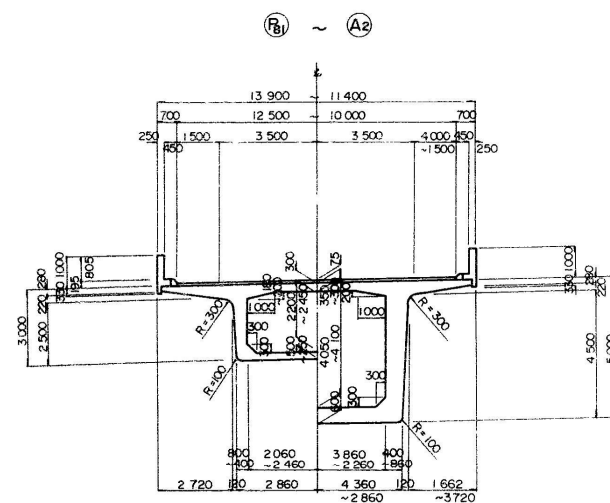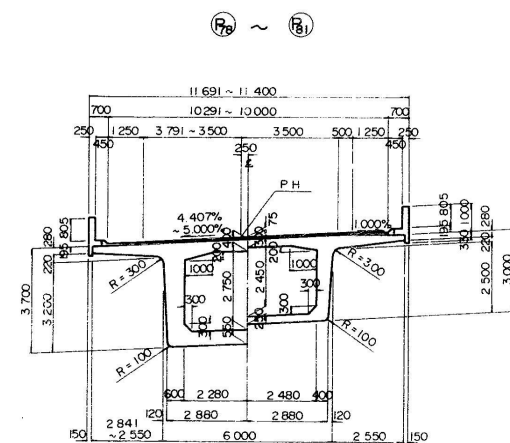

北陸自動車道(朝日～親不知)完成図			1811 6795
工 種	高 架 橋		1310 3358
名	親 不 知 海 岸 高 架 橋 KP298.411～KP298.023 STA526+92.411 ～530+80.50 全 体 一 般 図 (そ の 3)	縮 尺 1/100 400	1310 3358
称	日 本 道 路 公 団 新 潟 建 設 局		

親不知海岸高架橋（下り線）

全体一般図(その4) 縮尺 1:200

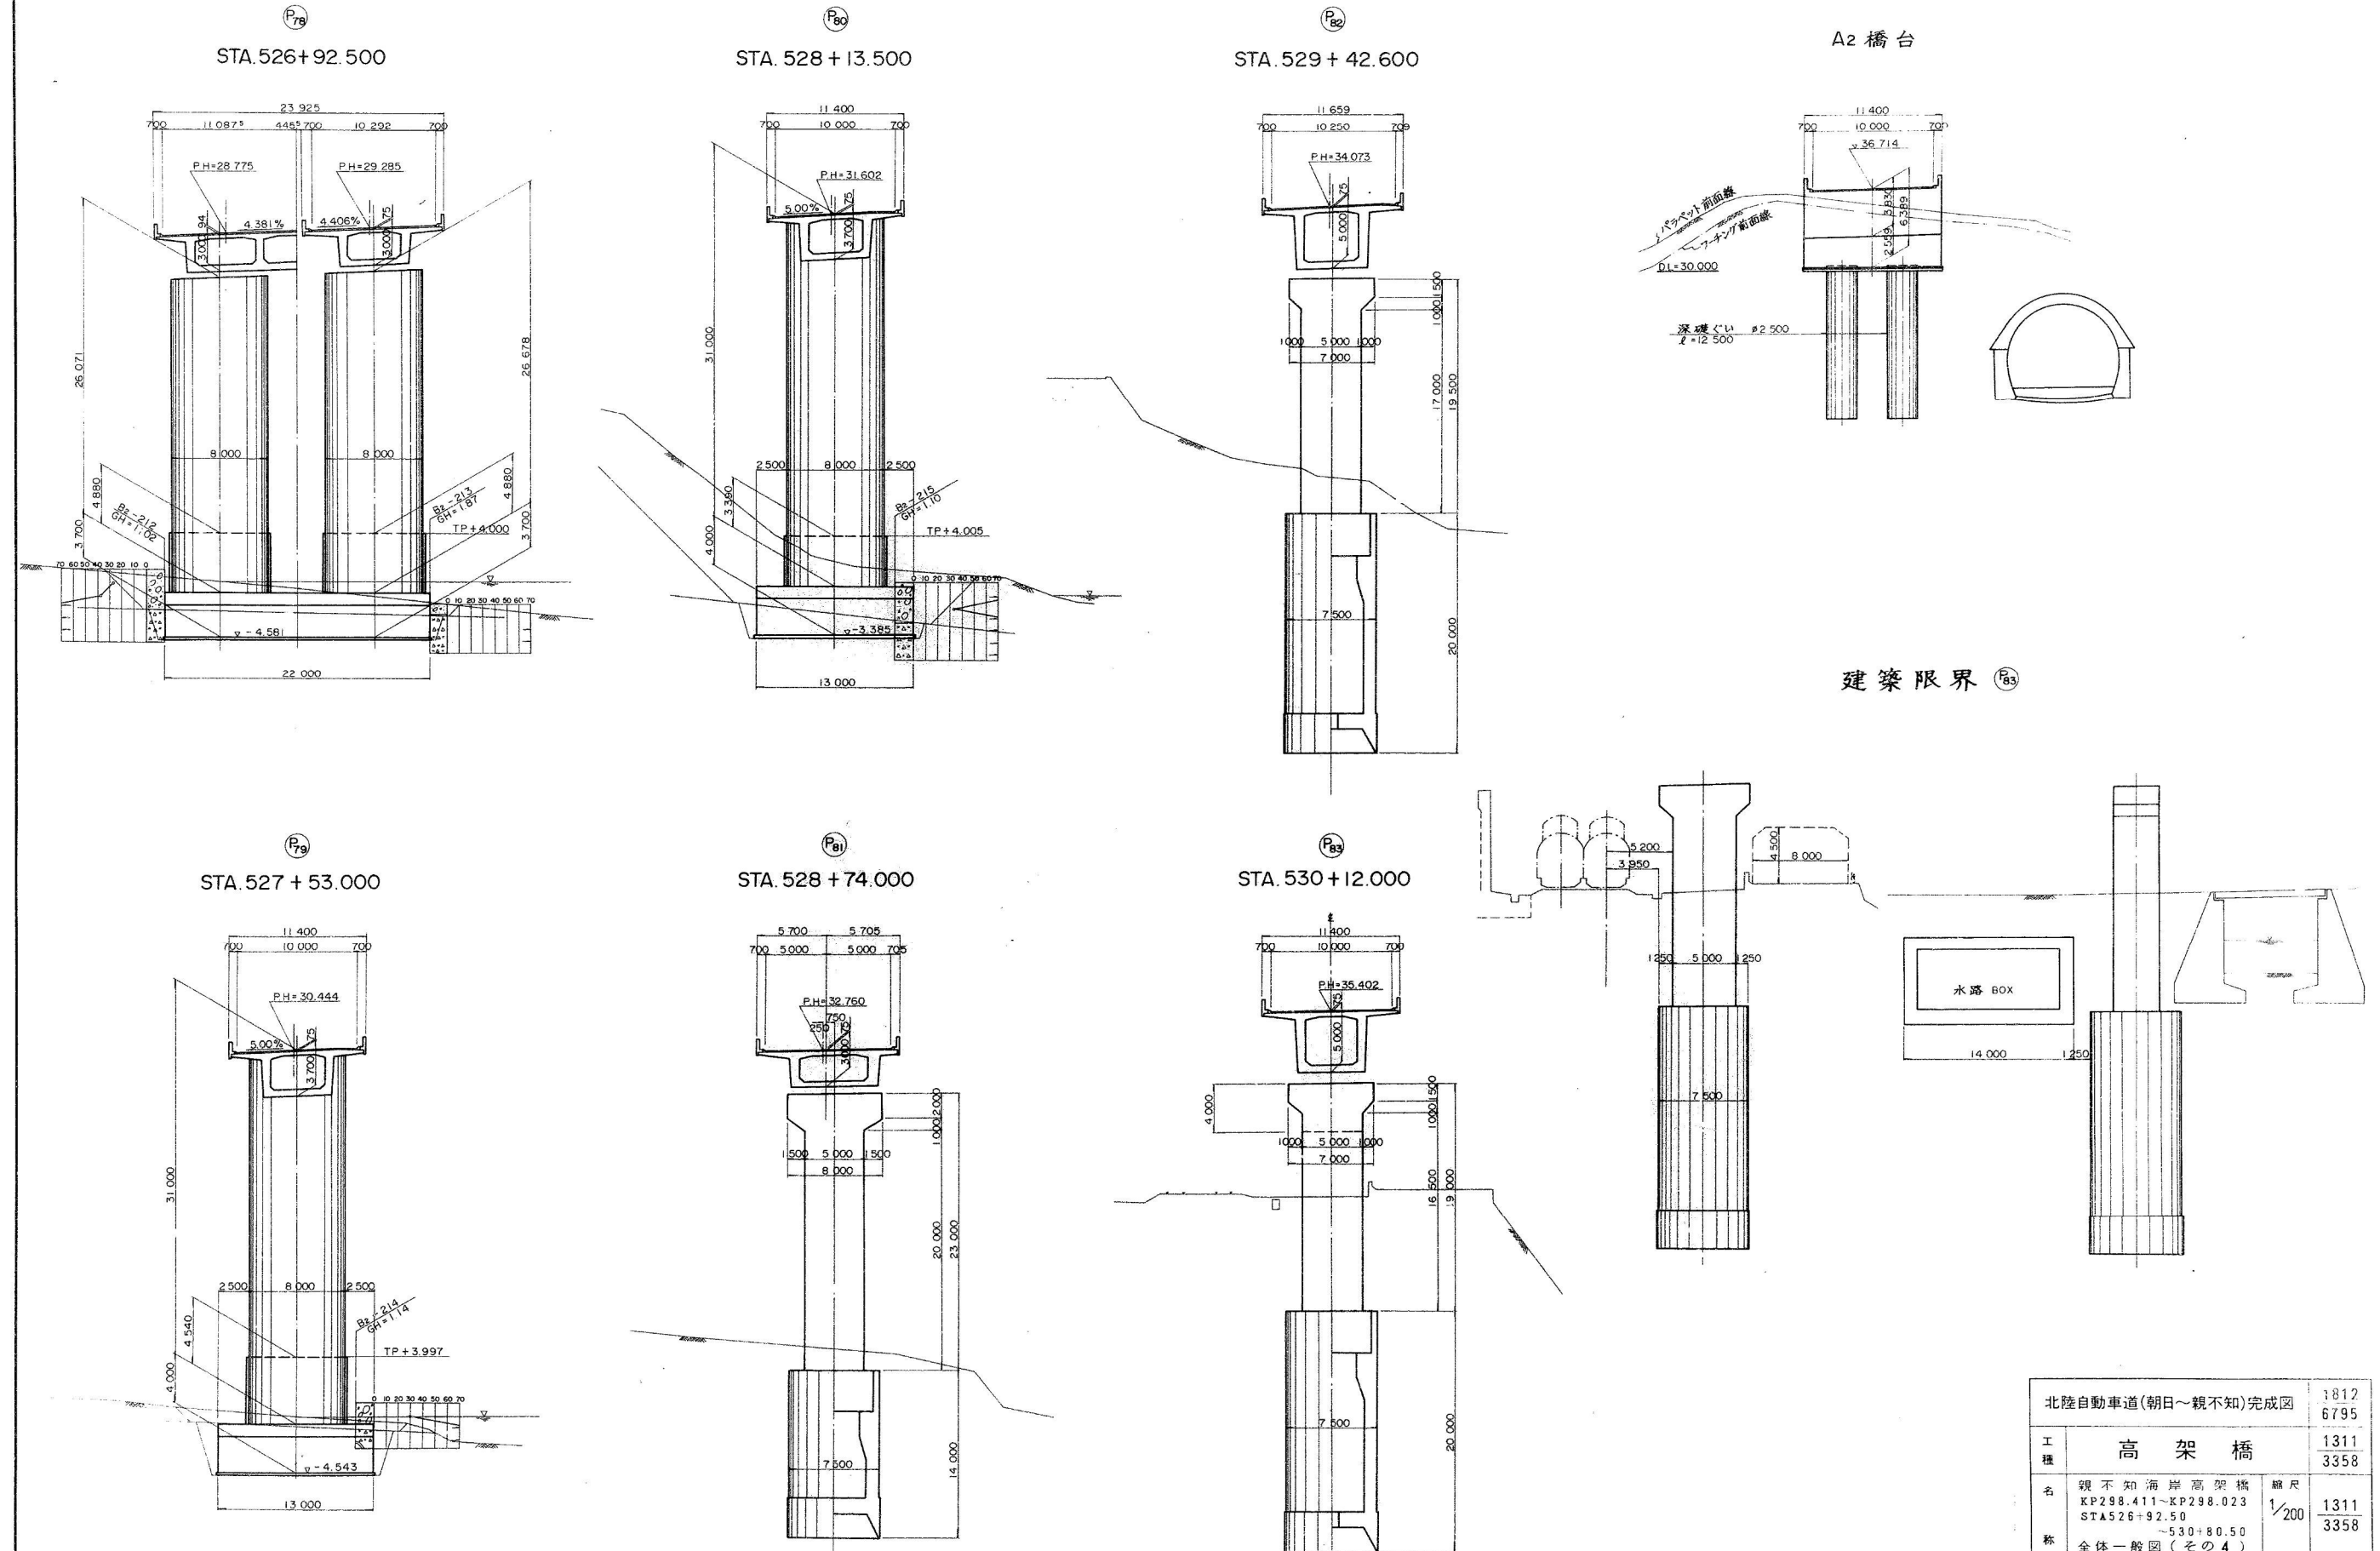


北陸自動車道(朝日～親不知)完成図		1812 6795
工 種	高 架 橋	1311 3358
名	親 不 知 海 岸 高 架 橋 KP298.411～KP298.023 STA526+92.50 ～530+80.50	縮 尺 1/200 1311 3358
称	全体一般図 (その4)	
日本道路公団新潟建設局		


Aランプ橋

青海I.C. 7-1 一般図

側面図 長さ 1400

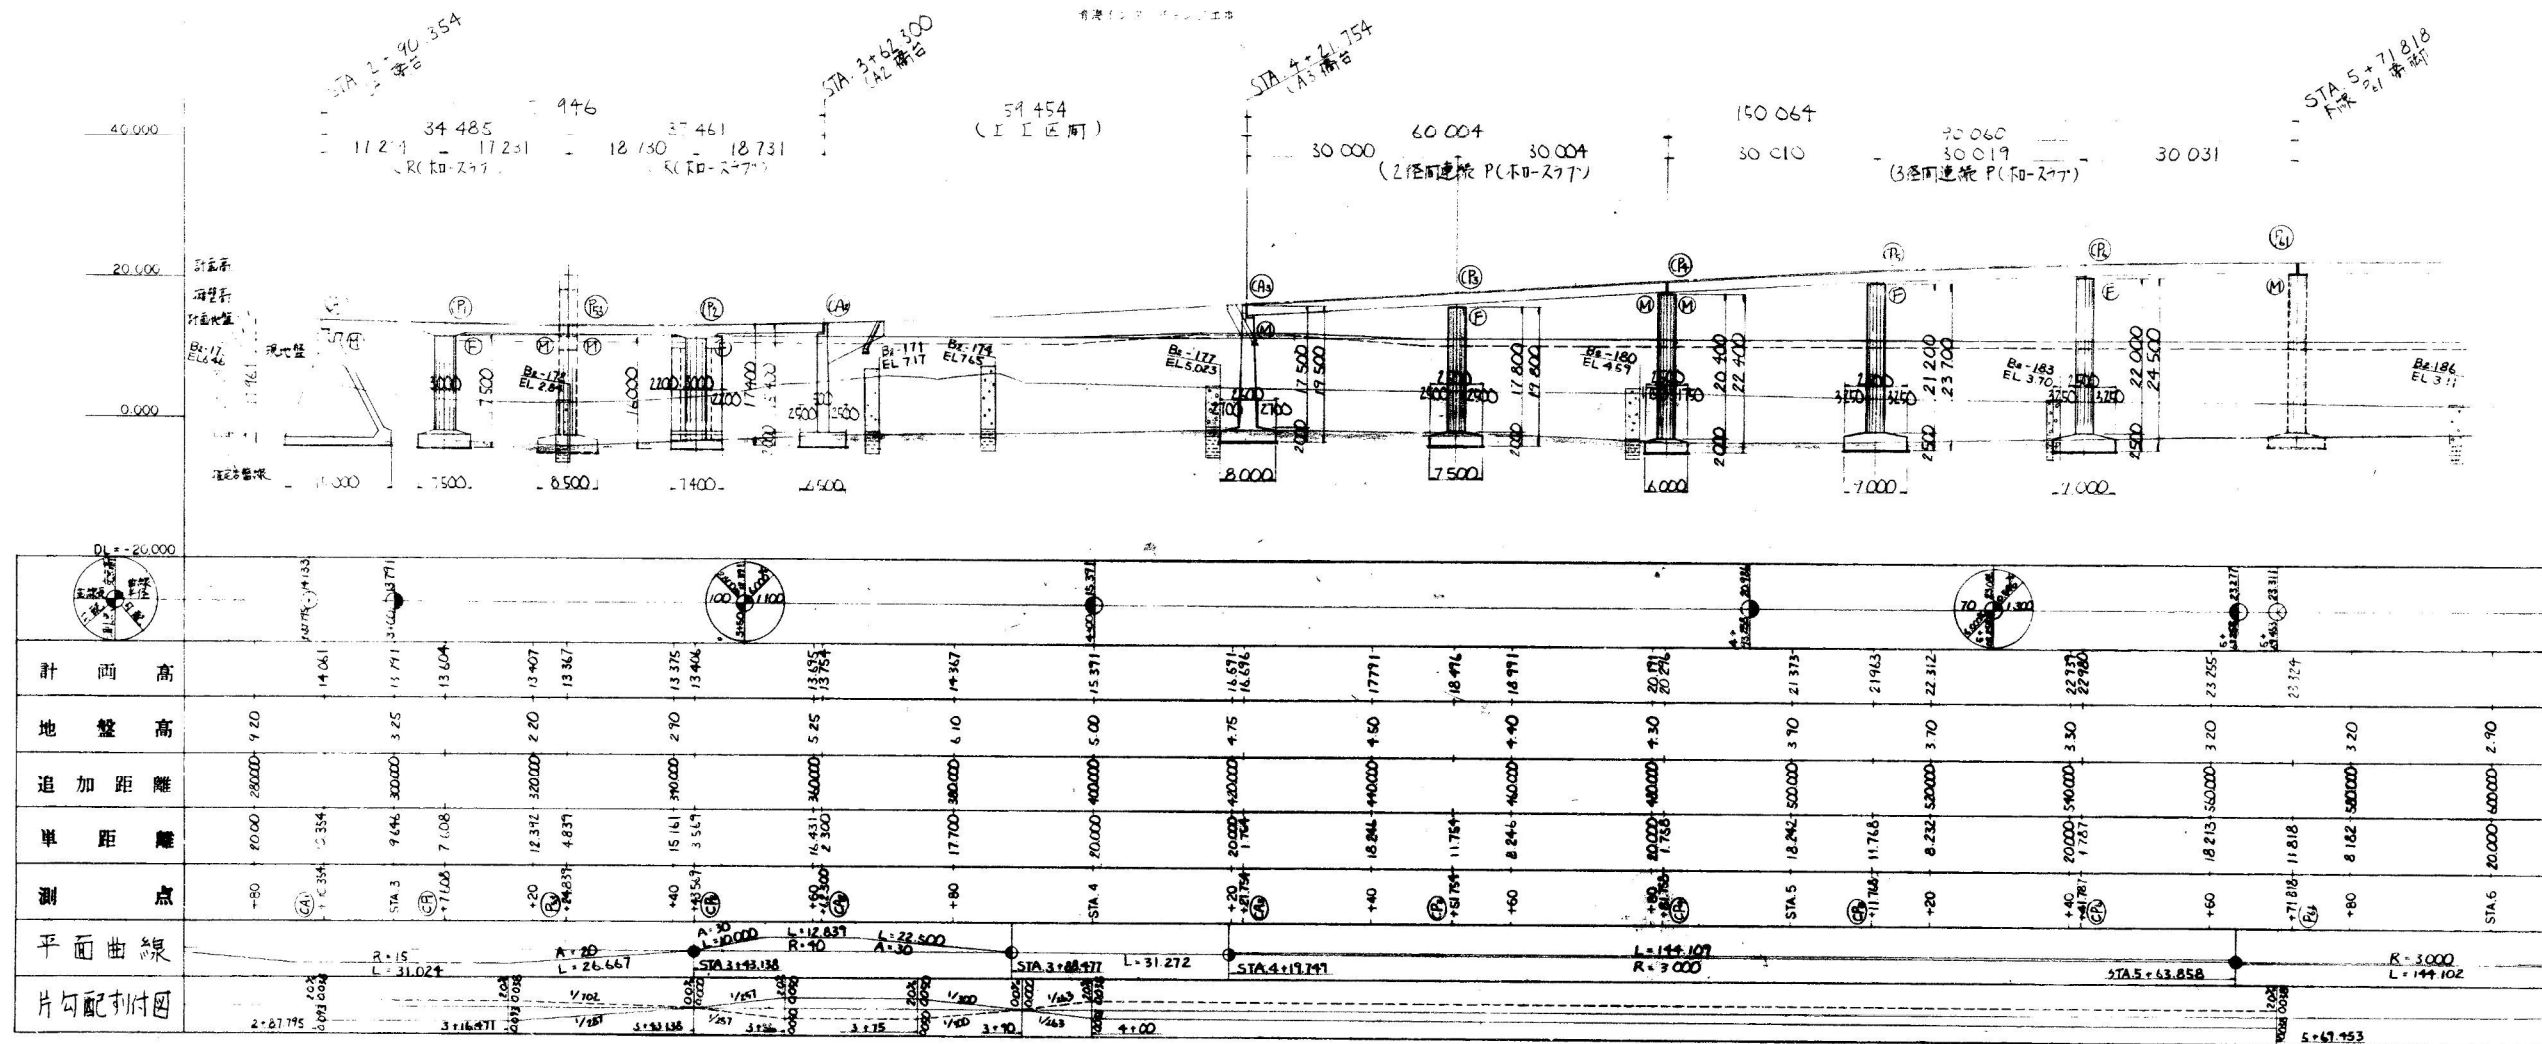

平面圖 縮尺 1:400

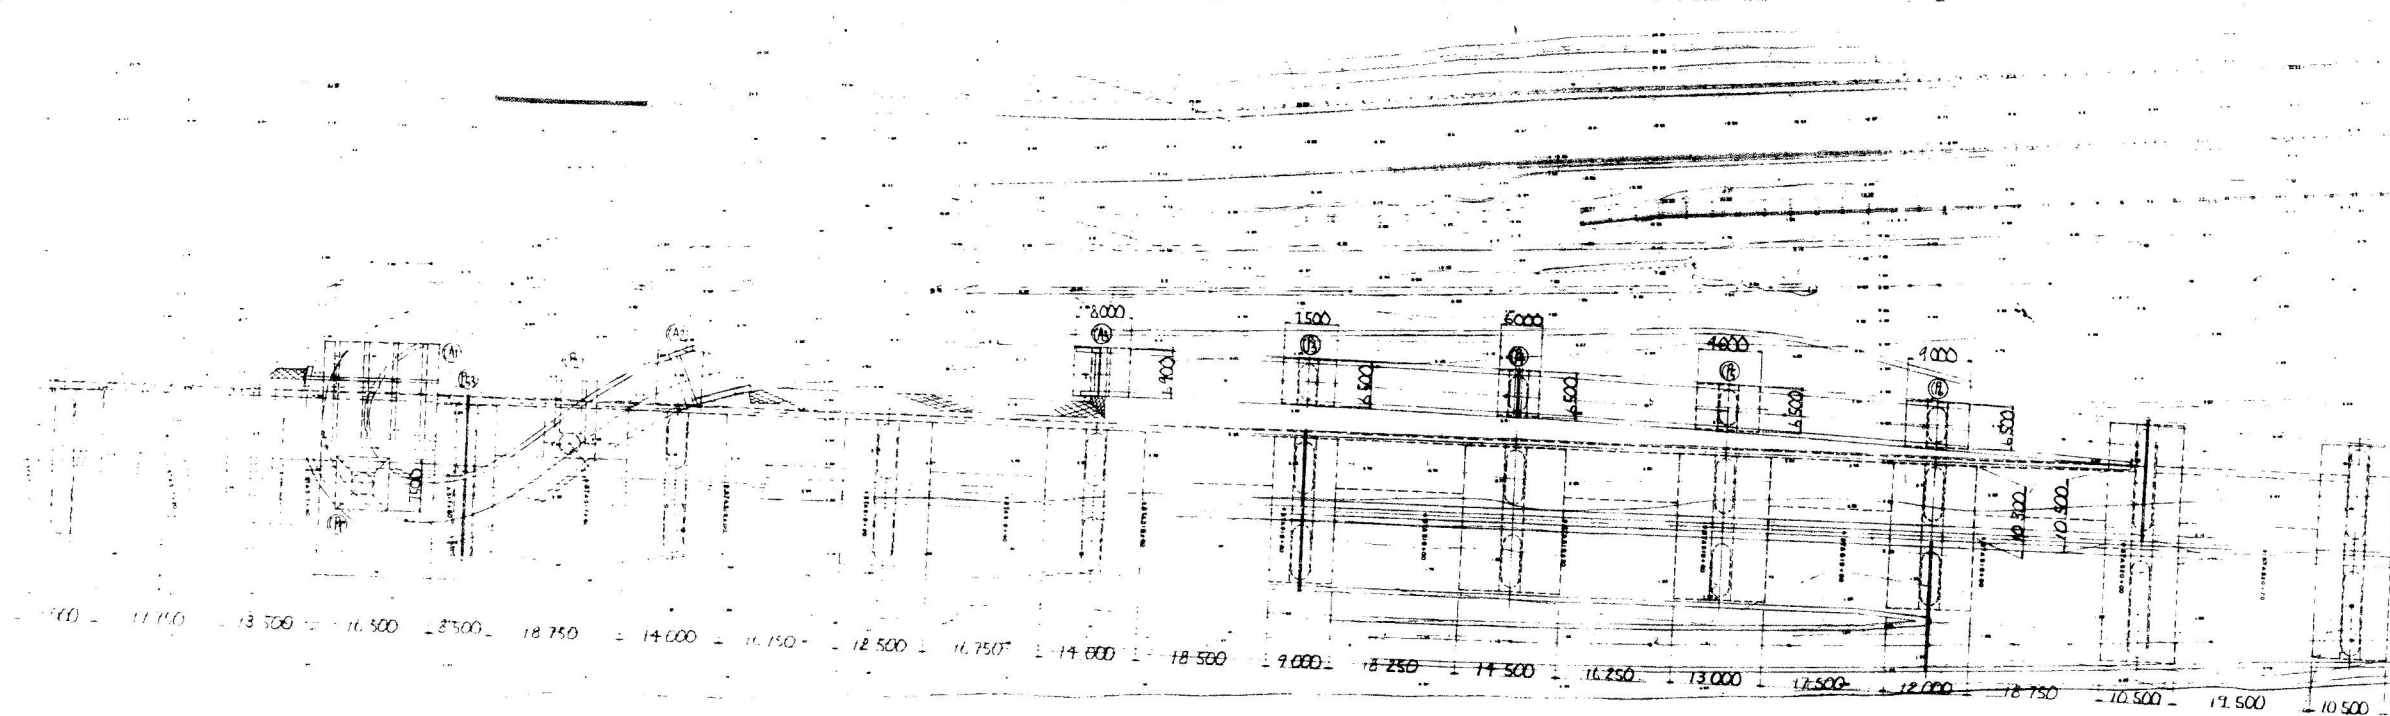


青海I.C ランプ一般図

側面図 縮尺 1:400



青海インターチェンジ工事

標準断面図 縮尺 1:100


RCホロースラブ

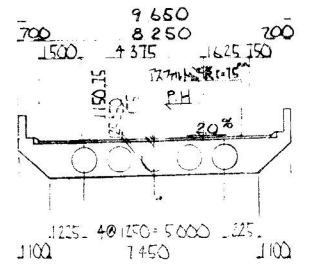

PCホロースラブ








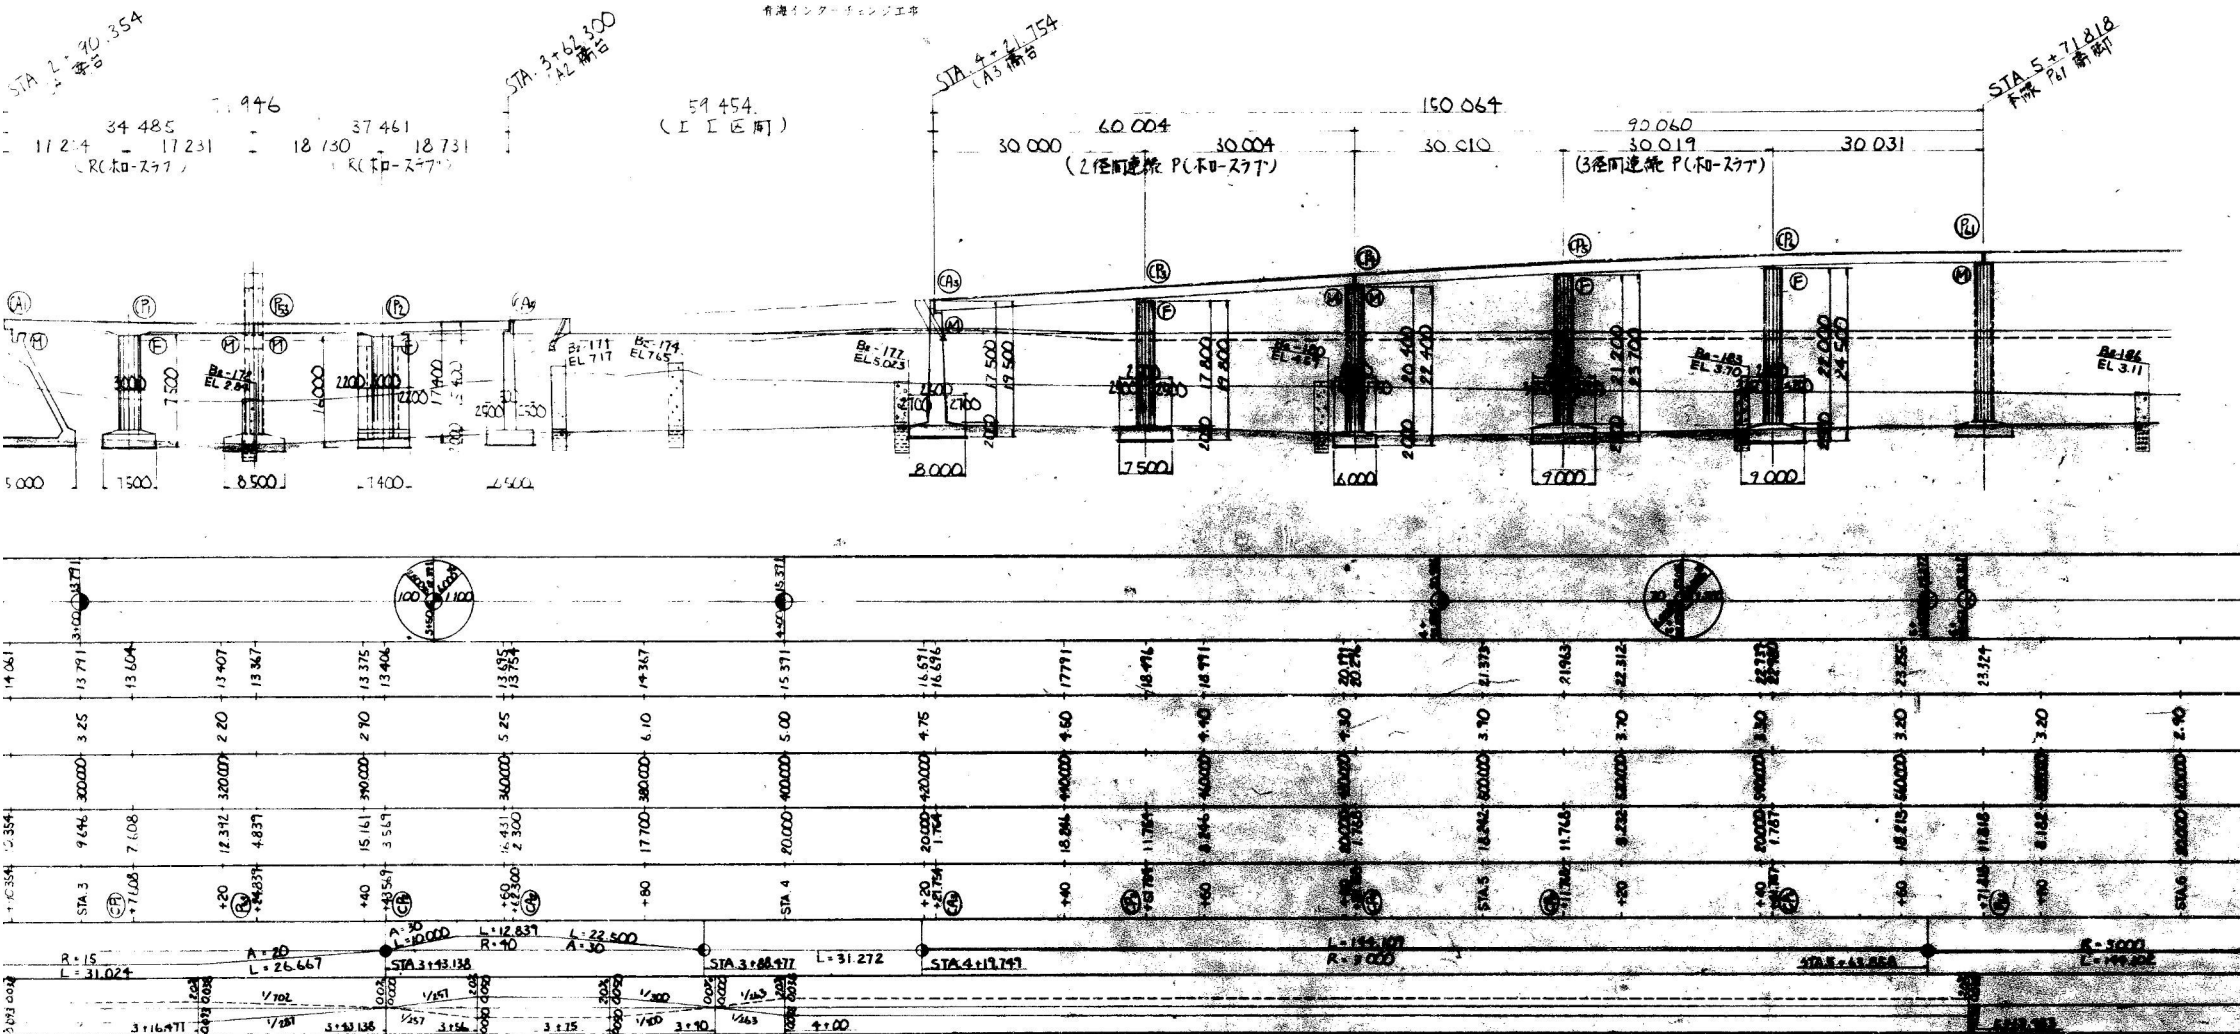
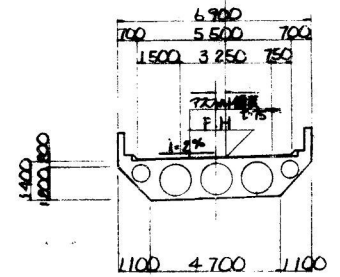


平面図 縮尺 1:400

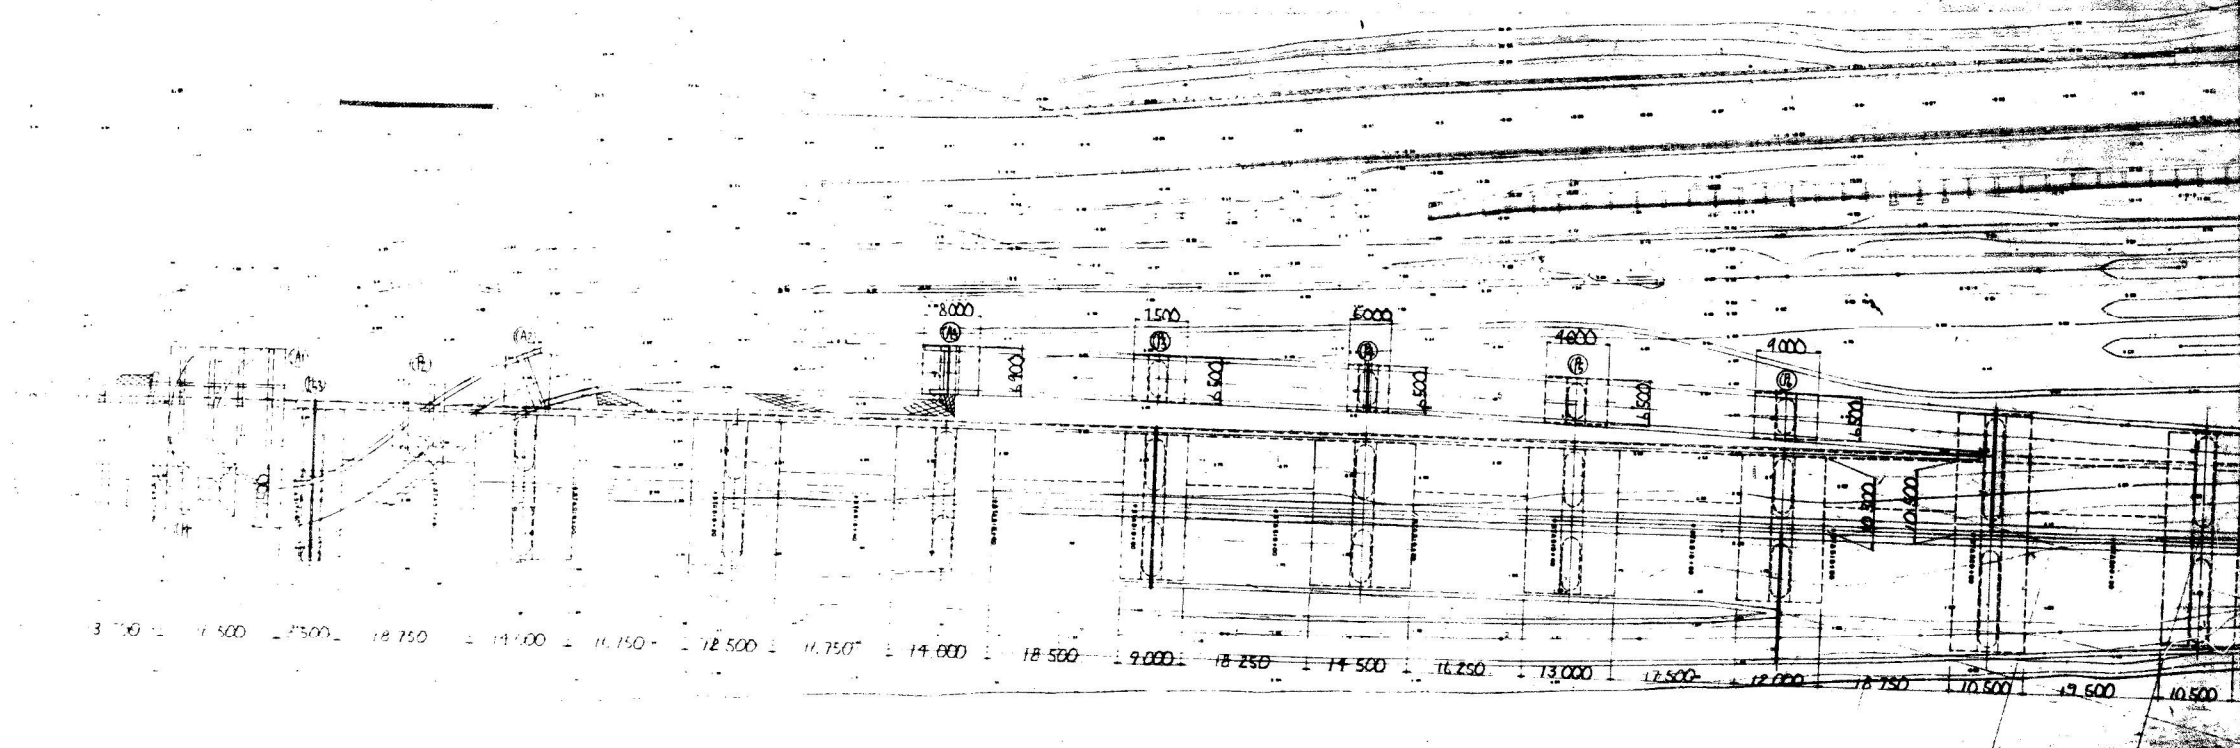

北陸自動車道(朝日~親不知)完成図		3807
工種		6795
高架橋		3306
名		3358
親不知海浜高架橋		縮尺
Cランプ STA+90.354~		1/100 3306
5+71818 一般図		200 3358
		400
日本道路公団新潟建設局		

ラン橋脚横断面 縮尺 1/200

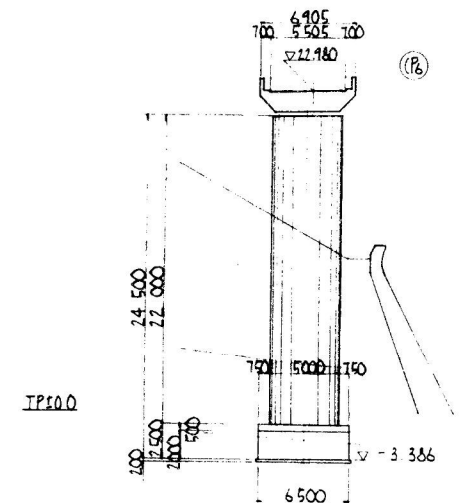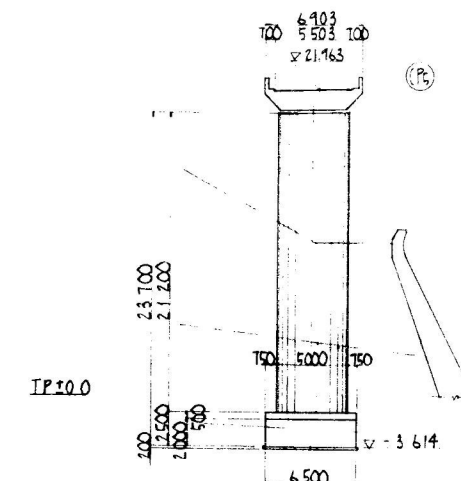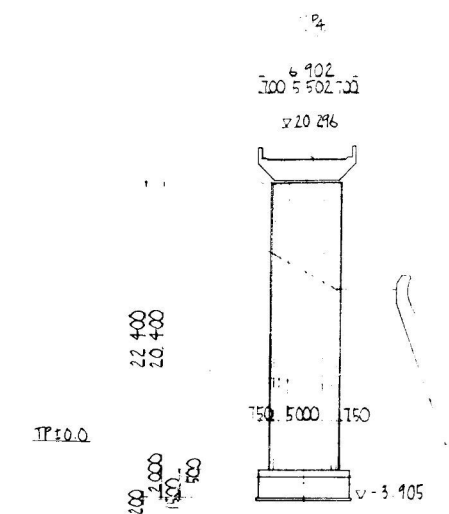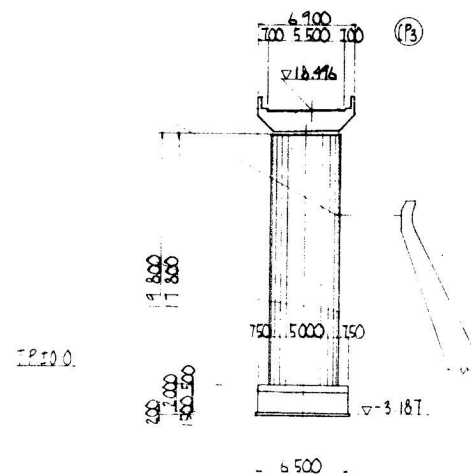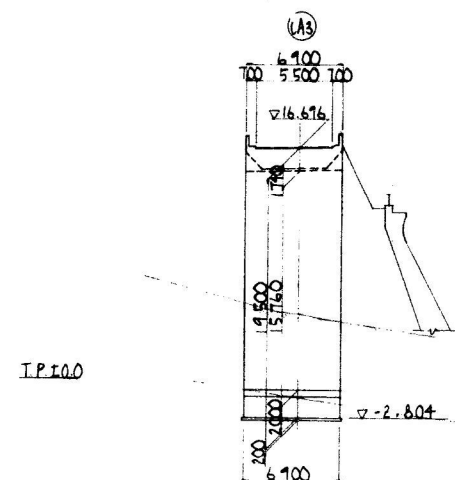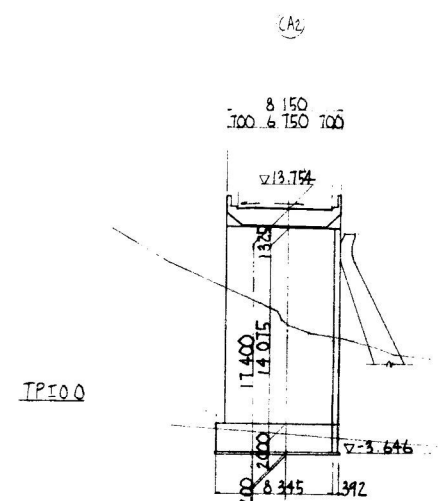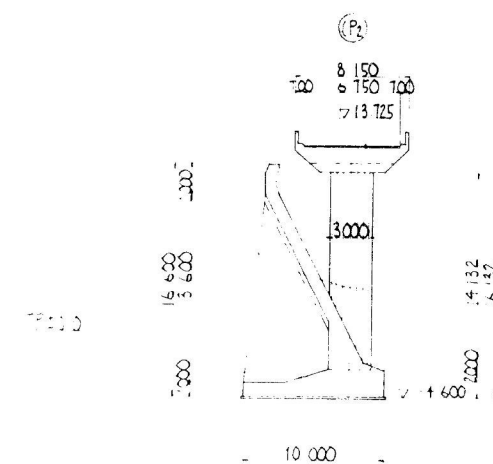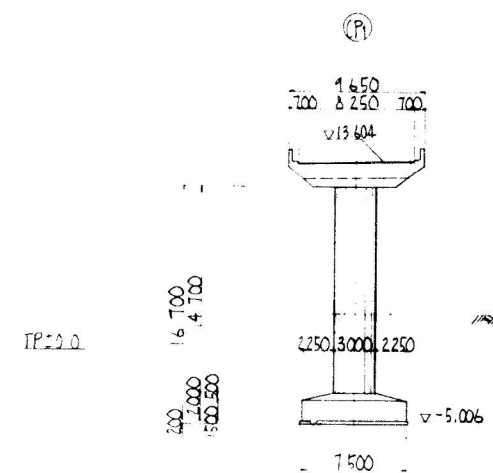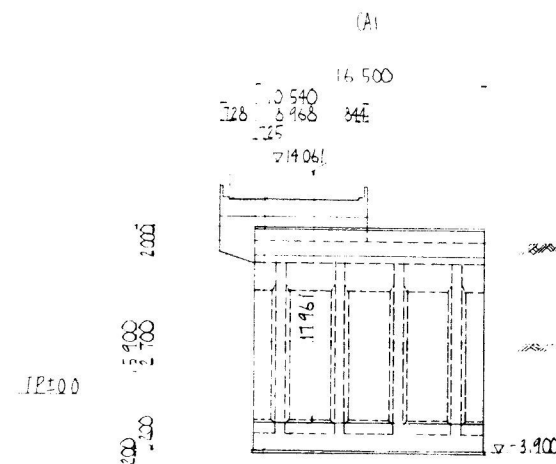

北陸自動車道(朝日~親不知)完成図	3818
工 高 架 橋	6795
名 親不知海川高架橋	3317
C ラ ン プ	3358
橋 脚 横 断 面	3317
	3358
日本道路公団新潟建設局	



Bランプ橋

青海IC Dランプ一般図

側面図 縮尺 1:400


標準断面図 縮尺 1:100

※(トロース架)

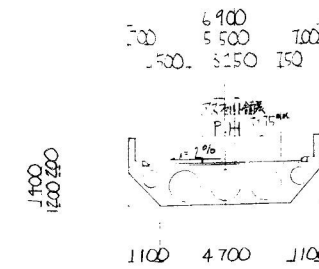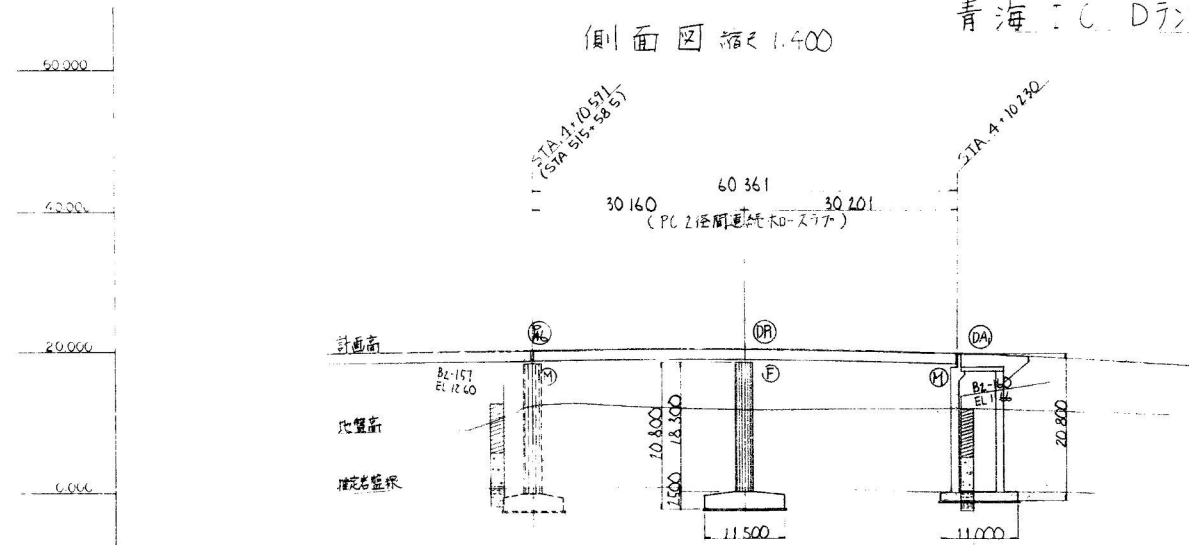


DL = -2.000	
-------------	--	--	
DAI 橋台横断面図 縮尺 1:200

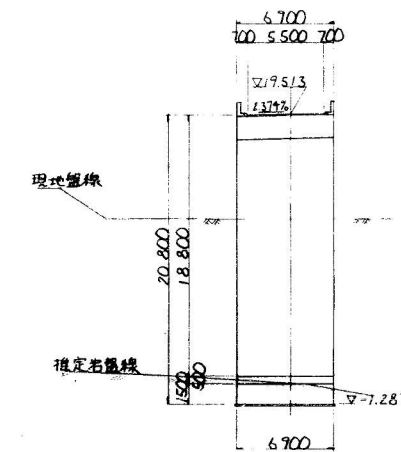


DPI 橋脚横断面図 縮尺 1:200

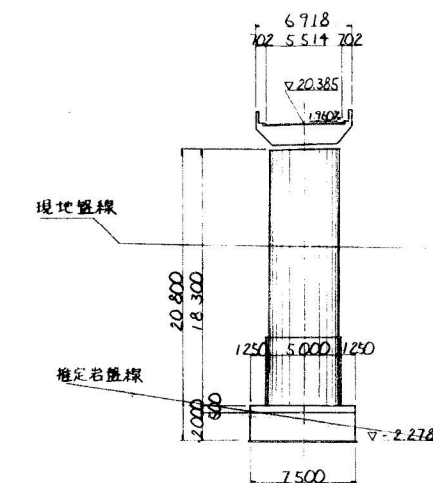

北陸自動車道(朝日〜親不知)完成図	3845
高架橋	6795
橋	3344
橋	3358
親不知〜朝日	3344
朝日〜親不知	3358
日本道路公団新潟建設局	


青 海 I. C 高 架 橋 一 般 圖 (A

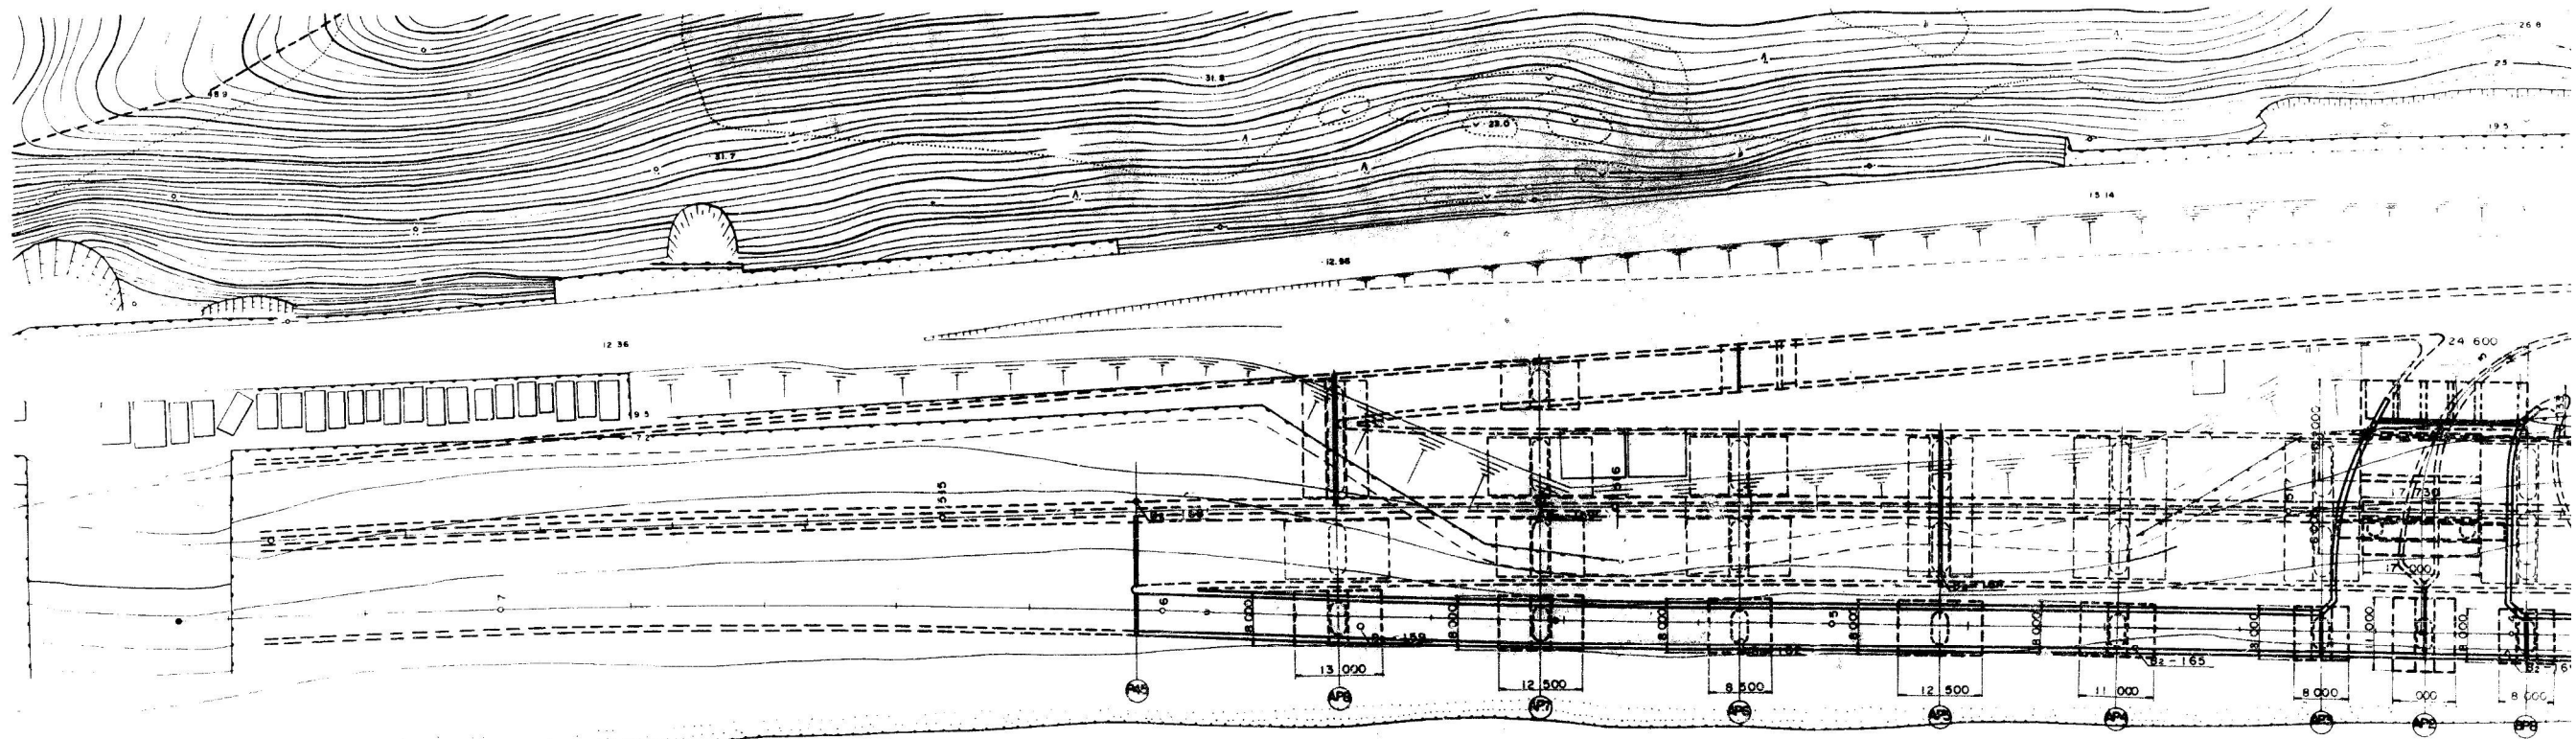

青海 I C 高架橋一般図 (A-Bランプ)




400

省道インターチェンジ工事

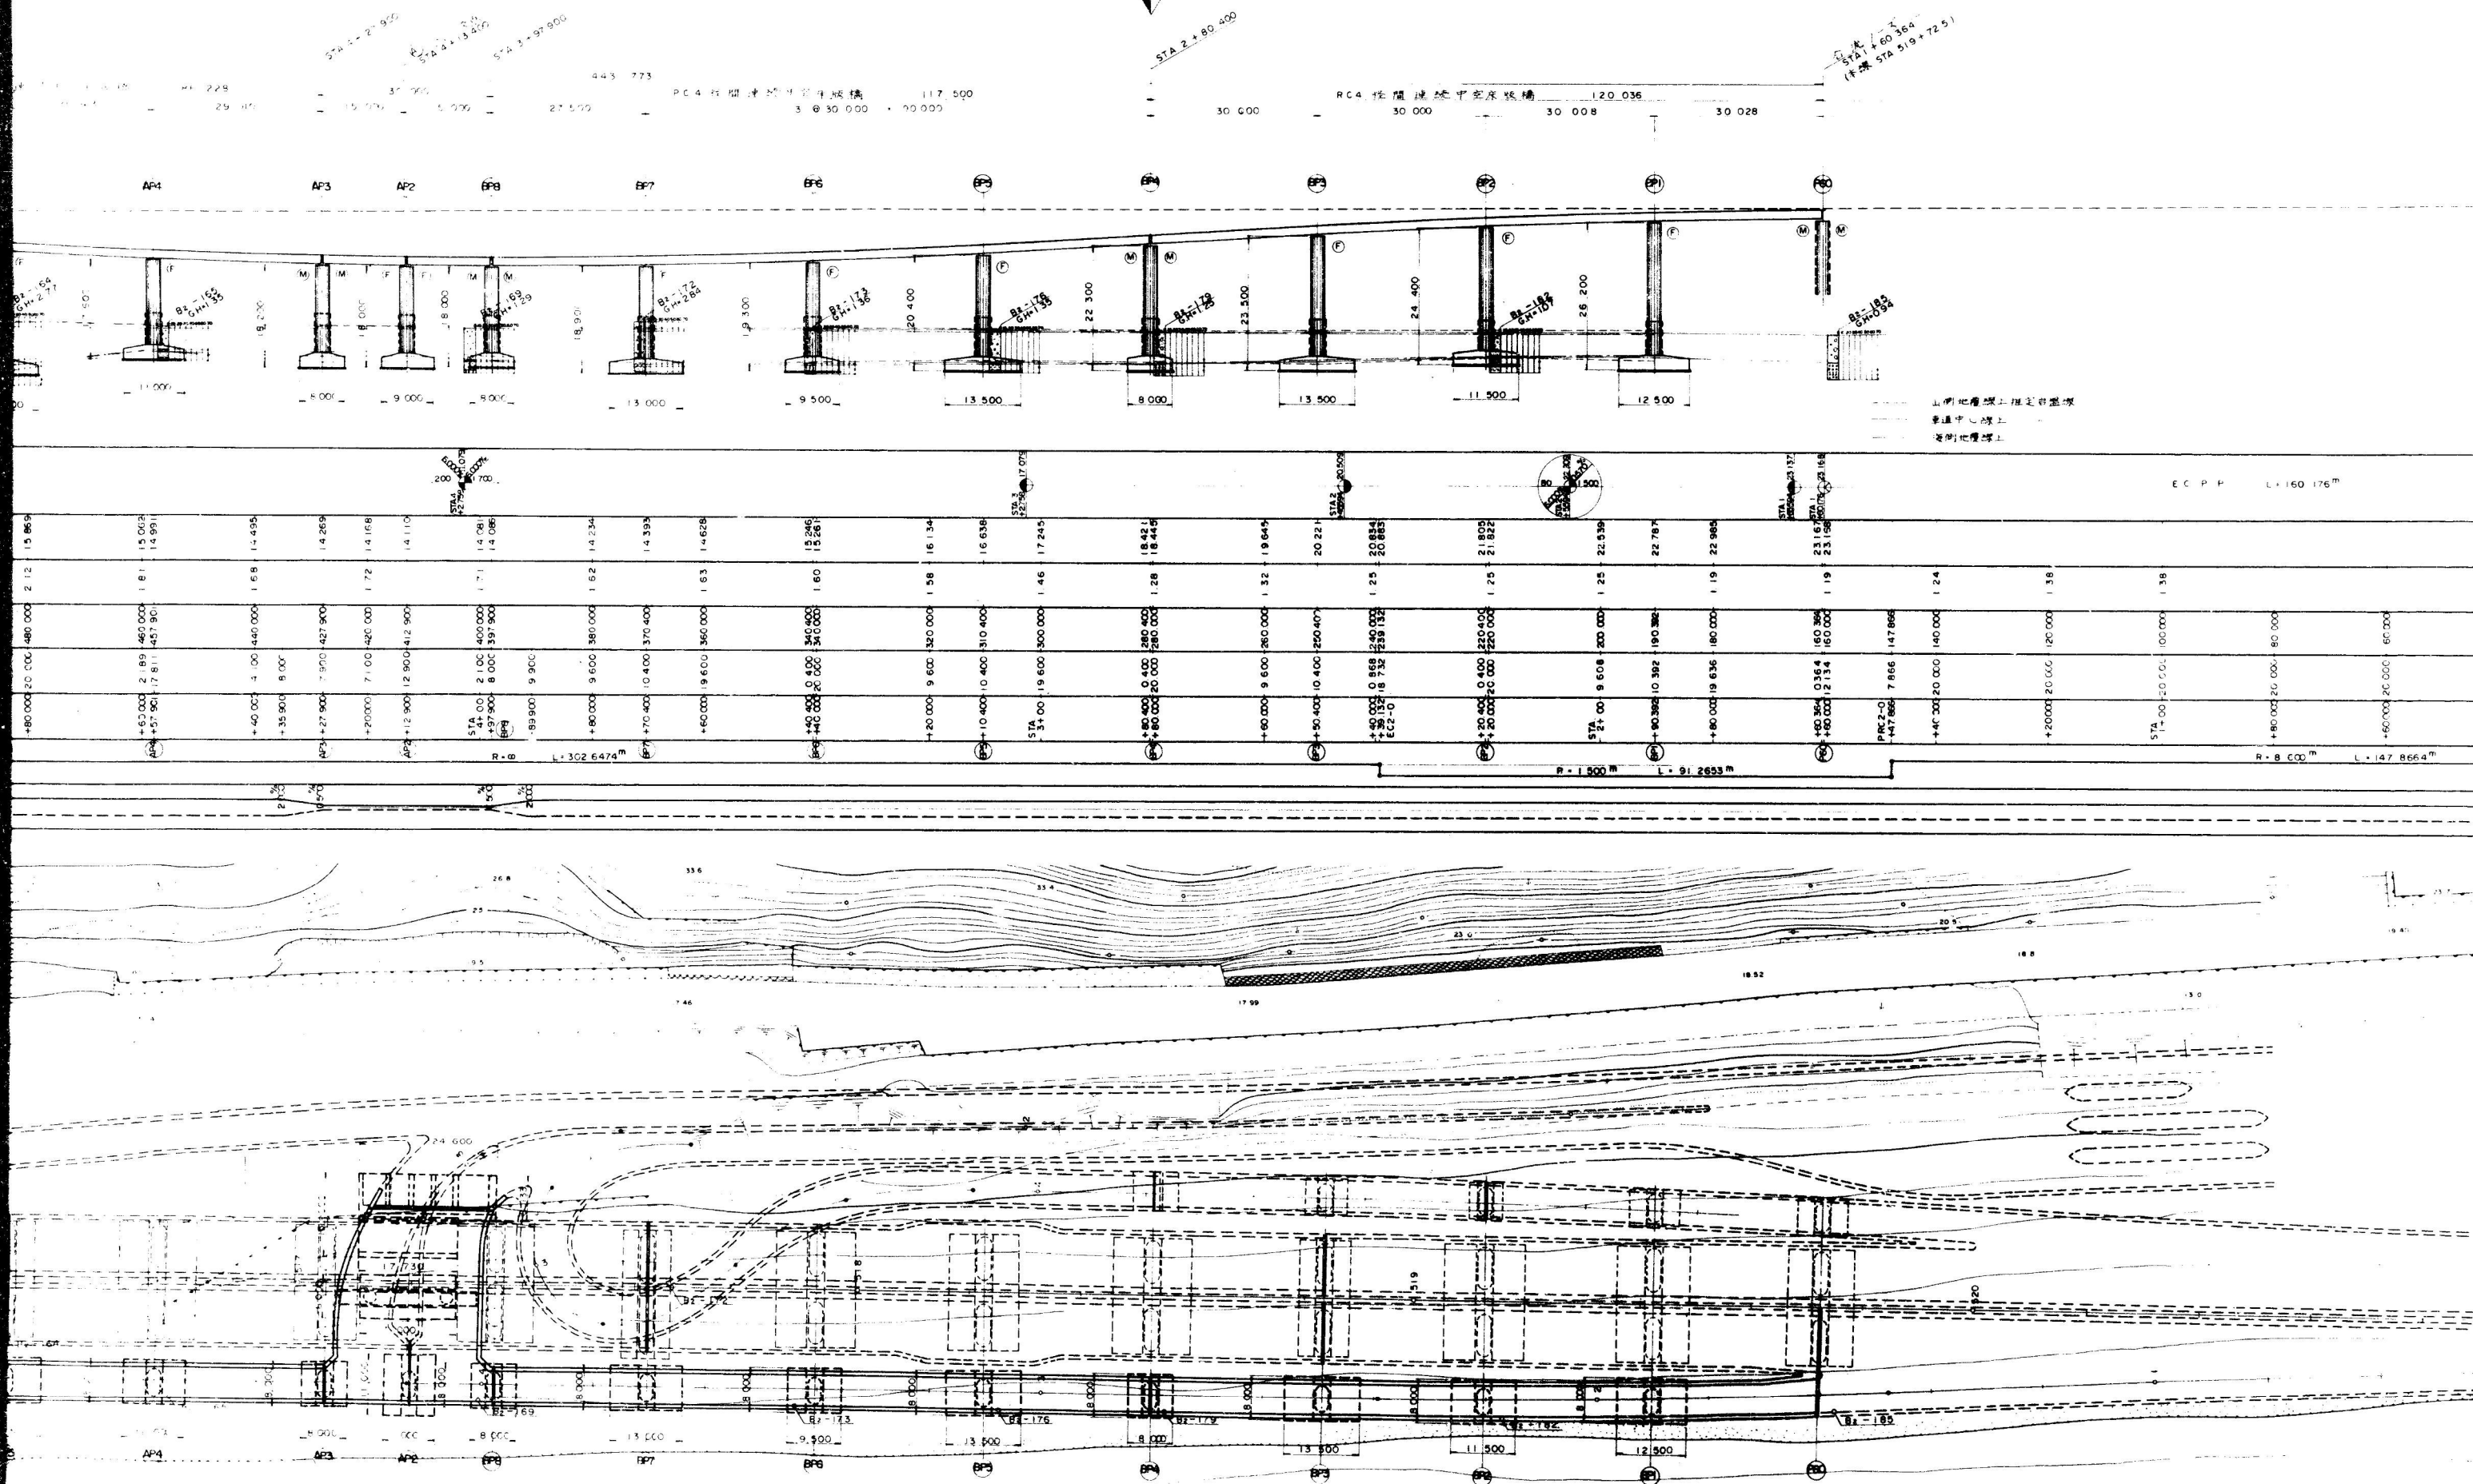


標準断面図 縮尺 1:100

PC 桁部

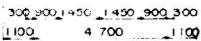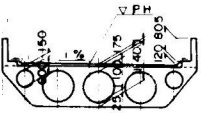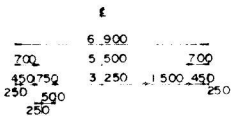


A, Bランプ交差部 (RC 桁部)

Bランプ

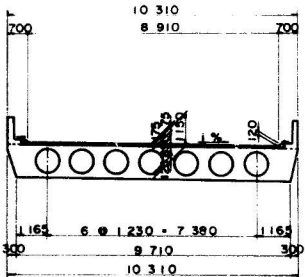

Aランプ

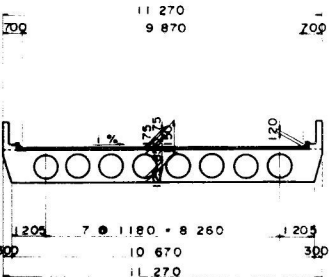













設計条件

橋長	443.773m
道路規格	第1種 2級 B
活荷重	TL-20 TT-43
上部工型式	PC連続中空床版 RC連続中空床版
下部工型式	バットレス橋台・ラーメン橋脚・逆式・剛性橋脚
基礎	直接基礎
支間	29.494+29.923+29.460 29.455+26.413+29.460 27.050+30.000×2+29.550 29.550+30.000+30.008+2.578 15.905+15.025+14.330
有効幅員	5.5m
斜角	86°59'29" ~ 90°00'00"
平面線形	R=2000, R=3000, R=∞ R=1500, R=8600
縦断線形	6.000% 6.000%
横断勾配	2.0% ~ 0.5% 片勾配
地震係数	K _h =0.15, K _v =0



横断図 縮尺 1/200

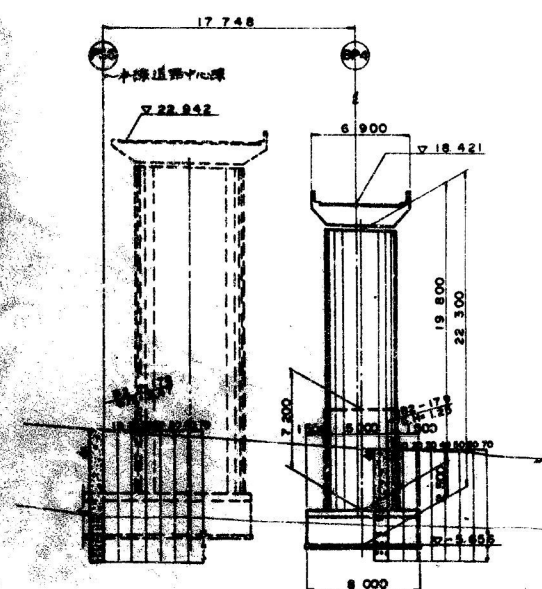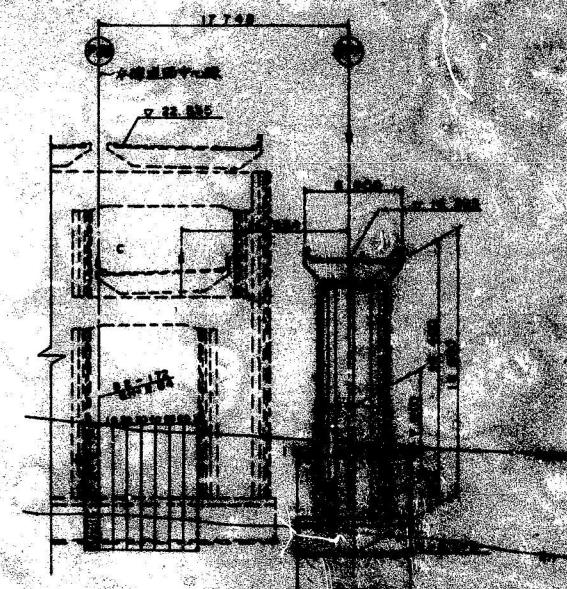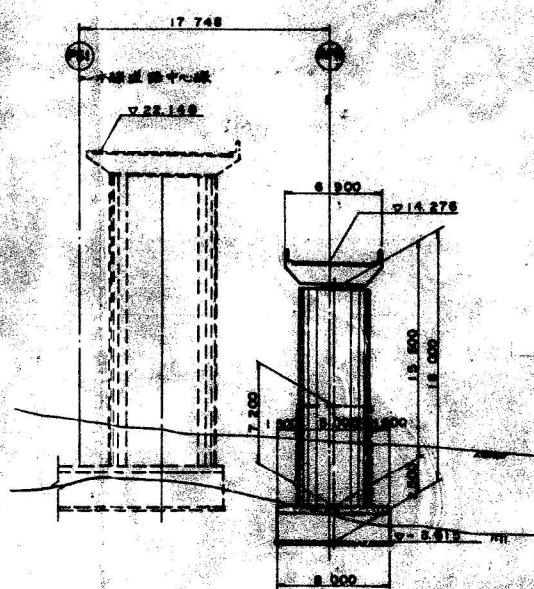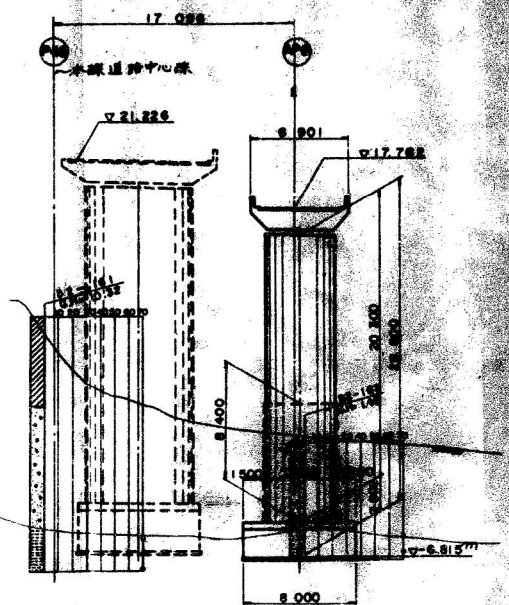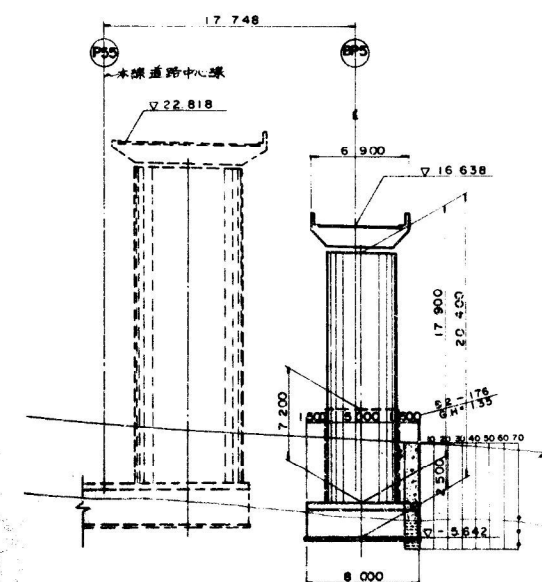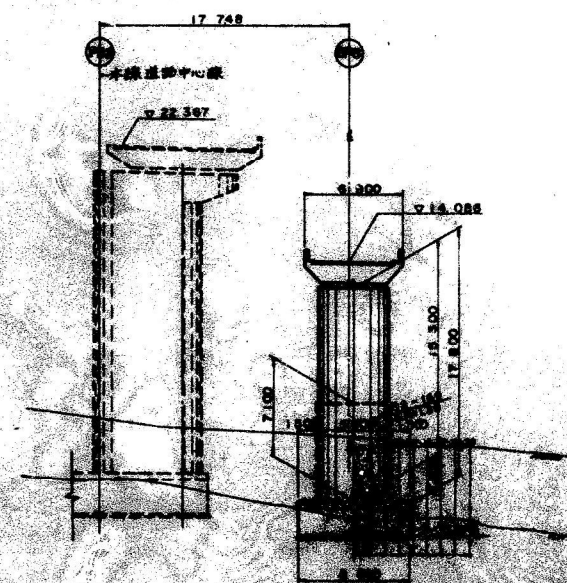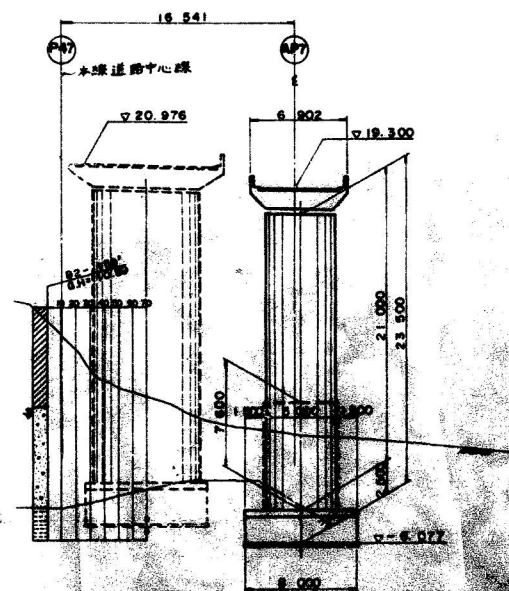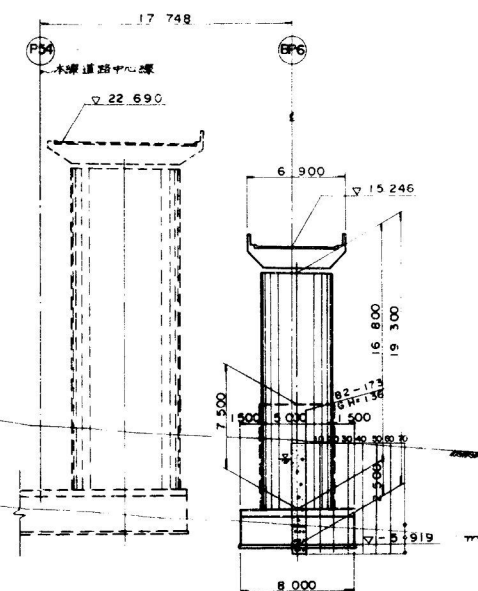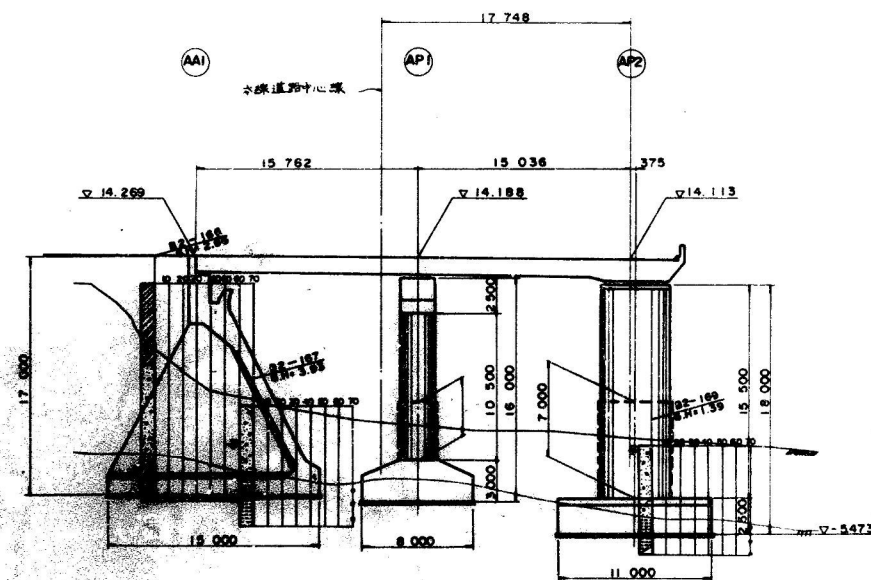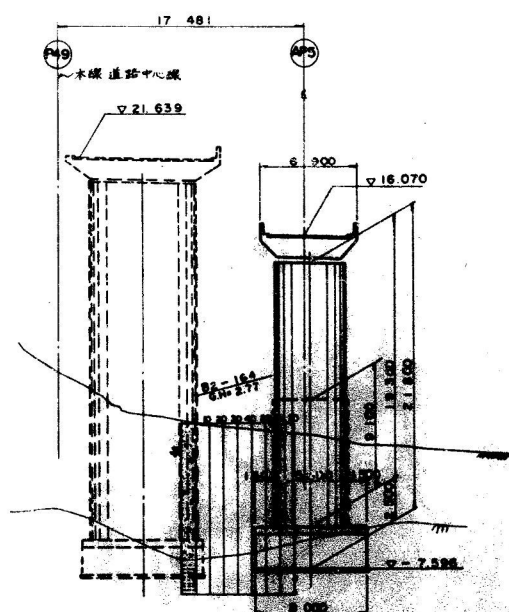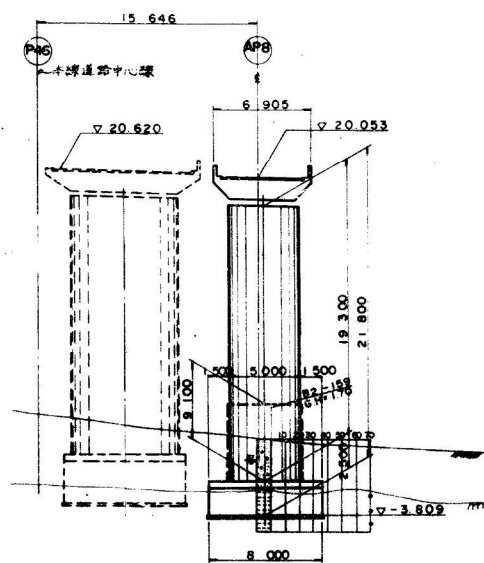

横断図 縮尺 1/200

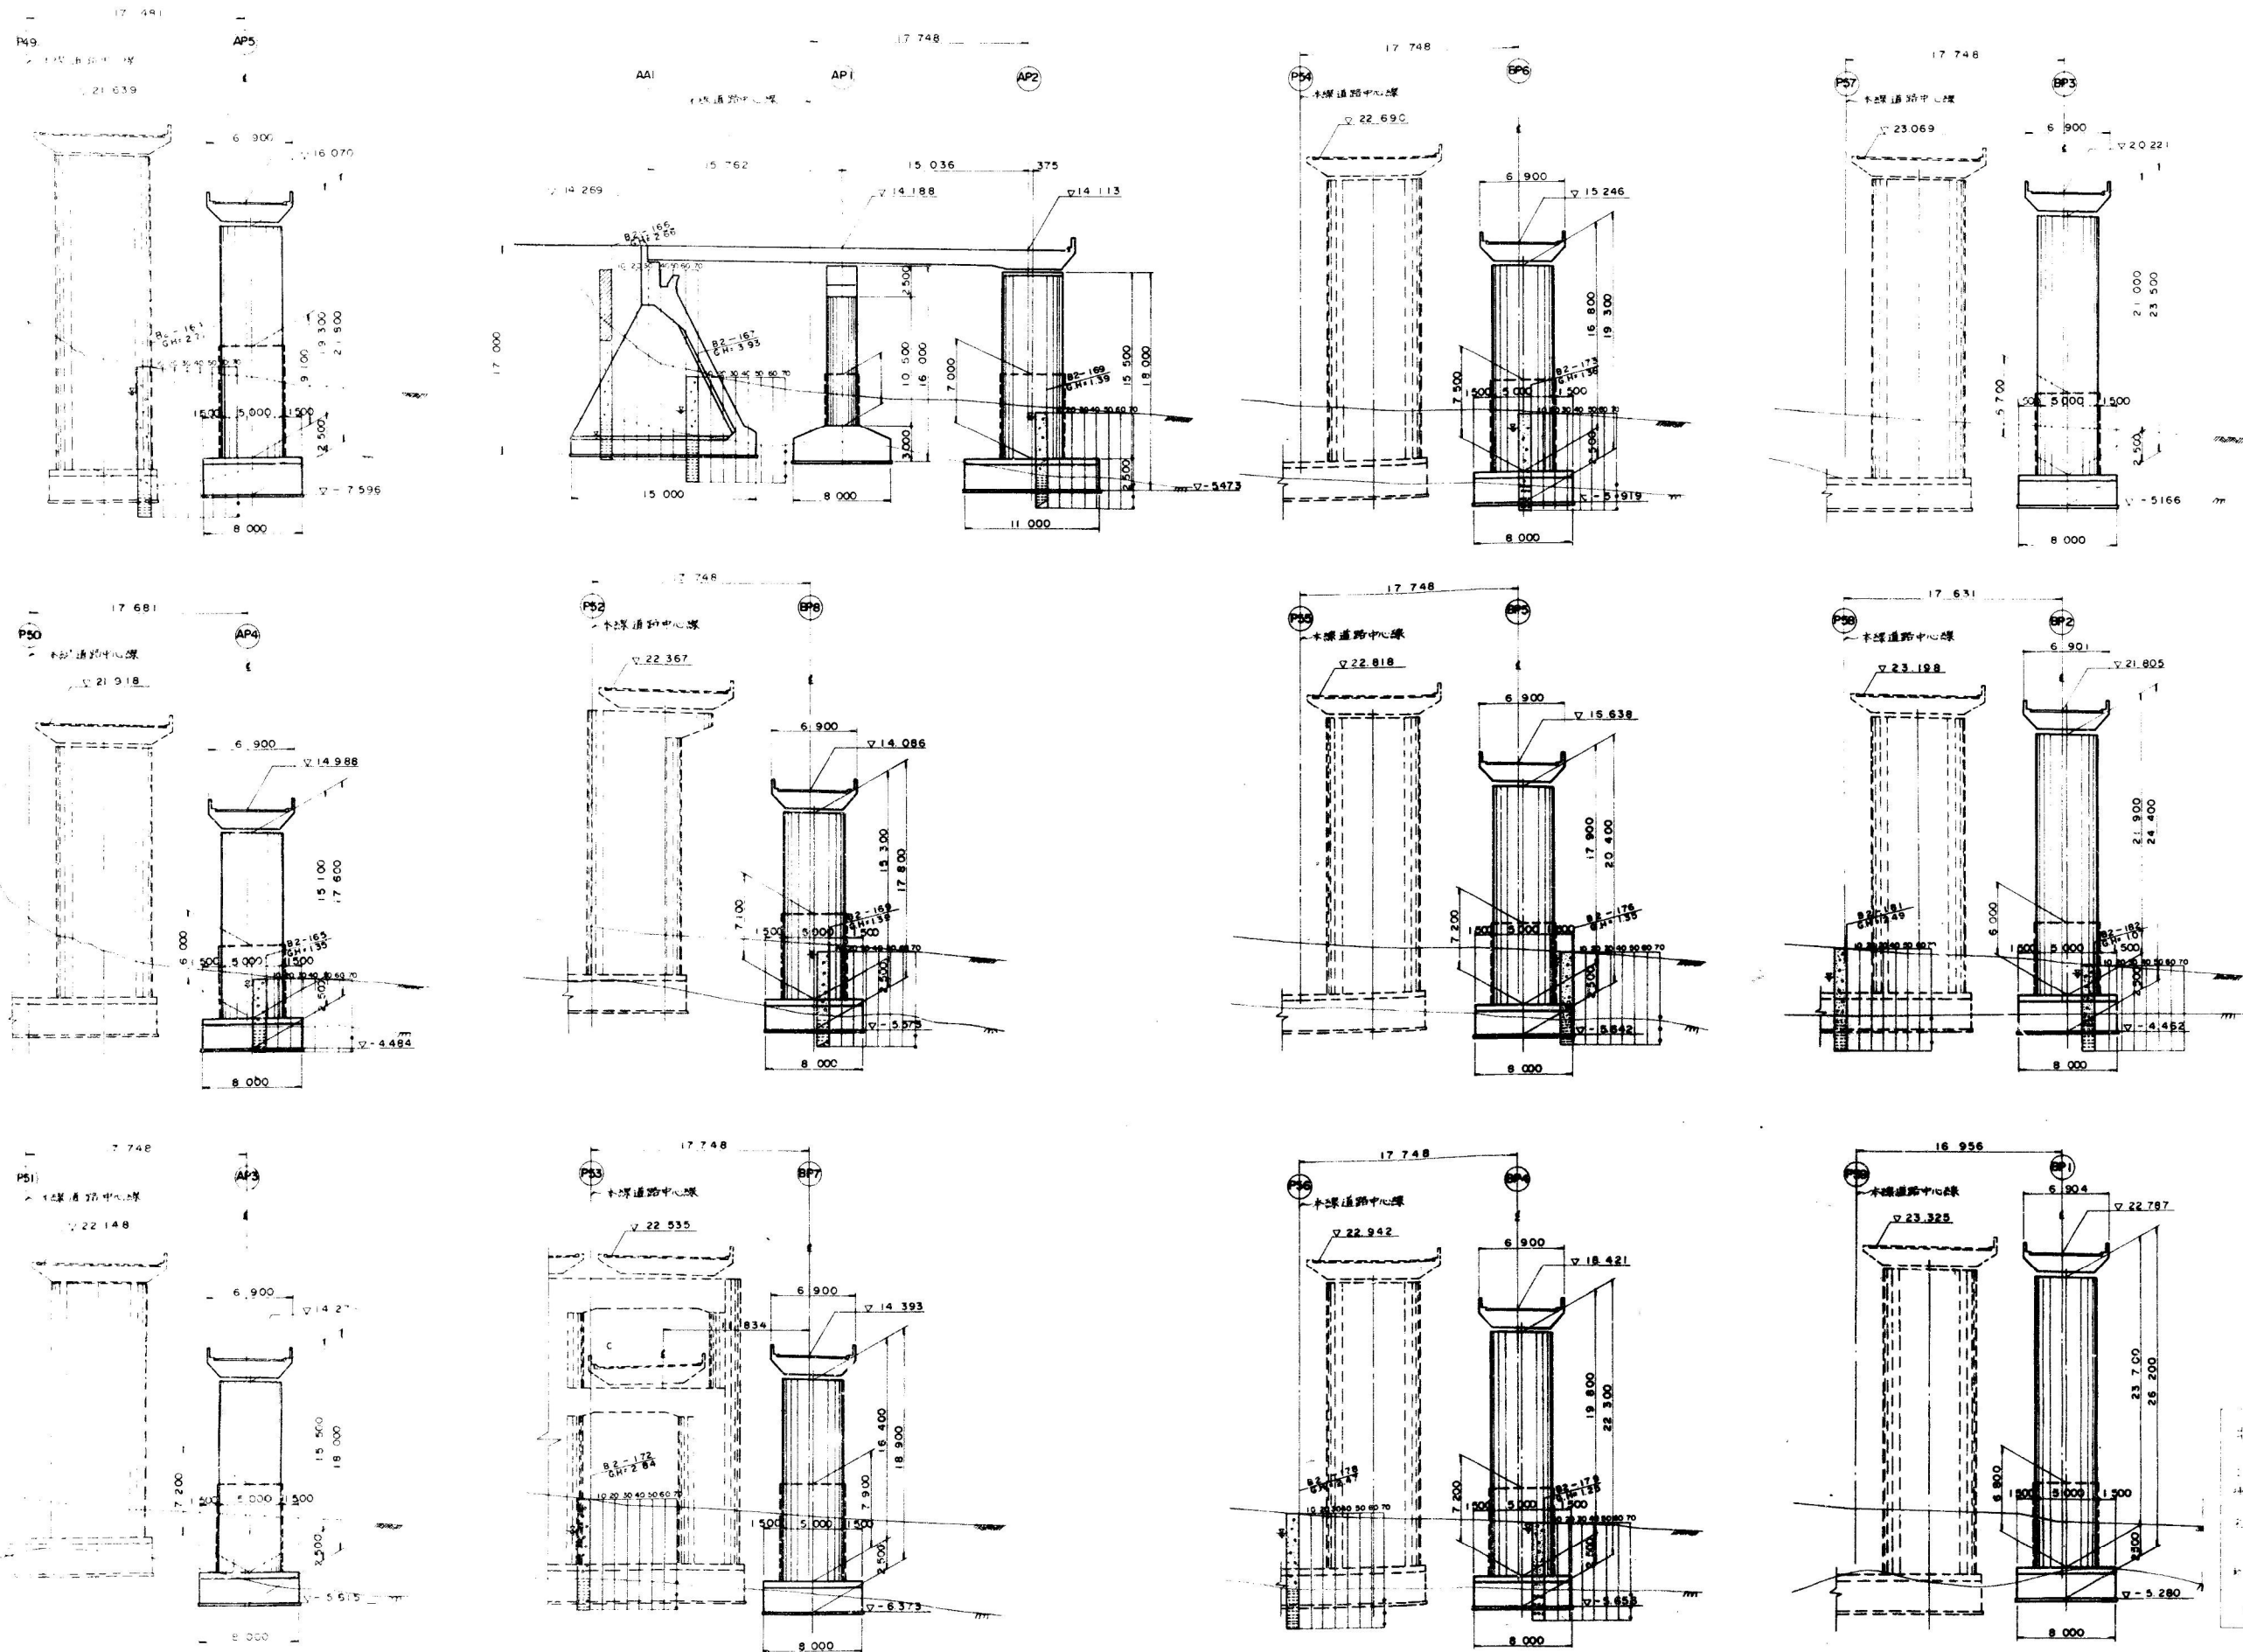

2	
日本道路公団新潟建設局	