

山形自動車道 支倉橋(跨道橋)撤去設計



参 考 図

令和7年5月

東日本高速道路株式会社 東北支社
仙台管理事務所

位置図

山形自動車道(村田JCT～宮城川崎IC)

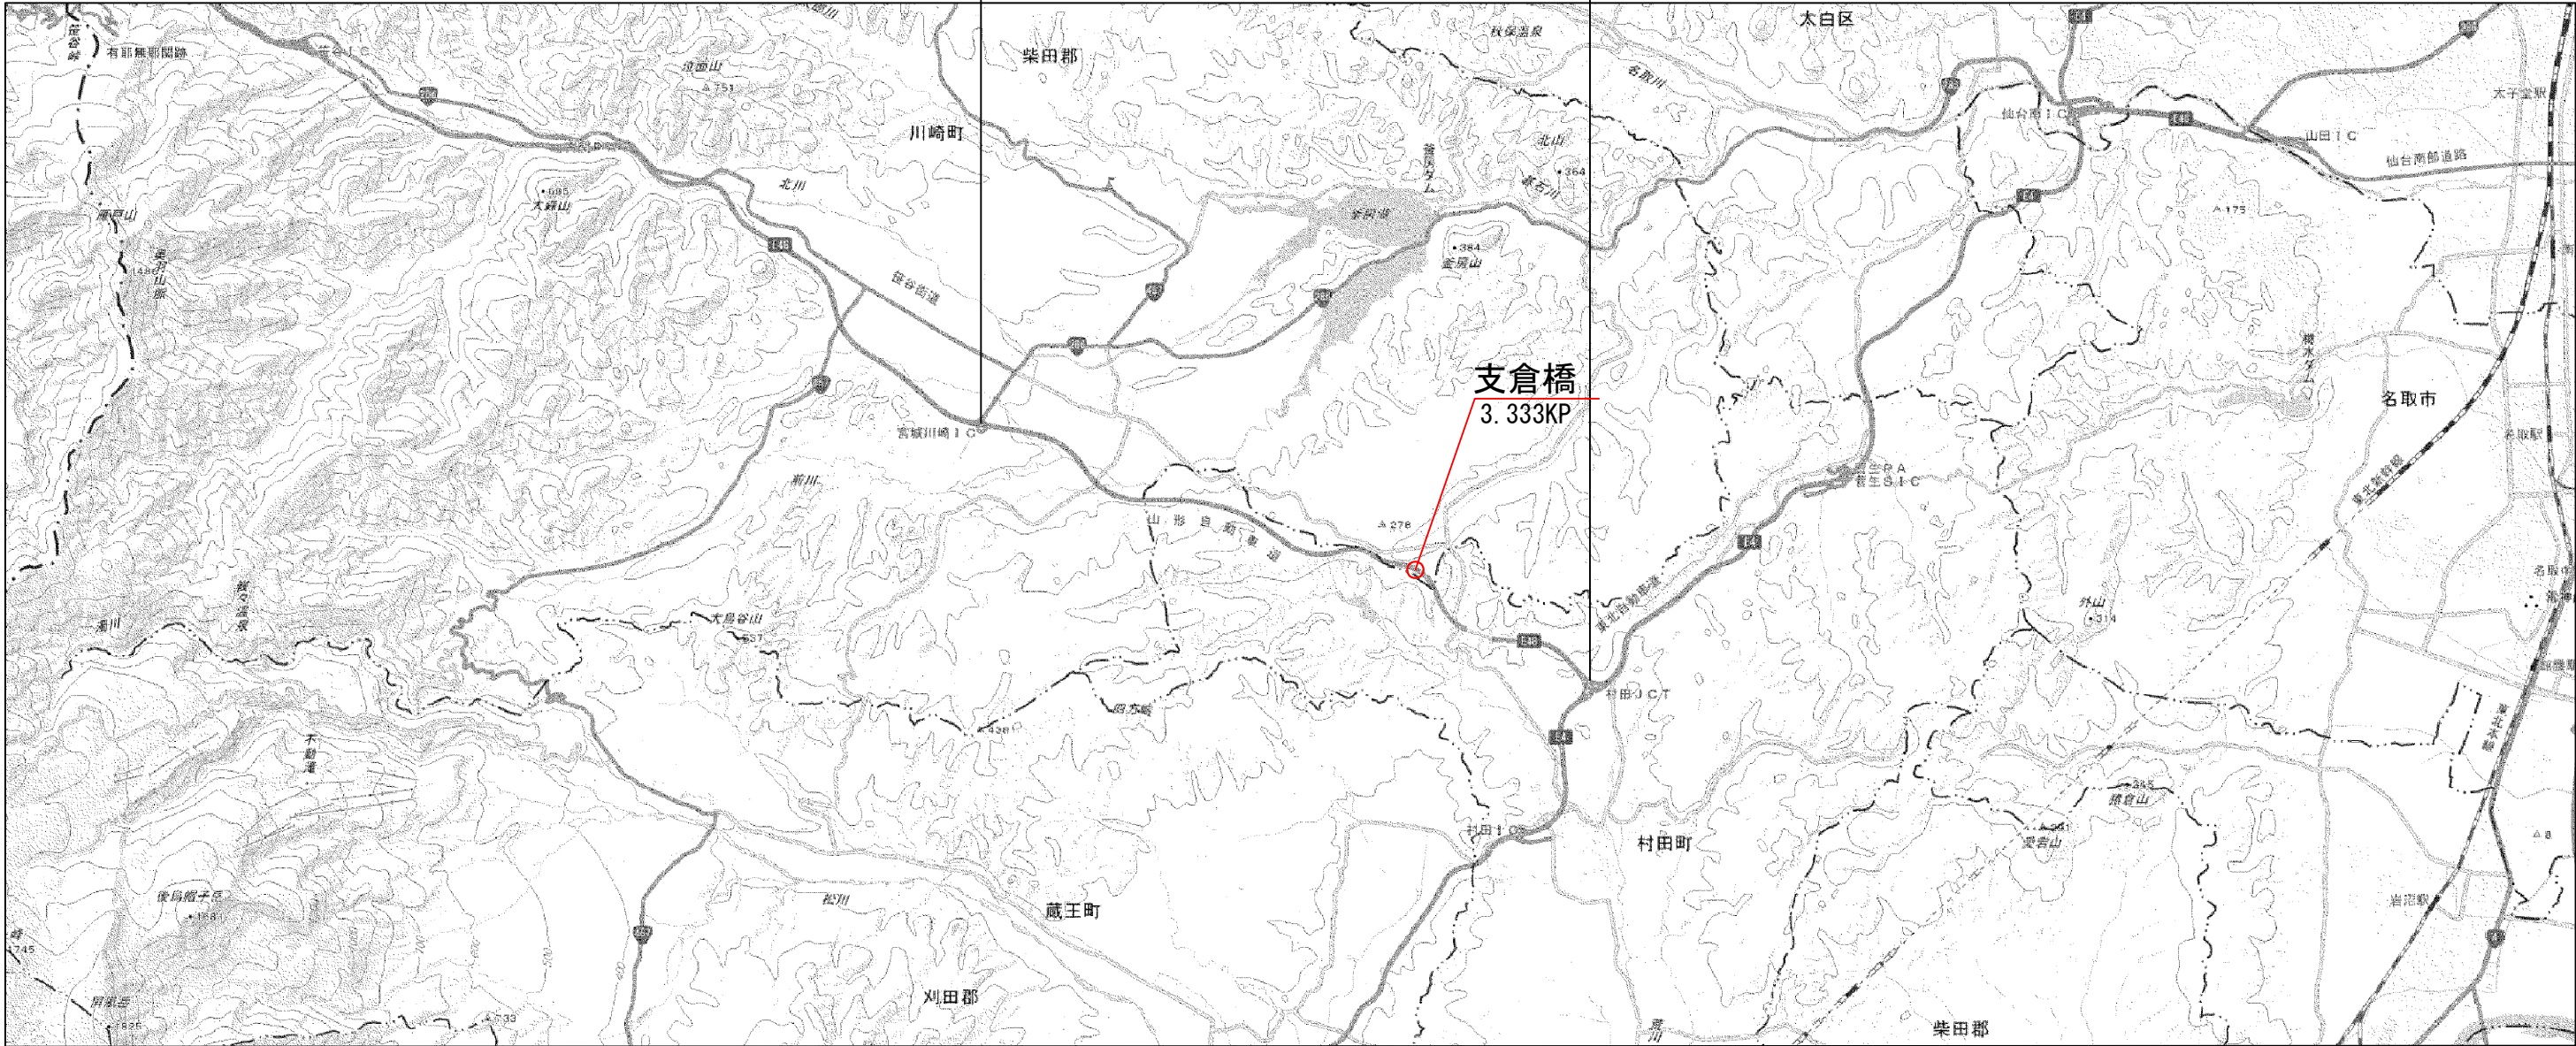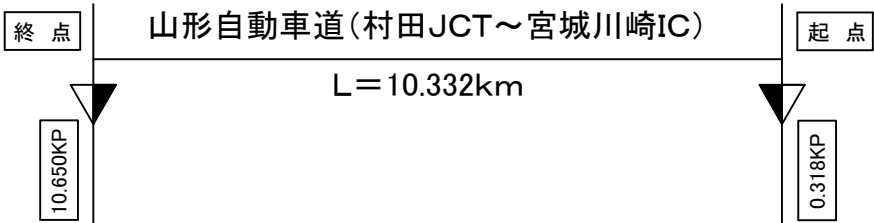


注) 地理院地図(国土地理院) (<https://maps.gsi.go.jp/>) をもとに、東日本高速道路(株)が加工

山形自動車道 支倉橋(跨道橋)撤去検討業務			
図面種類	位 置 図		
縮 尺	—	図面番号	/
設計会社名			
施工会社名			
事務所名	東日本高速道路株式会社 東北支社 仙台管理事務所		

数量総括表
上部工

項目	種別	単位	数量	摘要
コンクリート	B ₀₋₁	m ³	21.6	σ _{ck} =240kg/cm ² 壁高欄
	B ₁₋₁	〃	2.1	σ _{ck} =240kg/cm ² 踏掛版受台後打ち部
	P ₃₋₂		189.6	σ _{ck} =350kg/cm ² 主桁, 斜材, フーチング頭部
型わく	B ₁ (ø600)	m	130.0	円筒型枠
	P ₁	m ²	632.8	主桁, 斜材, 壁高欄
	C	〃	5.4	
鉄筋	P	D13	t	SD 30B
		D16~D25	〃	〃
		D29~D32	〃	〃 (メナーゼヒンジ鉄筋)
		合計	〃	23.969
PC鋼材引張	PC 鋼棒 ø26	kg	273.2	SBPR 80/95
	PC 鋼線 12-ø7	〃	3783.0	SWPR 1
支承	E	m ²	1.7	SBRゴム沓(t=10 ^{mm}) 公団規格B種
橋名板		箇所	2	青銅鑄物
橋歴板		箇所	1	〃
縁石工	工場製コンクリート縁石	m	80.8	
簡易舗装工	加熱アスファルト表層工 (t=5~10cm)	m ²	202.0	
落下物防止柵	A1	m	72.0	

位置図

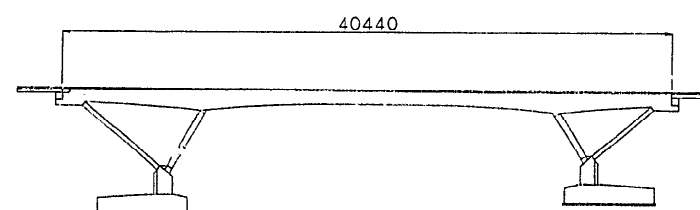


注) 上記数量は彩色部の数値を表わす


山形自動車道 (村田JCT~宮城川崎) 完成図		1165 2416
工種	跨高速道路橋	51 98
名称	支倉橋 数量総括表	2 24
日本道路公団 東北支社		

支倉橋全体一般図

側面図 縮尺 1:200

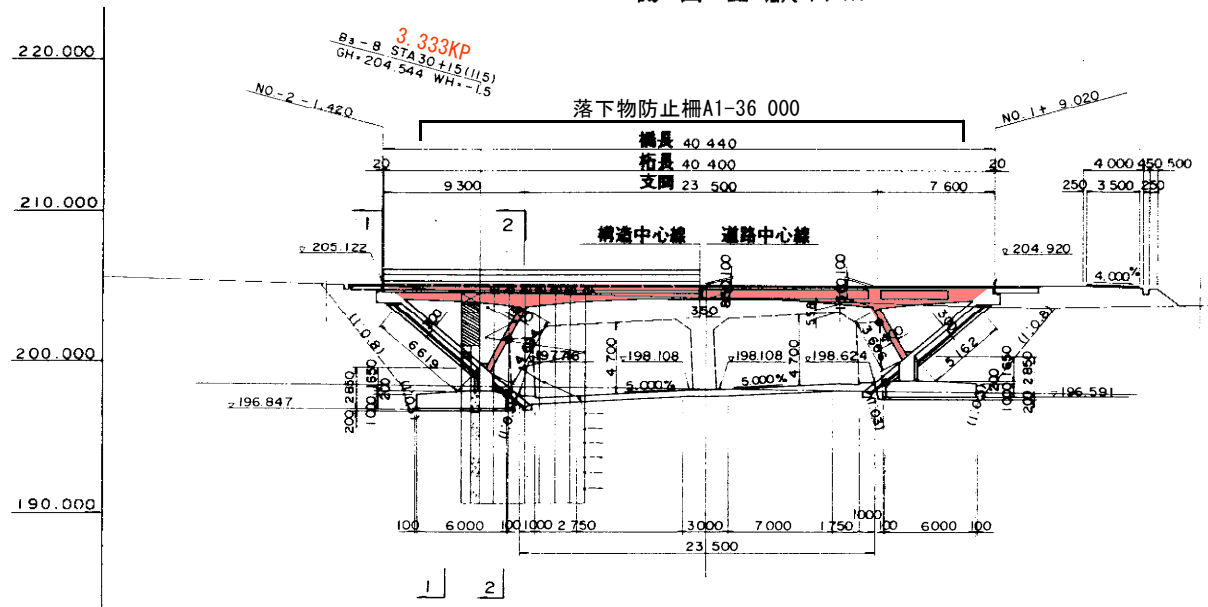


標準横断面図 縮尺 1:50

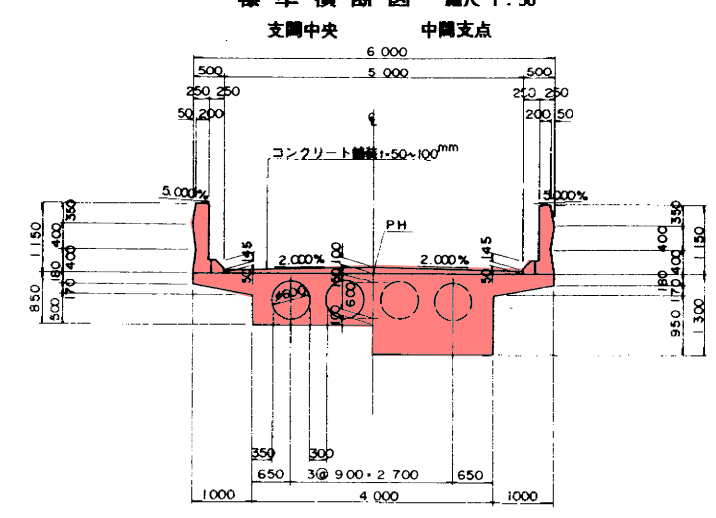


凡例

撤去範囲


横断面図 縮尺 1:100

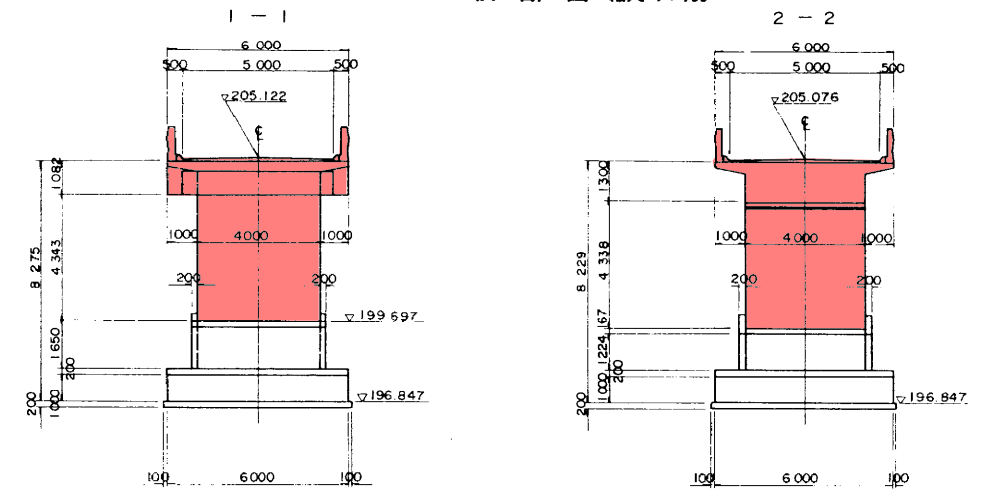

本線幅員構成 縮尺 1:200
(STA 30 + 15.00) 第1種3線B規格

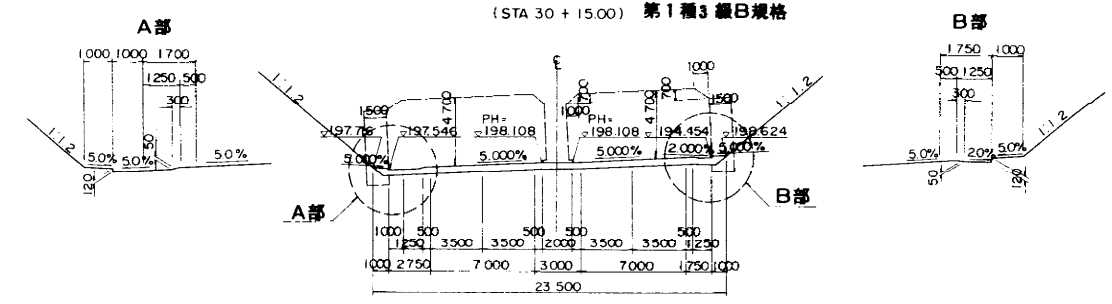

平面図 縮尺 1:200

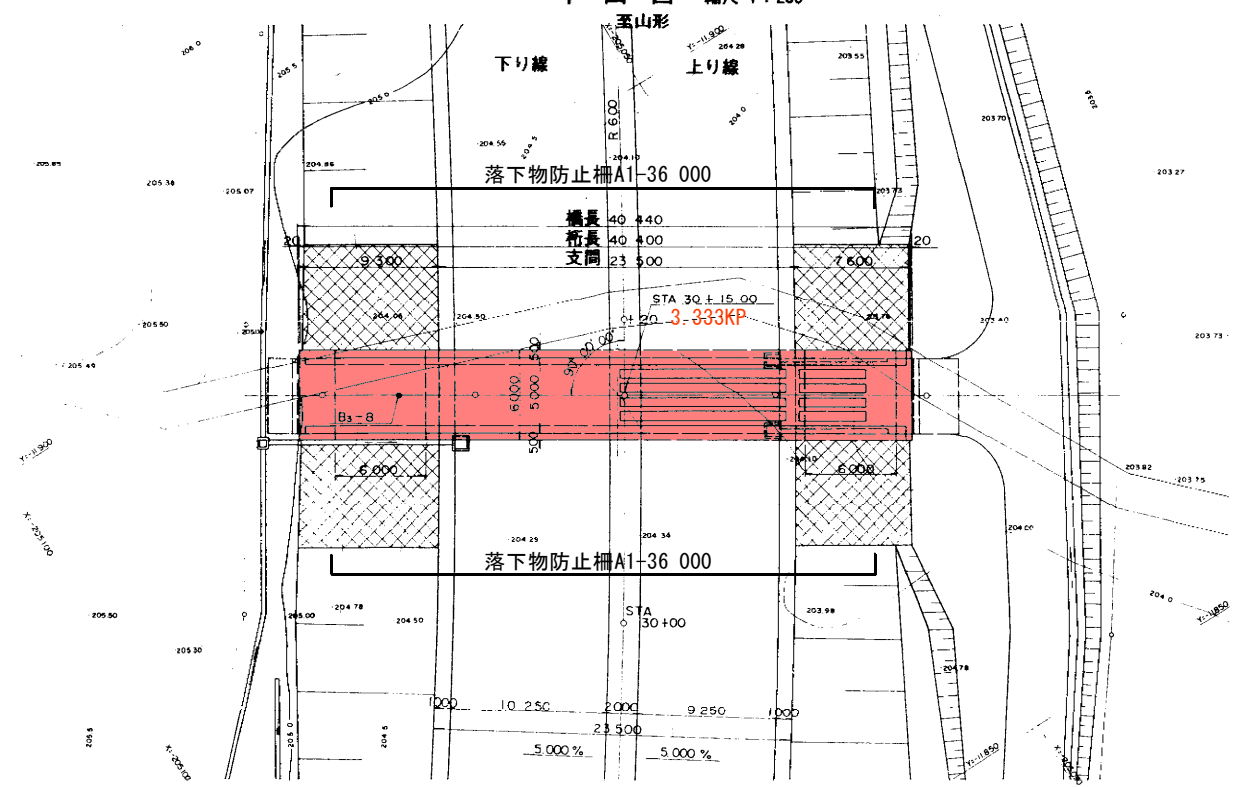

設計条件

橋長	40.440m	桁長	40.400m
道路構造規格	3種5級(町道)		
荷重	TL-20		
型式	PC斜材付変形型ラーメン		
支間長	9.300m + 23.500m + 7.600m		
有効幅員	5.000m	斜角	90° ~ 00° ~ 90°
横断勾配	2.000% ~ 2.000%		
縦断勾配	0.500%		
地震係数	$K_h = V_1 \cdot V_2 \cdot V_3 \cdot 0.2 \cdot 1.0 \times 0.9 \times 1.0 \times 0.2 = 0.18$ $K_v = 0.0$		
床版コンクリート	$\sigma_{ck} = 350 \text{ kg/cm}^2$		
床版鉄筋	$\sigma_{sk} = 1,400 \text{ kg/cm}^2$ (材質SD30B)		
適用示方書	道路橋示方書, 同解説 設計要領第二集		
使用材質	$\sigma_{ck} = 350 \text{ kg/cm}^2$ SD30B		

下部工設計条件

コンクリート	設計基準強度	24.0 kg/cm ²
鉄筋	粗骨材	40mm 土留壁 25mm
支持地盤	土質	軽石質凝灰岩
	変形係数	$E_0 = 28 \text{ N} \cdot 28 \times 50 = 1,400 \text{ kg/cm}^2$
	許容支持力	常時 30t/m ² 地震時 45t/m ²

上部工設計条件


コンクリート	注釈斜材	フーチング	地盤・高欄
設計基準強度	350	kg/cm ²	240
許容圧縮応力度	125	kg/cm ²	80
許容引張応力度	0	kg/cm ²	—
プレストレス導入時の圧縮強度	290	kg/cm ²	—
骨材の最大寸法	25	mm	25

P C 鋼 材	P C 鋼 線	P C 鋼 棒
引張強度	1,550	kg/cm ²
降伏点応力度	135	kg/cm ²
許容引張	93.0	kg/cm ²
応力度	108.5	kg/cm ²

鉄筋 (S D 30B)	降伏点応力度	許容引張応力度
	$\sigma_{sy} = 3,000 \text{ kg/cm}^2$	$\sigma_{sk} = 1,800 \text{ kg/cm}^2$

山形自動車道 (村田JCT~宮城川崎) 完成図		1166 2416
跨高速道路橋		52 98
工種	支倉橋	縮尺
名称	全体一般図	1/200 1/100
日本道路公団 東北支社		3 24


跨道橋位置図 縮尺 1:4000

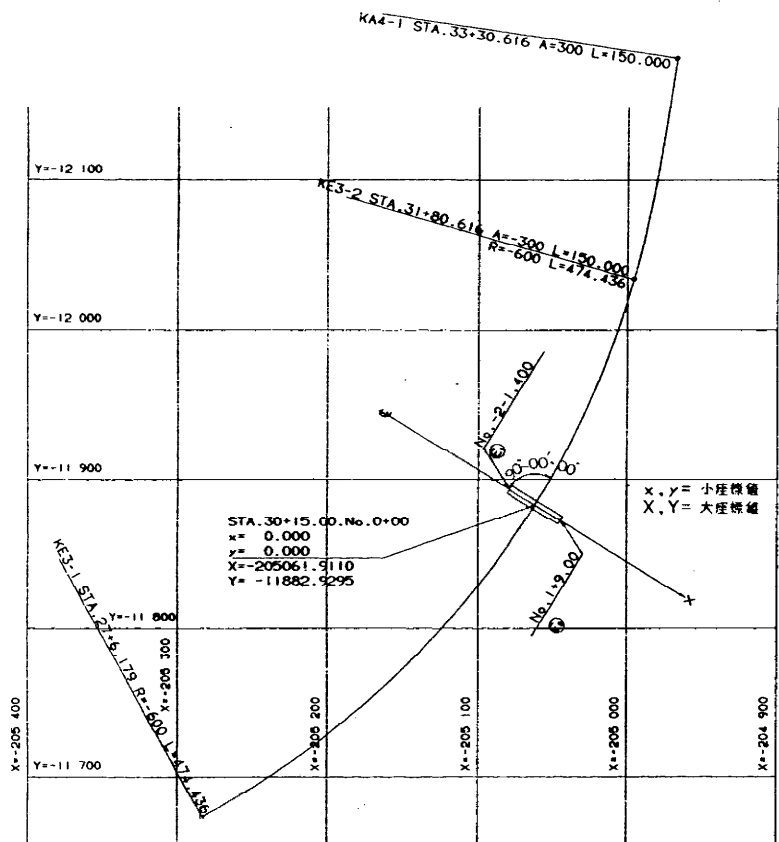


主要点大座標値

記号	測点	X座標値	Y座標値
KE3-1	STA. 27+ 6.1798	-205,283.1212	-11,672.3374
本線道路中心	KE3-2	STA. 31+80.6160	-204,995.4055
	KA4-1	STA. 33+30.6160	-204,966.6155


本線縦断面図

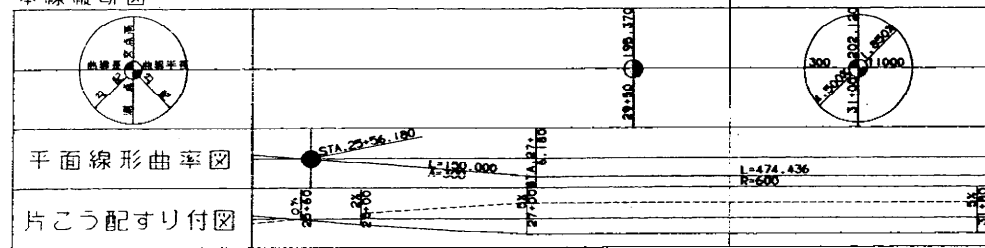




跨道橋縦断面図

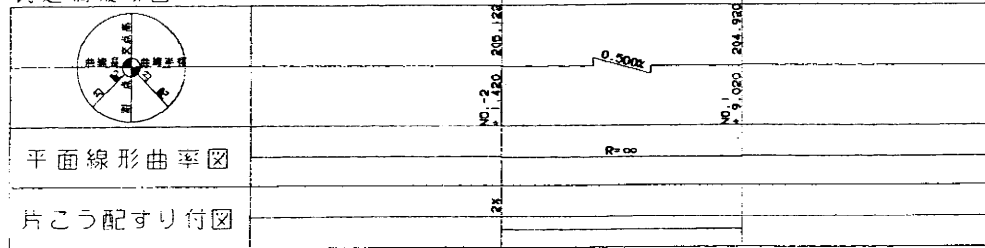


線形図 平面図 縮尺 1:200

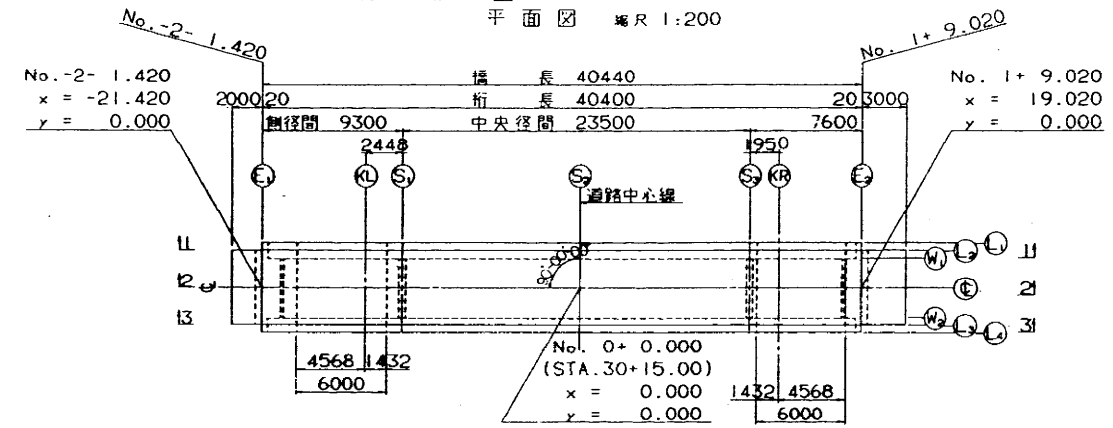

側面図 縮尺 1:200

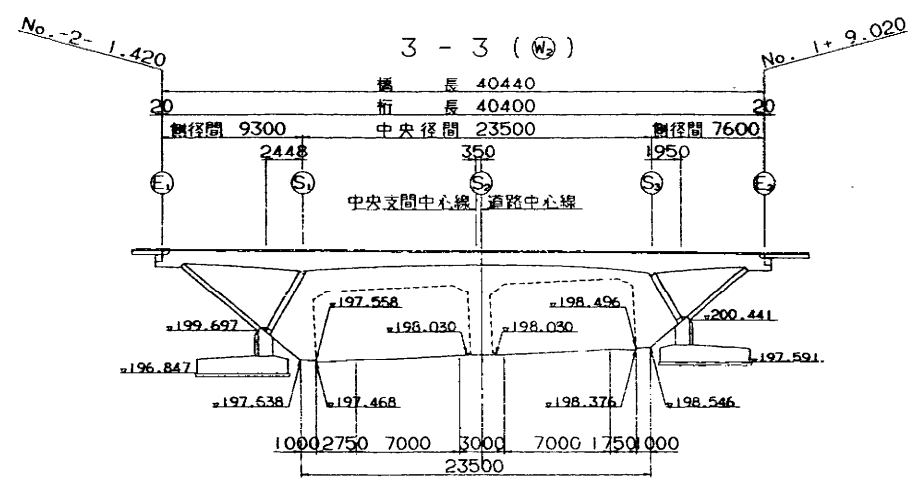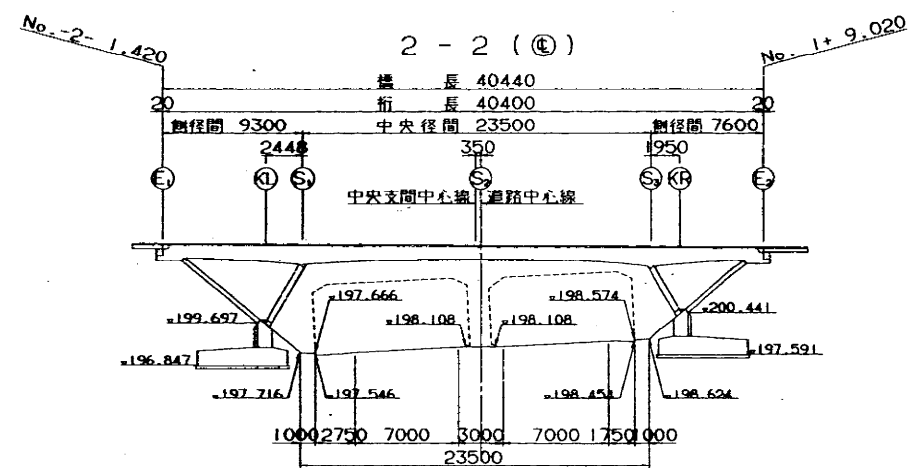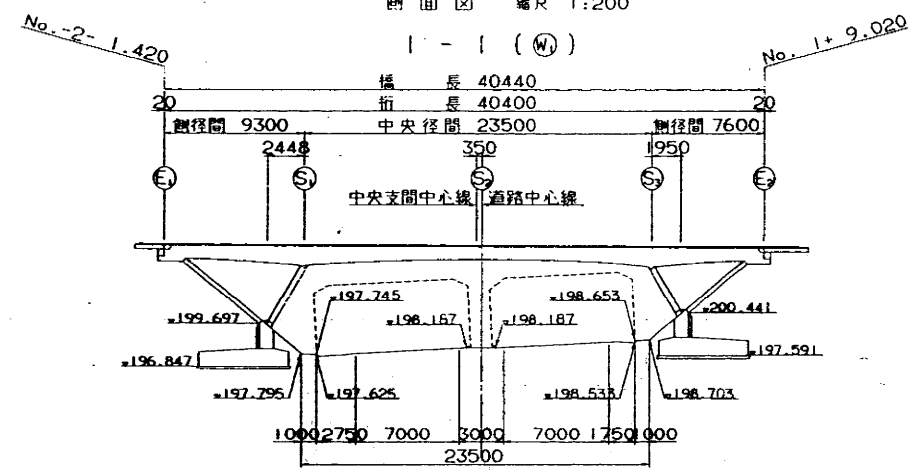


標準横断面図 縮尺 1:50

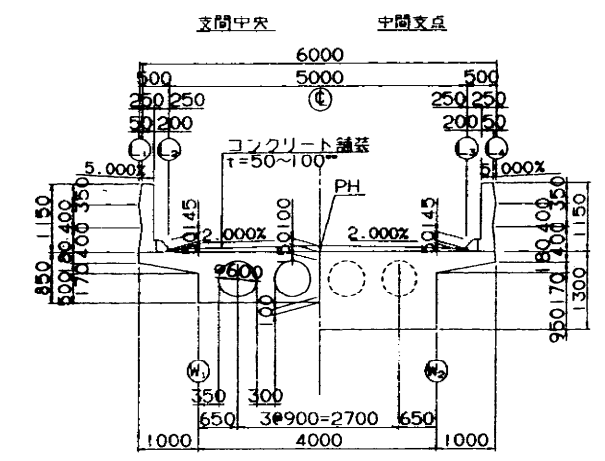

座標値

	E1	S1	S2	S3	E2
L1	x -21.400	-12.100	0.000	11.400	19.000
	y 3.000	3.000	3.000	3.000	3.000
L2	x -21.400	-12.100	0.000	11.400	19.000
	y 2.500	2.500	2.500	2.500	2.500
W1	x -21.400	-12.100	0.000	11.400	19.000
	y 2.000	2.000	2.000	2.000	2.000
CL (PH)	x -21.400	-12.100	0.000	11.400	19.000
	y 0.000	0.000	0.000	0.000	0.000
W2	x -21.400	-12.100	0.000	11.400	19.000
	y -2.000	-2.000	-2.000	-2.000	-2.000
L3	x -21.400	-12.100	0.000	11.400	19.000
	y -2.500	-2.500	-2.500	-2.500	-2.500
L4	x -21.400	-12.100	0.000	11.400	19.000
	y -3.000	-3.000	-3.000	-3.000	-3.000

フーチング平面図 縮尺 1:200

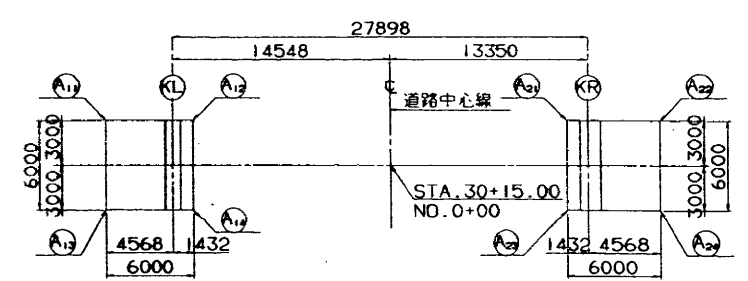


	A11	A12	A21	A22
X	-205,076.6066	-205,071.4997	-205,050.1918	-205,045.0850
Y	-11,895.5174	-11,892.3679	-11,879.2265	-11,876.0770
Z	196.847	196.847	197.591	197.591
	A13	A14	A23	A24
X	-205,079.7562	-205,074.6493	-205,053.3414	-205,048.2345
Y	-11,890.4106	-11,887.2610	-11,874.1197	-11,870.9701
Z	196.847	196.847	197.591	197.591


小座標原点

跨道橋計画中心線をX軸とし
この中心線と本線中心線との交点
(STA. 30+15)を跨道橋測点 No. 0 とする
またこの交点を小座標原点とする


山形自動車道 (村田JCT~宮城川崎) 完成図		1167 2416
工種	跨高速道路橋	53 98
名称	線形図	1/200 1/100 4 24
日本道路公団 東北支社		

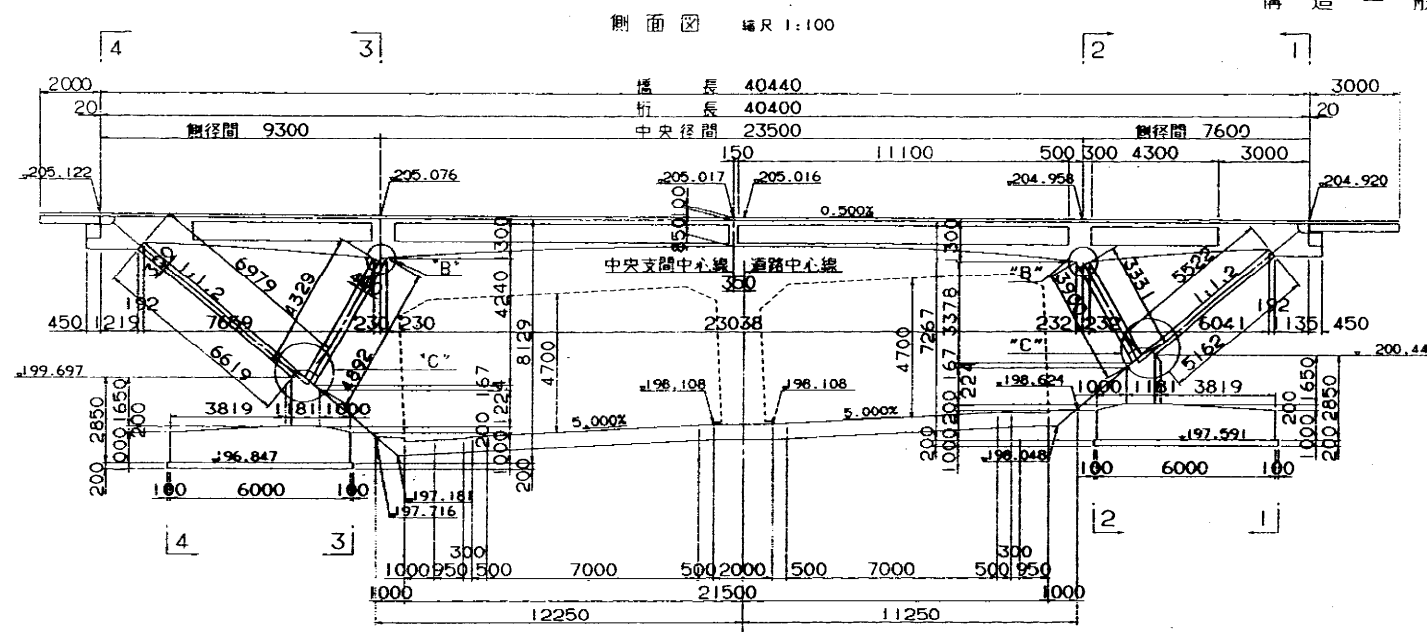



平面图 缩尺 1:100

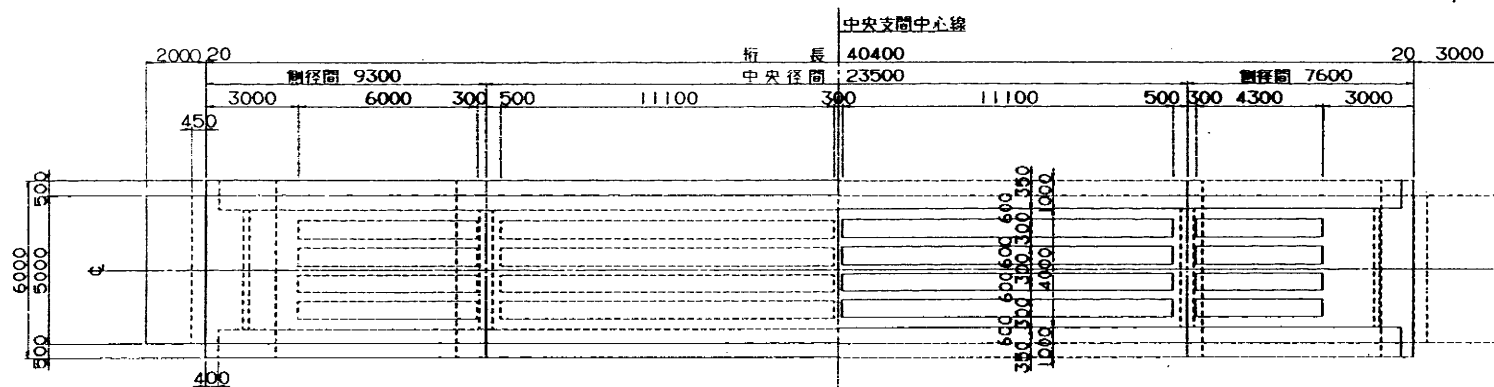


フーチング平面図 縮尺 1:100

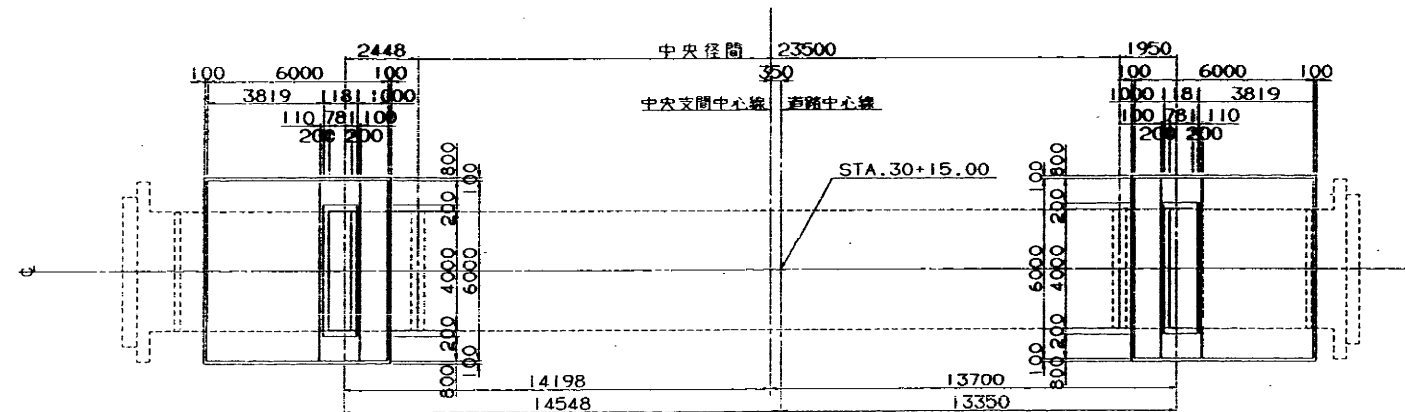


桁高寸法図 縮尺1:100

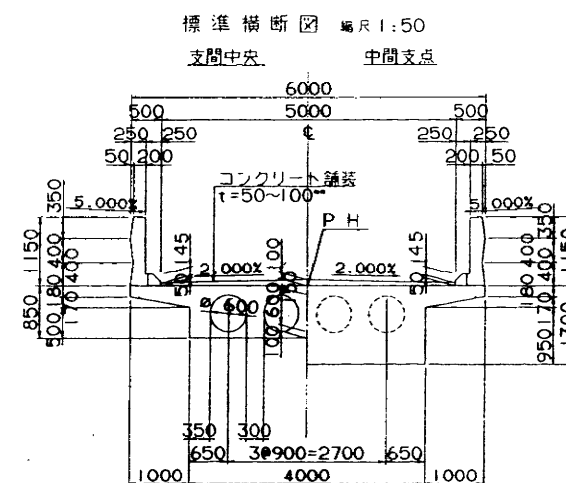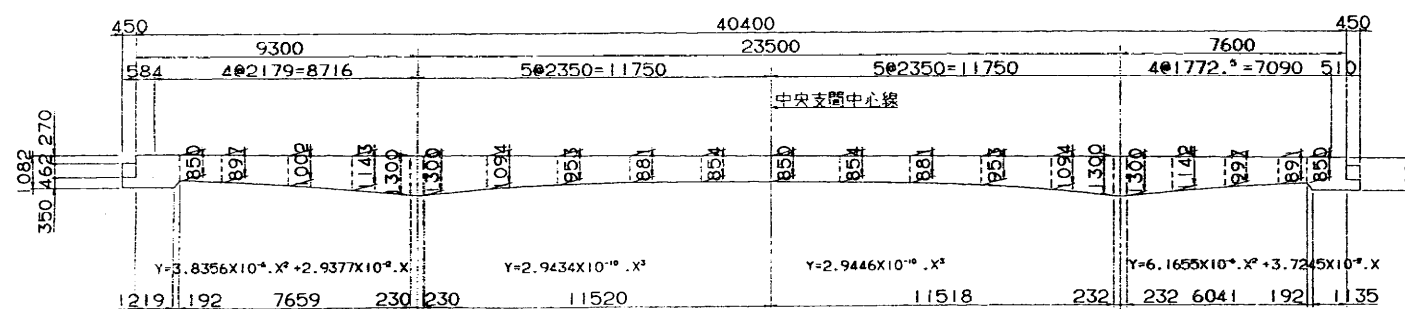


A部詳細図 縮尺 1:30

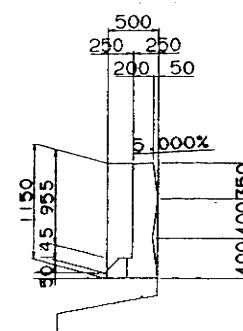


1 - 1 (4 - 4) 横断図 縮尺 1:100

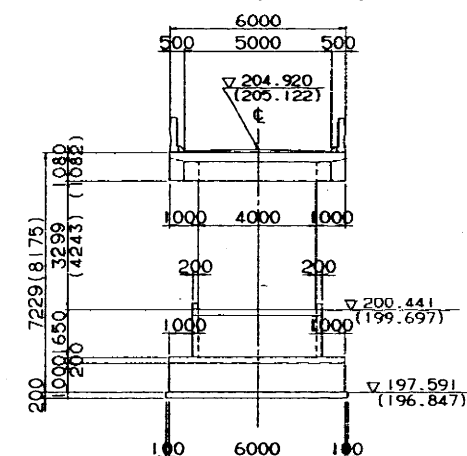


B部詳細図 縮尺 1:30

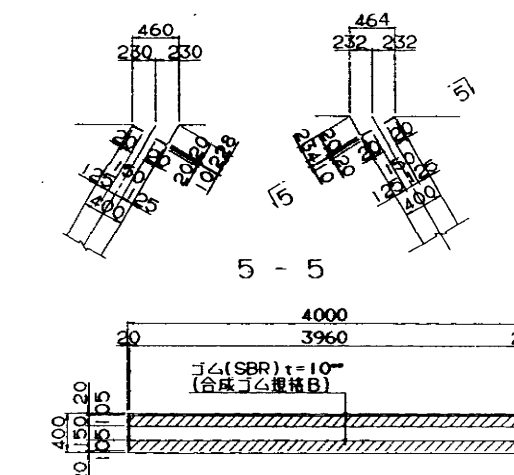

C部詳細図 縮尺 1:30

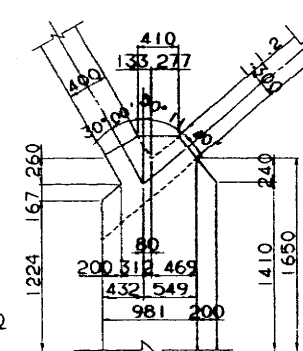

踏掛版 縮尺 1:30

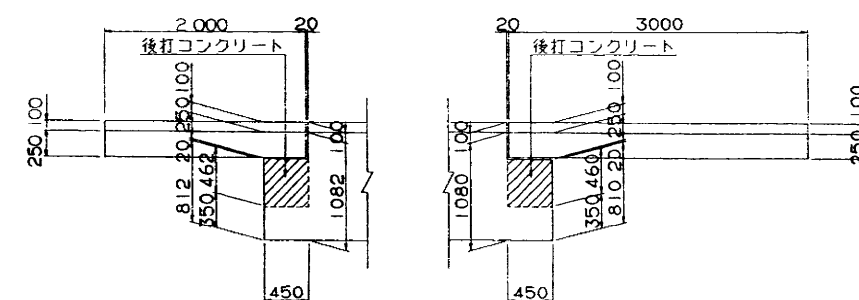


注) 法面側斜材背面及び側面は、アスファルト目地材を型わく代りに敷き、コンクリートブロック張りとは完全に縁切った状態でコンクリート打設を行うこと。

※ 着色部は後打コンクリートを示す



山形自動車道 (村田JCT～宮城川崎) 完成図		1168 2416
工 程	跨高速道路橋	54 98
名 称	支倉橋 構造一般図	縮尺 1/200 1/100 5 24
日本道路公団 東北支社		

側面図

1-1

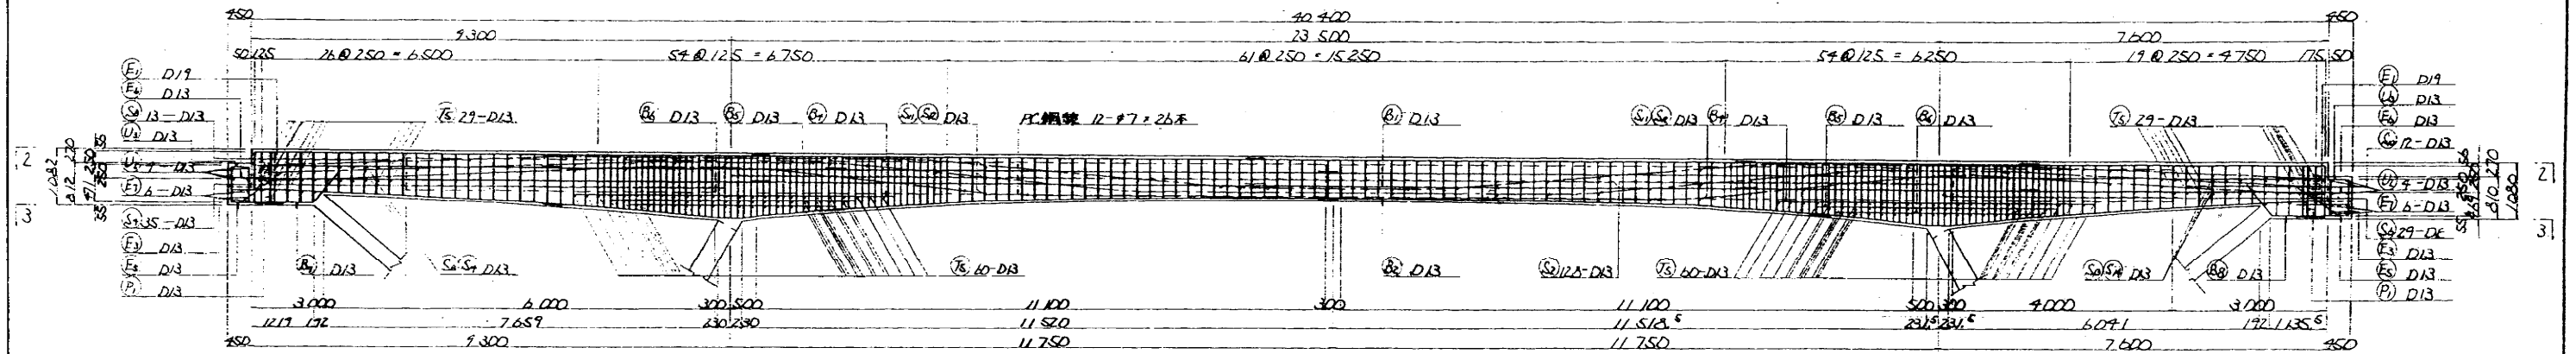


平面図

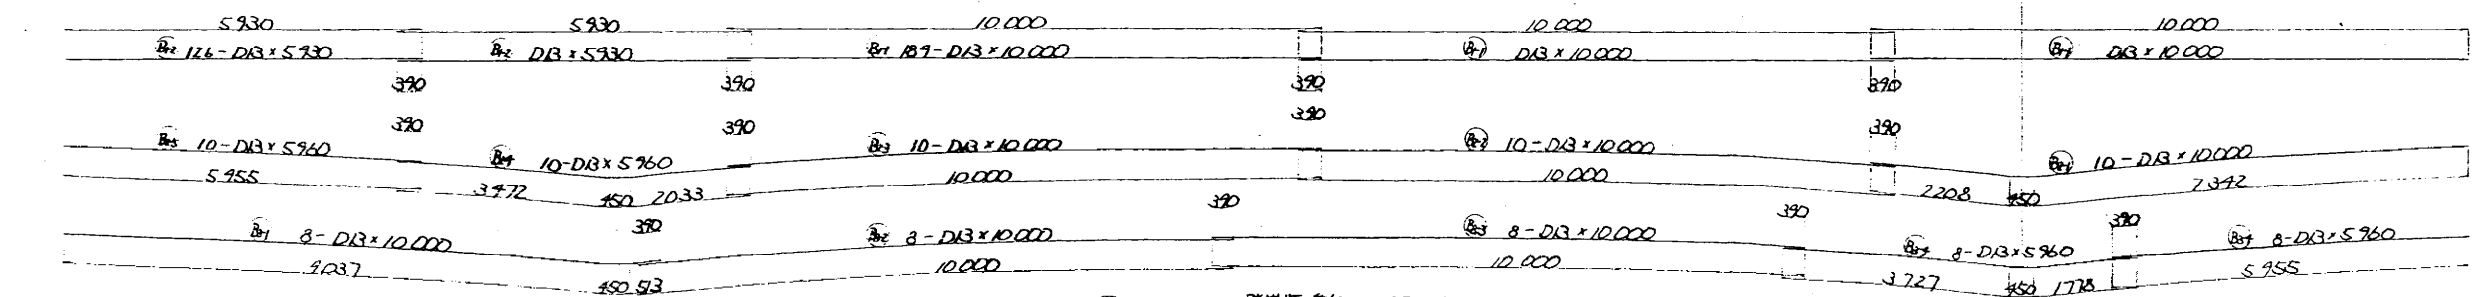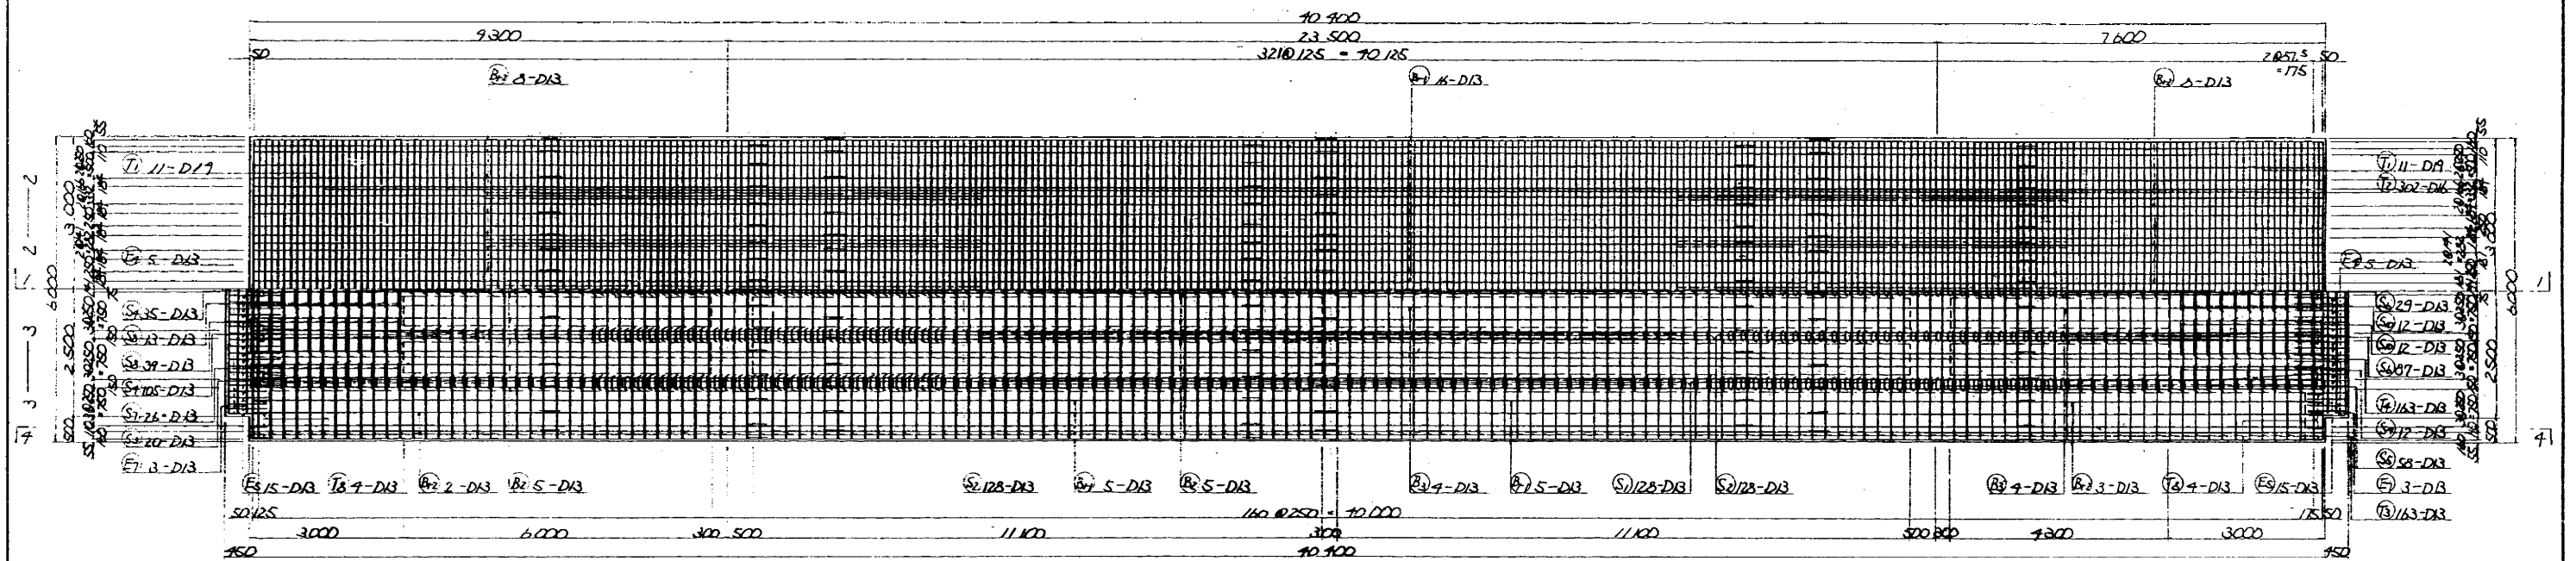

土留工アロン及び路肩版台 縮尺 1:50


4-4

1-1

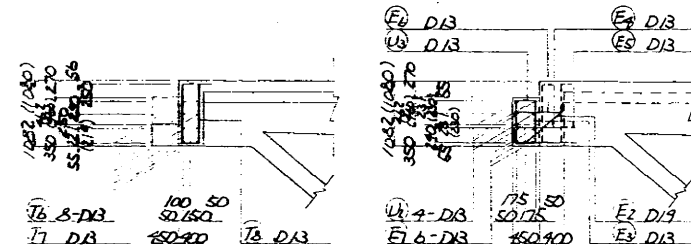



× () 内は右側表示
 U 外筋は、路肩版配筋図を参照のこと

位置図

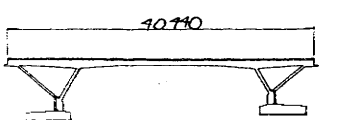

山形自動車道 (村田JCT~宮城川崎) 完成図		1170
跨高速道路橋		2416
工種	支倉橋	56
名称	主桁配筋図(1)	98
日本道路公団 東北支社		7
		24

主桁配筋図(2) 縮尺 1:50


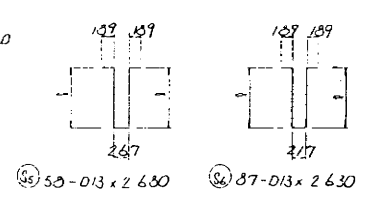
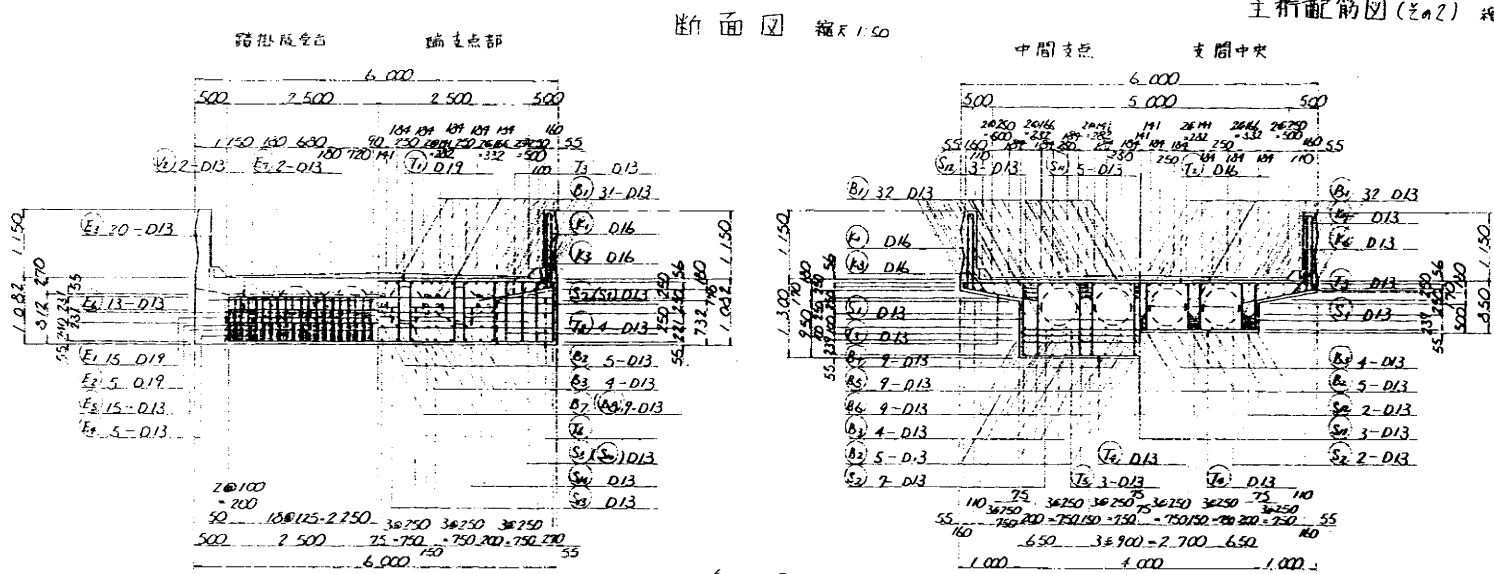




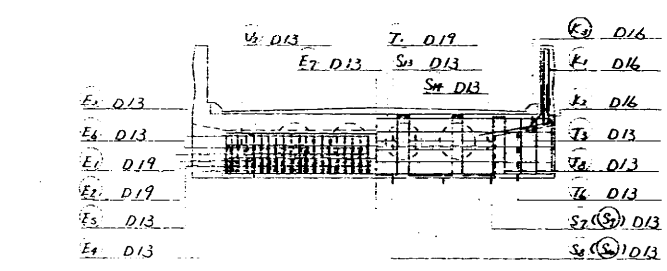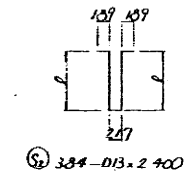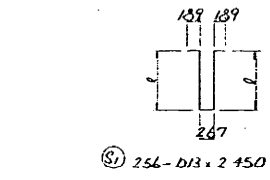

組立図

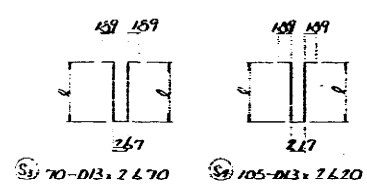
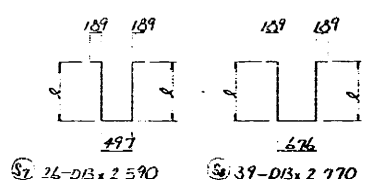
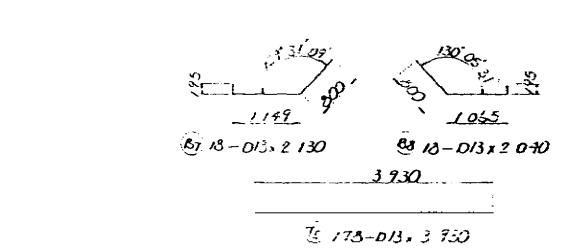
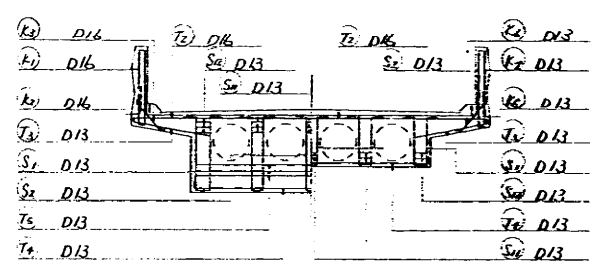


表 2

No.	種別	L1	本数	L2	本数
1	765	2.119	4	2.069	6
2	765	2.119	4	2.069	6
3	765	2.119	4	2.069	6
4	765	2.119	4	2.069	6
5	765	2.119	4	2.069	6
6	766	2.121	4	2.071	6
7	766	2.121	4	2.071	6
8	767	2.123	4	2.073	6
9	768	2.125	4	2.075	6
10	769	2.127	4	2.077	6
11	770	2.129	4	2.079	6
12	772	2.133	4	2.083	6
13	774	2.137	4	2.087	6
14	776	2.141	4	2.091	6
15	779	2.147	4	2.097	6
16	782	2.153	4	2.103	6
17	786	2.161	4	2.111	6
18	790	2.169	4	2.119	6
19	794	2.177	4	2.127	6
20	799	2.187	4	2.137	6
21	805	2.199	4	2.149	6
22	811	2.211	4	2.161	6
23	817	2.223	4	2.173	6
24	825	2.239	4	2.189	6
25	833	2.255	4	2.205	6
26	841	2.271	4	2.221	6
27	851	2.291	4	2.241	6
28	861	2.311	4	2.261	6
29	871	2.331	4	2.281	6
30	883	2.355	4	2.305	6
31	896	2.381	4	2.331	6
32	902	2.393	4	2.343	6

表 3

No.	種別	L1	本数	L2	本数
33	709	2.407	4	2.357	6
34	916	2.421	4	2.371	6
35	923	2.435	4	2.385	6
36	930	2.449	4	2.399	6
37	938	2.465	4	2.415	6
38	946	2.481	4	2.431	6
39	954	2.497	4	2.447	6
40	962	2.513	4	2.463	6
41	971	2.531	4	2.481	6
42	980	2.549	4	2.499	6
43	989	2.567	4	2.517	6
44	998	2.585	4	2.535	6
45	1.005	2.605	4	2.555	6
46	1.017	2.623	4	2.573	6
47	1.028	2.645	4	2.595	6
48	1.038	2.665	4	2.615	6
49	1.059	2.687	4	2.637	6
50	1.089	2.707	4	2.657	6
51	1.071	2.731	4	2.681	6
52	1.082	2.753	4	2.703	6
53	1.094	2.777	4	2.727	6
54	1.106	2.801	4	2.751	6
55	1.118	2.825	4	2.775	6
56	1.131	2.851	4	2.801	6
57	1.144	2.877	4	2.827	6
58	1.157	2.903	4	2.853	6
59	1.170	2.929	4	2.879	6
60	1.184	2.957	4	2.907	6
61	1.198	2.985	4	2.935	6
62	1.213	3.015	4	2.965	6
63	1.215	3.019	4	2.969	6
64	1.215	3.019	4	2.969	6
計	—	2.445	256	2.375	384

表 4


表 5

部材	種別	主筋	引張力 (kg)	小計	合計
S1 D13	2.150	2.56	0.995	2.44	6.25
S2	2.400	3.84	2.39	9.10	—
S3	2.670	70	2.66	1.86	—
S4	2.620	195	2.61	2.74	—
S5	2.630	50	2.67	1.55	—
S6	2.630	87	2.62	2.23	—
S7	2.570	26	2.56	67	—
S8	2.770	39	2.76	1.08	—
S9	2.590	24	2.58	62	—
S10	2.770	36	2.76	99	—
S11	3.370	279	0.333	1.08	—
S12	4.40	192	0.438	0.4	—
S13	850	24	0.846	20	—
S14	670	12	0.667	3	—
計	—	—	—	2.942	—

表 6


部材	種別	主筋	引張力 (kg)	小計	合計
T1 D19	5.890	22	2.25	13.3	293
T2 D16	5.890	302	1.56	9.19	2.775
T3 D13	1.370	326	0.995	1.35	450
T4	4.280	163	4.26	694	—
T5	3.730	173	3.91	676	—
T6	6.300	16	6.35	102	—
T7	5.930	2	5.90	12	—
T8	2.660	16	2.65	42	—
計	—	—	—	5.064	—

表 7

部材	種別	主筋	引張力 (kg)	小計	合計
E1 D19	1.130	62	2.85	2.46	165
E2	1.230	30	2.38	58	—
E3 D13	1.750	82	0.995	1.74	143
E4	750	20	0.945	19	—
E5	2.240	62	2.23	138	—
E6	1.950	52	1.94	101	—
E7	4.900	12	4.88	59	—
計	—	—	—	6.83	—

表 8


部材	種別	主筋	引張力 (kg)	小計	合計
P1 D13	1.000	40	0.995	0.995	10
Z1	400	60	0.383	2.9	—
計	—	—	—	6.74	—

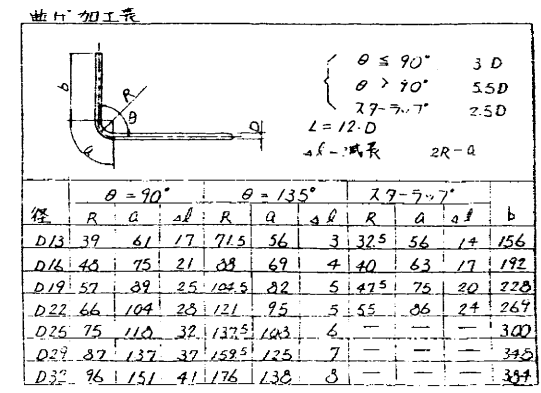


山形自動車道
(村田JCT~宮城川崎) 完成図


工種	橋名	橋長	橋幅
橋	主桁配筋図(2)	1/50	8
橋	主桁配筋図(2)	1/20	24

日本道路公団 東北支社

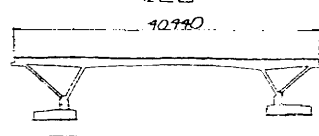

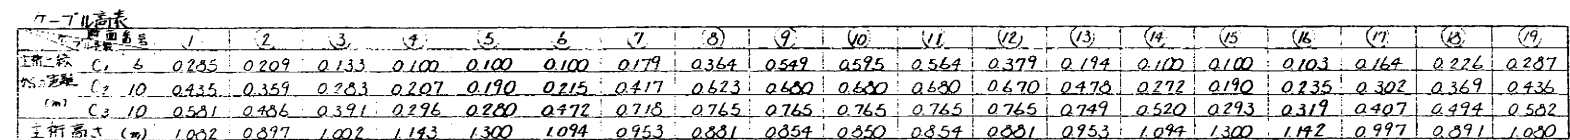

山形自動車道 (村田JCT～宮城川崎) 完成図		1172 2416
工種	跨高速道路橋	58 98
名称	支倉橋 PC鋼材配筋図(1)	縮尺 1/50 9 24
日本道路公団 東北支社		

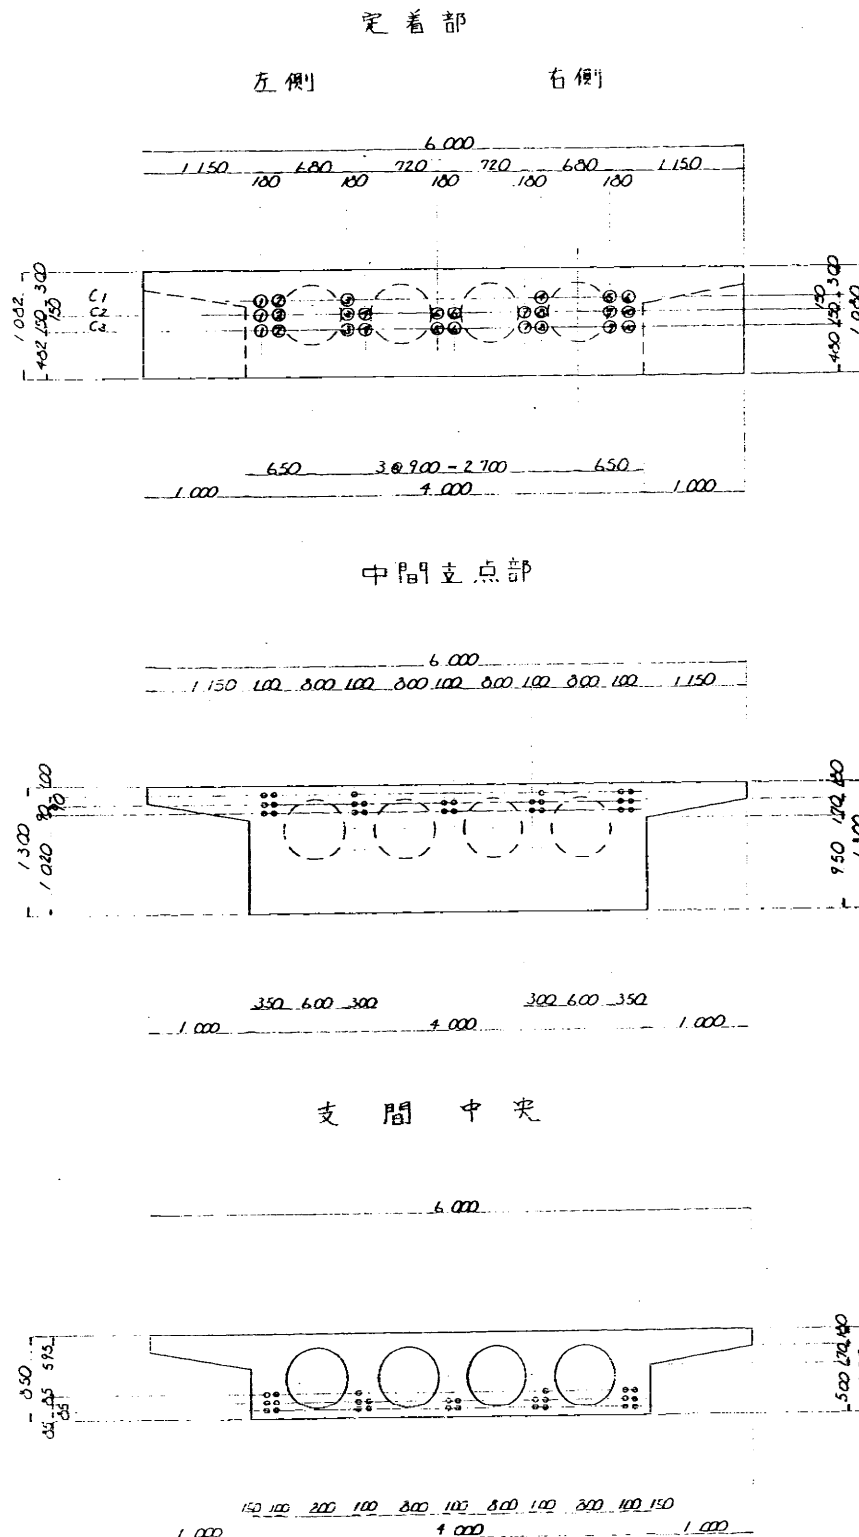


数量表


品名	長さ	本数	単位重量 (kg/m)	重量	備考
C1	40.149	6	3.629	135.5	0.73
C2	40.149	10	14.55	145.5	
C3	40.161	10	14.55	145.5	
合計				376.5	

桁端切欠き詳細図

縮尺 1:20

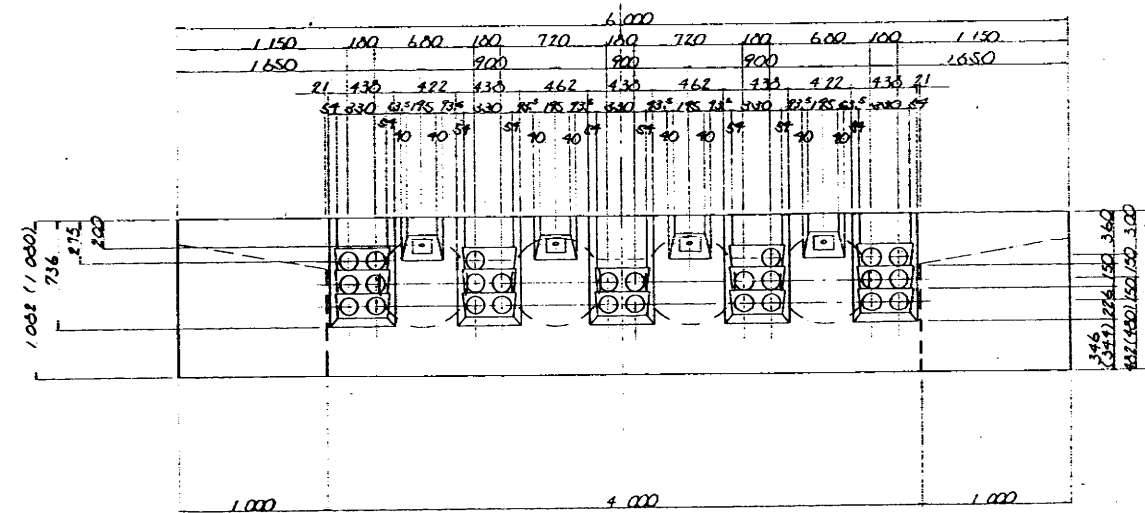


平面図

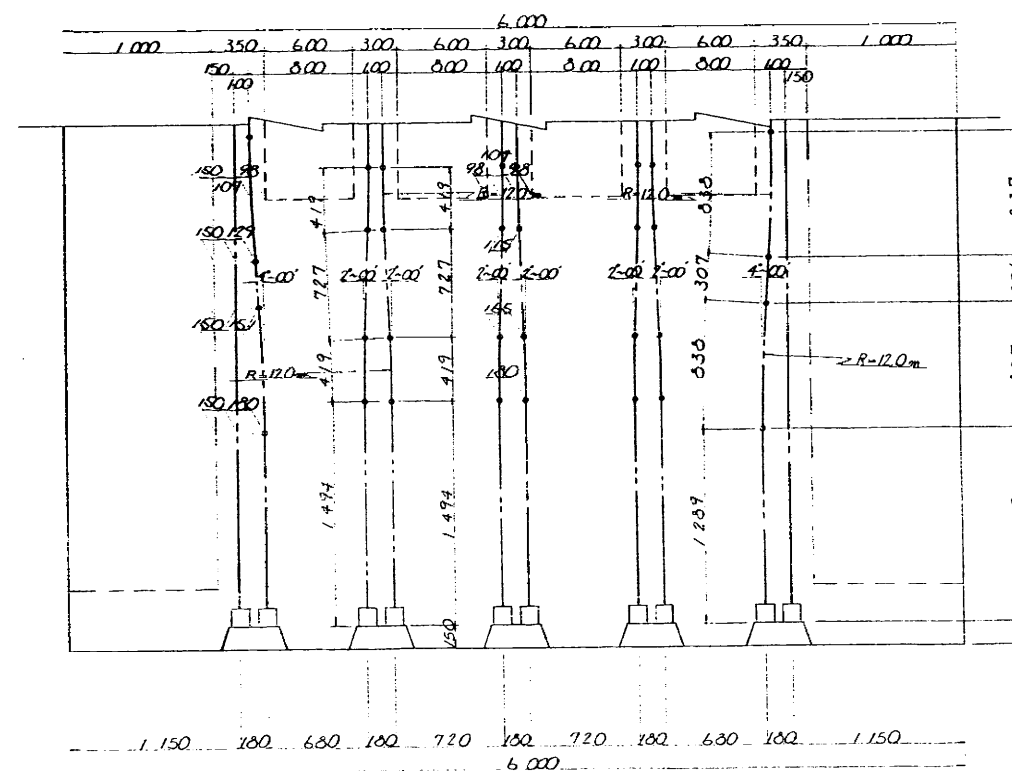



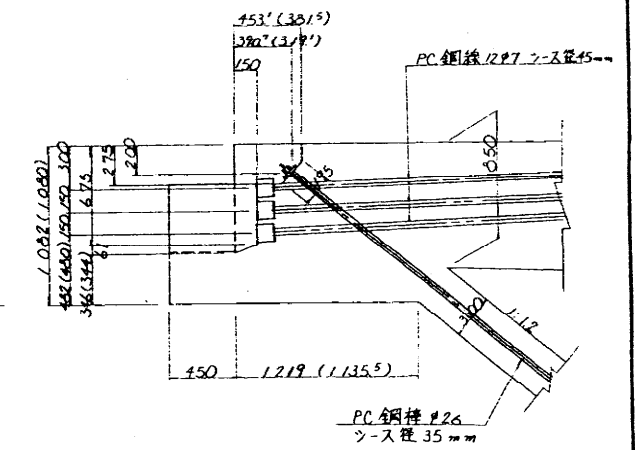


※ () 内は右側を示す。



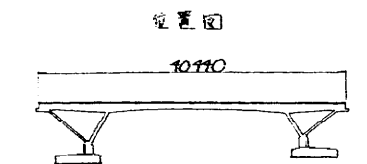


山形自動車道 (村田JCT~宮城川崎) 完成図			1173 2416
工種	跨高速道路橋		59 98
名称	支倉橋	縮尺	10 24
日本道路公団 東北支社			

A部詳細図 縮尺 1:20

B部詳細図 縮尺 1:20





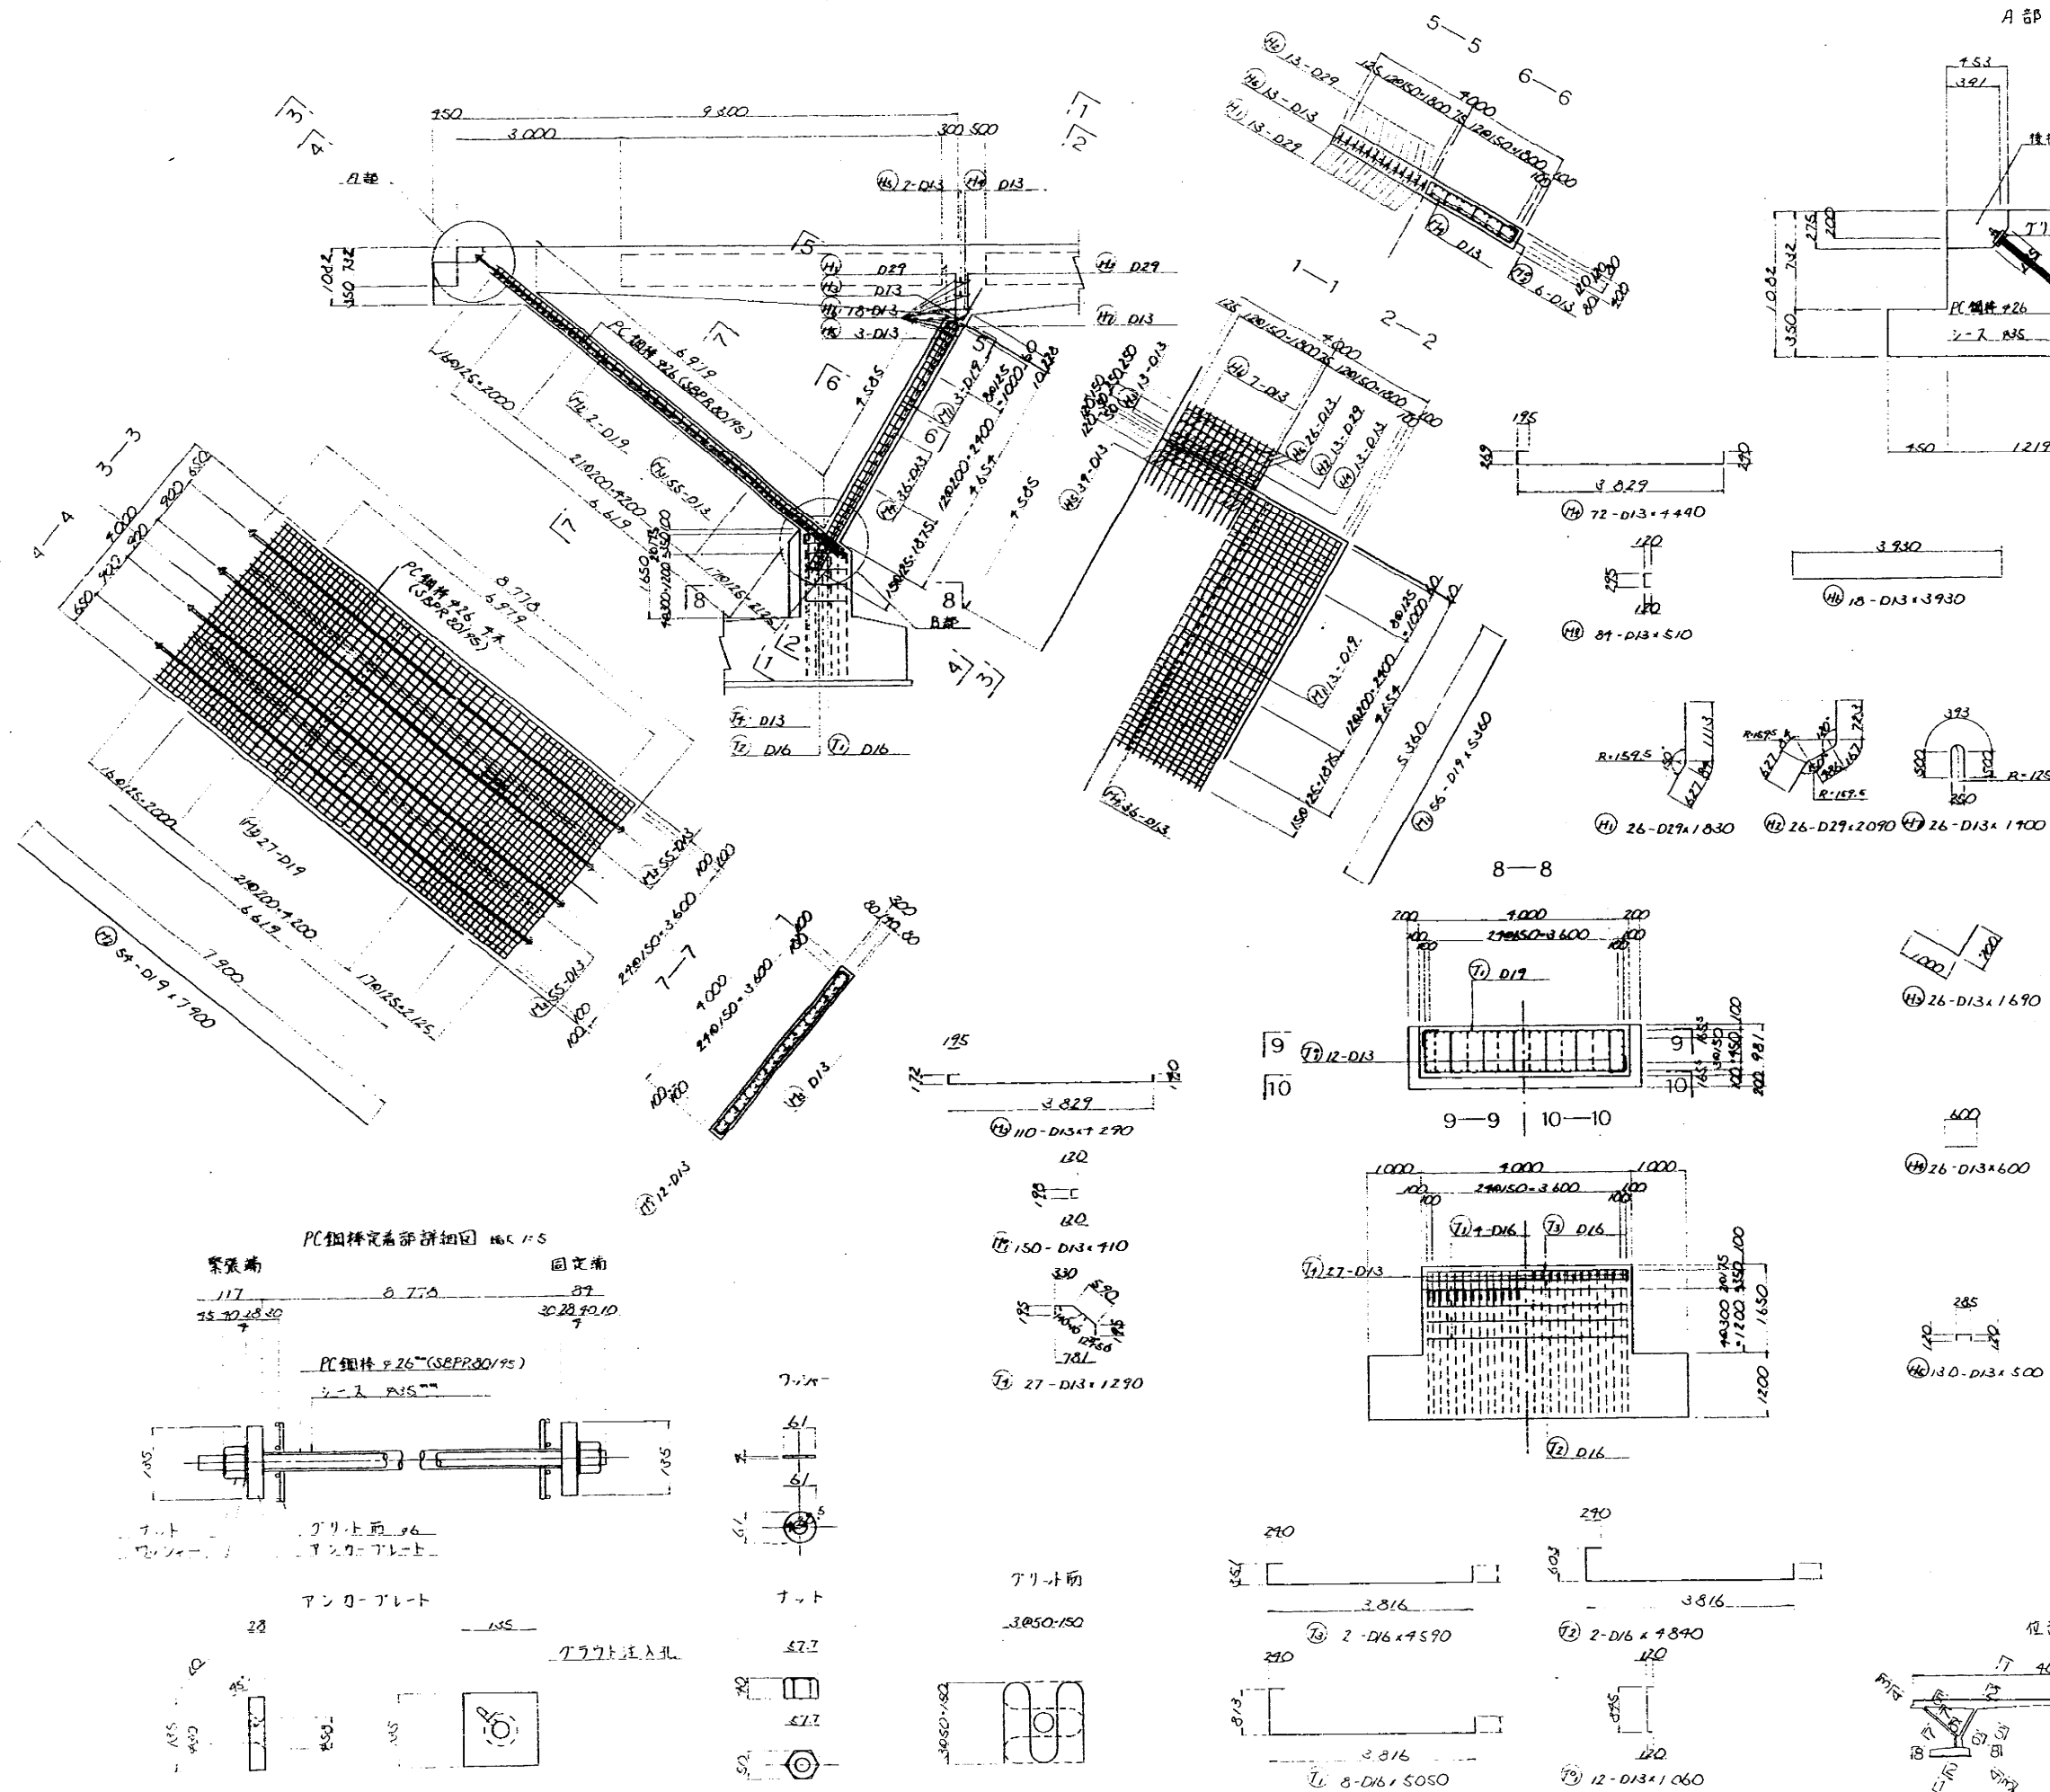


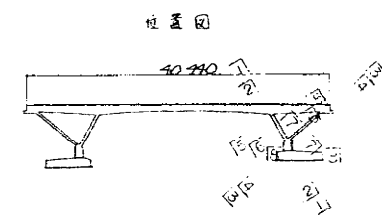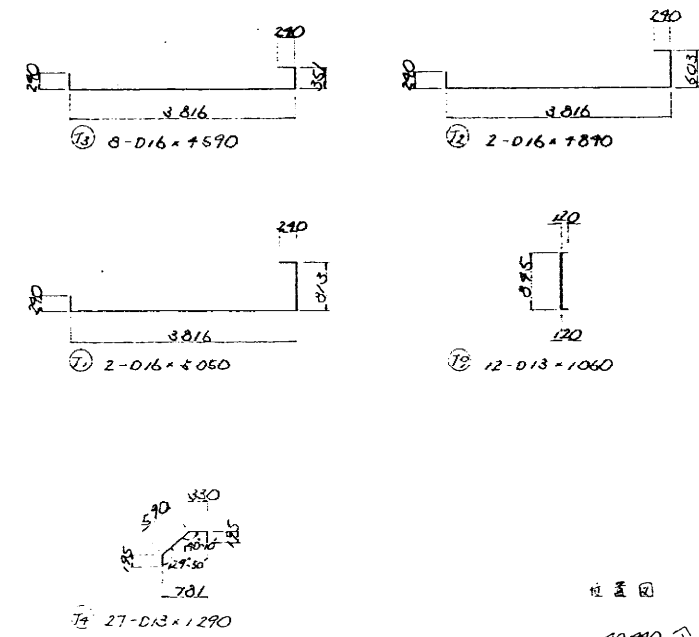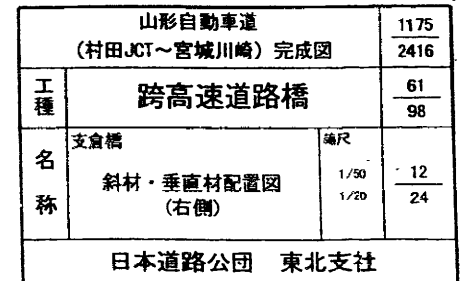


壁高欄配筋図

断面図 縮尺 1:30


側面図 縮尺 1:30

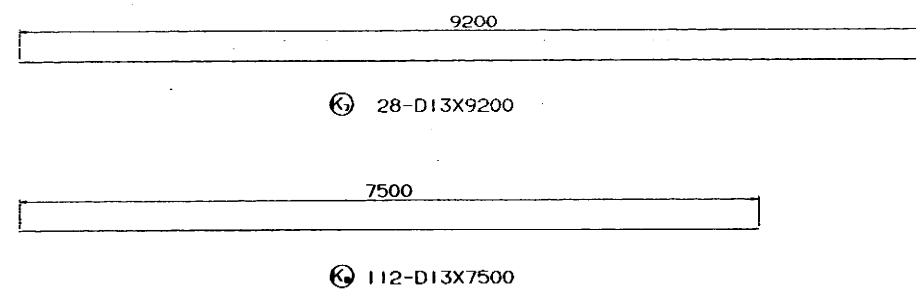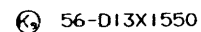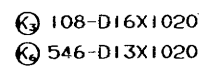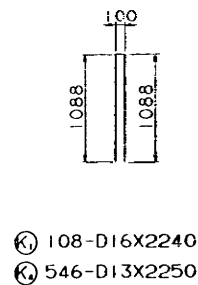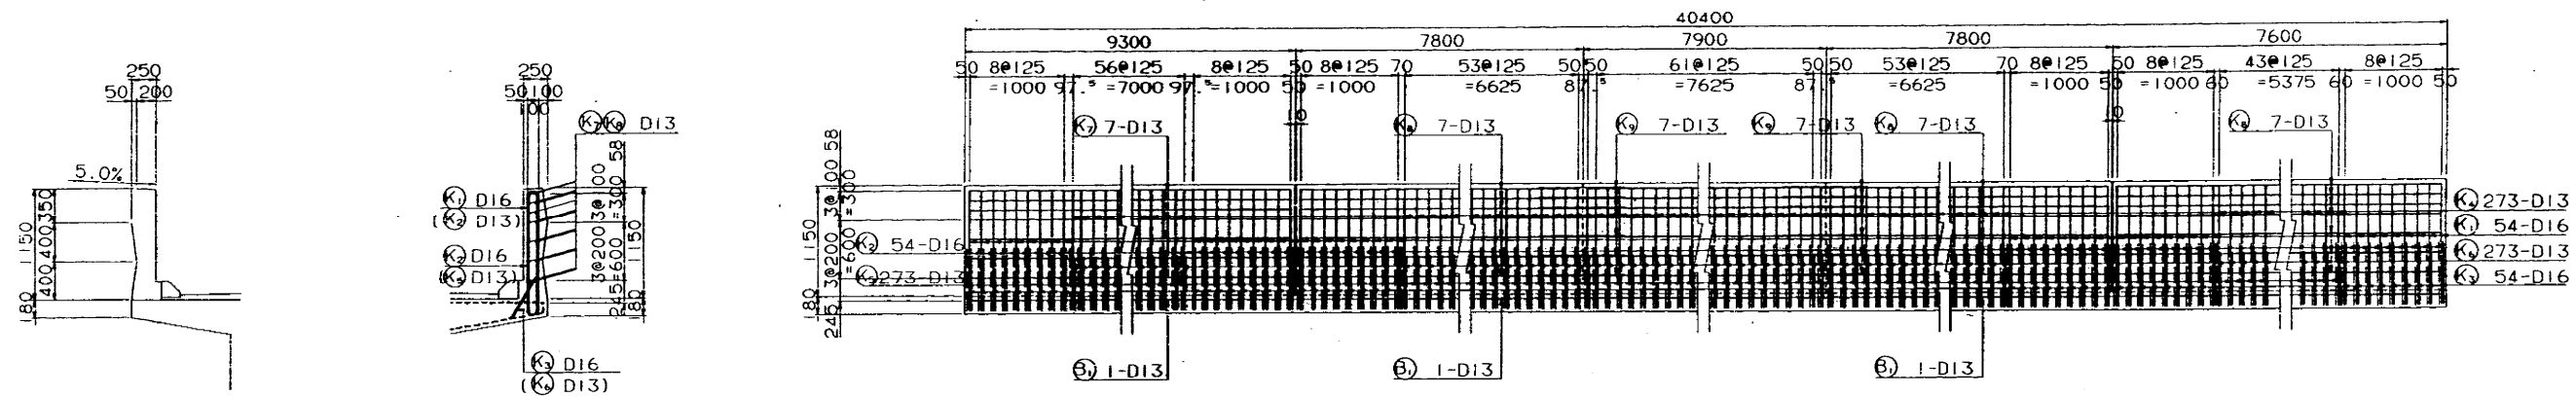


目地詳細図 縮尺 1:10

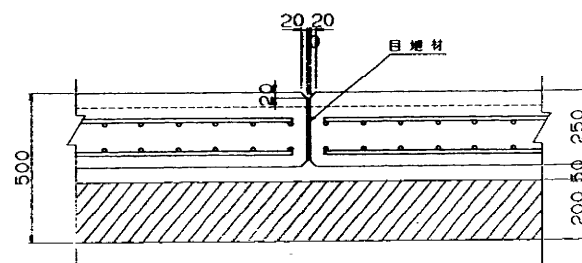

Vカット詳細図 縮尺 1:10

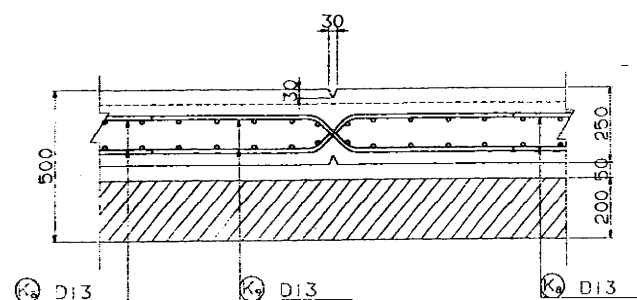

位置図

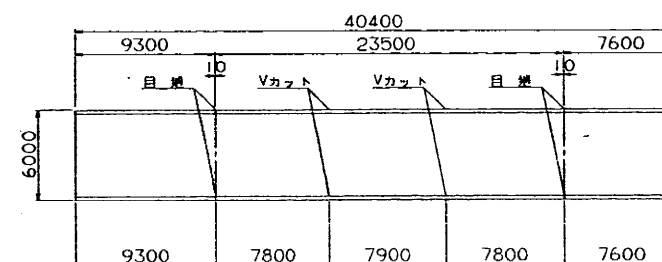

鉄筋表 (壁高欄)

記号	長さ	本数	単位重量	1本当り	重量	備 考
K, D16	2 240	108	1.56	3.49	377	〃
2 *	1 390	108	*	2.17	234	〃
3 *	1 020	108	*	1.59	172	〃
D13	2 250	546	0.995	2.24	1 223	〃
5 *	1 220	546	*	1.21	661	〃
6 *	1 020	546	*	1.01	551	〃
7 *	9 200	28	*	9.15	256	---
8 *	7 500	112	*	7.46	836	*
9 *	1 550	56	*	1.54	86	---
					4 396 kg	
					D16 — 783 kg	
					D13 — 3 613 kg	
					合計 4 396 kg	

鉄筋曲げ加工表

$$R \begin{cases} \theta \leq 90^\circ & 3 \cdot D \\ \theta > 90^\circ & 5.5 \cdot D \\ \text{スターラップ} & 2.5 \cdot D \end{cases}$$

$$b = 12 \cdot D$$



$$\Delta l = \text{減長 } 2 \cdot R - a$$

径	$\theta = 90^\circ$			$\theta = 135^\circ$			スターラップ $\theta = 90^\circ$			b
	R	a	Δl	R	a	Δl	R	a	Δl	
D13	39	61	17	71	56	3	32	51	14	156
D16	48	75	21	88	69	4	40	63	17	192
D19	57	89	25	104	82	5	47	75	20	228
D22	66	104	28	121	95	5	55	86	24	264
D25	75	118	32	137	108	6	—	—	—	300
D29	87	137	37	159	125	7	—	—	—	348
D32	96	151	41	176	138	8	—	—	—	384

山形自動車道 (村田JCT~宮城川崎) 完成図			1176
工種 跨高速道路橋			62 98
名称 支倉橋 壁高欄配筋図	縮尺 1/30 1/10	13 24	日本道路公団 東北支社




橋名板・橋歴板

橋名板 縮尺 1:1

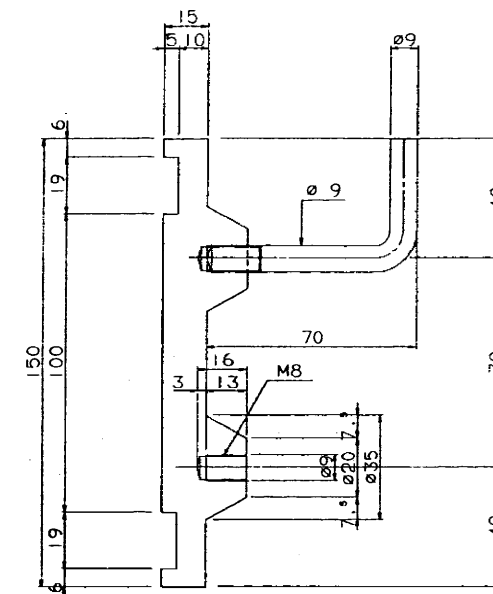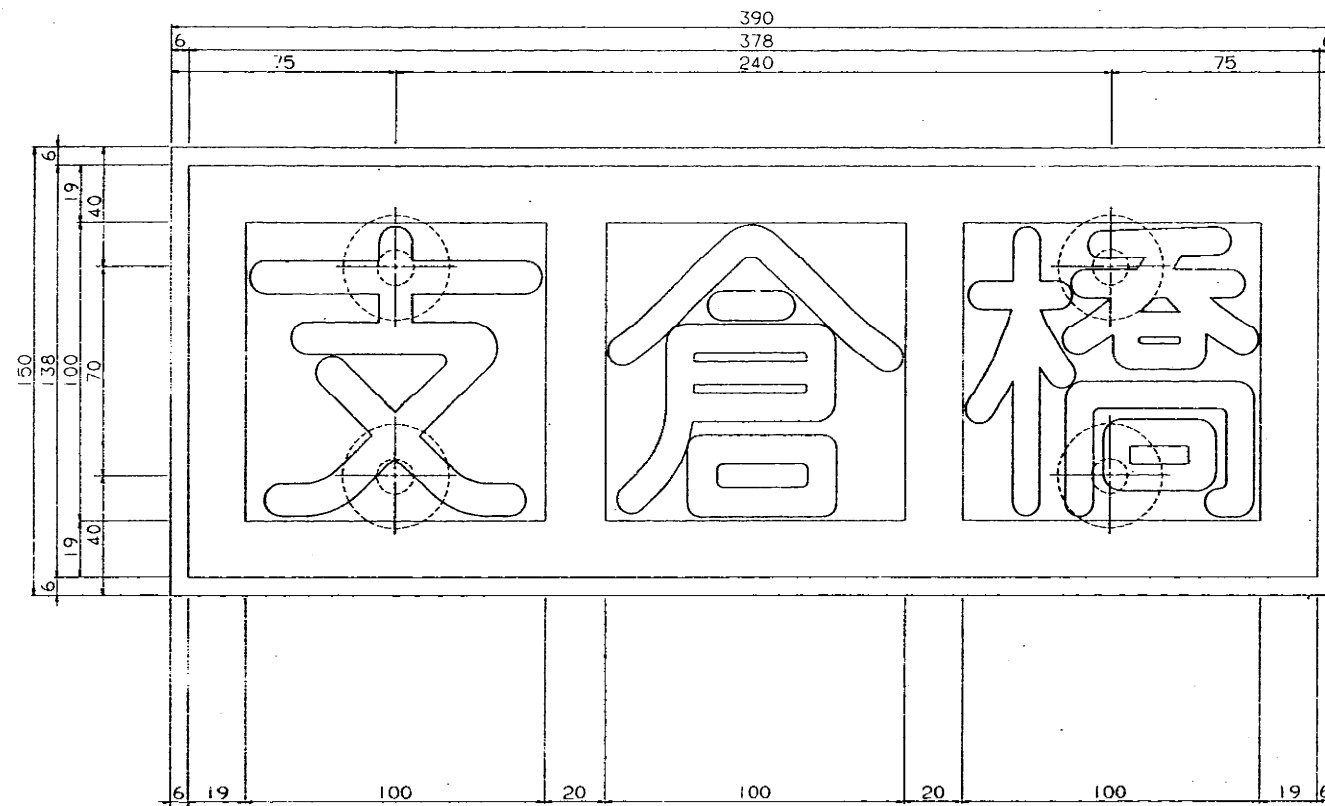


橋名板・橋歴板取付図 縮尺 1:20

橋歴板 縮尺 1:1

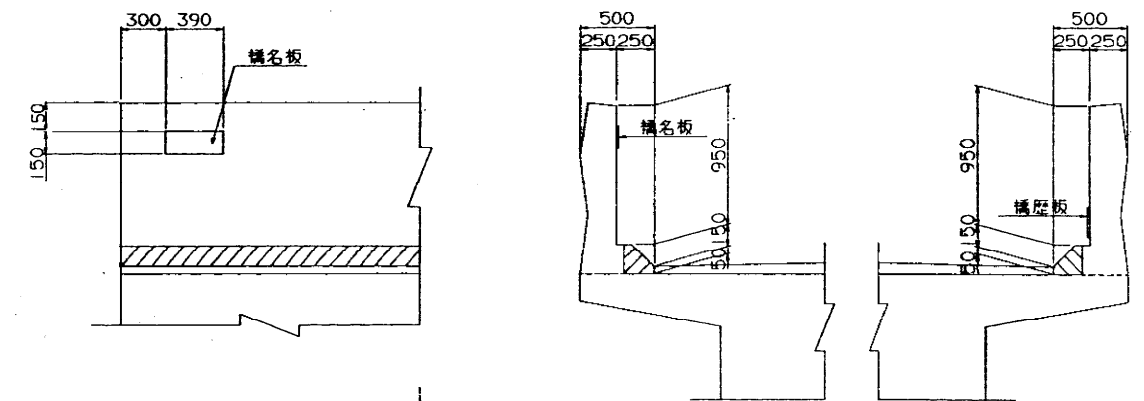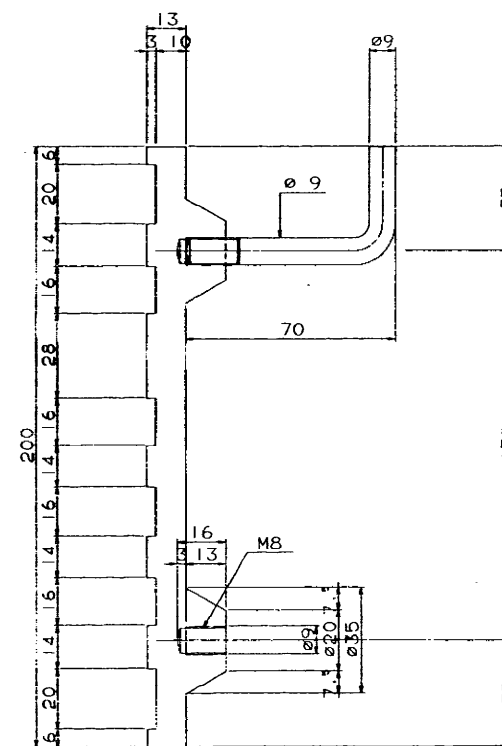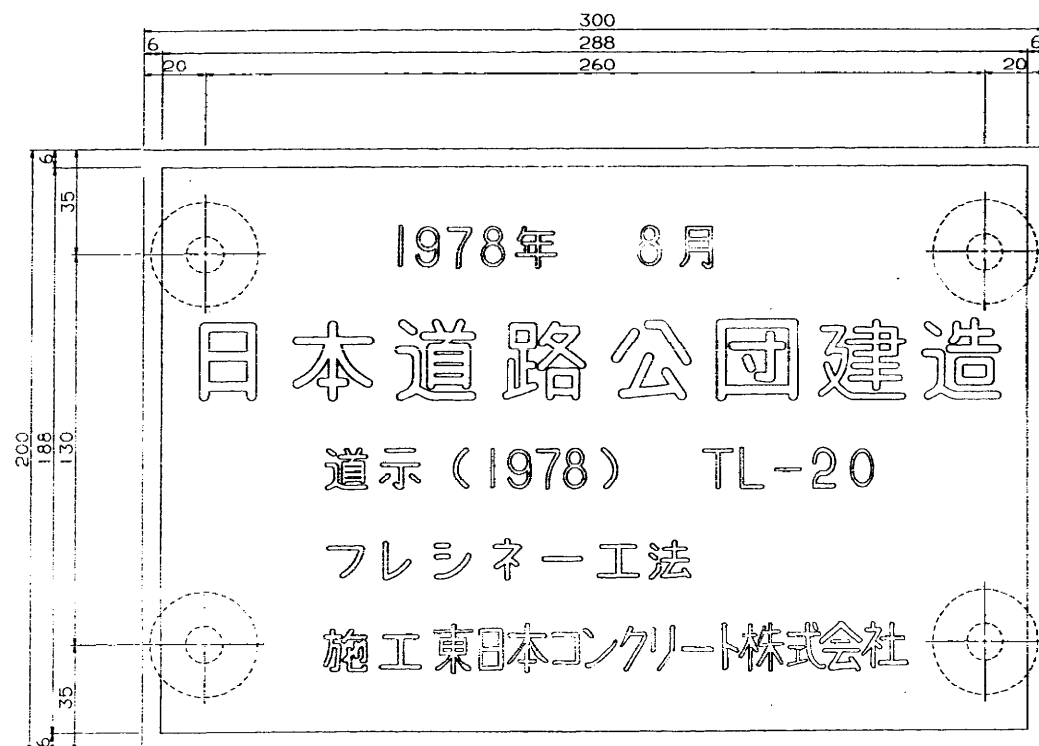

位置図

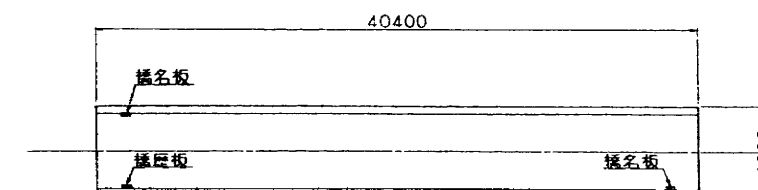

山形自動車道 (村田JCT～宮城川崎) 完成図		1177 2416
工種	跨高速道路橋	63 98
名称	支倉橋 橋名板, 橋歴板	縮尺 1/20 1/1 14 24
日本道路公団 東北支社		


上部工 (賭掛版受台) 数量

[illegible]





踏掛版數量

[illegible]













位 運 圖

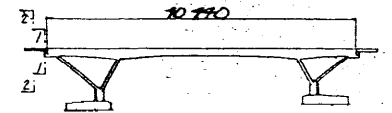

山形自動車道		1178
(村田JCT～宮城川崎) 完成図		2416
工 種	跨高速道路橋	64 98
名 称	支倉橋 踏掛版配筋図(左側)	1/30 1/10 15 24
日本道路公団 東北支社		

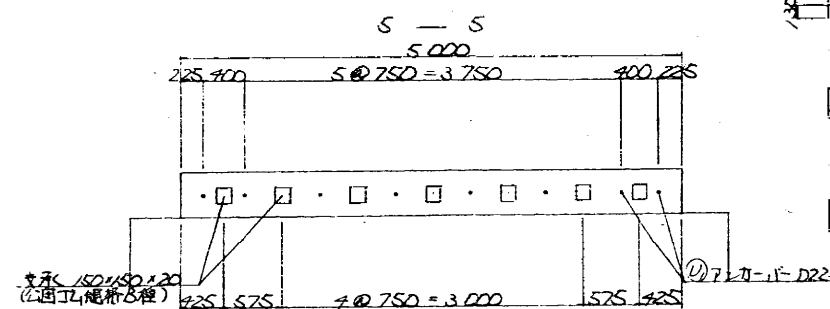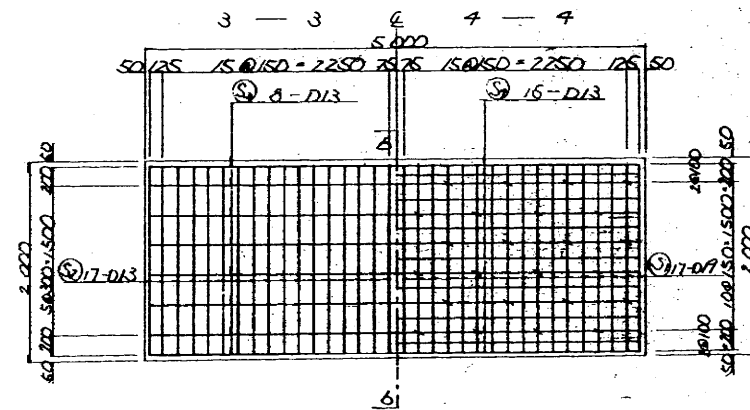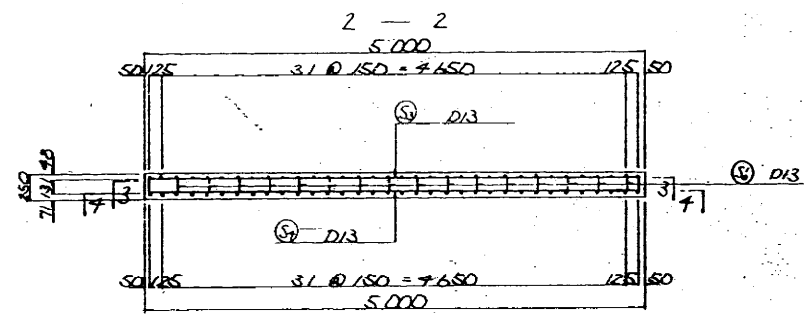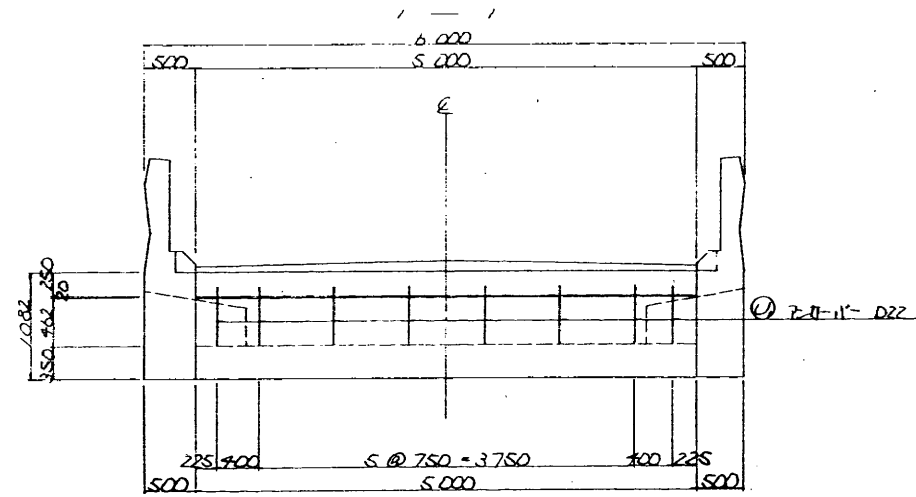

支承詳細図 縮尺 1:10

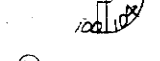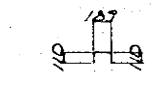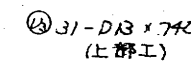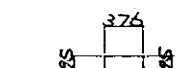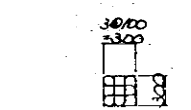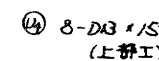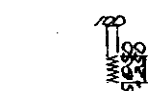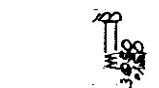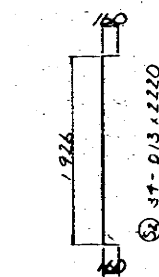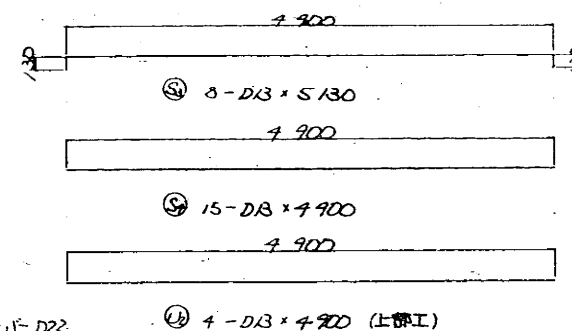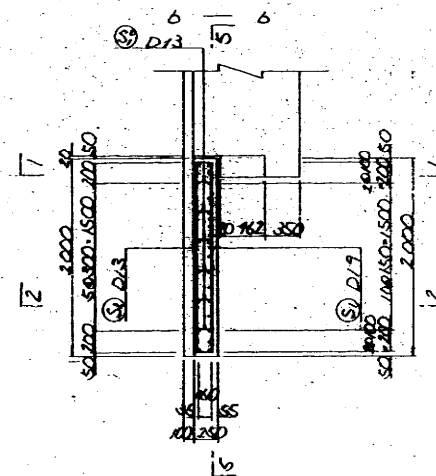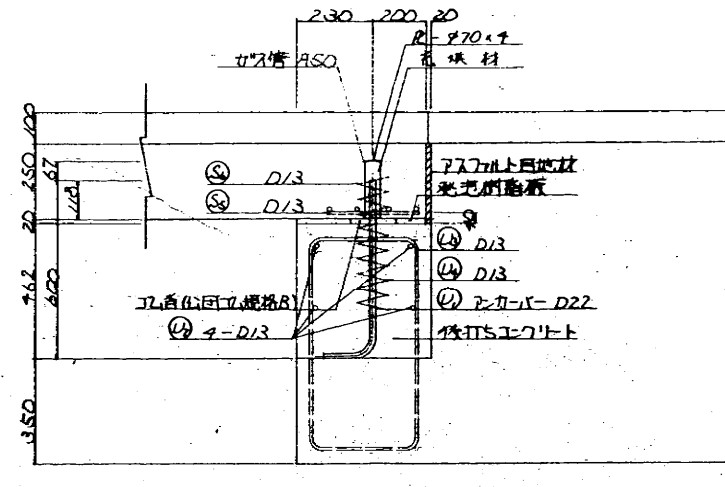

数量表


上部工(路掛版含む)数量

材料名	長さ	本数	単位	数量	重量	備考
U122	730	3	0.09	2.22	18	
U123	790	7	0.285	1.99	20	
3	790	31		0.236	23	
4	1590	3		1.58	13	
					56.78	
D22	18					
D13	56					
計	79					
工=7リット(B-1)				1.0		
型枠面積(C)				2.7		


路掛版数量

材料名	長さ	本数	単位	数量	重量	備考
S1021	2900	37	2.25	8.53	222	
S1023	3220	37	2.285	3.20	109	
3	5130	11		5.10	56	
4	790	21		9.28	102	
5	1370	16		1.36	22	
6	740	3		0.855	3	
					297.78	
S1028	330	72	0.285	0.328	27	
					27.78	
D19	222					
D13	329					
計	576					
工=7リット(B-1)				3.8		
型枠面積(C)				2.8		
材料名	長さ	本数	単位	数量	重量	備考
U122	135	3	0.09	0.27	3	S.G.P
U123	170	3		0.27	1	付=7
支保	2.20	0.150	0.150	0.150		TL4
PA7711上地材	2.20			1.35		
光沢樹脂板	2.20			1.99		









位置図

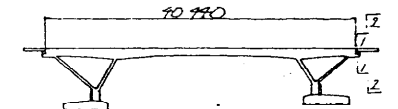

山形自動車道 (村田JCT~宮城川崎) 完成図		1179
跨高速道路橋		65
支保橋		98
名称	路掛版配筋図(右側)	16
		24
日本道路公団 東北支社		

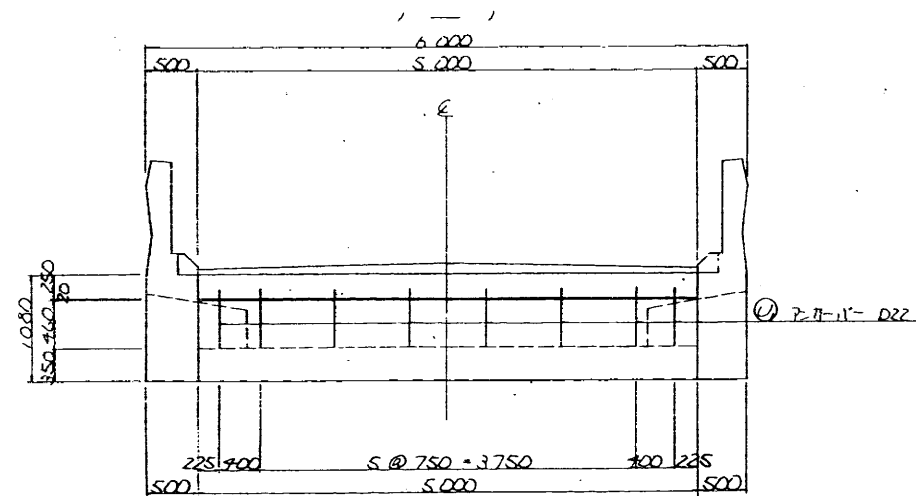

支保詳細図 縮尺 1/10

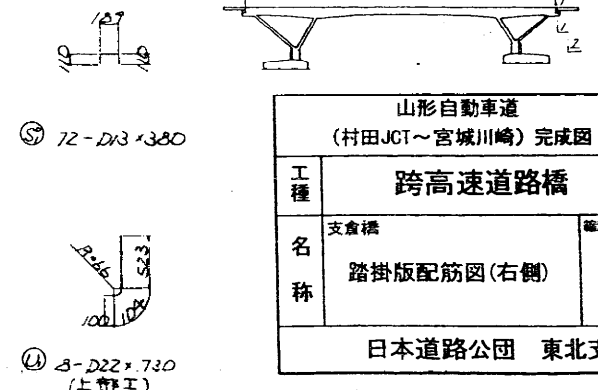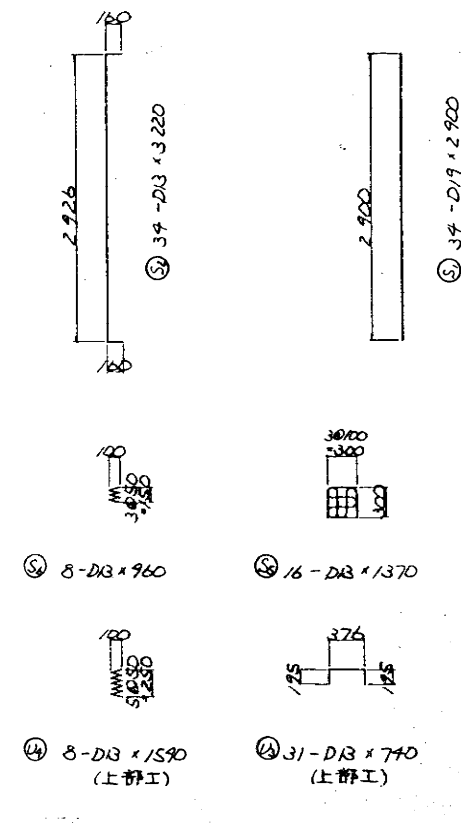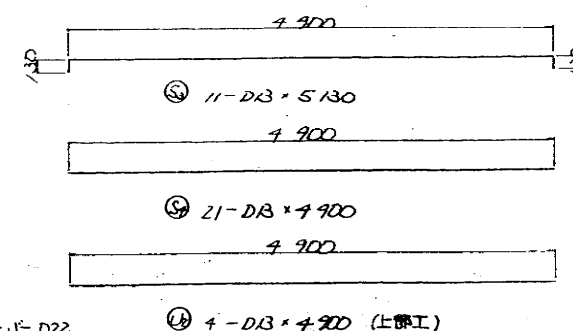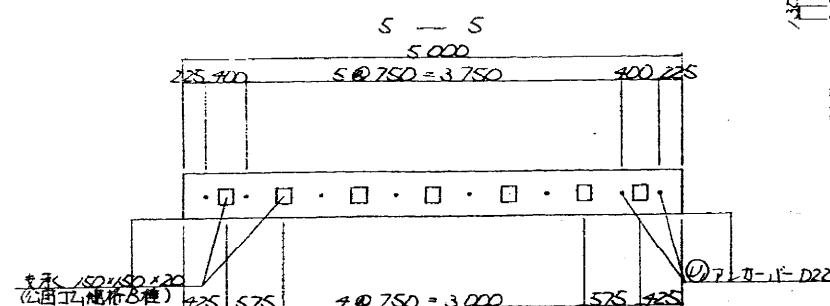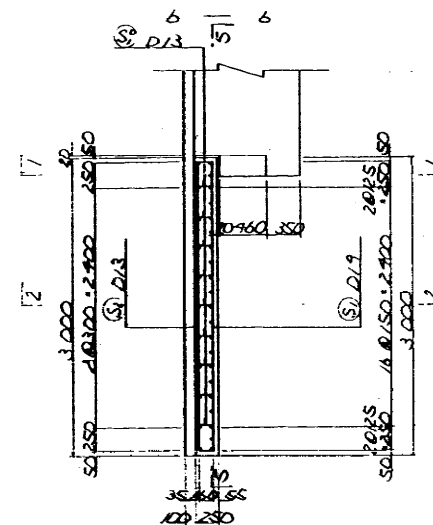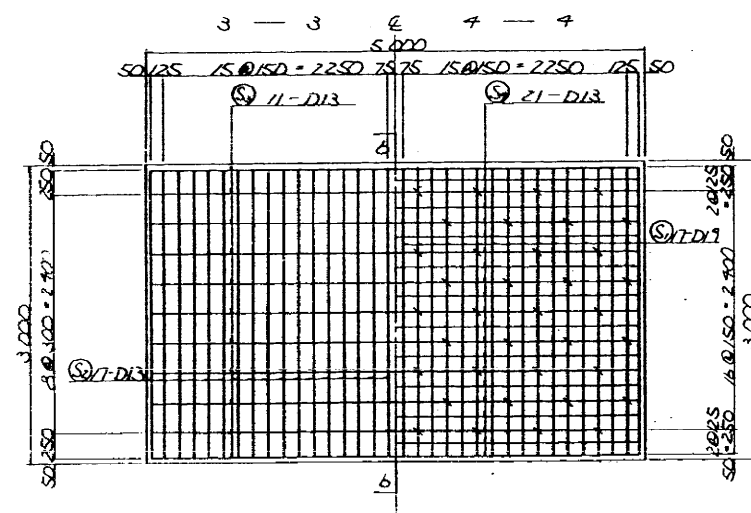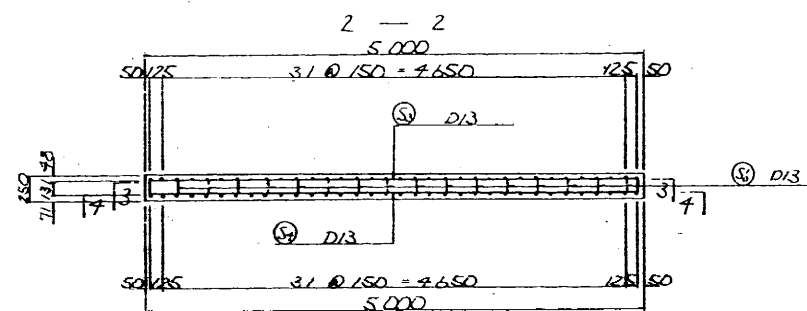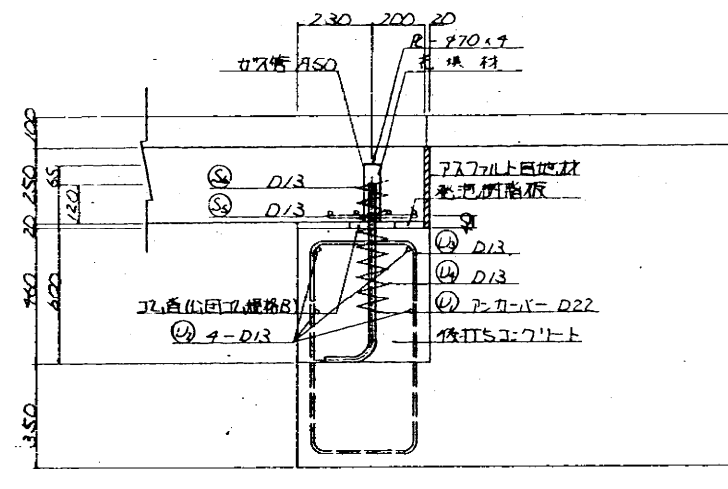


数 量 総 括 表

下 部 工

踏 掛 版

項 目	種 別	単 位	数 量	摘 要
道 路 掘 削	土 砂	m ³	936.1	
	軟 岩	〃	127.1	
	合 計	〃	1 063.2	
構 造 物 掘 削	普 通 部	m ³	45.4	
コンクリート ブロック張工	コンクリート ブロック張り (練) 控 35cm	平滑ブロック 粗面ブロック	m ² 〃	47.1 372.7
裏 込 栗 石		m ³	72.6	
基 礎 工	コンクリート基礎工	m	39.3	
用 ・ 排 水 工	DV-PU(cb)・0.24・0.24	m	27.6	
	PCV (I)・0.24	〃	3.6	
コンクリート	B ₁₋₁	m ³	3.6	OCK=240kg/cm ² 土 留 壁
	B ₂₋₁	〃	80.8	OCK=240kg/cm ² フーチング
	D ₁₋₁	〃	57.4	均しコンクリート コンクリートブロック張り裏込コンクリート
型 わ く	C	m ²	87.2	
	D	〃	10.0	
鉄 筋	A ₃	D13	t	0.060 SD 30
		D16～D25	〃	5.460 〃
		合 計	〃	5.520 〃

項 目	種 別	単 位	数 量	摘 要
踏 掛 版	t = 25cm	m ²	25.0	
アスファルト表層工	t = 25cm ~ 10cm	m ²	202.2	

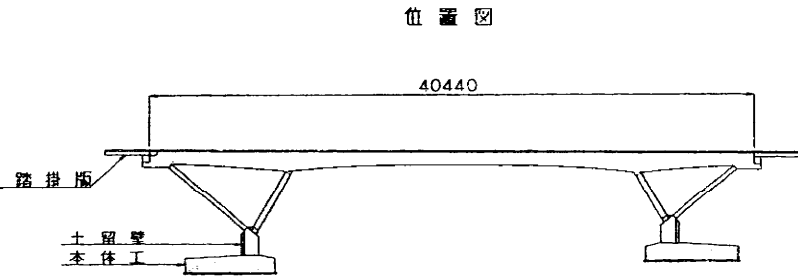


注) 上記数量は彩色部の数値を表わす


山形自動車道 (村田JCT～宮城川崎) 完成図		1180 2416
工 種	跨高速道路橋	66 98
名 称	支倉橋 数量総括表	17 24
日本道路公団 東北支社		

支倉橋全体一般図


側面図 縮尺 1:200

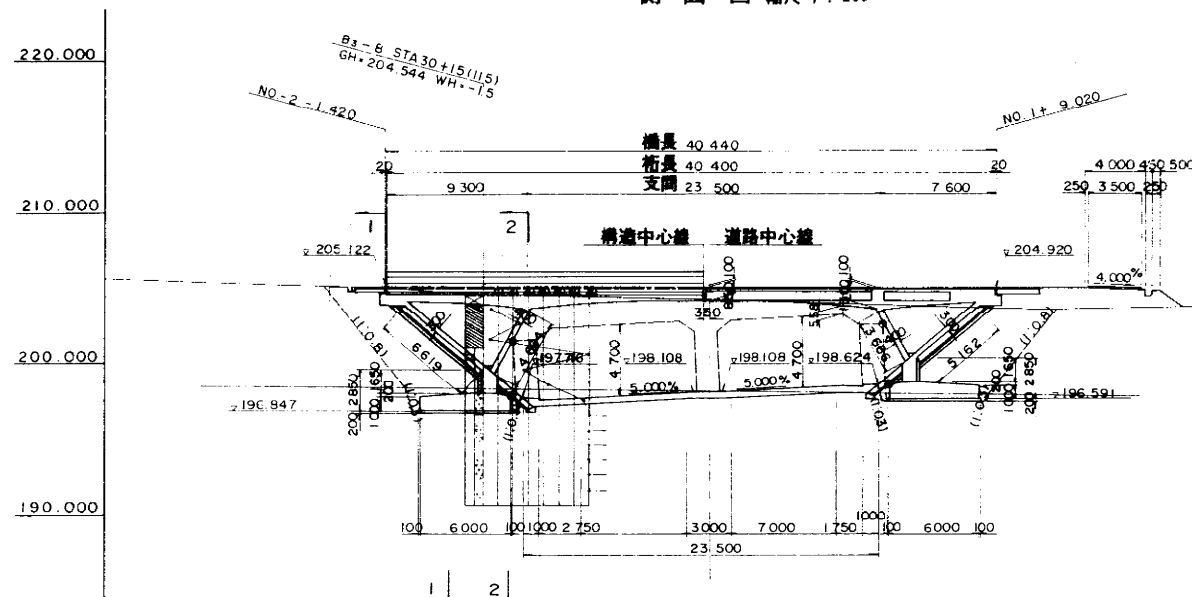


標準横断面図 縮尺 1:50

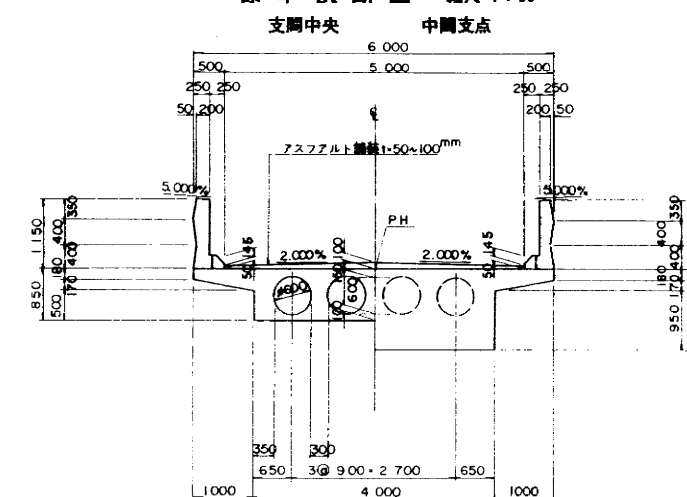


横断面図 縮尺 1:100

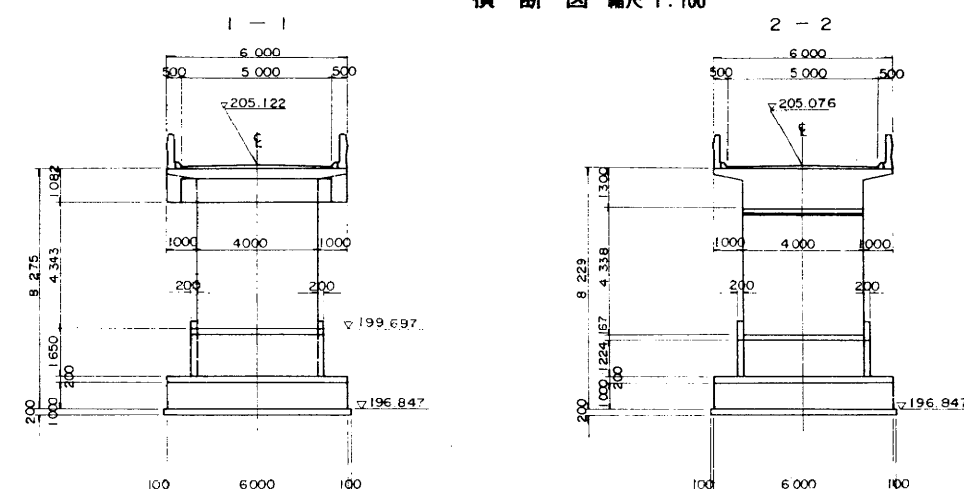

本線幅員構成 縮尺 1:200
(STA 30 + 15.00) 第1種3級B規格

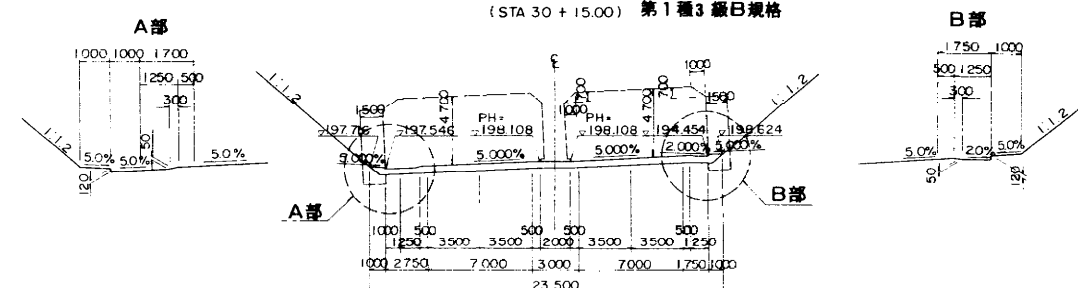

平面図 縮尺 1:200

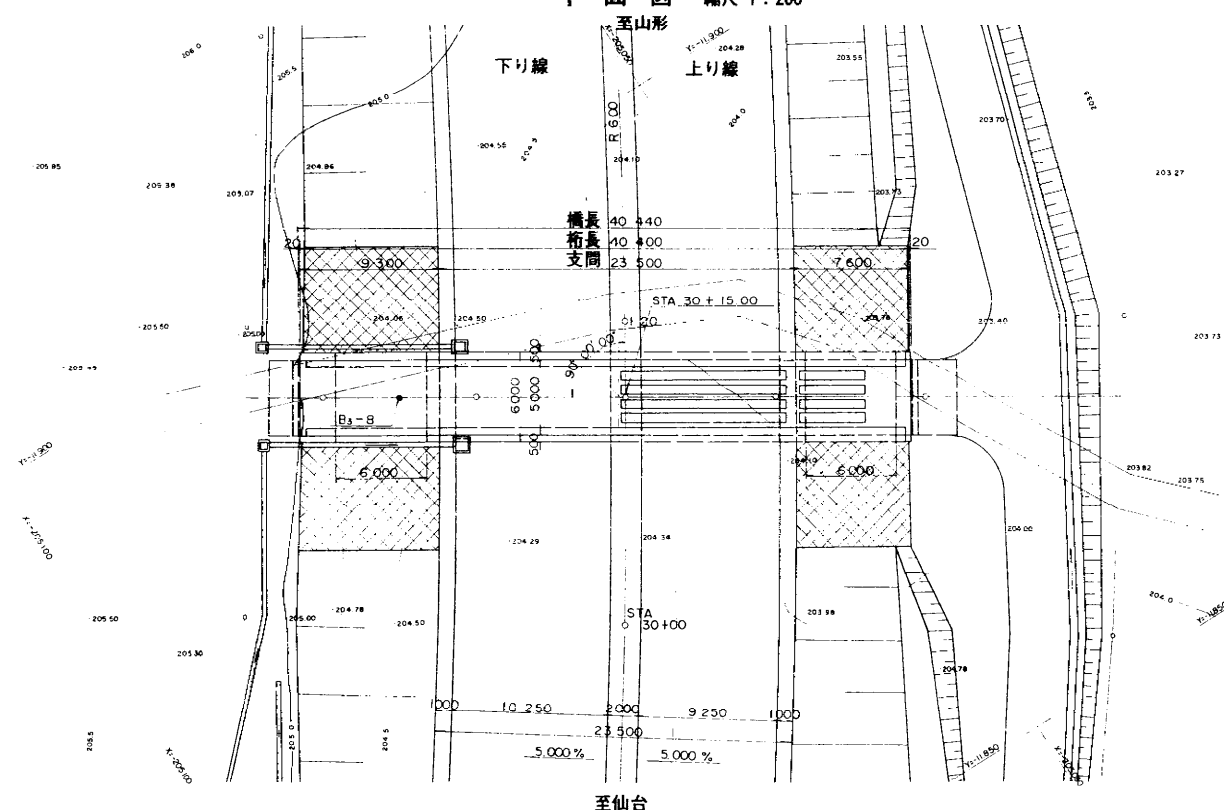

設計条件

橋長	40.440m	桁長	40.400m
道路構造規格	3種5級(町道)		
荷重	TL-20		
型式	PC斜材付変形型ラーメン		
支間長	9.300m + 23.500m + 7.600m		
有効幅員	5.000m	斜角	90°~00°~00°
横断勾配	2.000% ~ 2.000%		
縦断勾配	-0.500%		
地震係数	$K_H = V_1/V_2 = 0.2 \times 1.0 \times 0.9 \times 0.2 = 0.18$ $K_V = 0.0$		
床版コンクリート	$\sigma_{ck} = 350 \text{ kg/cm}^2$		
床版鉄筋	$\sigma_{se} = 1,400 \text{ kg/cm}^2$ (材質SD30)		
適用示方書	道路橋示方書, 同解説 設計要領第二集		
使用材質	$\sigma_{ck} = 350 \text{ kg/cm}^2$ SD30		

下部工設計条件

コンクリート	設計基準強度	240 kg/cm ²
鉄筋	粗骨材	フーチング 40mm, 土留壁 25mm
支持地盤	土質	軽石質凝灰岩
	変形係数	$E_0 = 28 \text{ N} \times 28 \times 150 = 1,400 \text{ kg/cm}^2$
	許容支持力	常時 30 t/m ² 地震時 45 t/m ²

上部工設計条件


コンクリート	注釈材料	フーチング 頭部	地震・高欄
設計基準強度	350 kg/cm ²	240 kg/cm ²	
許容圧縮応力度	125	80	
許容引張応力度	0		
プレストレス時の圧縮強度	290		
骨材の最大寸法	25 mm	25 mm	

P C 鋼材	P C 鋼線	P C 鋼棒
引張強度	155 kg/cm ²	95 kg/cm ²
降伏点応力度	135	80
設計荷重時	93.0	57.0
許容引張	108.5	66.5
応力度	121.5	72.0

鉄筋 (SD 30)	降伏点応力度	許容引張応力度
	$\sigma_{sy} = 3,000 \text{ kg/cm}^2$	$\sigma_{se} = 1,800 \text{ kg/cm}^2$

山形自動車道 (村田JCT~宮城川崎) 完成図		1181
跨高速道路橋		2416
工種	支倉橋	67
名称	全体一般図	98
	縮尺	1/200
		1/100
		18
		24
日本道路公団 東北支社		


跨道橋位置図 縮尺 1:4000

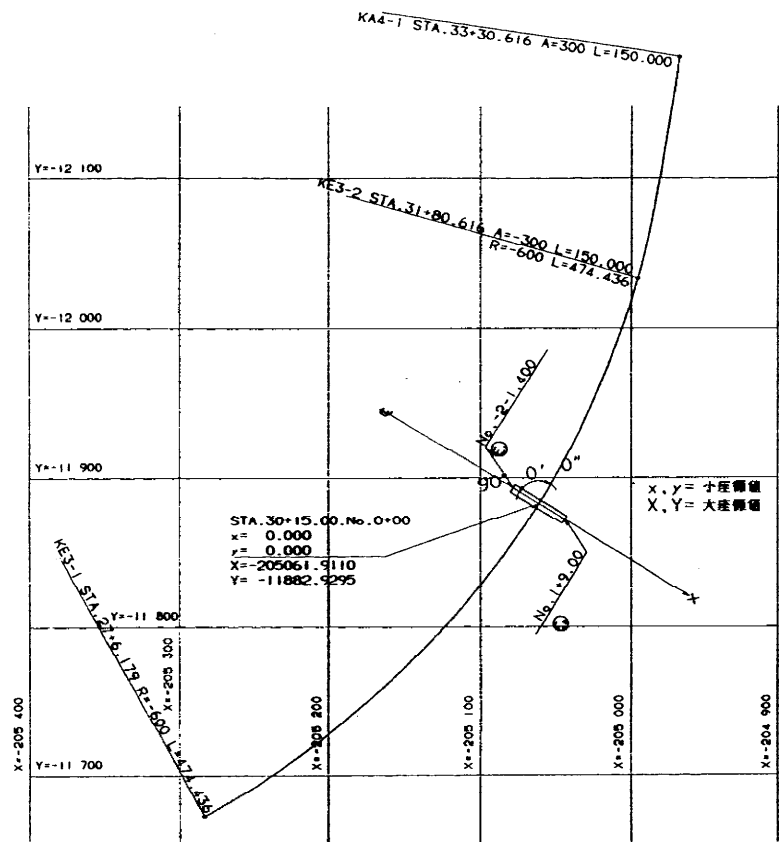


主要点大座標値

記号	測点	X座標値	Y座標値
KE3-1	STA. 27+6.1798	-205,283.1212	-11,672.3374
KE3-2	STA. 31+80.6160	-204,995.4055	-12,034.0320
KA4-1	STA. 33+30.6160	-204,966.6155	-12,181.1371


本線縦断面図

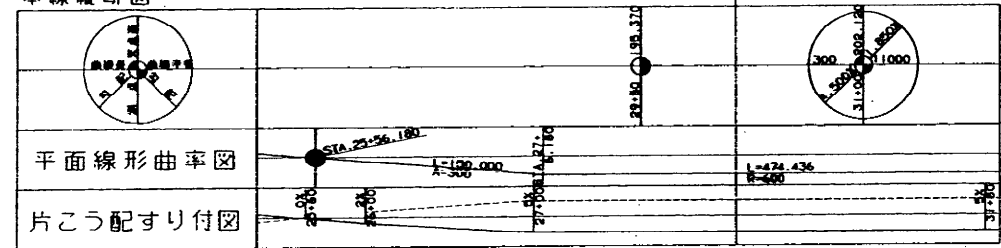


平面線形曲率図

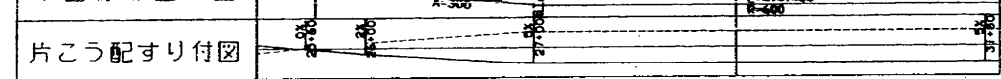


片こう配すり付図

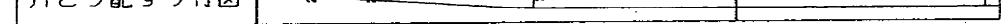

跨道橋縦断面図

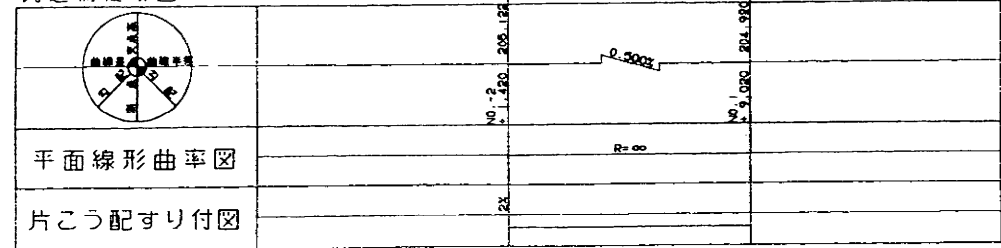

平面線形曲率図

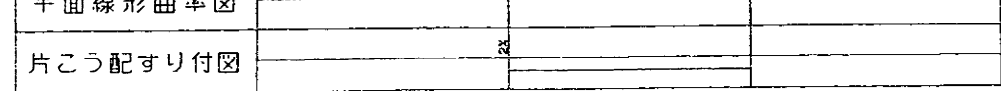


片こう配すり付図






線形図


平面図 縮尺 1:200

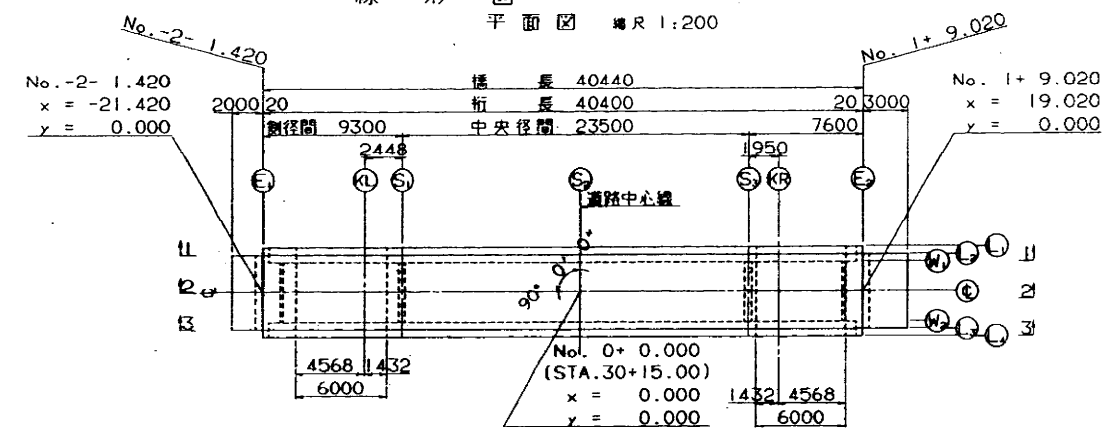

側面図 縮尺 1:200

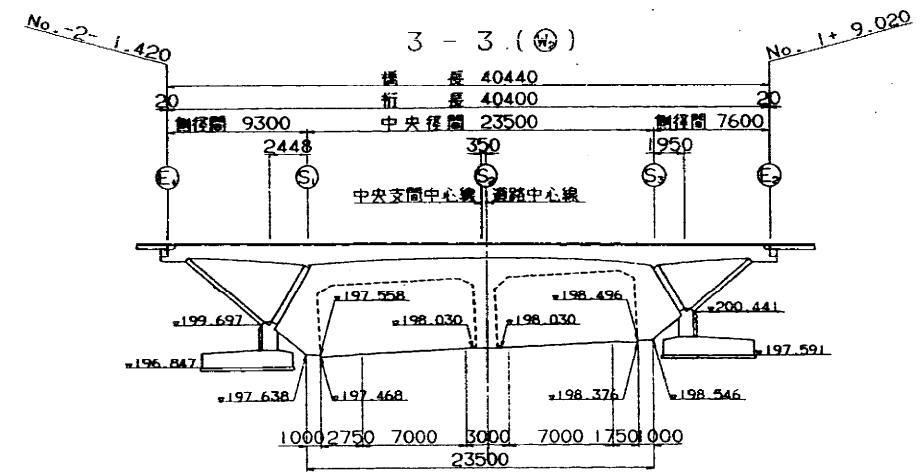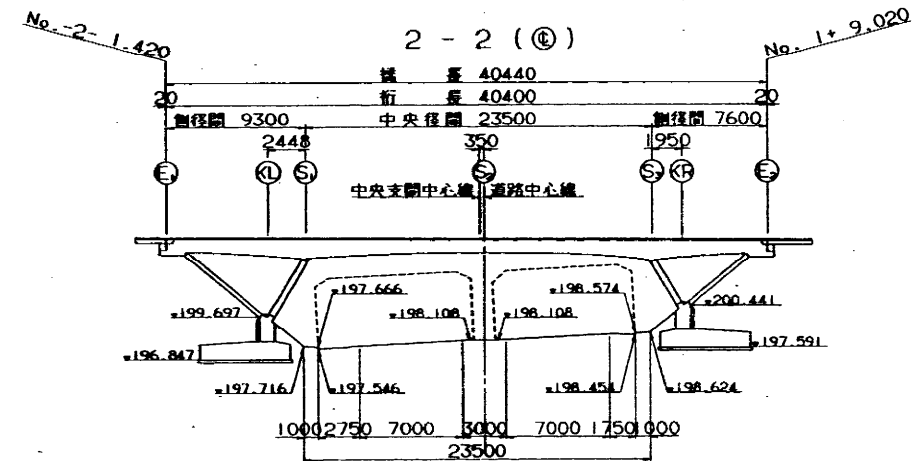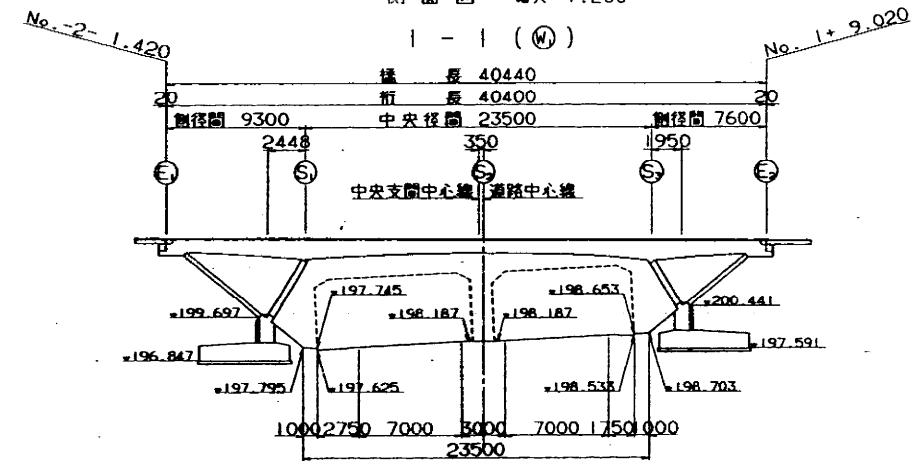


標準横断面図 縮尺 1:50

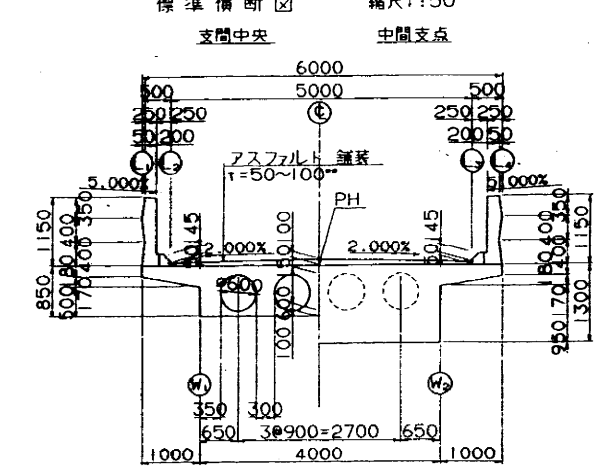

座標値

	E1	S1	S2	S3	E2
L1	x -21.400	-12.100	0.000	11.400	19.000
L1	y 3.000	3.000	3.000	3.000	3.000
L2	x -21.400	-12.100	0.000	11.400	19.000
L2	y 2.500	-2.500	2.500	2.500	2.500
W1	x -21.400	-12.100	0.000	11.400	19.000
W1	y 2.000	2.000	2.000	2.000	2.000
CL (PH)	x -21.400	-12.100	0.000	11.400	19.000
CL (PH)	y 0.000	0.000	0.000	0.000	0.000
W2	x -21.400	-12.100	0.000	11.400	19.000
W2	y -2.000	-2.000	-2.000	-2.000	-2.000
L3	x -21.400	-12.100	0.000	11.400	19.000
L3	y -2.500	-2.500	-2.500	-2.500	-2.500
L4	x -21.400	-12.100	0.000	11.400	19.000
L4	y -3.000	-3.000	-3.000	-3.000	-3.000

フーチング平面図 縮尺 1:200

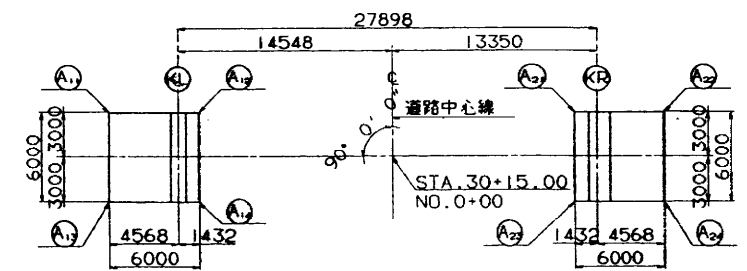


	A11	A12	A21	A22
X	-205,076.6066	-205,071.4997	-205,050.1918	-205,045.0850
Y	-11,895.5174	-11,892.3679	-11,879.2265	-11,876.0770
Z	196.847	196.847	197.591	197.591
	A13	A14	A23	A24
X	-205,079.7562	-205,074.6493	-205,053.3414	-205,048.2345
Y	-11,890.4106	-11,887.2610	-11,874.1197	-11,870.9701
Z	196.847	196.847	197.591	197.591


小座標原点

跨道橋計画中心線をX軸とし
この中心線と本線中心線との交点
(STA. 30+15)を跨道橋測点 No. 0 とす
またこの交点を小座標原点とする


山形自動車道 (村田JCT~宮城川崎) 完成図		1182
工種		2416
橋名		68
縮尺		98
線形図		19
縮尺		24
日本道路公団 東北支社		

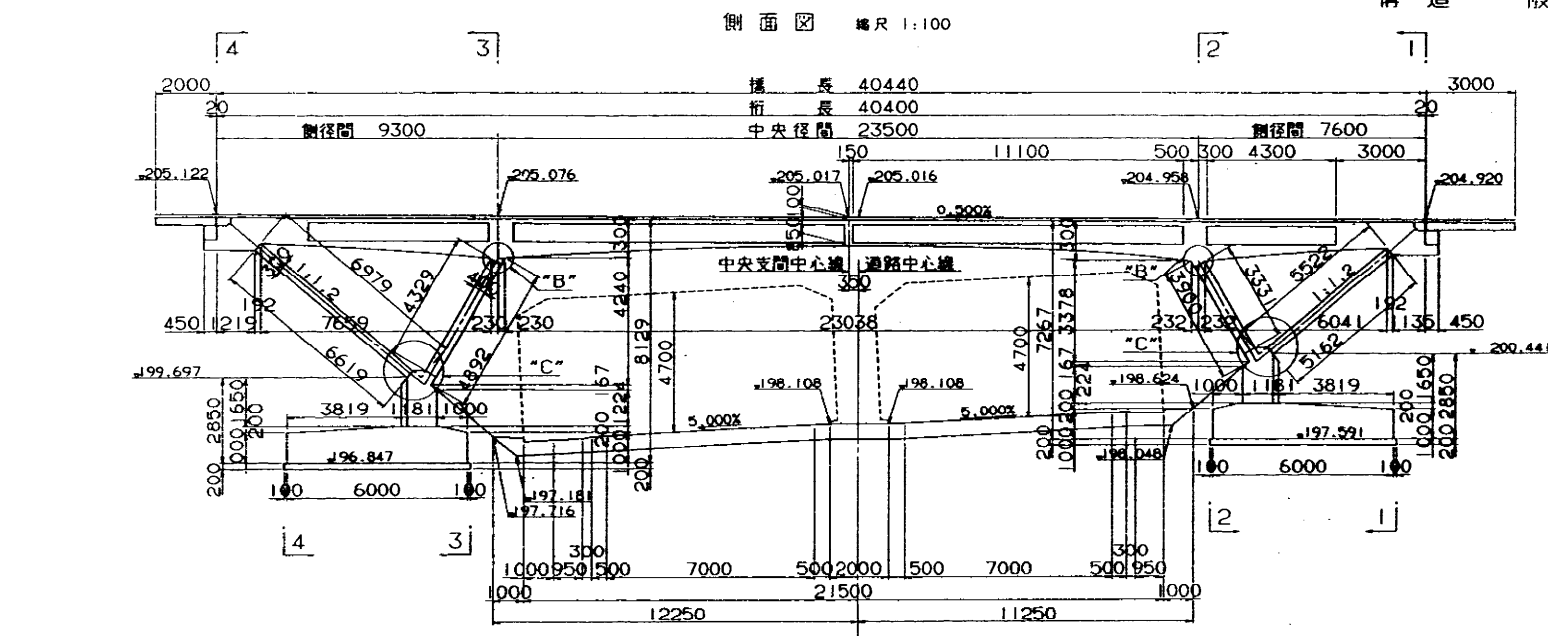



平面图 墙尺 1:100

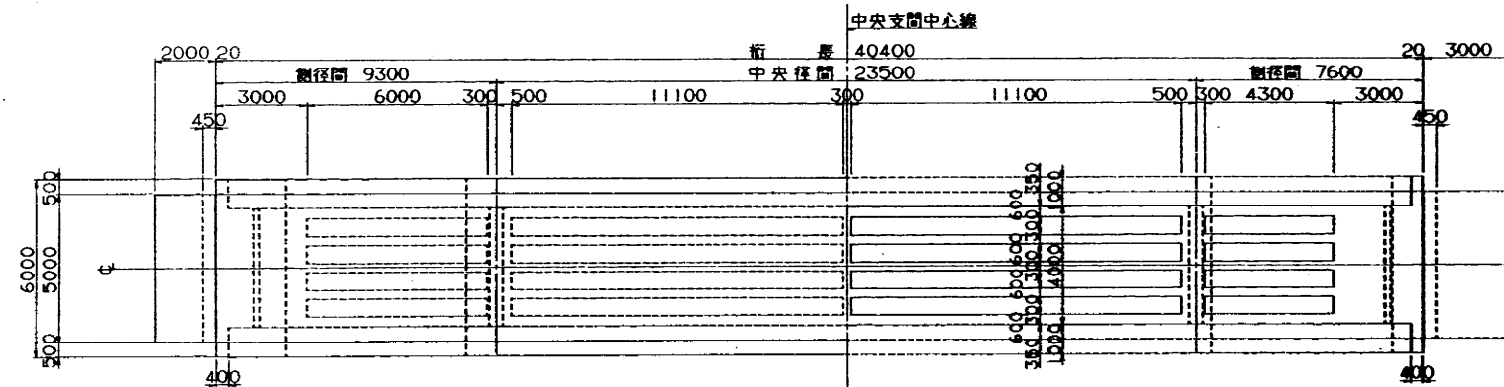


フーチング平面図 縮尺 1:100

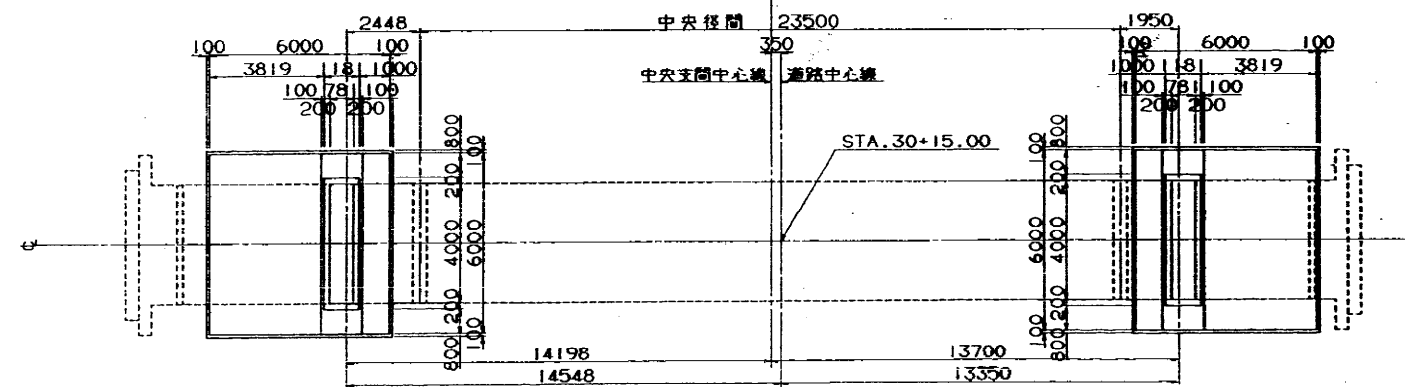


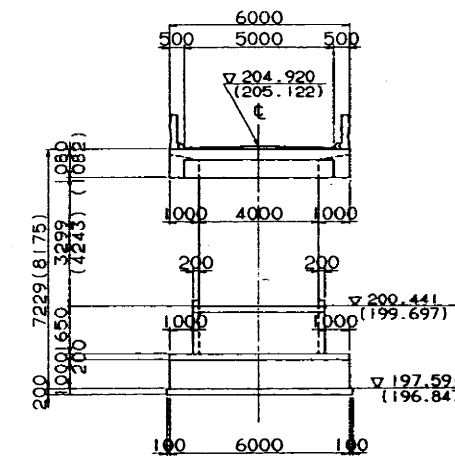
析高寸法図 縮尺1:100

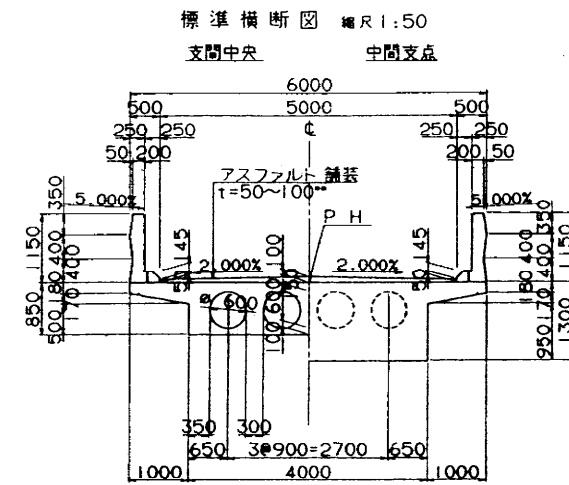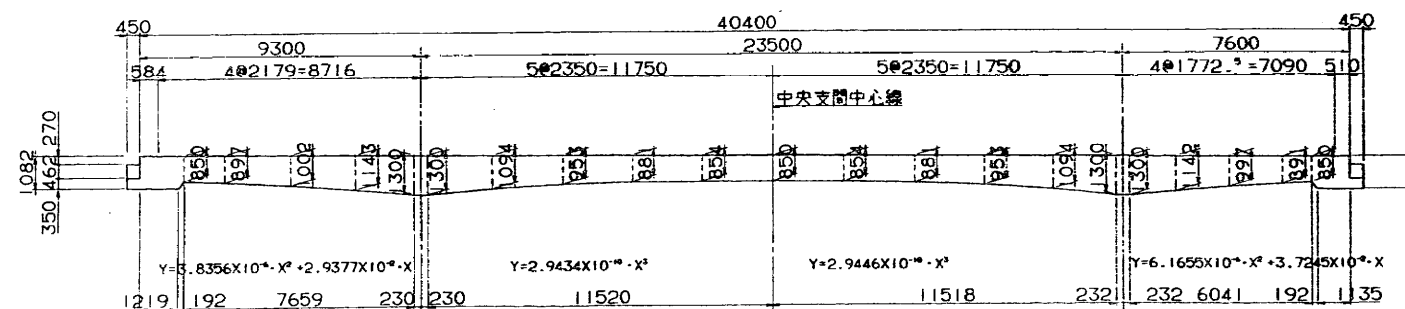


A 部詳細図 縮尺 1:30

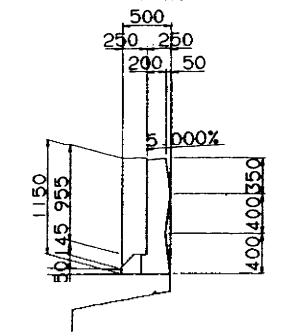


横 断  图 尺 1:100




B 部詳細図 縮尺 1:30

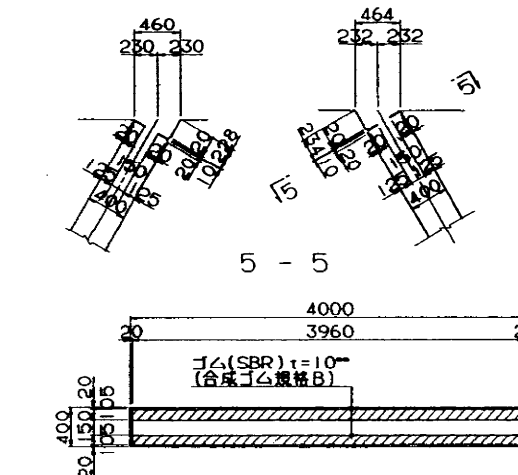

踏掛版 總尺 1:30

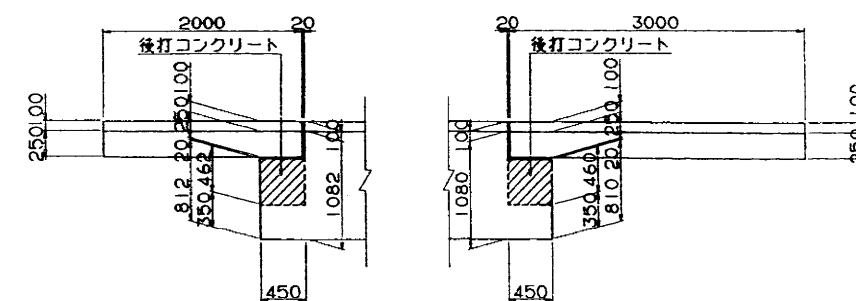





























※ 着色部は後打コンクリートを示す

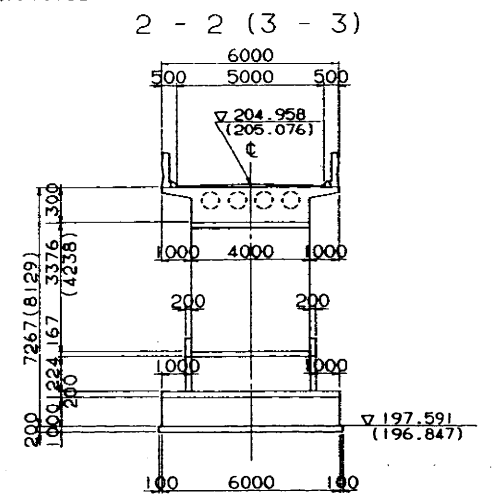

C部詳細図 縮尺 1:30

注) 法面側斜材背面及び側面は、アスファルト目地材を型わく代りに敷き、コンクリートブロック張りとなり完全に縁切った状態でコンクリート打設を行うこと。

山形自動車道 (村田JCT～宮城川崎) 完成図		1183
		2416
工 程	跨高速道路橋	69 98
名 称	支倉橋 構造一般図	縮尺 1/200 1/100 20 24
日本道路公団 東北支社		

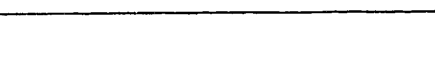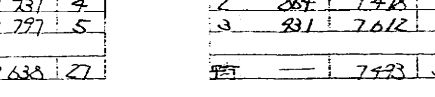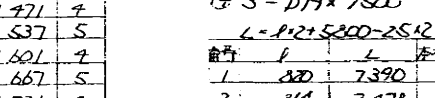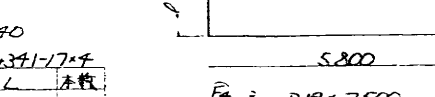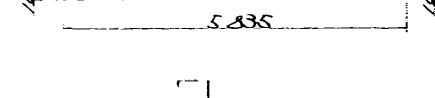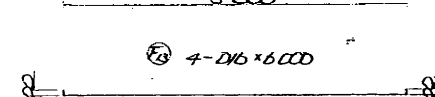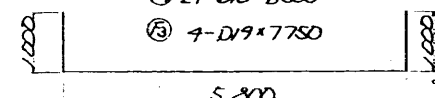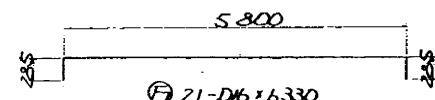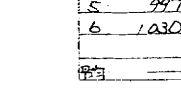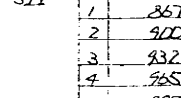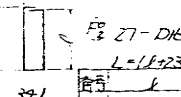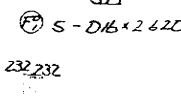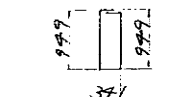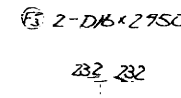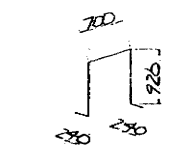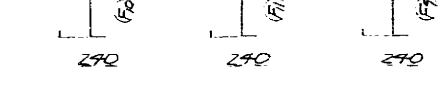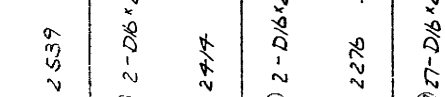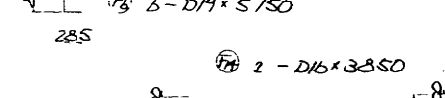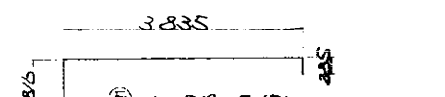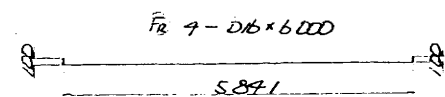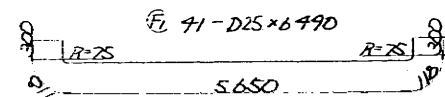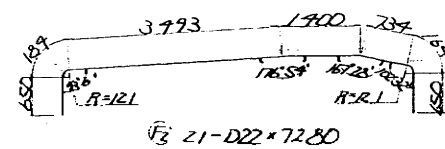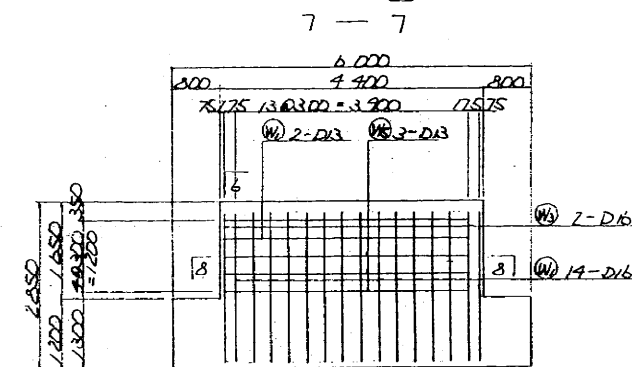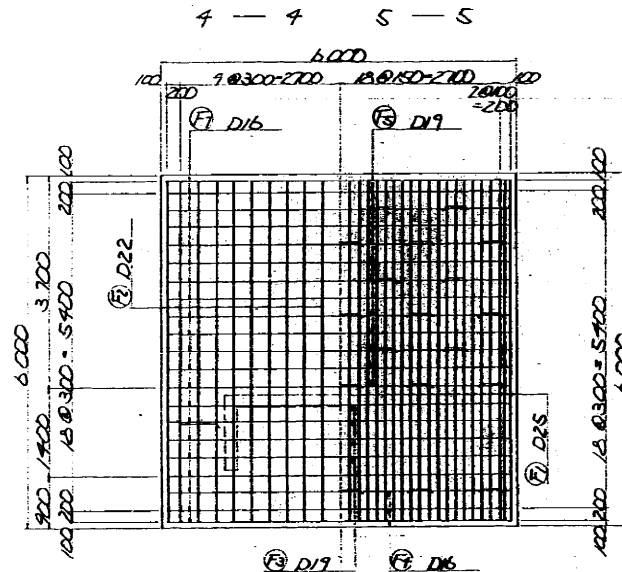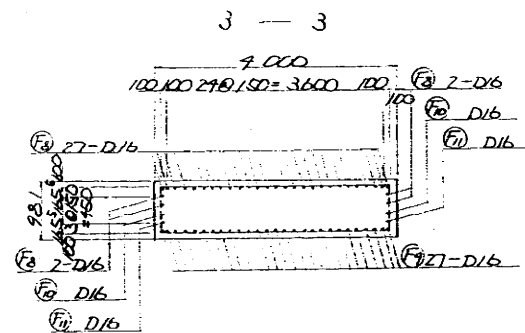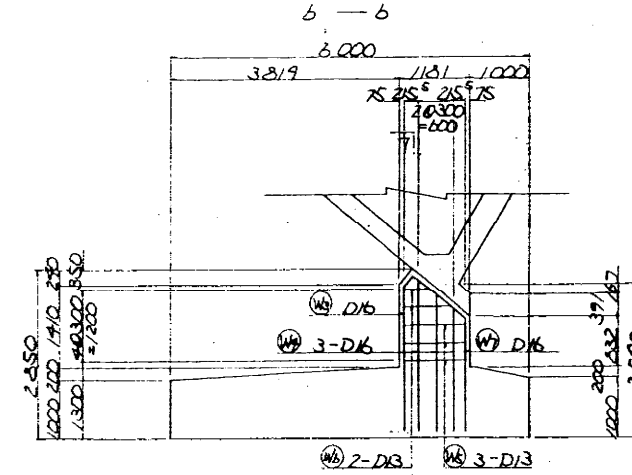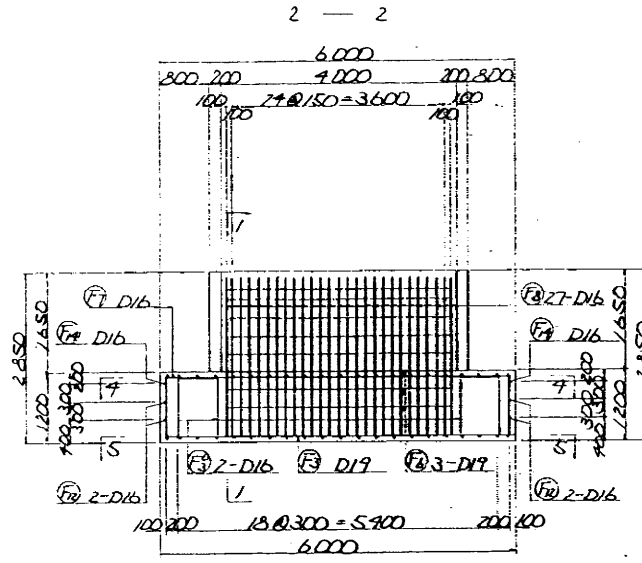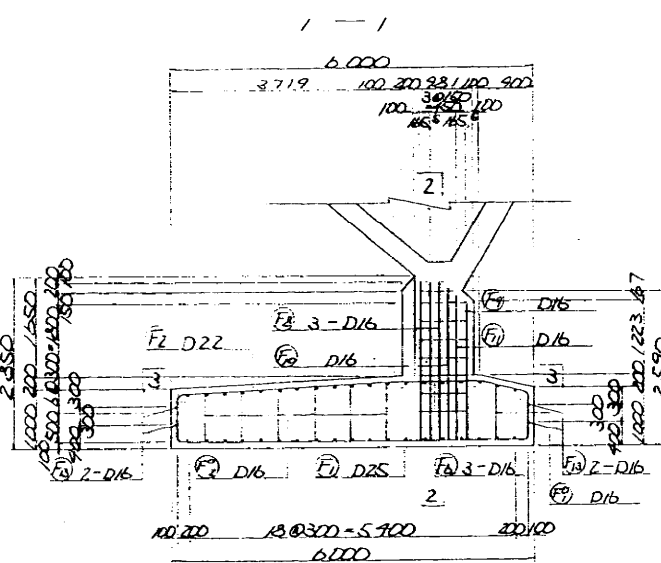

3-D19 x 7500

L = P + 5800 - 25 x 2

1 800 7390 1

2 865 7428 1

3 831 7612 1

4 897 7594 1

5 865 7480 1

6 831 7512 1

7 897 7594 1

8 914 7528 1

9 930 7610 1

10 916 7682 1

11 982 7674 1

12 978 7706 1

13 975 7750 1

14 975 7750 1


上部工 (踏掛版受台) 数量

[illegible]






踏掛版數量

[illegible]




位 置 圖

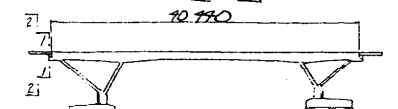


山形自動車道 (村田JCT～宮城川崎) 完成図		1185 2416
工種	跨高速道路橋	71 98
名称	支倉橋	幅尺
	踏掛版配筋図(左側)	1/30 1/10
日本道路公団 東北支社		22 24

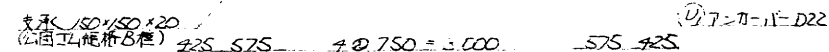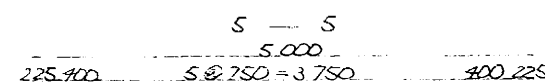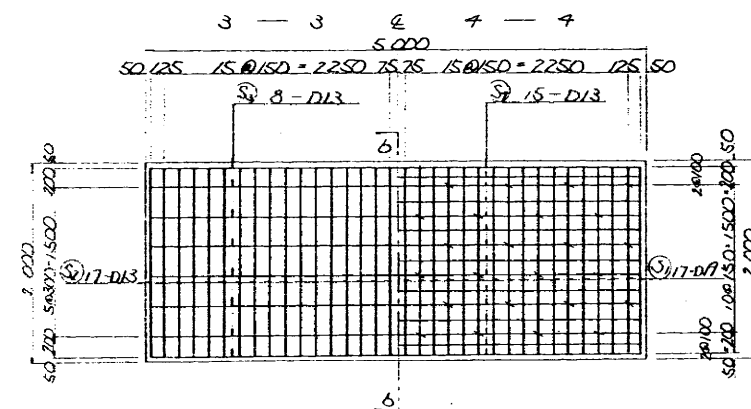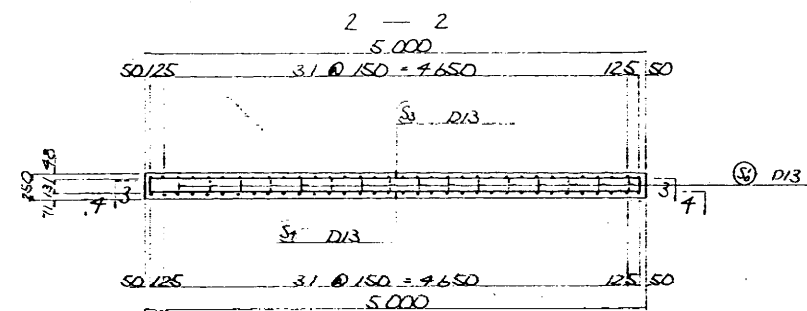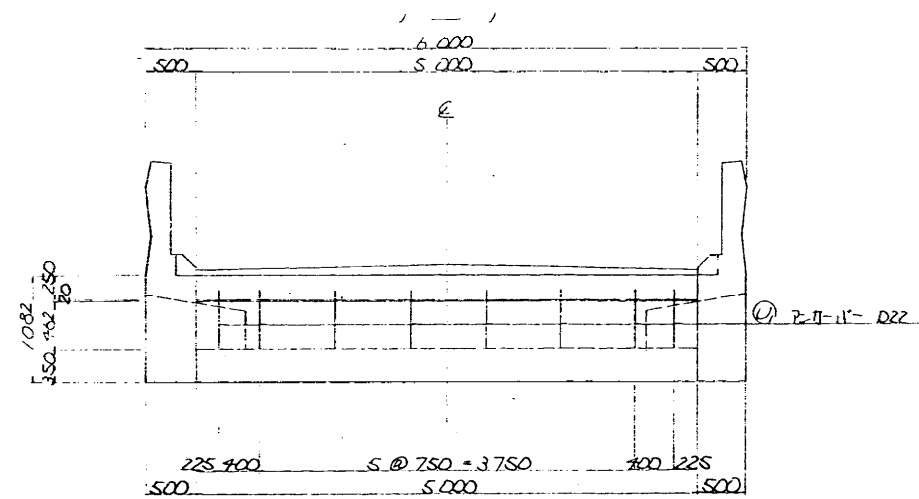

支承詳細図 縮尺 1:10

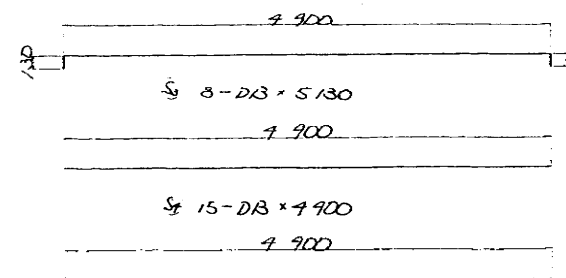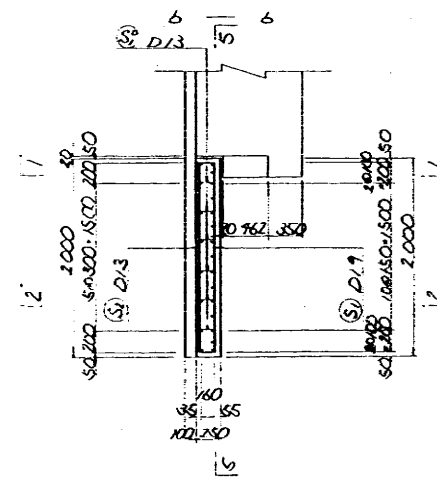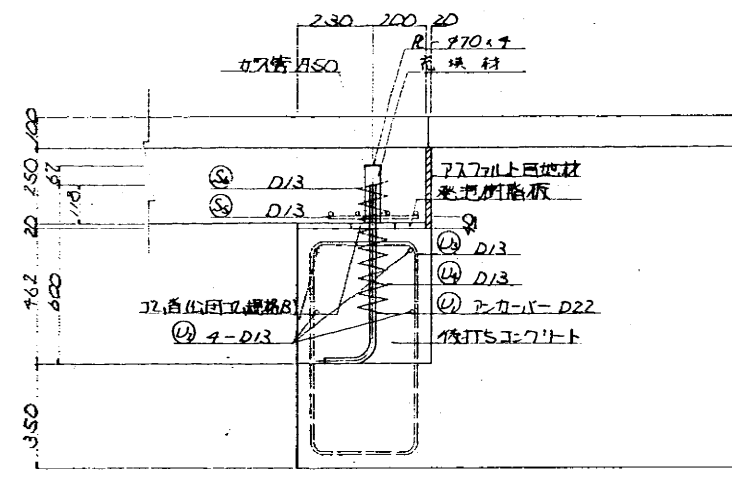

U₂ = -0.13 × 4900 (上部工)

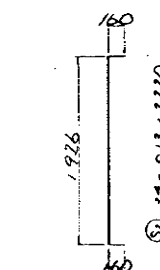


⑤ 8-DIG x 960




⑤ 39-D19x1900




④ 8-D13 x 1590
(上部工)

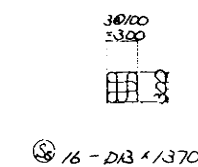

⑭ 31-D13 x 740
(上部工)

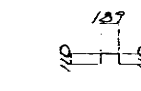

SJ 48-D13 x 380

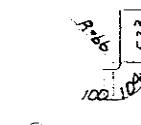

U) 8-D22 x .730
(上 57 I)

数量表


上部工(路橋版含む)数量

材料名	長さ	本数	単位	数量	計量
U-100	730	8	3.07	2.22	18.9
U-100	730	8	0.785	6.24	20
U-100	730	31	0.785	2.36	23
U-100	1,590	8	0.785	1.58	13
					56.9
D22	18				
D13	56				
計	79				
7-7リ-ト(B-1)	1.0				
型枠面積(C)	2.7				





路橋版数量

材料名	長さ	本数	単位	数量	計量
S-100	2,900	34	2.25	7.65	222
S-100	2,900	34	0.785	2.68	109
S-100	5,130	11	0.785	5.10	56
S-100	4,900	21	0.785	16.58	102
S-100	1,370	16	0.785	1.36	12
S-100	960	8	0.785	0.63	6
					297.9
S-100	300	72	0.785	0.576	27
					27.9
D19	222				
D13	324				
計	546				
7-7リ-ト(B-1)	3.8				
型枠面積(C)	2.8				
材料名	長さ	本数	単位	数量	計量
U-100	185	8	0.785	0.63	6
U-100	170	8	0.785	0.63	6
材料	長さ	本数	単位	数量	計量
U-20	0.60-0.60-1.70	0.18			1.8
7-7リ-ト(B-1)	1.20	1.35			
型枠面積	1.20	1.99			





位置図

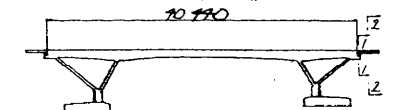


山形自動車道 (村田JCT~宮城川崎) 完成図		1186 2416
工種	跨高速道路橋	72 98
名称	支倉橋 路橋版配筋図(右側)	23 24
日本道路公団 東北支社		

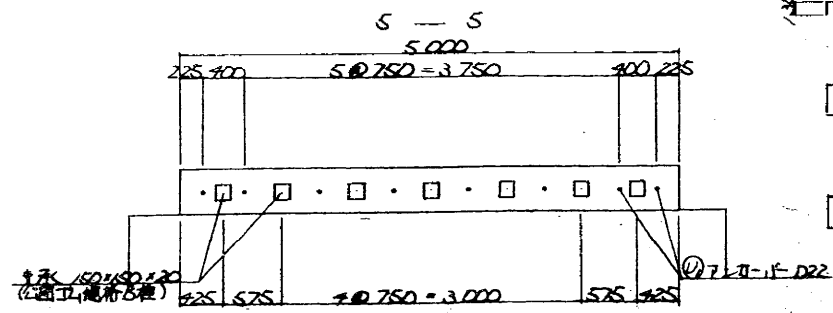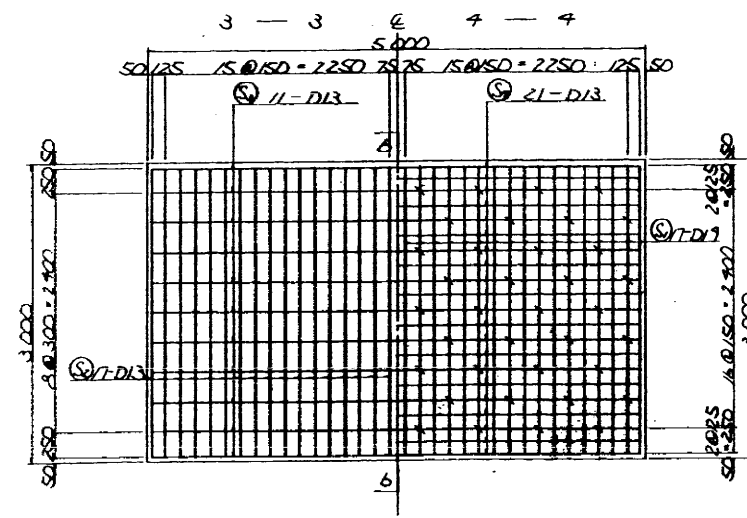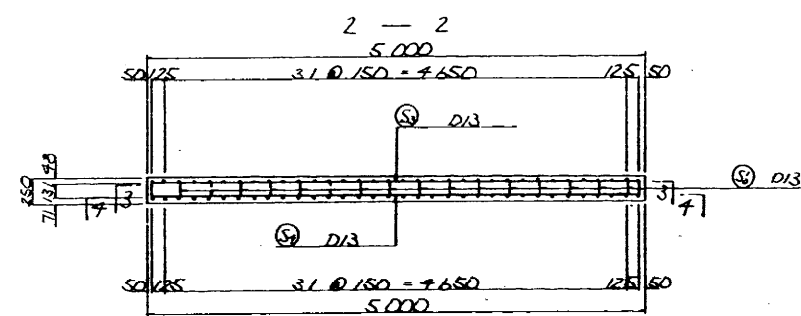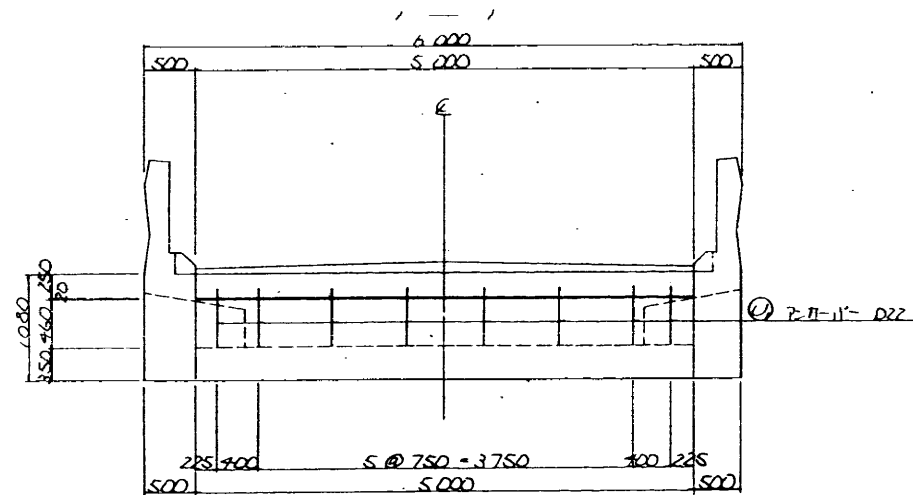


支保詳細図 縮尺 1/10

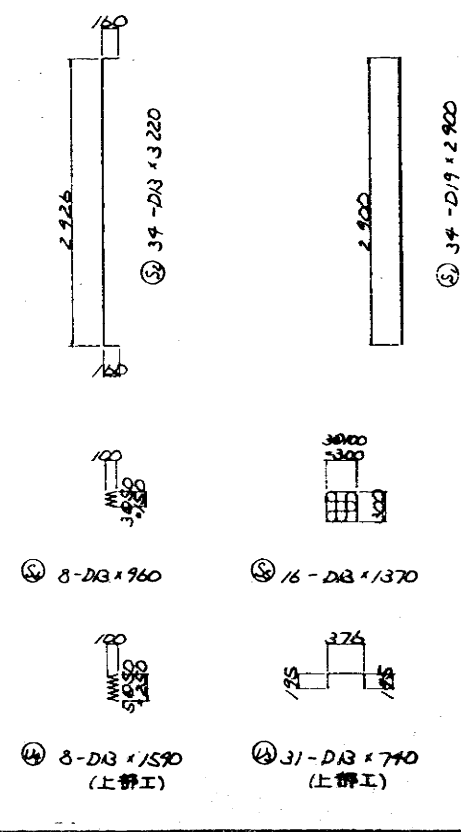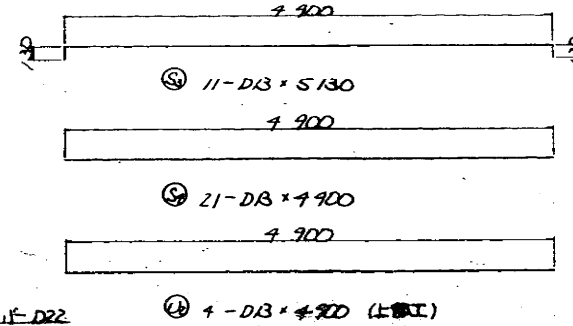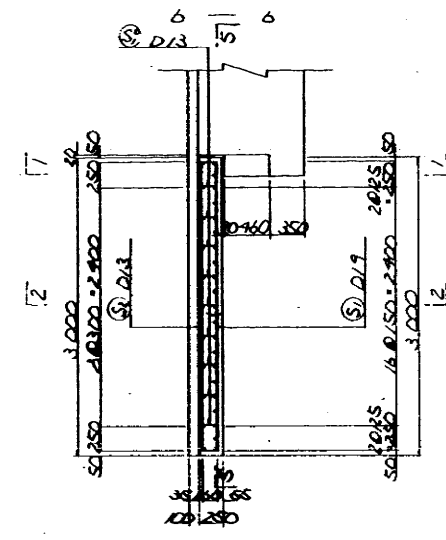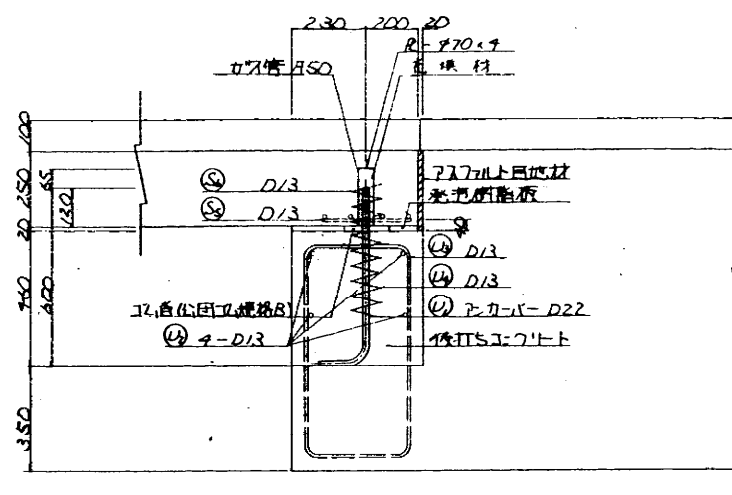


平面図 縮尺 1:200

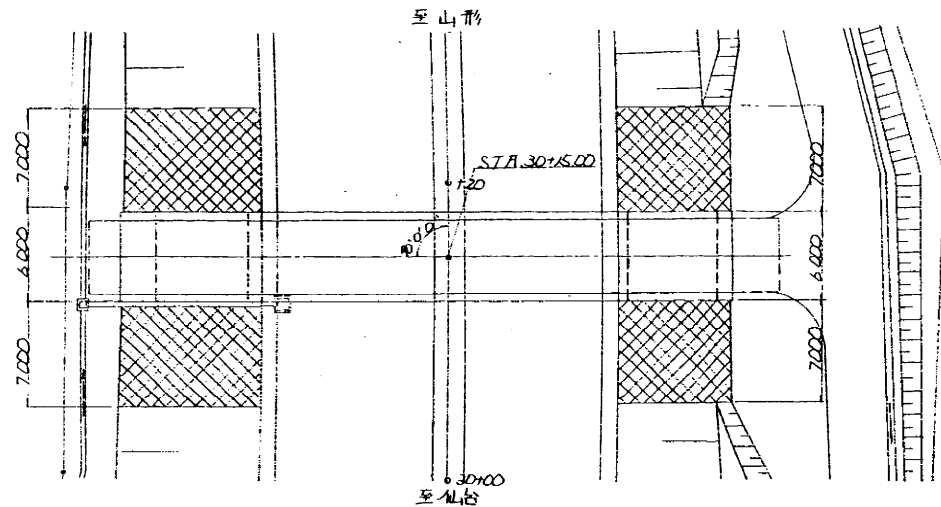

側面図
左面部 縮尺 1:50

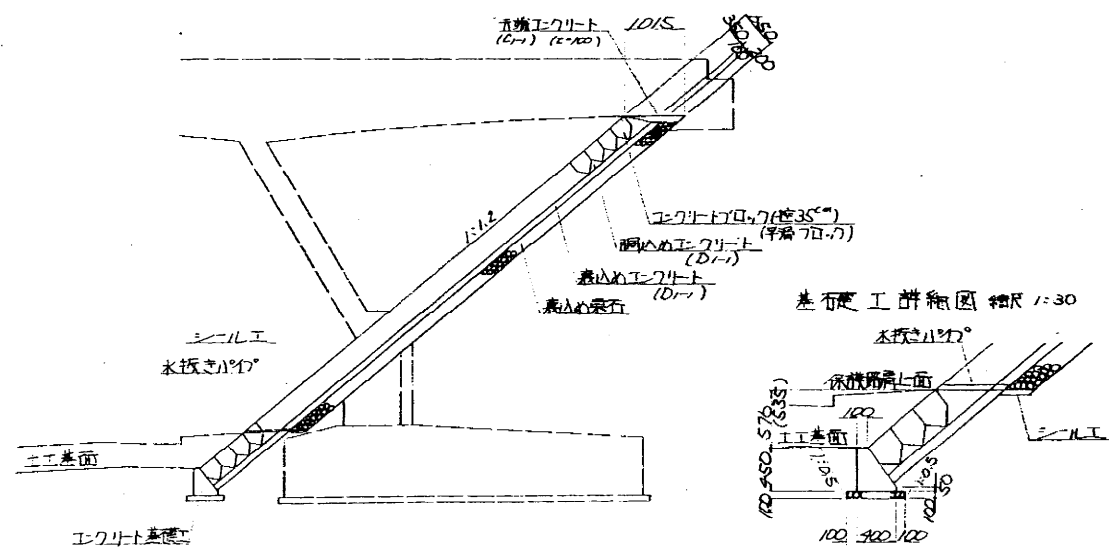


斜材表面詳細図 縮尺 1:30

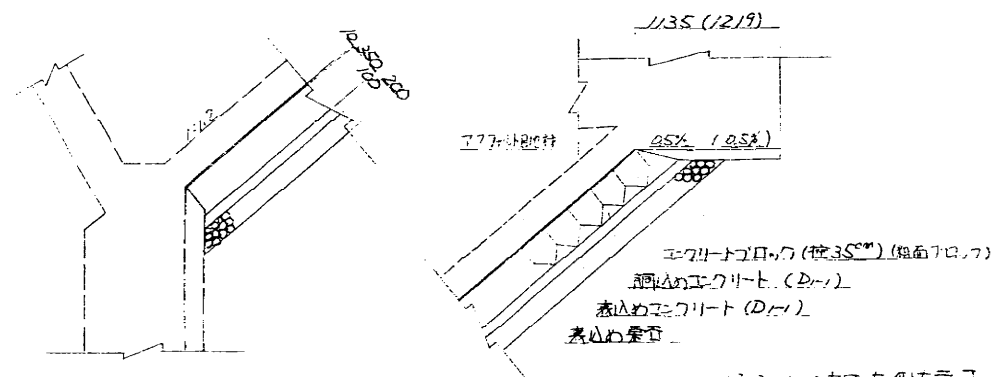


注) ()内は左側を示す。



正面図 縮尺 1:100

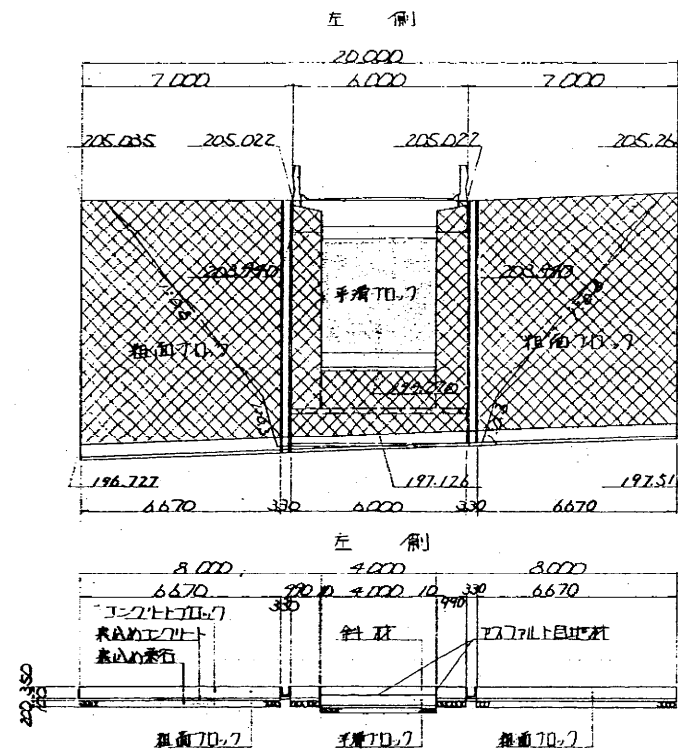

断面図 縮尺 1:100

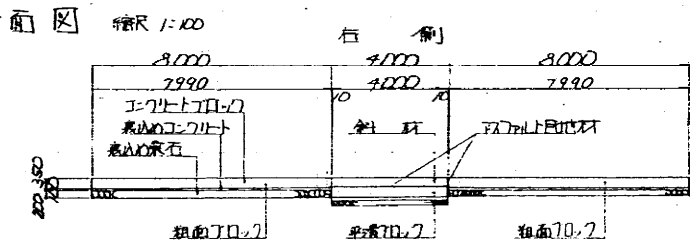

展開図 縮尺 1:100

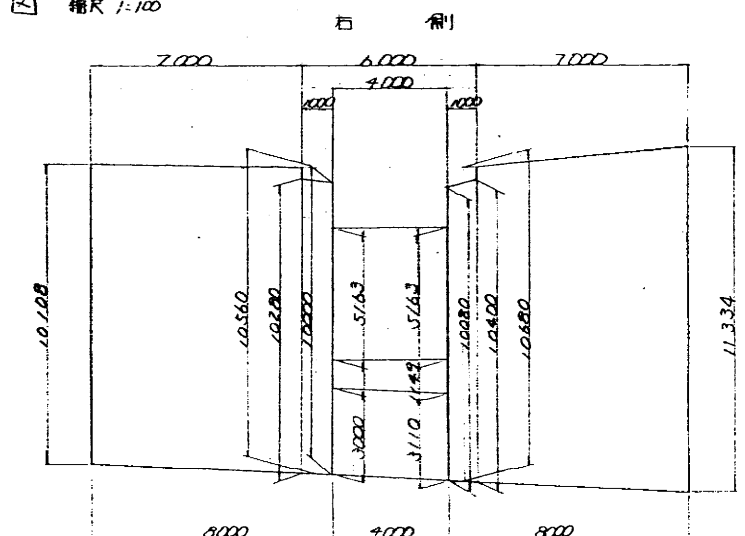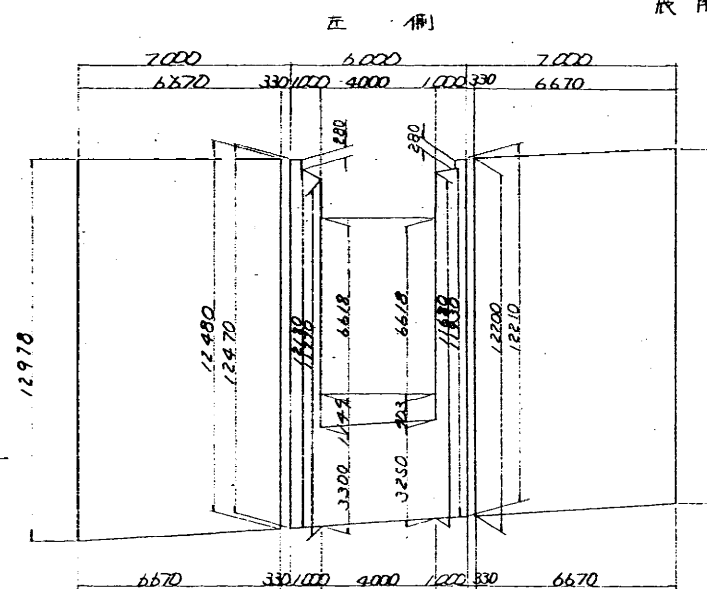

基礎工数量表

工種	単位	数量	単位
コンクリート	m ³	1,200	
型枠	m ²	5,000	
掘削	m ³	4,813	
基礎材	m ³	0,600	

コンクリートブロック張工 数量表

工種	単位	数量	単位
コンクリートブロック	m ²	47.4	
コンクリート	m ³	372.7	
コンクリート	m ³	3.1	
コンクリート	m ³	42.0	
コンクリート	m ³	72.6	
コンクリート	m ³	39.3	

山形自動車道 (村田JCT~宮城川崎) 完成図		1187
跨高速道路橋		2416
工種	支倉橋	73
	コンクリートブロック張工	98
名称	日本道路公団 東北支社	24
		24