

上信越自動車道
日向橋補修設計

参 考 図

令和8年9月

東日本高速道路株式会社 関東支社
長野 管 理 事 務 所

位置図



上信越自動車道 日向橋補修設計


図面の種類		位置図	
縮尺	—	図面番号	/
設計会社名			
事務所名	東日本高速道路㈱ 関東支社 長野管理事務所		

数 量 表

項目	単位	日向橋	計	備考
		上り線		
補修設計				
壁高欄補修設計	側線	1	1	
施工計画検討	式	1	1	

上信越自動車道 日向橋補修設計			
図面の種類	数 量 表		
縮尺	—	図面番号	/
設計会社名			
事務所名	東日本高速道路㈱ 関東支社 長野管理事務所		

参 考 図(1)

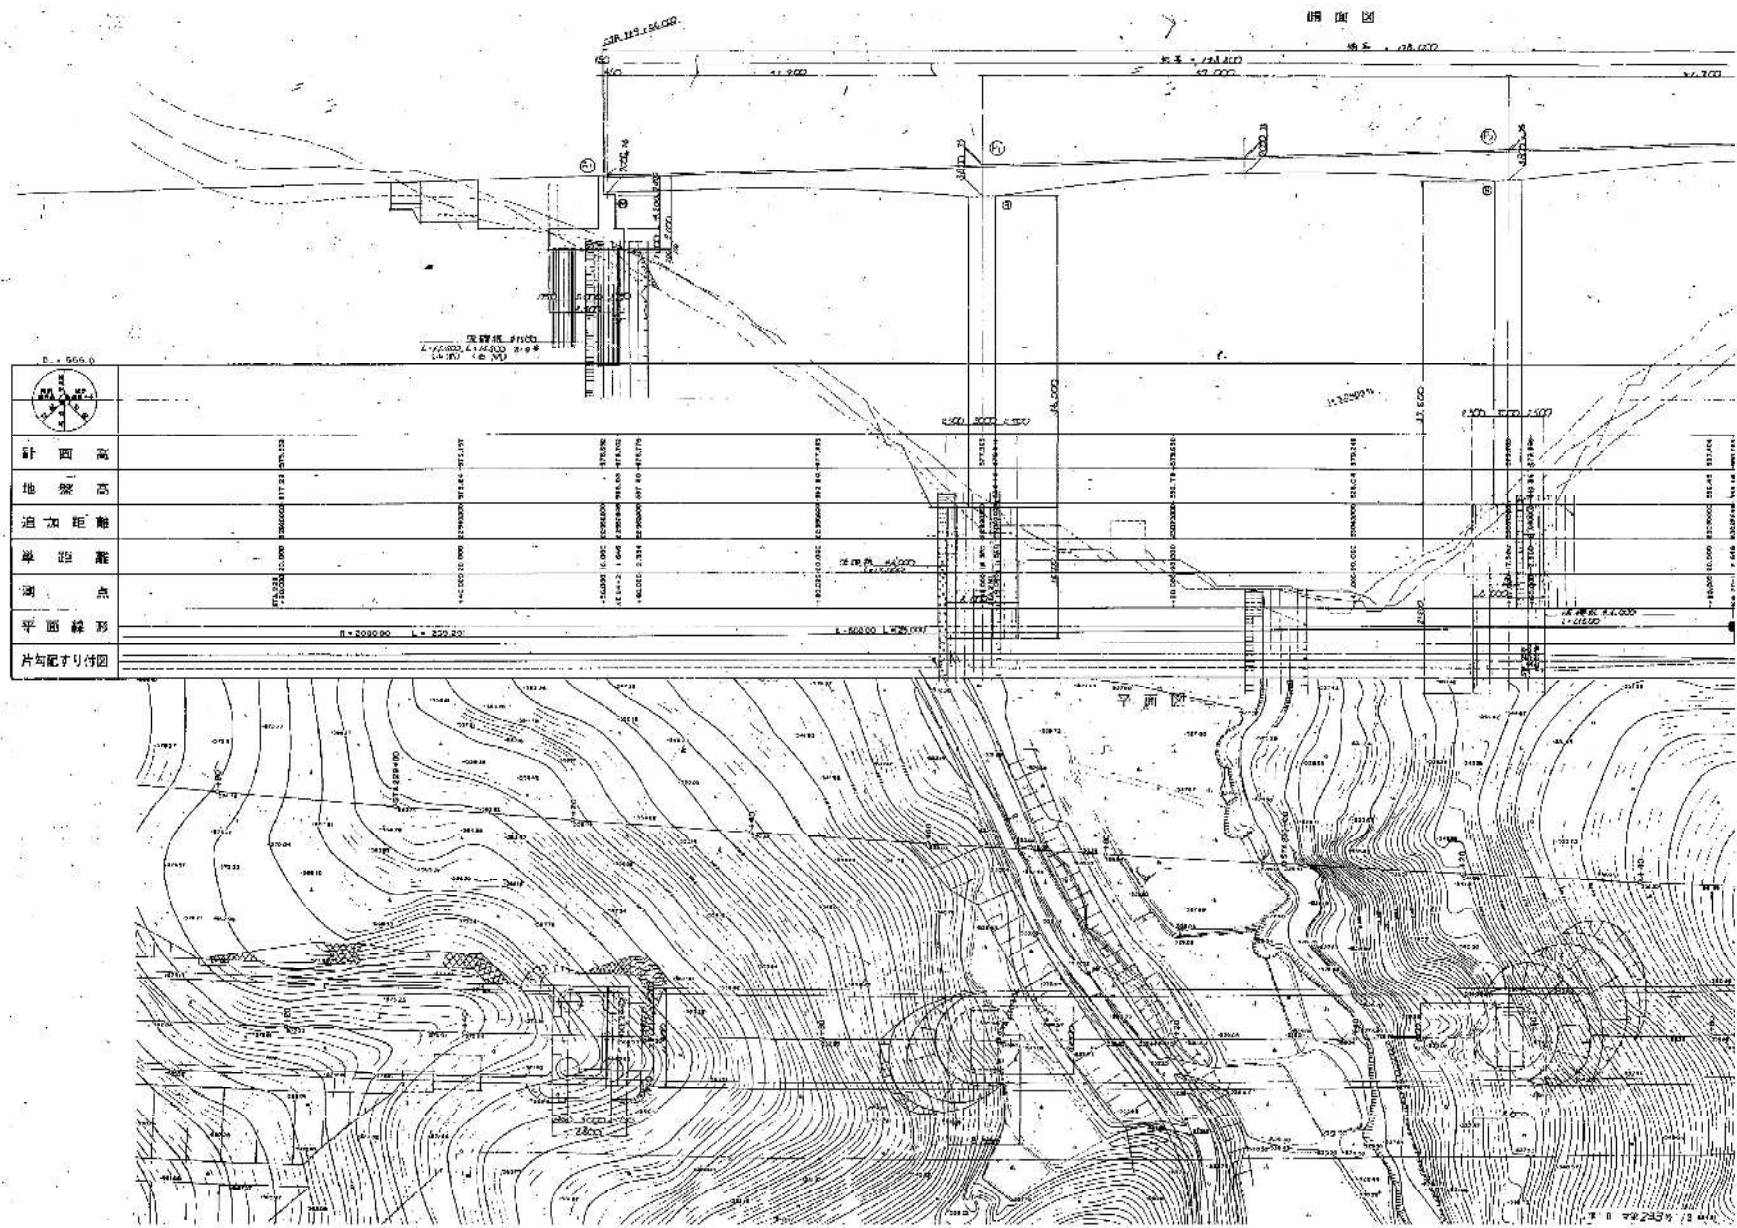

上信越自動車道 日向橋補修設計

図面の種類

参 考 図(1)

縮尺

図面番号 /

設計会社名

事發所名

東日本高速道路(株) 関東支社
長野管理事務所

参考図(2)


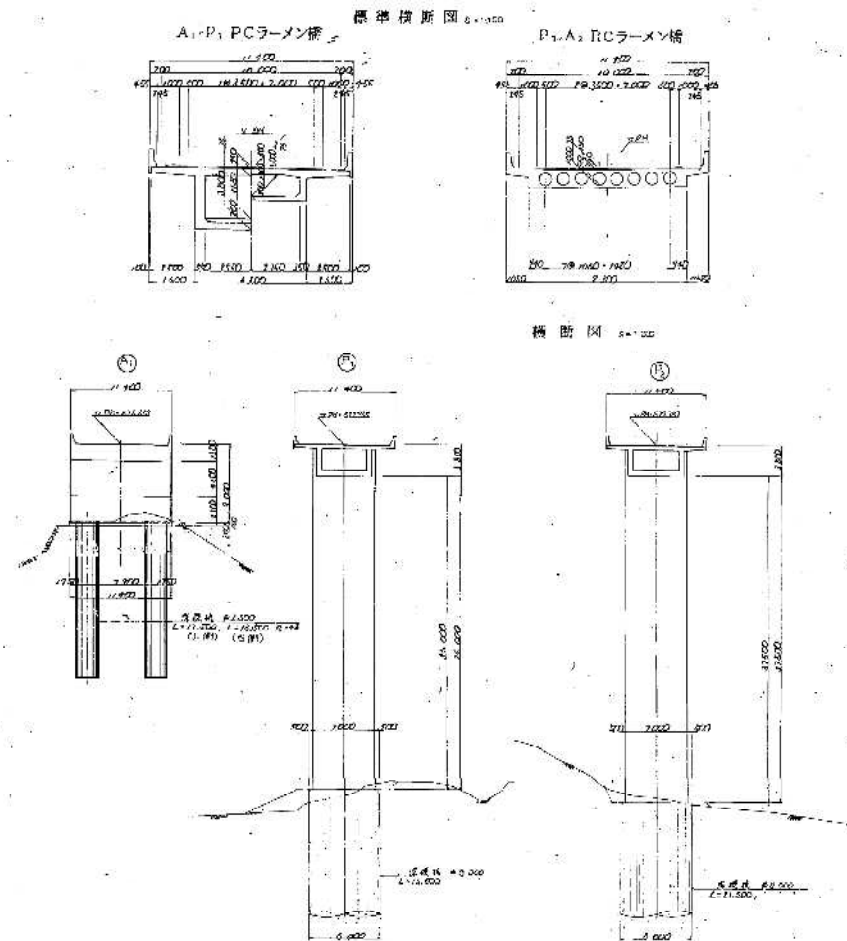



図10 4冊 2234713

上信越自動車道 日向橋補修設計			
図面の種類	参考図(2)		
縮尺	—	図面番号	/
設計会社名			
事務所名	東日本高速道路㈱ 関東支社 長野管理事務所		


参 考 図(3)

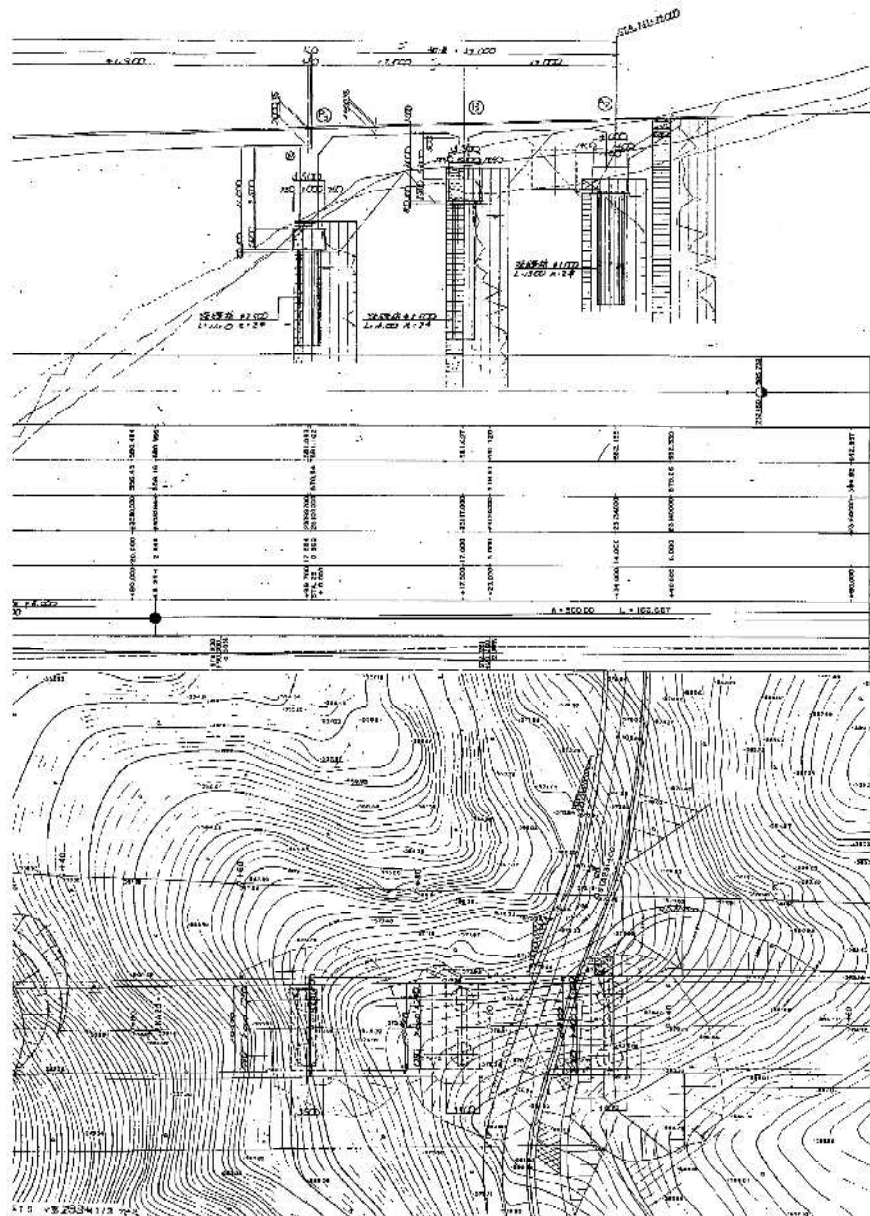

標準横断図 8-1.00







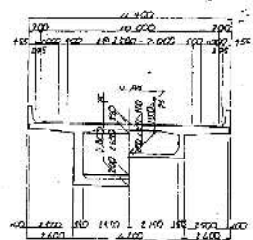


P₁-A₂ RC ラーメン橋

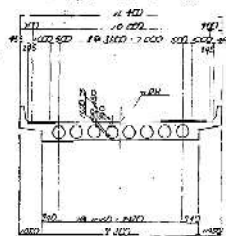

橫 斷 図 5-12D

設計条件

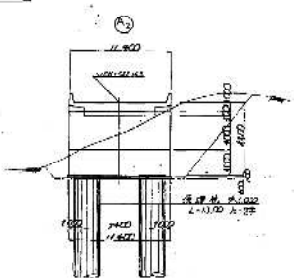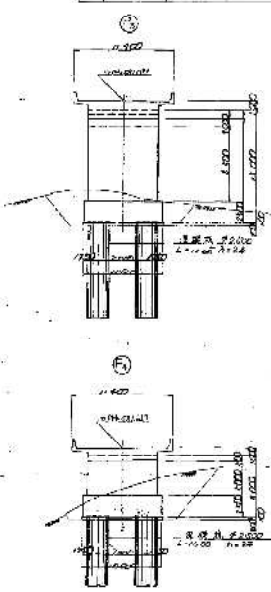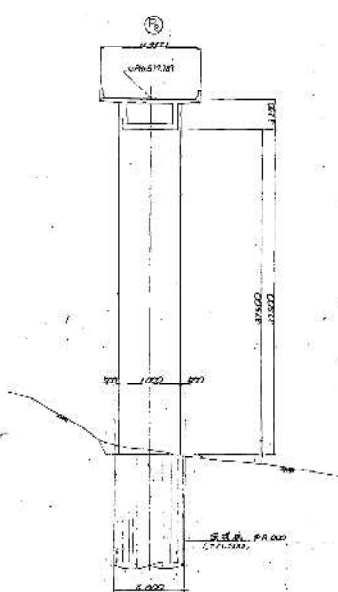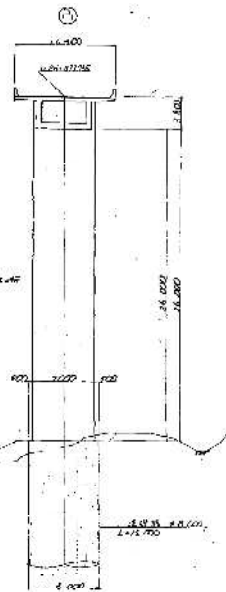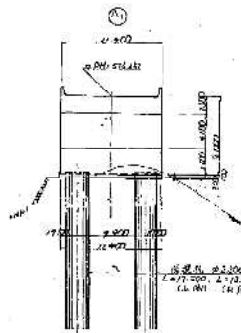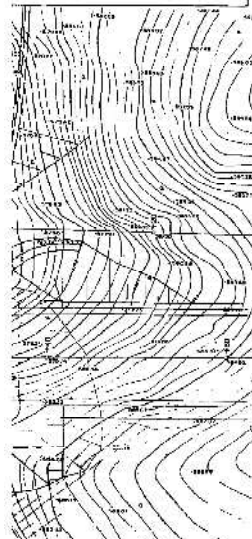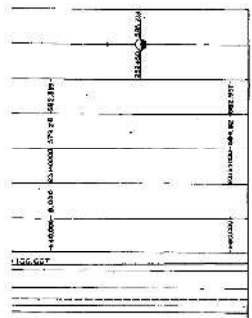[illegible]


	縮 尺 1/200 1/300	4 30
日本道路公団名古屋建設局		

平五〇マ第233号

上信越自動車道 日向橋補修設計


図面の種類	参 考 図(3)		
縮尺	—	図面番号	/
設計会社名	—————		
事務所名	東日本高速道路(株) 関東支社 長野管理事務所		

参 考 図(5)

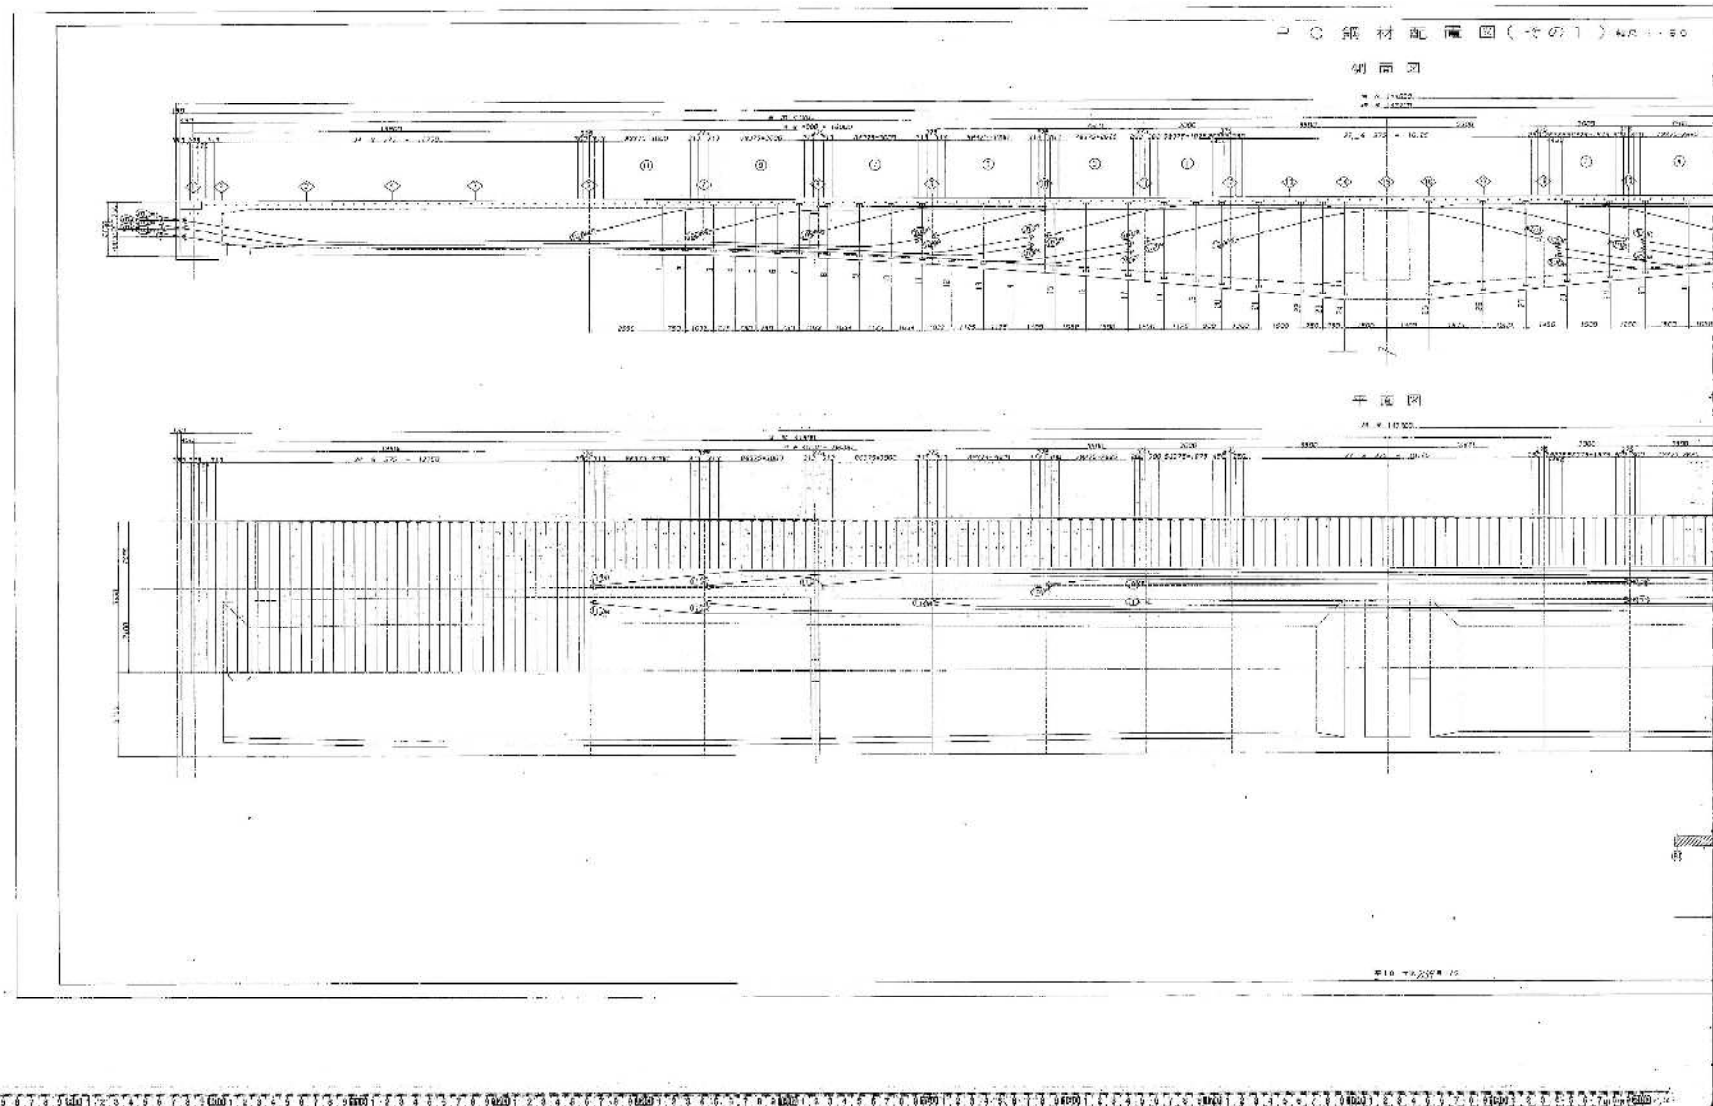

上信越自動車道 日向橋補修設計			
図面の種類	参 考 図(5)		
縮尺	—	図面番号	/
設計会社名	_____		
事務所名	東日本高速道路(株) 関東支社 長野管理事務所		


参考図(6)

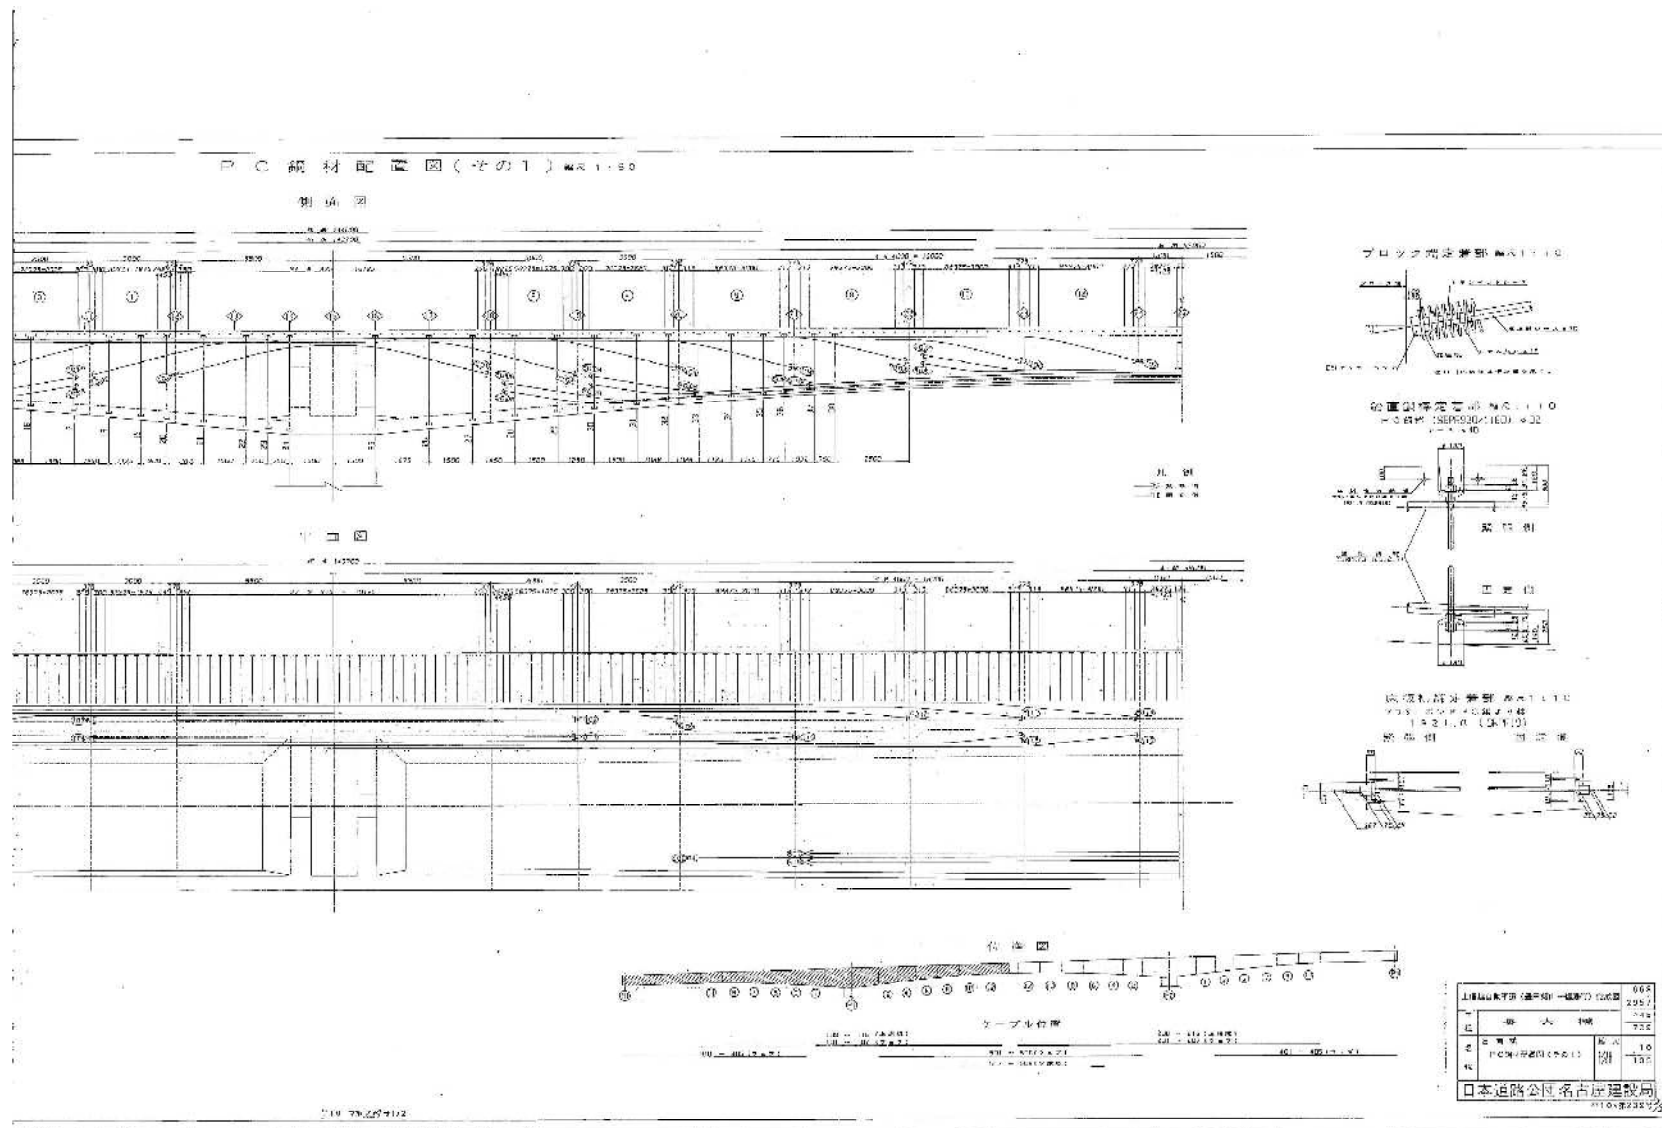

上信越自動車道 日向橋補修設計

図面の種類	参考図(6)		
縮尺	—	図面番号	/
設計会社名			
事務所名	東日本高速道路(株) 関東支社 長野管理事務所		

参考図(7)

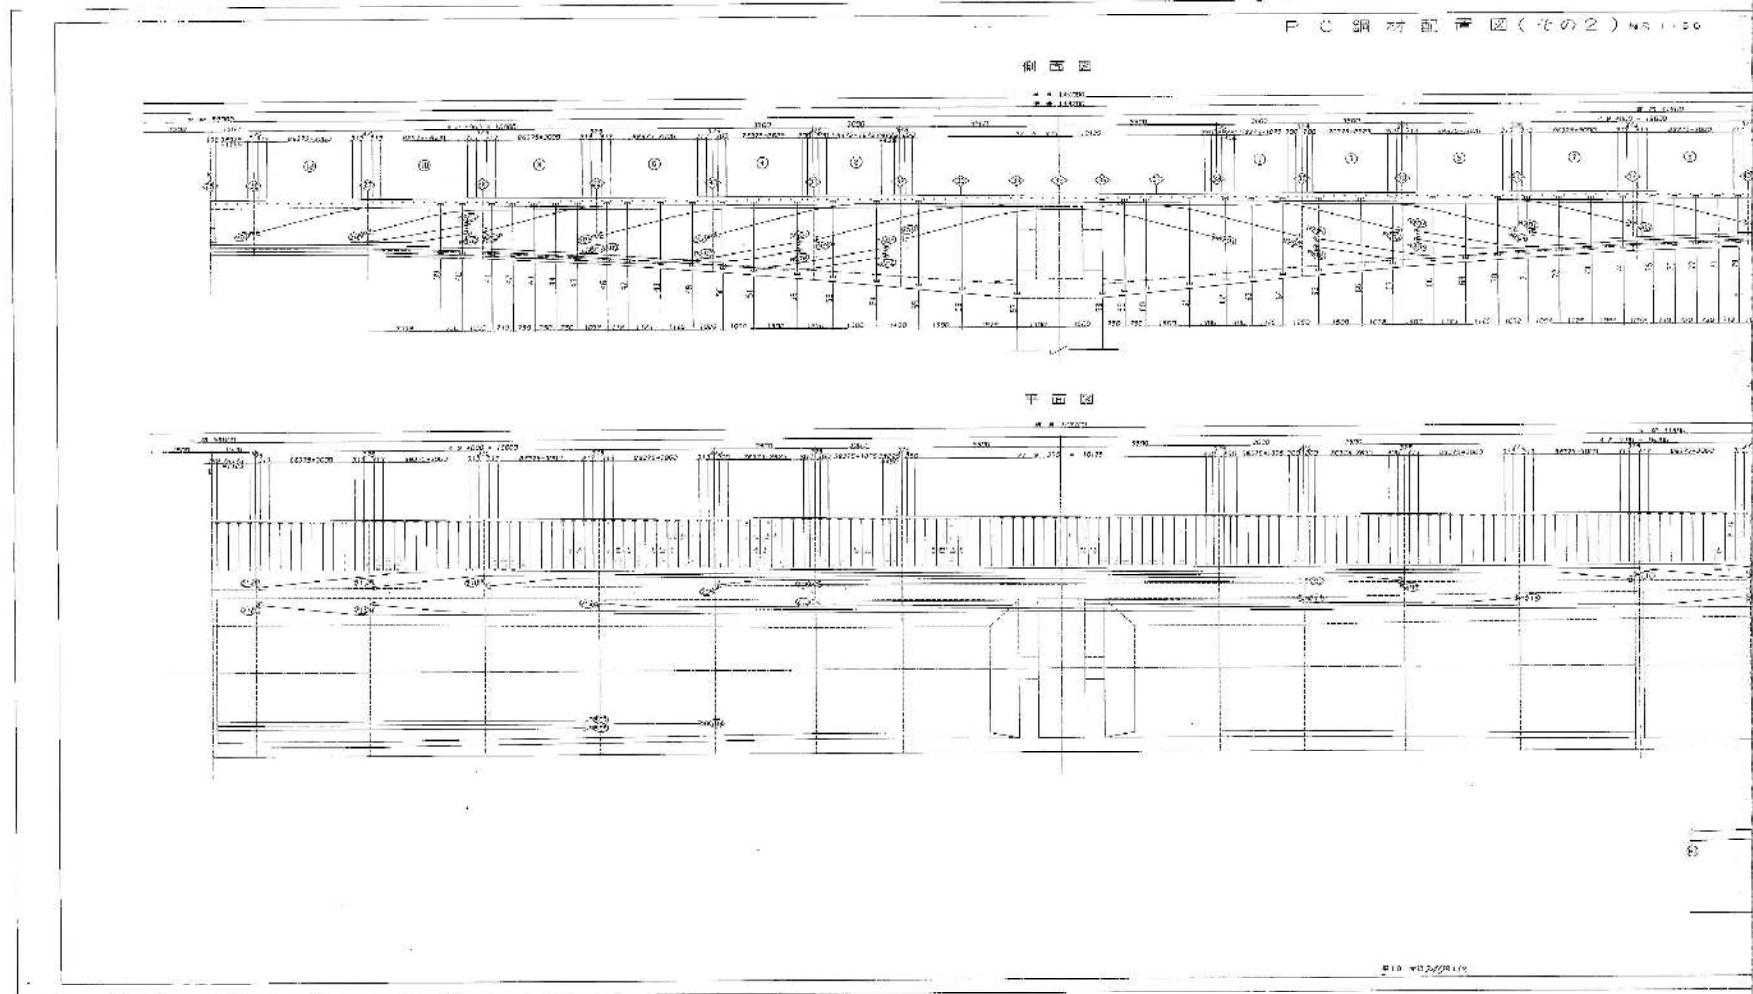

上信越自動車道 日向橋補修設計


図面の種類 参考図(7)

縮尺 1 図面番号 /

設計会社名

事務所名 東日本高速道路㈱ 関東支社
長野管理事務所

参考図(8)

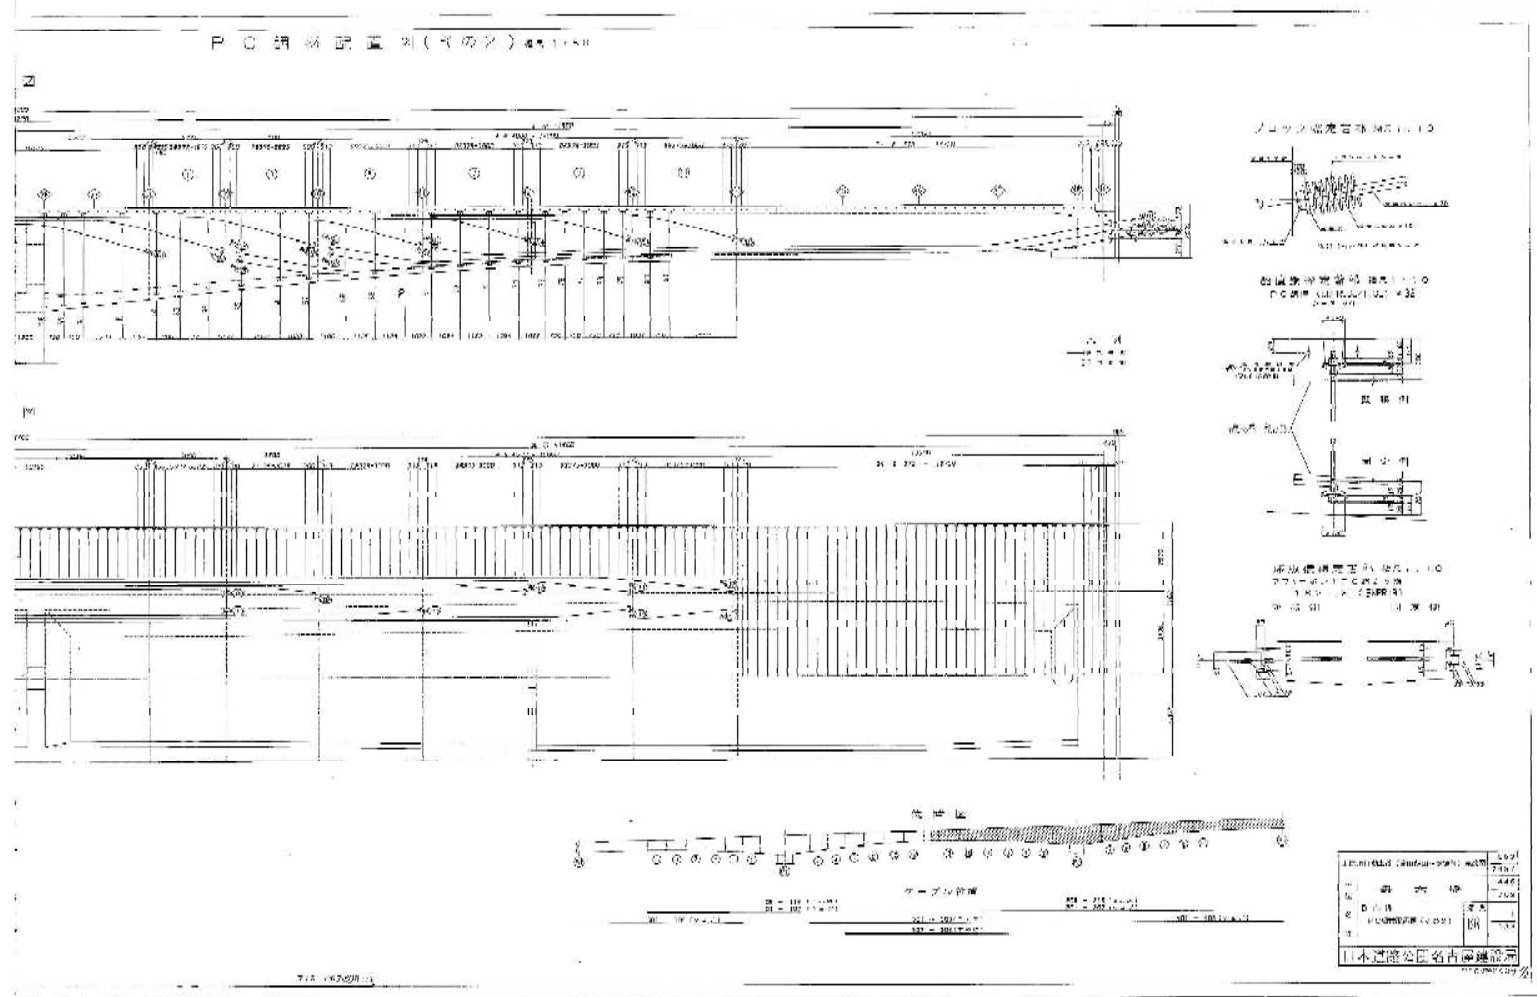


上信越自動車道 日向橋補修設計

図面の種類	参考図(8)		
縮尺	—	図面番号	/
設計会社名			
事務所名	東日本高速道路(株) 関東支社 長野管理事務所		

参考図(9)

壁高欄配筋図 縮尺 1:30

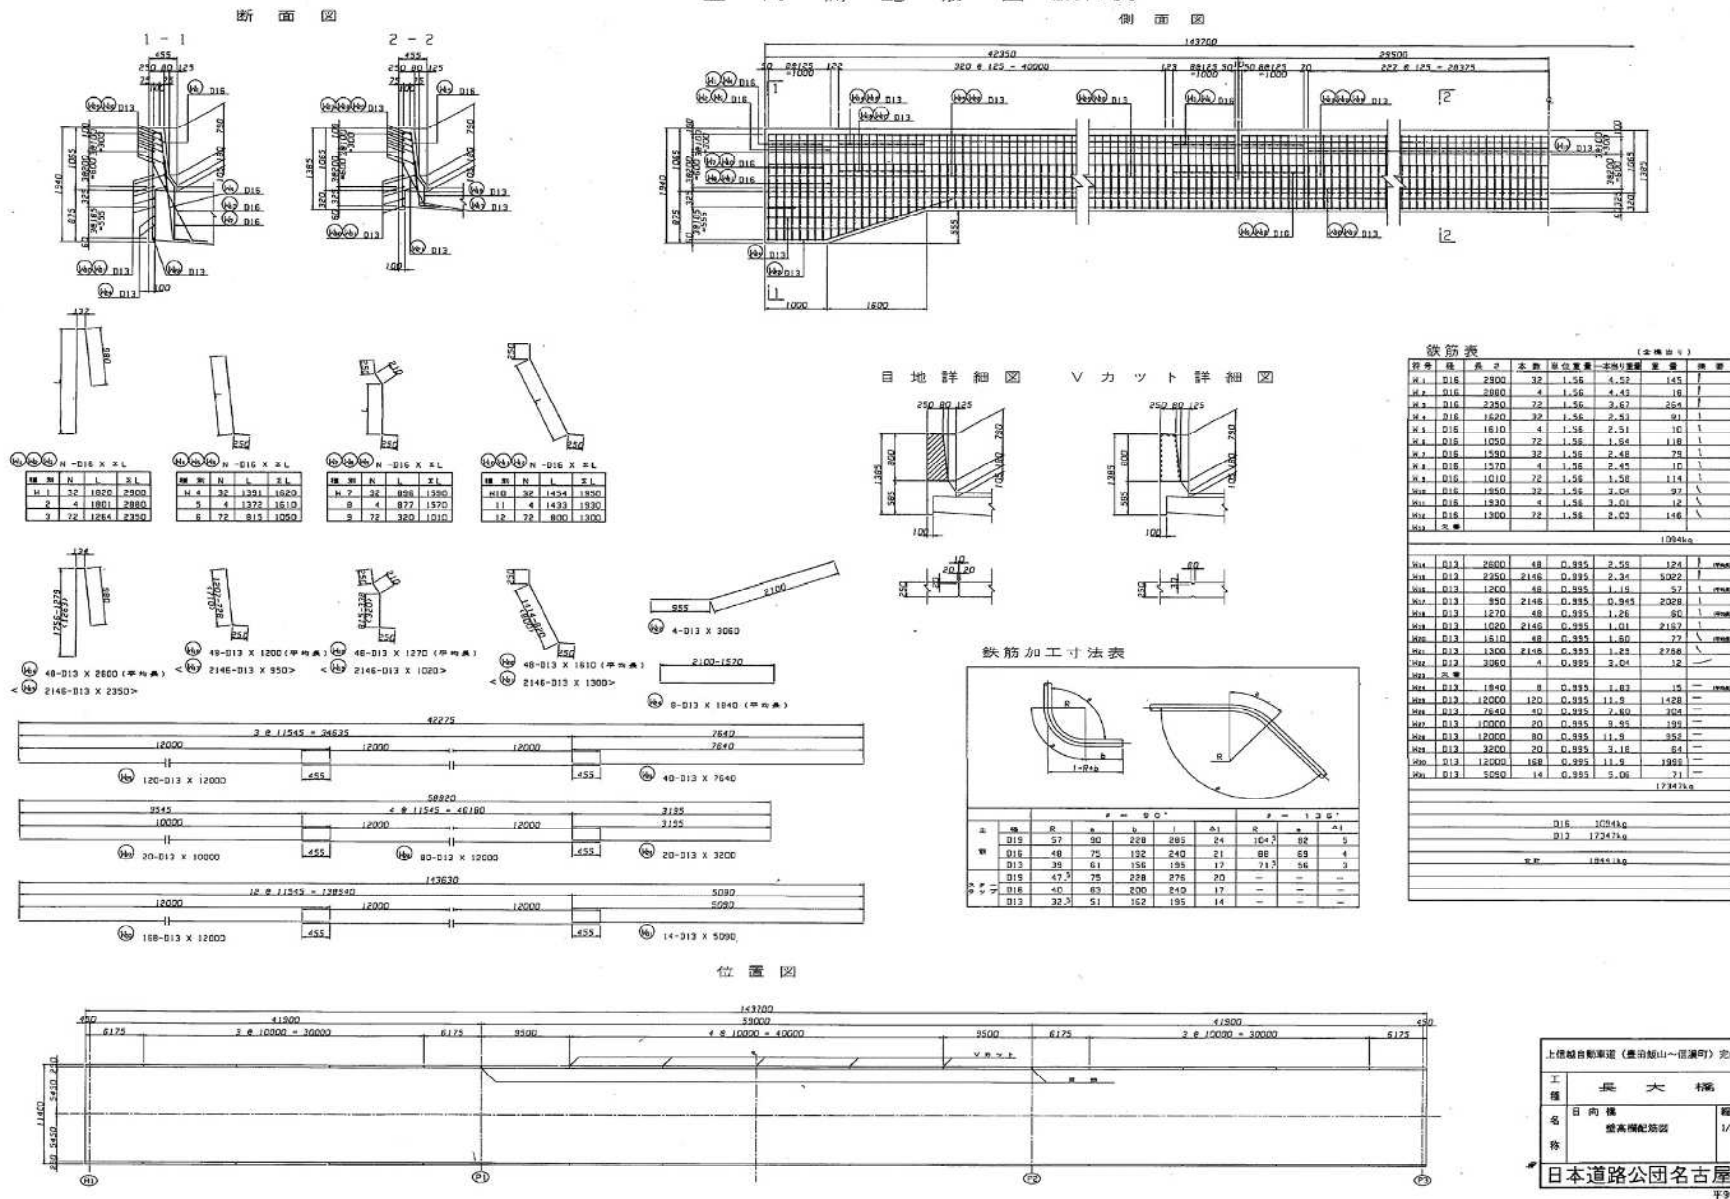

工種	2957
長	479
大	709
橋	
名	日向橋
橋高欄配筋図	縮尺 4.4
1/30	135
日本道路公団名古屋建設局	
平90年2月27日	


上信越自動車道 日向橋補修設計	
図面の種類	参考図(9)
縮尺	— 図面番号 /
設計会社名	—
事務所名	東日本高速道路(株) 関東支社 長野管理事務所

参考図(11)


P3~A2 上部工配筋図 (5) 縮尺 1:30

盛高橋配筋図



側面図

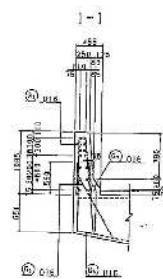


2-2

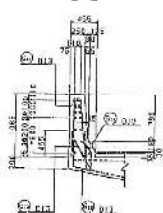


3-3

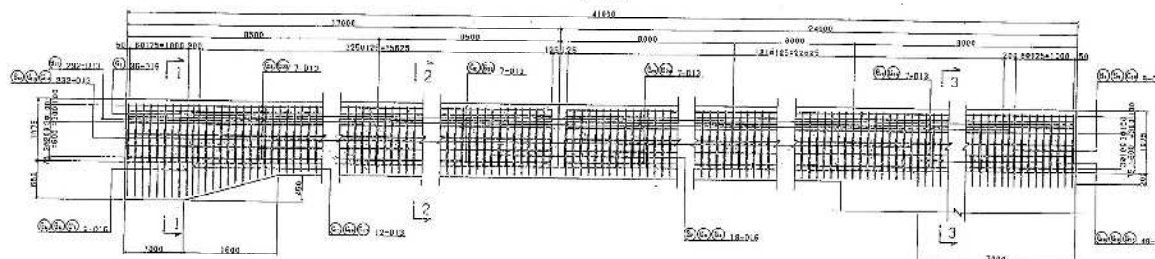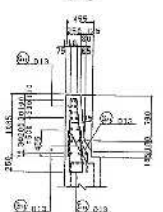



平面断面図

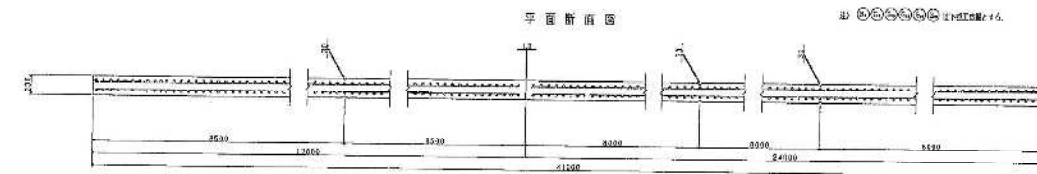

日向斜組図

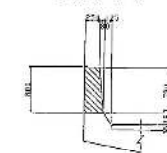

Vカット斜組図

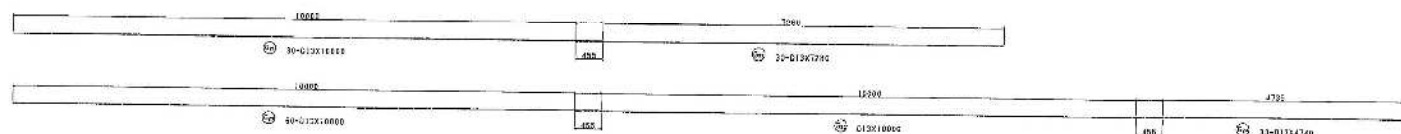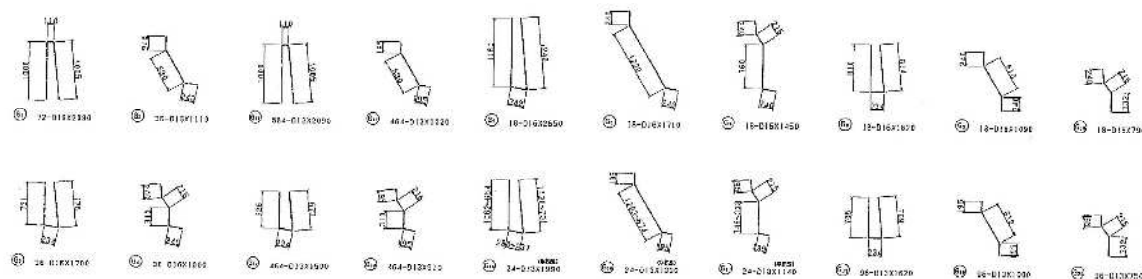

上信越自動車道 (盛高橋) 配筋図	740
工	2957
集	517
名	708
P3~A2 上部工配筋図 (5)	82
縮	135

日本道路公団名古屋建設局

平成9年3月15日

上信越自動車道 日向橋補修設計

図面の種類	参考図(11)
縮尺	— 図面番号 /
設計会社名	—
事務所名	東日本高速道路(株) 関東支社 長野管理事務所

参 考 図(12)

日向橋廻り配管敷設図


タラップ部詳細図 1/30

しゆん功図

上信越自動車道 松坂トンネル工事関係設備工事			
図面の種類		日向橋西側配水管設図	
図番	400.100 3027-10	図西番号	23
竣工会社 二宮工務株式会社			
推進人名 日本道路公団工事建設局 長野工事課長			

上信越自動車道 日向橋補修設計

図面の種類

参 考 图(12)


縮尺

図面番号 /

設計会社名

事務所名	東日本高速道路(株) 関東支社 長野管理事務所
------	----------------------------

参 考 図(13)

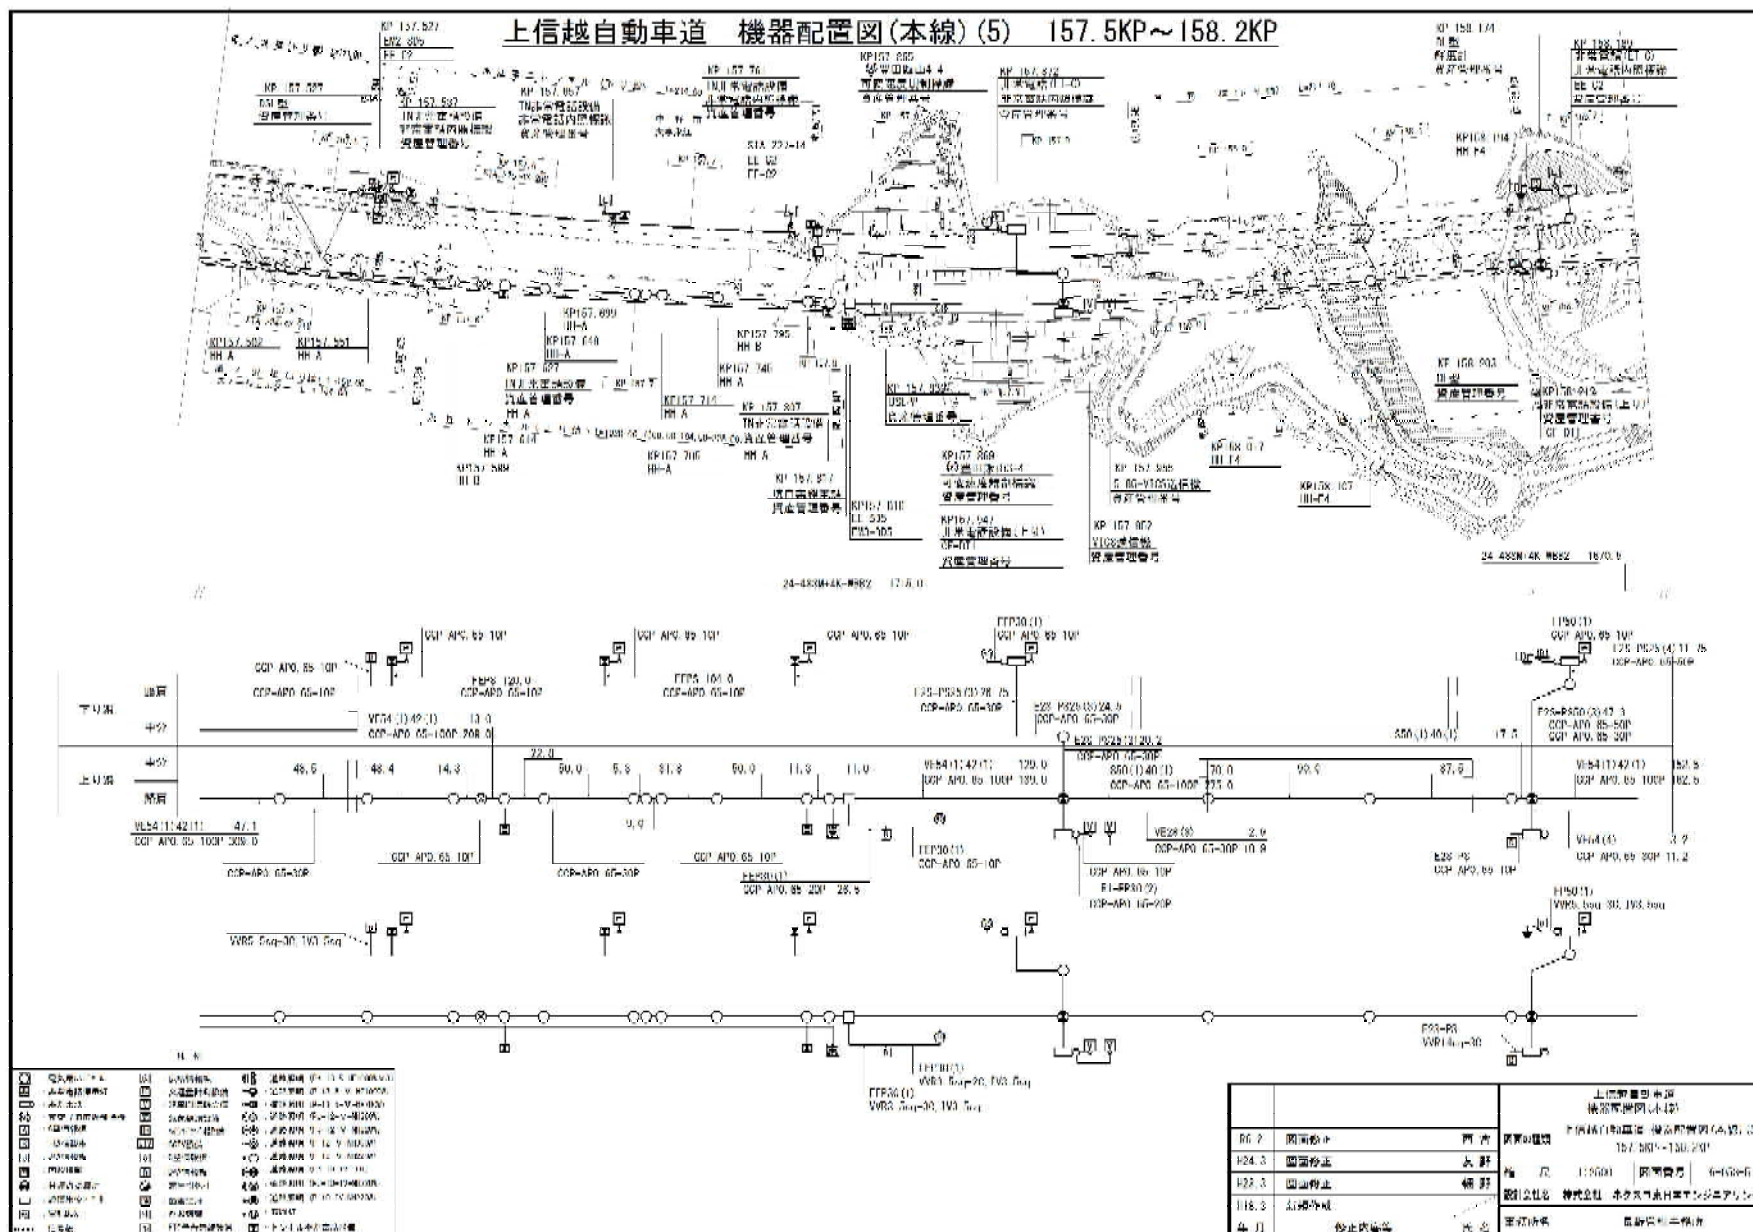

上信越自動車道 日向橋補修設計			
図面の種類	参 考 図(13)		
縮尺	—	図面番号	/
設計会社名	—		
事務所名	東日本高速道路㈱ 関東支社 長野管理事務所		