

道央自動車道 ルルマッヅ川橋床版取替検討


参 考 図

令和8年9月

東日本高速道路株式会社
北海道支社 北広島管理事務所

平面図(1) 中の沢橋


中の沢橋(下り線)
S12.945KP~S13.110KP

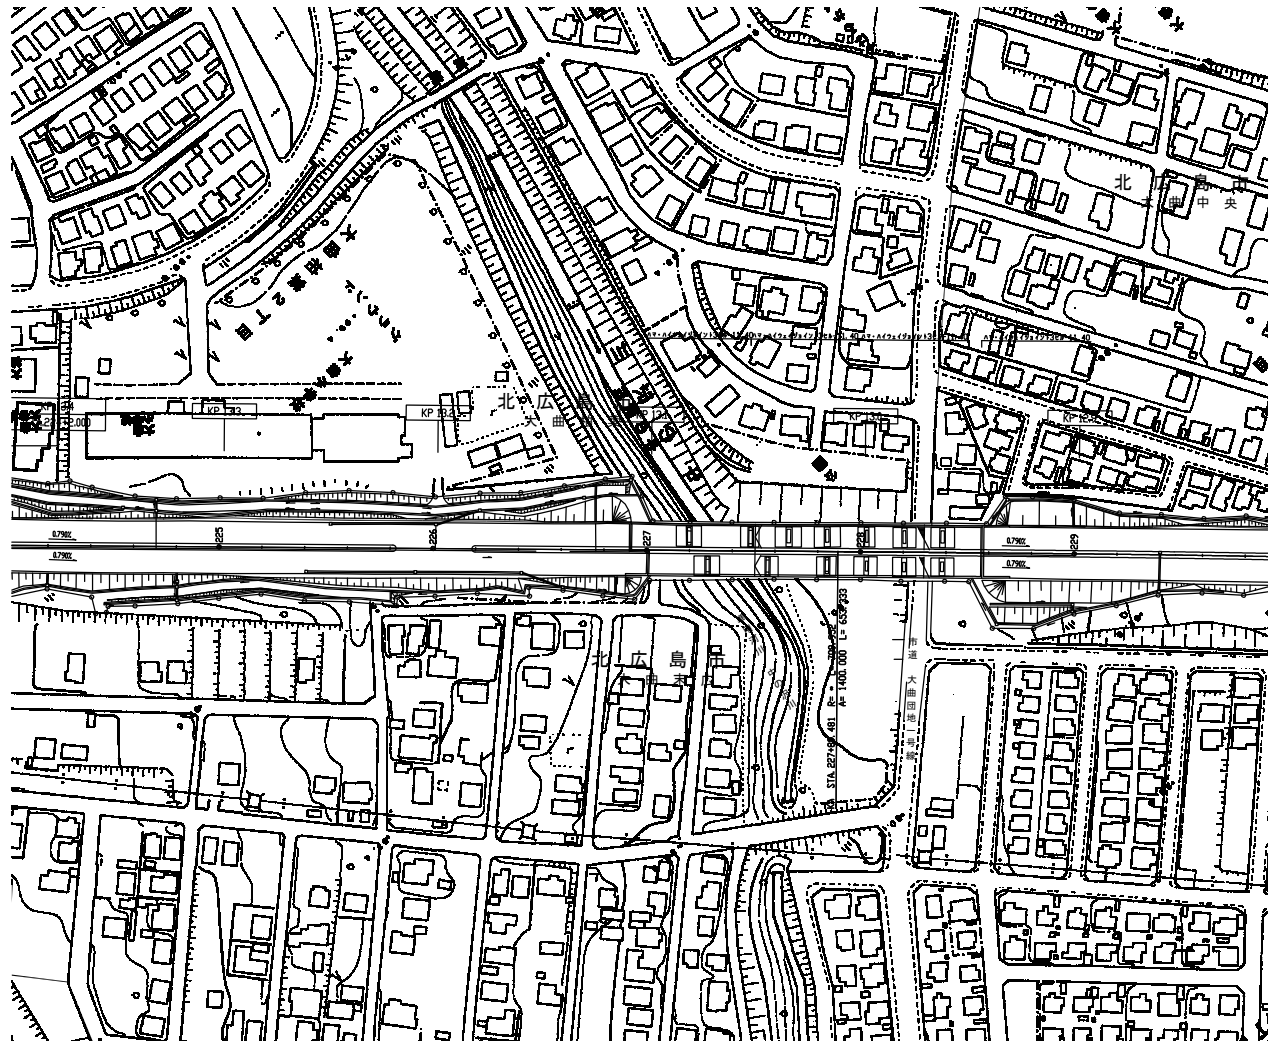

道央自動車道 ルルマップ川橋床版取替検討			
図面の種類	平面図（１） 中の沢橋		
縮 尺	図 示	図面番号	
設計会社名			
事務所名	東日本高速道路株式会社 北海道支社 北広島管理事務所		

平面図(2) ルルマップ川橋


ルルマップ川橋(上下線)
S21.278KP~S21.550KP

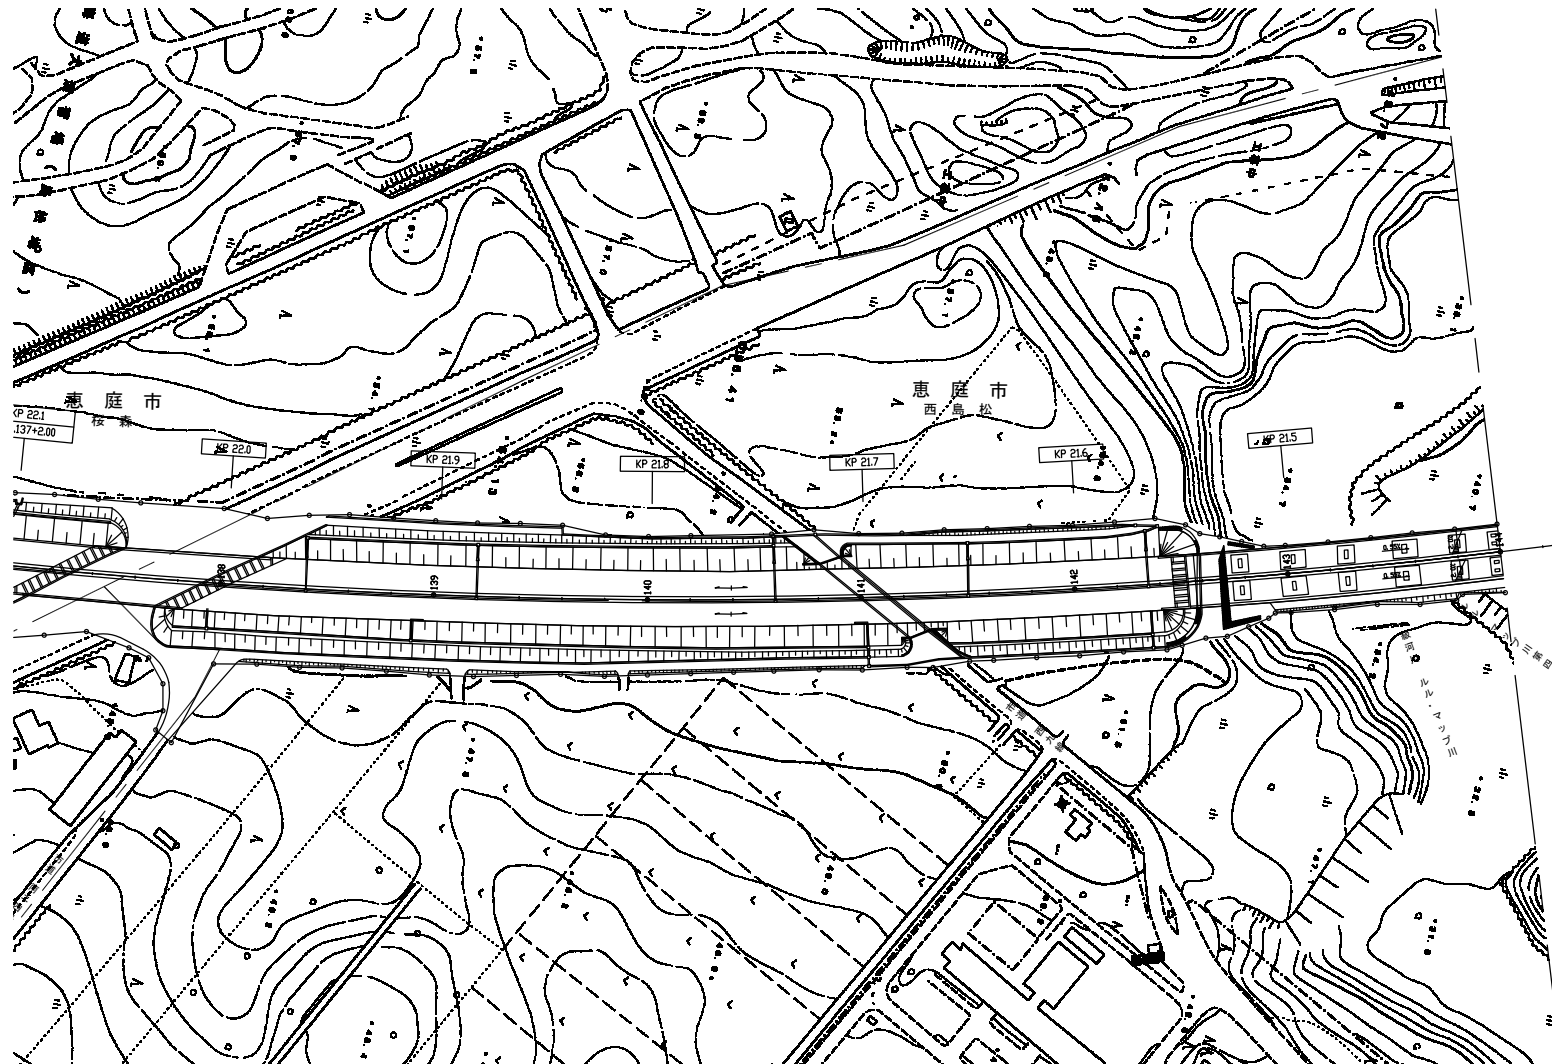

道央自動車道 ルルマップ川橋床版取替検討			
図面の種類	平面図（２） ルルマップ川橋		
縮 尺	図 示	図面番号	
設計会社名			
事務所名	東日本高速道路株式会社 北海道支社 北広島管理事務所		

平面図(3) ルルマップ川橋

ルルマップ川橋(上下線)
S21.278KP~S21.550KP

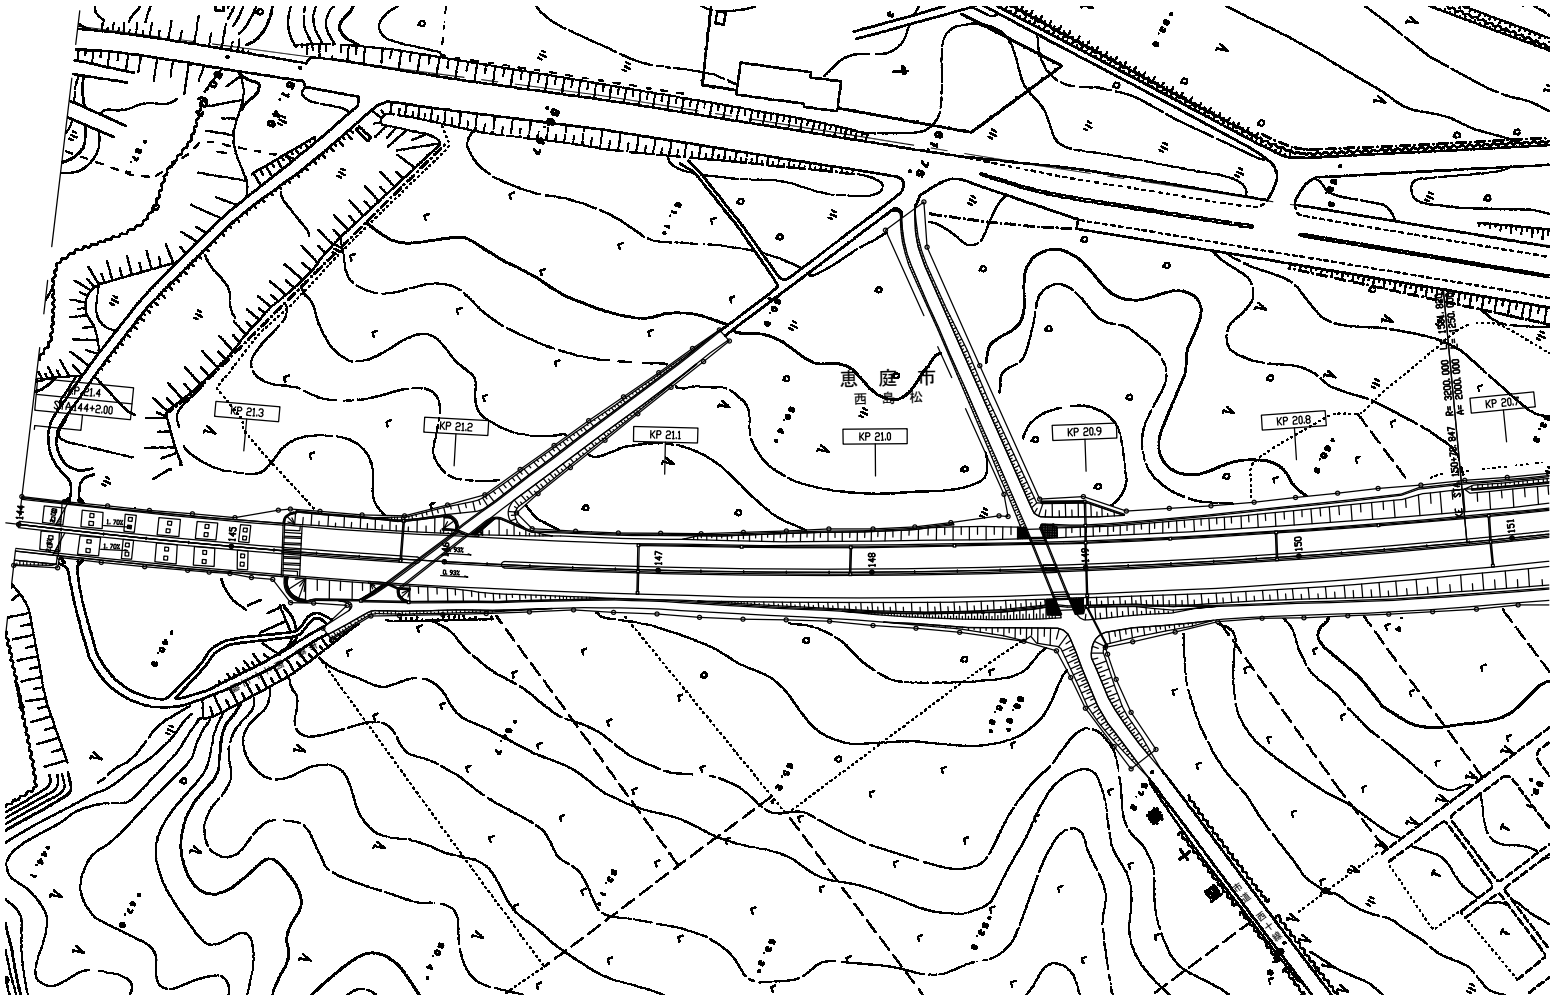


道央自動車道 ルルマップ川橋床版取替検討			
図面の種類	平面図（３） ルルマップ川橋		
縮 尺	図 示	図面番号	
設計会社名			
事務所名	東日本高速道路株式会社 北海道支社 北広島管理事務所		

平面図(4)

漁川橋


漁川橋(下り線)

S27.298KP~S27.449KP

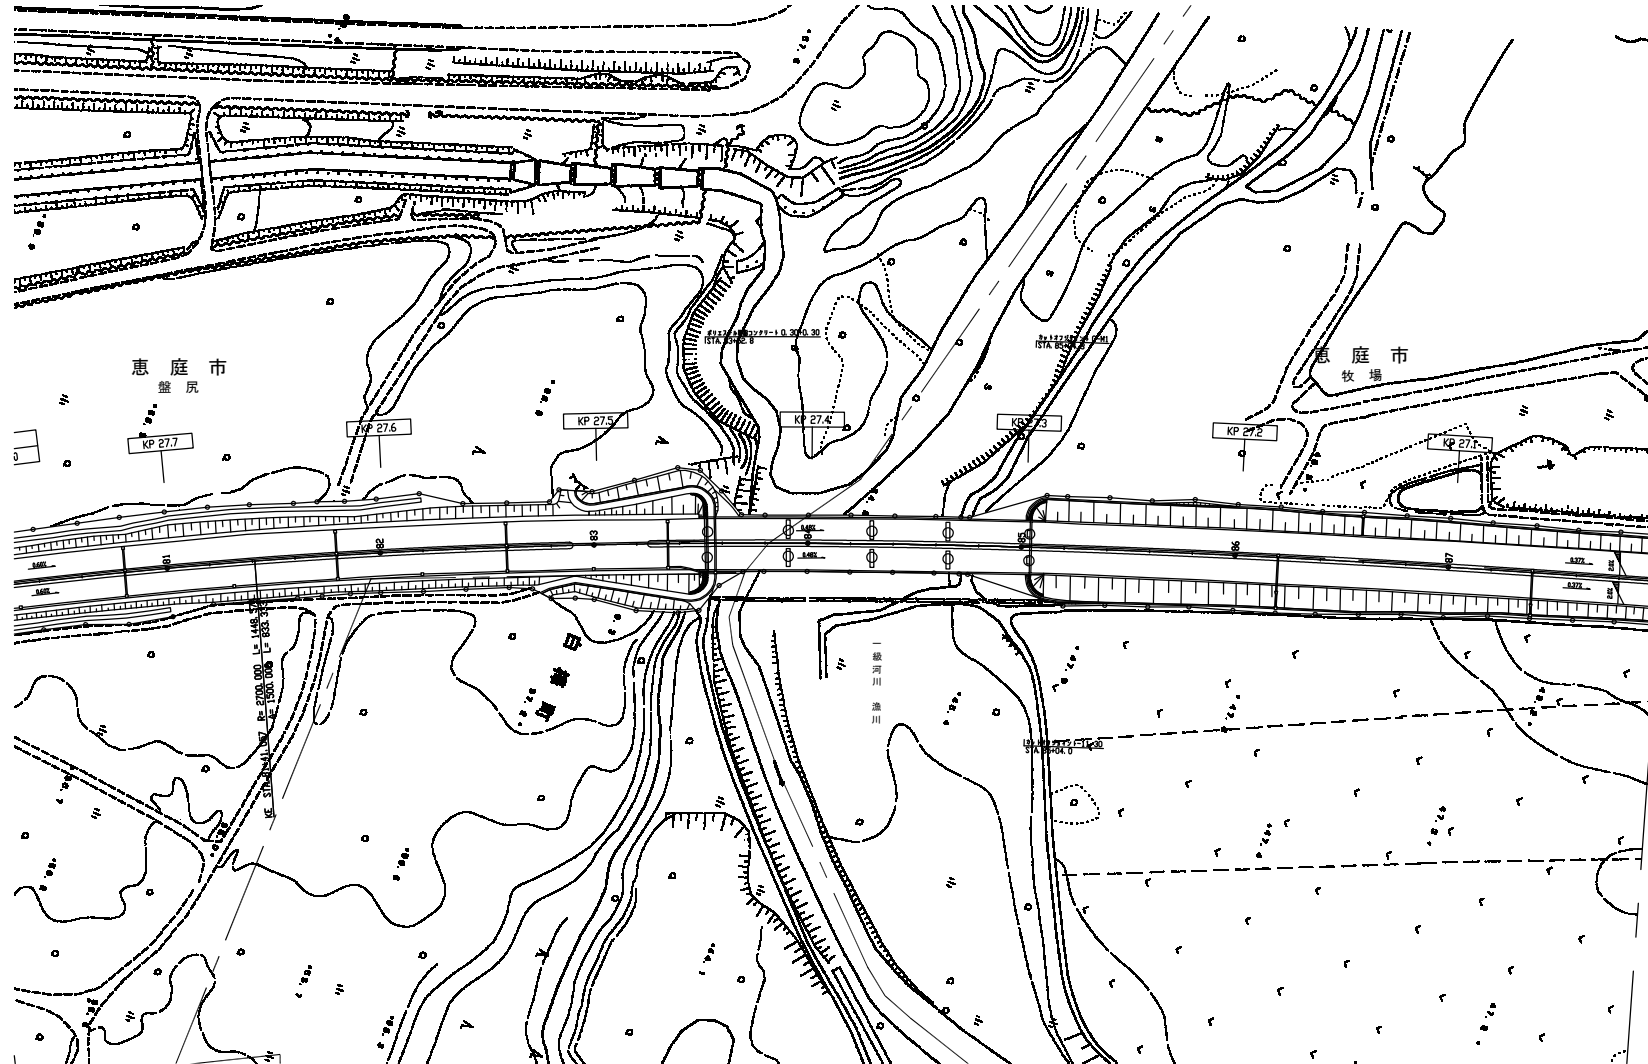

道央自動車道　ルルマップ川橋床版取替検討			
図面の種類	平面図（４） 漁川橋		
縮　尺	図　示	図面番号	
設計会社名			
事務所名	東日本高速道路株式会社 北海道支社　北広島管理事務所		


側面図 縮尺 = 1:200

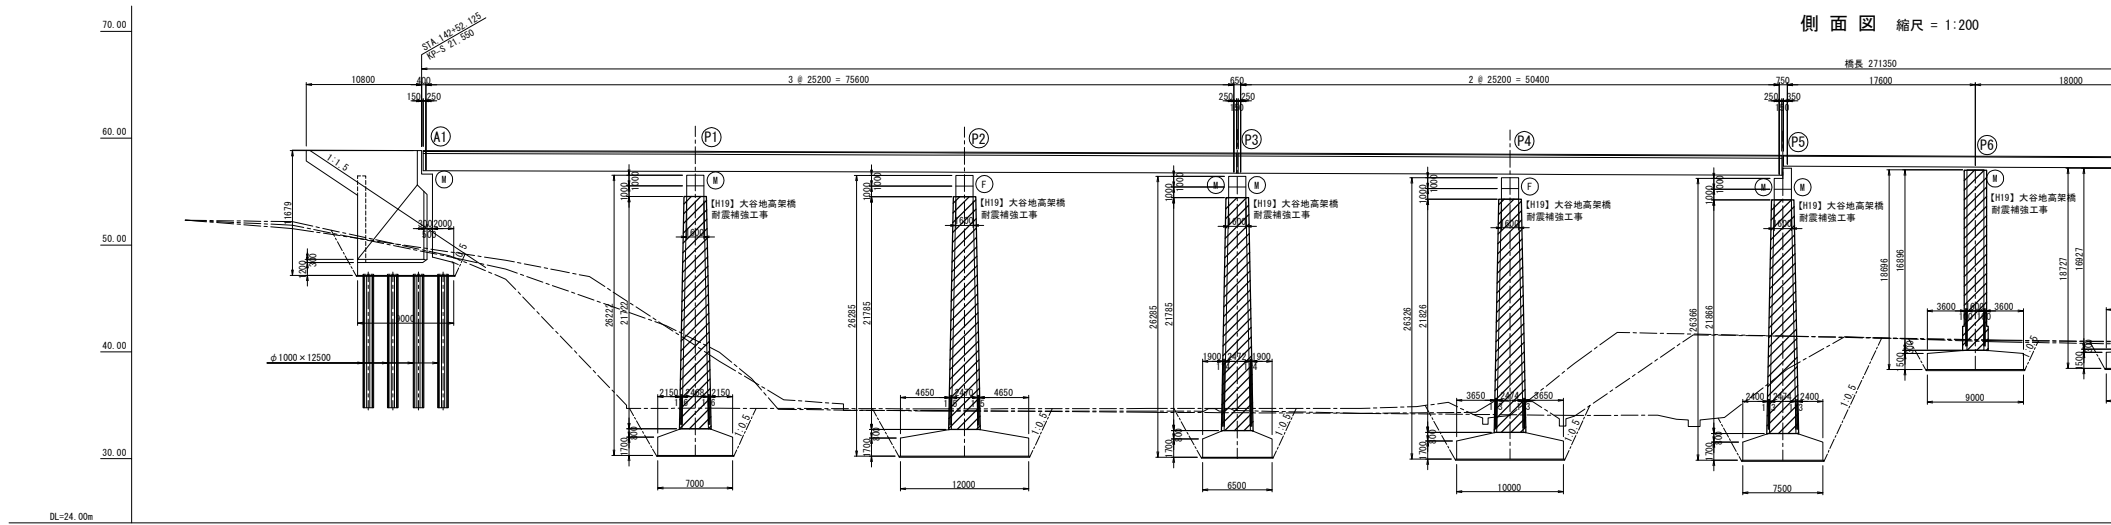



平面線形曲率図	R=3200m L=1531.00m
片勾配すり付図	

平面図 縮尺 1:200


橋長 271350







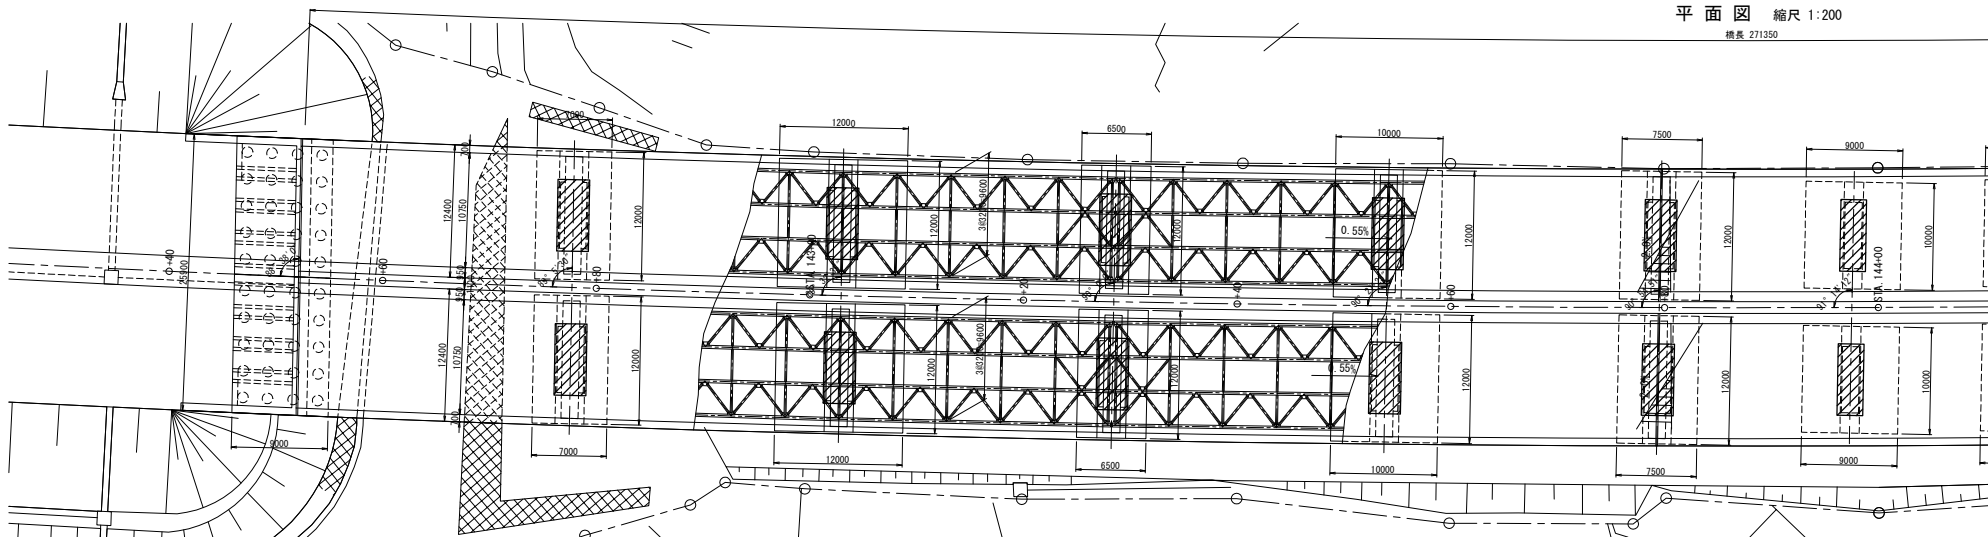


側面図 縮尺 = 1:200





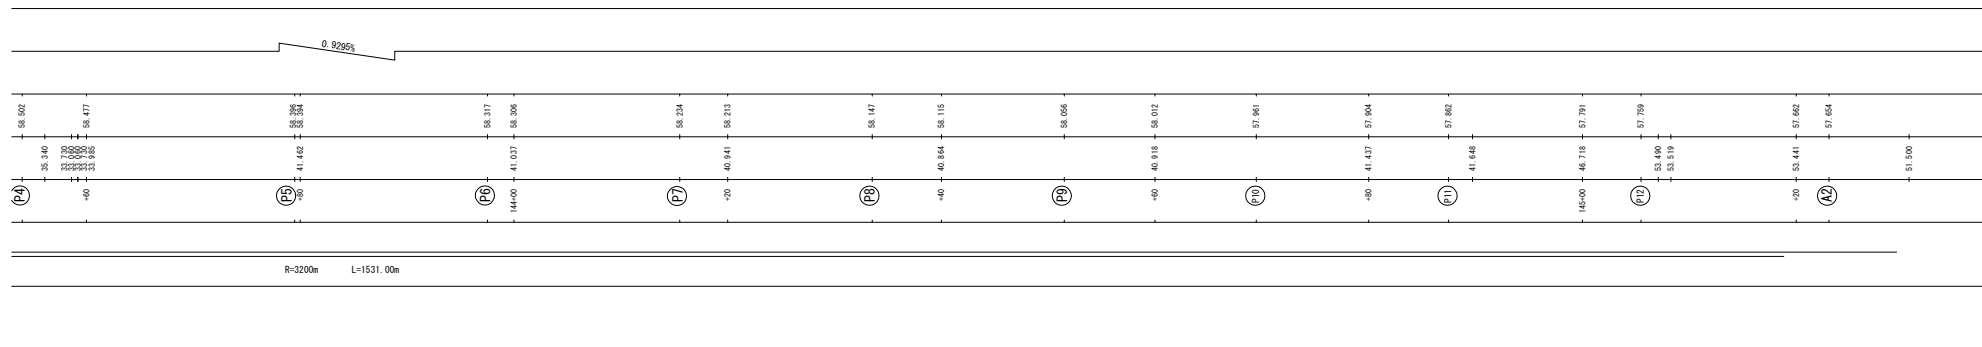
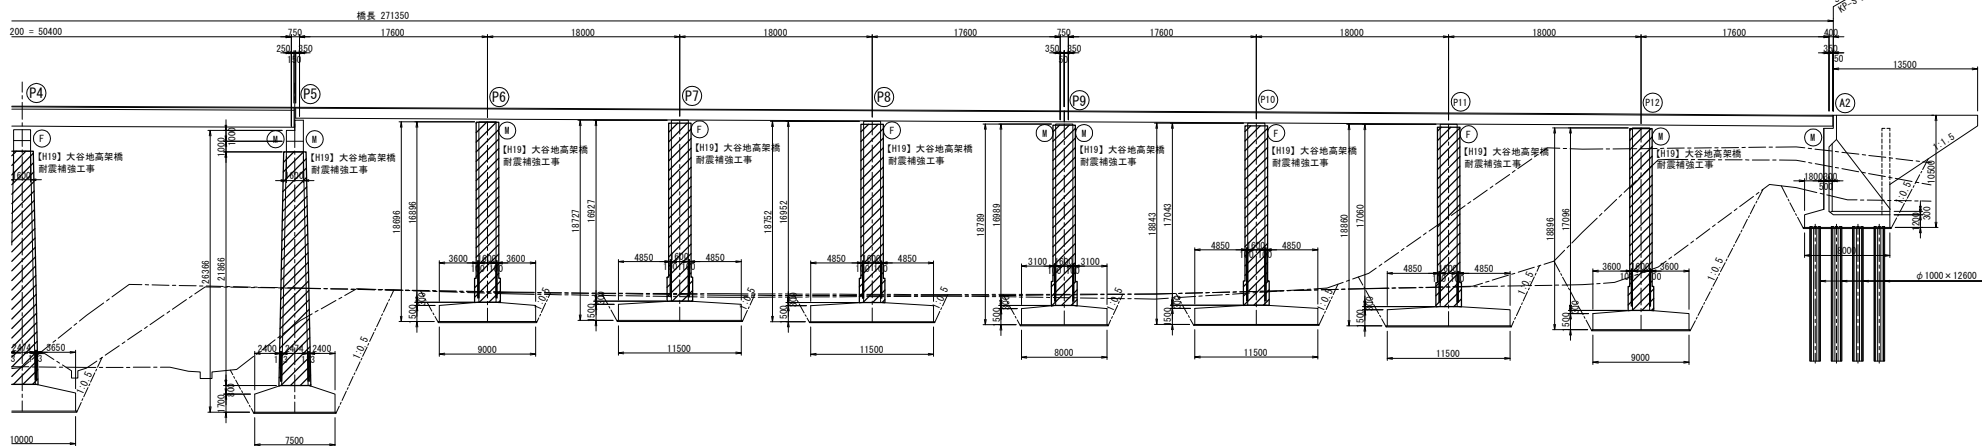


平面図 縮尺 1:200

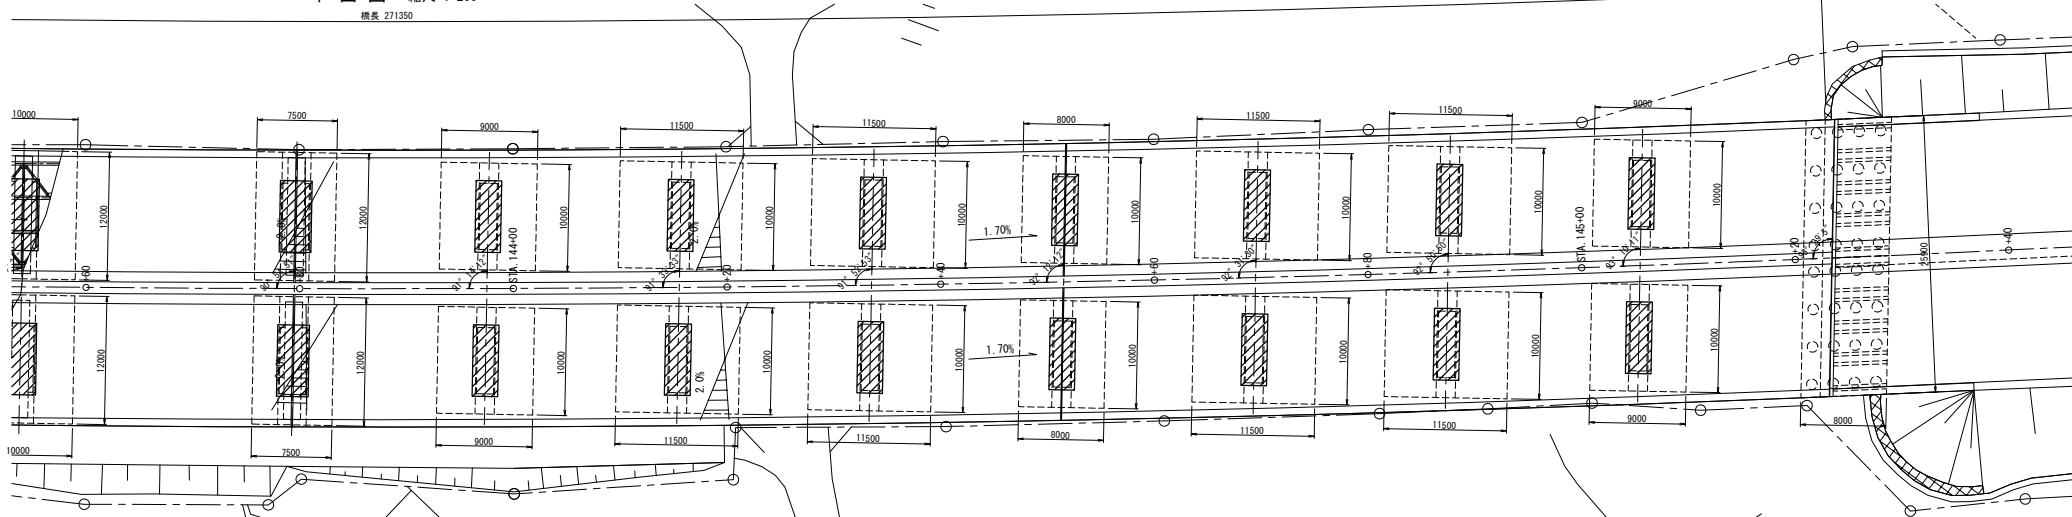

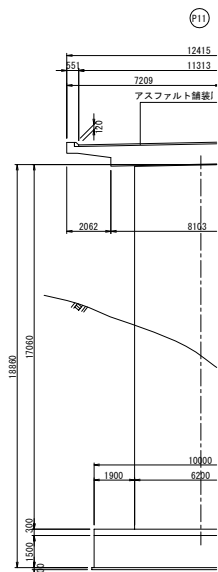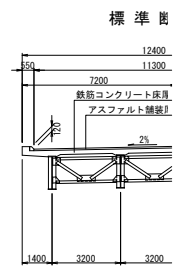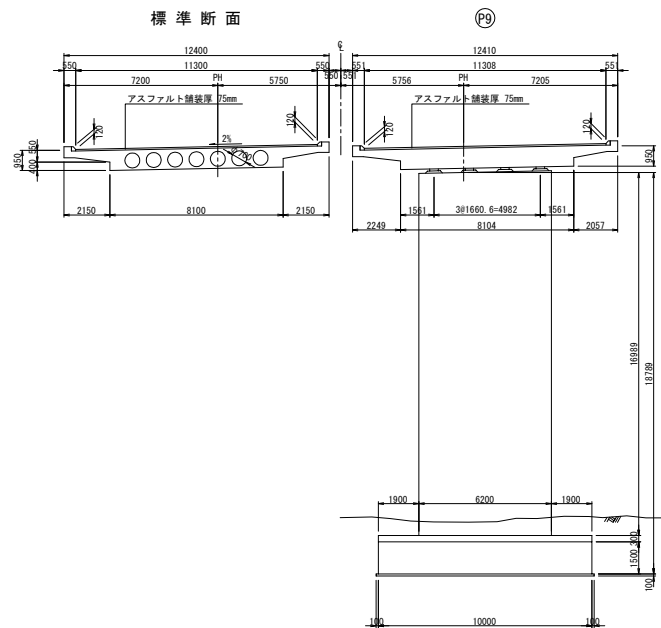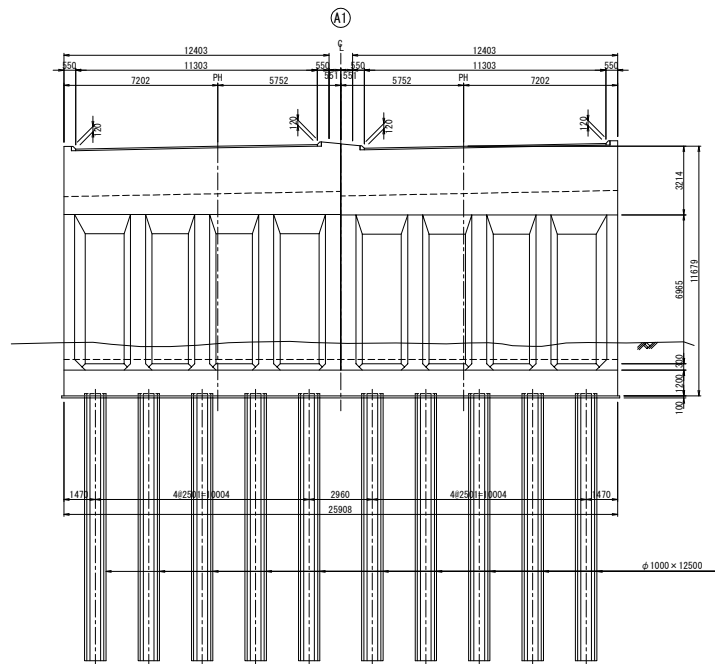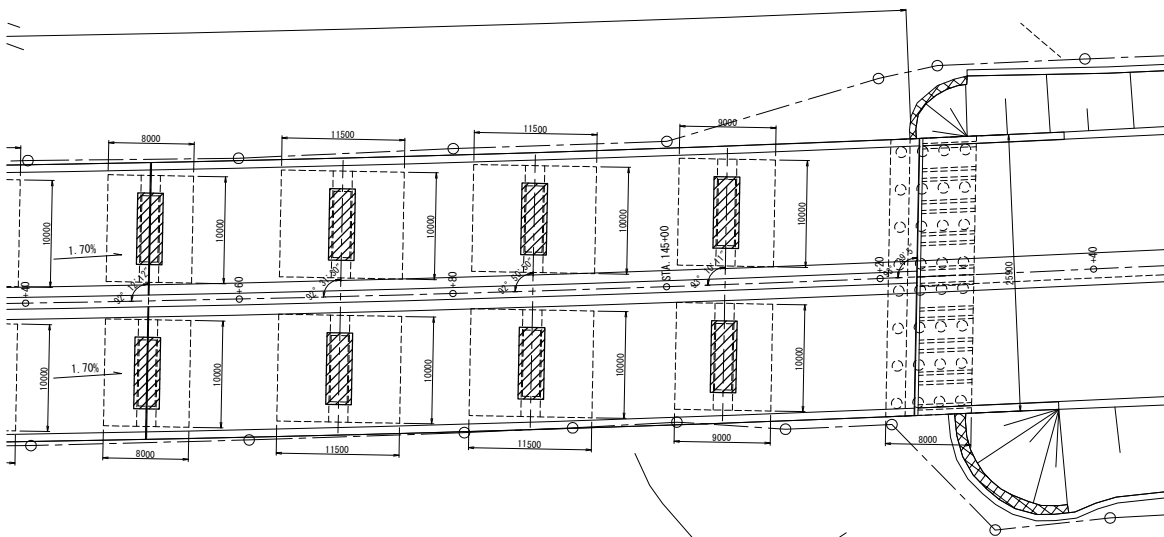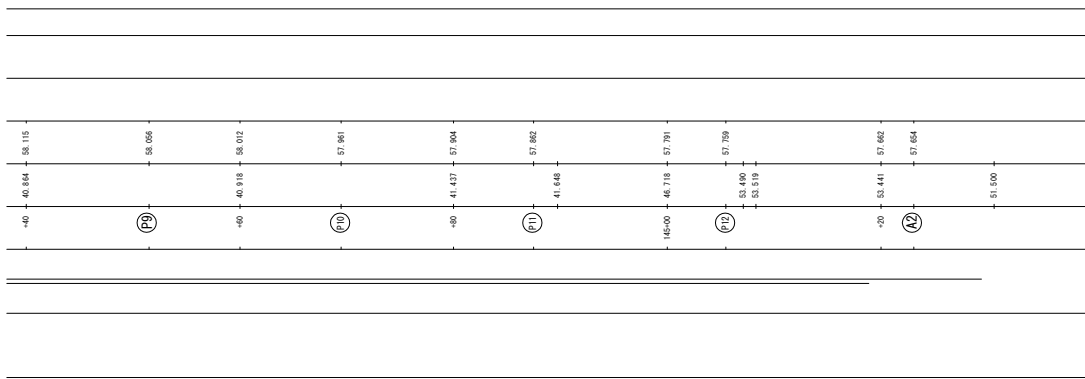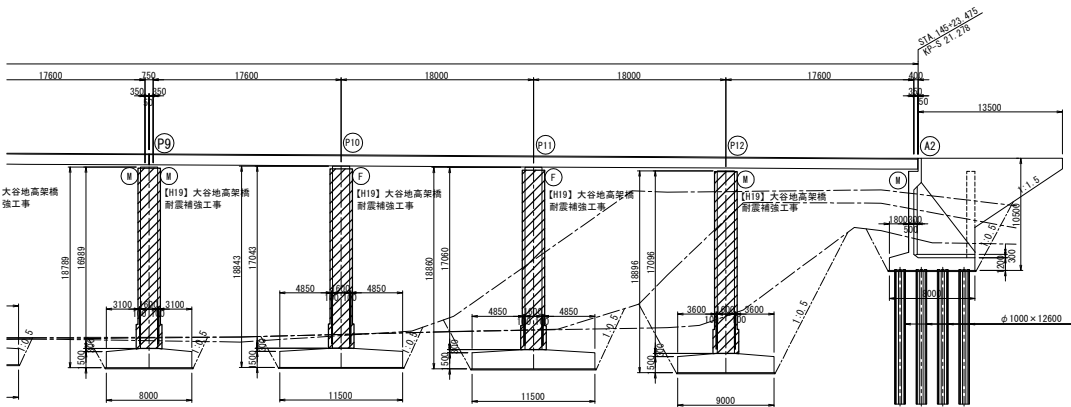

横断面図 S = 1:100

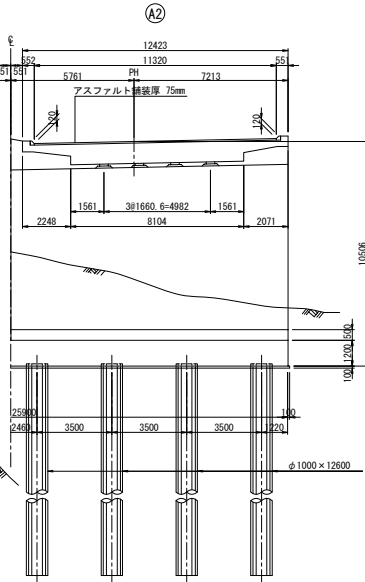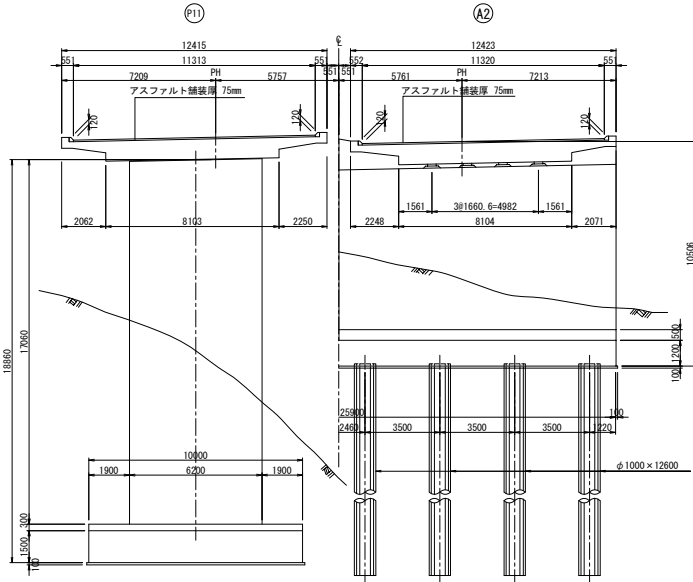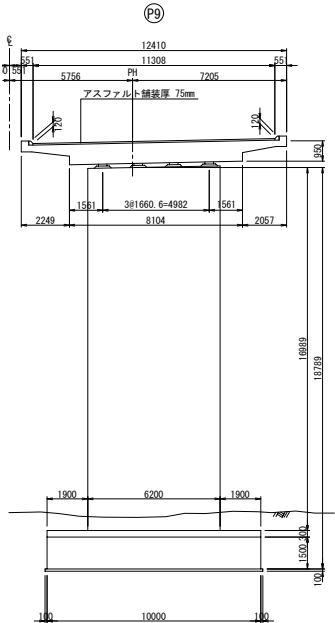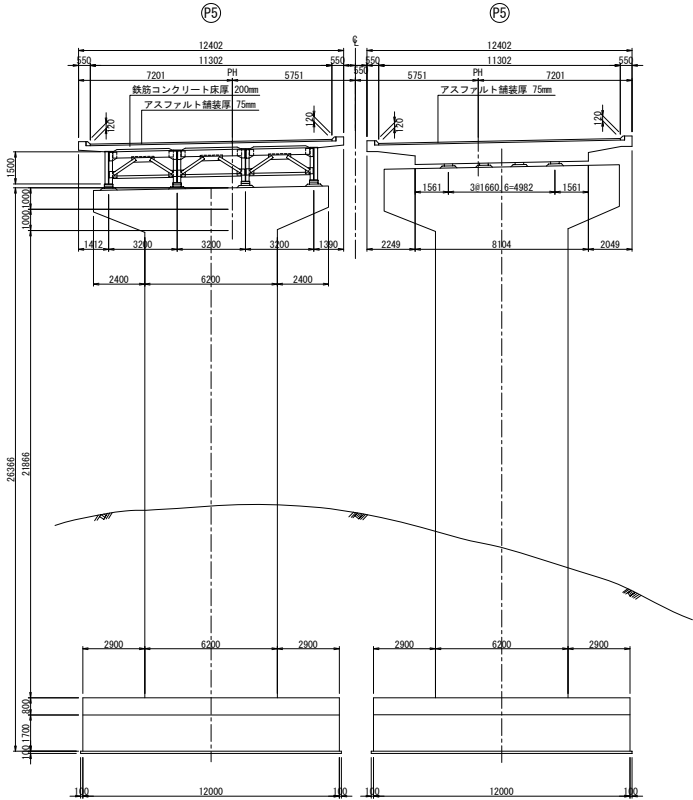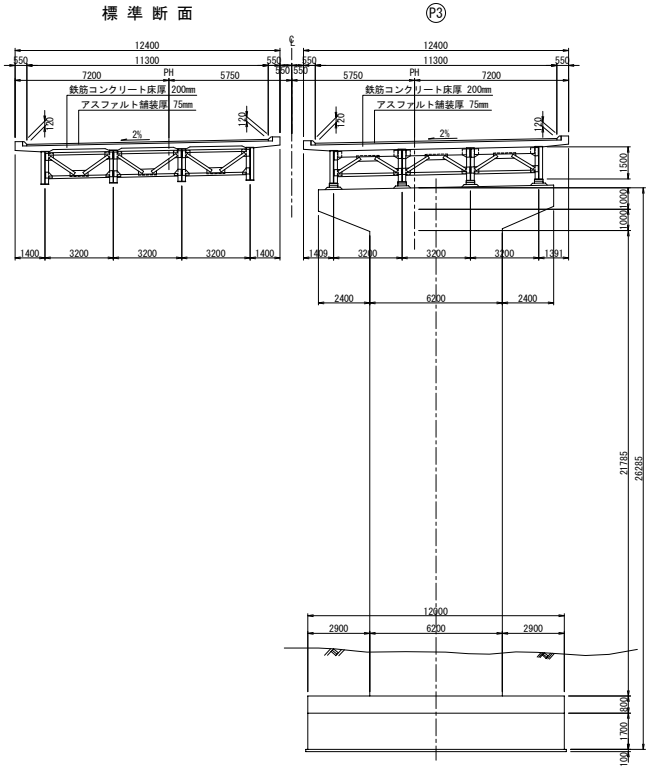
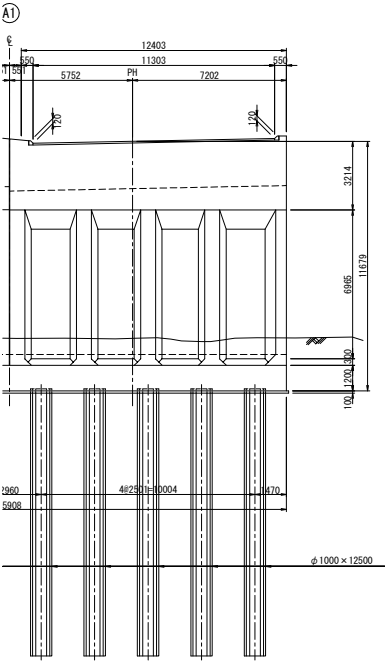


設計条件

型 式	鋼3・2径間連続非合成版桁	RC4径間連続中空床版桁
橋 長	271.35 m	
桁 長	76.1+50.9	71.9+71.9
支 間	(3#25.2) + (2#25.2)	2# (17.6+2#18.0+17.6)
幅 員	11.3	
荷 重	TL-20	
設計震度	Kh=0.20 Kv=±0.10	
斜 角	88° 38' 26" ~ 90° 54' 51"	91° 14' 12" ~ 93° 29' 05"
適用示方書	昭和39年 道路橋示方書	


上り

型 式	鋼3・2径間連続非合成版桁	RC4径間連続中空床版桁
橋 長	271.35 m	
桁 長	76.1+50.9	71.9+71.9
支 間	(3#25.2) + (2#25.2)	2# (17.6+2#18.0+17.6)
幅 員	11.3	
荷 重	TL-20	
設計震度	Kh=0.20 Kv=±0.10	
斜 角	88° 38' 26" ~ 90° 54' 51"	91° 14' 12" ~ 93° 29' 05"
適用示方書	昭和39年 道路橋示方書	

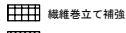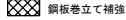凡例
 RC巻立て補強
 縦横巻立て補強
 鋼板巻立て補強

道央自動車道(恵庭～北広島)完成図			284 1253
工 種	長 大 橋		106 515
名 称	ルルマップ川橋	縮尺 1:100 1:200	2 113
東日本高速道路(株) 北海道支社			

側面図 縮尺 1:200

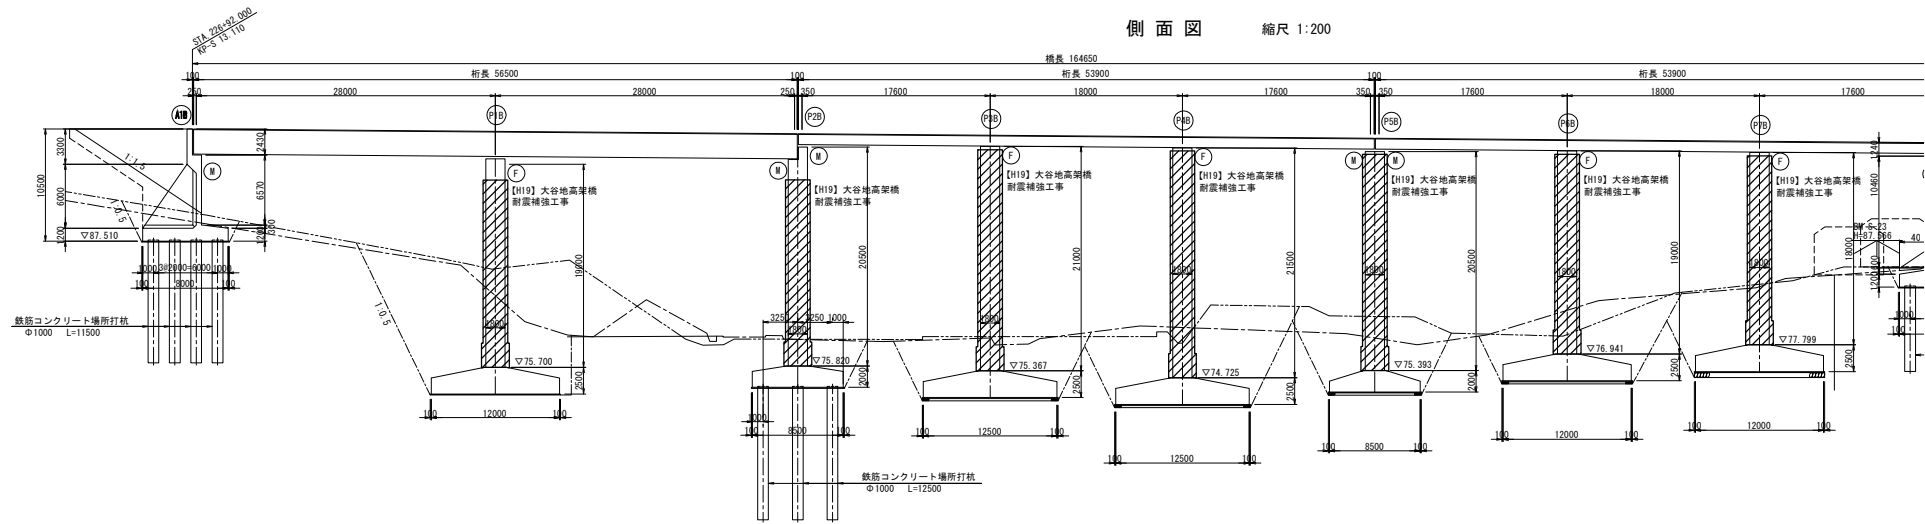

DL=60.000m

計画高	96.010 97.847 97.783 97.623 97.844 97.474 97.422 97.316 97.280 97.159 97.138 96.864 96.844
地盤高	
測点	①B ②A ③B ④B ⑤B ⑥B ⑦B ⑧B ⑨B ⑩B ⑪B ⑫B
平面線形曲率図	R = ∞ L=709.952
片勾配すり付図	

平面図 縮尺 1:200

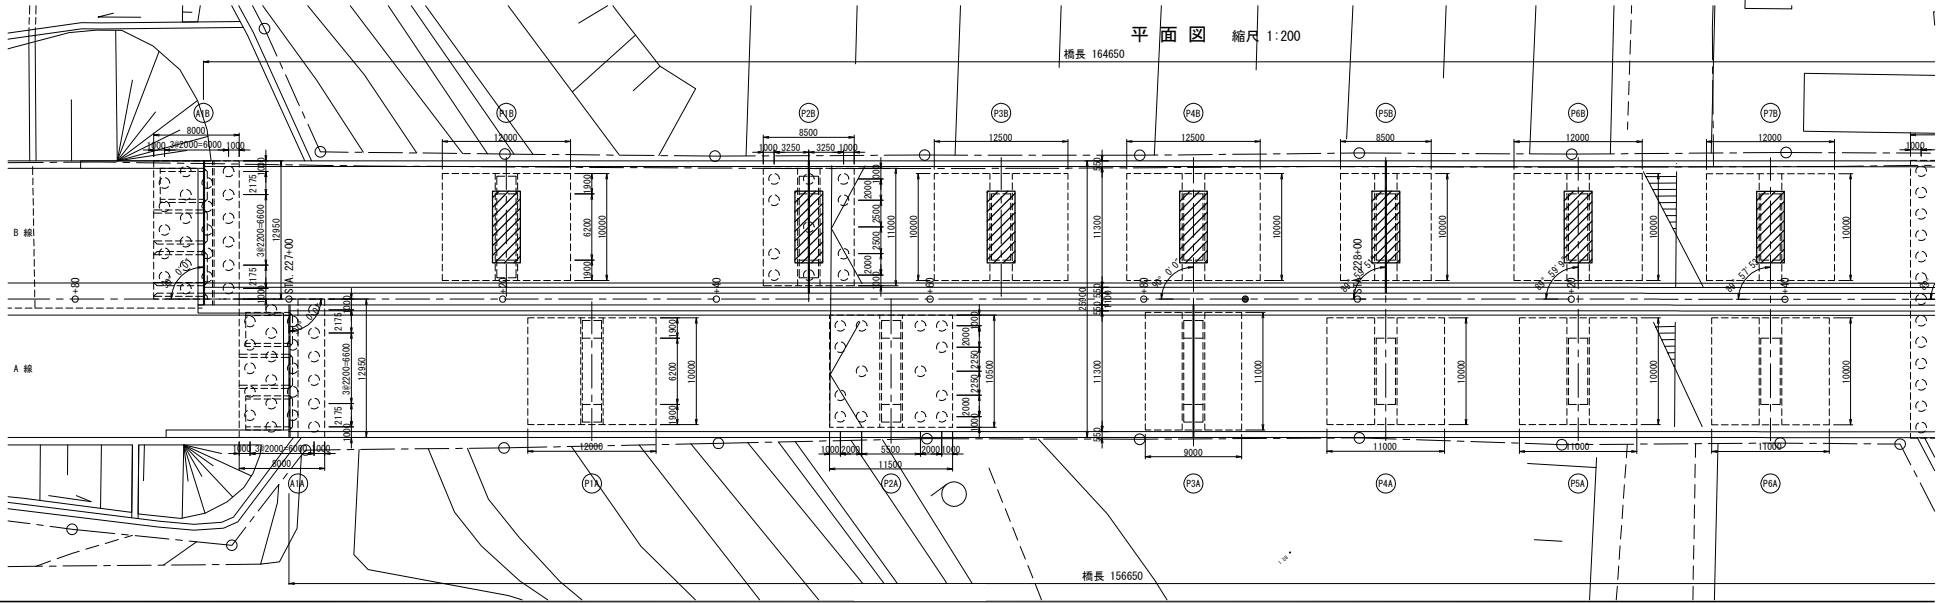


図 縮尺 1:200




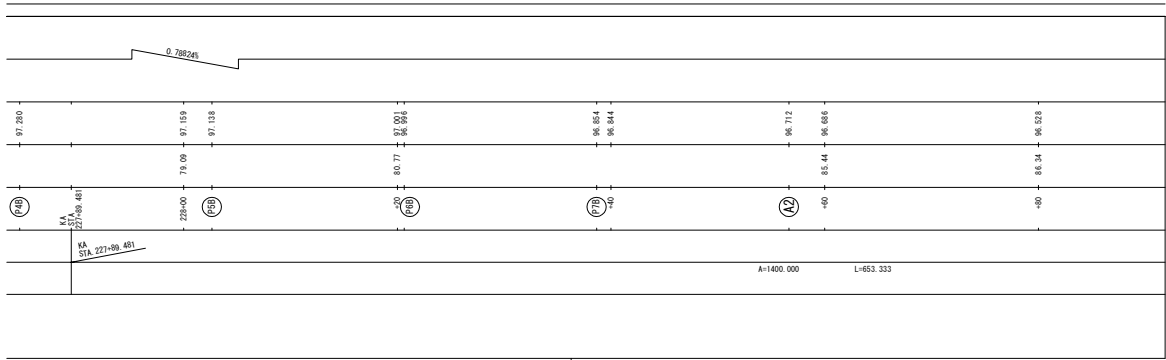



図 縮尺 1:200

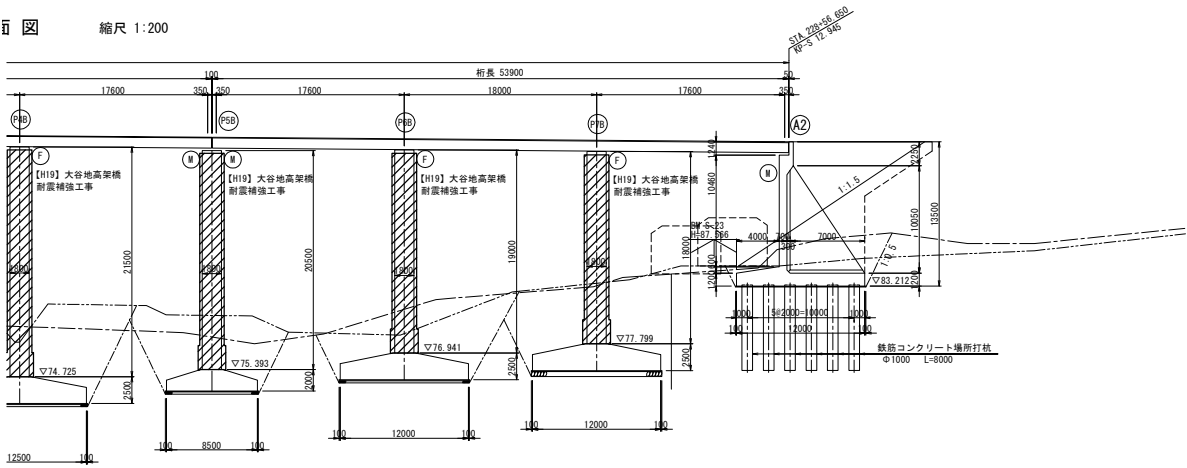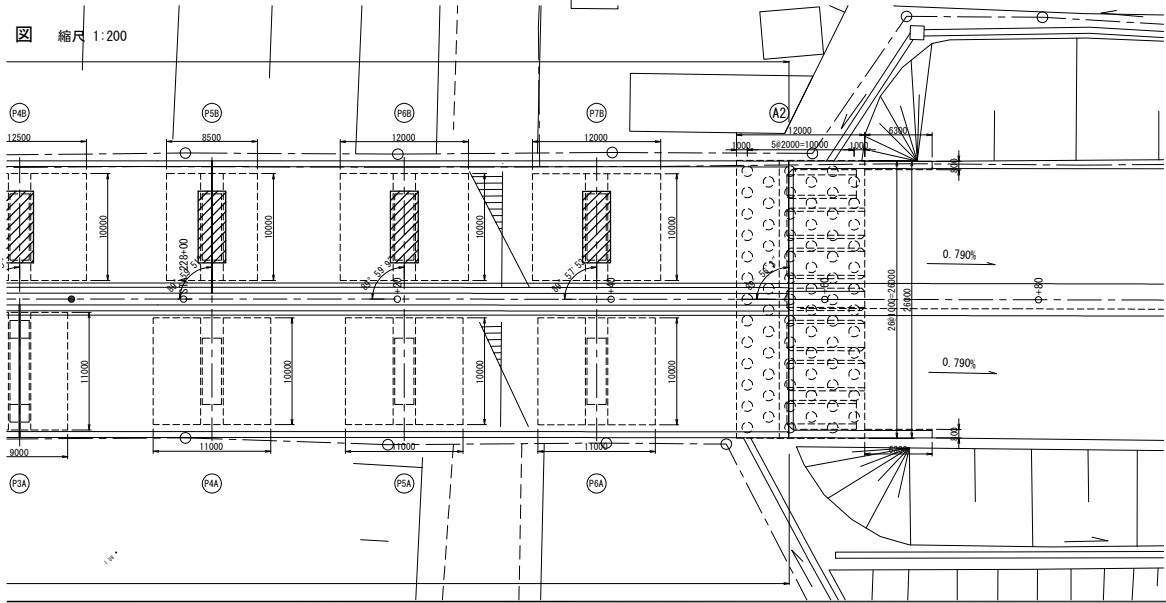

標準断面図 縮尺 1:100

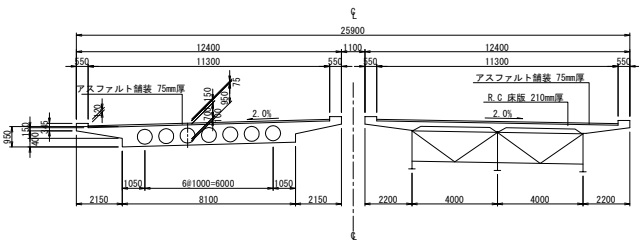


断面図 縮尺 1:200

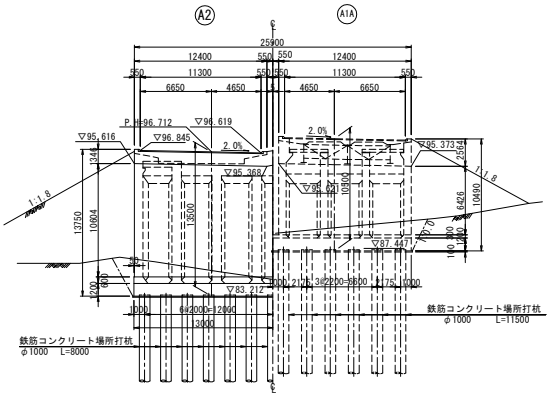

上部構造

形 式	2径間非合成鋼連続桁 3径間RC穴明連続床版桁 3径間RC穴明連続床版桁
橋 長	164.650m
桁 長	56.500m+53.900m+53.900m
支 間	2x28.0m+(17.6m+18.0m+17.6m) x 2
幅 員	11.300m
活 荷 重	TL-20
衝 撃 係 数	i=7/(20+1), i=20/(50+1)
温 度 変 化	t=±15° C, t=-30° C~50° C
地 震 係 数	KH=0.2, KV=±0.1
雪 荷 重	0.10 t/m ²
斜 角	90°
曲 率 半 径	R=∞, A=1400
縦 断 勾 配	0.78824%

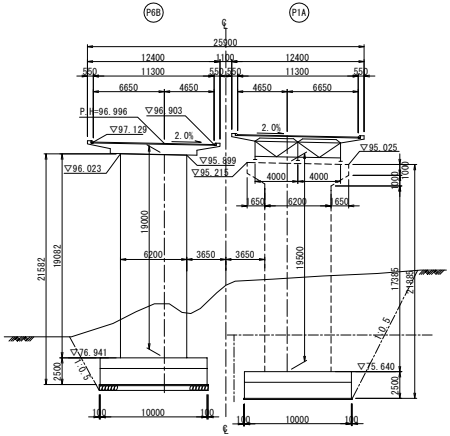

凡例
RC巻立て補強
縦補巻立て補強
鋼板巻立て補強

中の沢橋(下り線)2/2

道央自動車道（恵庭～北広島）完成図		586 1253	
工 種	長 大 橋		408 515
名 称	中の沢橋(下り線) 一 般 図	縮尺 1 : 200	5 112
東日本高速道路(株) 北海道支社			

側面図 S=1:200

橋長 151150
支間 4 x 37575 = 150300

STA 62+50.000
AT=5.71 40V
PH=54.740

STA 65+41.150
AT=5.71 40V
PH=54.025

3800 450
9125 13957 10020 8946 10020 10735 7874 8946 7874 10735 10020 8946 10020 13957 9125 450 6800

5739
1500
13020
6500
▽28440

10054
14500
6500
▽26739

2500
9074
9000
6500
▽33000

8888
12500
6500
▽28600

15000
8000
▽31020
DL=30.000


1:1.6




【H19】大谷地高架橋
耐震補強工事

【H19】大谷地高架橋
耐震補強工事

【H19】大谷地高架橋
耐震補強工事

【H19】大谷地高架橋
耐震補強工事

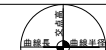	R=2850.000m 放物線勾配	
	計 画 高	地 盤 高
平面線形曲率図	STA + 43.000 + 44.000	59.545 59.545
片勾配すり付図	0+43.000 0+43.000 0+43.000	52.740 0 52.740

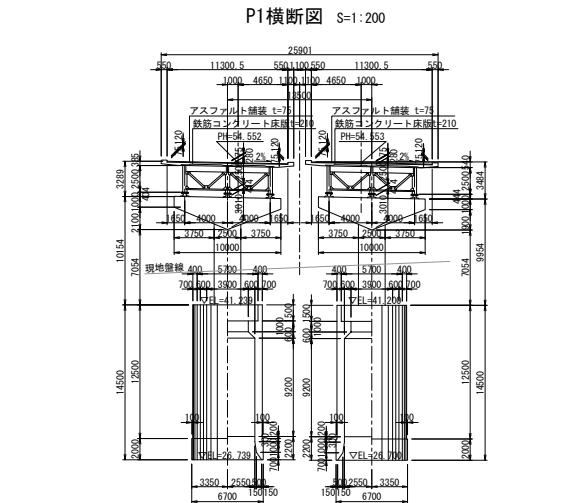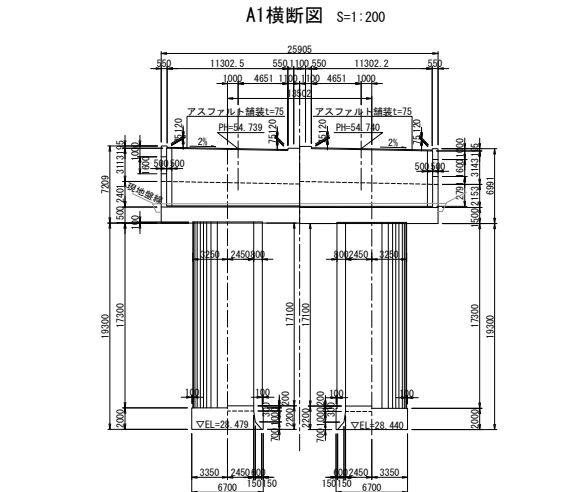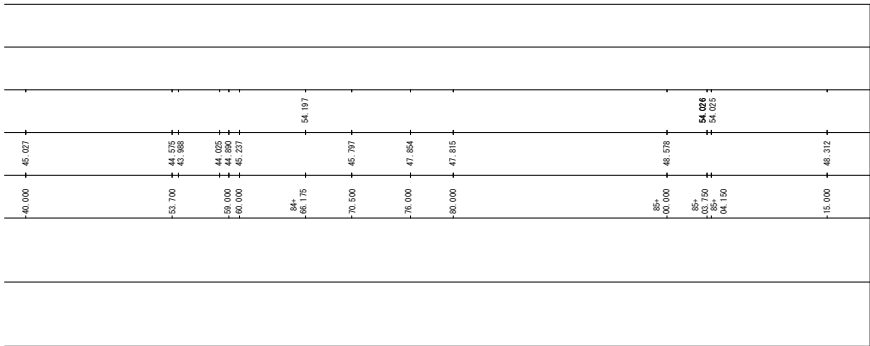


型 式	鋼4徑間連續併合成版桁
橋 長	151.15 m
桁 長	150.9
支 間	4@37.575
幅 員	11.3
荷 重	TL-20
衝撃係数	0.228
設計震度	Kh=0.20 Kv=±0.10
斜 角	90°
適用示方書	昭和39年 道路橋示方書

設計条件		上り
型式	鋼4径間連続非合成断面	
橋長	151.15 m	
桁長	150.9	
支間	4#37.575	
幅員	11.3	
荷重	TL-20	
設計震度	Kh=0.20 Kv=±0.10	
斜角	90°	
適用示方書	昭和39年 道路橋示方書	

凡例  RＣ巻立て補強  縦横巻立て補強  鋼板巻立て補強		道央自動車道（千歳～恵庭）完成図 工種 長大橋		802 681
		名 漁川橋	縮尺 1:100 1:200	267 289
		称 一般図		52 74
漁川橋（2/2）		東日本高速道路（株）北海道支社		



支承図 (2)
 中の沢橋

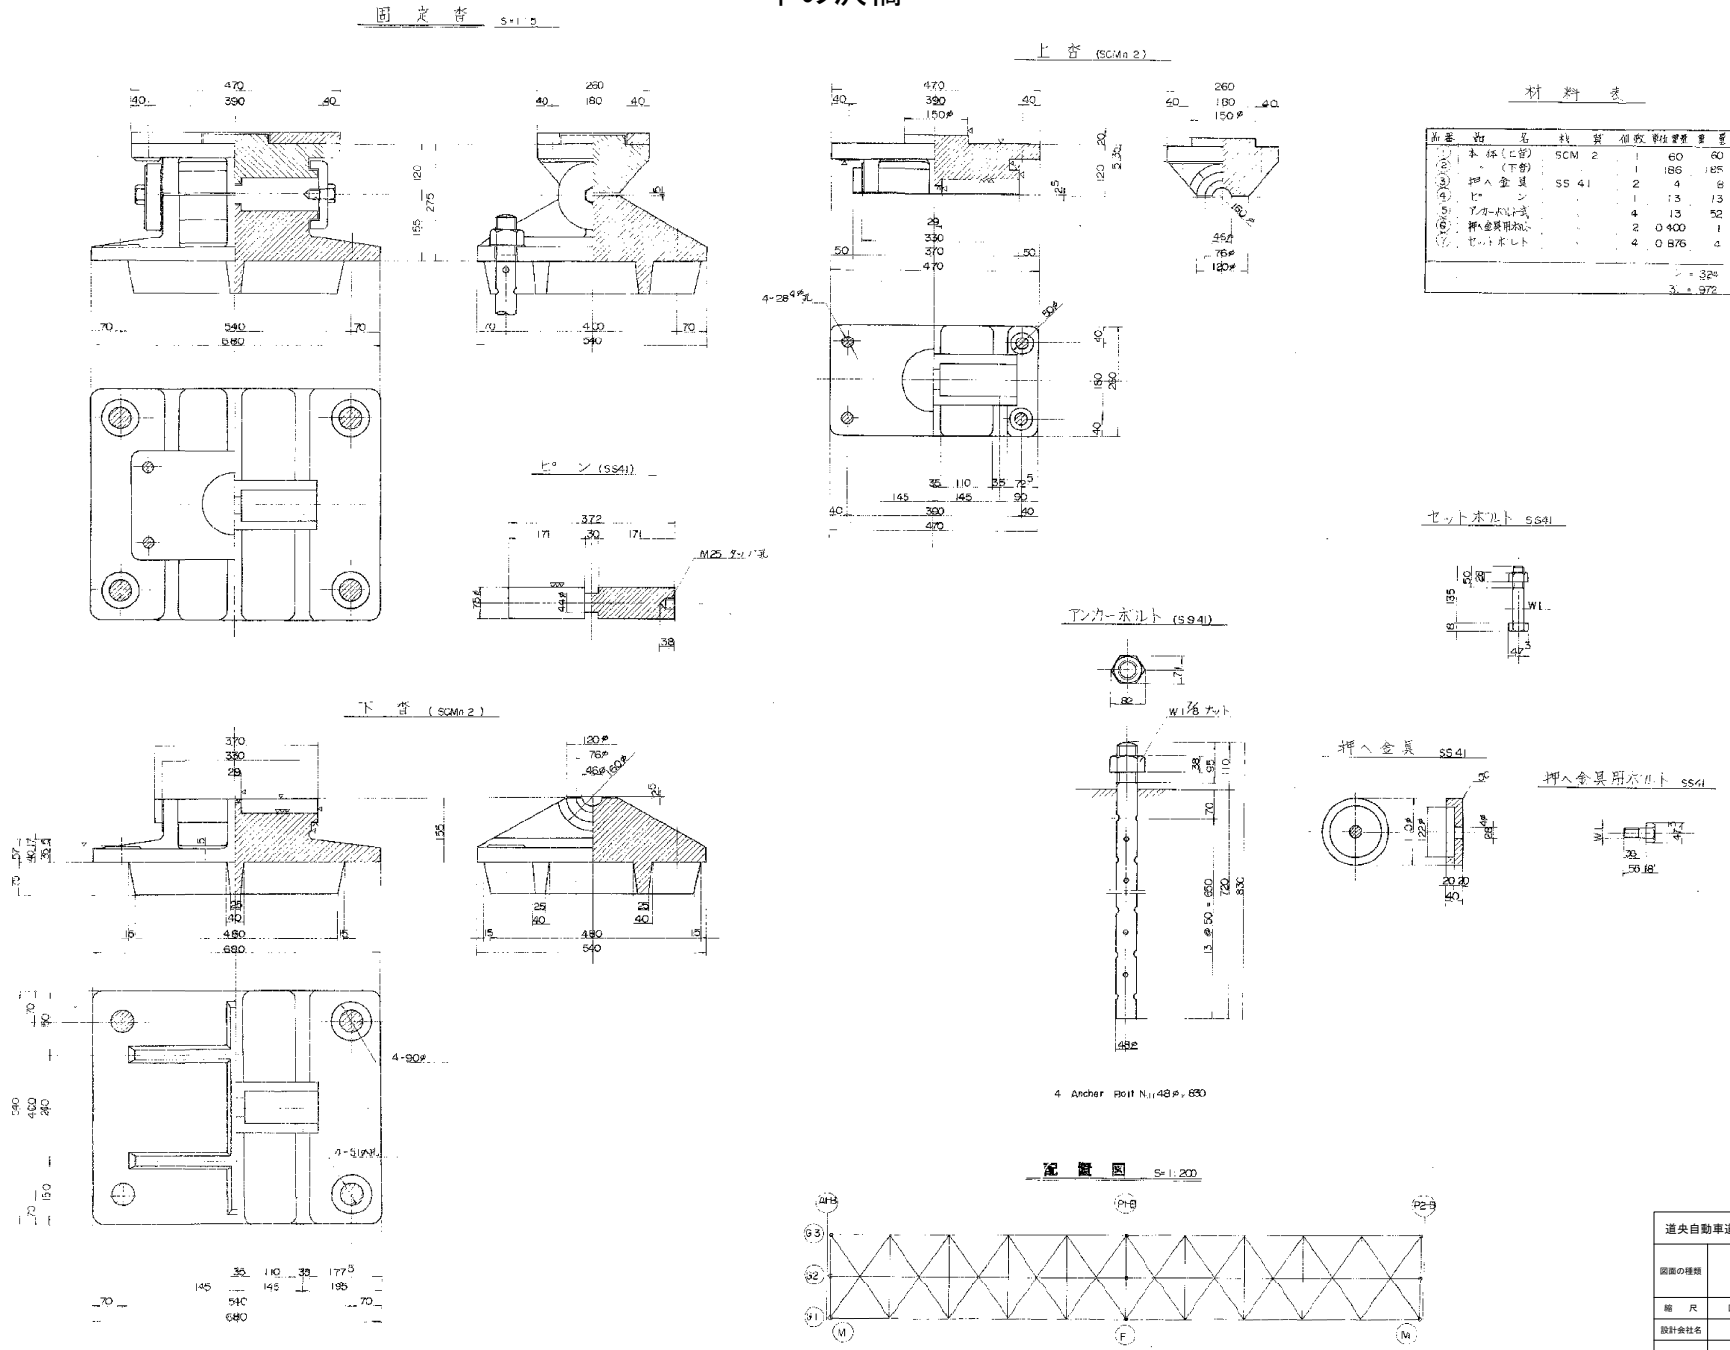

支承図（３）
ルルマップ川橋

70 TON 可動倉



150 TON 固定式

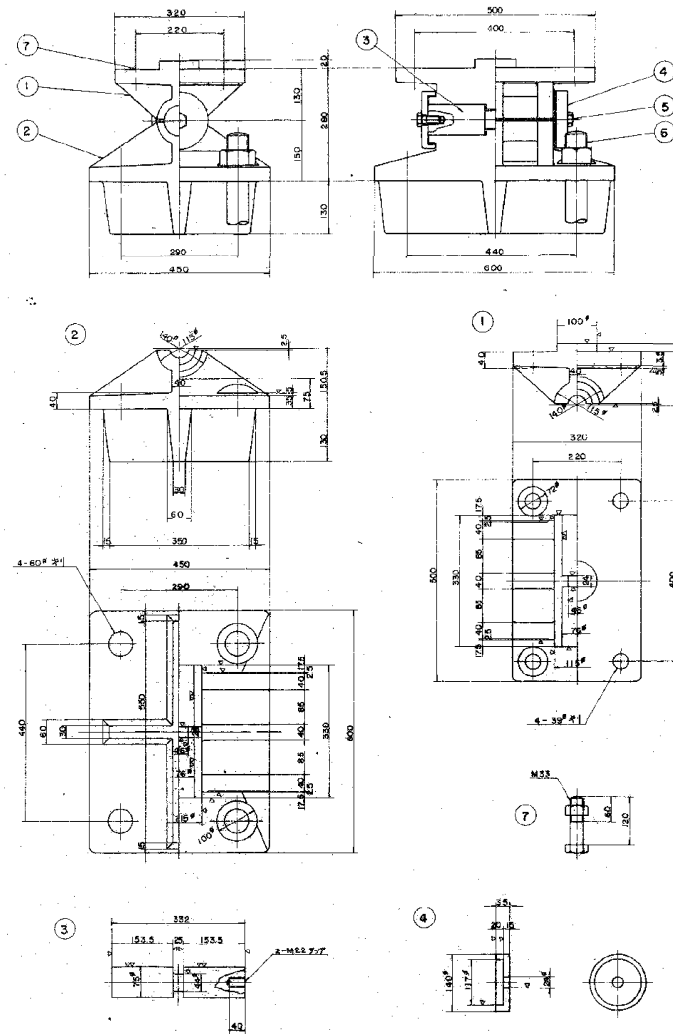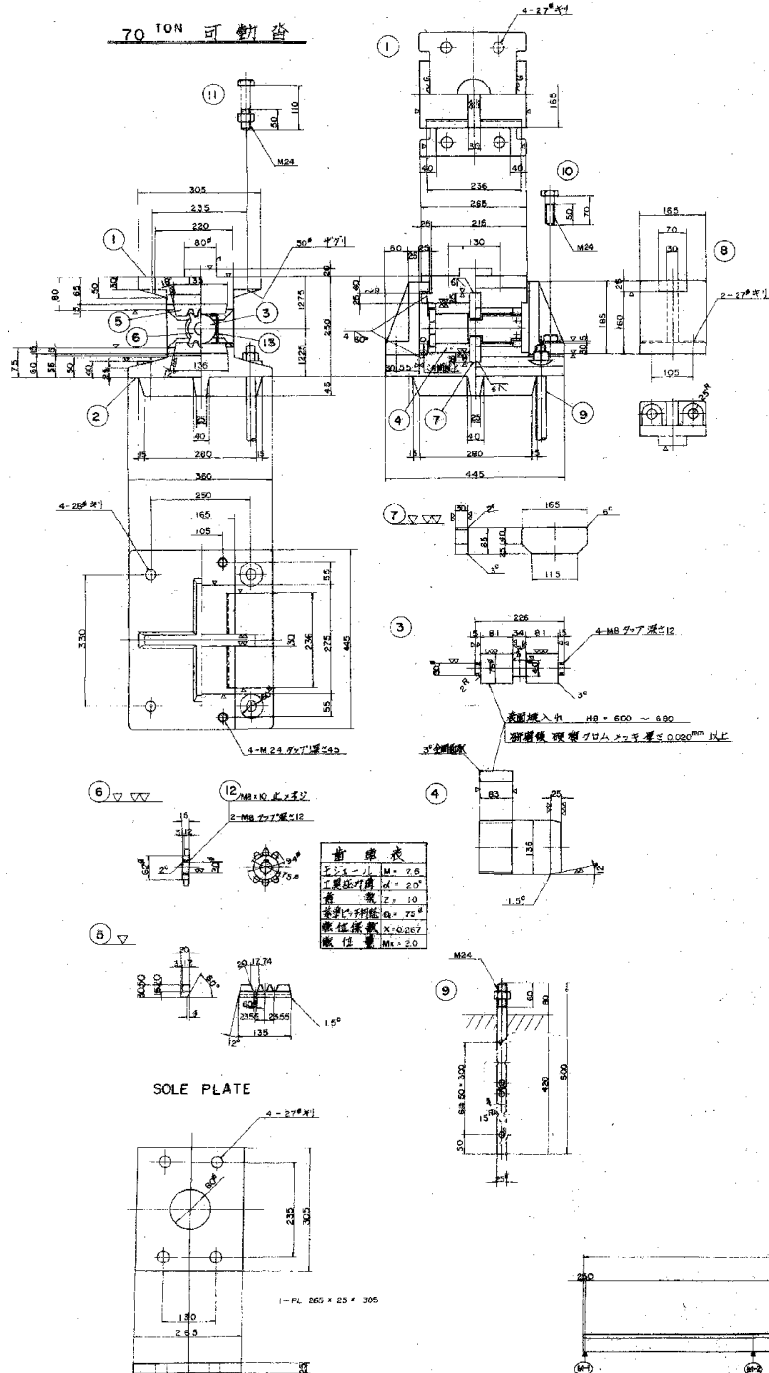

MARKING DIAGRAM SCALE: 1:300

70 TON		可動資		= 260mm		短尺 15	
材料名	数量	材料名	数量	材料名	数量	材料名	数量
1 上	SC 46	1	29.1				
2 下	SC 46	1	64.9				
3 付	SHM 61	1					

150 TON		箱尺 1/5	
行号	名	数量	摘要
1	北	56.46	1 76.3
2	竹	55.41	1 178.4
3	竹	55.41	1 10.5
4	ギ ャ ッ プ	55.41	2 2.49 5.0
5	大 鋼 材	55.41	2 0.25 0.5 M2148 S-35
6	ア ン ク	55.41	4 19.95 78.3
7	机取付材	55.41	4 1.11 4.4 M33
合計			255.0 120 S-60

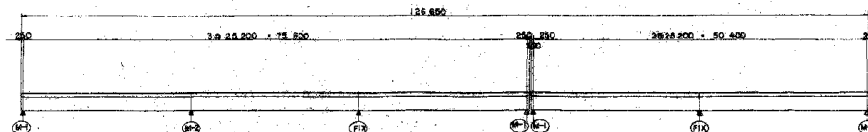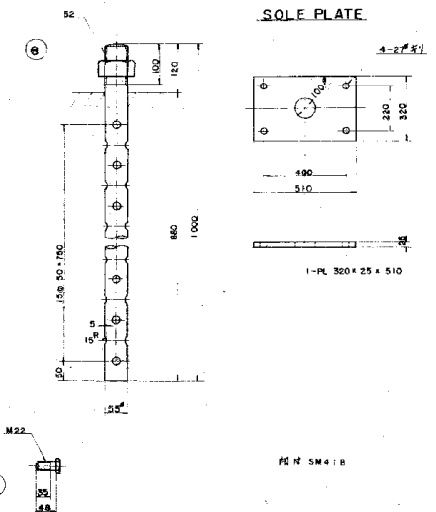


道央自動車道 ルルマップ川橋床版取替検討

図面の種類	支承図(3) ルルマップ川橋
-------	------------------------------



縮 尺	図 示	図面番号	
設計会社名			

事務所名	東日本高速道路株式会社 北海道支社 北広島管理事務所
------	-------------------------------

4

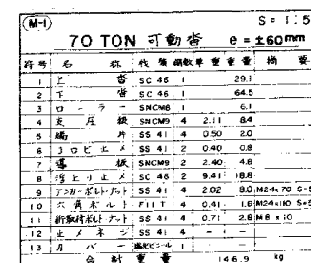

Fix		150 TON 固定費				S = 1:5

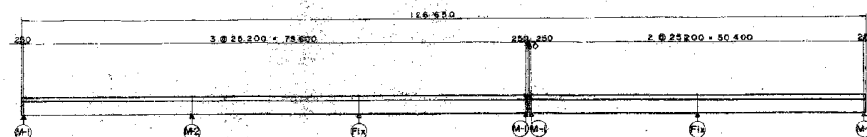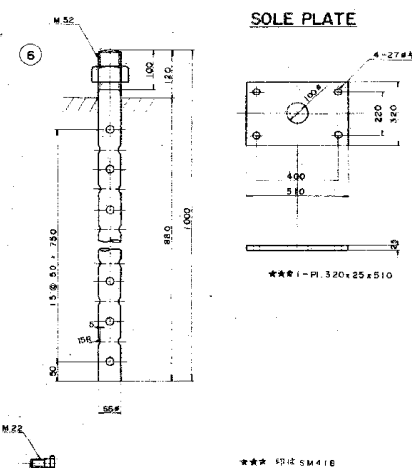

道央自動車道 ルルマップ川橋床版取替検討			
図面の種類	支承図(5) ルルマップ川橋		
縮 尺	図 示	図面番号	
設計会社名			
事務所名	東日本高速度道路株式会社 北海道支社 北広島管理事務所		

支承図 (8)











漁川橋

300 TON 可動橋

符号	品名	材質	数量	重量	備	号
1	上 板	SC45	1	84		
2	下 板	SC45	1	371		
3	口 座	SNM8	1	35		
4	支 座 板	SNM9	4	7.88	32	
5	端 座	SS41	4	0.56	2	
6	端 座	SS41	2	1.04	2	
7	端 座	SNM8	2	0.03	10	
8	端 座	SC45	2	15.9	32	
9	端 座	SS41	4	1.6	48	
10	端 座	SS41	4	0.38	2	
11	端 座	SS41	4	1.20	5	
12	端 座	SS41	4	-	-	
13	端 座	SS41	1	-	-	
合計重量				621 kg		

設計荷重

死荷重(自重)	Rd = 132 t 400
活荷重(自重)	Rd = 99 t 300
地震時(自重)	Rd = 38 t 800
橋脚(自重)	Rd = 14 t 800
土 圧	Rd = 19 t 200
可動橋(自重)	621 kg

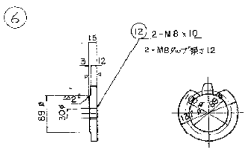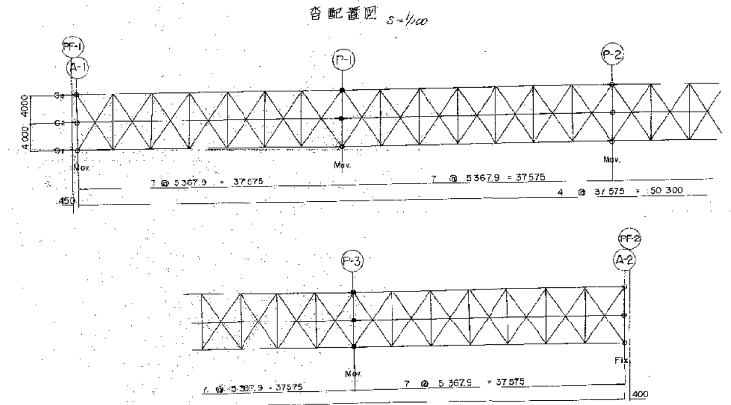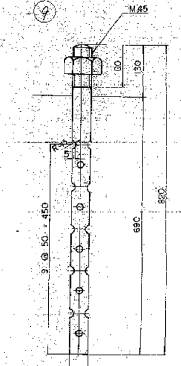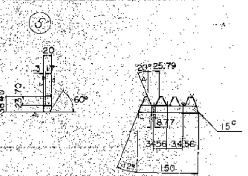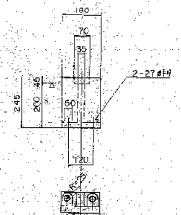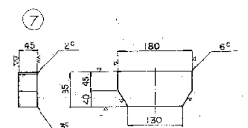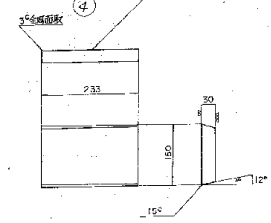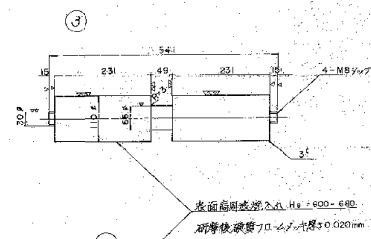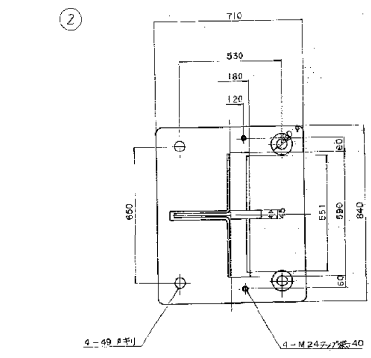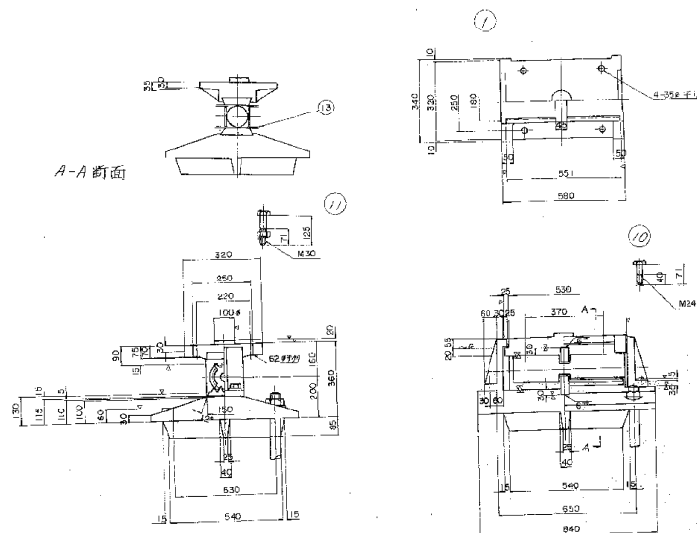


道央自動車道 ルルマップ川橋床版取替検討

図面の種類	支 承 図 (8) 漁 川 橋
縮 尺	図 示
図 示 縮 尺	図 示 縮 尺

